

工程指示 / 要求簡箋(E.I.)

工程指示編號：EI/ 2634 /20 修改版次：A
 工程編號：J851 工程名稱：青衣明翹滙
 工程項目：露台欄河 (T2A-B20) 特別款小鋁通 (3/F-7/F)
 收件人：生統 發件人：Joe Chan 日期：28/10/2020

要求提供 / 確認 事項：

- | | | |
|------------------------------------|-------------------------------------|-------------------------------|
| <input type="checkbox"/> 初步鋁料 B.M. | <input type="checkbox"/> 加工拆圖，然後生產 | <input type="checkbox"/> 尺寸表 |
| <input type="checkbox"/> 正式鋁料 B.M. | <input type="checkbox"/> 技術上資料 / 指示 | <input type="checkbox"/> 報價 |
| <input type="checkbox"/> 配件 B.M. | <input type="checkbox"/> 樣辦或貨品說明書 | <input type="checkbox"/> 分判合約 |
| <input type="checkbox"/> 其他：_____ | | |

內容：

請依附件資料，加工鋁料，送地盤。

(修改 x YZ-G 長度)



請在 30/10/2020 前完成上列要求。

附有關圖紙 / 文件：

1+1頁

以上項目為：

- 原合約工程包 原合約工程加 / 減賬 新工程報價

原因：-

分發東莞各部門：

- () 生產技術總監 連附件 () 技術部 連附件 () 生產部 連附件 () 機械設計部 連附件
 () 採購部 連附件 () 生產統籌部 連附件
 () 質檢部 連附件 () 會計部 連附件 () 報關組 連附件 () 其他 _____ 連附件


分發香港各部門：

- () 行政部 連附件 () 會計部 連附件 () 統籌部 連附件 () 工程部地盤科文 連附件 積哥
 () 採購部 連附件 () QS 部 連附件 () 維修部 連附件 () 其他 _____ 連附件

傳遞編號：HK2475/20




發件人簽署：

項目經理簽署：

 美特鋁質有限公司 MIDI Aluminium Fabricator Ltd.				工程號	J851	類別		物料號	-					
				地盘	青衣190	制圖	W. E. X	2020-07-29	圖號	XYZ				
修改	A	-	-	採用工廠	✓	地盤		圖紙名稱	頂橫料加工圖	復核	-	-	數量	-
日期	24/09	-	-	材料顏色	-	材料	EI2541 (翻噴鋁通)	批准	-	-	-	單件重量	-	(KG)

廠界出合適鋁角, 或用 3mm 鋁摺角,
用收 2 粒螺絲方式封篤

部件编号	L	颜色	颜色编号	数量
XYZ-G	1154	深灰色	UCT534193SC-3	8

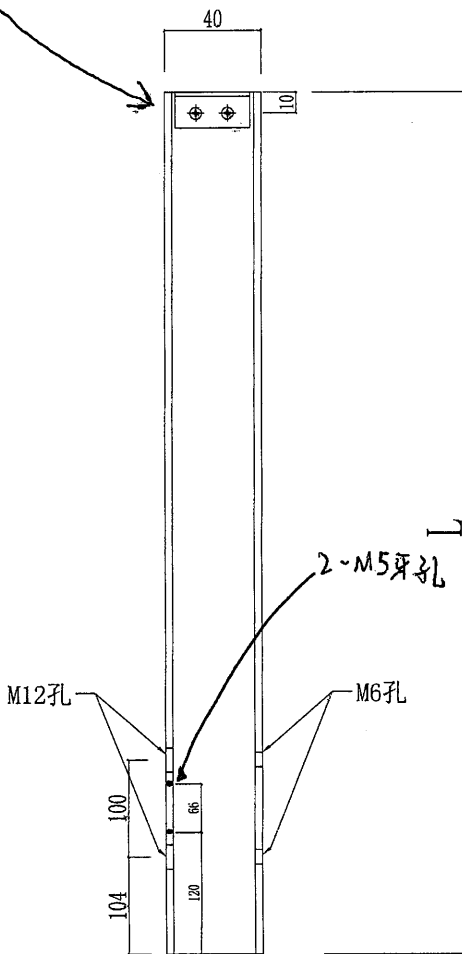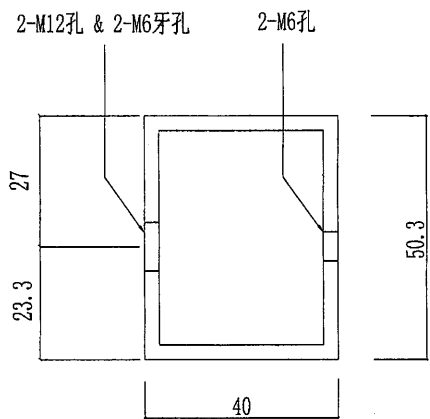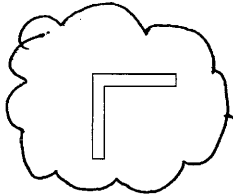

用於 1/F ~ 7/F 露台 B20
T2A

