



工程指示編號：EI / 2649

修改版次：B

工程編號：J851

工程名稱：青衣 明翹匯

工程項目：趟門和幕牆間牆位室外鋁板

收件人：生統

發件人：Leung Hin Wai

日期：3/11-2020

要求提供 / 確認 事項：

- | | | |
|------------------------------------|-------------------------------------|-------------------------------|
| <input type="checkbox"/> 初步鋁料 B.M. | <input type="checkbox"/> 加工拆圖，然後生產 | <input type="checkbox"/> 尺寸表 |
| <input type="checkbox"/> 正式鋁料 B.M. | <input type="checkbox"/> 技術上資料 / 指示 | <input type="checkbox"/> 報價 |
| <input type="checkbox"/> 配件 B.M. | <input type="checkbox"/> 樣辦或貨品說明書 | <input type="checkbox"/> 分判合約 |
| <input type="checkbox"/> 其他：_____ | | |

內容：修改圖紙和可繼續加工

灰色顏色編號：UCT534509SC-3

白色顏色編號：TUC43350

請在 30/11 前完成上列要求。

附：1+2 頁

以上項目為：

原合約工程包

原合約工程加 / 減賬

新工程報價

原因：-

分發東莞各部門：

- | | | | | | | | |
|---------------------------------|------------------------------|--------------------------------|------------------------------|------------------------------|------------------------------|-----------------------------------|------------------------------|
| <input type="checkbox"/> 生產技術總監 | <input type="checkbox"/> 連附件 | <input type="checkbox"/> 技術部 | <input type="checkbox"/> 連附件 | <input type="checkbox"/> 生產部 | <input type="checkbox"/> 連附件 | <input type="checkbox"/> 機械設計部 | <input type="checkbox"/> 連附件 |
| <input type="checkbox"/> 採購部 | <input type="checkbox"/> 連附件 | <input type="checkbox"/> 生產統籌部 | <input type="checkbox"/> 連附件 | | | | |
| <input type="checkbox"/> 質檢部 | <input type="checkbox"/> 連附件 | <input type="checkbox"/> 會計部 | <input type="checkbox"/> 連附件 | <input type="checkbox"/> 報關組 | <input type="checkbox"/> 連附件 | <input type="checkbox"/> 其他 _____ | <input type="checkbox"/> 連附件 |

分發香港各部門：


- | | | | | | | | |
|------------------------------|------------------------------|-------------------------------|------------------------------|------------------------------|------------------------------|-----------------------------------|------------------------------|
| <input type="checkbox"/> 行政部 | <input type="checkbox"/> 連附件 | <input type="checkbox"/> 會計部 | <input type="checkbox"/> 連附件 | <input type="checkbox"/> 統籌部 | <input type="checkbox"/> 連附件 | <input type="checkbox"/> 工程部地盤科文 | <input type="checkbox"/> 連附件 |
| <input type="checkbox"/> 採購部 | <input type="checkbox"/> 連附件 | <input type="checkbox"/> QS 部 | <input type="checkbox"/> 連附件 | <input type="checkbox"/> 維修部 | <input type="checkbox"/> 連附件 | <input type="checkbox"/> 其他 _____ | <input type="checkbox"/> 連附件 |

傳遞編號：

H7K 2517

發件人簽署：

項目經理簽署：






位置	數量	顏色
TOWER 1A - FLAT A	30	灰色
TOWER 1A - FLAT B	30	灰色
TOWER 1 - FLAT A	15	灰色
TOWER 1 - FLAT B	15	灰色
TOWER 1 - FLAT C	15	灰色
TOWER 1 - FLAT D	15	灰色
TOWER 2A - FLAT A	30	灰色
TOWER 2 - FLAT A	15	灰色
TOWER 2 - FLAT B	15	灰色
TOWER 2 - FLAT C	15	灰色
TOWER 2 - FLAT D	15	灰色

總數: 210

位置	數量	顏色
TOWER 1 - FLAT A	15	白色
TOWER 1 - FLAT B	15	白色
TOWER 1 - FLAT C	15	白色
TOWER 1 - FLAT D	15	白色
TOWER 2 - FLAT A	15	白色
TOWER 2 - FLAT B	15	白色
TOWER 2 - FLAT C	15	白色
TOWER 2 - FLAT D	15	白色

總數: 120

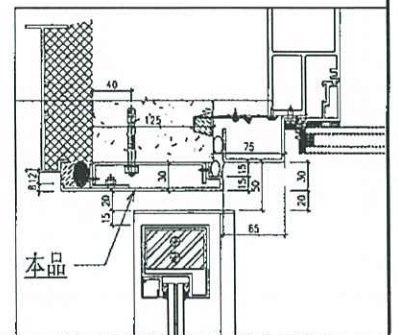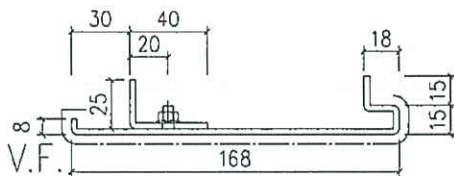


位置	數量	顏色
TOWER 1 - FLAT A	15	灰色
TOWER 1 - FLAT D	15	灰色
TOWER 1A - FLAT A	30	灰色
TOWER 2 - FLAT A	15	灰色
TOWER 2 - FLAT D	15	灰色

總數: 90

位置	數量	顏色
TOWER 1 - FLAT A	15	白色
TOWER 1 - FLAT D	15	白色
TOWER 2 - FLAT A	15	白色
TOWER 2 - FLAT D	15	白色

總數: 60

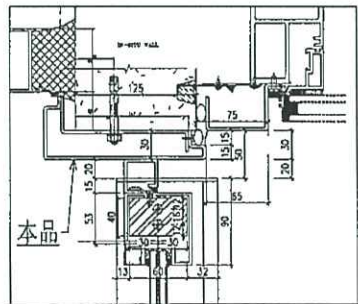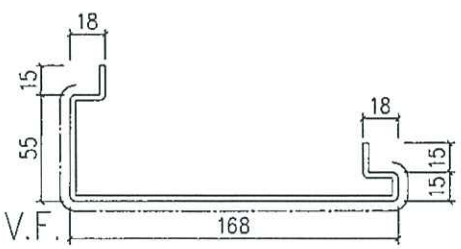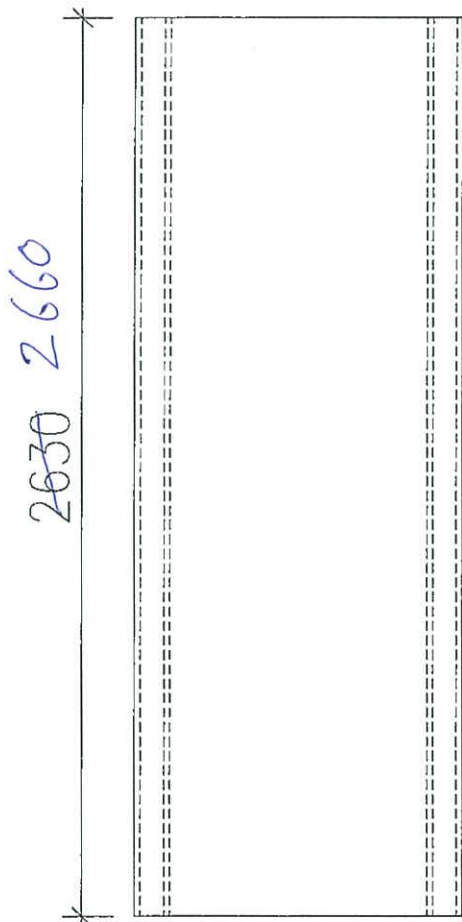

