



工程指示 / 要求簡箋(E.I.)

工程指示編號：EI / 2649

修改版次：C

工程編號：J851

工程名稱：青衣 明翹匯

工程項目：趟門和幕牆間牆位室外鋁板

收件人：生統

發件人：Leung Hin Wai

日期：4/11-2020

要求提供 / 確認 事項：

() 初步鋁料 B.M.

() 加工拆圖，然後生產

() 尺寸表

() 正式鋁料 B.M.

() 技術上資料 / 指示

() 報價

() 配件 B.M.

() 樣辦或貨品說明書

() 分判合約

() 其他：_____

內容：修改圖紙 (配合廠的要求)

灰色顏色編號：UCT534509SC-3 白色顏色編號：TUC43350

請在 30/11 前完成上列要求。

附：1+2 頁

以上項目為：

原合約工程包

原合約工程加 / 減賬

新工程報價

原因：-

分發東莞各部門：

() 生產技術總監 連附件 () 技術部 連附件 () 生產部 連附件 () 機械設計部 連附件

() 採購部 連附件 () 生產統籌部 連附件

() 質檢部 連附件 () 會計部 連附件 () 報關組 連附件 () 其他 _____ 連附件

分發香港各部門：

() 行政部 連附件 () 會計部 連附件 () 統籌部 連附件 () 工程部地盤科文 連附件


() 採購部 連附件 () QS 部 連附件 () 維修部 連附件 () 其他 _____ 連附件


傳遞編號：

H/K 2527

發件人簽署：

項目經理簽署：



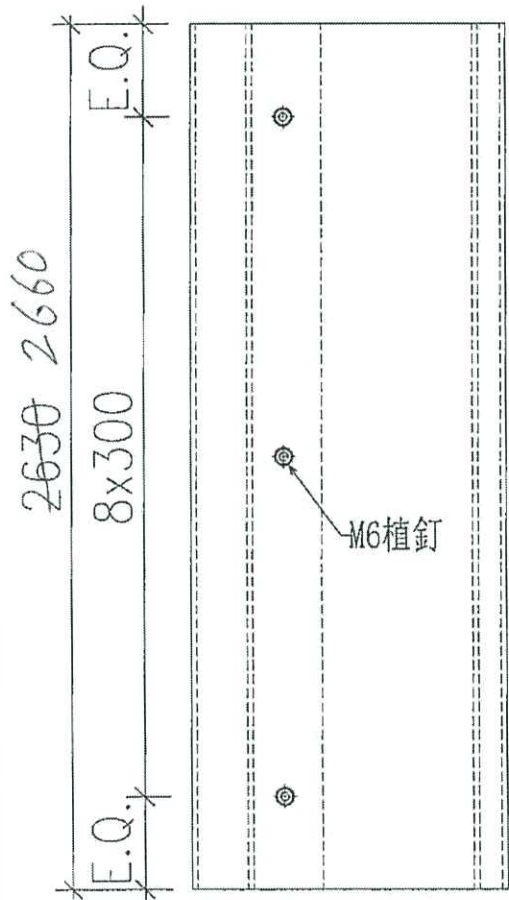


位置	數量	顏色
TOWER 1A - FLAT A	30	灰色
TOWER 1A - FLAT B	30	灰色
TOWER 1 - FLAT A	15	灰色
TOWER 1 - FLAT B	15	灰色
TOWER 1 - FLAT C	15	灰色
TOWER 1 - FLAT D	15	灰色
TOWER 2A - FLAT A	30	灰色
TOWER 2 - FLAT A	15	灰色
TOWER 2 - FLAT B	15	灰色
TOWER 2 - FLAT C	15	灰色
TOWER 2 - FLAT D	15	灰色


總數: 210


位置	數量	顏色
TOWER 1 - FLAT A	15	白色
TOWER 1 - FLAT B	15	白色
TOWER 1 - FLAT C	15	白色
TOWER 1 - FLAT D	15	白色
TOWER 2 - FLAT A	15	白色
TOWER 2 - FLAT B	15	白色
TOWER 2 - FLAT C	15	白色
TOWER 2 - FLAT D	15	白色

總數: 120

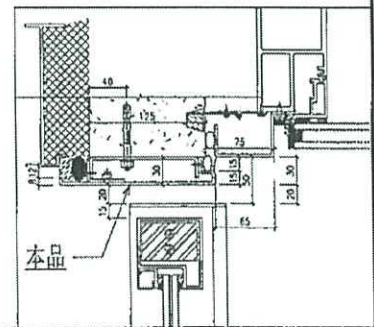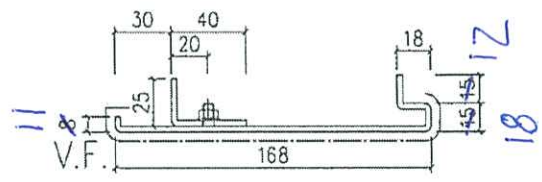

馱 最?	J-851	華 雁	青 衣 明 翹 滙	哲 璃
摩 想	幕 牆 收 口 鋁 板 拆 圖		? 斬	
第 蹋	3mm 鋁 板		華 雁 ✓	
? 伎	-		馱 ?	



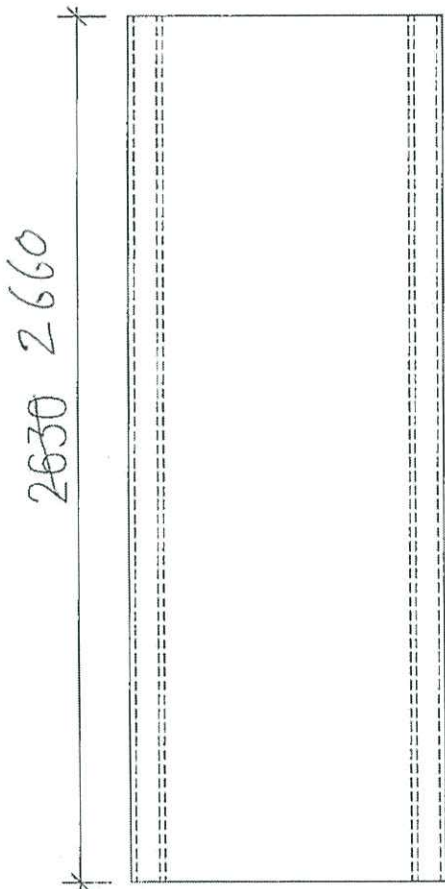


位置	數量	顏色
TOWER 1 - FLAT A	15	灰色
TOWER 1 - FLAT D	15	灰色
TOWER 1A - FLAT A	30	灰色
TOWER 2 - FLAT A	15	灰色
TOWER 2 - FLAT D	15	灰色

總數: 90

位置	數量	顏色
TOWER 1 - FLAT A	15	白色
TOWER 1 - FLAT D	15	白色
TOWER 2 - FLAT A	15	白色
TOWER 2 - FLAT D	15	白色

總數: 60

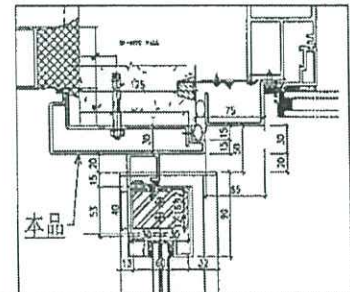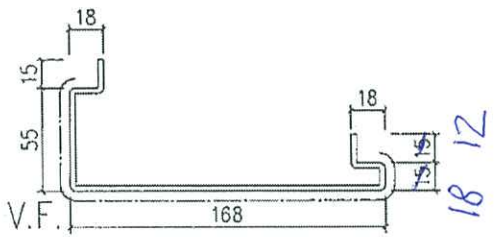

馱 最?	J-851	華 屨	青 衣 明 翹 淮		哲 璃
靡 想	幕 牆 收 口 鋁 板 拆 圖			? 蛭	
第 蹋	3mm 鋁 板			華 屨 ✓	
? 伎	-			馱?	