



工程指示編號：EI/2652/20

修改版次：A

工程編號：J851

工程名稱：青衣 明翹匯

工程項目：編林箱加工圖 (大樓標準層位置)

收件人：生統

發件人：Leung Hin Wai

日期：2/11-2020

要求提供 / 確認 事項：

- | | | |
|------------------------------------|-------------------------------------|-------------------------------|
| <input type="checkbox"/> 初步鋁料 B.M. | <input type="checkbox"/> 加工拆圖，然後生產 | <input type="checkbox"/> 尺寸表 |
| <input type="checkbox"/> 正式鋁料 B.M. | <input type="checkbox"/> 技術上資料 / 指示 | <input type="checkbox"/> 報價 |
| <input type="checkbox"/> 配件 B.M. | <input type="checkbox"/> 樣辦或貨品說明書 | <input type="checkbox"/> 分判合約 |
| <input type="checkbox"/> 其他：_____ | | |

內容：修改圖紙

用 2mm 鋁板
要齊層才出貨。

請在 11 月尾 前完成上列要求。

附有關圖紙 / 文件： -

以上項目為：

原合約工程包

原合約工程加 / 減賬

新工程報價

原因：-

分發東莞各部門：

- | | | | |
|--|---|---|--|
| <input type="checkbox"/> 生產技術總監 <input type="checkbox"/> 連附件 | <input type="checkbox"/> 技術部 <input type="checkbox"/> 連附件 | <input type="checkbox"/> 生產部 <input type="checkbox"/> 連附件 | <input type="checkbox"/> 機械設計部 <input type="checkbox"/> 連附件 |
| <input type="checkbox"/> 採購部 <input type="checkbox"/> 連附件 | <input type="checkbox"/> 生產統籌部 <input type="checkbox"/> 連附件 | | |
| <input type="checkbox"/> 質檢部 <input type="checkbox"/> 連附件 | <input type="checkbox"/> 會計部 <input type="checkbox"/> 連附件 | <input type="checkbox"/> 報關組 <input type="checkbox"/> 連附件 | <input type="checkbox"/> 其他 _____ <input type="checkbox"/> 連附件 |

分發香港各部門：

- | | | | |
|---|--|---|--|
| <input type="checkbox"/> 行政部 <input type="checkbox"/> 連附件 | <input type="checkbox"/> 會計部 <input type="checkbox"/> 連附件 | <input type="checkbox"/> 統籌部 <input type="checkbox"/> 連附件 | <input type="checkbox"/> 工程部地盤科文 <input type="checkbox"/> 連附件 |
| <input type="checkbox"/> 採購部 <input type="checkbox"/> 連附件 | <input type="checkbox"/> QS 部 <input type="checkbox"/> 連附件 | <input type="checkbox"/> 維修部 <input type="checkbox"/> 連附件 | <input type="checkbox"/> 其他 _____ <input type="checkbox"/> 連附件 |

傳遞編號：

HK 2500

發件人簽署：

項目經理簽署：




美特鋁質有限公司
MIDI Aluminium Fabricator Ltd.

類別		物料號	
制圖	黃漢卿	2020.10.12	圖號 T2-L37A-LB1
復核	王禮秋	2020.10.12	數量 見表
批准			位置 -

修改 A -
日期 2020.11.2 -

EI/2652/A 版次


铝板编号	数量	长度L	L1	L2	A	B	C		N	M	
T2-L37A-LB1	26	600	300	300	75	75	80	250	x	2	50

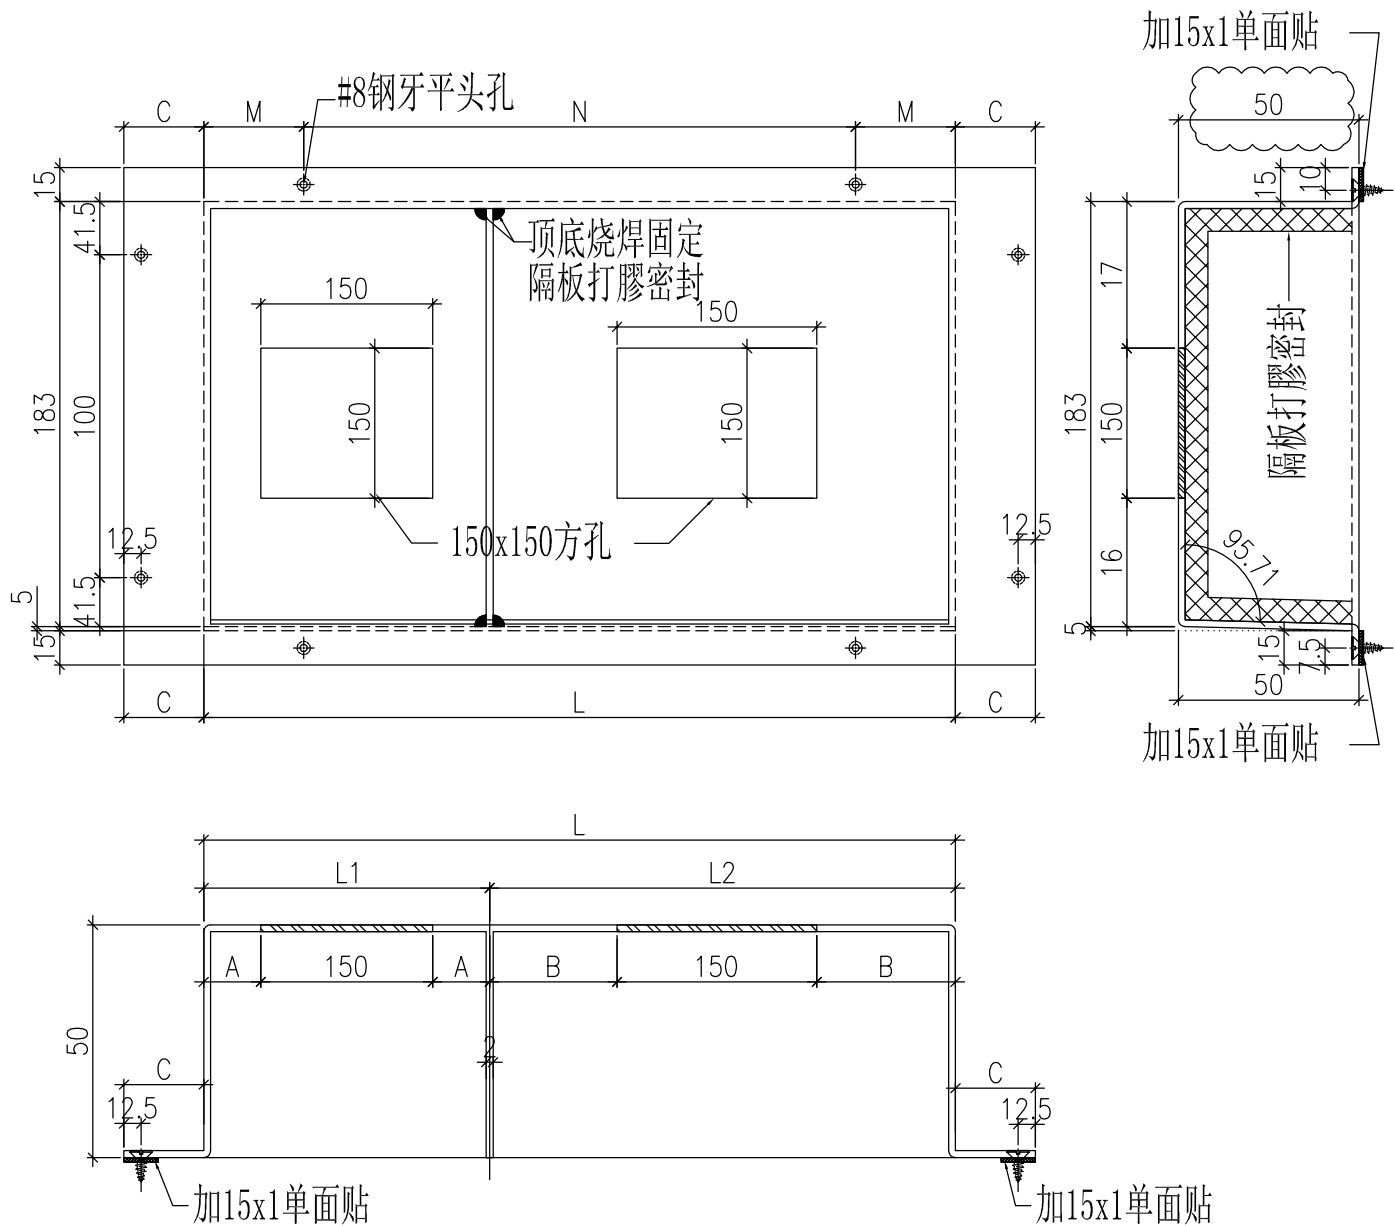


工程號	J-851	地盤	青衣明翹匯	附件
名稱	編林箱加工圖		採 用	
材料	2mm厚铝板		地盤	
顏色	MILL		工廠	

 美特鋁質有限公司 MIDI Aluminium Fabricator Ltd.				類別		物料號	
修改	A	-		制圖	黃漢卿	2020.10.16	圖號 T2-L21-LB1
日期	2020.11.2	-		復核	王禮秋	2020.10.16	數量 25
				批准			位置 L21/T2


EI/2652/A版次

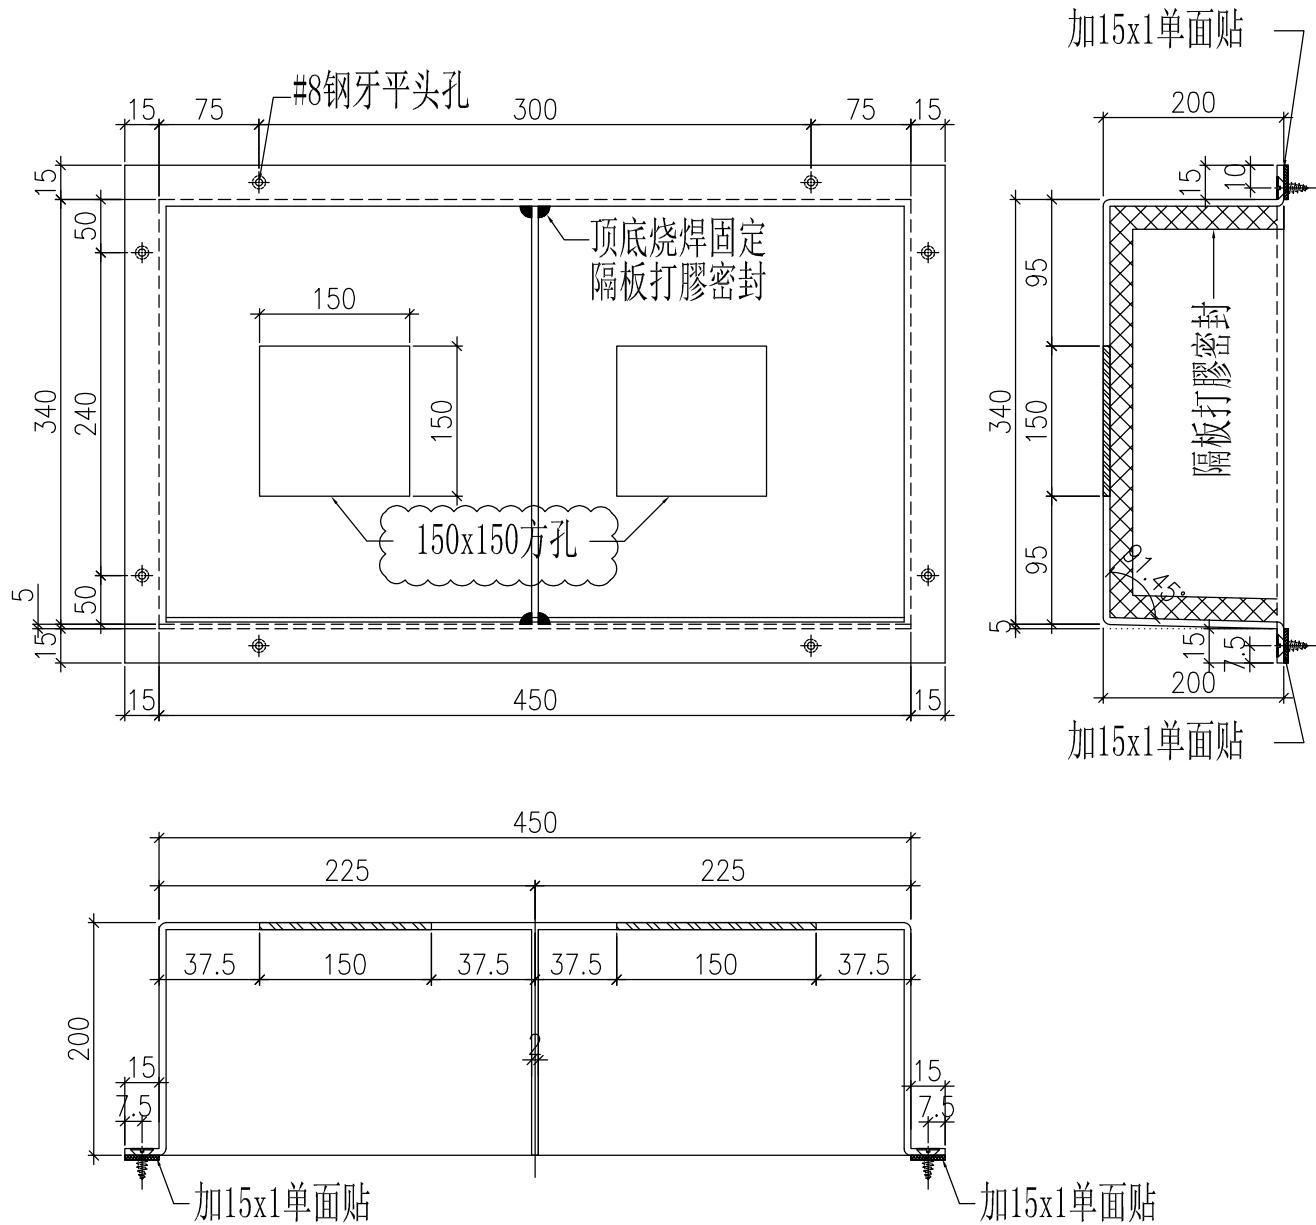

工程號	J-851	地盤	青衣明翹匯	附 件
名稱	編林箱加工圖		採 用	
材料	2mm厚铝板		地盤	
顏色	MILL		工廠	

 美特鋁質有限公司 MIDI Aluminium Fabricator Ltd.				類別		物料號	
修改	A	-		制圖	黃漢卿	2020.10.16	圖號 T1-L21-LB1
日期	2020.11.2	-		復核	王禮秋	2020.10.16	數量 26
				批准			位置 L21/T1

EI/2652/A版次

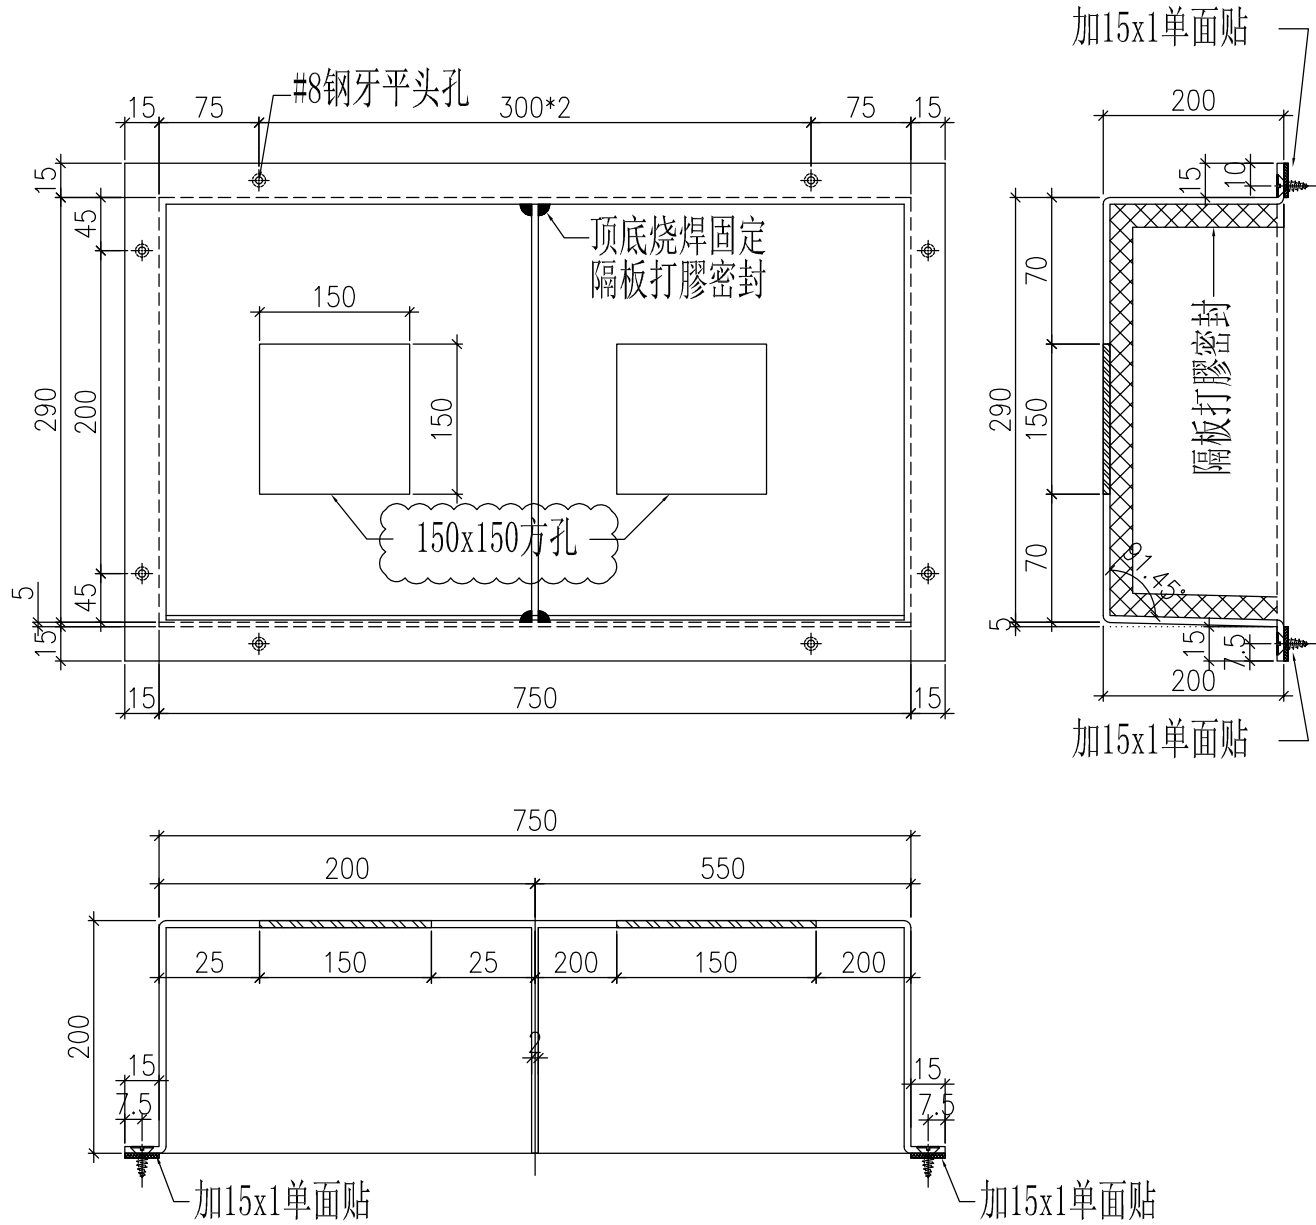

工程號	J-851	地盤	青衣明翹匯	附件
名稱	編林箱加工圖		採 用	
材料	2mm厚铝板		地盤	
顏色	MILL		工廠	