



工程指示 / 要求簡箋(E.I.)

工程指示編號：EI / 2654

修改版次：A

工程編號：J851

工程名稱：青衣明翹匯

工程項目：趟門和幕牆間牆位室外鋁板

收件人：生統

發件人：Leung Hin Wai

日期：3/11-2020

要求提供 / 確認事項：

- | | | |
|------------------------------------|-------------------------------------|-------------------------------|
| <input type="checkbox"/> 初步鋁料 B.M. | <input type="checkbox"/> 加工拆圖，然後生產 | <input type="checkbox"/> 尺寸表 |
| <input type="checkbox"/> 正式鋁料 B.M. | <input type="checkbox"/> 技術上資料 / 指示 | <input type="checkbox"/> 報價 |
| <input type="checkbox"/> 配件 B.M. | <input type="checkbox"/> 樣辦或貨品說明書 | <input type="checkbox"/> 分判合約 |
| <input type="checkbox"/> 其他：_____ | | |

急用

內容：請按附頁加工，交地盤。

灰色顏色編號：UCT534509SC-3

白色顏色編號：TUC43350

請在 11月中 前完成上列要求。

附：1+4頁

以上項目為：

原合約工程包

原合約工程加 / 減賬

新工程報價

原因：-

分發東莞各部門：


- () 生產技術總監 連附件 () 技術部 連附件 () 生產部 連附件 () 機械設計部 連附件
 () 採購部 連附件 () 生產統籌部 連附件
 () 質檢部 連附件 () 會計部 連附件 () 報關組 連附件 () 其他 _____ 連附件

分發香港各部門：


- () 行政部 連附件 () 會計部 連附件 () 統籌部 連附件 () 工程部地盤科文 連附件
 () 採購部 連附件 () QS 部 連附件 () 維修部 連附件 () 其他 _____ 連附件


傳遞編號：HK 2513

發件人簽署： 

項目經理簽署： 

EG-DWG4




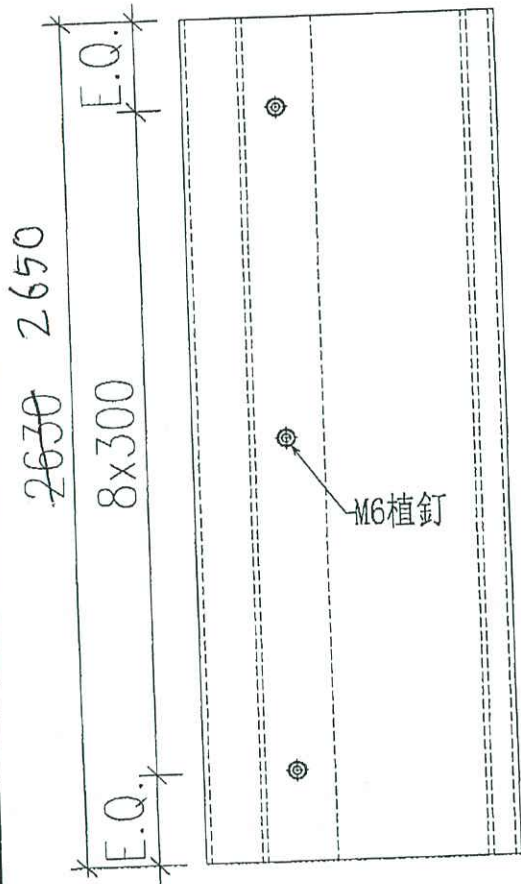

灰色 數量: 3 件

白色 數量: 1 件

共 4 件

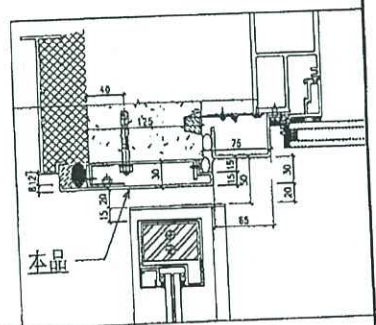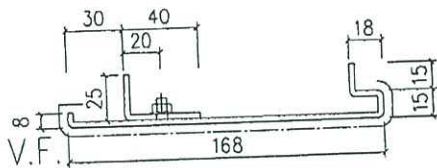




馱 最?	J-851	華 雁	青 衣 明 翹 滙	?	斯
靡 想	幕 牆 收 口 鋁 板 拆 圖			華 雁	✓
第 蹋	3mm 鋁 板			馱?	


數量	
330	

4

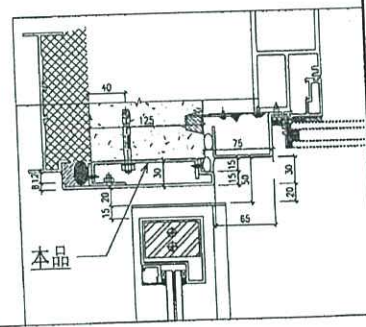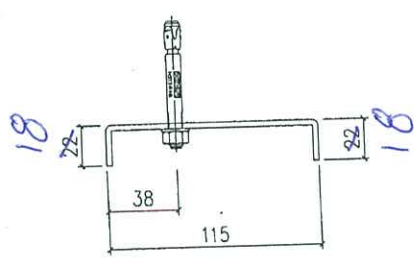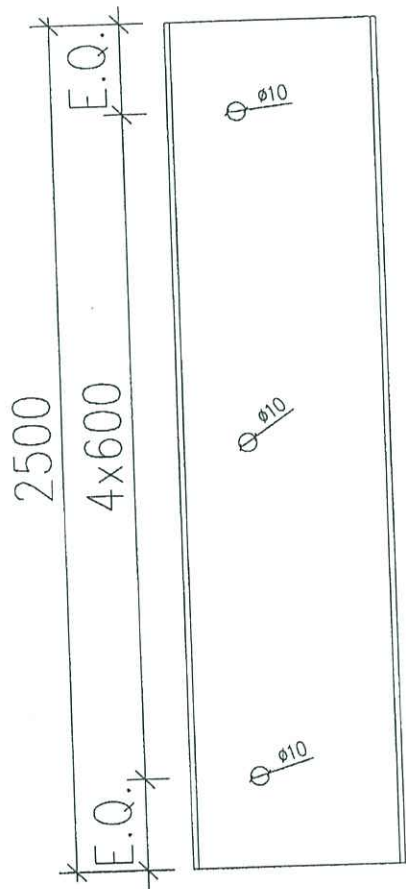

馱 最?	J-851	華 冠	青 衣 明 翹 滙	蜚 璃
摩 〔 想	幕 牆 收 口 鋁 板 拆 圖			
第 踏	3mm 鋁 板			
? 伎	MILL			

