



工程指示 / 要求簡箋(E.I.)

工程指示編號：EI / 2654

修改版次：-

工程編號：J851

工程名稱：青衣 明翹匯

工程項目：趟門和幕牆間牆位室外鋁板

收件人：生統

發件人：Leung Hin Wai

日期：2/11-2020

要求提供 / 確認 事項：

- ( ) 初步鋁料 B.M.                      ( ) 加工拆圖，然後生產                      ( ) 尺寸表
- ( ) 正式鋁料 B.M.                      ( ) 技術上資料 / 指示                      ( ) 報價
- ( ) 配件 B.M.                              ( ) 樣辦或貨品說明書                      ( ) 分判合約
- ( ) 其他：\_\_\_\_\_

內容：請按附頁加工，交地盤。

灰色顏色編號：UCT534509SC-3

請在 11月中 前完成上列要求。

附：1+4頁

以上項目為：

- 原合約工程包                       原合約工程加 / 減賬                       新工程報價

原因：-

分發東莞各部門：


- ( ) 生產技術總監 連附件    ( ) 技術部    連附件    ( ) 生產部    連附件    ( ) 機械設計部 連附件
- ( ) 採購部    連附件    ( ) 生產統籌部 連附件
- ( ) 質檢部    連附件    ( ) 會計部    連附件    ( ) 報關組    連附件    ( ) 其他 \_\_\_\_\_ 連附件


分發香港各部門：

- ( ) 行政部 連附件    ( ) 會計部 連附件    ( ) 統籌部 連附件    ( ) 工程部地盤科文    連附件
- ( ) 採購部 連附件    ( ) QS 部    連附件    ( ) 維修部 連附件    ( ) 其他 \_\_\_\_\_ 連附件



傳遞編號：HK 2499

發件人簽署：  
項目經理簽署：



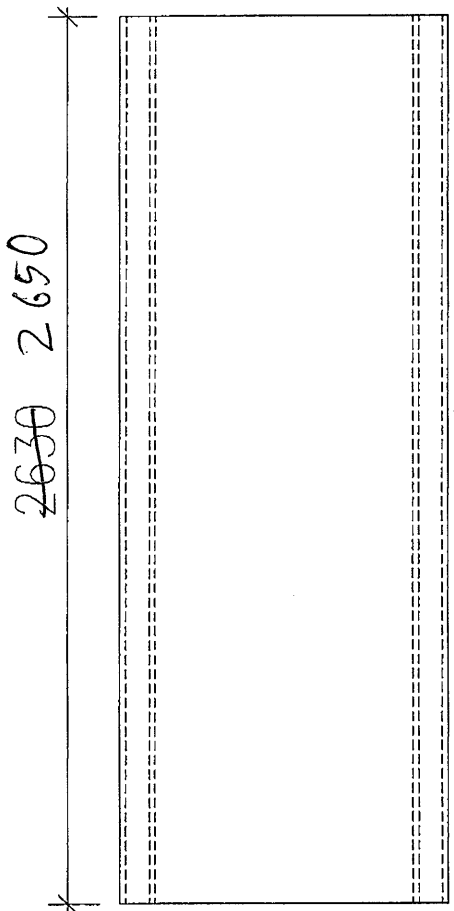


數量: 2件  
灰色

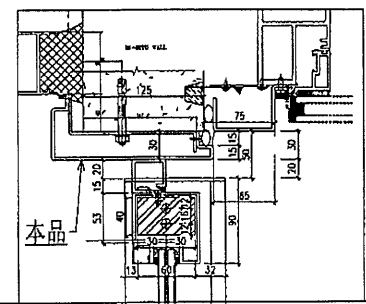
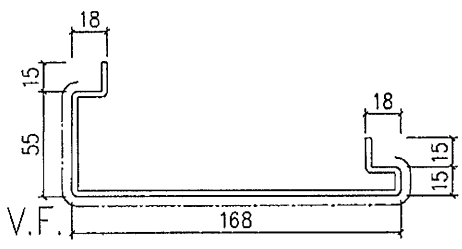


馱 最?	J-851	華 雁	青 衣 明 翹 滙	蜚 璃
靡 { 想	幕 墻 收 口 鋁 板 拆 圖		? 蛭	
第 蹋	3mm 鋁 板		華 雁 ✓	
? 伎	-		馱?	


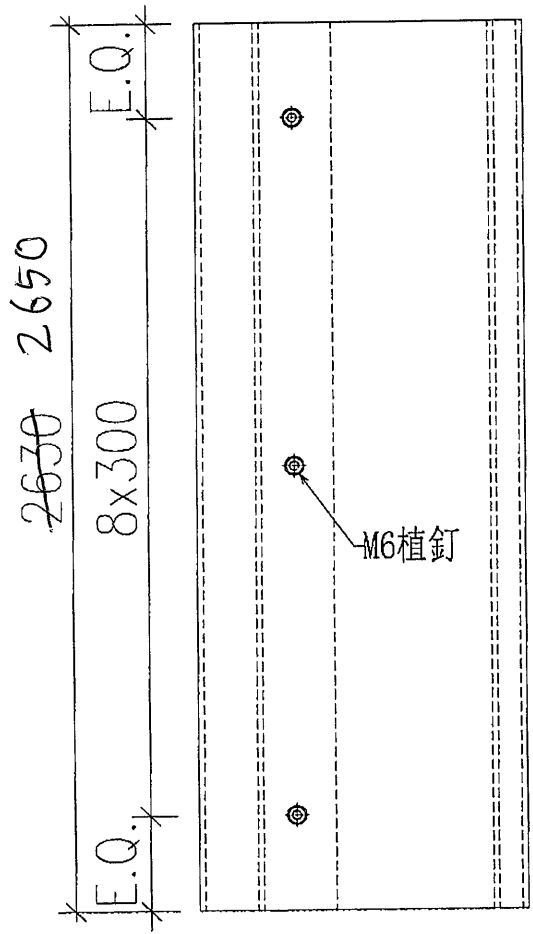

數量: 2 件  
灰色

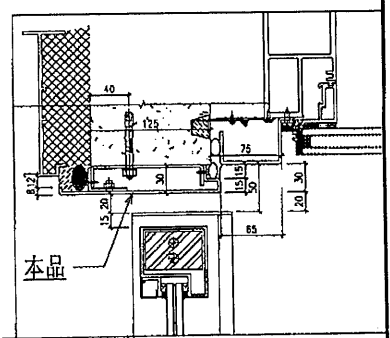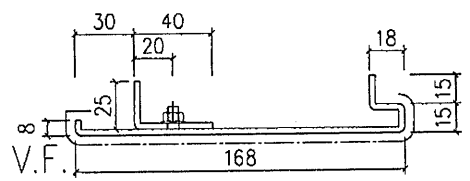

馱 最 ?	J-851	華 雁	青 衣 明 翹 滙	蜃 璃
靡 想	幕 牆 收 口 鋁 板 拆 圖	?	斯	
第 躑	3mm 鋁 板	華 雁	✓	
? 伎	-	馱 ?	-	



