

工程指示 / 要求簡箋(E.I.)

工程指示編號：EI/ 2660 /20 修改版次： A  
 工程編號： J851 工程名稱： 青衣明翹滙  
 工程項目： 露台欄河 (GB欄河) 橫企料 組裝 (18-33/A) 修改  
 收件人： 生統 發件人： Joe Chan 日期： 5/11/2020

要求提供 /  確認 事項：

- |                                    |                                     |                               |
|------------------------------------|-------------------------------------|-------------------------------|
| <input type="checkbox"/> 初步鋁料 B.M. | <input type="checkbox"/> 加工拆圖，然後生產  | <input type="checkbox"/> 尺寸表  |
| <input type="checkbox"/> 正式鋁料 B.M. | <input type="checkbox"/> 技術上資料 / 指示 | <input type="checkbox"/> 報價   |
| <input type="checkbox"/> 配件 B.M.   | <input type="checkbox"/> 樣辦或貨品說明書   | <input type="checkbox"/> 分判合約 |
| <input type="checkbox"/> 其他： _____ |                                     |                               |

內容：

修改圖紙 X85794-02，共 1 頁。  
 新增開避位。

請在 30/11/2020 前完成上列要求。

附有關圖紙 / 文件：

1 + 3 頁

以上項目為：

- 原合約工程包                       原合約工程加 / 減脹                       新工程報價

原因：-

分發東莞各部門：

- ( ) 生產技術總監  連附件    ( ) 技術部     連附件    ( ) 生產部     連附件    ( ) 機械設計部  連附件  
 ( ) 採購部     連附件    (  ) 生產統籌部  連附件 梅軍  
 ( ) 質檢部     連附件    ( ) 會計部     連附件    ( ) 報關組     連附件    ( ) 其他 \_\_\_\_\_  連附件

分發香港各部門：

- ( ) 行政部  連附件    ( ) 會計部  連附件    ( ) 統籌部  連附件    ( ) 工程部地盤科文  連附件  
 ( ) 採購部  連附件    ( ) QS 部  連附件    ( ) 維修部  連附件    ( ) 其他 \_\_\_\_\_  連附件

傳遞編號： HK 2537/20

發件人簽署：   
 項目經理簽署：


①

圖則登記表  
DRAWING REGISTER

工程名稱 Project Title:		玻璃欄河		接收日期 Receiving Date (適用於客戶圖則)												
工程編號 Project No:		J851		年	20	20										
		18/F-33/F		月	11	11										
				日	3	5										
圖則編號 Drg. No.	圖則名稱 Drawing Title				修訂編號 Revision No.											
GB-01G	組裝圖	1	-	/												
GB-01W	組裝圖	2	-	/												
GB-03G	組裝圖	3	-	/												
GB-03W	組裝圖	4	-	/												
GB-03aG	組裝圖	5	-	/												
GB-03aW	組裝圖	6	-	/												
GB-05G	組裝圖	7	-	/												
GB-07G	組裝圖	8	-	/												
GB07W	組裝圖	9	-	-												
GB-09W	組裝圖	10	-	/												
GB-11W	組裝圖	11	-	/												
GB-12W	組裝圖	12	/	-												
GB-14G	組裝圖	13	-	/												
GB-14W	組裝圖	14	-	/												
GB-14aG	組裝圖	15	-	/												
GB-14aW	組裝圖	16	-	/												
GB-15G	組裝圖	17	-	/												
GB-15W	組裝圖	18	-	/												
GB-16G	組裝圖	19	-	/												
GB-17G	組裝圖	20	-	/												
GB-17W	組裝圖	21	-	/												
GB-18W	組裝圖	22	-	/												
GB-19W	組裝圖	23	-	/												
GB-20G	組裝圖	24	-	/												
GB-02G	組裝圖 (鋁料散出)	25	-	/												
GB-02W	組裝圖 (鋁料散出)	26	-	-												
GB-04G	組裝圖 (鋁料散出)	27	-	/												
GB-04W	組裝圖 (鋁料散出)	28	-	/												
GB-06G	組裝圖 (鋁料散出)	29	-	/												
GB-06W	組裝圖 (鋁料散出)	30	-	/												

圖則登記表  
DRAWING REGISTER


工程名稱 Project Title:		接收日期 Receiving Date (適用於客戶圖則)									
玻璃欄河		年	20	20							
18/F-33/F		月	11	11							
工程編號 Project No: J851		日	3	5							
圖則編號 Drg. No.	圖則名稱 Drawing Title	修訂編號 Revision No.									
GB-08G	組裝圖 (鋁料散出)	31	-	/							
GB-10W	組裝圖 (鋁料散出)	32	-	/							
GB-13W	組裝圖 (鋁料散出)	33	-	/							
GB-21G	組裝圖 (鋁料散出)	34	-	/							
X85800-01L	頂橫料加工圖	35	-	/							
X85800-01R	頂橫料加工圖	36	-	/							
X85800-02	頂橫料加工圖	37	-	/							
X85800-03	頂橫料加工圖	38	-	/							
X85800-04	頂橫料加工圖	39	-	/							
X85800-05	頂橫料加工圖	40	-	/							
X85795-01L	底橫料加工圖	41	-	/							
X85794-01R	底橫料加工圖	42	-	/							
X85794-02	底橫料加工圖	43	-	A							
X85794-03	底橫料加工圖	44	-	/							
X85792-01	玻璃線骨加工圖	45	-	/							
X85793-01	玻璃線加工圖	46	-	/							
/	T1 位置圖	47	-								
/	T1 位置圖	48	-								
/	T1A 位置圖	49	-								
/	T1A 位置圖	50	-								
/	T2 位置圖	51	-								
/	T2 位置圖	52	-								
/	T2A 位置圖	53	-								
/	T2A 位置圖	54	-								

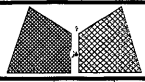


美特鋁質有限公司  
MIDI Aluminium Fabricator Ltd.

工程號	J851	類別		物料號	-
地盘	青衣190	制圖	W. E. X	2020-07-29	圖號 X85794-02
修改	-	採用工廠	✓	圖紙名稱	底橫料加工圖
日期	-	材料顏色	-	復核	-
		材料	X85794	批准	-
				數量	-
				單件重量	- (KG)


部件编号	L	A	B	颜色	颜色编号	数量
X85794-02-01G	2418.5	2358.5	@7X300	深灰色	UCT534193SC-3	15
X85794-02-01W	2418.5	2358.5	@7X300	白色	TUC43350SC(ZH)-3	15
X85794-02-02G	2068.5	2008.5	@6X300	深灰色	UCT534193SC-3	29
X85794-02-02W	2068.5	2008.5	@6X300	白色	TUC43350SC(ZH)-3	29
X85794-02-03G	2048.5	1988.5	@6X300	深灰色	UCT534193SC-3	104
X85794-02-03W	2048.5	1988.5	@6X300	白色	TUC43350SC(ZH)-3	120
X85794-02-04G	2058.5	1998.5	@6X300	深灰色	UCT534193SC-3	29
X85794-02-05W	2128.5	2068.5	@6X300	白色	TUC43350SC(ZH)-3	14
X85794-02-06G	2278.5	2218.5	@7X300	深灰色	UCT534193SC-3	15

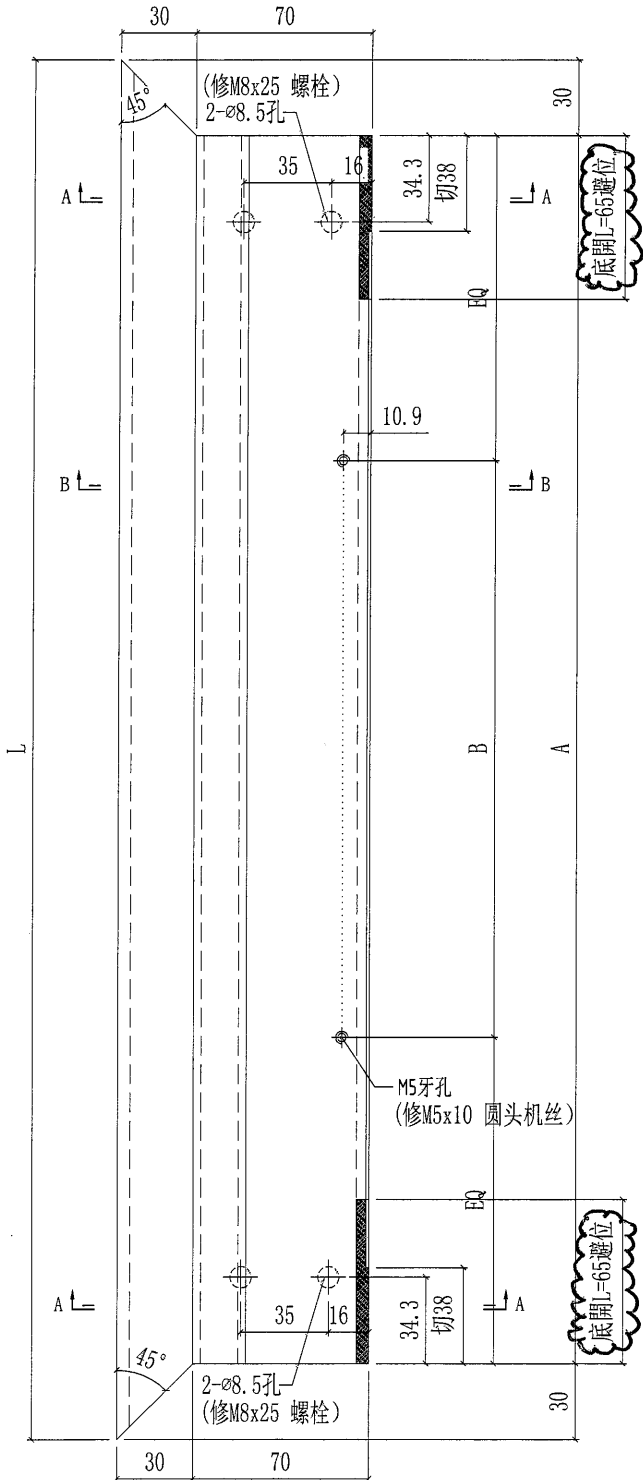

两端阴影部分切除L=38mm

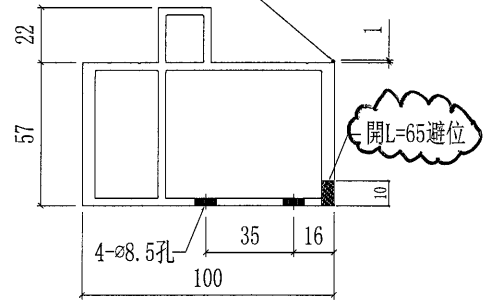

SECTION A-A

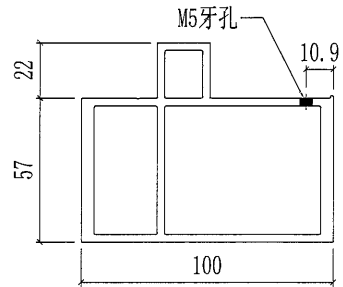

SECTION B-B

散出地盘