



工程指示 / 要求簡箋(E.I.)

工程指示編號：EI / 2702 / 21

修改版次：B

工程編號：J851

工程名稱：青衣明翹匯

工程項目：35/F 趟折門 - 加工圖

收件人：生統

發件人：Yancy Chen

日期：04/03/2021

要求提供 / 確認 事項：

- () 初步鋁料 B.M. () 加工拆圖，然後生產 () 尺寸表
- () 正式鋁料 B.M. () 技術上資料 / 指示 () 報價
- () 配件 B.M. () 樣辦或貨品說明書 () 分判合約
- () 其他：_____

內容：

請按附頁修改尺寸，可加工。

請在 10/03/2021 前完成上列要求。

附： -

1+ 2 頁

以上項目為：

- 原合約工程包 原合約工程加 / 減脹 新工程報價

原因：-

分發東莞各部門：

- () 生產技術總監 連附件 () 技術部 連附件 () 生產部 連附件 () 機械設計部 連附件
- () 採購部 連附件 (✓) 生產統籌部 連附件
- () 質檢部 連附件 () 會計部 連附件 () 報關組 連附件 (✓) 其他 小羅 連附件

分發香港各部門：

- () 行政部 連附件 () 會計部 連附件 () 統籌部 連附件 (✓) 工程部地盤科文 連附件 積哥
- () 採購部 連附件 () QS 部 連附件 () 維修部 連附件 () 其他 _____ 連附件

傳遞編號：

HK 0405 / 21

發件人簽署：


項目經理簽署：


E12102 B

6071(S.O.)

6021

R. J. ... (B)

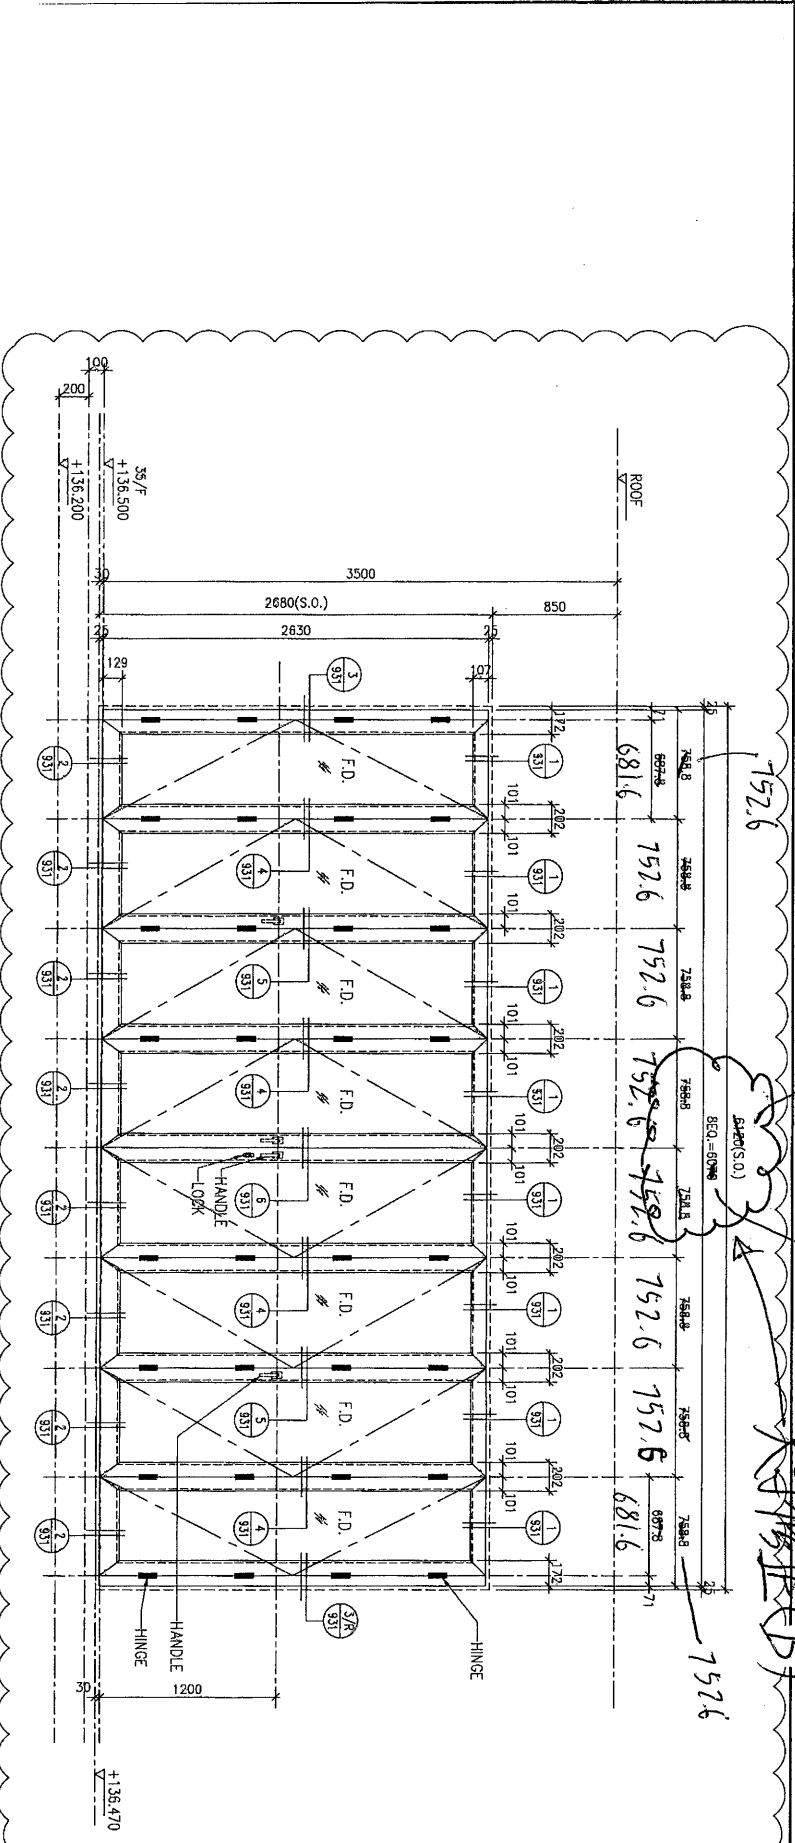

WINDOW MARK	 1 no.	LOCATION	TOWER 2 FLAT B LIV. & DIN(35/F)	WINDOW MARK	
GLAZING	GI02	FRAME	AL11	GLAZING	
				LOCATION	
				FRAME	

