



美 特 鋁 質 有 限 公 司

MIDI ALUMINIUM FABRICATOR LTD.

工程指示 / 要求簡箋(E.I.)

工程指示編號：EI/2706

修改版次：A

工程編號：J851

工程名稱：青衣 明翹匯

工程項目：鋁料加工圖(後裝窗)

收件人：生統

發件人：Leung Hin Wai

日期：19/11/2020

要求提供 / 確認 事項：

- | | | |
|------------------------------------|-------------------------------------|-------------------------------|
| <input type="checkbox"/> 初步鋁料 B.M. | <input type="checkbox"/> 加工拆圖，然後生產 | <input type="checkbox"/> 尺寸表 |
| <input type="checkbox"/> 正式鋁料 B.M. | <input type="checkbox"/> 技術上資料 / 指示 | <input type="checkbox"/> 報價 |
| <input type="checkbox"/> 配件 B.M. | <input type="checkbox"/> 樣辦或貨品說明書 | <input type="checkbox"/> 分判合約 |
| <input type="checkbox"/> 其他：_____ | | |

內容：

修改圖紙，提供開料單

因 EI/1848 已到 K 版，無法登記，此 EI/2706 為 EI/1848 及 EI/2387 的修改版

請在 30/11 前完成上列要求。

附：-

以上項目為：

- 原合約工程包 原合約工程加 / 減賬 新工程報價

原因：-

分發東莞各部門：

- () 生產技術總監 連附件 () 技術部 連附件 () 生產部 連附件 () 機械設計部 連附件
 () 採購部 連附件 () 生產統籌部 連附件
 () 質檢部 連附件 () 會計部 連附件 () 報關組 連附件 () 其他 _____ 連附件

分發香港各部門：

- () 行政部 連附件 () 會計部 連附件 () 統籌部 連附件 () 工程部地盤科文 連附件
 () 採購部 連附件 () QS 部 連附件 () 維修部 連附件 () 其他 _____ 連附件

傳遞編號：

HK 2643

發件人簽署：

項目經理簽署：

鋁材開料總表

工程號碼: J-851 工程名稱: 青衣明翹匯

序號	鋁料編號	名稱	表面處理		開料長度	實用長料總數量		浪費率(%)
			顏色	層厚		支數	長度	
92	X84985-	拉巴	灰色		5800	20	116000	2.07
93	X85677-	梗邊企	灰色		5800	4	23200	26.31
94	X85678-	玻璃線	灰色		5800	102	591600	3.05
95	X85679-	生邊企	灰色		4500	57	256500	3.66
96	X85680-	窗玉料	灰色		5800	77	446600	7.08
97	X85681-	反拍線	灰色		5800	19	110200	8.19
98	X85682-	梗夾企	灰色		5200	3	15600	35.07
99	X85683-	生夾企	灰色		5200	39	202800	17.51
100	X85684-	夾通	灰色		5200	7	36400	31.43
101	X85685-	生頂橫	灰色		5800	11	63800	5.95
102	X85688-	空腔梗 頂橫	灰色		5800	1	5800	18.17
103	X85689-	上生下 梗中橫	灰色		5800	8	46400	18.08
104	X85690-	上生下 生中橫	灰色		5800	2	11600	34.09
105	X85691-	百葉片	灰色		5800	7	40600	7.73
106	X85697-	百葉頂 底橫	灰色		5800	4	23200	20.50
107	X85754-	空腔梗 底橫	灰色		5800	8	46400	7.89
108	X85755-	生底橫	灰色		5800	6	34800	18.57
109	25x25x3	攔河槽	灰色		5400	2	10800	34.63
110	60x3	鋁巴	灰色		5800	2	11600	31.68
112	X84545-	反拍線 擋膠鋁角	MILL		5800	19	110200	8.19
116	X85695-	趟門夾 通	灰色		5060	32	161920	1.38

送至: _____

由: _____

日期: _____

簡短說明: _____

共27頁 第1頁

打印日期: 2020-11-18 打印時間: 16:00

鋁材開料清單 X85695-趟门夹

鋁料 長度	窗號	編號(用料狀況)	實用長度(長料開數)	需要 支數	開料 支數	長料 支數	餘料 支數	編號(剩餘長度)
5060	J851-TM-JT1, J851-TM-JT2	1-32	2481.0	64	64	32	0	1-32@(70)x32

鋁材開料清單 X84545-反拍線掛

鋁料 長度	窗號	編號(用料狀況)	實用長度(長料開數)	需要 支數	開料 支數	長料 支數	餘料 支數	編號(剩餘長度)
5800	J851-W1-DJ1	1-19	783.5	128	128	19	0	1-18@(267.5)x18 19@(4205)x1

鋁材開料清單 60x3鋁巴

鋁料 長度	窗號	編號(用料狀況)	實用長度(長料開數)	需要 支數	開料 支數	長料 支數	餘料 支數	編號(剩餘長度)
5800		1	412.5	4	4	1	0	1@(4114)x1
5800		(餘料)1	207.5	14	14	0	1	1@(1153)x1
5800		(餘料)1-2, 2	177.0	18	12	0	3	1@(67)x1 2@(4332)x1 2@(3608)x1
5800		2	177.0		6	1	0	2@(4694)x1

鋁材開料清單 25x25x3攔河槽

鋁料 長度	窗號	編號(用料狀況)	實用長度(長料開 數)	需要 支數	開料 支數	長料 支數	餘料 支數	編號(剩餘長度)
5400	J851-LM13R, J851-LM13L, J851-LM13R	(餘料)1, 1-2	386.0	18	18	2	1	1@(310)x1 1@(1870)x1 2@(3430)x1

鋁材開料清單 X85755-生底橫

鋁料 長度	窗號	編號(用料狀況)	實用長度(長料開 數)	需要 支數	開料 支數	長料 支數	餘料 支數	編號(剩餘長度)
5800	J851-W55A-SD1	1	874.0	1	1	1	0	1@(4902)x1
5800	J851-W7-SD1	(餘料)1	824.0	1	1	0	1	1@(4074)x1
5800	J851-W10A-SD1, J851-W10-SD1, J851-W38B-SD1, J851-W40A-SD1, J851-W40R-SD1, J851-W64-SD1, J851-W77-SD1	(餘料)1, 1-2, 2, 2, 2, 2, 2	624.0	21	14	0	8	1@(2818)x1 1@(306)x1 2@(3896)x1 2@(3268)x1 2@(2012)x1 2@(1384)x1 2@(756)x1 2@(128)x1
5800	J851-W10-SD1, J851-W9-SD1	2-3	624.0		7	2	0	2@(5152)x1 3@(2012)x1
5800	J851-W12-SD1, J851-W42-SD1, J851-W58-SD1, J851-W65-SD1	(餘料)3, 3-4, 4	609.0	6	5	0	4	3@(786)x1 3@(173)x1 4@(4554)x1 4@(3941)x1
5800	J851-W57-SD1	4	609.0		1	1	0	4@(5167)x1
5800	J851-W76R-SD1, J851-W76-SD1	(餘料)4, 4	574.0	7	6	0	2	4@(2785)x1 4@(473)x1
5800	J851-W76-SD1	5	574.0		1	1	0	5@(5202)x1
5800	J851-W5R-SD1, J851-W5-SD1	(餘料)5, 5	564.0	8	8	0	2	5@(2930)x1 5@(658)x1
5800	J851-W54-SD1	(餘料)5	524.0	2	1	0	1	5@(130)x1
5800	J851-W54-SD1	6	524.0		1	1	0	6@(5252)x1

鋁材開料清單 X85754-空腔梗

鋁料 長度	窗號	編號(用料狀況)	實用長度(長料開數)	需要 支數	開料 支數	長料 支數	餘料 支數	編號(剩餘長度)
5800	J851-W1R-GDH1	(餘料)4	589.0	60	8	0	1	4@(443)x1
5800	J851-W1-GDH1, J851-W1R-GDH1	1-7	589.0		52	7	0	1-3@(443)x3 4@(5187)x1 5-6@(443)x2 7@(2222)x1
5800	J851-W21-GDH1, J851-W9-GDH1	(餘料)7-8	564.0	10	9	0	2	7@(518)x1 8@(1804)x1
5800	J851-W21-GDH1	8	564.0		1	1	0	8@(5212)x1
5800	J851-W65-GDH1	(餘料)8	549.0	1	1	0	1	8@(1251)x1
5800	J851-W12-GDH1, J851-W42-GDH1, J851-W57-GDH1, J851-W58-GDH1	(餘料)1-2, 2-3	149.0	5	5	0	4	1@(137)x1 2@(290)x1 2@(137)x1 3@(290)x1

鋁材開料清單 X85697-百葉頂

鋁料 長度	窗號	編號(用料狀況)	實用長度(長料開數)	需要 支數	開料 支數	長料 支數	餘料 支數	編號(剩餘長度)
5800	J851-W10-BYH1, J851-W38B-BYH1, J851-W40A-BYH1, J851-W40A-BYH2, J851-W40R-BYH1, J851-W40R-BYH2, J851-W64-BYH1, J851-W77-BYH1, J851-W77-BYH2	(餘料)1, 1-2, 2, 2, 2, 2-3, 3	624.0	21	16	0	9	1@(1384)x1 1@(128)x1 2@(3896)x1 2@(3268)x1 2@(2012)x1 2@(756)x1 2@(128)x1 3@(4524)x1 3@(3896)x1
5800	J851-W10A-BYH1, J851-W38B-BYH2, J851-W64-BYH2	1-3	624.0		5	3	0	1-2@(4524)x2 3@(5152)x1
5800	J851-W12-BYH1, J851-W42-BYH1, J851-W57-BYH1, J851-W58-BYH1	(餘料)3, 3, 3, 3	609.0	5	5	0	4	3@(2670)x1 3@(2057)x1 3@(1444)x1 3@(831)x1
5800	J851-W54-BYH1, J851-W54-BYH2	(餘料)3-4, 4	524.0	4	3	0	3	3@(303)x1 4@(4724)x1 4@(4196)x1
5800	J851-W54-BYH1	4	524.0		1	1	0	4@(5252)x1

鋁材開料清單 X85691-百葉片

鋁料 長度	窗號	編號(用料狀況)	實用長度(長料開數)	需要 支數	開料 支數	長料 支數	餘料 支數	編號(剩餘長度)
5800		(餘料)3, 5	611.0	42	9	0	2	3@(245)x1 5@(2090)x1
5800		1-5	611.0		33	5	0	1-2@(245)x2 3@(3935)x1 4@(245)x1 5@(3935)x1
5800		(餘料)5	596.0	14	3	0	1	5@(290)x1
5800		6-7	596.0		11	2	0	6@(380)x1 7@(4580)x1
5800		(餘料)7	511.0	6	6	0	1	7@(1490)x1

工程號碼:J-851, 工程名稱:青衣明翹匯
開料長度:5800, 總長料支數:2, 總開料支數:12
鋸片厚度(mm):4, 料頭尾總切除(mm):20, 浪費率

鋁材開料清單 X85690-上生下生

鋁料 長度	窗號	編號(用料狀況)	實用長度(長料開 數)	需要 支數	開料 支數	長料 支數	餘料 支數	編號(剩餘長度)
5800	J851-W10-GZH1	(餘料)1	636.0	7	5	0	1	1@(1300)x1
5800	J851-W10A-GZH1	1	636.0		2	1	0	1@(4500)x1
5800	J851-W12-GZH1, J851-W57- GZH1, J851-W58-GZH1	(餘料)1-2, 2	621.0	5	4	0	3	1@(50)x1 2@(4530)x1 2@(3905)x1
5800	J851-W42-GZH1	2	621.0		1	1	0	2@(5155)x1

鋁材開料清單 X85689-上生下梗

鋁料 長度	窗號	編號(用料狀況)	實用長度(長料開 數)	需要 支數	開料 支數	長料 支數	餘料 支數	編號(剩餘長度)
5800	J851-W1-ZH1	(餘料)4	589.0	60	4	0	1	4@(443)x1
5800	J851-W1R-ZH1, J851-W1-ZH1	1-7	589.0		56	7	0	1-3@(443)x3 4@(2815)x1 5-6@(443)x2 7@(2222)x1
5800	J851-W21-ZH1	(餘料)7	564.0	4	3	0	1	7@(518)x1
5800	J851-W21-ZH1	8	564.0		1	1	0	8@(5212)x1

鋁材開料清單 X85688-空腔梗

鋁料 長度	窗號	編號(用料狀況)	實用長度(長料開 數)	需要 支數	開料 支數	長料 支數	餘料 支數	編號(剩餘長度)
5800	J851-W9-GD1	1	564.0	6	6	1	0	1@(2372)x1
5800	J851-W65-GD1	(餘料)1	549.0	1	1	0	1	1@(1819)x1
5800	J851-W12-GD1, J851-W42- GD1, J851-W57-GD1, J851- W58-GD1	(餘料)1, 1, 1, 1	149.0	5	5	0	4	1@(1513)x1 1@(1360)x1 1@(1207)x1 1@(1054)x1

工程號碼: J-851, 工程名稱: 青衣明翹匯
開料長度: 5800, 總長料支數: 11, 總開料支數: 98
鋸片厚度(mm): 4, 料頭尾總切除(mm): 20, 浪費率

鋁材開料清單 X85685-生頂橫

鋁料 長度	窗號	編號(用料狀況)	實用長度(長料開 數)	需要 支數	開料 支數	長料 支數	餘料 支數	編號(剩餘長度)
5800	J851-W55A-SDH1	1	886.0	1	1	1	0	1@(4890)x1
5800	J851-W7-SDH1	(餘料)1	836.0	1	1	0	1	1@(4050)x1
5800	J851-W38B-SDH1, J851-W40A-SDH1, J851-W40R-SDH1, J851-W64-SDH1, J851-W77-SDH1, J851-W9-SDH1	(餘料)1, 1, 1, 1-2, 2	636.0	14	13	0	6	1@(2770)x1 1@(2130)x1 1@(850)x1 1@(210)x1 2@(4500)x1 2@(660)x1
5800	J851-W77-SDH1	2	636.0		1	1	0	2@(5140)x1
5800	J851-W65-SDH1	(餘料)2	621.0	1	1	0	1	2@(35)x1
5800	J851-W1-SDH1	(餘料)6	601.0	60	4	0	1	6@(335)x1
5800	J851-W1R-SDH1, J851-W1-SDH1	3-9	601.0		56	7	0	3-5@(335)x3 6@(2755)x1 7-8@(335)x2 9@(2150)x1
5800	J851-W76R-SDH1, J851-W76-SDH1	(餘料)9, 9	586.0	7	3	0	2	9@(970)x1 9@(380)x1
5800	J851-W76-SDH1	10	586.0		4	1	0	10@(3420)x1
5800	J851-W21-SDH1, J851-W5R-SDH1, J851-W5-SDH1	(餘料)10, 10-11	576.0	12	9	0	3	10@(1100)x1 10@(520)x1 11@(1720)x1
5800	J851-W5R-SDH1	11	576.0		3	1	0	11@(4040)x1
5800	J851-W54-SDH1	(餘料)11, 11	536.0	2	2	0	2	11@(1180)x1 11@(640)x1

鋁材開料清單 X85684-夾通

鋁料 長度	窗號	編號(用料狀況)	實用長度(長料開 數)	需要 支數	開料 支數	長料 支數	餘料 支數	編號(剩餘長度)
5200	J851-W42-JT1	1	1900.0	1	1	1	0	1@(3276)x1
5200	J851-FD-AL13, J851-FD- AL14	(餘料)1, 3	1840.0	8	2	0	2	1@(1432)x1 3@(1492)x1
5200	J851-FD-AL13, J851-FD- AL14	2-5	1840.0		6	4	0	2@(1492)x1 3@(3336)x1 4@(1492)x1 5@(3336)x1
5200	J851-W65-JT1	(餘料)5	1820.0	1	1	0	1	5@(1512)x1
5200	J851-W58-JT1	6	1675.0	1	1	1	0	6@(3501)x1
5200	J851-W12-JT1	(餘料)6	1550.0	3	2	0	1	6@(393)x1
5200	J851-W57-JT1	7	1550.0		1	1	0	7@(3626)x1

鋁材開料清單 X85683-生夾企

鋁料 長度	窗號	編號(用料狀況)	實用長度(長料開 數)	需要 支數	開料 支數	長料 支數	餘料 支數	編號(剩餘長度)
5200	J851-W1-JQ1L, J851-W1- JQ1R	1-32	2210.0	64	64	32	0	1-32@(752)x32
5200	J851-W42-JQ1R	33	1900.0	1	1	1	0	33@(3276)x1
5200	J851-W5-JQ1L, J851-W5- JQ1R	(餘料)33, 35	1840.0	8	2	0	2	33@(1432)x1 35@(1492)x1
5200	J851-W5-JQ1L, J851-W5- JQ1R	34-37	1840.0		6	4	0	34@(1492)x1 35@(3336)x1 36@(1492)x1 37@(3336)x1
5200	J851-W65-JQ1L	(餘料)37	1820.0	1	1	0	1	37@(1512)x1
5200	J851-W58-JQ1R	38	1675.0	1	1	1	0	38@(3501)x1
5200	J851-W12-JQ1R	(餘料)38	1550.0	3	2	0	1	38@(393)x1
5200	J851-W57-JQ1R	39	1550.0		1	1	0	39@(3626)x1

鋁材開料清單 X85682-梗夾企

鋁料 長度	窗號	編號(用料狀況)	實用長度(長料 開數)	需要 支數	開料 支數	長料 支數	餘料 支數	編號(剩餘長度)
5200	J851-W42-GJ1L	1	1900.0	1	1	1	0	1@(3276)x1
5200	J851-W65-GJ1R	(餘料)1	1820.0	1	1	0	1	1@(1452)x1
5200	J851-W58-GJ1L	2	1675.0	1	1	1	0	2@(3501)x1
5200	J851-W12-GJ1L	(餘料)2	1550.0	3	2	0	1	2@(393)x1
5200	J851-W57-GJ1L	3	1550.0		1	1	0	3@(3626)x1

工程號碼: J-851, 工程名稱: 青衣明翹匯
開料長度: 5800, 總長料支數: 19, 總開料支數: 128
鋸片厚度(mm): 4, 料頭尾總切除(mm): 20, 浪費率

鋁材開料清單 X85681-反拍線

鋁料 長度	窗號	編號(用料狀況)	實用長度(長料 開數)	需要 支數	開料 支數	長料 支數	餘料 支數	編號(剩餘長度)
5800	J851-W1-PX1	1-19	783.5	128	128	19	0	1-18@(267.5)x18 19@(4205)x1

鋁材開料清單 X85680-窗玉料

鋁料 長度	窗號	編號(用料狀況)	實用長度(長料開數)	需要 支數	開料 支數	長料 支數	餘料 支數	編號(剩餘長度)
5800		(餘料)3, 6	1775.0	18	3	0	2	3@(443)x1 6@(443)x1
5800		1-6	1775.0		15	6	0	1-2@(443)x2 3@(222)x1 4-5@(443)x2 6@(4001)x1
5800		7	1640.0	2	2	1	0	7@(2492)x1
5800		(餘料)7	1530.0	2	1	0	1	7@(958)x1
5800		8	1530.0		1	1	0	8@(4246)x1
5800		(餘料)8	1405.5	2	2	0	1	8@(1427)x1
5800		(餘料)8, 22, 38	1300.5	128	3	0	3	8@(122.5)x1 22@(562)x1 38@(562)x1
5800		9-40	1300.5		125	32	0	9-21@(562)x13 22@(1866.5)x1 23-37@(562)x15 38@(1866.5)x1 39@(562)x1 40@(1866.5)x1
5800		(餘料)40	1180.5	2	1	0	1	40@(682)x1
5800		41	1180.5		1	1	0	41@(4595.5)x1
5800		(餘料)41	1140.5	14	4	0	1	41@(17.5)x1
5800		42-43	1140.5		10	2	0	42-43@(57.5)x2
5800		(餘料)44-46, 46	1140.0	16	8	0	4	44-45@(60)x2 46@(1204)x1 46@(60)x1
5800		44-47	1140.0		8	4	0	44@(1204)x1 45@(4636)x1 46@(3492)x1 47@(4636)x1
5800		(餘料)47, 47	1090.0	4	4	0	2	47@(2448)x1 47@(260)x1
5800		(餘料)48	1055.5	6	1	0	1	48@(482.5)x1
5800		48-49	1055.5		5	2	0	48@(1542)x1 49@(4720.5)x1
5800		(餘料)49, 51	980.0	14	8	0	2	49@(784.5)x1 51@(860)x1
5800		50-51	980.0		6	2	0	50@(860)x1 51@(4796)x1
5800		(餘料)7, 52	880.0	14	6	0	2	7@(74)x1 52@(476)x1
5800		52-54	880.0		8	3	0	52@(4896)x1 53@(476)x1 54@(4896)x1
5800		(餘料)50-51	830.0	2	2	0	2	50-51@(26)x2
5800		(餘料)40, 49, 54-55, 55-57, 57, 57-58	630.0	42	26	0	10	40@(48)x1 49@(150.5)x1 54@(458)x1 55@(1342)x1 55-56@(74)x2 57@(3878)x1 57@(1342)x1 57@(74)x1 58@(1976)x1

工程號碼: J-851, 工程名稱: 青衣明翹匯
開料長度: 5800, 總長料支數: 77, 總開料支數: 440
鋸片厚度(mm): 4, 料頭尾總切除(mm): 20, 浪費率

鋁材開料清單 X85680-窗玉料

鋁料 長度	窗號	編號(用料狀況)	實用長度(長料開數)	需要 支數	開料 支數	長料 支數	餘料 支數	編號(剩餘長度)
5800		55-58	630.0		16	4	0	55@(3878)x1 56@(708)x1 57@(5146)x1 58@(3244)x1
5800		(餘料)58-59, 59, 59, 59	615.0	12	11	0	5	58@(119)x1 59@(3923)x1 59@(2685)x1 59@(1447)x1 59@(209)x1
5800		59	615.0		1	1	0	59@(5161)x1
5800		(餘料)66	595.0	120	7	0	1	66@(389)x1
5800		60-73	595.0		113	14	0	60-65@(389)x6 66@(4582)x1 67-72@(389)x6 73@(3983)x1
5800		(餘料)73-74	580.0	14	10	0	2	73@(479)x1 74@(1108)x1
5800		74	580.0		4	1	0	74@(3444)x1
5800		(餘料)74-76	570.0	24	9	0	3	74@(534)x1 75-76@(40)x2
5800		75-77	570.0		15	3	0	75@(1762)x1 76@(2910)x1 77@(4058)x1
5800		(餘料)9-12	530.0	4	4	0	4	9-12@(28)x4

鋁材開料清單 X85679-生邊企

鋁料 長度	窗號	編號(用料狀況)	實用長度(長料 開數)	需要 支數	開料 支數	長料 支數	餘料 支數	編號(剩餘長度)
4500	J851-W1-BQ1L, J851-W1-BQ1R	1-32	2210.0	64	64	32	0	1-32@(52)x32
4500	J851-W42-BQ1L	33	1900.0	1	1	1	0	33@(2576)x1
4500	J851-W5-BQ1L, J851-W5-BQ1R	(餘料)33, 35	1840.0	8	2	0	2	33@(732)x1 35@(792)x1
4500	J851-W5-BQ1L, J851-W5-BQ1R	34-37	1840.0		6	4	0	34@(792)x1 35@(2636)x1 36@(792)x1 37@(2636)x1
4500	J851-W65-BQ1R	(餘料)37	1820.0	1	1	0	1	37@(812)x1
4500	J851-W55A-BQ1R	(餘料)38	1680.0	2	1	0	1	38@(1112)x1
4500	J851-W55A-BQ1L	38	1680.0		1	1	0	38@(2796)x1
4500	J851-W58-BQ1L	39	1675.0	1	1	1	0	39@(2801)x1
4500	J851-W7-BQ1L	(餘料)39	1570.0	2	1	0	1	39@(1227)x1
4500	J851-W7-BQ1R	40	1570.0		1	1	0	40@(2906)x1
4500	J851-W12-BQ1L, J851-W57-BQ1L	(餘料)40-41	1550.0	3	2	0	2	40@(1352)x1 41@(1372)x1
4500	J851-W12-BQ1L	41	1550.0		1	1	0	41@(2926)x1
4500	J851-W10A-BQ1R, J851-W10-BQ1L	(餘料)42-43	1425.0	14	3	0	2	42-43@(193)x2
4500	J851-W10A-BQ1L, J851-W10A-BQ1R, J851-W10-BQ1L, J851-W10-BQ1R	42-46	1425.0		11	5	0	42@(1622)x1 43@(3051)x1 44-45@(193)x2 46@(1622)x1
4500	J851-W38B-BQ1L, J851-W38B-BQ1R, J851-W40A-BQ1R, J851-W40R-BQ1L, J851-W40R-BQ1R, J851-W54-BQ1L, J851-W54-BQ1R, J851-W64-BQ1L, J851-W64-BQ1R	(餘料)39-41, 46-47, 47-49, 49-50, 50	1180.0	16	12	0	11	39@(43)x1 40@(168)x1 41@(188)x1 46@(438)x1 47@(2112)x1 47-48@(928)x2 49@(2112)x1 49@(928)x1 50@(2112)x1 50@(928)x1
4500	J851-W40A-BQ1L, J851-W40R-BQ1L, J851-W54-BQ1L, J851-W54-BQ1R	47-50	1180.0		4	4	0	47-50@(3296)x4
4500	J851-W77-BQ1L, J851-W77-BQ1R	(餘料)51, 51	1130.0	4	2	0	2	51@(2212)x1 51@(1078)x1
4500	J851-W77-BQ1L, J851-W77-BQ1R	51-52	1130.0		2	2	0	51-52@(3346)x2
4500	J851-W76-BQ1L, J851-W76R-BQ1L, J851-W76R-BQ1R	(餘料)38, 51-52, 54, 54	1020.0	14	8	0	5	38@(88)x1 51@(54)x1 52@(274)x1 54@(1408)x1 54@(384)x1
4500	J851-W76-BQ1R, J851-W76R-BQ1R	53-55	1020.0		6	3	0	53@(384)x1 54-55@(3456)x2
4500	J851-W9-BQ1L, J851-W9-BQ1R	(餘料)47-50, 55, 55	920.0	12	7	0	6	47-50@(4)x4 55@(1608)x1 55@(684)x1
4500	J851-W9-BQ1R	56-57	920.0		5	2	0	56@(784)x1 57@(3556)x1


鋁材開料清單 X85679-生邊企

鋁料 長度	窗號	編號(用料狀況)	實用長度(長料 開數)	需要 支數	開料 支數	長料 支數	餘料 支數	編號(剩餘長度)
4500	J851-W38B-BQ2L, J851-W38B-BQ2R, J851-W40A-BQ2L, J851-W40A-BQ2R, J851-W40R-BQ2L, J851-W40R-BQ2R, J851-W54-BQ2L, J851-W54-BQ2R, J851-W64-BQ2L, J851-W64-BQ2R, J851-W77-BQ2L, J851-W77-BQ2R	(餘料)33, 33-34, 34, 34-35, 35-36, 36, 36-37, 37, 37, 46, 52-53	220.0	18	18	0	16	33@(284)x1 33@(60)x1 34@(568)x1 34@(344)x1 34@(120)x1 35@(344)x1 35@(120)x1 36@(568)x1 36@(344)x1 36@(120)x1 37@(588)x1 37@(364)x1 37@(140)x1 46@(214)x1 52@(50)x1 53@(160)x1

鋁材開料清單 X85678-玻璃线


鋸片厚度(mm):4, 料頭尾總切除(mm):20, 浪費率(%):3.05

鋁料 長度	窗號	編號(用料狀況)	實用長度(長料開數)	需要 支數	開料 支數	長料 支數	餘料 支數	編號(剩餘長度)
5800		1	1783.0	2	2	1	0	1@(2206)x1
5800		(餘料)1, 4, 7	1703.0	20	4	0	3	1@(499)x1 4@(659)x1 7@(659)x1
5800		2-8	1703.0		16	7	0	2-3@(659)x2 4@(4073)x1 5-6@(659)x2 7@(2366)x1 8@(4073)x1
5800		(餘料)8	1568.0	2	2	0	1	8@(929)x1
5800		9	1558.0	2	2	1	0	9@(2656)x1
5800		(餘料)9	1458.0	2	1	0	1	9@(1194)x1
5800		10	1458.0		1	1	0	10@(4318)x1
5800		(餘料)10-11	1433.0	6	5	0	2	10@(7)x1 11@(1469)x1
5800		11	1433.0		1	1	0	11@(4343)x1
5800		(餘料)11	1333.5	2	1	0	1	11@(131.5)x1
5800		12	1333.5		1	1	0	12@(4442.5)x1
5800		(餘料)12, 26, 42	1228.5	128	9	0	3	12@(745)x1 26@(850)x1 42@(850)x1
5800		13-44	1228.5		119	32	0	13-25@(850)x13 26@(4547.5)x1 27-41@(850)x15 42@(4547.5)x1 43@(850)x1 44@(4547.5)x1
5800		(餘料)9, 44	1108.5	2	2	0	2	9@(81.5)x1 44@(3435)x1
5800		(餘料)44-45	1068.5	14	7	0	2	44@(217.5)x1 45@(417.5)x1
5800		45-47	1068.5		7	3	0	45@(4707.5)x1 46@(417.5)x1 47@(4707.5)x1
5800		(餘料)47-49, 49	1068.0	16	11	0	4	47@(419.5)x1 48@(420)x1 49@(2564)x1 49@(420)x1
5800		48-50	1068.0		5	3	0	48@(3636)x1 49@(4708)x1 50@(3636)x1
5800		(餘料)50, 50	1018.0	4	3	0	2	50@(1592)x1 50@(570)x1
5800		51	1018.0		1	1	0	51@(4758)x1
5800		(餘料)51	983.5	6	4	0	1	51@(808)x1
5800		52	983.5		2	1	0	52@(3805)x1
5800		(餘料)8, 52-53	908.0	14	6	0	3	8@(17)x1 52@(157)x1 53@(308)x1
5800		53-54	908.0		8	2	0	53@(1220)x1 54@(3044)x1
5800		(餘料)13-24	808.0	12	12	0	12	13-24@(38)x12
5800		(餘料)25-43, 51, 54, 59, 68	783.5	128	26	0	23	25-43@(62.5)x19 51@(20.5)x1 54@(681.5)x1 59@(267.5)x1 68@(267.5)x1

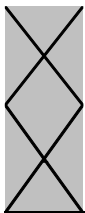

鋁材開料清單 X85678-玻璃线

鋁料 長度	窗號	編號(用料狀況)	實用長度(長料開數)	需要 支數	開料 支數	長料 支數	餘料 支數	編號(剩餘長度)
5800		55-69	783.5		102	15	0	55-58@(267.5)x4 59@(1842.5)x1 60-67@(267.5)x8 68@(1055)x1 69@(267.5)x1
5800		70	776.0	2	2	1	0	70@(4220)x1
5800		(餘料)12, 70	726.0	2	2	0	2	12@(15)x1 70@(3490)x1
5800		(餘料)2-7, 50, 54, 70, 70, 72-73, 73, 73-74, 74, 74	526.0	54	34	0	17	2-7@(129)x6 50@(40)x1 54@(151.5)x1 70@(1370)x1 70@(310)x1 72@(480)x1 73@(2600)x1 73@(1540)x1 73@(480)x1 74@(3660)x1 74@(1540)x1 74@(480)x1
5800		71-74	526.0		20	4	0	71@(480)x1 72-73@(3660)x2 74@(4720)x1
5800		(餘料)75, 75, 75, 75-76	511.0	14	9	0	5	75@(2690)x1 75@(1660)x1 75@(630)x1 75@(115)x1 76@(4235)x1
5800		75-76	511.0		5	2	0	75@(3720)x1 76@(5265)x1
5800		(餘料)1, 76, 81, 87, 92	491.0	240	36	0	5	1@(4)x1 76@(275)x1 81@(335)x1 87@(335)x1 92@(335)x1
5800		77-97	491.0		204	21	0	77-80@(335)x4 81@(4295)x1 82-86@(335)x5 87@(5285)x1 88-91@(335)x4 92@(4790)x1 93-97@(335)x5
5800		(餘料)71-74, 98	476.0	14	8	0	5	71-74@(0)x4 98@(980)x1
5800		98	476.0		6	1	0	98@(2900)x1
5800		(餘料)98-100, 100	466.0	32	18	0	4	98@(40)x1 99@(140)x1 100@(1080)x1 100@(140)x1
5800		99-101	466.0		14	3	0	99@(2960)x1 100@(4840)x1 101@(2960)x1
5800		(餘料)101	458.0	12	6	0	1	101@(188)x1
5800		102	458.0		6	1	0	102@(3008)x1
5800		(餘料)102, 102	426.0	4	4	0	2	102@(2148)x1 102@(1288)x1

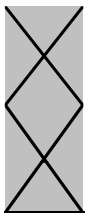

工程號碼:J-851, 工程名稱:青衣明翹匯

開料長度:5800, 總長料支數:102, 總開料支數:744

鋁材開料清單 X85678-玻璃线

鋸片厚度(mm):4, 料頭尾總切除(mm):20, 浪費率(%):3.05

鋁料 長度	窗號	編號(用料狀況)	實用長度(長料開數)	需要 支數	開料 支數	長料 支數	餘料 支數	編號(剩餘長度)
5800		(餘料)2-7, 11, 44-45	111.0	10	10	0	9	2-7@(14)x6 11@(16.5)x1 44@(102.5)x1 45@(187.5)x1


工程號碼:J-851, 工程名稱:青衣明翹匯
開料長度:5800, 總長料支數:4, 總開料支數:18
鋸片厚度(mm):4, 料頭尾總切除(mm):20, 浪費率

鋁材開料清單 X85677-梗邊

鋁料 長度	窗號	編號(用料狀況)	實用長度(長料開數)	需要 支數	開料 支數	長料 支數	餘料 支數	編號(剩餘長度)
5800	J851-W42-GB1R	1	1900.0	1	1	1	0	1@(3876)x1
5800	J851-W65-GB1L	(餘料)1	1820.0	1	1	0	1	1@(2052)x1
5800	J851-W58-GB1R	(餘料)1	1675.0	1	1	0	1	1@(373)x1
5800	J851-W57-GB1R	(餘料)2	1550.0	3	1	0	1	2@(1118)x1
5800	J851-W12-GB1R	2	1550.0		2	1	0	2@(2672)x1
5800	J851-W9-GB1L, J851-W9-GB1R	(餘料)2-3	575.0	12	5	0	2	2@(539)x1 3@(569)x1
5800	J851-W9-GB1L, J851-W9-GB1R	3-4	575.0		7	2	0	3@(2885)x1 4@(4622)x1

鋁材開料清單 X84985-拉巴

鋁料 長度	窗號	編號(用料狀況)	實用長度(長料開數)	需要 支數	開料 支數	長料 支數	餘料 支數	編號(剩餘長度)
5800		1	1365.0	1	1	1	0	1@(4411)x1
5800		(餘料)1, 6, 13-14	995.0	72	10	0	4	1@(415)x1 6@(785)x1 13-14@(785)x2
5800		2-15	995.0		62	14	0	2-5@(785)x4 6@(1784)x1 7-12@(785)x6 13@(4781)x1 14@(1784)x1 15@(2783)x1
5800		(餘料)15	960.0	1	1	0	1	15@(1819)x1
5800		(餘料)15	895.0	1	1	0	1	15@(920)x1
5800		(餘料)15-17, 17	870.0	14	9	0	4	15@(46)x1 16@(536)x1 17@(1410)x1 17@(536)x1
5800		16-18	870.0		5	3	0	16@(4906)x1 17@(3158)x1 18@(4906)x1
5800		(餘料)18, 18	785.0	3	3	0	2	18@(3328)x1 18@(2539)x1
5800		(餘料)2	745.0	1	1	0	1	2@(36)x1
5800		(餘料)3-9	710.0	7	7	0	7	3-9@(71)x7
5800		(餘料)10-11	690.0	2	2	0	2	10-11@(91)x2
5800		(餘料)12	597.0	1	1	0	1	12@(184)x1
5800		(餘料)13-14, 18, 18	544.0	8	6	0	4	13-14@(237)x2 18@(1443)x1 18@(347)x1
5800		19	544.0		2	1	0	19@(4684)x1
5800		(餘料)16	423.0	1	1	0	1	16@(109)x1
5800		(餘料)1	405.0	1	1	0	1	1@(6)x1
5800		(餘料)17	286.0	1	1	0	1	17@(246)x1
5800		(餘料)18	285.0	1	1	0	1	18@(58)x1
5800		(餘料)13-14, 17, 19	186.0	6	6	0	4	13-14@(47)x2 17@(56)x1 19@(4114)x1
5800		(餘料)19	185.0	6	6	0	1	19@(2980)x1
5800		(餘料)19, 19	182.0	3	3	0	2	19@(2608)x1 19@(2422)x1
5800		(餘料)10-12, 16, 19	71.0	6	6	0	5	10-11@(16)x2 12@(34)x1 16@(34)x1 19@(2347)x1
5800		(餘料)19, 19-20	69.5	64	35	0	3	19@(289)x1 19@(68.5)x1 20@(3354.5)x1
5800		20	69.5		29	1	0	20@(3648.5)x1

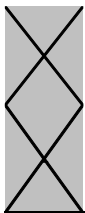


工程號碼: J-851, 工程名稱: 青衣明翹匯
開料長度: 5800, 總長料支數: 20, 總開料支數: 232
鋸片厚度(mm): 4, 料頭尾總切除(mm): 20, 浪費率

鋁材開料清單 X84985-拉巴

鋁料 長度	窗號	編號(用料狀況)	實用長度(長料開數)	需要 支數	開料 支數	長料 支數	餘料 支數	編號(剩餘長度)
5800		(餘料)3-9, 19-20, 20, 20, 20, 20, 20, 20, 20, 20	57.0	26	26	0	17	3-9@(10)x7 19@(7.5)x1 20@(3293.5)x1 20@(2988.5)x1 20@(2866.5)x1 20@(2805.5)x1 20@(2744.5)x1 20@(2683.5)x1 20@(2500.5)x1 20@(2378.5)x1 20@(2256.5)x1
5800		(餘料)17-18, 20	51.0	6	6	0	3	17@(1)x1 18@(3)x1 20@(2036.5)x1

 美特鋁質 有限公司 MIDI Aluminium Fabricator Ltd.	工程號	J-851	拆圖	黃漢卿	2020.5.12
	地盤	青衣明翹匯	復核	王禮秋	2020.5.12
名稱	青衣明翹匯	顏色	UCT534193SC - 3 3COAT-灰色	批准	-

原EI/1848/20

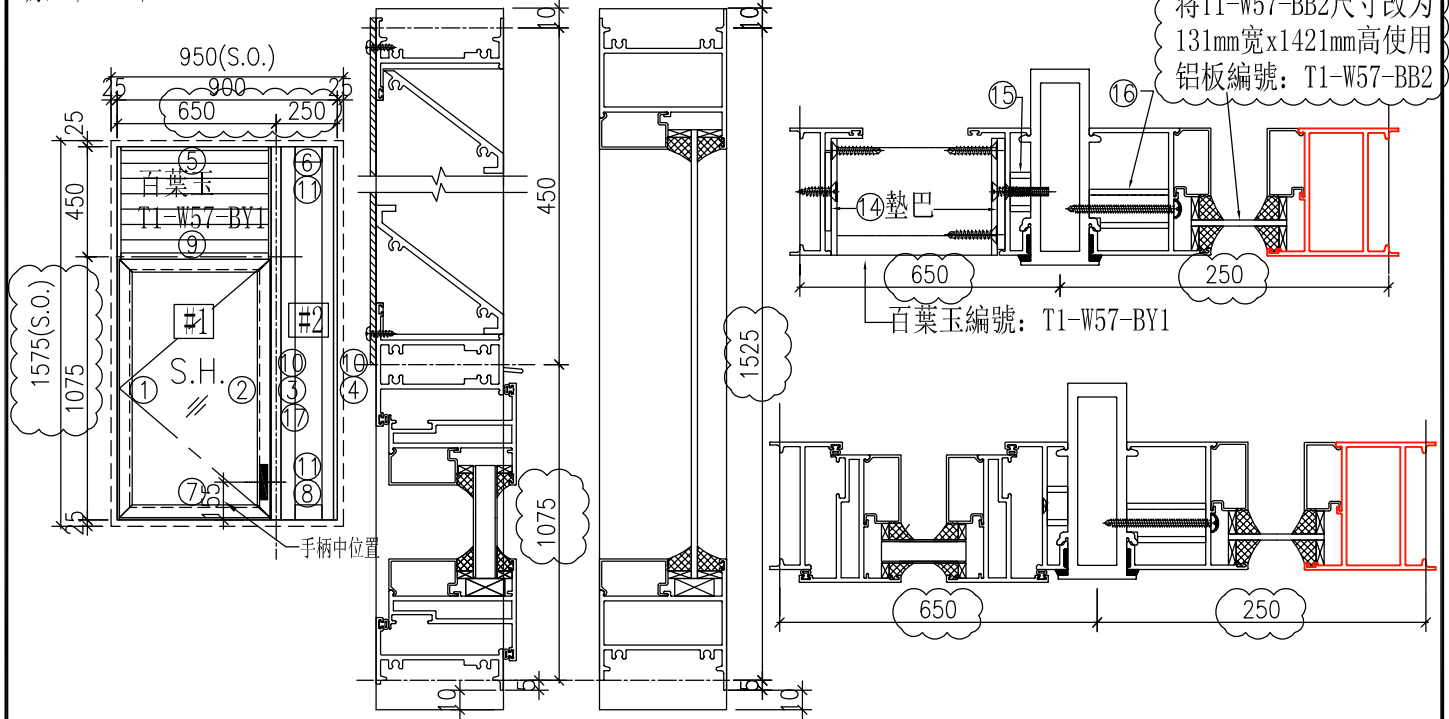

序號	料號	名稱	出筍	長度	支/幅	加工說明	加工細則
1	X85679	生邊企	直口	1550	1	加工圖見J851-W57-BQ1L	頂底留__mm
2	X85683	生夾企	直口	1550	1	加工圖見J851-W57-JQ1R	頂底留__mm
3	X85682	梗夾企	直口	1550	1	加工圖見J851-W57-GJ1L	企料底部開避位__mm
4	X85677	梗邊企-空腔	直口	1550	1	加工圖見J851-W57-GB1R	底橫料防水巴鋸去__mm
5	X85697	百葉頂橫	避位	609	1	加工圖見J851-W57-BYH1	水線孔在企料——頂底
6	X85688	梗頂橫-空腔	避位	149	1	加工圖見J851-W57-GD1	安裝扣碼
7	X85755	生底橫	避位	609	1	加工圖見J851-W57-SD1	多點鎖芯型號:
8	X85754	梗底橫-空腔	避位	149	1	加工圖見J851-W57-GDH1	手柄型號:
9	X85690	上生下生中橫	避位	621	1	加工圖見J851-W57-GZH1	限位撐型號:
10	X85678	玻璃線-企	直口	1433	2		T窗最大開度:
11	X85678	玻璃線-橫	直口	111	2		窗玉搭位數: 6mm
12		25X5mm不銹鋼巴	直口	25	10	扇撐加力巴(J851-LM06)框用	
13		55X5mm不銹鋼巴	直口	390	1	扇撐加力巴(851-LM5)中橫料用	
14		40x3mm百葉墊巴	直口	45	4	加工圖見J851-LM09	
15		20x20x3墊通	直口	10.5	6	圖見J851-FT01-02	窗款 寬度(mm) 高度(mm) 撐長
16		20x20x3墊通	避位	40.5	6	圖見J851-FT01-01	
17	X85684	夾通	直口	1550	1	圖見J851-W57-JT1	


窗玉用料						
1	X85680	窗玉企	45°	1055.5	2	
2	X85680	窗玉橫	45°	615	2	
3	X85678	玻璃線-企	直口	983.5	2	
4	X85678	玻璃線-橫	直口	511	2	
5		15X5mm不銹鋼巴	直口	220	2	扇撐加力巴(851-JL2)玉用

注意:
 1. 玻璃線橫碰企
 2. 窗玉搭位6mm
 3. 滴水線比窗玉每頭長3mm
 4. 窗玉需裝14'扇撐
 5. 生窗底部需開去水孔
 6. 裝4組扣碼

大圖版次	本圖版	A	B
-	日期	5.27	11.13
窗號		數量	
W57/T1		1	幅
-		--	幅
			幅
			幅
圖號	W57/T1		

 美特鋁質 有限公司 MIDI Aluminium Fabricator Ltd.	工程號	J-851	拆圖	黃漢卿	2020.11.13
	地盤	青衣明翹匯	復核	王禮秋	2020.11.13
名稱	青衣明翹匯	顏色	UCT534193SC - 3 3COAT-灰色	批准	--

原EI/1848/20 新增

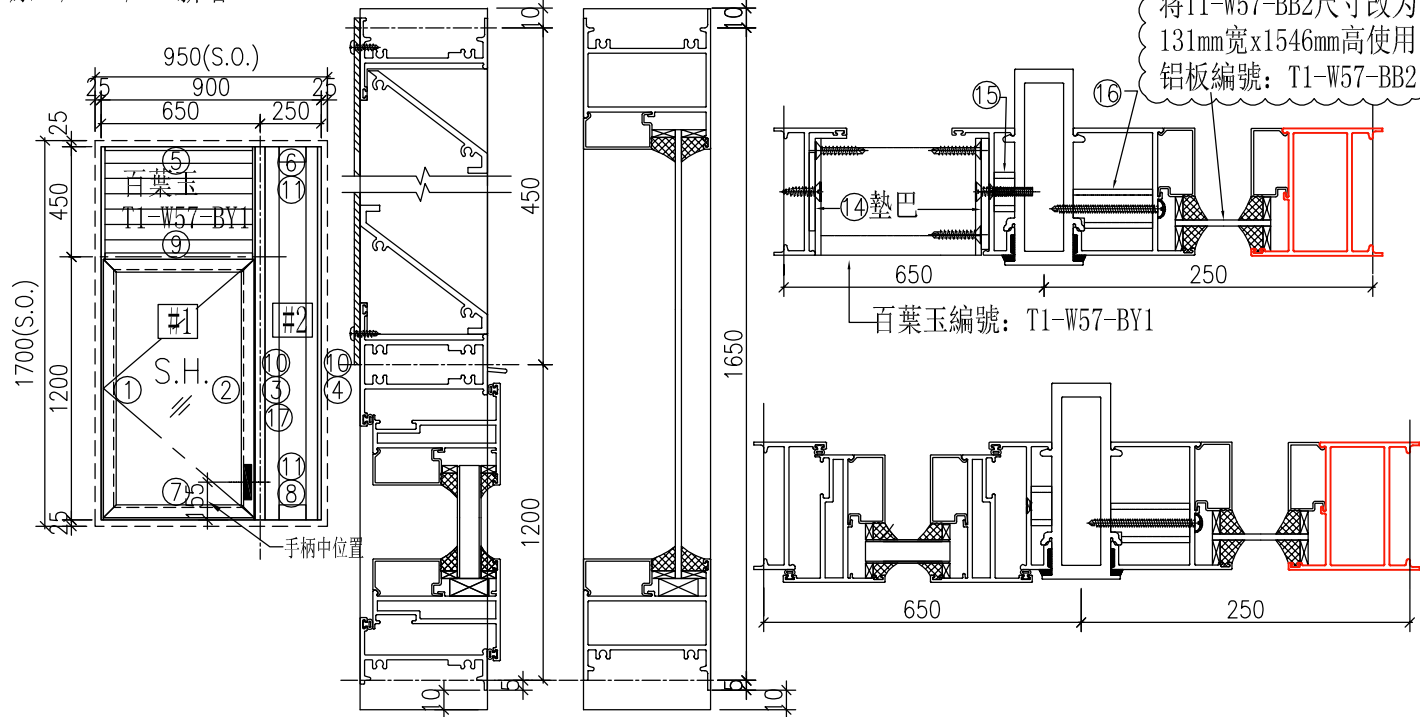

序號	料號	名稱	出筍	長度	支/幅	加工說明	加工細則
1	X85679	生邊企	直口	1675	1	加工圖見J851-W58-BQ1L	頂底留__mm
2	X85683	生夾企	直口	1675	1	加工圖見J851-W58-JQ1R	頂底留__mm
3	X85682	梗夾企	直口	1675	1	加工圖見J851-W58-GJ1L	企料底部開避位__mm
4	X85677	梗邊企-空腔	直口	1675	1	加工圖見J851-W58-GB1R	底橫料防水巴鋸去__mm
5	X85697	百葉頂橫	避位	609	1	加工圖見J851-W58-BYH1	水線孔在企料——頂底
6	X85688	梗頂橫-空腔	避位	149	1	加工圖見J851-W58-GD1	安裝扣碼
7	X85755	生底橫	避位	609	1	加工圖見J851-W58-SD1	多點鎖芯型號:
8	X85754	梗底橫-空腔	避位	149	1	加工圖見J851-W58-GDH1	手柄型號:
9	X85690	上生下生中橫	避位	621	1	加工圖見J851-W58-GZH1	限位撐型號:
10	X85678	玻璃線-企	直口	1558	2		T窗最大開度:
11	X85678	玻璃線-橫	直口	111	2		窗玉搭位數: 6mm
12		25X5mm不銹鋼巴	直口	25	10	扇撐加力巴(J851-LM06)框用	
13		55X5mm不銹鋼巴	直口	390	1	扇撐加力巴(851-LM5)中橫料用	
14		40x3mm百葉墊巴	直口	45	4	加工圖見J851-LM09	
15		20x20x3墊通	直口	10.5	6	圖見J851-FT01-02	窗款
16		20x20x3墊通	避位	40.5	6	圖見J851-FT01-01	寬度(mm)
17	X85684	夾通	直口	1675	1	圖見J851-W58-JT1	高度(mm)

窗玉用料						
1	X85680	窗玉企	45°	1180.5	2	
2	X85680	窗玉橫	45°	615	2	
3	X85678	玻璃線-企	直口	1108.5	2	
4	X85678	玻璃線-橫	直口	511	2	
5		15X5mm不銹鋼巴	直口	220	2	扇撐加力巴(851-JL2)玉用

注意:
 1. 玻璃線橫碰企
 2. 窗玉搭位6mm
 3. 滴水線比窗玉每頭長3mm
 4. 窗玉需裝14'扇撐
 5. 生窗底部需開去水孔
 6. 裝4組扣碼

撐長	
大圖版次	本圖版
-	日期
窗號	數量
--	- 幅
W58/T1	1 幅
	幅
	幅
圖號	W58/T1





美特鋁質 有限公司
MIDI Aluminium Fabricator Ltd.

類別		物料料號	
制圖	黃漢卿	2020.5.12	圖號 851-FY9
復核	王禮秋	2020.5.12	數量
批准			位置

修改	A	B		
日期	9.1	11.14		

原EI/1848/20

編號	幅數
W57/T1	1

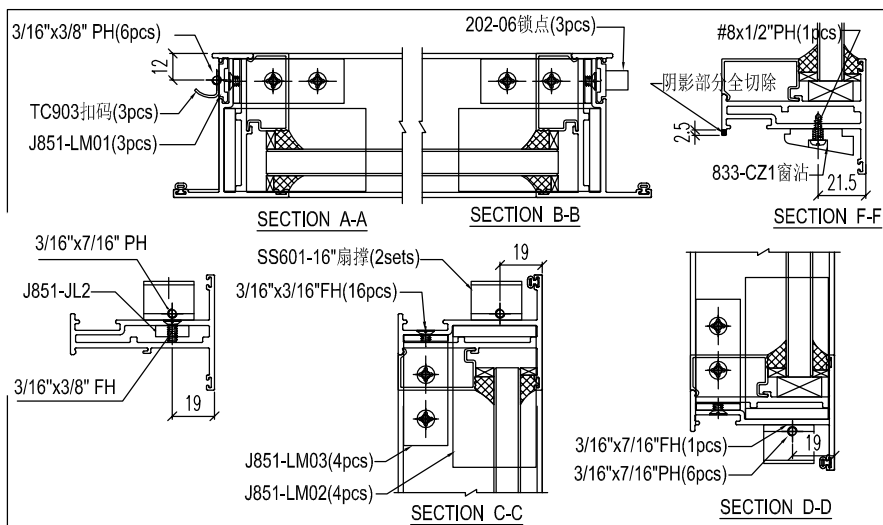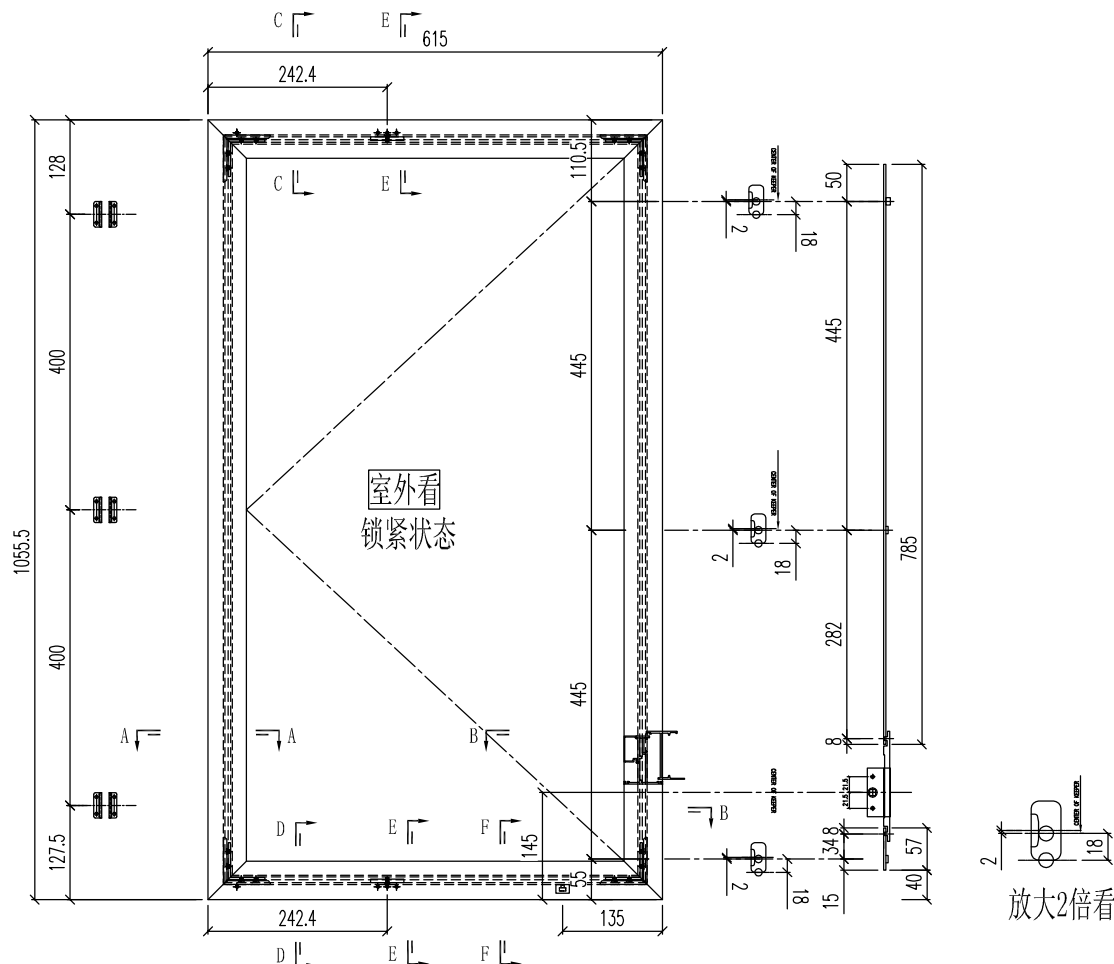

- 注：1) 采用SS601-16"扇撐；
2) 窗玉玻璃线横碰企；
3) 采用东城202-06锁点；

工程號	J-851	地盤	青衣明翹匯	附 件
名稱	窗玉組裝圖		採用	
材料	-		地盤	
顏色	-		工廠	





美特鋁質 有限公司
MIDI Aluminium Fabricator Ltd.

類別		物料料號	
制圖	黃漢卿	2020.11.13	圖號 851-FY9a
復核	王禮秋	2020.11.13	數量
批准			位置

原EI/2152/20 新增

编号	幅數
W58/T1	1

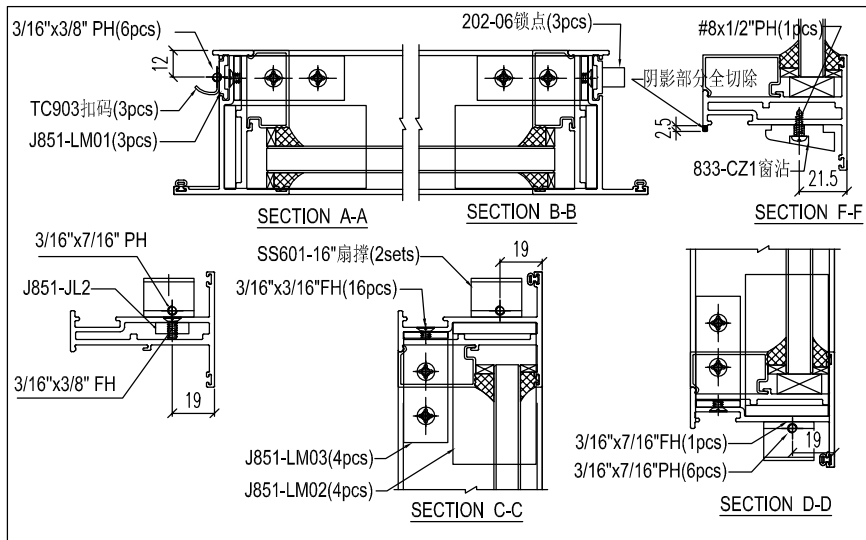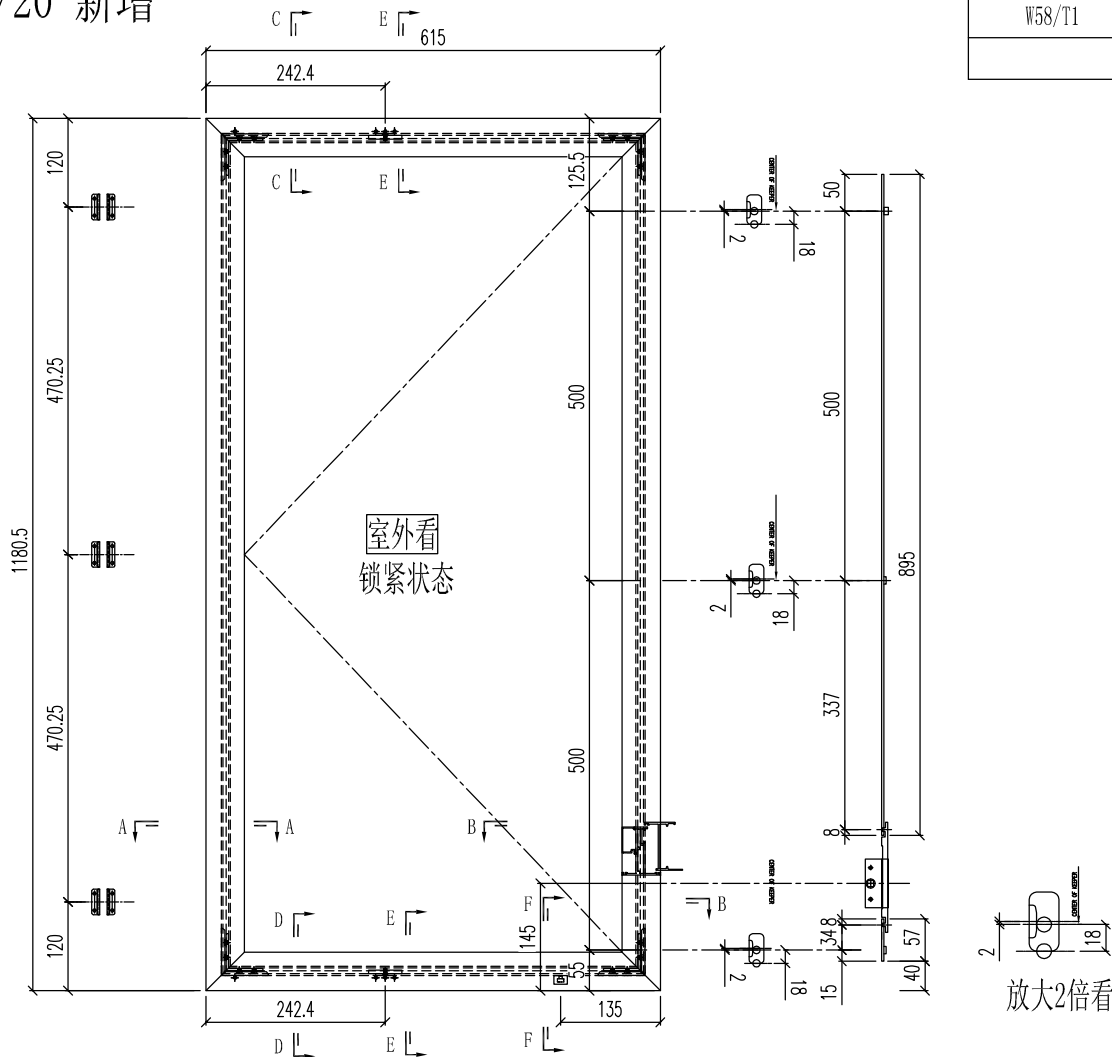

- 注：1) 采用SS601-16"扇撑；
2) 窗玉玻璃线横碰企；
3) 采用东城202-06锁点；

工程號	J-851	地盤	青衣明翹匯	附 件
名稱	窗玉組裝圖		採用	
材 料	-		地盤	
顏 色	-		工廠	





美特鋁質 有限公司
MIDI Aluminium Fabricator Ltd.


類別		物料料號	
制圖	黃漢卿	2020.5.12	圖號 J851-W57-BQ1L
修改	-		數量
日期	-		位置
		復核 王禮秋	
		批准	

原EI/1848/20 新增


加工数量: 1

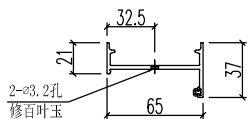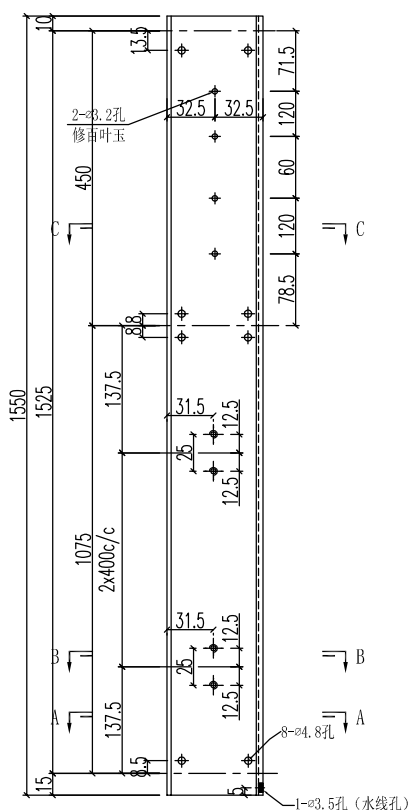


SECTION C-C

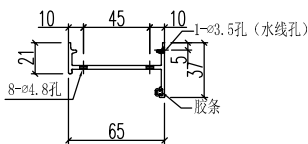

SECTION A-A

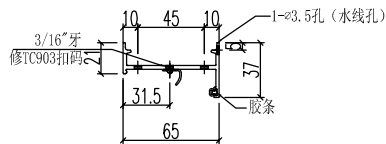

SECTION A-A

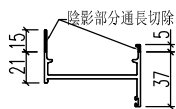

切料圖

工程號	J-851	地盤	青衣明翹匯	附件
名稱	生边企		採用	
材料	X85679		地盤	
顏色	UCT534193SC - 3 3COAT-灰色		工廠	





美特鋁質 有限公司
MIDI Aluminium Fabricator Ltd.


類別		物料料號	
制圖	黃漢卿	2020.5.12	圖號 J851-W58-BQ1L
修改	-		數量
日期	-		位置
		復核 王禮秋	2020.5.12
		批准	

原EI/1848/20 新增


加工数量: 1

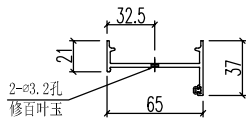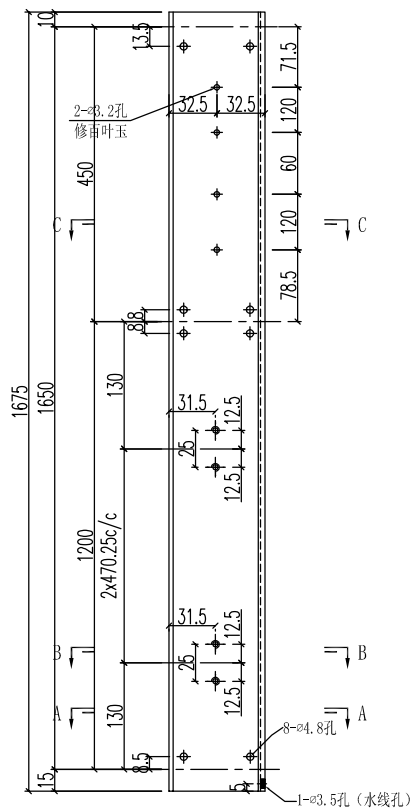


SECTION C-C

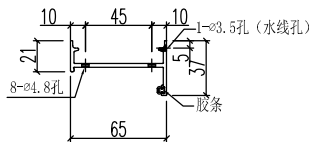

SECTION A-A

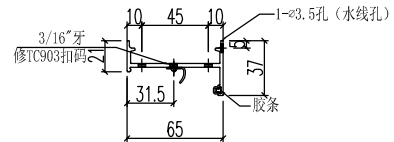

SECTION A-A

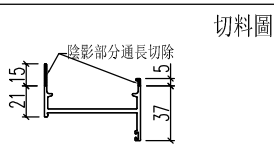

切料圖

工程號	J-851	地盤	青衣明翹匯	附 件
名稱	生边企		採用	
材料	X85679		地盤	
顏色	UCT534193SC - 3 3COAT-灰色		工廠	







美特鋁質 有限公司
MIDI Aluminium Fabricator Ltd.


類別		物料號	
制圖	黃漢卿	2020.5.12	圖號 J851-W57-JQ1R
復核	王禮秋	2020.5.12	數量
批准			位置

原EI/1848/20 新增

加工数量: 1

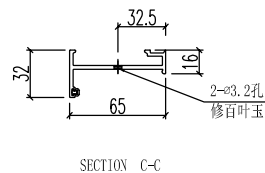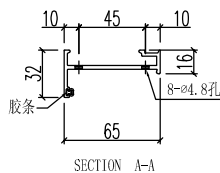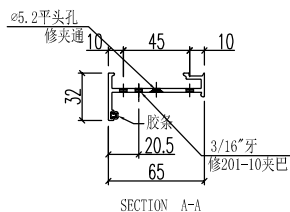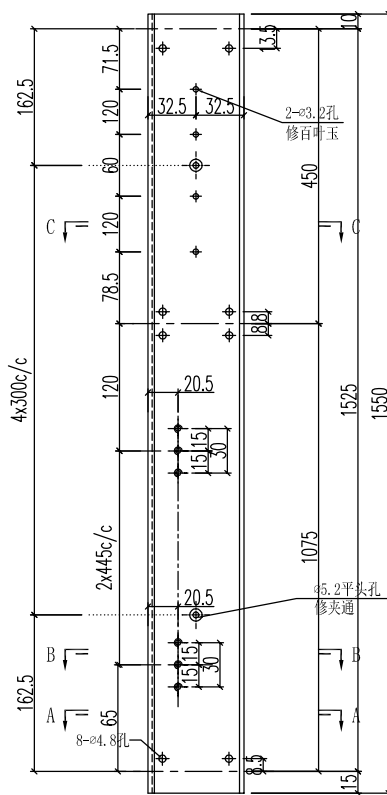

工程號	J-851	地盤	青衣明翹匯	附件
名稱	生夾企	採用		
材料	X85683	地盤		
顏色	UCT534193SC - 3 3COAT-灰色	工廠		


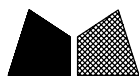


美特鋁質 有限公司
MIDI Aluminium Fabricator Ltd.


類別		物料號	
制圖	黃漢卿	2020.5.12	圖號 J851-W57-GB1R
復核	王禮秋	2020.5.12	數量
批准			位置

原EI/1848/20 新增

加工数量: 1

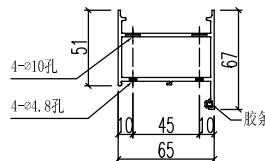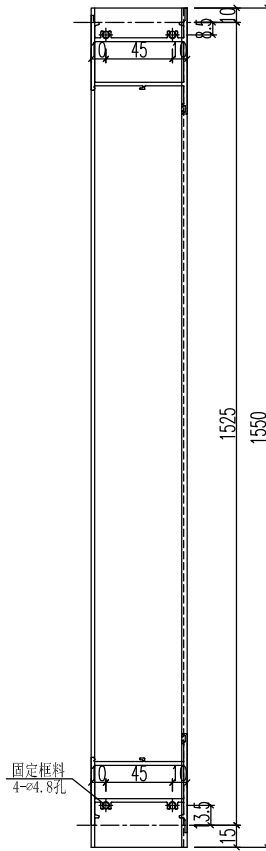

切料圖

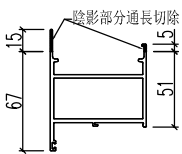

工程號	J-851	地盤	青衣明翹匯	附 件
名稱	梗邊企		採用	
材料	X85677		地盤	
顏色	UCT534193SC - 3 3COAT-灰色		工廠	





美特鋁質 有限公司
MIDI Aluminium Fabricator Ltd.

類別		物料號	
制圖	黃漢卿	2020.5.12	圖號 J851-W58-GB1R
復核	王禮秋	2020.5.12	數量
批准			位置


修改	-	-	
日期	-	-	

原EI/1848/20 新增

加工数量: 1

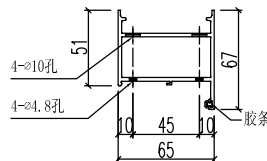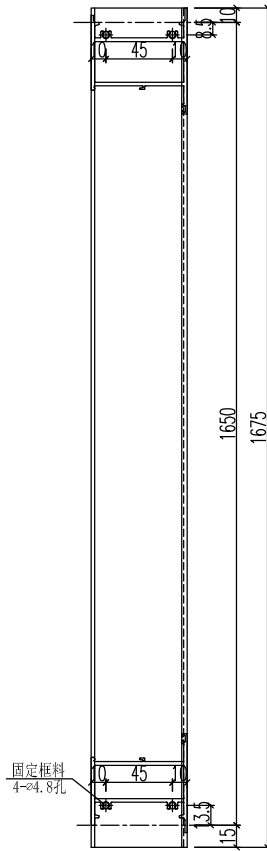

切料圖

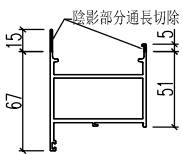

工程號	J-851	地盤	青衣明翹匯	附 件
名稱	梗邊企		採用	
材料	X85677		地盤	
顏色	UCT534193SC - 3 3COAT-灰色		工廠	






美特鋁質 有限公司
MIDI Aluminium Fabricator Ltd.

類別		物料斗號	
制圖	黃漢卿	2020.5.12	圖號 J851-W57-GJ1L
復核	王禮秋	2020.5.12	數量
批准			位置

修改	-	-	
日期	-	-	

原EI/1848/20 新增

加工数量: 1

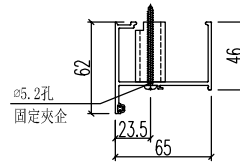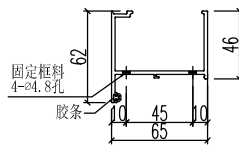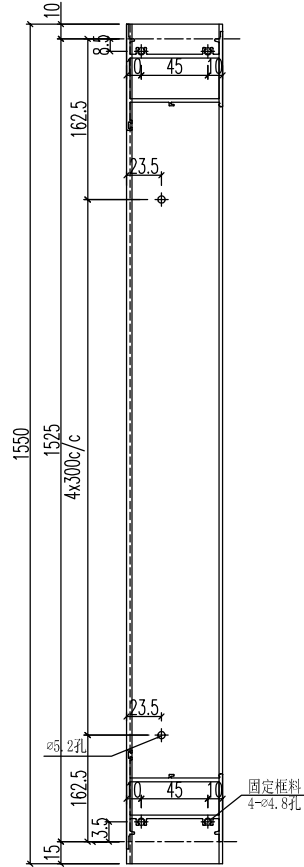

工程號	J-851	地盤	青衣明翹匯	附 件
名稱	梗夾企		採用	
材料	X85682		地盤	
顏色	UCT534193SC - 3 3COAT-灰色		工廠	






美特鋁質 有限公司
MIDI Aluminium Fabricator Ltd.

類別		物料編號	
制圖	黃漢卿	2020.5.12	圖號 J851-W58-GJ1L
復核	王禮秋	2020.5.12	數量
批准			位置

原EI/1848/20 新增

加工数量: 1

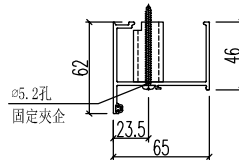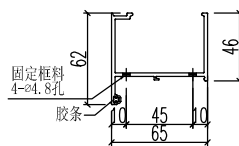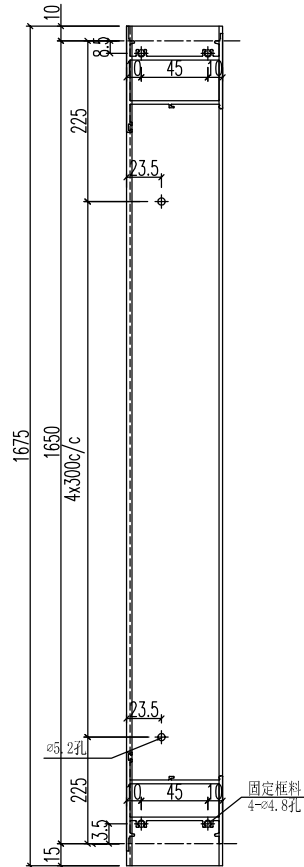

工程號	J-851	地盤	青衣明翹匯	附 件
名稱	梗夾企		採用	
材料	X85682		地盤	
顏色	UCT534193SC - 3 3COAT-灰色		工廠	





美特鋁質 有限公司
MIDI Aluminium Fabricator Ltd.

類別		物料號	
制圖	黃漢卿	2020.5.12	圖號 J851-W57-JT1
修改	-		數量
日期	-		位置
復核	王禮秋	2020.5.12	
批准			

原EI/1848/20 新增

加工数量: 1

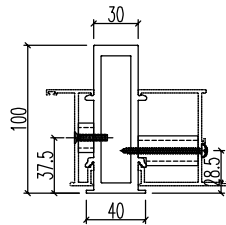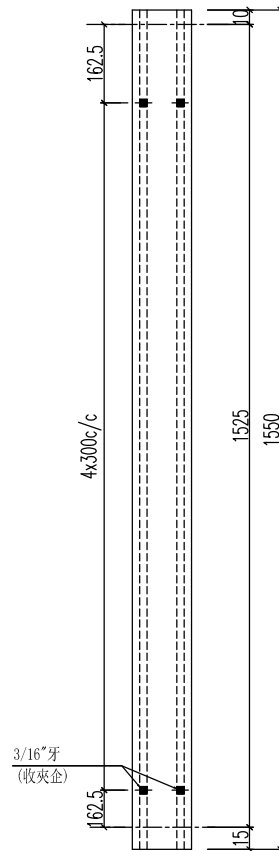

工程號	J-851	地盤	青衣明翹匯	附 件
名稱	夾通	採用		
材料	X85684	地盤		
顏色	UCT534193SC - 3 3COAT-灰色	工廠		





美特鋁質 有限公司
MIDI Aluminium Fabricator Ltd.

類別		物料號	
制圖	黃漢卿	2020.5.12	圖號 J851-W58-JT1
復核	王禮秋	2020.5.12	數量
批准			位置

原EI/1848/20 新增

加工数量: 1





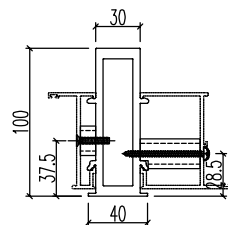
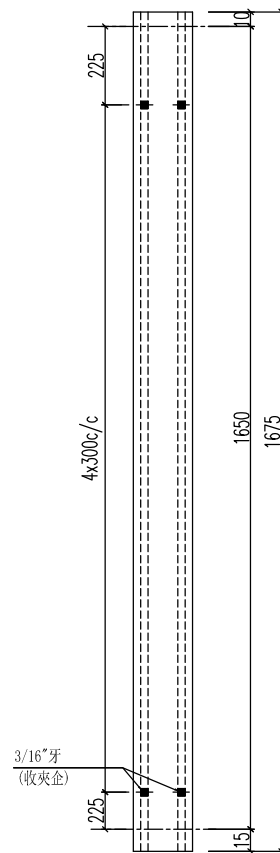


工程號	J-851	地盤	青衣明翹匯	附 件
名稱	夾通	採用		
材料	X85684	地盤		
顏色	UCT534193SC - 3 3COAT-灰色	工廠		

類別		物料料號	
制圖	黃漢卿	2020.5.12	圖號 J851-W12-GDH1
復核	王禮秋	2020.5.12	數量
批准			位置

修改	A	B	C
日期	5.27	7.13	11.18

原FI/1848/20

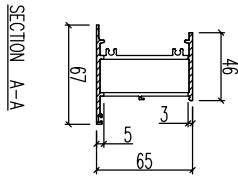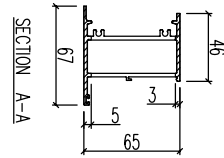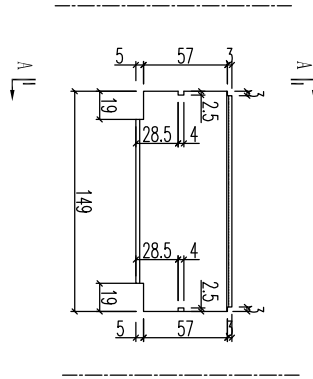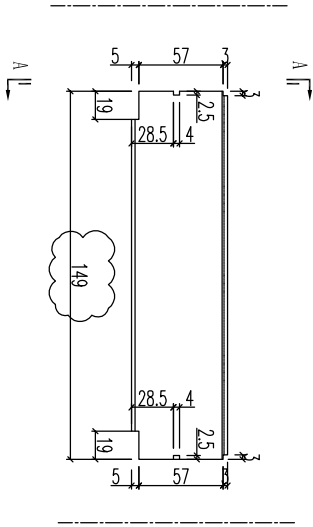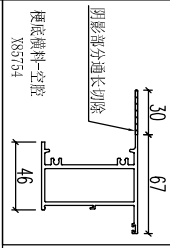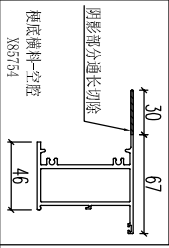


修改
新增

物料編號	數量	備註
J851-W57-GDH1	1	
J851-W58-GDH1	1	

物料編號	數量	備註
J851-W12-GDH1	27	
J851-W42-GDH1	1	

工程號	J-851	地盤	青衣明翹匯
名稱	梗底橫料-空腔		採用
材料	X85754		地盤
顏色	UCT534193SC - 3 3COAT-灰色		工廠

附件



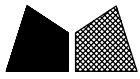


美特鋁質 有限公司
MIDI Aluminium Fabricator Ltd.




類別		物料料號	
制圖	黃漢卿	2020.5.12	圖號 J851-W57-SD1
復核	王禮秋	2020.5.12	數量
批准			位置

修改	A	B	C
日期	5.27	9.1	11.18

原FI/1848/20

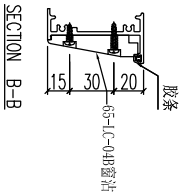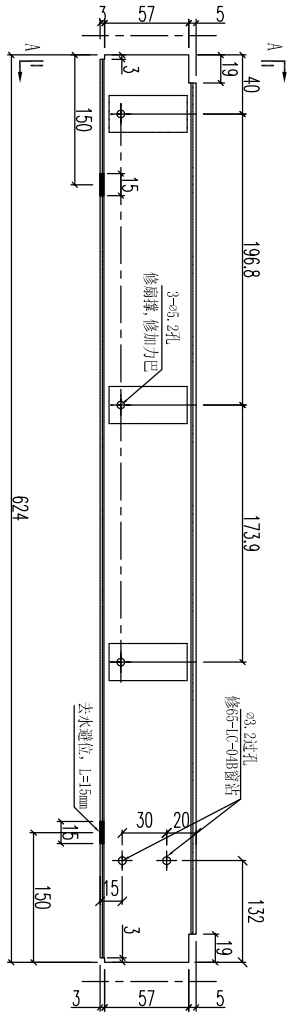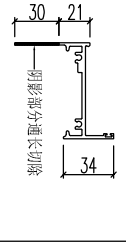

物料編號	數量	備註
J851-W10A-SD1	26	

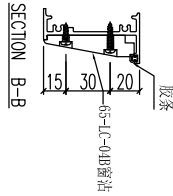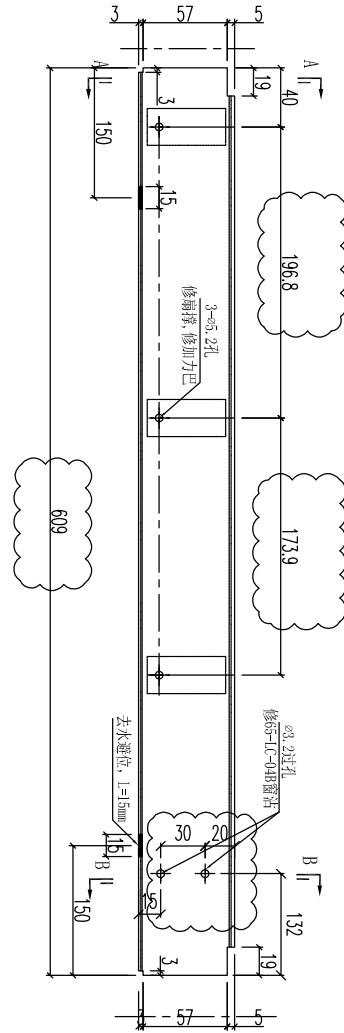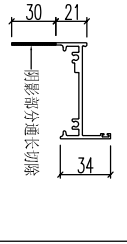

物料編號	數量	備註
J851-W57-SD1	2	

工程號	J-851	地盤	青衣明翹匯
名稱	生底橫	採用	
材料	X85755	地盤	
顏色	UCT534193SC - 3 3COAT-灰色	工廠	

附件









美特鋁質 有限公司
MIDI Aluminium Fabricator Ltd.

類別		物料料號		
制圖	黃漢卿	2020.5.12	圖號	J851-W9-GD1
復核	王禮秋	2020.5.12	數量	
批准			位置	

修改	A	B		
日期	5.27	11.18		

原FI/1848/20

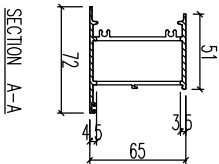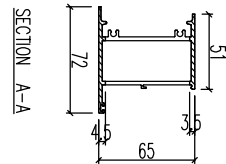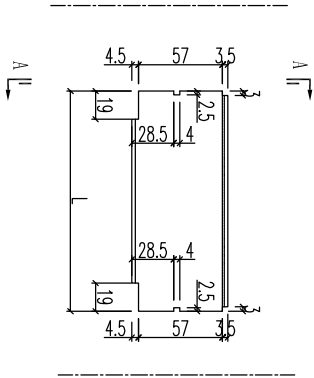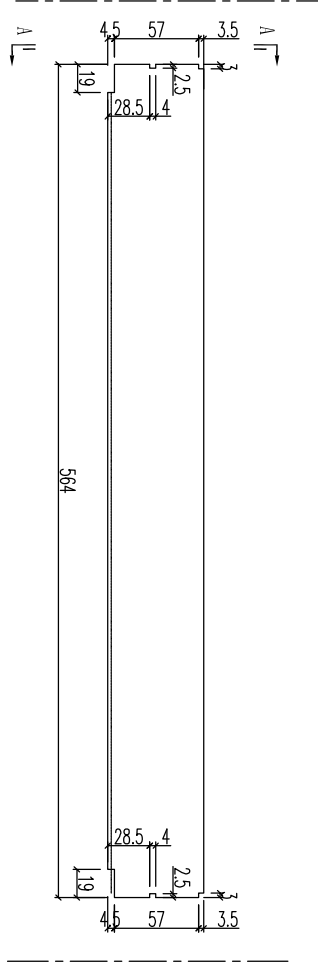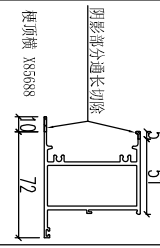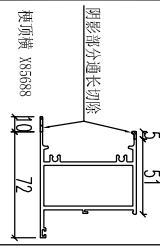

序號	物料編號	長度L	數量
1	J851-W12-GD1	149	27
2	J851-W42-GD1	149	1
3	J851-W57-GD1	149	1
4	J851-W58-GD1	149	1

修改
新增

物料編號	J851-W9-GD1
數量	56
备注	

工程號	J-851	地盤	青衣明翹匯
名稱	榫頂橫	採用	
材料	X85688	地盤	
顏色	UCT534193SC - 3 3COAT-灰色	工廠	

附件







美特鋁質 有限公司
MIDI Aluminium Fabricator Ltd.

類別		物料號	
制圖	黃漢卿	2020.5.12	圖號 J851-W12-BYH1
復核	王禮秋	2020.5.12	數量
批准			位置

修改	A	B	
日期	5.27	11.18	

原FI/1848/20

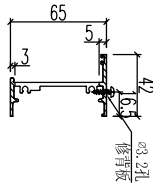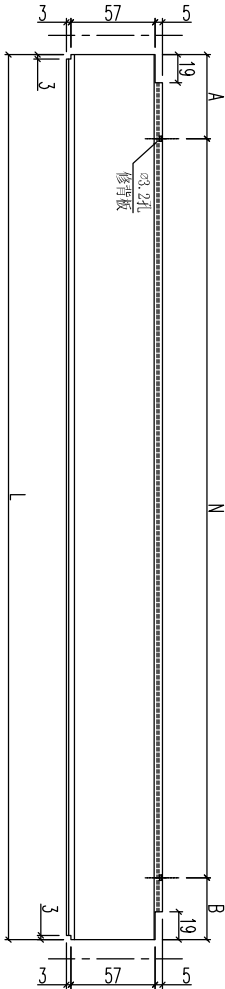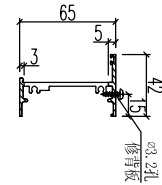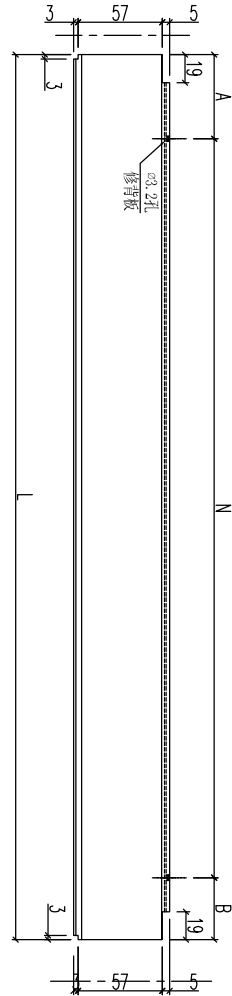


序號	物料編號	長度L	數量	A	N	B
1	J851-W10A-BYH1	624	26	162	300	162
2	J851-W10-BYH1	624	26	162	300	162

序號	物料編號	長度L	數量	A	N	B
1	J851-W12-BYH1	609	27	154.5	300	154.5
2	J851-W42-BYH1	609	1	154.5	300	154.5
3	J851-W57-BYH1	609	1		不钻孔	
4	J851-W58-BYH1	609	1		不钻孔	

工程號	J-851	地盤	青衣明翹匯
名稱	百叶頂底橫		採用
材料	X85697		地盤
顏色	UCT534193SC - 3 3COAT-灰色		工廠

附件




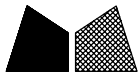


美特鋁質 有限公司
MIDI Aluminium Fabricator Ltd.

類別		物料料號	
制圖	黃漢卿	2020.5.12	圖號 J851-W12-GZH1
復核	王禮秋	2020.5.12	數量
批准			位置

修改	A	-	
日期	11.18	-	

原E1/1848/20

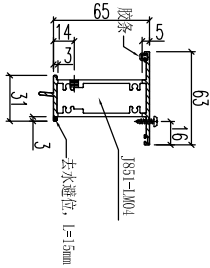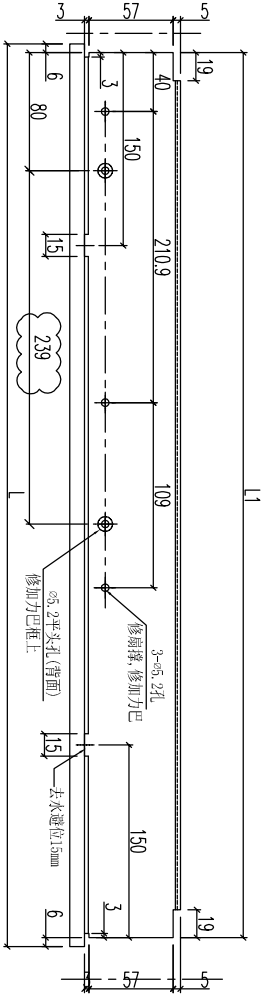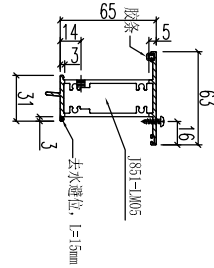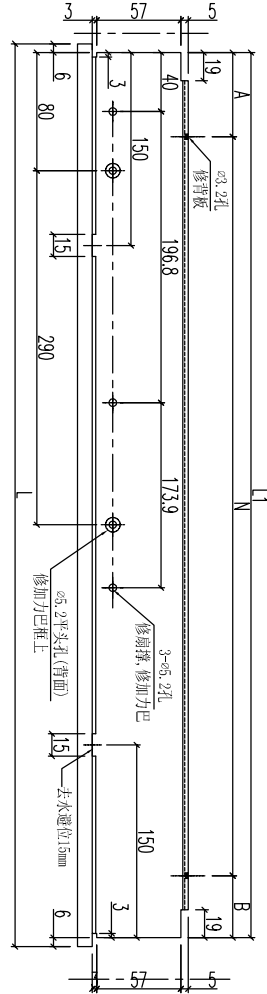

修改
新增

序號	物料編號	長度L	長度L1	數量
1	J851-W57-GZH1	621	609	1
2	J851-W58-GZH1	621	609	1

序號	物料編號	長度L	長度L1	數量	A	N	B
1	J851-W12-GZH1	621	609	27	154.5	300	154.5
2	J851-W42-GZH1	621	609	1	154.5	300	154.5

工程號	J-851	地盤	青衣明翹匯
名稱	上生下生中橫	採用	
材料	X85690	地盤	
顏色	UCT534193SC - 3 3COAT-灰色	工廠	

附件