



工程指示 / 要求簡箋(E.I.)

工程指示編號：EI / 2706 / 21 修改版次：B

工程編號：J851

工程名稱：青衣明翹匯

工程項目：鋁料加工圖(後裝窗)

收件人：生統

發件人：Yancy Chen

日期：28/01/2021

☐要求提供 / ☐確認 事項：

- | | | |
|------------------------------------|-------------------------------------|-------------------------------|
| ☐ 初步鋁料 B.M. | ☐ 加工拆圖，然後生產 | ☐ 尺寸表 |
| ☐ 正式鋁料 B.M. | ☐ 技術上資料 / 指示 | ☐ 報價 |
| ☐ 配件 B.M. | ☐ 樣辦或貨品說明書 | ☐ 分判合約 |
| ☐ 其他：_____ | | |

內容：

根據則師 2021.1.27 指示，請按附件修改圖紙加工。

(因 EI1848 已到 K 版，無法登記，EI2706 是 EI1848 和 EI2387 的修改版)

請在 5/2/2021 前完成上列要求。

附：

1+ 83 頁

以上項目為：

☐ 原合約工程包 ☐ 原合約工程加 / 減賬 ☐ 新工程報價

原因：-

分發東莞各部門：

- | | | | |
|--|---|---|--|
| ☐ 生產技術總監 ☐ 連附件 | ☐ 技術部 ☐ 連附件 | ☐ 生產部 ☐ 連附件 | ☐ 機械設計部 ☐ 連附件 |
| ☐ 採購部 ☐ 連附件 | ☒ 生產統籌部 ☒ 連附件 | | |
| ☐ 質檢部 ☐ 連附件 | ☐ 會計部 ☐ 連附件 | ☐ 報關組 ☐ 連附件 | ☐ 其他 _____ ☐ 連附件 |

分發香港各部門：



- | | | | |
|---|--|---|--|
| ☐ 行政部 ☐ 連附件 | ☐ 會計部 ☐ 連附件 | ☐ 統籌部 ☐ 連附件 | ☐ 工程部地盤科文 ☐ 連附件 |
| ☐ 採購部 ☐ 連附件 | ☐ QS 部 ☐ 連附件 | ☐ 維修部 ☐ 連附件 | ☐ 其他 _____ ☐ 連附件 |

傳遞編號：

HK 0225 / 21

發件人簽署：

項目經理簽署：

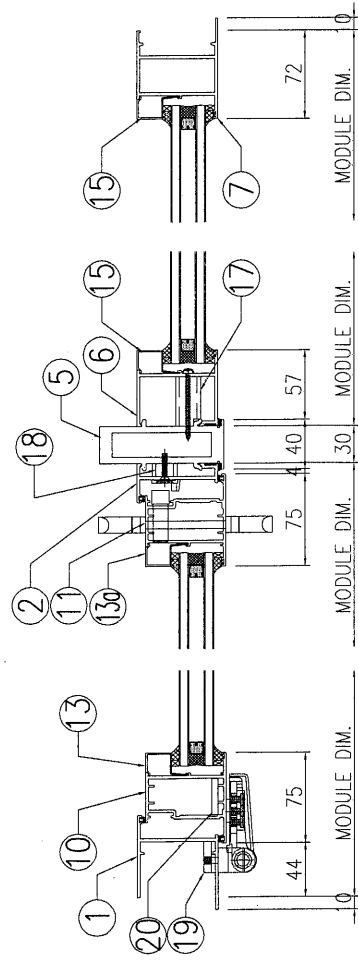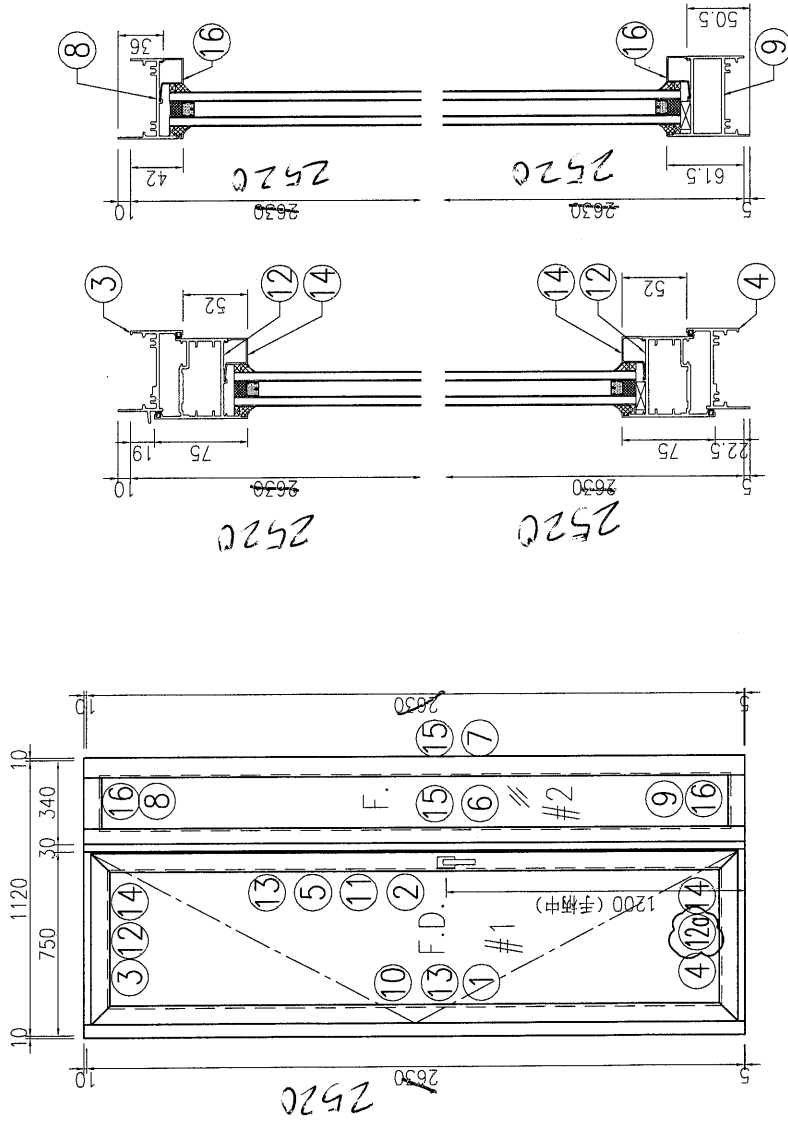

序号	产品编号	模号	产品名称	L (mm)	数量	备注
1	J851-FD-AL01-03	X856921	生邊企-門款	2645	1	2535
2	J851-FD-AL05-03	X85683	生夾企	2645	1	2535
3	J851-FD-AL03-01	X85685	生頂橫	699	1	
4	J851-FD-AL04-01	X85697	百葉頂底橫	689	1	
5	J851-FD-AL16-02	X85684	夾框通	2645	1	2535
6	J851-FD-AL17-02	X85682	梗夾企	2645	1	2535
7	J851-FD-AL19-02	X85677	梗邊企	2645	1	2535
8	J851-FD-AL21-01	X856961	梗頂底橫料	244	1	
9	J851-FD-AL22-01	X85754	梗底橫料-空腔	244	1	
10	J851-FD-AL30-03	X85694	FD門玉料	2588	1	2478
11	J851-FD-AL33-03	X85694	FD門玉料	2588	1	2478
12	J851-FD-AL34-01	X85694	FD門玉料	697	1	
12a	J851-FD-AL34D-01	X85694	FD門玉料	697	1	
13	J851-FD-AL24-01	X856930	玻璃線-中空	2470	1	2360
13a	J851-FD-AL24a-01	X856930	玻璃線-中空	2470	1	2360
14	J851-FD-AL24-02	X856930	玻璃線-中空	547	2	
15	J851-FD-AL24-03	X856930	玻璃線-中空	2558-5	2	2448-5
16	J851-FD-AL24-04	X856930	玻璃線-中空	206	2	
17	J851-FJ01-01	20x20x3mm厚鋁通	20x20x3mm厚鋁通	40.5	7	
18	J851-FJ01-02	20x20x3mm厚鋁通	20x20x3mm厚鋁通	10.5	7	
19	J851-FJ02	6mm厚鋁巴+3mm厚鋁巴	6mm厚鋁巴+3mm厚鋁巴	110	4	2208
20	J851-FJ04-03	5mm厚鋁巴	5mm厚鋁巴	2328	1	2248
21	J851-FJ06	50x50x4mm厚鋁角	50x50x4mm厚鋁角	60	4	FD門組框碼
22	J851-FJ07	50x50x4mm厚鋁角	50x50x4mm厚鋁角	60	4	FD門組框碼
日期: 2020-05-12		批准:	日期:	名稱: FDI組裝圖	圖號: J851-FD03a	
日期: 2020-05-12		採用: 地盤 工廠	日期:	版次: B	版次:	




美特鋁質

有限公司


MIDI Aluminium Fabricator Ltd.

产品编号	L(mm)	数量	A	B	N	M	N1	M1	备注
J851-FD-AL01-01	2470	29			2	706.5			
J851-FD-AL01-02	2535	27			2	739			
J851-FD-AL01-03	2645	2			2	794			


工程號	J851	地盤	青衣明趵匯
-----	------	----	-------

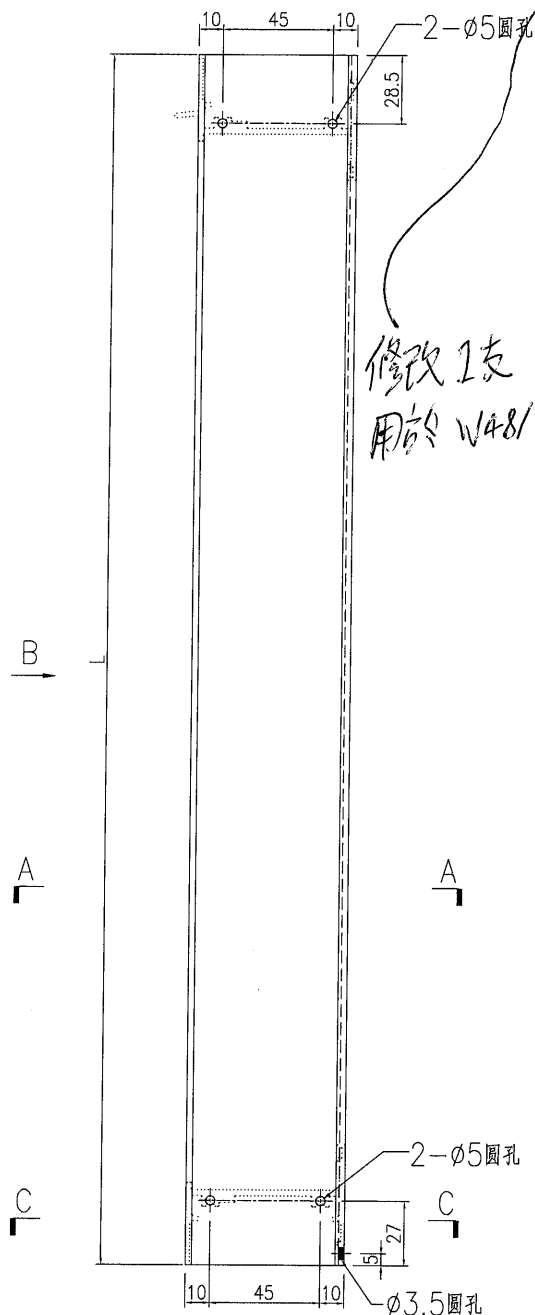


修改 1 支
用於 W48/T1 (32/F)

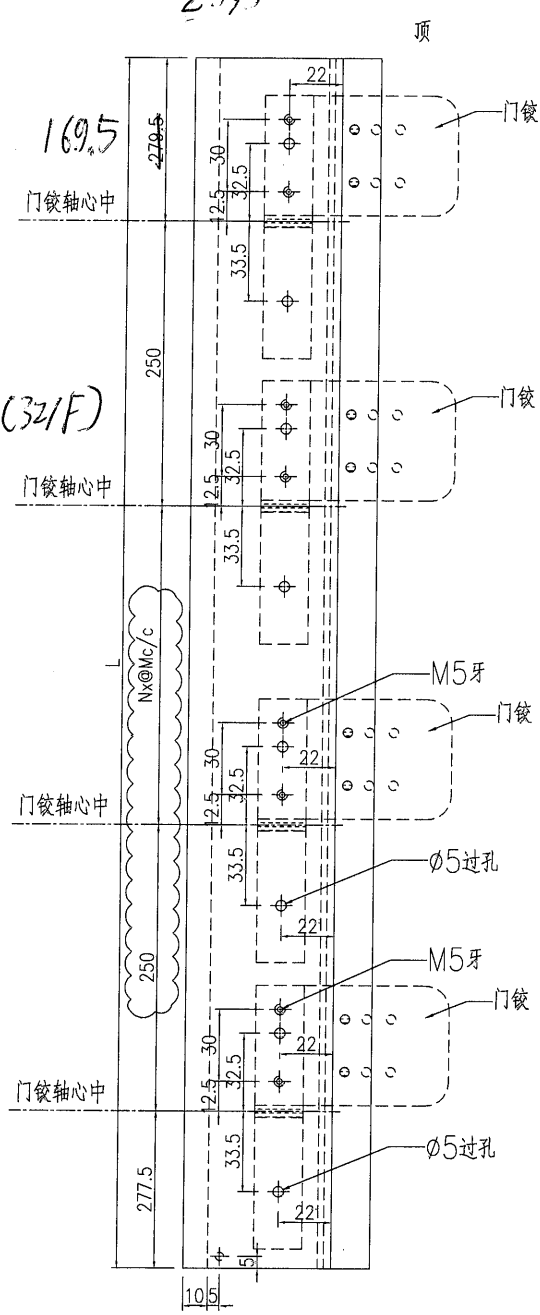

VIEW B-B

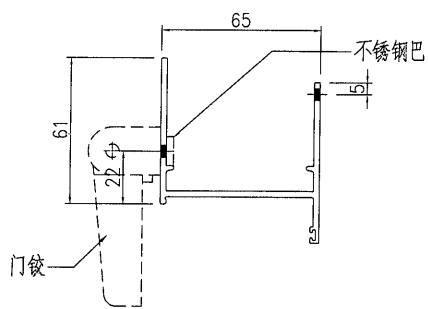

SECTION A-A

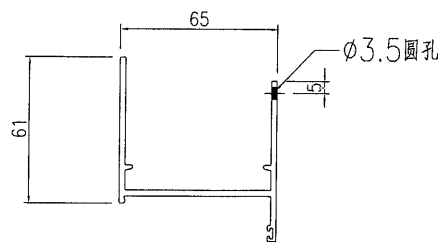

SECTION C-C

名稱	生邊企一門款	制圖	曾建平	2020-05-12	修改	A	B	C
材料	X856921	復核			日期	2020-05-27	2020-07-22	2020-08-18
顏色	UCT534193SC-3 灰色	批准			圖號	J851-FD-AL01		




美特鋁質

有限公司

MIDI Aluminium Fabricator Ltd.

产品编号	L(mm)	数量	A	B	C	D	N	M	备注
J851-FD-AL05-01	2470	29	704	783	335	335	6	300	
J851-FD-AL05-02	2535	27	808	748	67.5	67.5	8	300	
J851-FD-AL05-03	2645	2	808	858	122.5	122.5	8	300	

工程號	J851	地盤	青衣明趵匯
-----	------	----	-------

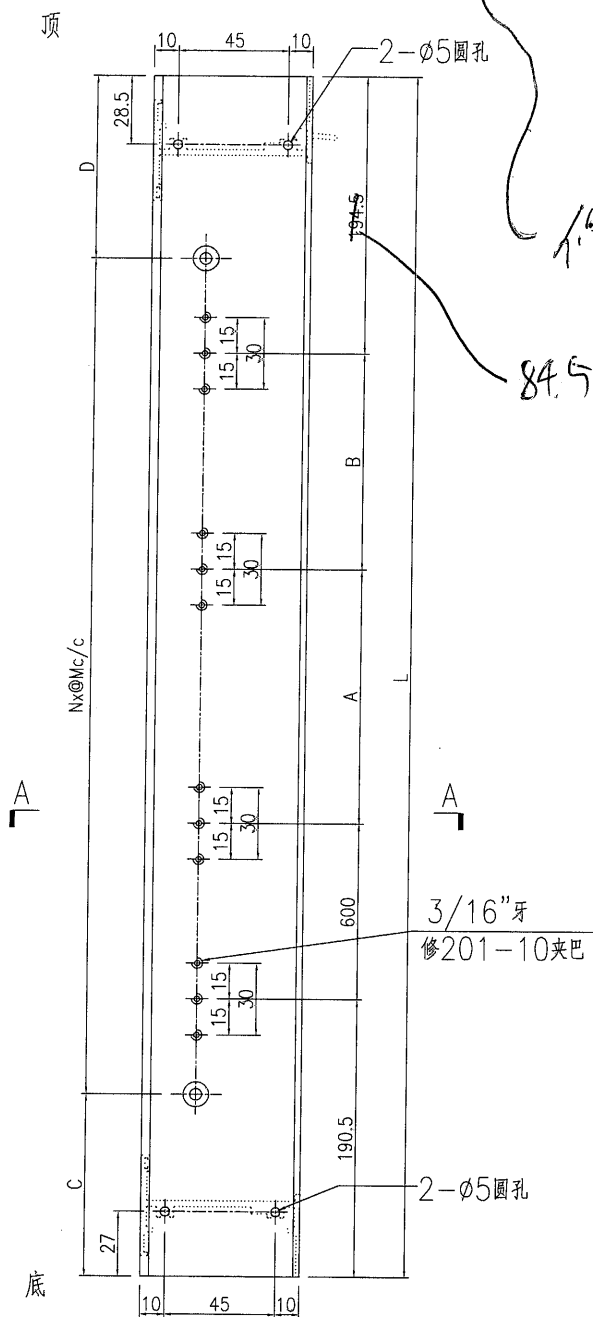

修理 1 支 用於 W48/T1(32/F)

845

3/16"牙
修201-10夹巴

3/16"平头孔

3/16"牙

修201-10夹巴(夹巴孔需做样本确定)

SECTION A-A

名稱	生夾企	制圖	曾建平	2020-05-12	修改	A	B	C
材料	X85683	復核			日期	2020-05-27	2020-07-22	2020-08-18
顏色	UCT534193SC-3 灰色	批准			圖號	J851-FD-AL05		



美特鋁質 有限公司
MIDI Aluminium Fabricator Ltd.

工程號

J851

地盤

青衣明翹匯

产品编号

L(mm)

数量

A

B

N

M

N1

M1

备注

J851-FD-AL16-01

2535

27

67.5

67.5

8

300

J851-FD-AL16-02

2645

2

122.5

122.5

8

300



2535

12.5

頂

修改1支

用於 W48/T1(32/F)

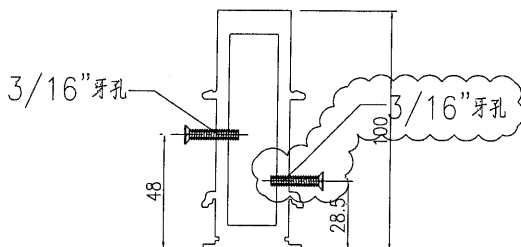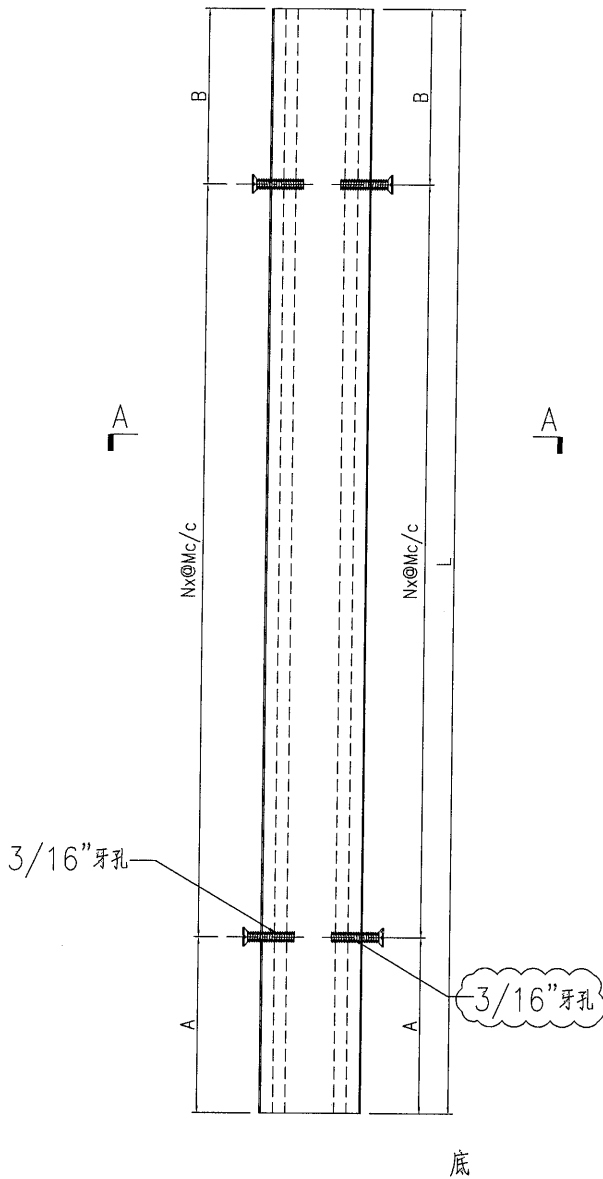

SECTION A-A

名稱	夾框通	制圖	曾建平	2020-05-12	修改	D	B	C
材料	X85684	復核			日期	2020-09-10	2020-08-18	2020-08-31
顏色	UCT534193SC-3 灰色	批准			圖號	J851-FD-AL16		

美特鋁質
MIDI Aluminium Fabricator Ltd.

有限公司

工程號

J851

地盤

青衣明翹匯

產品編號

L(mm)

數量

A

N

M

B

N1

M1

備注

J851-FD-AL17-01

2535

27

67.5

67.5

8

300

J851-FD-AL17-02

2645

2

122.5


122.5

8

300


2535

12.5

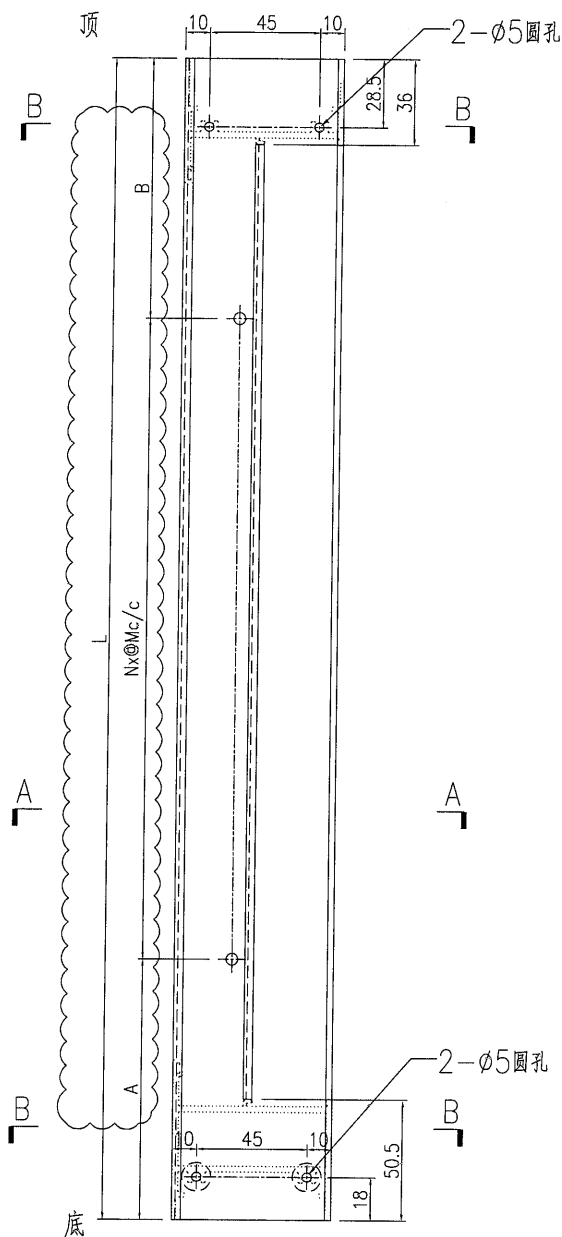


修改 1 支

用於 W48/T1 (32/F)

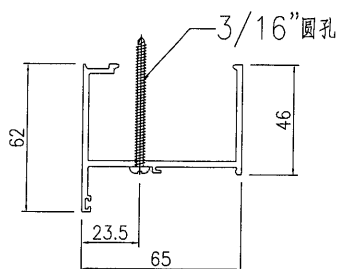

SECTION A-A

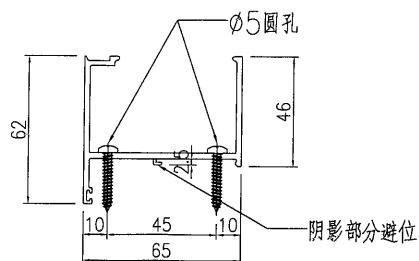

SECTION B-B

名稱	梗夾企	制圖	曾建平	2020-05-12	修改	A	B	
材料	X85682	復核			日期	2020-07-22	2020-08-18	
顏色	UCT534193SC-3 灰色	批准			圖號	J851-FD-AL17		



美特鋁質

有限公司

MIDI Aluminium Fabricator Ltd.

产品编号

L(mm)

数量

A

N

M

B

N1

M1

备注

J851-FD-AL19-01

2535

27

J851-FD-AL19-02

2645


2

工程號

J851

地盤

青衣明翹匯

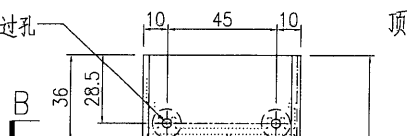
2- $\phi 5$ 圓孔 & 2- $\phi 12$ 過孔

頂

B

修改1支,用於


W48/T1(32/F)

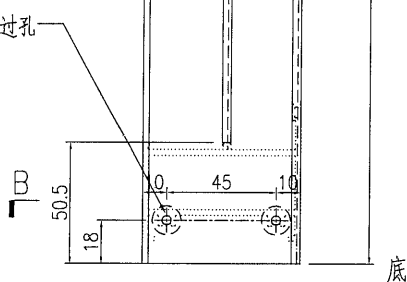2- $\phi 5$ 圓孔 & 2- $\phi 12$ 過孔


底

B

B

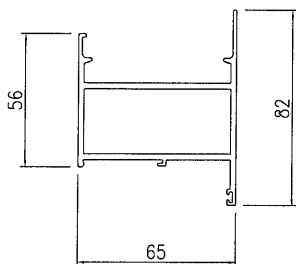

SECTION A-A

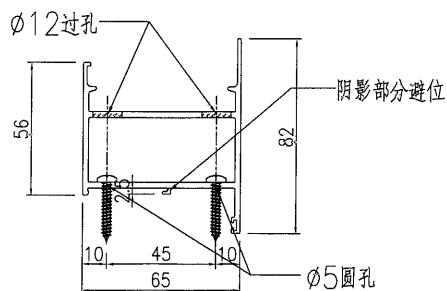

SECTION B-B

名稱	梗邊企	制圖	曾建平	2020-05-12	修改	A	B	
材料	X85677	復核			日期	2020-07-22	2020-08-18	
顏色	UCT534193SC-3 灰色	批准			圖號	J851-FD-AL19		



美特鋁質

有限公司

MIDI Aluminium Fabricator Ltd.

工程號

J851

地盤

青衣明翹匯

產品編號

L(mm)

數量

A

B

N

M

N1

M1

備註

J851-FD-AL30-01

2413

29

2

706.5

J851-FD-AL30-02

2478

27

2

739


J851-FD-AL30-03

2588


2

2


794

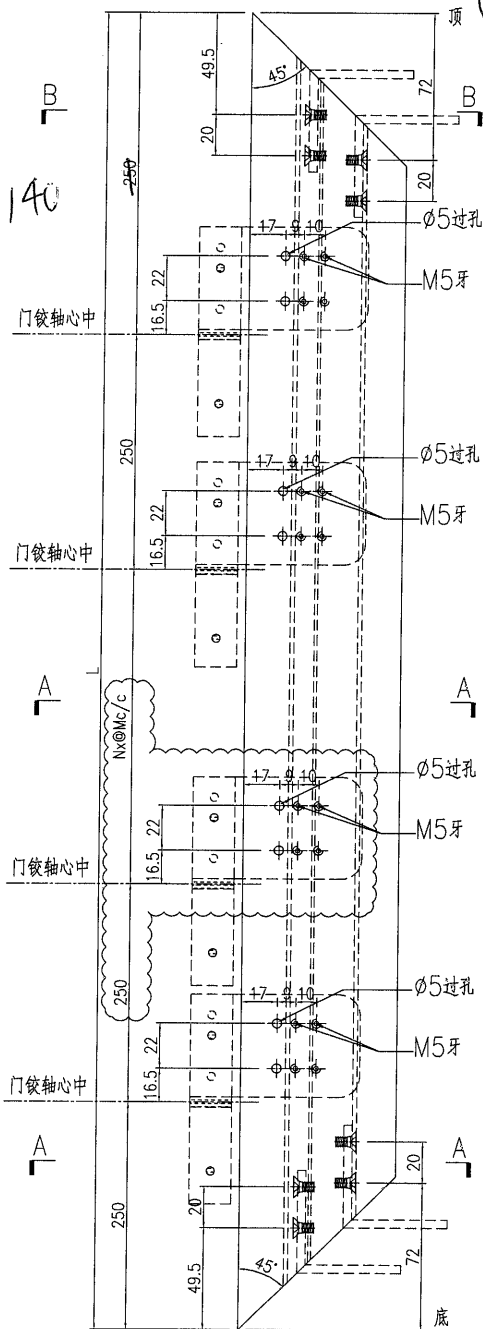

修改1支
用於 W48/T1(32/F)

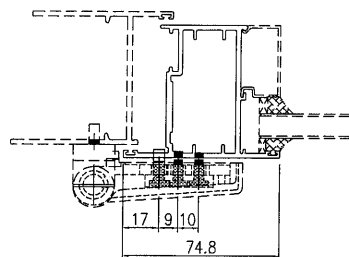

SECTION A-A

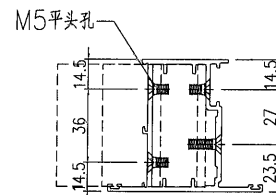

SECTION B-B

名稱	FD門玉料	制圖	曾建平	2020-05-12	修改	A	B	C
材料	X85694	復核			日期	2020-07-22	2020-08-18	2020-08-31
顏色	UCT534193SC-3 灰色	批准			圖號	J851-FD-AL30		



美特鋁質





有限公司

MIDI Aluminium Fabricator Ltd.


工程號 J851 地盤 青衣明翹匯

产品编号	L(mm)	数量	A	N	M	B	N1	M1	备注
J851-FD-AL33-01	2413	29							
J851-FD-AL33-02	2478	27							
J851-FD-AL33-03	2588	2							

2478

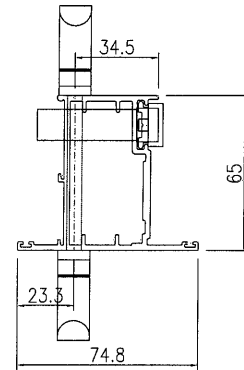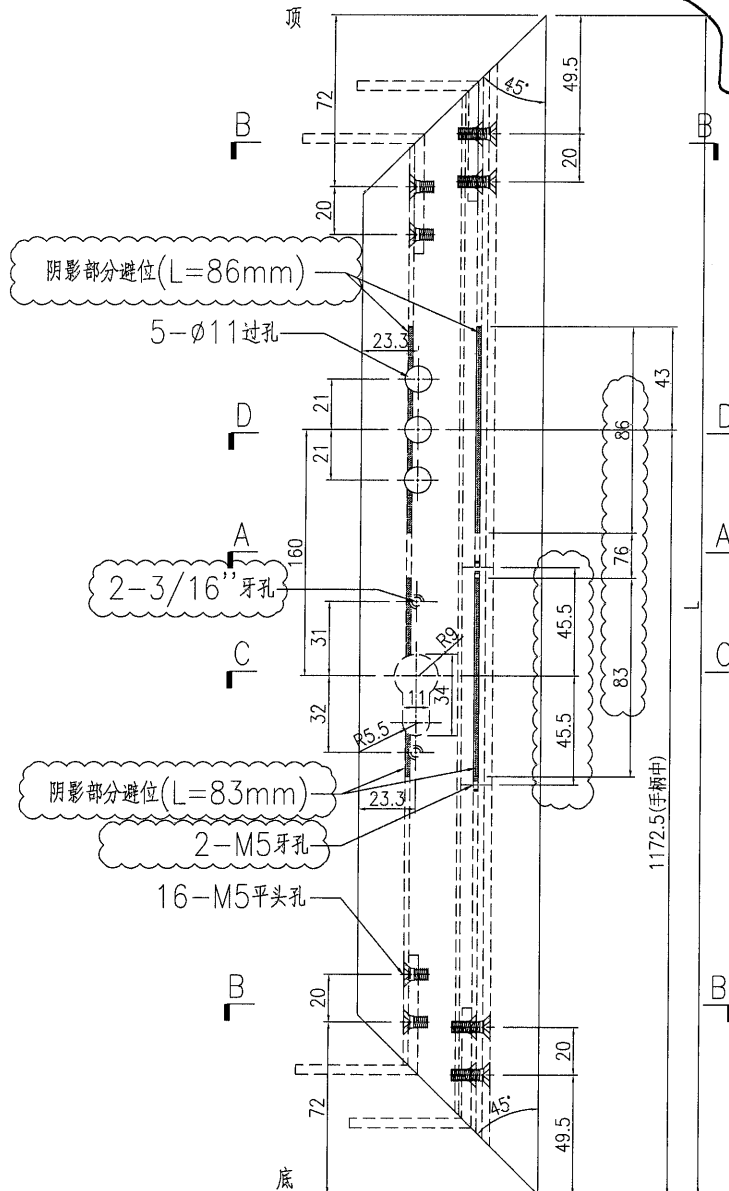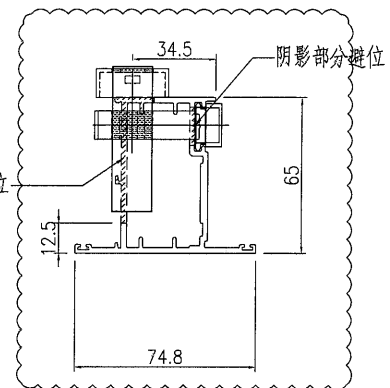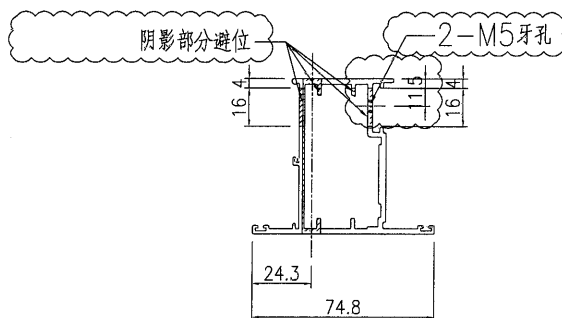修改改用W48/T1
(32/F)手柄安装示意图
(手柄配孔需以实物为准)
SECTION D-D锁芯安装示意图
(锁芯配孔需以实物为准)
SECTION C-C

SECTION A-A

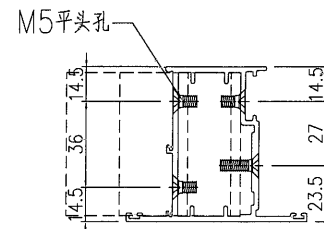

SECTION B-B

名稱	FD門玉料	制圖	曾建平	2020-05-12	修改	A	B	C
材料	X85694	復核			日期	2020-07-22	2020-08-18	2020-08-31
顏色	UCT534193SC-3 灰色	批准			圖號	J851-FD-AL33		



美特鋁質
MIDI Aluminium Fabricator Ltd.

有限公司

工程號

J851

地盤

青衣明邨

产品编号

L (mm)

数量

备注

J851-FD-AL24-01

2470

4

J851-FD-AL24-02

547

116

J851-FD-AL24-03

2558.5

4

J851-FD-AL24-04

206

58

J851-FD-AL24-05

336

30

J851-FD-AL24-06

236

28

J851-FD-AL24-07

2360

54

J851-FD-AL24-08

2448.5

116


改 2 支

改 1 支

用於 W48/T1(32/F)

A

A

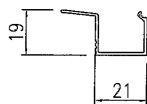

SECTION A-A

名稱	玻璃—中空	制圖	曾建平	2020-05-12	修改	A	B	C
材料	X856930	復核			日期	2020-07-22	2020-08-18	2020-08-31
顏色	UCT534193SC-3 灰色	批准			圖號	J851-FD-AL24		



美特鋁質

有限公司

MIDI Aluminium Fabricator Ltd.

工程號	J851	地盤	青衣明棚匯
-----	------	----	-------

产品编号

L (mm)

数量

备注

J851-FD-AL24a-01

2470

4

J851-FD-AL24a-02

547

116

J851-FD-AL24a-03

2558.5

4

J851-FD-AL24a-04

206

58

J851-FD-AL24a-05

336

28

J851-FD-AL24a-06

236

30

J851-FD-AL24a-07

2360

54

J851-FD-AL24a-08

2448.5


116

改1支

用於 W48/T1 (32/F)

A

A

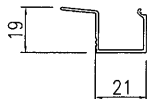

SECTION A-A

名稱	玻璃—中空	制圖	曾建平	2020-05-12	修改	A	B	C
材料	X856930	復核			日期	2020-07-22	2020-08-18	2020-08-31
顏色	TUC43350SC(ZH)-3 白色	批准			圖號	J851-FD-AL24a		



美特鋁質

有限公司

MIDI Aluminium Fabricator Ltd.

产品编号

L(mm)

数量

A

B

N

M

N1

M1

备注

J851-FJ04-01

2153

29

2

706.5

J851-FJ04-02

2218

54

2

739

J851-FJ04-03

2328

4

2

794

工程號


J851

地盤


青衣明翹匯

2268

頂

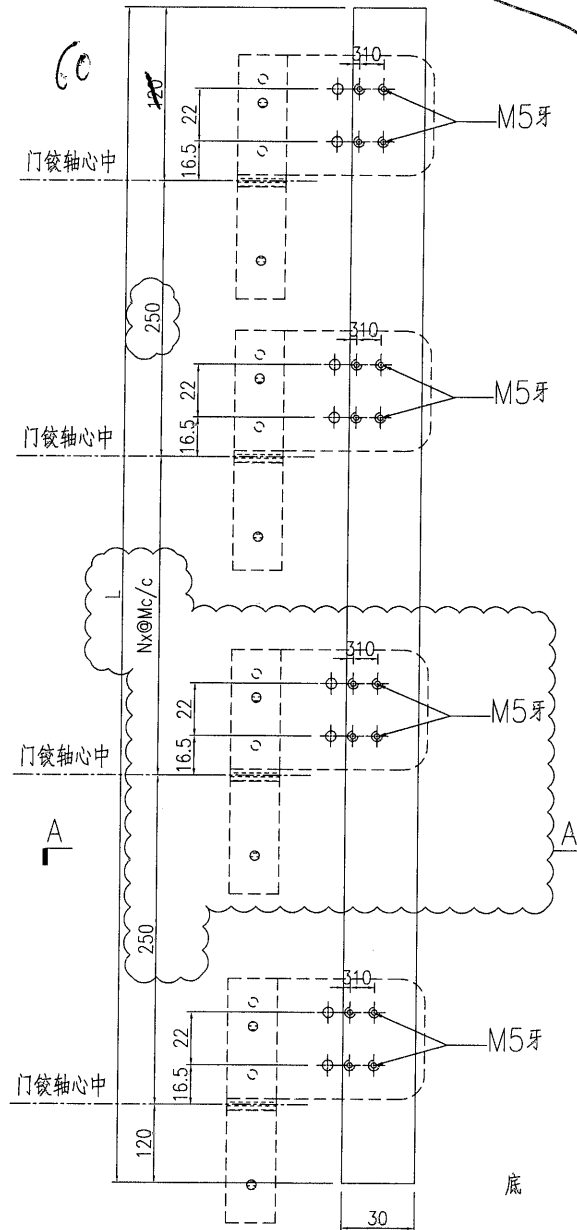

底

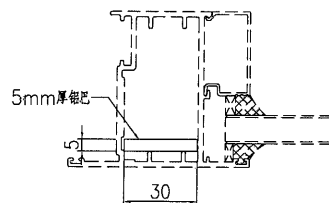


SECTION A-A

改1支,



用於W48/T1(321F)

名稱	鋁巴加工圖	制圖	曾建平	2020-05-12	修改	A		
材料	5mm厚鋁巴	復核			日期	2020-08-18		
顏色	MIL	批准			圖號	J851-FJ04		

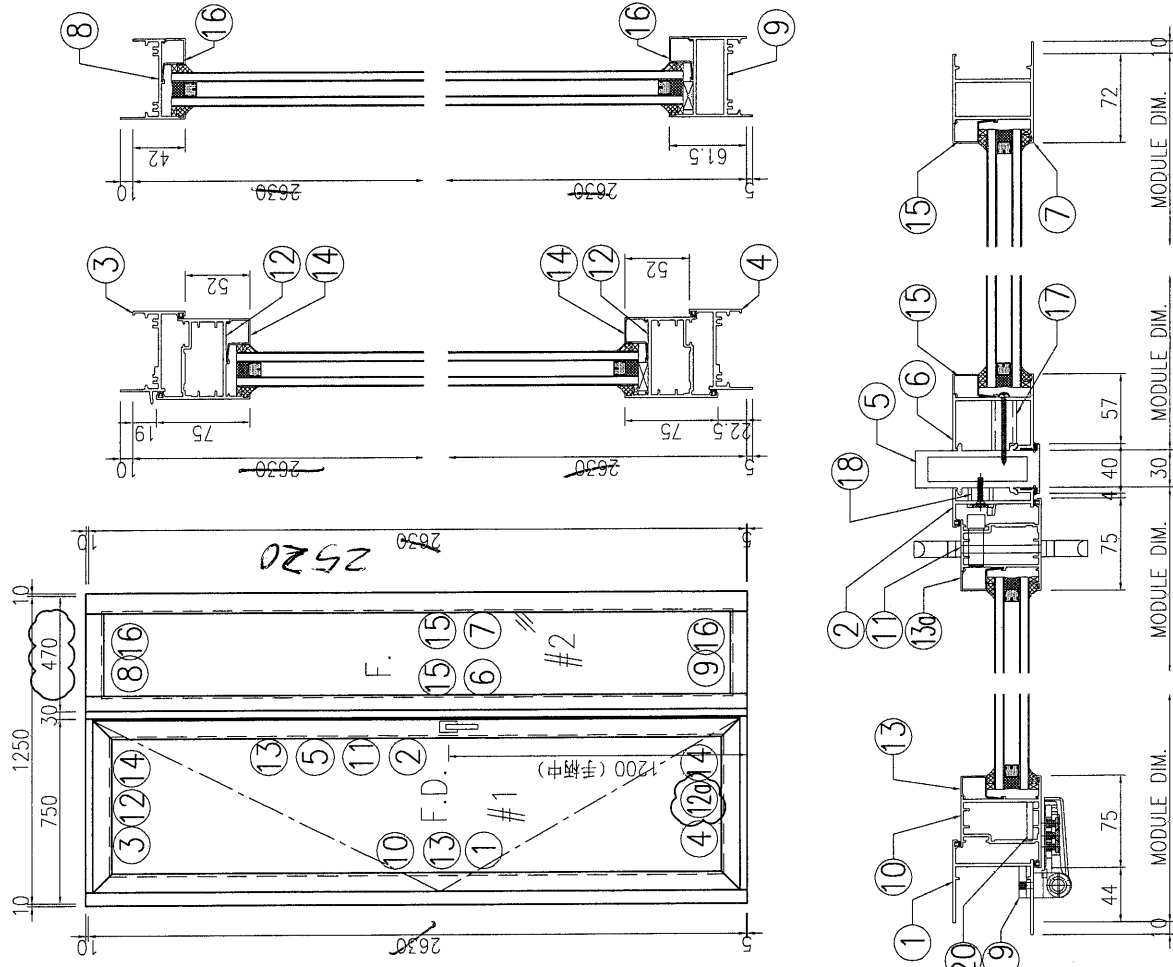


序号	产品编号	模号	产品名称	L (mm)	数量	备注
1	J851-FD-AL01a-02	X856921	生邊企-門款	2645	1	Z535
2	J851-FD-AL05a-02	X85683	生夾企	2645	1	Z535
3	J851-FD-AL03a-01	X85685	生頂橫	699	1	
4	J851-FD-AL04a-01	X85697	百葉頂底橫	689	1	
5	J851-FD-AL16a-02	X85684	夾框通	2645	1	Z535
6	J851-FD-AL17a-02	X85682	梗夾企	2645	1	Z535
7	J851-FD-AL19a-02	X85677	梗邊企	2645	1	Z535
8	J851-FD-AL21a-02	X856961	梗頂底橫料	374	1	
9	J851-FD-AL22a-02	X85754	梗底橫料-空腔	374	1	
10	J851-FD-AL30a-02	X85694	FD門玉料	2588	1	2478
11	J851-FD-AL33a-02	X85694	FD門玉料	2588	1	2478
12	J851-FD-AL34a-01	X85694	FD門玉料	697	1	
12a	J851-FD-AL34aD-01	X85694	FD門玉料	697	1	
13	J851-FD-AL24a-01	X856930	玻璃線-中空	2470	1	Z36C
13a	J851-FD-AL24a-01	X856930	玻璃線-中空	2470	1	Z36C
14	J851-FD-AL24a-02	X856930	玻璃線-中空	547	2	
15	J851-FD-AL24a-03	X856930	玻璃線-中空	2558.5	2	2448.5
16	J851-FD-AL24a-05	X856930	玻璃線-中空	336	2	
17	J851-FJ01-01	20x20x3mm厚鋁通	20x20x3mm厚鋁通	40.5	7	
18	J851-FJ01-02	20x20x3mm厚鋁通	20x20x3mm厚鋁通	10.5	7	
19	J851-FJ02	6mm厚鋁巴+3mm厚鋁巴	6mm厚鋁巴+3mm厚鋁巴	110	4	Z268
20	J851-FJ04-03	5mm厚鋁巴	5mm厚鋁巴	2328	1	Z268
21	J851-FJ06	50x50x4mm厚鋁角	50x50x4mm厚鋁角	60	4	FD門組框碼
22	J851-FJ07	50x50x4mm厚鋁角	50x50x4mm厚鋁角	60	4	FD門組框碼


	美特鋁質 有限公司		产品编号	L(mm)	数量	A	N	M	B	N1	M1	备注
	MIDI Aluminium Fabricator Ltd.		J851-FD-AL01a-01	2535	27			2	739			
			J851-FD-AL01a-02	2645	2			2	794			
工程號	J851	地盤	青衣明越匯	2535								

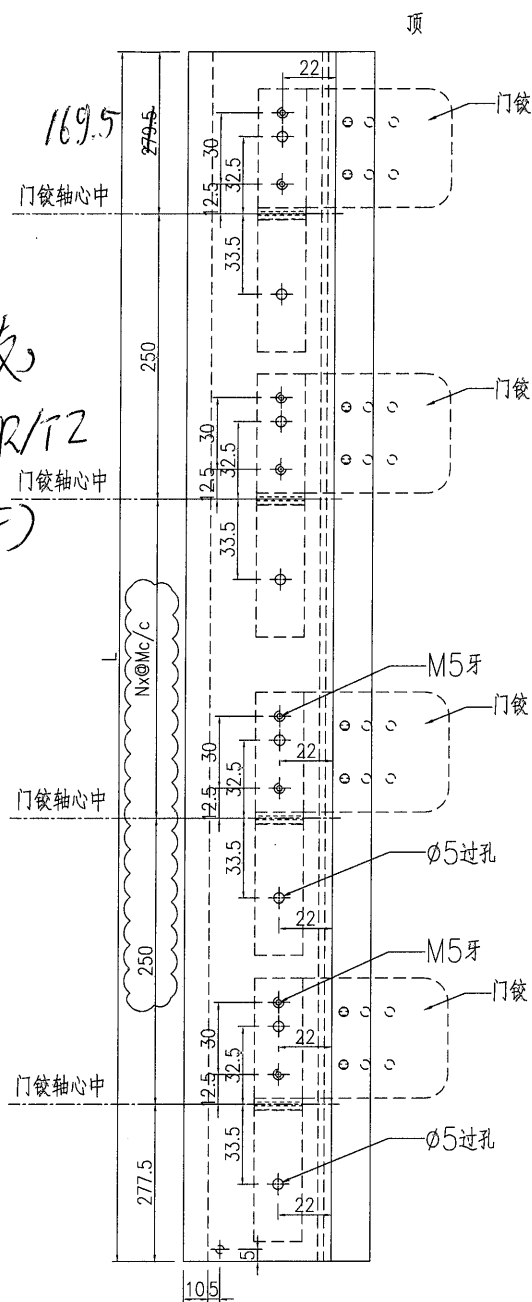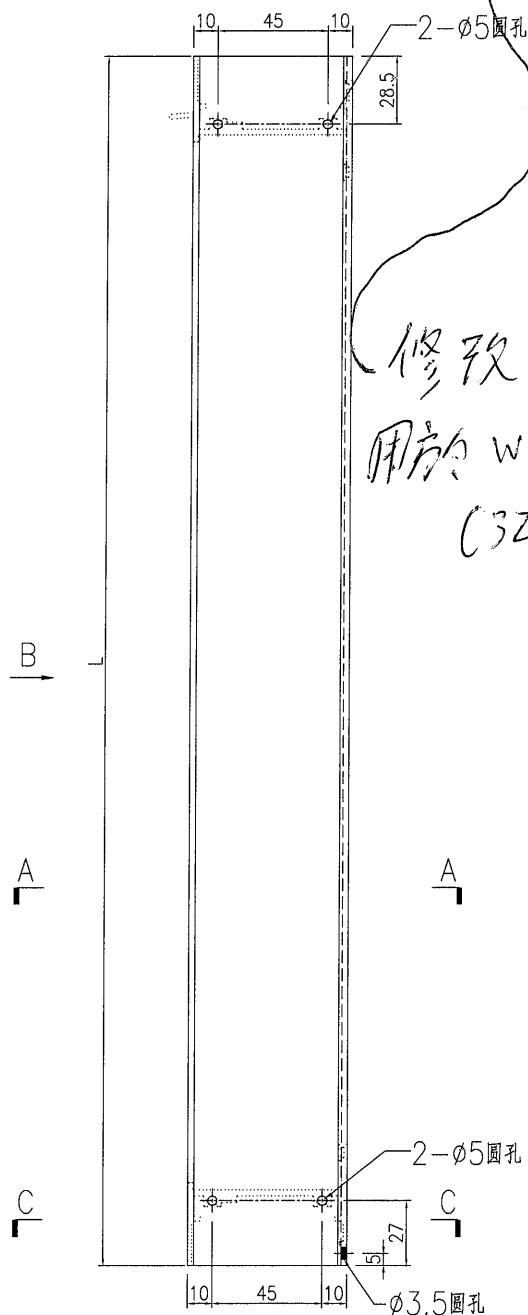

VIEW B-B

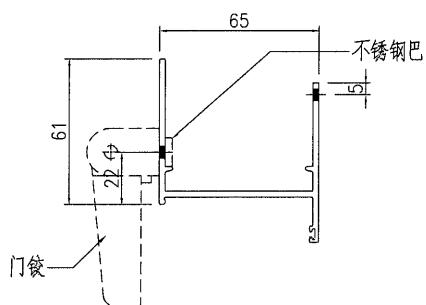

SECTION A-A

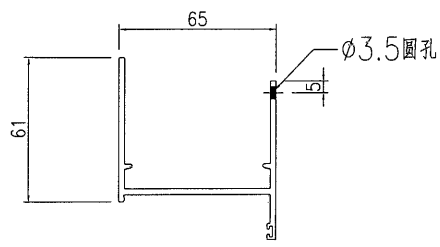


SECTION C-C

名稱	生邊企一門款	制圖	曾建平	2020-05-12	修改	A	B	C
材料	X856921	復核			日期	2020-05-27	2020-07-22	2020-08-18
顏色	TUC43350SC(ZH)-3 白色	批准			圖號	J851-FD-AL01a		

	美特鋁質有限公司		产品编号	L(mm)	数量	A	N	M	B	N1	M1	备注
	MIDI Aluminium Fabricator Ltd.		J851-FD-AL05a-01	2535	27	808	748	67.5	67.5	8	300	
			J851-FD-AL05a-02	2645	2	808	858	122.5	122.5	8	300	

工程號	J851	地盤	青衣明麗匯
-----	------	----	-------

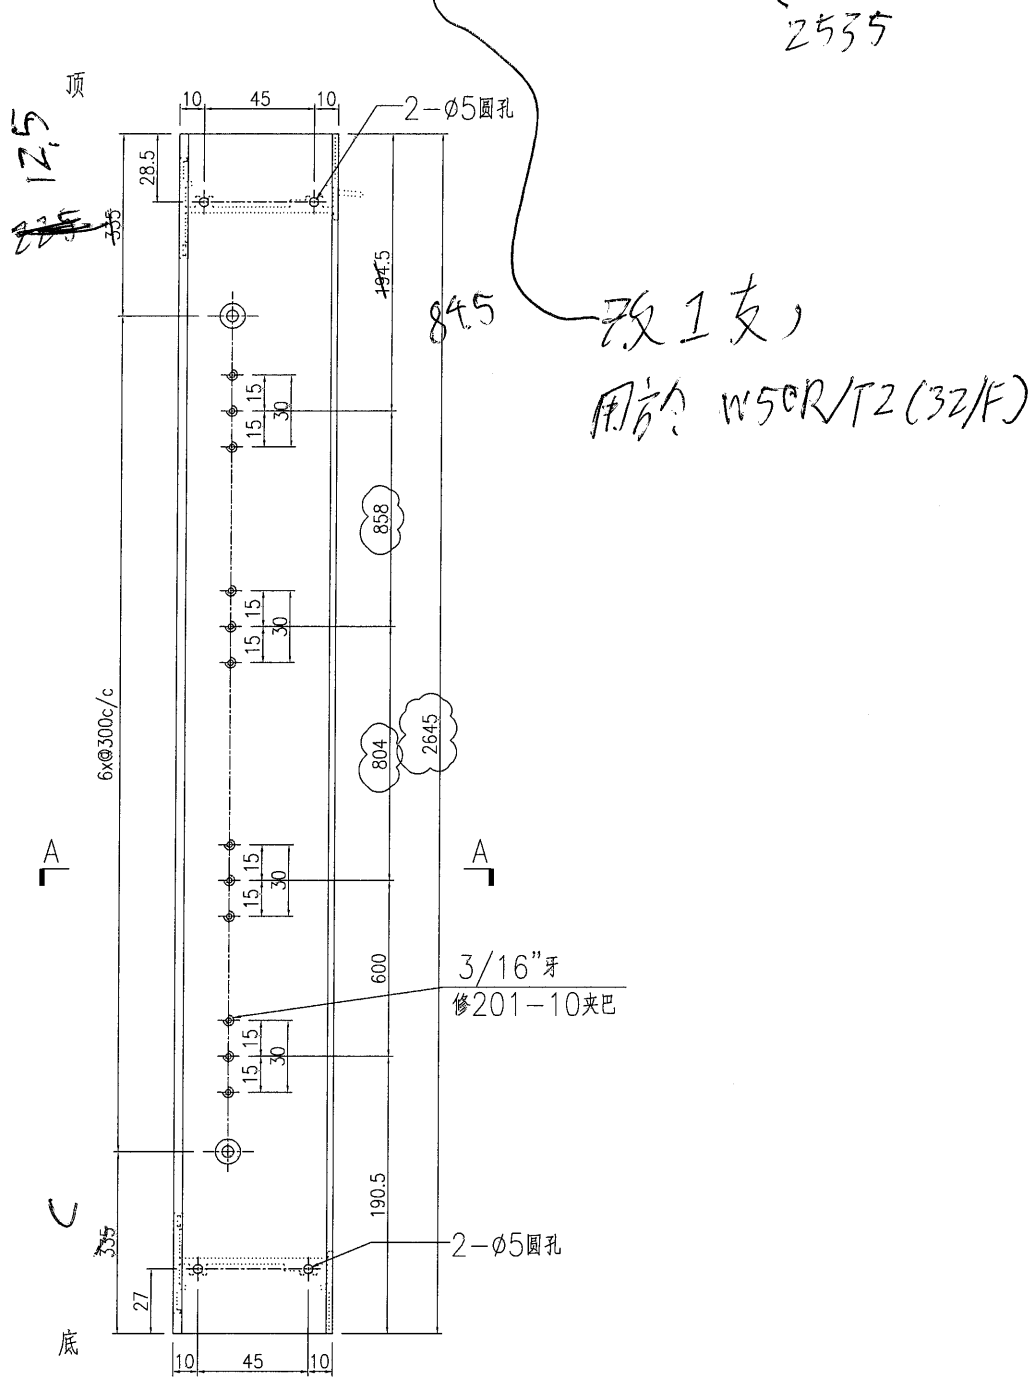

SECTION A-A

名稱	生夾企	制圖	曾建平	2020-05-12	修改	A	B	C
材料	X85683	復核			日期	2020-05-27	2020-07-22	2020-08-18
顏色	TUC43350SC(ZH)-3 白色	批准			圖號	J851-FD-AL05a		



美特鋁質 有限公司
MIDI Aluminium Fabricator Ltd.

产品编号

L(mm)

数量

A

N

M

B

N1

M1

备注

J851-FD-AL16a-01

2535

27

67.5

67.5

8

300

J851-FD-AL16a-02

2645

2

122.5

122.5

8

300

工程號

J851

地盤



青衣明翹匯

2535

12.5

致 1 支

用於 W50R/T2(32/F)

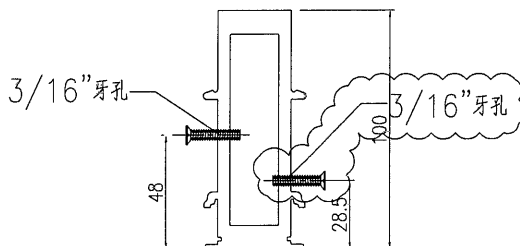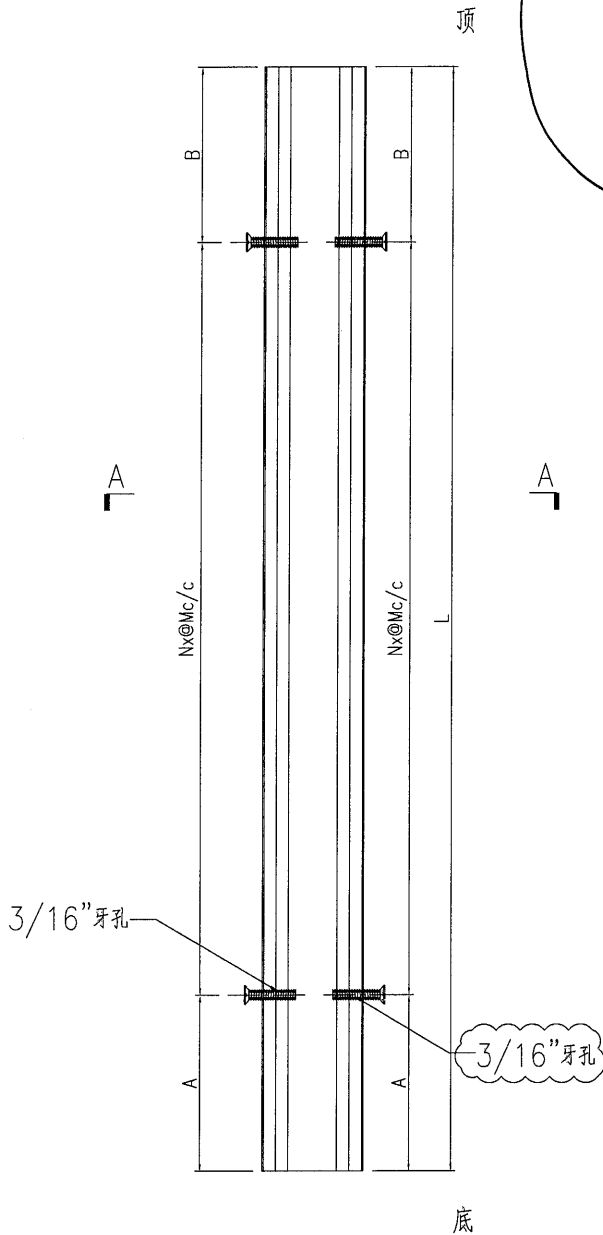


SECTION A-A


名稱	夾框通	制圖	曾建平	2020-05-12	修改	D	B	C
材料	X85684	復核			日期	2020-09-10	2020-08-18	2020-08-31
顏色	TUC43350SC(ZH)-3 白色	批准			圖號	J851-FD-AL16a		

 美特鋁質 有限公司 MIDI Aluminium Fabricator Ltd.			
工程號	J851	地盤	青衣明翹匯


產品編號	L(mm)	數量	A	N	M	B	N1	M1	備註
J851-FD-AL17a-01	2535	27	67.5	67.5	8	300			
J851-FD-AL17a-02	2645	2	122.5	122.5	8	300			

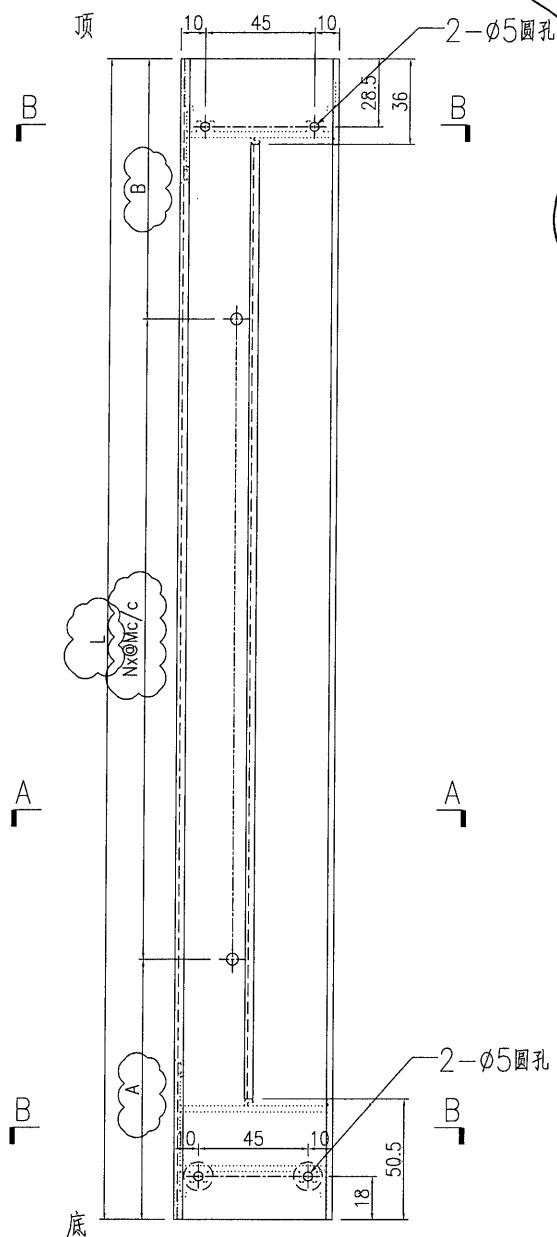

2535 12.5

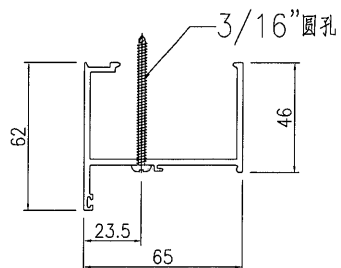改1支
用於 W50R/TZ(32/F)

SECTION A-A

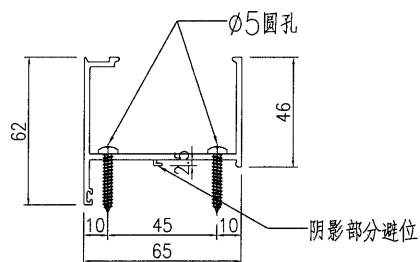

SECTION B-B

名稱	梗夾企	制圖	曾建平	2020-05-12	修改	A	B	C
材料	X85682	復核			日期	2020-07-22	2020-08-18	2020-08-31
顏色	TUC43350SC(ZH)-3 白色	批准			圖號	J851-FD-AL17a		



美特铝质

有限公司

MIDI Aluminium Fabricator Ltd.

产品编号

L(mm)

数量

A

N

M

B

N1

M1

备注

J851-FD-AL19a-01

2535

27

J851-FD-AL19a-02

2645


2

工程號

J851

地盤

青衣明翹

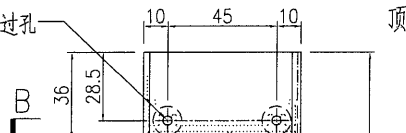2- $\phi 5$ 圓孔 & 2- $\phi 12$ 過孔


頂

B

B

A


A

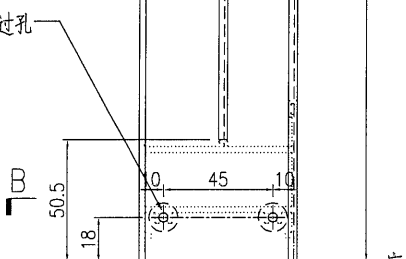2- $\phi 5$ 圓孔 & 2- $\phi 12$ 過孔


底

B

B

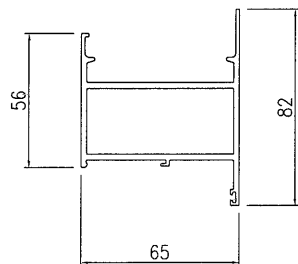


SECTION A-A

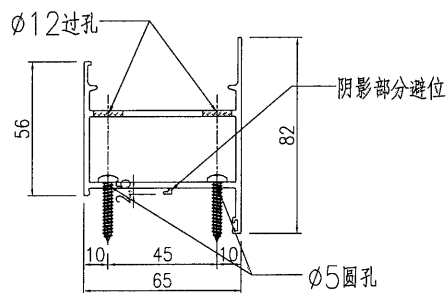

SECTION B-B

名稱	梗邊企	制圖	曾建平	2020-05-12	修改	A	B	C
材料	X85677	復核			日期	2020-07-22	2020-08-18	2020-08-31
顏色	TUC43350SC(ZH)-3 白色	批准			圖號	J851-FD-AL19a		

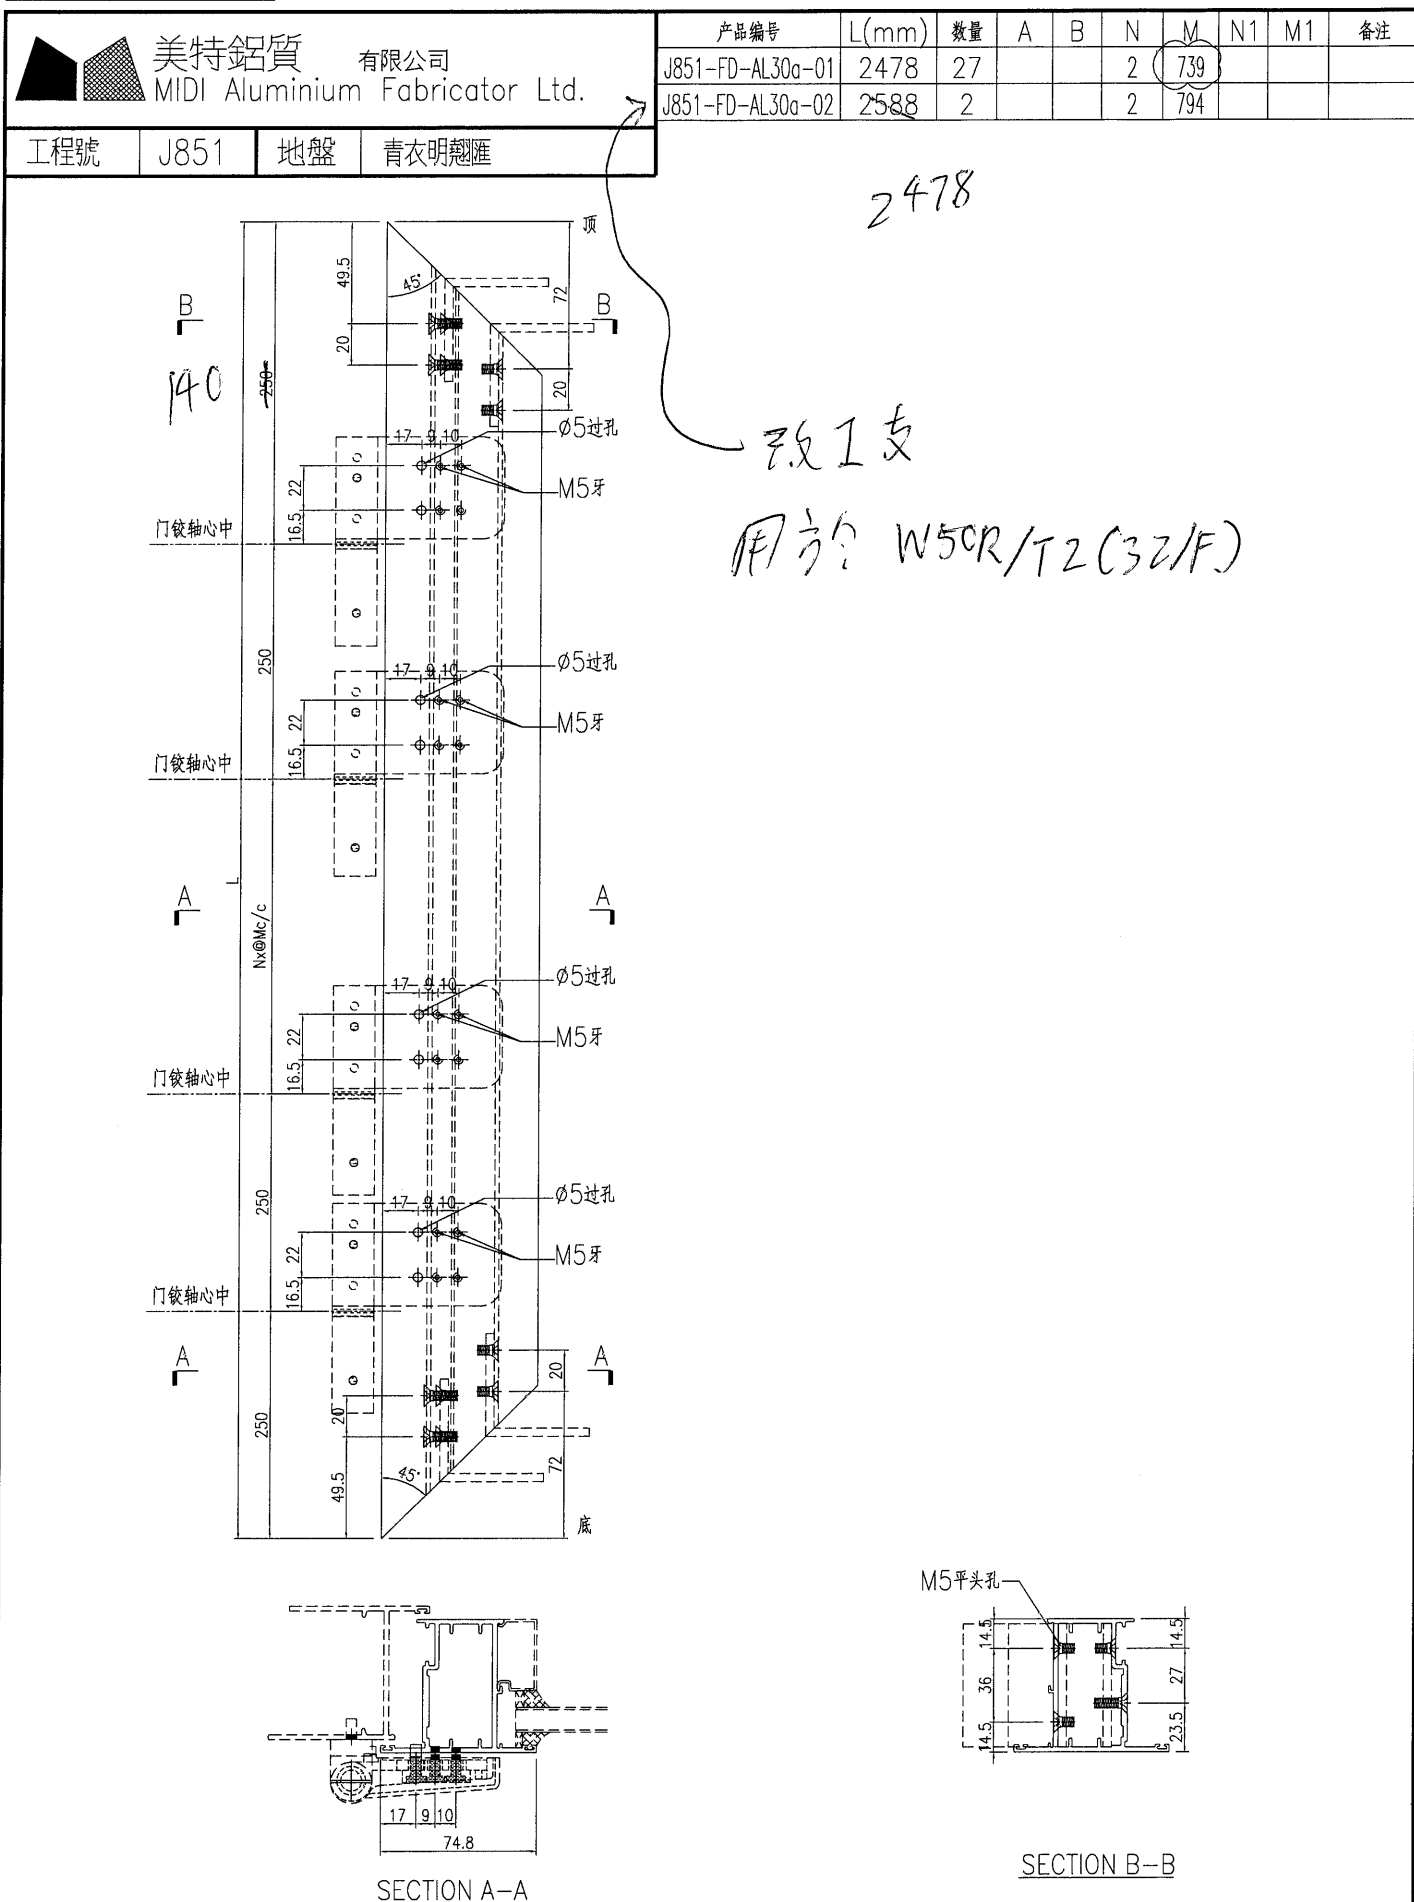

名稱	FD門玉料	制圖	曾建平	2020-05-12	修改	D	E	C
材料	X85694	復核			日期	2020-08-31	2020-09-03	2020-08-18
顏色	TUC43350SC(ZH)-3 白色	批准			圖號	J851-FD-AL30a		





美特鋁質 有限公司
MIDI Aluminium Fabricator Ltd.

工程號 J851 地盤 青衣明趣匯

产品编号	L(mm)	数量	A	N	M	B	N1	M1	备注
J851-FD-AL33a-01	2478	27							
J851-FD-AL33a-02	2588	2							


2478

改1支用於W50R/T2
(32/F)

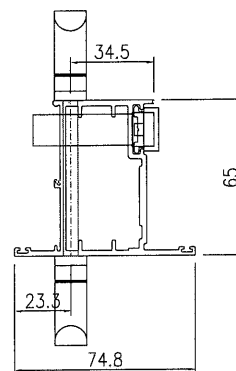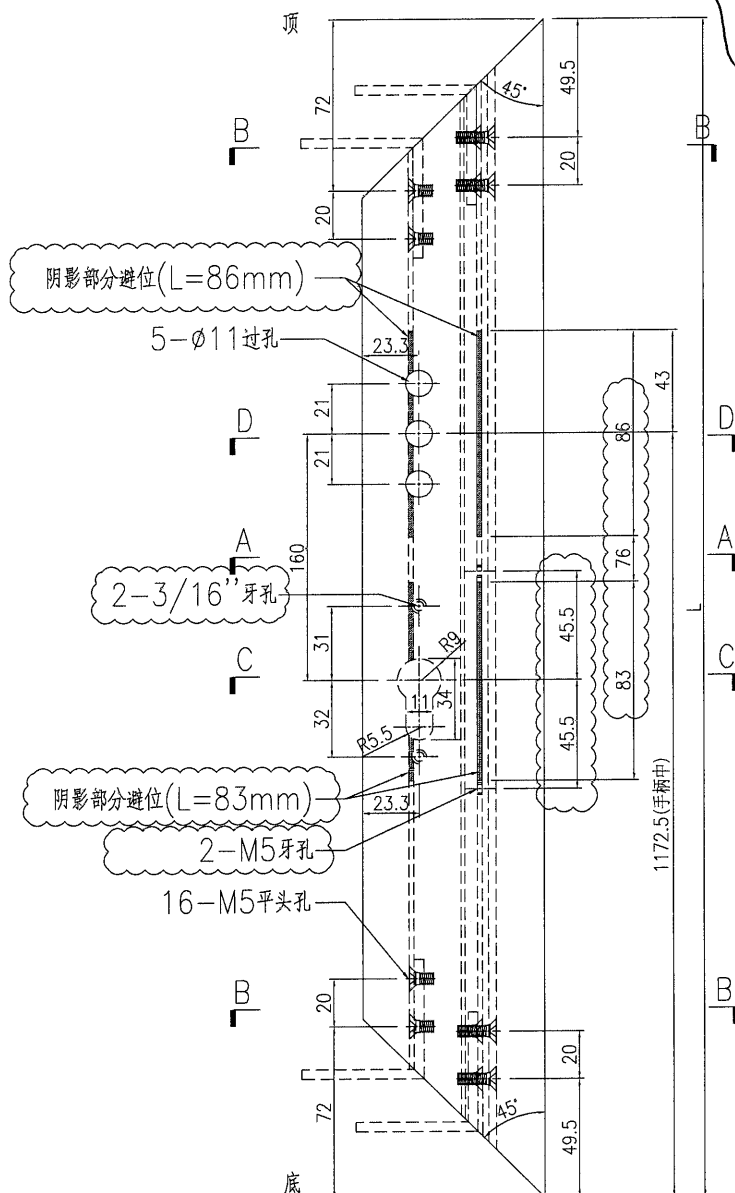


手柄安装示意图
(手柄配孔需以实物为准)

SECTION D-D

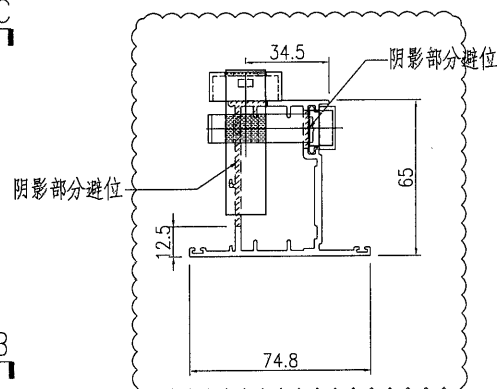


锁芯安装示意图
(锁芯配孔需以实物为准)

SECTION C-C

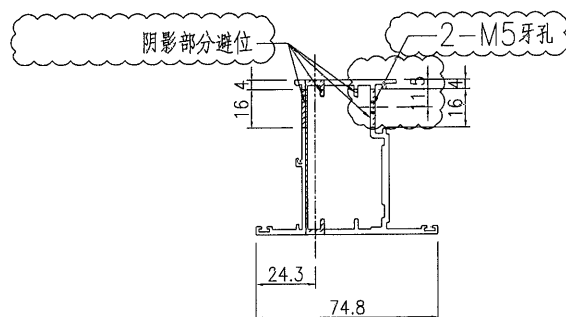

SECTION A-A

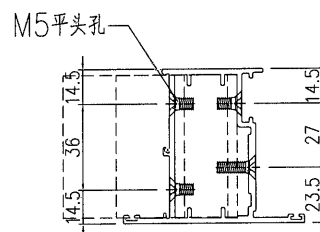

SECTION B-B

名稱	FD門玉料	制圖	曾建平	2020-05-12	修改	A	B	C
材料	X85694	復核			日期	2020-07-22	2020-08-18	2020-08-31
顏色	TUC43350SC(ZH)-3 白色	批准			圖號	J851-FD-AL33a		





美特鋁質有限公司
MIDI Aluminium Fabricator Ltd.

工程號	J851	地盤	青衣明棚
-----	------	----	------

产品编号	L (mm)	数量	备注
J851-FD-AL24a-01	2470	116	
J851-FD-AL24a-02	547	116	
J851-FD-AL24a-03	2558.5	116	2948.5
J851-FD-AL24a-04	206	58	
J851-FD-AL24a-05	336	28	
J851-FD-AL24a-06	236	30	


改 2 支
改 2 支
用於 work / T2 (321F)

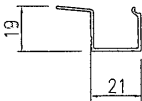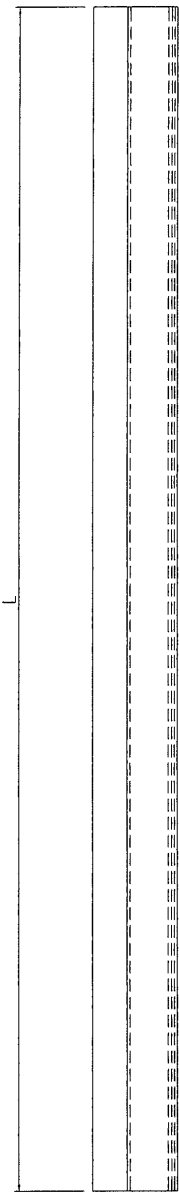

SECTION A-A


名稱	玻璃—中空	制圖	曾建平	2020-05-12	修改	A	B	
材料	X856930	復核			日期	2020-07-22	2020-08-18	
顏色	TUC43350SC(ZH)-3 白色	批准			圖號	J851-FD-AL24a		

 美特鋁質有限公司 MIDI Aluminium Fabricator Ltd.		產品編號	L(mm)	數量	A	B	N	M	N1	M1	備註
		J851-FJ04-01	2153	29			2	706.5			
		J851-FJ04-02	2218	54			2	739			
		J851-FJ04-03	2328	4			2	794			
工程號	J851	地盤	青衣明麗匯								

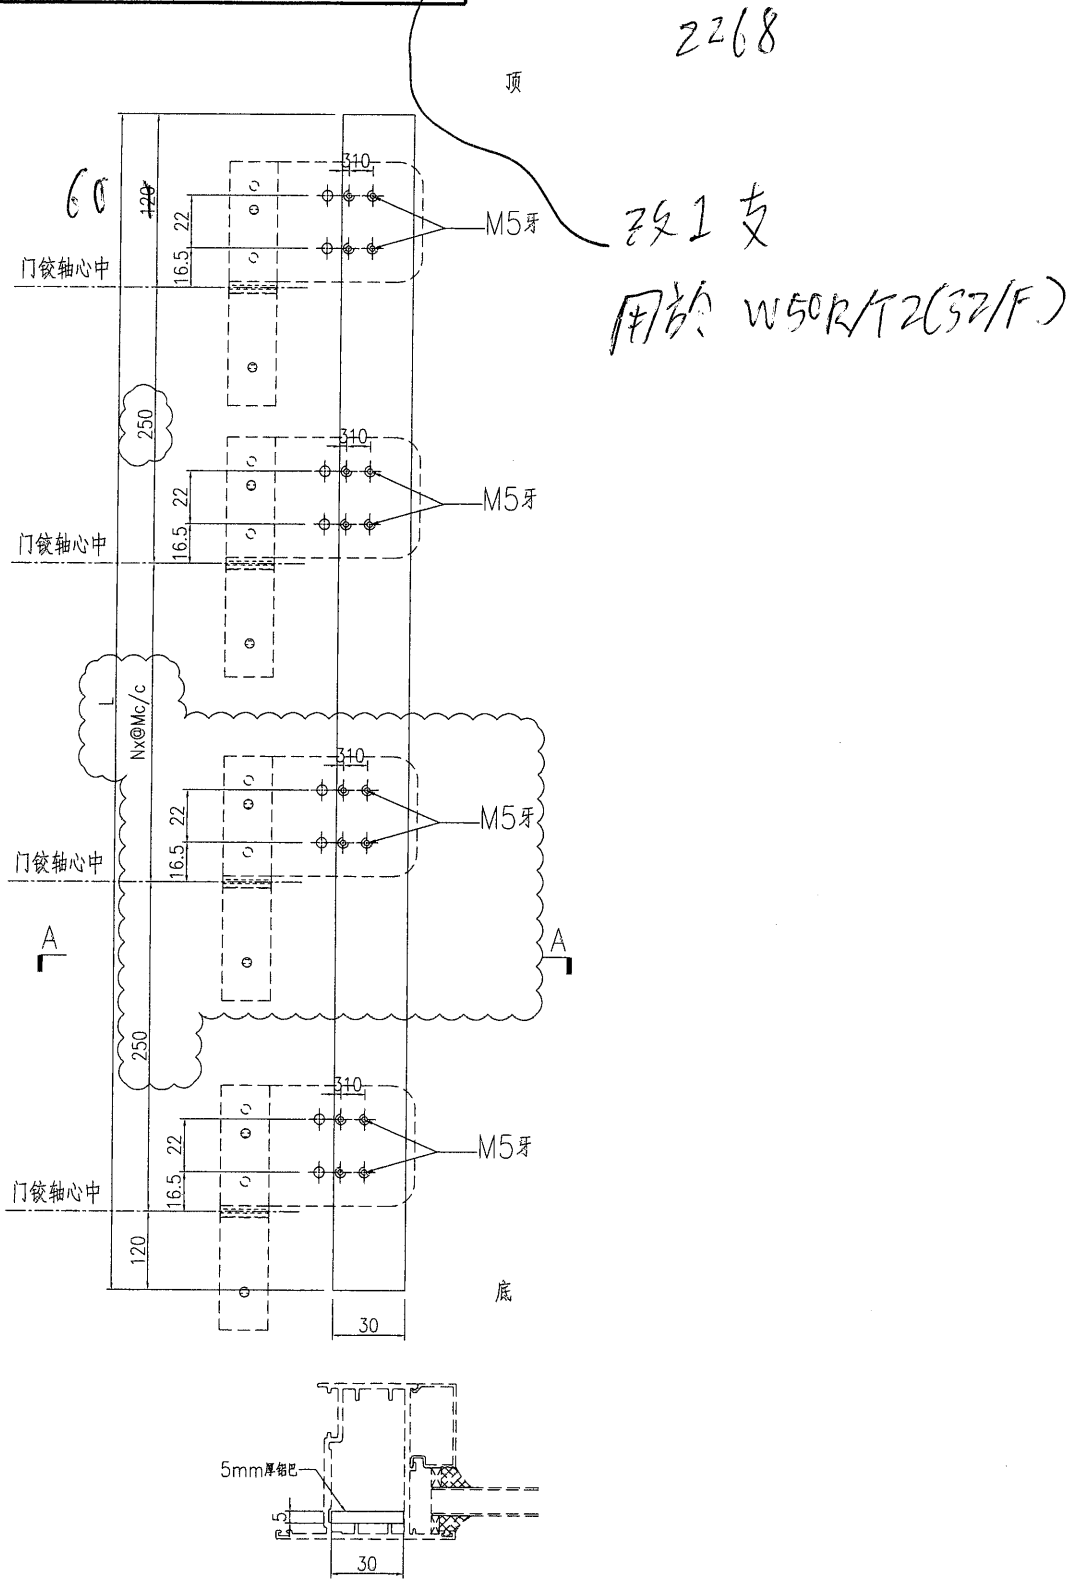

SECTION A-A

名稱	鋁巴加工圖	制圖	曾建平	2020-05-12	修改	A		
材料	5mm厚鋁巴	復核			日期	2020-08-18		
顏色	MIL	批准			圖號	J851-FJ04		

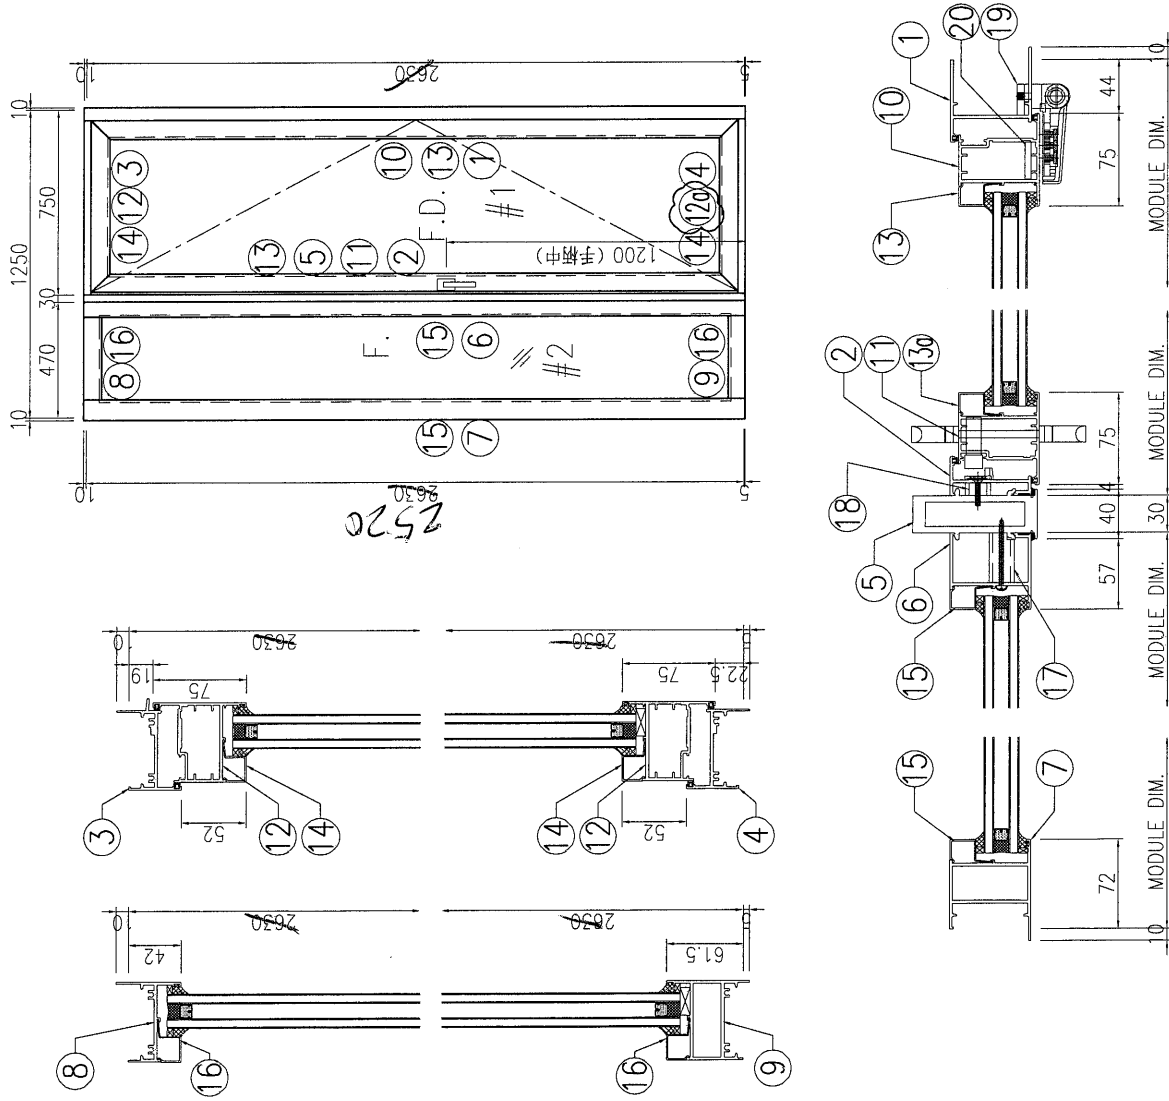

序号	产品编号	模号	产品名称	L (mm)	数量	备注
1	J851-FD-AL02-03	X856921	生邊企-門款	2645	1	2535
2	J851-FD-AL06-03	X85683	生夾企	2645	1	2535
3	J851-FD-AL03R-01	X85685	生頂橫	699	1	
4	J851-FD-AL04R-01	X85697	百葉頂底橫	689	1	
5	J851-FD-AL15-02	X85684	夾框通	2645	1	2535
6	J851-FD-AL18-02	X85682	梗夾企	2645	1	2535
7	J851-FD-AL20-02	X85677	梗邊企	2645	1	2535
8	J851-FD-AL21-02	X856961	梗頂底橫料	374	1	
9	J851-FD-AL22-02	X85754	梗底橫料-空腔	374	1	
10	J851-FD-AL31-03	X85694	FD門玉料	2588	1	2478
11	J851-FD-AL32-03	X85694	FD門玉料	2588	1	2478
12	J851-FD-AL34T-01	X85694	FD門玉料	697	1	
12a	J851-FD-AL34Da-01	X85694	FD門玉料	697	1	
13	J851-FD-AL24-01	X856930	玻璃線-中空	2470	1	2360
13a	J851-FD-AL24-01	X856930	玻璃線-中空	2470	1	2360
14	J851-FD-AL24-02	X856930	玻璃線-中空	547	2	
15	J851-FD-AL24-03	X856930	玻璃線-中空	2558.5	2	2448.5
16	J851-FD-AL24-05	X856930	玻璃線-中空	336	2	
17	J851-FJ01-01	20x20x3mm厚鉛通	20x20x3mm厚鉛通	40.5	7	
18	J851-FJ01-02	20x20x3mm厚鉛通	20x20x3mm厚鉛通	10.5	7	
19	J851-FJ03	6mm厚鋁巴+3mm厚鋁巴	6mm厚鋁巴+3mm厚鋁巴	110	4	2268
20	J851-FJ05-03	5mm厚鋁巴	5mm厚鋁巴	2328	1	2248
21	J851-FJ06	50x50x4mm厚鋁角	50x50x4mm厚鋁角	60	4	FD門組框碼
22	J851-FJ07	50x50x4mm厚鋁角	50x50x4mm厚鋁角	60	4	FD門組框碼

工程號: J851

地盤: 青衣明耀匯

工程號: W50/T1(32/F)

地盤: UCT534193SC-3 施

數量: 1

位置: 32/F

繪圖: 曾建平

校核: 王禮秋

日期: 2020-05-12

日期: 2020-05-12

批准: 日期:

名稱: FDI組裝圖


圖號: J851-FD05a

版本: B

版本:

美特鋁質 有限公司

MIDI Aluminium Fabricator Ltd.

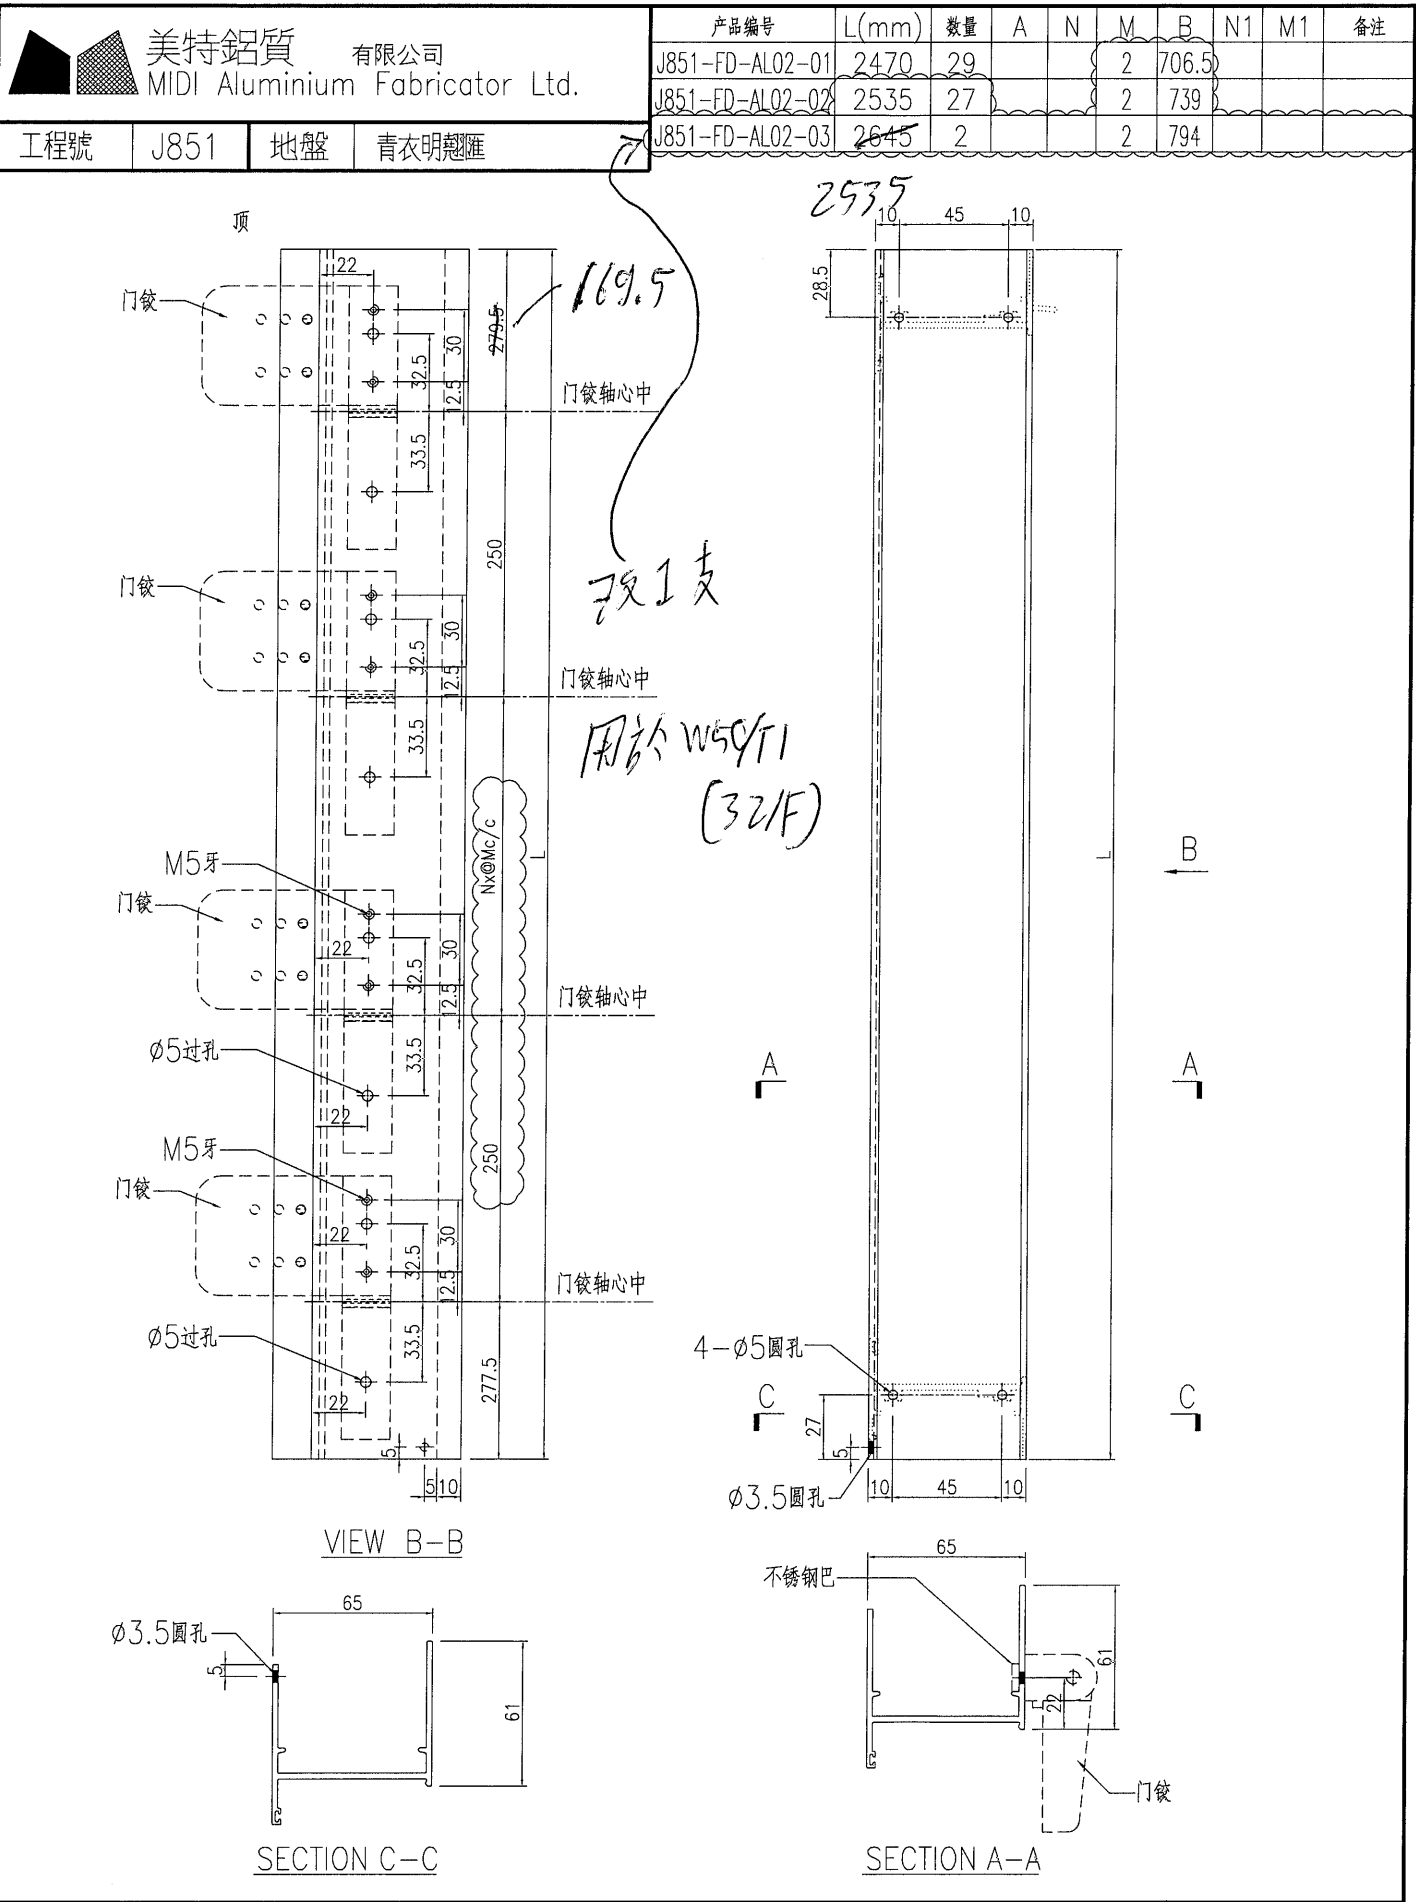

名稱	生邊企一門款	制圖	曾建平	2020-05-12	修改	A	B	C
材料	X856921	復核			日期	2020-05-27	2020-07-22	2020-08-18
顏色	UCT534193SC-3 灰色	批准			圖號	J851-FD-AL02		

美特鋁質
MIDI Aluminium Fabricator Ltd.

有限公司

工程號

J851

地盤

青衣明邨

产品编号

L(mm)

数量

A

N

M

B

N1

M1

备注

J851-FD-AL06-01

2470

29

704

783

335

335

6

300

J851-FD-AL06-02

2645

27

808

748

67.5

67.5

8

300

J851-FD-AL06-03

2645

2

808

858

122.5

122.5

8

300

2535

12.5

2- $\phi 5$ 圆孔

10 45 10

顶

84.5

194.5

B

A

A

3/16"牙

修201-10夹巴

600

190.5

2- $\phi 5$ 圆孔


10 45 10

底

3/16"平头孔

3/16"牙

修201-10夹巴(夹巴孔需做样本确定)

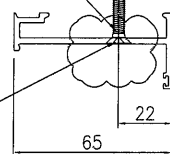

SECTION A-A

改1支

用於 W50/T1(32/F)

名稱	生夾企	制圖	曾建平	2020-05-12	修改	A	B	C
材料	X85683	復核			日期	2020-05-27	2020-07-22	2020-08-18
顏色	UCT534193SC-3 灰色	批准			圖號	J851-FD-AL06		

美特鋁質 有限公司
MIDI Aluminium Fabricator Ltd.

产品编号

L(mm)

数量

A

N

M

B

N1

M1

备注

J851-FD-AL15-01

2535

27

67.5

67.5

8

300

J851-FD-AL15-02

2645

2

122.5

122.5

8

300

工程號

J851

地盤

青衣明翹匯

2535 175


改1支

用於 W50/T1 (32/F)


頂

A

A

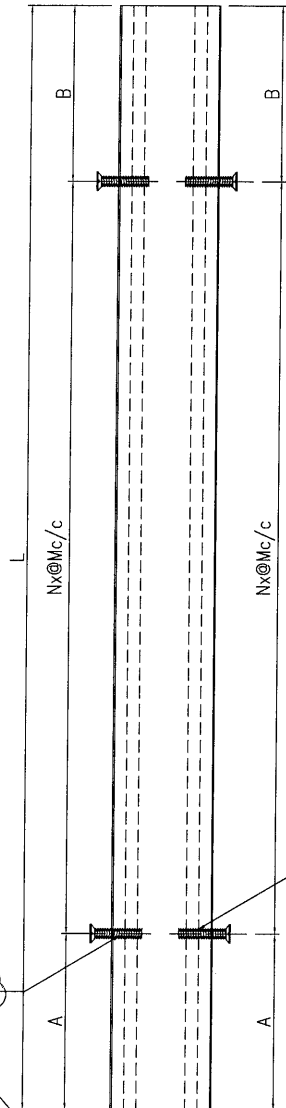

底

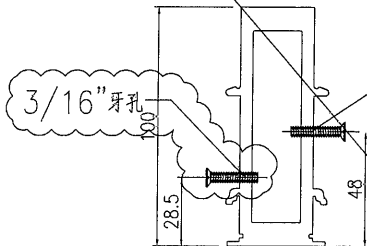


SECTION A-A

名稱	夾框通	制圖	曾建平	2020-05-12	修改	D	B	C
材料	X85684	復核			日期	2020-09-10	2020-08-18	2020-08-31
顏色	UCT534193SC-3 灰色	批准			圖號	J851-FD-AL15		


	美特鋁質有限公司		产品编号	I (mm)	数量	A	N	M	B	N1	M1	备注
	MIDI Aluminium Fabricator Ltd.		J851-FD-AL18-01	2535	27	67.5	67.5	8	300			
			J851-FD-AL18-02	2645	2	122.5	122.5	8	300			

工程號	J851	地盤	青衣明翹匯
-----	------	----	-------


2535 12.5

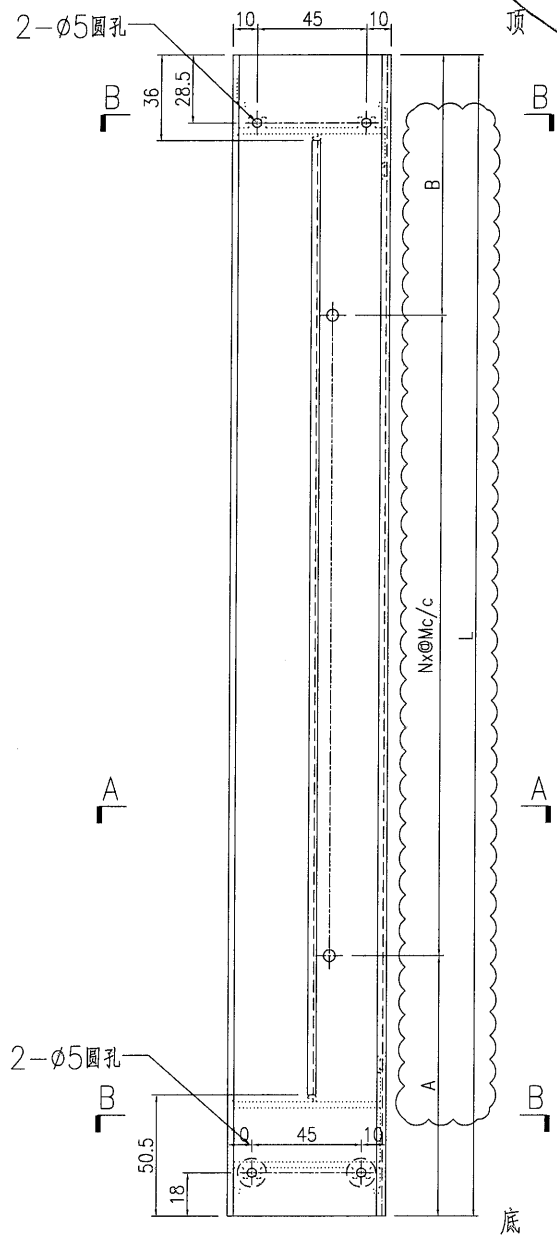

改 2 支
W 50/71 (32/F)

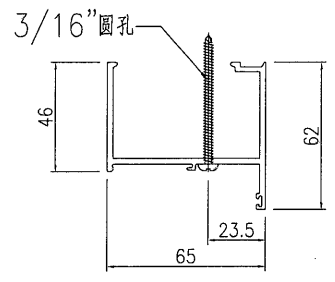

SECTION A-A

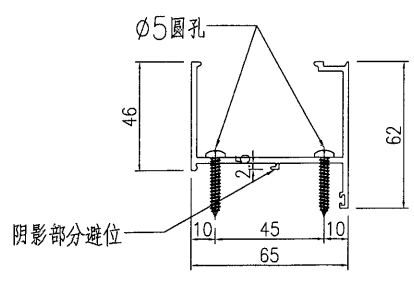


SECTION B-B

名稱	梗夾企	制圖	曾建平	2020-05-12	修改	A	B	
材料	X85682	復核			日期	2020-07-22	2020-08-18	
顏色	UCT534193SC-3 灰色	批准			圖號	J851-FD-AL18		



美特鋁質 有限公司 MIDI Aluminium Fabricator Ltd.				产品编号	l(mm)	数量	A	N	M	B	N1	M1	备注
工程號 J851 地盤 青衣明棚				J851-FD-AL20-01	2535	27							
				J851-FD-AL20-02	2645	2							

2535

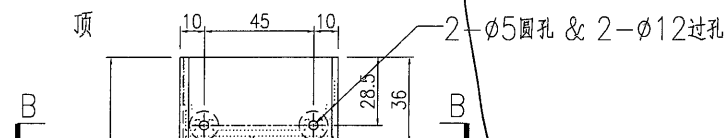


3支

W50/T1 (32/F)

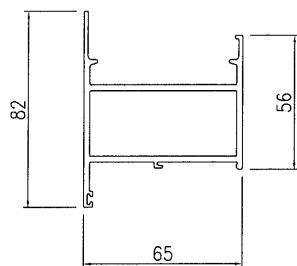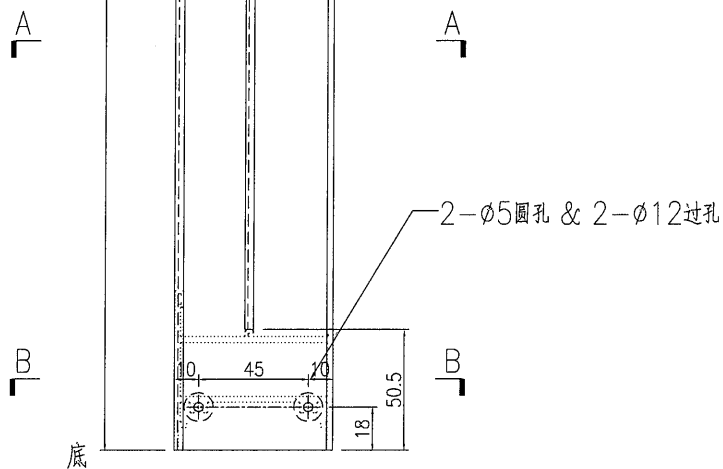

SECTION A-A

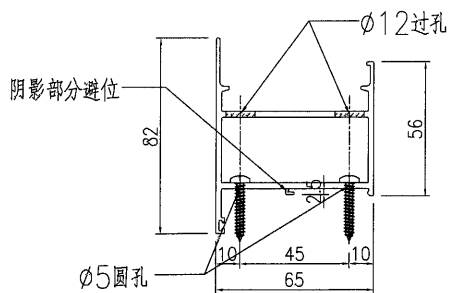

SECTION B-B

名稱	梗邊企	制圖	曾建平	2020-05-12	修改	A	B	
材料	X85677	復核			日期	2020-07-22	2020-08-18	
顏色	UCT534193SC-3 灰色	批准			圖號	J851-FD-AL20		




美特鋁質

有限公司

MIDI Aluminium Fabricator Ltd.

产品编号	L(mm)	数量	A	B	N	M	N1	M1	备注
J851-FD-AL31-01	2413	29			2	706.5			
J851-FD-AL31-02	2478	27			2	739			
J851-FD-AL31-03	2588	2			2	794			


工程號	J851	地盤	青衣明趵匯
-----	------	----	-------

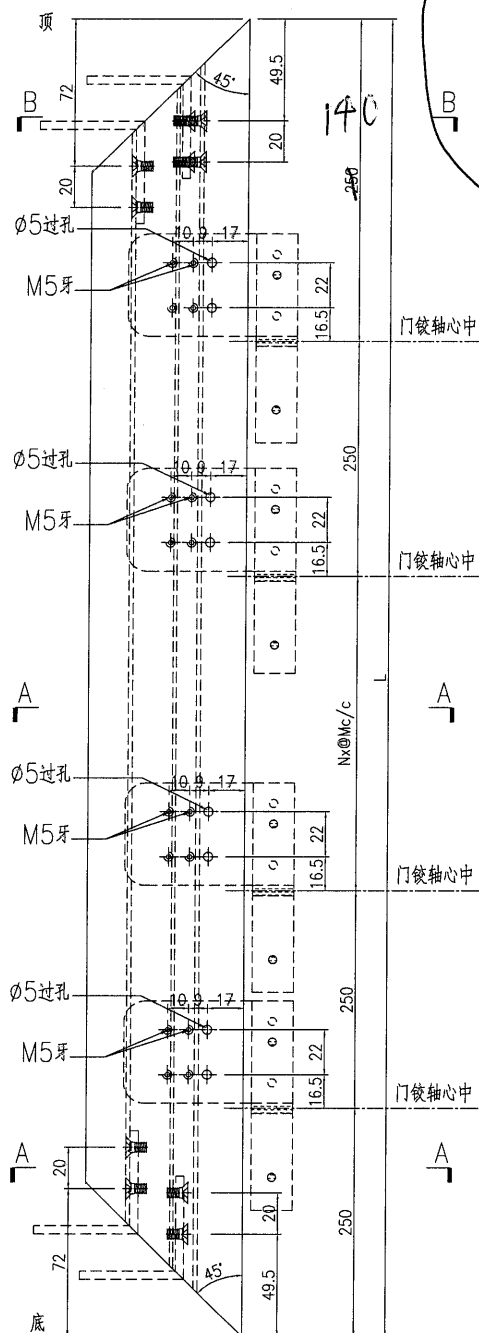


2478

—致工友

用於 V50/T1 (32/F)

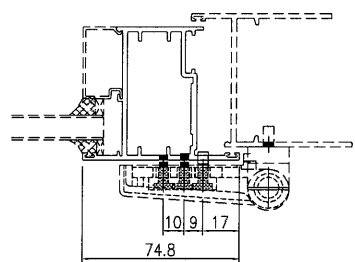



SECTION A-A

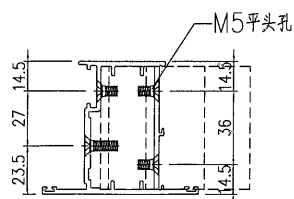

SECTION B-B


名稱	FD門玉料	制圖	曾建平	2020-05-12	修改	D	B	C
材料	X85694	復核			日期	2020-09-03	2020-08-18	2020-08-31
顏色	UCT534193SC-3 灰色	批准			圖號	J851-FD-AL31		

 美特铝质 有限公司 MIDI Aluminium Fabricator Ltd.				产品编号	L(mm)	数量	A	N	M	B	N1	M1	备注
工程號 J851 地盤 青衣明邨匯				J851-FD-AL32-01	2413	29							
				J851-FD-AL32-02	2478	27							
				J851-FD-AL32-03	2588	2							

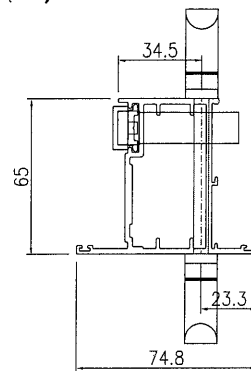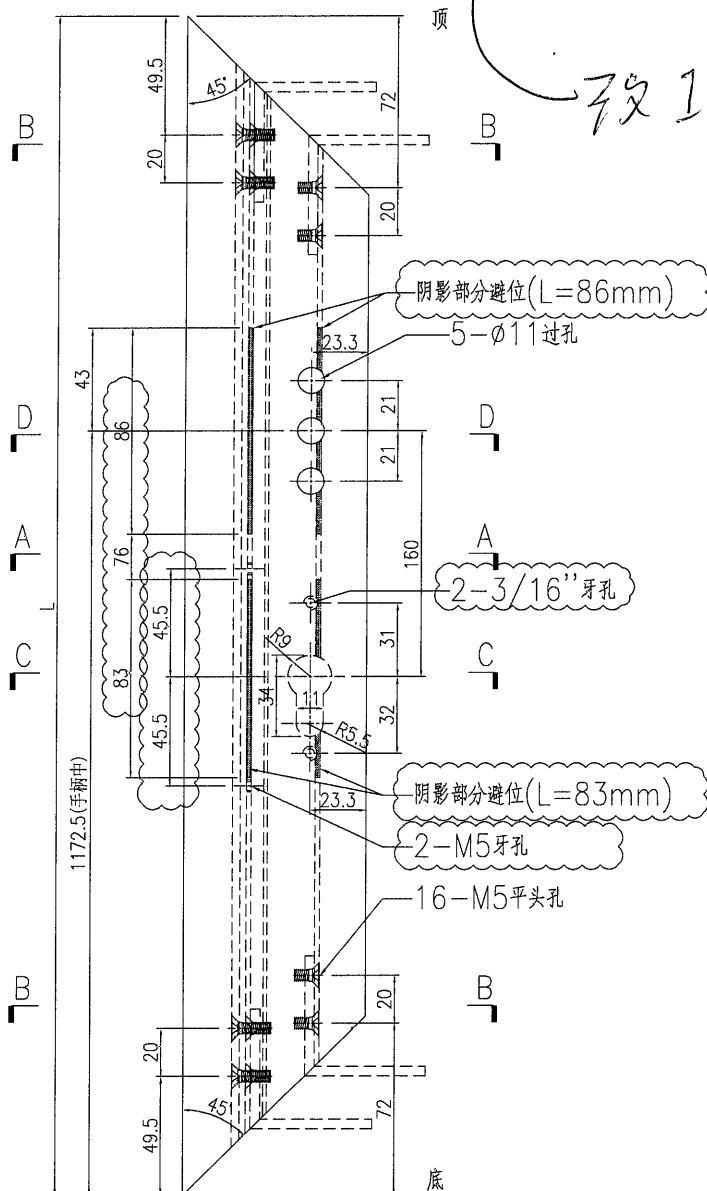


手柄安装示意图
(手柄配孔需以实物为准)

SECTION D-D

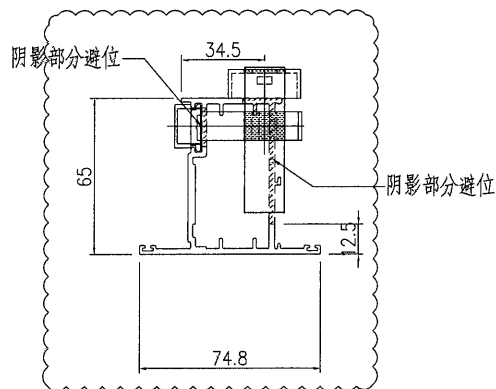


锁芯安装示意图
(锁芯配孔需以实物为准)

SECTION C-C

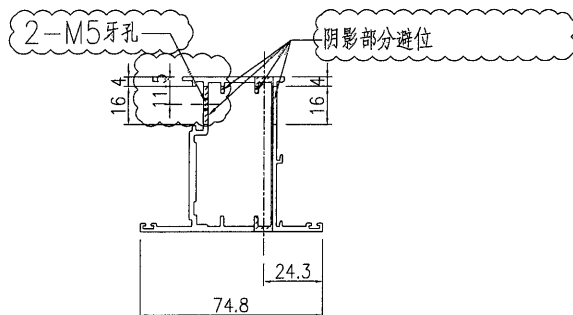

SECTION A-A

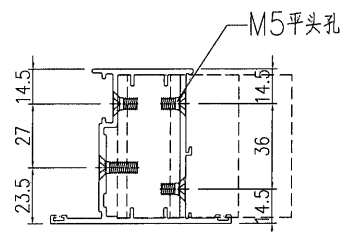

SECTION B-B

名稱	FD門玉料	制圖	曾建平	2020-05-12	修改	A	B	C
材料	X85694	復核			日期	2020-07-22	2020-08-18	2020-08-31
顏色	UCT534193SC-3 灰色	批准			圖號	J851-FD-AL32		

 美特鋁質 有限公司 MIDI Aluminium Fabricator Ltd.				产品编号	L (mm)	数量	备注
工程號	J851	地盤	青衣明耀匯	J851-FD-AL24-01	2470	4	
				J851-FD-AL24-02	547	116	
				J851-FD-AL24-03	2558.5	4	2448.5
				J851-FD-AL24-04	206	58	
				J851-FD-AL24-05	336	30	
				J851-FD-AL24-06	236	28	
				J851-FD-AL24-07	2360	54	
				J851-FD-AL24-08	2448.5	116	


改2支

改2支

用於 W50/T1 (32/F)

A

A


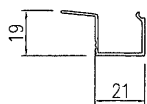


SECTION A-A

名稱	玻璃—中空	制圖	曾建平	2020-05-12	修改	A	B	C
材料	X856930	復核			日期	2020-07-22	2020-08-18	2020-08-31
顏色	UCT534193SC-3 灰色	批准			圖號	J851-FD-AL24		




 美特鋁質有限公司 MIDI Aluminium Fabricator Ltd.				产品编号	L(mm)	数量	A	B	N	M	N1	M1	备注
工程號 J851 地盤 青衣明棚				J851-FJ05-01	2153	29			2	706.5			
				J851-FJ05-02	2218	54			2	739			
				J851-FJ05-03	2328	4			2	794			

2268

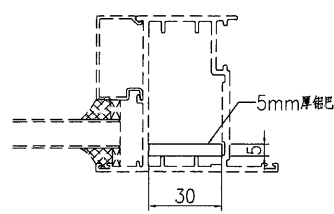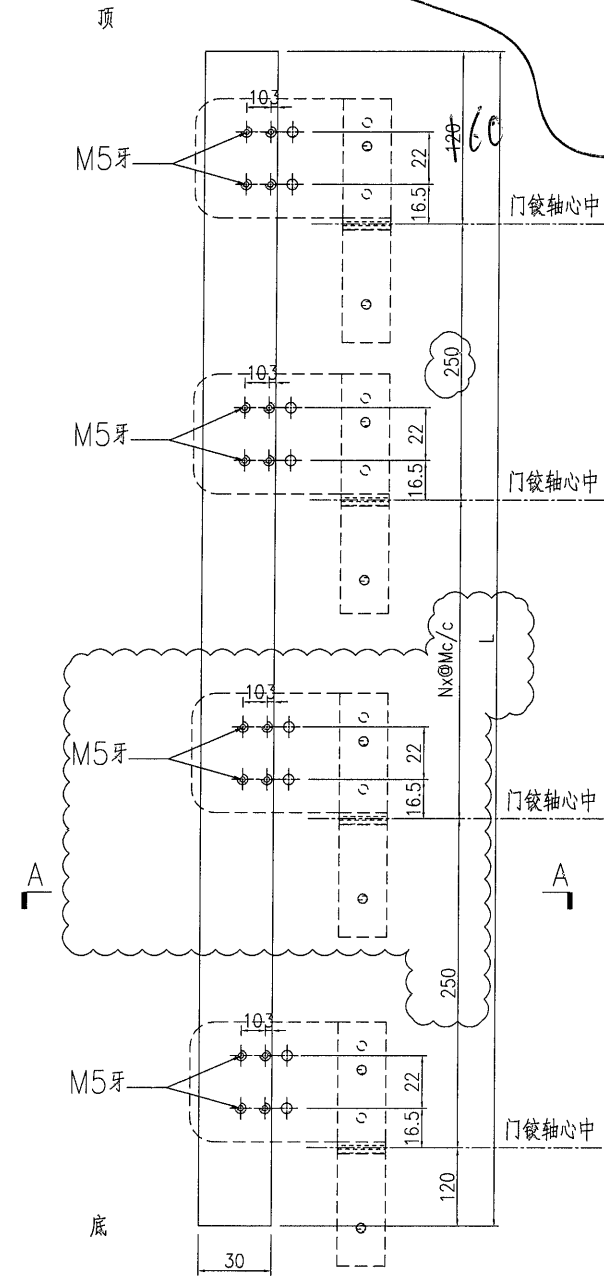

SECTION A-A

名稱	鋁巴加工圖	制圖	曾建平	2020-05-12	修改	A		
材料	5mm厚鋁巴	復核			日期	2020-08-18		
顏色	MILL	批准			圖號	J851-FJ05		

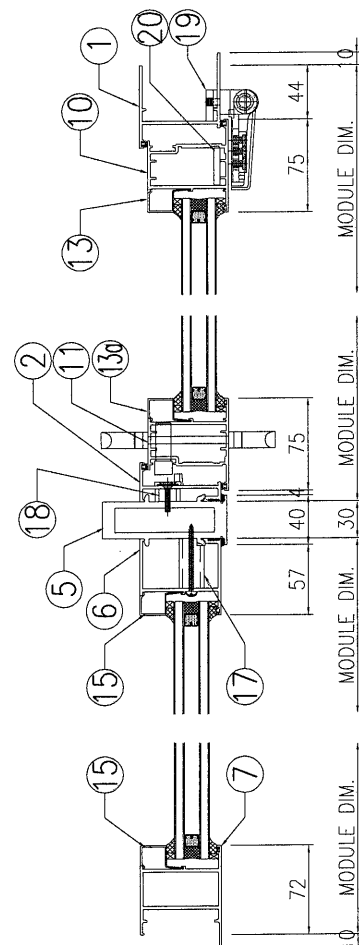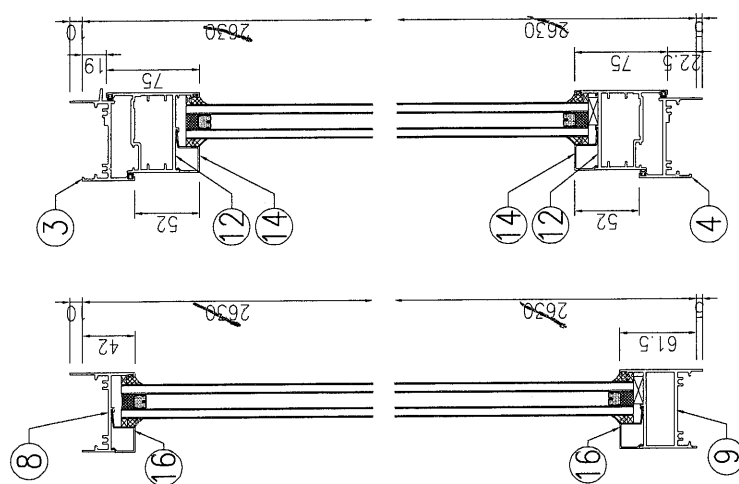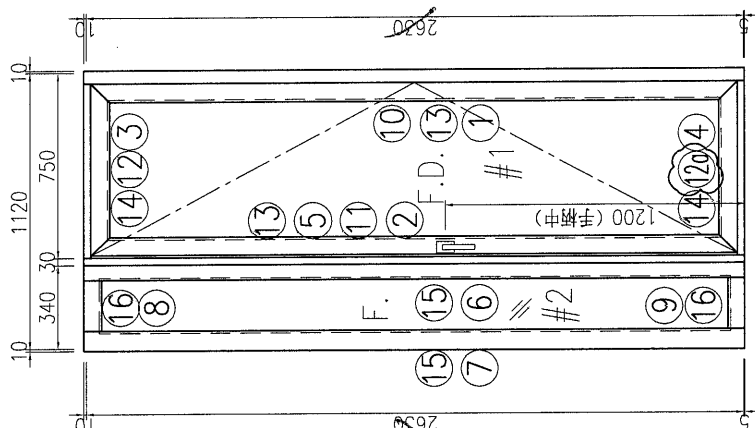

序号	产品编号	模号	产品名称	L (mm)	数量	备注
1	J851-FD-AL02a-02	X856921	生邊企-門款	2645	1	2535
2	J851-FD-AL06a-02	X85683	生夾企	2645	1	2535
3	J851-FD-AL03aR-01	X85685	生頂橫	699	1	
4	J851-FD-AL04aR-01	X85697	百葉頂底橫	689	1	
5	J851-FD-AL15a-02	X85684	夾框通	2645	1	2535
6	J851-FD-AL18a-02	X85682	梗夾企	2645	1	2535
7	J851-FD-AL20a-02	X85677	梗邊企	2645	1	2535
8	J851-FD-AL21a-01	X856961	梗頂底橫料	244	1	
9	J851-FD-AL22a-01	X85754	梗底橫料-空腔	244	1	
10	J851-FD-AL31a-02	X85694	FD門玉料	2588	1	2478
11	J851-FD-AL32a-02	X85694	FD門玉料	2588	1	2478
12	J851-FD-AL34aT-01	X85694	FD門玉料	697	1	
12a	J851-FD-AL34aDa-01	X85694	FD門玉料	697	1	
13	J851-FD-AL24a-01	X856930	玻璃線-中空	2470	1	2355
13a	J851-FD-AL24a-01	X856930	玻璃線-中空	2470	1	2355
14	J851-FD-AL24a-02	X856930	玻璃線-中空	547	2	
15	J851-FD-AL24a-03	X856930	玻璃線-中空	2558.5	2	2443.5
16	J851-FD-AL24a-04	X856930	玻璃線-中空	206	2	
17	J851-FJ01-01	20x20x3mm厚鋁通	20x20x3mm厚鋁通	40.5	7	
18	J851-FJ01-02	20x20x3mm厚鋁通	20x20x3mm厚鋁通	10.5	7	
19	J851-FJ03	6mm厚鋁巴+3mm厚鋁巴	6mm厚鋁巴+3mm厚鋁巴	110	4	2268
20	J851-FJ05-03	5mm厚鋁巴	5mm厚鋁巴	2328	1	2268
21	J851-FJ06	50x50x4mm厚鋁角	50x50x4mm厚鋁角	60	4	FD門組框碼
22	J851-FJ07	50x50x4mm厚鋁角	50x50x4mm厚鋁角	60	4	FD門組框碼

美特鋁質 有限公司 MIDI Aluminium Fabricator Ltd.	工程號: J851	窗號: W48R/T2(32/F)	數量: 1	總圖: 曾建平	日期: 2020-05-12	批准: 日期:	名稱: FDI組裝圖	圖號: J851-FD08a
	地盤: 青衣明越匯	顏色: TUC4350SC(ZH)-3 皓	位置: 32/F	校核: 王禮秋	日期: 2020-05-12	採用: 地盤 工廠	版本: B	版本:



美特铝质

有限公司

MIDI Aluminium Fabricator Ltd.

产品编号

L(mm)

数量

A

N

M

B

N1

M1

备注

J851-FD-AL02a-01

2535

27

2

739

J851-FD-AL02a-02

2645

2

2

794


工程號

J851


地盤

青衣明翹匯


2535

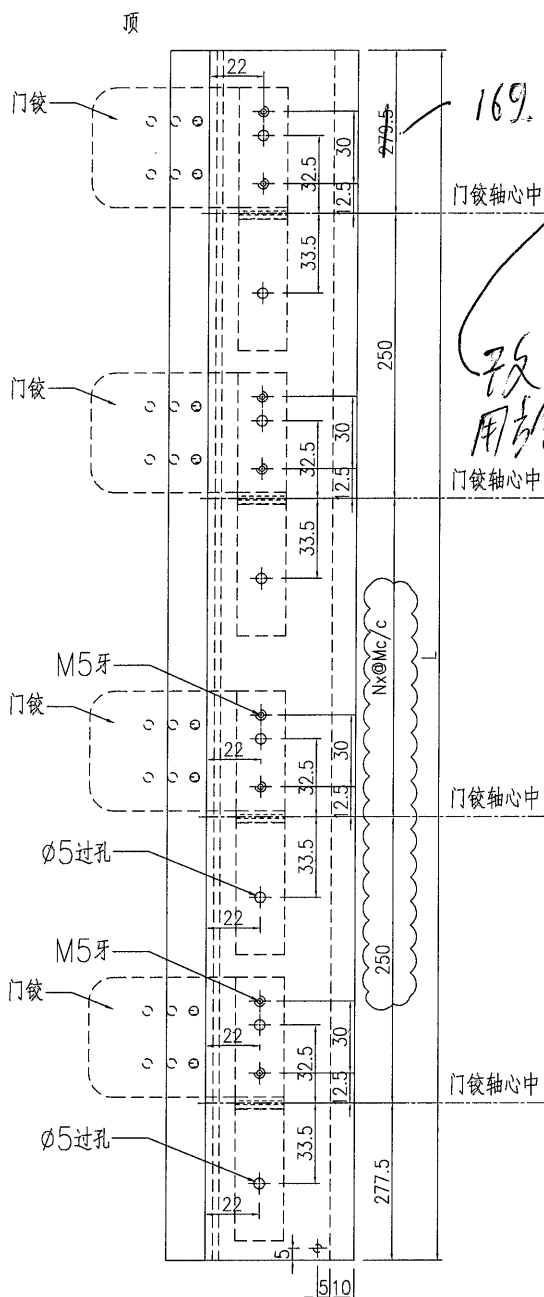

VIEW B-B

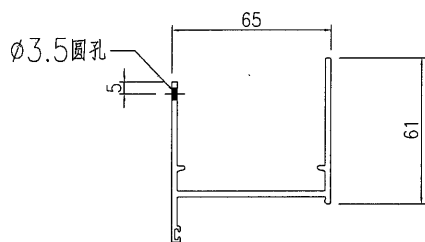

SECTION C-C

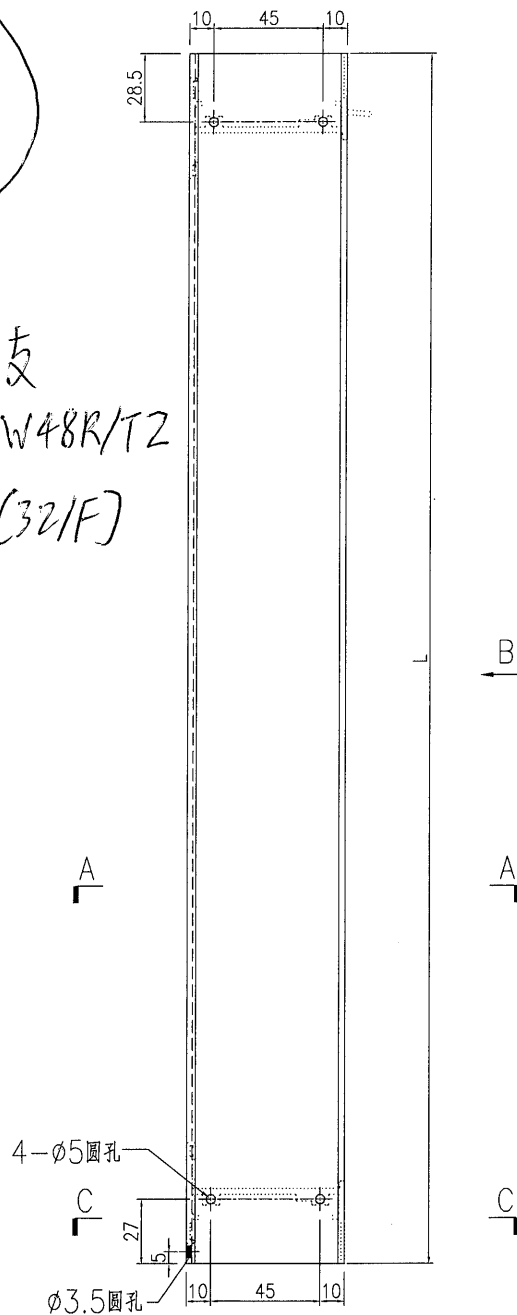


SECTION A-A

名稱	生邊企一門款	制圖	曾建平	2020-05-12	修改	A	B	
材料	X856921	復核			日期	2020-05-27	2020-07-22	2020-08-18
顏色	TUC43350SC(ZH)-3 白色	批准			圖號	J851-FD-AL02a		

	美特鋁質有限公司		产品编号		L(mm)	数量	A	N	M	B	N1	M1	备注
	MIDI Aluminium Fabricator Ltd.		J851-FD-AL06a-01		2535	27	808	748	67.5	67.5	8	300	
			J851-FD-AL06a-02		2645	2	808	858	122.5	122.5	8	300	
工程號	J851	地盤	青衣明邨										


2535

12.5

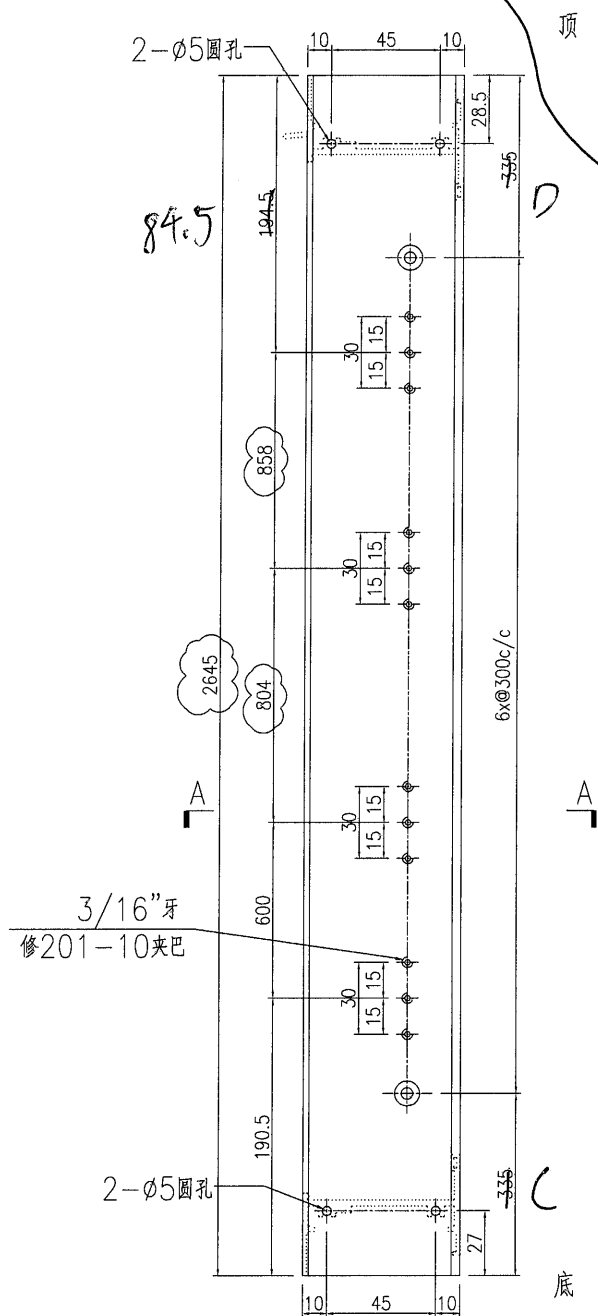

D 修改1支

用於 W48R/T2(32/F)

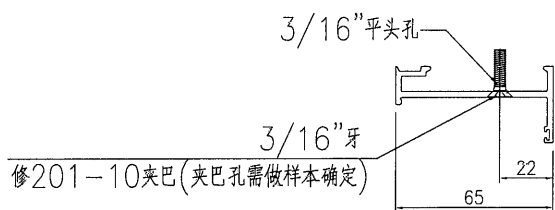



SECTION A-A

名稱	生夾企	制圖	曾建平	2020-05-12	修改	A	B	C
材料	X85683	復核			日期	2020-05-27	2020-07-22	2020-08-18
顏色	TUC43350SC(ZH)-3 白色	批准			圖號	J851-FD-AL06a		

 美特鋁質有限公司 MIDI Aluminium Fabricator Ltd.			
工程號	J851	地盤	青衣明翹匯

产品编号	L(mm)	数量	A	W	M	B	N1	M1	备注
J851-FD-AL15a-01	2535	27	67.5	67.5	8	300			
J851-FD-AL15a-02	2535	2	122.5	122.5	8	300			

2535 125

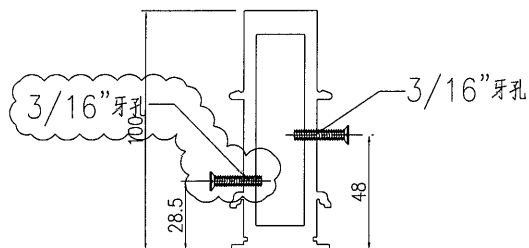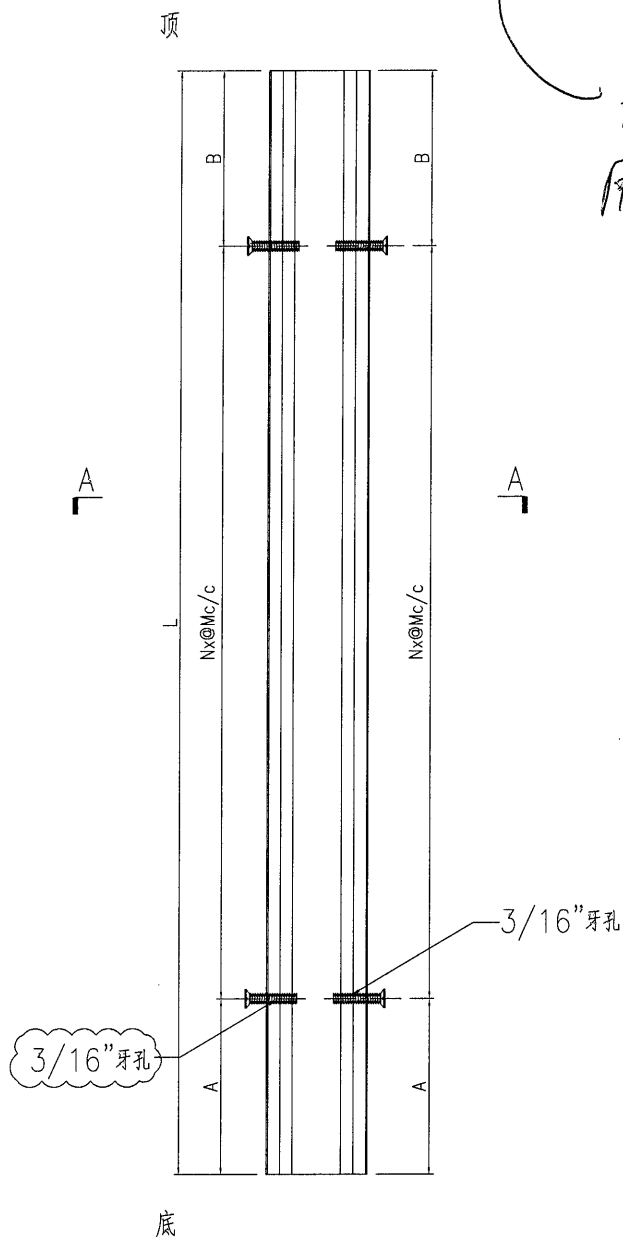72支
用於 W48R/T2(32/F)

SECTION A-A

名稱	夾框通	制圖	曾建平	2020-05-12	修改	D	B	C
材料	X85684	復核			日期	2020-09-10	2020-08-18	2020-08-31
顏色	TUC43350SC(ZH)-3 白色	批准			圖號	J851-FD-AL15a		




美特鋁質 有限公司
MIDI Aluminium Fabricator Ltd.

产品编号	L(mm)	数量	A	M	B	N1	M1	备注
J851-FD-AL18a-01	2535	27	67.5	67.5	8	300		
J851-FD-AL18a-02	2645	2	122.5	122.5	8	300		

工程號	J851	地盤	青衣明翹匯
-----	------	----	-------


2535

122.5

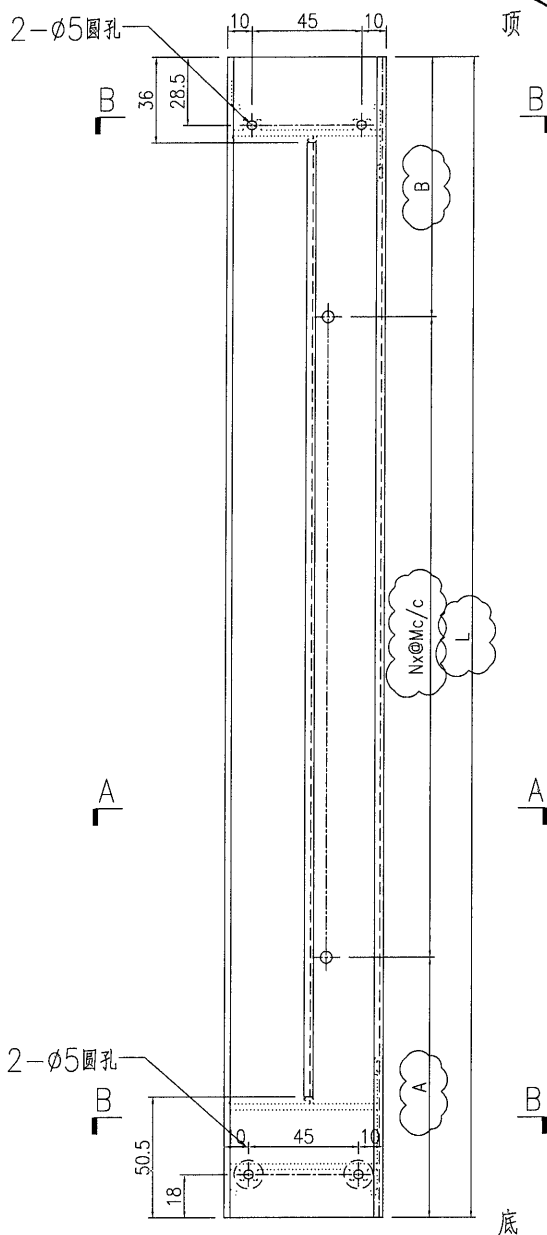


修改1支

用於 W48R/TZ(32/F)

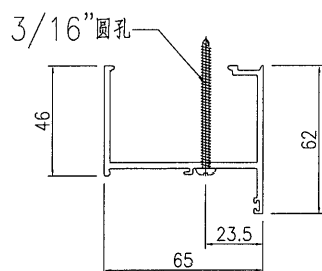

SECTION A-A

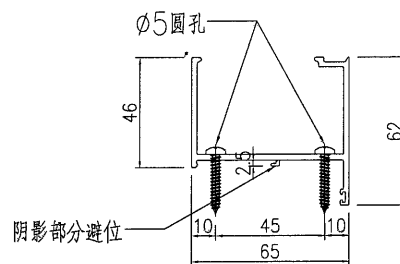

SECTION B-B

名稱	梗夾企	制圖	曾建平	2020-05-12	修改	A	B	C
材料	X85682	復核			日期	2020-07-22	2020-08-18	2020-08-31
顏色	TUC43350SC(ZH)-3 白色	批准			圖號	J851-FD-AL18a		



美特鋁質

有限公司

MIDI Aluminium Fabricator Ltd.

产品编号

L(mm)

数量

A

N

M

B

N1

M1

备注

J851-FD-AL20a-01

2535

27

J851-FD-AL20a-02

2645


2

工程號

J851


地盤

青衣明窗

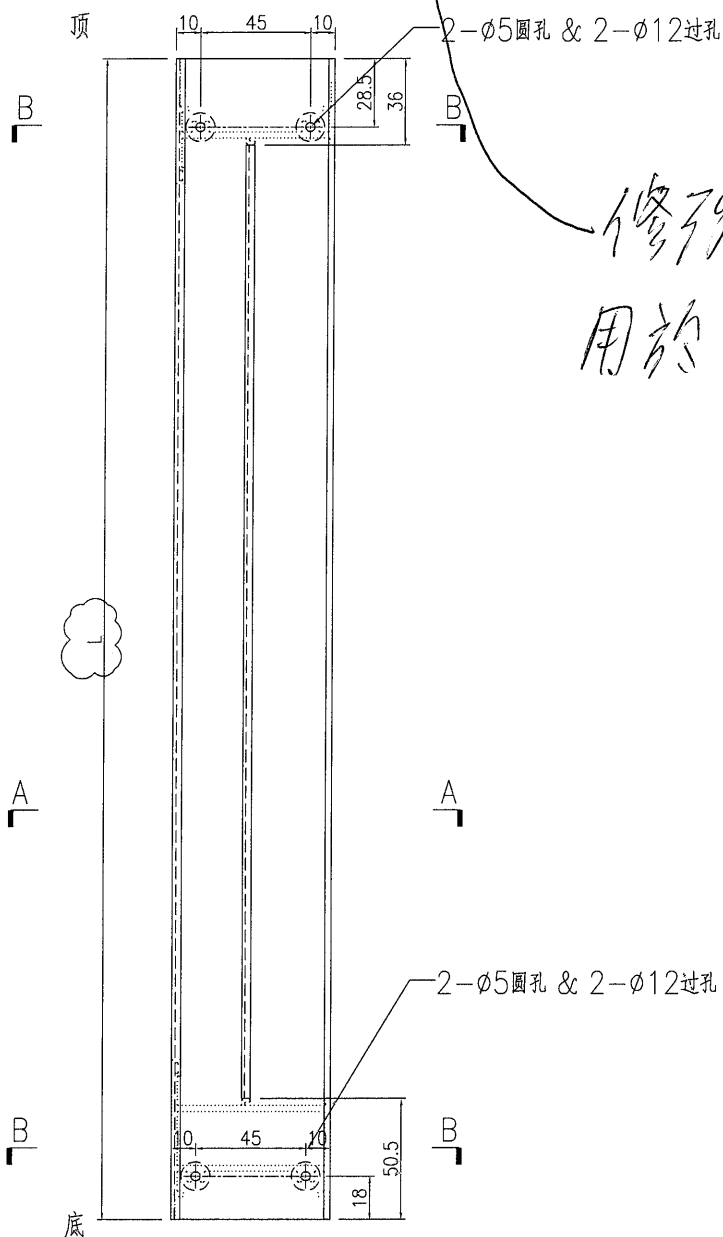


2535

修改 1 支
用於 W48R/TZ (32/F)

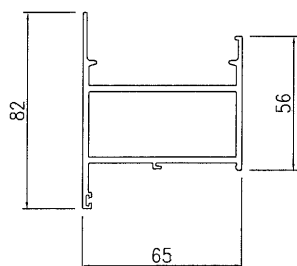

SECTION A-A

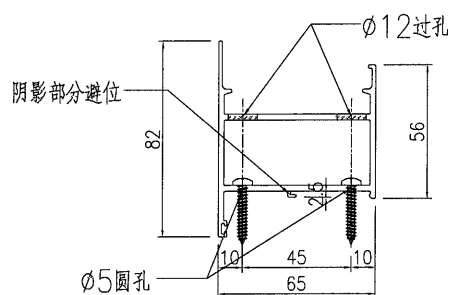

SECTION B-B

名稱	梗邊企	制圖	曾建平	2020-05-12	修改	A	B	C
材料	X85677	復核			日期	2020-07-22	2020-08-18	2020-08-31
顏色	TUC43350SC(ZH)-3 白色	批准			圖號	J851-FD-AL20a		



美特鋁質

有限公司

MIDI Aluminium Fabricator Ltd.



产品编号	L(mm)	数量	A	B	N	M	N1	M1	备注
J851-FD-AL31a-01	2478	27			2	739			
J851-FD-AL31a-02	~~2588~~	2			2	794			

工程號	J851	地盤	青衣明趵匯
-----	------	----	-------


2478

致政

用於 W48R/TZ (32/F)

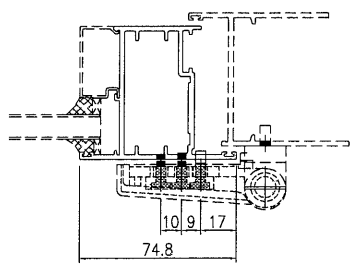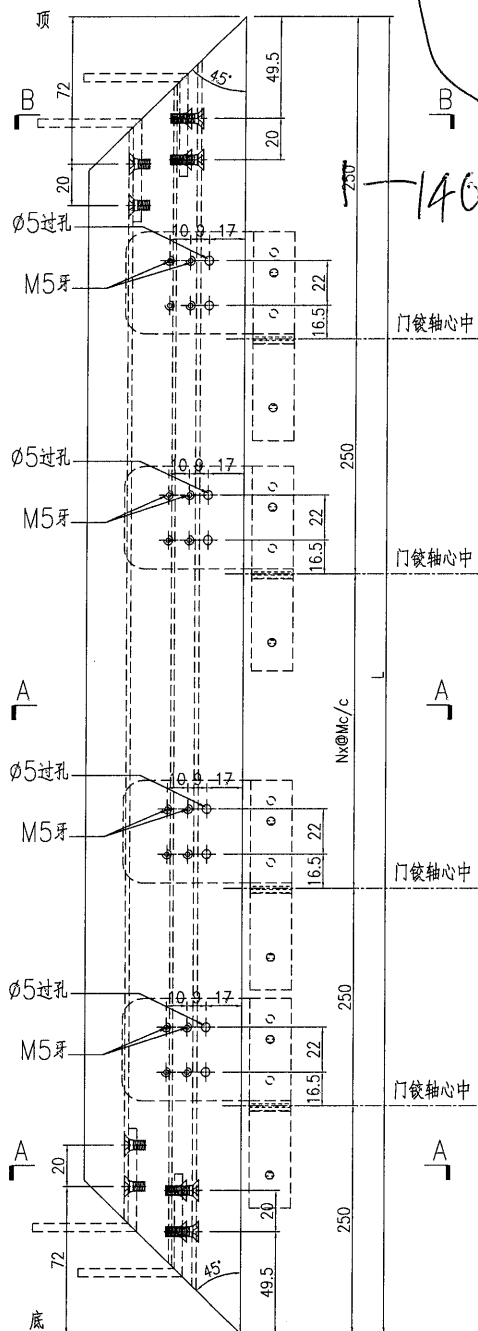


SECTION A-A

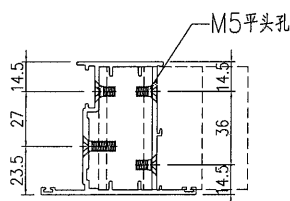

SECTION B-B

名稱	FD門玉料	制圖	曾建平	2020-05-12	修改	D	E	C
材料	X85694	復核			日期	2020-08-31	2020-09-03	2020-08-18
顏色	TUC43350SC(ZH)-3 鮑	批准			圖號	J851-FD-AL31g		

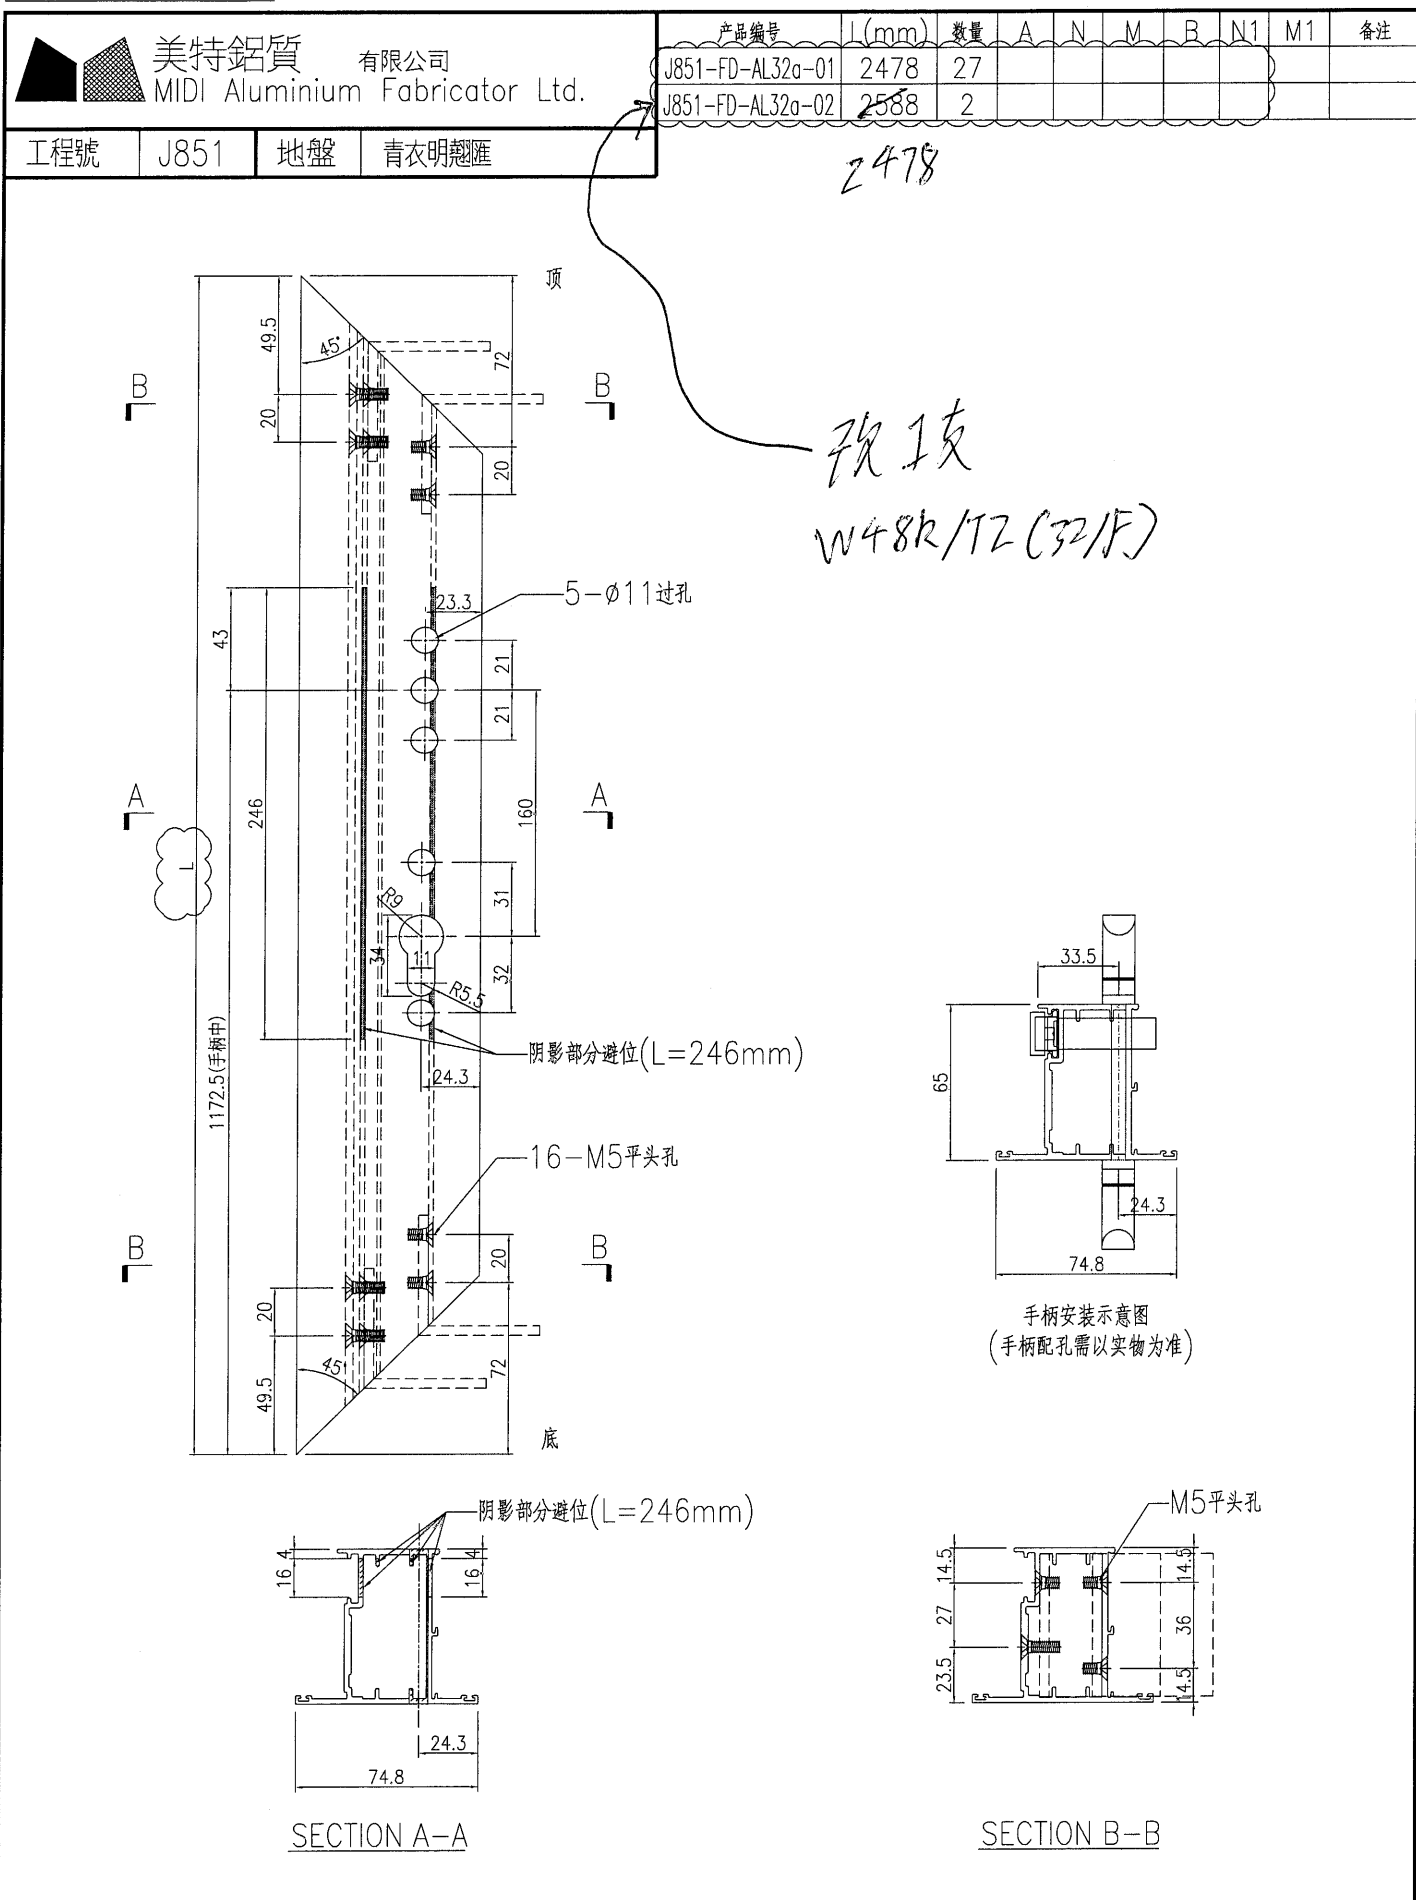


名稱	FD門玉料	制圖	曾建平	2020-05-12	修改	A	B	
材料	X85694	復核			日期	2020-07-22	2020-08-18	
顏色	TUC43350SC(ZH)-3 白色	批准			圖號	J851-FD-AL32a		



美特鋁質有限公司
MIDI Aluminium Fabricator Ltd.


工程號	J851	地盤	青衣明耀匯
-----	------	----	-------

产品编号	L (mm)	数量	备注
J851-FD-AL24a-01	2470	116	
J851-FD-AL24a-02	547	116	
J851-FD-AL24a-03	2558.5	116	2448.5
J851-FD-AL24a-04	206	58	
J851-FD-AL24a-05	336	28	
J851-FD-AL24a-06	236	30	

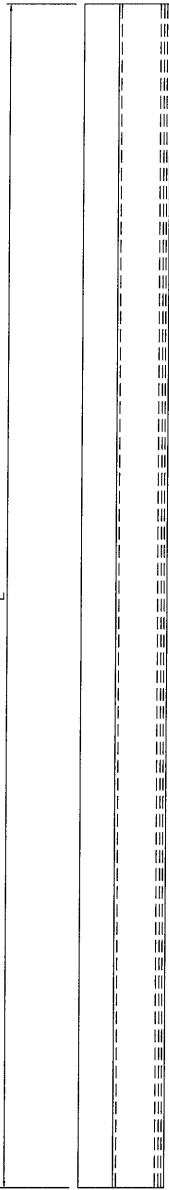

A

A

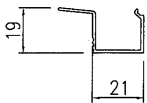

SECTION A-A


改支

改支

用於 W48R/T2 (32/F)

名稱	玻璃—中空	制圖	曾建平	2020-05-12	修改	A	B	
材料	X856930	復核			日期	2020-07-22	2020-08-18	
顏色	TUC43350SC(ZH)-3 白色	批准			圖號	J851-FD-AL24a		

 美特鋁質 有限公司 MIDI Aluminium Fabricator Ltd.				产品编号	L(mm)	数量	A	B	N	M	N1	M1	备注
工程號 J851 地盤 青衣明翹匯				J851-FJ05-01	2153	29			2	706.5			
				J851-FJ05-02	2218	54			2	739			
				J851-FJ05-03	2328	4			2	794			

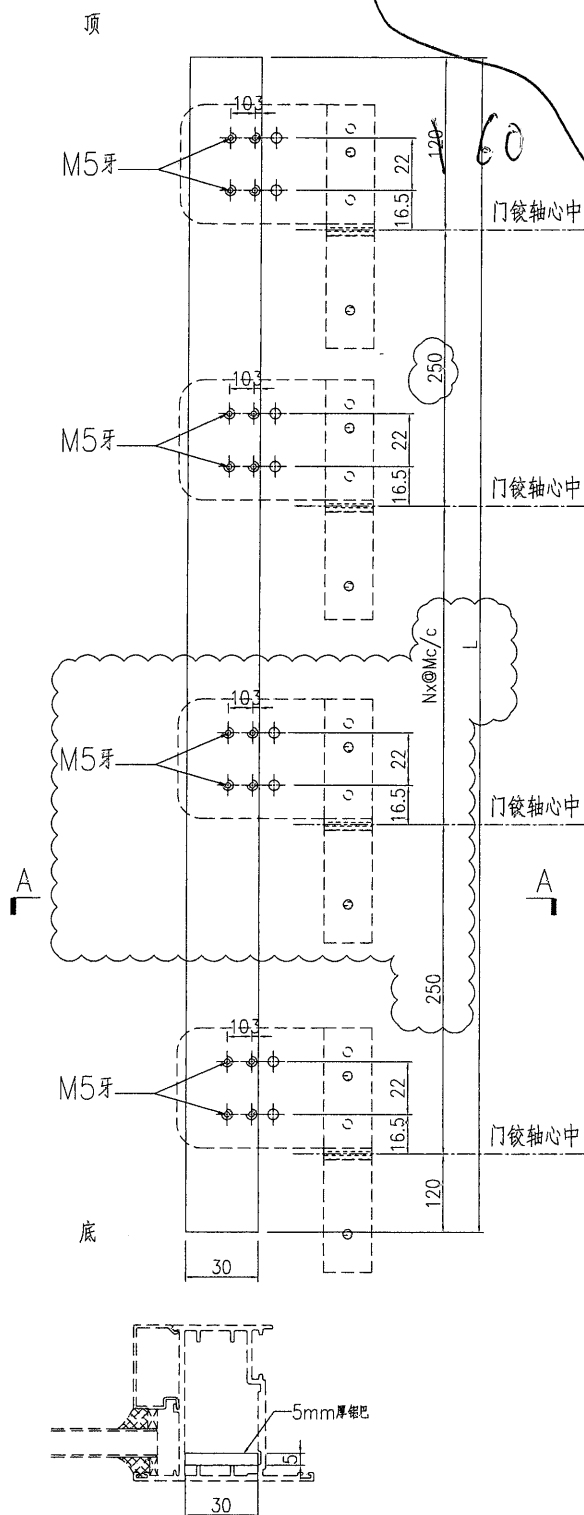

SECTION A-A

名稱	鋁巴加工圖	制圖	曾建平	2020-05-12	修改	A		
材料	5mm厚鋁巴	復核			日期	2020-08-18		
顏色	MILL	批准			圖號	J851-FJ05		





美特鋁質有限公司
MIDI Aluminium Fabricator Ltd.


工程號	J851	地盤	青衣明翹匯
-----	------	----	-------

产品编号	L(mm)	数量	A	B	N	M	N1	M1	备注
J851-FD-AL01b-03	2625	1			2	794			


2510

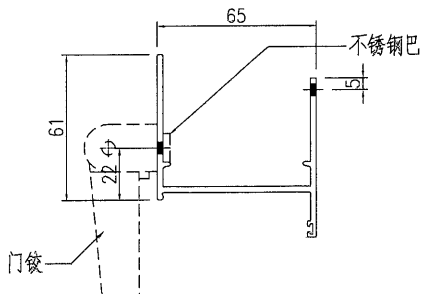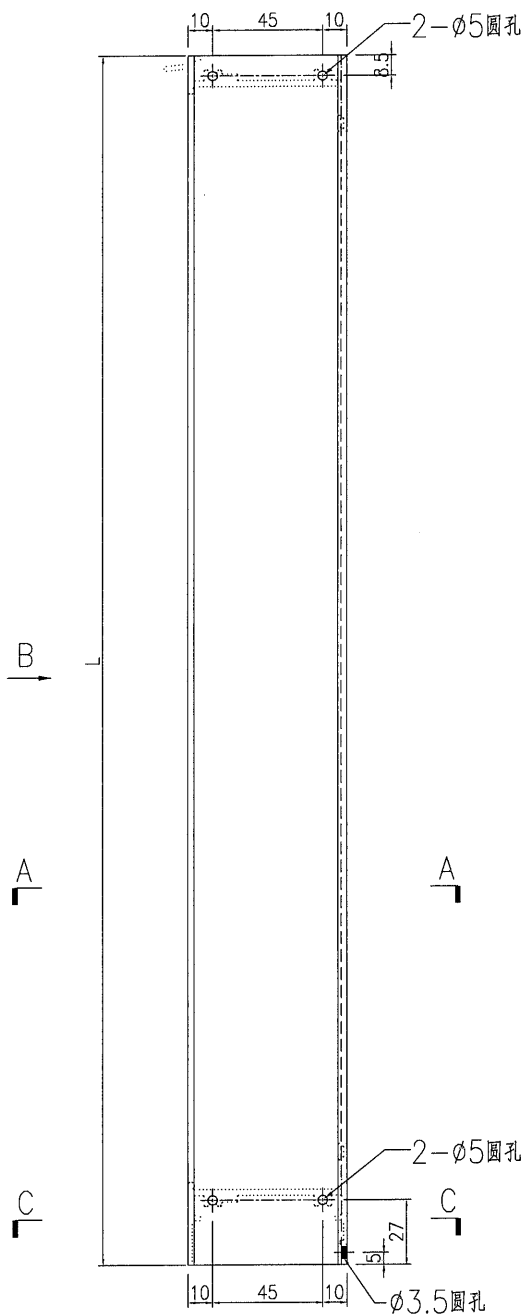

SECTION A-A

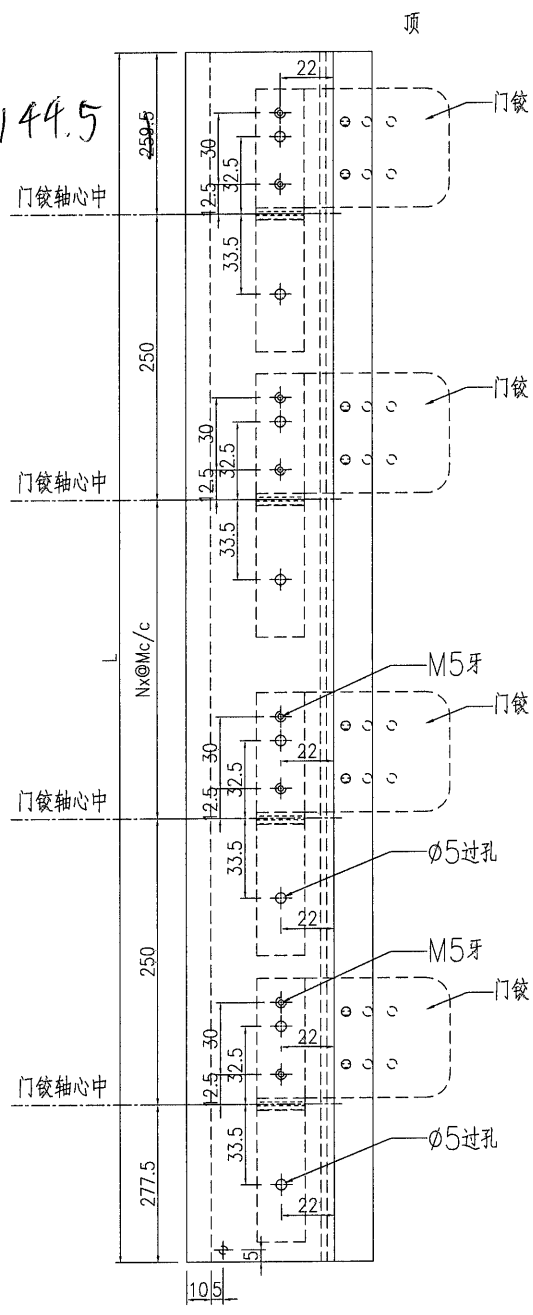

VIEW B-B

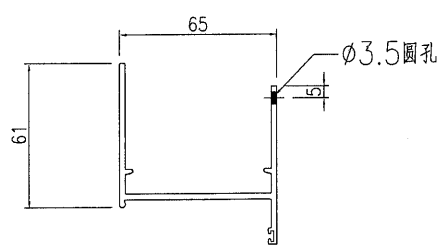

SECTION C-C

名稱	生邊企一門款	制圖	曾建平	2020-05-12	修改			
材料	X856921	復核			日期			
顏色	UCT534193SC-3 灰色	批准			圖號	J851-FD-AL01b		



美特鋁質

有限公司



MIDI Aluminium Fabricator Ltd.

产品编号	L(mm)	数量	A	B	C	D	N	M	备注
J851-FD-AL05b-03	2625	1	808	858	122.5	102.5	8	300	

工程號	J851	地盤	青衣明趵匯
-----	------	----	-------

2510

7

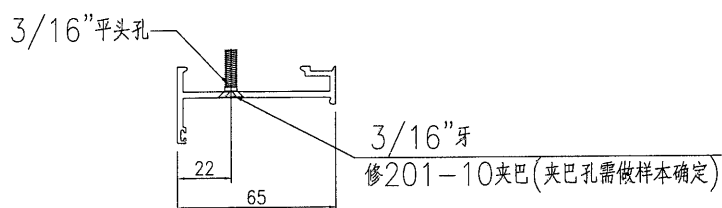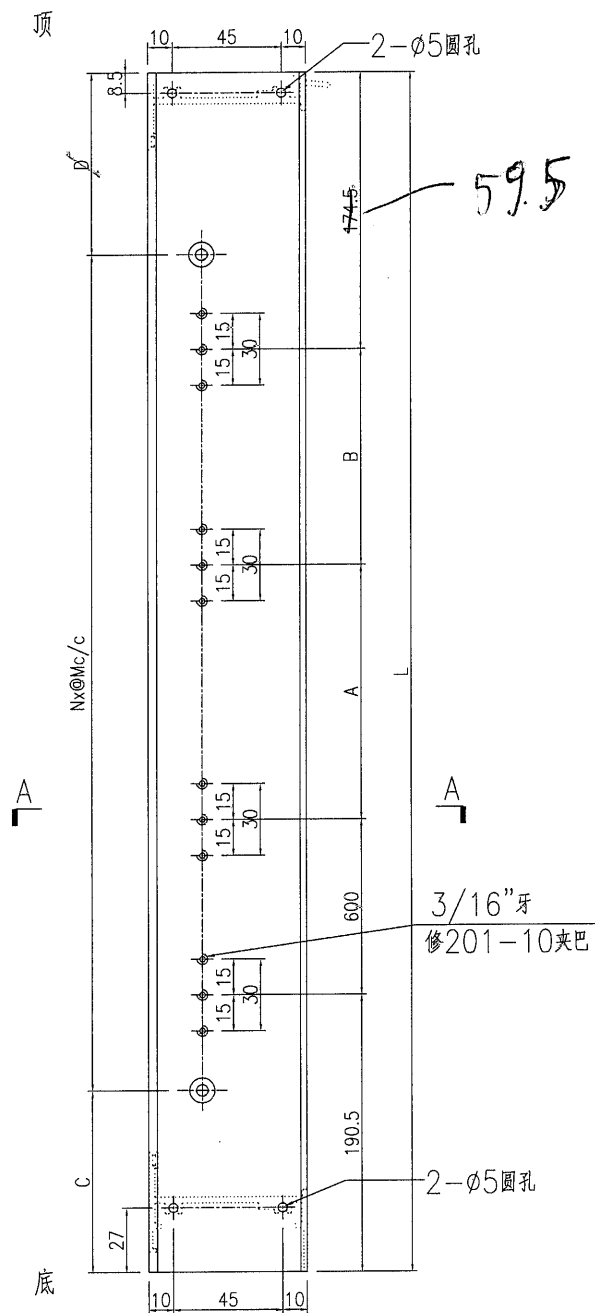

SECTION A-A



名稱	生夾企	制圖	曾建平	2020-05-12	修改			
材料	X85683	復核			日期			
顏色	UCT534193SC-3 灰色	批准			圖號	J851-FD-AL05b		

 美特鋁質 有限公司 MIDI Aluminium Fabricator Ltd.			
工程號	J851	地盤	青衣明翹匯

产品编号	L(mm)	数量	A	B	N	M	N1	M1	备注
J851-FD-AL16b-02	2625	1	122.5	102.5	8	300			

Z510

7

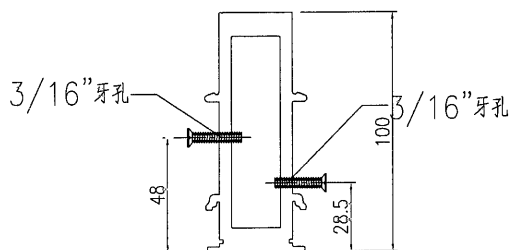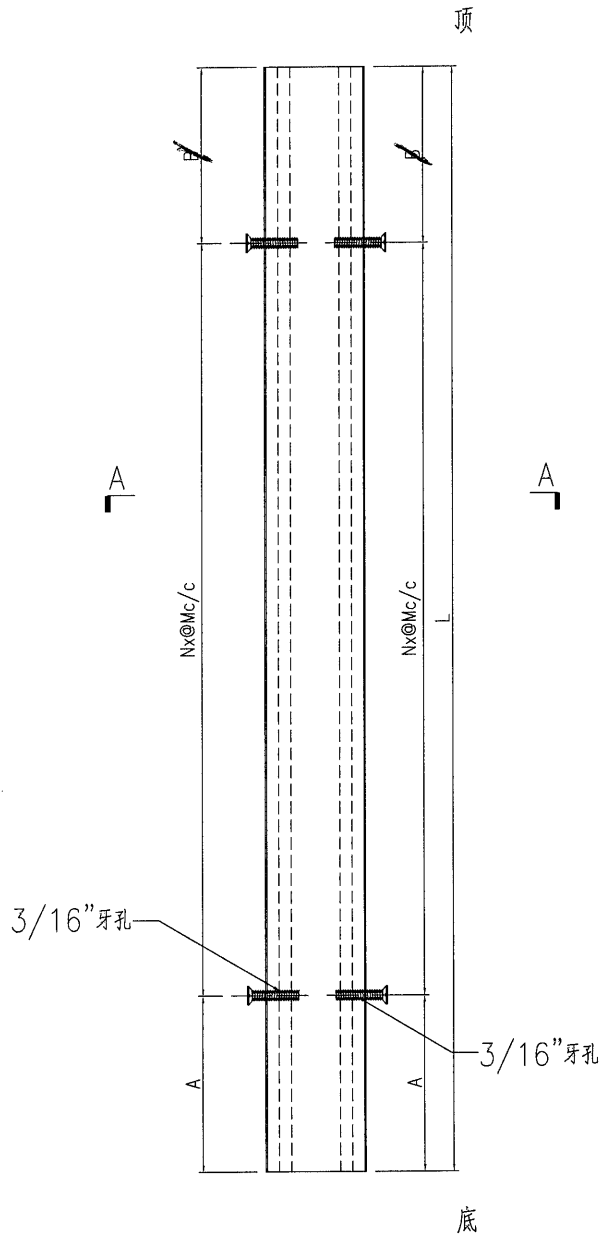

SECTION A-A

名稱	夾框通	制圖	曾建平	2020-05-12	修改			
材料	X85684	復核			日期			
顏色	UCT534193SC-3 灰色	批准			圖號	J851-FD-AL16b		





美特鋁質 有限公司
MIDI Aluminium Fabricator Ltd.

产品编号	L(mm)	数量	A	B	N	M	N1	M1	备注
J851-FD-AL17b-02	2625	1	122.5	102.5	8	300			


2510

7

工程號	J851	地盤	青衣明越匯
-----	------	----	-------

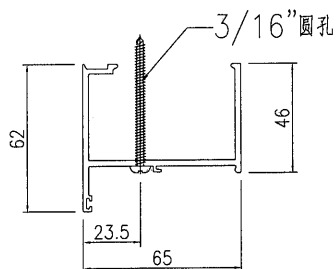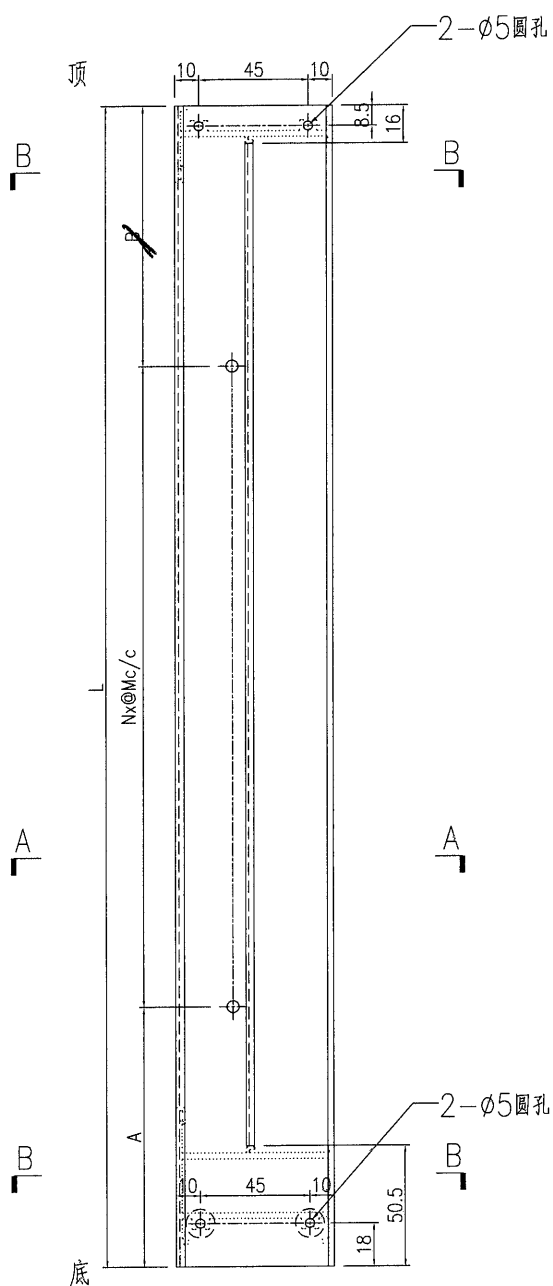

SECTION A-A

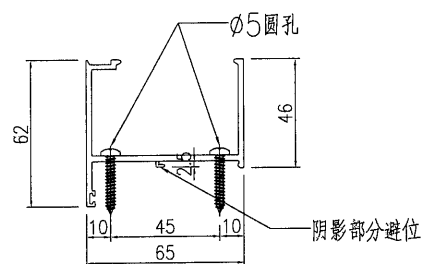

SECTION B-B

名稱	梗夾企	制圖	曾建平	2020-05-12	修改			
材料	X85682	復核			日期			
顏色	UCT534193SC-3 灰色	批准			圖號	J851-FD-AL17b		




美特鋁質 有限公司
MIDI Aluminium Fabricator Ltd.

产品编号	L(mm)	数量	A	N	M	B	N1	M1	备注
J851-FD-AL19b-02	2625	1							



工程號 J851 地盤 青衣明翹匯

2510


2- $\phi 5$ 圓孔 & 2- $\phi 12$ 過孔

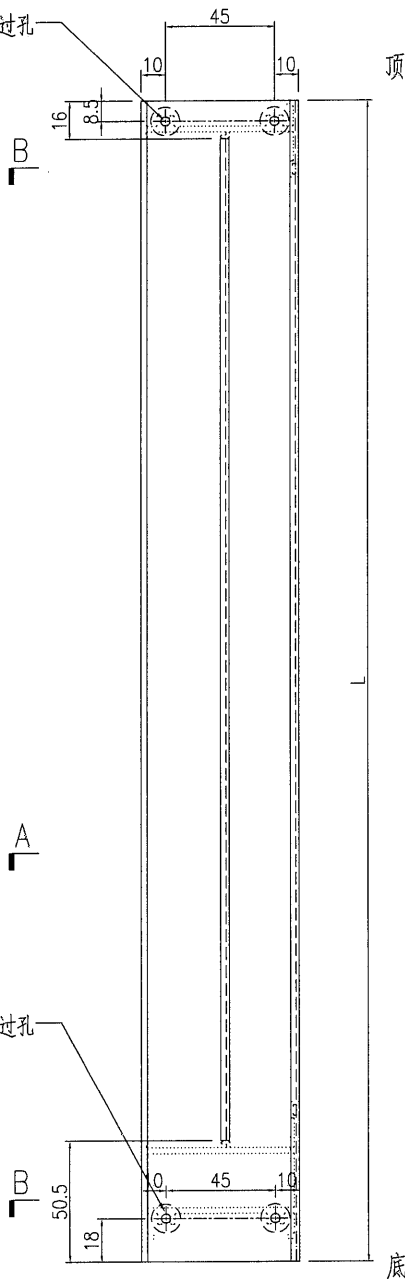

2- $\phi 5$ 圓孔 & 2- $\phi 12$ 過孔

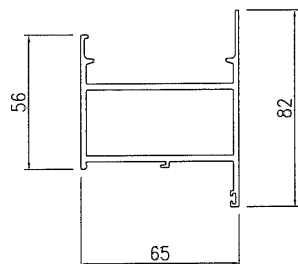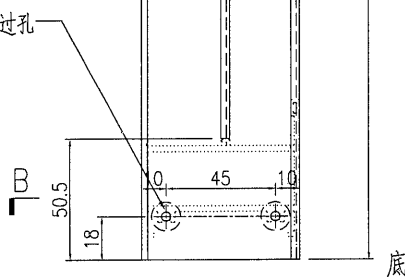

SECTION A-A

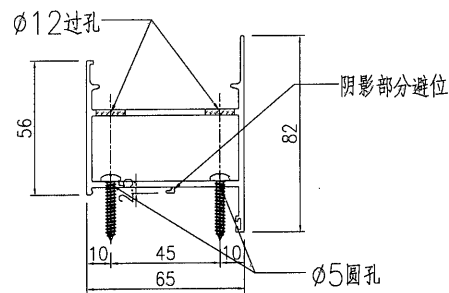

SECTION B-B

名稱	梗邊企	制圖	曾建平	2020-05-12	修改			
材料	X85677	復核			日期			
顏色	UCT534193SC-3 灰色	批准			圖號	J851-FD-AL19b		




美特鋁質

有限公司

MIDI Aluminium Fabricator Ltd.

产品编号	L(mm)	数量	A	B	N	M	N1	M1	备注
J851-FD-AL30-01	2413	29			2	706.5			
J851-FD-AL30-02	2478	27			2	739			
J851-FD-AL30-03	2588	2			2	794			


工程號	J851	地盤	青衣明趵匯
-----	------	----	-------

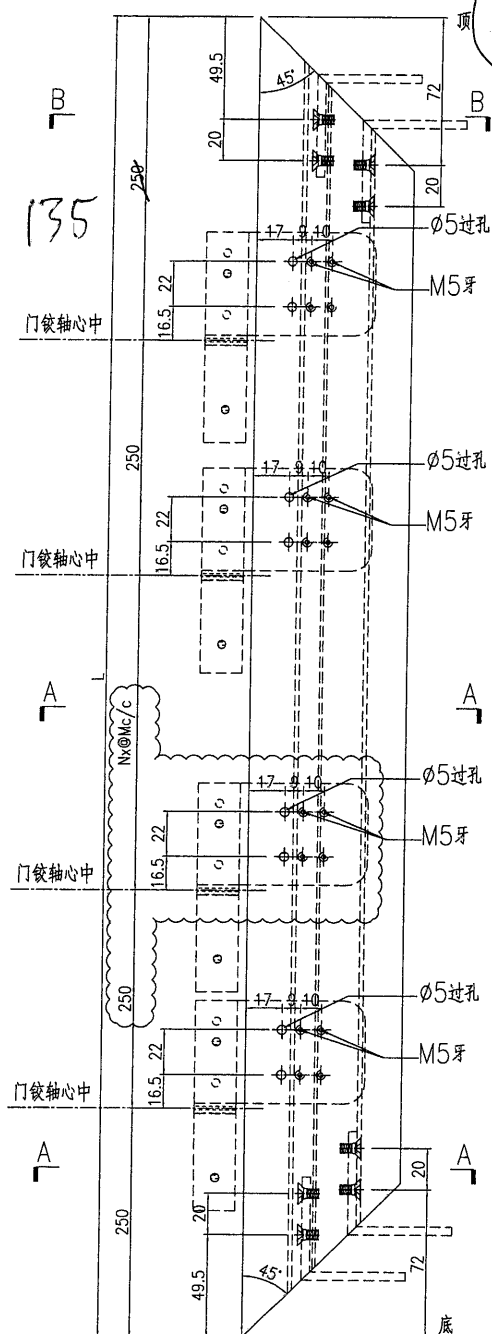


2473

改 1 支

用: W48/T1(33/F)

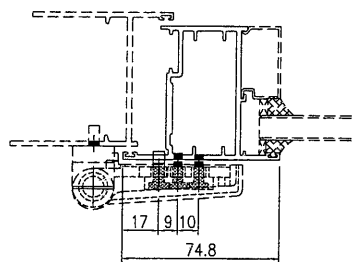

SECTION A-A

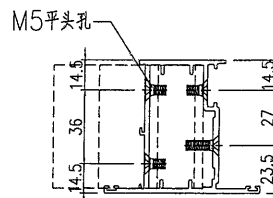



SECTION B-B

名稱	FD門玉料	制圖	曾建平	2020-05-12	修改	A	B	C
材料	X85694	復核			日期	2020-07-22	2020-08-18	2020-08-31
顏色	UCT534193SC-3 灰色	批准			圖號	J851-FD-AL30		


 美特鋁質 有限公司 MIDI Aluminium Fabricator Ltd.			
工程號	J851	地盤	青衣明棚匯

产品编号	L(mm)	数量	A	N	M	B	N1	M1	备注
J851-FD-AL33-01	2413	29							
J851-FD-AL33-02	2478	27							
J851-FD-AL33-03	2588	2							


2473

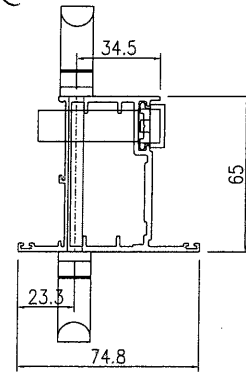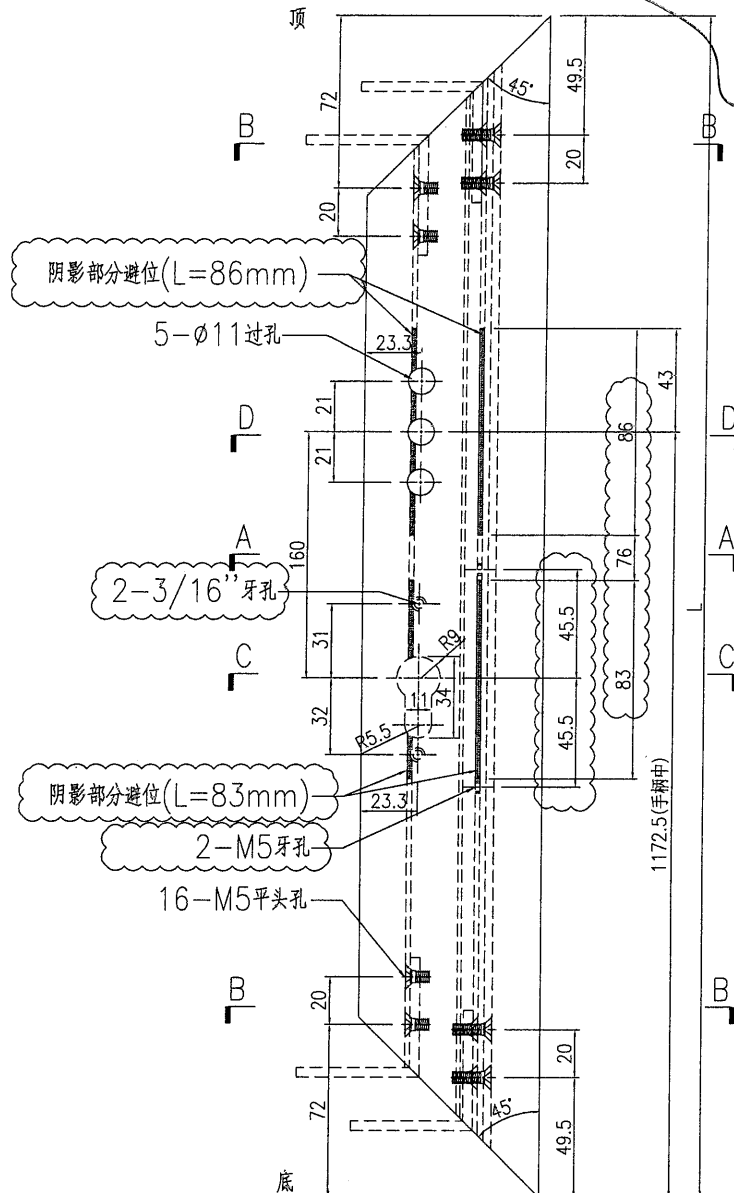預2支 用於 W 48/T1
(33/F)


手柄安装示意图
(手柄配孔需以实物为准)
SECTION D-D

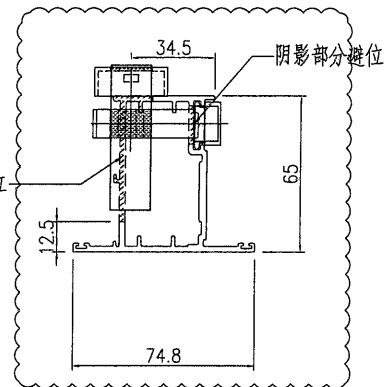

锁芯安装示意图
(锁芯配孔需以实物为准)
SECTION C-C

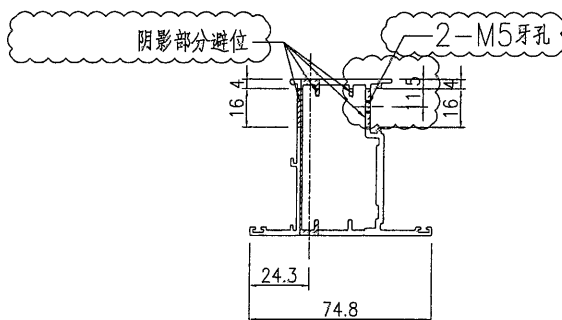

SECTION A-A

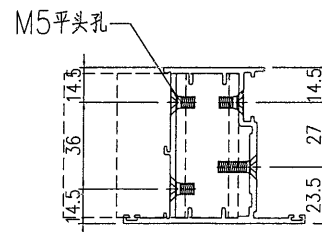

SECTION B-B

名稱	FD門玉料	制圖	曾建平	2020-05-12	修改	A	B	C
材料	X85694	復核			日期	2020-07-22	2020-08-18	2020-08-31
顏色	UCT534193SC-3 灰色	批准			圖號	J851-FD-AL33		



美特鋁質 有限公司
MIDI Aluminium Fabricator Ltd.

工程號 J851 地盤 青衣明渠

产品编号

L (mm)

数量

备注

J851-FD-AL24-01

2470

4

J851-FD-AL24-02

547

116

J851-FD-AL24-03

2558.5

4

2443.5

J851-FD-AL24-04

206

58

J851-FD-AL24-05

336

30

J851-FD-AL24-06

236

28

J851-FD-AL24-07

2360

54

J851-FD-AL24-08

2448.5

116


改2支

改1支

用於 W48/T1(33/F)

A

A

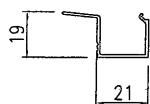

SECTION A-A

名稱	玻璃—中空	制圖	曾建平	2020-05-12	修改	A	B	C
材料	X856930	復核			日期	2020-07-22	2020-08-18	2020-08-31
顏色	UCT534193SC-3 灰色	批准			圖號	J851-FD-AL24		



美特鋁質

有限公司

MIDI Aluminium Fabricator Ltd.

工程號	J851	地盤	青衣明邨
-----	------	----	------

产品编号

L (mm)

数量

备注

J851-FD-AL24a-01

2470

4

J851-FD-AL24a-02

547

116

J851-FD-AL24a-03

2558.5

4

J851-FD-AL24a-04

206

58

J851-FD-AL24a-05

336

28

J851-FD-AL24a-06

236

30

J851-FD-AL24a-07

2360

54

J851-FD-AL24a-08

2448.5


116

致 1 支

用於 W48/T1 (33/F)

A


A

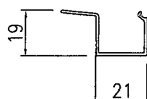

SECTION A-A


名稱	玻璃—中空	制圖	曾建平	2020-05-12	修改	A	B	C
材料	X856930	復核			日期	2020-07-22	2020-08-18	2020-08-31
顏色	TUC43350SC(ZH)-3 色	批准			圖號	J851-FD-AL24a		

 美特鋁質 有限公司 MIDI Aluminium Fabricator Ltd.				产品编号	L(mm)	数量	A	B	N	M	N1	M1	备注
工程號	J851	地盤	青衣明棚匯	J851-FJ04-01	2153	29			2	706.5			
				J851-FJ04-02	2218	54			2	739			
				J851-FJ04-03	2328	4			2	794			

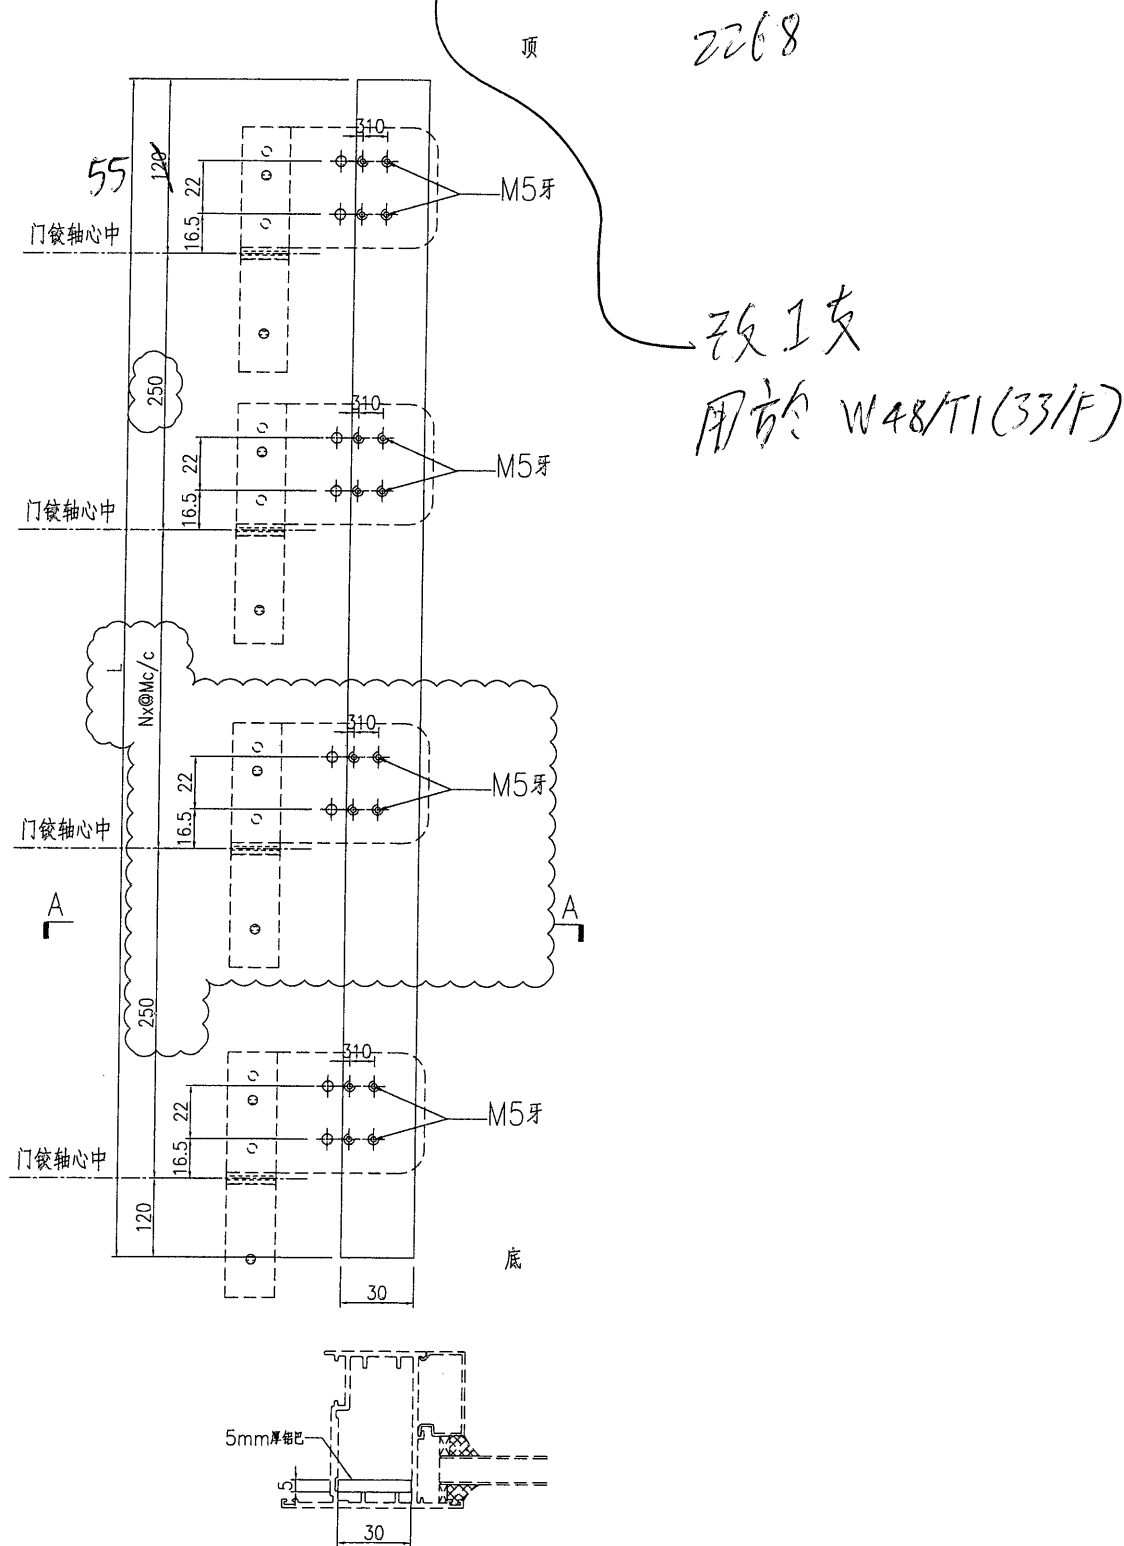

SECTION A-A

名稱	鋁巴加工圖	制圖	曾建平	2020-05-12	修改	A		
材料	5mm厚鋁巴	復核			日期	2020-08-18		
顏色	MIL	批准			圖號	J851-FJ04		

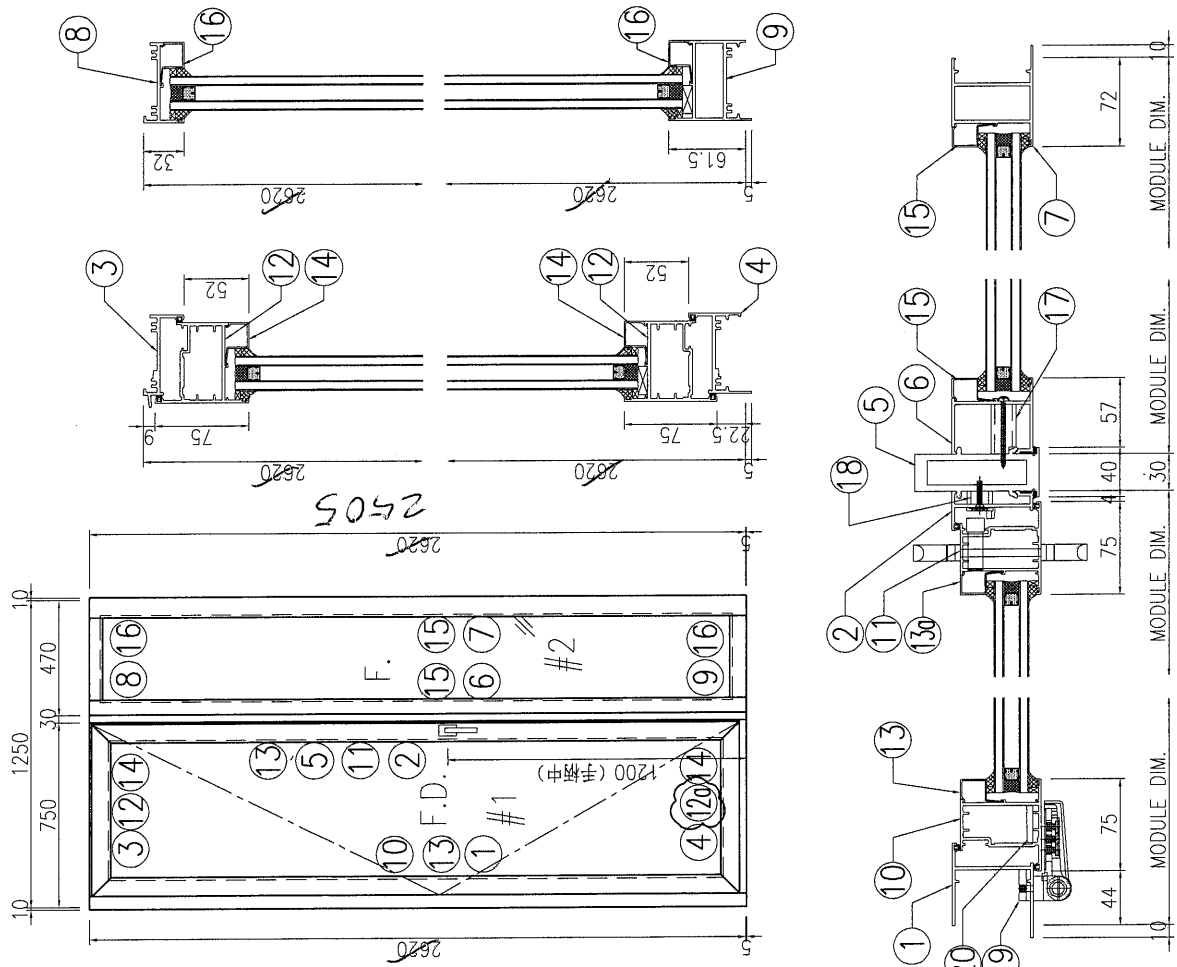

序号	产品编号	模号	产品名称	L (mm)	数量	备注
1	J851-FD-AL01c-02	X856921	生邊企-門款	2625	1	2510
2	J851-FD-AL05c-02	X85683	生夾企	2625	1	2510
3	J851-FD-AL03c-01	X85685	生頂橫	699	1	
4	J851-FD-AL04a-01	X85697	百葉頂底橫	689	1	
5	J851-FD-AL16c-02	X85684	夾框通	2625	1	2510
6	J851-FD-AL17c-02	X85682	梗夾企	2625	1	2510
7	J851-FD-AL19c-02	X85677	梗邊企	2625	1	2510
8	J851-FD-AL21c-02	X856961	梗頂底橫料	374	1	
9	J851-FD-AL22a-02	X85754	梗底橫料-空腔	374	1	
10	J851-FD-AL30a-02	X85694	FD門玉料	2588	1	2473
11	J851-FD-AL33a-02	X85694	FD門玉料	2588	1	2473
12	J851-FD-AL34a-01	X85694	FD門玉料	697	1	
12a	J851-FD-AL34aD-01	X85694	FD門玉料	697	1	
13	J851-FD-AL24a-01	X856930	玻璃線-中空	2470	1	2355
13a	J851-FD-AL24a-01	X856930	玻璃線-中空	2470	1	2355
14	J851-FD-AL24a-02	X856930	玻璃線-中空	547	2	
15	J851-FD-AL24a-03	X856930	玻璃線-中空	2558.5	2	2442.5
16	J851-FD-AL24a-05	X856930	玻璃線-中空	336	2	
17	J851-FJ01-01	20x20x3mm厚鋁通		40.5	7	
18	J851-FJ01-02	20x20x3mm厚鋁通		10.5	7	
19	J851-FJ02	6mm厚鋁巴+3mm厚鋁巴		110	4	2268
20	J851-FJ04-03	5mm厚鋁巴		2828	1	2273
21	J851-FJ06	50x50x4mm厚鋁角		60	4	FD門組框碼
22	J851-FJ07	50x50x4mm厚鋁角		60	4	FD門組框碼

工程號: J851	窗號: W50R/T2(33/F)	數量: 1	總圖: 曾建平	日期: 2020-05-12	批准:	名: FD門組框圖	圖號: J851-FD10b
地盤: 青衣明總匯	顏色: TUC4350SC(ZH)-3	位置: 33/F	校核: 王禮秋	日期: 2020-05-12	採用: 地盤	廠: I 廠	版本:



美特铝质 有限公司
MIDI Aluminium Fabricator Ltd.

工程號

J851

地盤

青衣明翹

产品编号

L(mm)

数量

A

B

N

M

N1

M1

备注

J851-FD-AL01c-03



2625

1


2

794


2510

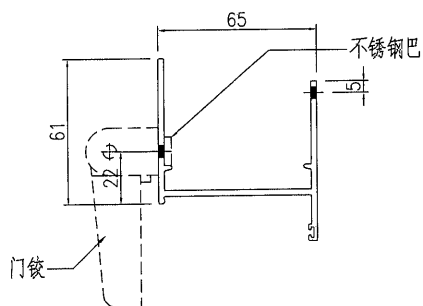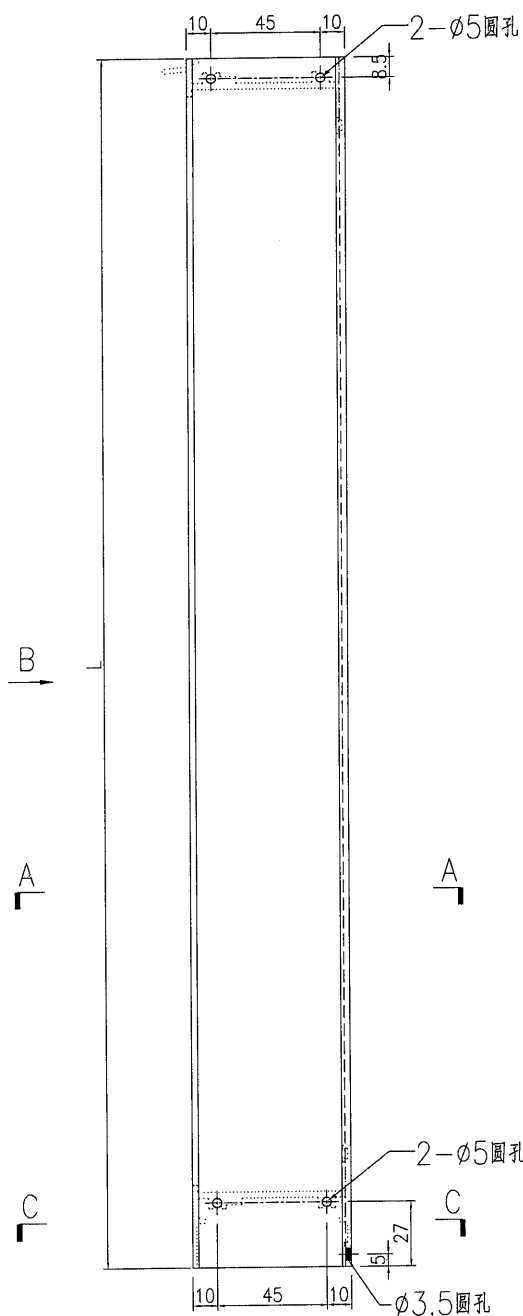

SECTION A-A

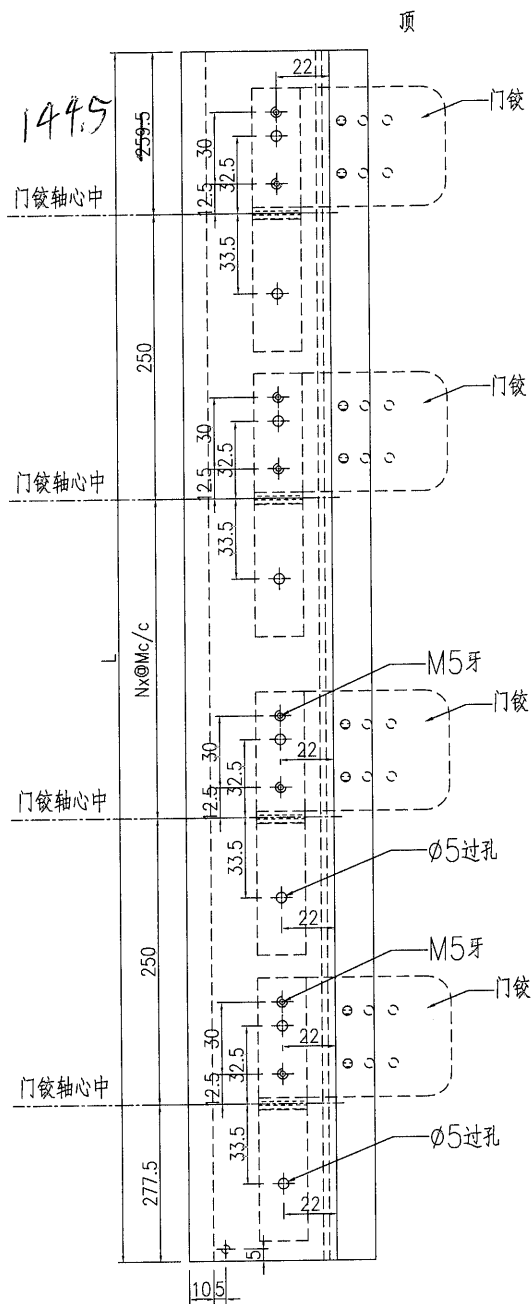

VIEW B-B

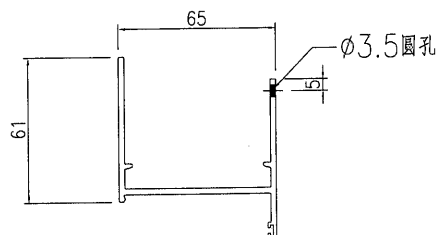

SECTION C-C

名稱 生邊企一門款

制圖

曾建平

2020-05-12

修改

材料 X856921

復核

日期

顏色 TUC43350SC(ZH)-3 白色

批准

圖號

J851-FD-AL01c



美特鋁質

有限公司



MIDI Aluminium Fabricator Ltd.

产品编号	L(mm)	数量	A	B	C	D	N	M	备注
J851-FD-AL05c-03	2625	1	808	858	122.5	102.5	8	300	

工程號	J851	地盤	青衣明趵匯
-----	------	----	-------

2510

7

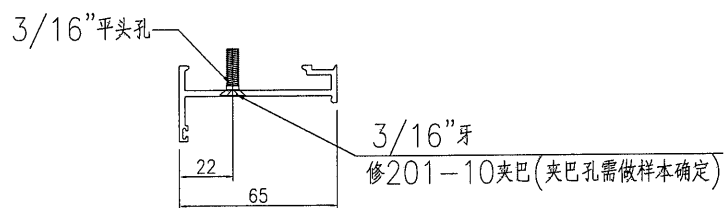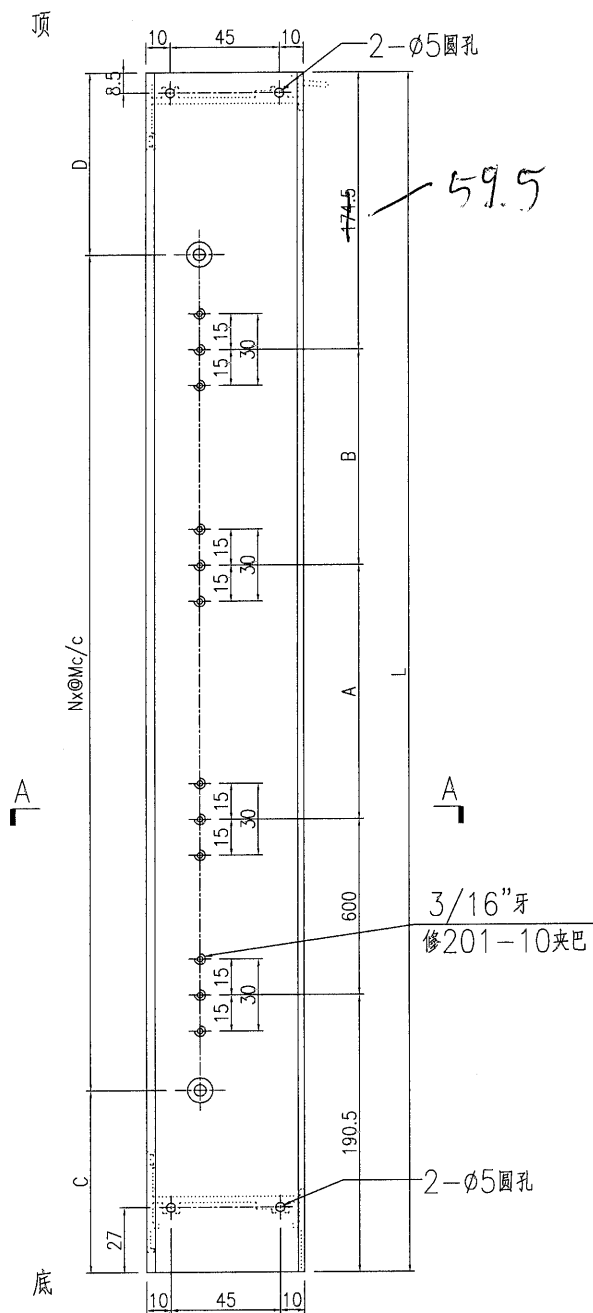

SECTION A-A



名稱	生夾企	制圖	曾建平	2020-05-12	修改			
材料	X85683	復核			日期			
顏色	TUC43350SC(ZH)-3 白色	批准			圖號	J851-FD-AL05c		

56.

EG-DWG3

 美特鋁質 有限公司 MIDI Aluminium Fabricator Ltd.			
工程號	J851	地盤	青衣明翹匯

产品编号	L(mm)	数量	A	B	N	M	N1	M1	备注
J851-FD-AL16c-02	2625	1	122.5	102.5	8	300			
2510 7									

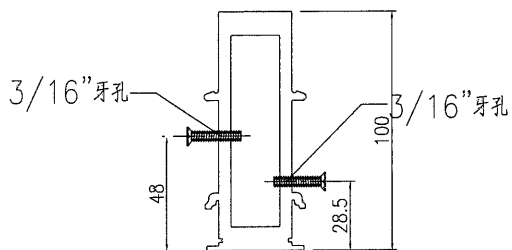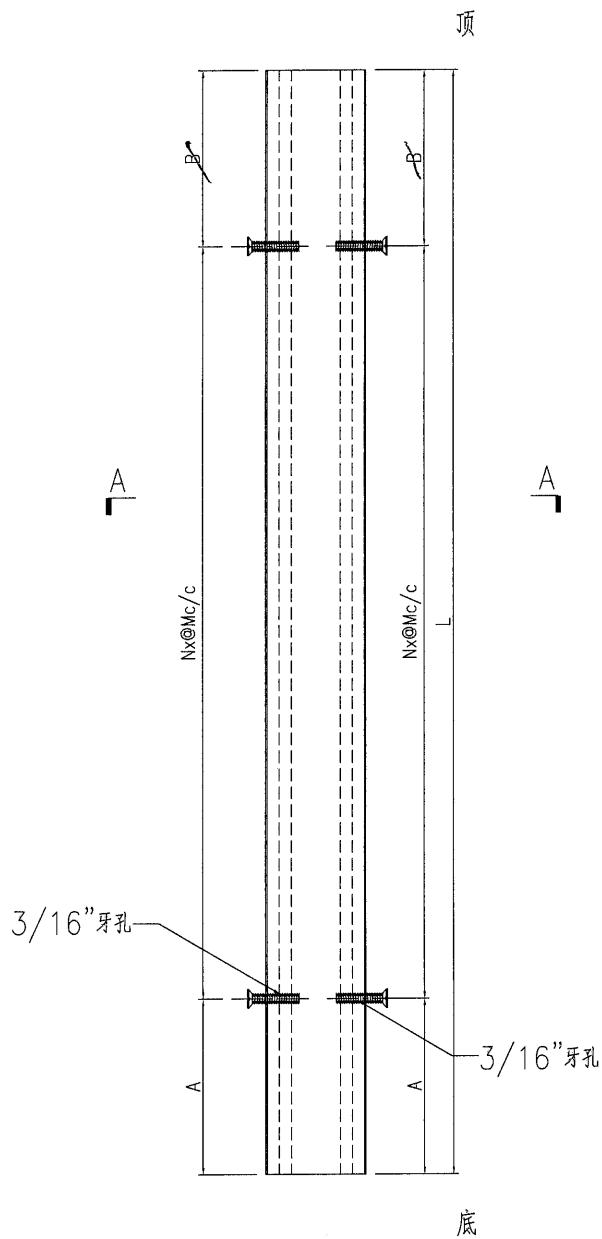

SECTION A-A

名稱	夾框通	制圖	曾建平	2020-05-12	修改			
材料	X85684	復核			日期			
顏色	TUC43350SC(ZH)-3 色	批准			圖號	J851-FD-AL16c		



EG-DWG3

 美特鋁質 有限公司 MIDI Aluminium Fabricator Ltd.			
工程號	J851	地盤	青衣明邨


产品编号	L(mm)	数量	A	B	N	M	N1	M1	备注
J851-FD-AL17c-02	2510	1	122.5	102.5	8	300			

2510

1

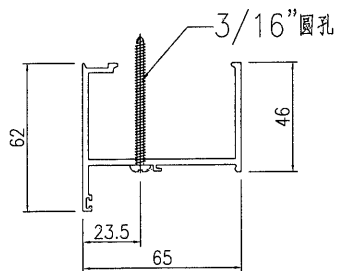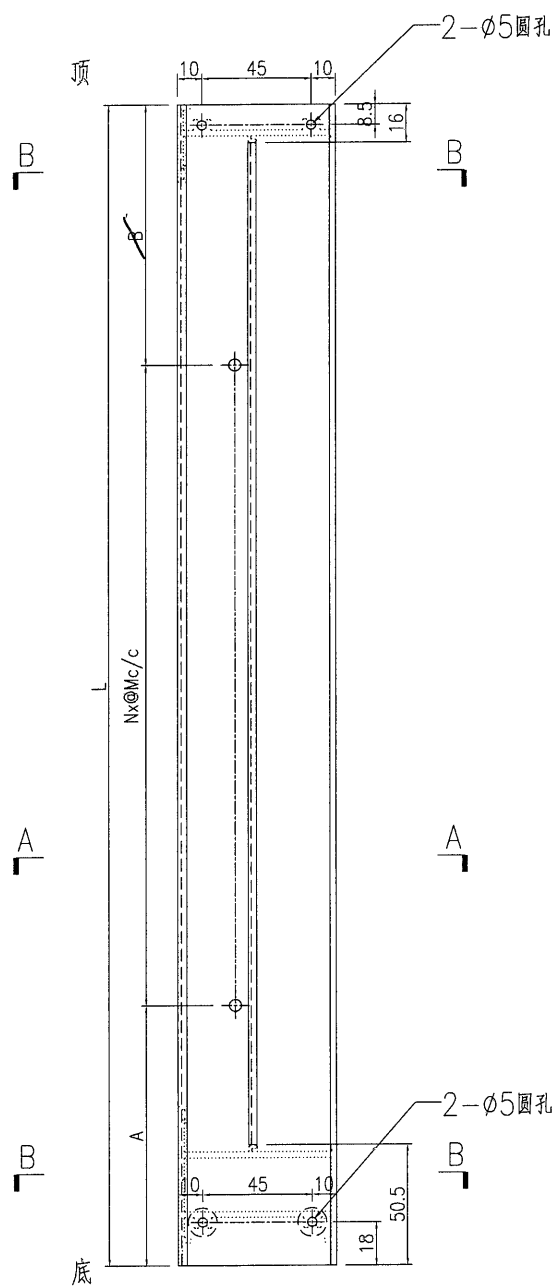

SECTION A-A

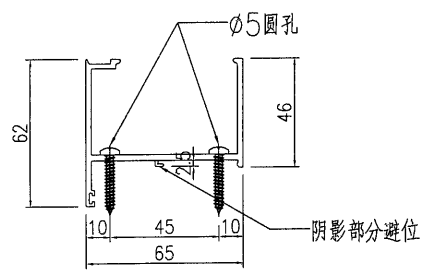

SECTION B-B

名稱	梗夾企	制圖	曾建平	2020-05-12	修改			
材料	X85682	復核			日期			
顏色	TUC43350SC(ZH)-3 白色	批准			圖號	J851-FD-AL17c		




美特鋁質 有限公司
MIDI Aluminium Fabricator Ltd.

工程號	J851	地盤	青衣明翹匯
-----	------	----	-------



产品编号	L(mm)	数量	A	N	M	B	N1	M1	备注
J851-FD-AL19c-02	2625	1							

2510


2- $\phi 5$ 圓孔 & 2- $\phi 12$ 過孔

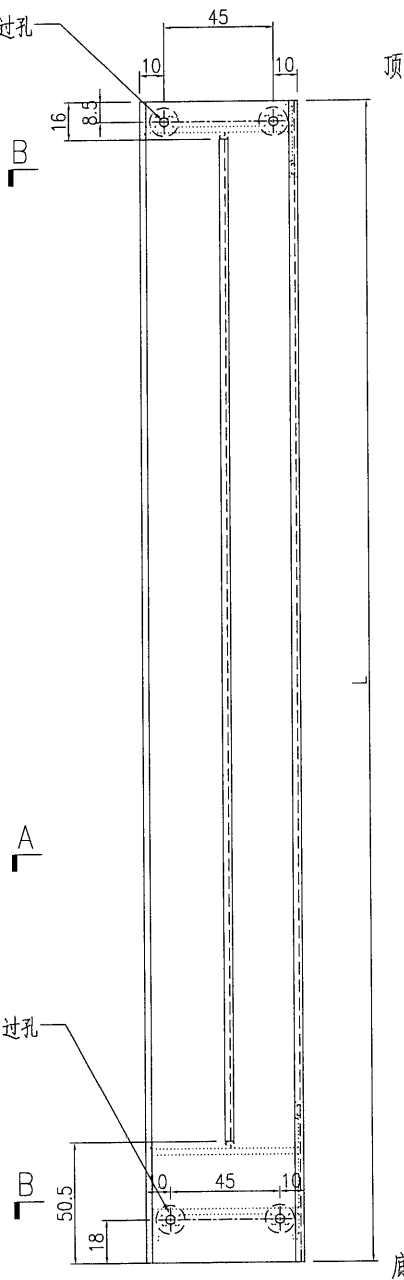

2- $\phi 5$ 圓孔 & 2- $\phi 12$ 過孔

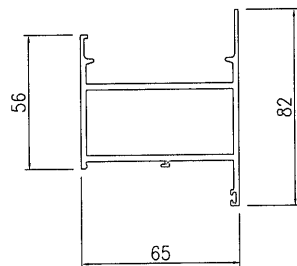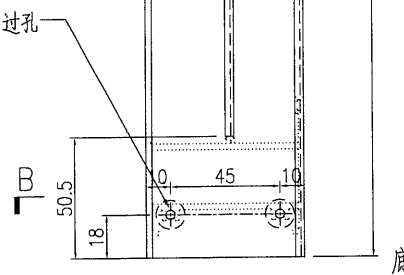

SECTION A-A

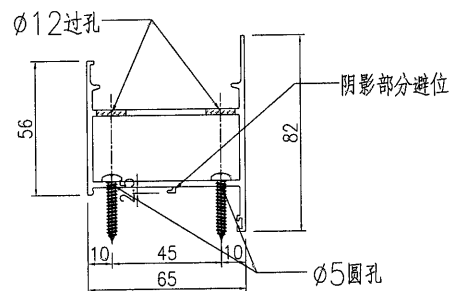

SECTION B-B


名稱	梗邊企	制圖	曾建平	2020-05-12	修改			
材料	X85677	復核			日期			
顏色	TUC43350SC(ZH)-3 白色	批准			圖號	J851-FD-AL19c		



美特鋁質 有限公司
MIDI Aluminium Fabricator Ltd.

工程號 J851 地盤 青衣明翹匯


产品编号	L(mm)	数量	A	B	N	M	N1	M1	备注
J851-FD-AL30a-01	2478	27			2	739			
J851-FD-AL30a-02	2588	2			2	794			

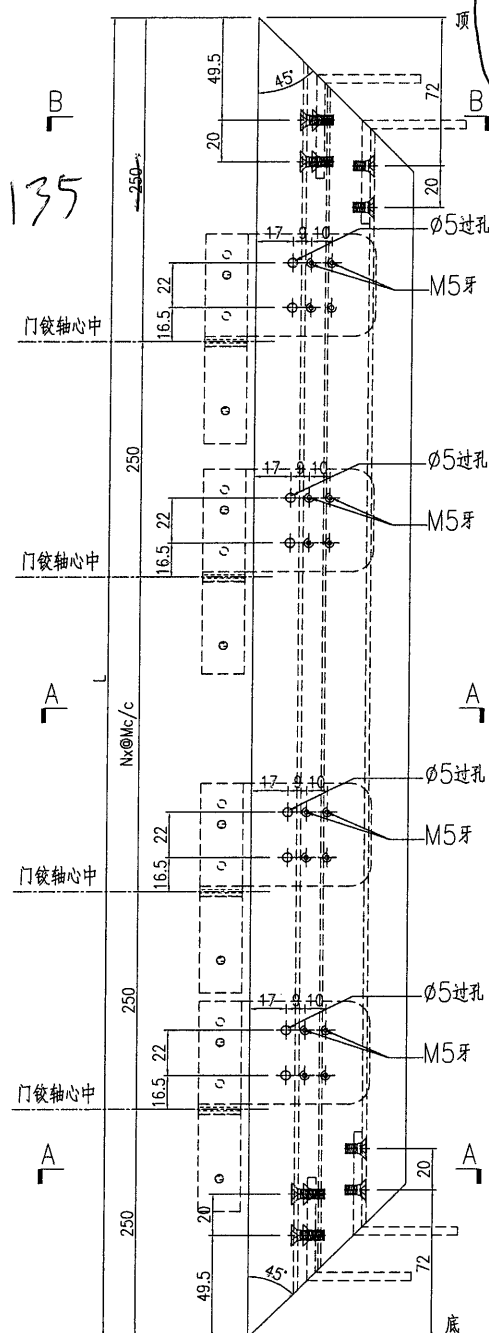

2473


改1支

W50R/T2(33/F)

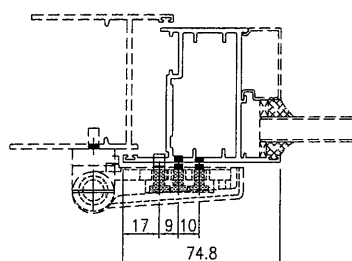

SECTION A-A

M5平头孔

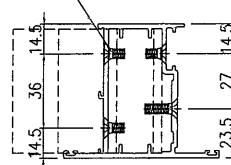

SECTION B-B

名稱	FD門玉料	制圖	曾建平	2020-05-12	修改	D	E	C
材料	X85694	復核			日期	2020-08-31	2020-09-03	2020-08-18
顏色	TUC43350SC(ZH)-3 白色	批准			圖號	J851-FD-AL30a		






美特鋁質 有限公司
MIDI Aluminium Fabricator Ltd.

产品编号	L(mm)	数量	A	N	M	B	N1	M1	备注
J851-FD-AL33a-01	2478	27							
J851-FD-AL33a-02	2588	2							


工程號 J851 地盤 青衣明翹匯

2473


手1支 W50R/T2(33/F)

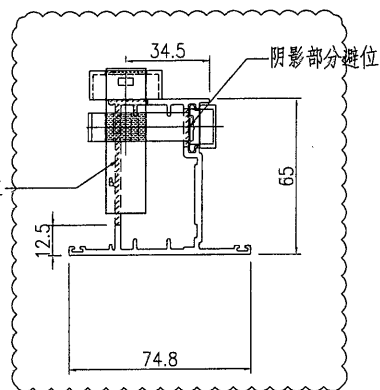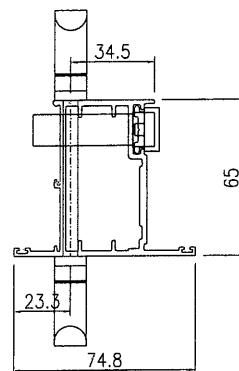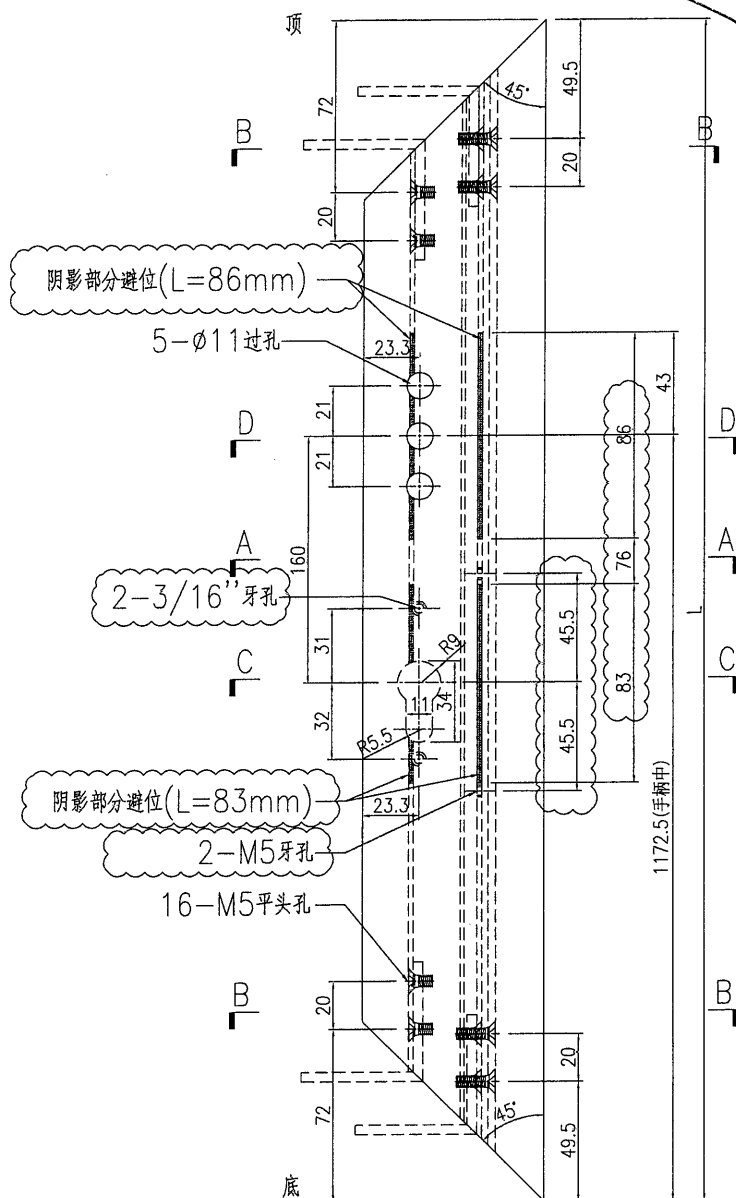

锁芯安装示意图
(锁芯配孔需以实物为准)
SECTION C-C

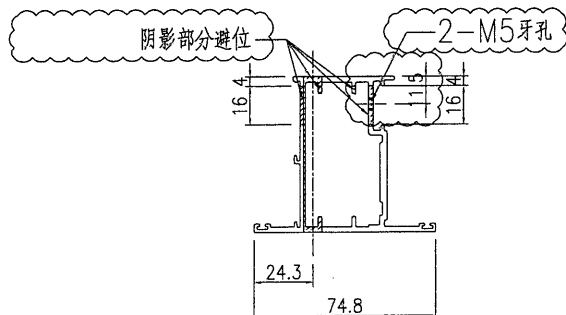

SECTION A-A

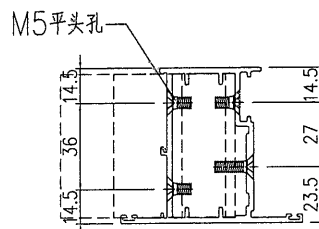

SECTION B-B

名稱	FD門玉料	制圖	曾建平	2020-05-12	修改	A	B	C
材料	X85694	復核			日期	2020-07-22	2020-08-18	2020-08-31
顏色	TUC43350SC(ZH)-3 鮫	批准			圖號	J851-FD-AL33a		



美特鋁質 有限公司
MIDI Aluminium Fabricator Ltd.



工程號	J851	地盤	青衣明邨
-----	------	----	------

产品编号	L (mm)	数量	备注
J851-FD-AL24a-01	2470	116	
J851-FD-AL24a-02	547	116	
J851-FD-AL24a-03	2558.5	116	2443.5
J851-FD-AL24a-04	206	58	
J851-FD-AL24a-05	336	28	
J851-FD-AL24a-06	236	30	

改改
改 2 支
用於 W50R/TZ (33/F)

A

A

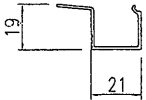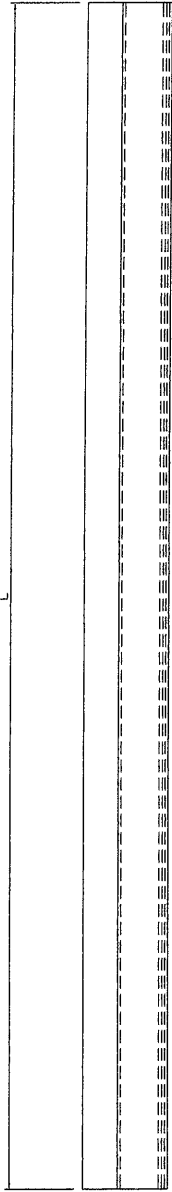

SECTION A-A

名稱	玻璃—中空	制圖	曾建平	2020-05-12	修改	A	B	
材料	X856930	復核			日期	2020-07-22	2020-08-18	
顏色	TUC43350SC(ZH)-3 白色	批准			圖號	J851-FD-AL24a		




美特鋁質

有限公司

MIDI Aluminium Fabricator Ltd.



产品编号	L(mm)	数量	A	B	N	M	N1	M1	备注
J851-FJ04-01	2153	29			2	706.5			
J851-FJ04-02	2218	54			2	739			
J851-FJ04-03	2328	4			2	794			

工程號	J851	地盤	青衣明翹匯
-----	------	----	-------

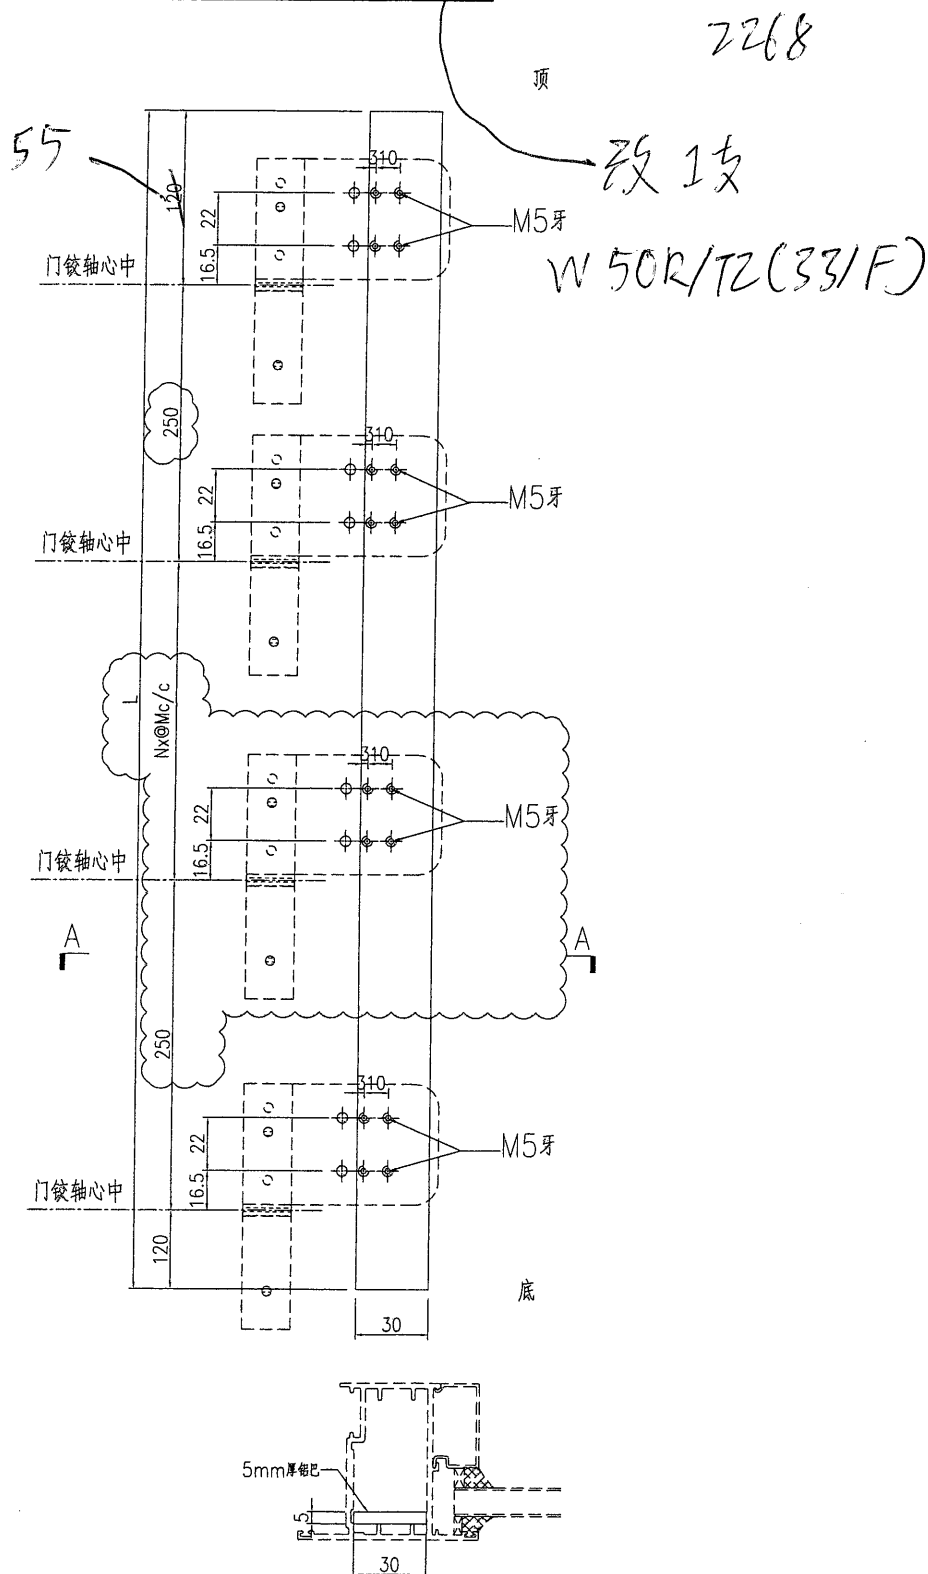

SECTION A-A

名稱	鋁巴加工圖	制圖	曾建平	2020-05-12	修改	A		
材料	5mm厚鋁巴	復核			日期	2020-08-18		
顏色	MILL	批准			圖號	J851-FJ04		

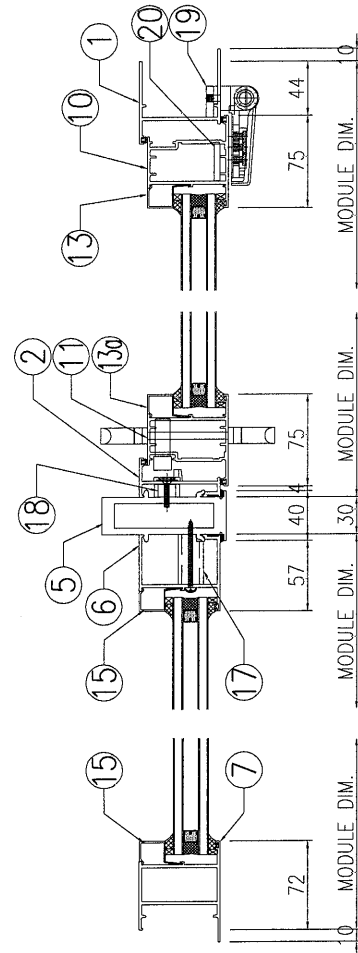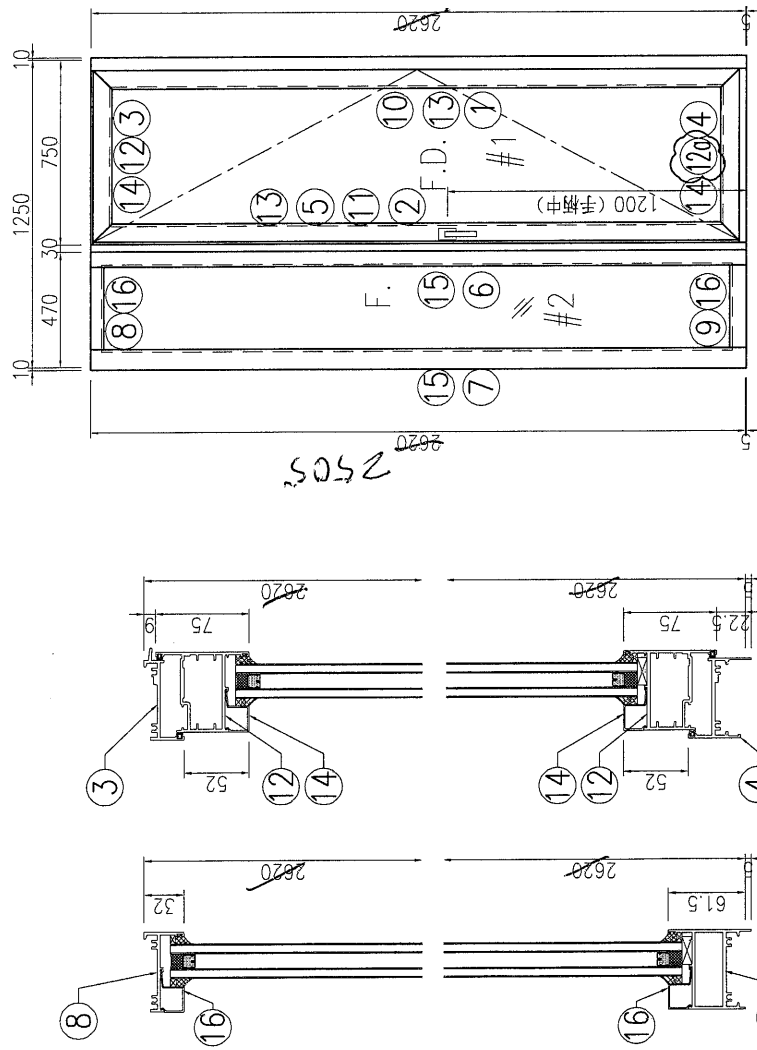

序号	产品编号	模号	产品名称	L (mm)	数量	备注
1	J851-FD-AL02b-03	X856921	生邊企-門款	2625	1	2510
2	J851-FD-AL06b-03	X85683	生夾企	2625	1	2510
3	J851-FD-AL03bR-01	X85685	生頂橫	699	1	
4	J851-FD-AL04R-01	X85697	百葉頂底橫	689	1	
5	J851-FD-AL15b-02	X85684	夾框通	2625	1	2510
6	J851-FD-AL18b-02	X85682	梗夾企	2625	1	2510
7	J851-FD-AL20b-02	X85677	梗邊企	2625	1	2510
8	J851-FD-AL21b-02	X856961	梗頂底橫料	374	1	
9	J851-FD-AL22-02	X85754	梗底橫料-空腔	374	1	
10	J851-FD-AL31-03	X85694	FD門玉料	2588	1	2473
11	J851-FD-AL32-03	X85694	FD門玉料	2588	1	2473
12	J851-FD-AL34T-01	X85694	FD門玉料	697	1	
12a	J851-FD-AL34Da-01	X85694	FD門玉料	697	1	
13	J851-FD-AL24-01	X856930	玻璃線-中空	2470	1	2355
13a	J851-FD-AL24-01	X856930	玻璃線-中空	2470	1	2355
14	J851-FD-AL24-02	X856930	玻璃線-中空	547	2	
15	J851-FD-AL24-03	X856930	玻璃線-中空	2558.5	2	2443.5
16	J851-FD-AL24-05	X856930	玻璃線-中空	336	2	
17	J851-FJ01-01	20x20x3mm厚鋁通	20x20x3mm厚鋁通	40.5	7	
18	J851-FJ01-02	20x20x3mm厚鋁通	20x20x3mm厚鋁通	10.5	7	
19	J851-FJ03	6mm厚鋁巴+3mm厚鋁巴	6mm厚鋁巴+3mm厚鋁巴	110	4	2268
20	J851-FJ05-03	5mm厚鋁巴	5mm厚鋁巴	2328	1	2243
21	J851-FJ06	50x50x4mm厚鋁角	50x50x4mm厚鋁角	60	4	FD門組框碼
22	J851-FJ07	50x50x4mm厚鋁角	50x50x4mm厚鋁角	60	4	FD門組框碼



美特铝质

有限公司

MIDI Aluminium Fabricator Ltd.

工程號

J851

地盤

青衣明翹匯

产品编号

L(mm)

数量

A

N

M

B

N1

M1

备注


J851-FD-AL02b-03

2510


1

2


794

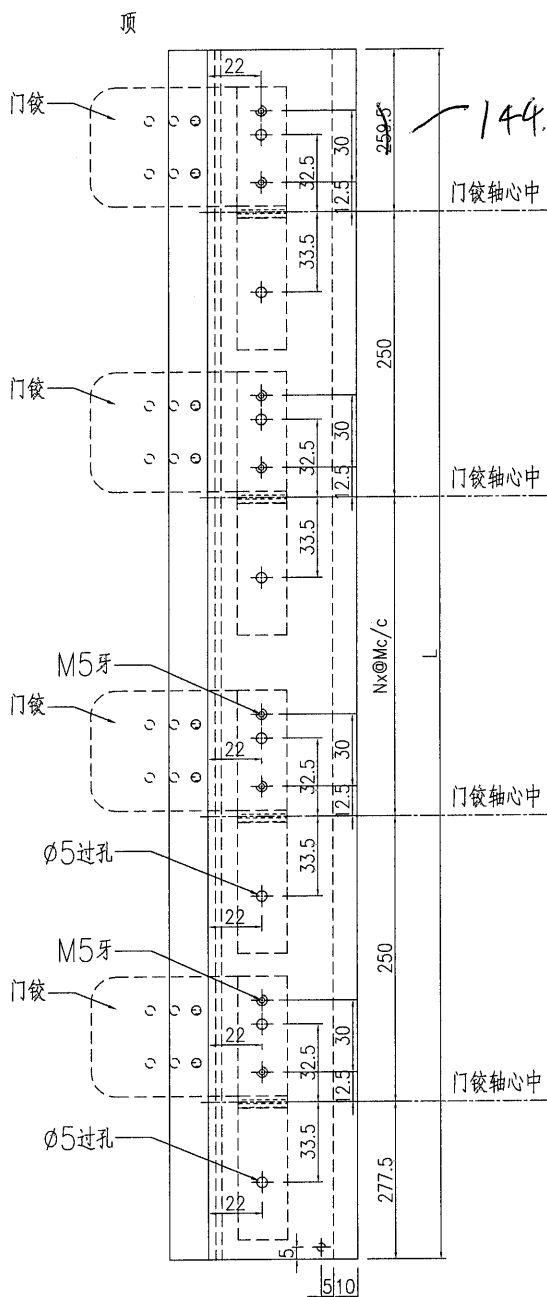2- $\phi 5$ 圆孔

VIEW B-B

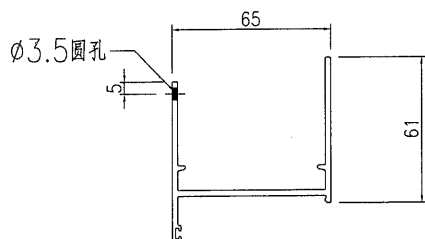

SECTION C-C

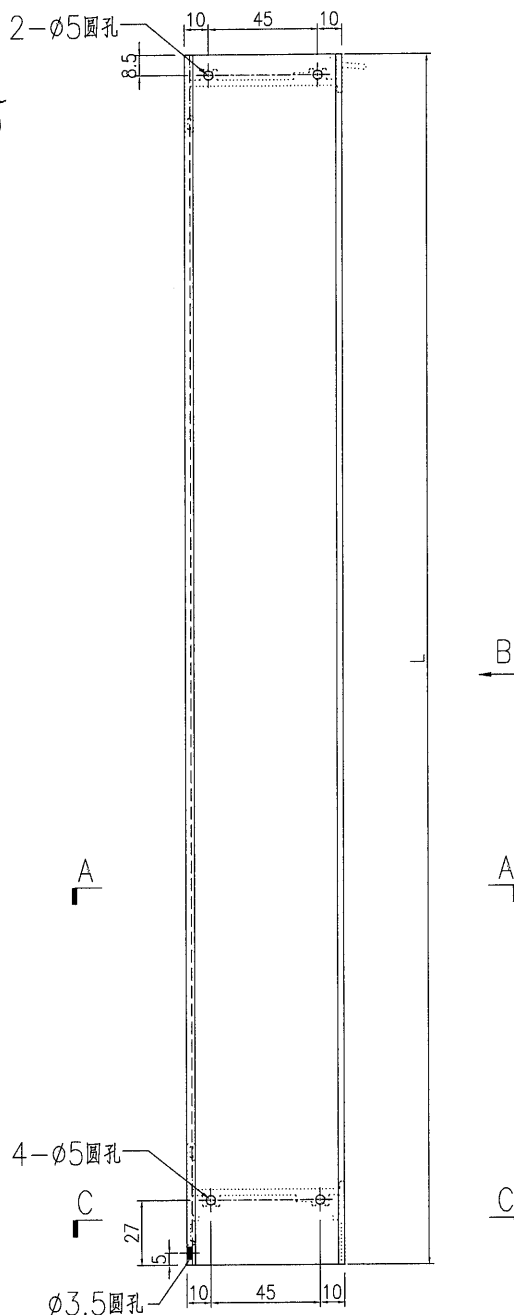

SECTION A-A

名稱	生邊企一門款	制圖	曾建平	2020-05-12	修改			
材料	X856921	復核			日期			
顏色	UCT534193SC-3 灰色	批准			圖號	J851-FD-AL02b		



美特鋁質

有限公司


MIDI Aluminium Fabricator Ltd.

产品编号	L(mm)	数量	A	B	C	D	N	M	备注
J851-FD-AL06b-03	2625	1	808	858	122.5	102.5	8	300	

工程號	J851	地盤	青衣明趵匯
-----	------	----	-------

2510

7

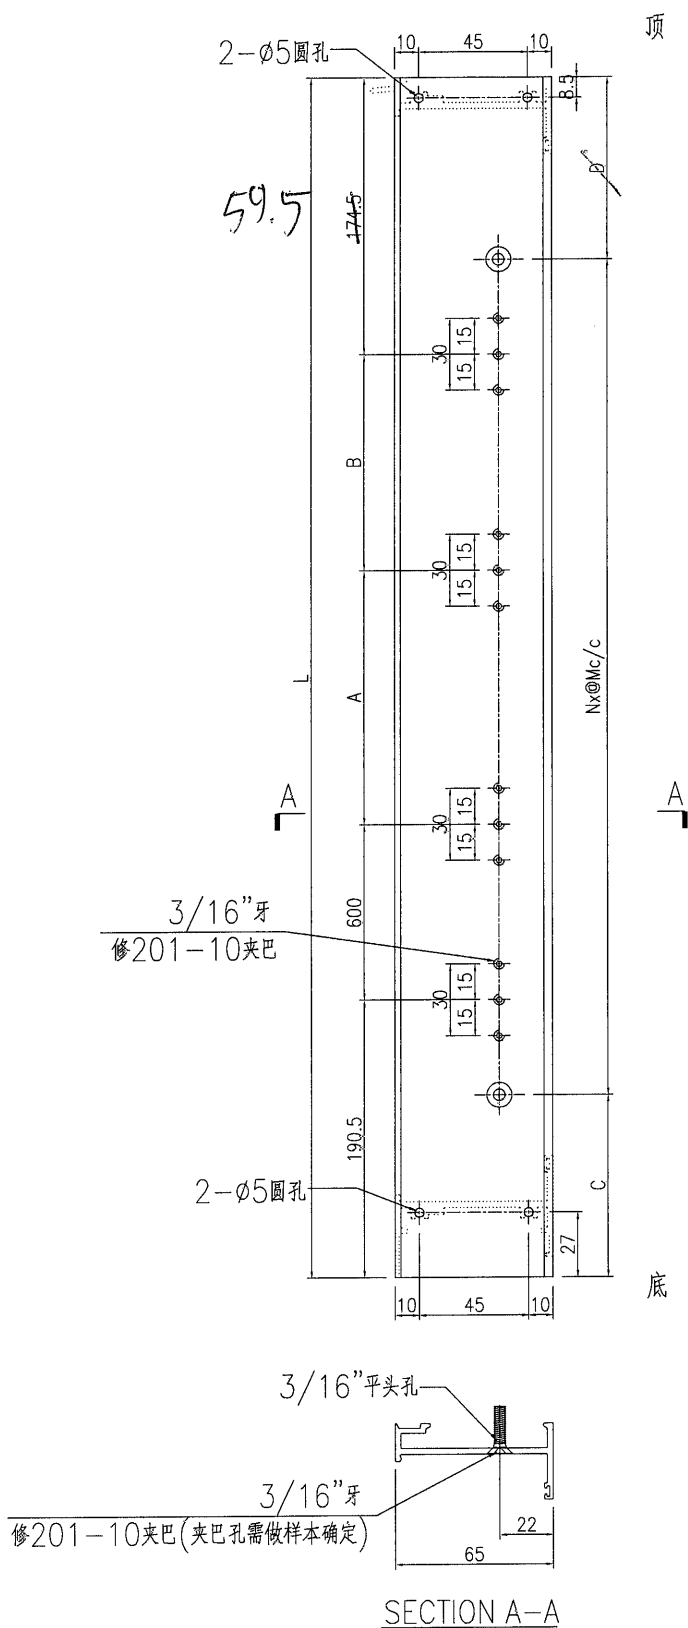

名稱	生夾企	制圖	曾建平	2020-05-12	修改			
材料	X85683	復核			日期			
顏色	UCT534193SC-3 灰色	批准			圖號	J851-FD-AL06b		





美特鋁質

有限公司

MIDI Aluminium Fabricator Ltd.

工程號	J851	地盤	青衣明翹匯
-----	------	----	-------

产品编号	L(mm)	数量	A	B	N	M	N1	M1	备注
J851-FD-AL15b-02	2510	1	122.5	102.5	8	300			

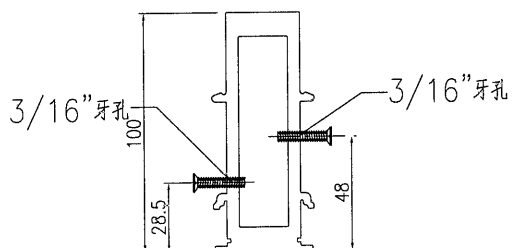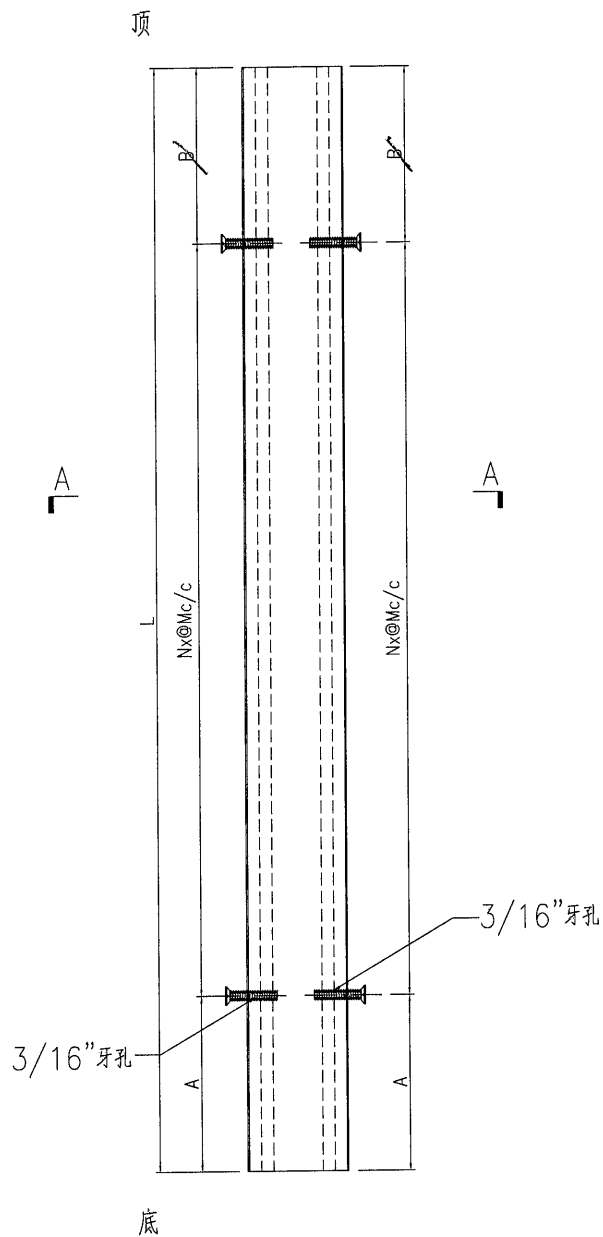

SECTION A-A

名稱	夾框通	制圖	曾建平	2020-05-12	修改			
材料	X85684	復核			日期			
顏色	UCT534193SC-3 灰色	批准			圖號	J851-FD-AL15b		



美特鋁質

有限公司

MIDI Aluminium Fabricator Ltd.

工程號

J851

地盤

青衣明渠匯

产品编号

L(mm)

数量

A

B

N

M

N1

M1

备注

J851-FD-AL18b-02

2625

1

122.5


102.5

8


300

2510


7

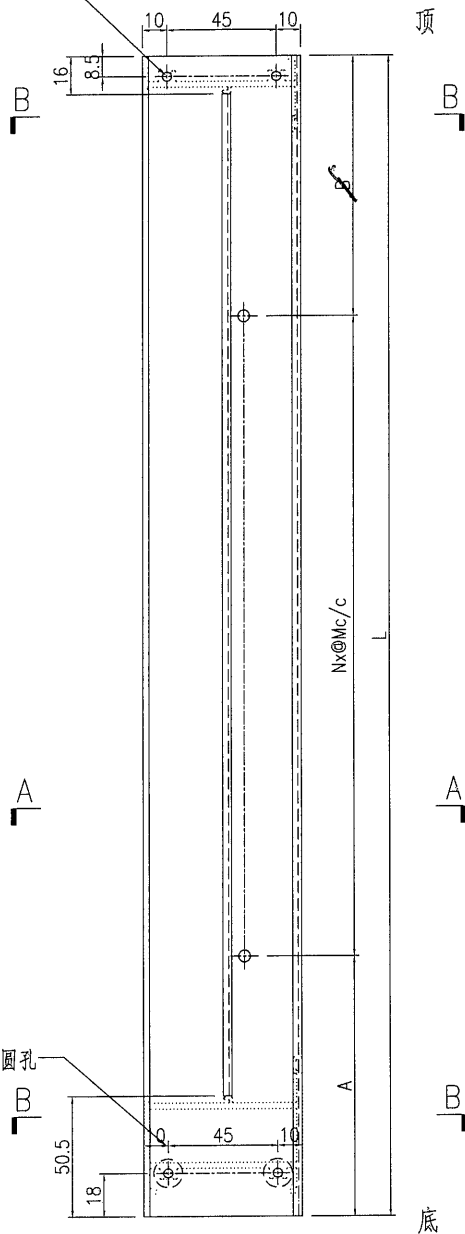2- $\phi 5$ 圓孔

3/16"圓孔

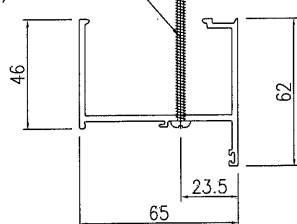

SECTION A-A

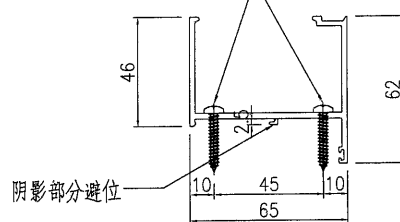 $\phi 5$ 圓孔

SECTION B-B

名稱

梗夾企

制圖

曾建平

2020-05-12

修改

材料

X85682

復核

日期

顏色

UCT534193SC-3 灰色

批准

圖號

J851-FD-AL18b



美特鋁質



有限公司

MIDI Aluminium Fabricator Ltd.


工程號	J851	地盤	青衣明翹匯
-----	------	----	-------

产品编号	L(mm)	数量	A	N	M	B	N1	M1	备注
J851-FD-AL20b-02	2625	1							

2510

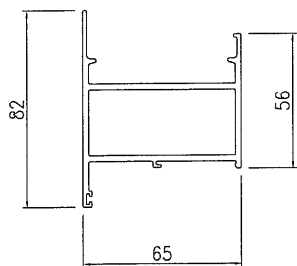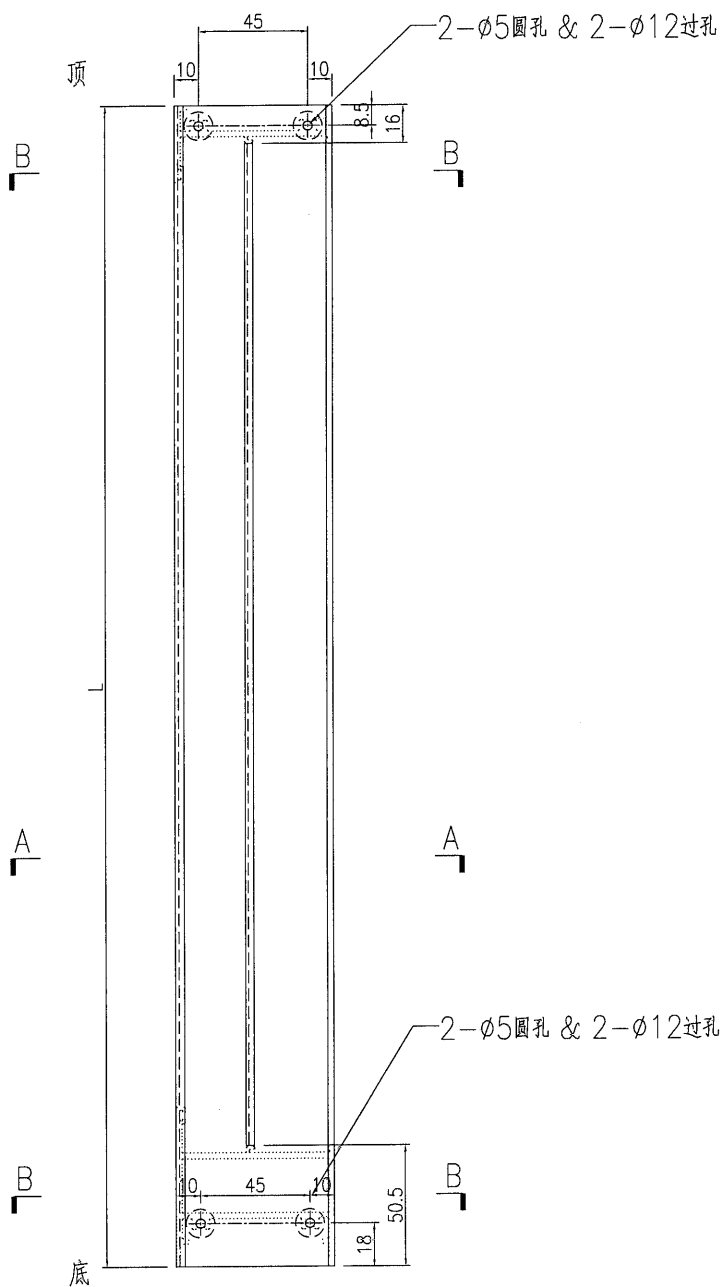


SECTION A-A

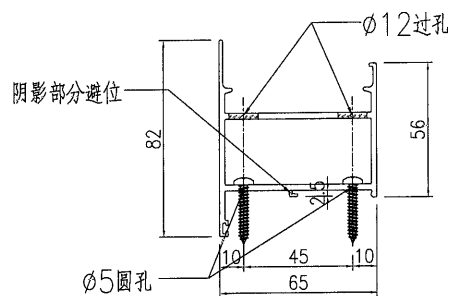

SECTION B-B

名稱	梗邊企	制圖	曾建平	2020-05-12	修改			
材料	X85677	復核			日期			
顏色	UCT534193SC-3 灰色	批准			圖號	J851-FD-AL20b		


美特鋁質 有限公司 MIDI Aluminium Fabricator Ltd.				产品编号	L(mm)	数量	A	B	N	M	N1	M1	备注
工程號	J851	地盤	青衣明邨	J851-FD-AL31-01	2413	29			2	706.5			
				J851-FD-AL31-02	2478	27			2	739			
				J851-FD-AL31-03	2588	2			2	794			

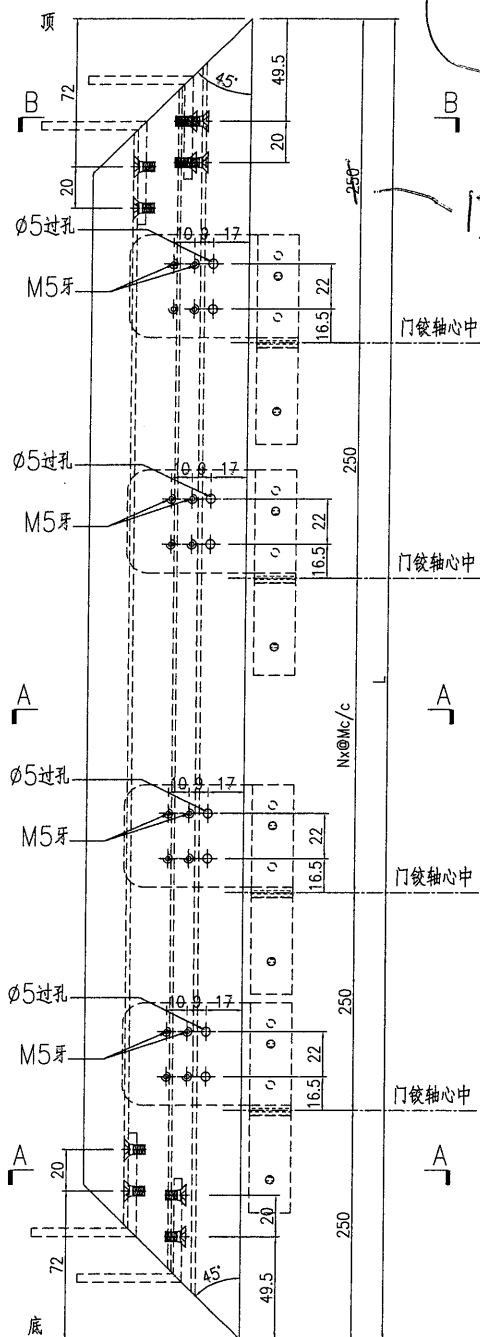


135

致 2 支

W50/T1 (33/F)

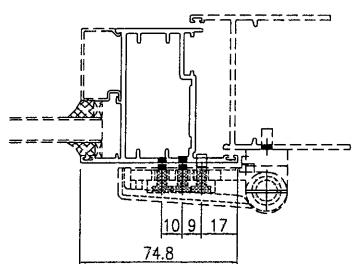


SECTION A-A

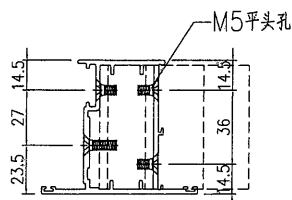

SECTION B-B

名稱	FD門玉料	制圖	曾建平	2020-05-12	修改	D	B	C
材料	X85694	復核			日期	2020-09-03	2020-08-18	2020-08-31
顏色	UCT534193SC-3 灰色	批准			圖號	J851-FD-AL31		



EG-DWG3

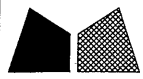

美特鋁質 有限公司
MIDI Aluminium Fabricator Ltd.


工程號 J851 地盤 青衣明邨

产品编号	L(mm)	数量	A	N	M	B	N1	M1	备注
J851-FD-AL32-01	2413	29							
J851-FD-AL32-02	2478	27							
J851-FD-AL32-03	2588	2							

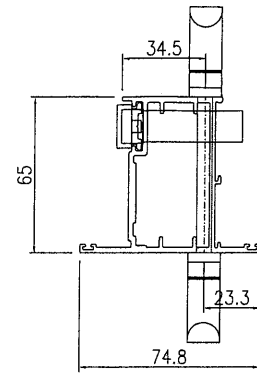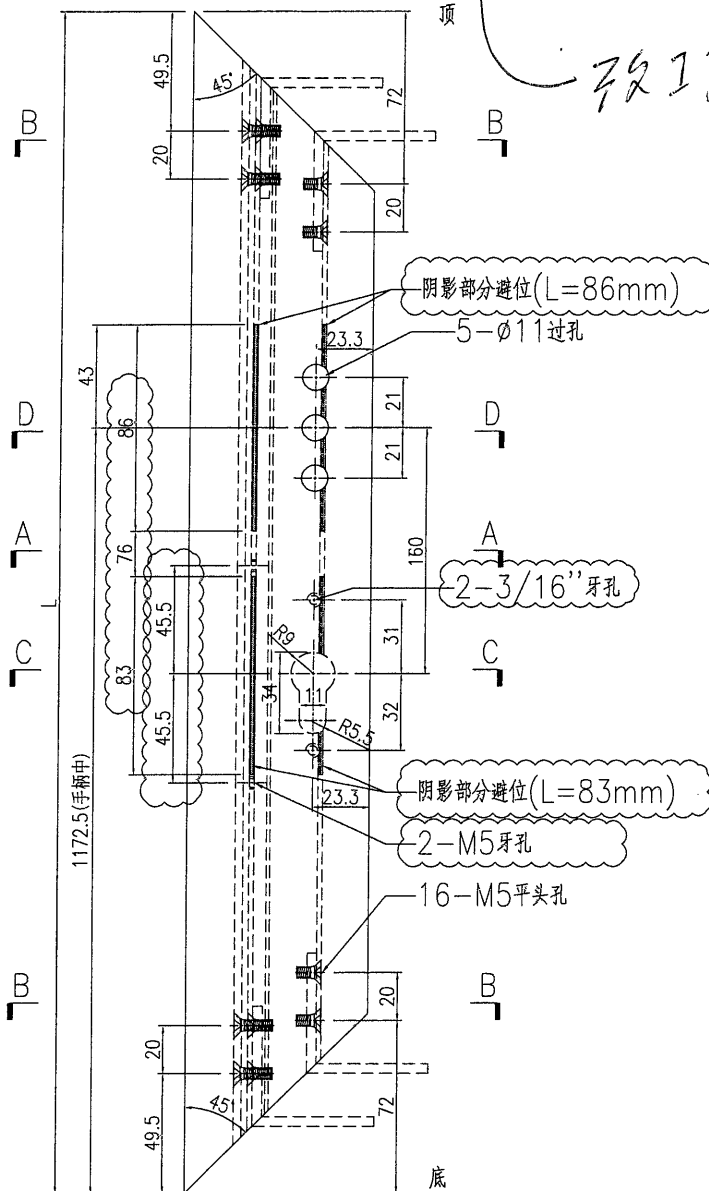


手柄安装示意图
(手柄配孔需以实物为准)

SECTION D-D

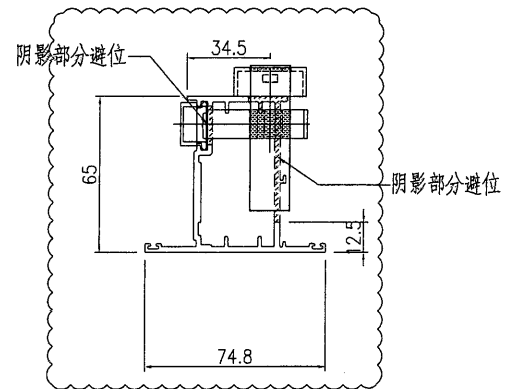


锁芯安装示意图
(锁芯配孔需以实物为准)

SECTION C-C

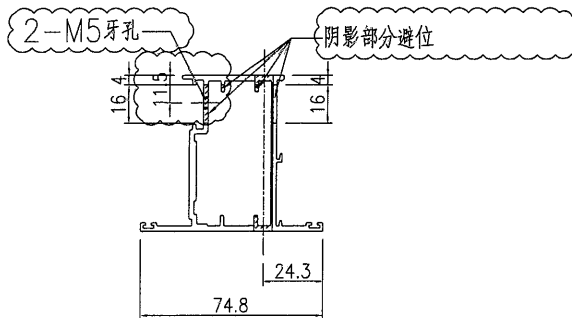

SECTION A-A

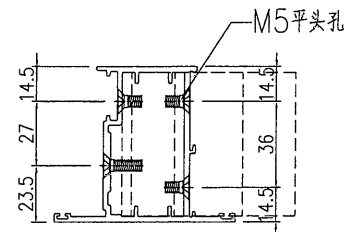

SECTION B-B

名稱	FD門玉料	制圖	曾建平	2020-05-12	修改	A	B	C
材料	X85694	復核			日期	2020-07-22	2020-08-18	2020-08-31
顏色	UCT534193SC-3 灰色	批准			圖號	J851-FD-AL32		



美特鋁質有限公司
MIDI Aluminium Fabricator Ltd.


工程號	J851	地盤	青衣明耀匯
-----	------	----	-------

产品编号	L (mm)	数量	备注
J851-FD-AL24-01	2470	4	
J851-FD-AL24-02	547	116	
J851-FD-AL24-03	2558.5	4	2443.5
J851-FD-AL24-04	206	58	
J851-FD-AL24-05	336	30	
J851-FD-AL24-06	236	28	
J851-FD-AL24-07	2360	54	
J851-FD-AL24-08	2448.5	116	

改2支


改2支

用於 W50/T1 (33/F)

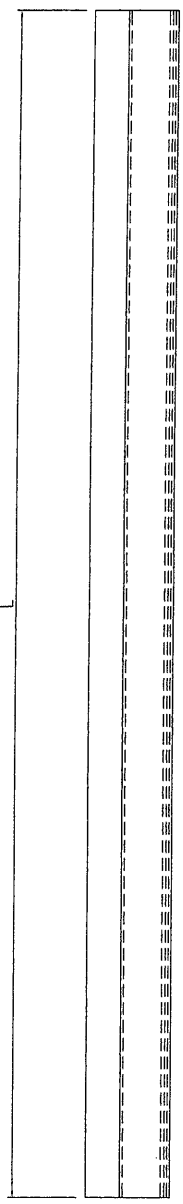

A


A

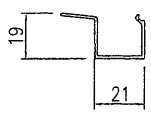

SECTION A-A



名稱	玻璃—中空	制圖	曾建平	2020-05-12	修改	A	B	C
材料	X856930	復核			日期	2020-07-22	2020-08-18	2020-08-31
顏色	UCT534193SC-3 灰色	批准			圖號	J851-FD-AL24		

 美特鋁質 有限公司 MIDI Aluminium Fabricator Ltd.				产品编号	L(mm)	数量	A	B	N	M	N1	M1	备注
工程號 J851 地盤 青衣明邨				J851-FJ05-01	2153	29			2	706.5			
				J851-FJ05-02	2218	54			2	739			
				J851-FJ05-03	2328	4			2	794			

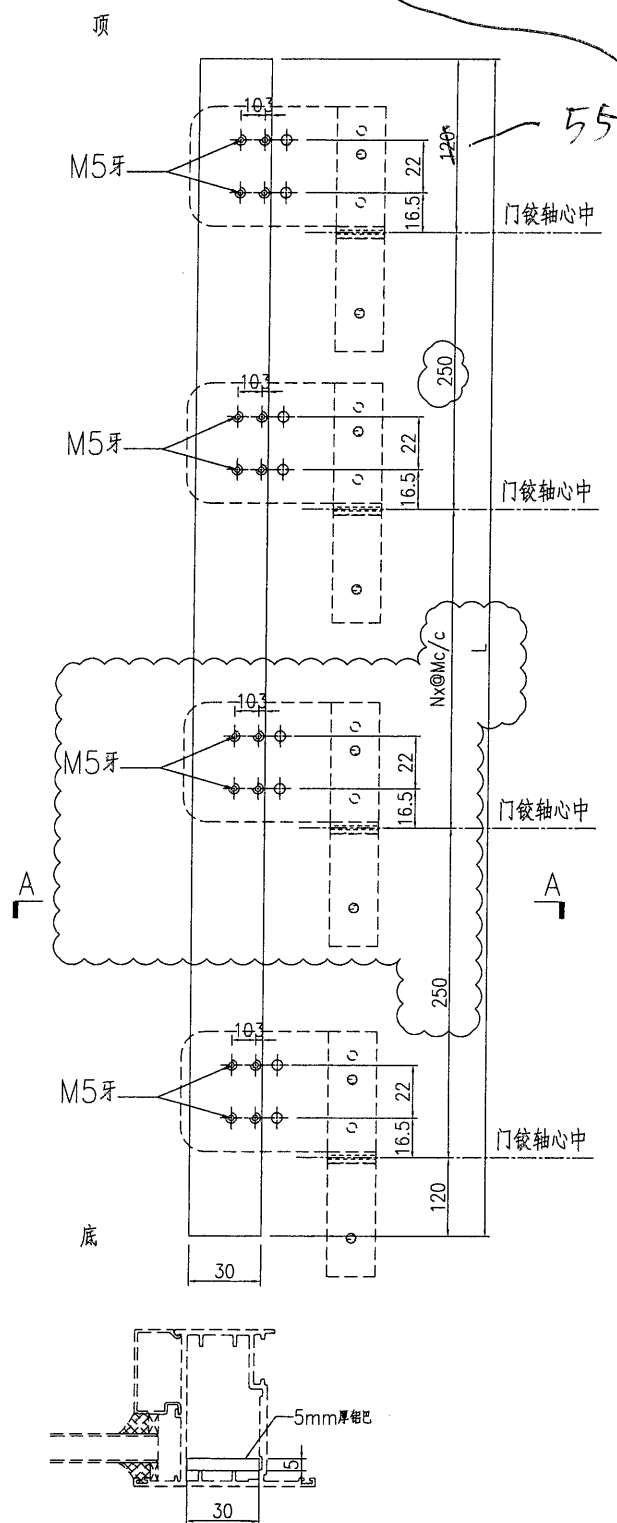

SECTION A-A

名稱	鋁巴加工圖	制圖	曾建平	2020-05-12	修改	A		
材料	5mm厚鋁巴	復核			日期	2020-08-18		
顏色	MILL	批准			圖號	J851-FJ05		

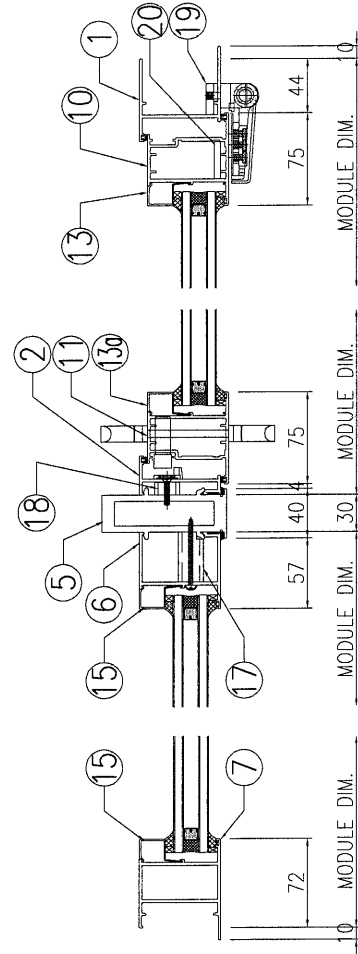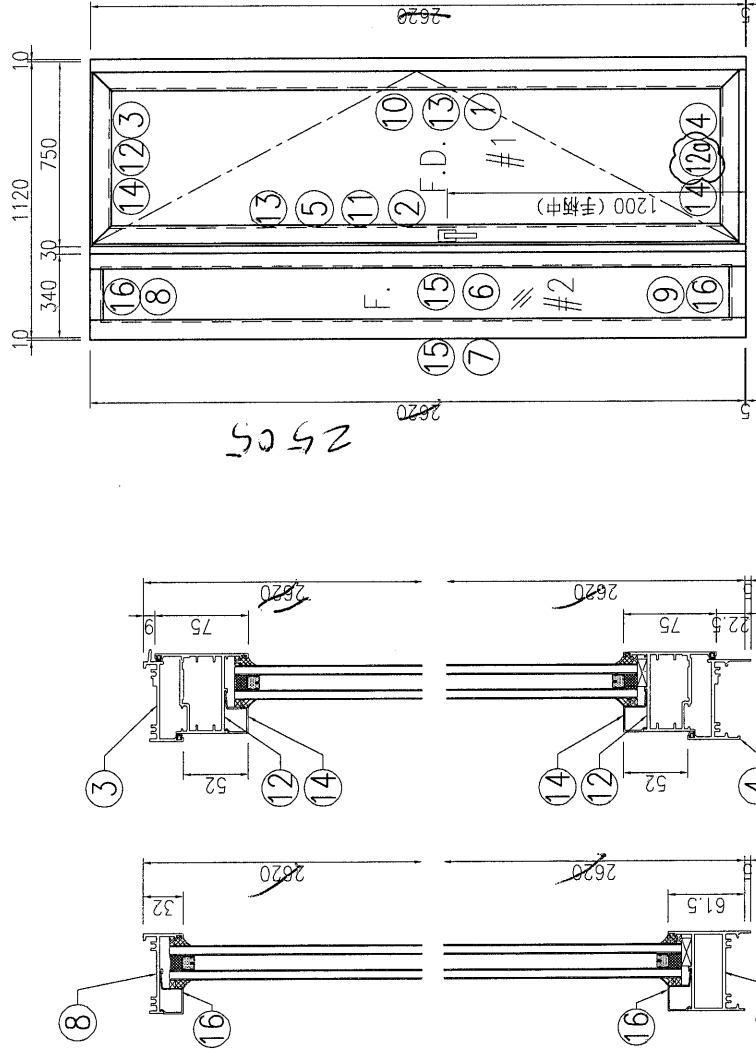

序号	产品编号	模号	产品名称	L(mm)	数量	备注
1	J851-FD-AL02c-02	X856921	生邊企-門款	2625	1	2510
2	J851-FD-AL06c-02	X85683	生夾企	2625	1	2510
3	J851-FD-AL03cR-01	X85685	生頂橫	699	1	
4	J851-FD-AL04aR-01	X85697	百葉頂底橫	689	1	
5	J851-FD-AL15c-02	X85684	夾框通	2625	1	2510
6	J851-FD-AL18c-02	X85682	梗夾企	2625	1	2510
7	J851-FD-AL20c-02	X85677	梗邊企	2625	1	2510
8	J851-FD-AL21c-01	X856961	梗頂底橫料	244	1	
9	J851-FD-AL22a-01	X85754	梗底橫料-空腔	244	1	
10	J851-FD-AL31a-02	X85694	FD門玉料	2588	1	2473
11	J851-FD-AL32a-02	X85694	FD門玉料	2588	1	2473
12	J851-FD-AL34aT-01	X85694	FD門玉料	697	1	
12a	J851-FD-AL34aDa-01	X85694	FD門玉料	697	1	
13	J851-FD-AL24a-01	X856930	玻璃線-中空	2470	1	2355
13a	J851-FD-AL24a-01	X856930	玻璃線-中空	2470	1	2355
14	J851-FD-AL24a-02	X856930	玻璃線-中空	547	2	
15	J851-FD-AL24a-03	X856930	玻璃線-中空	2558.5	2	2443.5
16	J851-FD-AL24a-04	X856930	玻璃線-中空	206	2	
17	J851-FJ01-01	20x20x3mm厚鋁通		40.5	7	
18	J851-FJ01-02	20x20x3mm厚鋁通		10.5	7	
19	J851-FJ03	6mm厚鋁巴+3mm厚鋁巴		110	4	2268
20	J851-FJ05-03	5mm厚鋁巴		2228	1	2213
21	J851-FJ06	50x50x4mm厚鋁角		60	4	FD門組框碼
22	J851-FJ07	50x50x4mm厚鋁角		60	4	FD門組框碼




美特鋁質 有限公司
MIDI Aluminium Fabricator Ltd.


工程號 J851 地盤 青衣明邨

产品编号	L(mm)	数量	A	N	M	B	N1	M1	备注
J851-FD-AL02c-03	2625	1			2	794			


2510

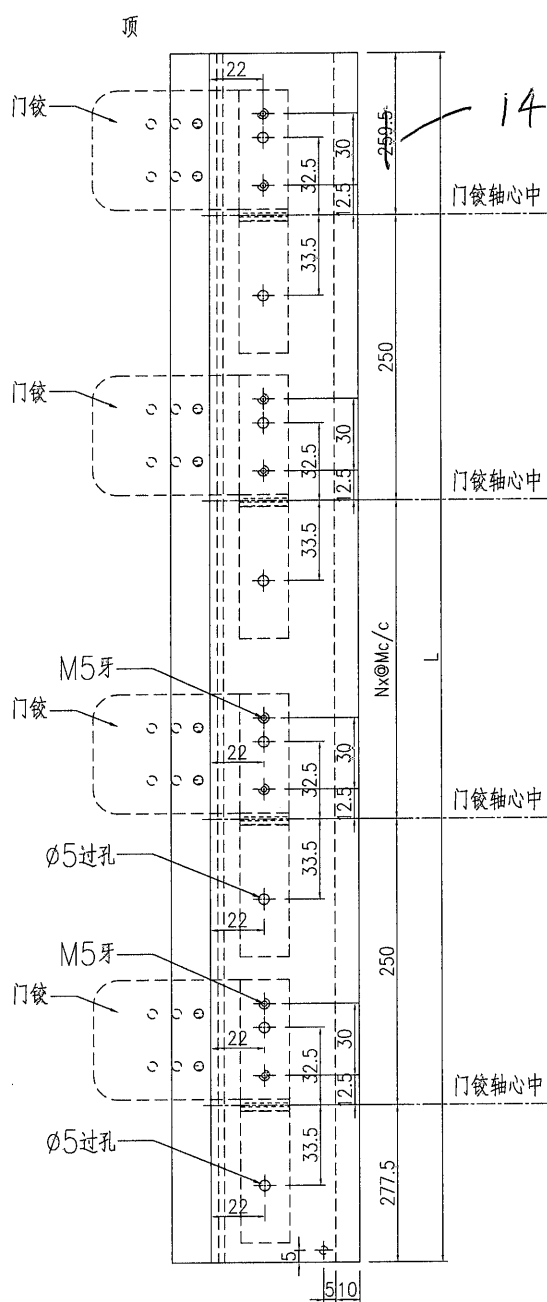

VIEW B-B

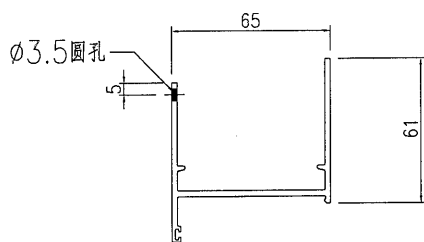

SECTION C-C

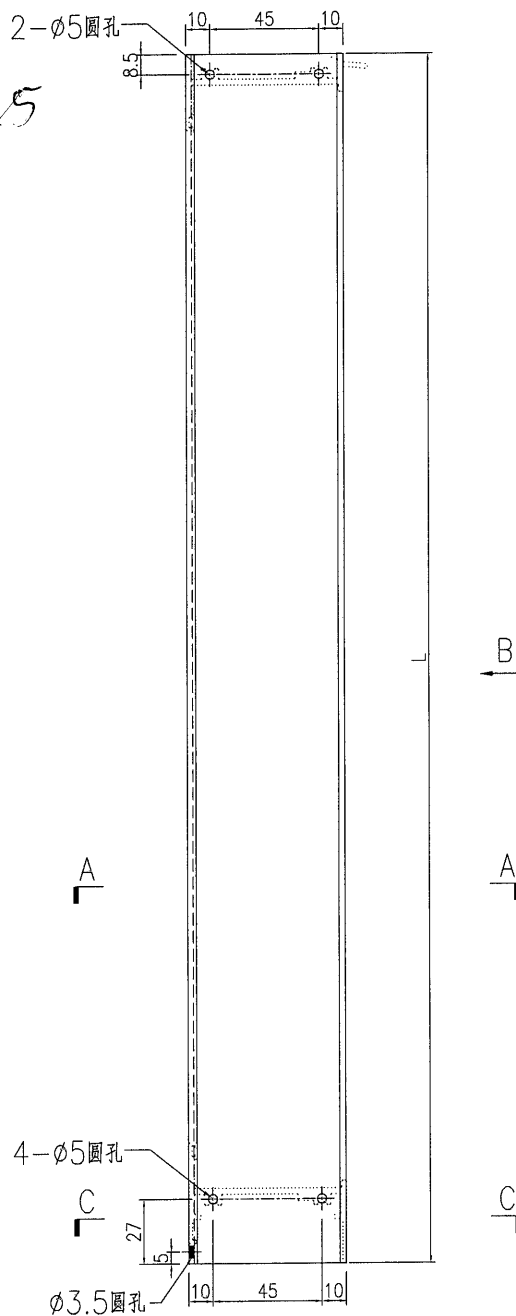

SECTION A-A

名稱	生邊企一門款	制圖	曾建平	2020-05-12	修改			
材料	X856921	復核			日期			
顏色	TUC43350SC(ZH)-3 白色	批准			圖號	J851-FD-AL02c		

美特鋁質 有限公司
MIDI Aluminium Fabricator Ltd.

工程號

J851

地盤

青衣明翹匯

产品编号

J851-FD-AL06c-03

L(mm)

2625

数量

1

A

808

B

858

C

122.5

D

102.5

N

8



M

300

备注

2510

7

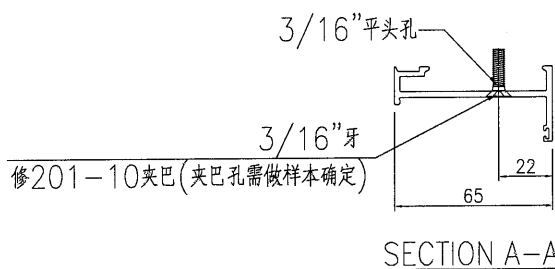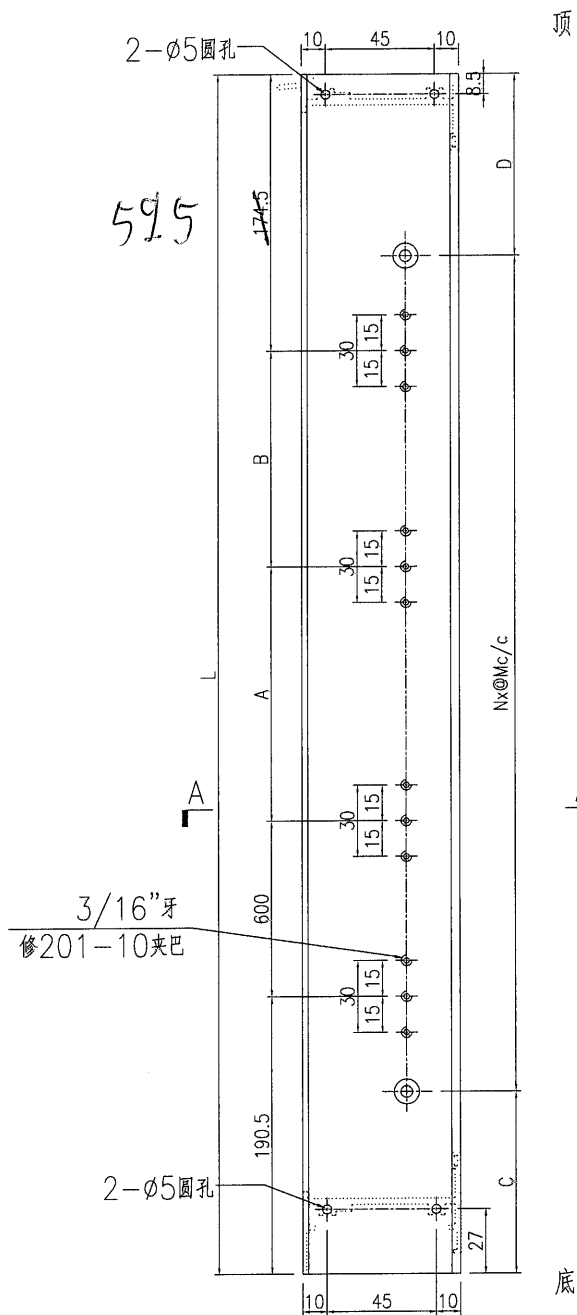

名稱	生夾企	制圖	曾建平	2020-05-12	修改			
材料	X85683	復核			日期			
顏色	TUC43350SC(ZH)-3 藍色	批准			圖號	J851-FD-AL06c		



美特鋁質

有限公司

MIDI Aluminium Fabricator Ltd.

产品编号	L(mm)	数量	A	B	N	M	N1	M1	备注
J851-FD-AL15c-02	2625	1	122.5	102.5	8	300			

工程號



J851

地盤

青衣明翹匯

2510

7

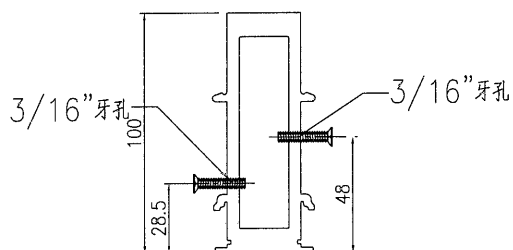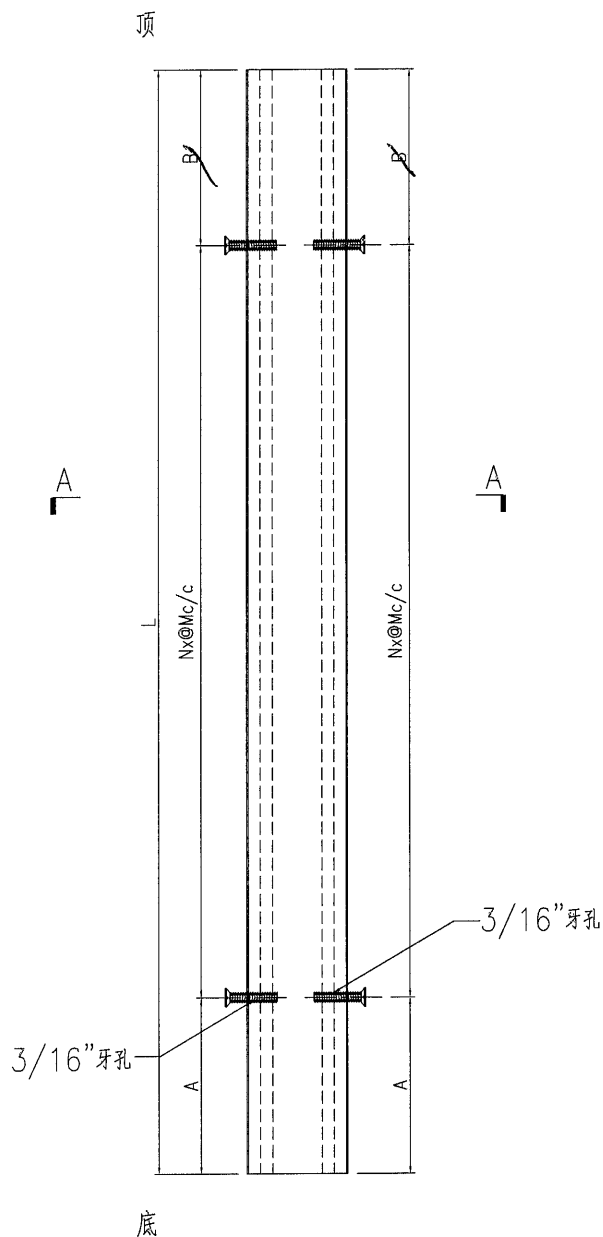

SECTION A-A

名稱	夾框通	制圖	曾建平	2020-05-12	修改			
材料	X85684	復核			日期			
顏色	TUC43350SC(ZH)-3 白色	批准			圖號	J851-FD-AL15c		





美特鋁質 有限公司
MIDI Aluminium Fabricator Ltd.

工程號 J851 地盤 青衣明翹匯


产品编号	L(mm)	数量	A	B	N	M	N1	M1	备注
J851-FD-AL18c-02	2625	1	122.5	102.5	8	300			

2510

7

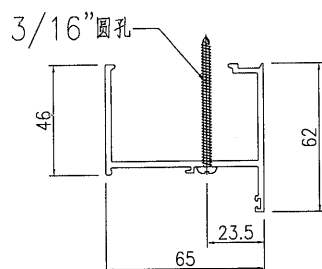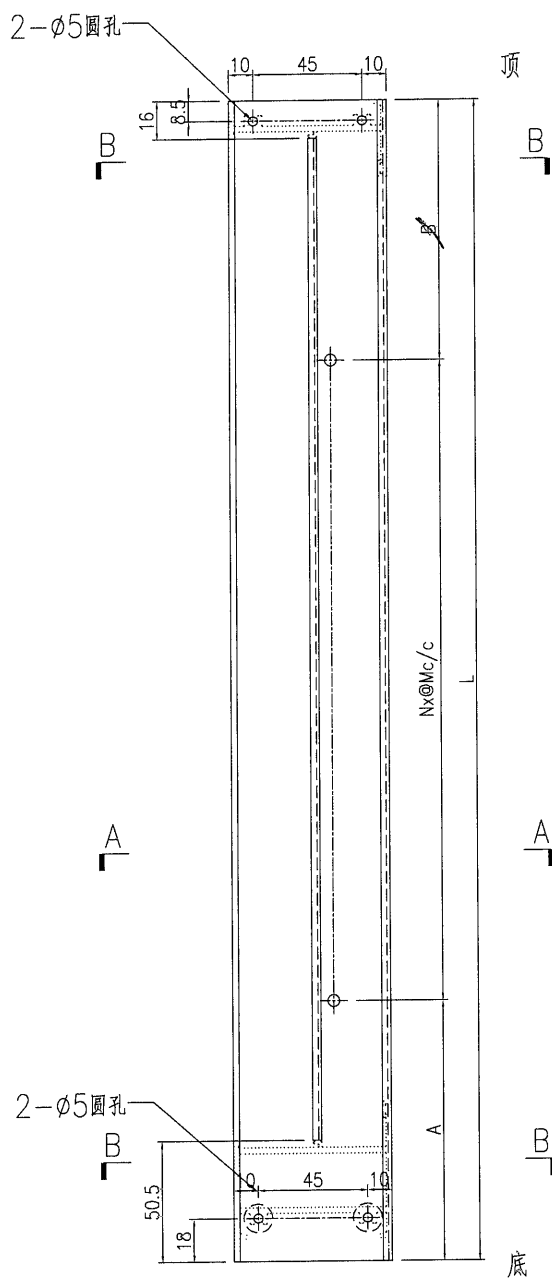

SECTION A-A

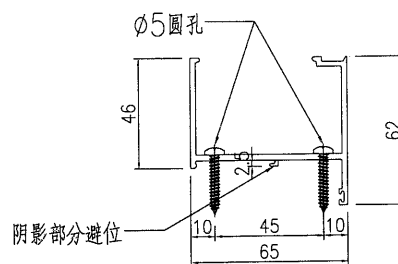

SECTION B-B

名稱	梗夾企	制圖	曾建平	2020-05-12	修改			
材料	X85682	復核			日期			
顏色	TUC43350SC(ZH)-3 白色	批准			圖號	J851-FD-AL18c		





美特鋁質有限公司
MIDI Aluminium Fabricator Ltd.


工程號	J851	地盤	青衣明翹匯
-----	------	----	-------

产品编号	L(mm)	数量	A	N	M	B	N1	M1	备注
J851-FD-AL20c-02	2625	1							

2510

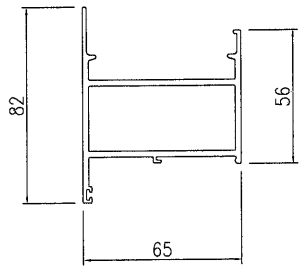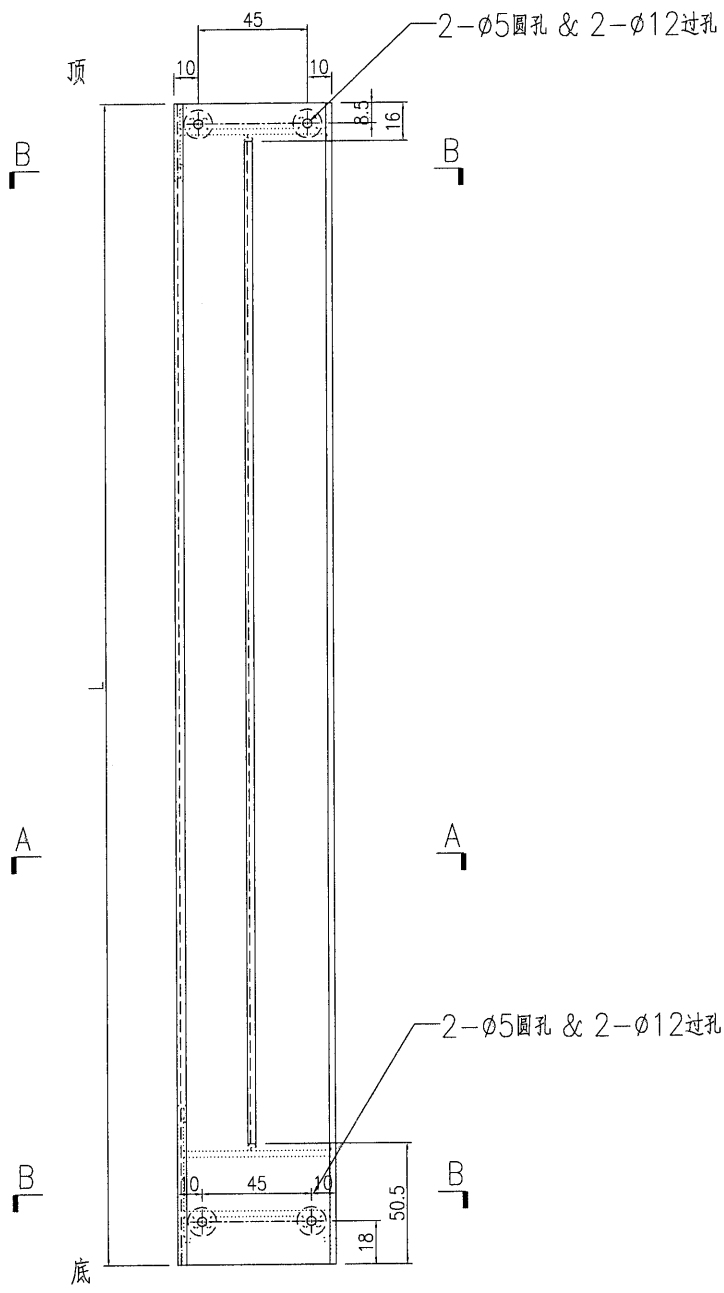

SECTION A-A

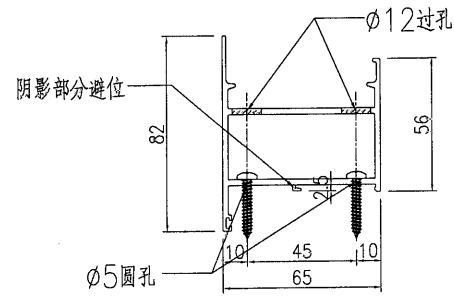

SECTION B-B

名稱	梗邊企	制圖	曾建平	2020-05-12	修改			
材料	X85677	復核			日期			
顏色	TUC43350SC(ZH)-3 色	批准			圖號	J851-FD-AL20c		



美特鋁質 有限公司
MIDI Aluminium Fabricator Ltd.



产品编号	L(mm)	数量	A	B	N	M	N1	M1	备注
J851-FD-AL31a-01	2478	27			2	739			
J851-FD-AL31a-02	2588	2			2	794			

工程號 J851 地盤 青衣明翹匯


2473

改 1 支

W48R/T2(33/F)

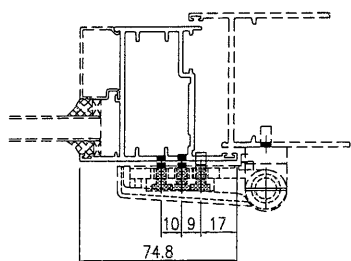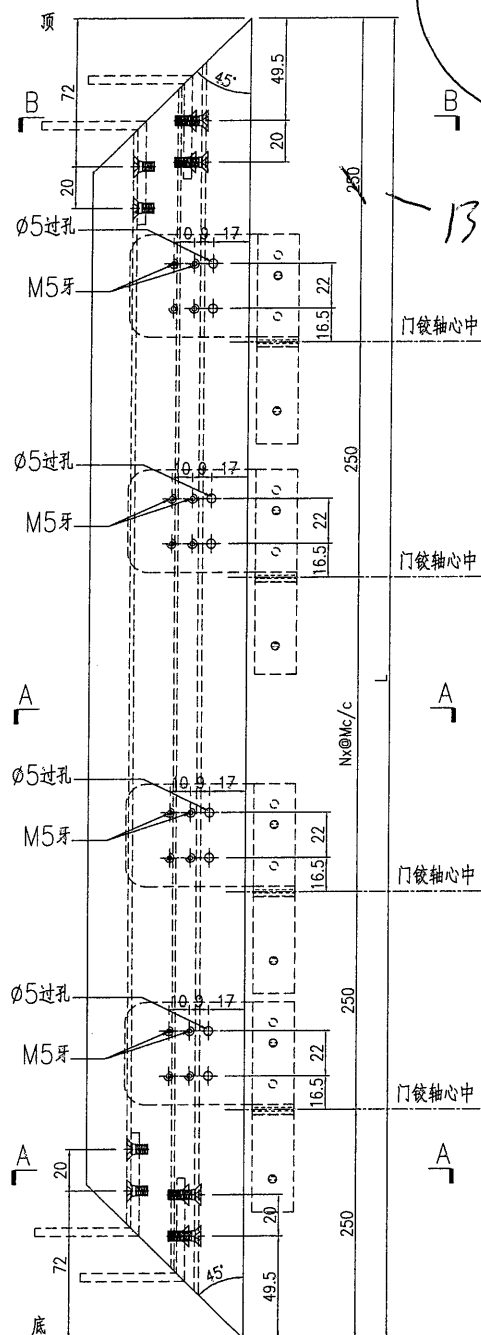

SECTION A-A

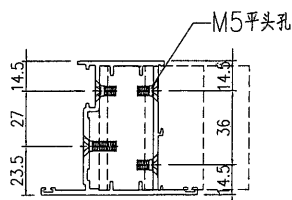

SECTION B-B

名稱	FD門玉料	制圖	曾建平	2020-05-12	修改	D	E	C
材料	X85694	復核			日期	2020-08-31	2020-09-03	2020-08-18
顏色	TUC43350SC(ZH)-3 鮑	批准			圖號	J851-FD-AL31a		



美特鋁質

有限公司

MIDI Aluminium Fabricator Ltd.

产品编号

L(mm)

数量

A

N

M

B

N1

M1

备注

J851-FD-AL32a-01

2478

27

J851-FD-AL32a-02

2588

2

工程號



J851

地盤


青衣明翹匯

2473


改技用於 W48R/TZ(33/F)

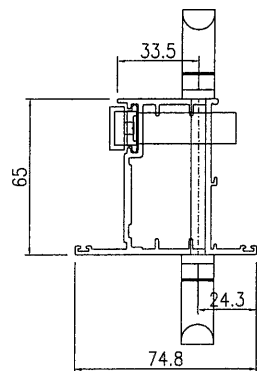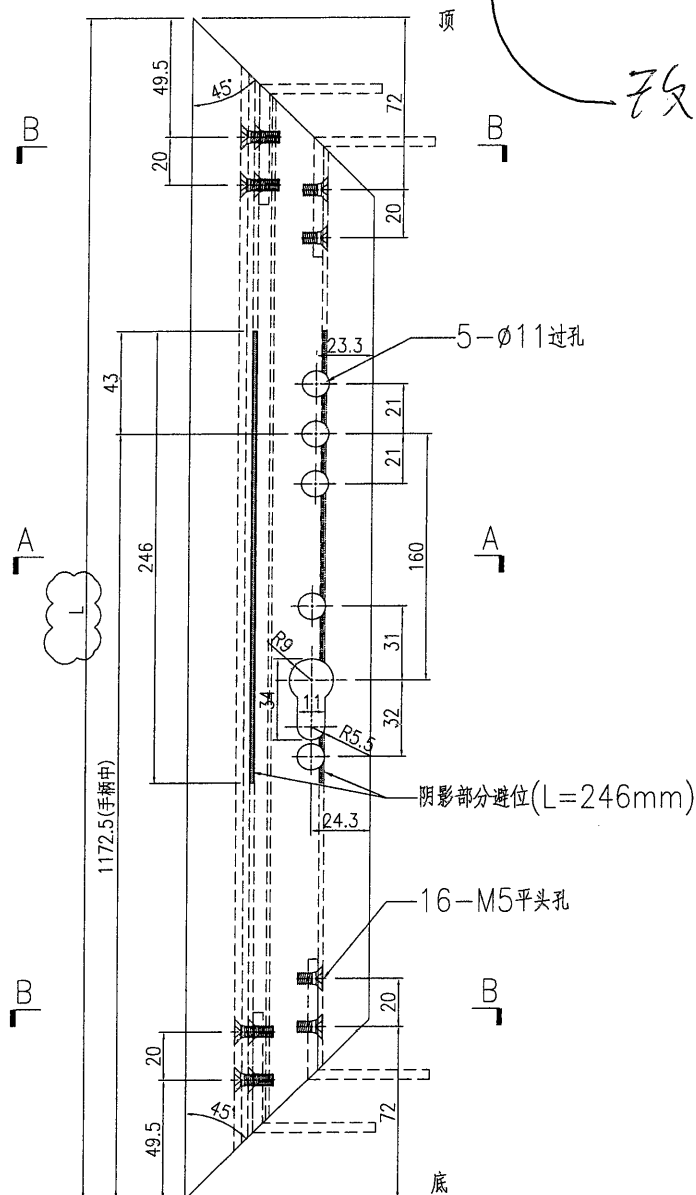

手柄安装示意图
(手柄配孔需以实物为准)

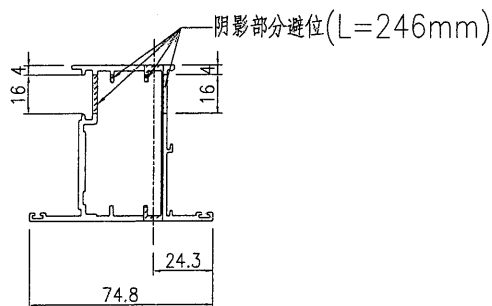

SECTION A-A

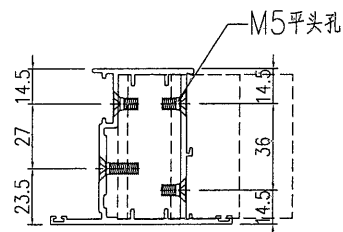

SECTION B-B

名稱	FD門玉料	制圖	曾建平	2020-05-12	修改	A	B	
材料	X85694	復核			日期	2020-07-22	2020-08-18	
顏色	TUC43350SC(ZH)-3 色	批准			圖號	J851-FD-AL32a		

2355

 美特鋁質有限公司 MIDI Aluminium Fabricator Ltd.				产品编号	L (mm)	数量	备注
工程號 J851 地盤 青衣明邨				J851-FD-AL24a-01	2470	116	
				J851-FD-AL24a-02	547	116	
				J851-FD-AL24a-03	2558.5	116	2443.5
				J851-FD-AL24a-04	206	58	
				J851-FD-AL24a-05	336	28	
				J851-FD-AL24a-06	236	30	



改改

改改

用於 W48R/T2(33/F)

A


A

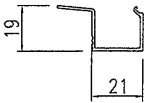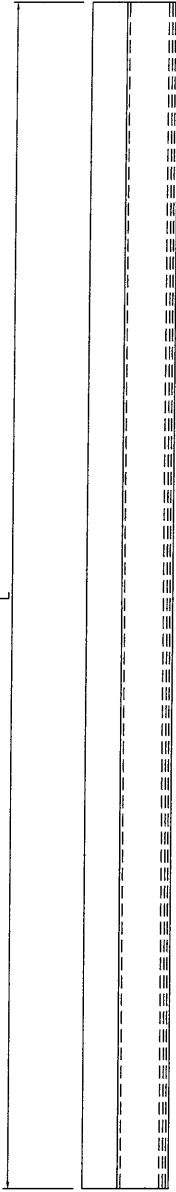

SECTION A-A




名稱	玻璃—中空	制圖	曾建平	2020-05-12	修改	A	B	
材料	X856930	復核			日期	2020-07-22	2020-08-18	
顏色	TUC43350SC(ZH)-3 色	批准			圖號	J851-FD-AL24a		

 美特鋁質有限公司 MIDI Aluminium Fabricator Ltd.				产品编号	L(mm)	数量	A	B	N	M	N1	M1	备注
工程號 J851 地盤 青衣明翹匯				J851-FJ05-01	2153	29			2	706.5			
				J851-FJ05-02	2218	54			2	739			
				J851-FJ05-03	2328	4			2	794			

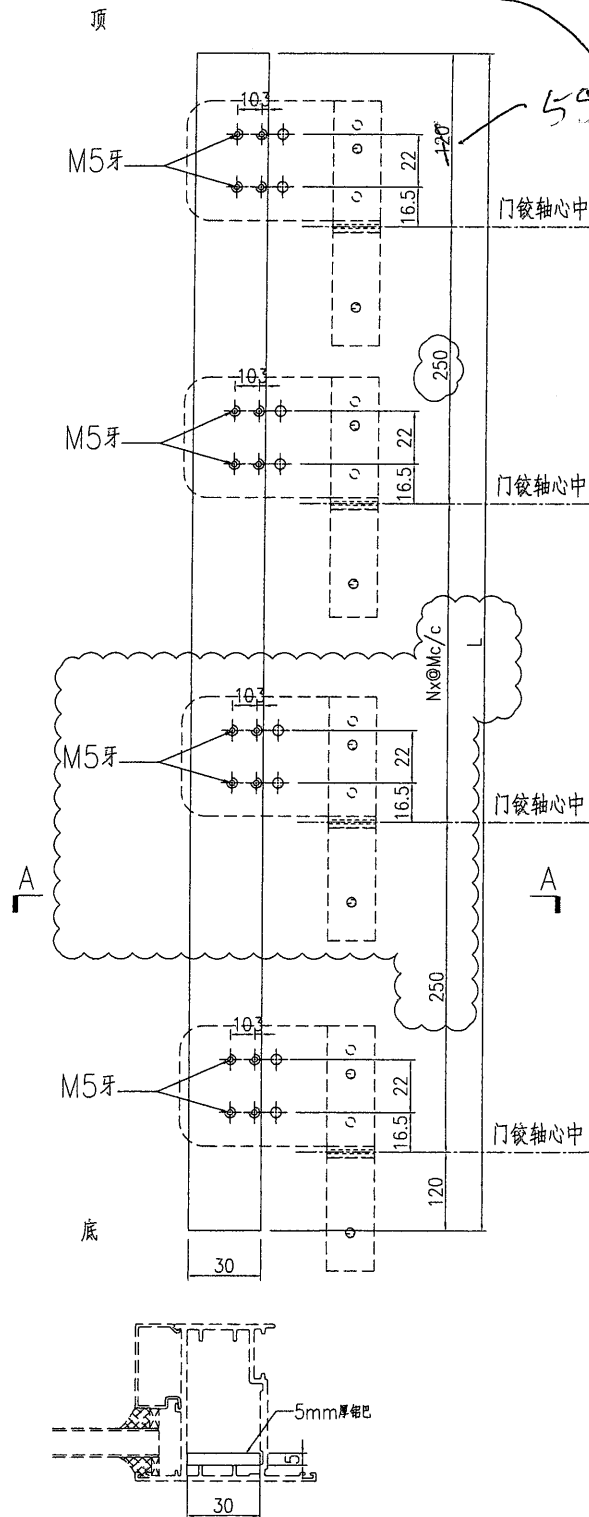

SECTION A-A

名稱	鋁巴加工圖	制圖	曾建平	2020-05-12	修改	A		
材料	5mm厚鋁巴	復核			日期	2020-08-18		
顏色	MIL	批准			圖號	J851-FJ05		

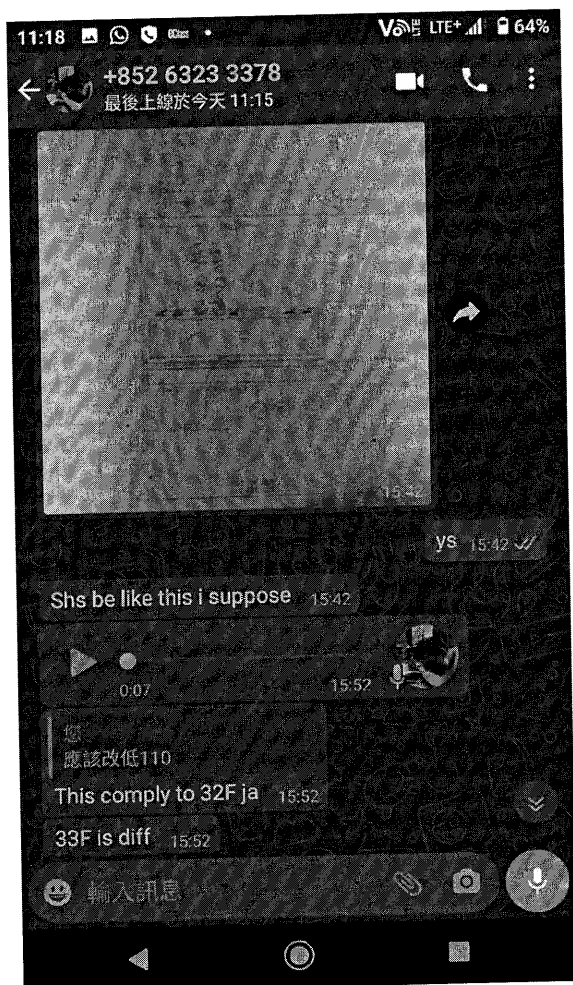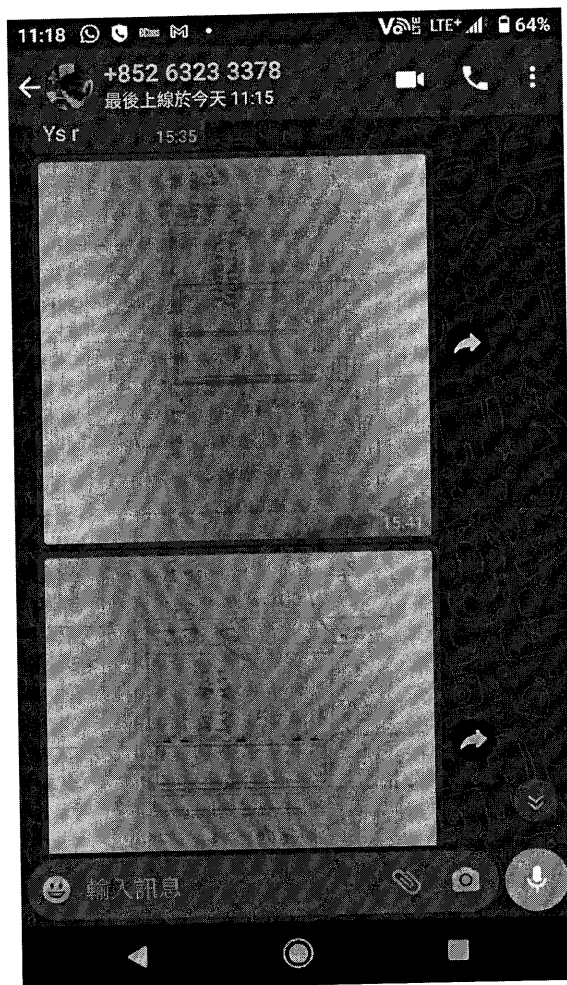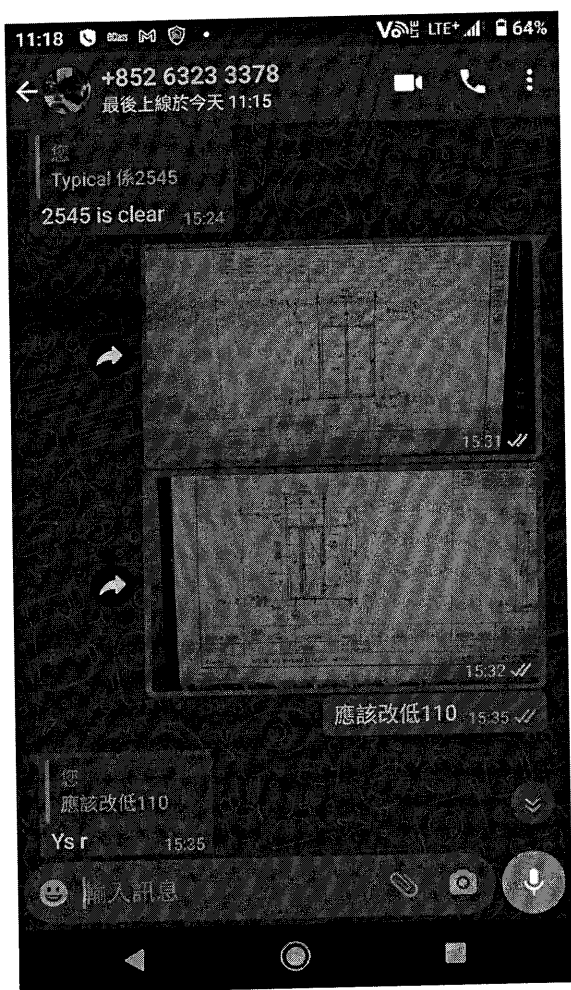

劃師 2021.1.27.指示.