

工程指示 / 要求簡箋(E.I.)

工程指示編號：EI / 2752

修改版次：-

工程編號：J851

工程名稱：青衣 明翹匯

工程項目：廠用玻璃 BM 和加工圖(第二次幕牆測試)

收件人：羅小姐

發件人：Leung Hin Wai

日期：27/11/2020

要求提供 / 確認 事項：

- | | | |
|------------------------------------|-------------------------------------|-------------------------------|
| <input type="checkbox"/> 初步鋁料 B.M. | <input type="checkbox"/> 加工拆圖，然後生產 | <input type="checkbox"/> 尺寸表 |
| <input type="checkbox"/> 正式鋁料 B.M. | <input type="checkbox"/> 技術上資料 / 指示 | <input type="checkbox"/> 報價 |
| <input type="checkbox"/> 配件 B.M. | <input type="checkbox"/> 樣辦或貨品說明書 | <input type="checkbox"/> 分判合約 |
| <input type="checkbox"/> 其他：_____ | | |

內容：

請按附頁訂貨，交廠。

需要 Heat Soak Test

請在 1 月中 前完成上列要求。

附：

以上項目為：

- 原合約工程包 原合約工程加 / 減賬 新工程報價

原因：-

分發東莞各部門：

- () 生產技術總監 連附件 () 技術部 連附件 () 生產部 連附件 () 機械設計部 連附件
 () 採購部 連附件 () 生產統籌部 連附件
 () 質檢部 連附件 () 會計部 連附件 () 報關組 連附件 () 其他 _____ 連附件

分發香港各部門：

- () 行政部 連附件 () 會計部 連附件 () 統籌部 連附件 () 工程部地盤科文 連附件
 () 採購部 連附件 () QS 部 連附件 () 維修部 連附件 () 其他 _____ 連附件

傳遞編號：

HK 2728

發件人簽署：

項目經理簽署：

第一頁 訂貨用B/M

第二次幕牆測試

BM編號:		廠用玻璃B.M.表		修改版次:		總計玻璃面積(平方米):		56.48		
序號	修改內容	玻璃圖號	顏色與類型	厚度(mm)	玻璃尺寸		數量(塊)	總面積(平方米)	使用位置	加工圖參考
					寬度(W mm)	高度(H mm)				
1		PG1-01	8mm THK. Grey Blue Heat Strengthen Glass (Outside) + 12mm THK. Air Space + 8mm THK. Clear Tempered Glass (Inside) Sample Code: D19110483	28.0	680.0	745.0	1	0.51		PG1
1a		PG1-01a		28.0	680.0	595.0	1	0.40		PG1
2		PG1-02		28.0	642.5	745.0	2	0.96		PG1
2a		PG1-02a		28.0	642.5	595.0	2	0.76		PG1
3		PG1-03	8mm THK. Grey Blue Heat Strengthen Glass (Outside) + 12mm THK. Air Space + 10mm THK. Clear Tempered Glass (Inside) Sample Code: D19110483	28.0	680.0	1417.0	1	0.96		PG1
3a		PG1-03a		28.0	680.0	1567.0	1	1.07		PG1
4		PG1-04		28.0	635.0	1417.0	2	1.80		PG1
4a		PG1-04a		28.0	635.0	1567.0	2	1.99		PG1
5		PG1A-01	8mm THK. Grey Blue Heat Strengthen Glass (Outside) + 12mm THK. Air Space + 10mm THK. Clear Tempered Glass (Inside) Sample Code: D19110483	30.0	1155.0	2215.0	2	5.12		PG1A
6		PG1A-02		30.0	1660.0	2215.0	2	7.35		PG1A
7		PG1B-01	8mm THK. Grey Blue Heat Strengthen Glass (Outside) + 9mm THK. Air Space + 12mm THK. Clear Tempered Glass (Inside) Sample Code: D19110483	29.0	2240.0	2215.0	2	9.92		PG1B
8		PG3-01		12.0	680.0	1175.0	2	1.60		PG3
9		PG3-02		12.0	1155.0	1175.0	2	2.71		PG3
10		PG3-03		12.0	1660.0	1060.0	1	1.76		PG3
11		PG3-04		12.0	642.5	1060.0	2	1.36		PG3
12		PG3-05		12.0	2240.0	1117.5	1	2.50		PG3
13		PG3-06		12.0	1660.0	1175.0	1	1.95		PG3
14		PG3-07		12.0	642.5	1175.0	2	1.51		PG3
15		PG3-08		12.0	2240.0	1175.0	1	2.63		PG3
16		PG3-09	12.0	680.0	945.0	1	0.64		PG3	


美特鋁質有限公司 MIDI Aluminium Fabricator Ltd.		工程號: J851	計算: 曾建平	日期: 27/11/2020	送呈:					
廠用玻璃B.M.表		地盤名稱: TYTL190	核對:	日期:	副本:					
BM編號:		項目類別: 幕牆PMU	批准:	日期:	A/C Code:					
修改版次:		總計玻璃面積 (平方米): 56.48								
序號	修改內容	玻璃圖號	顏色與類型	厚度 (mm)	玻璃尺寸		數量 (塊)	總面積 (平方米)	使用位置	加工圖參考
					寬度 (W mm)	高度 (H mm)				
17		PG3-10	12mm THK. Grey Blue Heat Strengthen Glass Sample Code: D20010211	12.0	1155.0	945.0	1	1.09		PG3
18		PG3-11		12.0	1660.0	945.0	1	1.57		PG3
19		PG3-12		12.0	642.5	945.0	2	1.21		PG3
20		PG3-13		12.0	2240.0	945.0	1	2.12		PG3
21		PG3-14		12.0	680.0	345.0	1	0.23		PG3
22		PG3-15		12.0	1155.0	345.0	1	0.40		PG3
23		PG3-16		12.0	1660.0	345.0	1	0.57		PG3
24		PG3-17		12.0	642.5	345.0	2	0.44		PG3
25		PG3-18		12.0	2240.0	345.0	1	0.77		PG3
26		PG7-01		12mm THK. Clear Tempered Glass Sample Code: D19110488	12.0	521.5	220.0	1	0.11	
26a		PG7-01a	12.0		521.5	370.0	1	0.19		PG7
27		PG7-02	12.0		552.5	220.0	2	0.24		PG7
27a		PG7-02a	12.0		552.5	370.0	2	0.41		PG7
					合計:		48	56.48		


- 1). 本表中之所有玻璃對角線呎寸偏差要求不超過正負2mm
- 2). 本表中所有玻璃要求粗磨邊及精磨邊處理並例棱角
- 3). 本表中強化玻璃需HEAT SOAK TEST, 而所有玻璃之入爐方向需保持一致。
- 4). 本表中所有玻璃成品均需做雙面保護, 用透明靜電膠紙加四周一寸PK白膠紙做雙面加固保護處理。
- 5). 本表中所有玻璃成品均需注明室內外及其玻璃編號, 以便識別。


加工注意事項:

第三頁 此乃只供參考，請按第一和 second 頁訂貨



美特鋁質有限公司 MIDI Aluminium Fabricator Ltd.		工程號: J851	計算: 黃汶卿	日期: 27/11/2020	送呈:					
廠用玻璃B.M.表		地盤名稱: TYTL190	核對:	日期:	副本:					
BM編號:		項目類別: 幕牆PMU	批准:	日期:	A/C Code:					
		修改版次:	總計玻璃面積 (平方米): 56.48							
序號	修改內容	玻璃圖號	顏色與類型	厚度 (mm)	玻璃尺寸		數量 (塊)	總面積 (平方米)	使用位置	加工圖參考
					寬度 (W mm)	高度 (H mm)				
1		PG1-01	8mm THK. Grey Blue Heat Strengthened Glass (Outside) + 12mm THK. Air Space + 8mm THK. Clear Tempered Glass (Inside) Sample Code: D19110483	28.0	680.0	745.0	1	0.51		PG1
1a		PG1-01a		28.0	680.0	595.0	1	0.40		PG1
2		PG1-02		28.0	642.5	745.0	2	0.96		PG1
2a		PG1-02a		28.0	642.5	595.0	2	0.76		PG1
3		PG1-03		28.0	680.0	1417.0	1	0.96		PG1
3a		PG1-03a		28.0	680.0	1567.0	1	1.07		PG1
4		PG1-04		28.0	635.0	1417.0	2	1.80		PG1
4a		PG1-04a		28.0	635.0	1567.0	2	1.99		PG1
5		PG1A-01	8mm THK. Grey Blue Heat Strengthened Glass (Outside) + 12mm THK. Air Space + 10mm THK. Clear Tempered Glass (Inside) Sample Code: D19110483	30.0	1155.0	2215.0	2	5.12		PG1A
6		PG1A-02		30.0	1660.0	2215.0	2	7.35		PG1A
7		PG1B-01	8mm THK. Grey Blue Heat Strengthened Glass (Outside) + 9mm THK. Air Space + 12mm THK. Clear Tempered Glass (Inside) Sample Code: D19110483	29.0	2240.0	2215.0	2	9.92		PG1B
8		PG3-01		12.0	680.0	1175.0	2	1.60		PG3
9		PG3-02		12.0	1155.0	1175.0	2	2.71		PG3
10		PG3-03	12mm THK. Grey Blue Heat Strengthened Glass Sample Code: D20010211	12.0	1660.0	1060.0	1	1.76		PG3
11		PG3-04		12.0	642.5	1060.0	2	1.36		PG3
12		PG3-05		12.0	2240.0	1117.5	1	2.50		PG3
13		PG3-06		12.0	1660.0	1175.0	1	1.95		PG3
14		PG3-07		12.0	642.5	1175.0	2	1.51		PG3
15		PG3-08		12.0	2240.0	1175.0	1	2.63		PG3
16		PG3-09		12.0	680.0	945.0	1	0.64		PG3

 美特鋁質有限公司 MIDI Aluminium Fabricator Ltd.		工程號: J851	計算: 黃漢卿	日期: 27/11/2020	送呈:					
地盤名稱: TYTL190 幕牆PMU		核對:	日期:	副本:						
廠用玻璃B.M.表 修改版次:		項目類別: 幕牆PMU	批准:	日期:	A/C Code:					
BM編號:		總計玻璃面積 (平方米): 56.48								
序號	修改內容	玻璃圖號	顏色與類型	厚度 (mm)	玻璃尺寸		數量 (塊)	總面積 (平方米)	使用位置	加工圖參考
					寬度 (W mm)	高度 (H mm)				
17		PG3-10	12mm THK. Grey Blue Heat Strengthen Glass Sample Code: D20010211	12.0	1155.0	945.0	1	1.09		PG3
18		PG3-11		12.0	1660.0	945.0	1	1.57		PG3
19		PG3-12		12.0	642.5	945.0	2	1.21		PG3
20		PG3-13		12.0	2240.0	945.0	1	2.12		PG3
21		PG3-14		12.0	680.0	345.0	1	0.23		PG3
22		PG3-15	12mm THK. Clear Tempered Glass Sample Code: D19110488	12.0	1155.0	345.0	1	0.40		PG3
23		PG3-16		12.0	1660.0	345.0	1	0.57		PG3
24		PG3-17		12.0	642.5	345.0	2	0.44		PG3
25		PG3-18		12.0	2240.0	345.0	1	0.77		PG3
26		PG7-01		12.0	521.5	220.0	1	0.11		PG7
26a		PG7-01a		12.0	521.5	370.0	1	0.19		PG7
27		PG7-02		12.0	552.5	220.0	2	0.24		PG7
27a		PG7-02a		12.0	552.5	370.0	2	0.41		PG7
							合計:	48	56.48	
1). 本表中之所有玻璃對角線尺寸偏差要求不超過正負2mm 2). 本表中所有玻璃要求粗磨邊及精磨邊處理並例菱角 3). 本表中強化玻璃需HEAT SOAK TEST，而所有玻璃之入爐方向需保持一致。 4). 本表中所有玻璃成品均需做雙面保護，用透明靜電膠紙加四周一寸FK白膠紙做雙面加固保護處理。 5). 本表中所有玻璃成品均需注明室內外及其玻璃編號，以便識別。										
加工注意事項： 1). 本表中之所有玻璃對角線尺寸偏差要求不超過正負2mm 2). 本表中所有玻璃要求粗磨邊及精磨邊處理並例菱角 3). 本表中強化玻璃需HEAT SOAK TEST，而所有玻璃之入爐方向需保持一致。 4). 本表中所有玻璃成品均需做雙面保護，用透明靜電膠紙加四周一寸FK白膠紙做雙面加固保護處理。 5). 本表中所有玻璃成品均需注明室內外及其玻璃編號，以便識別。										

 美特鋁質有限公司 MIDI Aluminium Fabricator Ltd.				工程號	J851	類別		物料號	-	
修改	-	-	-	地盤	青衣190	制圖	Z.S	2020-04-24	圖號	PG1
日期	-	-	-	圖紙名稱	玻璃加工圖	復核	-	-	數量	-
				採用工廠	✓	批准	-	-	單件重量	(KG)
				地盤	-					
				材料顏色	-					
				材料	GLASS					

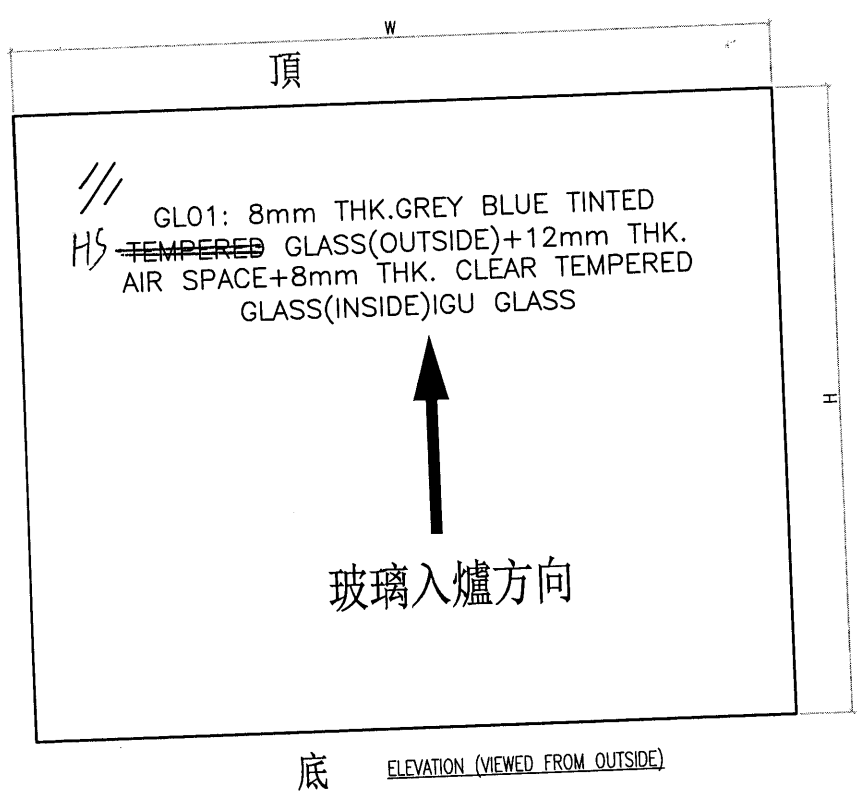

GL01: 8mm THK. GREY BLUE TINTED
~~TEMPERED~~ GLASS(OUTSIDE)+12mm THK.
 AIR SPACE+8mm THK. CLEAR TEMPERED
 GLASS(INSIDE)IGU GLASS

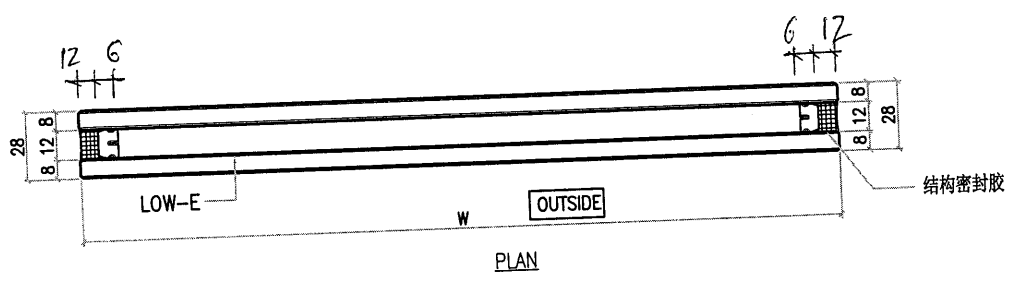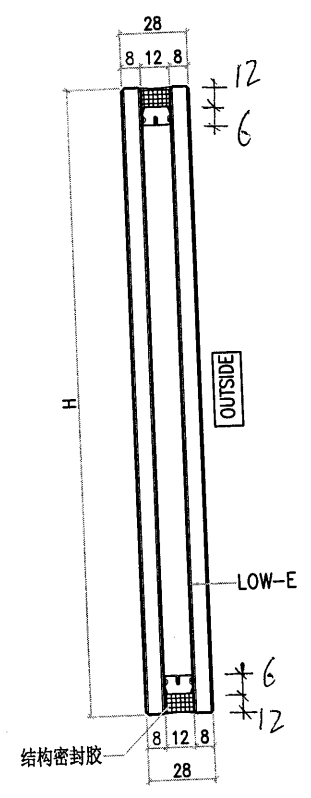


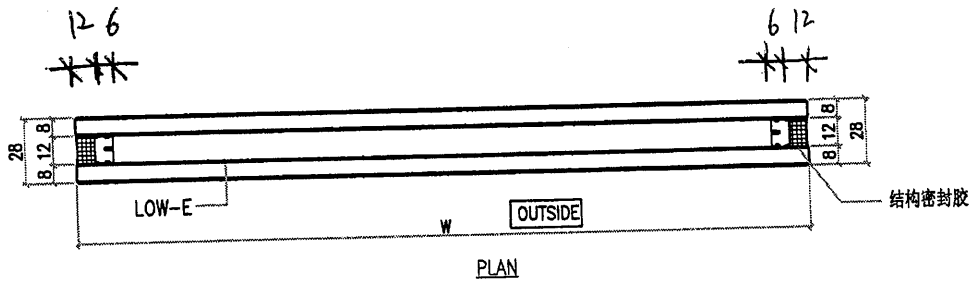
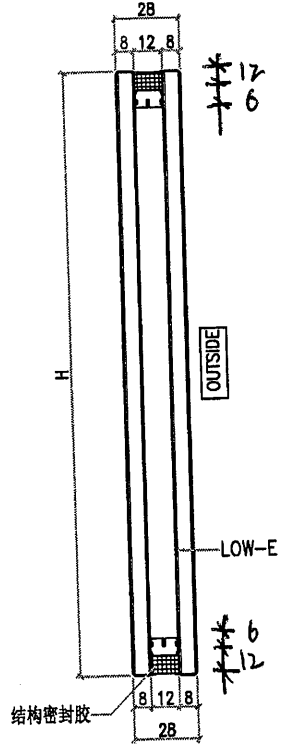
4边粗磨

- NOTES
1. ALL DIMENSION IN mm
 2. ALL EDGE CHAMFER 1x1x45°

4a	PG1-04a	635	1567	2
3a	PG1-03a	680	1567	1
2a	PG1-02a	642.5	595	2
1a	PG1-01a	680	595	1
4	PG1-04	635	1417	2
3	PG1-03	680	1417	1
2	PG1-02	642.5	745	2
1	PG1-01	680	745	1
序号	编号	W	H	数量

3

 美特鋁質有限公司 MIDI Aluminium Fabricator Ltd.				工程號	J851	類別		物料號	-		
				地盘	青衣190	制圖	Z.S	2020-04-24	圖號	PG1	
修改	-	-	-	採用工廠	✓	地盘	-	-	數量	-	
日期	-	-	-	材料颜色	-	图纸名称	玻璃加工图	復核	-	單件重量	(KG)
				材料	GLASS	批准	-	-	-	-	




4边粗磨

NOTES
 1. ALL DIMENSION IN mm
 2. ALL EDGE CHAMFER 1x1x45°



4	PG1-04	642.5	1417	4
3	PG1-03	680	1417	2
2	PG1-02	642.5	745	4
1	PG1-01	680	745	2
序号	编号	W	H	数量

4

 美特鋁質有限公司 MIDI Aluminium Fabricator Ltd.				工程號	J851	類別		物料號	-		
修改	-	-	-	地盤	青衣190	制圖	Z.S	2020-04-24	圖號	PG1A	
日期	-	-	-	採用工廠	✓	圖紙名稱	玻璃加工圖	數量	-	單件重量	- (KG)
				材料顏色	-	材料	GLASS	批准	-		



ELEVATION (VIEWED FROM OUTSIDE)

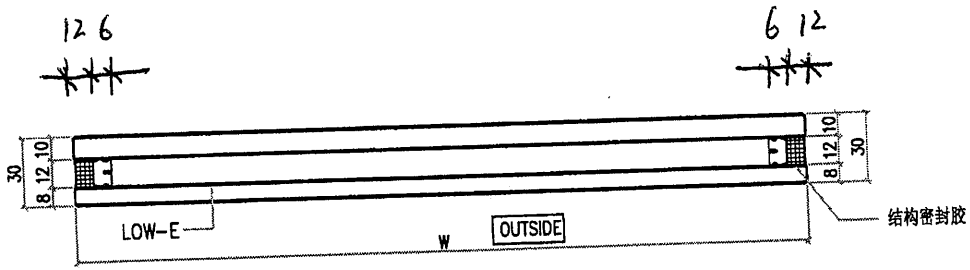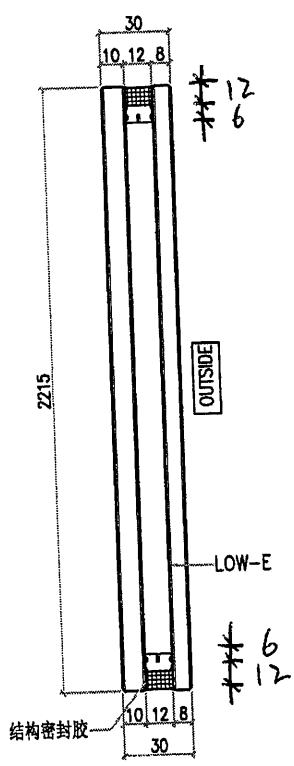

PLAN

4边粗磨




NOTES

1. ALL DIMENSION IN mm
2. ALL EDGE CHAMFER 1x1x45°

2	PG1A-02	1660	2
1	PG1A-01	1155	2
序号	编号	W	数量

5

美特鋁質有限公司 MIDI Aluminium Fabricator Ltd.				工程號	J851	類別		物料號	-		
				地盘	青衣190	制圖	Z.S	2020-04-24	圖號	PG1B	
修改	-	-	-	採用工廠	✓	地盘	-		數量	-	
日期	-	-	-	材料颜色	-	图纸名称	玻璃加工图	復核	-	單件重量	(KG)
				材料	GLASS	批准	-	-	-	-	

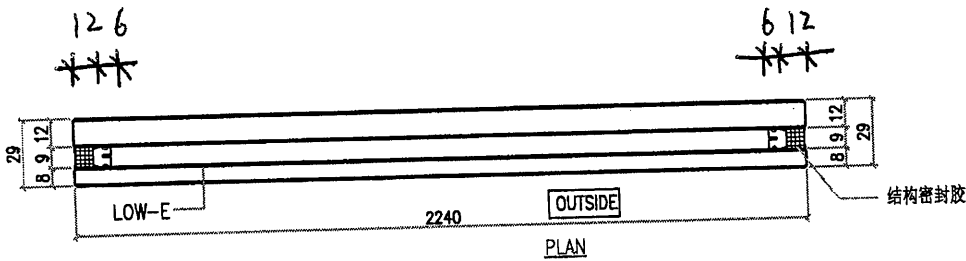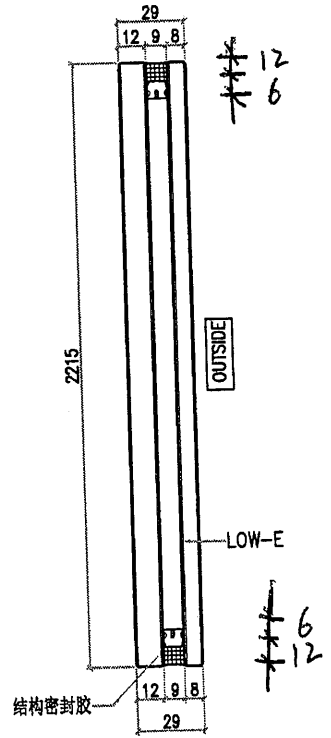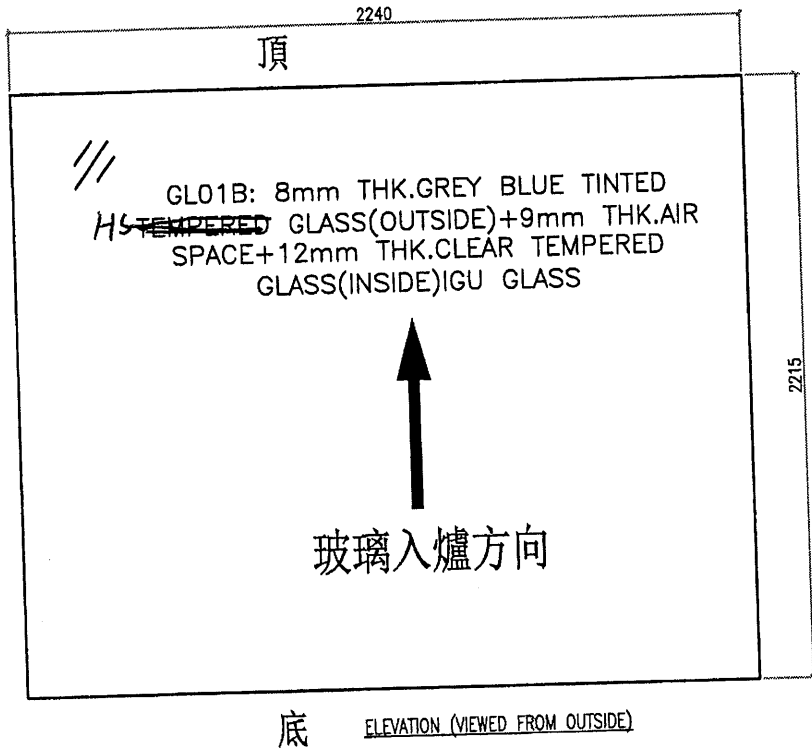


4边粗磨



NOTES

1. ALL DIMENSION IN mm
2. ALL EDGE CHAMFER 1x1x45°

1	PG1B-01	2
序号	编号	数量

6

 美特鋁質有限公司 MIDI Aluminium Fabricator Ltd.				工程號	J851	類別		物料號	-		
				地盤	青衣190	制圖	Z.S	2020-04-24	圖號	PG3	
修改	-	-	-	採用工廠	✓ 地盤	圖紙名稱	玻璃加工圖	復核	-	數量	-
日期	-	-	-	材料顏色	-	材料	GLASS	批准	-	單件重量	- (KG)

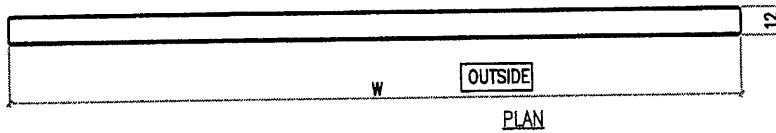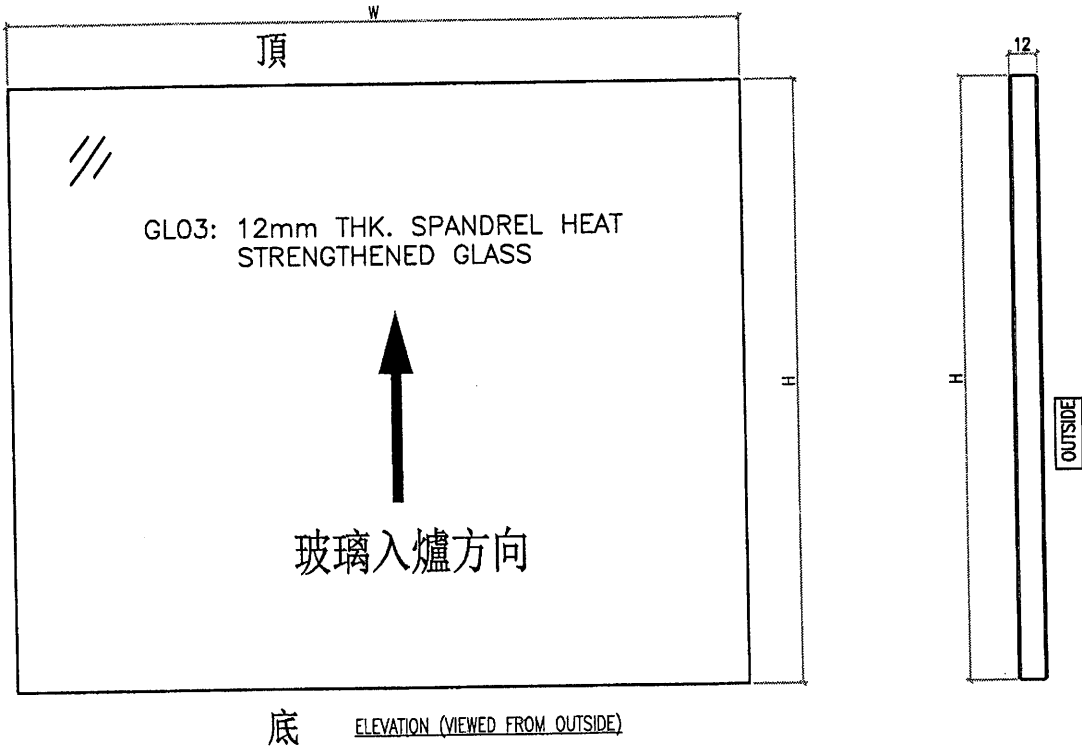


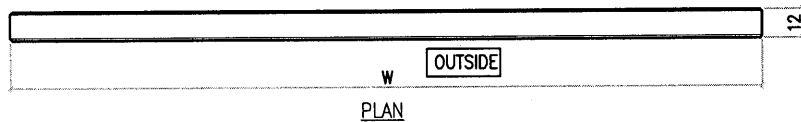
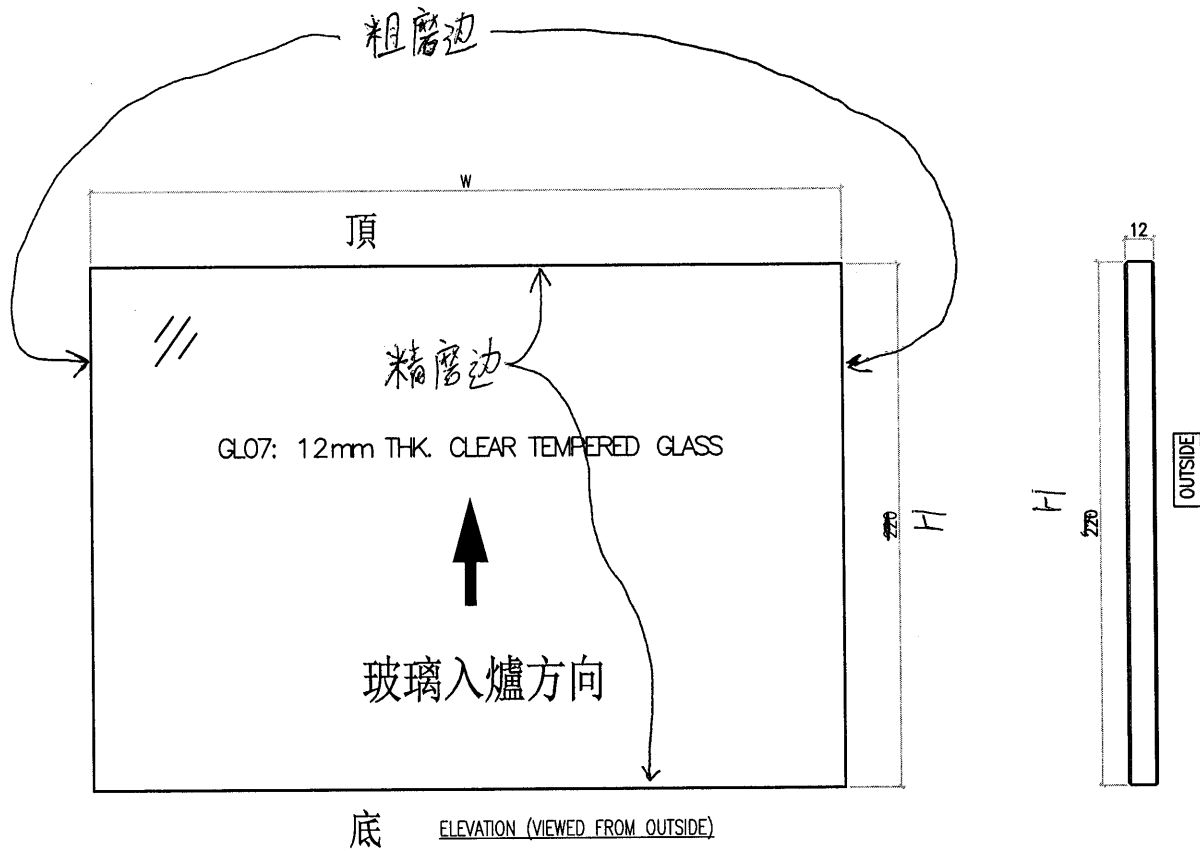
4边粗磨

18	PG3-18	2240	345	1
17	PG3-17	642.5	345	2
16	PG3-16	1660	345	1
15	PG3-15	1155	345	1
14	PG3-14	680	345	1
13	PG3-13	2240	945	1
12	PG3-12	642.5	945	2
11	PG3-11	1660	945	1
10	PG3-10	1155	945	1
9	PG3-09	680	945	1
8	PG3-08	2240	1175	1
7	PG3-07	642.5	1175	2
6	PG3-06	1660	1175	1
5	PG3-05	2240	1117.5	1
4	PG3-04	642.5	1060	2
3	PG3-03	1660	1060	1
2	PG3-02	1155	1175	2
1	PG3-01	680	1175	2
序号	编号	W	H	数量

NOTES

1. ALL DIMENSION IN mm
2. ALL EDGE CHAMFER 1x1x45°

 美特鋁質有限公司 MIDI Aluminium Fabricator Ltd.				工程號	J851	類別		物料號	-					
修改	-	-	-	採用工廠	✓	地盤	-	圖紙名稱	玻璃加工圖	制圖	Z.S	2020-04-24	圖號	PG7
日期	-	-	-	材料顏色	-	材料	GLASS	復核	-	-	-	-	數量	-
								批准	-	-	-	單件重量	- (KG)	



NOTES

1. ALL DIMENSION IN mm
2. ALL EDGE CHAMFER 1x1x45°

370	Za	PG7-02a	552.5	2
370	1a	PG7-01a	521.5	1
220	2	PG7-02	552.5	2
220	1	PG7-01	521.5	1
H	序号	编号	W	数量

J851 PMU玻璃位置图

