

工程指示 / 要求簡箋(E.I.)

工程指示編號：EI / 2760 / 21

修改版次：I

工程編號：J851

工程名稱：青衣明翹匯

工程項目：單元件幕牆 - 地盤用鋁料加工圖(第二批)

收件人：生統

發件人：Yancy Chen

日期：05/02/2021

要求提供 / 確認 事項：

- ( ) 初步鋁料 B.M.                      ( ) 加工拆圖，然後生產                      ( ) 尺寸表
- ( ) 正式鋁料 B.M.                      ( ) 技術上資料 / 指示                      ( ) 報價
- ( ) 配件 B.M.                              ( ) 樣辦或貨品說明書                      ( ) 分判合約
- ( ) 其他：\_\_\_\_\_

內容：

根據地盤指示，幕牆飾線改短 2mm, 詳附件。送地盤。螺絲頭要點油

請在 10/2/2021 前完成上列要求。

附：

1+ 4頁

以上項目為：

- 原合約工程包                       原合約工程加 / 減賬                       新工程報價

原因：-

分發東莞各部門：

- ( ) 生產技術總監  連附件    ( ) 技術部     連附件    ( ) 生產部     連附件    ( ) 機械設計部  連附件
- ( ) 採購部     連附件    ( ) 生產統籌部  連附件
- ( ) 質檢部     連附件    ( ) 會計部     連附件    ( ) 報關組     連附件    ( ) 其他 \_\_\_\_\_  連附件

分發香港各部門：


- ( ) 行政部  連附件    ( ) 會計部  連附件    ( ) 統籌部  連附件    ( ) 工程部地盤科文  連附件
- ( ) 採購部  連附件    ( ) QS 部  連附件    ( ) 維修部  連附件    ( ) 其他 \_\_\_\_\_  連附件

傳遞編號：

HK 0296 / 21


發件人簽署：


項目經理簽署：

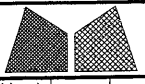


美特鋁質有限公司  
MIDI Aluminium Fabricator Ltd.

工程號	J851	類別		物料號	-
地盘	青衣190	制圖	W. E. X	2020-07-15	圖號 AP-07LS
修改日期		图纸名称	封筲铝片	復核	-
採用工廠	✓ 地盘	材料	3mm铝板	批准	-
材料颜色	Sandy Brown (沙褐色)	數量	-	單件重量	- (KG)

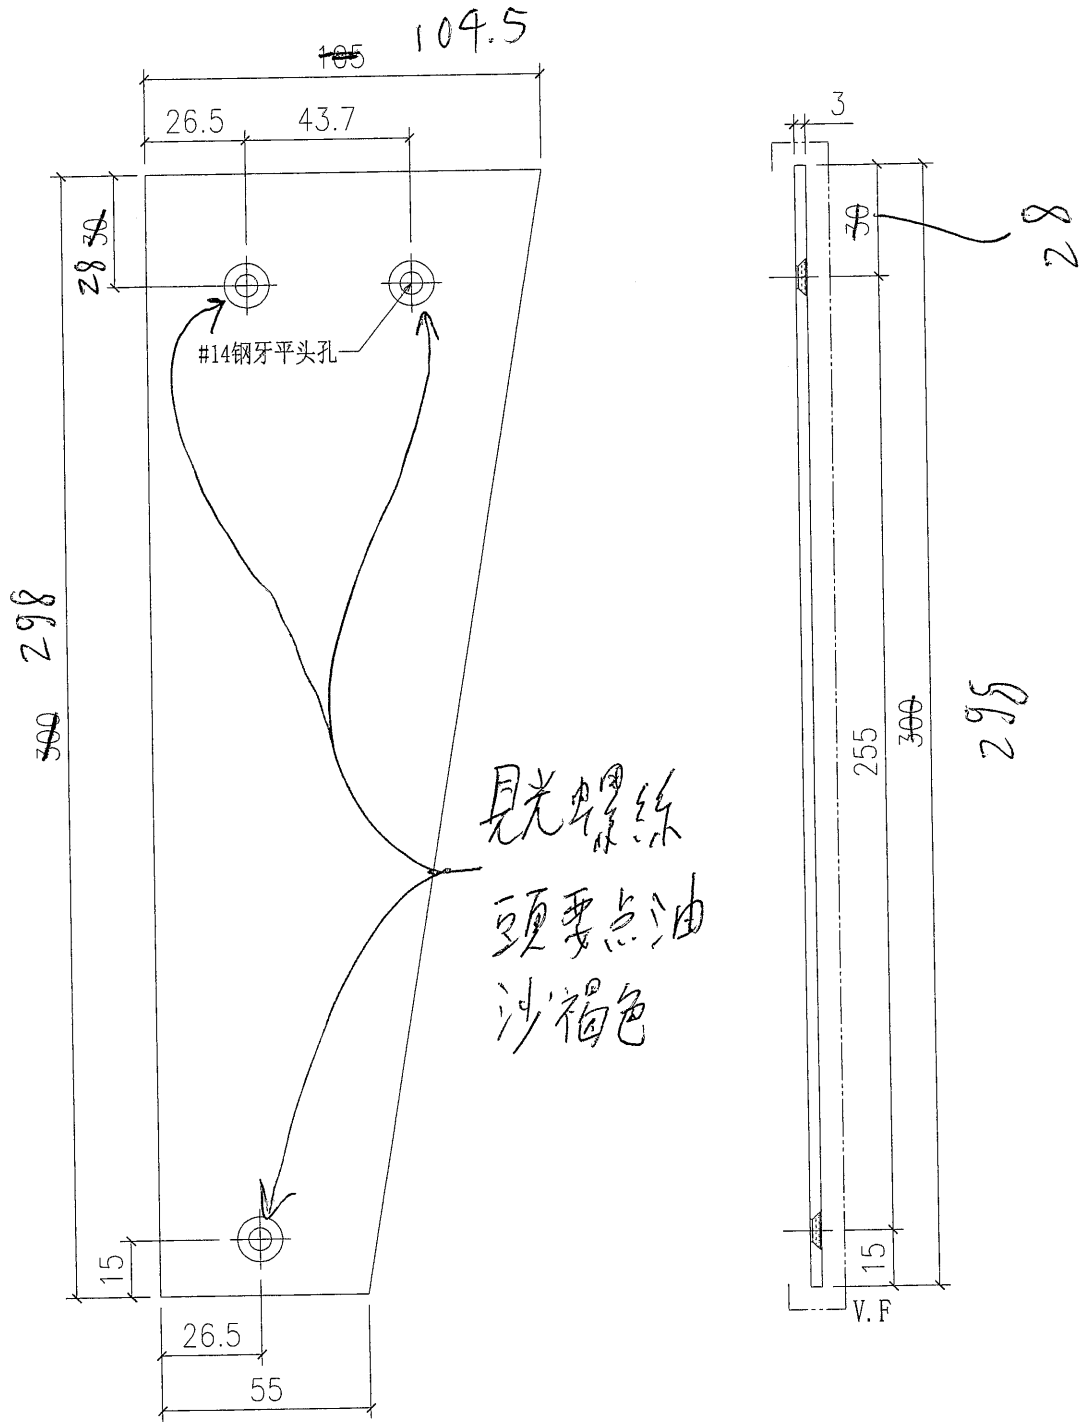

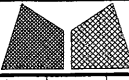 <b>美特鋁質有限公司</b> MIDI Aluminium Fabricator Ltd.				工程號 J851 地盘 青衣190	類別 制圖 W. E. X	物料號 - 2020-07-15	圖號 AP-07RS
修改 日期	採用 日期	工廠 <input checked="" type="checkbox"/> 地盤 - 材料颜色 Sandy Brown (沙褐色)	图纸名称 封笃铝片 材料 3mm铝板	復核 - 批准 -	-	數量 - 單件重量 - (KG)	

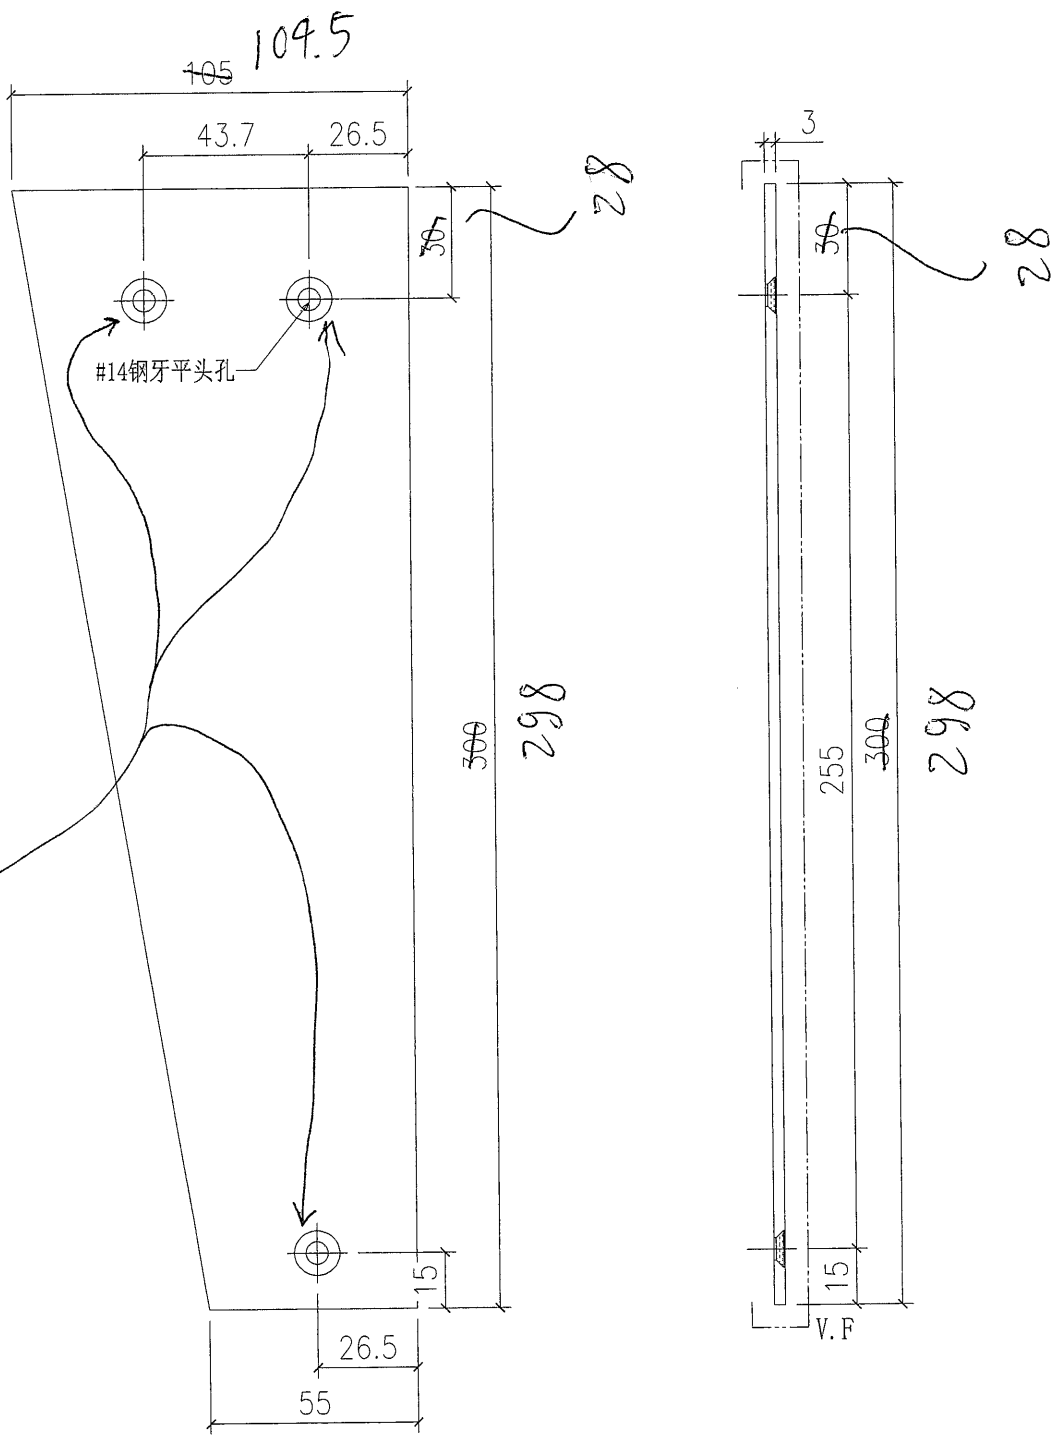

月光螺丝  
 头要点油  
 沙褐色



J851 - 青衣明翹匯 (工程部...

美特呀健, midi joe, midi積奇, +852 5...



今天

+852 9340 2882 ~SZE HONG WONG


@YB 通知埋廠，見光螺絲頭要點油

上午11:59

Ok

下午12:05 ✓

+852 6714 0433

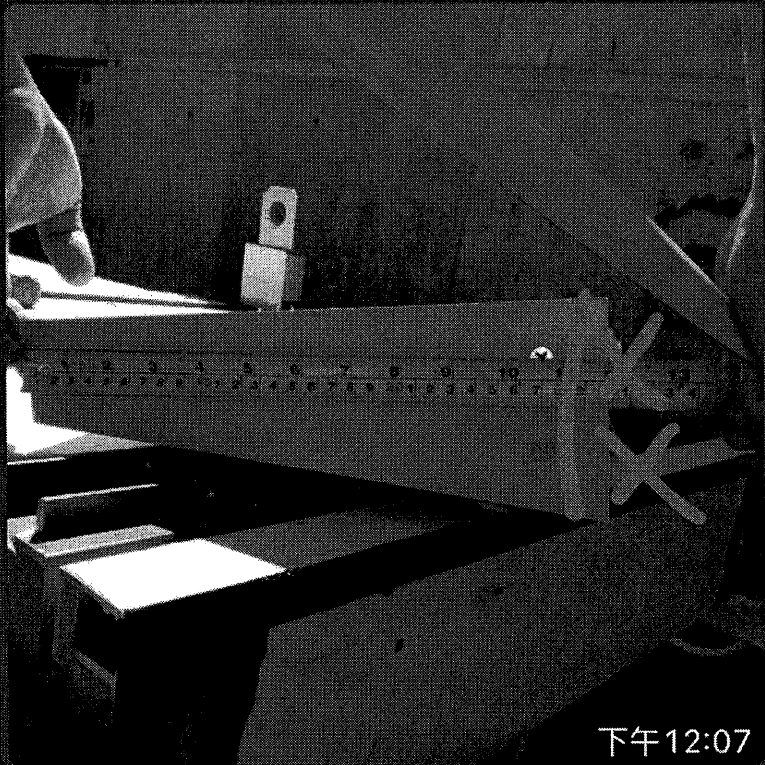

下午12:07

+852 6714 0433 ~😊

您

OK



下午12:07

+852 6714 0433



