



工程指示編號：EI / 2769

修改版次：-

工程編號：J851

工程名稱：青衣 明翹匯

工程項目：廠用玻璃 BM 和加工圖(幕牆 35 樓後改位置)

收件人：羅小姐

發件人：Leung Hin Wai

日期：30/11/2020

要求提供 / 確認 事項：

- |                                    |                                     |                               |
|------------------------------------|-------------------------------------|-------------------------------|
| <input type="checkbox"/> 初步鋁料 B.M. | <input type="checkbox"/> 加工拆圖，然後生產  | <input type="checkbox"/> 尺寸表  |
| <input type="checkbox"/> 正式鋁料 B.M. | <input type="checkbox"/> 技術上資料 / 指示 | <input type="checkbox"/> 報價   |
| <input type="checkbox"/> 配件 B.M.   | <input type="checkbox"/> 樣辦或貨品說明書   | <input type="checkbox"/> 分判合約 |
| <input type="checkbox"/> 其他：_____  |                                     |                               |

內容：

請按附頁訂貨，交廠。

需要 Heat Soak Test BSEN14179-1:2016 標準

是按 10 月 22 日則師電郵修改

請在 1 月中 前完成上列要求。

附：

1+4頁

以上項目為：

 原合約工程包 原合約工程加 / 減賬 新工程報價

原因：-

分發東莞各部門：

- |                                 |                              |   |   |                              |                              |  |   |
|---------------------------------|------------------------------|---|---|------------------------------|------------------------------|--|---|
| <input type="checkbox"/> 生產技術總監 | <input type="checkbox"/> 連附件 | <input type="checkbox"/> 技術部              | <input type="checkbox"/> 連附件            | <input type="checkbox"/> 生產部 | <input type="checkbox"/> 連附件 | <input type="checkbox"/> 機械設計部         | <input type="checkbox"/> 連附件                      |
| <input type="checkbox"/> 採購部    | <input type="checkbox"/> 連附件 | <input checked="" type="checkbox"/> 生產統籌部 | <input checked="" type="checkbox"/> 連附件 |                              |                              |  |   |
| <input type="checkbox"/> 質檢部    | <input type="checkbox"/> 連附件 | <input type="checkbox"/> 會計部              | <input type="checkbox"/> 連附件            | <input type="checkbox"/> 報關組 | <input type="checkbox"/> 連附件 | <input checked="" type="checkbox"/> 其他 | <u>小羅</u> <input checked="" type="checkbox"/> 連附件 |

分發香港各部門：

- |                              |                              |                               |                              |                              |                              |                                  |                                    |
|------------------------------|------------------------------|-------------------------------|------------------------------|------------------------------|------------------------------|----------------------------------|------------------------------------|
| <input type="checkbox"/> 行政部 | <input type="checkbox"/> 連附件 | <input type="checkbox"/> 會計部  | <input type="checkbox"/> 連附件 | <input type="checkbox"/> 統籌部 | <input type="checkbox"/> 連附件 | <input type="checkbox"/> 工程部地盤科文 | <input type="checkbox"/> 連附件       |
| <input type="checkbox"/> 採購部 | <input type="checkbox"/> 連附件 | <input type="checkbox"/> QS 部 | <input type="checkbox"/> 連附件 | <input type="checkbox"/> 維修部 | <input type="checkbox"/> 連附件 | <input type="checkbox"/> 其他      | _____ <input type="checkbox"/> 連附件 |

傳遞編號：

HK 2750

發件人簽署：

項目經理簽署：

# 第一頁 訂貨B/M

 <b>美特鋁質</b> 有限公司 MIDI Aluminium Fabricator Ltd.			工程號: <b>J851</b>	計算: <b>肖</b>	日期: <b>28/11/2020</b>	送呈: <b>施哥</b>					
			地盤名稱: <b>TYTL190</b>	核對:	日期:	副本:					
<b>廠用玻璃B.M.表</b>			項目類別: <b>幕牆玻璃</b>	批准:	日期:	A/C Code:					
BM編號:			修改版次:	總計玻璃面積 (平方米):		備注					
序號	修改內容	玻璃圖號	顏色與類型	厚度 (mm)	玻璃尺寸		數量 (塊)	總面積 (平方米)			
					寬度 (mm)	高度 (mm)					
1		GL01-22	玻璃編號: GL01 8mm THK. Heat Strengthen Glass (Outside)+12mm AIR+8mm THK. Clear Tempered Glass (Inside) I.G.U. 三鑫SAMPLE CODE: D19110483	28	642.5	595.0	28	10.70			
2		GL01-23		28	642.5	1567.0	23	23.16			
6		GL01-24		28	620.0	595.0	2	0.74			
7		GL01-25		28	620.0	1567.0	2	1.94			
11		GL01-26		28	592.5	595.0	2	0.71			
12		GL01-27		28	592.5	1567.0	2	1.86			
13		GL01-28		28	680.0	595.0	2	0.81			
14		GL01-29		28	680.0	1567.0	2	2.13			
15		GL01-30		28	527.5	595.0	2	0.63			
16		GL01-31		28	527.5	1567.0	2	1.65			
17		GL01-32		28	632.5	595.0	2	0.75			
18		GL01-33		28	632.5	1567.0	2	1.98			
19		GL01-34		28	647.5	1567.0	1	1.01			
20		GL01-35		28	655.0	595.0	1	0.39			
21		GL01-36		28	635.0	1567.0	5	4.98			
							合計	78	53.44		
246		GL07-20		玻璃編號: GL07 12mm Clear Tempered Glass 三鑫Sample Code: 19110488	12	565.0	370.0	1	0.21		
247		GL07-11			12	552.5	370.0	28	5.72		
249		GL07-13			12	530.0	370.0	2	0.39		
250		GL07-14			12	521.5	370.0	2	0.39		
251		GL07-15			12	502.5	370.0	2	0.37		
252		GL07-16	12		542.5	370.0	2	0.40			
253		GL07-17	12		437.5	370.0	2	0.32			
							合計	39	7.8		
							總計:	117	61.2		
加工注意事項:											
1).本表中所採用之玻璃為信義玻璃廠出品之 玻璃原片											
2).本表中所有玻璃對角線尺寸偏差要求不超過正負2mm。											
3).本表中所有玻璃要求粗磨邊處理並倒棱角。											
4).本表中不同種類玻璃參照玻璃加工圖加工。											
5).本表中所有強化玻璃均需HEAT SOAK TEST。											
6).本表中所有強化玻璃之入爐方向均以寬度方向進入。											
7).本表中所有玻璃成品送交東莞美而特廠，每次交貨時須齊層、齊款、齊數量，每次來貨之具體數量由美而特廠生產統籌部提供。											
8).本表中所有玻璃成品均需注明室內外面及其玻璃編號，以便識別。											




1/16  
第二頁

此BM只供參考，請按第一頁訂貨

Z



 <b>美特鋁質</b> 有限公司 MIDI Aluminium Fabricator Ltd.		<b>工程號:</b> J851	<b>計算:</b> SAM	<b>日期:</b> 30/11/2020	<b>送呈:</b> 施哥					
		<b>地盤名稱:</b> TYTL190	<b>核對:</b>	<b>日期:</b> 30/11/2020	<b>副本:</b>					
<b>廠用玻璃B.M.表</b>		<b>項目類別:</b> 幕牆玻璃	<b>批准:</b>	<b>日期:</b>	<b>A/C Code:</b>					
<b>BM編號:</b>		<b>修改版次:</b>	<b>總計玻璃面積 (平方米):</b>	<b>備注</b>						
序號	修改內容	玻璃圖號	顏色與類型	厚度 (mm)	玻璃尺寸		數量 (塊)	總面積 (平方米)		
					寬度 (mm)	高度 (mm)				
1		GL01-22	玻璃編號: GL01 8mm THK. Heat Strengthen Glass (Outside)+12mm AIR+8mm THK. Clear Tempered Glass (Inside) I.G.U. 三鑫SAMPLE CODE: D19110483	28	642.5	595.0	28	10.70		
2		GL01-23		28	642.5	1567.0	23	23.16		
6		GL01-24		28	620.0	595.0	2	0.74		
7		GL01-25		28	620.0	1567.0	2	1.94		
11		GL01-26		28	592.5	595.0	2	0.71		
12		GL01-27		28	592.5	1567.0	2	1.86		
13		GL01-28		28	680.0	595.0	2	0.81		
14		GL01-29		28	680.0	1567.0	2	2.13		
15		GL01-30		28	527.5	595.0	2	0.63		
16		GL01-31		28	527.5	1567.0	2	1.65		
17		GL01-32		28	632.5	595.0	2	0.75		
18		GL01-33		28	632.5	1567.0	2	1.98		
19		GL01-34		28	647.5	1567.0	1	1.01		
20		GL01-35		28	655.0	595.0	1	0.39		
21		GL01-36		28	635.0	1567.0	5	4.98		
							合計	78	53.44	
246		GL07-20		玻璃編號: GL07 12mm Clear Tempered Glass 三鑫Sample Code: 19110488	12	565.0	370.0	1	0.21	
247		GL07-11			12	552.5	370.0	28	5.72	
249		GL07-13			12	530.0	370.0	2	0.39	
250		GL07-14			12	521.5	370.0	2	0.39	
251		GL07-15			12	502.5	370.0	2	0.37	
252		GL07-16	12		542.5	370.0	2	0.40		
253		GL07-17	12		437.5	370.0	2	0.32		
							合計	39	7.8	
						總計:	117	61.2		
<b>加工注意事項:</b>		1).本表中所採用之玻璃為信義玻璃廠出品之 玻璃原片 2).本表中所有玻璃對角線尺寸偏差要求不超過正負2mm。 3).本表中所有玻璃要求粗磨邊處理並倒棱角。 4).本表中不同種類玻璃參照玻璃加工圖加工。 5).本表中所有強化玻璃均需HEAT SOAK TEST。 6).本表中所有強化玻璃之入爐方向均以寬度方向進入。 7).本表中所有玻璃成品送交東莞美而特廠，每次交貨時須齊層、齊款、齊數量，每次來貨之具體數量由美而特廠生產統籌部提供。 8).本表中所有玻璃成品均需注明室內外面及其玻璃編號，以便識別。								

 美特鋁質有限公司 MIDI Aluminium Fabricator Ltd.				工程號 J851	類別 制圖 W. E. X	物料號 2020-05-25	圖號 GL01	
修改 日期	-	-	-	地盤 採用工廠 ✓	地盤 圖紙名稱 玻璃加工圖	復核 批准	數量 單件重量	- - (KG)

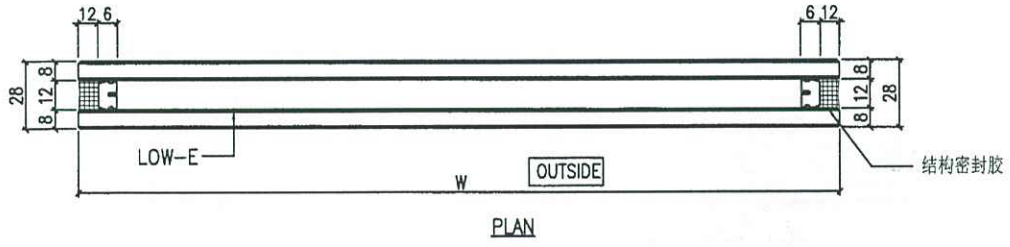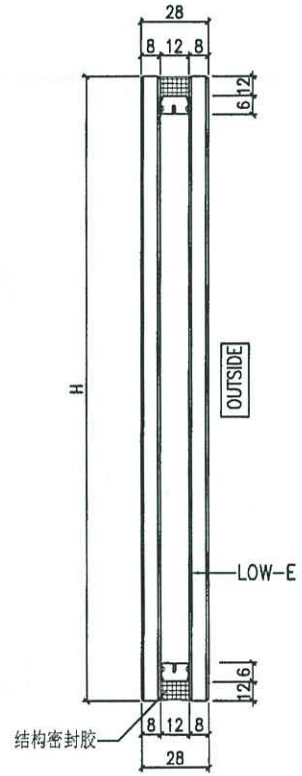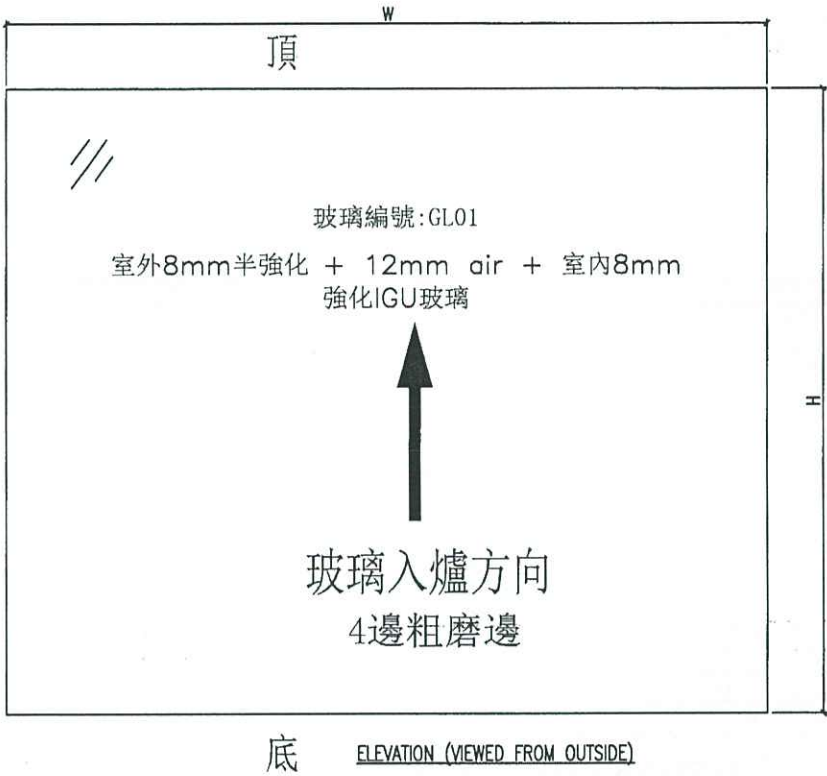

- NOTES
1. ALL DIMENSION IN mm
  2. ALL EDGE CHAMFER 1x1x45°

 美特鋁質有限公司 MIDI Aluminium Fabricator Ltd.				工程號 J851	類別 -	物料號 -		
				地盘 青衣190	制圖 W. E. X	2020-05-25	圖號 GL07	
修改 -	-	-	採用工廠 <input checked="" type="checkbox"/>	地盘 -	图纸名称 玻璃加工图	復核 -	-	數量 -
日期 -	-	-	材料颜色 -		材料 GLASS	批准 -	-	單件重量 - (KG)

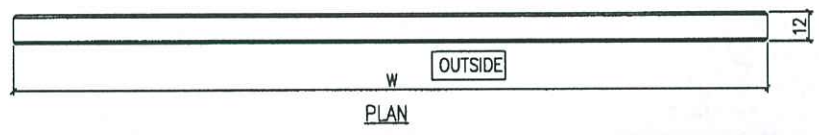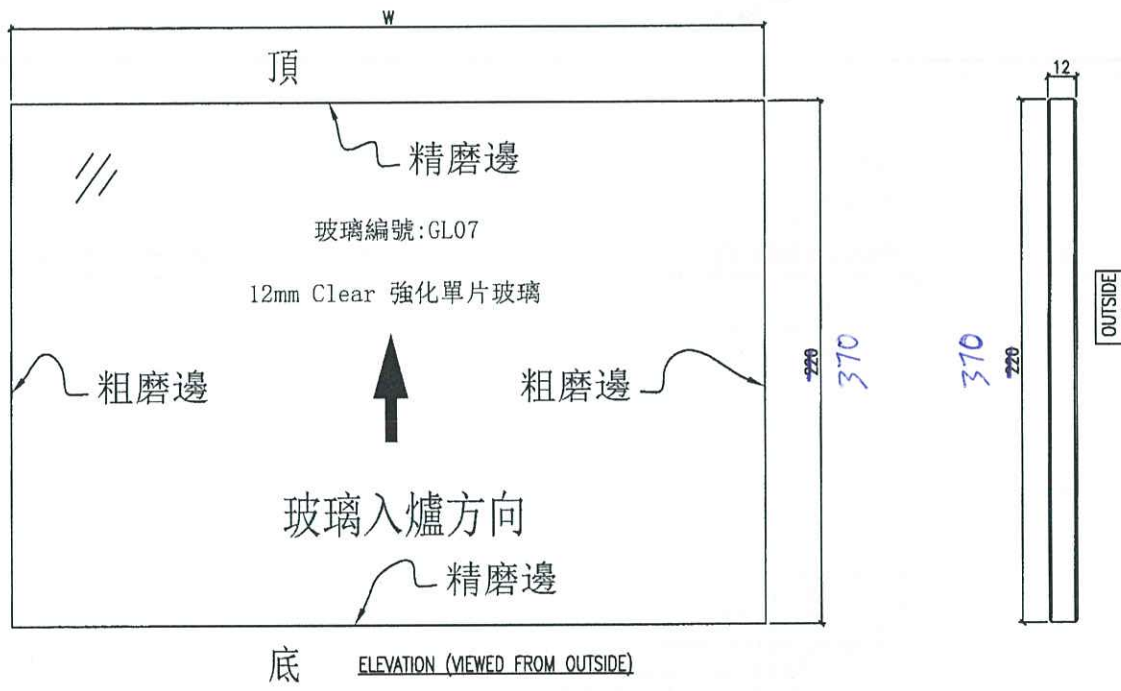

NOTES

1. ALL DIMENSION IN mm
2. ALL EDGE CHAMFER 1x1x45°