

工程指示 / 要求簡箋(E.I.)

工程指示編號：EI/2800/20

修改版次：-

工程編號：J851

工程名稱：青衣明翹匯

工程項目：試水箱補玻璃扣綫 - 第二次幕牆測試

收件人：生統

發件人：Yancy Chen

日期：09/12/2020

要求提供 /  確認 事項：

- |                                    |                                     |                               |
|------------------------------------|-------------------------------------|-------------------------------|
| <input type="checkbox"/> 初步鋁料 B.M. | <input type="checkbox"/> 加工拆圖，然後生產  | <input type="checkbox"/> 尺寸表  |
| <input type="checkbox"/> 正式鋁料 B.M. | <input type="checkbox"/> 技術上資料 / 指示 | <input type="checkbox"/> 報價   |
| <input type="checkbox"/> 配件 B.M.   | <input type="checkbox"/> 樣辦或貨品說明書   | <input type="checkbox"/> 分判合約 |
| <input type="checkbox"/> 其他：_____  |                                     |                               |

內容：

請按附頁資料，加工玻璃扣綫 1 件，送試水場。

請在 5/1/2021 前完成上列要求。

附：

1+ / 頁

以上項目為：

- 原合約工程包                       原合約工程加 / 減賬                       新工程報價

原因：-

分發東莞各部門：

- ( ) 生產技術總監  連附件    ( ) 技術部  連附件    ( ) 生產部  連附件    ( ) 機械設計部  連附件  
 ( ) 採購部  連附件    (  ) 生產統籌部  連附件    梅軍  
 ( ) 質檢部  連附件    ( ) 會計部  連附件    ( ) 報關組  連附件    (  ) 其他 小羅  連附件

分發香港各部門：

- ( ) 行政部  連附件    ( ) 會計部  連附件    ( ) 統籌部  連附件    ( ) 工程部地盤科文  連附件  
 ( ) 採購部  連附件    ( ) QS 部  連附件    ( ) 維修部  連附件    ( ) 其他 \_\_\_\_\_  連附件


傳遞編號：

HK2832/20



發件人簽署：YC

項目經理簽署：印

10

 美特鋁質有限公司 MIDI Aluminium Fabricator Ltd.				工程號 J851 地盤 青衣190	類別 制圖 W. E. X	物料號 - 2020-04-16	圖號 X85743-P02G 數量 1
修改 - - - 日期 - - -	採用工廠 材料顏色 灰色(UCT534193SC-3)	地盤 <input checked="" type="checkbox"/>	圖紙名稱 鋁料加工圖 材料 X85743	復核 - 批准 -	單件重量 - (KG)		

此扣線送地盤

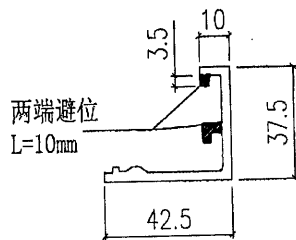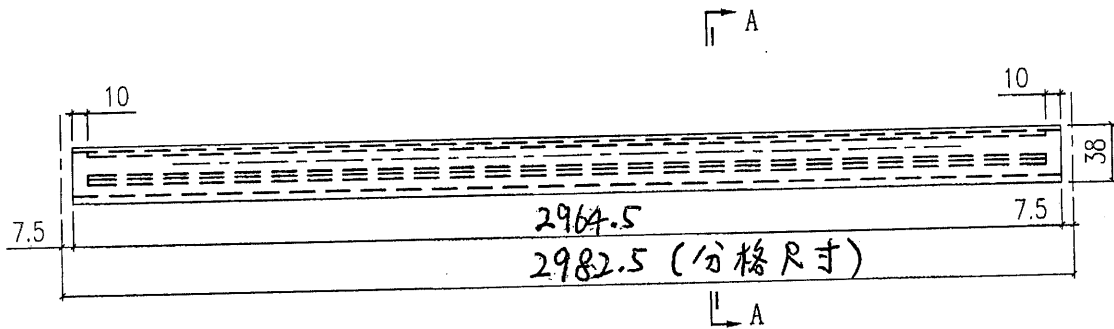

本

