




工程號

J-851

地盤

青衣明翹匯

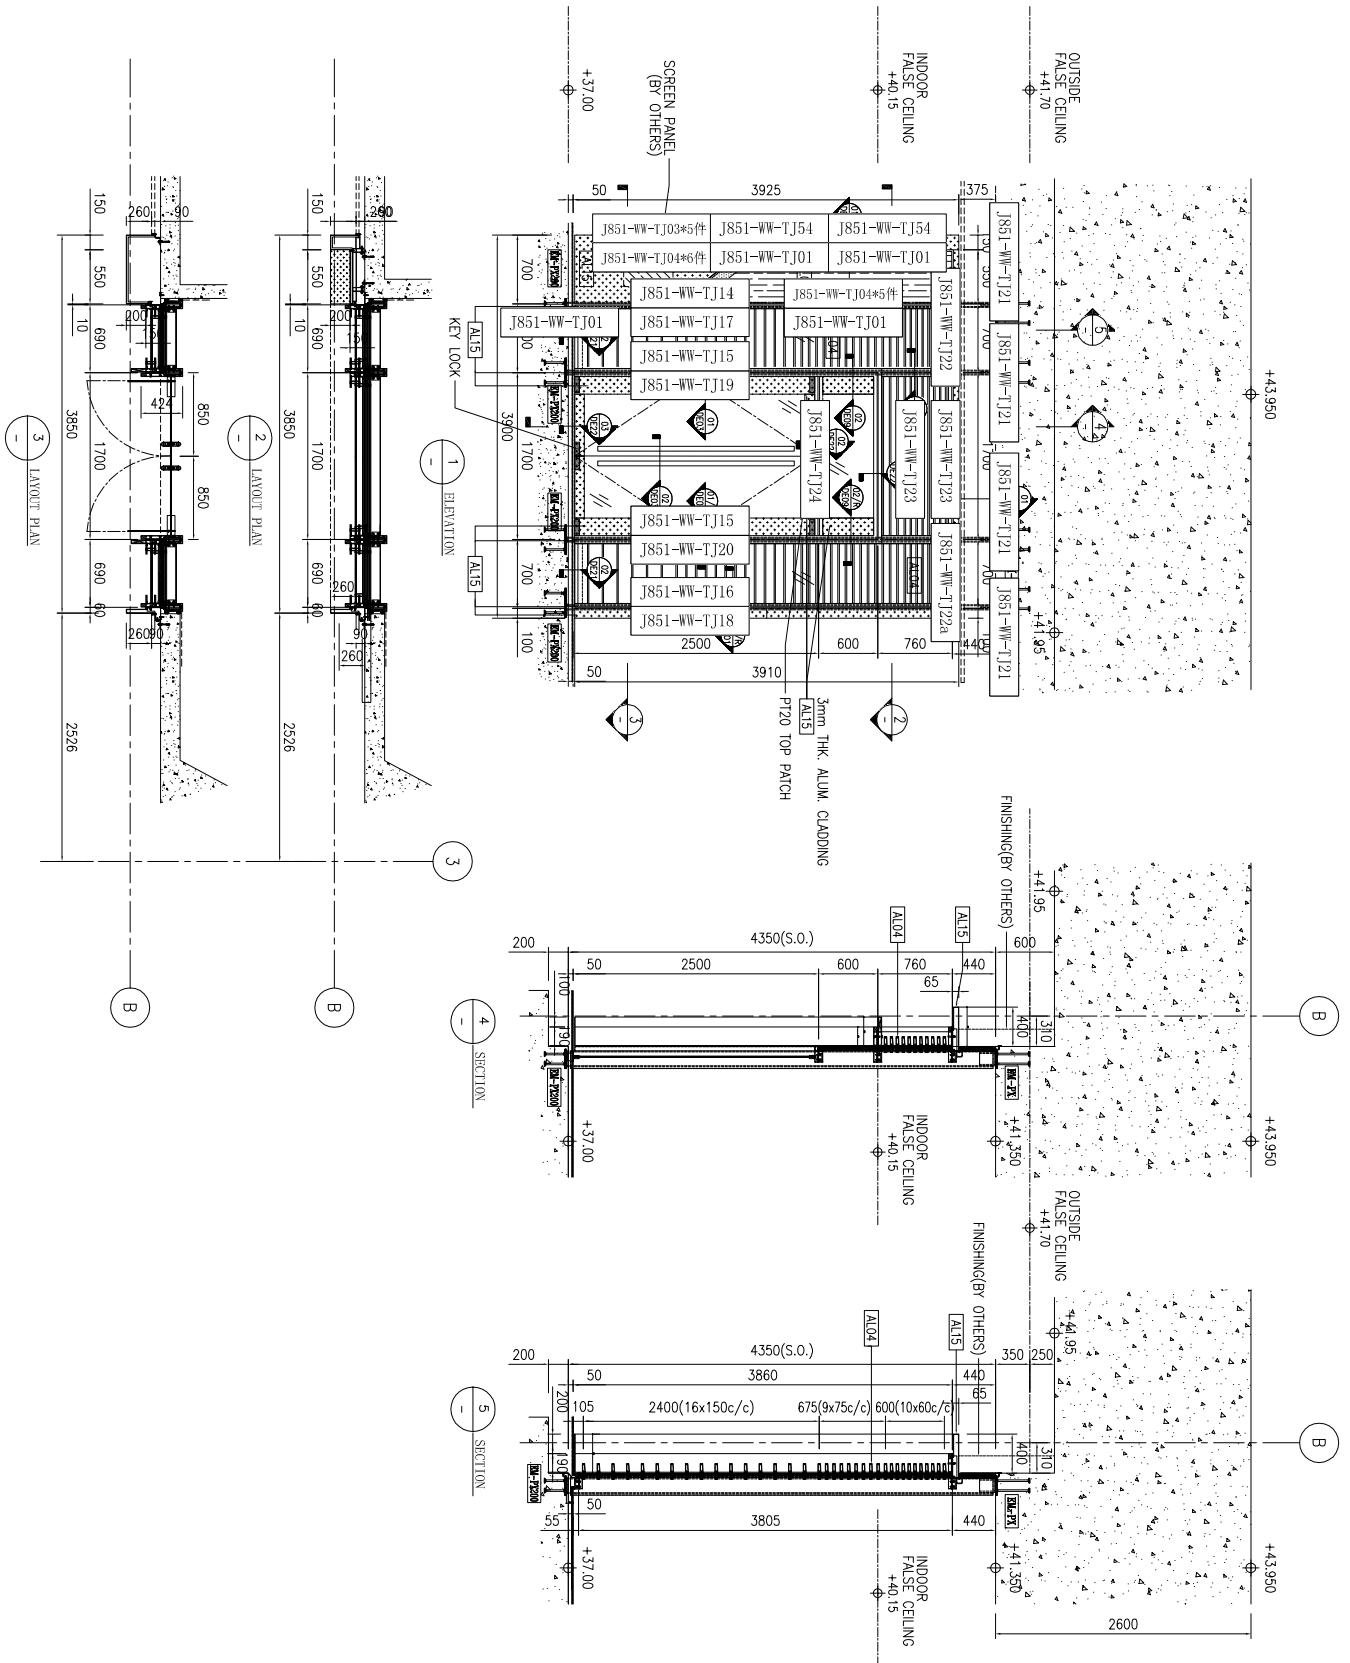

名稱	鐵件安裝位置圖	制圖	WYY	2020. 12. 05	修改		
材料		復核			日期		
顏色		批准			圖號	J851-WW-TJW2	




工程號

J-851

地盤

青衣明翹匯

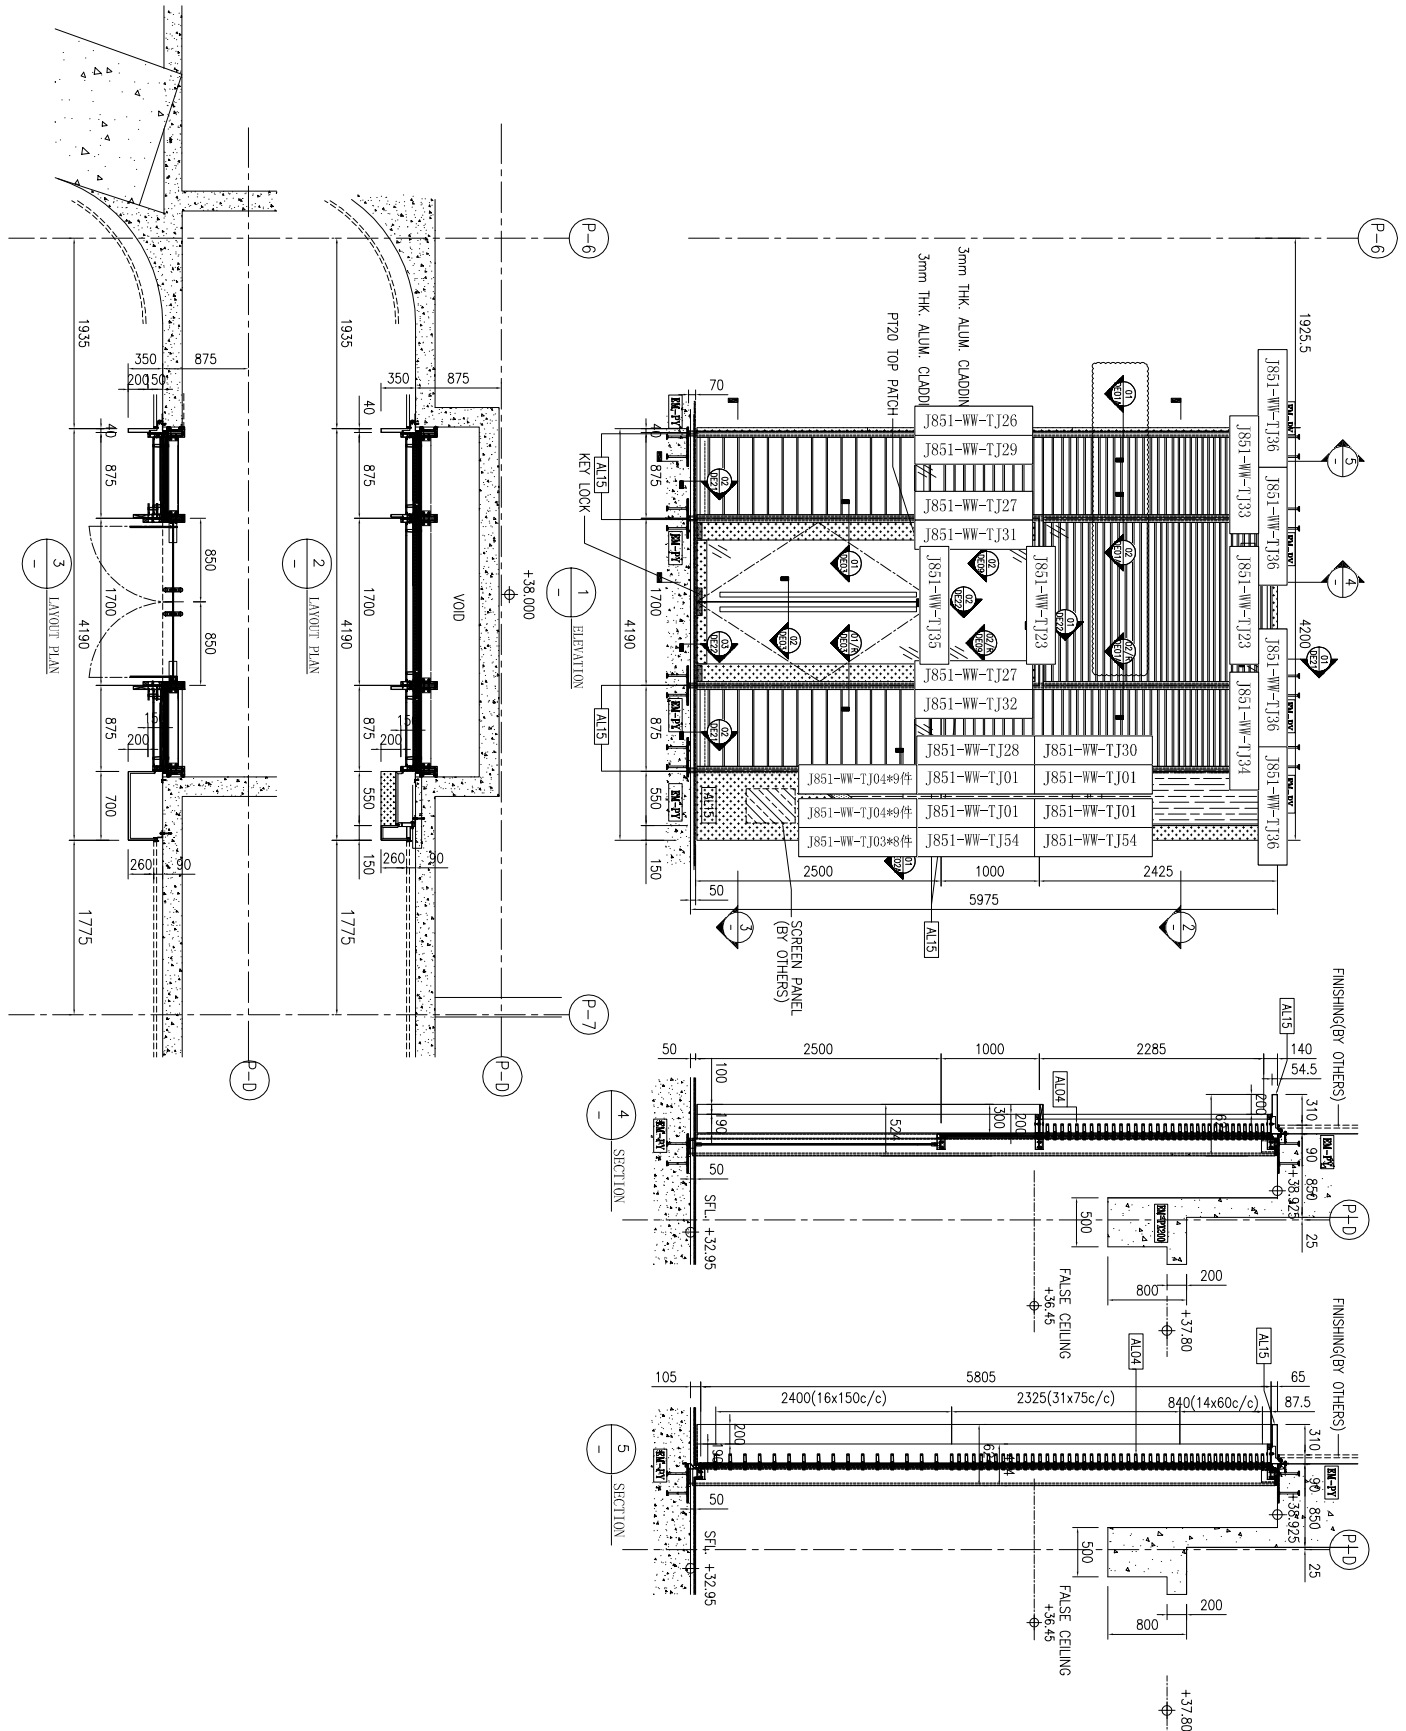

名稱	鐵件安裝位置圖	制圖	WYY	2020. 12. 05	修改		
材料		復核			日期		
顏色		批准			圖號	J851-WW-TJW3	







工程號


J-851

地盤

青衣明翹匯

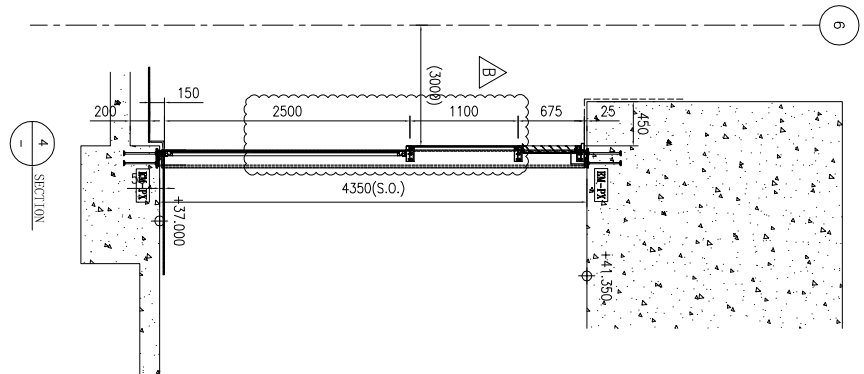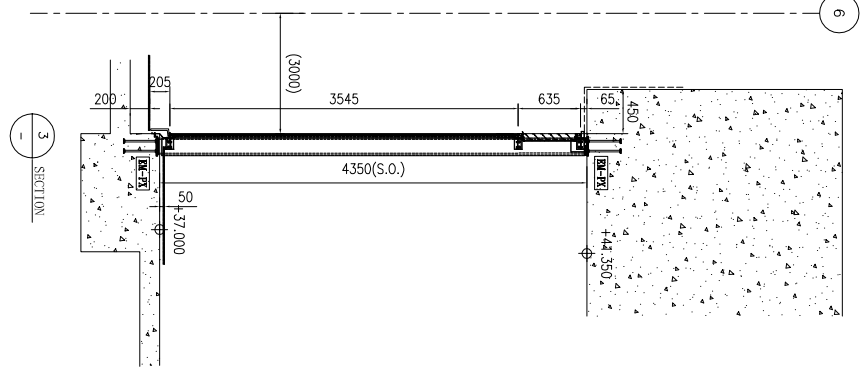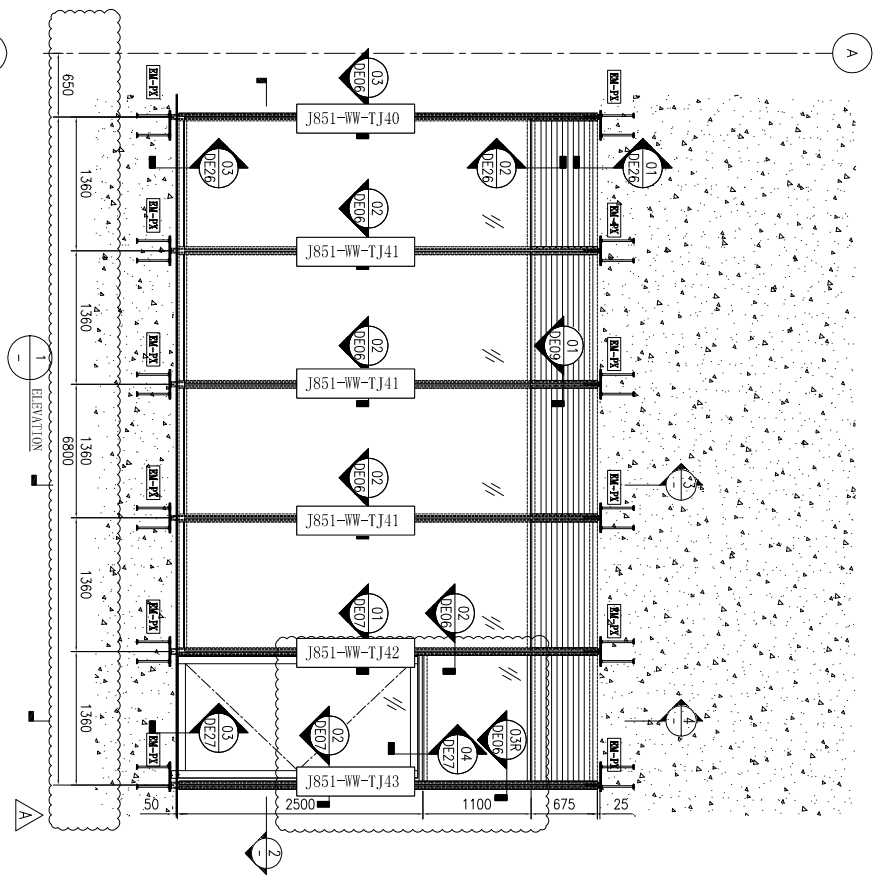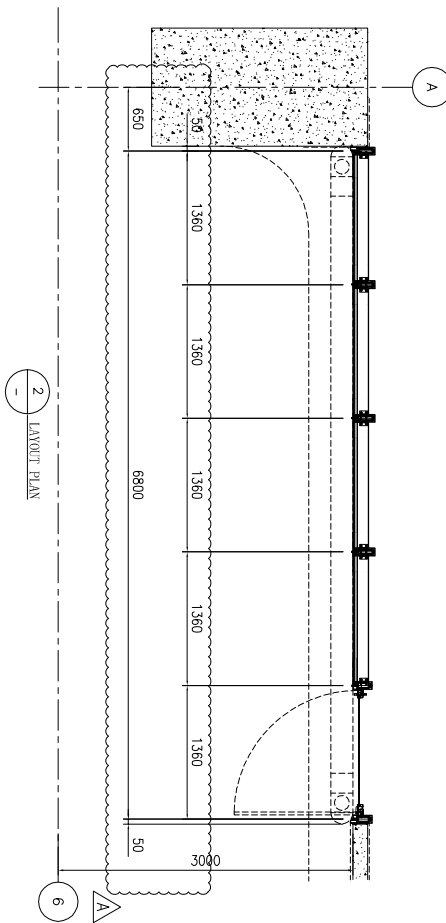

名稱	鐵件安裝位置圖	制圖	WYY	2020. 12. 05	修改		
材料		復核			日期		
顏色		批准			圖號	J851-NW-TJW4	

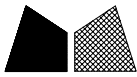


工程號


J-851

地盤

青衣明翹匯

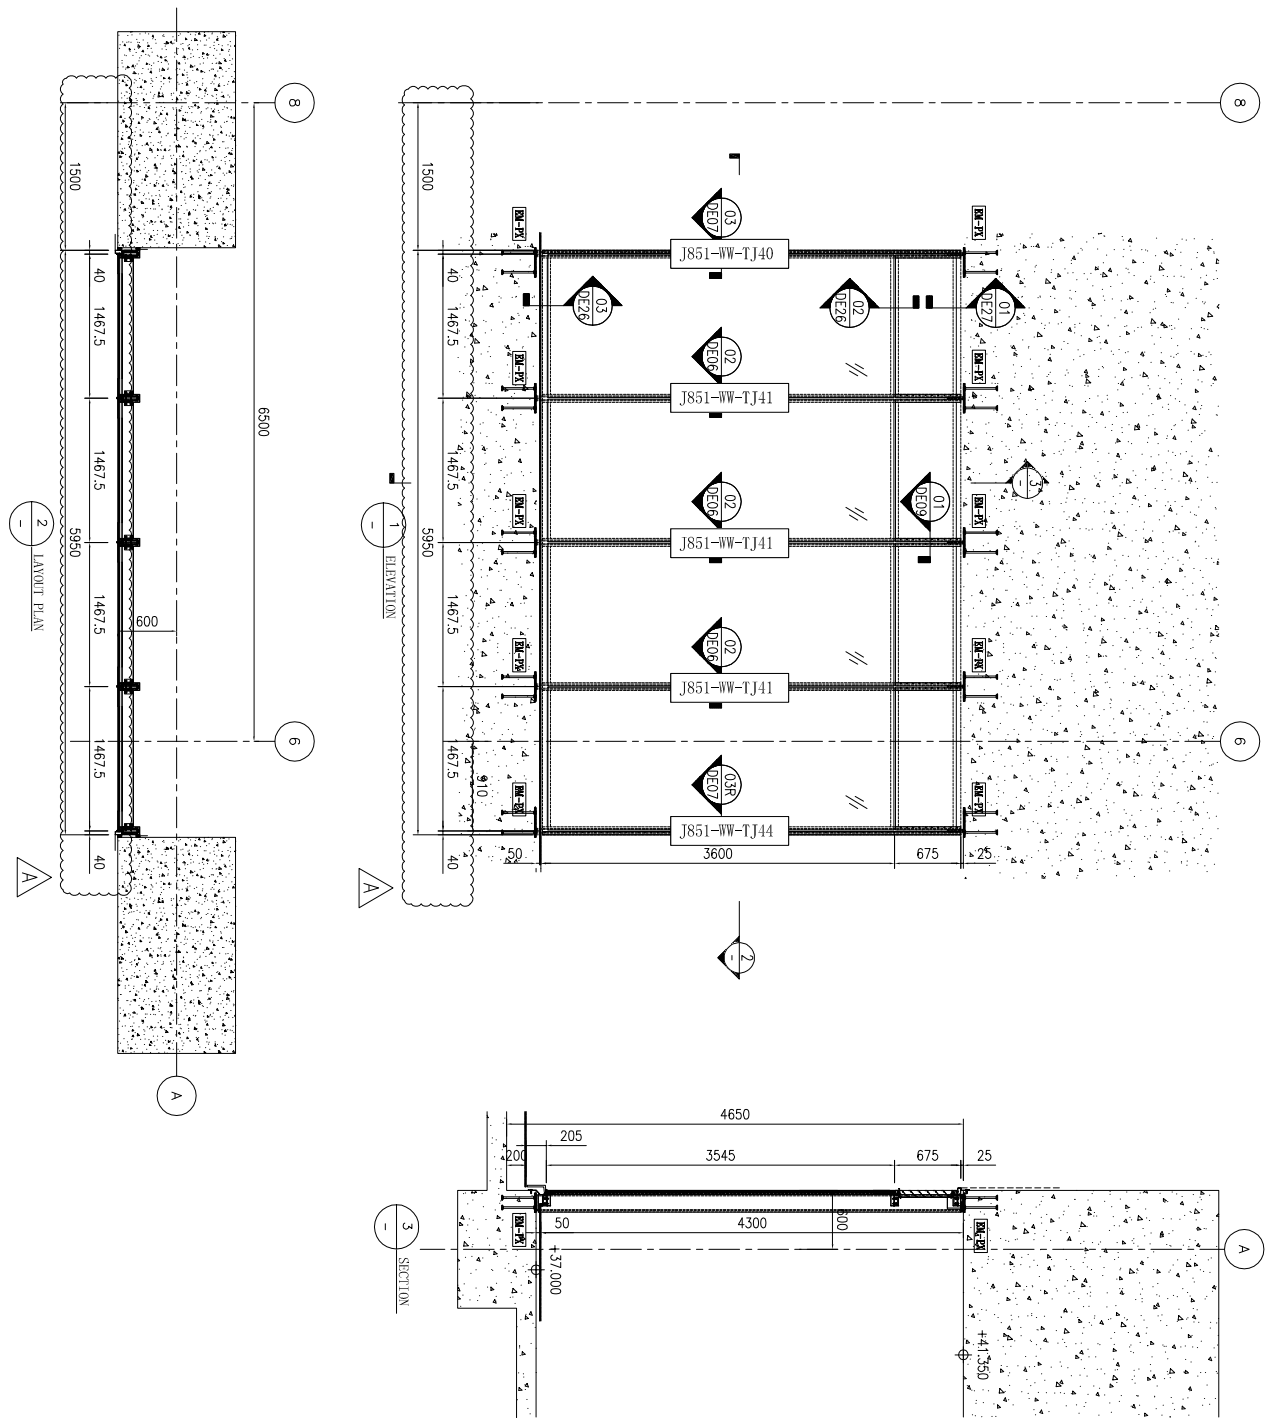

名稱	鐵件安裝位置圖	制圖	WYY	2020. 12. 05	修改		
材料		復核			日期		
顏色		批准			圖號	J851-WW-TJW5	

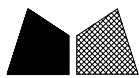


工程號

J-851

地盤

青衣明翹匯

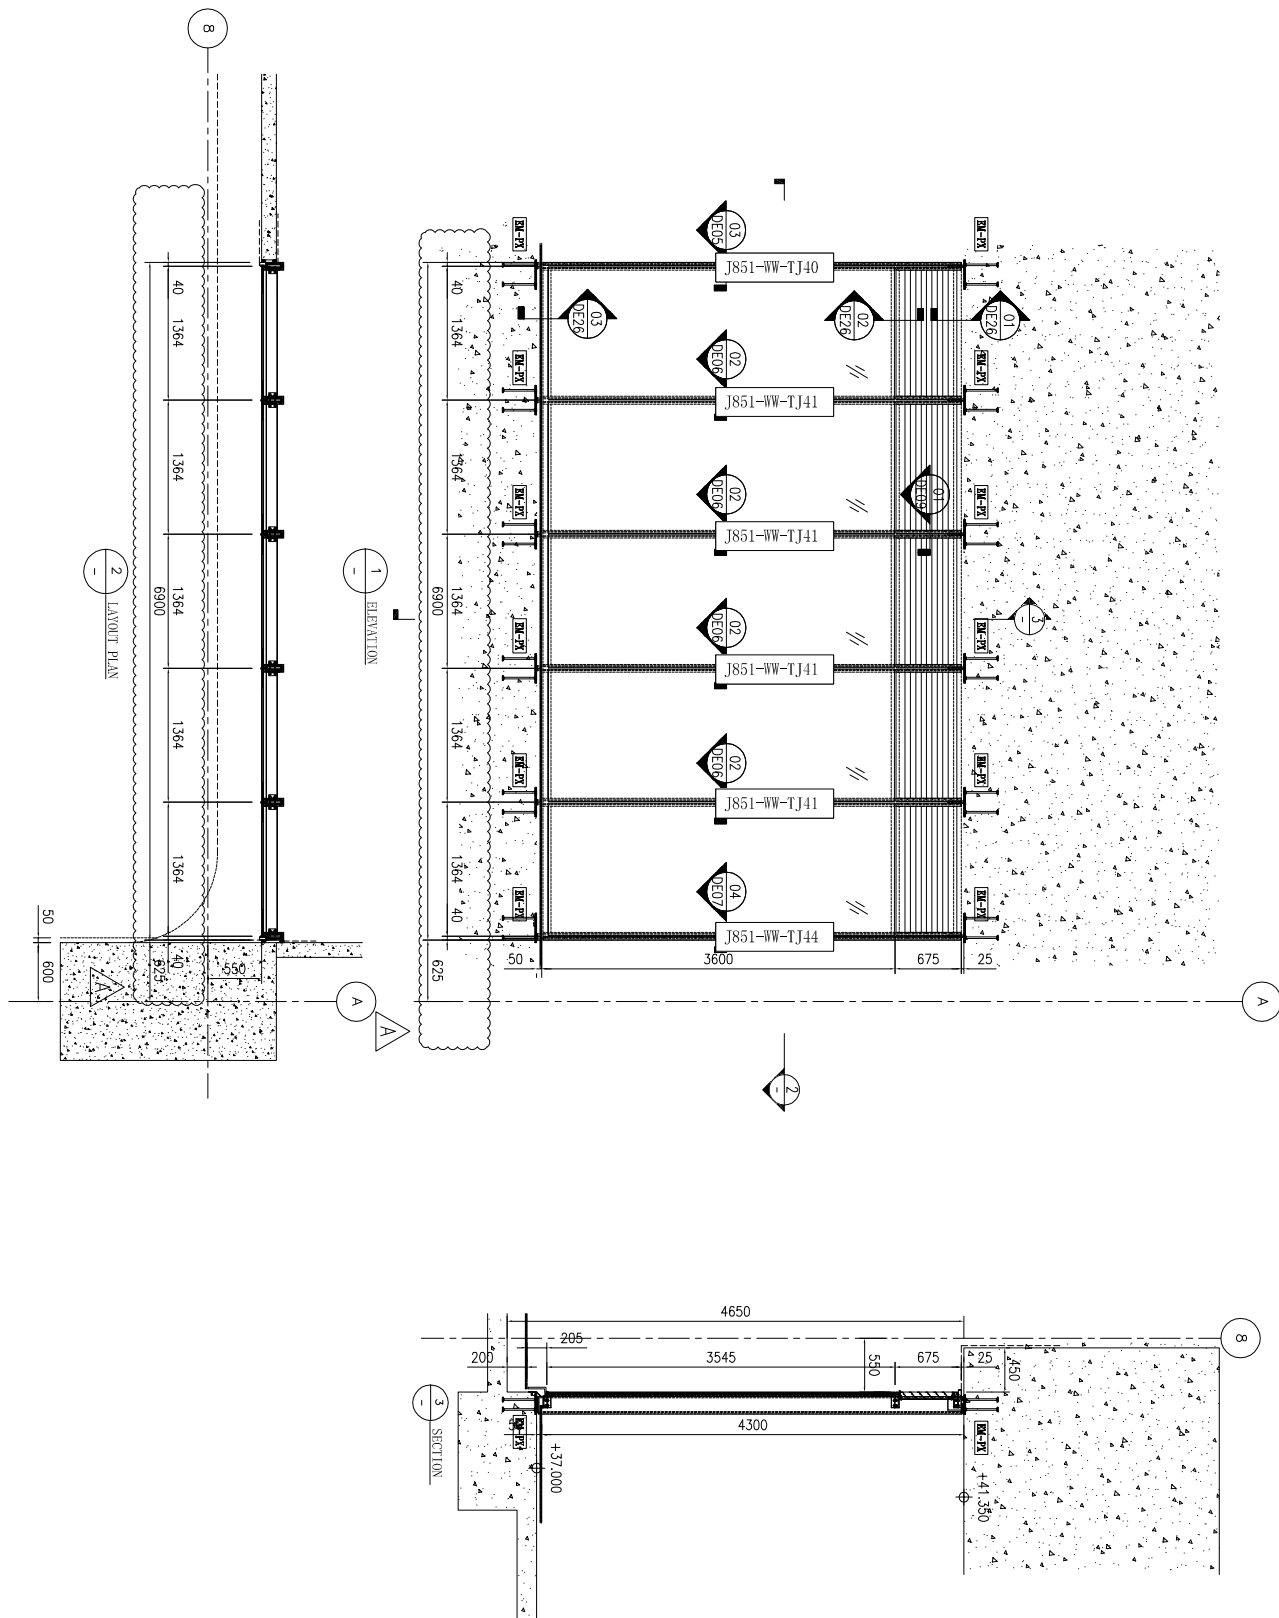

名稱	鐵件安裝位置圖	制圖	WYY	2020. 12. 05	修改		
材料		復核			日期		
顏色		批准			圖號	J851-WW-TJW6	




工程號

J-851

地盤

青衣明翹匯

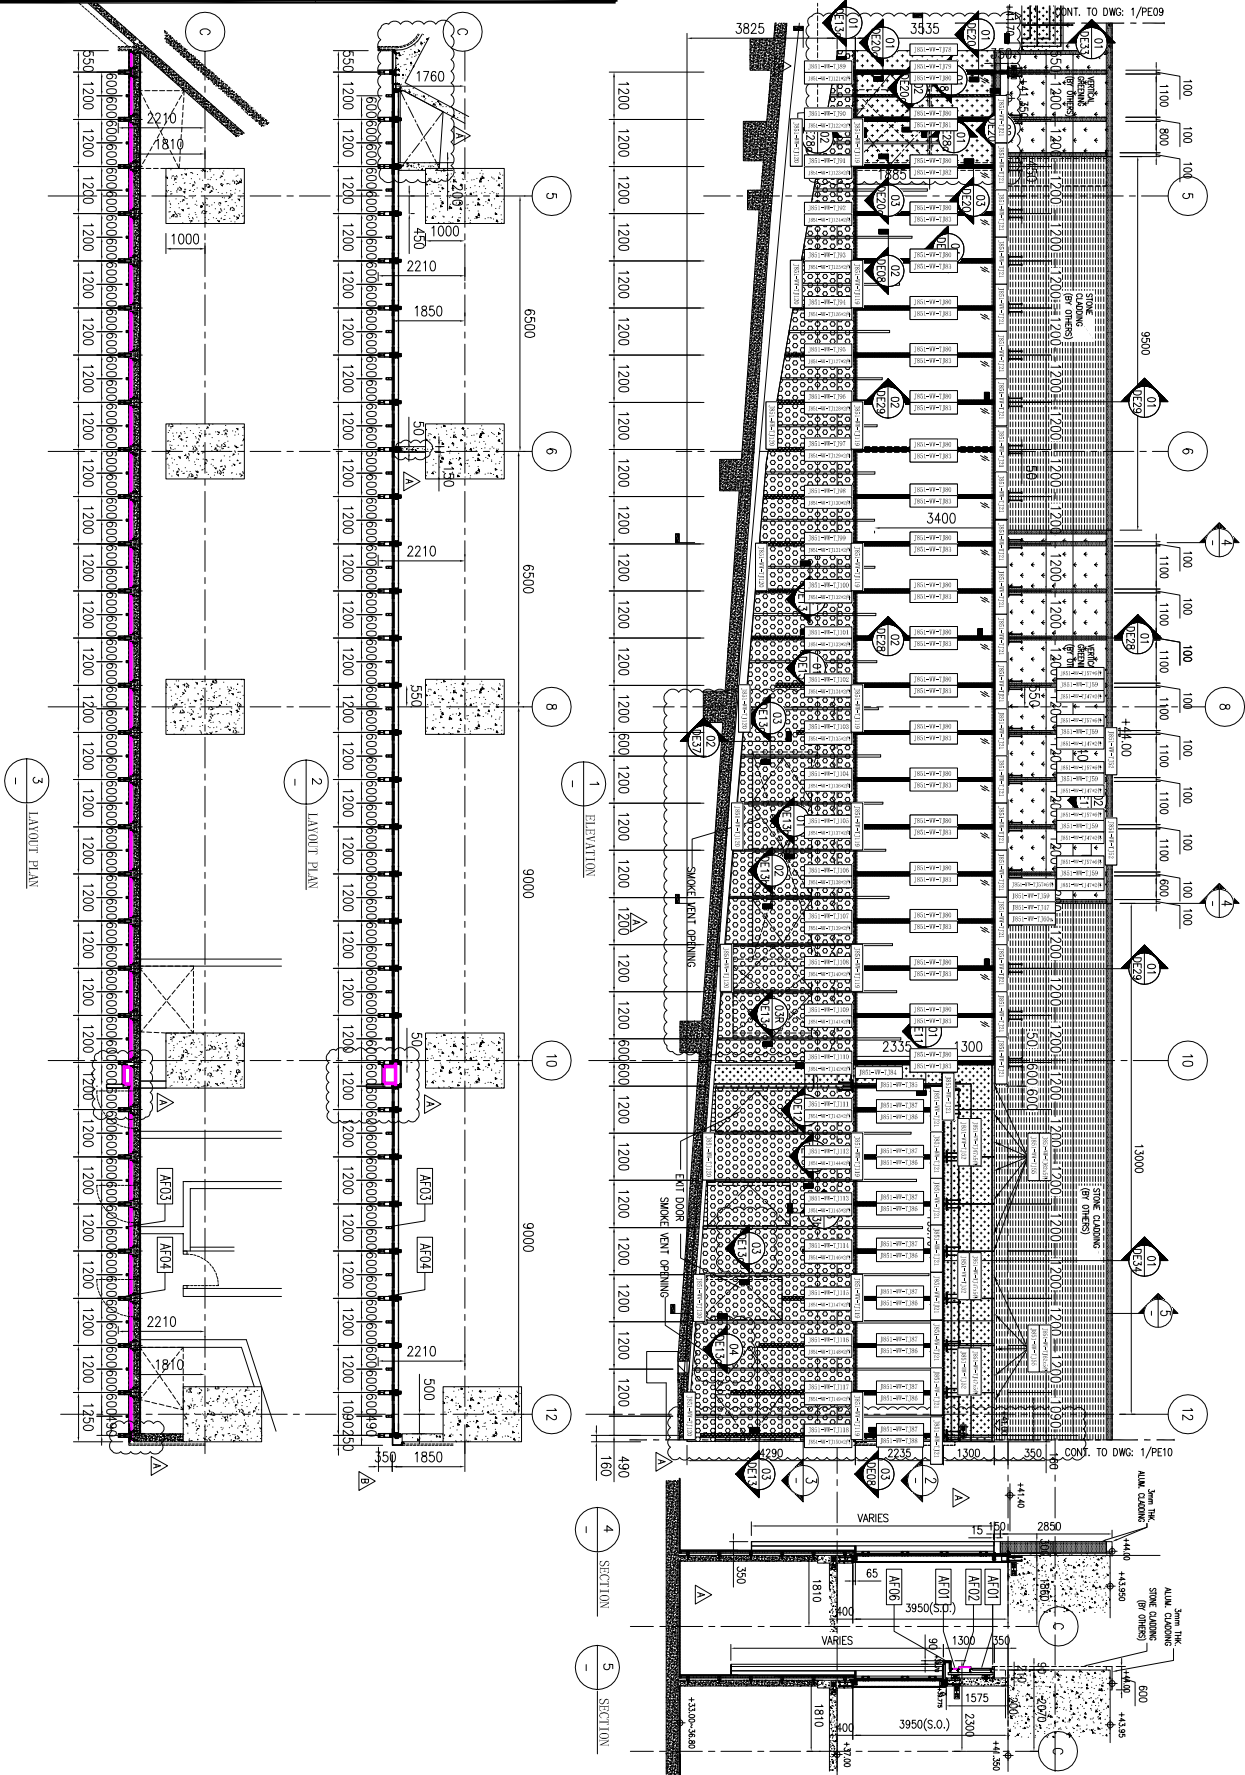

名稱	鐵件安裝位置圖	制圖	吳祚瑜	2020. 11. 28	修改	
材料		復核			日期	
顏色		批准			圖號	J851-NW-TJW7




美特鋁質 有限公司
MIDI Aluminium Fabricator Ltd.

工程號

J-851

地盤

青衣明翹匯

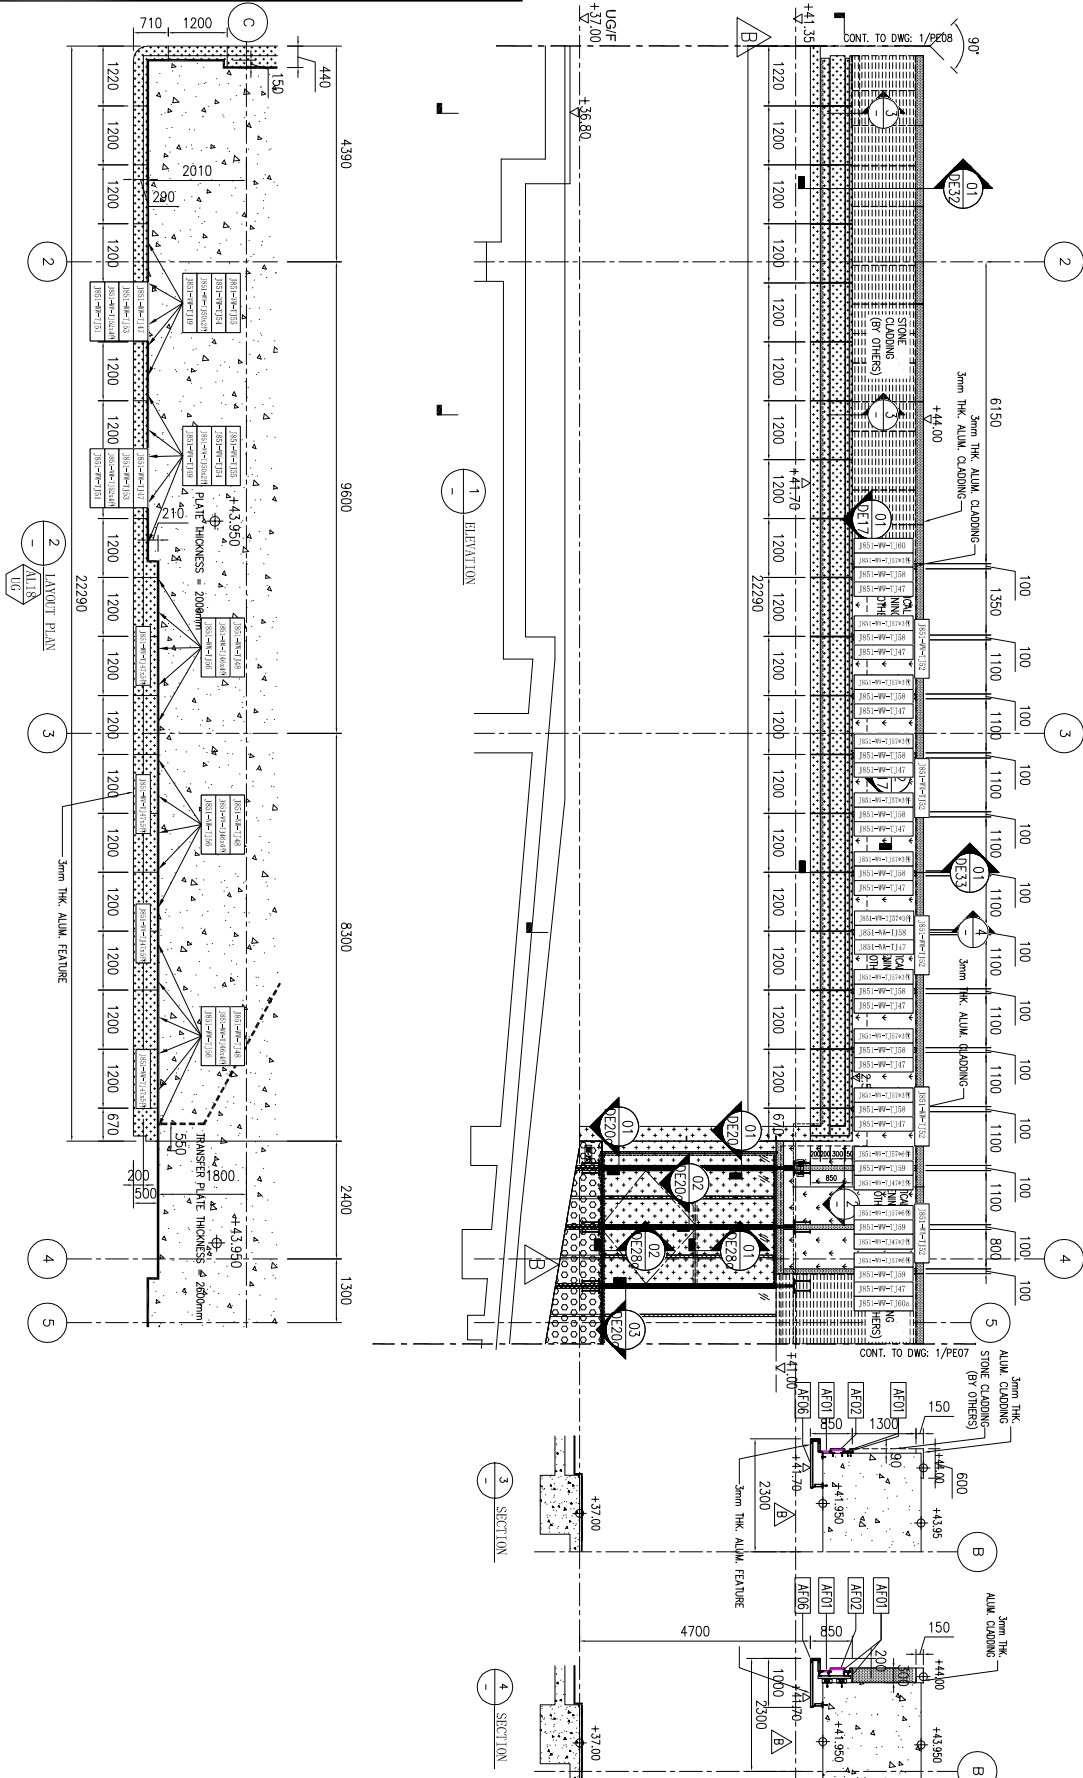

名稱	鐵件安裝位置圖	制圖	WYY	2020. 12. 05	修改		
材料		復核			日期		
顏色		批准			圖號	J851-NW-TJW9	




工程號


J-851

地盤

青衣明翹匯

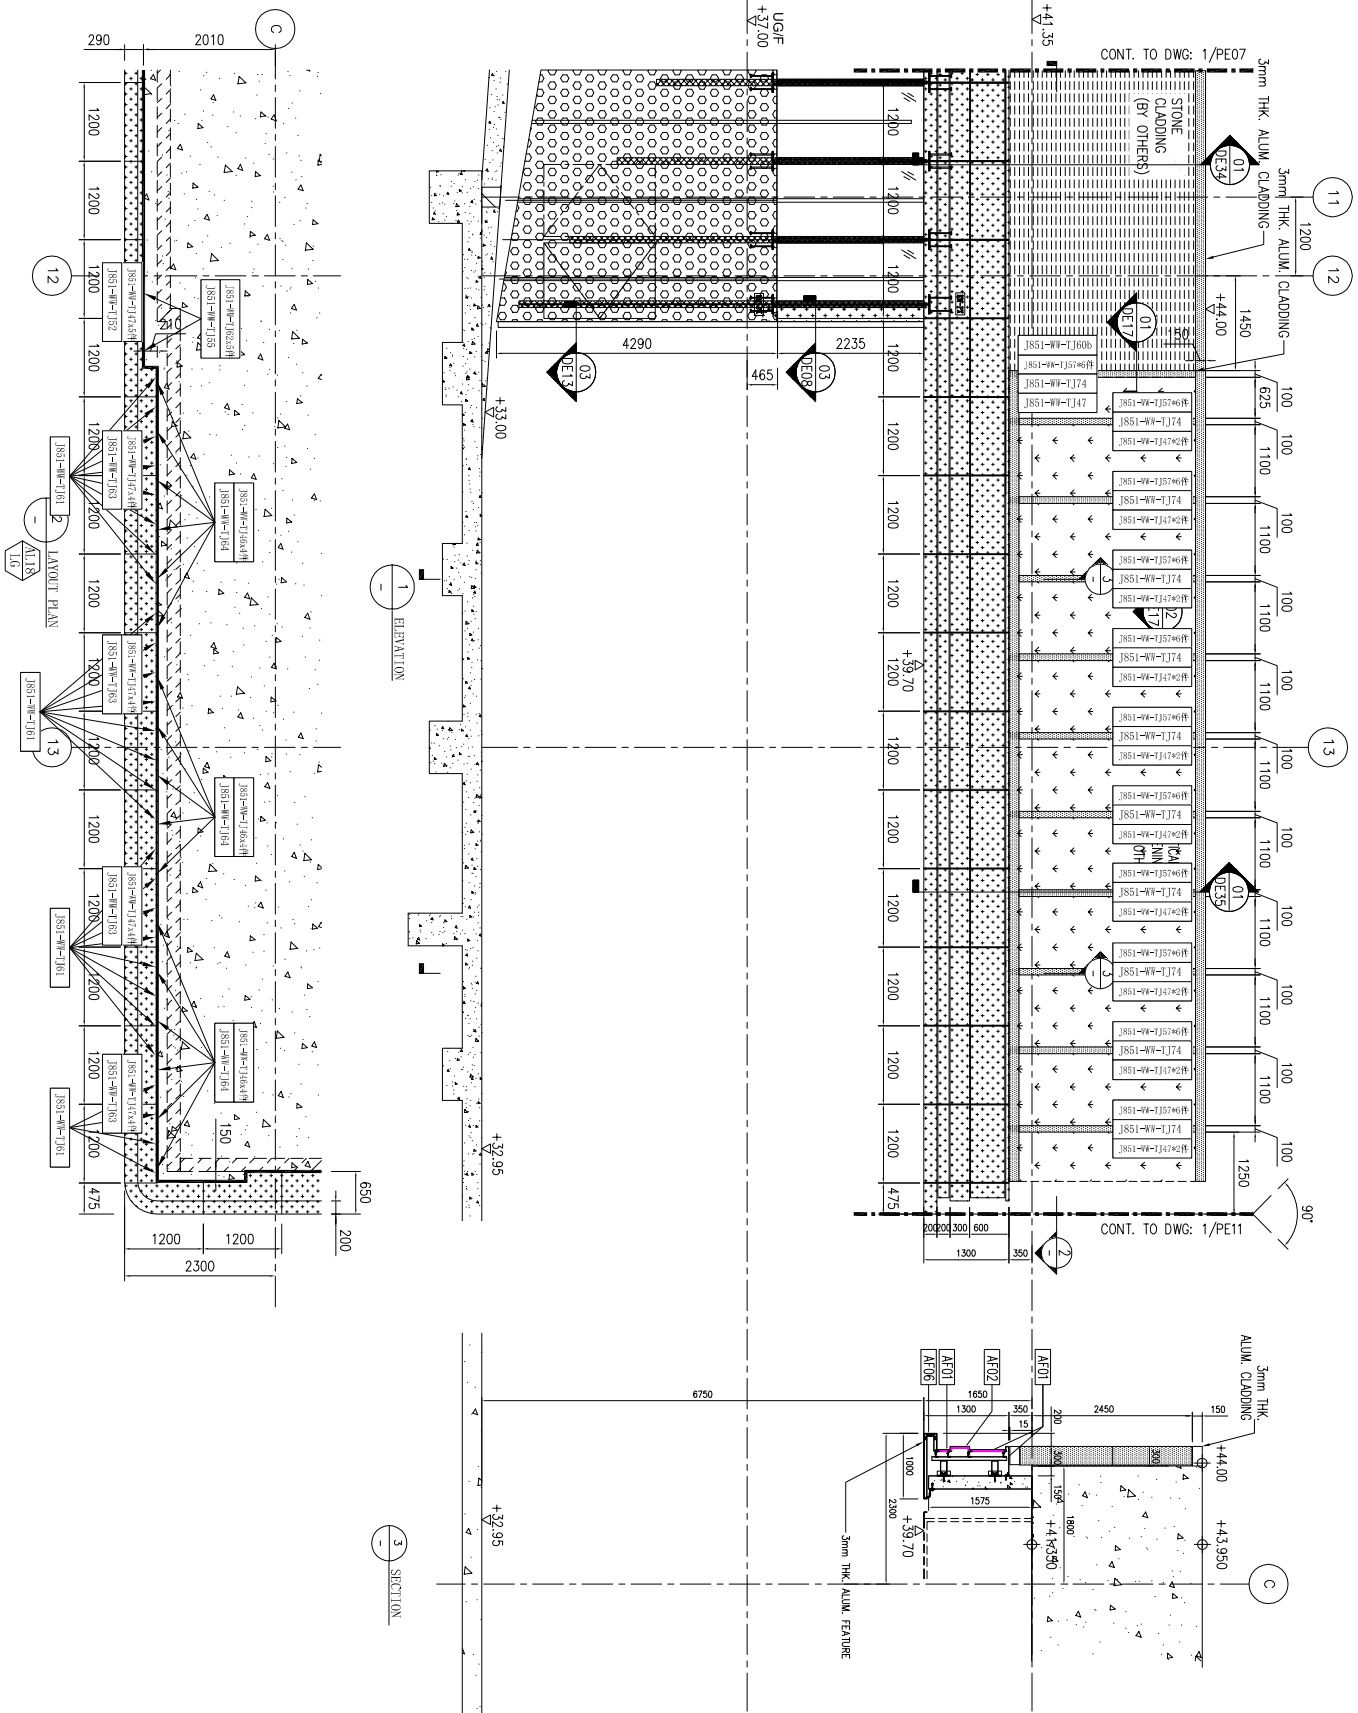

名稱	鐵件安裝位置圖	制圖	WYY	2020. 12. 05	修改		
材料		復核			日期		
顏色		批准			圖號	J851-WW-TJW10	

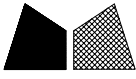


工程號

J-851

地盤

青衣明翹匯

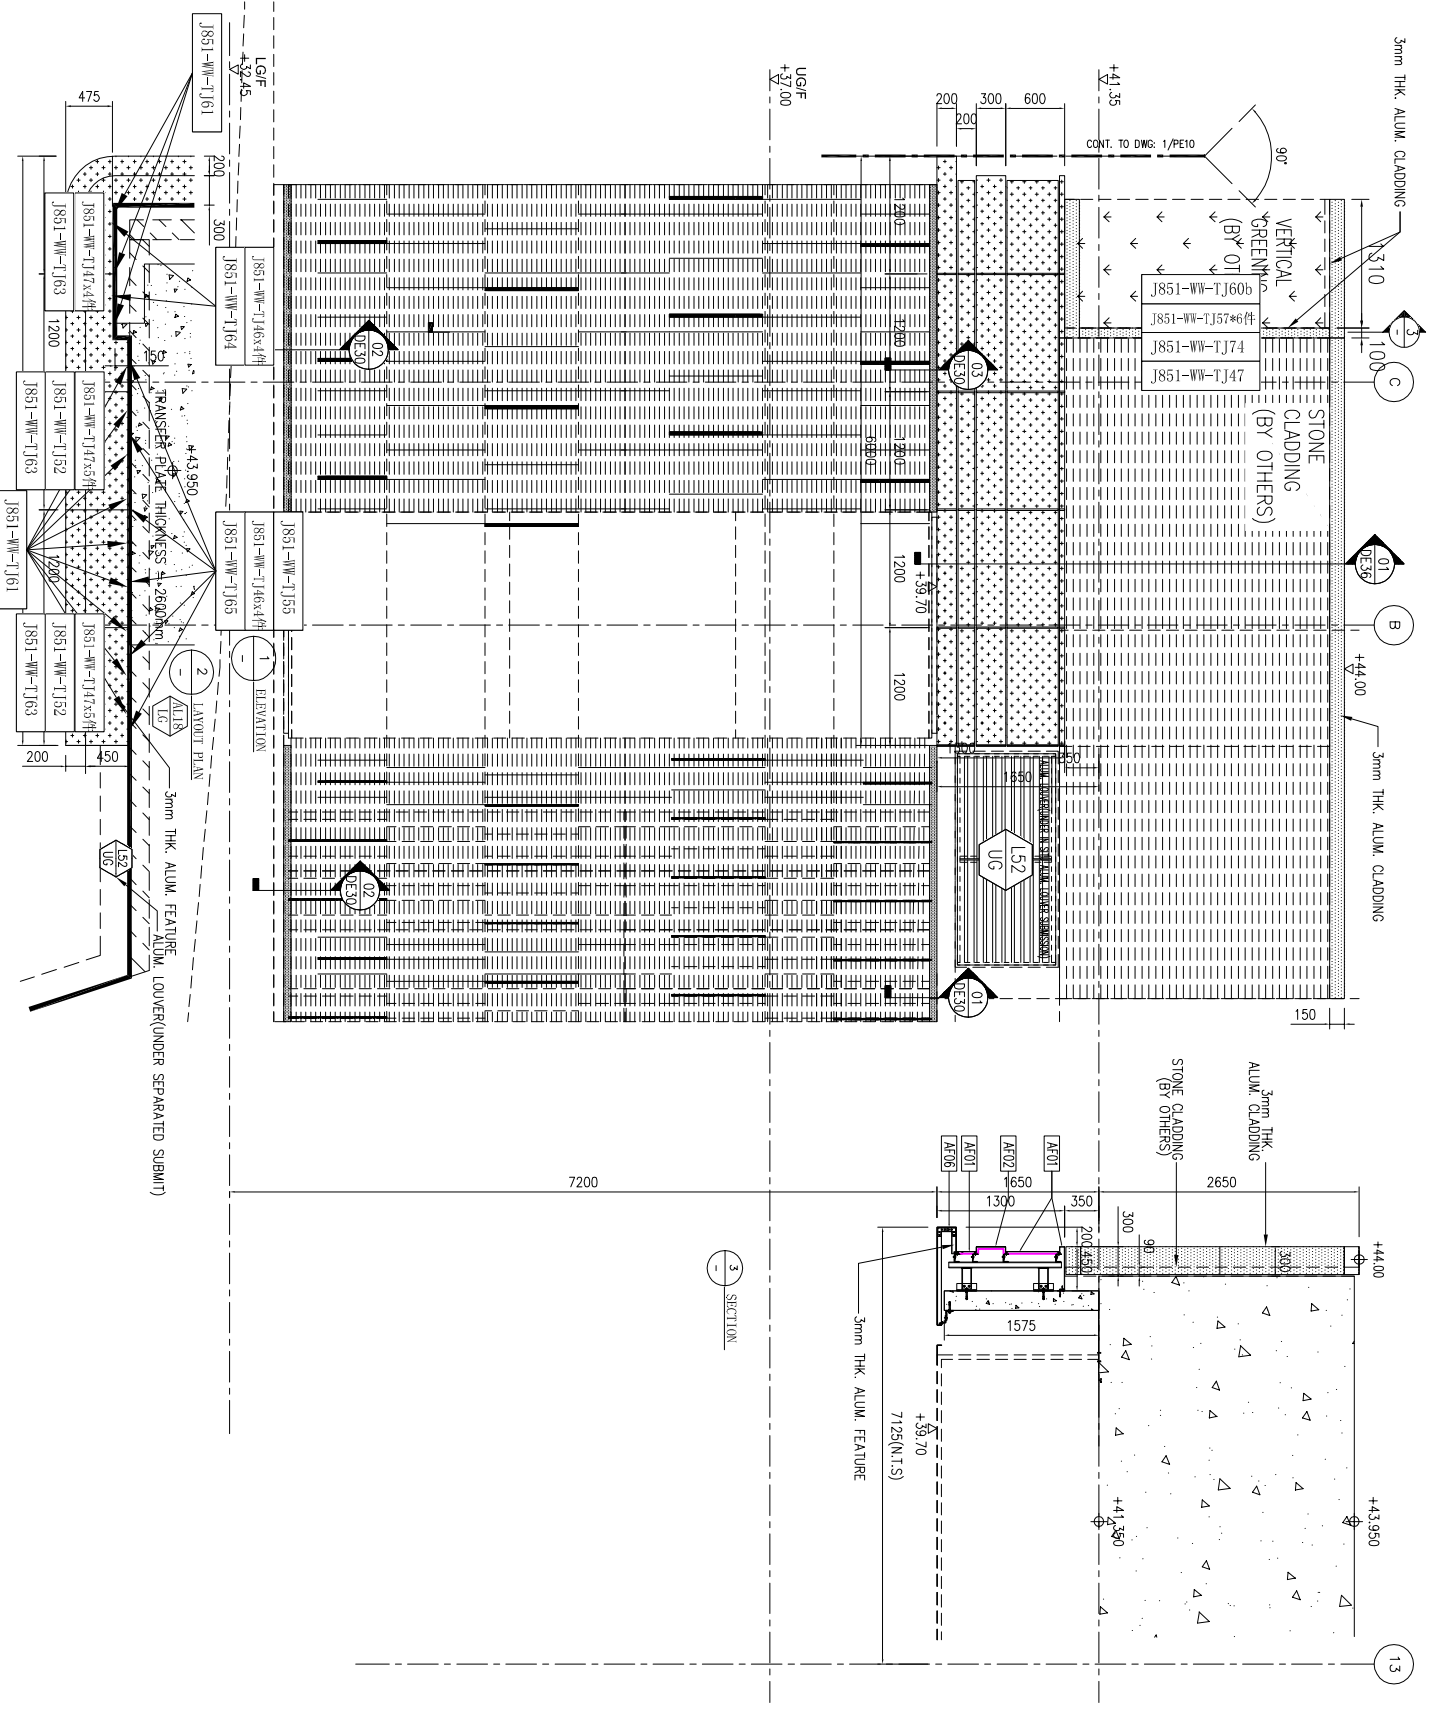

名稱	鐵件安裝位置圖	制圖	WYY	2020. 12. 05	修改		
材料		復核			日期		
顏色		批准			圖號	J851-WW-TJW11	




工程號

J-851

地盤

青衣明翹匯

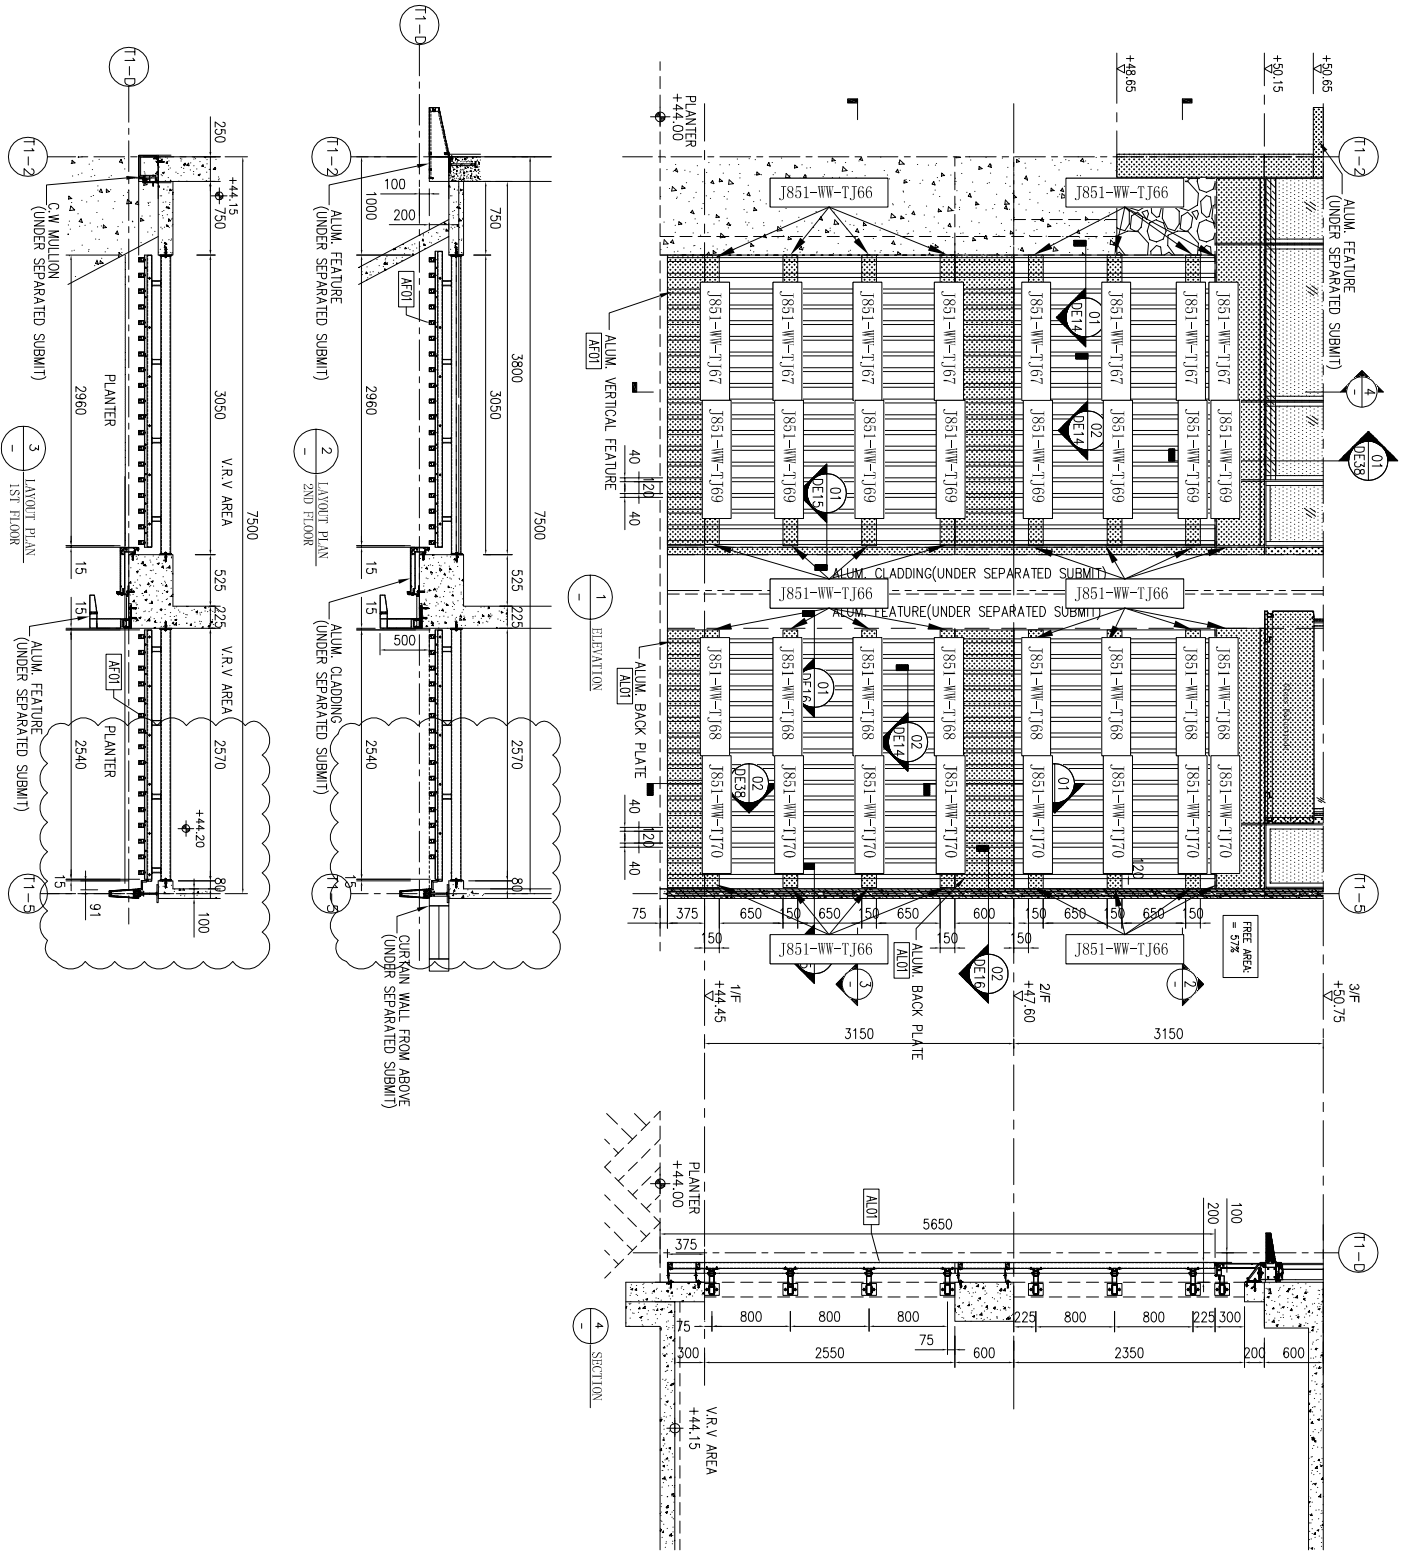

名稱	鐵件安裝位置圖	制圖	WYY	2020. 12. 05	修改		
材料		復核			日期		
顏色		批准			圖號	J851-WW-TJW12	

