

工程指示 / 要求簡箋(E.I.)

工程指示編號：EI/2856/20

修改版次：-

工程編號：J851

工程名稱：青衣明翹匯住宅

工程項目：編林箱- 大樓標準層位置

收件人：生統

發件人：Yancy Chen

日期：18/12/2020

□要求提供 / □確認 事項：

- ( ) 初步鋁料 B.M.                      ( ) 加工拆圖，然後生產                      ( ) 尺寸表
- ( ) 正式鋁料 B.M.                      ( ) 技術上資料 / 指示                      ( ) 報價
- ( ) 配件 B.M.                              ( ) 樣辦或貨品說明書                      ( ) 分判合約
- ( ) 其他：\_\_\_\_\_

內容：

根據地盤 12 月 18 日 Whatsapp 要求，請按附件修改圖紙加工。

請在 28/12/2020 前完成上列要求。

附：-

1+2頁

以上項目為：

- 原合約工程包                       原合約工程加 / 減賬                       新工程報價

原因：-

分發東莞各部門：

- ( ) 生產技術總監  連附件    ( ) 技術部     連附件    ( ) 生產部     連附件    ( ) 機械設計部  連附件
- ( ) 採購部     連附件    (✓) 生產統籌部  連附件    梅軍
- ( ) 質檢部     連附件    ( ) 會計部     連附件    ( ) 報關組     連附件    (✓) 其他 小羅  連附件

分發香港各部門：

- ( ) 行政部  連附件    ( ) 會計部  連附件    ( ) 統籌部  連附件    ( ) 工程部地盤科文     連附件
- ( ) 採購部  連附件    ( ) QS 部     連附件    ( ) 維修部  連附件    ( ) 其他 \_\_\_\_\_  連附件

傳遞編號：

HK 2908 / 20


發件人簽署：


Yancy Chen

項目經理簽署：

Project Manager Signature

EG-DWG1

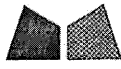 <b>美特鋁質有限公司</b> MIDI Aluminium Fabricator Ltd.				類別		物料號	
修改	-	-		制圖	黃漢卿	2020.8.20	圖號 T1-W12-BB1
日期	-	-		復核	王禮秋	2020.8.20	數量 27
				批准			位置 T1-W12

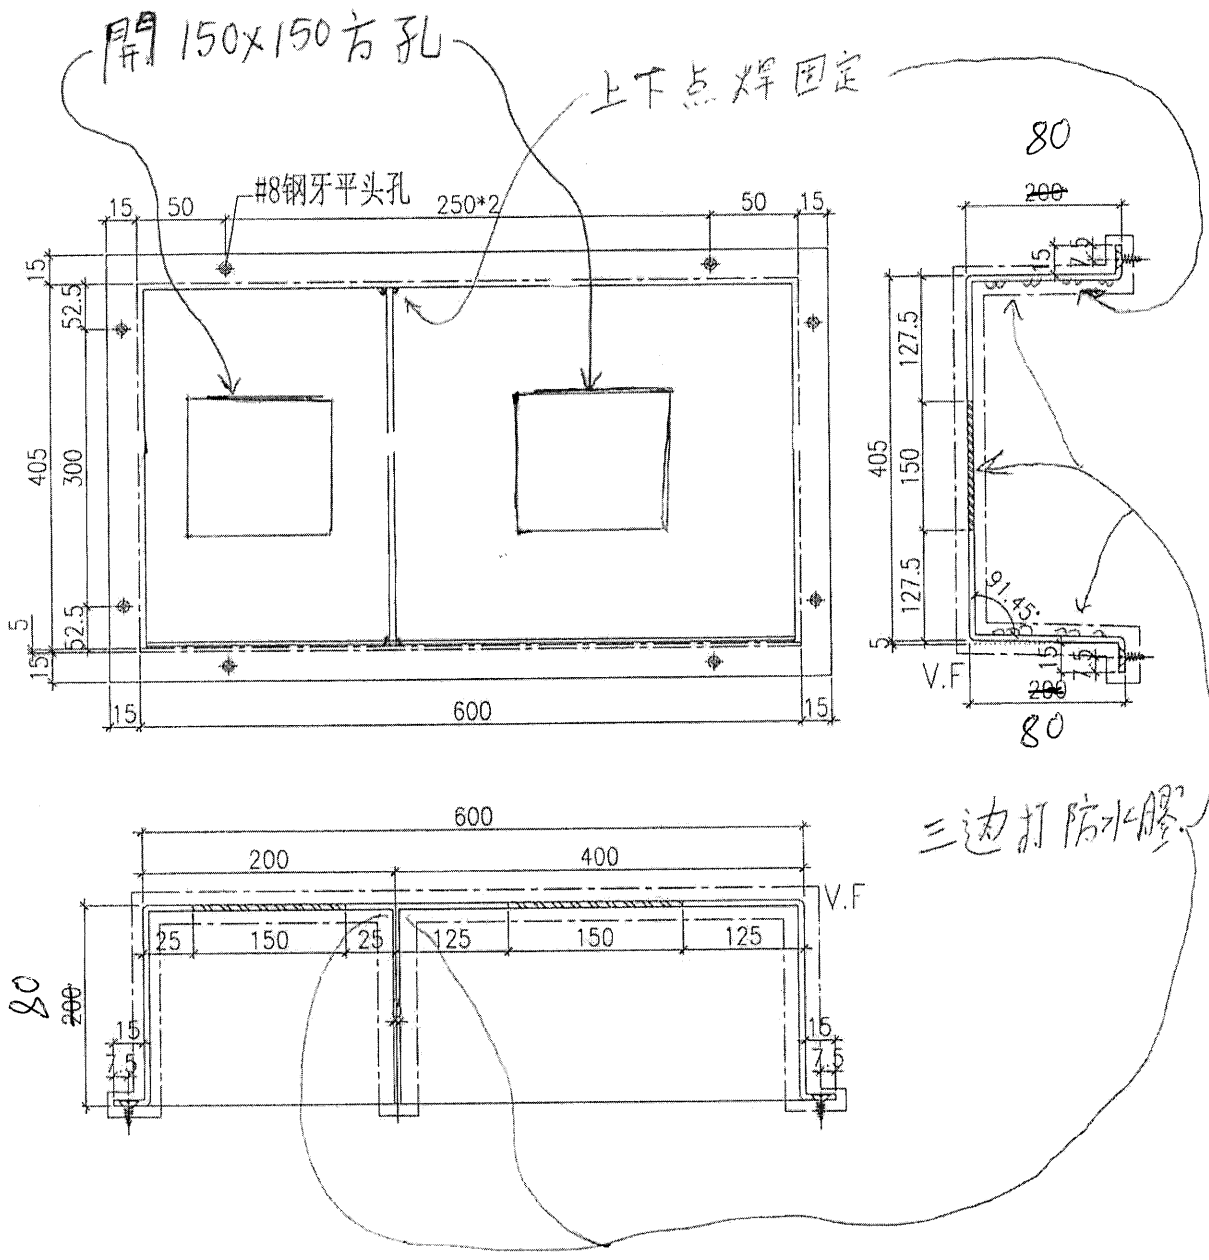

不用噴色，可以 MILL

工程號	J-851	地盤	青衣明翹匯	採 用	附 件
名稱	鋁背板加工圖		地盤		
材料	2mm厚鋁板		工廠		
顏色	灰色				



J851 - 青衣明翹匯 (工程部...

美特呀健, midi 大明, midi joe, Midi Ti...



下午1:50

1座 AA 单位有冇倾过编林箱深度问题

下午1:51

又有人话深度做大顶天花骨

下午1:51

+852 5404 2666



下午2:17

1座 1AA 的编林箱深度要缩细至 80mm 撞天花。🙄

下午2:25

指令改

下午2:25

会出指令

下午2:25

到货到 15 楼

下午2:26

地盘改还是厂改。

下午2:26

@YB @SZE HONG WONG

下午2:26

