

工程指示 / 要求簡箋(E.I.)

工程指示編號：EI / 2866 / 2.1 修改版次：B
 工程編號：J851 工程名稱：青衣明翹匯
 工程項目：幕牆單元件- 地盤用鋁料加工圖
 收件人：生統 發件人：Yancy Chen 日期：11/01/2021

要求提供 / 確認 事項：

- () 初步鋁料 B.M. () 加工拆圖，然後生產 () 尺寸表
- () 正式鋁料 B.M. () 技術上資料 / 指示 () 報價
- () 配件 B.M. () 樣辦或貨品說明書 () 分判合約
- () 其他：_____

內容：

根據東莞廠(王良)微信，單元件掛碼處隔熱棉厚度，詳附件修改圖紙。

有關的指示在 EI 2760, EI 2475 和第三次幕牆測試 EI 2783 及有關的單元件進行

請在 15/1/2021 前完成上列要求。

附：-

1+ 3 頁

以上項目為：

- 原合約工程包 原合約工程加 / 減賬 新工程報價

原因：-

分發東莞各部門：

- () 生產技術總監 連附件 () 技術部 連附件 () 生產部 連附件 () 機械設計部 連附件
- () 採購部 連附件 () 生產統籌部 連附件
- () 質檢部 連附件 () 會計部 連附件 () 報關組 連附件 () 其他 小羅 連附件

分發香港各部門：

- () 行政部 連附件 () 會計部 連附件 () 統籌部 連附件 () 工程部地盤科文 連附件
- () 採購部 連附件 () QS 部 連附件 () 維修部 連附件 () 其他 _____ 連附件

傳遞編號：


HK 0076 / 21

發件人簽署：


項目經理簽署：

VIEW G

VIEW H


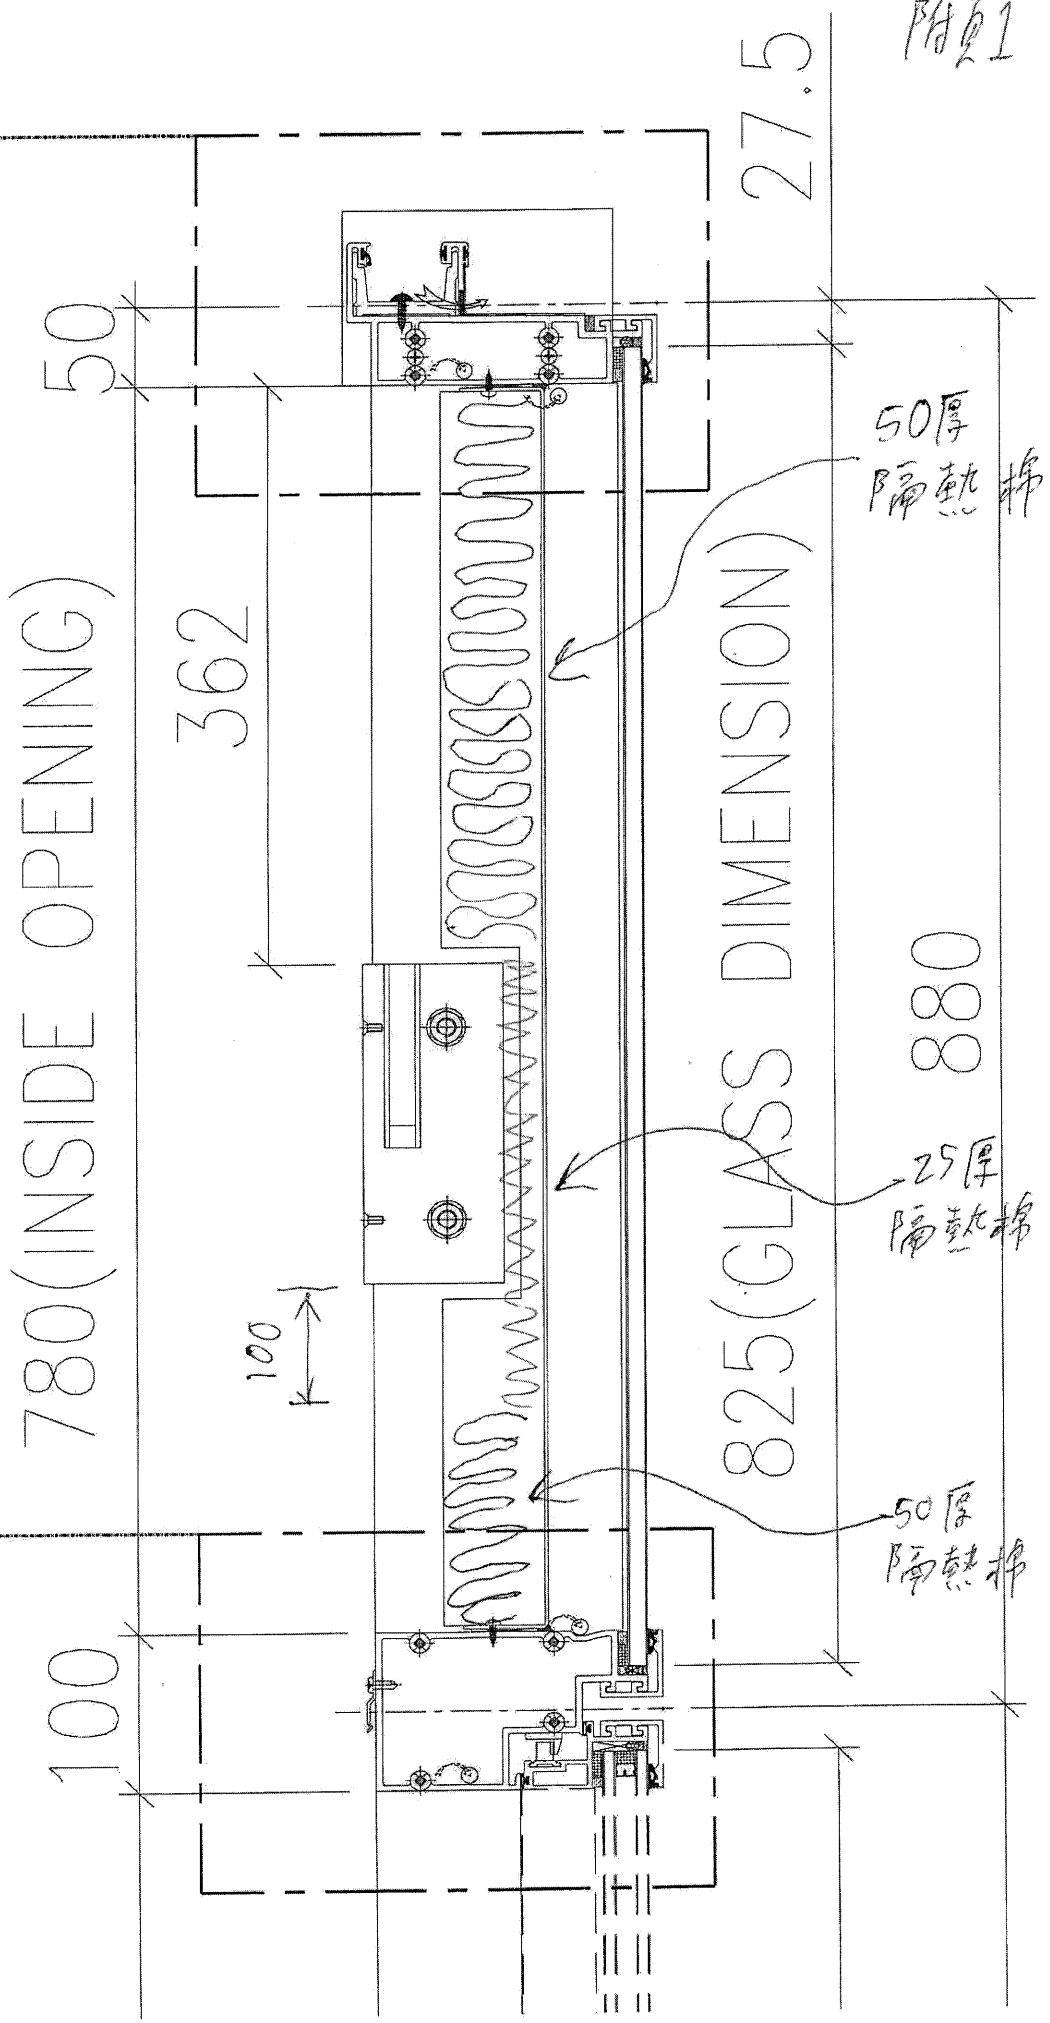


修改日期	採用工廠	地盤	圖紙名稱	單元組裝圖	復核	數量
	材料顏色	Dark Grey	材料	-	批准	單件重量
						(KG)

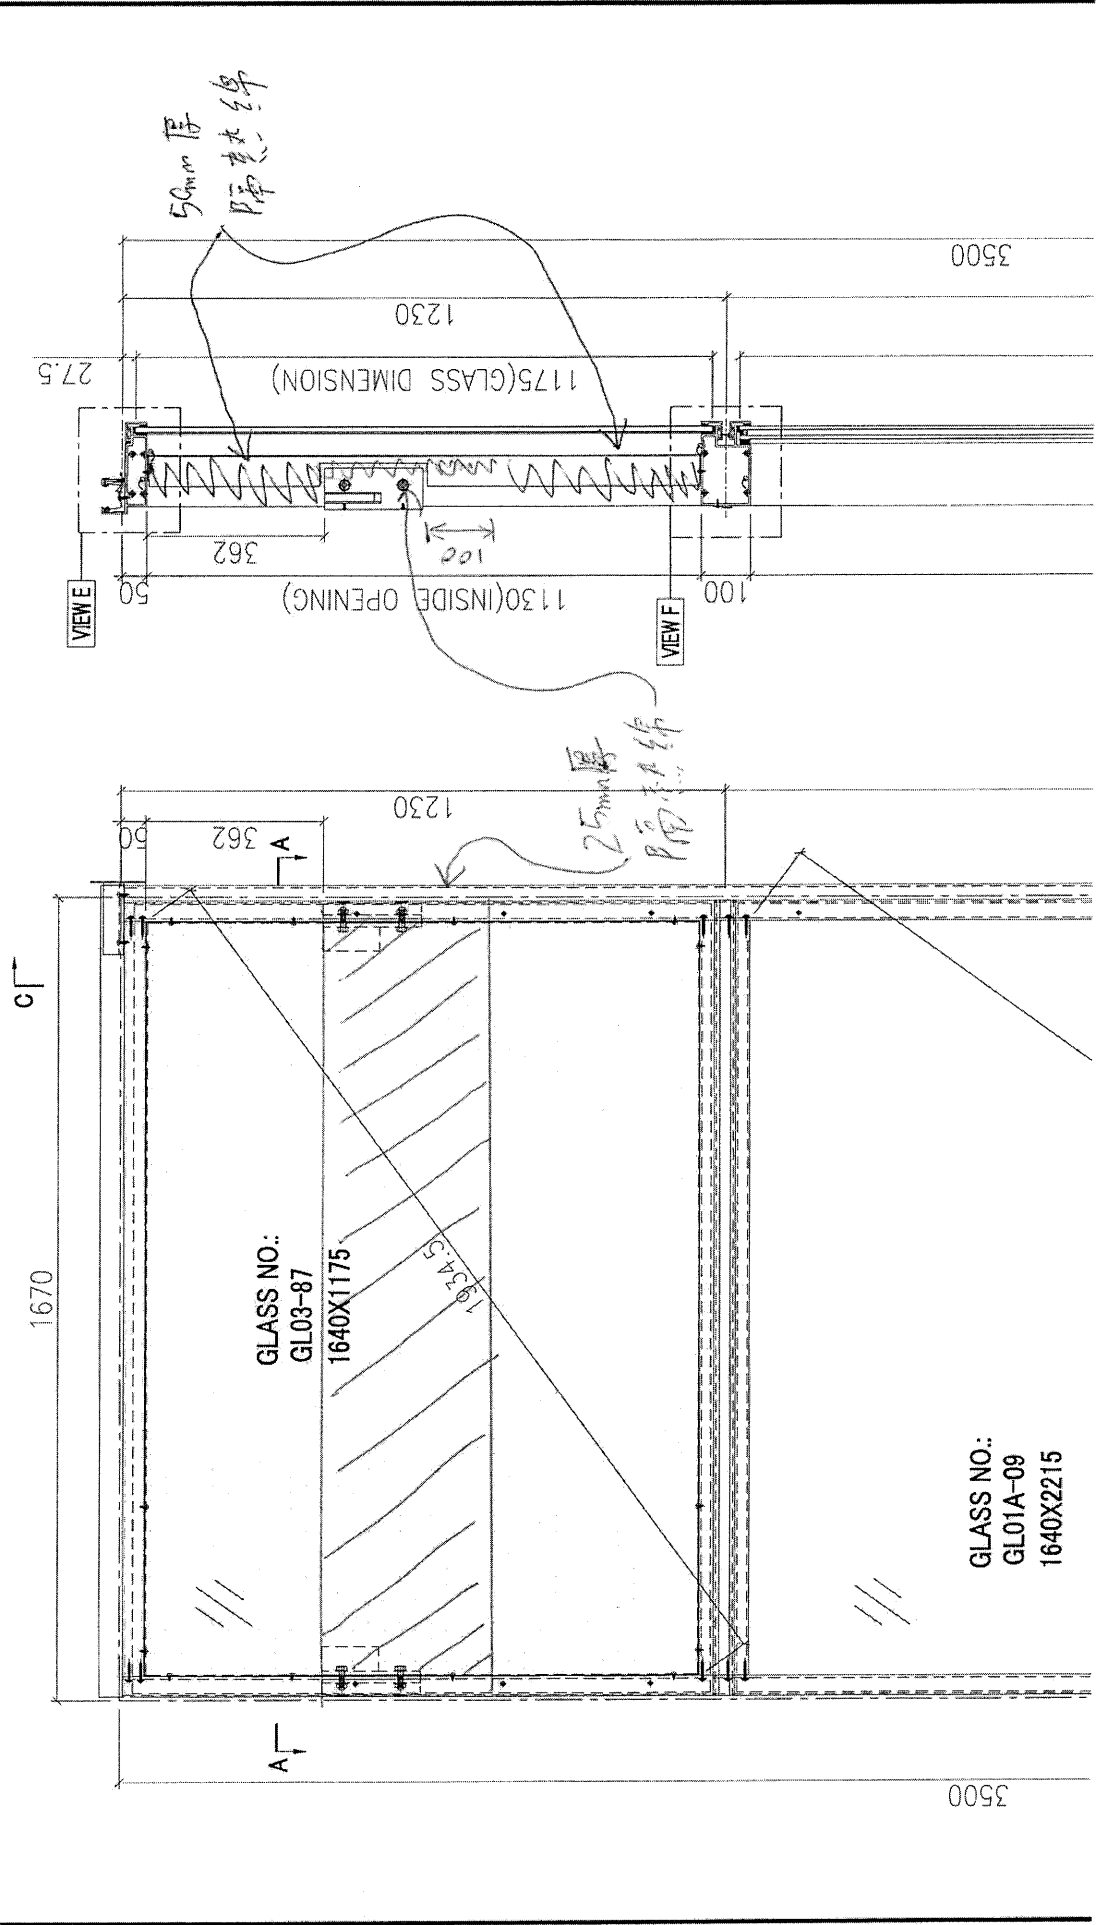

「王良」已回收一則訊息

17:25

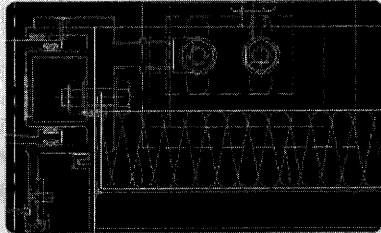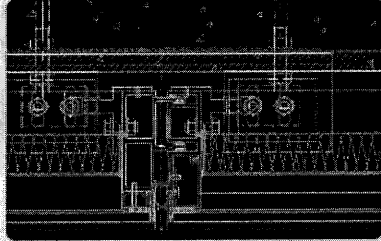

施哥，单元件挂码处，隔热棉如不改薄一些，是否影响地盘挂单元件？



但厂好像未有收到指示？

18:02

碼位是要求用 25mm 厚隔熱綿，有提細佬，細佬係 EI 中應該有提示



王良：施哥，单元件挂码处，隔热棉如不改薄一些，是否影响地盘挂单元件？

明天早上上班後再問問細佬

