

工程指示 / 要求簡箋(E.I.)

工程指示編號：EI / 2866 / 21 修改版次：C

工程編號：J851 工程名稱：青衣明翹匯

工程項目：幕牆單元件- 地盤用鋁料加工圖

收件人：生統 發件人：Yancy Chen 日期：11/01/2021 下午

要求提供 / 確認 事項：

- |                                    |                                     |                               |
|------------------------------------|-------------------------------------|-------------------------------|
| <input type="checkbox"/> 初步鋁料 B.M. | <input type="checkbox"/> 加工拆圖，然後生產  | <input type="checkbox"/> 尺寸表  |
| <input type="checkbox"/> 正式鋁料 B.M. | <input type="checkbox"/> 技術上資料 / 指示 | <input type="checkbox"/> 報價   |
| <input type="checkbox"/> 配件 B.M.   | <input type="checkbox"/> 樣辦或貨品說明書   | <input type="checkbox"/> 分判合約 |
| <input type="checkbox"/> 其他：_____  |                                     |                               |

內容：

根據地盤指示，隔熱棉與鋁料之間交接處，加錫紙遮蓋貼平，詳附件修改圖紙。  
(其餘相關位置同樣做法.)

請在 15/1/2021 前完成上列要求。

附： -

1+ 1 頁

以上項目為：

- 原合約工程包                       原合約工程加 / 減賬                       新工程報價

原因：-

分發東莞各部門：

- ( )生產技術總監 連附件    ( )技術部 連附件    ( )生產部 連附件    ( )機械設計部 連附件  
 ( )採購部 連附件    (✓)生產統籌部 連附件  
 (✓)質檢部 連附件    ( )會計部 連附件    ( )報關組 連附件    ( )其他 \_\_\_\_\_ 連附件

分發香港各部門：

- ( )行政部 連附件    ( )會計部 連附件    ( )統籌部 連附件    (✓)工程部地盤科文 連附件    積哥  
 ( )採購部 連附件    ( )QS 部 連附件    ( )維修部 連附件    ( )其他 \_\_\_\_\_ 連附件

傳遞編號：

HK0081 / 21


發件人簽署：

Yancy Chen

項目經理簽署：

積哥

VIEW G

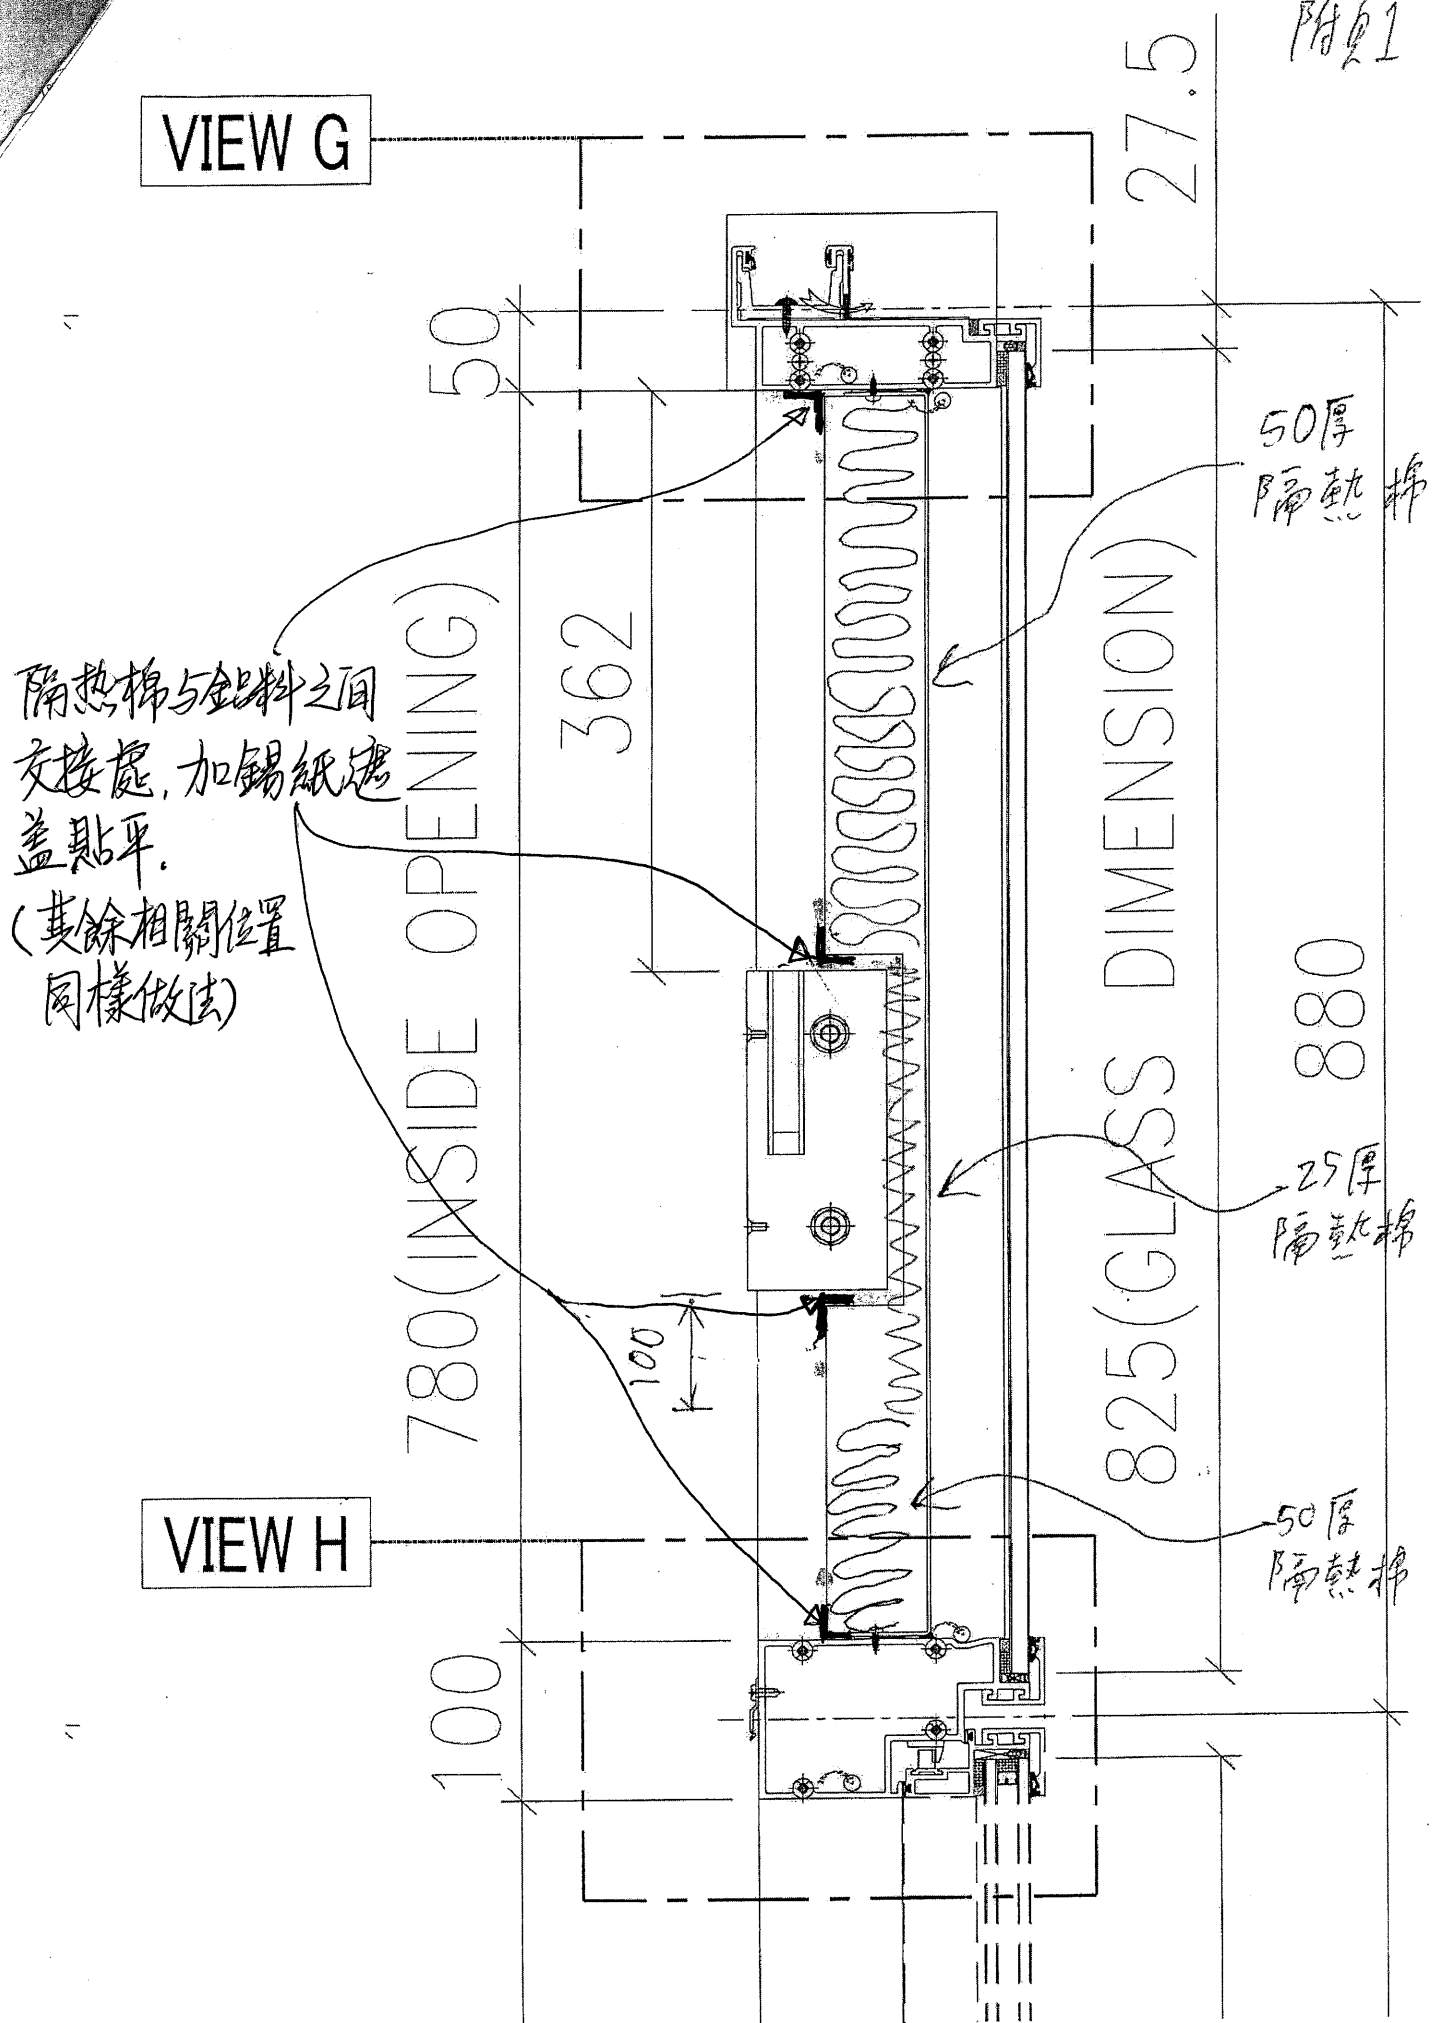

隔熱棉與金料之間  
交接處，加錫紙遮  
蓋貼平。  
(其餘相關位置  
同樣做法)

VIEW H

