

工程指示 / 要求簡箋(E.I.)

工程指示編號：EI / 2871 / 21 修改版次：D

工程編號：J851 工程名稱：青衣明翹匯

工程項目：幕牆單元件 - 修改圖紙

收件人：生統 發件人：Yancy Chen 日期：07/01/2021

要求提供 /  確認 事項：

- |                                    |                                     |                               |
|------------------------------------|-------------------------------------|-------------------------------|
| <input type="checkbox"/> 初步鋁料 B.M. | <input type="checkbox"/> 加工拆圖，然後生產  | <input type="checkbox"/> 尺寸表  |
| <input type="checkbox"/> 正式鋁料 B.M. | <input type="checkbox"/> 技術上資料 / 指示 | <input type="checkbox"/> 報價   |
| <input type="checkbox"/> 配件 B.M.   | <input type="checkbox"/> 樣辦或貨品說明書   | <input type="checkbox"/> 分判合約 |
| <input type="checkbox"/> 其他：_____  |                                     |                               |

內容：

請依附件修改圖紙加工。(補充開避位)

(因 EI2475 和 EI2681 已到 K 版，無法登記，EI2871 是 EI2475 和 EI2681 的修改版)

請在 15/1/2021 前完成上列要求。

附：

1+ 3 頁

以上項目為：

- 原合約工程包       原合約工程加 / 減賬       新工程報價

原因：-

分發東莞各部門：

- ( ) 生產技術總監  連附件    ( ) 技術部  連附件    ( ) 生產部  連附件    ( ) 機械設計部  連附件  
 ( ) 採購部  連附件    (✓) 生產統籌部  連附件  
 ( ) 質檢部  連附件    ( ) 會計部  連附件    ( ) 報關組  連附件    (✓) 其他  連附件

分發香港各部門：

- ( ) 行政部  連附件    ( ) 會計部  連附件    ( ) 統籌部  連附件    ( ) 工程部地盤科文  連附件  
 ( ) 採購部  連附件    ( ) QS 部  連附件    ( ) 維修部  連附件    ( ) 其他 \_\_\_\_\_  連附件

傳遞編號：


HK 0060 / 21

發件人簽署：

項目經理簽署：


*(Handwritten signatures)*

 <b>美特铝质有限公司</b> MIDI Aluminium Fabricator Ltd.		工程號 J851 地盘 青衣190	類別 制圖 W. E. X	物料號 - 圖號 AP-05
修改 日期	採用工廠 <input checked="" type="checkbox"/> 地盘 - 材料颜色 -	图纸名称 铝板加工图 材料 3mm THK. 铝板	復核 - 批准 -	數量 - 單件重量 - (KG)

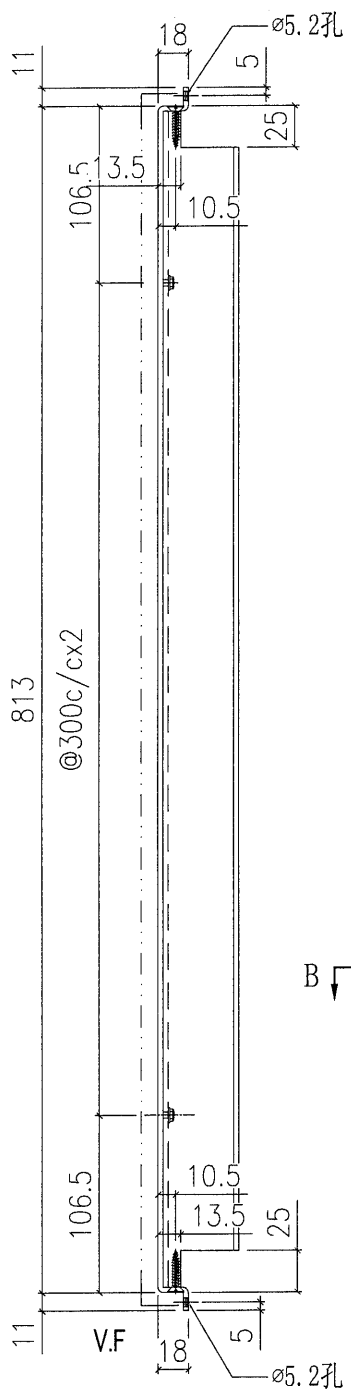

SECTION A-A


背面要安装50mm厚隔热棉

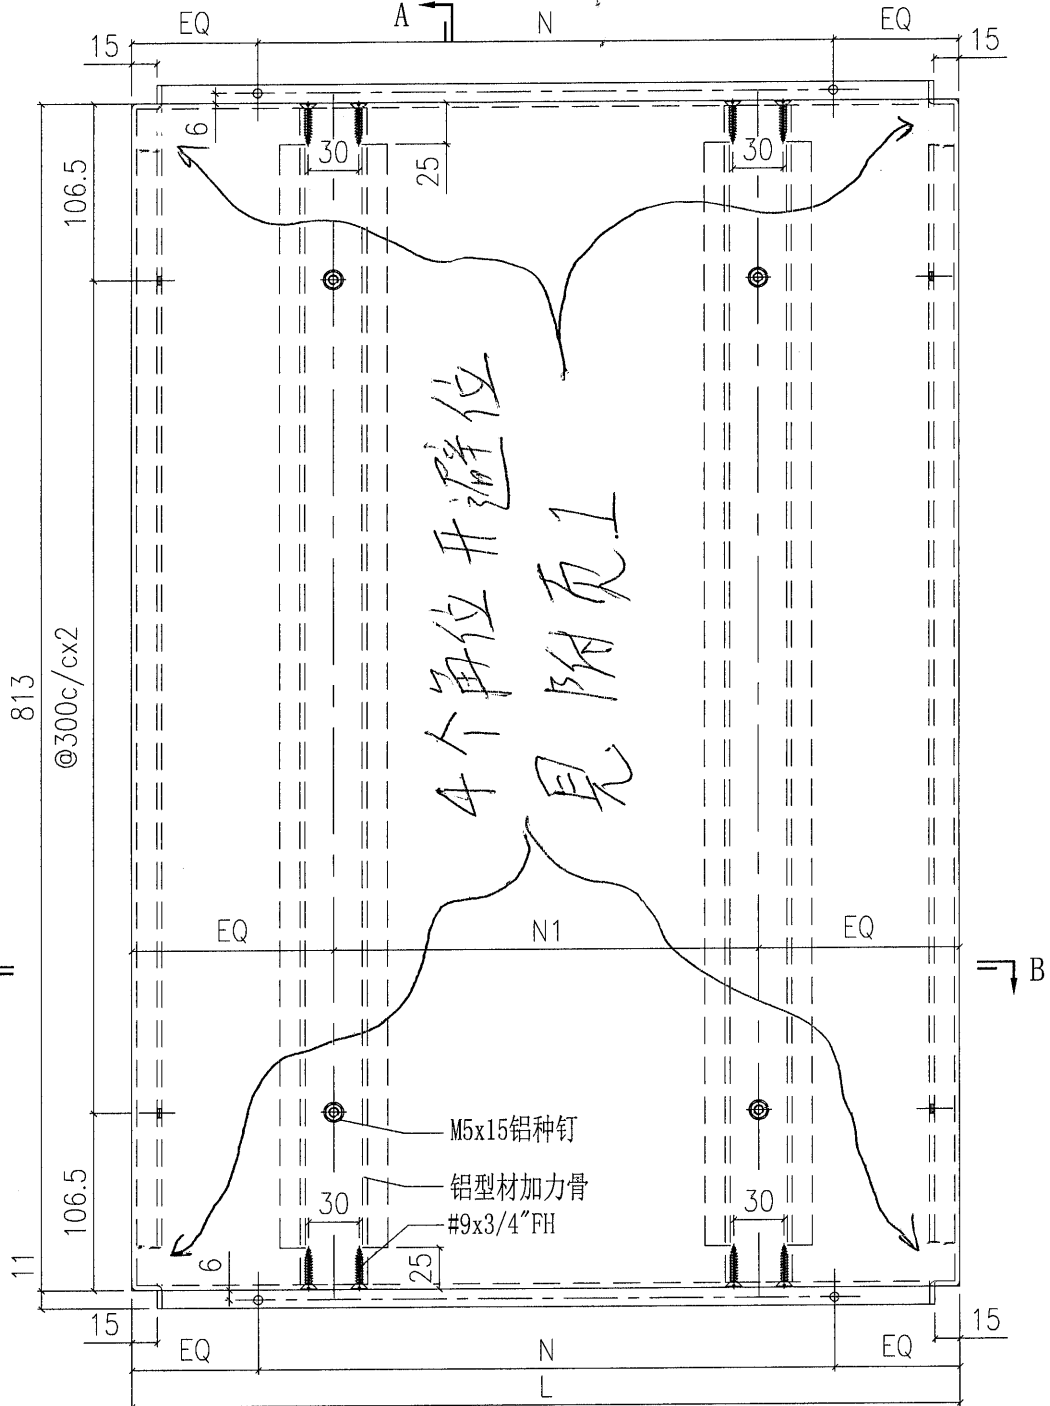

SECTION B-B


AP-05-05S	沙褐色	1675	@300c/cx5	@300c/cx5
AP-05-04S	沙褐色	692.5	@250c/cx2	@300c/cx2
AP-05-03S	沙褐色	1437.5	@300c/cx4	@300c/cx4
AP-05-02S	沙褐色	592.5	@300c/cx1	@300c/cx1
AP-05-01S	沙褐色	792.5	@300c/cx2	@300c/cx2
编号	颜色	L	N	N1

AP-05-06S	沙褐色	1575	@275c/cx5	@300c/cx5
编号	颜色	L	N	N1

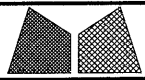


美特鋁質有限公司  
MIDI Aluminium Fabricator Ltd.

工程號	J851	類別		物料號	-							
地盘	青衣190	制圖	W. E. X	2020-07-15	圖號	AP-06						
修改		採用工廠	✓	地盤	-	圖紙名稱	铝板加工图	復核	-	-	數量	-
日期		材料颜色	-	材料	3mm THK. 铝板	批准	-	-	-	單件重量	-	(KG)

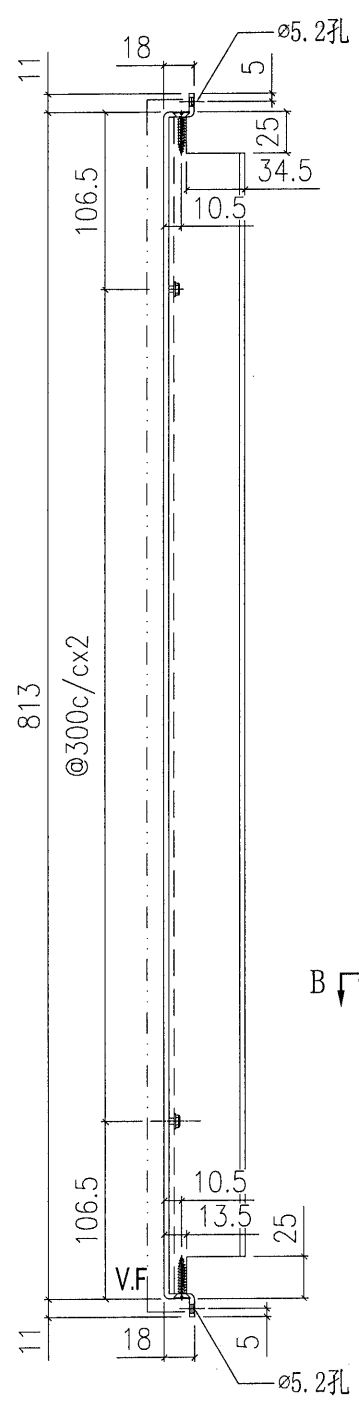


SECTION A-A

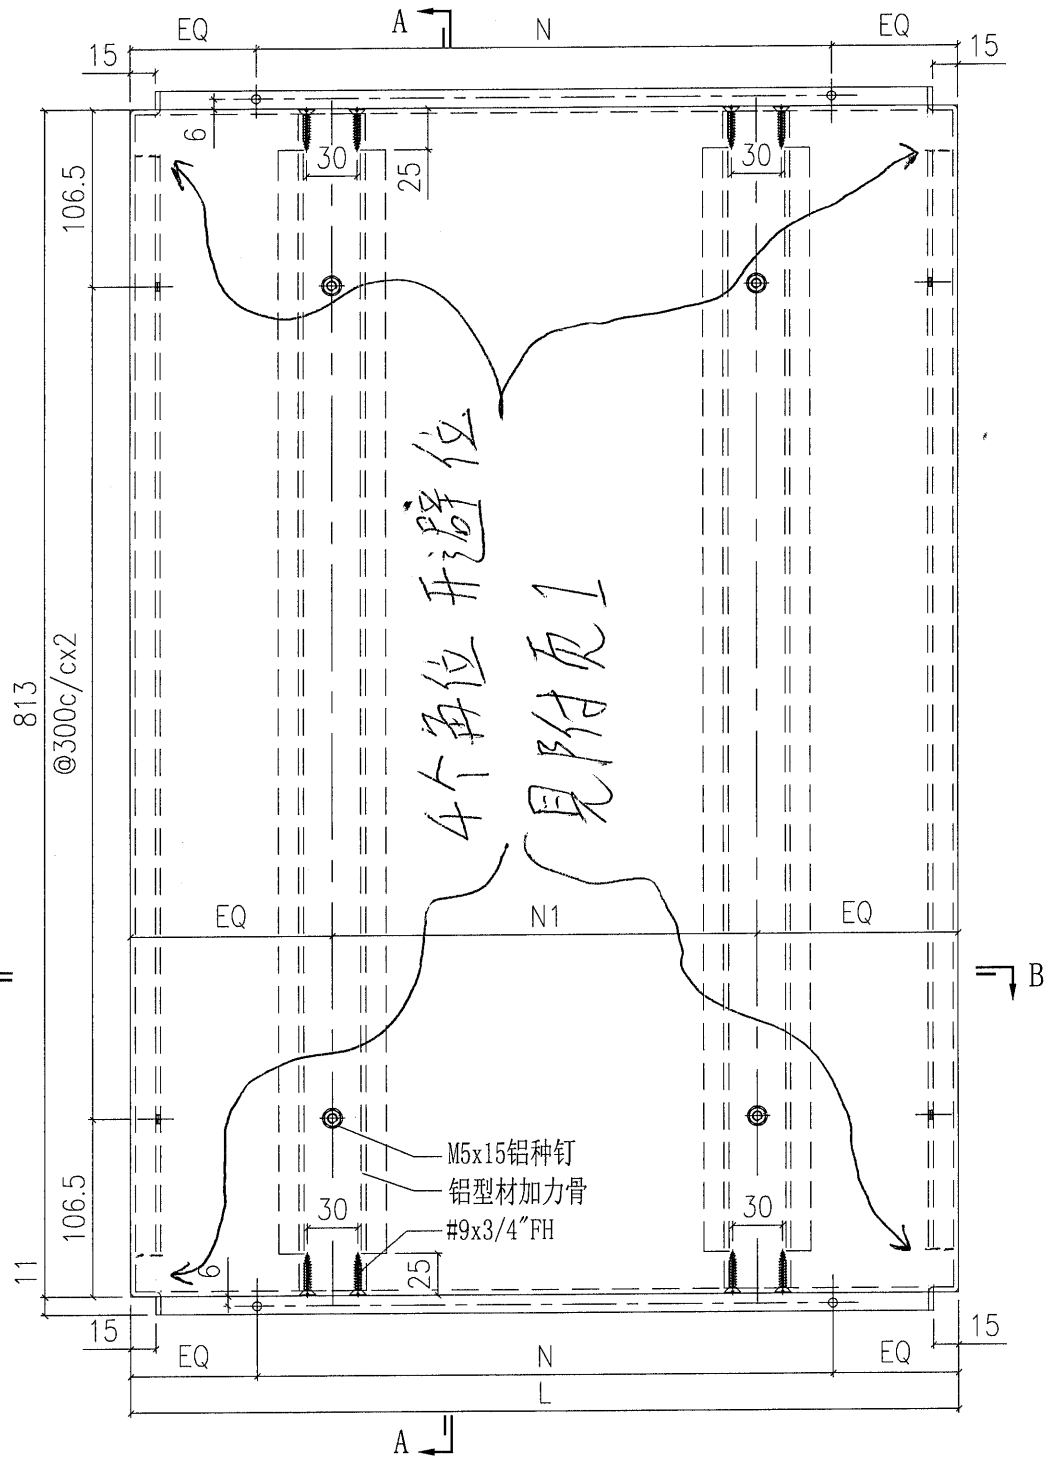

4个角位开避位  
见附页1

M5x15铝种钉  
铝型材加力骨  
#9x3/4"FH

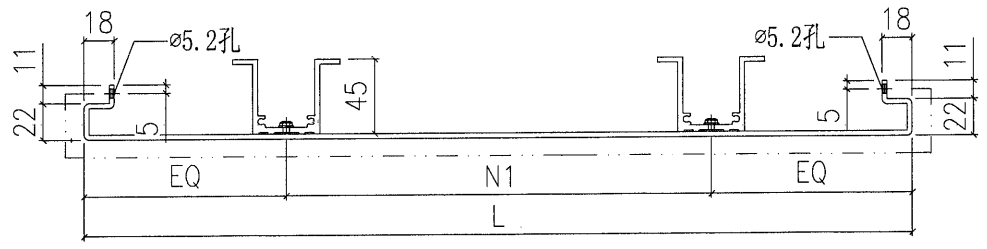


SECTION B-B

250


背面要安装50mm厚隔热棉

AP-06-01S	沙褐色	657.5	@250c/cx2	@300c/cx2
编号	颜色	L	N	N1

附頁 1

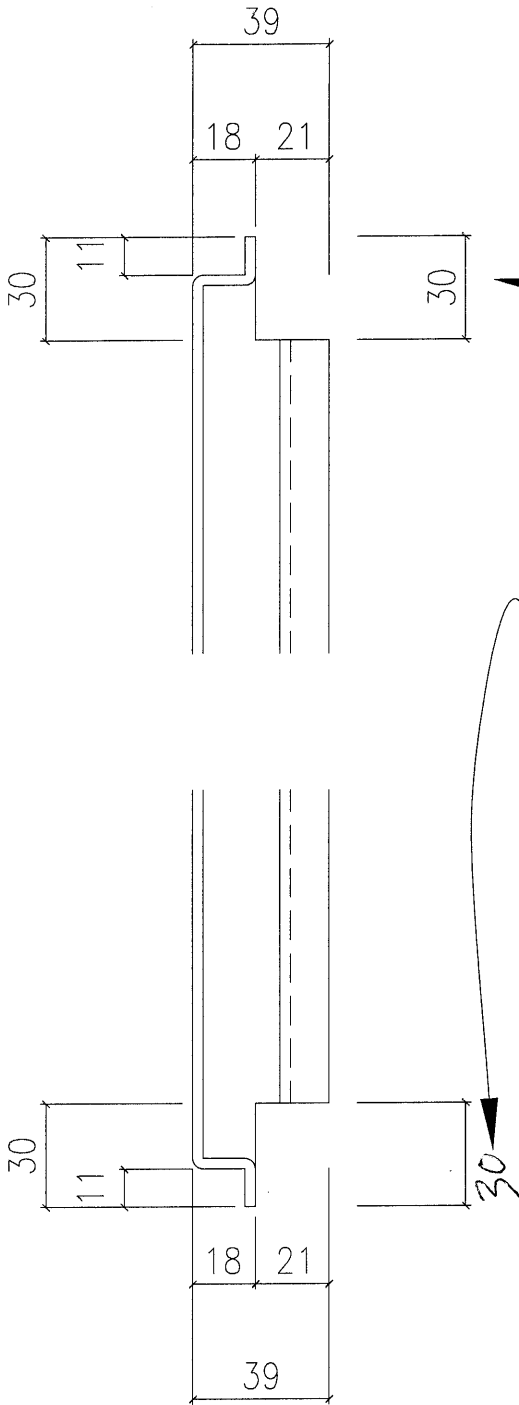

陰影部份開21x30高避位

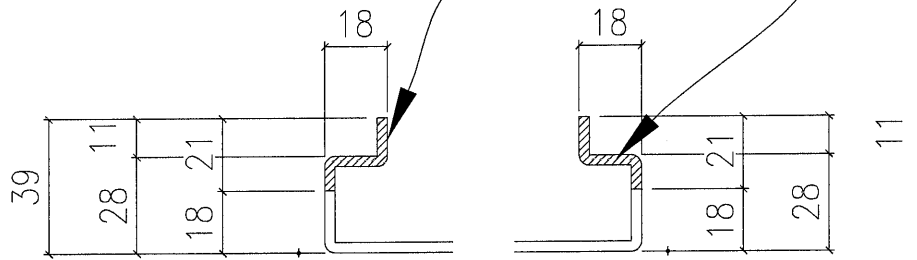

SECTION A-A

SECTION B-B