

工程指示 / 要求簡箋(E.I.)

工程指示編號：EI / 2871 / 21 修改版次：J

工程編號：J851 工程名稱：青衣明翹匯

工程項目：幕牆單元件 - 修改圖。

收件人：生統 發件人：Yancy Chen 日期：05/02/2021

□要求提供 / □確認 事項：

- () 初步鋁料 B.M. () 加工拆圖，然後生產 () 尺寸表
- () 正式鋁料 B.M. () 技術上資料 / 指示 () 報價
- () 配件 B.M. () 樣辦或貨品說明書 () 分判合約
- () 其他：_____

內容：

根據地盤指示，見光螺絲頭要點油，詳附件。改細尺寸

(因 EI2475 和 EI2681 已到 K 版，無法登記，EI2871 是 EI2475 和 EI2681 的修改版)

請在 10/2/2021 前完成上列要求。

附：

1+ 4頁

以上項目為：

- 原合約工程包 原合約工程加 / 減賬 新工程報價

原因：-

分發東莞各部門：

- () 生產技術總監 連附件 () 技術部 連附件 () 生產部 連附件 () 機械設計部 連附件
- () 採購部 連附件 () 生產統籌部 連附件
- () 質檢部 連附件 () 會計部 連附件 () 報關組 連附件 () 其他 _____ 連附件

分發香港各部門：


- () 行政部 連附件 () 會計部 連附件 () 統籌部 連附件 () 工程部地盤科文 連附件 積哥
- () 採購部 連附件 () QS 部 連附件 () 維修部 連附件 () 其他 _____ 連附件

傳遞編號：

AK 0297 / 21

發件人簽署：


項目經理簽署：

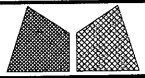

美特鋁質有限公司
MIDI Aluminium Fabricator Ltd.

工程號	J851	類別		物料號	-
地盘	青衣190	制圖	W. E. X	2020-07-15	圖號 AP-07LS
图纸名称	封筲铝片	復核	-	-	數量 -
材料	3mm铝板	批准	-	-	單件重量 - (KG)

修改日期		採用工廠	✓	地盘	-
		材料颜色	Sandy Brown (沙褐色)		

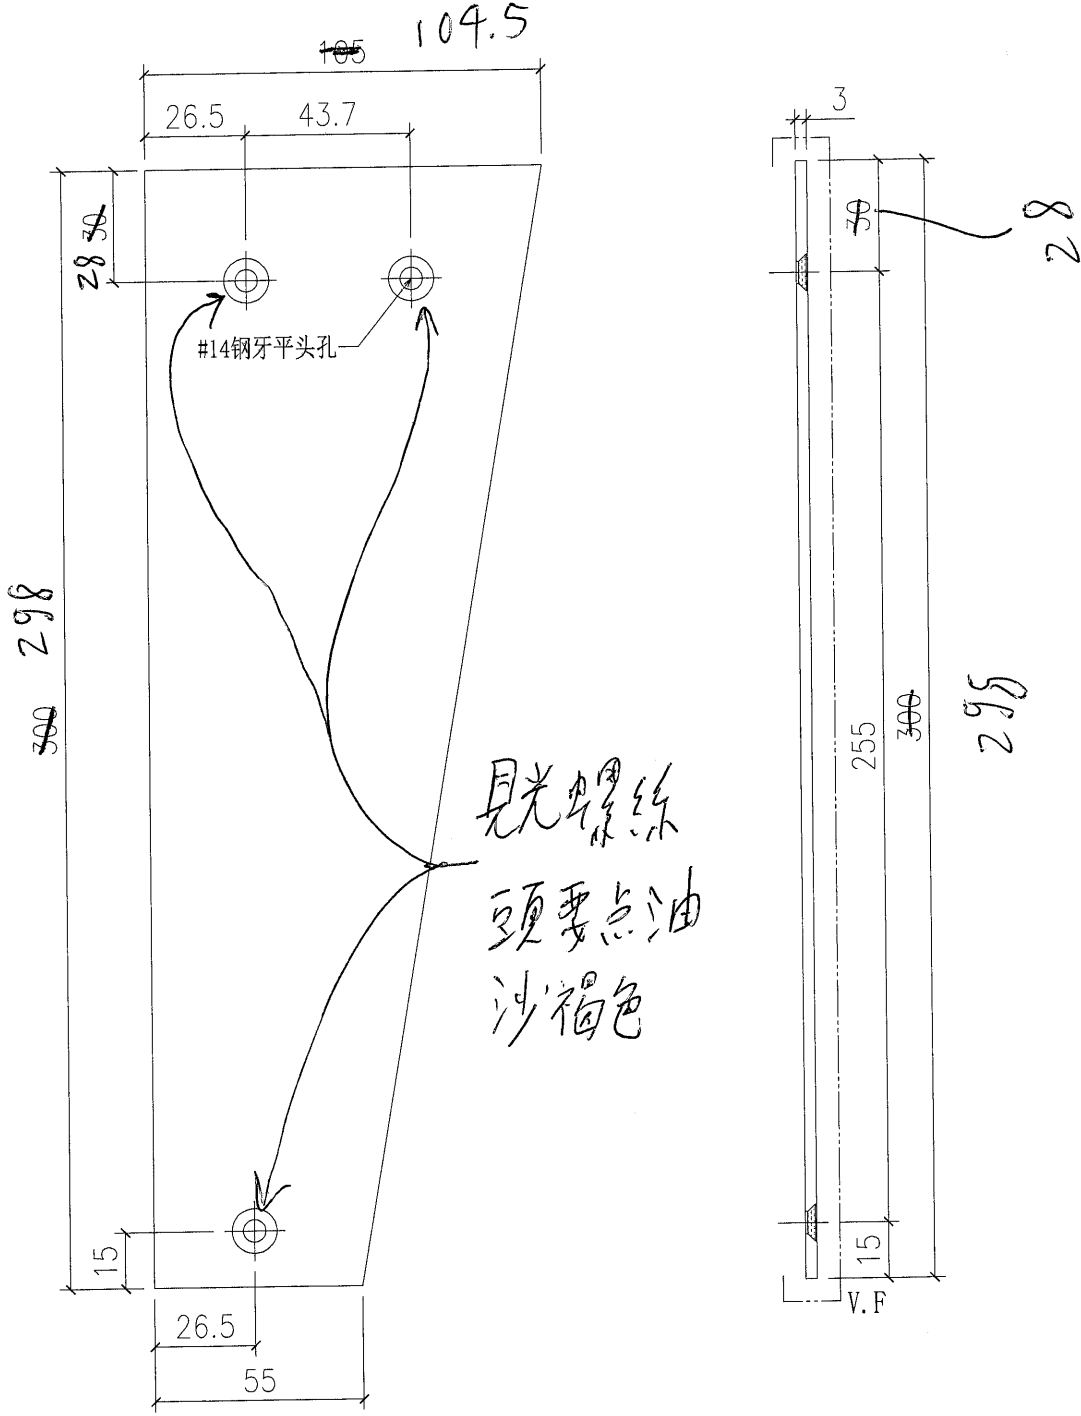



J851 - 青衣明翹匯 (工程部...)

美特呀健, midi joe, midi 積奇, +852 5...



今天

+852 9340 2882 ~SZE HONG WONG

@YB 通知埋廠，見光螺絲頭要點油

上午11:59

Ok 下午12:05 ✓



+852 6714 0433

您
OK

下午12:07

+852 6714 0433



