

工程指示 / 要求簡箋(E.I.)

工程指示編號：EI / 2874 / 21 修改版次：B

工程編號：J851 工程名稱：青衣明翹匯

工程項目：單元件幕牆 - 防水板及修口铝板加工圖

收件人：生統 發件人：Yancy Chen 日期：13/01/2021

要求提供 / 確認 事項：

- | | | |
|------------------------------------|-------------------------------------|-------------------------------|
| <input type="checkbox"/> 初步鋁料 B.M. | <input type="checkbox"/> 加工拆圖，然後生產 | <input type="checkbox"/> 尺寸表 |
| <input type="checkbox"/> 正式鋁料 B.M. | <input type="checkbox"/> 技術上資料 / 指示 | <input type="checkbox"/> 報價 |
| <input type="checkbox"/> 配件 B.M. | <input type="checkbox"/> 樣辦或貨品說明書 | <input type="checkbox"/> 分判合約 |
| <input type="checkbox"/> 其他：_____ | | |

內容：

請按附件修改圖紙加工。 回復 1月13日 軍的提問

請在 20/1/2021 前完成上列要求。

附：

1+ 3 頁

以上項目為：

- 原合約工程包 原合約工程加 / 減賬 新工程報價

原因：-

分發東莞各部門：

- () 生產技術總監 連附件 () 技術部 連附件 () 生產部 連附件 () 機械設計部 連附件
 () 採購部 連附件 () 生產統籌部 連附件
 () 質檢部 連附件 () 會計部 連附件 () 報關組 連附件 () 其他 _____ 連附件

分發香港各部門：


- () 行政部 連附件 () 會計部 連附件 () 統籌部 連附件 () 工程部地盤科文 連附件 *程哥*
 () 採購部 連附件 () QS 部 連附件 () 維修部 連附件 () 其他 _____ 連附件



傳遞編號：

HK 0106 / 21


發件人簽署：

項目經理簽署：

 美特铝质有限公司 MIDI Aluminium Fabricator Ltd.				工程號 J851 地盘 青衣190	類別 制圖 W. E. X	物料號 - 2020-04-16	圖號 AP-53 數量 -
修改 - 日期 -	採用工廠 材料颜色 -	地盘 <input checked="" type="checkbox"/>	图纸名称 铝折件 材料 3.0mm 铝板	復核 - 批准 -	單件重量 - (KG)		

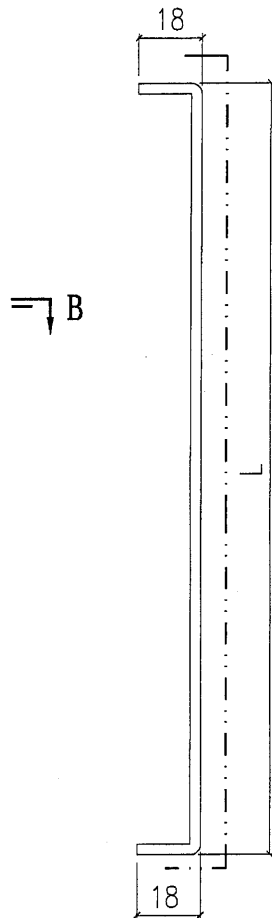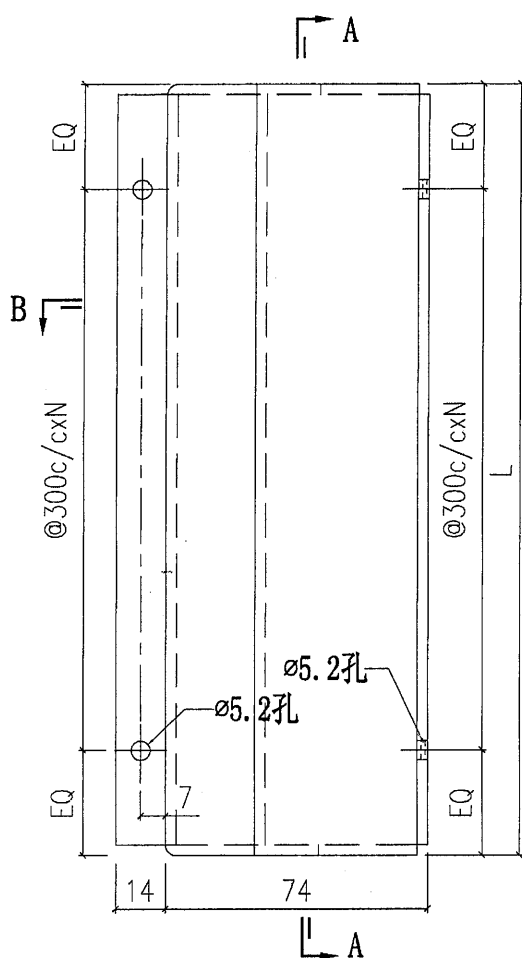





SECTION A-A

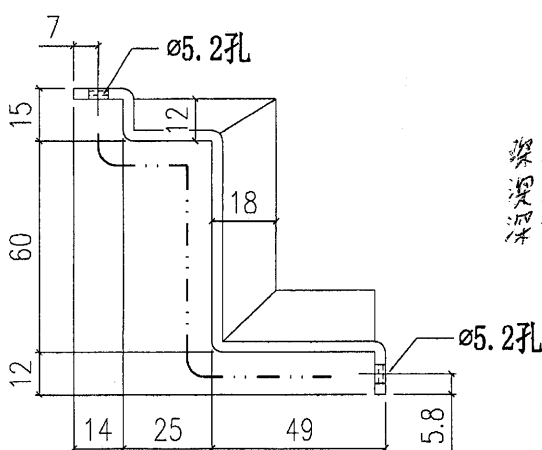

SECTION B-B


颜色	图纸编号	L	N	位置	数量	楼层	总数量
深灰	AP-53-05G	2215	7	T1-CW7	1	R/F	1
深灰	AP-53-04G	737.5	2	T2-CW7R	1	1/F	1
深灰	AP-53-03G	1215	3	T1-CW7	2	32~33/F	2
深灰	AP-53-02G	865	2	T2-CW7R	13	1~16/F	27
				T1-CW7	14	17~31/F	
深灰	AP-53-01G	2255	7	T2-CW7R	14	1~17/F	30
				T1-CW7	16	18~35/F	
白	AP-53-06W	2615	7	T2-CW7R	1	R/F	1
白	AP-53-04W	737.5	2	T1-CW7	1	1/F	1
白	AP-53-03W	1215	3	T2-CW7R	2	32~33/F	2
白	AP-53-02W	865	2	T2-CW7R	14	17~31/F	27
				T1-CW7	13	1~16/F	
白	AP-53-01W	2255	7	T2-CW7R	16	18~35/F	30
				T1-CW7	14	1~17/F	

 美特鋁質有限公司 MIDI Aluminium Fabricator Ltd.				工程號 J851 地盘 青衣190	類別 制圖 W. E. X	物料號 - 2020-04-16	圖號 AP-55G 數量 -
修改 - - - 日期 - - -	採用工廠 材料颜色 -	地盘 ✓ 图纸名称 铝板加工图	材料 3mm THK. 铝板	復核 - - 批准 - -	單件重量 - (KG)		

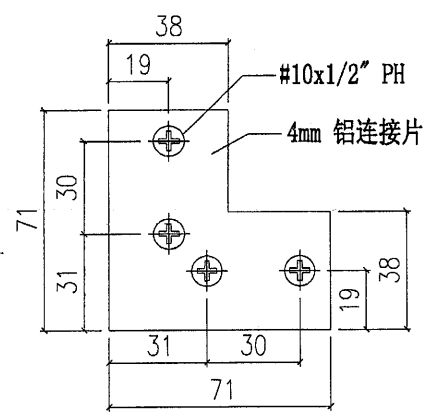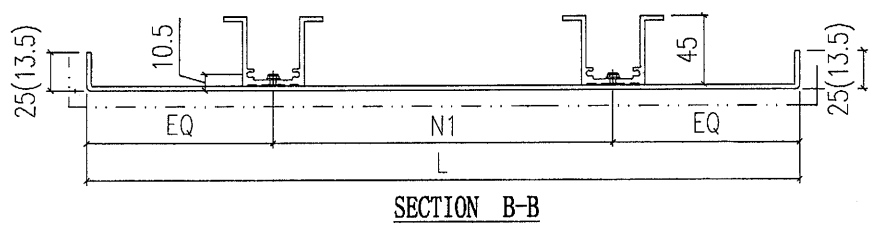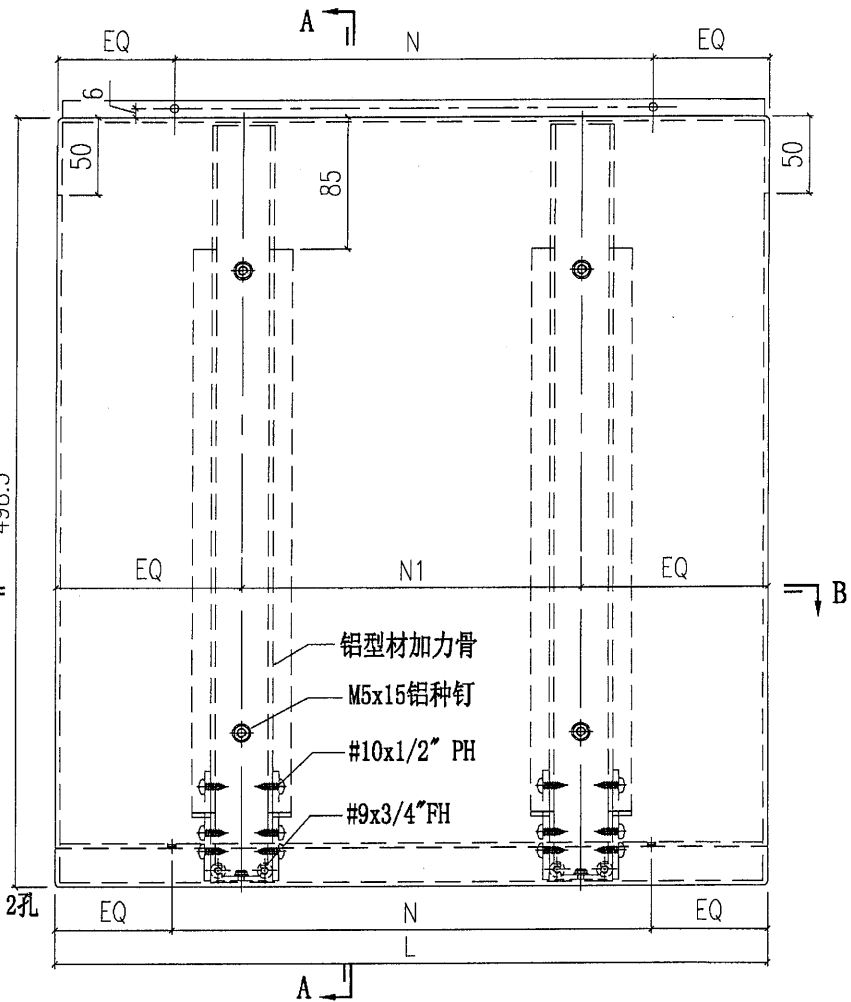
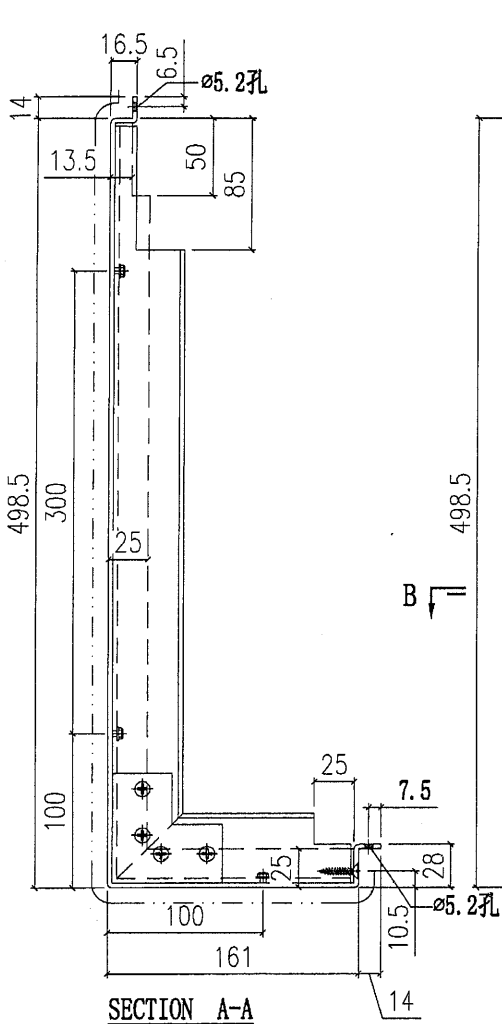


AP-55G-04	635	@250c/cx2	@300c/cx1	T1-CW12	1	深灰
AP-55G-03	792.5	@300c/cx2	@300c/cx2	T1-CW8	1	深灰
AP-55G-02	1585	@300c/cx5	@300c/cx4	T1-CW8	1	深灰
AP-55G-01	657.5	@250c/cx2	@300c/cx1	T1-CW8	2	深灰
编号	L	N	N1	位置	QTY	颜色

 美特铝质有限公司 MIDI Aluminium Fabricator Ltd.				工程號 J851 地盘 青衣190	類別 制圖 W. E. X	物料號 - 2020-04-16	圖號 AP-57
修改 - 日期 -	採用工廠 材料颜色 -	地盘 <input checked="" type="checkbox"/>	图纸名称 铝板加工图 材料 3mm THK. 铝板	復核 - 批准 -	數量 - 單件重量 - (KG)		

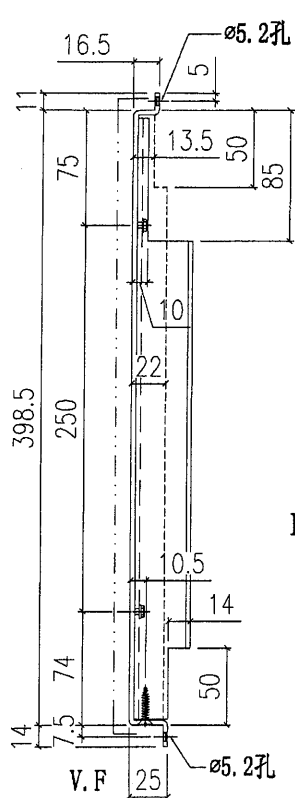

SECTION A-A

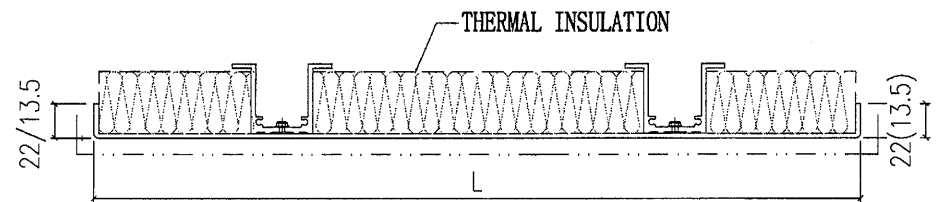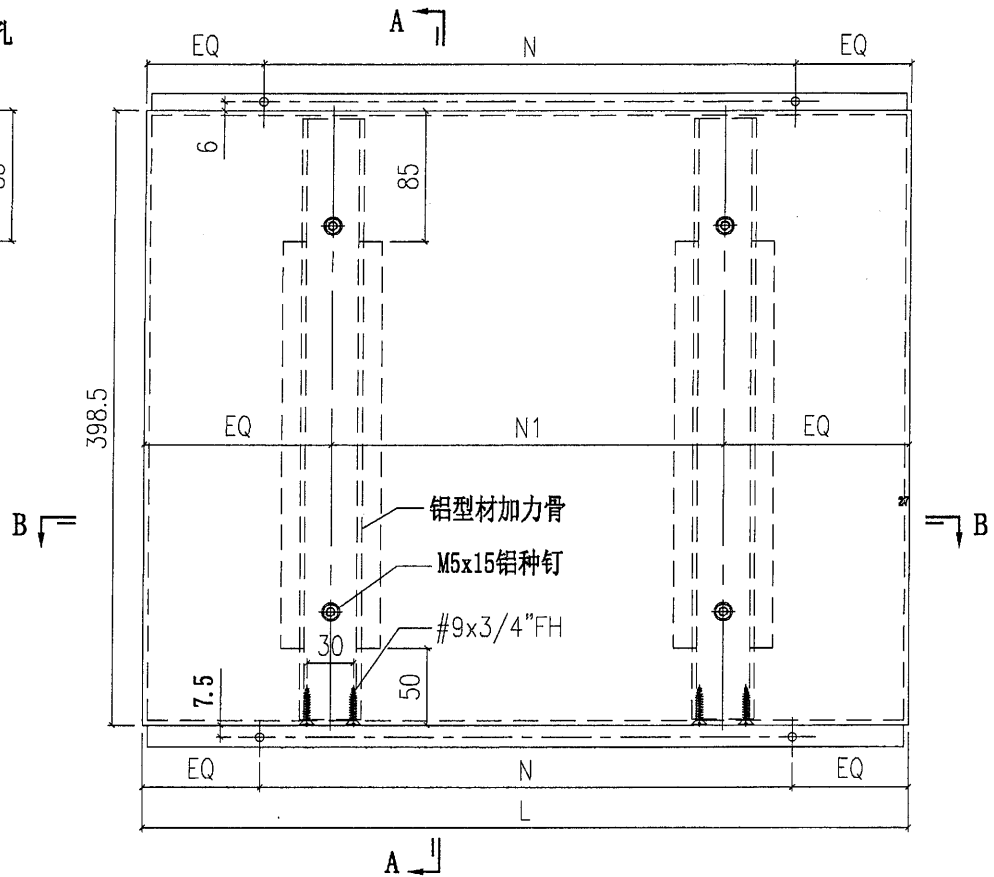

SECTION B-B

AP-57-02W	1965	@300c/cx6	@300c/cx6	1	T2-CW3R	白
AP-57-02G	1965	@300c/cx6	@300c/cx6	1	T1-CW3	深灰
AP-57-01W	1905	@300c/cx6	@300c/cx6	1	T1-CW5	白
AP-57-01G	1905	@300c/cx6	@300c/cx6	1	T2-CW5R	深灰
编号	L	N	N1	QTY	位置	颜色

楼层: 32/F