

工程指示 / 要求簡箋(E.I.)

工程指示編號：EI / 2874 / 21 修改版次：C

工程編號：J851 工程名稱：青衣明翹匯

工程項目：單元件幕牆 - 防水板及修口铝板加工圖

收件人：生統 發件人：Yancy Chen 日期：16/03/2021

要求提供 / 確認 事項：

- () 初步鋁料 B.M. () 加工拆圖，然後生產 () 尺寸表
- () 正式鋁料 B.M. () 技術上資料 / 指示 () 報價
- () 配件 B.M. () 樣辦或貨品說明書 () 分判合約
- () 其他：_____

內容：

請按附件修改圖紙加工。(加隔熱棉)

請在 20/3/2021 前完成上列要求。

附：

1+ 1 頁

以上項目為：

- 原合約工程包 原合約工程加 / 減賬 新工程報價

原因：-

分發東莞各部門：

- () 生產技術總監 連附件 () 技術部 連附件 () 生產部 連附件 () 機械設計部 連附件
- () 採購部 連附件 () 生產統籌部 連附件
- () 質檢部 連附件 () 會計部 連附件 () 報關組 連附件 () 其他 _____ 連附件

分發香港各部門：


- () 行政部 連附件 () 會計部 連附件 () 統籌部 連附件 () 工程部地盤科文 連附件 積哥
- () 採購部 連附件 () QS 部 連附件 () 維修部 連附件 () 其他 _____ 連附件




傳遞編號：

HK 0533 / 21

發件人簽署：

項目經理簽署：

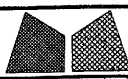 美特铝质有限公司 MIDI Aluminium Fabricator Ltd.				工程號	J851	類別		物料號	-		
				地盘	青衣190	制圖	W. E. X	2020-04-16	圖號	AP-64	
修改	-	-	-	採用工廠	地盤 ✓	图纸名称	铝折件	復核	-	數量	-
日期	-	-	-	材料颜色	MILL	材料	2.0mm 铝板	批准	-	單件重量	- (KG)

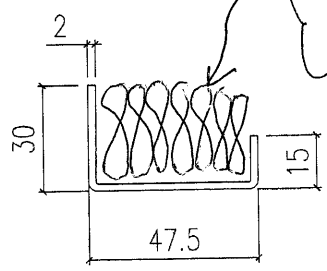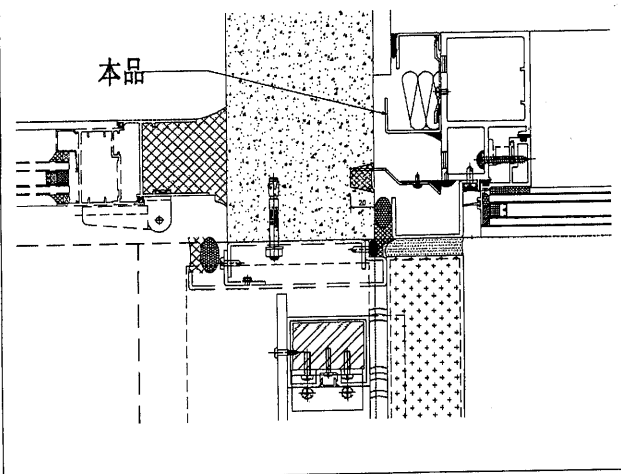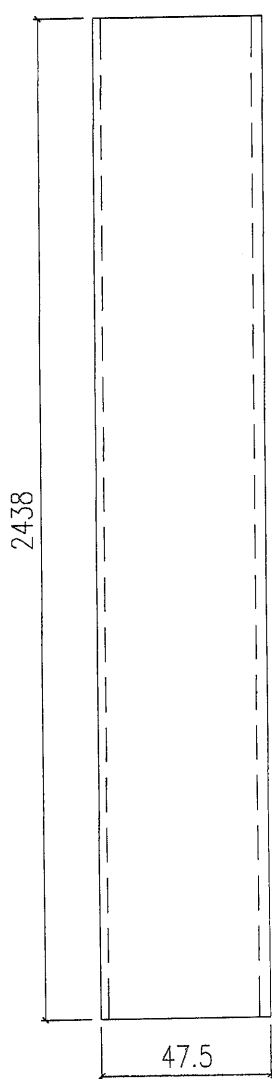

出货前加25mm厚
隔热棉固定在
铝板背面

T2-CW9	1~35/F	82	1348	
T2-CW11	1~35/F	41		
T2-CW7R	1~35/F	82		
T2-CW10	1~35/F	82		
T2-CW5R	1~35/F	82		
T2-CW4R	1~35/F	82		
T2-CW3R	1~35/F	82		
T2-CW2R	1~35/F	82		
T2-CW1R	1~35/F	82		
T1-CW2	1~35/F	82		
T1-CW3	1~35/F	82		
T1-CW4	1~35/F	82		
T1-CW5	1~35/F	82		
T1-CW6	1~35/F	82		
T1-CW7	1~35/F	82		
T1-CW8R	1~35/F	41		
T1-CW12	1~35/F	82		
T1-CW8	3~35/F	36		
位置	楼层	数量		合计数量