

工程指示 / 要求簡箋(E.I.)

工程指示編號：EI / 2909 / 21 修改版次：C

工程編號：J851 工程名稱：青衣明翹匯

工程項目：屋頂鋁格柵 - 鋁型材加工圖

收件人：生統 發件人：Yancy Chen 日期：13/03/2021

要求提供 / 確認 事項：

- |                                    |                                     |                               |
|------------------------------------|-------------------------------------|-------------------------------|
| <input type="checkbox"/> 初步鋁料 B.M. | <input type="checkbox"/> 加工拆圖，然後生產  | <input type="checkbox"/> 尺寸表  |
| <input type="checkbox"/> 正式鋁料 B.M. | <input type="checkbox"/> 技術上資料 / 指示 | <input type="checkbox"/> 報價   |
| <input type="checkbox"/> 配件 B.M.   | <input type="checkbox"/> 樣辦或貨品說明書   | <input type="checkbox"/> 分判合約 |
| <input type="checkbox"/> 其他：_____  |                                     |                               |

內容：

根據地盤 3 月 13 日上午指示，附件云綫位置暫停加工。

請在 13/3/2021 前完成上列要求。

附：

1+ 9 頁

以上項目為：

- 原合約工程包                       原合約工程加 / 減賬                       新工程報價

原因：-

分發東莞各部門：

- ( ) 生產技術總監  連附件    ( ) 技術部  連附件    ( ) 生產部  連附件    ( ) 機械設計部  連附件  
 ( ) 採購部  連附件    ( ) 生產統籌部  連附件  
 ( ) 質檢部  連附件    ( ) 會計部  連附件    ( ) 報關組  連附件    ( ) 其他 \_\_\_\_\_  連附件

分發香港各部門：


- ( ) 行政部  連附件    ( ) 會計部  連附件    ( ) 統籌部  連附件    ( ) 工程地盤科文  連附件 許勝明  
 ( ) 採購部  連附件    ( ) QS 部  連附件    ( ) 維修部  連附件    ( ) 其他 \_\_\_\_\_  連附件

傳遞編號：


HK0510/21



發件人簽署：YC

項目經理簽署：[Signature]


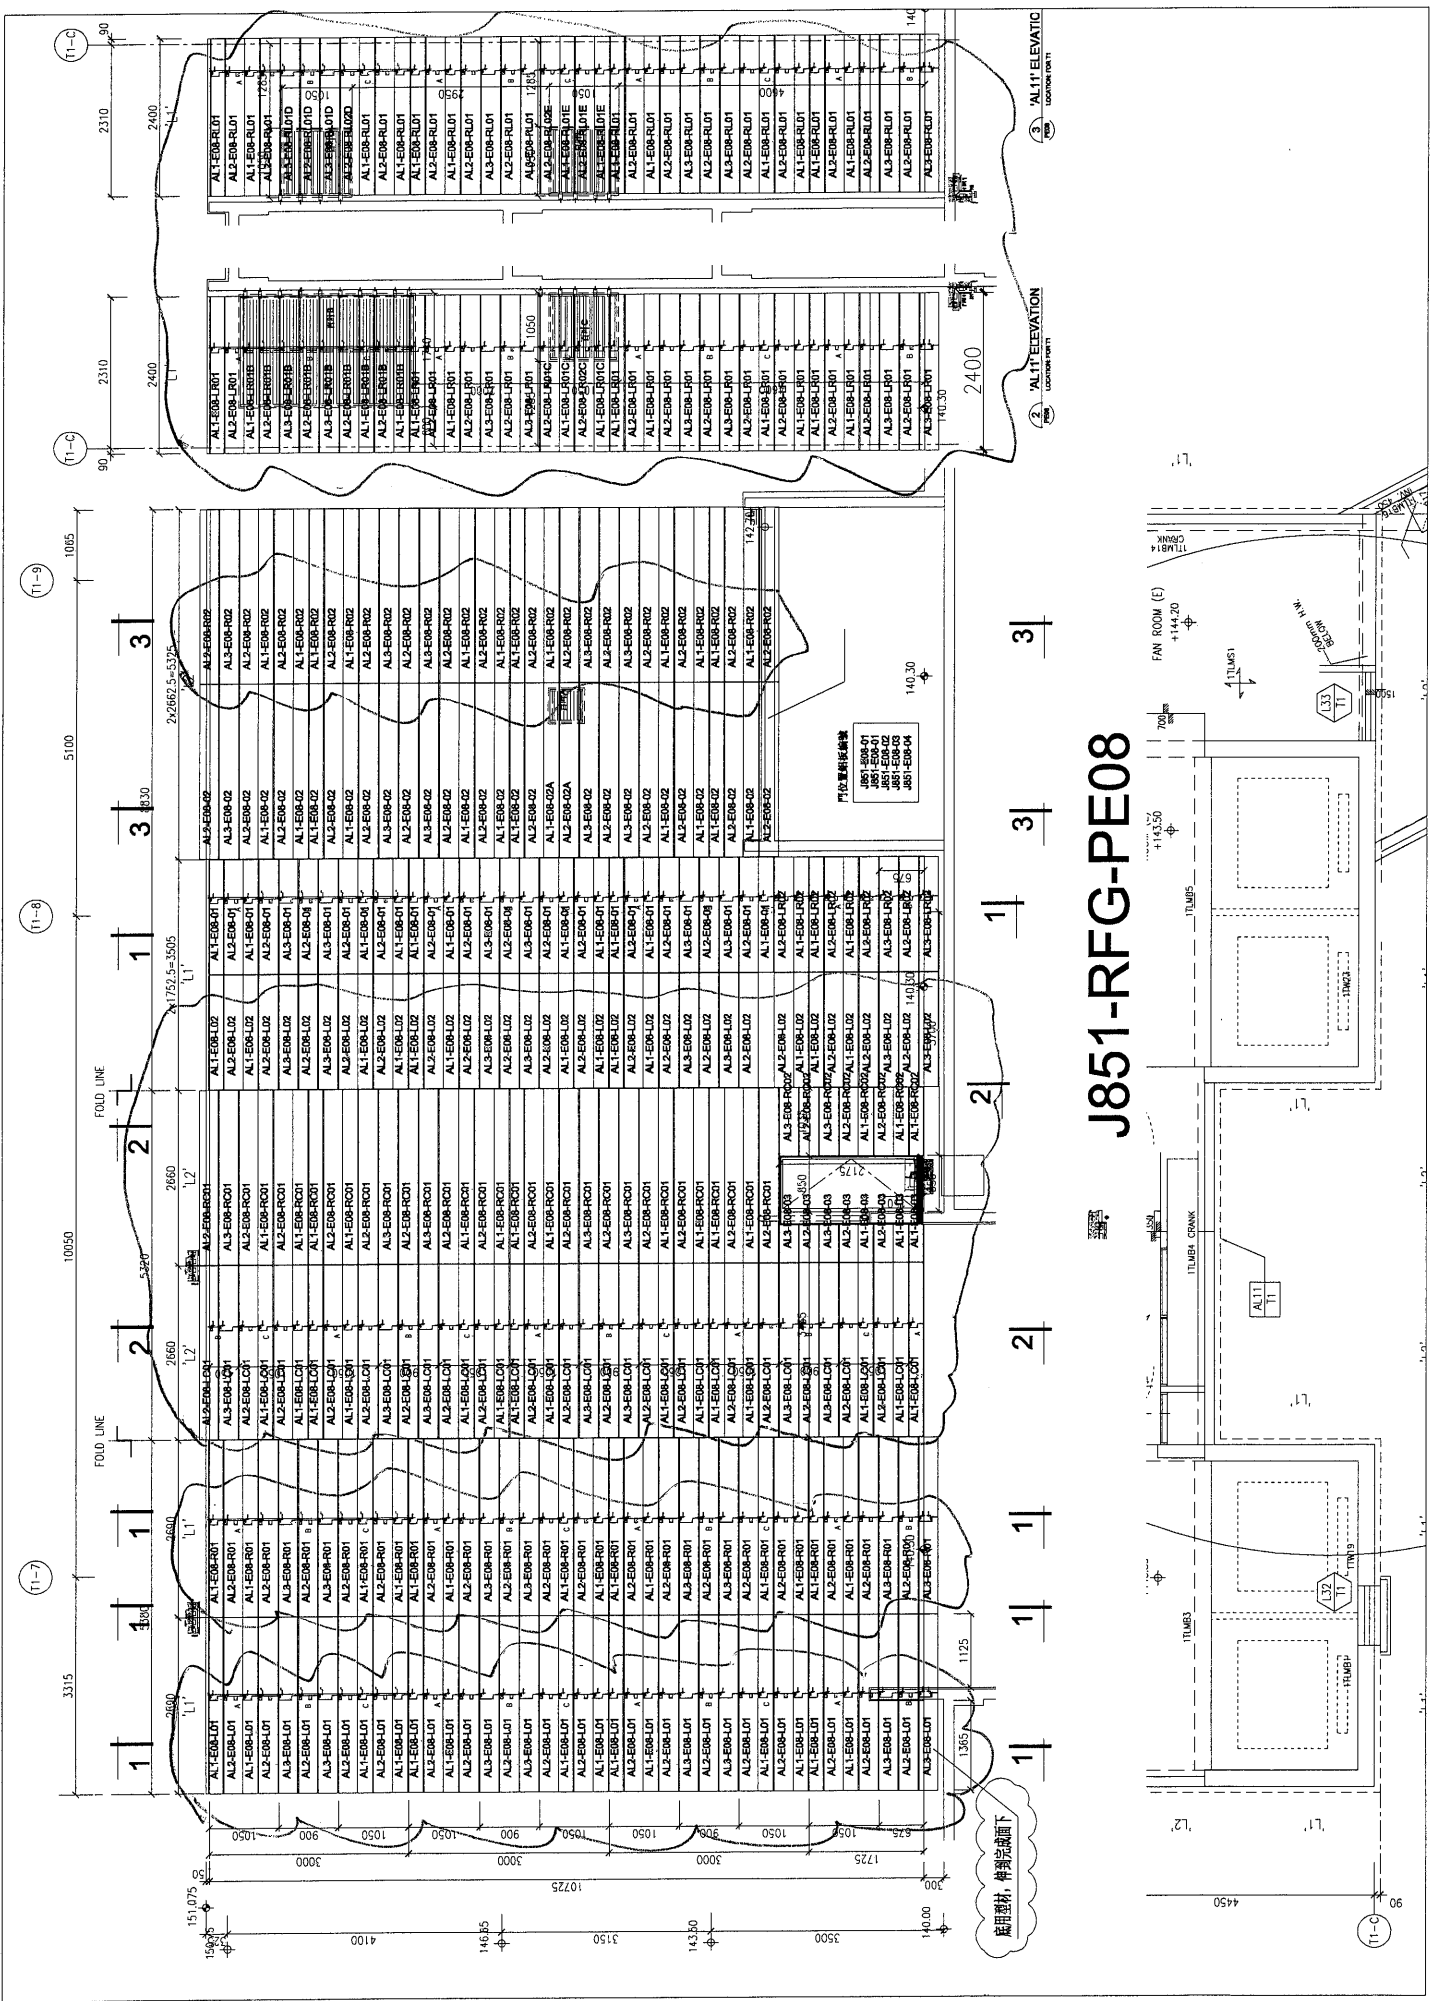


# J851-RFG-PE08

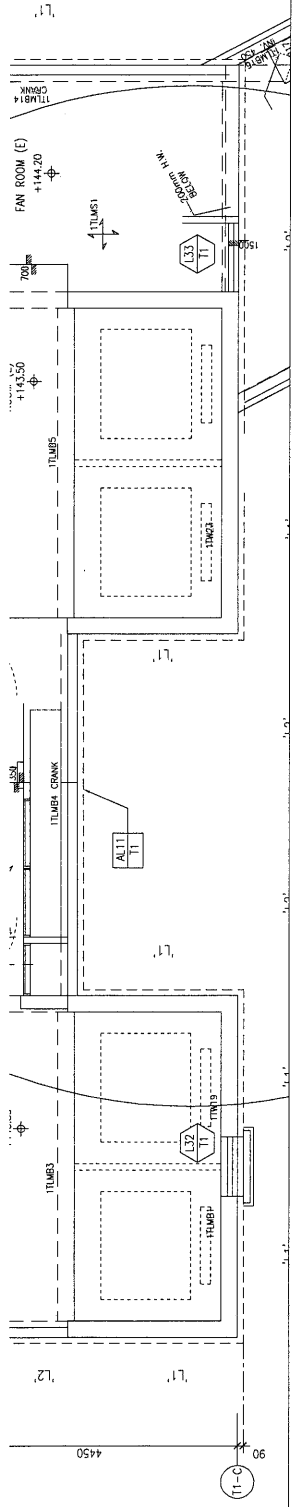


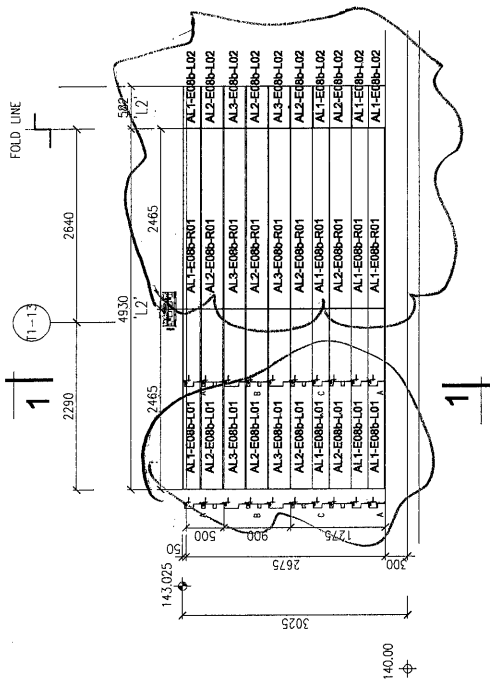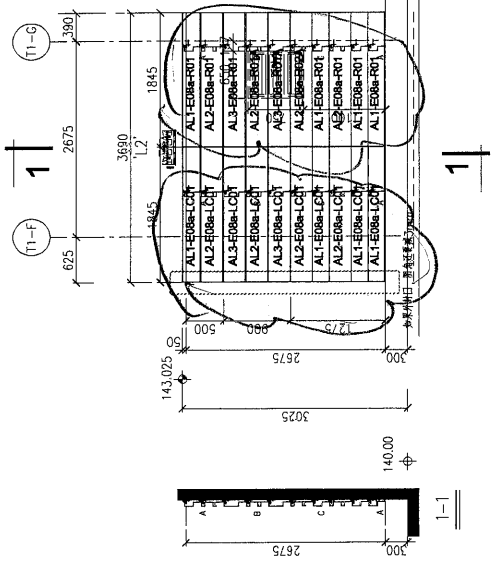



# J851-RFG-PE08A/08B

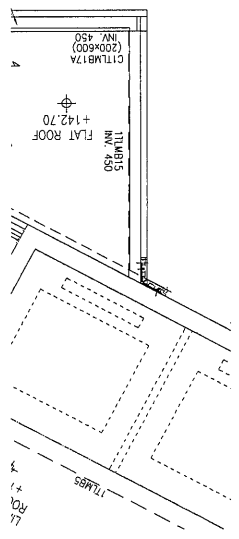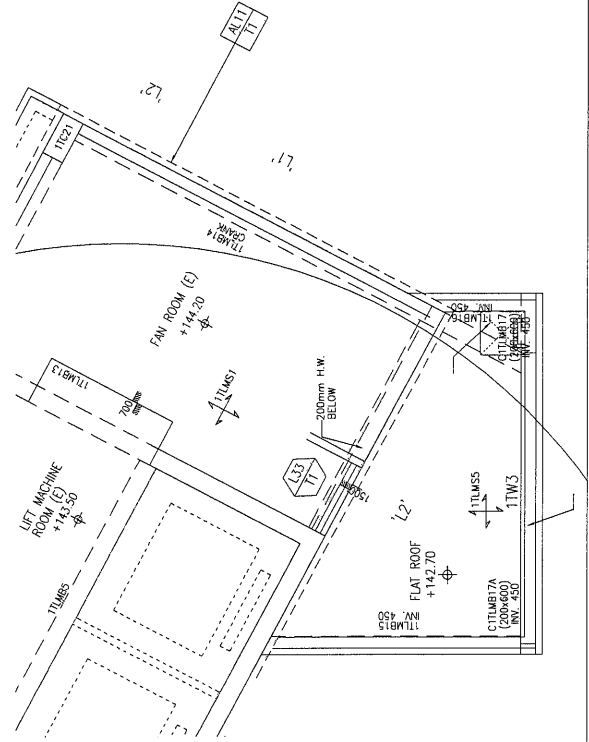




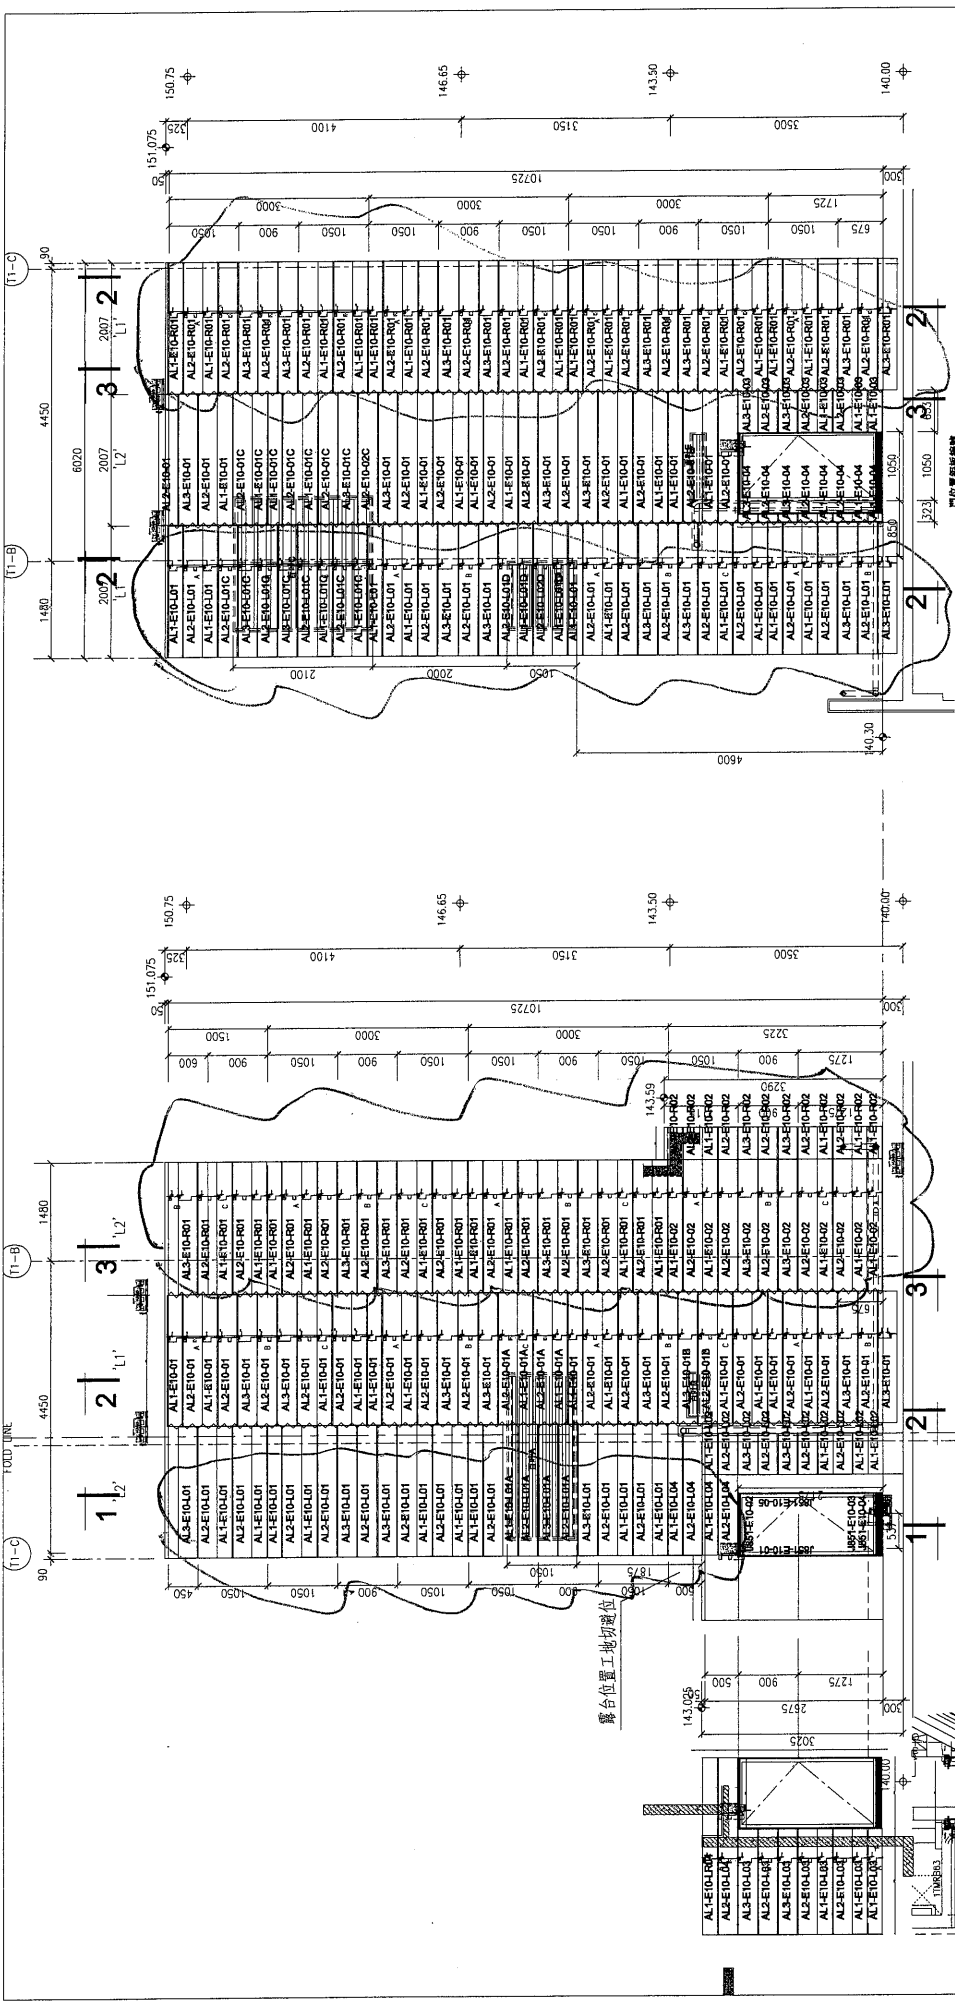

# J851-RFG-PE10

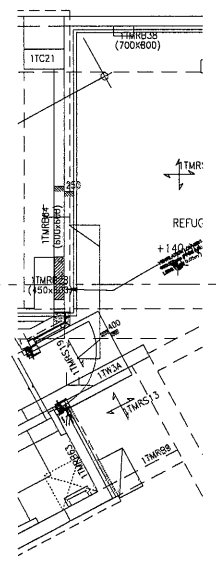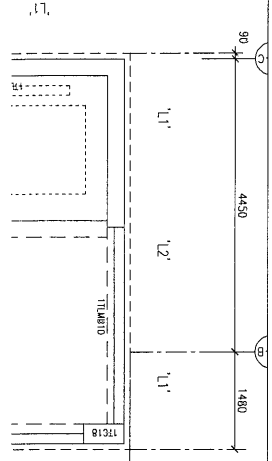



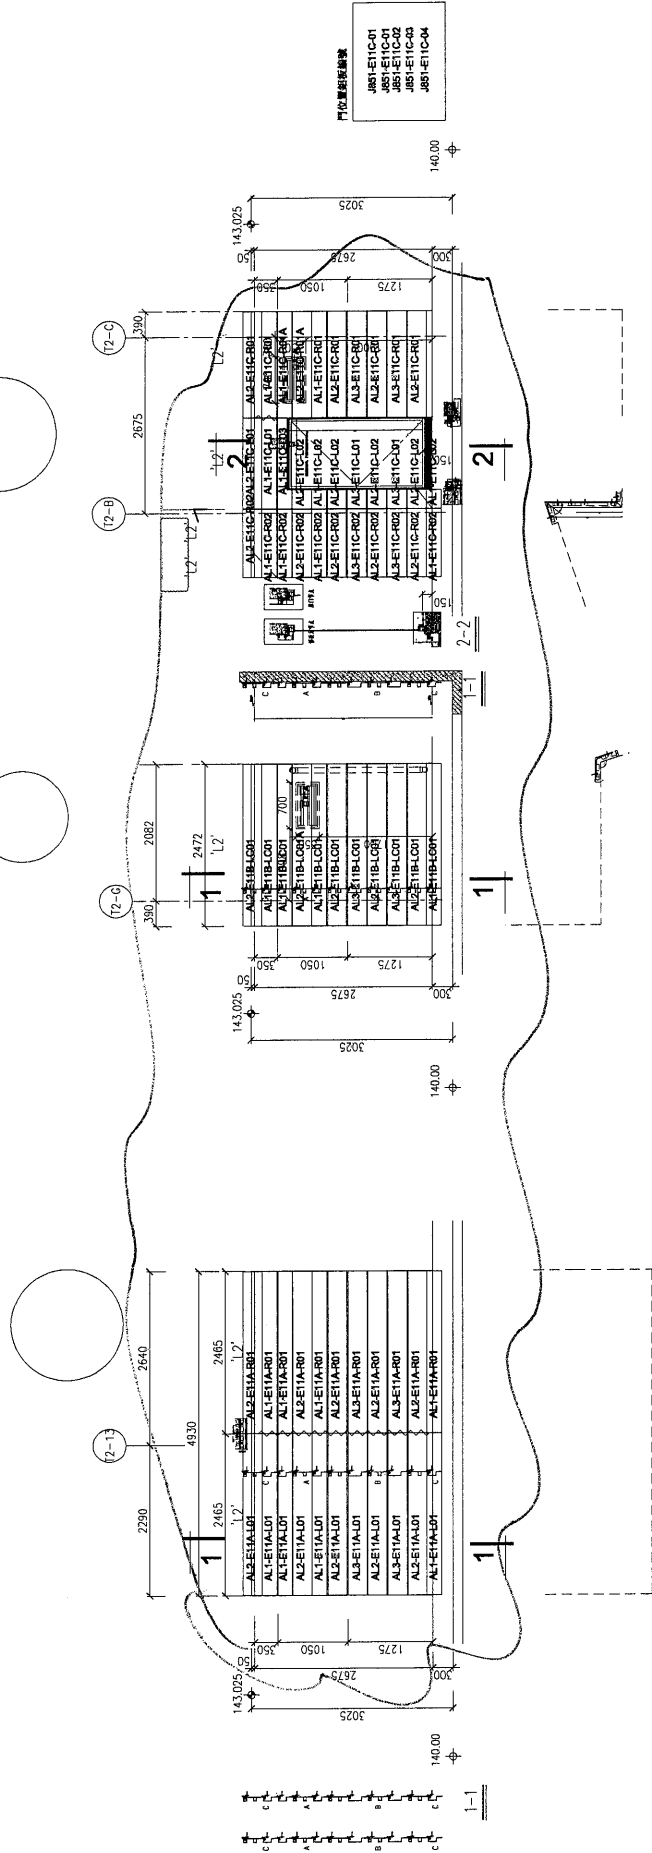

# J851-RFG-PE11A/11B/11C






< 1



J851 - 青衣明翹匯 (工程部專用)

美特呀健, midi joe, midi 積奇, +852 540...

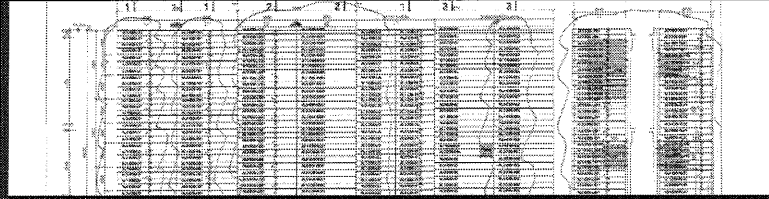

img-313103702-0001.pdf

5 頁 | 2.6 MB | pdf

上午 10:57 ✓

+852 9680 3966

~Ming

@YB 屋頂鋁珊格判頭要求轉角位全部暫停生產，等地盤覆數，煩給廠出指令人

@Ming 明哥：請看看上圖天面的位置圖，是否確認籃圈的位置要暫停？

上午 10:58 ✓

您

照片



@midi 積奇 請看以上的資料

上午 10:59 ✓

+852 5404 2666



出漏了3幅1樓 32 33樓。

EI2152D增加了三隻

上午 11:02 ✓

+852 9680 3966 ~Ming

@YB 我對一對

上午 11:03

+852 9680 3966

~Ming

您

@Ming 明哥：請看看上圖天面的位置圖，是否確認籃圈的位置要暫停？

@YB Ok

上午 11:19

