

工程指示 / 要求簡箋(E.I.)

工程指示編號：EI / 2909 / 21 修改版次：G

工程編號：J851 工程名稱：青衣明翹匯

工程項目：屋頂鋁格柵 - 鋁型材加工圖

收件人：生統 發件人：Yancy Chen 日期：18/05/2021

要求提供 / 確認 事項：

- |                                    |                                     |                               |
|------------------------------------|-------------------------------------|-------------------------------|
| <input type="checkbox"/> 初步鋁料 B.M. | <input type="checkbox"/> 加工拆圖，然後生產  | <input type="checkbox"/> 尺寸表  |
| <input type="checkbox"/> 正式鋁料 B.M. | <input type="checkbox"/> 技術上資料 / 指示 | <input type="checkbox"/> 報價   |
| <input type="checkbox"/> 配件 B.M.   | <input type="checkbox"/> 樣辦或貨品說明書   | <input type="checkbox"/> 分判合約 |
| <input type="checkbox"/> 其他：_____  |                                     |                               |

內容：

根據與東莞廠 5 月 18 日微信，請按附件修改圖紙加工。

請在 25/5/2021 前完成上列要求。

附：

1+ 12 頁

以上項目為：

- 原合約工程包                       原合約工程加 / 減賬                       新工程報價

原因：-

分發東莞各部門：

- ( ) 生產技術總監  連附件    ( ) 技術部  連附件    ( ) 生產部  連附件    ( ) 機械設計部  連附件  
 ( ) 採購部  連附件    (  ) 生產統籌部  連附件  
 ( ) 質檢部  連附件    ( ) 會計部  連附件    ( ) 報關組  連附件    ( ) 其他 \_\_\_\_\_  連附件

分發香港各部門：

- ( ) 行政部  連附件    ( ) 會計部  連附件    ( ) 統籌部  連附件    (  ) 工程部地盤科文  連附件 *研*  
 ( ) 採購部  連附件    ( ) QS 部  連附件    ( ) 維修部  連附件    ( ) 其他 \_\_\_\_\_  連附件

傳遞編號：


*HK 1113 / 21*

發件人簽署：


項目經理簽署：

工程號	J851	地盤	青衣明翹匯
-----	------	----	-------

(右)

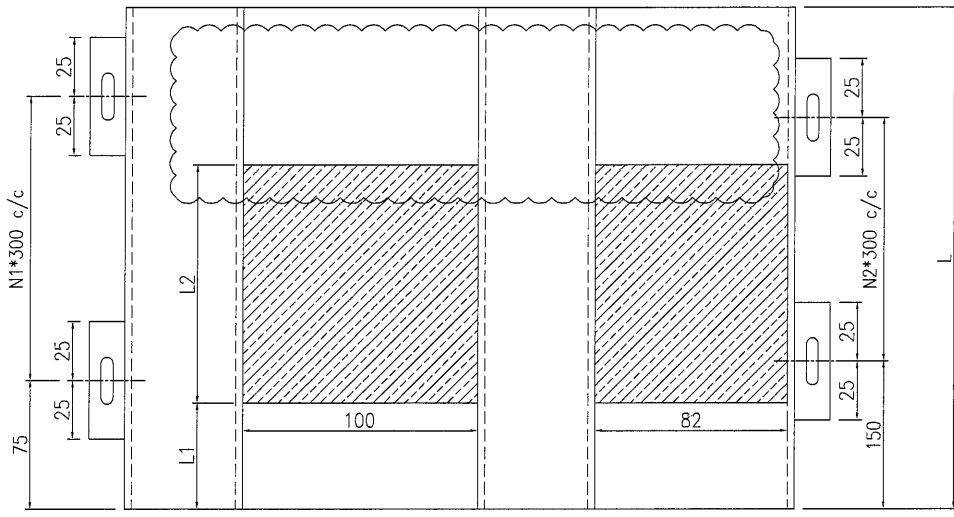

(左)

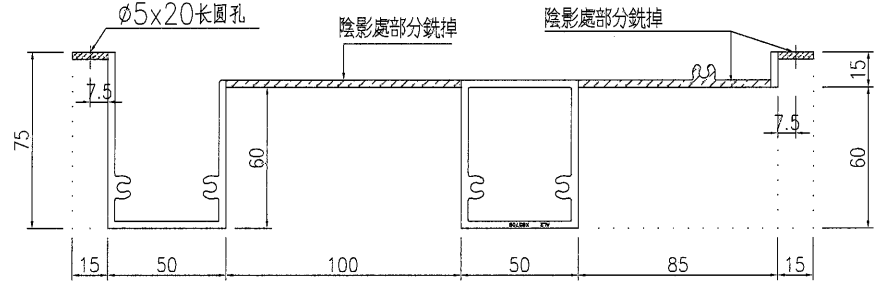

\*部分型材需安裝套芯和封口板, 詳見表格和安裝說明;

- 變更說明: 1: 第5項, 編號AL2-E09-02E, 數量由3支更改為2支  
 2: 第15項, 編號AL2-E12-01D, 數量由1支更改為0支  
 3: 第17項, 編號AL2-E12-02A, 數量由3支更改為2支  
 4: 第20項, 編號AL2-E12-02D, 數量由1支更改為2支

序號	加工圖號	編號	長度 L	計數	位置	L1	L2	N1	N2	左	右	备注
1	J851-AL2-16	AL2-E08-02A	2654	1	PE08/百叶A	2029	550	8	8	AL2-F01	AL2-T01	標準位/左封口/右套芯
2	J851-AL2-16	AL2-E09-01A	2699	1	PE09/百叶A	239	1050	8	8	AL2-F01	AL2-T01	標準位/左封口/右套芯
3	J851-AL2-16	AL2-E09-01B	2699	1	PE09/百叶B	1489	1950	8	8	AL2-F01	AL2-T01	標準位/左封口/右套芯
4	J851-AL2-16	AL2-E09-01D	2699	1	PE09/百叶D	1865	650	8	8		AL2-F01R	標準位/右封口
5	J851-AL2-16	AL2-E09-02E	2166	2	PE09/百叶E	0	812	6	6		AL2-F01R	標準位/右封口
6	J851-AL2-16	AL2-E09-04A	2699	1	PE09/百叶A	239	1950	8	8	AL2-F01	AL2-T01	標準位/左封口/右套芯
7	J851-AL2-16	AL2-E09-04B	2699	1	PE09/百叶B	1489	1050	8	8	AL2-F01	AL2-T01	標準位/左封口/右套芯
8	J851-AL2-16	AL2-E10-01B	1995	1	PE10/百叶B	83	700	6	6	AL2-F01	AL2-F01R	標準位/左封口/右封口
9	J851-AL2-16	AL2-E10-01C	1995	3	PE10/百叶C	0	427	6	6	AL2-F01	AL2-F01R	標準位/左封口/右封口
10	J851-AL2-16	AL2-E10-01E	1995	1	PE10/百叶E	318	1950	6	6	AL2-F01	AL2-F01R	標準位/左封口/右封口
11	J851-AL2-16	AL2-E10-02C	1995	1	PE10/百叶C	0	427	6	6	AL2-F01	AL2-F01R	標準位/左封口/右封口
12	J851-AL2-16	AL2-E11-01D	1758	1	PE11/百叶D	920	550	5	5		AL2-F01R	標準位/右封口
13	J851-AL2-16	AL2-E12-01B	2539	1	PE12/百叶B	2069	470	8	7		AL2-F01R	標準位/右封口
14	J851-AL2-16	AL2-E12-01C	2539	1	PE12/百叶C	594	850	8	7	AL2-F01	AL2-T01	標準位/右套芯/左封口
15	J851-AL2-16	AL2-E12-01D	2539	0	PE12/百叶D	1059	1950	8	7		AL2-F01R	標準位/右封口
16	J851-AL2-16	AL2-E12-01E	2539	0	PE12/百叶E	0	799	7	7		AL2-F01R	標準位/右封口
17	J851-AL2-16	AL2-E12-02A	2539	2	PE12/百叶A	364	750	8	7	AL2-F01	AL2-T01	標準位/右套芯/左封口
18	J851-AL2-16	AL2-E12-02B	2539	1	PE12/百叶B	2069	470	8	7		AL2-F01R	標準位/右封口
19	J851-AL2-16	AL2-E12-02C	2539	1	PE12/百叶C	594	850	8	7	AL2-F01	AL2-T01	標準位/右套芯/左封口
20	J851-AL2-16	AL2-E12-02D	2539	2	PE12/百叶D	1059	1950	8	7		AL2-F01R	標準位/右封口
21	J851-AL2-16	AL2-E12-02E	2539	1	PE12/百叶E	0	799	8	7		AL2-F01R	標準位/右封口
22	J851-AL2-16	AL2-E12-03C	2539	1	PE12/百叶C	594	850	7	7	AL2-F01	AL2-T01	標準位/右套芯/左封口
23	J851-AL2-16	AL2-E13-01A	2200	2	PE13/百叶A	472	1726	6	6	AL2-F01	AL2-F01R	標準位/左封口/右封口
24	J851-AL2-16	AL2-E13A-01A	2015	3	PE13A/百叶A	1607	408	6	6	AL2-F01	AL2-F01R	標準位/左封口/右封口
25	J851-AL2-16	AL2-E10-01A	1995	2	PE10/百叶A	0	777	6	6			標準位/左封口/右封口


名稱	格栅型材加工圖	制圖	曾建平	2020-09-10	修改	A	B	C
材料	X85709	復核			日期	20210206	2021-3-31	2021-5-18
顏色	-	批准			圖號	J851-AL2-16		

# EG-DWG3




美特鋁質 有限公司  
MIDI Aluminium Fabricator Ltd.


工程號 J851 地盤 青衣明麗匯

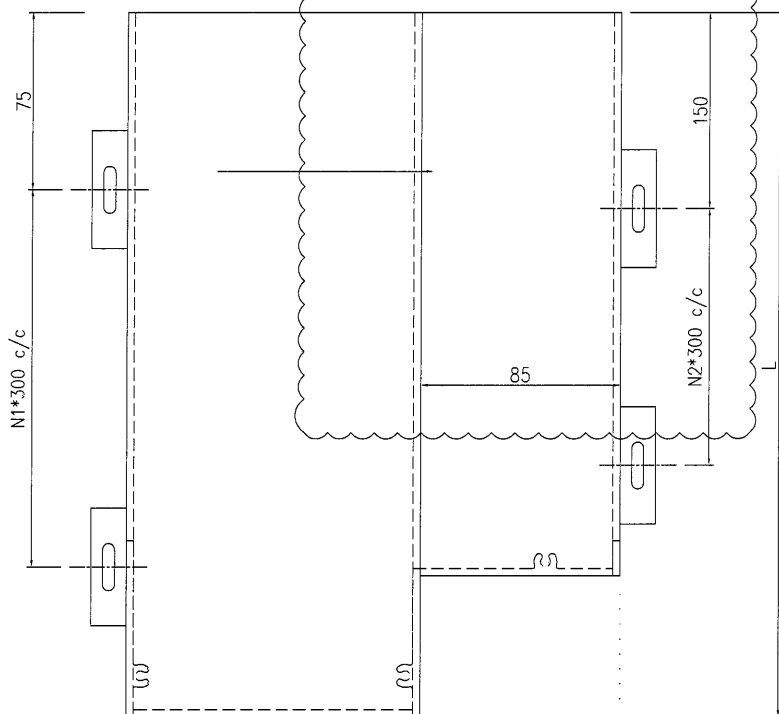

右

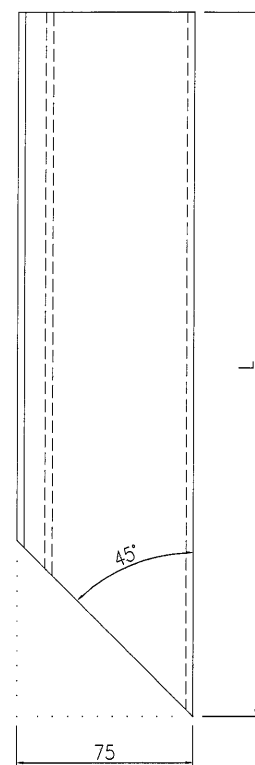


左

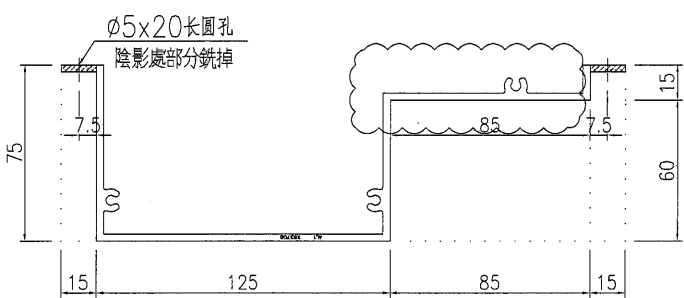

\*部分型材需安装套芯和封口板，详见表格和安装说明；

序号	加工图号	编号	长度 L	计数	位置	L1	L2	N1	N2	左	右	备注
1	J851-AL1-03	AL1-E08b-L01	2458	4	PE08b			7	7		AL1-T01	左阳角/右套芯
2	J851-AL1-03	AL1-E08-L01	2683	14	PE08			8	8		AL1-T01	左阳角/右套芯
3	J851-AL1-03	AL1-E08-L02	1746	13	PE08			5	5		AL1-T01	左阳角/右套芯
4	J851-AL1-03	AL1-E09-L01	2701	14	PE09			8	8		AL1-T01	左阳角/右套芯
5	J851-AL1-03	AL1-E11a-L01	2458	4	PE11a			7	7		AL1-T01	左阳角/右套芯
6	J851-AL1-03	AL1-E11c-L01	1380	1	PE11c			4	3		AL1-T01	左阳角/右套芯
7	J851-AL1-03	AL1-E11-L01	1770	12	PE11			5	5		AL1-T01	左阳角/右套芯
8	J851-AL1-03	AL1-E11-L03	2693	14	PE11			8	8		AL1-T01	左阳角/右套芯
9	J851-AL1-03	AL1-E12-L01	2545	14	PE12			7	7		AL1-T01	左阳角/右套芯
10	J851-AL1-03	AL1-E10-L01	2007	19	PE10			6	5		AL1-F01R	左阳角/右封口
11	J851-AL1-03	AL1-E13a-L01	2022	14	PE13a			6	5		AL1-F01R	左阳角/右封口
12	J851-AL1-03	AL1-E13-L01	2207	15	PE13			7	6		AL1-F01R	左阳角/右封口
13	J851-AL1-03	AL1-E10-L03	1611	3	PE10			4	4			左阳角
14	J851-AL1-03	AL1-E11c-L02	286	2	PE11c			0	0			左阳角
15	J851-AL1-03	AL1-E11c-L03	1380	1	PE11c			4	3		AL1-T01	阳角/右套芯/丁顶避
16	J851-AL1-03	AL1-E10-L04	1847	2	PE10			5	5		AL1-F01R	左阳角/右封口


名稱	格栅型材加工圖	制圖	曾建平	2020-09-10	修改	A	B
材料	X85708	復核			日期	2021-3-31	2021-5-18
顏色	-	批准			圖號	J851-AL1-03	

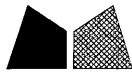


美特鋁質 有限公司  
MIDI Aluminium Fabricator Ltd.

工程號	J851	地盤	青衣明翹匯
-----	------	----	-------

右

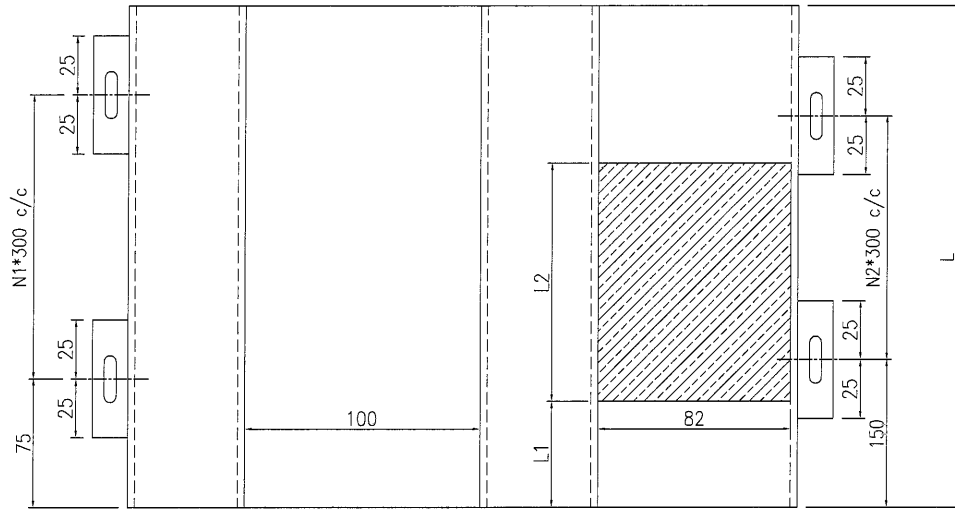

左

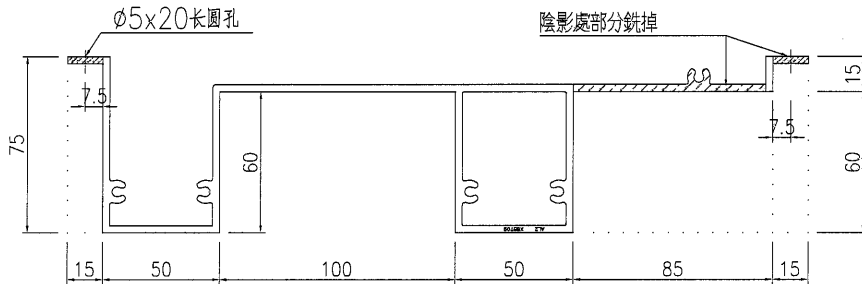

\*部分型材需安裝套芯和封口板，詳見表格和安裝說明；

新增


序號	加工圖號	编号	长度 L	計數	位置	L1	L2	N1	N2	左	右	备注
1	J851-AL2-16	AL2-E09-01B	2699	1	PE09/百叶B	1469	1050	8	8	AL2-F01	AL2-T01	标准位/左封口/右套芯
2	J851-AL2-16	AL2-E12-01D	2539	0	PE12/百叶D	1059	1050	8	7		AL2-F01R	标准位/右封口
3	J851-AL2-16	AL2-E12-01E	2539	1	PE12/百叶E	0	799	7	7		AL2-F01R	标准位/右封口
4	J851-AL2-16	AL2-E12-02C	2539	1	PE12/百叶C	594	850	8	7	AL2-F01	AL2-T01	标准位/右套芯/左封口
名稱	格栅型材加工圖				制圖	曾建平	2021-5-18	修改				
材料	X85709				復核			日期				
顏色	-				批准			圖號	J851-AL2-16-1			




美特鋁質 有限公司  
MIDI Aluminium Fabricator Ltd.

工程號 J851 地盤 青衣明翹匯

右

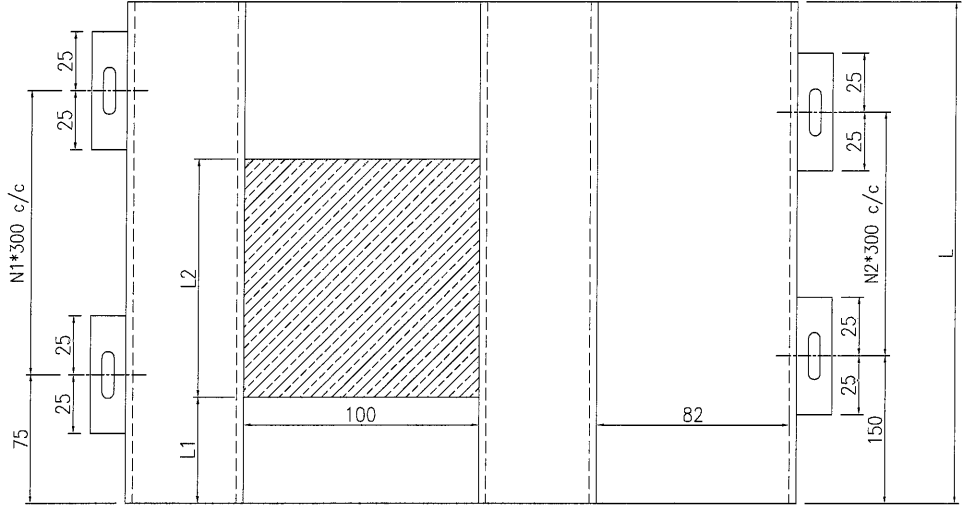

左

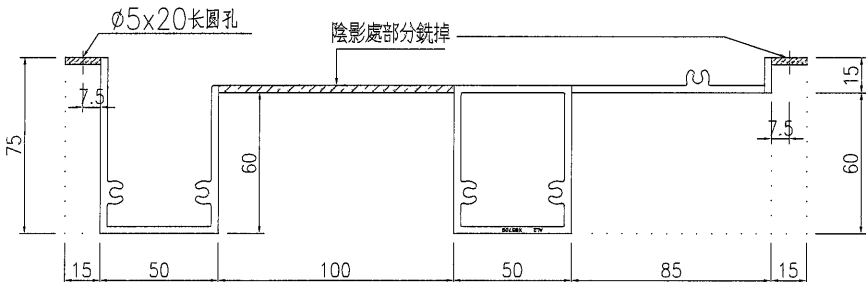

\*部分型材需安裝套芯和封口板，詳見表格和安裝說明；

新增

序號	加工圖號	編號	長度 L	計數	位置	L1	L2	N1	N2	左	右	备注
1	J851-AL2-16	AL2-E09-04A	2699	1	PE09/百叶A	239	1050	8	8	AL2-F01	AL2-T01	标准位/左封口/右套芯
2	J851-AL2-16	AL2-E10-02C	1995	1	PE10/百叶C	0	427	6	6	AL2-F01	AL2-F01R	标准位/左封口/右封口
3	J851-AL2-16	AL2-E12-02B	2539	1	PE12/百叶B	2069	470	8	7		AL2-F01R	标准位/右封口
4	J851-AL2-16	AL2-E12-03C	2539	1	PE12/百叶C	594	850	7	7	AL2-F01	AL2-T01	标准位/右套芯/左封口



名稱	格栅型材加工圖	制圖	曾建平	2021-5-18	修改		
材料	X85709	復核			日期		
顏色	-	批准			圖號	J851-AL2-16-2	

# EG-DWG3



美特鋁質 有限公司  
MIDI Aluminium Fabricator Ltd.

工程號 J851 地盤 青衣明翹匯

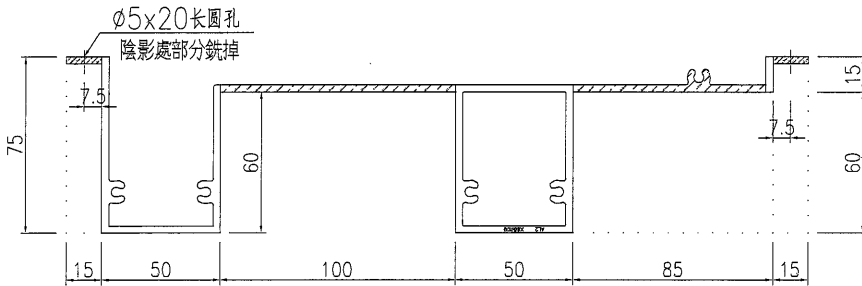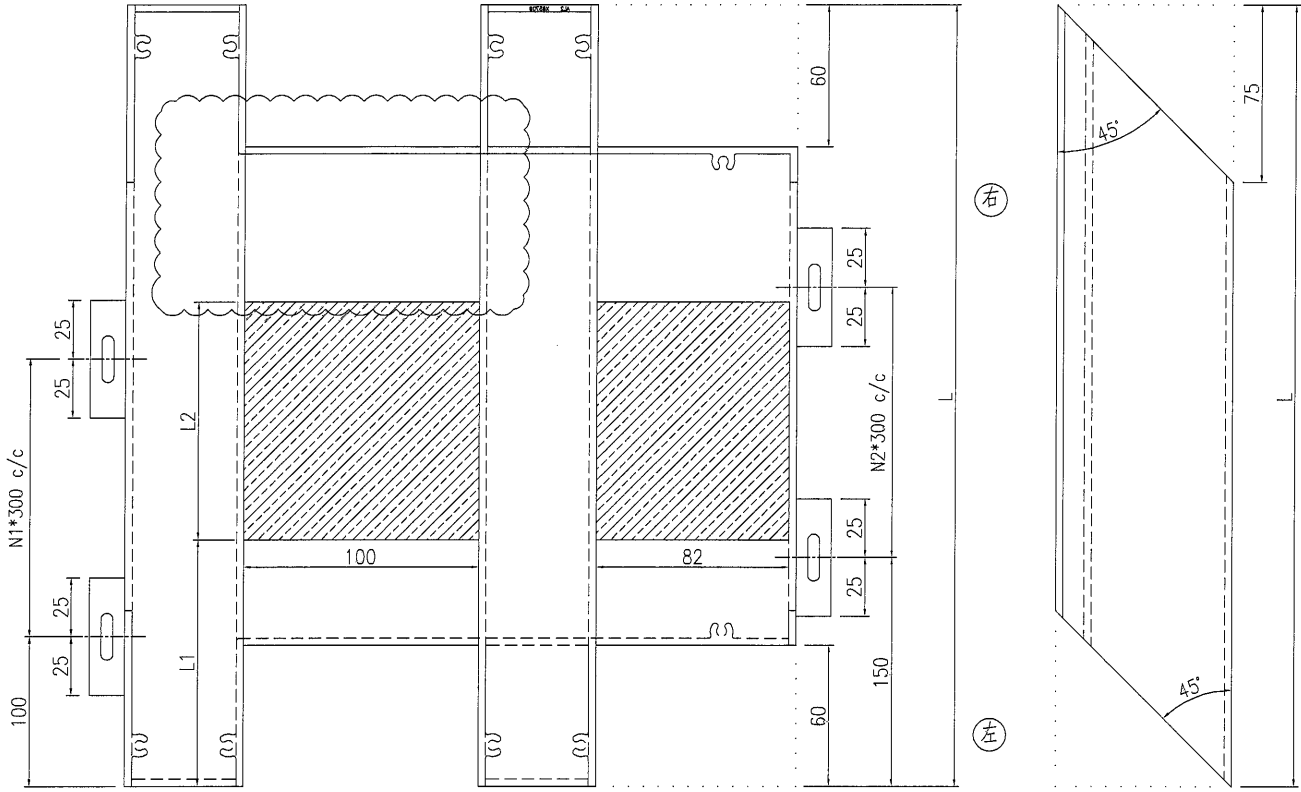

\*部分型材需安裝套芯和封口板，詳見表格和安裝說明；



序號	加工圖號	編號	長度 L	計數	位置	L1	L2	N1	N2	左	右	备注
1	J851-AL2-17	AL2-E08-LR01C	2464	1	PE08/百叶C	1371	1018	7	7		AL2-F90R	左阳角/右阴角
2	J851-AL2-17	AL2-E08-LR02C	2464	1	PE08/百叶C	1371	1018	7	7		AL2-F90R	左阳角/右阴角
3	J851-AL2-17	AL2-E11-LR01A	2469	1	PE11/百叶A	1436	953	7	7		AL2-F90R	左阳角/右阴角
4	J851-AL2-17	AL2-E11-LR02A	2469	1	PE11/百叶A	1436	953	7	7		AL2-F90R	左阳角/右阴角
5	J851-AL2-17	AL2-E08-LR01B	2464	4	PE08/百叶B	691	1703	7	7		AL1-F90R	左阳角/右阴角
6	J851-AL2-17	AL2-E11-LR01D	2469	2	PE11/百叶D	1371	1018	7	7		AL2-F90R	左阳角/右阴角

名稱	格栅型材加工圖	制圖	曾建平	2020-09-10	修改	A	B
材料	X85709	復核			日期	2021-3-31	2021-5-18
顏色	-	批准			圖號	J851-AL2-17	

# EG-DWG3


**美特鋁質** 有限公司  
 MIDI Aluminium Fabricator Ltd.

工程號 J851 地盤 青衣明翹匯

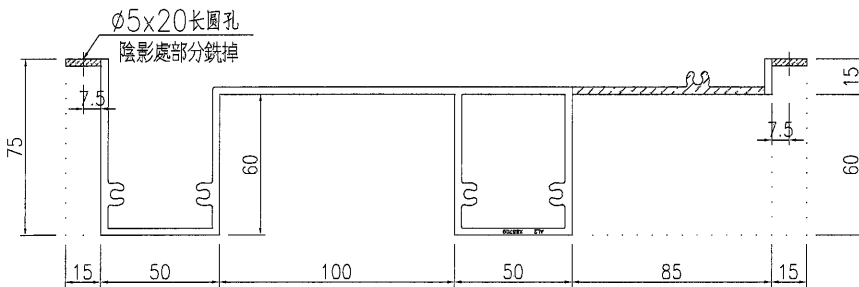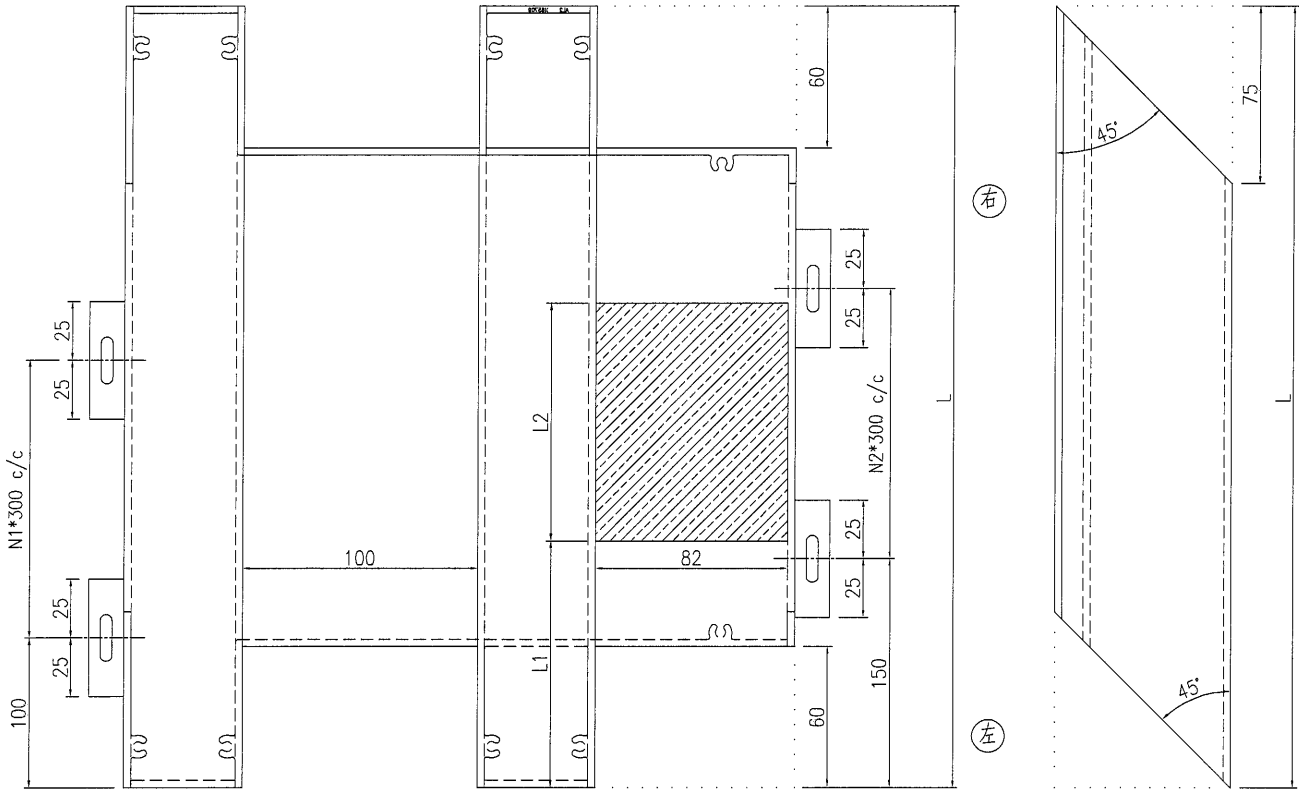

新增


\*部分型材需安裝套芯和封口板，詳見表格和安裝說明；

序號	加工圖號	編號	長度 L	計數	位置	L1	L2	N1	N2	左	右	备注
1	J851-AL2-17	AL2-E08-LR01C	2464	1	PE08/百叶C	1371	1018	7	7		AL2-F90R	左阳角/右阴角
2	J851-AL2-17	AL2-E11-LR02A	2469	1	PE11/百叶A	1436	953	7	7		AL2-F90R	左阳角/右阴角
名稱	格栅型材加工圖			制圖	曾建平	2021-5-18		修改				
材料	X85709			復核				日期				
顏色	-			批准				圖號	J851-AL2-17-1			



美特鋁質 有限公司  
MIDI Aluminium Fabricator Ltd.

工程號 J851 地盤 青衣明翹匯

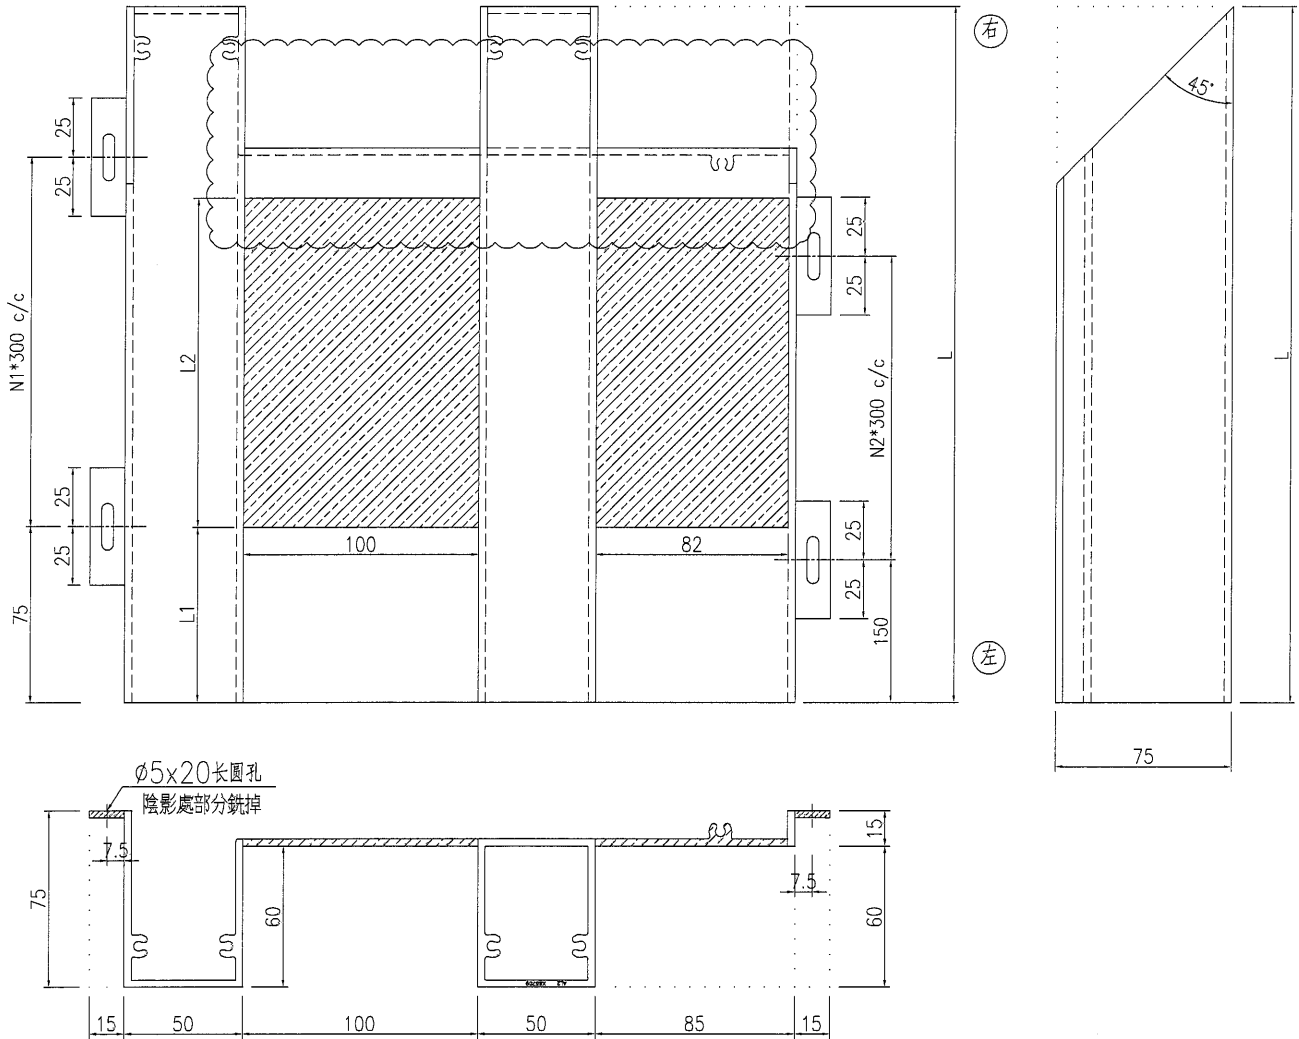

\*部分型材需安裝套芯和封口板，詳見表格和安裝說明；

序號	加工圖號	編號	長度 L	計數	位置	L1	L2	N1	N2	左	右	备注
1	J851-AL2-19	AL2-E08a-R01A	1838	1	PE08a/百叶A	665	665	3	5		AL2-T90	右阳角
2	J851-AL2-19	AL2-E08a-R02A	1838	1	PE08a/百叶A	665	665	3	5		AL2-T90	右阳角
3	J851-AL2-19	AL2-E09-R01C	2699	1	PE09/百叶C	65	1050	8	8		AL2-T90	右阳角
4	J851-AL2-19	AL2-E09-R02C	2699	1	PE09/百叶C	65	1050	8	8		AL2-T90	右阳角
5	J851-AL2-19	AL2-E11C-R01A	1611	1	PE11C/百叶A	255	709	4	4		AL2-T90	右阳角
6	J851-AL2-19	AL2-E13A-R01A	2017	3	PE13A/百叶A	0	1631	6	5	AL2-F01	AL2-T90	右阳角/左封口
7	J851-AL2-19	AL2-E13A-R01B	2017	2	PE13A/百叶A	581	1650	6	5	AL2-F01	AL2-T90	右阳角/左封口
8	J851-AL2-19	AL2-E13A-R02A	2017	1	PE13A/百叶A	0	1651	6	5	AL2-F01	AL2-T90	右阳角/左封口
9	J851-AL2-19	AL2-E13-R01A	1647	2	PE13/百叶A	0	1311	5	4	AL2-F01	AL2-T90	右阳角/左封口


名稱	格栅型材加工圖	制圖	曾建平	2020-09-10	修改	A	B	
材料	X85709	復核			日期	2021-3-31	2021-5-18	
顏色	-	批准			圖號	J851-AL2-19		

# EG-DWG3



美特鋁質 有限公司  
MIDI Aluminium Fabricator Ltd.

工程號 J851 地盤 青衣明翹匯

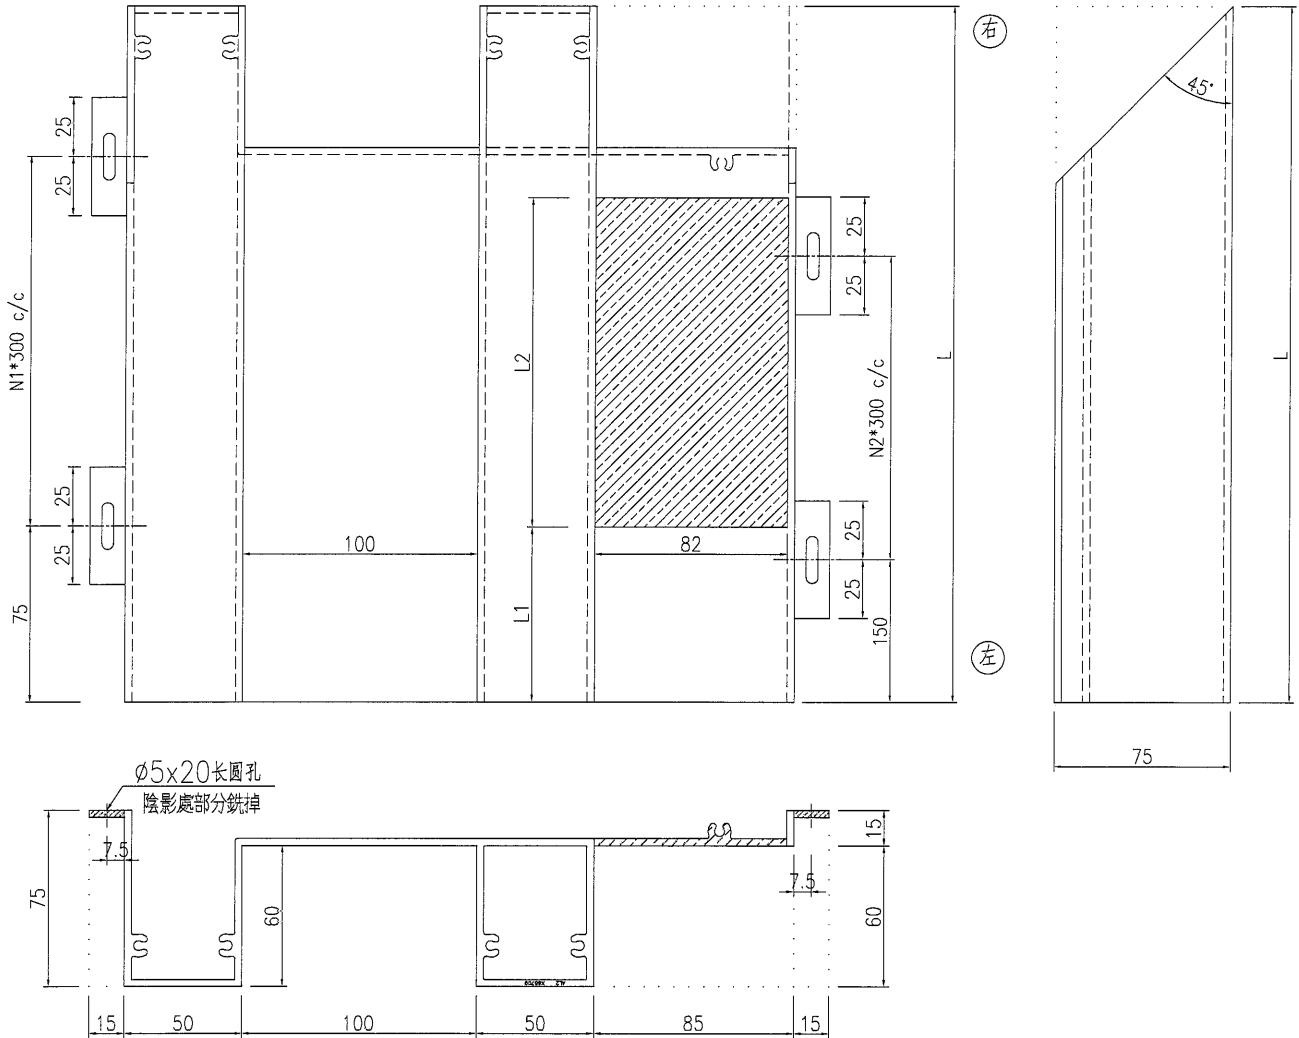


\*部分型材需安裝套芯和封口板，詳見表格和安裝說明；

新增


序號	加工圖號	編號	長度 L	計數	位置	L1	L2	N1	N2	左	右	备注
3	J851-AL2-19	AL2-E09-R01C	2699	1	PE09/百叶C	65	1050	8	8		AL2-T90	右阳角
名稱	格栅型材加工圖				制圖	曾建平	2020-09-10	修改				
材料	X85709				復核			日期				
顏色	-				批准			圖號	J851-AL2-19-1			

# EG-DWG3

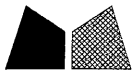

美特鋁質 有限公司  
MIDI Aluminium Fabricator Ltd.

工程號 J851 地盤 青衣明翹匯

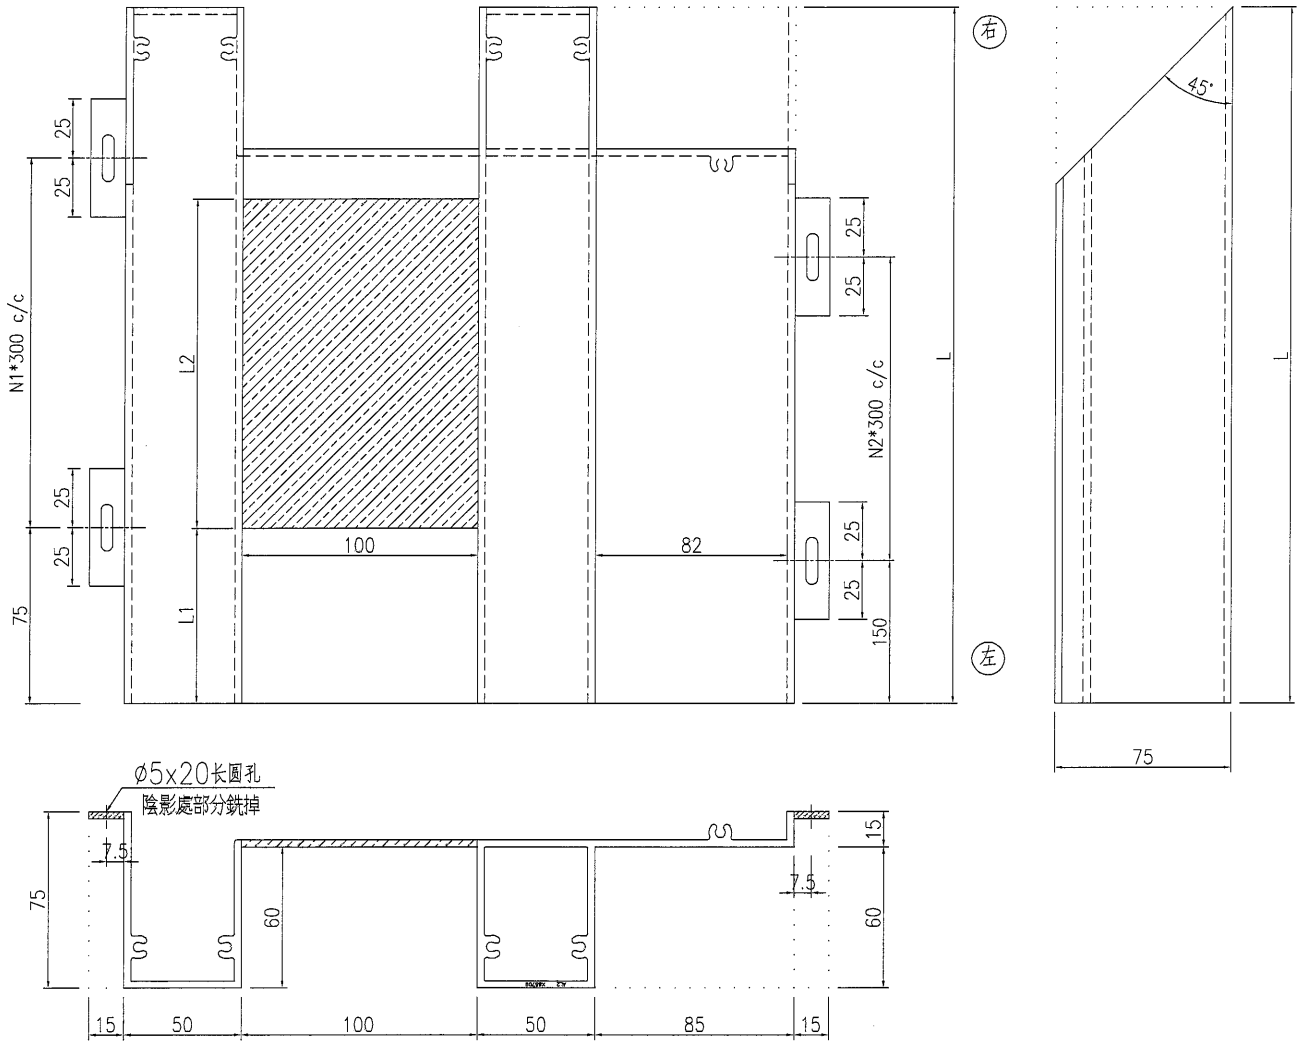

\*部分型材需安裝套芯和對口板，詳見表格和安裝說明；

新增


序號	加工圖號	编号	长度 L	計數	位置	L1	L2	N1	N2	左	右	备注
1	J851-AL2-19	AL2-E13A-R02A	2017	1	PE13A/百叶A	0	1631	6	5	AL2-F01	AL2-T90	右阳角/左封口
2	J851-AL2-19	AL2-E08a-R02A	1838	1	PE08a/百叶A	665	650	5	5		AL2-T90	右阳角
名稱	格栅型材加工圖			制圖	曾建平	2021-5-18		修改				
材料	X85709			復核				日期				
顏色	-			批准				圖號		J851-AL2-19-2		

# EG-DWG3



美特鋁質 有限公司  
MIDI Aluminium Fabricator Ltd.

工程號 J851 地盤 青衣明翹匯

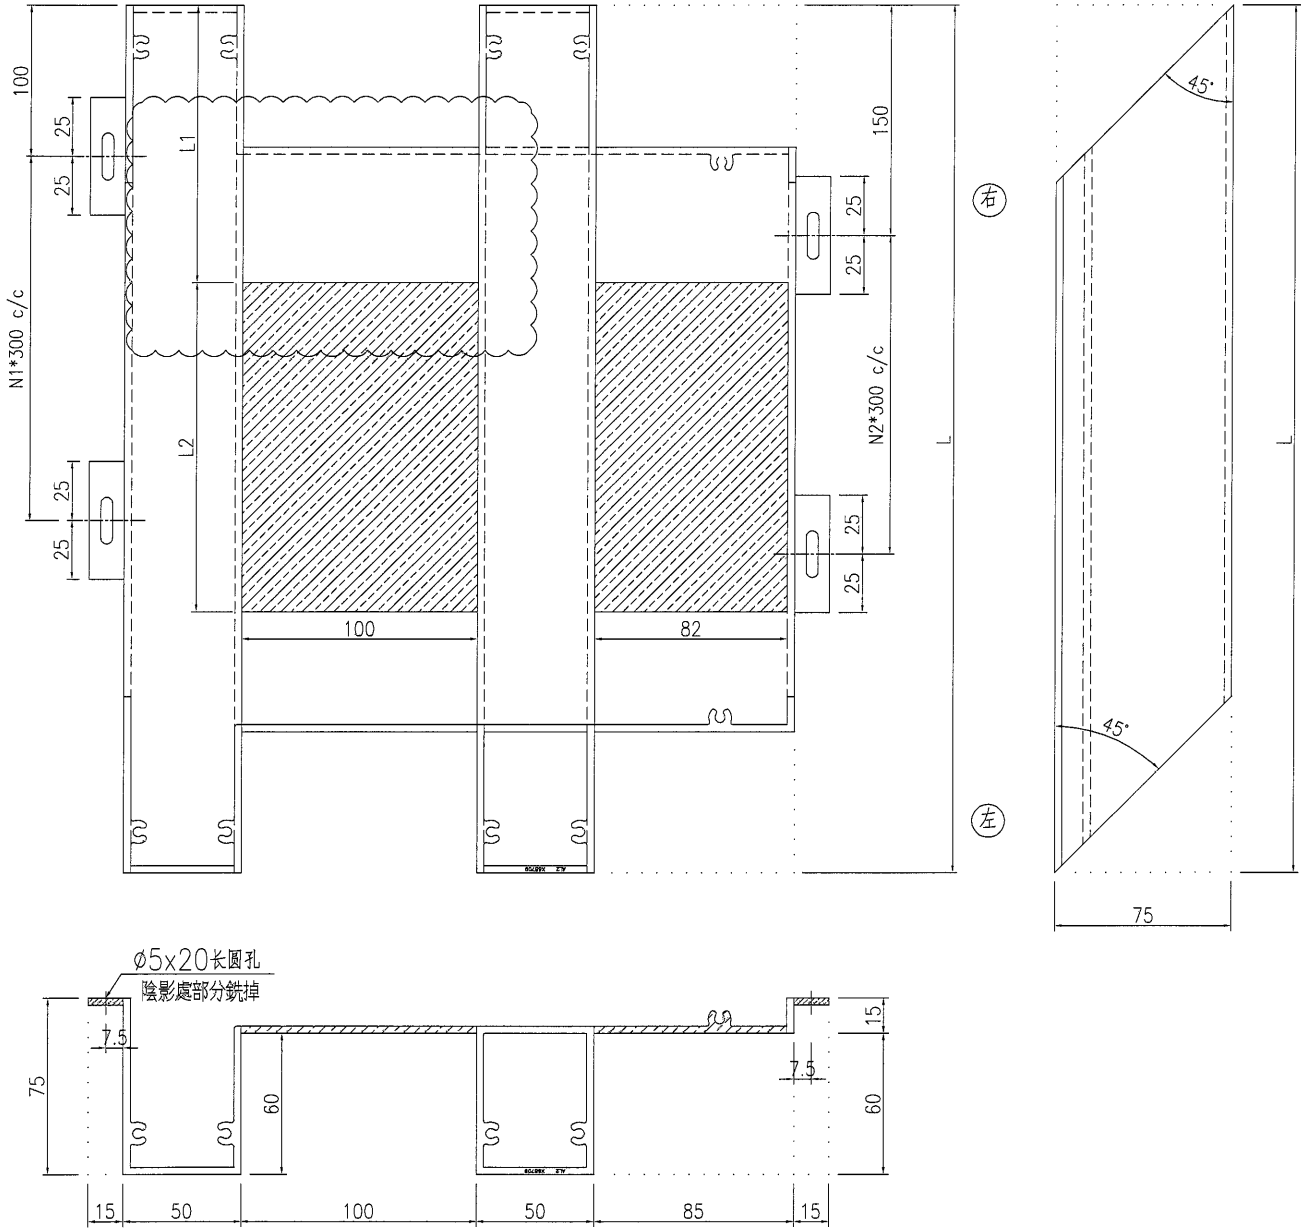

\*部分型材需安裝套芯和封口板，詳見表格和安裝說明；



序號	加工圖號	編號	長度 L	計數	位置	L1	L2	N1	N2	左	右	备注
1	J851-AL2-20	AL2-E08-RL01D	2464	1	PE08/百叶D	1371	1018	7	7	AL2-F90	AL2-T90	左阴角/右阳角
2	J851-AL2-20	AL2-E08-RL01E	2464	1	PE08/百叶E	1371	1018	7	7	AL2-F90	AL2-T90	左阴角/右阳角
3	J851-AL2-20	AL2-E08-RL02D	2464	1	PE08/百叶D	1371	1018	7	7	AL2-F90	AL2-T90	左阴角/右阳角
4	J851-AL2-20	AL2-E08-RL02E	2464	1	PE08/百叶E	1371	1018	7	7	AL2-F90	AL2-T90	左阴角/右阳角
5	J851-AL2-20	AL2-E11-RL01B	2469	5	PE11/百叶B	686	1703	7	7	AL2-F90	AL2-T90	左阴角/右阳角
6	J851-AL2-20	AL2-E11-RL01C	2469	2	PE11/百叶C	1371	1018	7	7	AL2-F90	AL2-T90	左阴角/右阳角
名稱	格栅型材加工圖			制圖	曾建平	2020-09-10		修改	A	B	C	
材料	X85709			復核				日期	2021.02.06	2021-3-31	2021-5-18	
顏色	-			批准				圖號	J851-AL2-20			

# EG-DWG3



美特鋁質 有限公司  
MIDI Aluminium Fabricator Ltd.

工程號	J851	地盤	青衣明翹匯
-----	------	----	-------

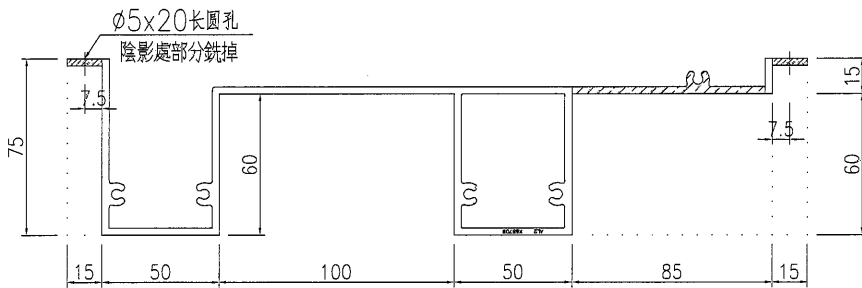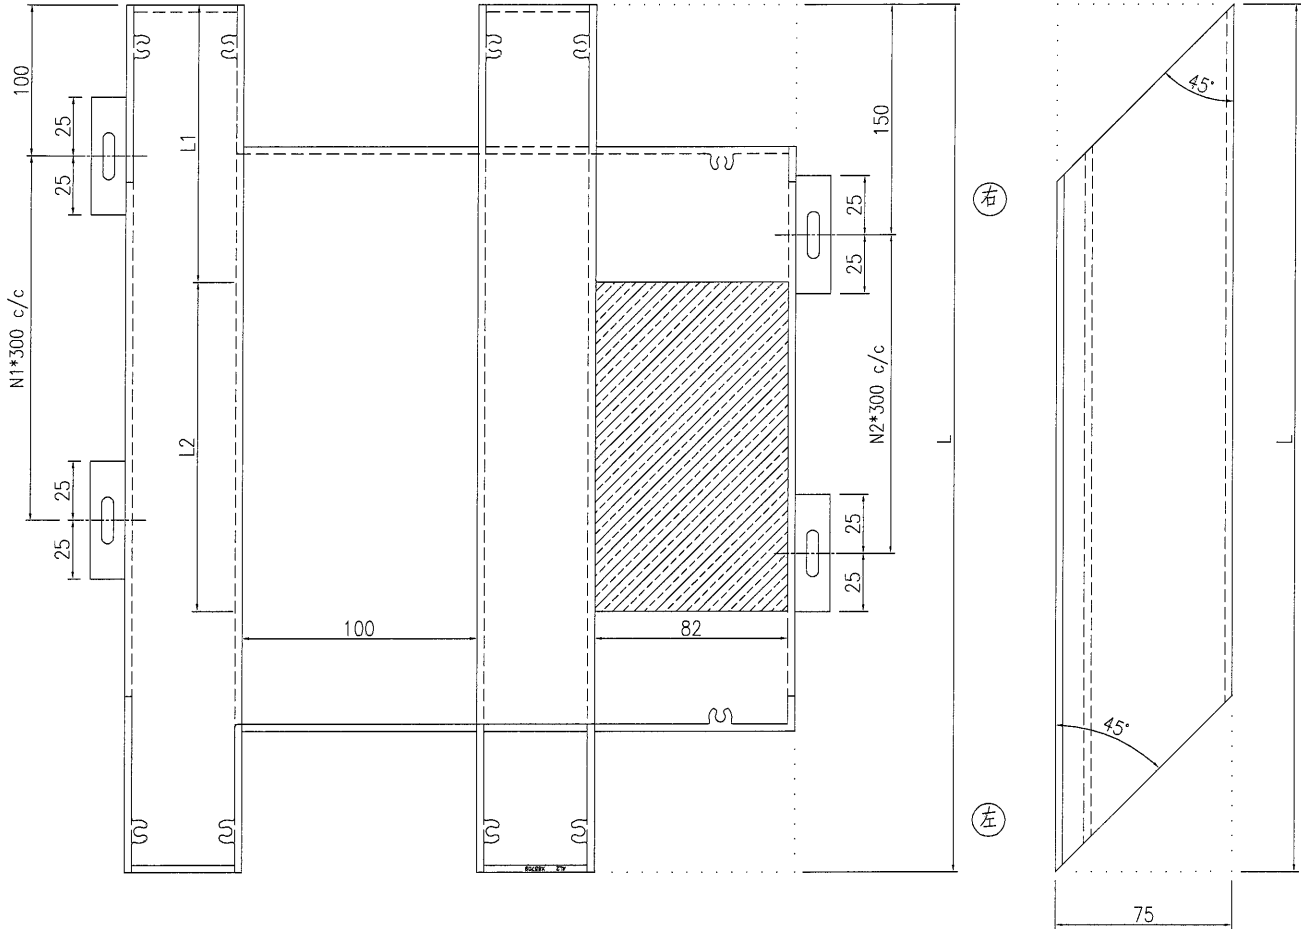


\*部分型材需安裝套芯和封口板，詳見表格和安裝說明；

新增

序號	加工圖號	編號	長度 L	計數	位置	L1	L2	N1	N2	左	右	备注
1	J851-AL2-20	AL2-E08-RL02D	2464	1	PE08/百叶D	1371	1018	7	7	AL2-F90	AL2-T90	左阴角/右阳角
1	J851-AL2-20	AL2-E08-RL02E	2464	1	PE08/百叶E	1371	1018	7	7	AL2-F90	AL2-T90	左阴角/右阳角
名稱	格柵型材加工圖				制圖	曾建平	2021-5-18	修改				
材料	X85709				復核			日期				
顏色	-				批准			圖號	J851-AL2-20-1			



# J-851 秋建群 (11人)




王礼秋

BM表中都有相关铝板号和数量。



王礼秋

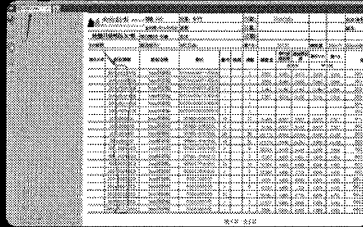

王礼秋

都有立面编号和数量。



Sze 施慶煌

秋，上述檔案能否先給我 PDF，我馬上轉發給阿梅

王礼秋：[圖片]



王礼秋

J851 屋顶格栅 铝型材拆图...1-5-18).pdf



527K

微信电脑版



Sze 施慶煌




