

工程指示 / 要求簡箋(E.I.)

工程指示編號：EI / 2918 / 21 修改版次：A

工程編號：J851 工程名稱：青衣明翹匯

工程項目：幕牆單元件 - 鋁料加工圖 (位置: 33/F 幕牆起腳水槽)

收件人：生統 發件人：Yancy Chen 日期：08/01/2021

要求提供 / 確認 事項：

- () 初步鋁料 B.M. () 加工拆圖，然後生產 () 尺寸表
- () 正式鋁料 B.M. () 技術上資料 / 指示 () 報價
- () 配件 B.M. () 樣辦或貨品說明書 () 分判合約
- () 其他：_____

內容：

請按附件修改圖紙加工。 新增1頁 急用！

請在 15/1/2021 前完成上列要求。

附：

1+ 4 頁

以上項目為：

- 原合約工程包 原合約工程加 / 減賬 新工程報價

原因：-

分發東莞各部門：

- () 生產技術總監 連附件 () 技術部 連附件 () 生產部 連附件 () 機械設計部 連附件
- () 採購部 連附件 () 生產統籌部 連附件
- () 質檢部 連附件 () 會計部 連附件 () 報關組 連附件 () 其他 小羅 連附件

分發香港各部門：

- () 行政部 連附件 () 會計部 連附件 () 統籌部 連附件 () 工程部地盤科文 連附件 積哥
- () 採購部 連附件 () QS 部 連附件 () 維修部 連附件 () 其他 _____ 連附件

傳遞編號：

HK 0068/21

發件人簽署：

Yancy Chen

項目經理簽署：

積哥



E2/2918 "A"

改圖号:

ST33c

美特鋁質有限公司 MIDI Aluminium Fabricator Ltd.				工程號	J851	類別		物料號	-	
修改 - - - 採用工廠 地盤 ✓				地盤	青衣190	制圖	W. E. X	2020-04-16	圖號	X85731-ST00G
日期 - - - 材料颜色 深灰色				图纸名称	铝料加工图	復核	-	-	數量	1
				材料	X85731	批准	-	-	單件重量	(KG)

白色

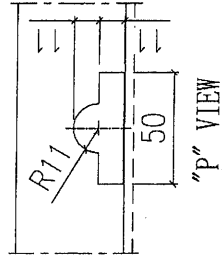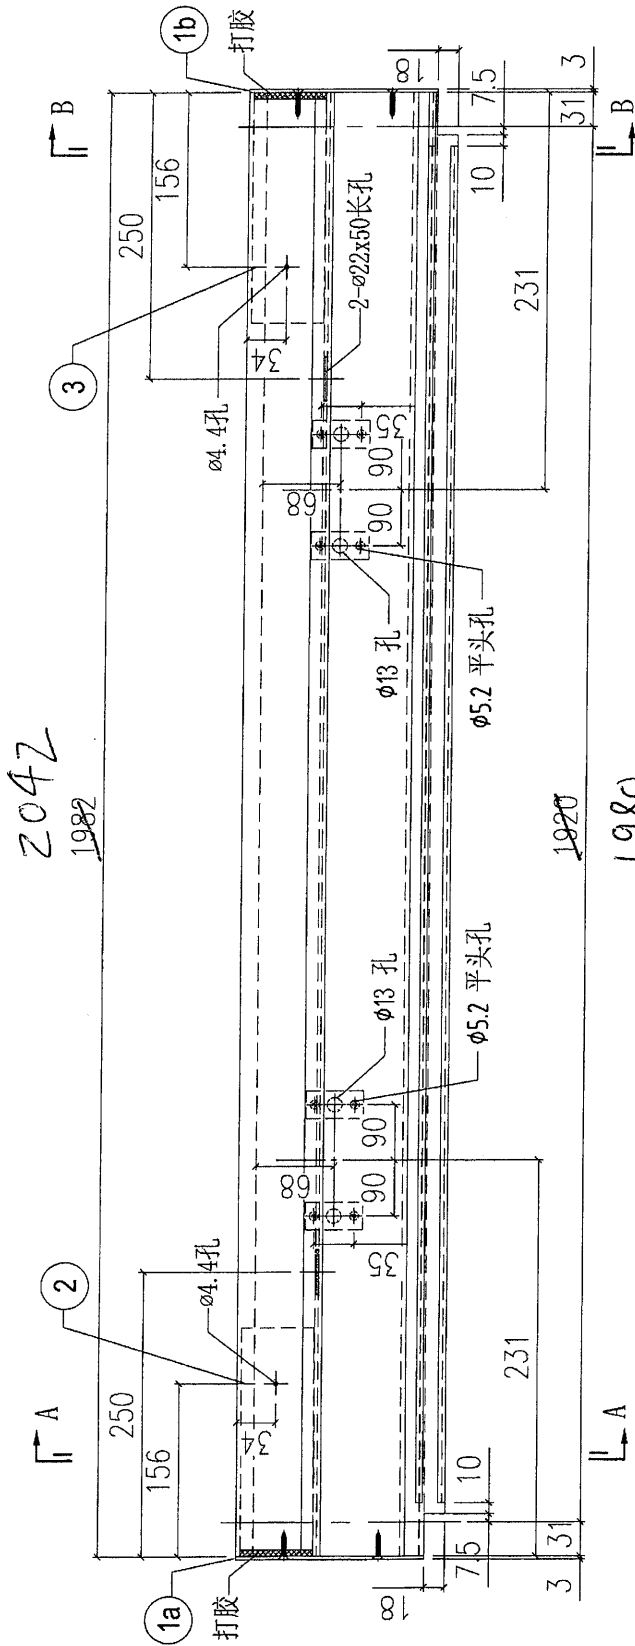


4	ST-01	-	4
3	X85752-ST02R	200	1
2	X85752-ST02L	200	1
1b	AP-ST20RG	-	1
1a	AP-ST20LG	-	1
S/N	部件编号	L	QTY

T2-11 軸線
334#
T2-CW5K
FOR : J1-CW12




204Z
1982

1920
1980

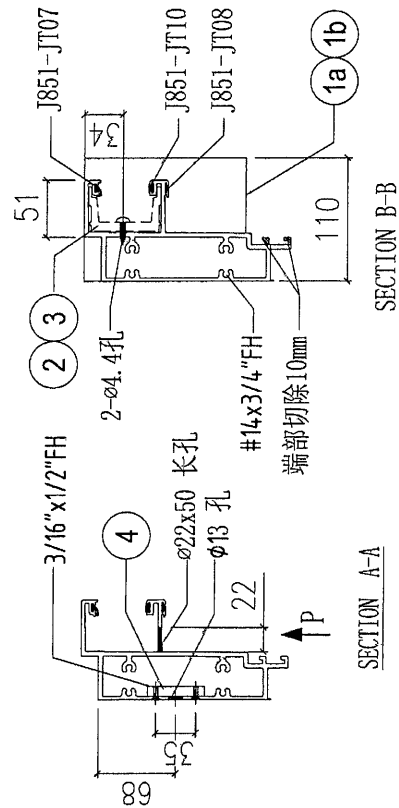


改圖號: ST33d

美特鋁質有限公司 MIDI Aluminium Fabricator Ltd.				工程號	J851	類別		物料號	-
修改 - - - 採用工廠 地盤 ✓				地盤	青衣190	制圖	W. E. X	2020-04-16	圖號 X85731- ST08G
日期 - - - 材料顏色 深灰色 ✓				图纸名称	铝料加工图	復核	-	-	數量 1
				材料	X85731	批准	-	-	單件重量 - (KG)

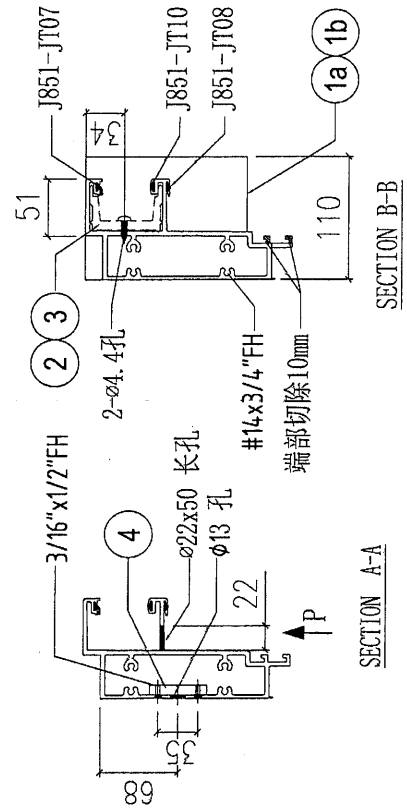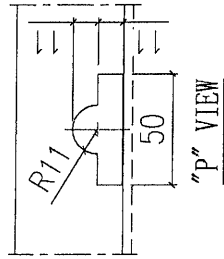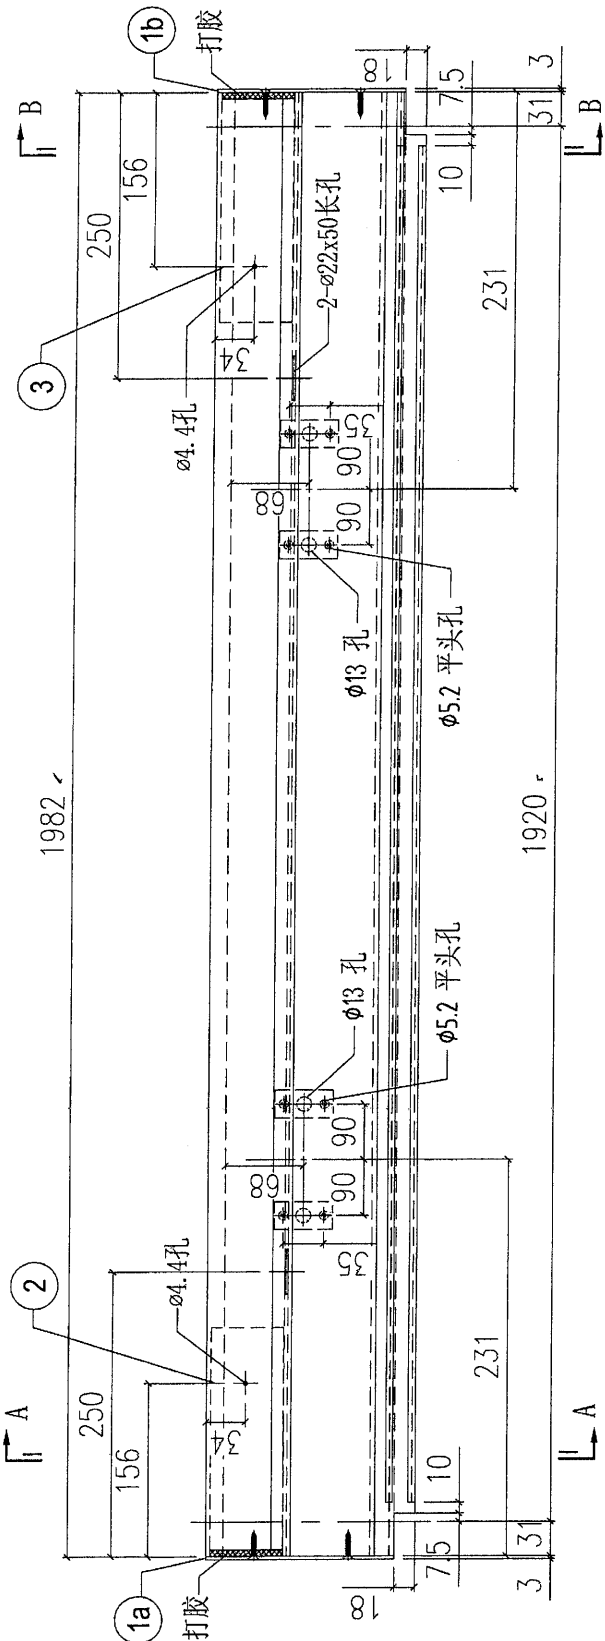

S/N	零件编号	L	QTY
4	ST-01	-	4
3	X85752-ST02R	200	1
2	X85752-ST02L	200	1
1b	AP-ST20RG	-	1
1a	AP-ST20LG	-	1

T2-13 軸線
33 軸線
T2-CW5R
FOR: T1-CWT2


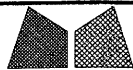


美特鋁質有限公司
MIDI Aluminium Fabricator Ltd.


工程號	J851	類別		物料號	-	
地盘	青衣190	制圖	W. E. X	2020-04-16	圖號	X85743-ST01
修改	-	採用工廠			數量	-
日期	-	材料颜色	-		單件重量	(KG)
		图纸名称	铝料加工图	復核	-	
		材料	X85743	批准	-	

新增

部件编号	颜色	L	数量	位置
X85743-ST01-b	深灰色	1980	1	T1-CW3
X85743-ST01-a	白色	1920	1	T1-CW5
X85743-ST01-d	深灰色	1920	1	T2-CW5R
X85743-ST01-c	白色	1980	1	T2-CW3R

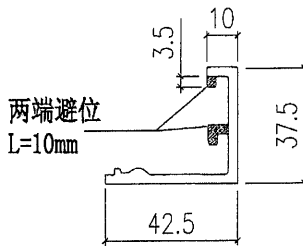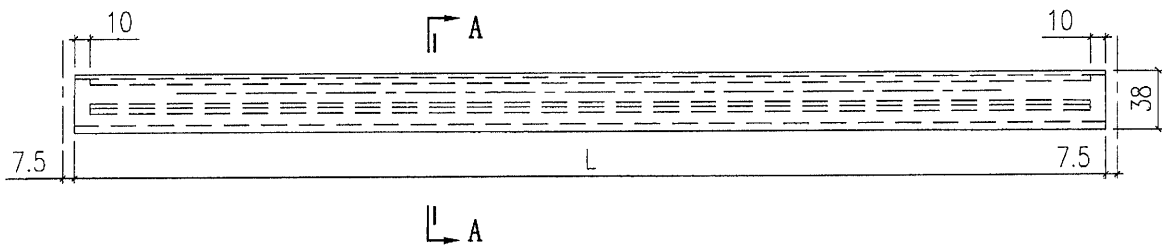

SECTION A-A

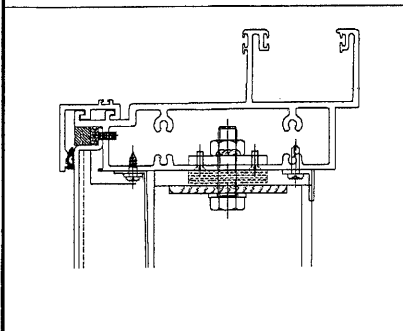

E2/Z918 位置图

I/T1A

T1-14

T1-13

T1-12


T2-10

T1-11

T2-11

T2-12

T2-13

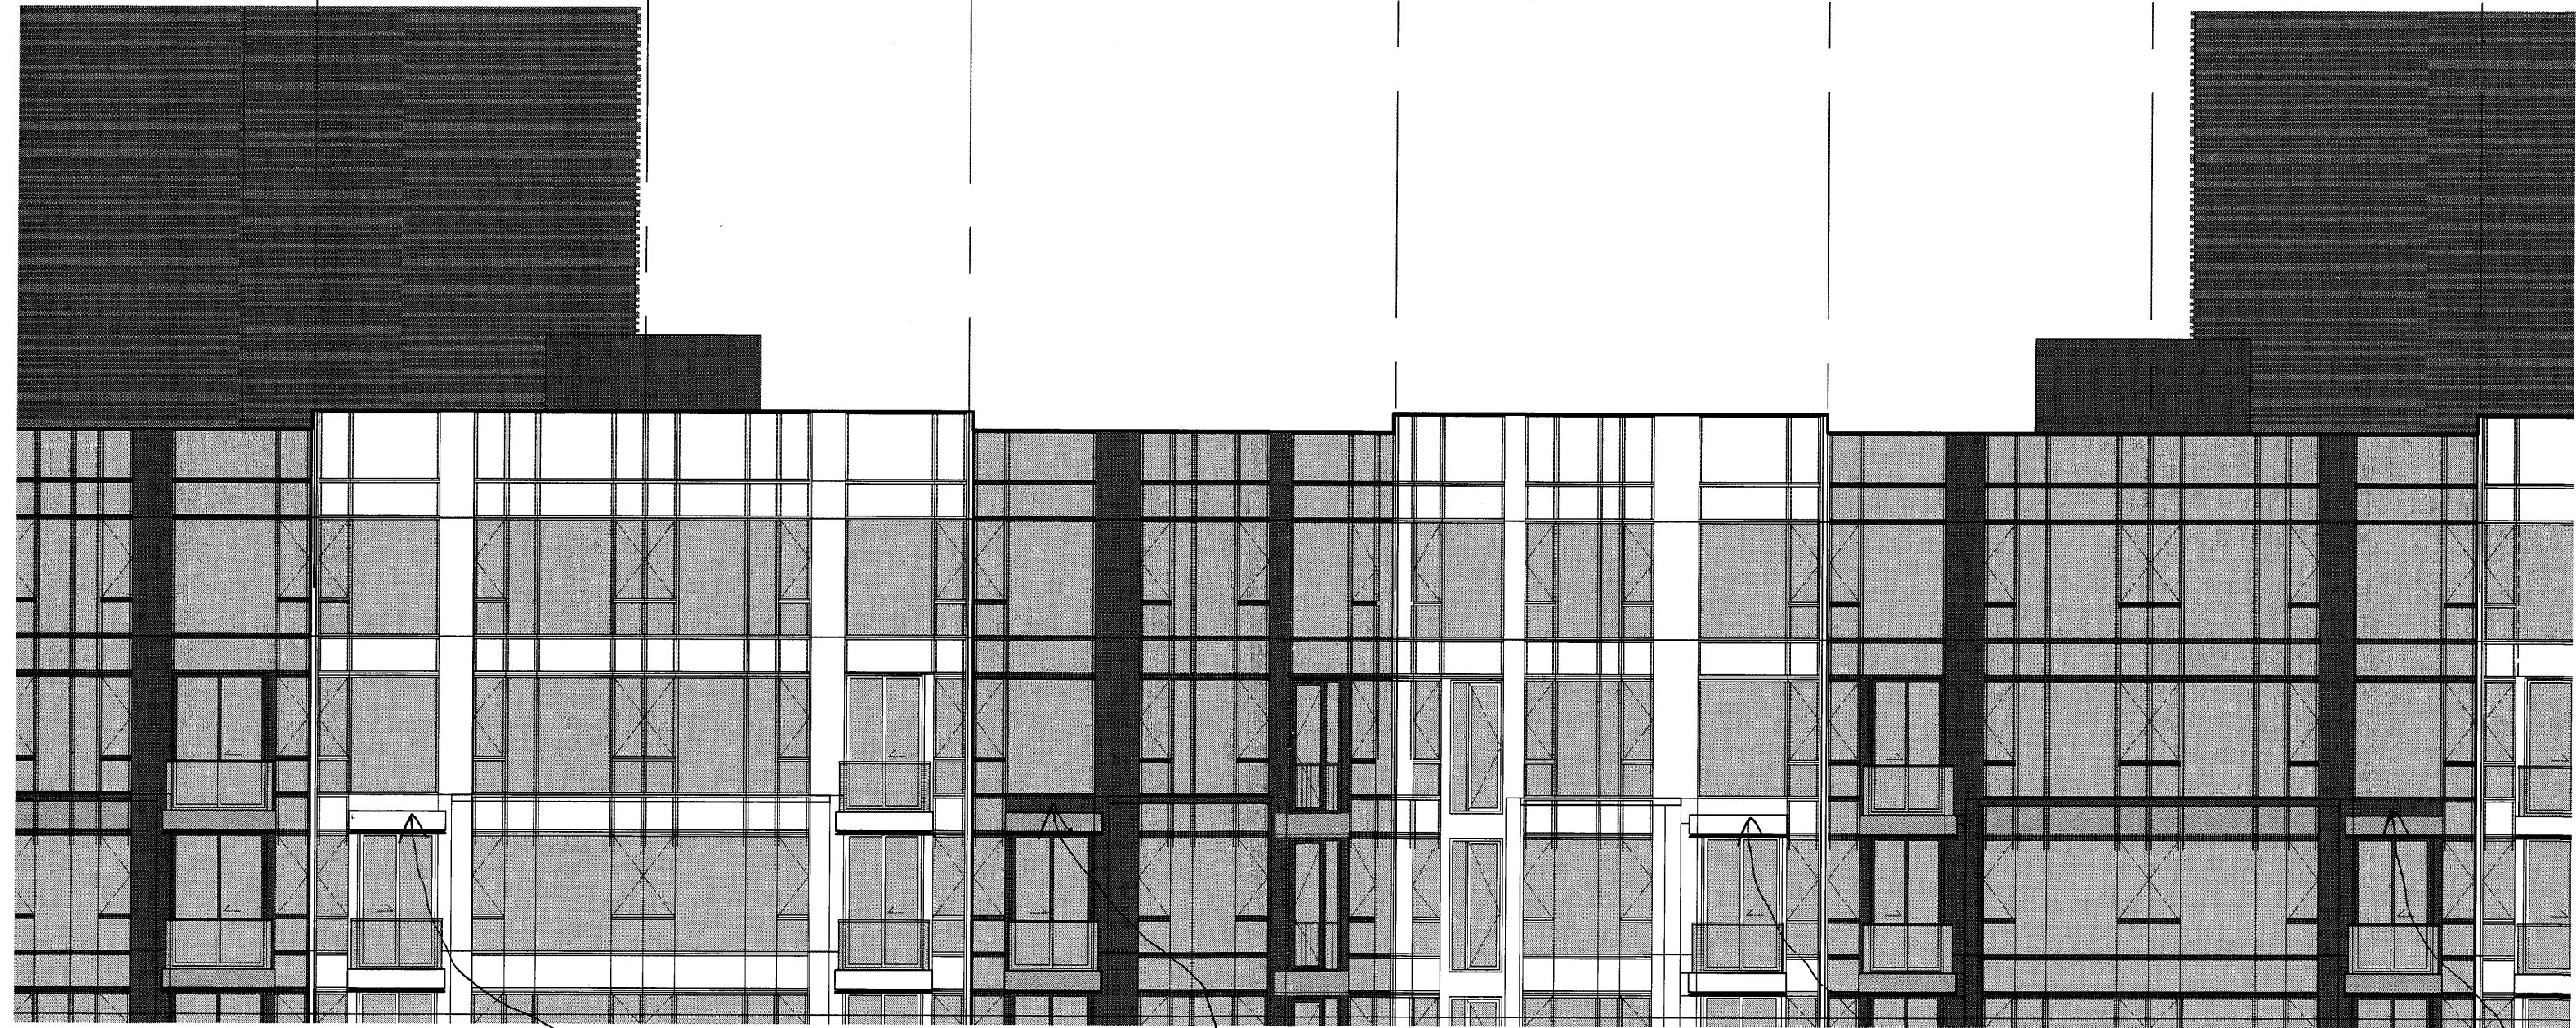

X85731-ST33a
X85743-ST01-a

X85731-ST33b
X85743-ST01b

X85731-ST33c
X85743-ST01-C

X85731-ST33d
X85743-ST01-d