

工程指示 / 要求簡箋(E.I.)

工程指示編號：EI / 2951 / 21

修改版次：-

工程編號：J851

工程名稱：青衣明翹匯

工程項目：大樓外牆鋁板和鋁飾綫 - 訂購地盤用鐵件

收件人：Maggie Lor (羅小姐)

發件人：Yancy Chen

日期：15/01/2021

要求提供 /  確認 事項：

- ( ) 初步鋁料 B.M.                      ( ) 加工拆圖，然後生產                      ( ) 尺寸表
- ( ) 正式鋁料 B.M.                      ( ) 技術上資料 / 指示                      ( ) 報價
- ( ) 配件 B.M.                              ( ) 樣辦或貨品說明書                      ( ) 分判合約
- ( ) 其他：\_\_\_\_\_

內容：

根據地盤指示，因鋁飾綫某位置不能燒焊，

地盤建議此位置改用 T 形鐵板代替燒焊，詳施工圖紙及現場相片。

T 形鐵板訂購數量: 400 件. (8mm 厚，開 4 個圓孔)，詳鐵件加工圖 AL5-1。

請在 20/1/2021 前完成上列要求。

附：

1+ 3 頁

以上項目為：

- 原合約工程包                       原合約工程加 / 減賬                       新工程報價

原因：-


分發東莞各部門：


- ( ) 生產技術總監  連附件    ( ) 技術部     連附件    ( ) 生產部     連附件    ( ) 機械設計部  連附件
- ( ) 採購部     連附件    ( ) 生產統籌部  連附件
- ( ) 質檢部     連附件    ( ) 會計部     連附件    ( ) 報關組     連附件    ( ) 其他 \_\_\_\_\_  連附件

分發香港各部門：

- ( ) 行政部  連附件    ( ) 會計部  連附件    ( ) 統籌部  連附件    ( ) 工程地盤科文  連附件 積哥
- ( ) 採購部  連附件    ( ) QS 部  連附件    ( ) 維修部  連附件    ( ) 其他 \_\_\_\_\_  連附件

傳遞編號：


發件人簽署： 

項目經理簽署： 



美特鋁質有限公司  
MIDI Aluminium Fabricator Ltd.

工程號	J851	類別		物料號	-
地盘	青衣190	制圖	wai	2021-01-15	圖號 AL5-1
修改	-	採用工廠		地盤	✓
日期	-	材料颜色	热浸锌	图纸名称	铁件加工图
		材料	8mm 铁板	復核	-
				批准	-
				數量	-
				單件重量	0.253 (KG)

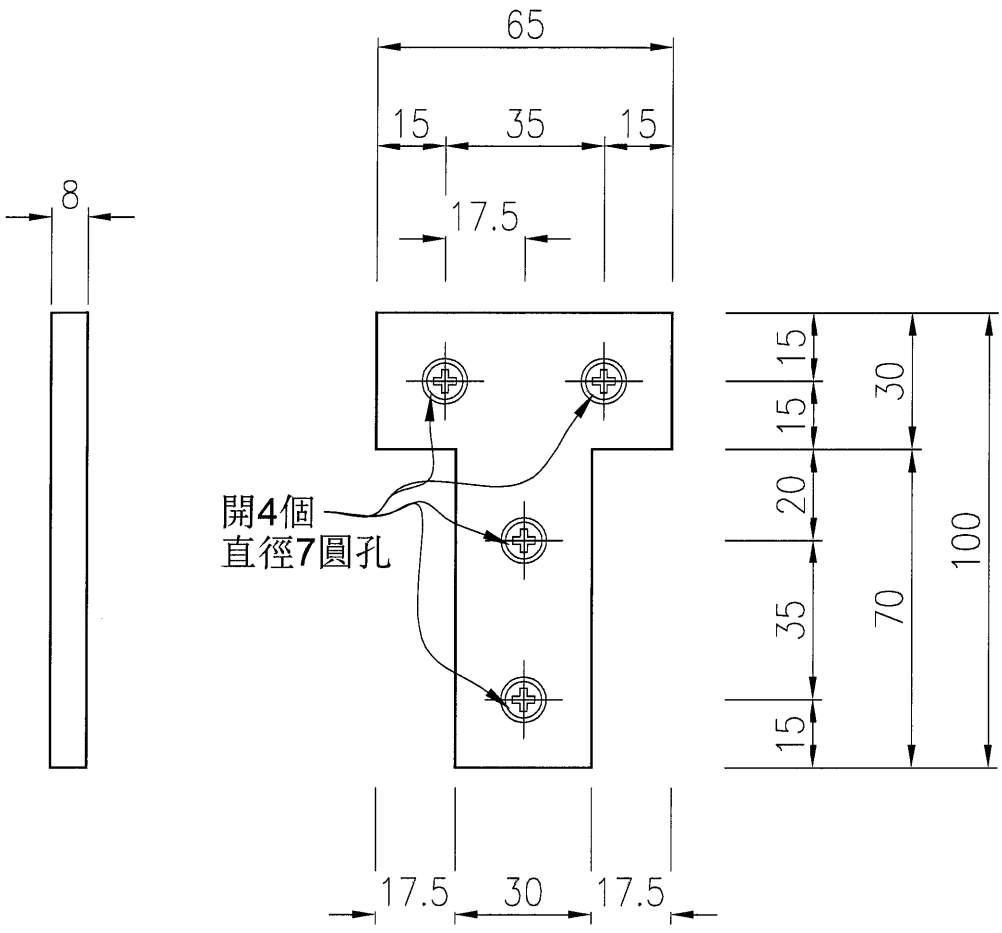

單件重量0.253KG  
數量:388+12(後備)=總數400

