

工程指示 / 要求簡箋(E.I.)

工程指示編號：EI / 2953 / 21 修改版次：A

工程編號：J851 工程名稱：青衣明翹匯

工程項目：後裝百葉窗型材（第二批）

收件人：生統 發件人：Yancy Chen 日期：21/01/2021

要求提供 / 確認 事項：

- | | | |
|------------------------------------|-------------------------------------|-------------------------------|
| <input type="checkbox"/> 初步鋁料 B.M. | <input type="checkbox"/> 加工拆圖，然後生產 | <input type="checkbox"/> 尺寸表 |
| <input type="checkbox"/> 正式鋁料 B.M. | <input type="checkbox"/> 技術上資料 / 指示 | <input type="checkbox"/> 報價 |
| <input type="checkbox"/> 配件 B.M. | <input type="checkbox"/> 樣辦或貨品說明書 | <input type="checkbox"/> 分判合約 |
| <input type="checkbox"/> 其他：_____ | | |

內容：

請按附件修改圖紙加工。

請在 30/1/2021 前完成上列要求。

附：

1+ 1 頁

以上項目為：

原合約工程包 原合約工程加 / 減賬 新工程報價

原因：-

分發東莞各部門：

() 生產技術總監 連附件 () 技術部 連附件 () 生產部 連附件 () 機械設計部 連附件
 () 採購部 連附件 (✓) 生產統籌部 連附件
 () 質檢部 連附件 () 會計部 連附件 () 報關組 連附件 (✓) 其他 Yancy 連附件

分發香港各部門：

() 行政部 連附件 () 會計部 連附件 () 統籌部 連附件 (✓) 工程部地盤科文 連附件 積哥
 () 採購部 連附件 () QS 部 連附件 () 維修部 連附件 () 其他 _____ 連附件

傳遞編號：

HK 0167 / 21

發件人簽署：

項目經理簽署：

Yancy Chen
[Signature]

FI/2953 "A"

EG-DWG3




美特鋁質有限公司
MIDI Aluminium Fabricator Ltd.


工程號 J-851 地盤 青衣明翹匯

窗號	分格寬度L	分格高度H	雀仔網寬度	雀仔網高度	總幅數量
L54/BF	1700	1350	781.5	1300	1
序號	料號	名稱	出荷	長度	單幅數量
1	X85691	百葉片	避位	796	19
2	X85691	百葉片	避位	796	19
3	X85691	百葉片	避位	796	2
4	X85679	生邊企	直口	1310	1
7	X85679	生邊企	直口	1310	1
8	X85697	百葉頂橫	避位	1624	1
9	X85697	百葉底橫	避位	1624	1
10	PE00E4011	百葉玉企巴	直口	1266	4
11	PE00E4006	20x3鋁巴	直口	1300	4
12	PE00E4006	20x3鋁巴	直口	740.5	4
13		雀仔網			2


注：百葉框在廠組裝，百葉玉在廠組裝，百葉框與百葉玉散出地盤

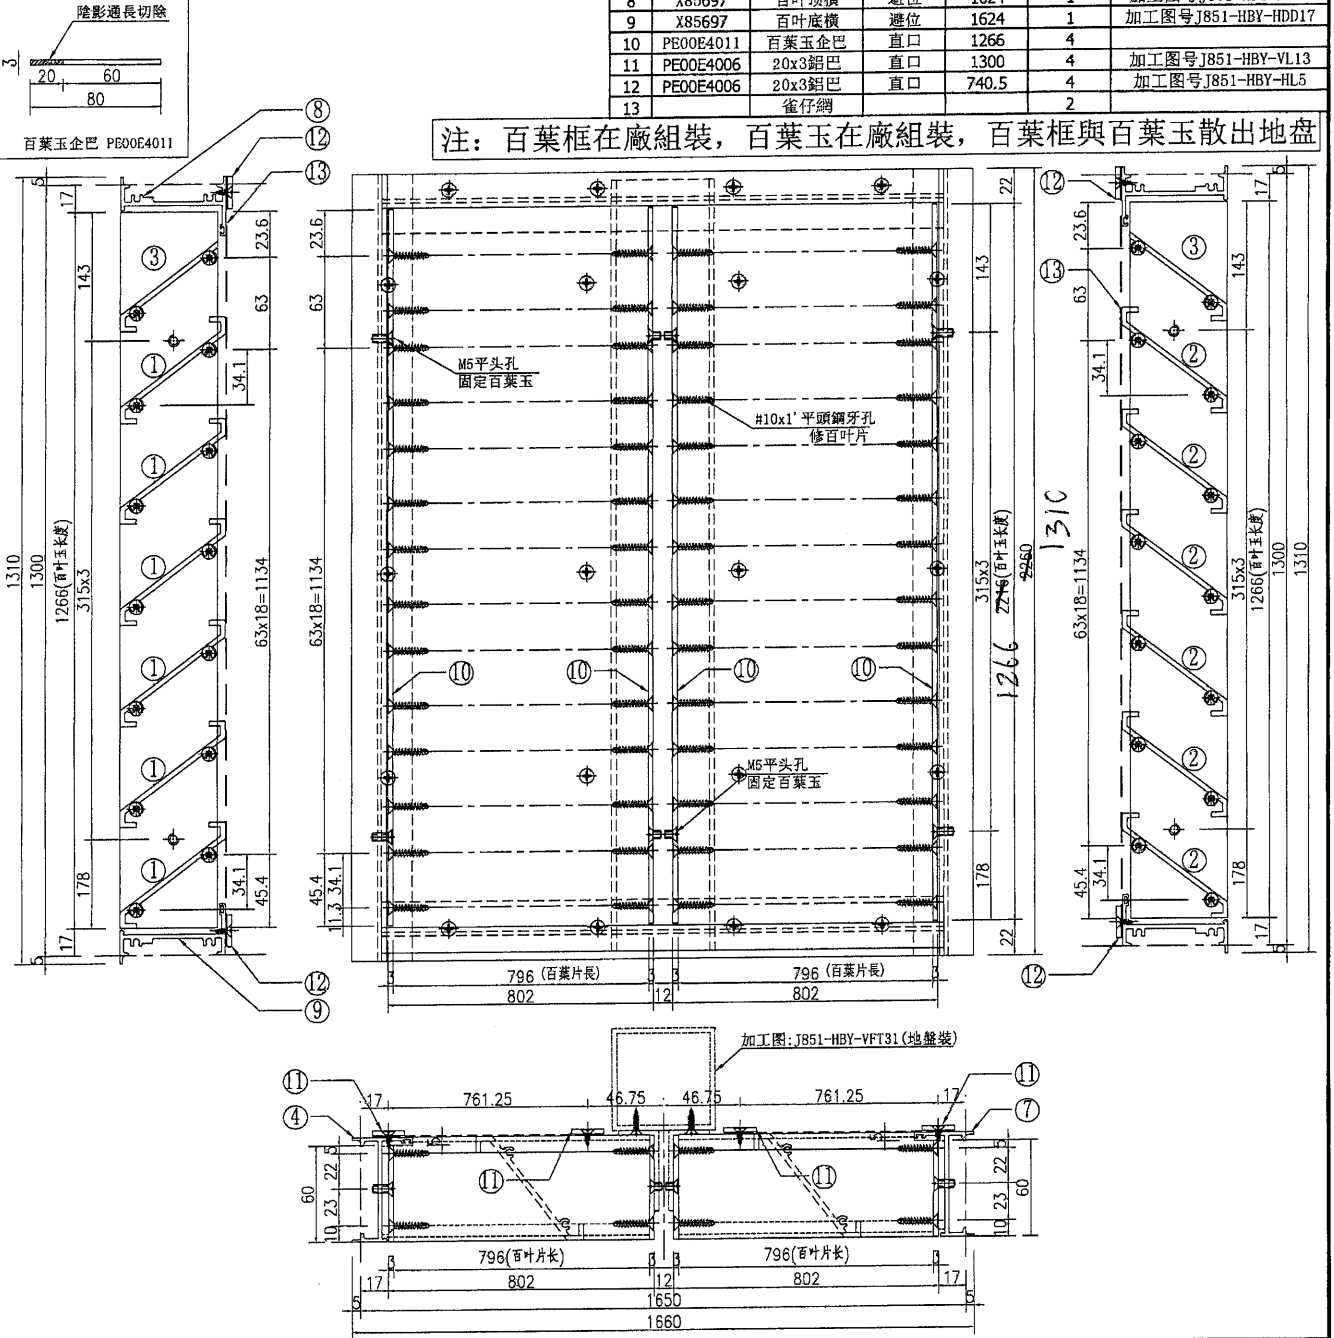


①號百葉加工圖

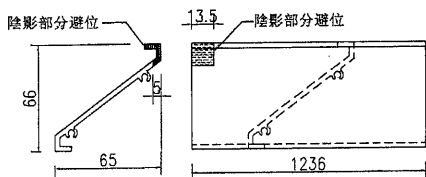

②號百葉加工圖

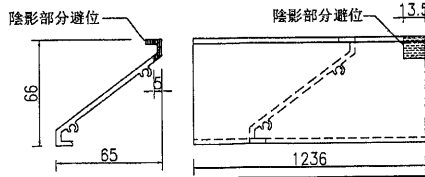

③號百葉加工圖

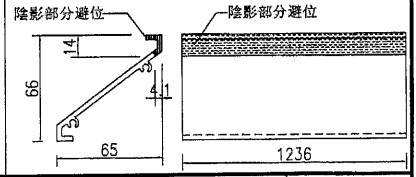

名稱	百葉組裝圖	制圖	吳禕瑜	2021.01.14	修改
材料	詳見加工圖	復核			日期
顏色	UCT534193SC-3 3COAT-深灰	批准			圖號 L54/BF