

工程指示 / 要求簡箋(E.I.)

工程指示編號：EI / 2953 / 21 修改版次：C  
 工程編號：J851 工程名稱：青衣明翹匯  
 工程項目：後裝百葉窗型材（第二批）  
 收件人：生統 發件人：Yancy Chen 日期：03/02/2021

要求提供 / 確認 事項：

- |                                    |                                     |                               |
|------------------------------------|-------------------------------------|-------------------------------|
| <input type="checkbox"/> 初步鋁料 B.M. | <input type="checkbox"/> 加工拆圖，然後生產  | <input type="checkbox"/> 尺寸表  |
| <input type="checkbox"/> 正式鋁料 B.M. | <input type="checkbox"/> 技術上資料 / 指示 | <input type="checkbox"/> 報價   |
| <input type="checkbox"/> 配件 B.M.   | <input type="checkbox"/> 樣辦或貨品說明書   | <input type="checkbox"/> 分判合約 |
| <input type="checkbox"/> 其他：_____  |                                     |                               |

內容：

根據東莞廠 2 月 3 日上午微信，雀網做法詳附件百業組裝圖。

請在 5/2/2021 前完成上列要求。

附：

1+ 3 頁

以上項目為：

- 原合約工程包                       原合約工程加 / 減賬                       新工程報價

原因：-

分發東莞各部門：

- ( ) 生產技術總監  連附件    ( ) 技術部  連附件    ( ) 生產部  連附件    ( ) 機械設計部  連附件  
 ( ) 採購部  連附件    (  ) 生產統籌部  連附件  
 ( ) 質檢部  連附件    ( ) 會計部  連附件    ( ) 報關組  連附件    (  ) 其他 小羅  連附件

分發香港各部門：

- ( ) 行政部  連附件    ( ) 會計部  連附件    ( ) 統籌部  連附件    (  ) 工程部地盤科文  連附件 積哥  
 ( ) 採購部  連附件    ( ) QS 部  連附件    ( ) 維修部  連附件    ( ) 其他 \_\_\_\_\_  連附件

傳遞編號：

HK 0277 / 21

發件人簽署：




項目經理簽署：




美特鋁質 有限公司  
MIDI Aluminium Fabricator Ltd.

工程號 J-851 地盤 青衣明翹匯


窗號	分格寬度L	分格高度H	雀仔網寬度	雀仔網高度	總幅數量
1/(A76/UG)	1800	700	1736	657.5	2
序號	料號	名稱	出筍	長度	單幅數量
1	X85691	百葉片	避位	1710	9
2	X85691	百葉片	避位	1710	1
3	X85679	生邊企	直口	677.5	1
4	X85679	生邊企	直口	677.5	1
5	X85697	百葉頂橫	避位	1724	1
6	X85697	百葉底橫	避位	1724	1
7	PE00E4011	百葉五金巴	直口	623.5	2
8	PE00E4006	20x3鋁巴	直口	657.5	2
9	PE00E4006	20x3鋁巴	直口	1695	2
10		雀仔網			1

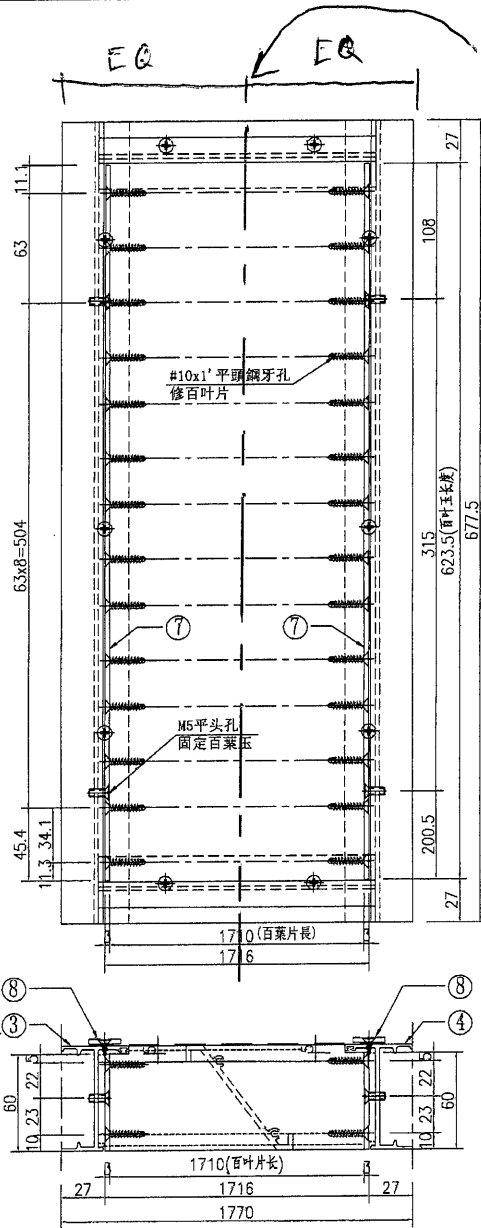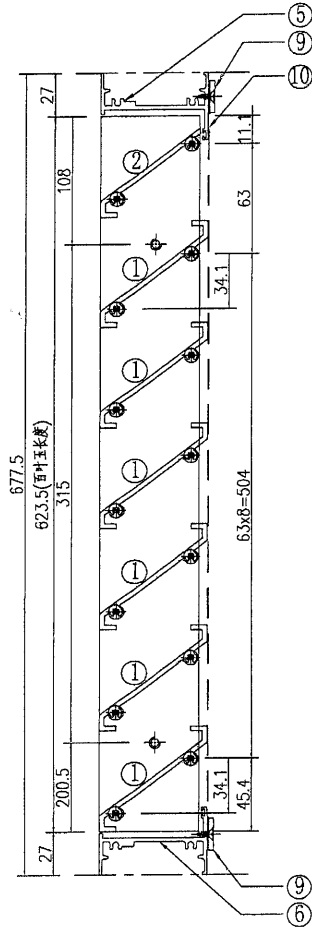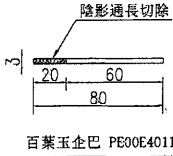

①號百葉加工圖

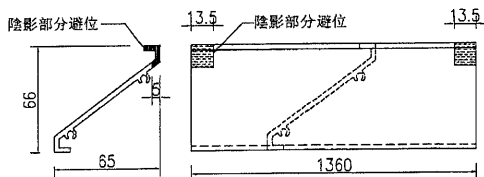

②號百葉加工圖

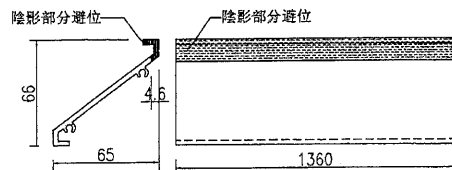




名稱	百葉組裝圖	制圖	吳祿瑜	2021.01.14	修改	
材料	詳見加工圖	復核			日期	
顏色	UCT534193SC-3 3COAT-深灰	批准			圖號	1/(A76/UG)




美特鋁質 有限公司  
MIDI Aluminium Fabricator Ltd.

工程號 J-851 地盤 青衣明翹匯


窗號	分格寬度L	分格高度H	雀仔網寬度	雀仔網高度	總幅數量	
2/(A76/UG)	1800	700	1736	665	1	
序號	料號	名稱	出筍	長度	單幅數量	加工說明
1	X85691	百葉片	避位	1710	9	
2	X85691	百葉片	避位	1710	1	
3	X85679	生邊企	直口	685	1	加工圖号J851-HBY-VBQ82
4	X85679	生邊企	直口	685	1	加工圖号J851-HBY-VBQ83
5	X85697	百葉頂橫	避位	1724	1	加工圖号J851-HBY-HD91
6	X85697	百葉底橫	避位	1724	1	加工圖号J851-HBY-HDD91
7	PE00E4011	百葉五金巴	直口	631	2	
8	PE00E4006	20x3鋁巴	直口	665	2	加工圖号J851-HBY-VL41
9	PE00E4006	20x3鋁巴	直口	1695	2	加工圖号J851-HBY-HL81
10		雀仔網			1	

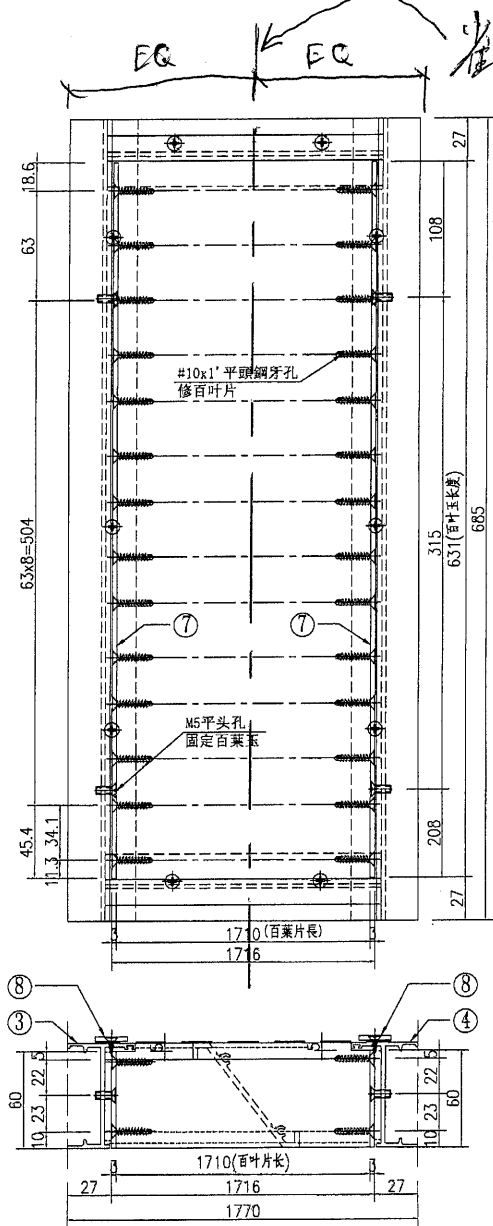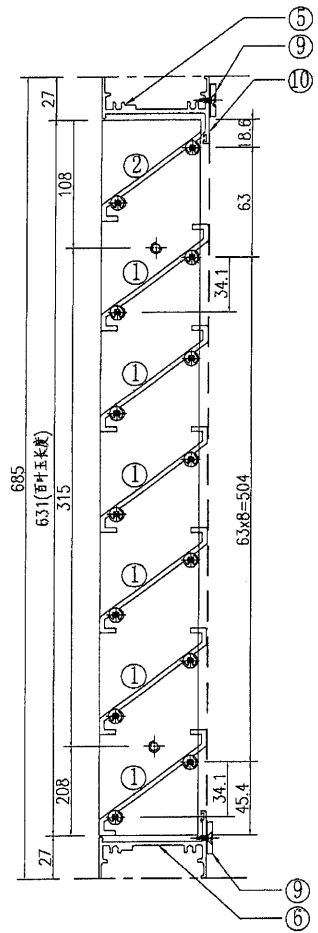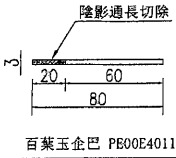

①號百葉加工圖

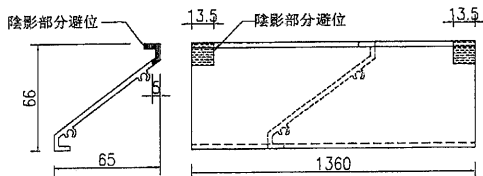

②號百葉加工圖

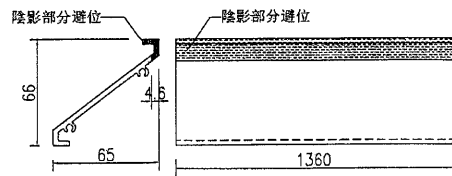

名稱	百葉組裝圖	制圖	吳禕瑜	2021.01.14	修改	
材料	詳見加工圖	復核			日期	
顏色	UCT534193SC-3 3COAT-深灰	批准			圖號	2/(A76/UG)

附页 1

315

B-B

#10x4/5  
平頭鋼牙  
約 315 中到中

40x3mm 鋁巴

(通長(可任何色))

10 20 10

雀綑斷位  
在中間

B-B