

工程指示 / 要求簡箋(E.I.)

工程指示編號：EI / 2953 / 21 修改版次：G
 工程編號：J851 工程名稱：青衣明翹匯
 工程項目：後裝百葉窗型材（第二批）- 回復廠問題
 收件人：生統 發件人：Yancy Chen 日期：27/02/2021

要求提供 / 確認 事項：

- | | | |
|------------------------------------|-------------------------------------|-------------------------------|
| <input type="checkbox"/> 初步鋁料 B.M. | <input type="checkbox"/> 加工拆圖，然後生產 | <input type="checkbox"/> 尺寸表 |
| <input type="checkbox"/> 正式鋁料 B.M. | <input type="checkbox"/> 技術上資料 / 指示 | <input type="checkbox"/> 報價 |
| <input type="checkbox"/> 配件 B.M. | <input type="checkbox"/> 樣辦或貨品說明書 | <input type="checkbox"/> 分判合約 |
| <input type="checkbox"/> 其他：_____ | | |

內容：

根據東莞廠生產部 2 月 27 日上午微信疑問，現確認 2 幅百葉生產 2 支鋁通，詳附頁。

請在 3/3/2021 前完成上列要求。

附：

1+ 2 頁

以上項目為：

- 原合約工程包 原合約工程加 / 減賬 新工程報價

原因：-

分發東莞各部門：

- () 生產技術總監 連附件 () 技術部 連附件 () 生產部 連附件 () 機械設計部 連附件
 () 採購部 連附件 () 生產統籌部 連附件
 () 質檢部 連附件 () 會計部 連附件 () 報關組 連附件 () 其他 _____ 連附件

分發香港各部門：

- () 行政部 連附件 () 會計部 連附件 () 統籌部 連附件 () 工程部地盤科文 連附件 積哥
 () 採購部 連附件 () QS 部 連附件 () 維修部 連附件 () 其他 _____ 連附件

傳遞編號：

HK 0371 / 21

發件人簽署：

項目經理簽署：

EL2953 G




EG-DWG3

美特鋁質 有限公司
MIDI Aluminium Fabricator Ltd.

序號	物料編號	長度L	數量	A	N	B	鋁角編號	鋁角編號	
1	J851-HBY-VFT2	2250	1	75	300	x 7	75	J851-HBY-VLJ5	J851-HBY-VLJ6
2	J851-HBY-VFT22	2600	2	100	300	x 8	100	J851-HBY-VLJ41	J851-HBY-VLJ42
3	J851-HBY-VFT30	4562	1	156	300	x 14	206	J851-HBY-VLJ51	J851-HBY-VLJ52
4	J851-HBY-VFT31	1300	1	200	300	x 3	200	J851-HBY-VLJ53	J851-HBY-VLJ54

工程號 J-851 地盤 青衣明翹匯

J851-HBY-VFT22
數量: 2

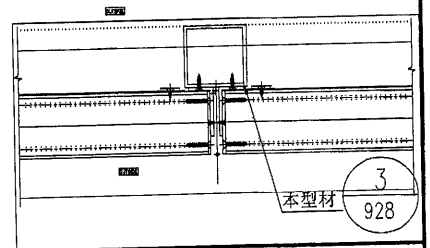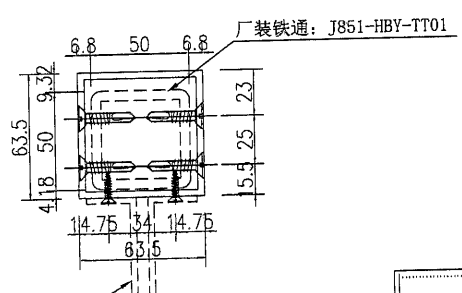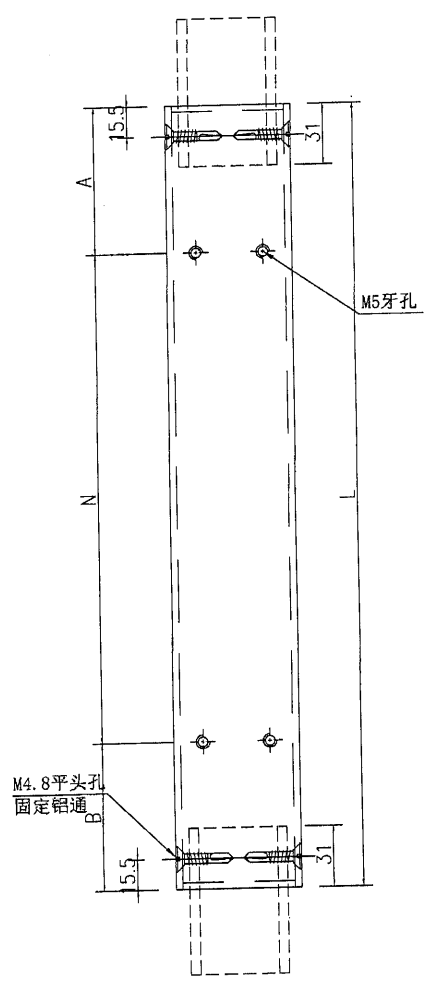


名稱	63.5x63.5x3.18鋁通加工圖	制圖	吳祎瑜	2021.01.14	修改		
材料	T10000012	復核			日期		
顏色	UCT534193SC-3 3COAT-深灰	批准			圖號	J851-HBY-VFT2	




上午 9:09




陈瑞成

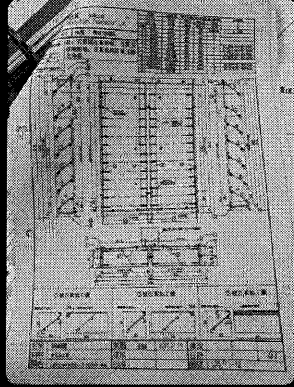

陈瑞成

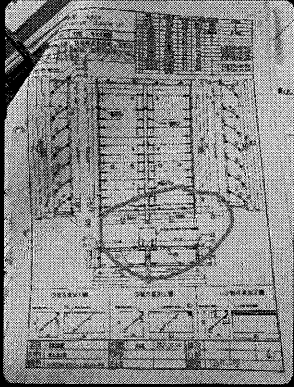

陈瑞成

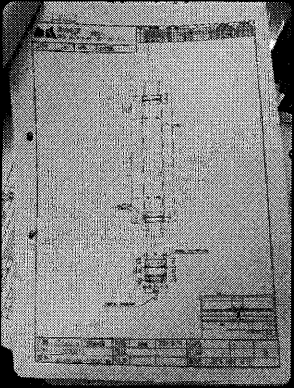

陈瑞成

2幅百页生产1支铝通

