

工程指示 / 要求簡箋(E.I.)

工程指示編號：EI / 2953 / 21 修改版次：J

工程編號：J851 工程名稱：青衣明翹匯

工程項目：後裝百葉窗型材（第二批）

收件人：生統 發件人：Yancy Chen 日期：16/04/2021

要求提供 / 確認 事項：

- () 初步鋁料 B.M. () 加工拆圖，然後生產 () 尺寸表
- () 正式鋁料 B.M. () 技術上資料 / 指示 () 報價
- () 配件 B.M. () 樣辦或貨品說明書 () 分判合約
- () 其他：_____

內容：

根據東莞廠(邱總)4月15日晚微信，請按附件修改圖紙加工。

請在 20/4/2021 前完成上列要求。

附：

1+ 3 頁

以上項目為：

- 原合約工程包 原合約工程加 / 減賬 新工程報價

原因：-

分發東莞各部門：

- () 生產技術總監 連附件 () 技術部 連附件 () 生產部 連附件 () 機械設計部 連附件
- () 採購部 連附件 () 生產統籌部 連附件
- () 質檢部 連附件 () 會計部 連附件 () 報關組 連附件 () 其他 _____ 連附件

分發香港各部門：

- () 行政部 連附件 () 會計部 連附件 () 統籌部 連附件 () 工程部地盤科文 連附件 積哥
- () 採購部 連附件 () QS 部 連附件 () 維修部 連附件 () 其他 _____ 連附件

傳遞編號：

HK 0808 / 21

發件人簽署：

Yc

項目經理簽署：




[Signature]



美特鋁質 有限公司
MIDI Aluminium Fabricator Ltd.

序號	物料編號	長度L	長度L1	數量	A	N	B	C	D	M			E				
1	J851-HBY-LB8	900	866	1	98	315	x	2	138	35.7	28.9	63	x	12	=	756	45.4

工程號 J-851 地盤 青衣明翹匯

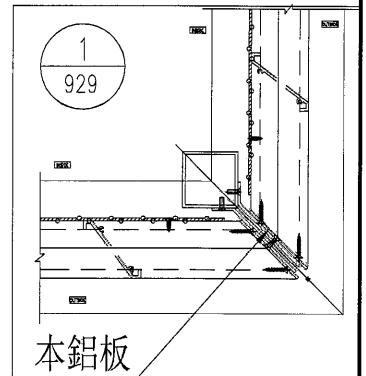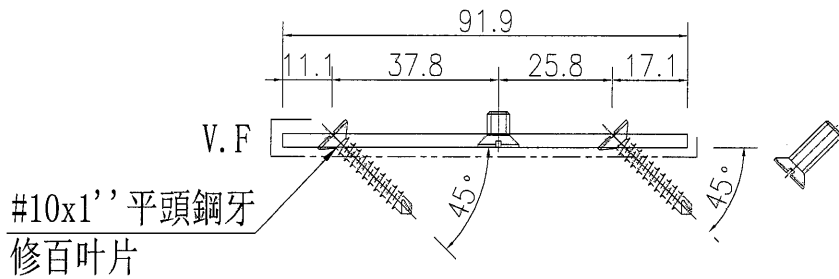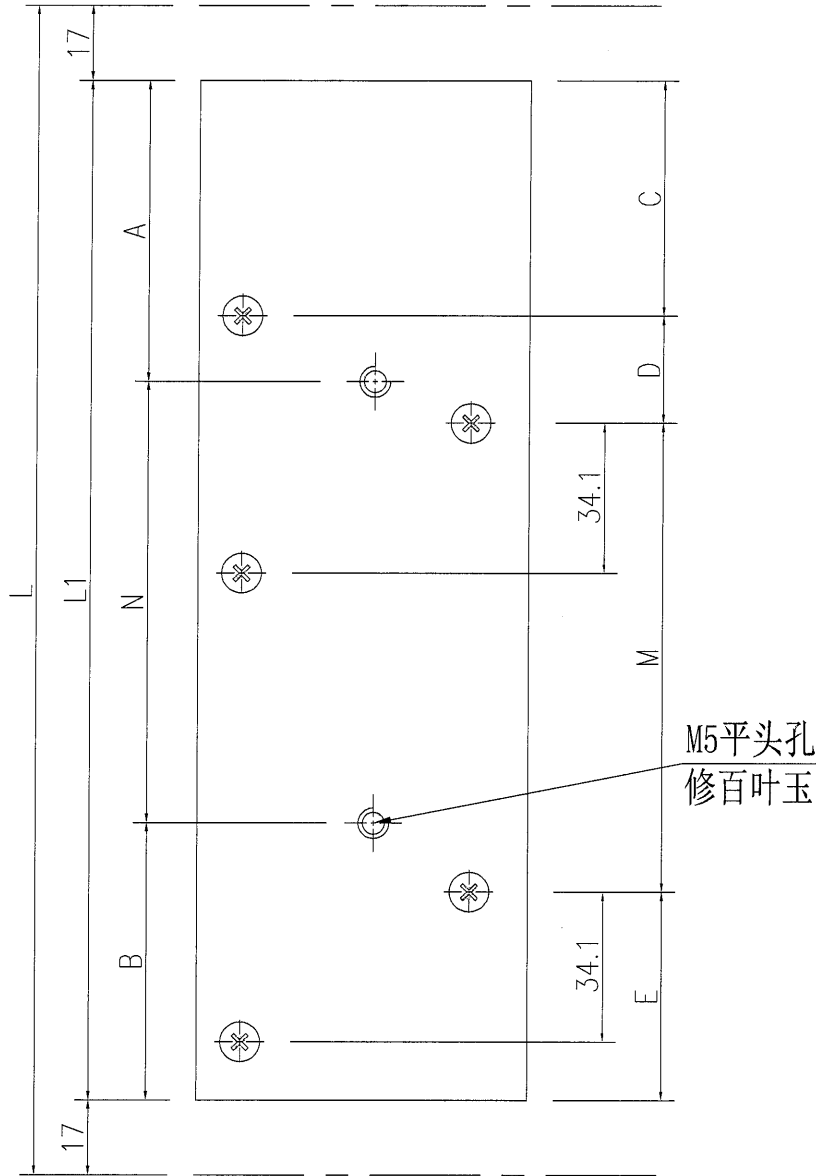




名稱	鋁板拆圖	制圖	吳禕瑜	2021.4.15	修改		
材料	3mm鋁板	復核			日期		
顏色	UCT534509SC-3(深灰色)	批准			圖號	J851-HBY-LB8	



美特鋁質 有限公司
MIDI Aluminium Fabricator Ltd.

序號	物料編號	長度L	長度L1	數量	A	N	B	C	D	M	E						
1	J851-HBY-LB7	900	866	1	98	315	x	2	138	35.7	28.9	63	x	12	=	756	45.4

工程號 J-851 地盤 青衣明翹匯

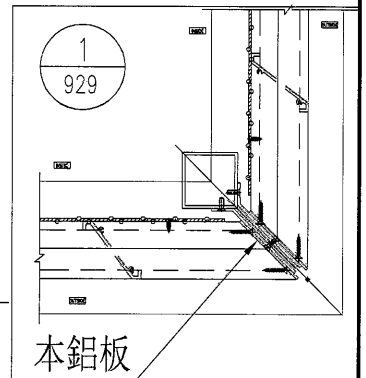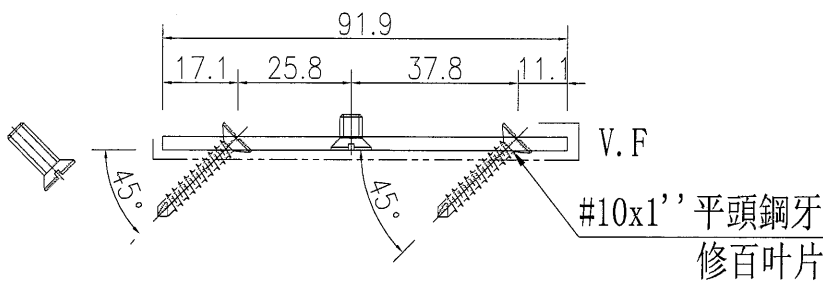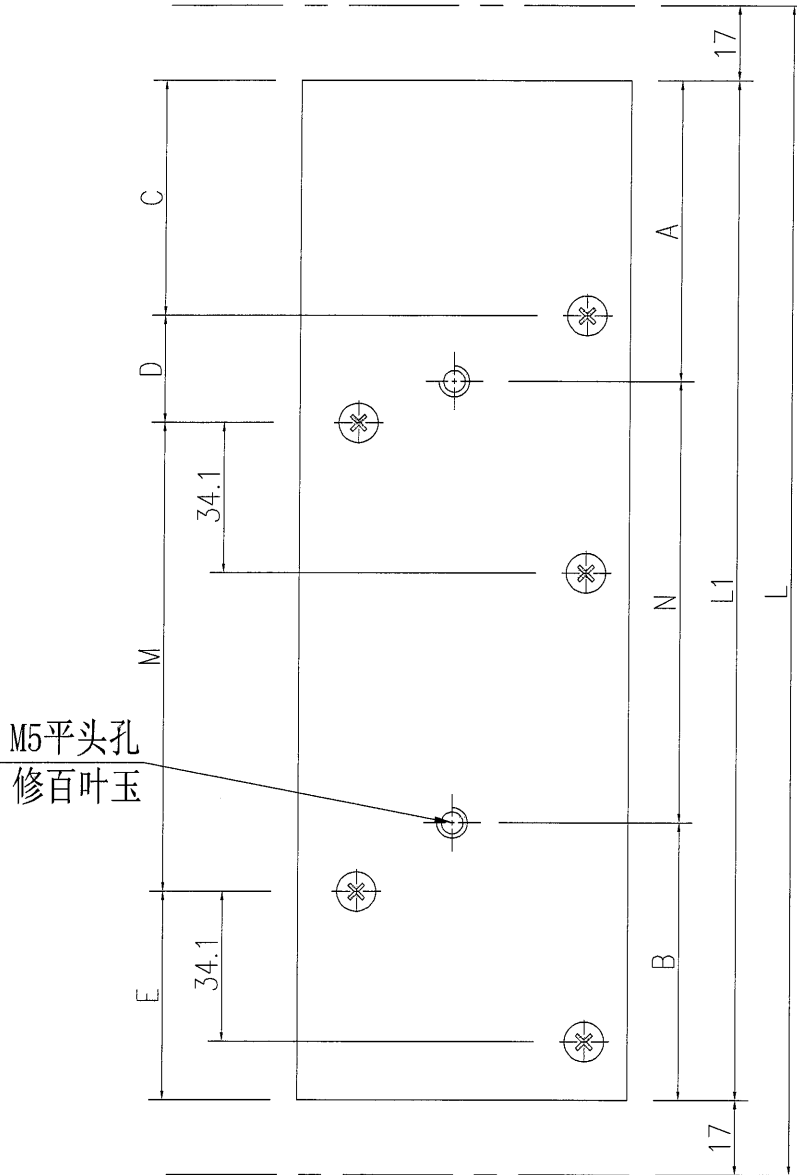

名稱	鋁板拆圖	制圖	吳偉瑜	2021.4.15	修改		
材料	3mm鋁板	復核			日期		
顏色	UCT534509SC-3(深灰色)	批准			圖號	J851-HBY-LB7	

昨天 18:40




邱秉安

@王礼秋 @美特細佬(梁帥偉) @黄瑛梅 这几幅百页是施哥迫急用的，斜位那支铝巴不是型材加工，请尽快出EI重新加工。王总你以后有什么改图请交香港或美而特统筹部。

昨天 18:56



Jacky pANG



08:03



王礼秋

@邱秉安：早晨！铝巴修改拆图已给了香港批出。谢谢！

