

工程指示 / 要求簡箋(E.I.)

工程指示編號：EI / 3003 / 21

修改版次：-

工程編號：J851

工程名稱：青衣明翹匯

工程項目：單元件幕牆 - 幕牆修補方案用鋁料

收件人：生統

發件人：Yancy Chen

日期：26/01/2021

要求提供 / 確認 事項：

- () 初步鋁料 B.M. () 加工拆圖，然後生產 () 尺寸表
- () 正式鋁料 B.M. () 技術上資料 / 指示 () 報價
- () 配件 B.M. () 樣辦或貨品說明書 () 分判合約
- () 其他：_____

內容：

請按附件修改圖紙加工。數量 50 件，送地盤

請在 30/1/2021 前完成上列要求。

附：

1+ 1 頁

以上項目為：

- 原合約工程包 原合約工程加 / 減賬 新工程報價

原因：-

分發東莞各部門：

- () 生產技術總監 連附件 () 技術部 連附件 () 生產部 連附件 () 機械設計部 連附件
- () 採購部 連附件 () 生產統籌部 連附件
- () 質檢部 連附件 () 會計部 連附件 () 報關組 連附件 () 其他 _____ 連附件

分發香港各部門：

- () 行政部 連附件 () 會計部 連附件 () 統籌部 連附件 () 工程部地盤科文 連附件 積哥
- () 採購部 連附件 () QS 部 連附件 () 維修部 連附件 () 其他 _____ 連附件

傳遞編號：


HK 0208 / 21

發件人簽署：



YL

項目經理簽署：

JP

 美特鋁質有限公司 MIDI Aluminium Fabricator Ltd.				工程號 J851 地盘 青衣190	類別 制圖 W.E. X 復核 - 批准 -	物料號 - 2020-04-16 圖號 X85444-01 數量 - 單件重量 - (KG)
修改 - 日期 -	採用工廠 材料颜色 CHROMATE	地盤 ✓ 图纸名称 铝介子加工图 材料 X85444				

和墙身码一起出地盘

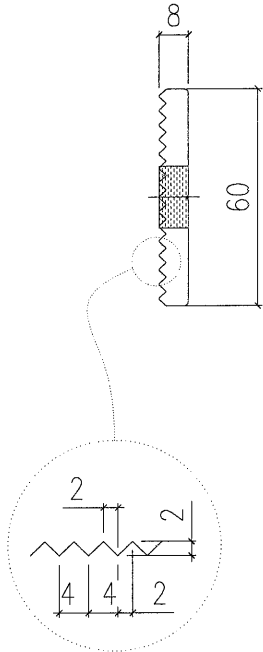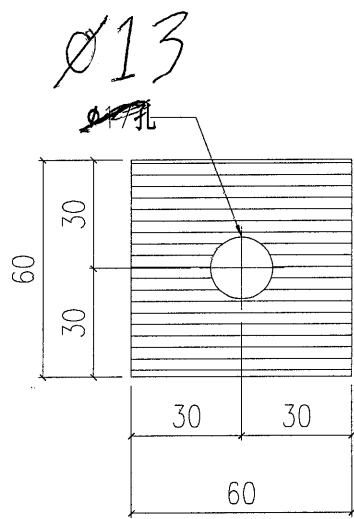

數量: 50 件