

工程指示 / 要求簡箋(E.I.)

工程指示編號：EI / 3004 / 21 修改版次：A  
 工程編號：J851 工程名稱：青衣明翹匯  
 工程項目：平台 Window Wall - 工廠用铝板加工圖  
 收件人：生統 發件人：Yancy Chen 日期：02/02/2021

要求提供 / 確認 事項：

- |                                    |                                     |                               |
|------------------------------------|-------------------------------------|-------------------------------|
| <input type="checkbox"/> 初步鋁料 B.M. | <input type="checkbox"/> 加工拆圖，然後生產  | <input type="checkbox"/> 尺寸表  |
| <input type="checkbox"/> 正式鋁料 B.M. | <input type="checkbox"/> 技術上資料 / 指示 | <input type="checkbox"/> 報價   |
| <input type="checkbox"/> 配件 B.M.   | <input type="checkbox"/> 樣辦或貨品說明書   | <input type="checkbox"/> 分判合約 |
| <input type="checkbox"/> 其他：_____  |                                     |                               |

內容：

請按 BM 表和圖紙，<sup>原板</sup>可加工，但取消圖號：I851-PE12-L07。

請在 27/2/2021 前完成上列要求。

附：

1+ 1 頁

以上項目為：

- 原合約工程包                       原合約工程加 / 減賬                       新工程報價

原因：-

分發東莞各部門：

- ( ) 生產技術總監  連附件    ( ) 技術部  連附件    ( ) 生產部  連附件    ( ) 機械設計部  連附件  
 ( ) 採購部  連附件    (  ) 生產統籌部  連附件  
 ( ) 質檢部  連附件    ( ) 會計部  連附件    ( ) 報關組  連附件    ( ) 其他 \_\_\_\_\_  連附件

分發香港各部門：

- ( ) 行政部  連附件    ( ) 會計部  連附件    ( ) 統籌部  連附件    (  ) 工程部地盤科文  連附件 <sup>許勝明</sup>  
 ( ) 採購部  連附件    ( ) QS 部  連附件    ( ) 維修部  連附件    ( ) 其他 \_\_\_\_\_  連附件

傳遞編號：

HK 0266 121

發件人簽署：

*Yc*

項目經理簽署：

*[Signature]*


# EG-DWG3



美特鋁質 有限公司  
MIDI Aluminium Fabricator Ltd.

工程號	J851	地盤	青衣明翹匯
-----	------	----	-------

产品编号	L(mm)	数量	A	N	M	B	N1	M1	备注
J851-PE12-L07	960	28							
J851-PE12-L08	1000	7							
J851-PE12-L15	680	7							

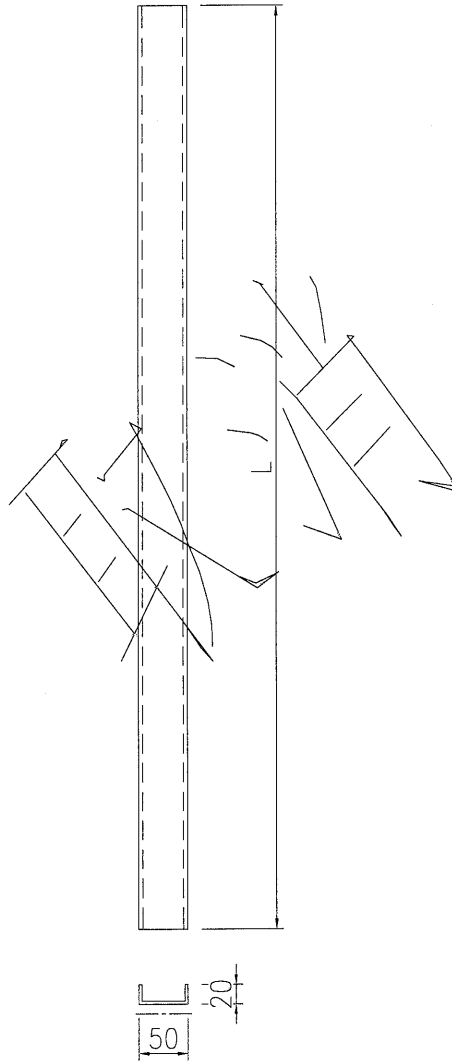

工廠安裝

名稱	鋁板加工圖	制圖	黃漢卿	2021-1-22	修改			
材料	2mm厚鋁板	復核			日期			
顏色	UCT534509SC-3深灰色	批准			圖號	J851-PE12-L07		