

工程指示 / 要求簡箋(E.I.)

工程指示編號：EI / 3005 / 21 修改版次：B

工程編號：J851 工程名稱：青衣明翹匯

工程項目：更亭 - 工廠用格柵鋁板加工圖

收件人：生統 發件人：Yancy Chen 日期：02/07/2021

要求提供 / 確認 事項：

- | | | |
|------------------------------------|-------------------------------------|-------------------------------|
| <input type="checkbox"/> 初步鋁料 B.M. | <input type="checkbox"/> 加工拆圖，然後生產 | <input type="checkbox"/> 尺寸表 |
| <input type="checkbox"/> 正式鋁料 B.M. | <input type="checkbox"/> 技術上資料 / 指示 | <input type="checkbox"/> 報價 |
| <input type="checkbox"/> 配件 B.M. | <input type="checkbox"/> 樣辦或貨品說明書 | <input type="checkbox"/> 分判合約 |
| <input type="checkbox"/> 其他：_____ | | |

內容：

根據今日與東莞廠溝通，請按附件修改圖紙加工。

請在 10/7/2021 前完成上列要求。

附：

1+ 2 頁

以上項目為：

- 原合約工程包 原合約工程加 / 減賬 新工程報價

原因：-

分發東莞各部門：

- () 生產技術總監 連附件 () 技術部 連附件 () 生產部 連附件 () 機械設計部 連附件
 () 採購部 連附件 (✓) 生產統籌部 連附件
 () 質檢部 連附件 () 會計部 連附件 () 報關組 連附件 () 其他 _____ 連附件

分發香港各部門：

- () 行政部 連附件 () 會計部 連附件 () 統籌部 連附件 () 工程部地盤科文 連附件
 () 採購部 連附件 () QS 部 連附件 () 維修部 連附件 () 其他 _____ 連附件

傳遞編號：

HK 1388 / 21

發件人簽署：


項目經理簽署：

EL/3005 "B"

EG-DWG3

 美特鋁質 有限公司 MIDI Aluminium Fabricator Ltd.	工程號	J851	地盤	青衣明翹匯
---	-----	------	----	-------

产品编号	L(mm)	数量	P	N	M	B	N1	M1	位置
J851-EP01-L01	21.5	350	-						EP01-L01

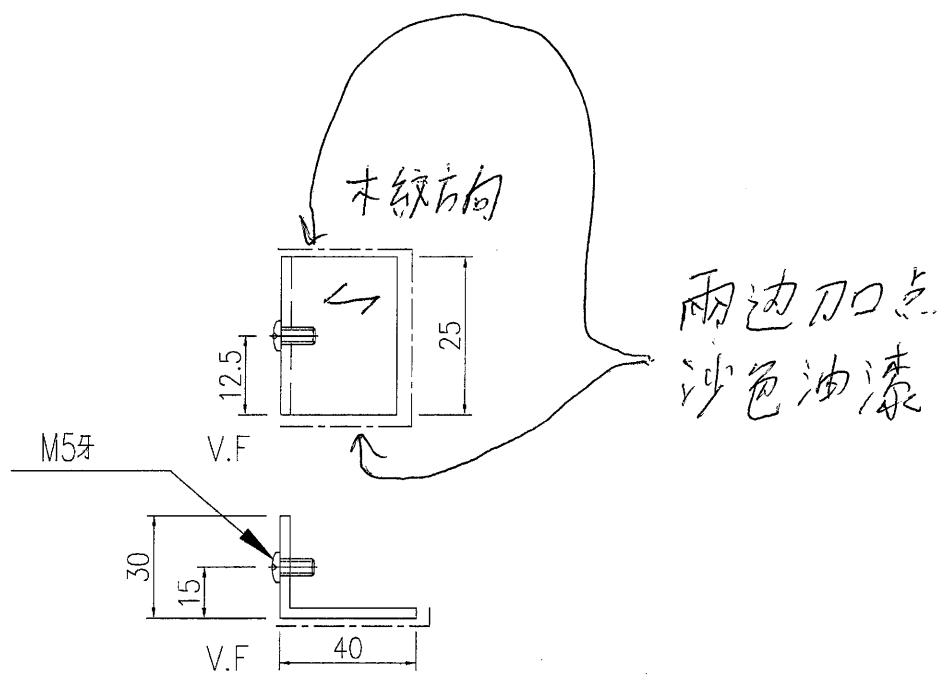

木纹 HTNH1195

名稱	鋁折角加工圖	制圖	黃漢卿	2021-1-22	修改			
材料	3mm厚鋁板	復核			日期			
顏色	黑色, 色號由香港定	批准			圖號	J851-EP01-L01		

