

工程指示 / 要求簡箋(E.I.)

工程指示編號：EI / 3020 / 21 修改版次：B

工程編號：J851 工程名稱：青衣明翹匯

工程項目：平台 Window Wall - 格柵型材加工圖

收件人：生統 發件人：Yancy Chen 日期：31/05/2021

要求提供 / 確認 事項：

- | | | |
|------------------------------------|-------------------------------------|-------------------------------|
| <input type="checkbox"/> 初步鋁料 B.M. | <input type="checkbox"/> 加工拆圖，然後生產 | <input type="checkbox"/> 尺寸表 |
| <input type="checkbox"/> 正式鋁料 B.M. | <input type="checkbox"/> 技術上資料 / 指示 | <input type="checkbox"/> 報價 |
| <input type="checkbox"/> 配件 B.M. | <input type="checkbox"/> 樣辦或貨品說明書 | <input type="checkbox"/> 分判合約 |
| <input type="checkbox"/> 其他：_____ | | |

內容：

請按附件修改圖紙加工。

請在 5/6/2021 前完成上列要求。

附：

1+ 14 頁

以上項目為：

- 原合約工程包 原合約工程加 / 減賬 新工程報價

原因：-

分發東莞各部門：

- () 生產技術總監 連附件 () 技術部 連附件 () 生產部 連附件 () 機械設計部 連附件
 () 採購部 連附件 () 生產統籌部 連附件
 () 質檢部 連附件 () 會計部 連附件 () 報關組 連附件 () 其他 _____ 連附件

分發香港各部門：

- () 行政部 連附件 () 會計部 連附件 () 統籌部 連附件 () 工程部地盤科文 連附件 明
 () 採購部 連附件 () QS 部 連附件 () 維修部 連附件 () 其他 _____ 連附件

傳遞編號：

HK1194 / 21

發件人簽署：Y

項目經理簽署：AP


EG-DWG3




美特鋁質 有限公司
MIDI Aluminium Fabricator Ltd.


产品编号	L(mm)	数量	A	N	M	B	N1	M1	备注
J851-PE16-C03	428	2	-	1	300	-			
J851-PE16-C04	1186	2	-	3	300	-			
J851-PE16-C05	1987	2	-	6	300	-			
J851-PE16-C06	2751	2	-	8	300	-			

工程號 J851 地盤 青衣明趵匯

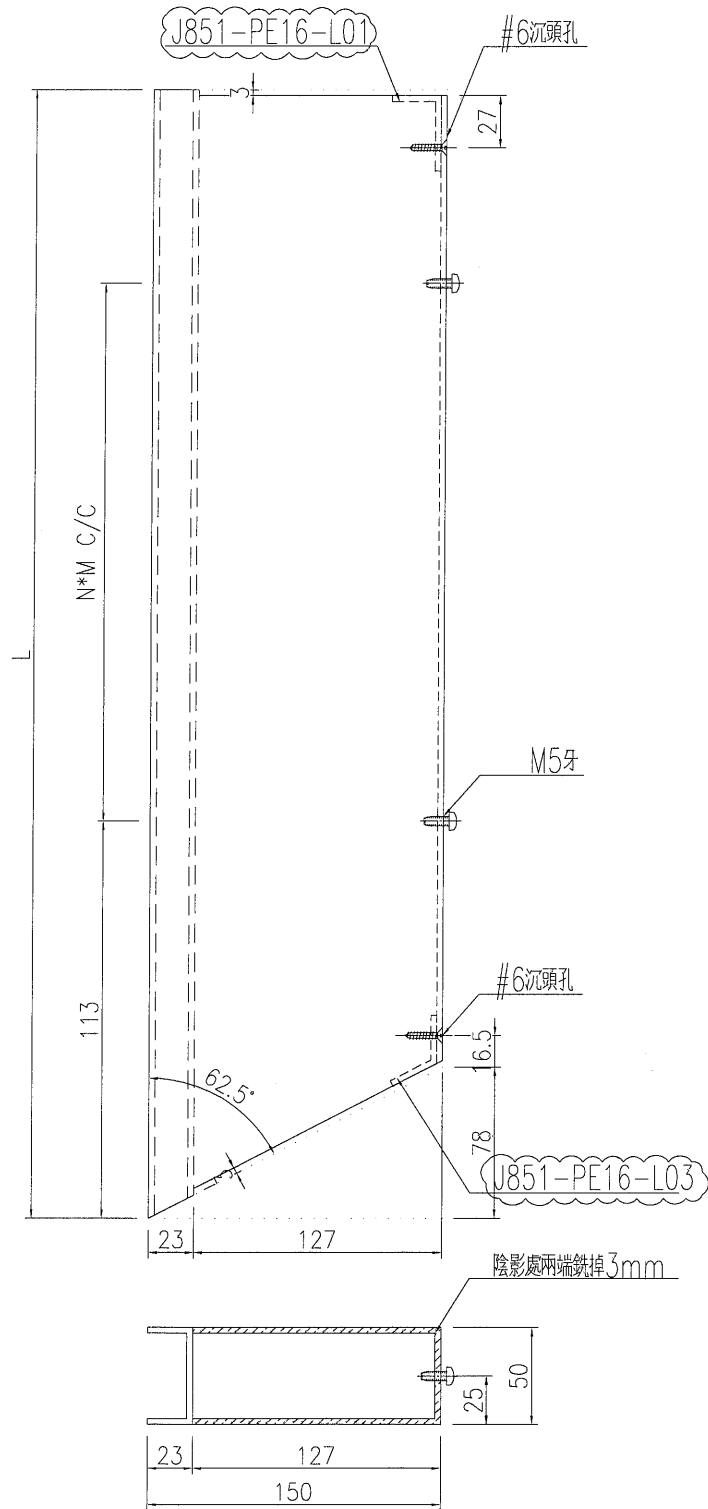

名稱	格栅通加工圖	制圖	黃漢卿	2021-1-22	修改			
材料	X85928	復核			日期			
顏色	TUC51602XL(RY)棕色	批准			圖號	J851-PE16-C02		

 美特鋁質 有限公司 MIDI Aluminium Fabricator Ltd.	产品编号	L(mm)	数量	A	N	M	B	N1	M1	备注
	J851-PE16-C01	2747	8	-	-	-	-			
工程號	J851	地盤	青衣明翹匯							

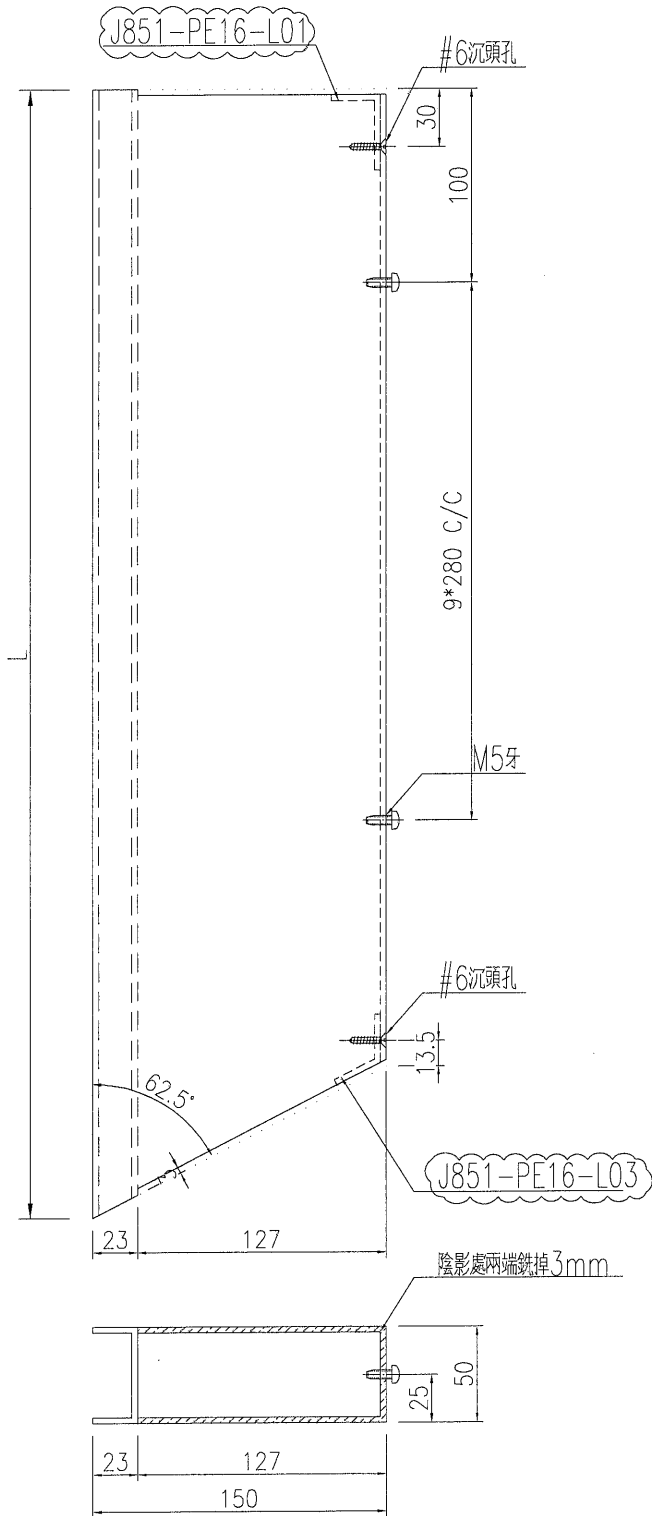

名稱	格栅通加工圖	制圖	黃漢卿	2021-1-22	修改		
材料	X85928	復核			日期		
顏色	TUC51602XL(RY)棕色	批准			圖號	J851-PE16-C01	


EG-DWG3



美特鋁質 有限公司
MIDI Aluminium Fabricator Ltd.

产品编号	L(mm)	数量	A	N	M	B	N1	M1	备注
J851-PE16-C07	3044	2	-	10	280	-			

工程號	J851	地盤	青衣明翹匯
-----	------	----	-------

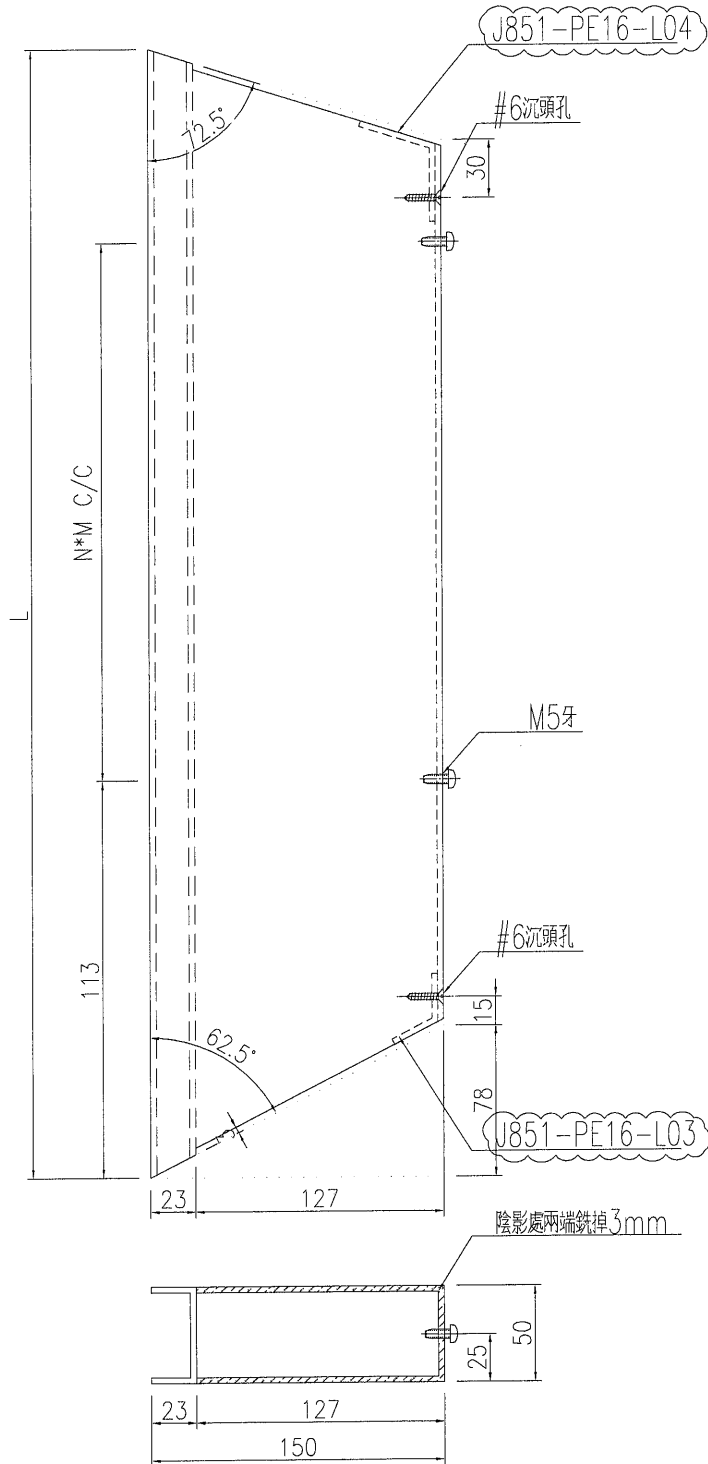

名稱	格栅通加工圖	制圖	黃漢卿	2021-1-22	修改		
材料	X85928	復核			日期		
顏色	TUC51602XL(RY)棕色	批准			圖號	J851-PE16-C03	


EG-DWG3



美特鋁質 有限公司
MIDI Aluminium Fabricator Ltd.

产品编号	L(mm)	数量	A	N	M	B	N1	M1	备注
J851-PE16-B01	2741	13	-	-		-			

工程號	J851	地盤	青衣明翹匯
-----	------	----	-------

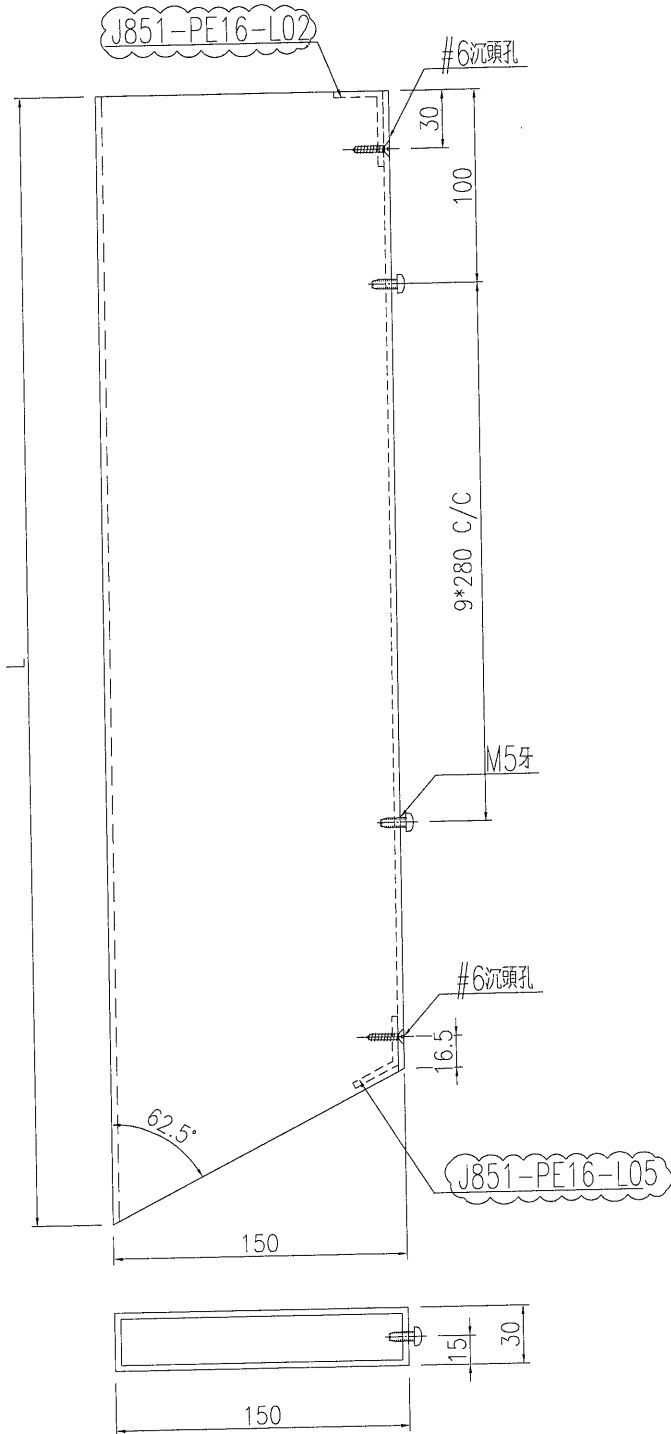

名稱	格柵通加工圖	制圖	黃漢卿	2021-1-22	修改		
材料	X85927	復核			日期		
顏色	TUC51602XL(RY)棕色	批准			圖號	J851-PE16-B01	


EG-DWG3



美特鋁質 有限公司
MIDI Aluminium Fabricator Ltd.

工程號 J851 地盤 青衣明翹匯

产品编号	L(mm)	数量	A	N	M	B	N1	M1	备注
J851-PE16-B02	705	2	-	2	280	-			
J851-PE16-B03	955	2	-	3	270	-			
J851-PE16-B04	1473	2	-	4	300	-			
J851-PE16-B05	1727	2	-	5	300	-			
J851-PE16-B06	2260	2	-	7	300	-			
J851-PE16-B07	2487	2	-	7	300	-			

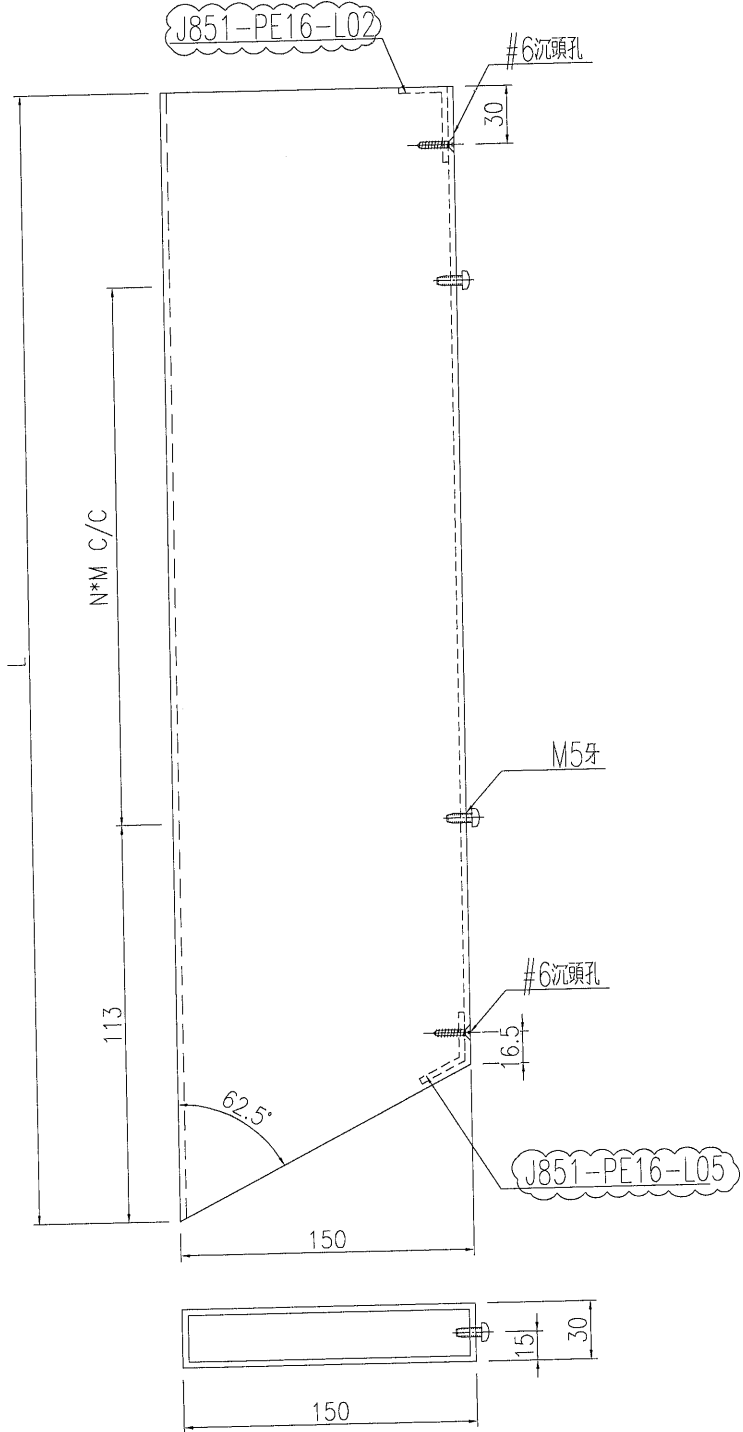


名稱	格柵通加工圖	制圖	黃漢卿	2021-1-22	修改		
材料	X85927	復核			日期		
顏色	TUC51602XL(RY)棕色	批准			圖號	J851-PE16-B02	

EG-DWG3

 美特鋁質 有限公司 MIDI Aluminium Fabricator Ltd.			
工程號	J851	地盤	青衣明翹匯

产品编号	L(mm)	数量	A	N	M	B	N1	M1	备注
J851-PE16-B08	3044	6	-	10	280	-			

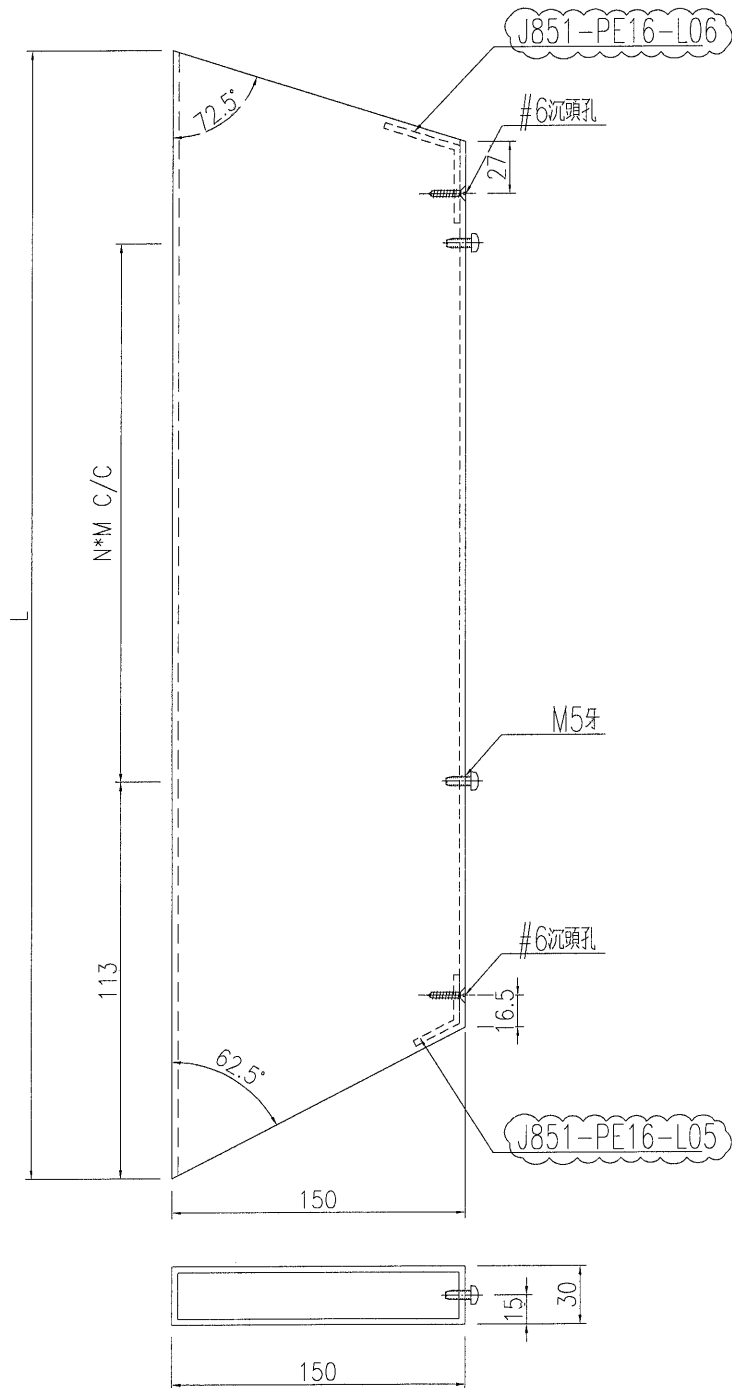

名稱	格栅通加工圖	制圖	黃漢卿	2021-1-22	修改			
材料	X85927	復核			日期			
顏色	TUC51602XL(RY)棕色	批准			圖號	J851-PE16-B03		


EG-DWG3



美特鋁質 有限公司
MIDI Aluminium Fabricator Ltd.

产品编号	L(mm)	数量	A	N	M	B	N1	M1	备注
J851-PE16-B09	762	6	-	10	280	-			

工程號	J851	地盤	青衣明麗匯
-----	------	----	-------

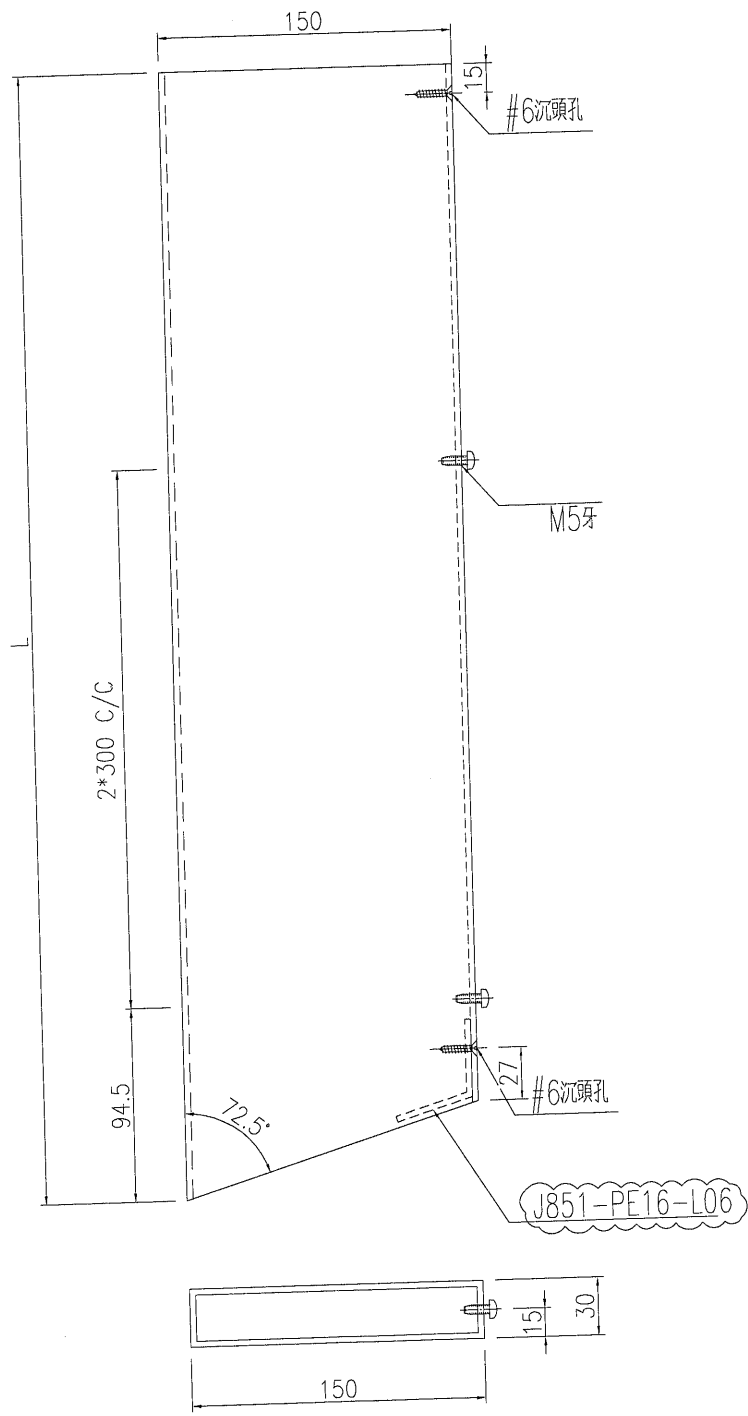


名稱	格柵通加工圖	制圖	黃漢卿	2021-1-22	修改		
材料	X85927	復核			日期		
顏色	TUC51602XL(RY)棕色	批准			圖號	J851-PE16-B04	



美特鋁質 有限公司
MIDI Aluminium Fabricator Ltd.

产品编号	L(mm)	数量	A	N	M	B	N1	M1	备注
J851-PE16-Z01		1							

工程號	J851	地盤	青衣明趵匯
-----	------	----	-------

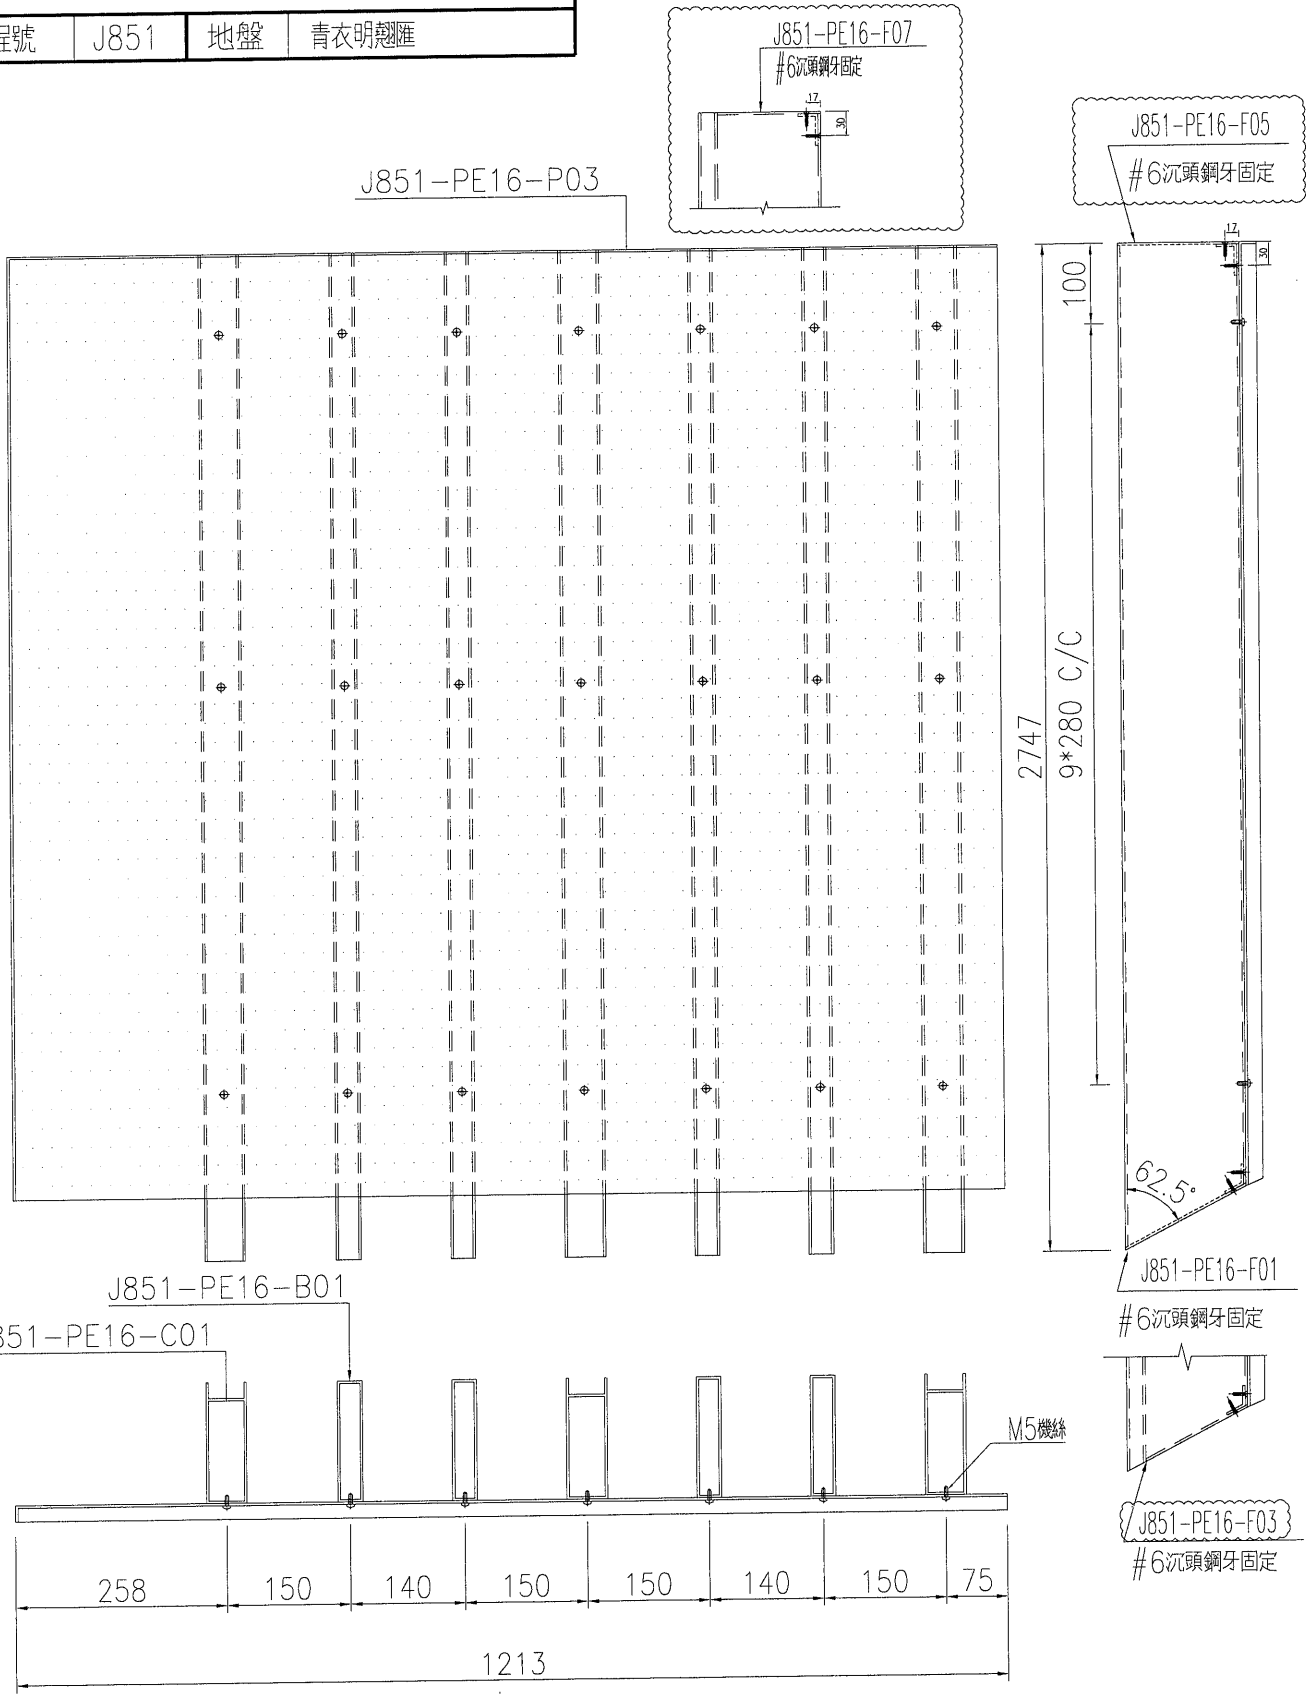

名稱	格栅組裝圖	制圖	黃漢卿	2021-1-22	修改		
材料	如圖	復核			日期		
顏色	詳見加工圖	批准			圖號	J851-PE16-Z01	


EG-DWG3



美特鋁質 有限公司
MIDI Aluminium Fabricator Ltd.

产品编号	L(mm)	数量	A	N	M	B	N1	M1	备注
J851-PE16-Z02		2							

工程號	J851	地盤	青衣明翹匯
-----	------	----	-------

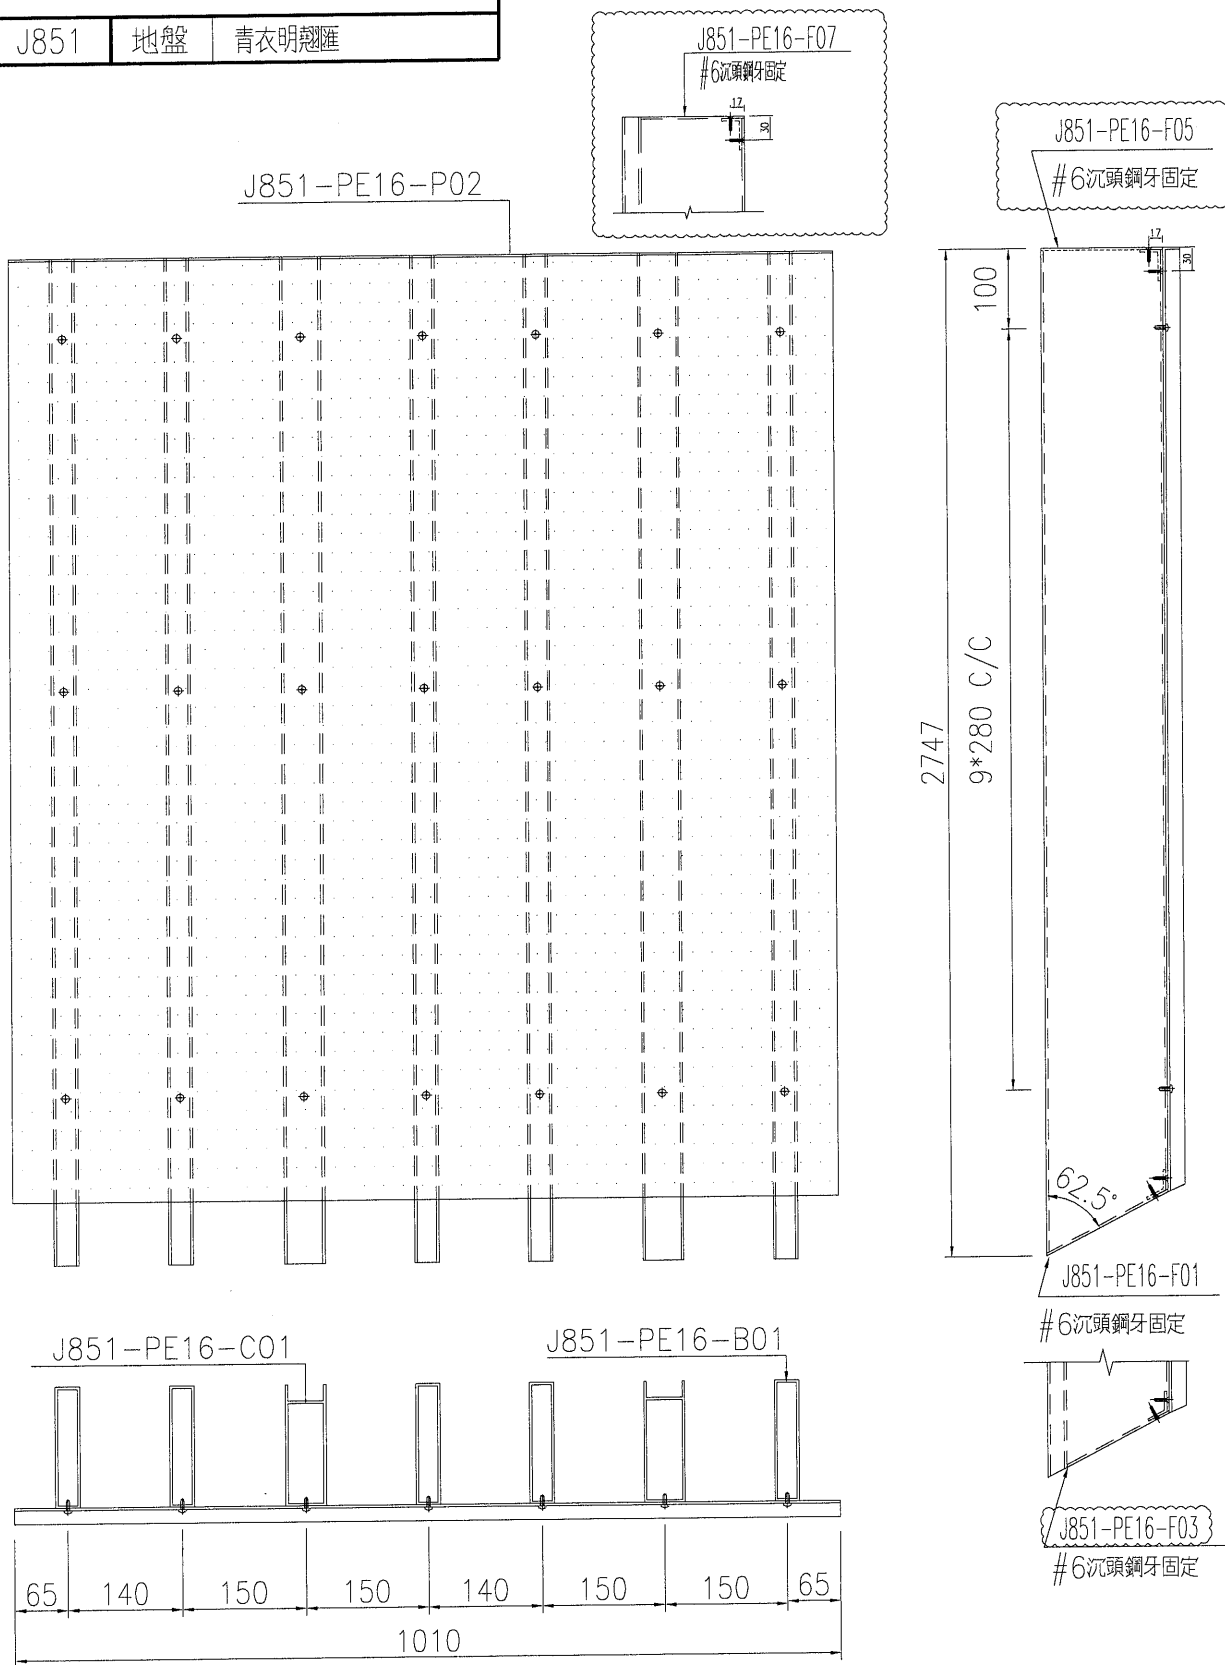


名稱	格栅組裝圖	制圖	黃漢卿	2021-1-22	修改		
材料	如圖	復核			日期		
顏色	詳見加工圖	批准			圖號	J851-PE16-Z02	



美特鋁質 有限公司
MIDI Aluminium Fabricator Ltd.

产品编号	L(mm)	数量	A	N	M	B	N1	M1	备注
J851-PE16-Z02		2							

工程號	J851	地盤	青衣明翹匯
-----	------	----	-------

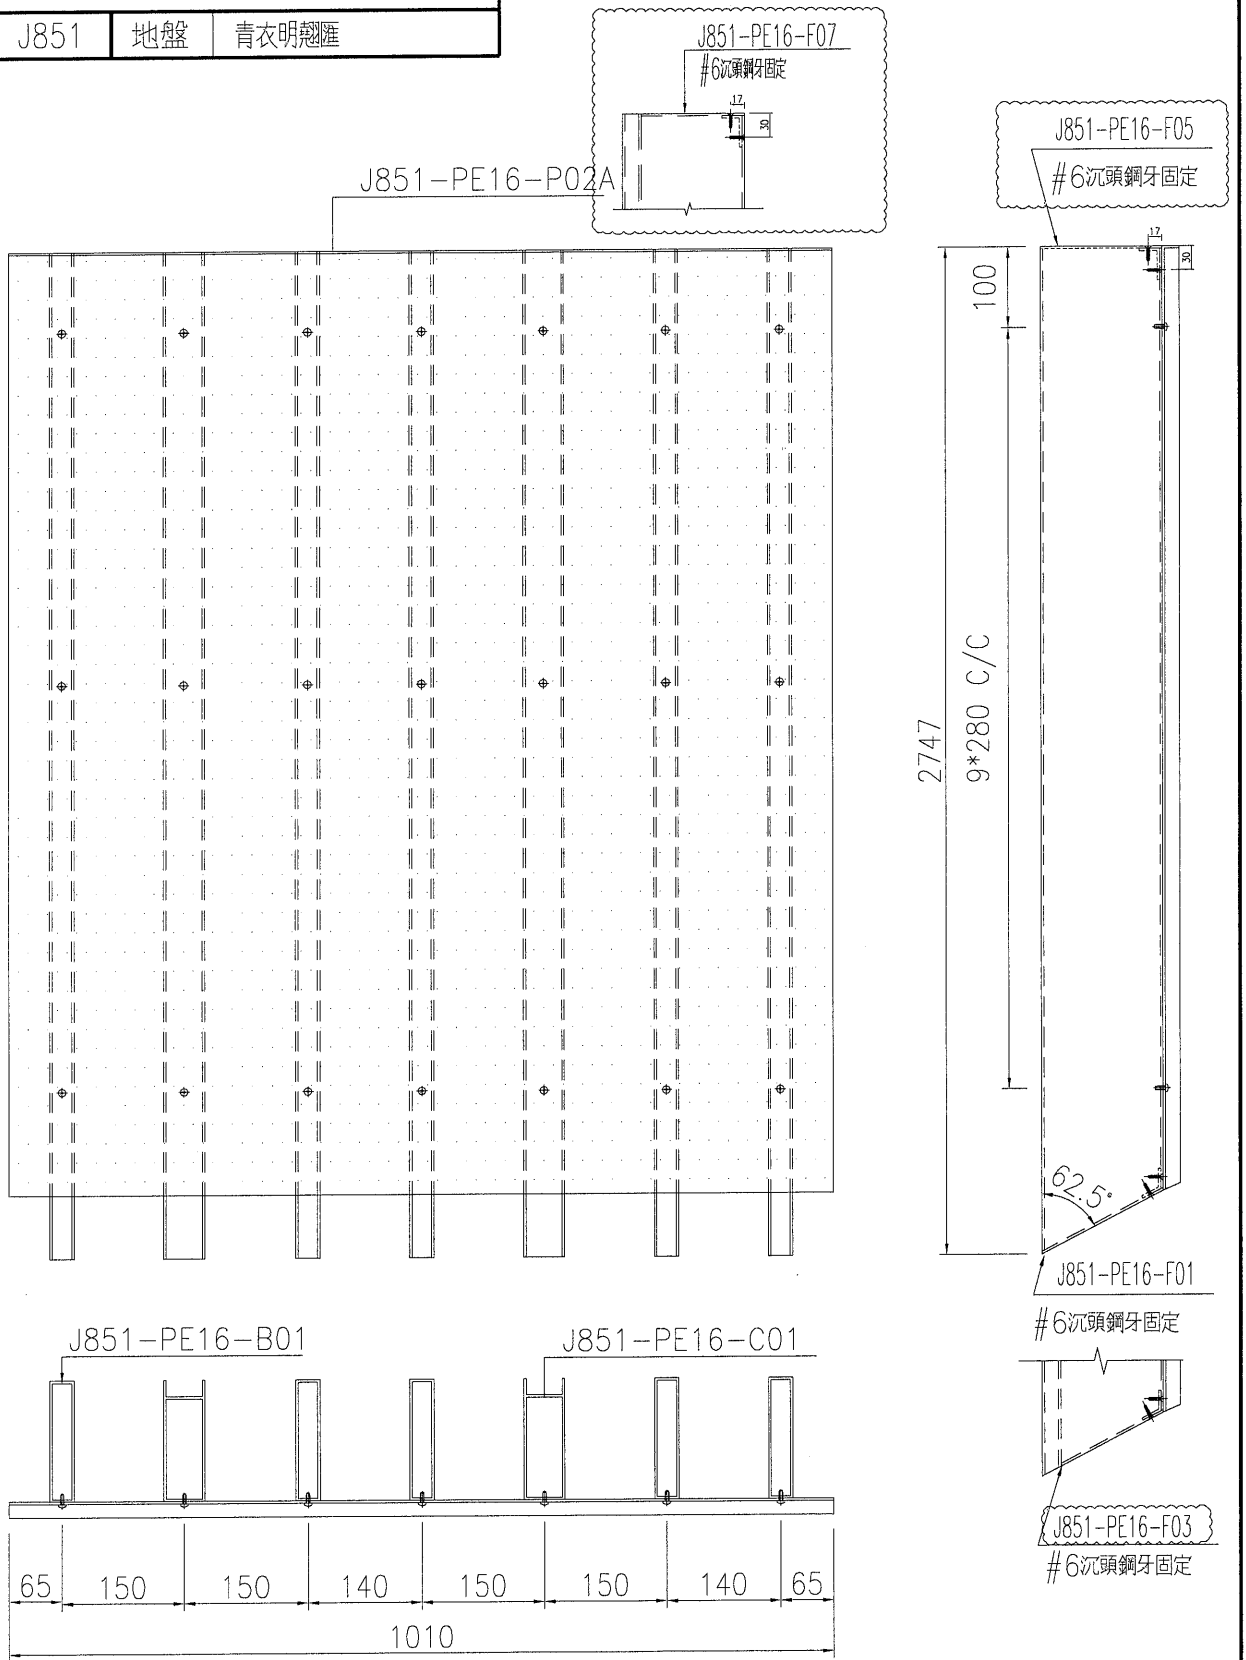


名稱	格柵組裝圖	制圖	黃漢卿	2021-1-22	修改			
材料	如圖	復核			日期			
顏色	詳見加工圖	批准			圖號	J851-PE16-Z02A		



美特鋁質有限公司
MIDI Aluminium Fabricator Ltd.

产品编号	L(mm)	数量	A	N	M	B	N1	M1	备注
J851-PE16-Z03		1							

工程號	J851	地盤	青衣明翹匯
-----	------	----	-------

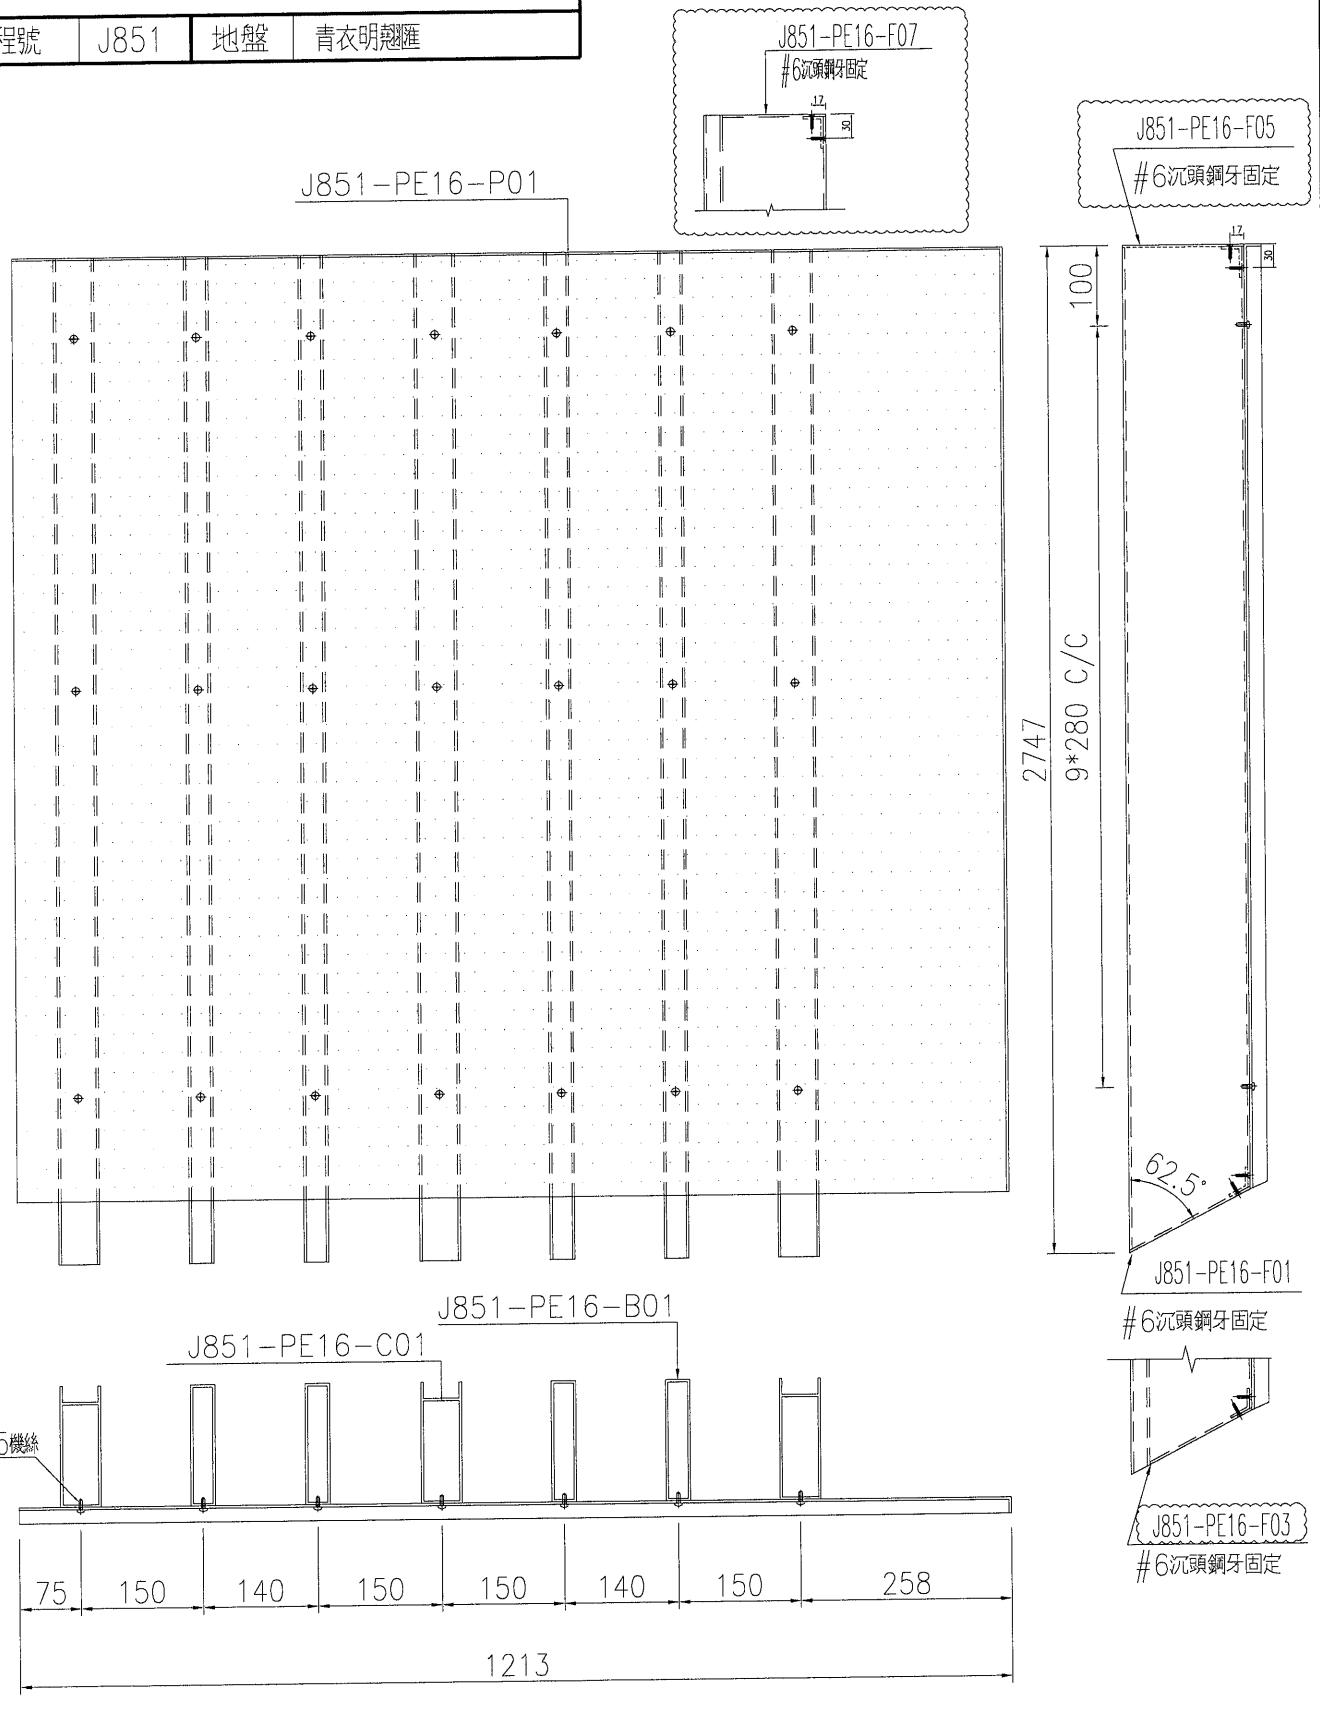




名稱	格柵組裝圖	制圖	黃漢卿	2021-1-22	修改		
材料	如圖	復核			日期		
顏色	詳見加工圖	批准			圖號	J851-PE16-Z03	



美特鋁質 有限公司
MIDI Aluminium Fabricator Ltd.

产品编号	L(mm)	数量	A	N	M	B	N1	M1	备注
J851-PE16-Z04		1							

工程號	J851	地盤	青衣明翹匯
-----	------	----	-------

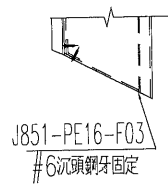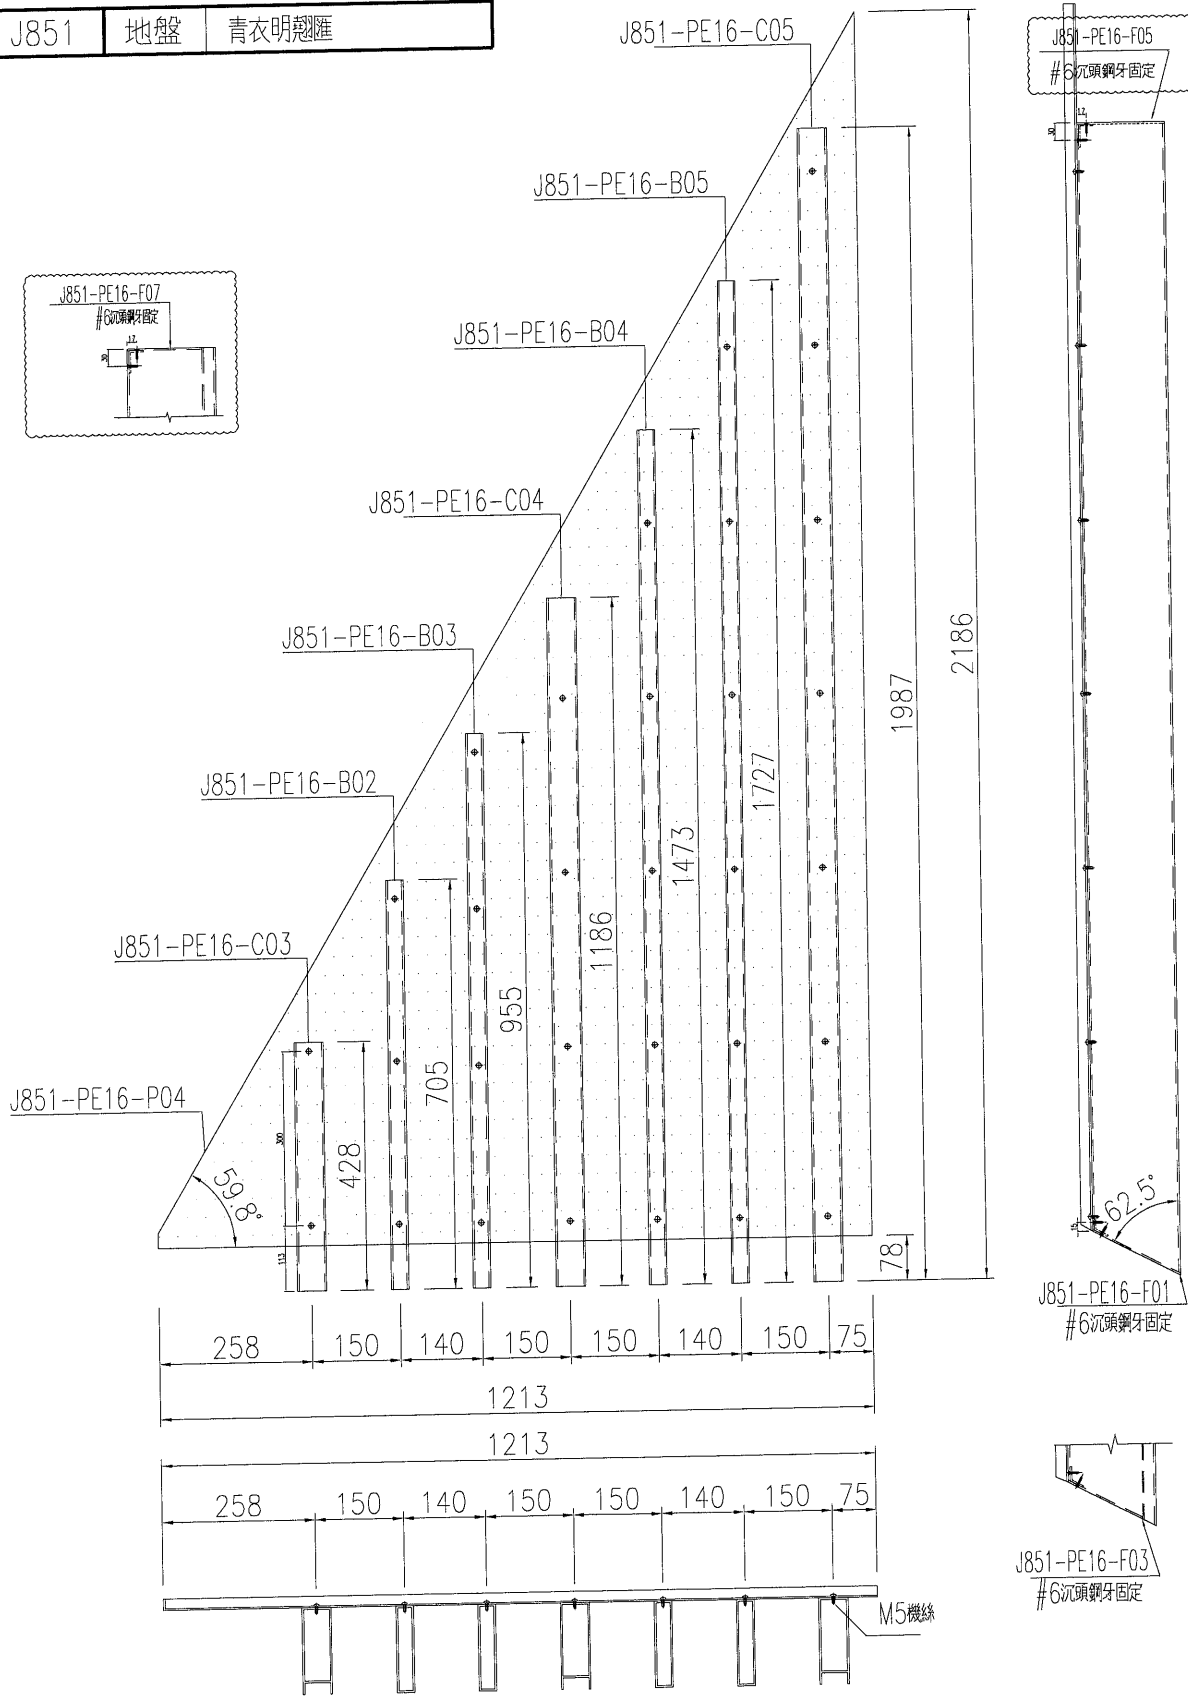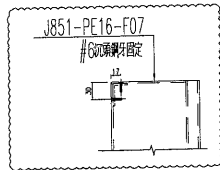


名稱	柵欄組裝圖	制圖	黃漢卿	2021-1-22	修改			
材料	如圖	復核			日期			
顏色	詳見加工圖	批准			圖號	J851-PE16-Z04		



美特鋁質 有限公司
MIDI Aluminium Fabricator Ltd.

产品编号	L(mm)	数量	A	N	M	B	N1	M1	备注
J851-PE16-Z07		1							

工程號 J851 地盤 青衣明趵匯

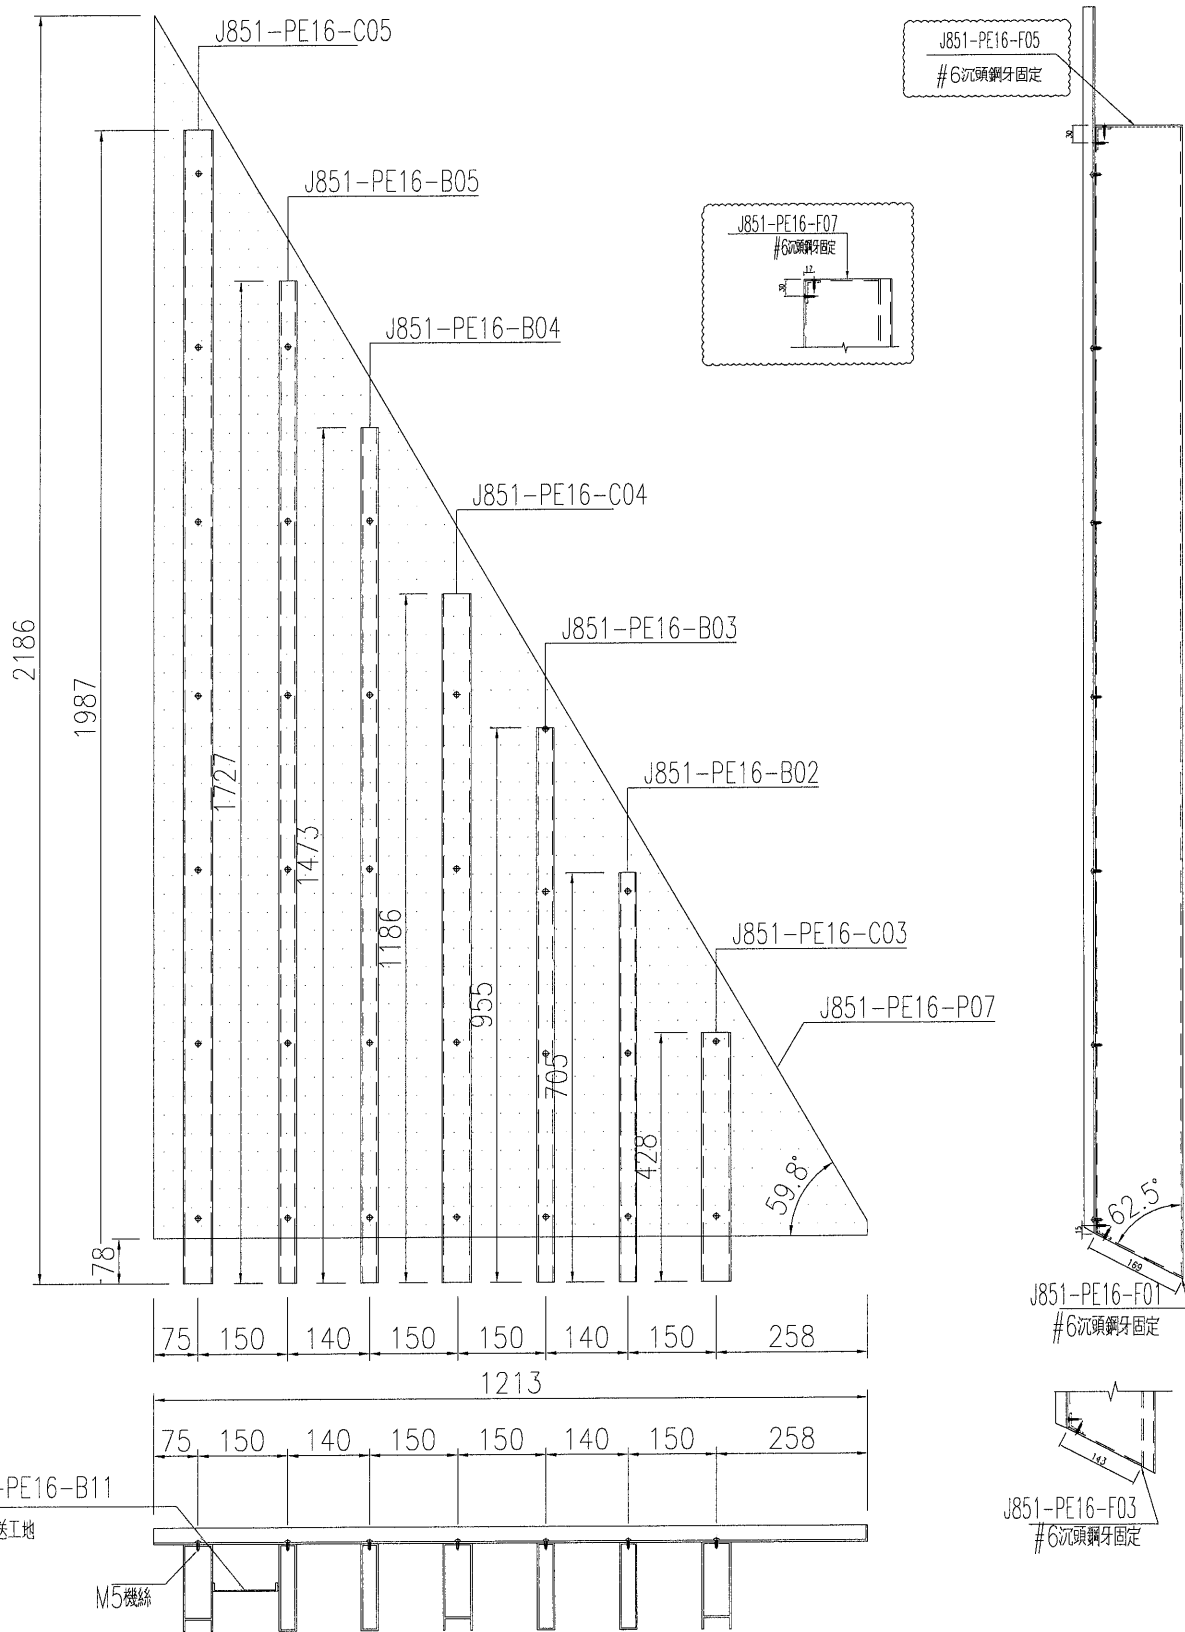

名稱	格柵組裝圖	制圖	黃漢卿	2021-1-22	修改		
材料	如圖	復核			日期		
顏色	詳見加工圖	批准			圖號	J851-PE16-Z07	