

工程指示 / 要求簡箋(E.I.)

工程指示編號：EI / 3020 / 21 修改版次：C

工程編號：J851 工程名稱：青衣明翹匯

工程項目：平台 Window Wall - 格柵型材加工圖

收件人：生統 發件人：Yancy Chen 日期：04/06/2021

□要求提供 / □確認 事項：

- () 初步鋁料 B.M. () 加工拆圖，然後生產 () 尺寸表
- () 正式鋁料 B.M. () 技術上資料 / 指示 () 報價
- () 配件 B.M. () 樣辦或貨品說明書 () 分判合約
- () 其他：_____

內容：

請按附件修改圖紙加工。按6月3日呀梅電話發出的問題修正

請在 10/6/2021 前完成上列要求。

附：

1+ 8 頁

以上項目為：

- 原合約工程包 原合約工程加 / 減賬 新工程報價

原因：-

分發東莞各部門：

- () 生產技術總監 連附件 () 技術部 連附件 () 生產部 連附件 () 機械設計部 連附件
- () 採購部 連附件 () 生產統籌部 連附件
- () 質檢部 連附件 () 會計部 連附件 () 報關組 連附件 () 其他 _____ 連附件

分發香港各部門：

- () 行政部 連附件 () 會計部 連附件 () 統籌部 連附件 () 工程部地盤科文 連附件 明
- () 採購部 連附件 () QS 部 連附件 () 維修部 連附件 () 其他 _____ 連附件

傳遞編號：

HK 1215 / 21

發件人簽署：Yc

項目經理簽署：JP



EG-DWG3



美特鋁質 有限公司
MIDI Aluminium Fabricator Ltd.

产品编号	L(mm)	数量	A	N	M	B	N1	M1	备注
J851-PE12-C09	120	30	-	-					

工程號	J851	地盤	青衣明翹匯
-----	------	----	-------

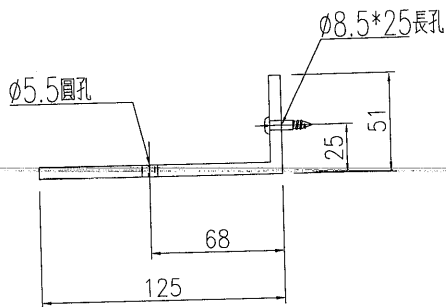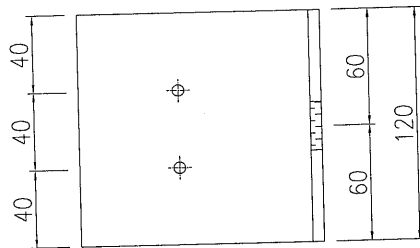

模號: JM1066
散出工地

名稱	角鋁加工圖	制圖	黃漢卿	2021-1-22	修改			
材料	JM1066	復核			日期			
顏色	MILL	批准			圖號	J851-PE12-C03		


EG-DWG3



美特鋁質 有限公司
MIDI Aluminium Fabricator Ltd.

产品编号	L(mm)	数量	A	N	M	B	N1	M1	备注
J851-PE12-Z15	/	1							

工程號	J851	地盤	青衣明翹匯
-----	------	----	-------

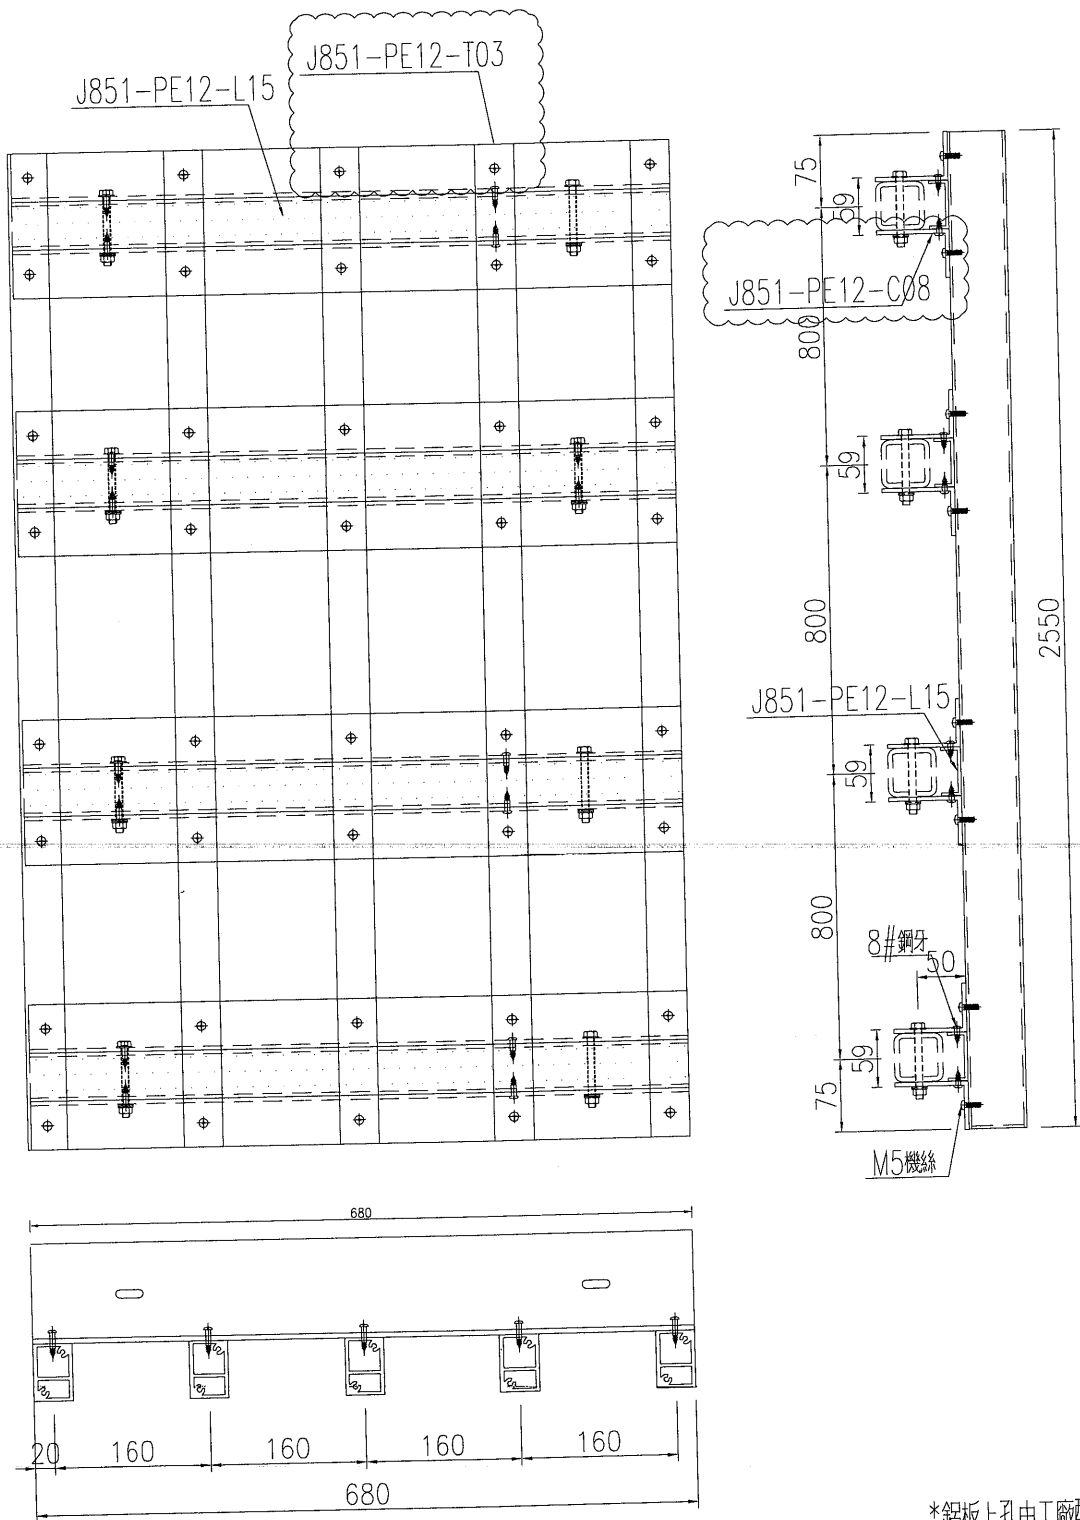

*鋁板上孔由工廠配孔



名稱	格柵組裝圖	制圖	黃漢卿	2021-1-22	修改		
材料	如圖	復核			日期		
顏色	詳見加工圖	批准			圖號	J851-PE12-Z15	



美特鋁質 有限公司
MIDI Aluminium Fabricator Ltd.

产品编号	L(mm)	数量	A	N	M	B	N1	M1	备注
J851-PE12-Z16		1							

工程號	J851	地盤	青衣明翹匯
-----	------	----	-------

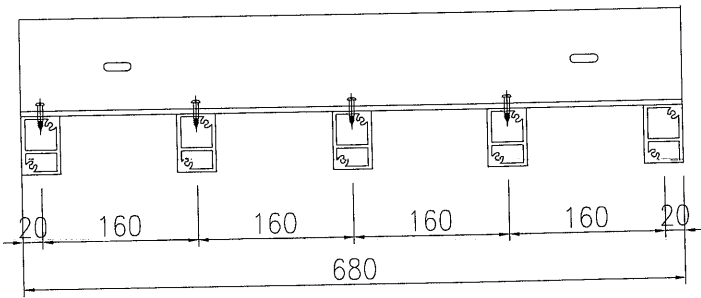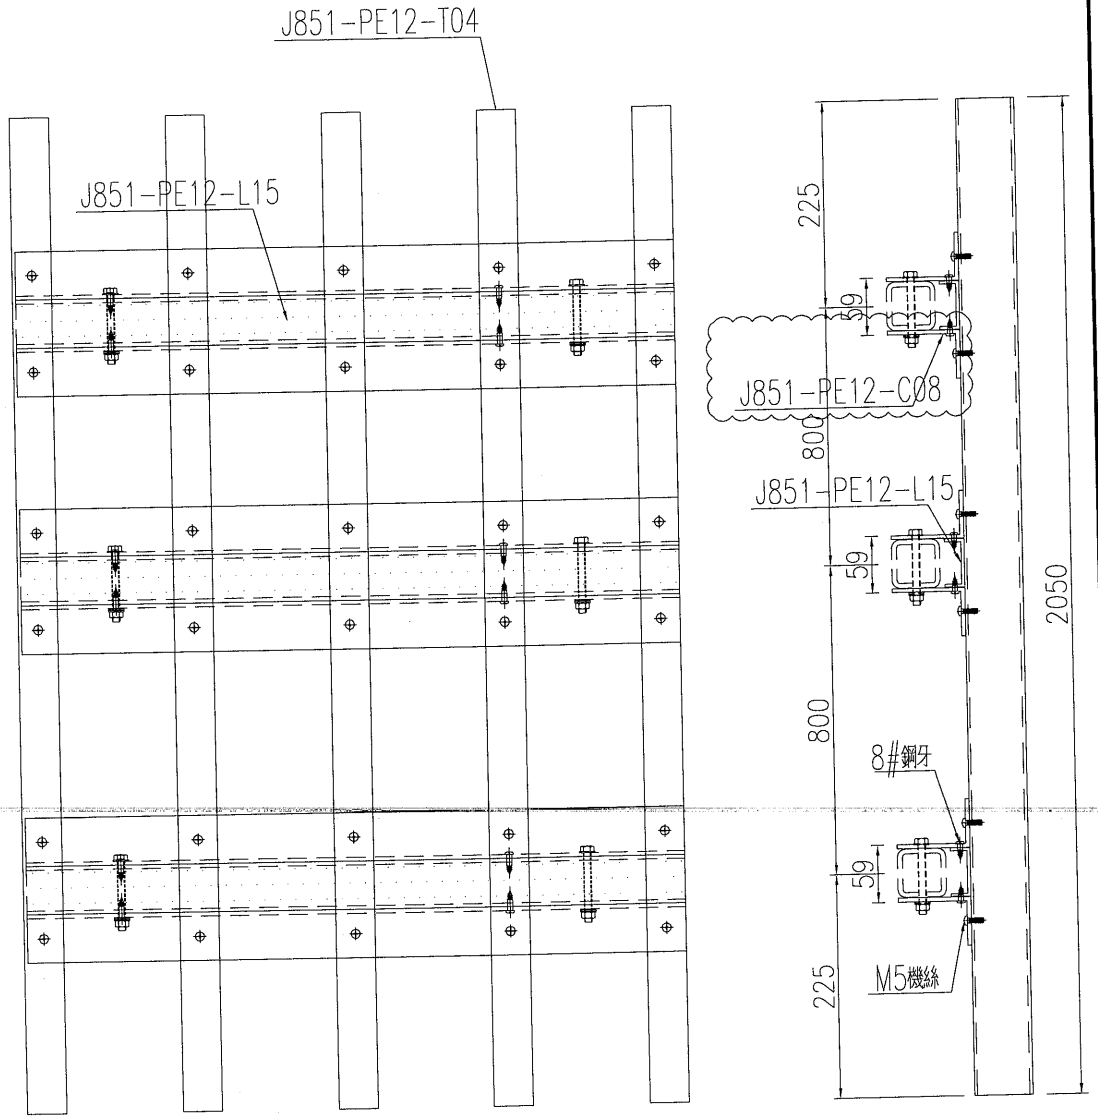

名稱	柵欄組裝圖	制圖	黃漢卿	2021-1-22	修改		
材料	如圖	復核			日期		
顏色	詳見加工圖	批准			圖號	J851-PE12-Z16	





美特鋁質 有限公司
MIDI Aluminium Fabricator Ltd.


产品编号	L(mm)	数量	A	N	M	B	N1	M1	备注
J851-PE16-Z02		1							

工程號	J851	地盤	青衣明翹匯
-----	------	----	-------

J851-PE16-P02A

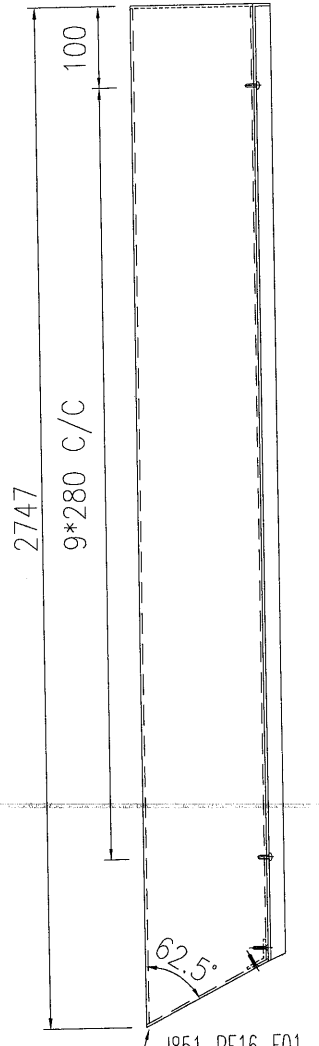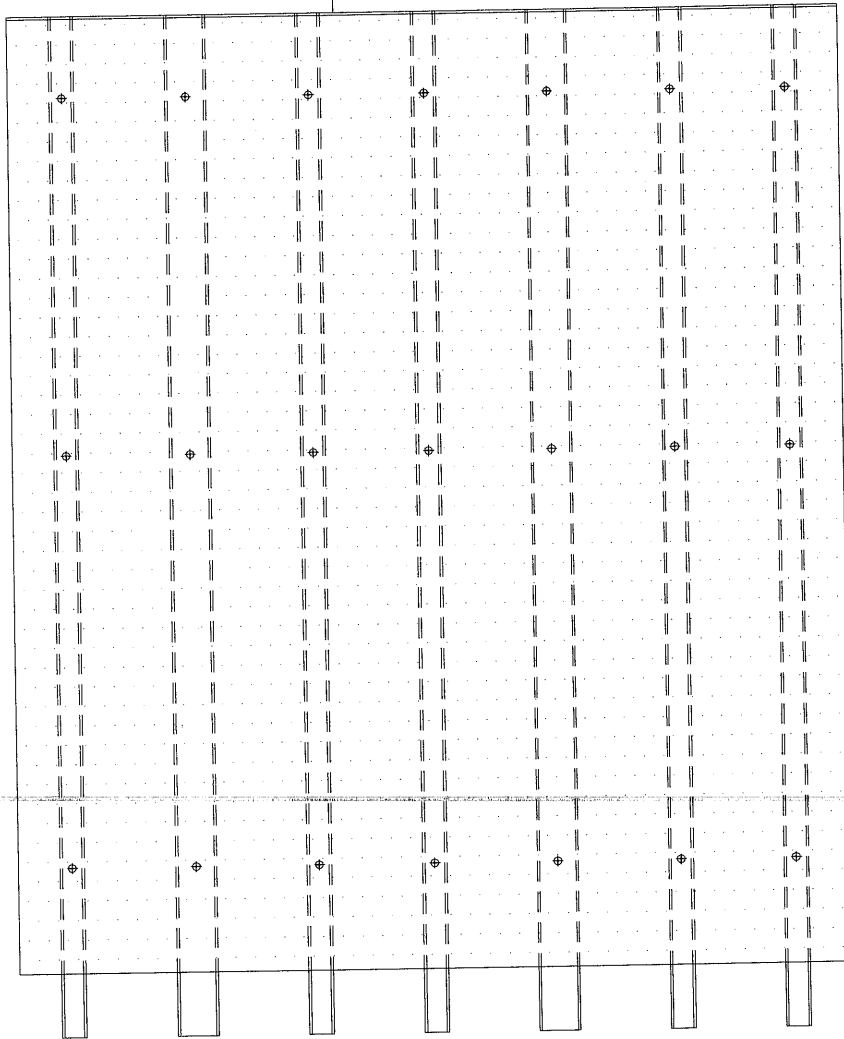


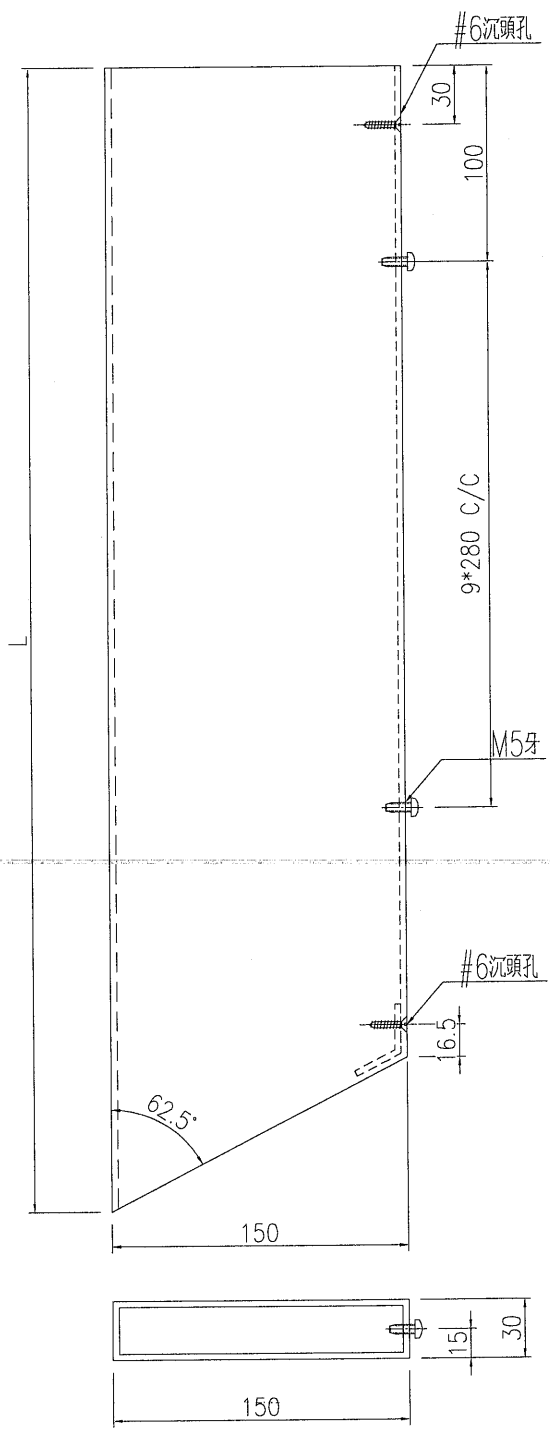
J851-PE16-F01
#6沉頭鋼牙固定

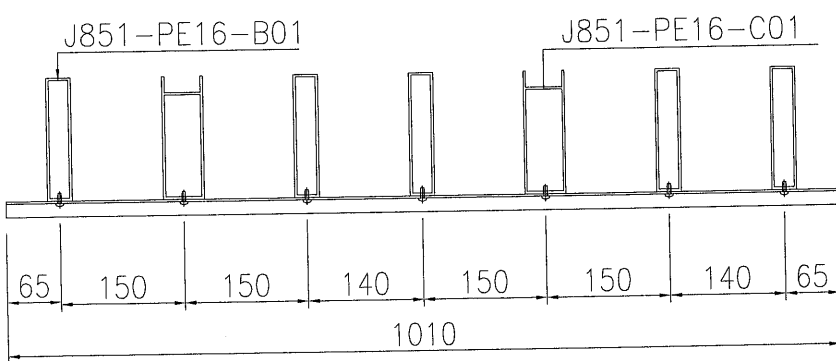

J851-PE16-F02
#6沉頭鋼牙固定

名稱	格柵組裝圖	制圖	黃漢卿	2021-1-22	修改			
材料	如圖	復核			日期			
顏色	詳見加工圖	批准			圖號	J851-PE16-Z02A		

 美特鋁質有限公司 MIDI Aluminium Fabricator Ltd.	产品编号	L(mm)	数量	A	N	M	B	N1	M1	备注
	J851-PE16-B01	2741	18		-		-			
工程號	J851	地盤	青衣明翹匯							



名稱	格栅通加工圖	制圖	黃漢卿	2021-1-22	修改			
材料	X85927	復核			日期			
顏色	TUC51602XL(RY)棕色	批准			圖號	J851-PE16-B01		





美特鋁質 有限公司
MIDI Aluminium Fabricator Ltd.

产品编号	L(mm)	数量	A	N	M	B	N1	M1	备注
J851-PE16-Z02		1							

工程號	J851	地盤	青衣明翹匯
-----	------	----	-------

J851-PE16-P02

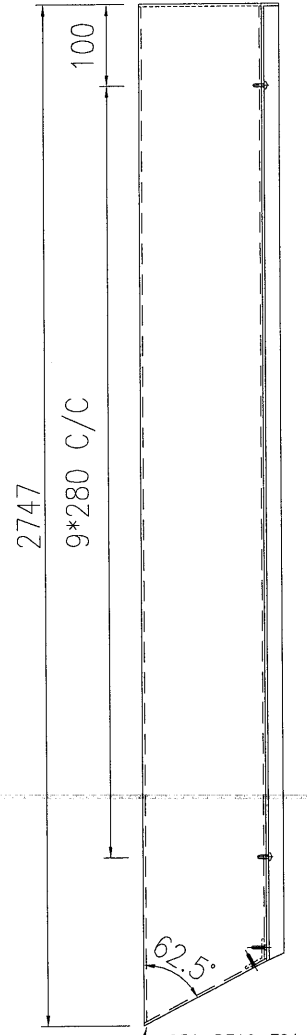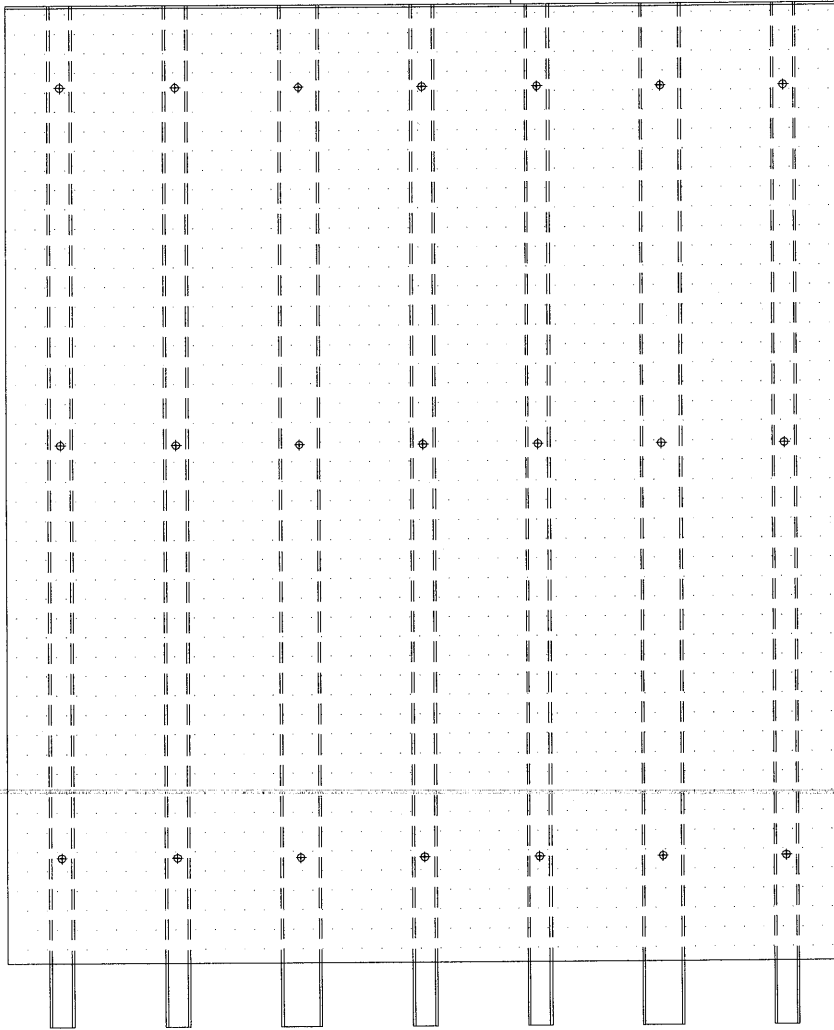


J851-PE16-F01

#6沉頭鋼牙固定

J851-PE16-C01


J851-PE16-B01

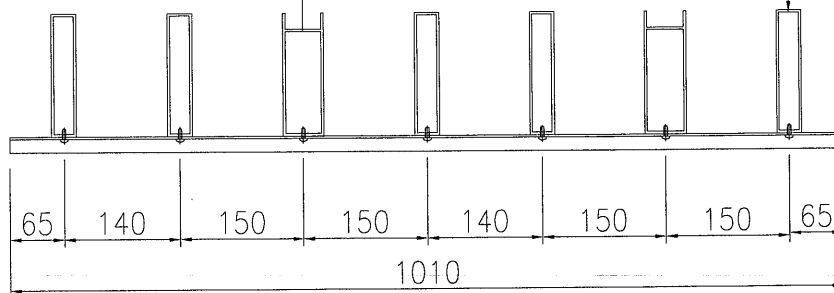

J851-PE16-F02

#6沉頭鋼牙固定

名稱	格栅組裝圖	制圖	黃漢卿	2021-1-22	修改			
材料	如圖	復核			日期			
顏色	詳見加工圖	批准			圖號	J851-PE16-Z02		

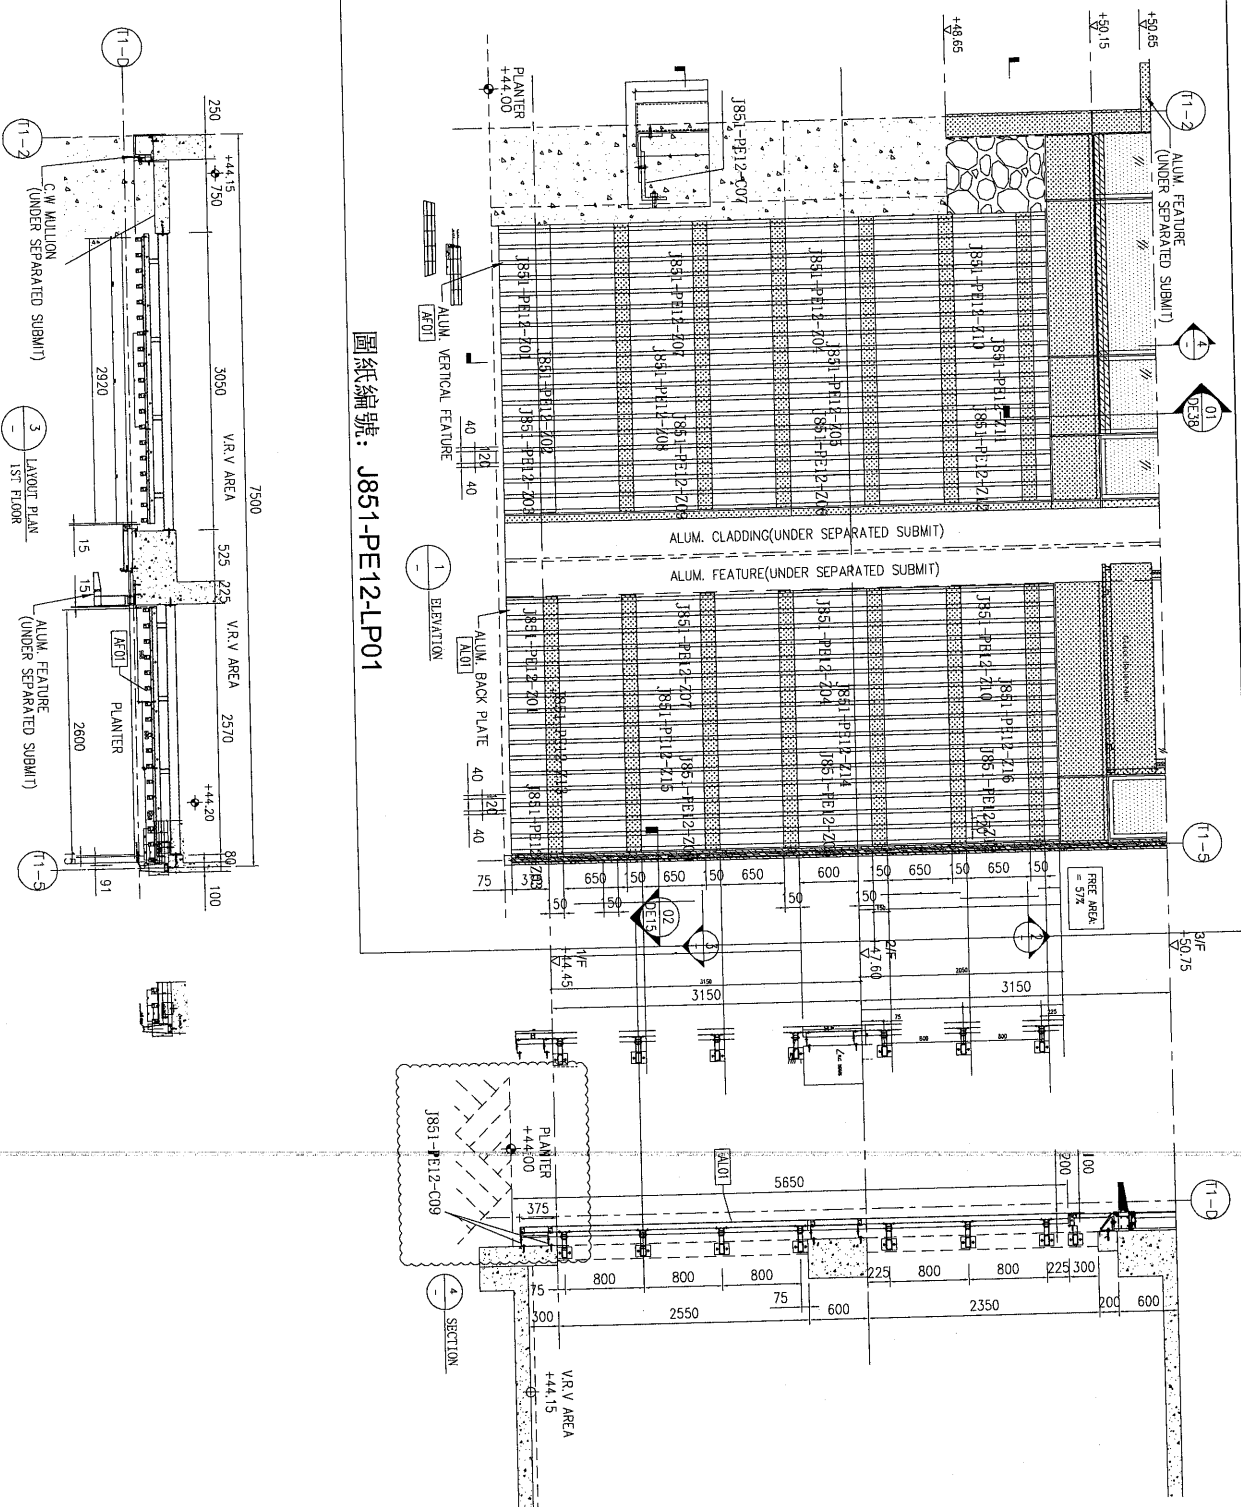

圖紙編號: J851-PE12-LP01

B.D. REF :
 Note :
 1. All dimensions are in mm.
 2. All dimensions are viewed from outside.
 3. All dimensions to be verified on site before fabrication.

GENERAL NOTES

NO.	DATE	BY	REASON
1	15-11-2020	LS	FOR ARCHITECT COMMENTS
2	16-12-2020	LS	FOR ARCHITECT COMMENTS
3	21-01-2021	LS	FOR ARCHITECT COMMENTS
4	21-01-2021	LS	FOR ARCHITECT COMMENTS

CLADDING COLOUR
 AL01 DARK GREY
 AF01

CLIENT :
 佳明集團控股有限公司
 GRAND MING GROUP HOLDINGS LIMITED

MAIN CONTRACTOR :
 GRAND TECH CONSTRUCTION CO. LTD.

ARCHITECT :
 HONG TUNG & PARTNERS LIMITED
 ARCHITECTS & ENGINEERS


STRUCTURAL ENGINEER :
 CMA C.M. WONG & ASSOCIATES LTD.

美特鋁質有限公司
 MITI Aluminium Fabrication Ltd.
 Unit 6-8, Sunny Industrial Centre, V/F
 610, Cheung Yue Street, Tuen Mun
 Tel: (854) 27775566

PROJECT :
 RESIDENTIAL DEVELOPMENT AT
 TSING YI TOWN LOT 190 SHAN SHAN ROAD

TITLE :
 PARTIAL ELEVATION, SECTION & PLAN
 FOR V.R.V. AREA ALUM. FEATURE

JOB NO. : J-851
 DRAWN BY : LS DATE : 22-06-2020
 CHECK BY : SCALE : A1 : 1:50
 DWG. NO. : J851-WM-PE12 REV. : D

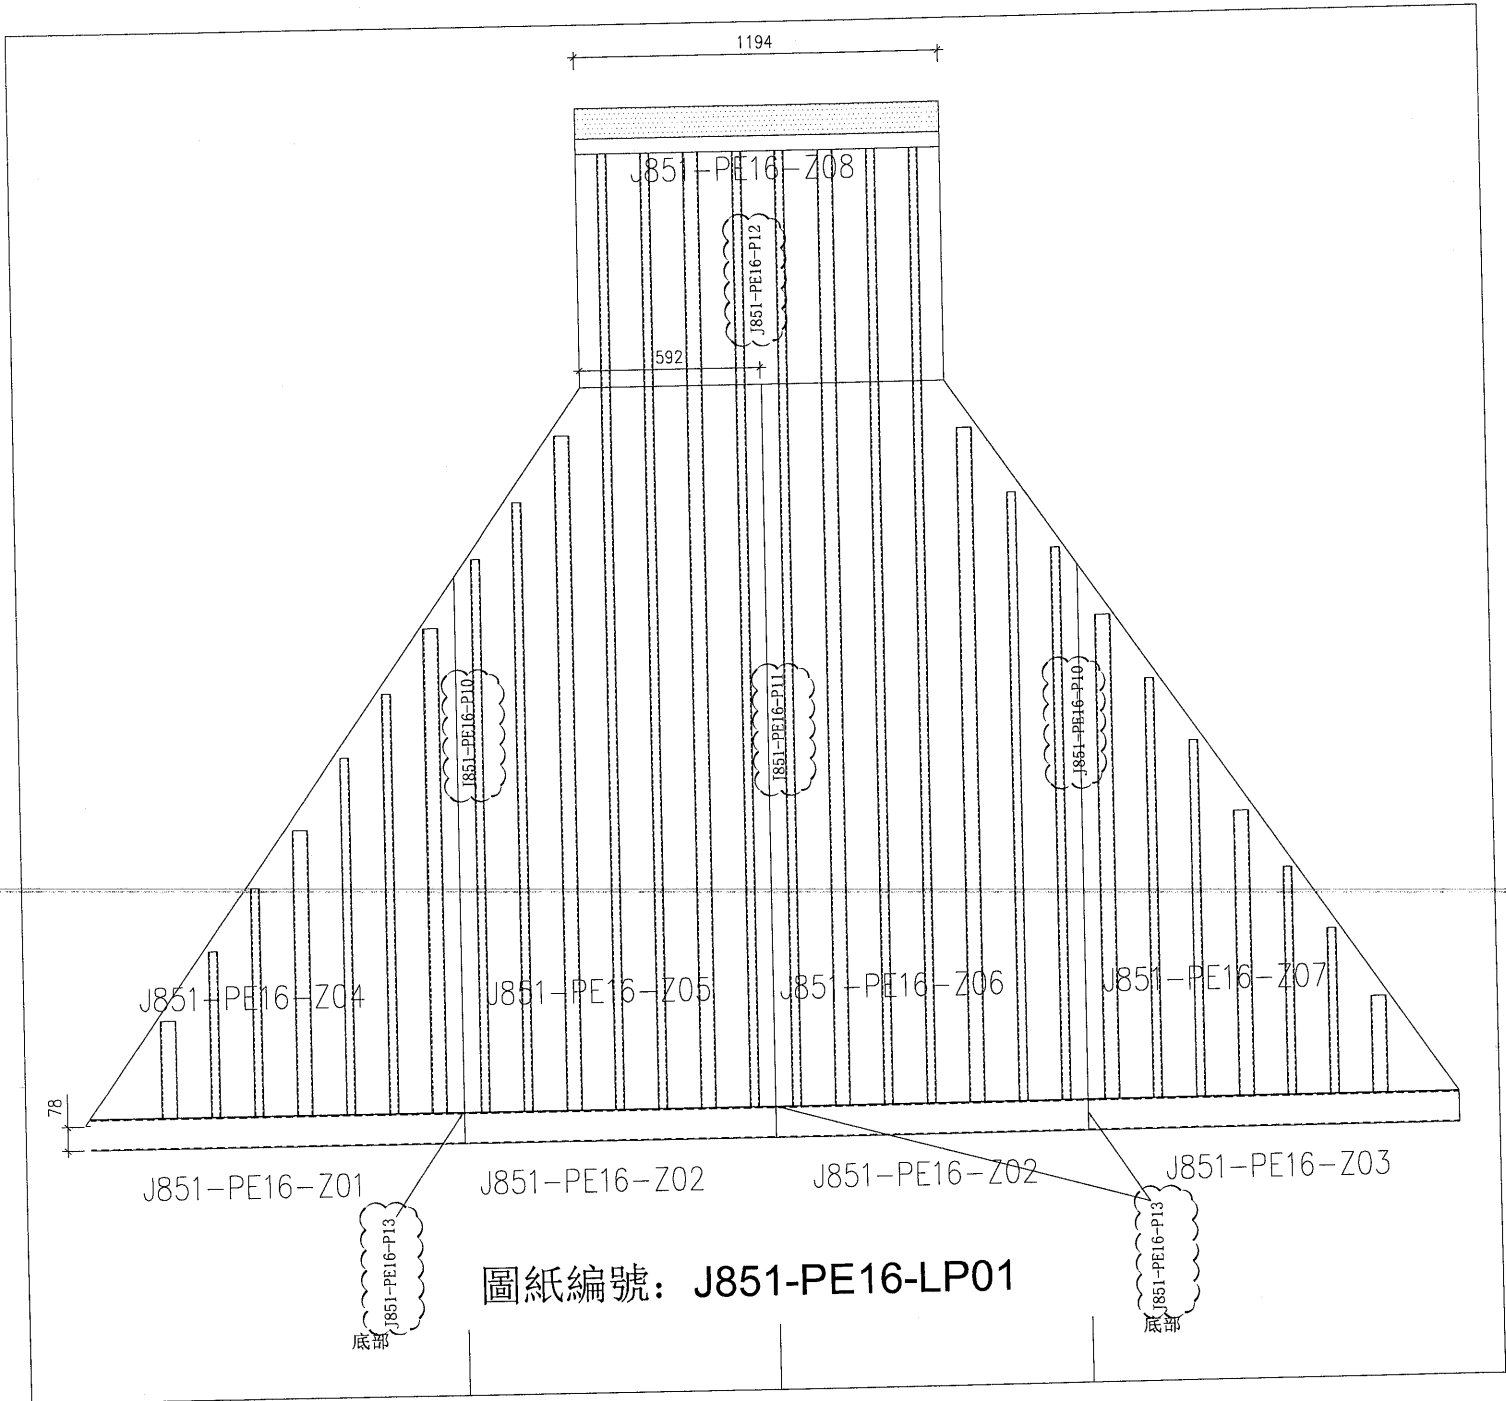

圖紙編號: J851-PE16-LP01

底部

底部