

工程指示 / 要求簡箋(E.I.)

工程指示編號：EI / 3047 / 21

修改版次：-

工程編號：J851

工程名稱：青衣明翹匯

工程項目：冷氣柵格—地盤用鐵件（補訂）

收件人：Maggie Lor (羅小姐)

發件人：Yancy Chen

日期：05/02/2021

要求提供 / 確認 事項：

- | | | |
|------------------------------------|-------------------------------------|-------------------------------|
| <input type="checkbox"/> 初步鋁料 B.M. | <input type="checkbox"/> 加工拆圖，然後生產 | <input type="checkbox"/> 尺寸表 |
| <input type="checkbox"/> 正式鋁料 B.M. | <input type="checkbox"/> 技術上資料 / 指示 | <input type="checkbox"/> 報價 |
| <input type="checkbox"/> 配件 B.M. | <input type="checkbox"/> 樣辦或貨品說明書 | <input type="checkbox"/> 分判合約 |
| <input type="checkbox"/> 其他：_____ | | |

內容：

按BD要求加力，補訂角鐵 8 隻


用於 AC22 和 AC23.

尺寸 100x100x8mm 厚, L=220

請在 25/2/2021 前完成上列要求。

附：

1+ 2 頁

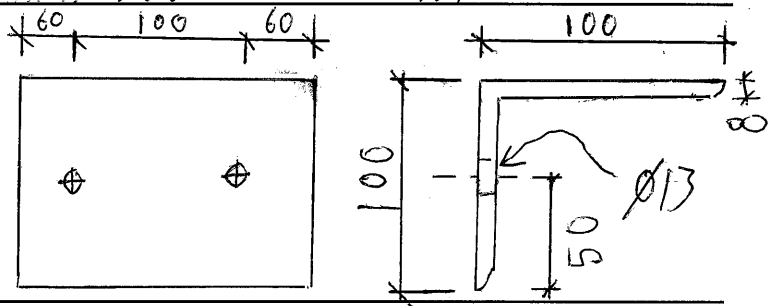

以上項目為：

- 原合約工程包 原合約工程加 / 減賬 新工程報價

原因：-

分發東莞各部門：

- () 生產技術總監 連附件 () 技術部 連附件 () 生產部 連附件 () 機械設計部 連附件
 () 採購部 連附件 () 生產統籌部 連附件
 () 質檢部 連附件 () 會計部 連附件 () 報關組 連附件 () 其他 _____ 連附件


分發香港各部門：

- () 行政部 連附件 () 會計部 連附件 () 統籌部 連附件 (✓) 工程部地盤科文 連附件 積哥
 () 採購部 連附件 () QS 部 連附件 () 維修部 連附件 () 其他 _____ 連附件

傳遞編號：

發件人簽署：

項目經理簽署：

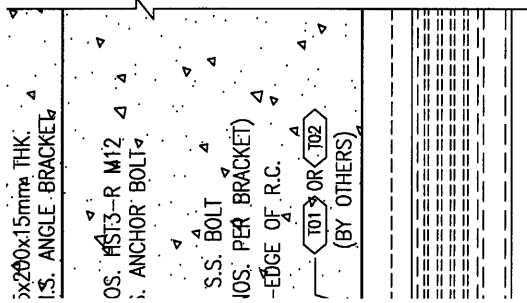

245x245x15mm THK.
G.M.S. PLATE


4 NOS. HST3-R M12
S.S. ANCHOR BOLT

EDGE OF R.C.

S.S. PLATE

S.S. ANGLE

(S16)

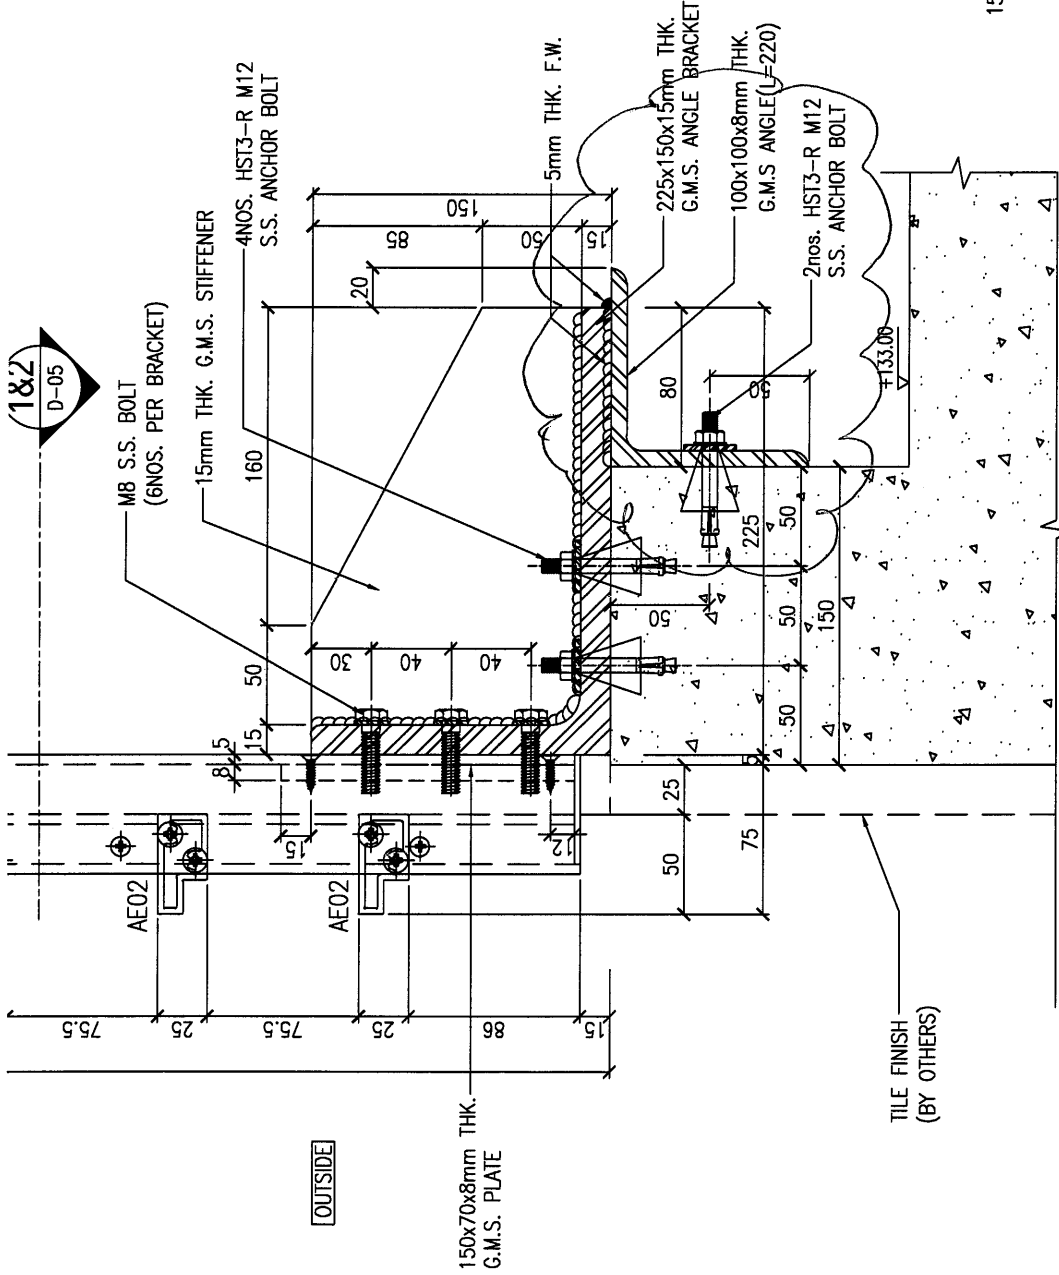

182
D-05

MB S.S. BOLT
(6 NOS. PER BRACKET)

15mm THK. G.M.S. STIFFENER

4 NOS. HST3-R M12
S.S. ANCHOR BOLT

5mm THK. F.W.

225x150x15mm THK.
G.M.S. ANGLE BRACKET

100x100x8mm THK.
G.M.S. ANGLE (L=220)

2 nos. HST3-R M12
S.S. ANCHOR BOLT

75.5

25

75.5

25

86

15

50

75

50

150

50

50

150

50

50

8.5

15

15

15

20

85

150

80

225

50

50

15

25




Timmy Kwan

最后上线时间是今天 14:51




100*100*8mm 厚,
L=220

10:47

請提醒則師後補email 12:47

今日



12:54

又要補回這款角

12:54

要出Ei訂

12:55

訂8隻，是用於AC22 &
AC23

★ 14:26

