

工程指示 / 要求簡箋(E.I.)

工程指示編號：EI/ 3056 /21 修改版次：
 工程編號：J851 工程名稱：青衣明翹滙
 工程項目：冷氣柵格地盤用柵格玉生產(2/F-17/F)
 收件人：生統 發件人：Joe Chan 日期：9/2/2021

要求提供 / 確認 事項：

- | | | |
|------------------------------------|-------------------------------------|-------------------------------|
| <input type="checkbox"/> 初步鋁料 B.M. | <input type="checkbox"/> 加工拆圖，然後生產 | <input type="checkbox"/> 尺寸表 |
| <input type="checkbox"/> 正式鋁料 B.M. | <input type="checkbox"/> 技術上資料 / 指示 | <input type="checkbox"/> 報價 |
| <input type="checkbox"/> 配件 B.M. | <input type="checkbox"/> 樣辦或貨品說明書 | <input type="checkbox"/> 分判合約 |
| <input type="checkbox"/> 其他：_____ | | |

內容：

請依附件資料，生產柵格玉，分樓層出貨。
 (工廠加工前，請先看組裝圖，了解鋁料避位
 方向，請勿開錯料)。

請在 31/3/2021 前完成上列要求。

附有關圖紙 / 文件：

1+177頁

以上項目為：

- 原合約工程包 原合約工程加 / 減賬 新工程報價

原因：-

分發東莞各部門：

- () 生產技術總監 連附件 () 技術部 連附件 () 生產部 連附件 () 機械設計部 連附件
 () 採購部 連附件 (V) 生產統籌部 連附件 梅軍
 () 質檢部 連附件 () 會計部 連附件 () 報關組 連附件 (V) 其他 小羅 連附件

分發香港各部門：

- () 行政部 連附件 () 會計部 連附件 () 統籌部 連附件 (V) 工程部地盤科文 連附件 積哥
 () 採購部 連附件 () QS 部 連附件 () 維修部 連附件 () 其他 _____ 連附件

傳遞編號：HK0305/21

發件人簽署：
 項目經理簽署：P.P.



鋁材開料總表

工程號碼: J851 工程名稱: 青衣

序號	鋁料編號	名稱	表面處理		開料長度	實用長料總數量		浪費率(%)
			顏色	層厚		支數	長度	
1	X85807(深灰)				5600	162	907200	2.00
2	X85807(白)				5600	91	509600	1.53
3	X85808(深灰)				5600	182	1019200	1.52
4	X85808(白)				5600	76	425600	2.30
5	X85704(深灰)				6000	1174	7044000	1.15
6	X85704(白)				6000	502	3012000	1.61
7	X85705(深灰)				6000	457	2742000	1.31
8	X85705(白)				6000	204	1224000	1.60
9	PE00E3006(MILL)				5600	6	33600	14.68

送至: _____

由: _____

日期: _____

簡短說明: _____

共20頁 第1頁

打印日期: 9/2/2021 打印時間: 14:24

工程號碼: J851, 工程名稱: 青衣

開料長度: 5600, 總長料支數: 6, 總開料支數: 52

鋸片厚度(mm): 4, 料頭尾總切除(mm): 20, 浪費率(%): 14.68

鋁材開料清單 PE00E3006(MILL)

窗號	編號(用料狀況)	實用長度(長料開數)	需要 支數	開料 支數	長料 支數	餘料 支數	編號(剩餘長度)
AL01-B01LG, AL01-B01RG, AL01-B02LG, AL01-B02RG, AL01-B01RG, AL01-B02LG, AL01-B02RG	1-6, 2-4	545.0	52	52	6	3	1@(90)x1 2@(3933)x1 3@(2286)x1 4@(639)x1 5@(90)x1 6@(4482)x1 2-4@(90)x3

工程號碼: J851, 工程名稱: 青衣

開料長度: 6000, 總長料支數: 204, 總開料支數: 1339

鋸片厚度(mm): 4, 料頭尾總切除(mm): 20, 浪費率(%): 1.6

鋁材開料清單 X85705(白)

窗號	編號(用料狀況)	實用長度(長料開數)	需要 支數	開料 支數	長料 支數	餘料 支數	編號(剩餘長度)
A04W-04, A05W-04, A06W-04, A07W-03	1-39	1495.0	117	114	39	0	1-8@(1483)x8 9@(2982)x1 10-17@(1483)x8 18@(4481)x1 19-39@(1483)x21
A05W-04, A06W-04	(餘料)9, 18	1495.0		3	0	2	9@(1483)x1 18@(1483)x1
A01W-23, A02W-23, A03W-23	(餘料)1-39	1468.0	39	39	0	39	1-39@(11)x39
A01W-13, A01W-23a, A01W-26b, A02W-13, A02W-23a, A02W-26b, A03W-23a, A03W-26b	40-95	1443.0	221	209	56	0	40-42@(192)x3 43@(4533)x1 44-48@(192)x5 49@(1639)x1 50-58@(192)x9 59@(3086)x1 60-61@(192)x2 62@(1639)x1 63-68@(192)x6 69@(4533)x1 70-84@(192)x15 85@(3086)x1 86-94@(192)x9 95@(4533)x1
A01W-23a, A01W-26b, A02W-13, A02W-23a, A02W-26b, A03W-26b	(餘料)43, 49, 59, 62, 69, 85	1443.0		12	0	6	43@(192)x1 49@(192)x1 59@(192)x1 62@(192)x1 69@(192)x1 85@(192)x1
A02W-25	96-98	1398.0	13	10	3	0	96-97@(372)x2 98@(3176)x1
A02W-25	(餘料)95	1398.0		3	0	1	95@(327)x1
A01W-08, A02W-08, A03W-08	99-117	1346.0	78	74	19	0	99-110@(580)x12 111@(3280)x1 112-117@(580)x6
A01W-08, A03W-08	(餘料)98, 111	1346.0		4	0	2	98@(476)x1 111@(580)x1
A01W-25, A03W-25	118-124	1298.0	26	23	7	0	118-120@(772)x3 121@(4678)x1 122-123@(772)x2 124@(3376)x1
A03W-25	(餘料)121	1298.0		3	0	1	121@(772)x1
A01W-50, A01W-51, A02W-50, A02W-51, A03W-50, A03W-51	125-143	1248.0	78	69	19	0	125-126@(972)x2 127@(2224)x1 128-133@(972)x6 134@(4728)x1 135-136@(972)x2 137@(3476)x1 138-139@(972)x2 140@(2224)x1 141-143@(972)x3
A01W-50, A01W-51, A02W-51, A03W-50, A03W-51	(餘料)124, 127, 134, 137, 140	1248.0		9	0	5	124@(872)x1 127@(972)x1 134@(972)x1 137@(972)x1 140@(972)x1

工程號碼: J851, 工程名稱: 青衣

開料長度: 6000, 總長料支數: 204, 總開料支數: 1339

鋸片厚度(mm): 4, 料頭尾總切除(mm): 20, 浪費率(%): 1.6

鋁材開料清單 X85705(白)

窗號	編號(用料狀況)	實用長度(長料開數)	需要支數	開料支數	長料支數	餘料支數	編號(剩餘長度)
A02W-04, A03W-04	144-154	996.0	52	48	11	0	144-148@(980)x5 149@(4980)x1 150-153@(980)x4 154@(3980)x1
A03W-04	(餘料)149	996.0		4	0	1	149@(980)x1
A01W-04	155-159	994.0	26	23	5	0	155-158@(990)x4 159@(2986)x1
A01W-04	(餘料)154	994.0		3	0	1	154@(986)x1
A05W-01, A06W-01, A07W-01, A08W-01, A09W-01	160-175	697.0	169	109	16	0	160-166@(372)x7 167@(3877)x1 168-169@(372)x2 170@(2475)x1 171@(372)x1 172@(4578)x1 173@(1073)x1 174@(372)x1 175@(3176)x1
A04W-01, A05W-01, A06W-01, A07W-01, A08W-01, A09W-01	(餘料)118-159, 167, 170, 172-173	697.0		60	0	46	118-123@(71)x6 124@(171)x1 125-143@(271)x19 144-153@(279)x10 154@(285)x1 155-158@(289)x4 159@(182)x1 167@(372)x1 170@(372)x1 172-173@(372)x2
A01W-17, A02W-15, A02W-17, A03W-15, A03W-17	176-181	573.0	78	30	6	0	176@(4826)x1 177@(3095)x1 178@(1364)x1 179@(210)x1 180@(5403)x1 181@(3672)x1
A01W-15, A01W-17, A02W-15, A02W-17, A03W-15, A03W-17	(餘料)99-117, 175-178, 180	573.0		48	0	24	99-117@(3)x19 175@(291)x1 176-178@(210)x3 180@(210)x1
A07W-06, A08W-06, A09W-06	182-184	405.0	39	9	3	0	182@(4344)x1 183@(4753)x1 184@(5162)x1
A07W-06, A08W-06, A09W-06	(餘料)98, 181-183	405.0		30	0	4	98@(67)x1 181@(400)x1 182-183@(254)x2
A01W-05, A02W-05, A03W-05	185-197	361.0	234	196	13	0	185-186@(140)x2 187@(870)x1 188-191@(140)x4 192@(1600)x1 193-196@(140)x4 197@(2330)x1
A01W-05, A02W-05, A03W-05	(餘料)96-97, 160-174, 181, 184, 187, 192	361.0		38	0	21	96-97@(7)x2 160-174@(7)x15 181@(35)x1 184@(52)x1 187@(140)x1 192@(140)x1
A04W-07, A06W-07	198-200	347.0	52	32	3	0	198@(13)x1 199@(4927)x1 200@(1768)x1

工程號碼: J851, 工程名稱: 青衣

開料長度: 6000, 總長料支數: 204, 總開料支數: 1339

鋸片厚度(mm): 4, 料頭尾總切除(mm): 20, 浪費率(%): 1.6

鋁材開料清單 X85705(白)

窗號	編號(用料狀況)	實用長度(長料開數)	需要支數	開料支數	長料支數	餘料支數	編號(剩餘長度)
A04W-07, A05W-07, A06W-07	(餘料)197, 199, 199	347.0		20	0	3	197@(224)x1 199@(364)x1 199@(13)x1
A01W-27, A02W-27	201-202	308.0	39	8	2	0	201@(3796)x1 202@(5668)x1
A01W-27, A02W-27, A03W-27	(餘料)95, 200-202	308.0		31	0	4	95@(15)x1 200@(208)x1 201@(52)x1 202@(1612)x1
A07W-07, A09W-07	203-204	247.0	78	21	2	0	203@(3721)x1 204@(2968)x1
A04W-11, A05W-11, A06W-11, A07W-07, A08W-07, A09W-07	(餘料)125-158, 175, 182-183, 202, 202-203, 203	247.0		57	0	41	125-143@(20)x19 144-153@(28)x10 154@(34)x1 155-158@(38)x4 175@(40)x1 182-183@(3)x2 202@(1110)x1 202@(106)x1 203@(458)x1 203@(207)x1

工程號碼: J851, 工程名稱: 青衣

開料長度: 6000, 總長料支數: 457, 總開料支數: 2665

鋸片厚度(mm): 4, 料頭尾總切除(mm): 20, 浪費率(%): 1.31

鋁材開料清單 X85705(深灰)

窗號	編號(用料狀況)	實用長度(長料開數)	需要 支數	開料 支數	長料 支數	餘料 支數	編號(剩餘長度)
A07G-02, A08G-02, A09G-02	1-13	1670.0	39	36	13	0	1-4@(958)x4 5@(4306)x1 6-8@(958)x3 9@(2632)x1 10-13@(958)x4
A08G-02, A09G-02	(餘料)5, 9	1670.0		3	0	2	5@(958)x1 9@(958)x1
A01G-51, A02G-54, A03G-52	14-26	1650.0	39	36	13	0	14-17@(1018)x4 18@(4326)x1 19-21@(1018)x3 22@(2672)x1 23-26@(1018)x4
A02G-54, A03G-52	(餘料)18, 22	1650.0		3	0	2	18@(1018)x1 22@(1018)x1
A01G-01, A02G-01, A03G-01	27-78	1496.0	156	153	52	0	27-43@(1480)x17 44@(4480)x1 45-60@(1480)x16 61@(2980)x1 62-78@(1480)x17
A02G-01, A03G-01	(餘料)44, 61	1496.0		3	0	2	44@(1480)x1 61@(1480)x1
A04G-04, A05G-04, A06G-04, A07G-03	79-122	1495.0	130	127	44	0	79-86@(1483)x8 87@(2982)x1 88-95@(1483)x8 96@(4481)x1 97-121@(1483)x25 122@(4481)x1
A05G-04, A06G-04	(餘料)87, 96	1495.0		3	0	2	87@(1483)x1 96@(1483)x1
A04G-05, A05G-05, A06G-05	(餘料)27-65	1475.0	39	39	0	39	27-65@(1)x39
A01G-26a, A02G-26a, A03G-26a	(餘料)66-104	1468.0	39	39	0	39	66-78@(8)x13 79-104@(11)x26
A02G-36, A03G-30	123-127	1461.0	39	17	5	0	123@(120)x1 124@(3050)x1 125-126@(120)x2 127@(1585)x1
A01G-30, A02G-36, A03G-30	(餘料)105-122, 124	1461.0		22	0	19	105-121@(18)x17 122@(86)x1 124@(120)x1
A01G-11, A01G-16, A02G-11, A02G-16, A03G-11, A03G-16, XG-01	128-169	1448.0	169	165	42	0	128-139@(172)x12 140@(1624)x1 141-152@(172)x12 153@(1624)x1 154-165@(172)x12 166@(1624)x1 167-169@(172)x3
A01G-11, A02G-11, A03G-11, XG-01	(餘料)127, 140, 153, 166	1448.0		4	0	4	127@(133)x1 140@(172)x1 153@(172)x1 166@(172)x1
A01G-23a, A01G-26b, A02G-23a, A02G-26b, A03G-23a, A03G-26b	170-208	1443.0	156	153	39	0	170-178@(192)x9 179@(1639)x1 180-191@(192)x12 192@(1639)x1 193-204@(192)x12 205@(1639)x1 206-208@(192)x3

工程號碼: J851, 工程名稱: 青衣

開料長度: 6000, 總長料支數: 457, 總開料支數: 2665

鋸片厚度(mm): 4, 料頭尾總切除(mm): 20, 浪費率(%): 1.31

鋁材開料清單 X85705(深灰)

窗號	編號(用料狀況)	實用長度(長料開數)	需要支數	開料支數	長料支數	餘料支數	編號(剩餘長度)
A01G-26b, A02G-26b, A03G-26b	(餘料)179, 192, 205	1443.0		3	0	3	179@(192)x1 192@(192)x1 205@(192)x1
A01G-52, A02G-55	209-215	1439.0	26	23	7	0	209-211@(208)x3 212@(4537)x1 213-214@(208)x2 215@(3094)x1
A02G-55	(餘料)212	1439.0		3	0	1	212@(208)x1
A01G-16b, A02G-16b, A03G-16b, A03G-53	216-228	1438.0	52	46	13	0	216-217@(212)x2 218@(1654)x1 219-224@(212)x6 225@(4538)x1 226-227@(212)x2 228@(3096)x1
A01G-16b, A02G-16b, A03G-53	(餘料)215, 218, 225	1438.0		6	0	3	215@(210)x1 218@(212)x1 225@(212)x1
XG-02	229-231	1418.0	13	11	3	0	229-230@(292)x2 231@(1714)x1
XG-02	(餘料)228	1418.0		2	0	1	228@(252)x1
A01G-07, A02G-07, A03G-07	232-251	1396.0	78	73	20	0	232-237@(380)x6 238@(4580)x1 239-243@(380)x5 244@(1780)x1 245-250@(380)x6 251@(4580)x1
A01G-07, A02G-07, A03G-07	(餘料)231, 238, 244	1396.0		5	0	3	231@(314)x1 238@(380)x1 244@(380)x1
A04G-06, A05G-06, A06G-06, A07G-11, A08G-12, A09G-11	252-270	1395.0	78	67	19	0	252-253@(384)x2 254@(3182)x1 255-256@(384)x2 257@(1783)x1 258-263@(384)x6 264@(4581)x1 265-266@(384)x2 267@(3182)x1 268-269@(384)x2 270@(1783)x1
A04G-06, A05G-06, A06G-06, A08G-12, A09G-11	(餘料)251, 254, 257, 264, 267	1395.0		11	0	5	251@(383)x1 254@(384)x1 257@(384)x1 264@(384)x1 267@(384)x1
A01G-10, A02G-10, A03G-10	271-280	1386.0	39	35	10	0	271-276@(420)x6 277@(4590)x1 278-279@(420)x2 280@(3200)x1
A01G-10, A03G-10	(餘料)270, 277	1386.0		4	0	2	270@(393)x1 277@(420)x1
B01G-02, B02G-02, B03G-02	281-290	1348.6	39	36	10	0	281-282@(569.6)x2 283@(1922.2)x1 284-289@(569.6)x6 290@(4627.4)x1
B01G-02, B02G-02	(餘料)280, 283	1348.6		3	0	2	280@(494.8)x1 283@(569.6)x1

鋁材開料清單 X85705(深灰)

窗號	編號(用料狀況)	實用長度(長料開數)	需要 支數	開料 支數	長料 支數	餘料 支數	編號(剩餘長度)
A01G-02, A02G-02, A03G-02	291-299	1320.0	39	33	9	0	291-292@(684)x2 293@(3332)x1 294-295@(684)x2 296@(2008)x1 297-299@(684)x3
A01G-02, A02G-02, A03G-02	(餘料)290, 293, 296	1320.0		6	0	3	290@(655.4)x1 293@(684)x1 296@(684)x1
A01G-11a, A03G-11a	300-306	1268.0	26	23	7	0	300-302@(892)x3 303@(4708)x1 304-305@(892)x2 306@(3436)x1
A03G-11a	(餘料)303	1268.0		3	0	1	303@(892)x1
A01G-16a, A03G-16a	307-312	1238.0	26	23	6	0	307-308@(1012)x2 309@(2254)x1 310-312@(1012)x3
A01G-16a, A03G-16a	(餘料)306, 309	1238.0		3	0	2	306@(952)x1 309@(1012)x1
A01G-03, A02G-03, A03G-03	313-320	1146.0	39	33	8	0	313-314@(230)x2 315@(2530)x1 316-317@(230)x2 318@(4830)x1 319@(230)x1 320@(1380)x1
A02G-03, A03G-03	(餘料)315, 318	1146.0		6	0	2	315@(230)x1 318@(230)x1
B13G-01, B14G-01, B15G-01	321-328	1085.6	39	35	8	0	321-322@(532)x2 323@(3800.8)x1 324-327@(532)x4 328@(2711.2)x1
B13G-01, B14G-01	(餘料)320, 323	1085.6		4	0	2	320@(290.4)x1 323@(532)x1
A05G-08, A06G-08, A07G-08, A08G-08, A09G-08	329-340	994.0	78	50	12	0	329-331@(990)x3 332@(2986)x1 333-334@(990)x2 335@(4982)x1 336@(990)x1 337@(1988)x1 338-339@(990)x2 340@(3984)x1
A04G-08, A05G-08, A07G-08, A08G-08, A09G-08	(餘料)14-26, 307-312, 328, 332, 335, 337	994.0		28	0	23	14-26@(20)x13 307-312@(14)x6 328@(715.2)x1 332@(990)x1 335@(990)x1 337@(990)x1
A06G-12, A07G-05, A08G-05, A09G-05	341-348	870.0	78	40	8	0	341@(2484)x1 342@(736)x1 343@(1610)x1 344-347@(736)x4 348@(5106)x1
A04G-12, A05G-12, A06G-12, A07G-05, A08G-05	(餘料)1-13, 300-306, 329-341, 343	870.0		38	0	34	1-13@(84)x13 300-305@(18)x6 306@(78)x1 329-339@(116)x11 340@(488)x1 341@(736)x1 343@(736)x1

工程號碼: J851, 工程名稱: 青衣

開料長度: 6000, 總長料支數: 457, 總開料支數: 2665

鋸片厚度(mm): 4, 料頭尾總切除(mm): 20, 浪費率(%): 1.31

鋁材開料清單 X85705(深灰)

窗號	編號(用料狀況)	實用長度(長料開數)	需要 支數	開料 支數	長料 支數	餘料 支數	編號(剩餘長度)
A07G-04, A08G-04, A09G-04	349-353	770.0	39	32	5	0	349-350@(562)x2 351@(1336)x1 352@(562)x1 353@(2110)x1
A07G-04, A09G-04	(餘料)348, 351	770.0		7	0	2	348@(462)x1 351@(562)x1
A04G-02, A05G-02, A06G-02	354-359	745.0	39	30	6	0	354@(737)x1 355@(2984)x1 356@(737)x1 357@(3733)x1 358@(737)x1 359@(4482)x1
A04G-02, A05G-02, A06G-02	(餘料)353, 355, 357	745.0		9	0	3	353@(612)x1 355@(737)x1 357@(737)x1
A01G-22, A02G-22, A03G-22	360-364	743.0	39	28	5	0	360@(751)x1 361@(4)x1 362@(2992)x1 363@(4)x1 364@(5233)x1
A01G-22, A02G-22, A03G-22	(餘料)359-360, 362	743.0		11	0	3	359@(0)x1 360@(4)x1 362@(4)x1
A02G-09, A03G-09	365-367	721.0	39	19	3	0	365@(905)x1 366@(180)x1 367@(3080)x1
A01G-09, A02G-09, A03G-09	(餘料)341-347, 354-358, 364, 364-365	721.0		20	0	15	341-347@(11)x7 354-358@(12)x5 364@(4508)x1 364@(158)x1 365@(180)x1
A04G-01, A05G-01, A06G-01, A07G-01, A08G-01, A09G-01	368-425	697.0	468	440	58	0	368-376@(372)x9 377@(5279)x1 378-385@(372)x8 386@(1073)x1 387-395@(372)x9 396@(2475)x1 397-405@(372)x9 406@(3877)x1 407-415@(372)x9 416@(5279)x1 417-424@(372)x8 425@(1073)x1
A04G-01, A05G-01, A06G-01, A07G-01, A08G-01, A09G-01	(餘料)328, 367, 377, 386, 396, 406, 416	697.0		28	0	7	328@(14.2)x1 367@(276)x1 377@(372)x1 386@(372)x1 396@(372)x1 406@(372)x1 416@(372)x1
A04G-03, A05G-03, A06G-03	426-429	652.0	39	21	4	0	426@(4012)x1 427@(1388)x1 428@(76)x1 429@(4668)x1
A04G-03, A05G-03, A06G-03	(餘料)291-299, 425-427	652.0		18	0	12	291-299@(28)x9 425@(417)x1 426-427@(76)x2

工程號碼: J851, 工程名稱: 青衣

開料長度: 6000, 總長料支數: 457, 總開料支數: 2665

鋸片厚度(mm): 4, 料頭尾總切除(mm): 20, 浪費率(%): 1.31

鋁材開料清單 X85705(深灰)

窗號	編號(用料狀況)	實用長度(長料開數)	需要支數	開料支數	長料支數	餘料支數	編號(剩餘長度)
A07G-01a, A08G-01a, A09G-01a	430-433	642.0	39	27	4	0	430@(2750)x1 431-432@(166)x2 433@(3396)x1
A07G-01a, A08G-01a	(餘料)290, 429-430	642.0		12	0	3	290@(9.4)x1 429@(146)x1 430@(166)x1
A01G-18, A02G-18, A03G-18	434-437	583.0	39	30	4	0	434@(1871)x1 435-436@(110)x2 437@(4219)x1
A01G-18, A02G-18	(餘料)353, 433-434	583.0		9	0	3	353@(25)x1 433@(461)x1 434@(110)x1
A02G-24, A02G-35, A03G-24, A03G-29	438-441	468.0	78	42	4	0	438@(1732)x1 439@(1260)x1 440@(788)x1 441@(316)x1
A01G-24, A01G-29, A02G-24, A02G-35, A03G-24, A03G-29	(餘料)280-289, 321-327, 340, 349-352, 437, 437-440	468.0		36	0	27	280@(22.8)x1 281-289@(97.6)x9 321-327@(60)x7 340@(16)x1 349-352@(90)x4 437@(2331)x1 437@(443)x1 438-440@(316)x3
A10G-01, A11G-01	442-443	448.0	26	22	2	0	442-443@(1008)x2
A10G-01, A11G-01	(餘料)348, 433, 442	448.0		4	0	3	348@(10)x1 433@(9)x1 442@(104)x1
A12G-01	444	415.0	13	1	1	0	444@(5561)x1
A12G-01	(餘料)271-279, 437, 443	415.0		12	0	11	271-279@(1)x9 437@(24)x1 443@(170)x1
A03G-05	445-447	361.0	156	44	3	0	445-446@(140)x2 447@(1600)x1
A01G-05, A02G-05, A03G-05	(餘料)232-270, 368-425, 444, 444	361.0		112	0	99	232-250@(15)x19 251@(18)x1 252-269@(19)x18 270@(28)x1 368-424@(7)x57 425@(52)x1 444@(3006)x1 444@(86)x1
A01G-19, A02G-19, A03G-19	448-450	348.0	39	18	3	0	448@(2812)x1 449@(3868)x1 450@(4924)x1
A01G-19, A02G-19, A03G-19	(餘料)447-449	348.0		21	0	3	447@(192)x1 448-449@(348)x2
B02G-01, B03G-01	451-452	335.2	39	16	2	0	451@(2588)x1 452@(3944.8)x1
B01G-01, B02G-01, B03G-01	(餘料)448-450, 450-451	335.2		23	0	5	448-449@(8.8)x2 450@(1192.8)x1 450@(175.2)x1 451@(213.6)x1
A02G-21, A03G-21	453-454	308.0	39	12	2	0	453@(3172)x1 454@(5044)x1

工程號碼: J851, 工程名稱: 青衣

開料長度: 6000, 總長料支數: 457, 總開料支數: 2665

鋸片厚度(mm): 4, 料頭尾總切除(mm): 20, 浪費率(%): 1.31

鋁材開料清單 X85705(深灰)

窗號	編號(用料狀況)	實用長度(長料開數)	需要 支數	開料 支數	長料 支數	餘料 支數	編號(剩餘長度)
A01G-21, A02G-21, A03G-21	(餘料)231, 438-441, 452, 452-453	308.0		27	0	8	231@(2)x1 438-441@(4)x4 452@(1448.8)x1 452@(200.8)x1 453@(52)x1
A05G-11, A07G-07, A09G-07	455-457	247.0	78	12	3	0	455@(5729)x1 456@(4976)x1 457@(4223)x1
A04G-11, A05G-11, A06G-11, A07G-07, A08G-07, A09G-07	(餘料)228-230, 320, 367, 454, 454-455, 455-456, 456	247.0		66	0	11	228@(1)x1 229-230@(41)x2 320@(39.4)x1 367@(25)x1 454@(3036)x1 454@(24)x1 455@(2466)x1 455@(207)x1 456@(1713)x1 456@(207)x1

工程號碼: J851, 工程名稱: 青衣

開料長度: 6000, 總長料支數: 502, 總開料支數: 3172

鋸片厚度(mm): 4, 料頭尾總切除(mm): 20, 浪費率(%): 1.61

鋁材開料清單 X85704(白)

窗號	編號(用料狀況)	實用長度(長料開數)	需要 支數	開料 支數	長料 支數	餘料 支數	編號(剩餘長度)
A02W-04, A03W-03	1-174	1495.0	520	518	174	0	1-69@(1483)x69 70@(4481)x1 71-173@(1483)x103 174@(4481)x1
A03W-03	(餘料)70	1495.0		2	0	1	70@(1483)x1
A01W-23	(餘料)1-104	1468.0	104	104	0	104	1-104@(11)x104
A01W-23a, A01W-26b	175-286	1443.0	520	448	112	0	175-286@(192)x112
A01W-23a	(餘料)105-174	1443.0		72	0	70	105-173@(36)x69 174@(140)x1
A01W-13	287-312	1433.0	104	104	26	0	287-312@(232)x26
A01W-08	313-325	1346.0	52	52	13	0	313-325@(580)x13
A01W-25	326-351	1298.0	104	104	26	0	326-351@(772)x26
A01W-50, A01W-51	352-364	1248.0	52	50	13	0	352-357@(972)x6 358@(3476)x1 359-364@(972)x6
A01W-51	(餘料)358	1248.0		2	0	1	358@(972)x1
A01W-04	365-406	996.0	208	208	42	0	365-405@(980)x41 406@(2980)x1
A02W-01, A03W-01	407-435	697.0	312	224	29	0	407-421@(372)x15 422@(3176)x1 423-434@(372)x12 435@(3176)x1
A02W-01, A03W-01	(餘料)326-406, 422	697.0		88	0	82	326-351@(71)x26 352-364@(271)x13 365-405@(279)x41 406@(176)x1 422@(372)x1
A01W-15, A01W-17	436-439	573.0	52	32	4	0	436@(1364)x1 437-438@(210)x2 439@(3672)x1
A01W-15, A01W-17	(餘料)313-325, 435-436	573.0		20	0	15	313-325@(3)x13 435@(291)x1 436@(210)x1
A03W-06	440-446	405.0	104	96	7	0	440-445@(254)x6 446@(1072)x1
A03W-06	(餘料)439	405.0		8	0	1	439@(400)x1
A01W-05	447-484	361.0	624	593	38	0	447-483@(140)x37 484@(5615)x1
A01W-05	(餘料)407-434, 439, 446	361.0		31	0	30	407-434@(7)x28 439@(35)x1 446@(342)x1
A02W-07	485-490	347.0	104	89	6	0	485-489@(13)x5 490@(4576)x1
A02W-07	(餘料)484	347.0		15	0	1	484@(350)x1
A01W-27	491-495	308.0	104	88	5	0	491-494@(52)x4 495@(2236)x1
A01W-27	(餘料)446, 484, 490	308.0		16	0	3	446@(30)x1 484@(38)x1 490@(208)x1
A02W-11, A03W-07	496-502	247.0	208	128	7	0	496@(207)x1 497@(2968)x1 498-501@(207)x4 502@(5729)x1

工程號碼: J851, 工程名稱: 青衣

開料長度: 6000, 總長料支數: 502, 總開料支數: 3172

鋸片厚度(mm): 4, 料頭尾總切除(mm): 20, 浪費率(%): 1.61

鋁材開料清單 X85704(白)

窗號	編號(用料狀況)	實用長度(長料開數)	需要 支數	開料 支數	長料 支數	餘料 支數	編號(剩餘長度)
A02W-11, A03W-07	(餘料)352-405, 435, 440-445, 495, 497	247.0		80	0	63	352-364@(20)x13 365-405@(28)x41 435@(40)x1 440-445@(3)x6 495@(228)x1 497@(207)x1

工程號碼: J851, 工程名稱: 青衣
開料長度: 6000, 總長料支數: 1174, 總開料支數: 6760
鋸片厚度(mm): 4, 料頭尾總切除(mm): 20, 浪費率(%): 1.15

鋁材開料清單 X85704(深灰)

窗號	編號(用料狀況)	實用長度(長料開數)	需要支數	開料支數	長料支數	餘料支數	編號(剩餘長度)
A03G-02	1-35	1670.0	104	104	35	0	1-34@(958)x34 35@(2632)x1
A01G-54	36-44	1650.0	26	25	9	0	36-43@(1018)x8 44@(4326)x1
A01G-54	(餘料)35	1650.0		1	0	1	35@(978)x1
A01G-01	45-182	1496.0	416	414	138	0	45-182@(1480)x138
A01G-01	(餘料)44	1496.0		2	0	1	44@(1326)x1
A02G-04, A03G-03	183-390	1495.0	624	622	208	0	183-251@(1483)x69 252@(4481)x1 253-390@(1483)x138
A03G-03	(餘料)252	1495.0		2	0	1	252@(1483)x1
A02G-05	(餘料)45-148	1475.0	104	104	0	104	45-148@(1)x104
A01G-26a	(餘料)149-252	1468.0	104	104	0	104	149-182@(8)x34 183-252@(11)x70
A01G-36	(餘料)253-356	1461.0	104	104	0	104	253-356@(18)x104
A01G-11, A01G-16, XG-01	391-489	1448.0	429	393	99	0	391-407@(172)x17 408@(3076)x1 409-488@(172)x80 489@(1624)x1
A01G-11, A01G-16	(餘料)357-390, 408	1448.0		36	0	35	357-390@(31)x34 408@(172)x1
A01G-23a, A01G-26b	490-593	1443.0	416	414	104	0	490-566@(192)x77 567@(1639)x1 568-592@(192)x25 593@(1639)x1
A01G-23a, A01G-26b	(餘料)489, 567	1443.0		2	0	2	489@(177)x1 567@(192)x1
A01G-55	594-600	1439.0	26	25	7	0	594-599@(208)x6 600@(4537)x1
A01G-55	(餘料)593	1439.0		1	0	1	593@(196)x1
A01G-16b	601-626	1438.0	104	101	26	0	601-625@(212)x25 626@(4538)x1
A01G-16b	(餘料)600	1438.0		3	0	1	600@(211)x1
XG-02	627-648	1418.0	91	88	22	0	627-648@(292)x22
XG-02	(餘料)626	1418.0		3	0	1	626@(272)x1
A01G-07	649-700	1396.0	208	208	52	0	649-700@(380)x52
A02G-06, A03G-12	701-752	1395.0	208	208	52	0	701-752@(384)x52
A01G-10	753-778	1386.0	104	104	26	0	753-778@(420)x26
B01G-02	779-785	1348.6	26	26	7	0	779-784@(569.6)x6 785@(3274.8)x1
A01G-02	786-811	1320.0	104	101	26	0	786-810@(684)x25 811@(4656)x1
A01G-02	(餘料)44, 785	1320.0		3	0	2	44@(2)x1 785@(626.8)x1
A01G-11a	812-814	1268.0	13	10	3	0	812-813@(892)x2 814@(3436)x1
A01G-11a	(餘料)811	1268.0		3	0	1	811@(840)x1
A01G-16a	815-817	1238.0	13	11	3	0	815-816@(1012)x2 817@(2254)x1
A01G-16a	(餘料)814	1238.0		2	0	1	814@(952)x1
A01G-03	818-838	1146.0	104	103	21	0	818-837@(230)x20 838@(2530)x1
A01G-03	(餘料)817	1146.0		1	0	1	817@(1104)x1
B05G-01	839-843	1085.6	26	23	5	0	839-842@(532)x4 843@(2711.2)x1

工程號碼: J851, 工程名稱: 青衣
開料長度: 6000, 總長料支數: 1174, 總開料支數: 6760
鋸片厚度(mm): 4, 料頭尾總切除(mm): 20, 浪費率(%): 1.15

鋁材開料清單 X85704(深灰)

窗號	編號(用料狀況)	實用長度(長料開數)	需要支數	開料支數	長料支數	餘料支數	編號(剩餘長度)
B05G-01	(餘料)817, 838	1085.6		3	0	2	817@(14.4)x1 838@(350.8)x1
A02G-08, A03G-08	844-883	994.0	208	193	40	0	844-861@(990)x18 862@(3984)x1 863-882@(990)x20 883@(4982)x1
A02G-08, A03G-08	(餘料)36-43, 815-816, 843, 862	994.0		15	0	12	36-43@(20)x8 815-816@(14)x2 843@(715.2)x1 862@(990)x1
A02G-12, A03G-05	884-904	870.0	208	124	21	0	884-886@(736)x3 887@(2484)x1 888-904@(736)x17
A02G-12, A03G-05	(餘料)1-35, 812-814, 844-883, 887	870.0		84	0	79	1-34@(84)x34 35@(104)x1 812-813@(18)x2 814@(78)x1 844-882@(116)x39 883@(612)x1 887@(736)x1
A03G-04	905-919	770.0	104	103	15	0	905-918@(562)x14 919@(2110)x1
A03G-04	(餘料)811	770.0		1	0	1	811@(66)x1
A02G-02	920-934	745.0	104	102	15	0	920-933@(737)x14 934@(2984)x1
A02G-02	(餘料)919	745.0		2	0	1	919@(612)x1
A01G-22	935-947	743.0	104	101	13	0	935-946@(4)x12 947@(2245)x1
A01G-22	(餘料)934	743.0		3	0	1	934@(743)x1
A01G-09	948-956	721.0	104	65	9	0	948-955@(180)x8 956@(5255)x1
A01G-09	(餘料)884-904, 920-934, 947	721.0		39	0	37	884-904@(11)x21 920-933@(12)x14 934@(18)x1 947@(70)x1
A02G-01, A03G-01	957-1089	697.0	1066	1058	133	0	957-1088@(372)x132 1089@(4578)x1
A02G-01	(餘料)843, 956	697.0		8	0	2	843@(14.2)x1 956@(348)x1
A02G-03	1090-1098	652.0	104	73	9	0	1090-1097@(76)x8 1098@(5324)x1
A02G-03	(餘料)786-810, 1089	652.0		31	0	26	786-810@(28)x25 1089@(642)x1
A03G-01a	1099-1109	642.0	104	96	11	0	1099-1108@(166)x10 1109@(2104)x1
A03G-01a	(餘料)1098	642.0		8	0	1	1098@(156)x1
A01G-18	1110-1119	583.0	104	97	10	0	1110-1118@(110)x9 1119@(1871)x1
A01G-18	(餘料)785, 883, 919, 1089, 1109	583.0		7	0	5	785@(39.8)x1 883@(25)x1 919@(25)x1 1089@(55)x1 1109@(343)x1
B03G-01	(餘料)779-784, 839-842, 905-918, 1119	521.2	26	26	0	25	779-784@(44.4)x6 839-842@(6.8)x4 905-918@(36.8)x14 1119@(820.6)x1

工程號碼: J851, 工程名稱: 青衣
開料長度: 6000, 總長料支數: 1174, 總開料支數: 6760
鋸片厚度(mm): 4, 料頭尾總切除(mm): 20, 浪費率(%): 1.15

鋁材開料清單 X85704(深灰)

窗號	編號(用料狀況)	實用長度(長料開數)	需要 支數	開料 支數	長料 支數	餘料 支數	編號(剩餘長度)
A01G-24, A01G-35	1120-1137	468.0	208	202	18	0	1120-1127@(316)x8 1128@(2676)x1 1129-1136@(316)x8 1137@(4564)x1
A01G-24, A01G-35	(餘料)1119, 1128	468.0		6	0	2	1119@(348.6)x1 1128@(316)x1
A04G-01	1138-1142	415.0	104	68	5	0	1138-1141@(114)x4 1142@(952)x1
A04G-01	(餘料)753-778, 1137	415.0		36	0	27	753-778@(1)x26 1137@(374)x1
A01G-05	1143-1154	361.0	416	177	12	0	1143-1153@(140)x11 1154@(5615)x1
A01G-05	(餘料)649-752, 957-1088, 1137, 1142	361.0		239	0	238	649-700@(15)x52 701-752@(19)x52 957-1088@(7)x132 1137@(9)x1 1142@(222)x1
A01G-19	1155-1160	348.0	104	89	6	0	1155-1159@(348)x5 1160@(2812)x1
A01G-19	(餘料)1154	348.0		15	0	1	1154@(335)x1
B01G-01	1161	335.2	26	9	1	0	1161@(2927.2)x1
B01G-01	(餘料)838, 956, 1109, 1119, 1155-1160	335.2		17	0	10	838@(11.6)x1 956@(8.8)x1 1109@(3.8)x1 1119@(9.4)x1 1155-1159@(8.8)x5 1160@(98.4)x1
A01G-21	1162-1166	308.0	104	77	5	0	1162-1165@(52)x4 1166@(5668)x1
A01G-21	(餘料)1120-1136, 1154, 1161	308.0		27	0	19	1120-1136@(4)x17 1154@(23)x1 1161@(119.2)x1
A02G-11, A03G-07	1167-1174	247.0	208	153	8	0	1167-1168@(207)x2 1169@(2717)x1 1170-1173@(207)x4 1174@(5478)x1
A02G-11, A03G-07	(餘料)626-648, 1166, 1169	247.0		55	0	25	626@(21)x1 627-648@(41)x22 1166@(146)x1 1169@(207)x1

工程號碼: J851, 工程名稱: 青衣

開料長度: 5600, 總長料支數: 76, 總開料支數: 403

鋸片厚度(mm): 4, 料頭尾總切除(mm): 20, 浪費率(%): 2.3

鋁材開料清單 X85808(白)

窗號	編號(用料狀況)	實用長度(長料開數)	需要 支數	開料 支數	長料 支數	餘料 支數	編號(剩餘長度)
A01LW, A01RW, A02LW, A02RW	1-71	1095.0	351	348	71	0	1-28@(85)x28 29@(2283)x1 30-59@(85)x30 60@(1184)x1 61-70@(85)x10 71@(4481)x1
A01RW, A02LW	(餘料)29, 60	1095.0		3	0	2	29@(85)x1 60@(85)x1
B01LW, B01RW	72-76	545.0	52	42	5	0	72@(90)x1 73@(1188)x1 74-75@(90)x2 76@(3384)x1
B01LW, B01RW	(餘料)71, 73	545.0		10	0	2	71@(89)x1 73@(90)x1

工程號碼: J851, 工程名稱: 青衣
開料長度: 5600, 總長料支數: 182, 總開料支數: 975
鋸片厚度(mm): 4, 料頭尾總切除(mm): 20, 浪費率(%): 1.52

鋁材開料清單 X85808(深灰)

窗號	編號(用料狀況)	實用長度(長料開數)	需要 支數	開料 支數	長料 支數	餘料 支數	編號(剩餘長度)
A01LG, A01RG, A02LG, A02RG, A03G	1-169	1095.0	845	836	169	0	1-80@(85)x80 81@(2283)x1 82-161@(85)x80 162@(4481)x1 163-166@(85)x4 167@(3382)x1 168-169@(85)x2
A01RG, A02RG, A03G	(餘料)81, 162, 167	1095.0					9
B01LG, B01RG	170-182	545.0	130	125	13	0	170-175@(90)x6 176@(2835)x1 177-182@(90)x6
B01RG	(餘料)176	545.0					5

工程號碼: J851, 工程名稱: 青衣

開料長度: 5600, 總長料支數: 91, 總開料支數: 507

鋸片厚度(mm): 4, 料頭尾總切除(mm): 20, 浪費率(%): 1.53

鋁材開料清單 X85807(白)

窗號	編號(用料狀況)	實用長度(長料開數)	需要 支數	開料 支數	長料 支數	餘料 支數	編號(剩餘長度)
A01LW, A01RW	1-81	1095.0	403	401	81	0	1-41@(85)x41 42@(2283)x1 43-80@(85)x38 81@(2283)x1
A01RW	(餘料)42	1095.0		2	0	1	42@(85)x1
B01LW, B01RW	82-91	545.0	104	98	10	0	82-85@(90)x4 86@(1188)x1 87-91@(90)x5
B01LW, B01RW	(餘料)81, 86	545.0		6	0	2	81@(87)x1 86@(90)x1

工程號碼: J851, 工程名稱: 青衣

開料長度: 5600, 總長料支數: 162, 總開料支數: 819

鋸片厚度(mm): 4, 料頭尾總切除(mm): 20, 浪費率(%): 2

鋁材開料清單 X85807(深灰)

窗號	編號(用料狀況)	實用長度(長料開數)	需要 支數	開料 支數	長料 支數	餘料 支數	編號(剩餘長度)
A01LG, A01RG	1-159	1095.0	793	793	159	0	1-158@(85)x158 159@(2283)x1
B01LG, B01RG, B01LG, B01RG	160-162, 159-160	545.0	26	26	3	2	160@(639)x1 161@(90)x1 162@(4482)x1 159@(87)x1 160@(90)x1

圖則登記表
DRAWING REGISTER

工程名稱 Project Title:		接收日期 Receiving Date (適用於客戶圖則)																														
J851 格柵玉拆圖 (T1, T2)		年	21																													
		月	2																													
		日	9																													
工程編號 Project No:		修訂編號 Revision No.																														
J851																																
圖則編號 Drg. No.	圖則名稱 Drawing Title	1	2	3	4	5	6	7	8	9	10	11	12	13	14	15	16	17	18	19	20	21	22	23	24	25	26	27	28	29	30	31
AC1-G	地盤AC柵格總組裝圖	-																														
AC2-G	地盤AC柵格總組裝圖	-																														
AC-V01R	工廠AC柵格玉組裝圖 (H=550)	-																														
AC-V02L	工廠AC柵格玉組裝圖 (H=550)	-																														
AC-V02R	工廠AC柵格玉組裝圖 (H=550)	-																														

圖則登記表
DRAWING REGISTER

工程名稱 Project Title:		J851 柵格玉拆圖 (T1, T2)		接收日期 Receiving Date (適用於客戶圖則)													
工程編號 Project No:		J851		年	21												
				月	2												
				日	9												
圖則編號 Drg. No.	圖則名稱 Drawing Title			修訂編號 Revision No.													
AC-V03L	工廠AC柵格玉組裝圖 (H=550)	32	-														
AC-V03R	工廠AC柵格玉組裝圖 (H=550)	33	-														
AC-V04	工廠AC柵格玉組裝圖 (H=550)	34	-														
AC-V05	工廠AC柵格玉組裝圖 (H=550)	35	-														
AC-V06	工廠AC柵格玉組裝圖 (H=550)	36	-														
AC-V07	工廠AC柵格玉組裝圖 (H=550)	37	-														
AC-V08	工廠AC柵格玉組裝圖 (H=550)	38	-														
AC-V09	工廠AC柵格玉組裝圖 (H=550)	39	-														
AC-V10	工廠AC柵格玉組裝圖 (H=550)	40	-														
AC-V11	工廠AC柵格玉組裝圖 (H=550)	41	-														
AC-U01	工廠AC柵格玉組裝圖 (H=1100)	42	-														
AC-U01a	工廠AC柵格玉組裝圖 (H=1100)	43	-														
AC-U02	工廠AC柵格玉組裝圖 (H=1100)	44	-														
AC-U03	工廠AC柵格玉組裝圖 (H=1100)	45	-														
AC-U04	工廠AC柵格玉組裝圖 (H=1100)	46	-														
AC-U06	工廠AC柵格玉組裝圖 (H=1100)	47	-														
AC-U08	工廠AC柵格玉組裝圖 (H=1100)	48	-														
AC-U09	工廠AC柵格玉組裝圖 (H=1100)	49	-														
AC-U10L	工廠AC柵格玉組裝圖 (H=1100)	50	-														
AC-U10aL	工廠AC柵格玉組裝圖 (H=1100)	51	-														
AC-U10R	工廠AC柵格玉組裝圖 (H=1100)	52	-														
AC-U10aR	工廠AC柵格玉組裝圖 (H=1100)	53	-														
AC-U10bR	工廠AC柵格玉組裝圖 (H=1100)	54	-														
AC-U11L	工廠AC柵格玉組裝圖 (H=1100)	55	-														
AC-U11aL	工廠AC柵格玉組裝圖 (H=1100)	56	-														
AC-U11R	工廠AC柵格玉組裝圖 (H=1100)	57	-														
AC-U11aR	工廠AC柵格玉組裝圖 (H=1100)	58	-														
AC-U14L	工廠AC柵格玉組裝圖 (H=1100)	59	-														
AC-U14R	工廠AC柵格玉組裝圖 (H=1100)	60	-														
AC-U16	工廠AC柵格玉組裝圖 (H=1100)	61	-														
AC-U17	工廠AC柵格玉組裝圖 (H=1100)	62	-														

圖則登記表
DRAWING REGISTER

工程名稱 Project Title:		J851 格柵玉拆圖 (T1, T2)		接收日期 Receiving Date (適用於客戶圖則)											
工程編號 Project No:		J851		年	21										
				月	2										
				日	9										
圖則編號 Drg. No.	圖則名稱 Drawing Title			修訂編號 Revision No.											
AC-U18	工廠AC柵格玉組裝圖 (H=1100	63	-												
AC-U19	工廠AC柵格玉組裝圖 (H=1100	64	-												
AC-U20	工廠AC柵格玉組裝圖 (H=1100	65	-												
AC-U22	工廠AC柵格玉組裝圖 (H=1100	66	-												
AC-U23	工廠AC柵格玉組裝圖 (H=1100	67	-												
AC-U24	工廠AC柵格玉組裝圖 (H=1100	68	-												
AC-U26L	工廠AC柵格玉組裝圖 (H=1100	69	-												
AC-U26R	工廠AC柵格玉組裝圖 (H=1100	70	-												
AC-U27	工廠AC柵格玉組裝圖 (H=1100	71	-												
AC-U28L	工廠AC柵格玉組裝圖 (H=1100	72	-												
AC-U28R	工廠AC柵格玉組裝圖 (H=1100	73	-												
AC-U29	工廠AC柵格玉組裝圖 (H=1100	74	-												
AC-U30	工廠AC柵格玉組裝圖 (H=1100	75	-												
AC-U31L	工廠AC柵格玉組裝圖 (H=1100	76	-												
AC-U31R	工廠AC柵格玉組裝圖 (H=1100	77	-												
AC-U32	工廠AC柵格玉組裝圖 (H=1100	78	-												
AC-U33	工廠AC柵格玉組裝圖 (H=1100	79	-												
AC-U34	工廠AC柵格玉組裝圖 (H=1100	80	-												
AC-U35	工廠AC柵格玉組裝圖 (H=1100	81	-												
AC-U36	工廠AC柵格玉組裝圖 (H=1100	82	-												
AC-U38L	工廠AC柵格玉組裝圖 (H=1100	83	-												
AC-U38R	工廠AC柵格玉組裝圖 (H=1100	84	-												
AC-U38aR	工廠AC柵格玉組裝圖 (H=1100	85	-												
AC-U39L	工廠AC柵格玉組裝圖 (H=1100	86	-												
AC-U39R	工廠AC柵格玉組裝圖 (H=1100	87	-												
AC-U39L	工廠AC柵格玉組裝圖 (H=1100	88	-												
AC-U39R	工廠AC柵格玉組裝圖 (H=1100	89	-												
AC-U40	工廠AC柵格玉組裝圖 (H=1100	90	-												
AC-U41	工廠AC柵格玉組裝圖 (H=1100	91	-												
X85704-A01-1	小橫料加工圖	92	-												
X85704-A01-2	小橫料加工圖	93	-												

圖則登記表
DRAWING REGISTER



工程名稱 Project Title:		J851 格柵玉拆圖 (T1, T2)		接收日期 Receiving Date (適用於客戶圖則)													
工程編號 Project No:		J851		年	21												
				月	2												
				日	9												
圖則編號 Drg. No.	圖則名稱 Drawing Title			修訂編號 Revision No.													
X85704-A01-3	小橫料加工圖	94	-														
X85704-A01-4	小橫料加工圖	95	-														
X85704-A02-1	小橫料加工圖	96	-														
X85704-A02-2	小橫料加工圖	97	-														
X85704-A03-1	小橫料加工圖	98	-														
X85704-A03-2	小橫料加工圖	99	-														
X85704-A04	小橫料加工圖	100	-														
X85704-B01	小橫料加工圖	101	-														
X85704-B03	小橫料加工圖	102	-														
X85704-B05	小橫料加工圖	103	-														
X85704-X	小橫料加工圖	104	-														
X85705-A01-1	大橫料加工圖	105	-														
X85705-A01-2	大橫料加工圖	106	-														
X85705-A01-3	大橫料加工圖	107	-														
X85705-A01-4	大橫料加工圖	108	-														
X85705-A02-1	大橫料加工圖	109	-														
X85705-A02-2	大橫料加工圖	110	-														
X85705-A02-3	大橫料加工圖	111	-														
X85705-A02-4	大橫料加工圖	112	-														
X85705-A02-5	大橫料加工圖	113	-														
X85705-A03-1	大橫料加工圖	114	-														
X85705-A03-2	大橫料加工圖	115	-														
X85705-A03-3	大橫料加工圖	116	-														
X85705-A03-4	大橫料加工圖	117	-														
X85705-A04-1	大橫料加工圖	118	-														
X85705-A04-2	大橫料加工圖	119	-														
X85705-A05-1	大橫料加工圖	120	-														
X85705-A05-2	大橫料加工圖	121	-														
X85705-A06-1	大橫料加工圖	122	-														
X85705-A06-2	大橫料加工圖	123	-														
X85705-A07-1	大橫料加工圖	124	-														


圖則登記表
DRAWING REGISTER

工程名稱 Project Title:		接收日期 Receiving Date (適用於客戶圖則)						
J851 格柵玉拆圖 (T1, T2)		年	21					
		月	2					
工程編號 Project No: J851		日	9					
圖則編號 Drg. No.	圖則名稱 Drawing Title	修訂編號 Revision No.						
X85705-A07-2	大橫料加工圖	125	-					
X85705-A08-1	大橫料加工圖	126	-					
X85705-A08-2	大橫料加工圖	127	-					
X85705-A09-1	大橫料加工圖	128	-					
X85705-A09-2	大橫料加工圖	129	-					
X85705-A10	大橫料加工圖	130	-					
X85705-A11	大橫料加工圖	131	-					
X85705-A12	大橫料加工圖	132	-					
X85705-B01	大橫料加工圖	133	-					
X85705-B02	大橫料加工圖	134	-					
X85705-B03	大橫料加工圖	135	-					
X85705-B13	大橫料加工圖	136	-					
X85705-B14	大橫料加工圖	137	-					
X85705-B15	大橫料加工圖	138	-					
X85705-X	大橫料加工圖	139	-					
X85807-A01L	小鋁角加工圖	140	-					
X85807-A01R	小鋁角加工圖	141	-					
X85807-B01L	小鋁角加工圖	142	-					
X85807-B01R	小鋁角加工圖	143	-					
X85808-A01L	大鋁角加工圖	144	-					
X85808-A01R	大鋁角加工圖	145	-					
X85808-A02L	大鋁角加工圖	146	-					
X85808-A02R	大鋁角加工圖	147	-					
X85808-A03	大鋁角加工圖	148	-					
X85808-B01L	大鋁角加工圖	149	-					
X85808-B01R	大鋁角加工圖	150	-					
AL01-B01L	超大鋁角加工圖	151	-					
AL01-B01R	超大鋁角加工圖	152	-					
AL01-B02L	超大鋁角加工圖	153	-					
AL01-B02R	超大鋁角加工圖	154	-					
/	派料表		-					

 美特鋁質有限公司 MIDI Aluminium Fabricator Ltd.				工程號 J851 地盘 青衣190	類別 制圖 W. E. X	物料號 - 2020-06-13	圖號 AC1-G 數量 13
修改 A 日期 27/10	-	-	採用工廠 <input checked="" type="checkbox"/> 地盘 材料颜色 深灰色	图纸名称 AC格栅组装图 材料 -	復核 - 批准 -	-	單件重量 - (KG)


序号	部件编号	L	数量
14	AC-U38LG	697x1100	1
15	AC-U33G	1670x1100	1
16	AC-U41G	398x1100	1
17	AC-U18G	1320x1100	1
18	AC-U01G	1496x1100	1
19	AC-U29G	745x1100	1
20	AC-U38RG	697x1100	1

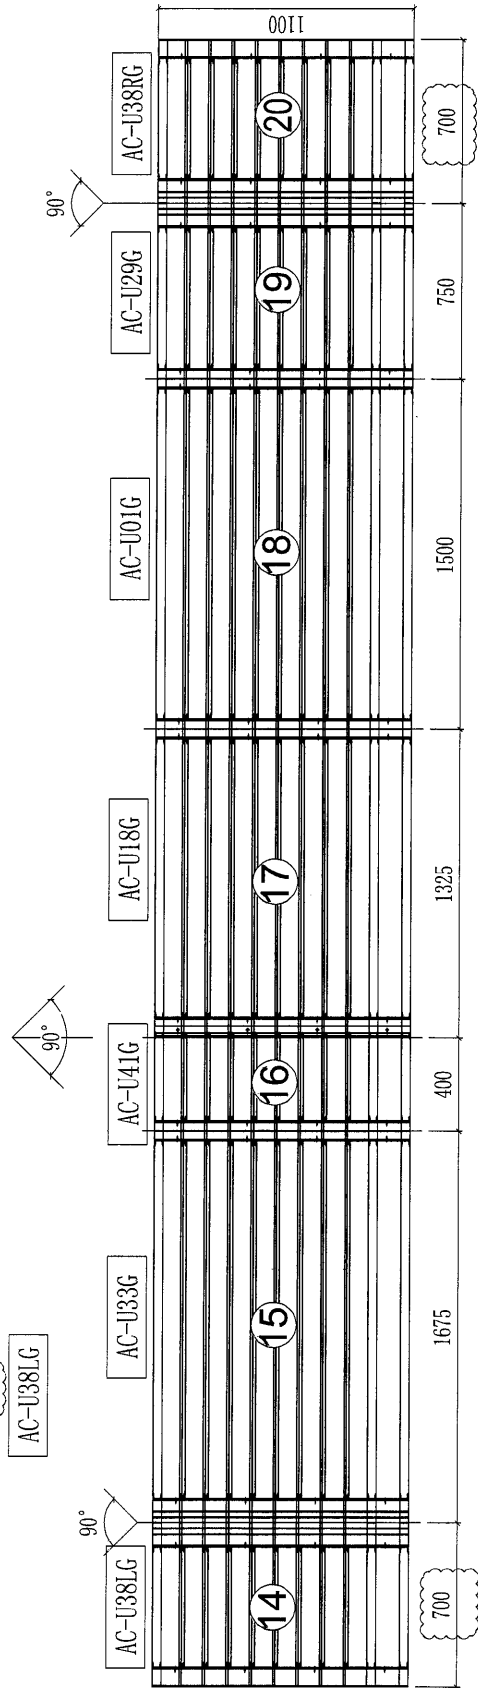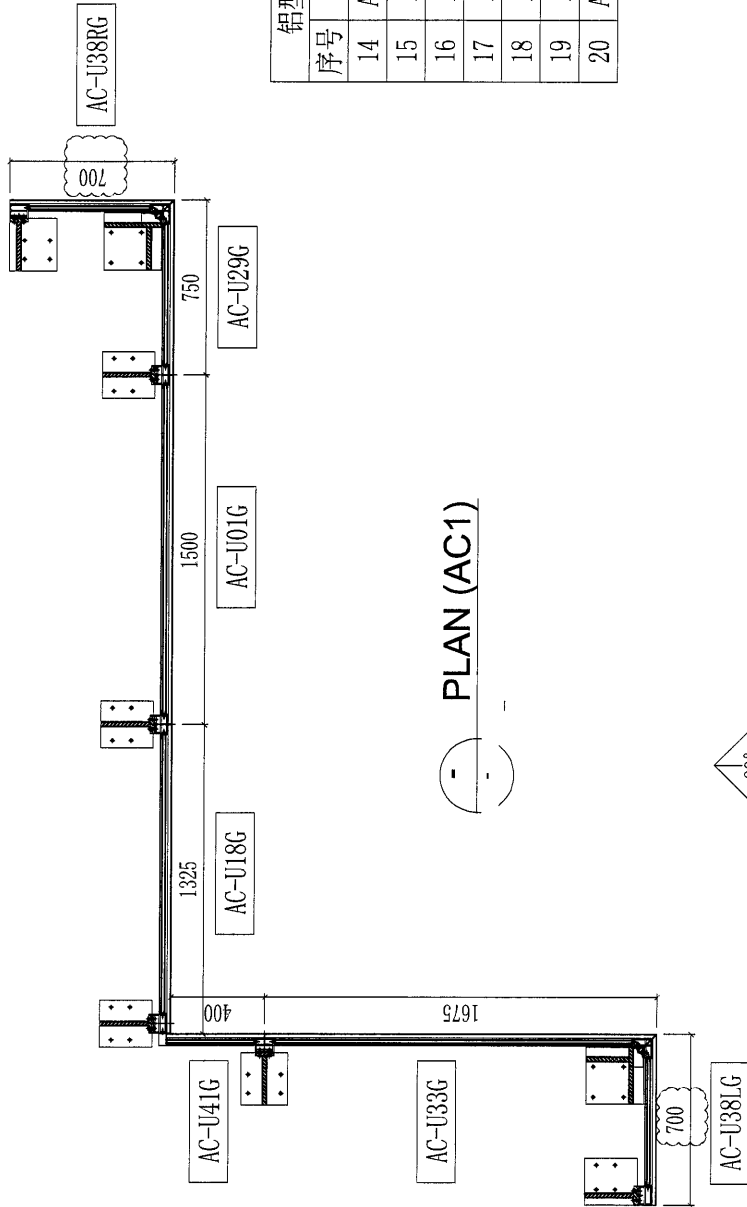


 美特鋁質有限公司 MIDI Aluminium Fabricator Ltd.			工程號	J851	類別	物料號 -		
			地盘	青衣190	制圖	W. E. X	2020-06-13	圖號 AC2-G
修改	-	-	採用工廠	✓	地盘	圖紙名稱	AC格栅组装图	復核 -
日期	-	-	材料颜色	深灰色	材料	-	批准 -	數量 13
						單件重量 - (KG)		

铝型材部件列表(出地盘)

序号	部件编号	L	数量
13	AC-U10LG	1448x1100	1
14	AC-U02G	1146x1100	1
15	AC-U10RG	1448x1100	1

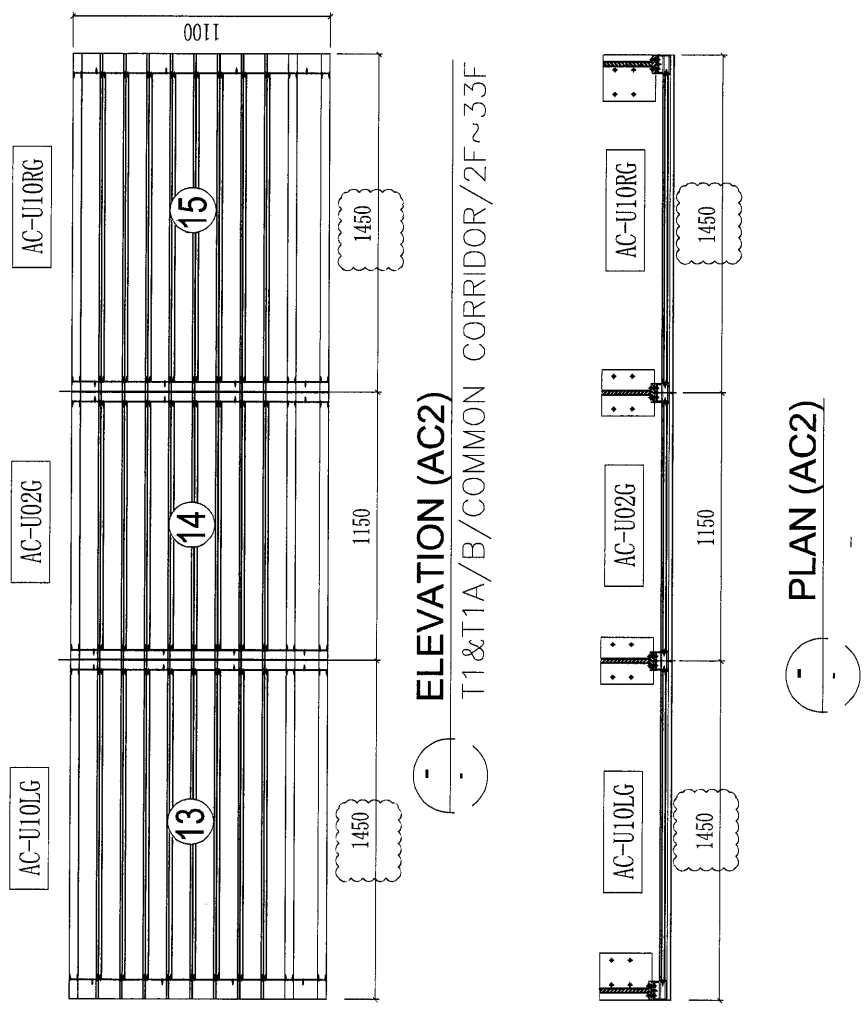


28


 美特鋁質有限公司 MIDI Aluminium Fabricator Ltd.				工程號 J851 地盘 青衣190	類別 制圖 W. E. X	物料號 - 2020-06-13	圖號 AC4a-G 數量 13
修改 A 日期 27/10	-	-	採用工廠 <input checked="" type="checkbox"/> 地盘 材料颜色 深灰色	图纸名称 AC格栅组装图 材料 -	復核 - 批准 -	-	單件重量 - (KG)

铝型材部件列表(出地盘)


序号	部件编号	L	数量
14	AC-U38LG	697x1100	1
15	AC-U30G	770x1100	1
16	AC-U11RG	1468x1100	1

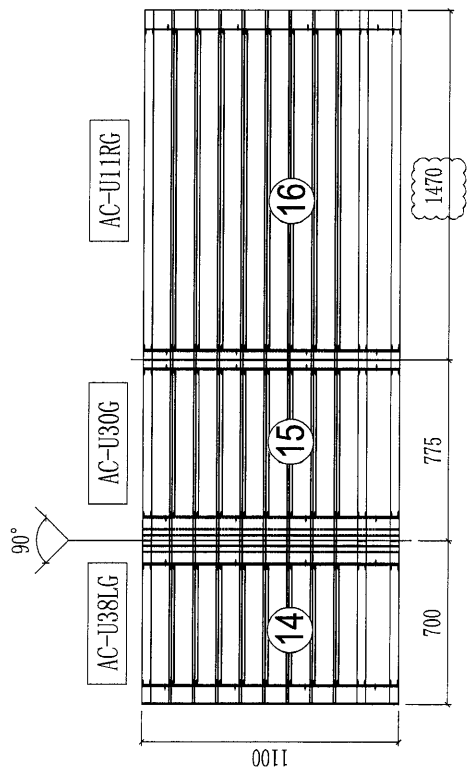


ELEVATION (AC4a)
 T1/B/33F&T1/D/2F~32F

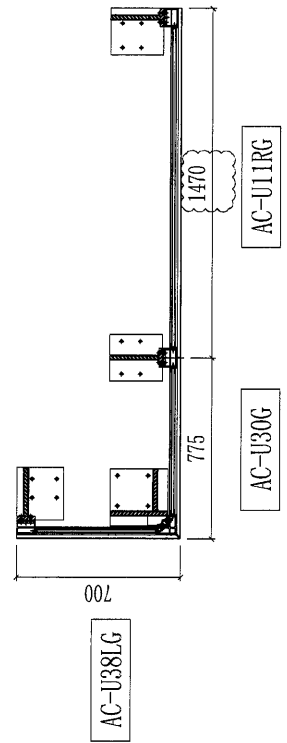



PLAN (AC4a)

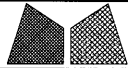
 美特鋁質有限公司 MIDI Aluminium Fabricator Ltd.				工程號 J851 地盘 青衣190	類別 制圖 W. E. X	物料號 - 2020-06-13	圖號 AC6.1-W 數量 13
修改 A 日期 27/10	-	-	採用工廠 <input checked="" type="checkbox"/> 地盘 材料颜色 白色	图纸名称 AC格栅组装图 材料 -	復核 - 批准 -	-	單件重量 - (KG)

铝型材部件列表(出地盘)


序号	部件编号	L	数量
15	AC-U38LW	697x1100	1
16	AC-U26RW	1495x1100	1
17	AC-U03W	996x1100	1
18	AC-U26LW	1495x1100	1
19	AC-U39LW	247x1100	1

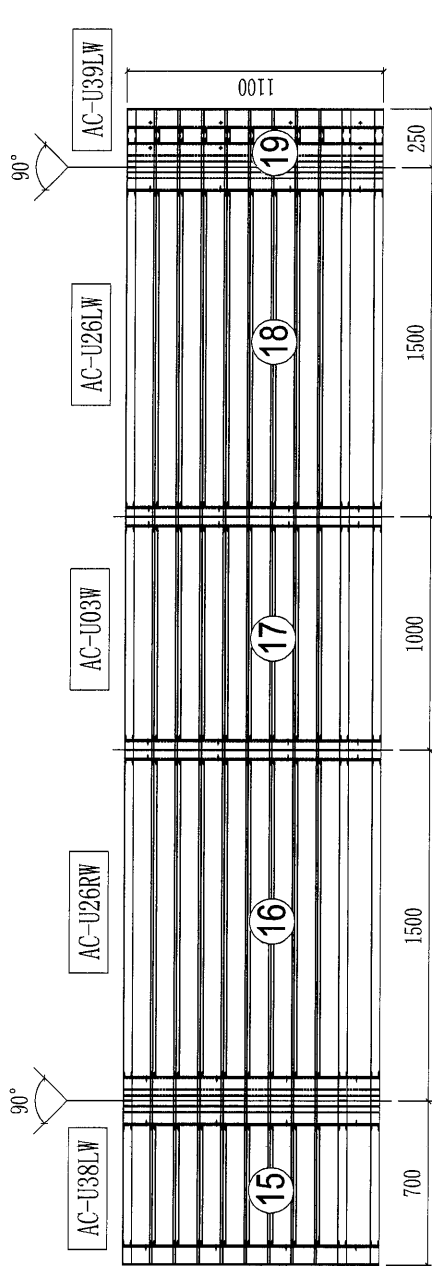


ELEVATION (AC6.1)
T1/E/2F~17F

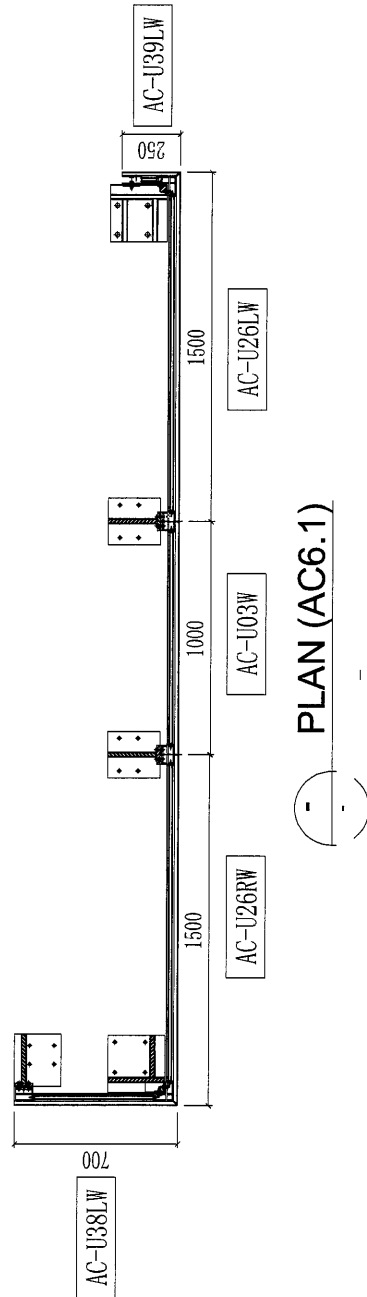

PLAN (AC6.1)

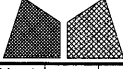
 美特鋁質有限公司 MIDI Aluminium Fabricator Ltd.				工程號 J851 地盘 青衣190	類別 制圖 W. E. X	物料號 - 2020-06-13	圖號 AC3-G-1
修改 A 日期 27/10	-	-	採用工廠 <input checked="" type="checkbox"/> 地盘 材料颜色 深灰色	图纸名称 AC格栅组装图 材料 -	復核 - 批准 -	-	數量 13 單件重量 - (KG)

序号	部件编号	L	数量
12	AC-V07G	1650x550	1

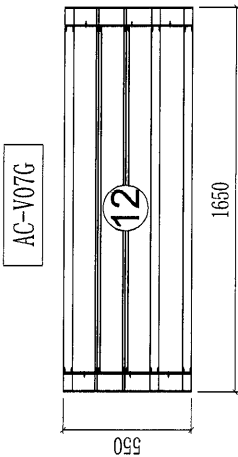


ELEVATION (AC3)

T1/C/COMMON CORRIDOR/2F~32F
 T1/B/COMMON CORRIDOR/33F

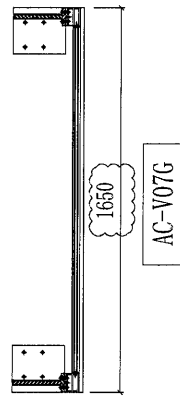


PLAN (AC3)

 美特鋁質有限公司 MIDI Aluminium Fabricator Ltd.				工程號 J851 地盘 青衣190	類別 制圖 W. E. X	物料號 - 2020-06-13	圖號 AC3-G-2 數量 13
修改 A 日期 27/10	-	-	採用工廠 <input checked="" type="checkbox"/> 地盘 材料颜色 深灰色	图纸名称 AC格栅组装图 材料 -	復核 - 批准 -	-	單件重量 - (KG)


铝型材部件列表 (出地盘)

序号	部件编号	L	数量
13	AC-V04G	335. 2x550	1
14	AC-V09G	521. 2x550	1
15	AC-V08G	1448x550	1

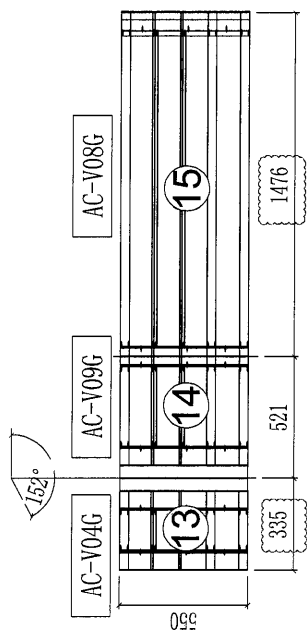

ELEVATION (AC3)


T1/C/COMMON CORRIDOR/2F~32F
 T1/B/COMMON CORRIDOR/33F

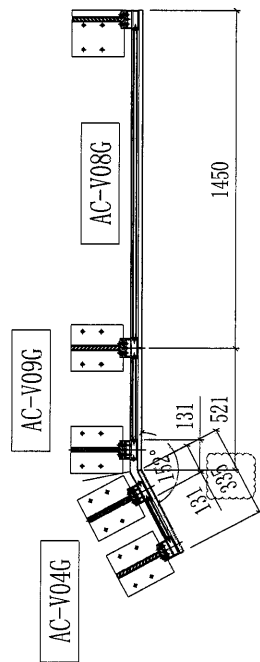


PLAN (AC3)

 美特鋁質有限公司 MIDI Aluminium Fabricator Ltd.		工程號 J851 地盘 青衣190	類別 制圖 W. E. X	物料號 - 2020-06-13	圖號 AC7.1 -WG 數量 13
修改 - 日期 -	採用工廠 <input checked="" type="checkbox"/> 地盘 材料颜色 如图所示	图纸名称 AC格栅组装图 材料 -	復核 - 批准 -	單件重量 -	(KG)


序号	部件编号	L	数量
14	AC-U11LW	1468x1100	1
15	AC-U04W	361x1100	1
16	AC-U04G	361x1100	1
17	AC-U22G	1298x1100	1

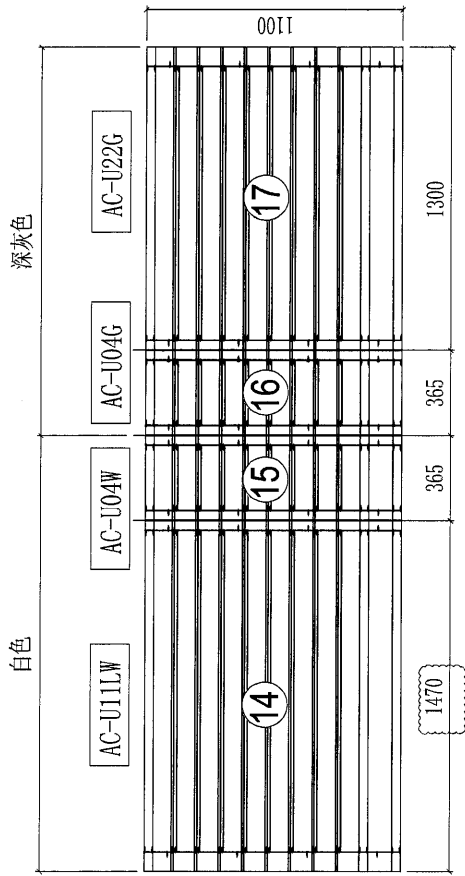


ELEVATION (AC7.1)
 T1/F&G/2F~17F

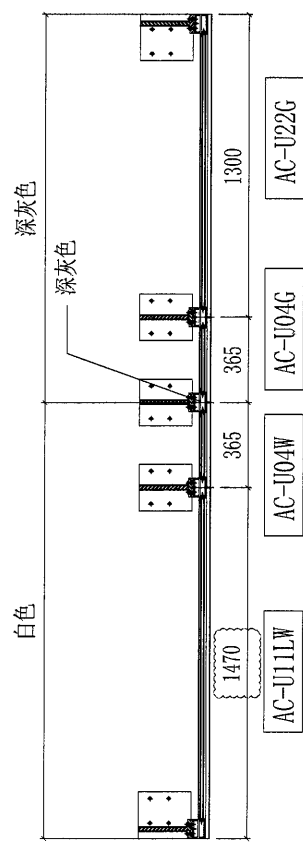



PLAN (AC7.1)


 美特鋁質有限公司 MIDI Aluminium Fabricator Ltd.				工程號 J851 地盘 青衣190	類別 制圖 W. E. X	物料號 - 2020-06-13	圖號 AC8-G 數量 13
修改 A 日期 27/10	-	-	採用工廠 <input checked="" type="checkbox"/> 地盘 材料颜色 深灰色	图纸名称 AC格栅组装图 材料 -	復核 - 批准 -	-	單件重量 - (KG)

铝型材部件列表(出地盘)

序号	部件编号	L	数量
14	AC-U16G	308x1100	1
15	AC-U01aG	1461x1100	1
16	AC-U26LG	1495x1100	1
17	AC-U38RG	697x1100	1

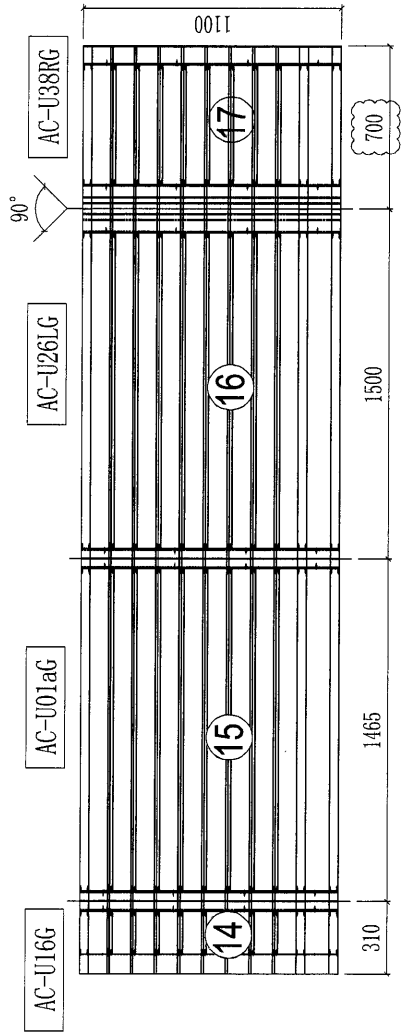

ELEVATION (AC8)
T1A/A/2F~33F

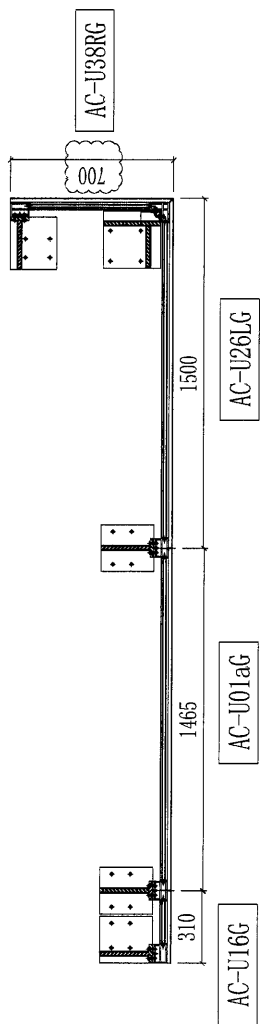


PLAN (AC8)

 美特鋁質有限公司 MIDI Aluminium Fabricator Ltd.				工程號	J851	類別		物料號	-	
				地盘	青衣190	制圖	W. E. X	2020-06-13	圖號	AC9-G
修改	A	-	-	採用工廠	✓	地盘			數量	12
日期	27/10	-	-	材料顏色	深灰色		图纸名称	AC格栅组装图	復核	-
				材料	-	批准	-	-	單件重量	- (KG)


鋁型材部件列表 (出地盘)

序号	部件编号	L	数量
14	AC-U13G	1443x1100	1
15	AC-U27G	1475x1100	1
16	AC-U38RG	697x1100	1

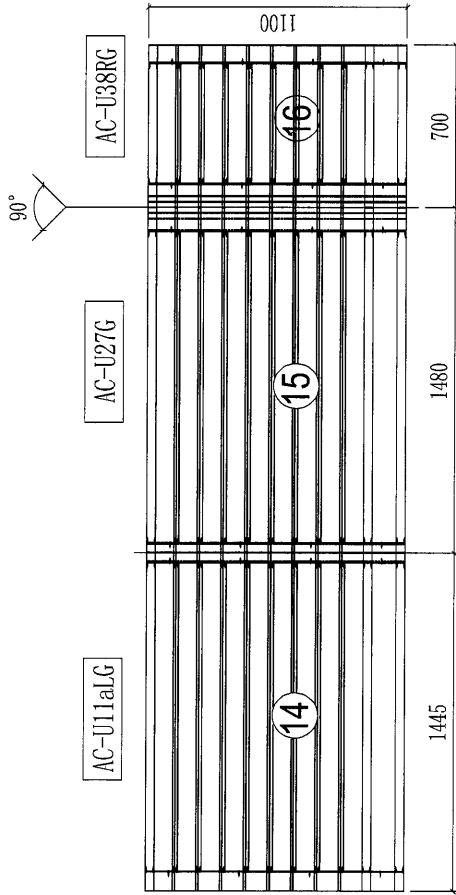

ELEVATION (AC9)

T1A/A/33F&T1A/B/3F~32F

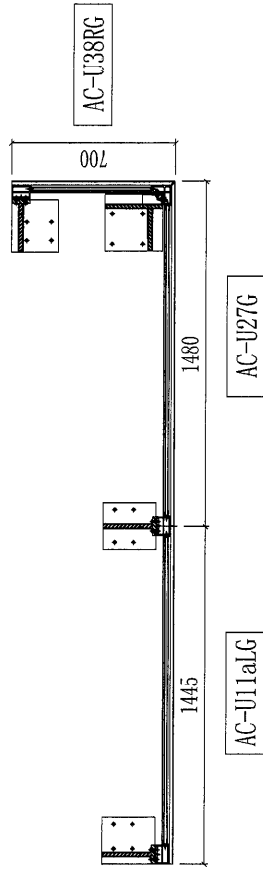


PLAN (AC9)


 美特鋁質有限公司 MID Aluminum Fabricator Ltd.				工程號 J851 地盘 青衣190	類別 制圖 W. E. X	物料號 - 2020-06-13	圖號 AC10-G 數量 13
修改 A 日期 27/10	-	-	採用工廠 <input checked="" type="checkbox"/> 地盘 材料颜色 深灰色	图纸名称 AC格栅组装图 材料 -	復核 - 批准 -	-	單件重量 - (KG)

铝型材部件列表(出地盘)


序号	部件编号	L	数量
14	AC-U38LG	697x1100	1
15	AC-U31LG	870x1100	1
16	AC-U10aRG	1418x1100	1

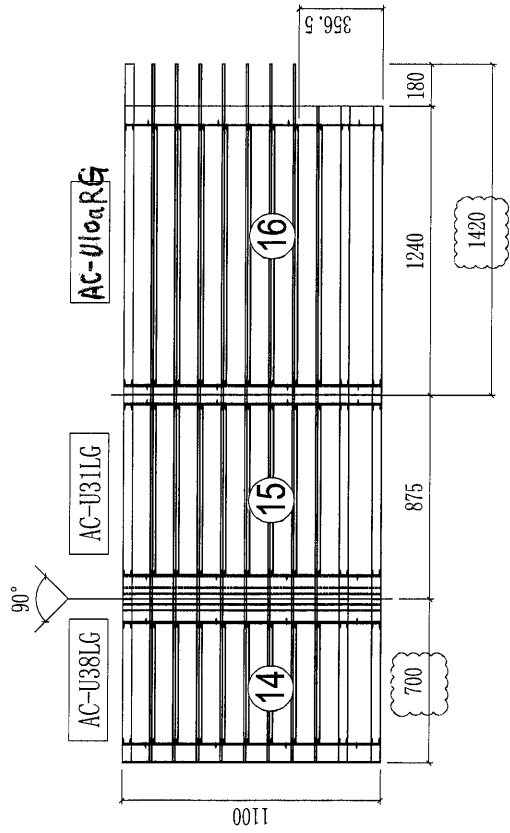

○ ELEVATION (AC10)
T1A/C/2F~33F

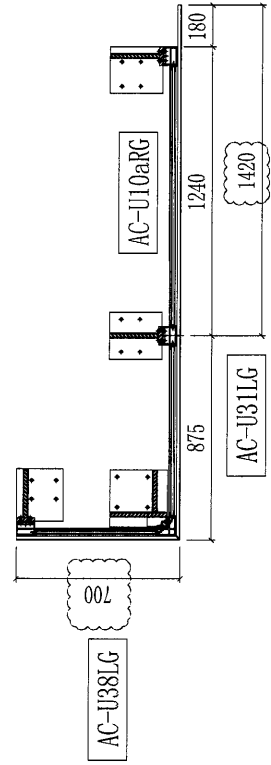


○ PLAN (AC10)


 美特鋁質有限公司 MIDI Aluminium Fabricator Ltd.		工程號	J851	類別		物料號	-		
修改 - - 採用工廠 <input checked="" type="checkbox"/> 地盤		地盤	青衣190	制圖	W. E. X	2020-06-13	圖號	AC11.1-G	
日期	- -	材料顏色	深灰色	圖紙名稱	AC格栅组装图	復核	-	數量	13
				材料	-	批准	-	單件重量	- (KG)

鋁型材部件列表 (出地盤)


序号	部件编号	L	数量
14	AC-U14LG	468x1100	1
15	AC-U06G	1396x1100	1
16	AC-U28LG	1395x1100	1
17	AC-U39LG	247x1100	1

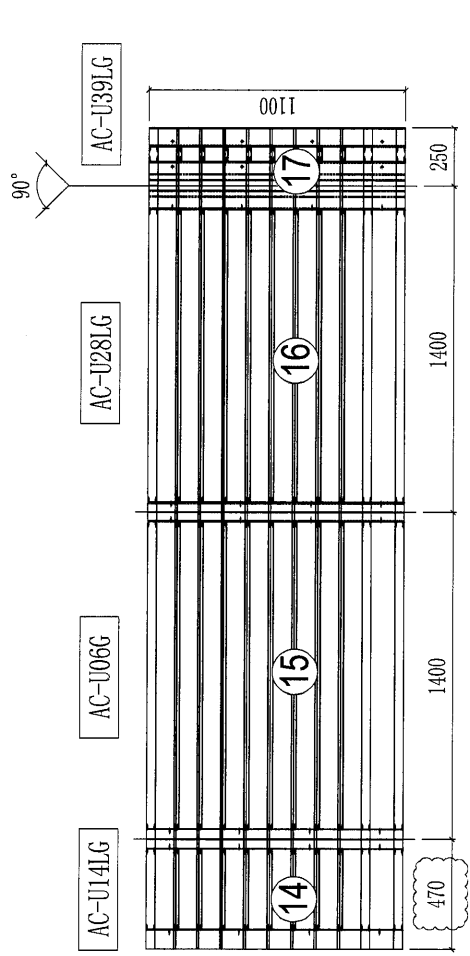


ELEVATION (AC11.1)
 T1A/C/2F~37F

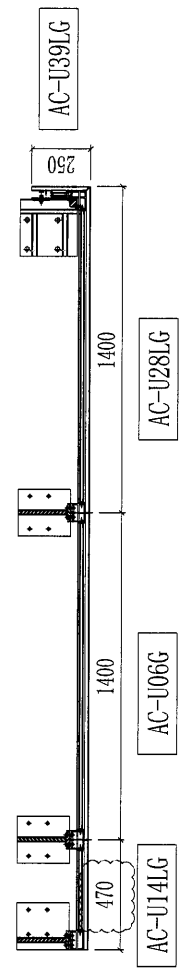



PLAN (AC11.1)


 美特鋁質有限公司 MIDI Aluminium Fabricator Ltd.		工程號 J851 地盘 青衣190	類別 制圖 W. E. X	物料號 - 2020-06-13	圖號 AC12.1-W 數量 26
修改日期 - -	採用工廠 <input checked="" type="checkbox"/> 地盘 材料颜色 白色	图纸名称 AC格栅组装图 材料 -	復核 - 批准 -	單件重量 - (KG)	

铝型材部件列表 (出地盘)

序号	部件编号	L	数量
13	AC-U11aLW	1443x1100	1
14	AC-U04W	361x1100	2
15	AC-U11aRW	1443x1100	1

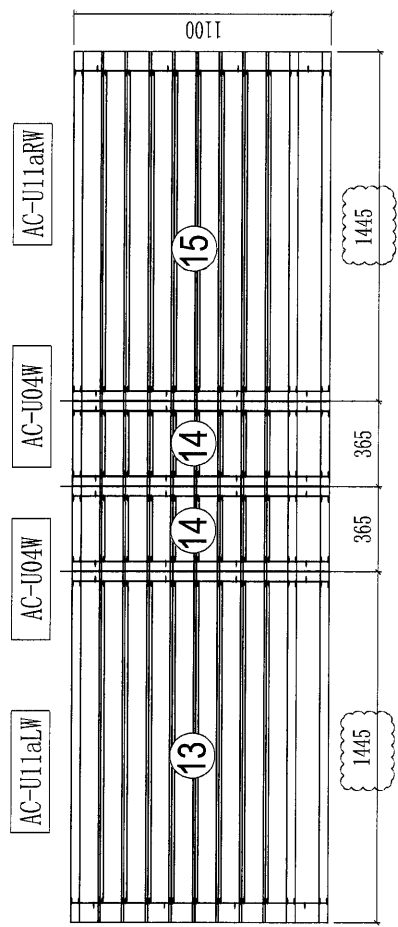


ELEVATION (AC12.1)
 T2A/D&E/2F~17F

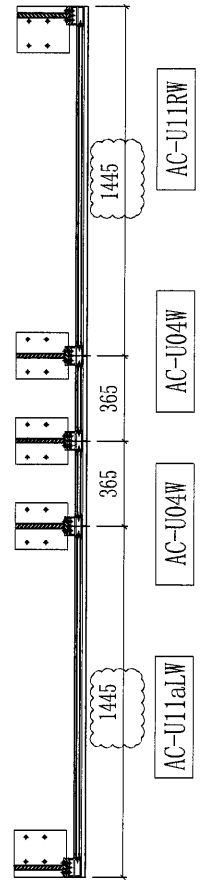



PLAN (AC12.1)


 美特鋁質有限公司 MIDI Aluminium Fabricator Ltd.		工程號 J851 地盘 青衣190	類別 制圖 W. E. X	物料號 - 2020-06-13	圖號 AC12.3-WG 數量 13
修改 - 日期 -	採用工廠 <input checked="" type="checkbox"/> 地盘 材料颜色 如图所示	图纸名称 AC格栅组装图 材料 -	復核 - 批准 -	單件重量 - (KG)	

铝型材部件列表 (出地盘)


序号	部件编号	L	数量
14	AC-U11aLG	1443x1100	1
15	AC-U04G	361x1100	1
16	AC-U04W	361x1100	1
17	AC-U11aRW	1443x1100	1

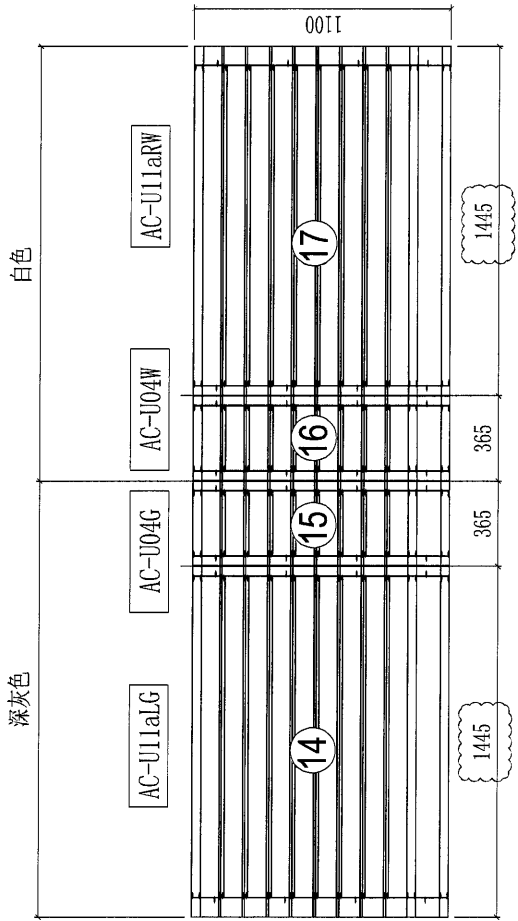


ELEVATION (AC12.3)
 T1A/F&G/2F~33F

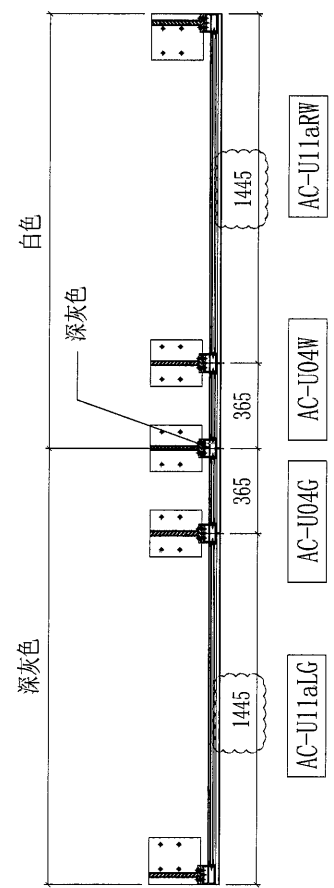


PLAN (ACAC12.3)

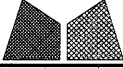 美特鋁質有限公司 MIDI Aluminium Fabricator Ltd.				工程號 J851 地盘 青衣190	類別 制圖 W. E. X	物料號 - 2020-06-13	圖號 AC5-W-1
修改 A 日期 27/10	-	-	採用工廠 <input checked="" type="checkbox"/> 地盘 材料颜色 白色	图纸名称 AC格栅组装图 材料 -	復核 - 批准 -	-	數量 13 單件重量 - (KG)

序号	部件编号	L	数量
13	AC-V02LW	1348x550	1
14	AC-V02RW	1348x550	1

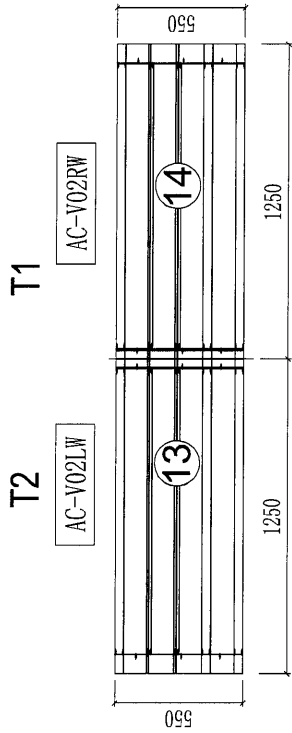



ELEVATION (AC5)
 T1, T2/B/33F&T1, T2/D/D/2F~32F

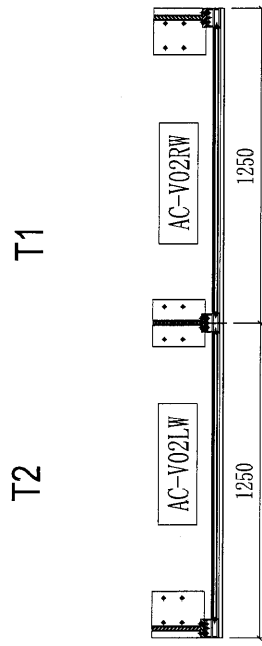



PLAN (AC5)

40

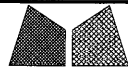
 美特鋁質有限公司 MIDI Aluminium Fabricator Ltd.				工程號 J851 地盘 青衣190	類別 制圖 W. E. X	物料號 - 2020-06-13	圖號 AC5-W-2
修改 A 日期 27/10	-	-	採用工廠 <input checked="" type="checkbox"/> 地盘 材料颜色 白色	图纸名称 AC格栅组装图 材料 -	復核 - 批准 -	-	數量 13 單件重量 - (KG)

铝型材部件列表(出地盘)

序号	部件编号	L	数量
13	AC-V03LW	573x550	1
14	AC-V11W	1346x550	2
15	AC-V03RW	573x550	1

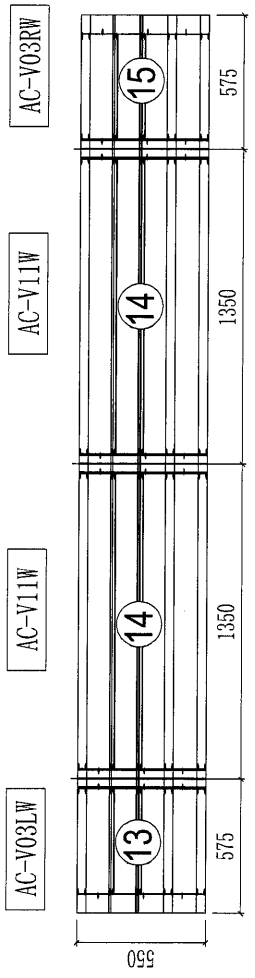


() ELEVATION (AC5)
 T1, T2/B/33F&T1, T2/D/2F~32F

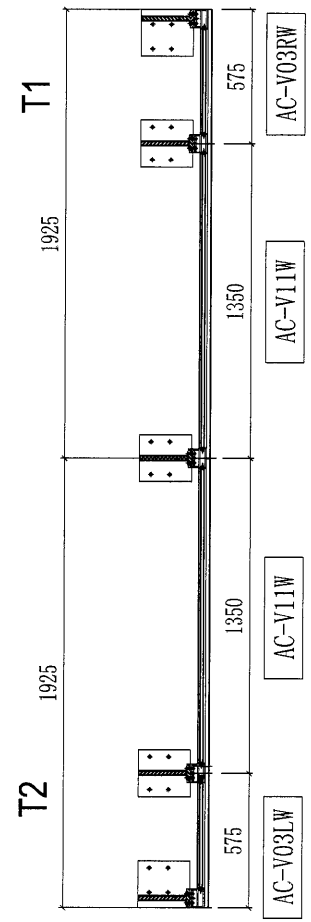


() PLAN (AC5)

41


 美特鋁質有限公司 MIDI Aluminium Fabricator Ltd.				工程號 J851 地盘 青衣190	類別 制圖 W. E. X	物料號 - 2020-06-13	圖號 AC21-G 數量 13
修改 A 日期 27/10	-	-	採用工廠 <input checked="" type="checkbox"/> 地盘 材料颜色 深灰色	图纸名称 AC格栅组装图 材料 -	復核 - 批准 -	-	單件重量 - (KG)

铝型材部件列表 (出地盘)

序号	部件编号	L	数量
14	AC-U38LG	697x1100	1
15	AC-U34G	997x1100	1
16	AC-U36G	997x1100	1
17	AC-U26RG	1495x1100	1
18	AC-U01G	1496x1100	1
19	AC-U08G	721x1100	1
20	AC-U10RG	1448x1100	1

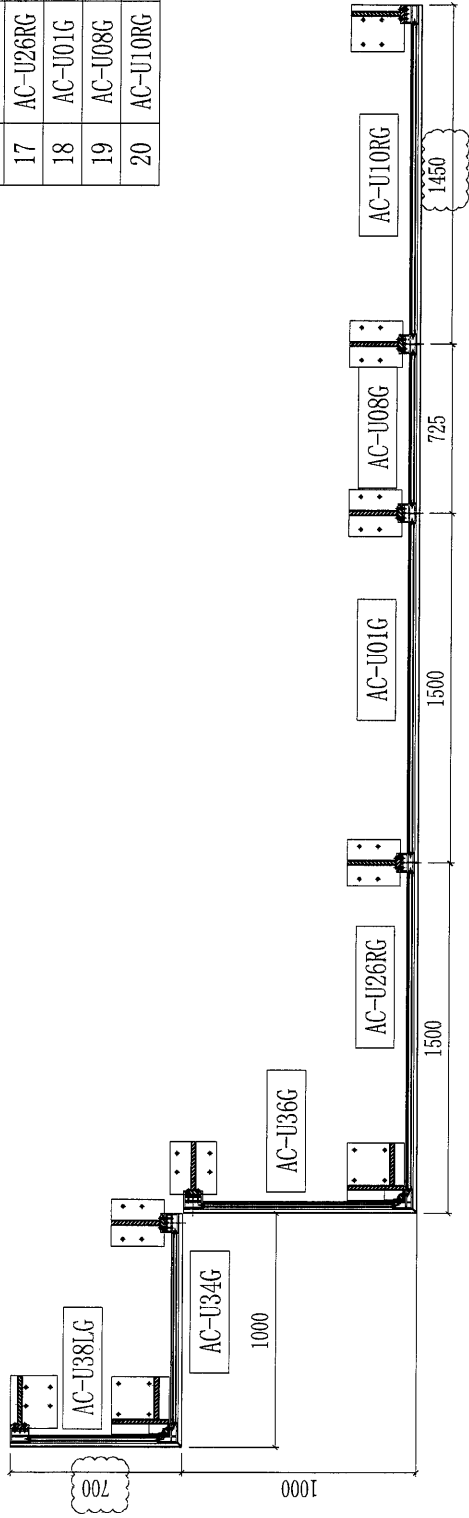

PLAN (AC21)

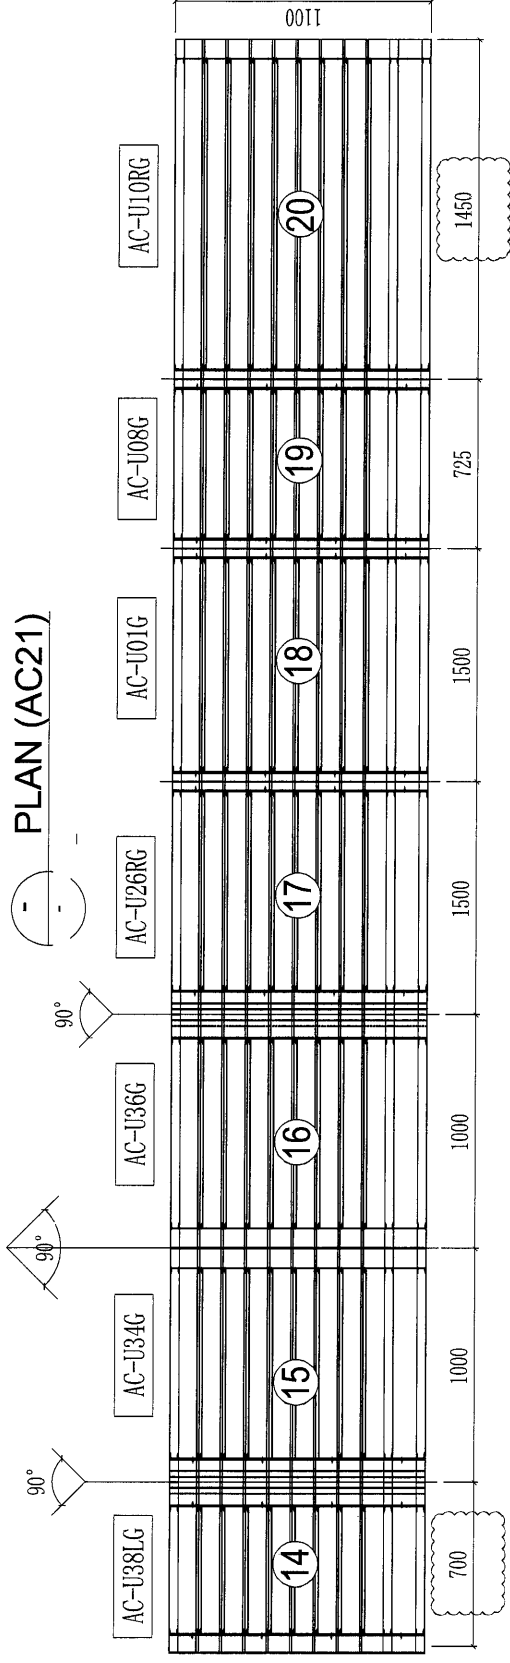


ELEVATION (AC21)

T2/A/2F~32F


 美特鋁質有限公司 MIDI Aluminium Fabricator Ltd.				工程號 J851 地盤 青衣190	類別 制圖 W. E. X	物料號 - 2020-06-13	圖號 AC20-G 數量 13
修改 A 日期 27/10	-	-	採用工廠 <input checked="" type="checkbox"/> 地盤 材料顏色 深灰色	圖紙名稱 AC格柵組裝圖 材料 -	復核 - 批准 -	-	單件重量 - (KG)

鋁型材部件列表 (出地盤)

序号	部件编号	L	数量
14	AC-U35G	652x1100	1
15	AC-U26RG	1495x1100	1
16	AC-U09G	1386x1100	1
17	AC-U106RG	1438x1100	1

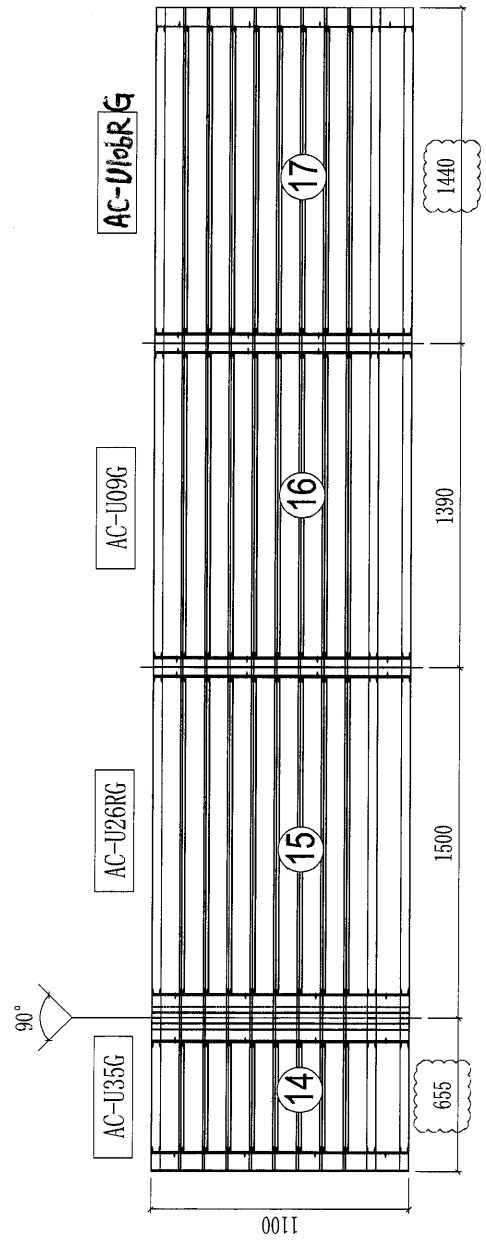


ELEVATION (AC20)
 T2&T2A/B/COMMON CORRIDOR/2F~33F

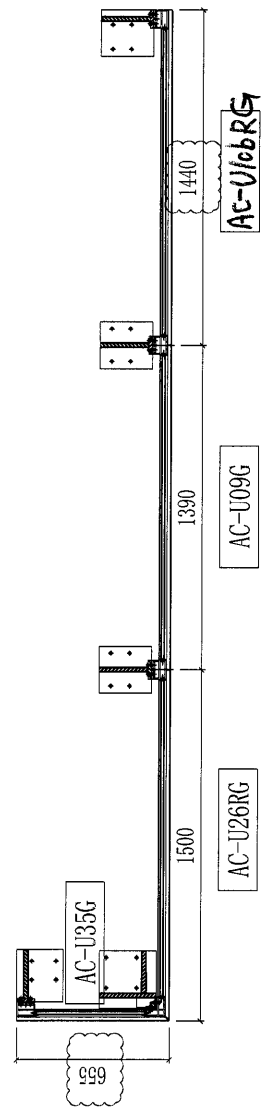



PLAN (AC20)

(43)

 美特鋁質有限公司 MIDI Aluminium Fabricator Ltd.				工程號	J851	類別		物料號	-		
				地盘	青衣190	制圖	W. E. X	2020-06-13	圖號	AC4-G	
修改	A	-	-	採用工廠	✓ 地盘	圖紙名稱	AC格栅组装图	復核	-	數量	13
日期	27/10	-	-	材料顏色	深灰色	材料	-	批准	-	單件重量	- (KG)


鋁型材部件列表 (出地盘)

序号	部件编号	L	数量
14	AC-U17G	743x1100	1
15	AC-U26LG	1495x1100	1
16	AC-U38aRG	642x1100	1

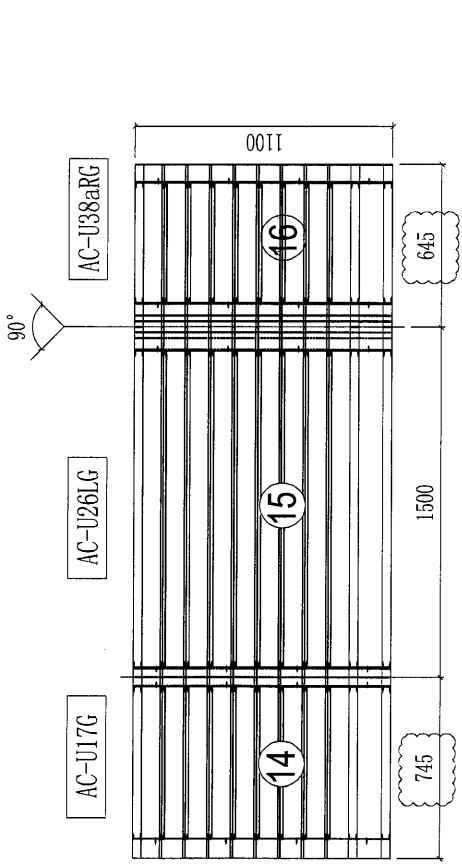

ELEVATION (AC4)

T2/B/33F&T2/D/2F~32F

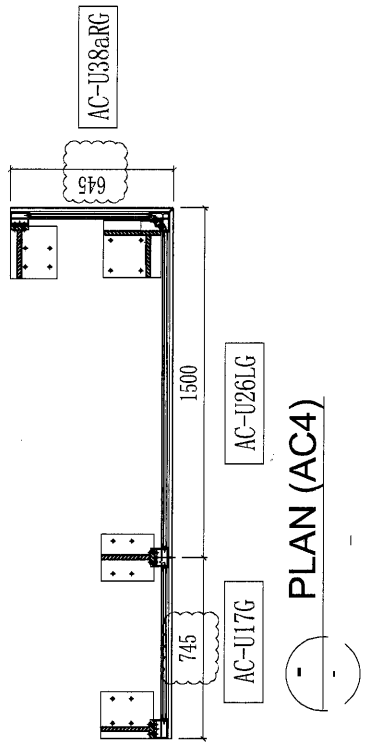


PLAN (AC4)


 美特鋁質有限公司 MIDI Aluminium Fabricator Ltd.				工程號 J851 地盘 青衣190	類別 制圖 W. E. X	物料號 - 2020-06-13	圖號 AC6.3-W 數量 13
修改 A 日期 27/10	-	-	採用工廠 <input checked="" type="checkbox"/> 地盘 材料颜色 白色	图纸名称 AC格栅组装图 材料 -	復核 - 批准 -	-	單件重量 - (KG)

铝型材部件列表 (出地盘)

序号	部件编号	L	数量
15	AC-U38RW	697x1100	1
16	AC-U26LW	1495x1100	1
17	AC-U03W	996x1100	1
18	AC-U26RW	1495x1100	1
19	AC-U39RW	247x1100	1

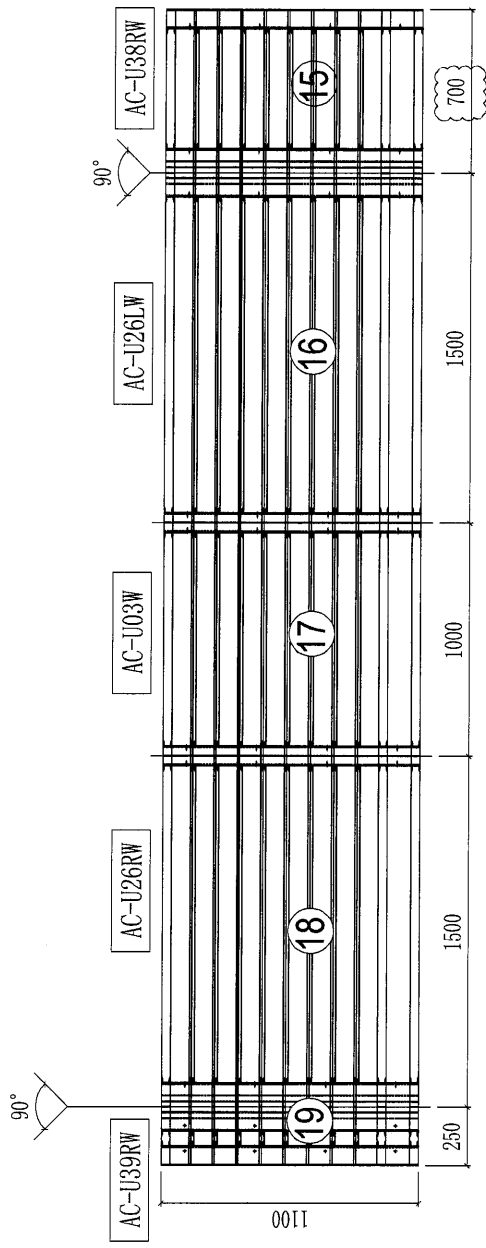

⊖ ELEVATION (AC6.3)
T2/E/2F~17F

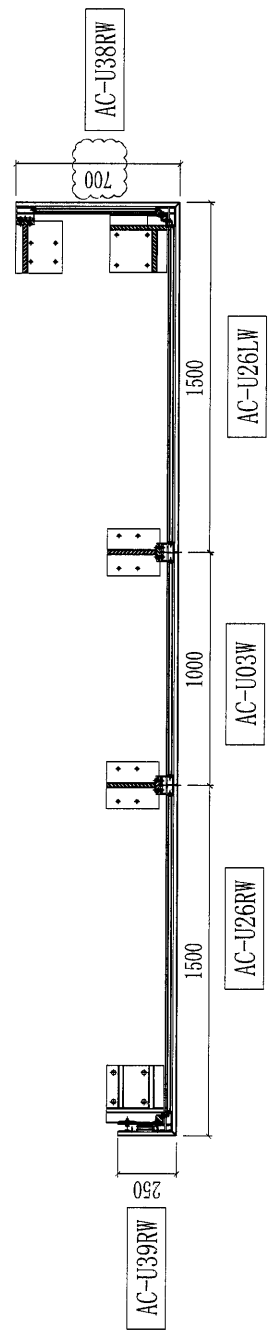


⊖ PLAN (AC6.3)


45

美特鋁質有限公司 MIDI Aluminium Fabricator Ltd.				工程號	J851	類別		物料號	-				
				地盘	青衣190	制圖	W. E. X	2020-06-13	圖號	AC15-G-1			
修改	A	-	-	採用工廠	✓	地盘	圖紙名稱	AC格栅组装图	復核	-	-	數量	13
日期	27/10	-	-	材料顏色	深灰色		材料	-	批准	-	-	單件重量	- (KG)

鋁型材部件列表 (出地盘)			
序号	部件编号	L	數量
12	AC-V06G	1439x550	1

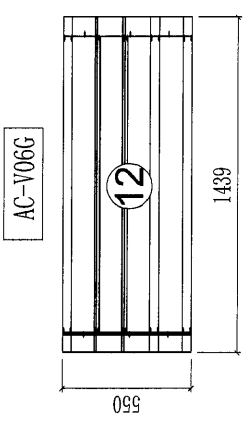

ELEVATION (AC15)
T2/E/2F~33F

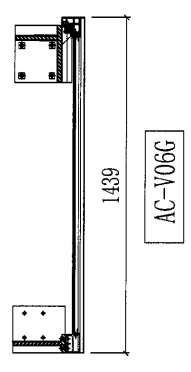


PLAN (AC15)


美特鋁質有限公司 MIDI Aluminium Fabricator Ltd.				工程號	J851	類別		物料號	-					
				地盘	青衣190	制圖	W. E. X	2020-06-13	圖號	AC15-G-2				
修改	A	-	-	採用工廠	✓	地盘		圖紙名稱	AC格栅组装图	復核	-	-	數量	13
日期	27/10	-	-	材料顏色	深灰色			材料	-	批准	-	-	單件重量	- (KG)

鋁型材部件列表 (出地盘)


序号	部件编号	L	数量
13	AC-V05G	1348.6x550	1
14	AC-V10G	1085.6x550	1
15	AC-V01RG	697x550	1

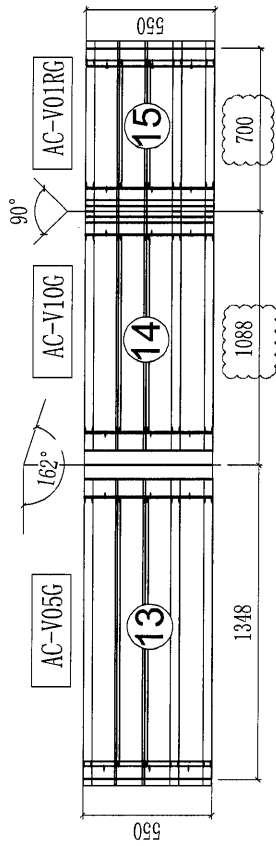

ELEVATION (AC15)
 T2/E/2F~33F

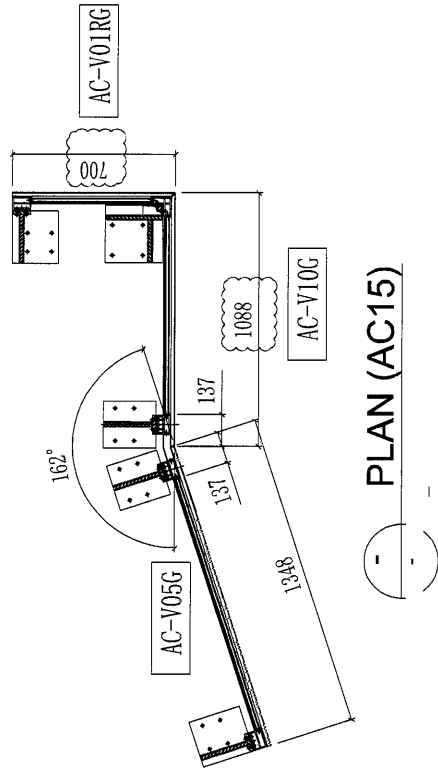


PLAN (AC15)


 美特鋁質有限公司 MIDI Aluminium Fabricator Ltd.		工程號 J851 地盘 青衣190	類別 制圖 W. E. X	物料號 - 2020-06-13	圖號 AC16-W 數量 13
修改日期 - -	採用工廠 <input checked="" type="checkbox"/> 地盘 材料颜色 白色	图纸名称 AC格栅组装图 材料 -	復核 - 批准 -	單件重量 - (KG)	

铝型材部件列表 (出地盘)

序号	部件编号	L	数量
14	AC-U40W	347x1100	1
15	AC-U32W	405x1100	1
16	AC-U24W	1433x1100	1

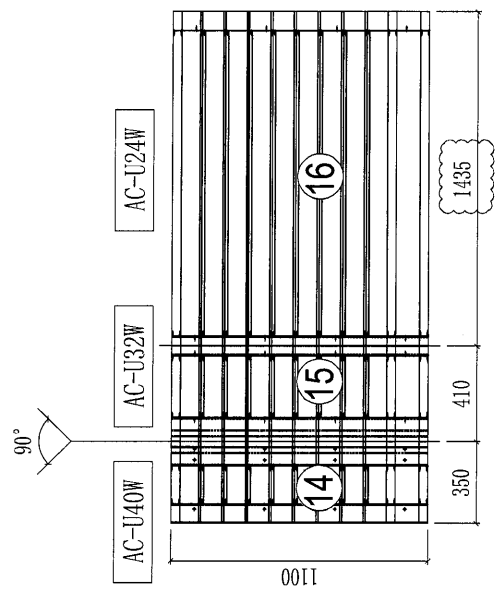

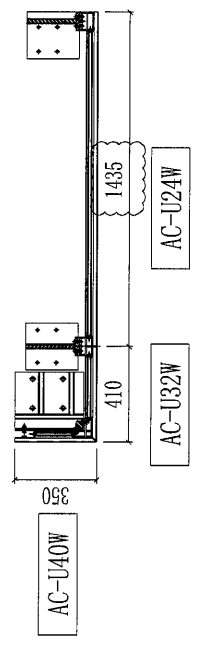

ELEVATION (AC16)
 T2/F/2F~33F





PLAN (AC16)

48


 美特鋁質有限公司 MIDI Aluminium Fabricator Ltd.		工程號	J851	類別		物料號	-	
		地盘	青衣190	制圖	W. E. X	2020-06-13	圖號	AC7.2 -G
修改	-	採用工廠	✓	地盘			數量	13
日期	-	材料顏色	深灰色	图纸名称	AC格栅组装图		單件重量	- (KG)
				材料	-		批准	-

铝型材部件列表 (出地盘)


序号	部件编号	L	数量
13	AC-U11aLG	1443x1100	1
14	AC-U04G	361x1100	2
15	AC-U11aRG	1443x1100	1

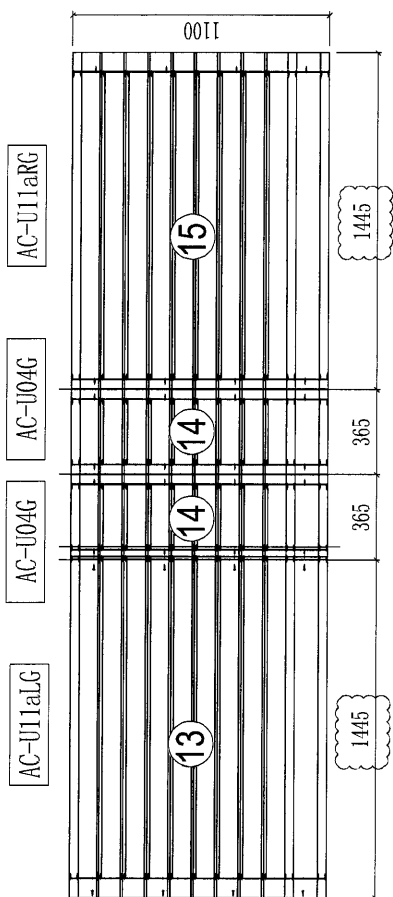


ELEVATION (AC7.2)
 T2/H&G/2F~17F

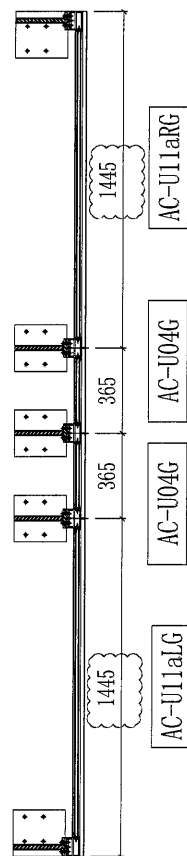



PLAN (AC7.2)

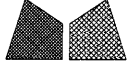
 美特鋁質有限公司 MIDI Aluminium Fabricator Ltd.				工程號 J851 地盘 青衣190	類別 制圖 W. E. X	物料號 - 2020-06-13	圖號 AC19-G 數量 13
修改 A 日期 27/10	-	-	採用工廠 <input checked="" type="checkbox"/> 地盘 材料颜色 深灰色	图纸名称 AC格栅组装图 材料 -	復核 - 批准 -	-	單件重量 - (KG)

铝型材部件列表(出地盘)

序号	部件编号	L	数量
14	AC-U38LG	697x1100	1
15	AC-U26RG	1495x1100	1
16	AC-U01G	1496x1100	1
17	AC-U20G	348x1100	1

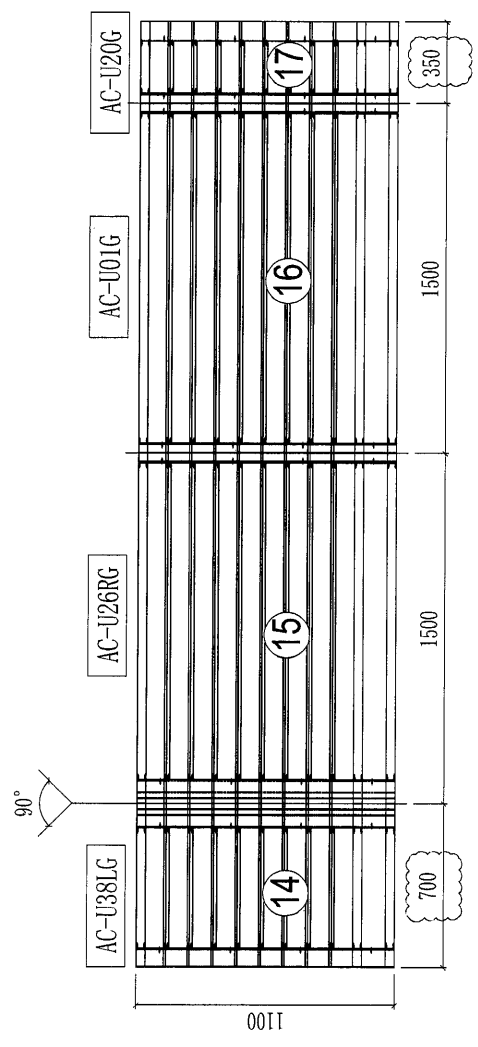


ELEVATION (AC19)
 T2A/A/2F~32F

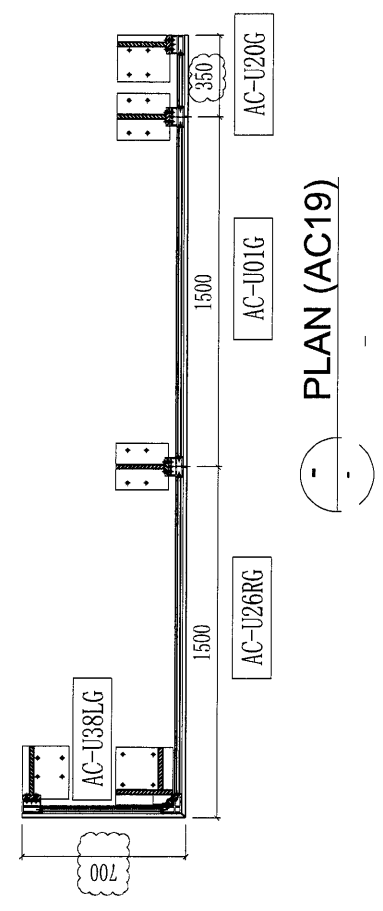



PLAN (AC19)


 美特鋁質有限公司 MIDI Aluminium Fabricator Ltd.				工程號 J851 地盘 青衣190	類別 制圖 W. E. X	物料號 - 2020-06-13	圖號 AC18-G 數量 13
修改 A 日期 27/10	-	-	採用工廠 <input checked="" type="checkbox"/> 地盘 材料颜色 深灰色	图纸名称 AC格栅组装图 材料 -	復核 - 批准 -	-	單件重量 - (KG)

鋁型材部件列表(出地盘)

序号	部件编号	L	数量
14	AC-U38LG	697x1100	1
15	AC-U26RG	1495x1100	1
16	AC-U01G	1496x1100	1
17	AC-U19G	583x1100	1

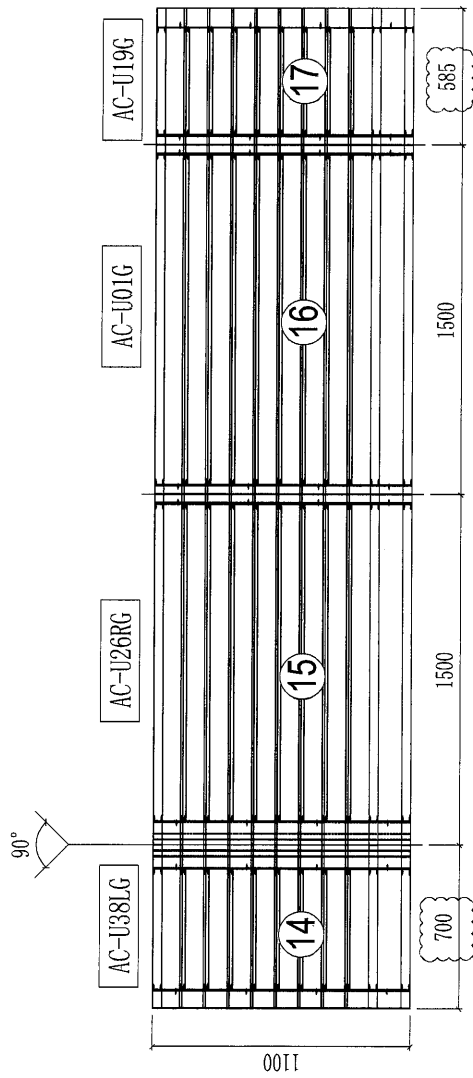

ELEVATION (AC18)
T2A/A/1F~33F

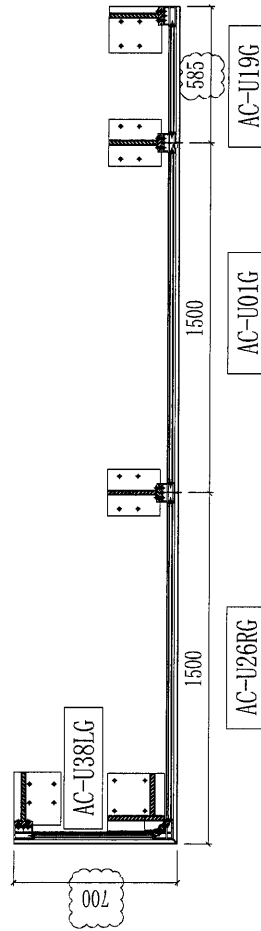


PLAN (AC18)

 美特鋁質有限公司 MIDI Aluminium Fabricator Ltd.				工程號 J851 地盘 青衣190	類別 制圖 W. E. X	物料號 - 2020-06-13	圖號 AC10.1-G 數量 13
修改 A 日期 27/10	-	-	採用工廠 <input checked="" type="checkbox"/> 地盘 材料颜色 深灰色	图纸名称 AC格栅组装图 材料 -	復核 - 批准 -	-	單件重量 - (KG)


铝型材部件列表 (出地盘)

序号	部件编号	L	数量
14	AC-U38RG	697x1100	1
15	AC-U31RG	870x1100	1
16	AC-U10alG	1448x1100	1

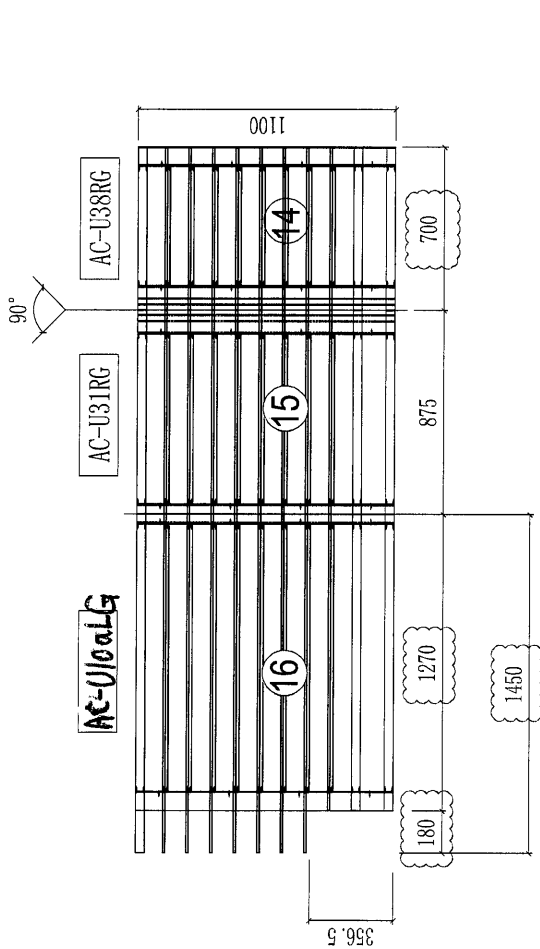

ELEVATION (AC10.1)

T2A/B/2F~33F

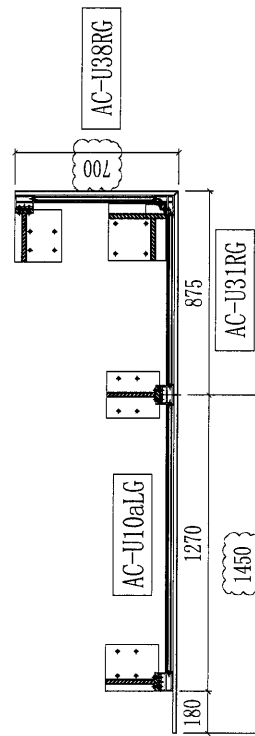


PLAN (AC10.1)


 美特鋁質有限公司 MIDI Aluminium Fabricator Ltd.		工程號 J851 地盘 青衣190	類別 制圖 W. E. X	物料號 - 2020-06-13	圖號 AC11.3-G
修改日期 - -	採用工廠 ✓	地盘 ✓	图纸名称 AC格栅组装图	復核 -	數量 13
	材料颜色 深灰色		材料 -	批准 -	單件重量 - (KG)

铝型材部件列表(出地盘)

序号	部件编号	L	数量
14	AC-U14RG	468x1100	1
15	AC-U06G	1396x1100	1
16	AC-U28RG	1395x1100	1
17	AC-U39RG	247x1100	1

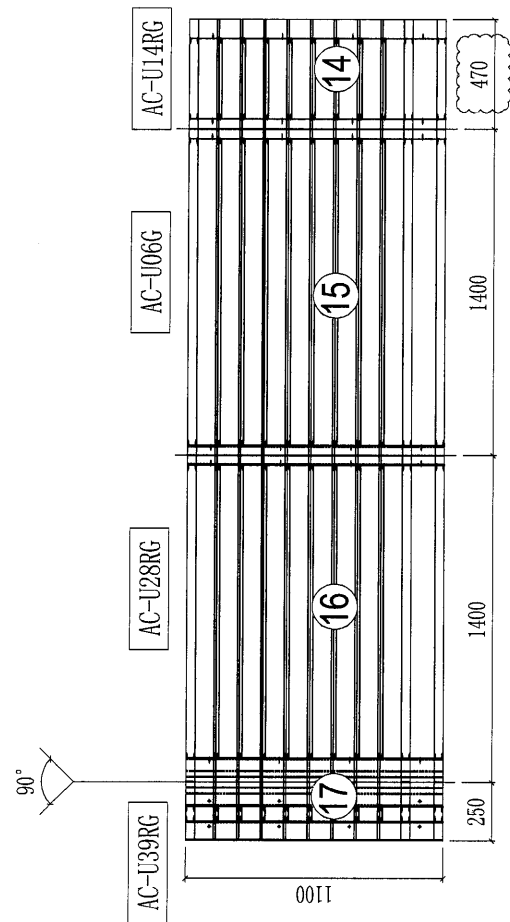


ELEVATION (AC11.3)
 T2A/B/2F~17F

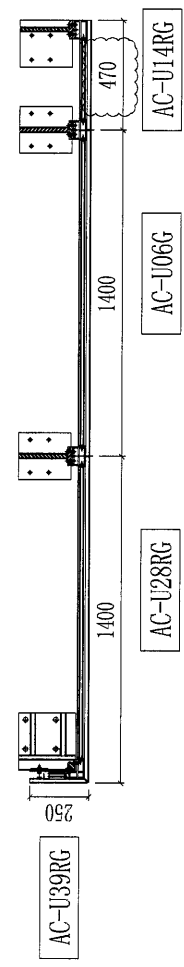



PLAN (AC11.3)

53


美特鋁質有限公司 MIDI Aluminium Fabricator Ltd.				工程號	J851	類別		物料號	-	
				地盘	青衣190	制圖	W. E. X	2020-06-13	圖號	AC17-W
修改	A	-	-	採用工廠	✓	地盘			數量	13
日期	27/10	-	-	材料颜色	白色				單件重量	- (KG)
				图纸名称	AC格栅组装图	復核	-	-		
				材料	-	批准	-	-		

鋁型材部件列表 (出地盘)

序号	部件编号	L	数量
14	AC-U38LW	697x1100	1
15	AC-U26RW	1495x1100	1
16	AC-U23W	308x1100	1

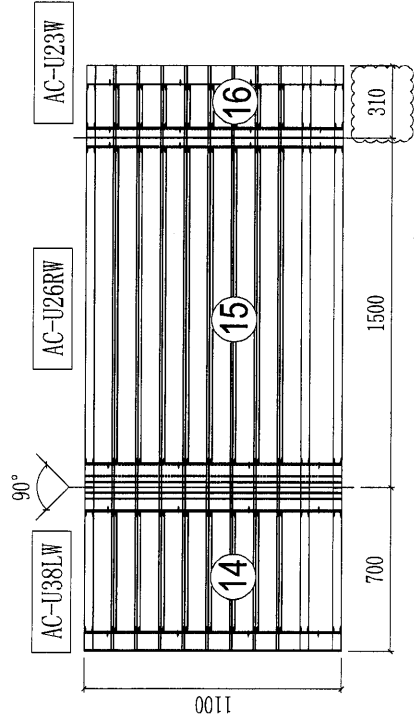



ELEVATION (AC17)
T2A/C/2F~33F

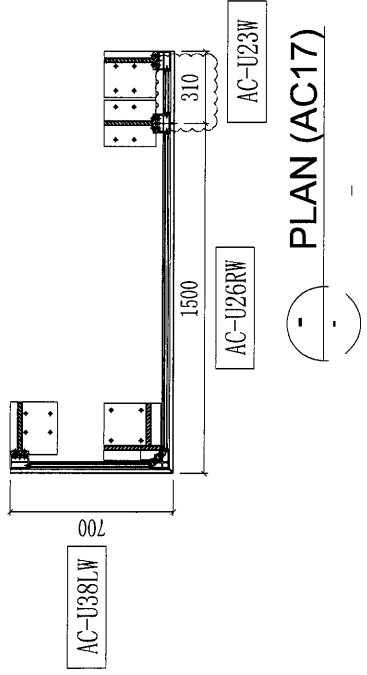


PLAN (AC17)

 美特鋁質有限公司 MIDI Aluminium Fabricator Ltd.				工程號	J851	類別		物料號	-			
				地盘	青衣190	制圖	W. E. X	2020-06-13	圖號	AC-V01R		
修改	A	-	-	採用工廠	✓	地盤	图紙名称	AC格栅玉组裝图	復核	-	數量	-
日期	27/10	-	-	材料颜色	-	材料	-	-	批准	-	單件重量	- (KG)




部件编号	颜色	数量
AC-V01RG	深灰色	13

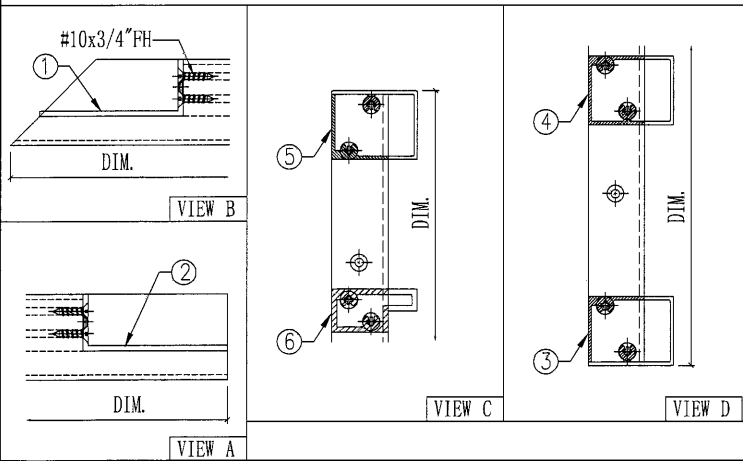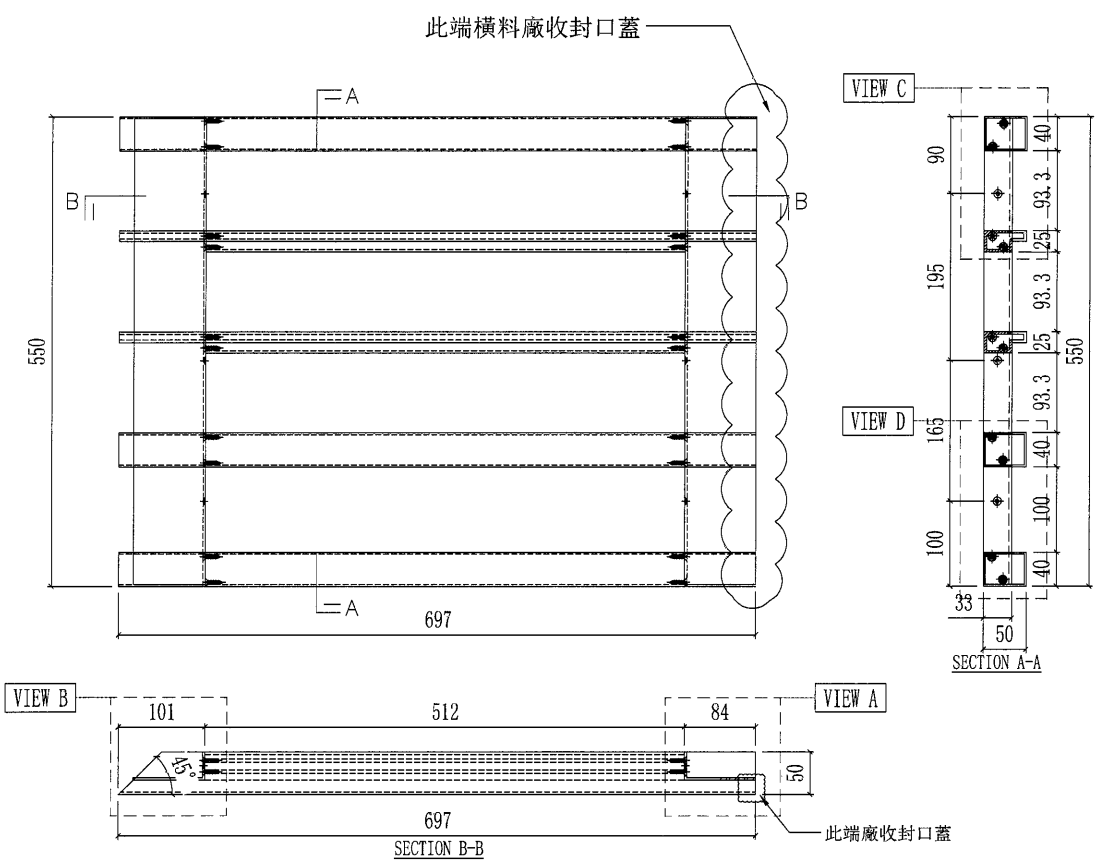

6	X85704-A03G-01	697	2
5	X85705-A08G-01	697	1
4	X85705-A09G-01	697	1
3	X85705-A07G-01	697	1
2	X85808-B01RG	545	1
1	X85808-B01LG	545	1
序号	部件图号	长度	数量
AC-V01RG(深灰色) 部件清单			

 美特鋁質有限公司 MIDI Aluminium Fabricator Ltd.		工程號 J851 地盘 青衣190	類別 制圖 W. E. X	物料號 - 2020-06-13	圖號 AC-V02L
修改 - 日期 -	採用工廠 ✓ 材料颜色 -	图纸名称 AC格栅玉组裝图 材料 -	復核 - 批准 -	數量 - 單件重量 - (KG)	

部件编号	颜色	数量
AC-V02LW	白色	13

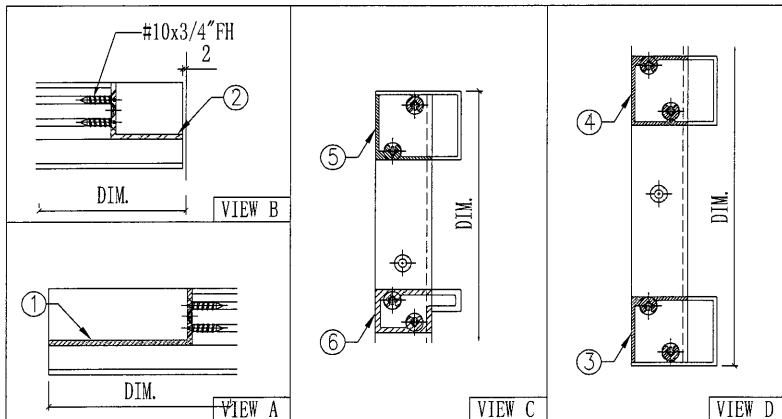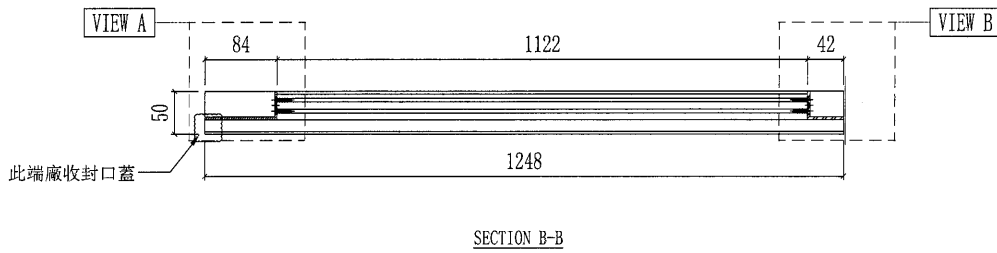
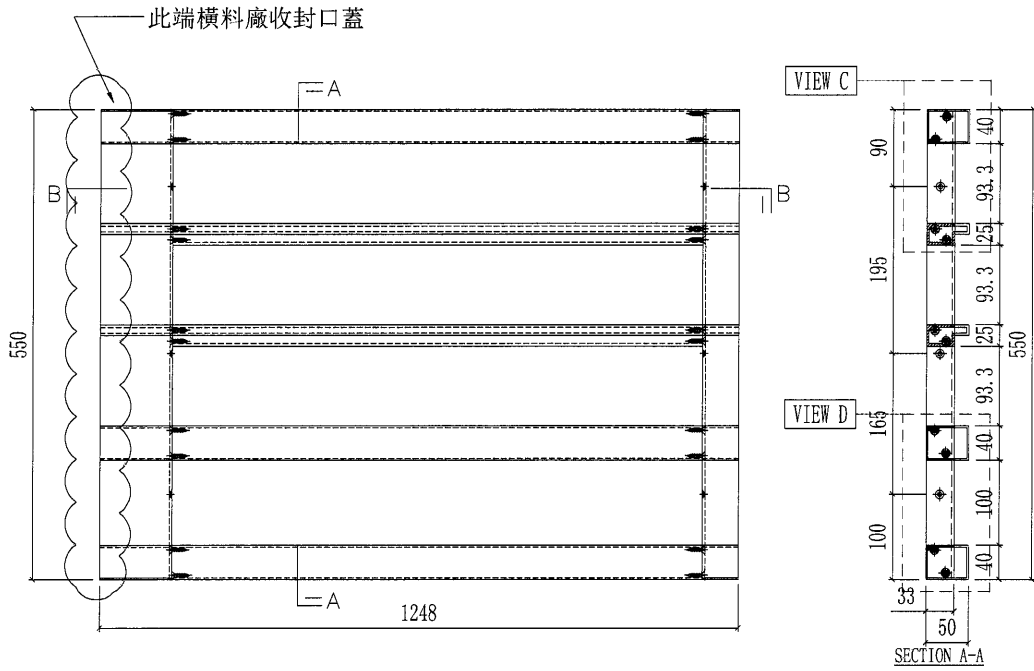


6	X85704-A01W-50	1248	2
5	X85705-A02W-50	1248	1
4	X85705-A03W-50	1248	1
3	X85705-A01W-50	1248	1
2	X85807-B01RW	545	1
1	X85808-B01LW	545	1
序号	部件图号	长度	数量
AC-V02LW(白色) 部件清单			

(56)

 美特鋁質有限公司 MIDI Aluminium Fabricator Ltd.				工程號 J851 地盘 青衣190	類別 制圖 W. E. X	物料號 - 2020-06-13	圖號 AC-V02R
修改 - 日期 -	採用工廠 <input checked="" type="checkbox"/> 地盤	图纸名称 AC格栅玉组装图	復核 - 批准 -	數量 - 單件重量 - (KG)			

部件编号	颜色	数量
AC-V02RW	白色	13


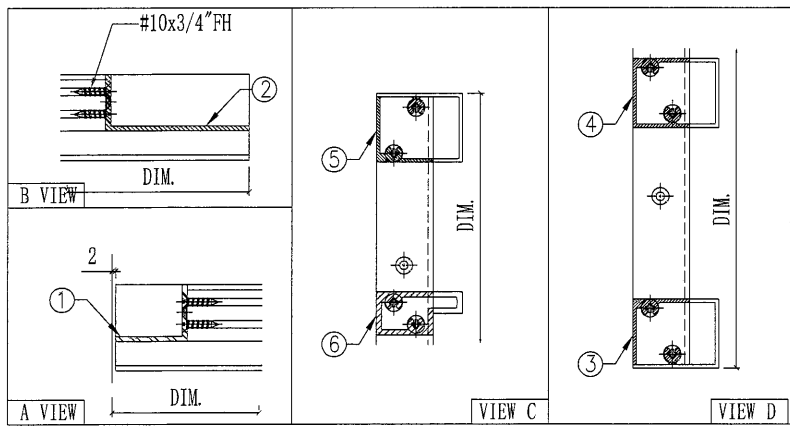
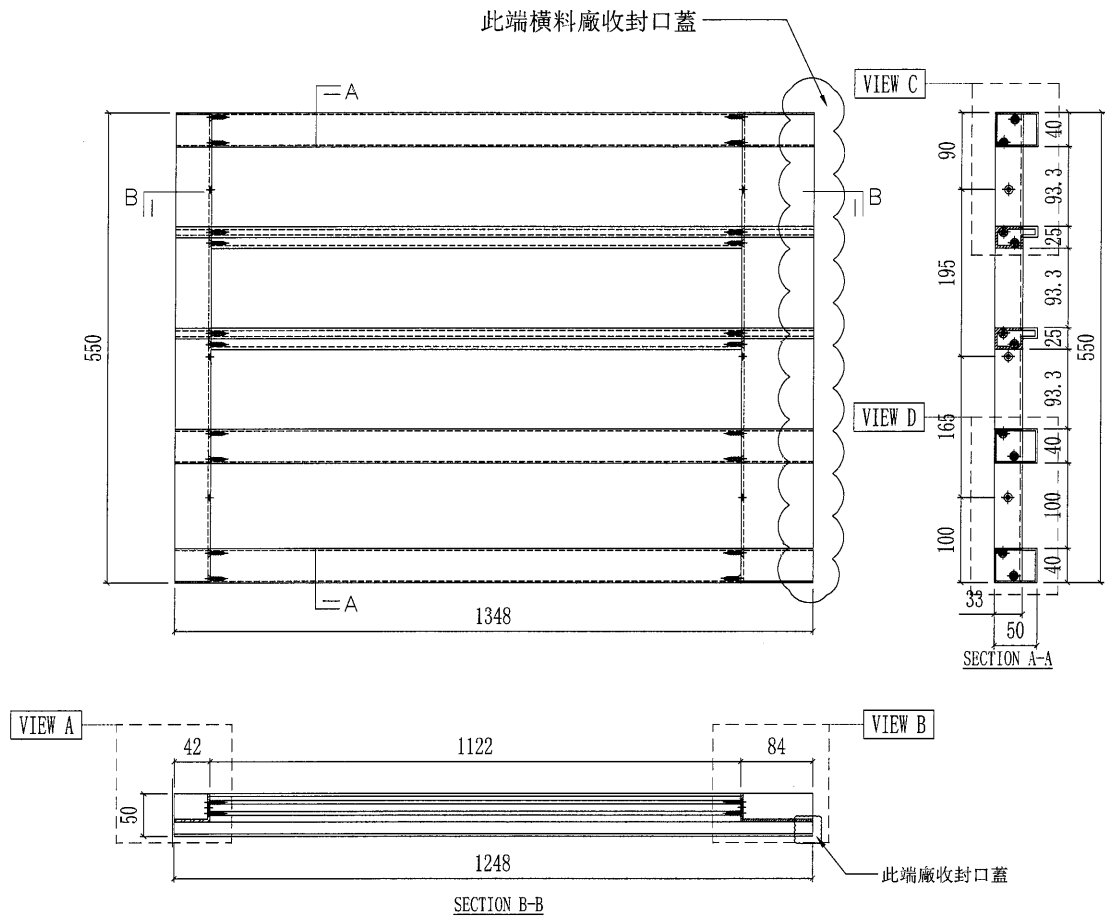


6	X85704-A01W-51	1248	2
5	X85705-A02W-51	1248	1
4	X85705-A03W-51	1248	1
3	X85705-A01W-51	1248	1
2	X85808-B01RW	545	1
1	X85807-B01LW	545	1
序号	部件图号	长度	数量
AC-V02RW (白色) 部件清单			

57

 美特鋁質有限公司 MIDI Aluminium Fabricator Ltd.				工程號 J851 地盘 青衣190	類別 制圖 W. E. X	物料號 - 2020-06-13	圖號 AC-V03L
修改 A 日期 27/10	採用工廠 <input checked="" type="checkbox"/> 地盤 材料颜色 -	图纸名称 AC格栅玉组裝图 材料 -	復核 批准	數量 單件重量 - (KG)			

部件编号	颜色	数量
AC-V03LW	白色	13

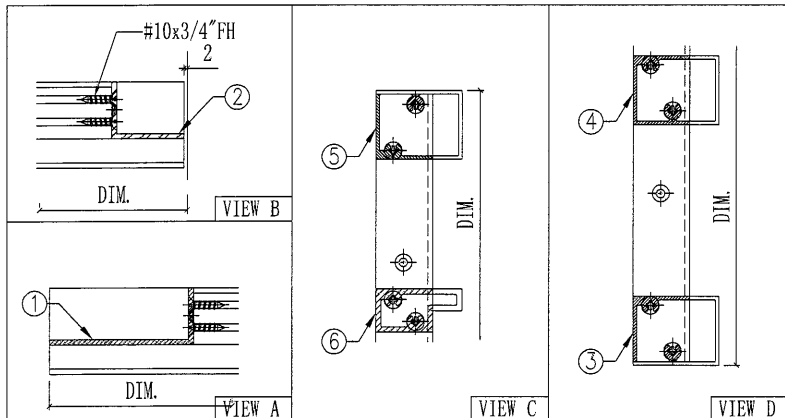
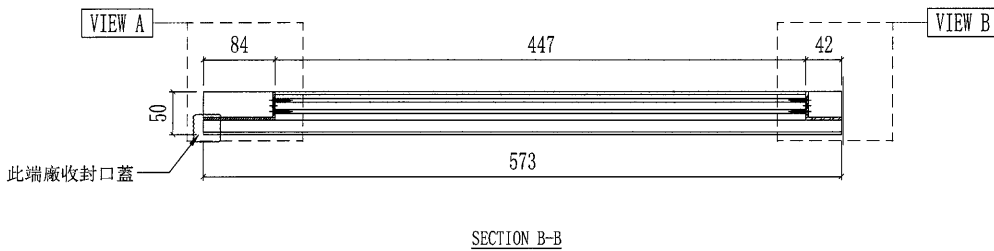
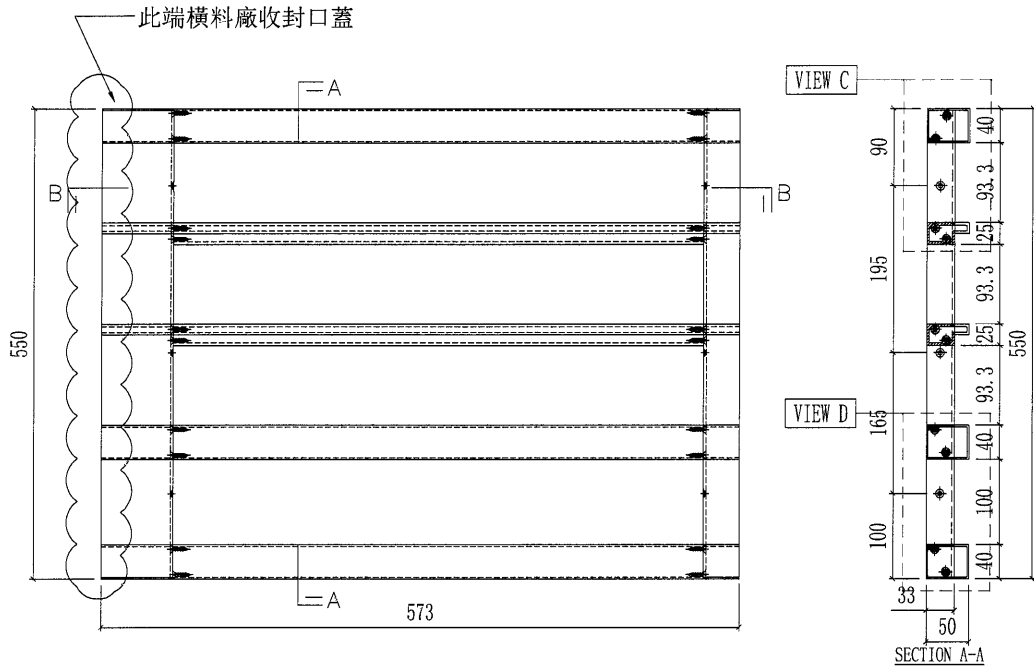


6	X85704-A01W-15	573	2
5	X85705-A02W-15	573	1
4	X85705-A03W-15	573	1
3	X85705-A01W-15	573	1
2	X85807-B01RW	545	1
1	X85808-B01LW	545	1
序号	部件图号	长度	数量
AC-V03LW (白色) 部件清单			


(58)

 美特鋁質有限公司 MIDI Aluminium Fabricator Ltd.				工程號	J851	類別		物料號	-	
				地盘	青衣190	制圖	W. E. X	2020-06-13	圖號	AC-V03R
修改	A	-	-	採用工廠	✓	地盤			數量	-
日期	27/10	-	-	材料顏色	-	材料	-	-	單件重量	- (KG)

部件编号	颜色	数量
AC-V03RW	白色	13


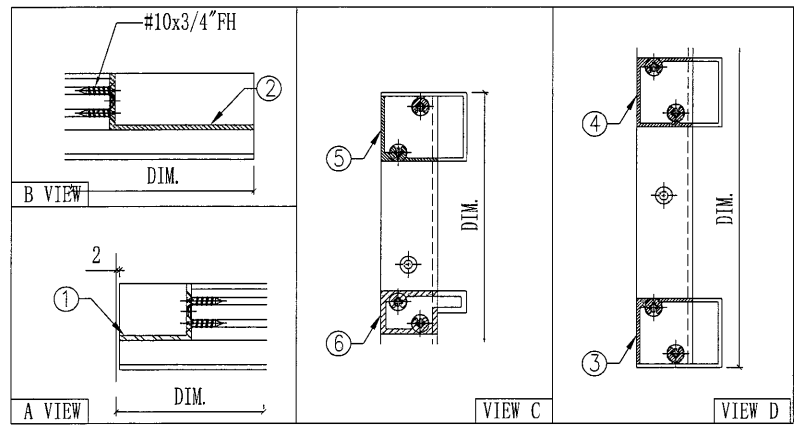
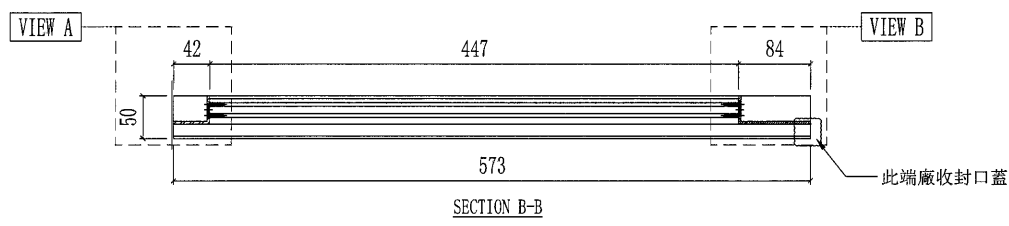
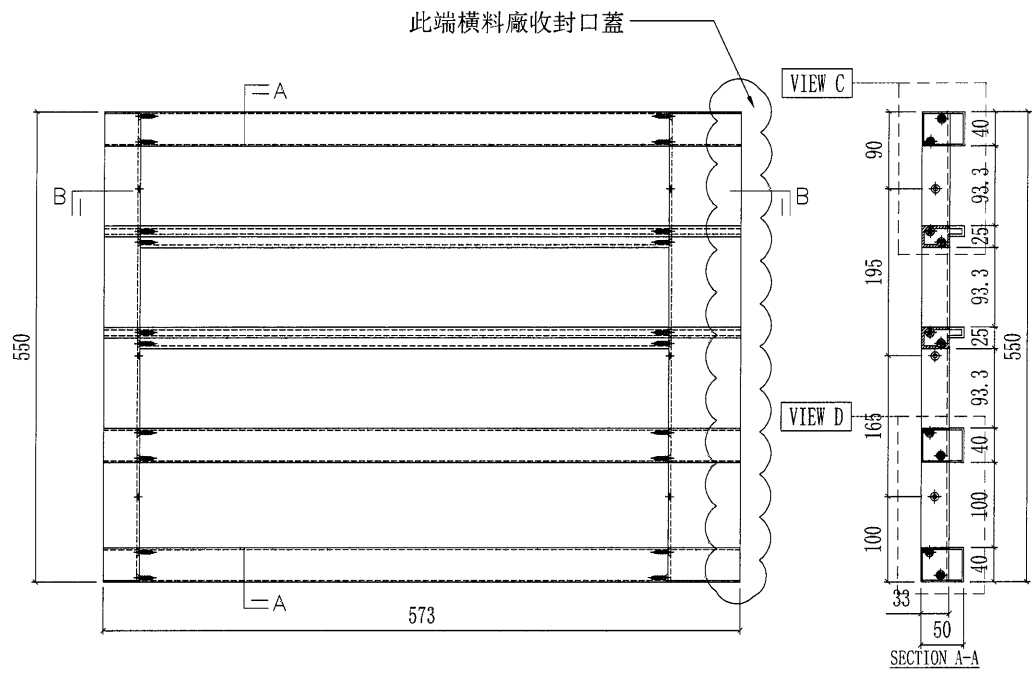


6	X85704-A01W-17	573	2
5	X85705-A02W-17	573	1
4	X85705-A03W-17	573	1
3	X85705-A01W-17	573	1
2	X85808-B01RW	545	1
1	X85807-B01LW	545	1
序号	部件图号	长度	数量
AC-V03RW (白色) 部件清单			

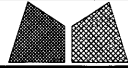
 美特鋁質有限公司 MIDI Aluminium Fabricator Ltd.		工程號 J851 地盘 青衣190	類別 制圖 W. E. X	物料號 - 2020-06-13	圖號 AC-V04
修改 A - - 日期 27/10 - -	採用工廠 <input checked="" type="checkbox"/> 地盘 材料颜色 -	图纸名称 AC格栅玉组裝图 材料 -	復核 - - 批准 - -	數量 - 單件重量 - (KG)	

部件编号	颜色	数量
AC-V04G	深灰色	13




此端橫料廠收封口蓋

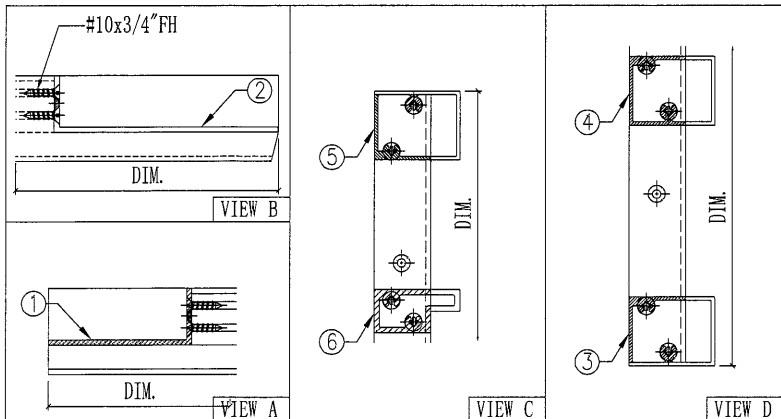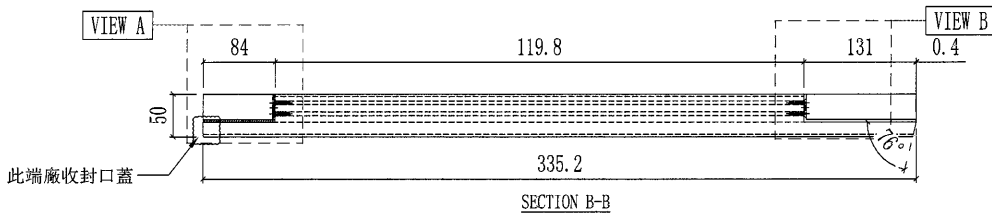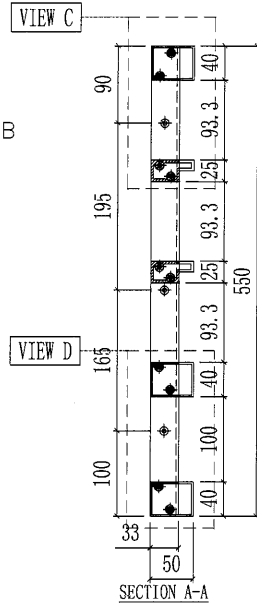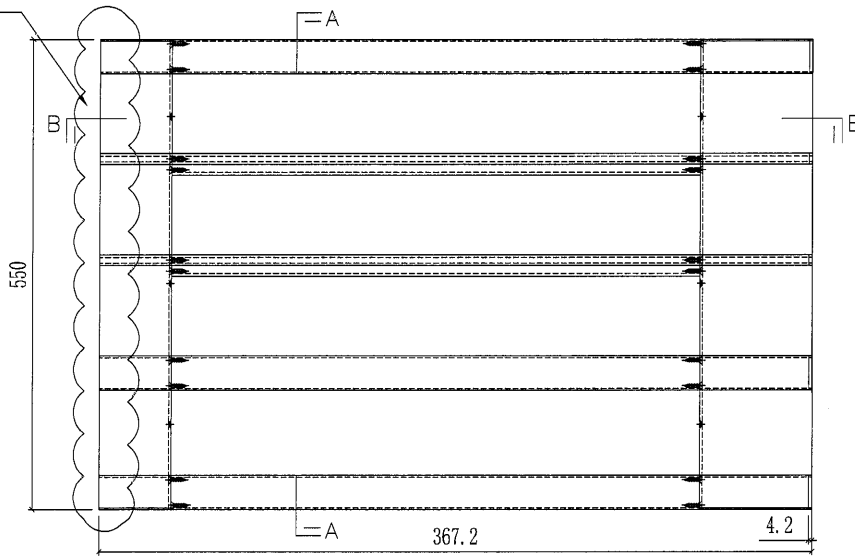

6	X85704-B01G-01	335.2	2
5	X85705-B02G-01	335.2	1
4	X85705-B03G-01	335.2	1
3	X85705-B01G-01	335.2	1
2	AL01-B01RG	545	1
1	X85808-B01LG	545	1
序号	部件图号	长度	数量
AC-V04G(深灰色) 部件清单			


 美特鋁質有限公司 MIDI Aluminium Fabricator Ltd.				工程號	J851	類別		物料號	-		
				地盘	青衣190	制圖	W. E. X	2020-06-13	圖號	AC-V05	
修改	A	-	採用工廠	✓	地盤	图纸名称	AC格栅玉组装图	復核	-	數量	-
日期	27/10	-	材料颜色	-	材料	-	批准	-	-	單件重量	- (KG)

部件编号	颜色	数量
AC-V05G	深灰色	13

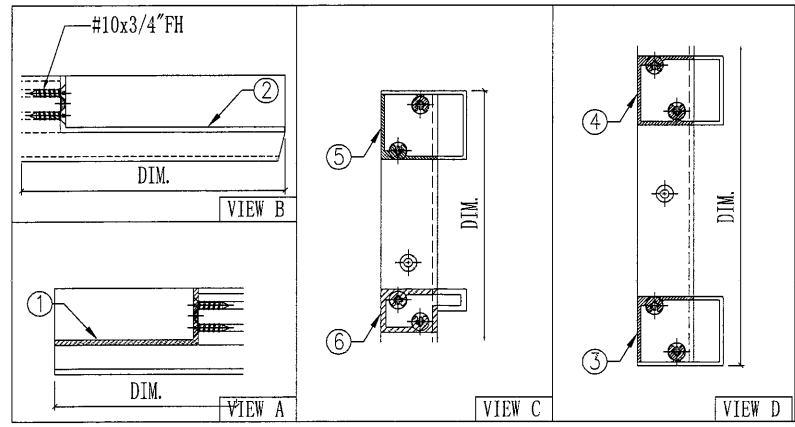
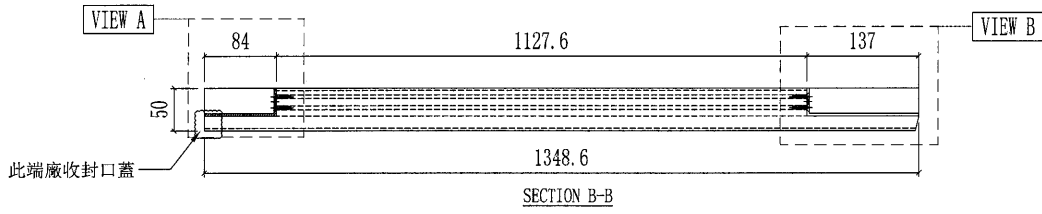
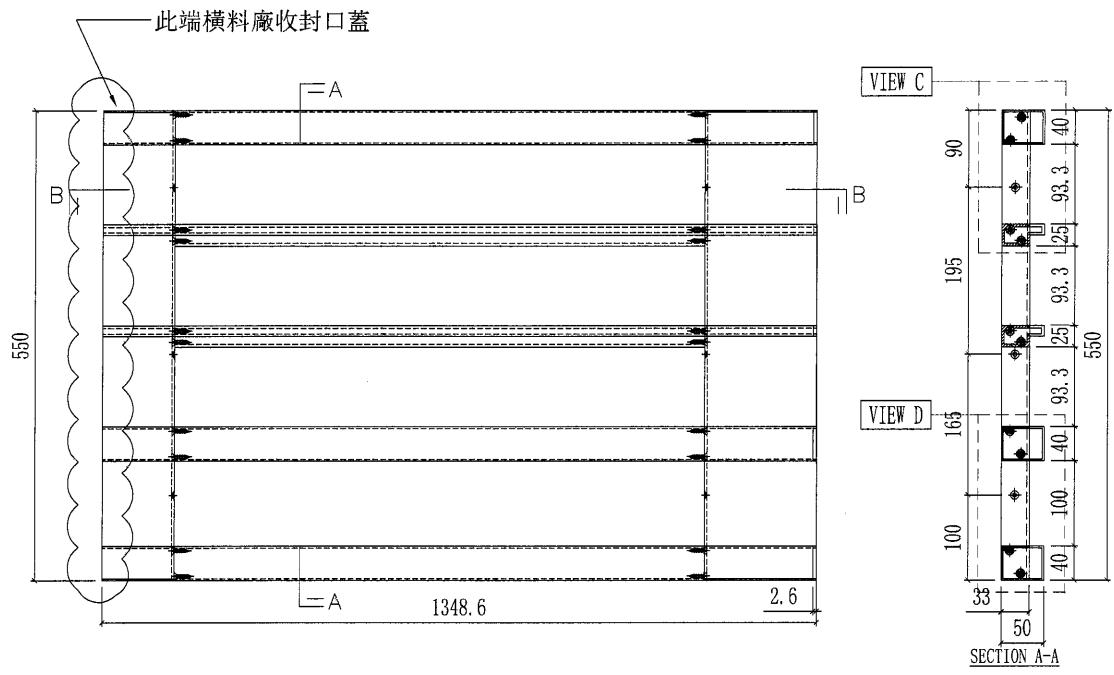


6	X85704-B01G-02	1347.6	2
5	X85705-B02G-02	1348.6	1
4	X85705-B03G-02	1347.6	1
3	X85705-B01G-02	1348.6	1
2	AL01-B02RG	545	1
1	X85808-B01LG	545	1
序号	部件图号	长度	数量
AC-V05G(深灰色) 部件清单			


61

 美特鋁質有限公司 MIDI Aluminium Fabricator Ltd.				工程號	J851	類別		物料號	-
修改	-	-	採用工廠	✓	地盤	图纸名称	AC格栅玉组裝图	復核	-
日期	-	-	材料颜色	-	材料	-	批准	-	-
								圖號	AC-V06
								數量	-
								單件重量	- (KG)

部件编号	颜色	数量
AC-V06G	深灰色	13

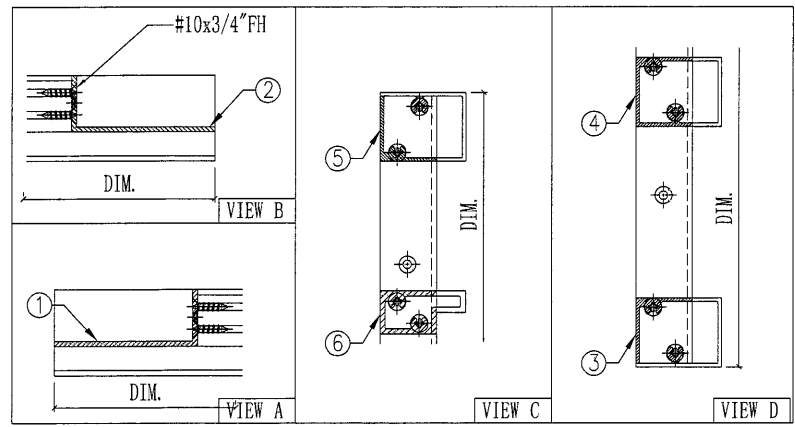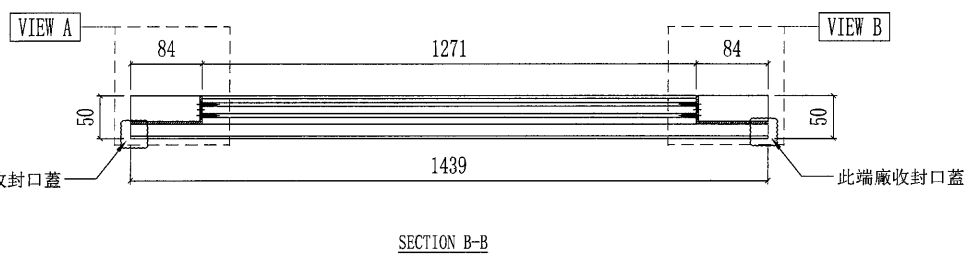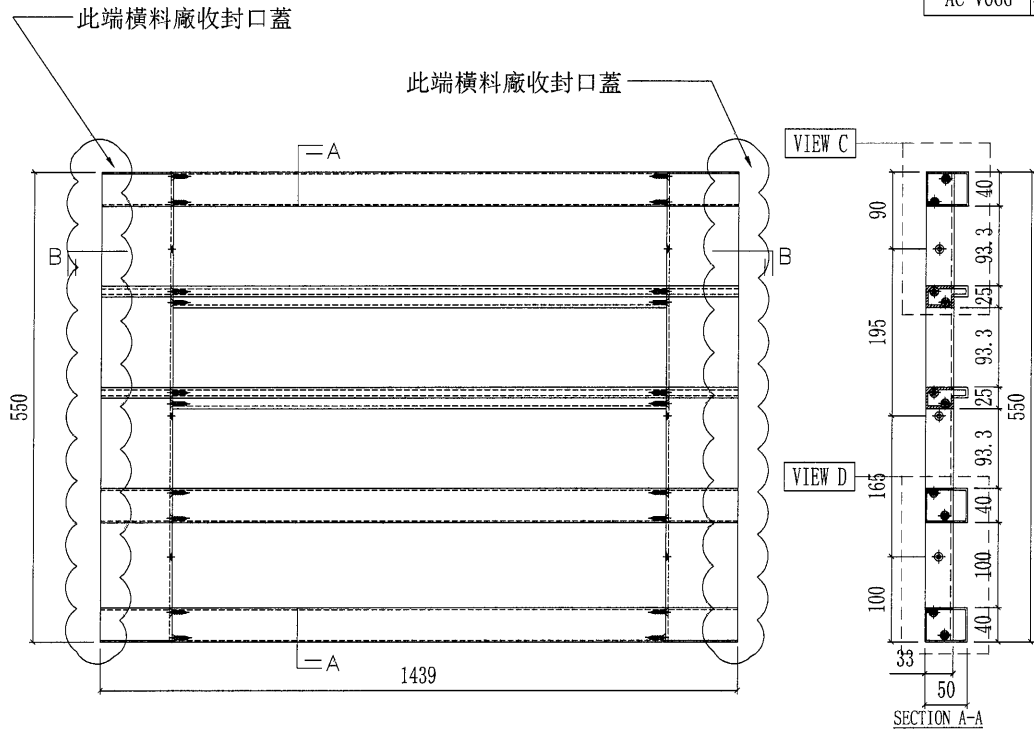



6	X85704-A01G-55	1439	2
5	X85705-A02G-55	1439	1
4	X85705-A03G-53	1439	1
3	X85705-A01G-52	1439	1
2	X85808-B01RG	545	1
1	X85808-B01LG	545	1
序号	部件图号	长度	数量
AC-V06G (深灰色) 部件清单			

 美特鋁質有限公司 MIDI Aluminium Fabricator Ltd.				工程號	J851	類別		物料號	-
修改	-	-	採用工廠	✓	地盤	圖紙名稱	AC格柵玉組裝圖	復核	-
日期	-	-	材料顏色	-	材料	-	批准	-	-
								圖號	AC-V07
								數量	-
								單件重量	- (KG)


部件編號	顏色	數量
AC-V07G	深灰色	13

此端橫料廠收封口蓋

此端橫料廠收封口蓋

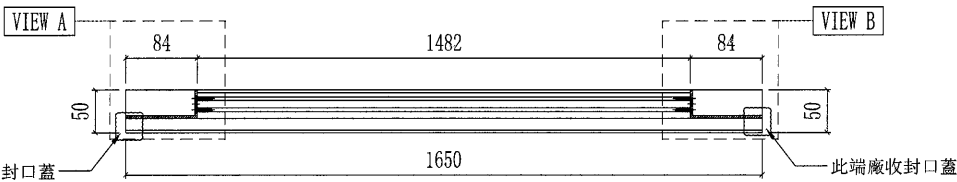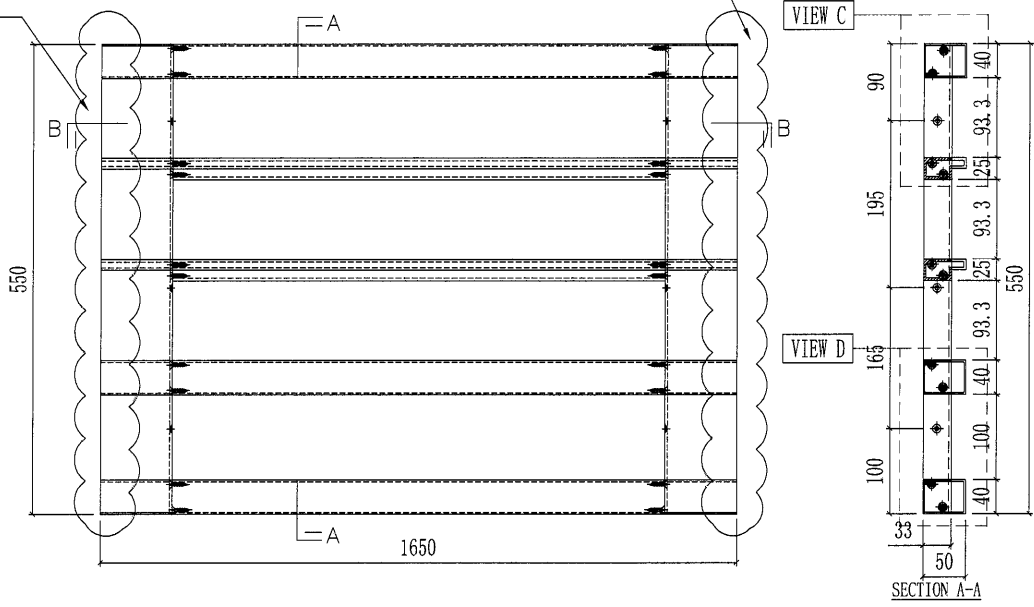


SECTION B-B



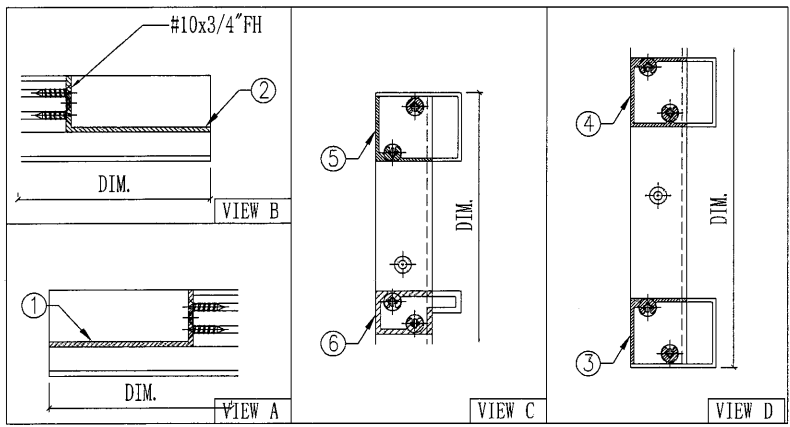


6	X85704-A01G-54	1650	2
5	X85705-A02G-54	1650	1
4	X85705-A03G-52	1650	1
3	X85705-A01G-51	1650	1
2	X85808-B01RG	545	1
1	X85808-B01LG	545	1
序號	部件圖號	長度	數量

AC-V07G (深灰色) 部件清單

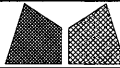
 美特鋁質有限公司 MIDI Aluminium Fabricator Ltd.				工程號	J851	類別		物料號	-	
				地盘	青衣190	制圖	W. E. X	2020-06-13	圖號	AC-V08
修改	A	-	-	採用工廠	✓	地盤			數量	-
日期	27/10	-	-	材料顏色	-	材料	-	-	單件重量	- (KG)
				图纸名称	AC格栅玉组装图	復核	-	-		
				批准	-	-	-	-		

部件编号	颜色	数量
AC-V08G	深灰色	13


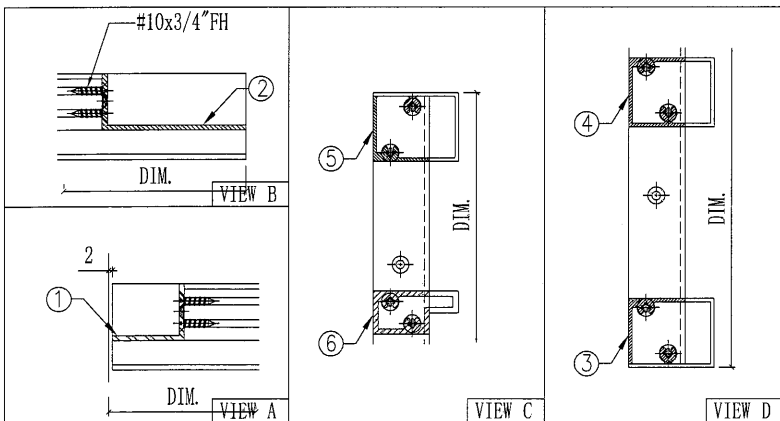
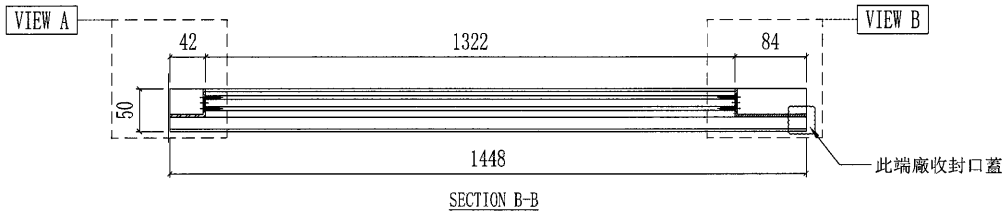
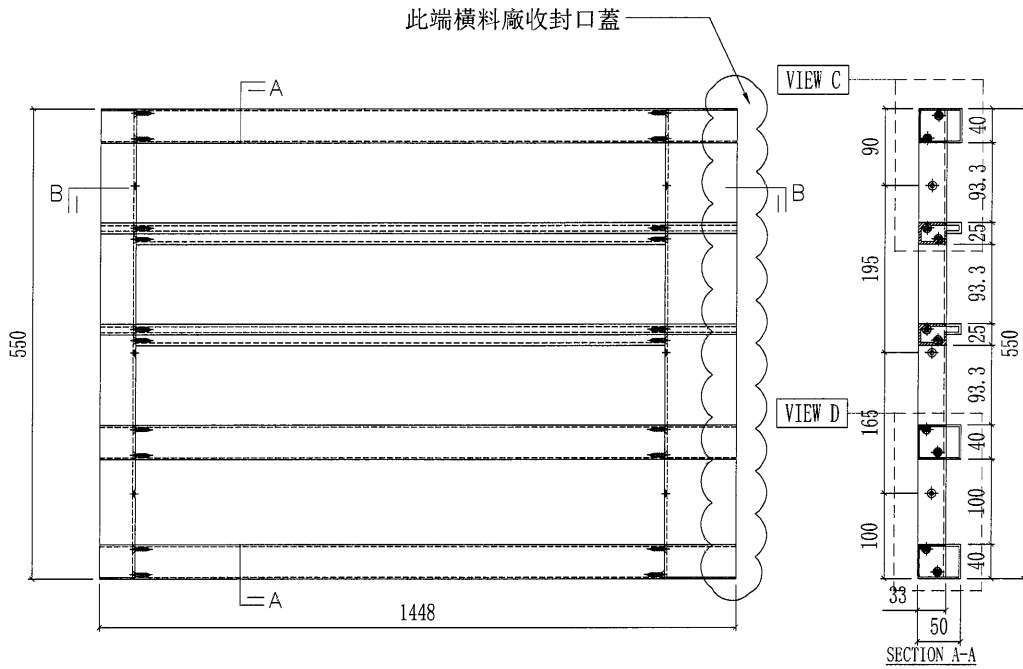


6	X85704-A01G-16	1448	2
5	X85705-A02G-16	1448	1
4	X85705-A03G-16	1448	1
3	X85705-A01G-16	1448	1
2	X85808-B01RG	545	1
1	X85807-B01LG	545	1
序号	部件图号	长度	数量
AC-V08G(深灰色) 部件清单			

64

 美特鋁質有限公司 MIDI Aluminium Fabricator Ltd.			工程號 J851 地盘 青衣190	類別 制圖 W. E. X	物料號 - 2020-06-13	圖號 AC-V09
修改 - 日期 -	採用工廠 <input checked="" type="checkbox"/> 地盤	图纸名称 AC格栅玉组裝图	復核 - 批准 -	數量 - 單件重量 - (KG)		
材料颜色 -			材料 -			

部件编号	颜色	数量
AC-V09G	深灰色	13

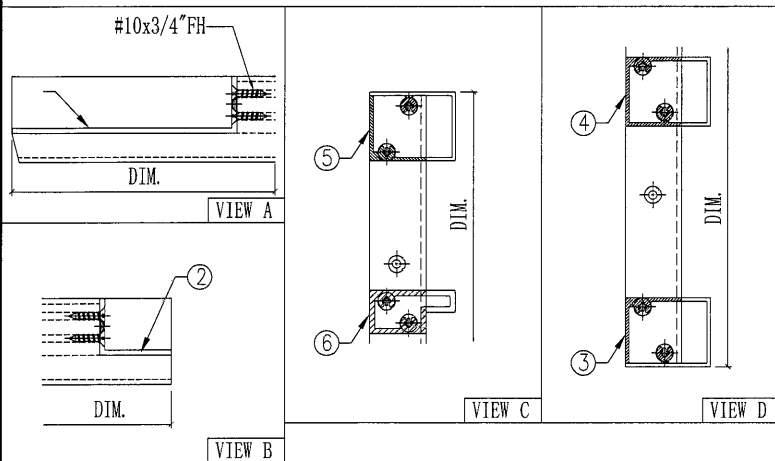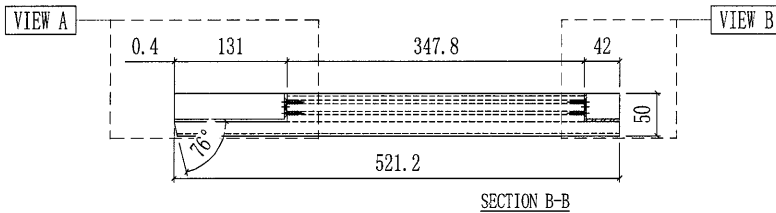
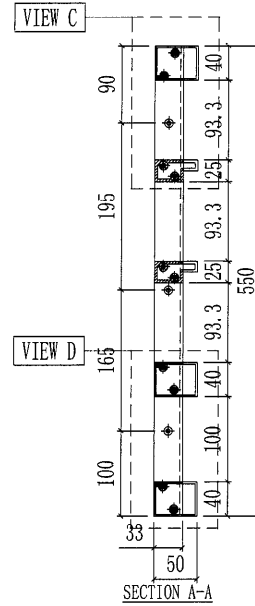
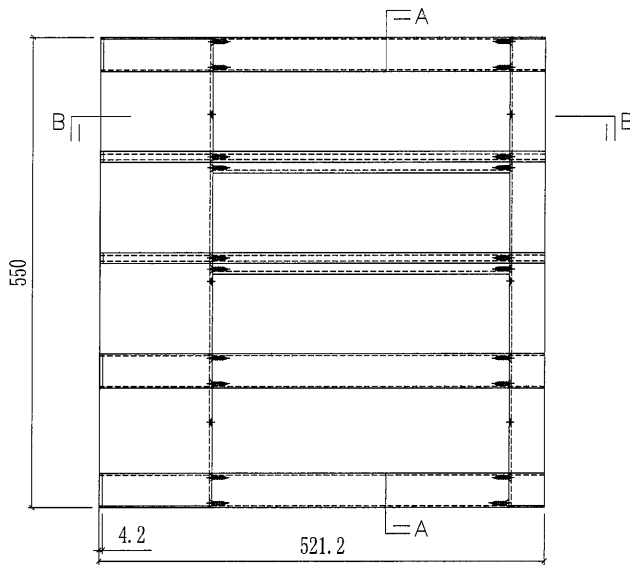


6	X85704-B03G-01	521.2	2
5	X85705-B08G-01	521.2	1
4	X85705-B09G-01	521.2	1
3	X85705-B07G-01	521.2	1
2	X85807-B01RG	545	1
1	AL01-B01LG	545	1
序号	部件图号	长度	数量
AC-V09G(深灰色) 部件清单			

65

 美特鋁質有限公司 MIDI Aluminium Fabricator Ltd.			工程號 J851 地盘 青衣190	類別 制圖 W. E. X	物料號 - 2020-06-13	圖號 AC-V10
修改 - 日期 -	採用工廠 <input checked="" type="checkbox"/> 地盤	图纸名称 AC格栅玉组裝圖	復核 - 批准 -	數量 - 單件重量 - (KG)		

部件编号	颜色	数量
AC-V10G	深灰色	13


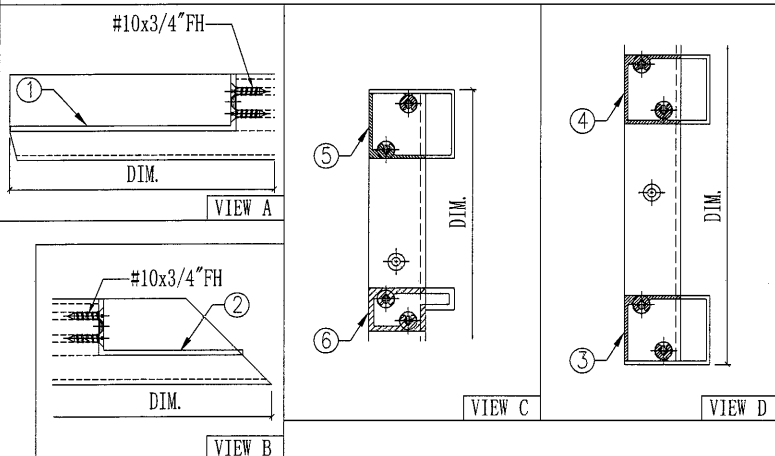
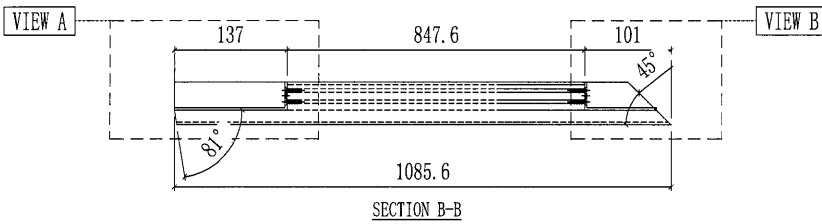
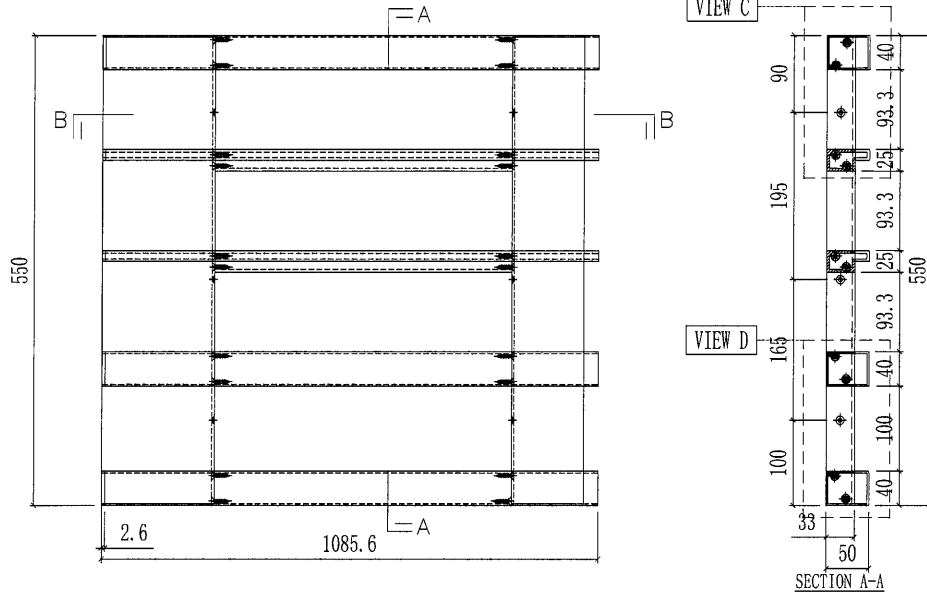


6	X85704-B05G-01	1085.6	2
5	X85705-B14G-01	1085.6	1
4	X85705-B15G-01	1085.6	1
3	X85705-B13G-01	1085.6	1
2	X85808-B01RG	545	1
1	AL01-B02LG	545	1
序号	部件图号	长度	数量
AC-V10G(深灰色) 部件清单			


(66)




 美特鋁質有限公司 MIDI Aluminium Fabricator Ltd.				工程號	J851	類別		物料號	-
修改	-	-	採用工廠	✓	地盤	青衣190	制圖	W. E. X	2020-06-13
日期	-	-	材料顏色	-	图纸名称	AC格栅玉组装图	復核	-	-
					材料	-	批准	-	-
								圖號	AC-V11
								數量	-
								單件重量	- (KG)

部件编号	颜色	数量
AC-V11W	白色	26

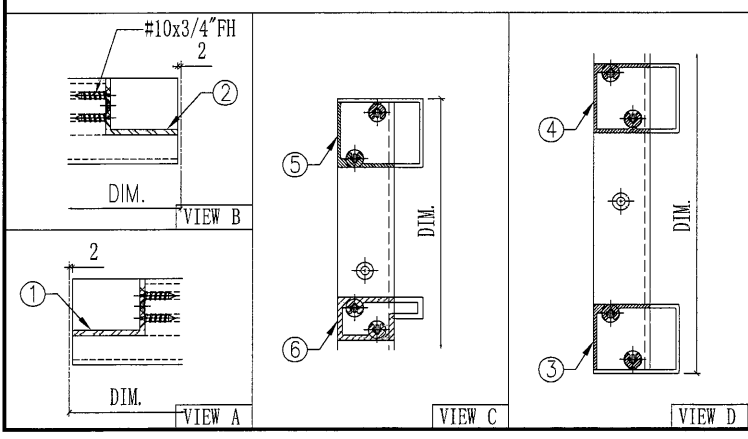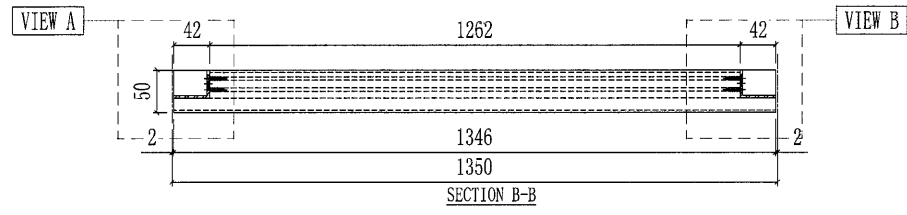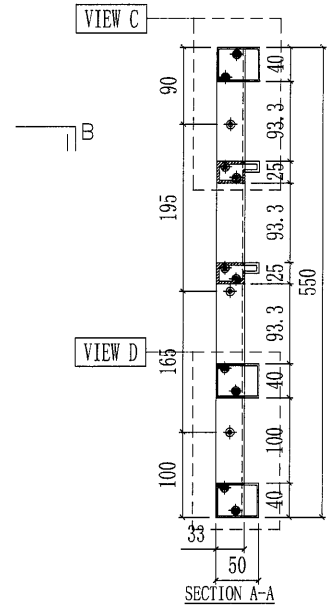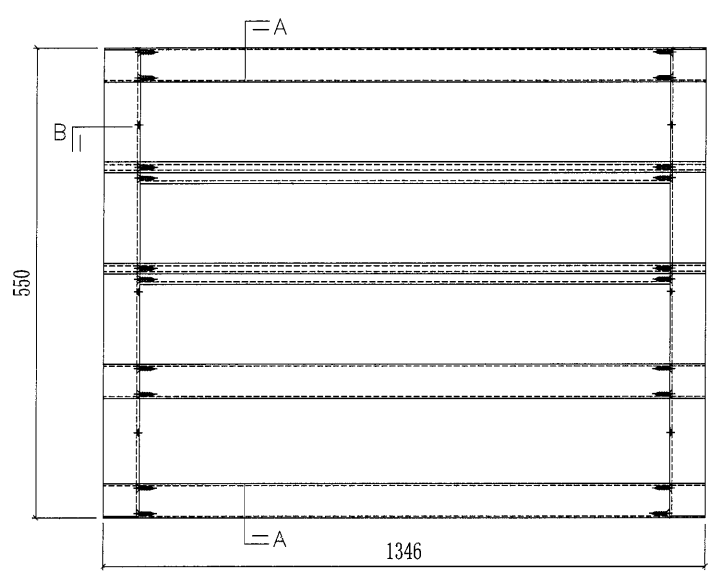

6	X85704-A01W-08	1346	2
5	X85705-A02W-08	1346	1
4	X85705-A03W-08	1346	1
3	X85705-A01W-08	1346	1
2	X85807-B01RW	545	1
1	X85807-B01LW	545	1
序号	部件图号	长度	数量
AC-V11W(白色) 部件清单			


 美特鋁質有限公司 MIDI Aluminium Fabricator Ltd.				工程號 J851 地盘 青衣190	類別 制圖 W. E. X	物料號 - 2020-06-13	圖號 AC-U01
修改 - 日期 -	採用工廠 <input checked="" type="checkbox"/>	地盤 <input checked="" type="checkbox"/>	图纸名称 AC格栅玉组装图	復核 - 批准 -	數量 - 單件重量 - (KG)		
材料颜色 -		材料 -					

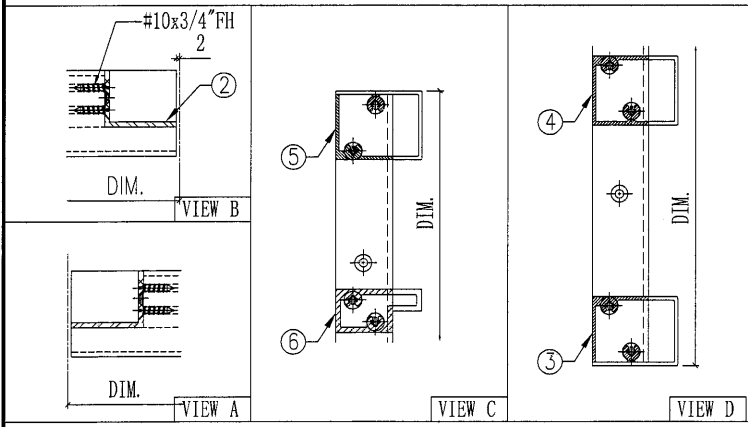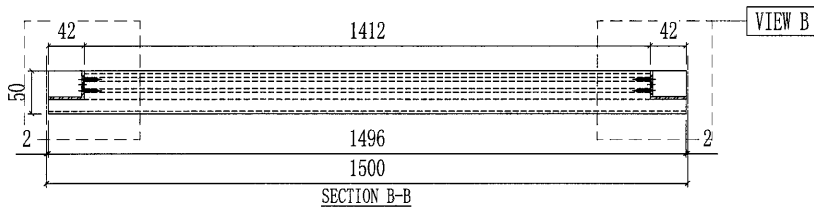
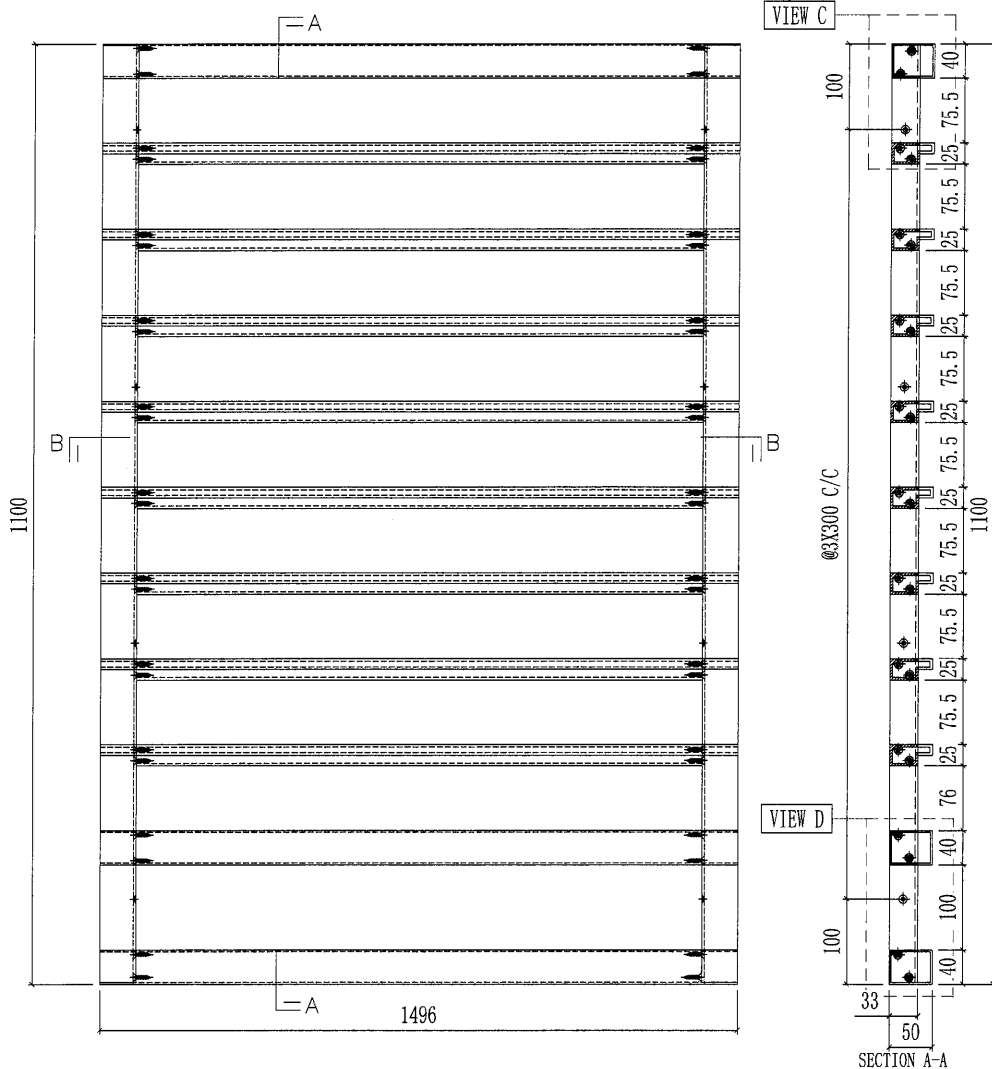


部件编号	颜色	数量
AC-U01G	深灰色	52

序号	部件图号	长度	数量
6	X85704-A01G-01	1496	8
5	X85705-A02G-01	1496	1
4	X85705-A03G-01	1496	1
3	X85705-A01G-01	1496	1
2	X85807-A01RG	1095	1
1	X85807-A01LG	1095	1
AC-U01G(深灰色) 部件清单			

68

 美特鋁質有限公司 MIDI Aluminium Fabricator Ltd.				工程號	J851	類別		物料號	-		
				地盘	青衣190	制圖	W. E. X	2020-06-13	圖號	AC-U01a	
修改	-	-	採用工廠	✓	地盘	图纸名称	AC格栅玉组裝图	復核	-	數量	-
日期	-	-	材料颜色	-		材料	-	批准	-	單件重量	- (KG)


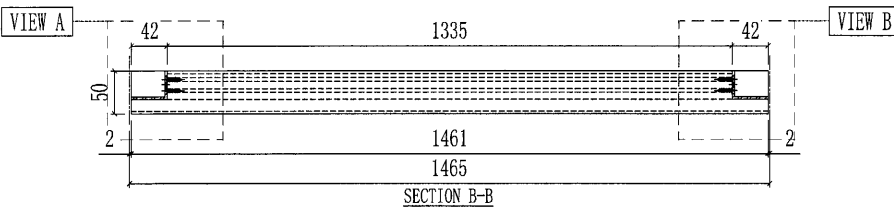
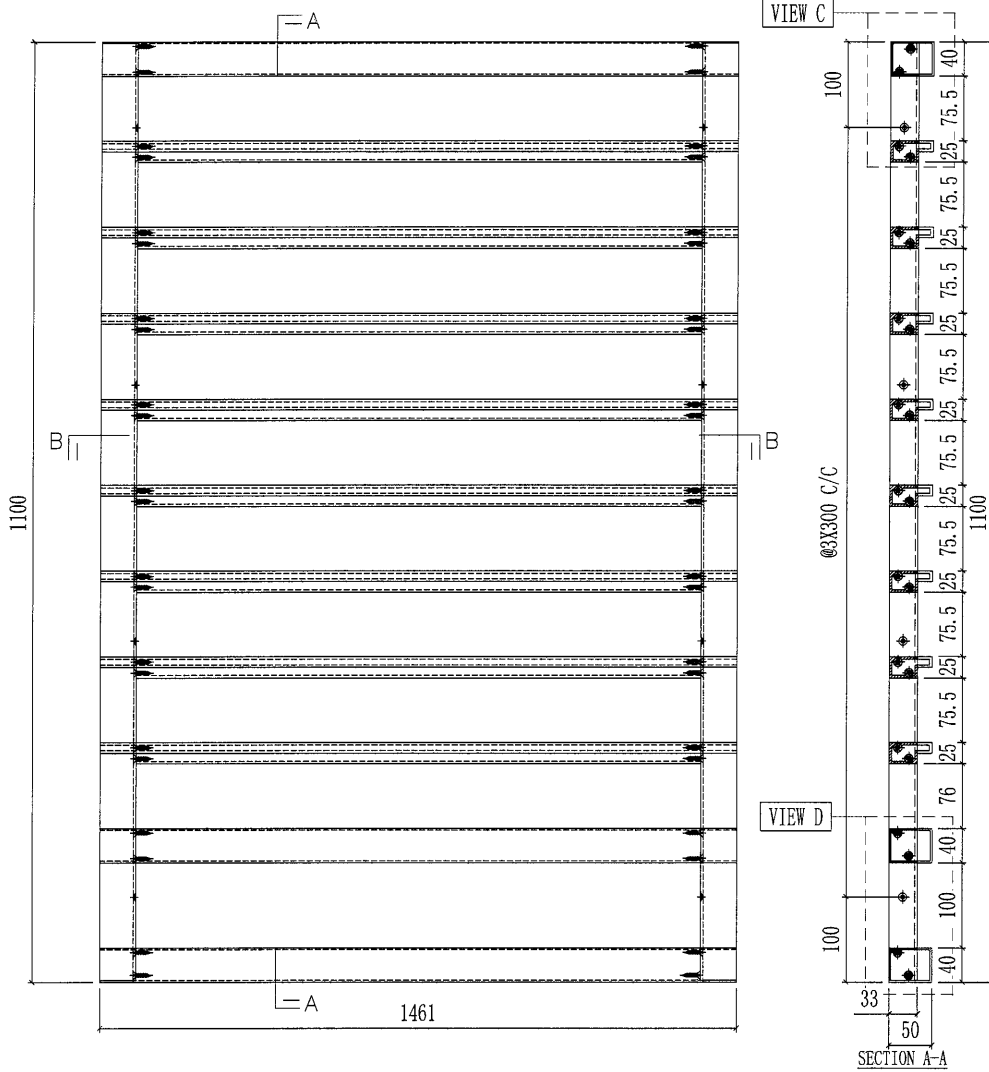


部件编号	颜色	数量
AC-U01aG	深灰色	13

6	X85704-A01G-36	1461	8
5	X85705-A02G-36	1461	1
4	X85705-A03G-30	1461	1
3	X85705-A01G-30	1461	1
2	X85807-A01RG	1095	1
1	X85807-A01LG	1095	1
序号	部件图号	长度	数量

AC-U01aG(深灰色) 部件清单


 美特鋁質有限公司 MIDI Aluminium Fabricator Ltd.				工程號 J851 地盘 青衣190	類別 制圖 W. E. X	物料號 - 2020-06-13	圖號 AC-U02 數量 -
修改 - 日期 -	採用工廠 <input checked="" type="checkbox"/> 地盤	图纸名称 AC格栅玉组装图	材料 -	復核 - 批准 -	單件重量 - (KG)		

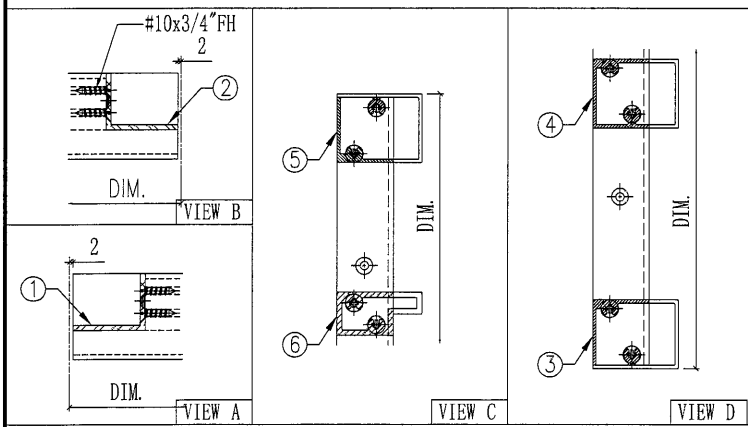
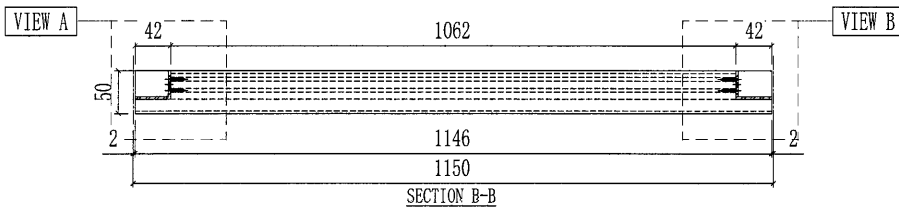
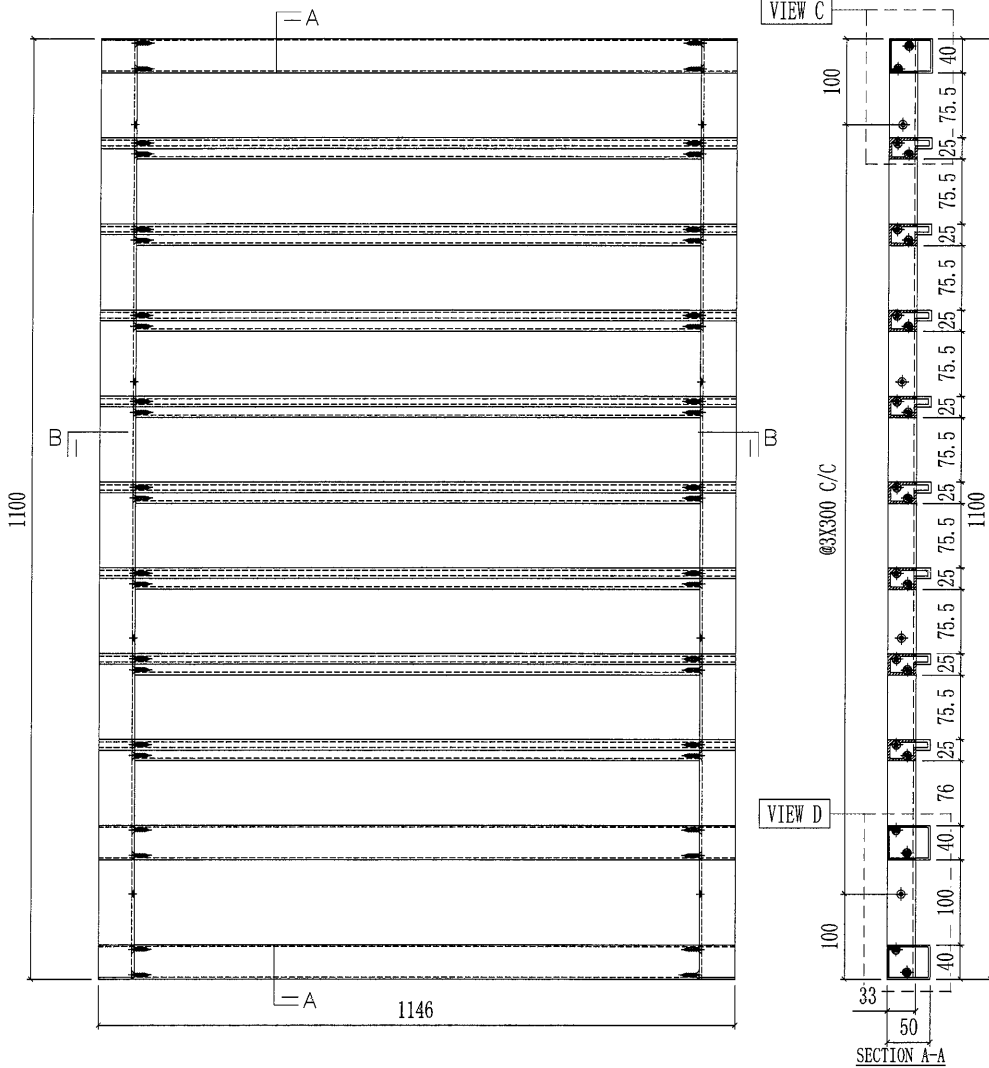


部件编号	颜色	数量
AC-U02G	深灰色	13

序号	部件图号	长度	数量
6	X85704-A01G-03	1146	8
5	X85705-A02G-03	1146	1
4	X85705-A03G-03	1146	1
3	X85705-A01G-03	1146	1
2	X85807-A01RG	1095	1
1	X85807-A01LG	1095	1


AC-U02G(深灰色) 部件清单



 美特鋁質有限公司 MIDI Aluminium Fabricator Ltd.				工程號 J851 地盘 青衣190	類別 制圖 W. E. X	物料號 - 2020-06-13	圖號 AC-U03
修改 - 日期 -	採用工廠 ✓ 材料颜色 -	地盤 材料 -	图纸名称 AC格栅玉组装图	復核 - 批准 -	數量 - 單件重量 - (KG)		

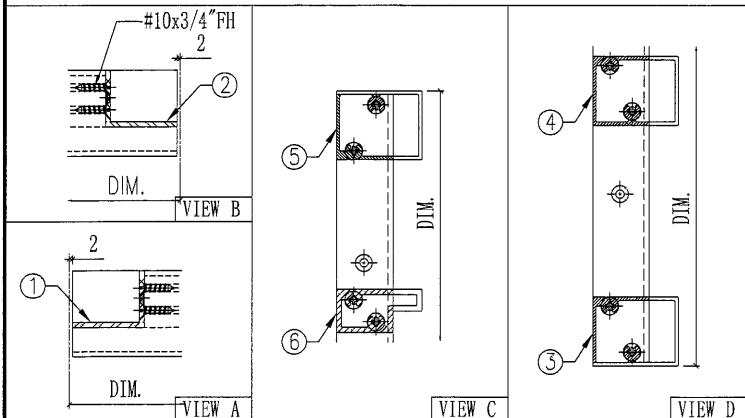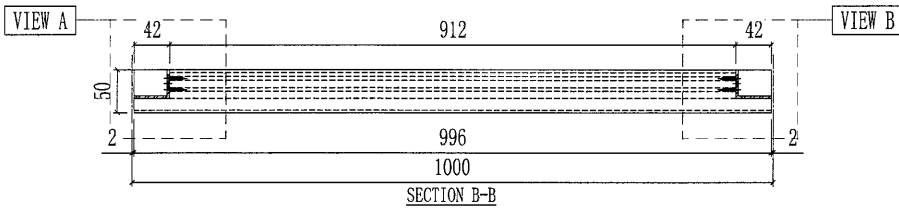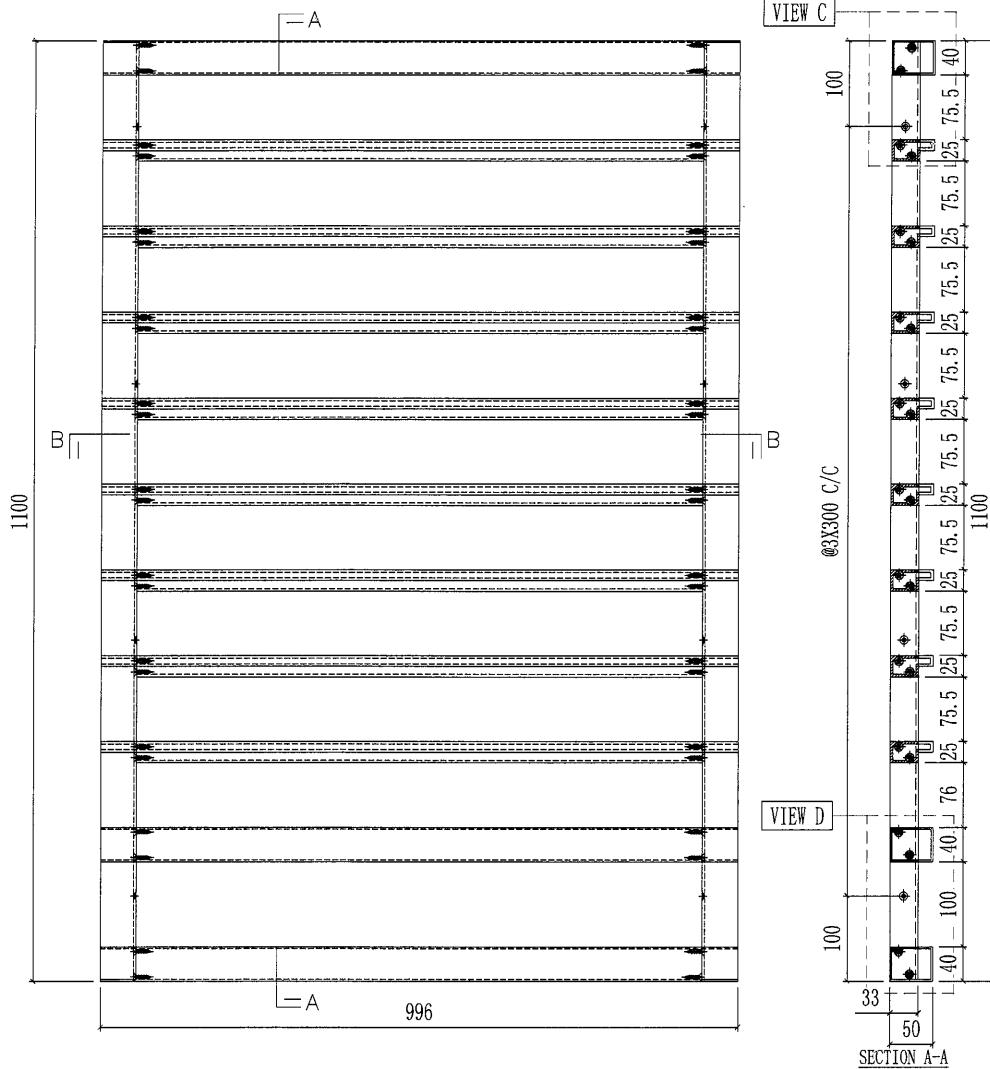

部件编号	颜色	数量
AC-U03W	白色	26

序号	部件图号	长度	数量
6	X85704-A01W-04	996	8
5	X85705-A02W-04	996	1
4	X85705-A03W-04	996	1
3	X85705-A01W-04	996	1
2	X85807-A01RW	1095	1
1	X85807-A01LW	1095	1
AC-U03W(白色) 部件清单			

 美特鋁質有限公司 MIDI Aluminium Fabricator Ltd.				工程號	J851	類別		物料號	-	
修改	-	-	採用工廠	✓	地盤	圖紙名稱	AC格柵玉組裝圖	復核	-	-
日期	-	-	材料顏色	-	材料	-	批准	-	-	數量
									圖號	AC-U04
									單件重量	- (KG)

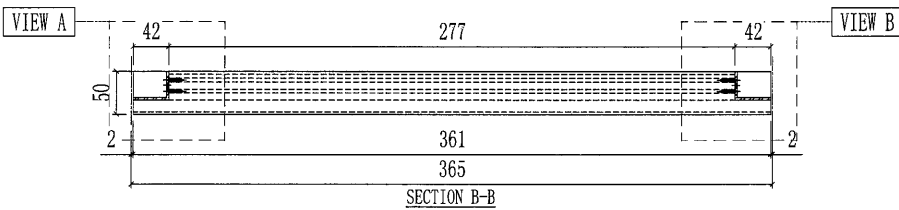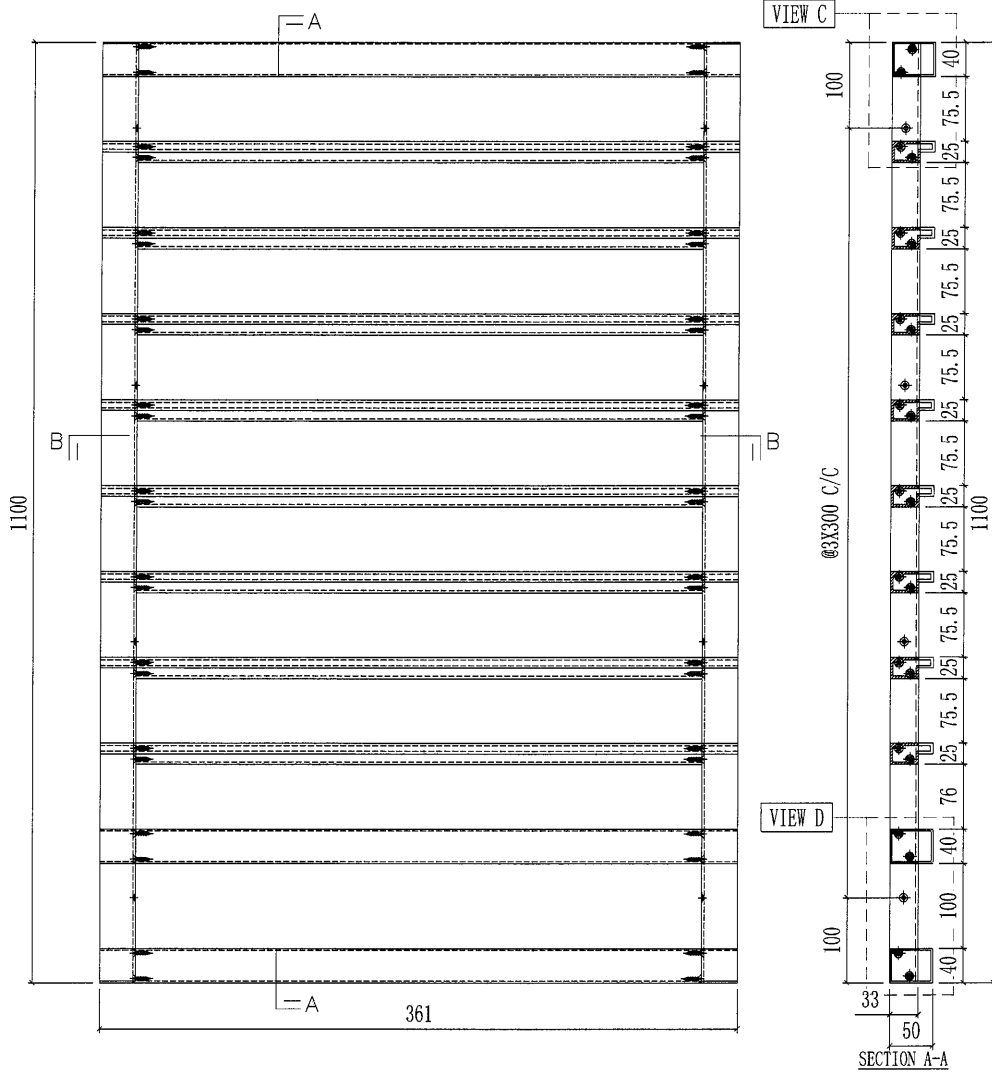


序号	部件图号	长度	数量
6	X85704-A01W-05	361	8
5	X85705-A02W-05	361	1
4	X85705-A03W-05	361	1
3	X85705-A01W-05	361	1
2	X85807-A01RW	1095	1
1	X85807-A01LW	1095	1

AC-U04W(白色) 部件清单


部件编号	颜色	数量
AC-U04G	深灰色	52
AC-U04W	白色	78




序号	部件图号	长度	数量
6	X85704-A01G-05	361	8
5	X85705-A02G-05	361	1
4	X85705-A03G-05	361	1
3	X85705-A01G-05	361	1
2	X85807-A01RG	1095	1
1	X85807-A01LG	1095	1

AC-U04G(深灰色) 部件清单

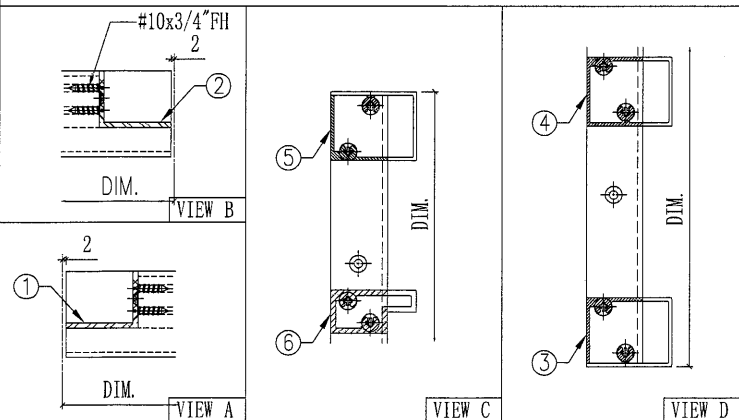

72


 美特鋁質有限公司 MIDI Aluminium Fabricator Ltd.			工程號	J851	類別		物料號	-	
修改	-	-	採用工廠	✓	地盤	圖紙名稱	AC格栅玉組裝圖	復核	-
日期	-	-	材料顏色	-	材料	-	批准	-	-
							圖號	AC-U06	
							數量	-	
							單件重量	-	(KG)

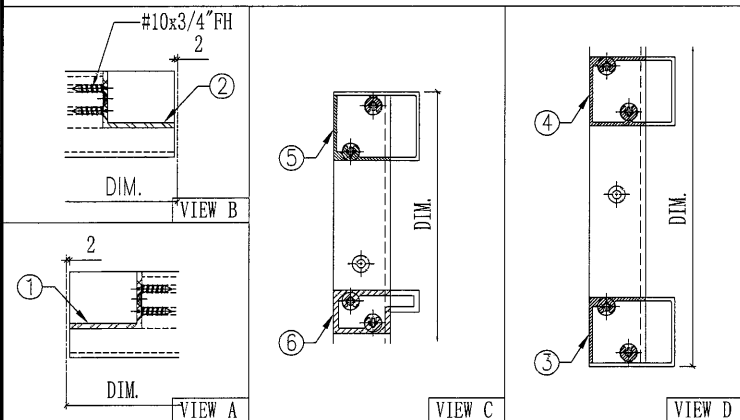
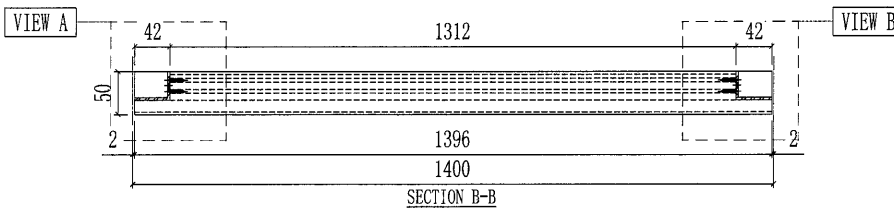
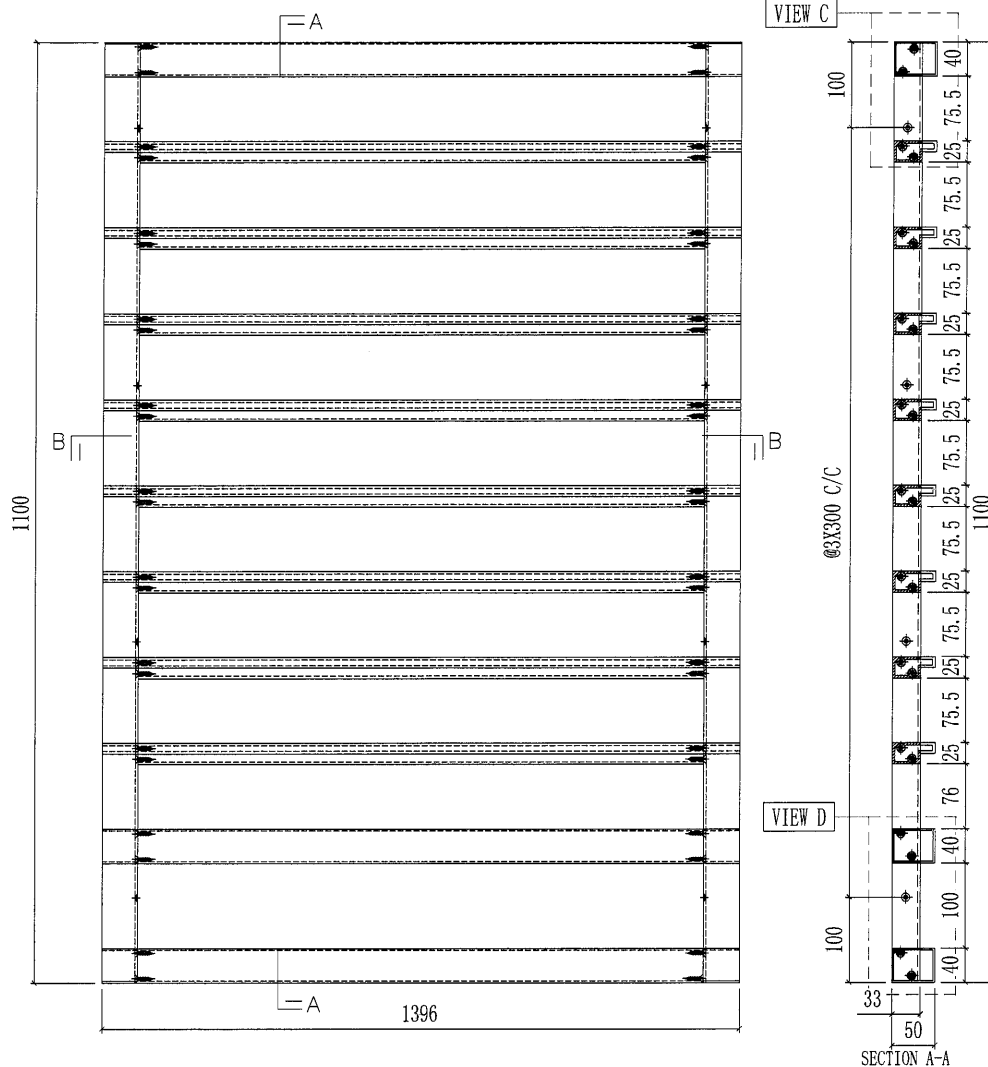


部件编号	颜色	数量
AC-U06G	深灰色	26

序号	部件图号	长度	数量
6	X85704-A01G-07	1396	8
5	X85705-A02G-07	1396	1
4	X85705-A03G-07	1396	1
3	X85705-A01G-07	1396	1
2	X85807-A01RG	1095	1
1	X85807-A01LG	1095	1


AC-U06G(深灰色) 部件清单




 美特鋁質有限公司 MIDI Aluminium Fabricator Ltd.				工程號	J851	類別		物料號	-		
				地盘	青衣190	制圖	W. E. X	2020-06-13	圖號	AC-U08	
修改	-	-	採用工廠	✓	地盤	图纸名称	AC格栅玉组装图	復核	-	數量	-
日期	-	-	材料颜色	-	材料	-	批准	-	-	單件重量	- (KG)

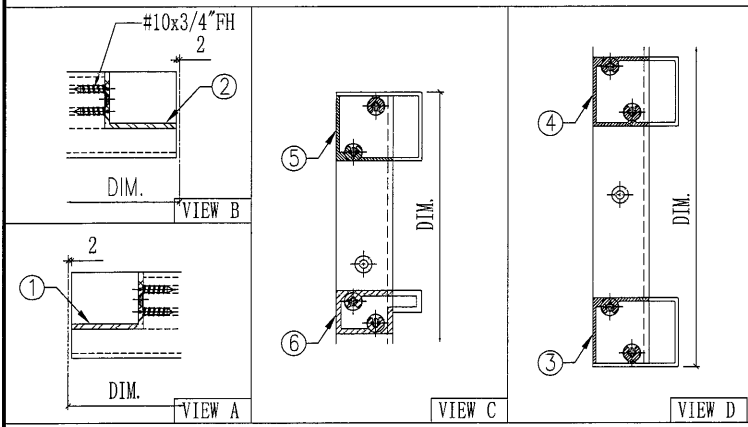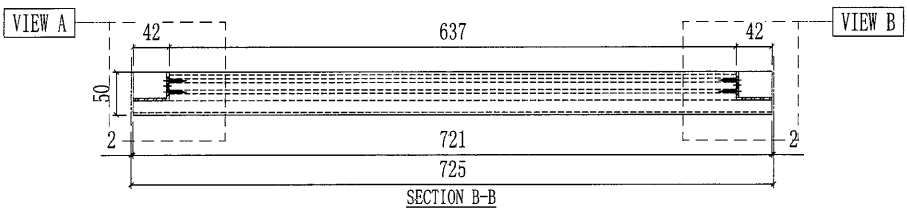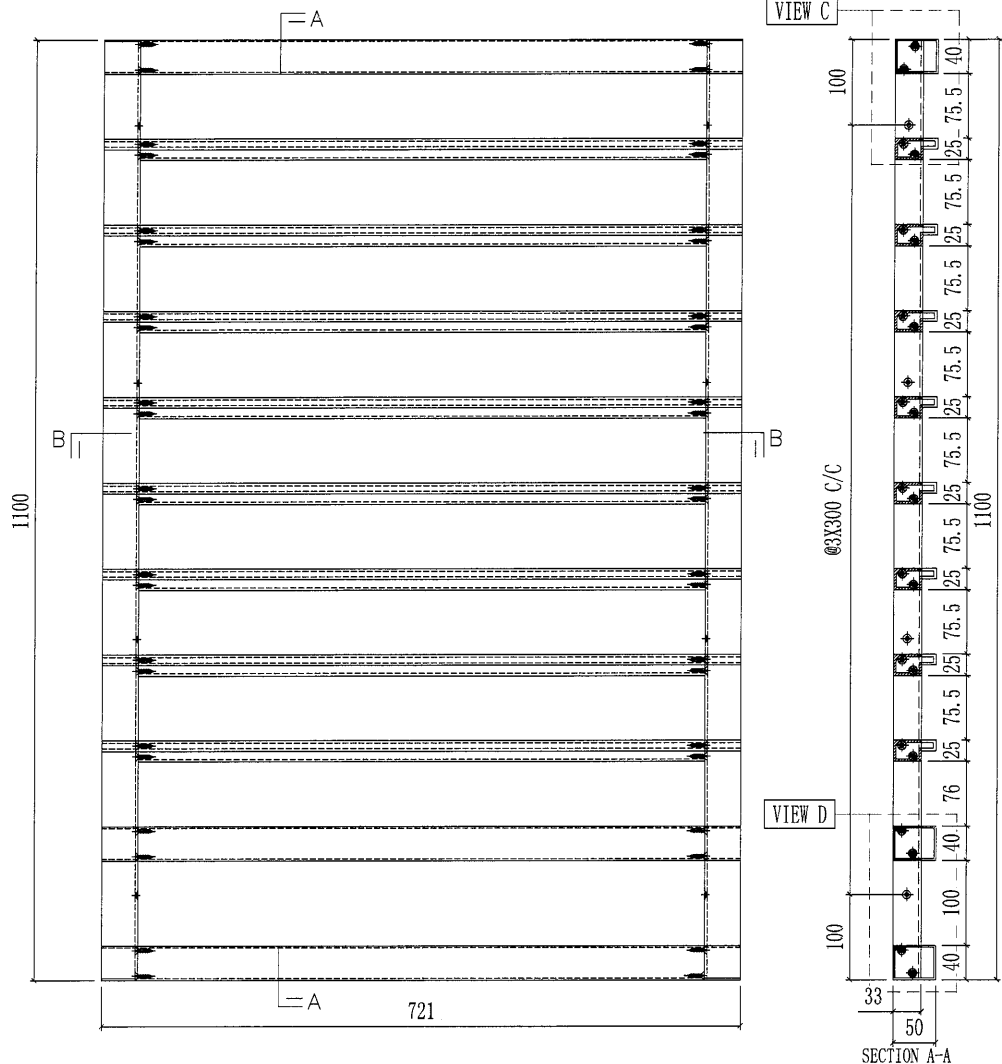

部件编号	颜色	数量
AC-U08G	深灰色	13

6	X85704-A01G-09	721	8
5	X85705-A02G-09	721	1
4	X85705-A03G-09	721	1
3	X85705-A01G-09	721	1
2	X85807-A01RG	1095	1
1	X85807-A01LG	1095	1
序号	部件图号	长度	数量
AC-U08G(深灰色) 部件清单			

 美特鋁質有限公司 MIDI Aluminium Fabricator Ltd.				工程號 J851 地盘 青衣190	類別 制圖 W. E. X	物料號 - 2020-06-13	圖號 AC-U09 數量 -
修改 - 日期 -	採用工廠 <input checked="" type="checkbox"/> 地盤	图纸名称 AC格栅玉组装图	材料 -	復核 - 批准 -	單件重量 - (KG)		

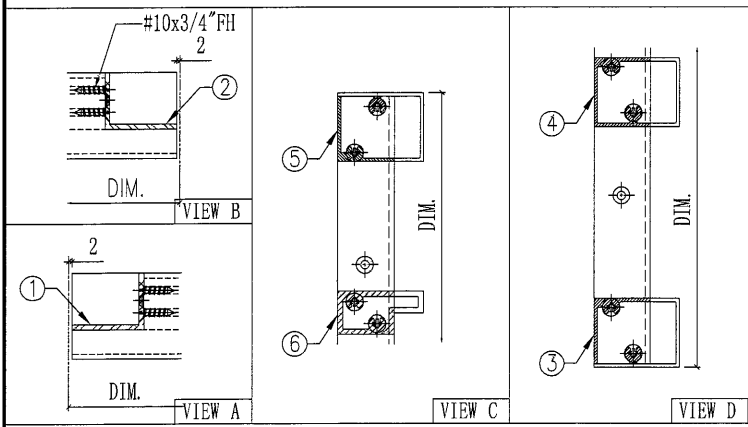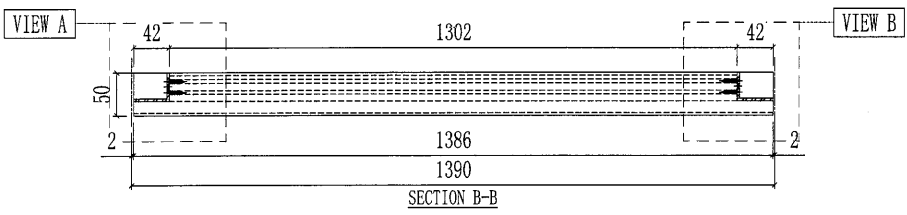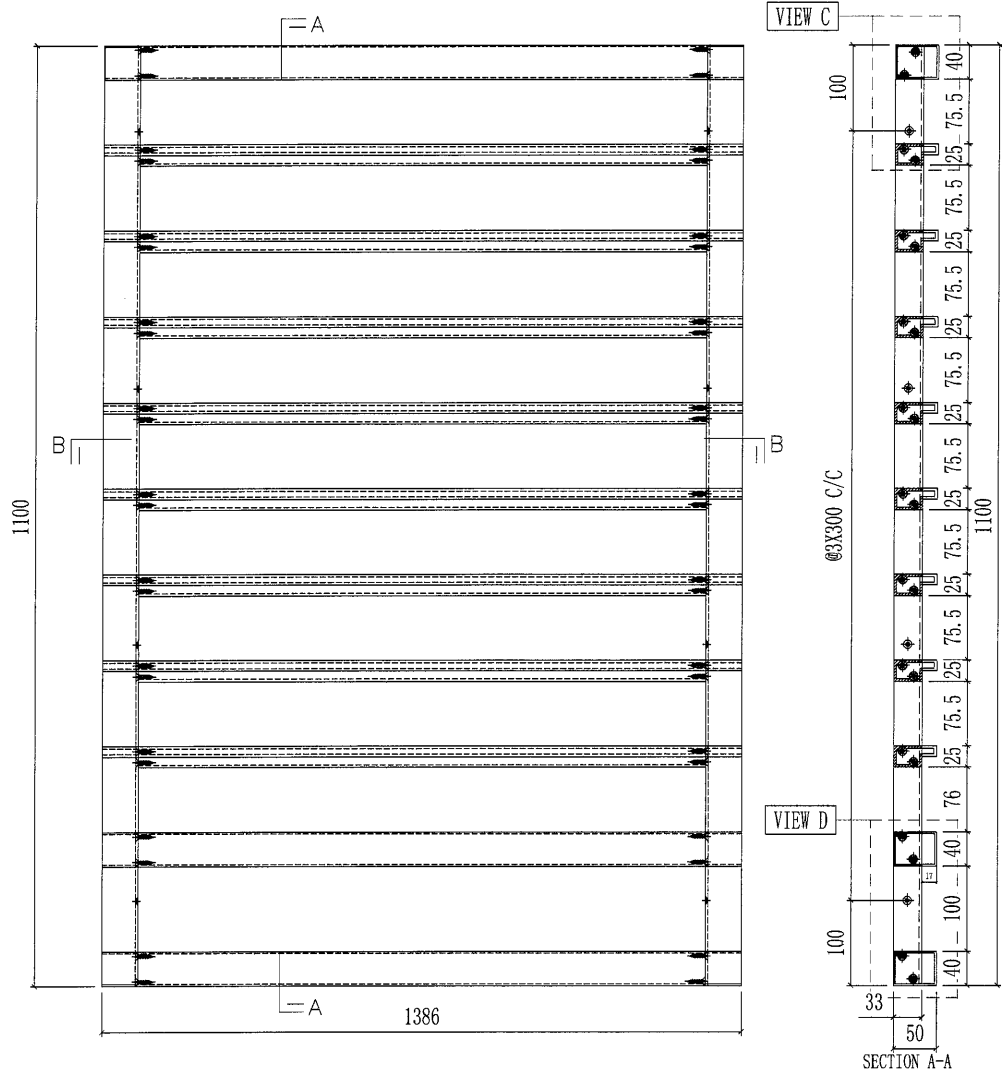

部件编号	颜色	数量
AC-U09G	深灰色	13





序号	部件图号	长度	数量
6	X85704-A01G-10	1386	8
5	X85705-A02G-10	1386	1
4	X85705-A03G-10	1386	1
3	X85705-A01G-10	1386	1
2	X85807-A01RG	1095	1
1	X85807-A01LG	1095	1

AC-U09G(深灰色) 部件清单

55

 美特鋁質有限公司 MIDI Aluminium Fabricator Ltd.				工程號 J851 地盘 青衣190	類別 制圖 W. E. X	物料號 - 2020-06-13	圖號 AC-U10L
修改 A - - 日期 27/10 - -	採用工廠 ✓ 材料颜色 -	地盤 材料 -	图纸名称 AC格栅玉组装图	復核 - 批准 -	數量 - 單件重量 - (KG)		

此端橫料廠收封口蓋

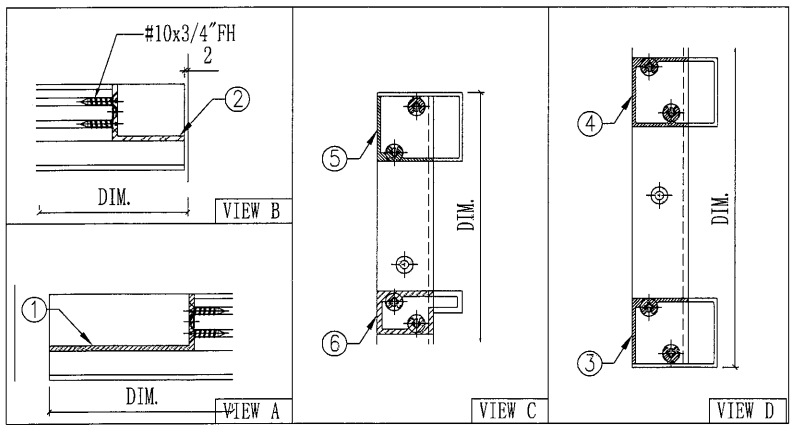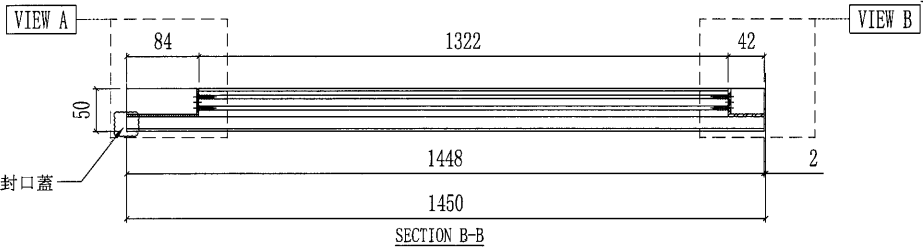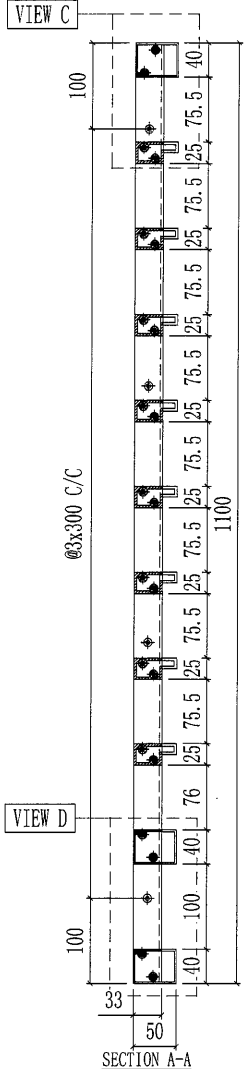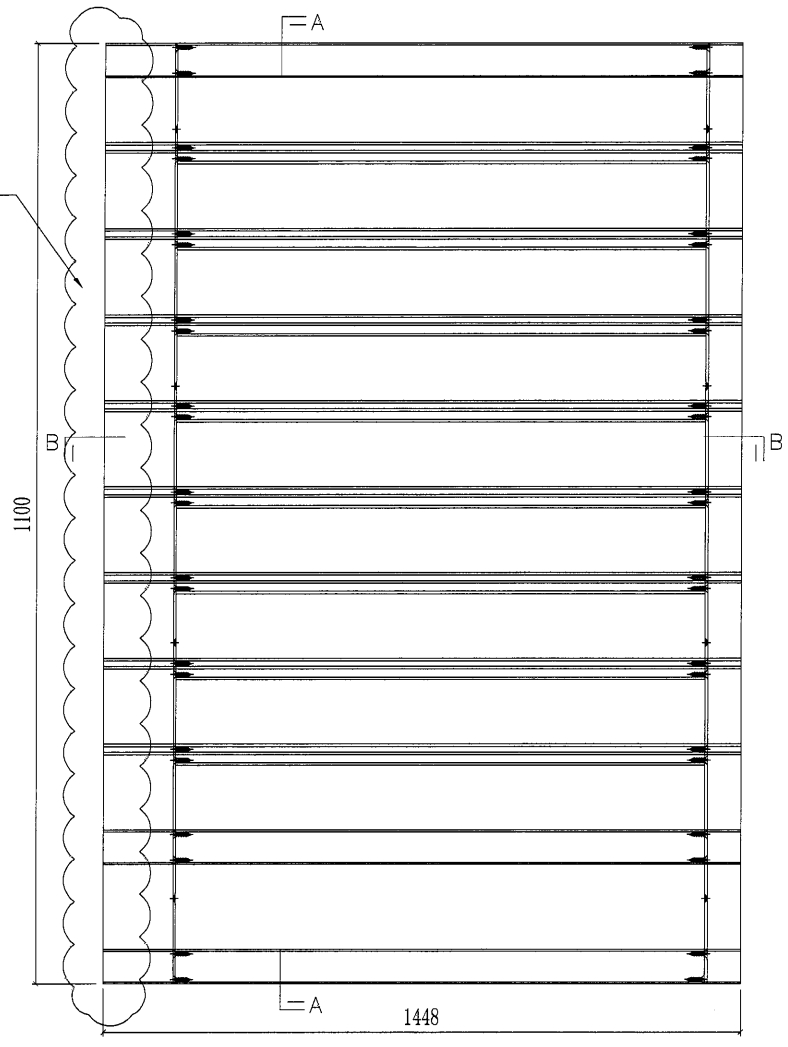




部件编号	颜色	数量
AC-U10LG	深灰色	13

序号	部件图号	长度	数量
6	X85704-A01G-11	1448	8
5	X85705-A02G-11	1448	1
4	X85705-A03G-11	1448	1
3	X85705-A01G-11	1448	1
2	X85807-A01RG	1095	1
1	X85808-A01LG	1095	1



AC-U10LG(深灰色) 部件清单

 美特鋁質有限公司 MIDI Aluminium Fabricator Ltd.				工程號	J851	類別		物料號	-	
				地盘	青衣190	制圖	W. E. X	2020-06-13	圖號	AC-U10aL
修改	A	-	-	採用工廠	✓	地盤			數量	-
日期	27/10	-	-	材料顏色	-	材料	-		單件重量	- (KG)


此端橫料廠收封口蓋



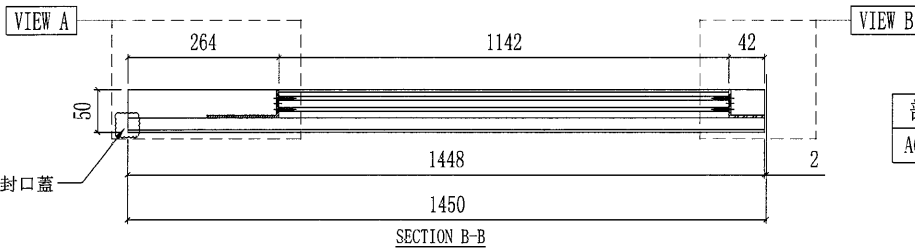
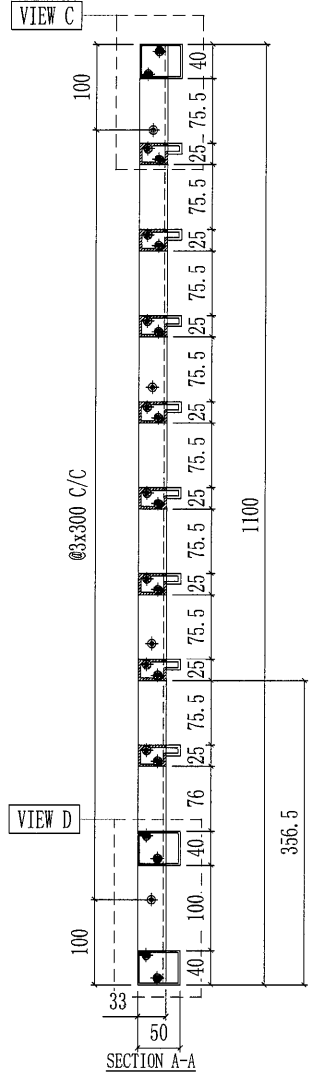
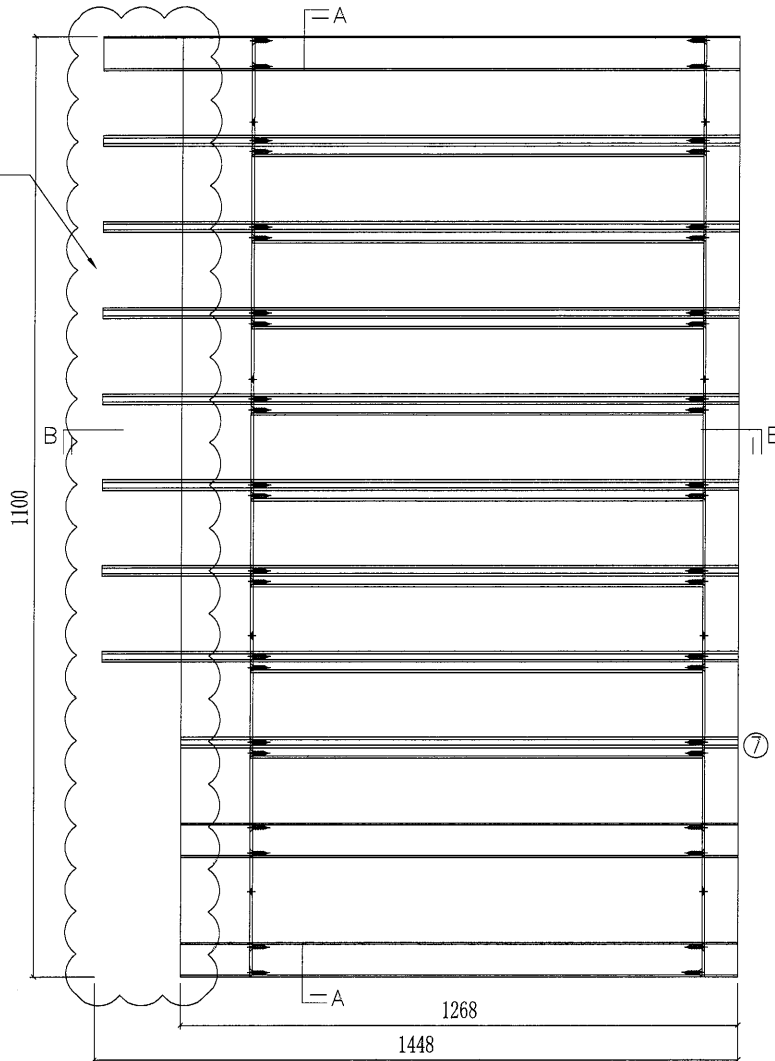


部件编号	颜色	数量
AC-U10aL	深灰色	13

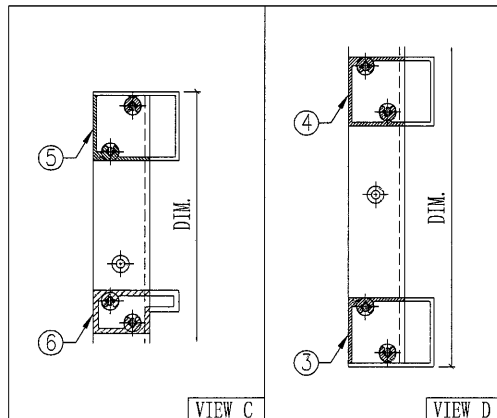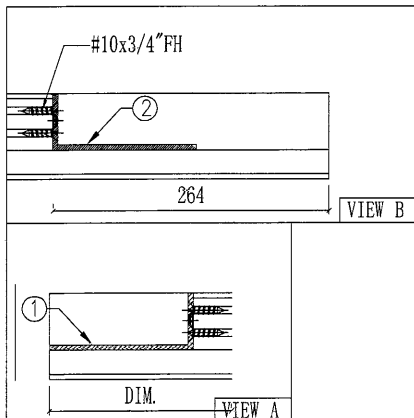

7	X85704-A01G-11a	1268	1
6	X85704-XG-01	1448	7
5	X85705-XG-01	1448	1
4	X85705-A03G-11a	1268	1
3	X85705-A01G-11a	1268	1
2	X85807-A01RG	1095	1
1	X85808-A01LG	1095	1
序号	部件图号	长度	数量
AC-U10LG(深灰色) 部件清单			


 美特鋁質有限公司 MIDI Aluminium Fabricator Ltd.				工程號	J851	類別		物料號	-		
				地盘	青衣190	制圖	W. E. X	2020-06-13	圖號	AC-U10aR	
修改	A	-	採用工廠	✓	地盤	圖紙名稱	AC格栅玉组裝圖	復核	-	數量	-
日期	27/10	-	材料顏色	-	材料	-	批准	-	-	單件重量	- (KG)

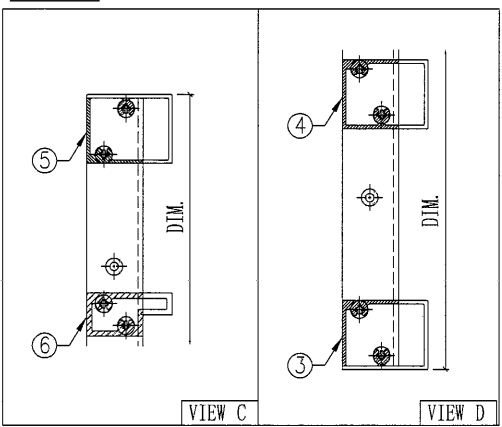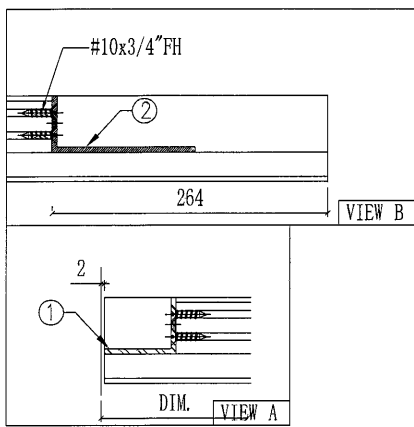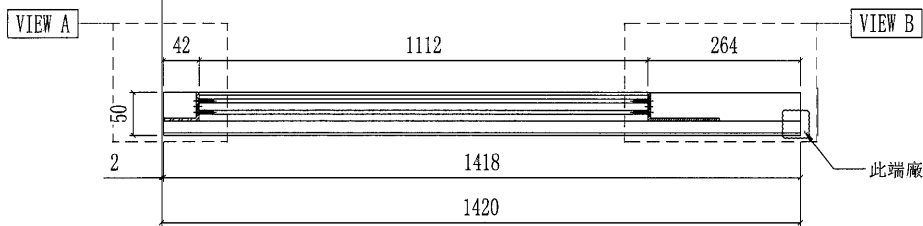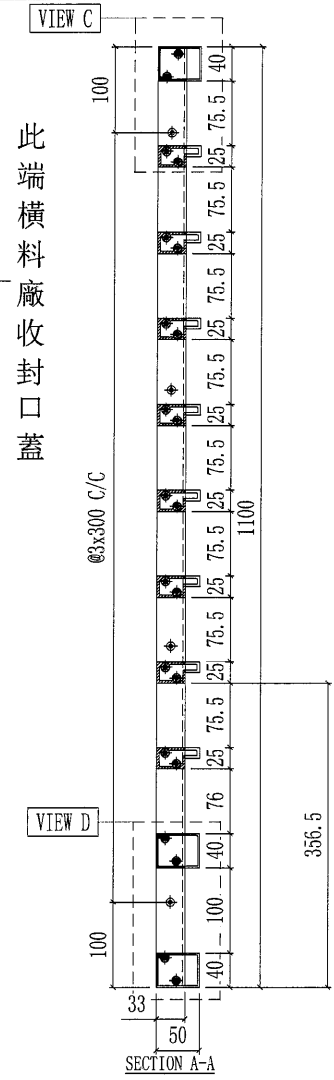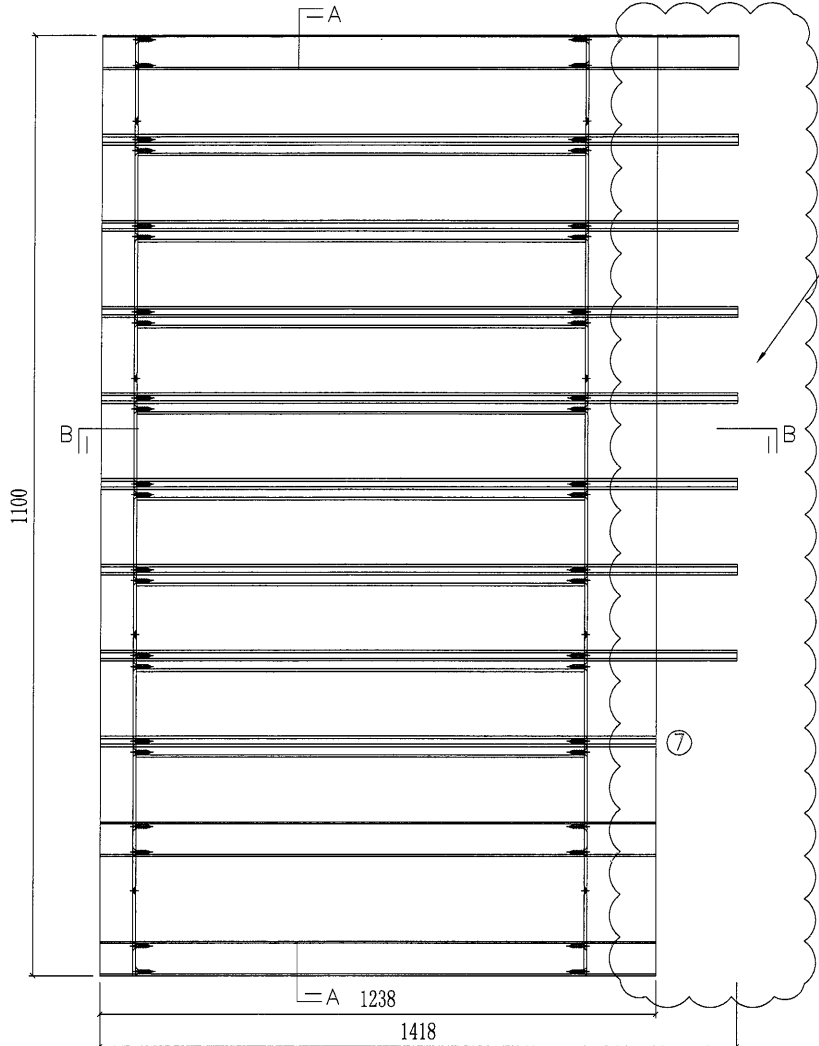



部件编号	颜色	数量
AC-U10aG	深灰色	13

序号	部件图号	长度	数量
7	X85704-A01G-16a	1238	1
6	X85704-XG-02	1418	7
5	X85705-XG-02	1418	1
4	X85705-A03G-16a	1238	1
3	X85705-A01G-16a	1238	1
2	X85808-A01RG	1095	1
1	X85807-A01LG	1095	1

 美特鋁質有限公司 MIDI Aluminium Fabricator Ltd.				工程號	J851	類別		物料號	-	
修改	A	-	-	地盤	青衣190	制圖	W. E. X	2020-06-13	圖號	AC-U10bR
日期	27/10	-	-	採用工廠	✓	復核	-	-	數量	-
				材料顏色	-	批准	-	-	單件重量	- (KG)

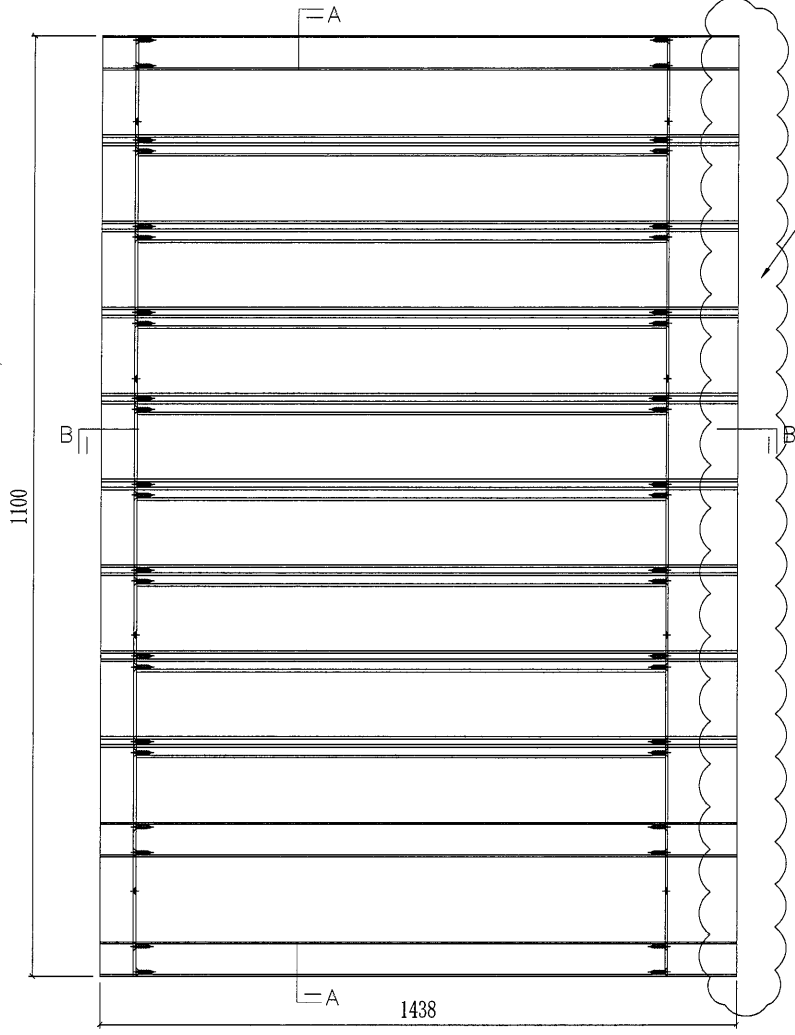


此端橫料廠收封口蓋

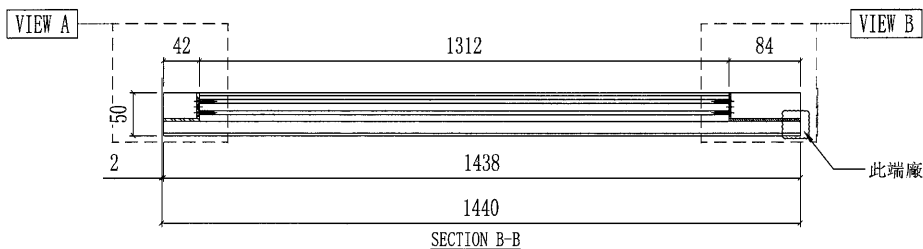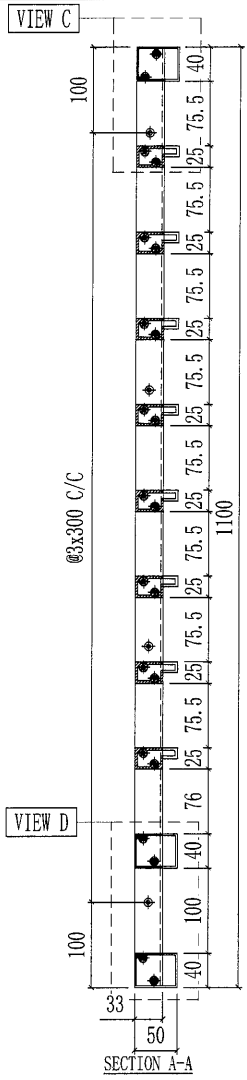

此端廠收封口蓋

部件编号	颜色	数量
AC-U10bRG	深灰色	13

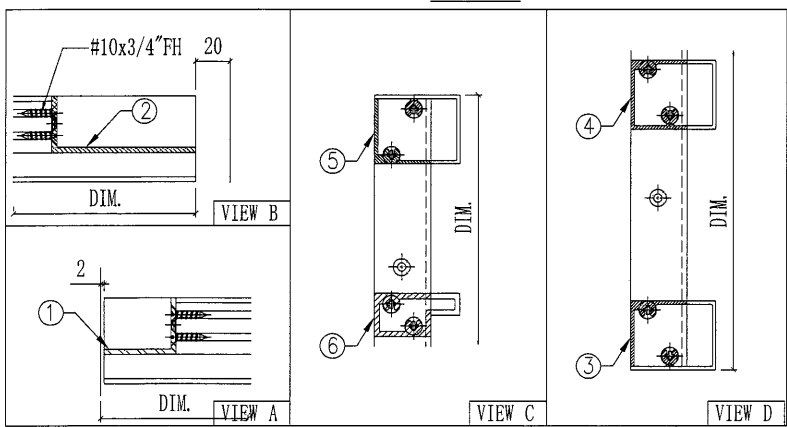





序号	部件图号	长度	数量
6	X85704-A01G-16b	1438	8
5	X85705-A02G-16b	1438	1
4	X85705-A03G-16b	1438	1
3	X85705-A01G-16b	1438	1
2	X85808-A01RG	1095	1
1	X85807-A01LG	1095	1

AC-U10RG(深灰色) 部件清单

80

 美特鋁質有限公司 MIDI Aluminium Fabricator Ltd.				工程號	J851	類別		物料號	-
修改	-	-	採用工廠	✓	地盤	圖紙名稱	AC格柵玉組裝圖	復核	-
日期	-	-	材料顏色	-	材料	-	批准	-	-
								圖號	AC-U11L
								數量	-
								單件重量	- (KG)


此端橫料廠收封口蓋

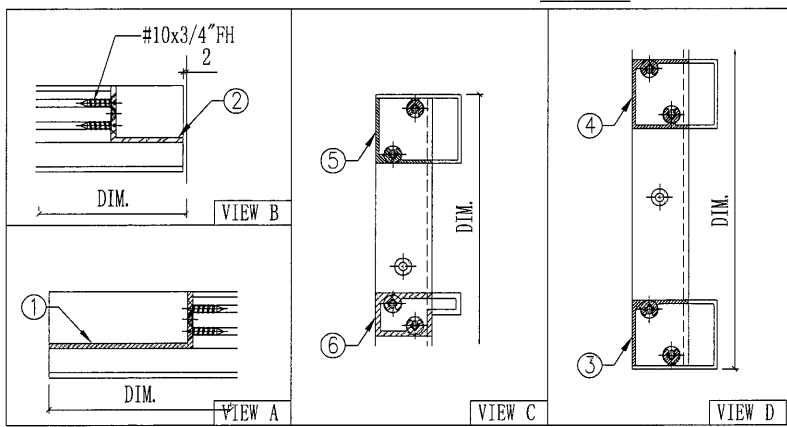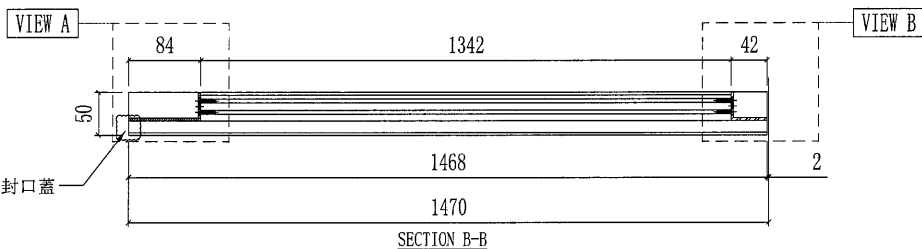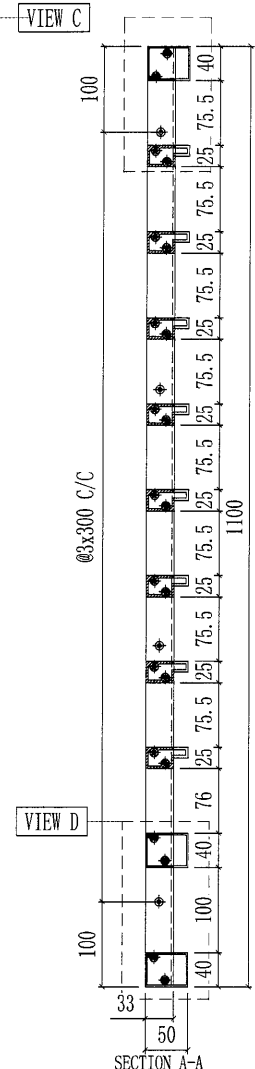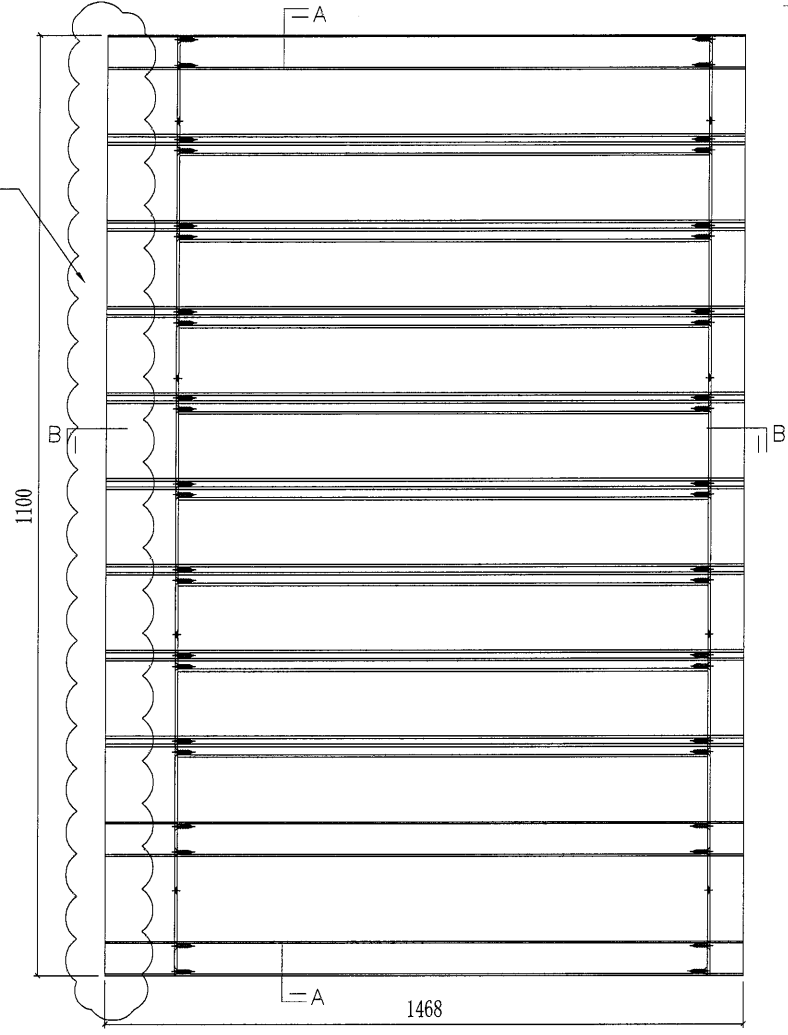




部件编号	颜色	数量
AC-U11LW	白色	13

序号	部件图号	长度	数量
6	X85704-A01W-23	1468	8
5	X85705-A02W-23	1468	1
4	X85705-A03W-23	1468	1
3	X85705-A01W-23	1468	1
2	X85807-A01RW	1095	1
1	X85808-A01LW	1095	1
AC-U11LW (白色) 部件清单			

81

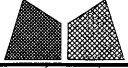 美特鋁質有限公司 MIDI Aluminium Fabricator Ltd.			工程號 J851 地盘 青衣190	類別 制圖 W. E. X	物料號 - 2020-06-13	圖號 AC-U11aL 數量 -
修改 - 日期 -	採用工廠 ✓ 材料颜色 -	地盤 材料 -	图纸名称 AC格栅玉组裝图 材料 -	復核 - 批准 -	數量 - 單件重量 - (KG)	

此端橫料廠收封口蓋

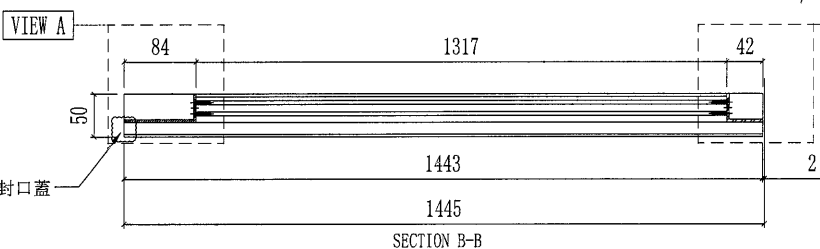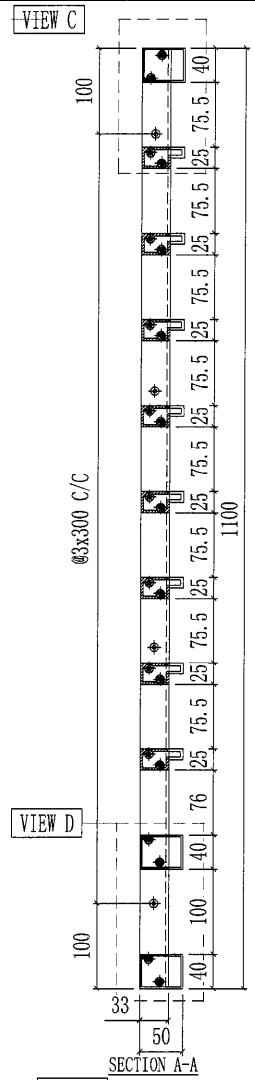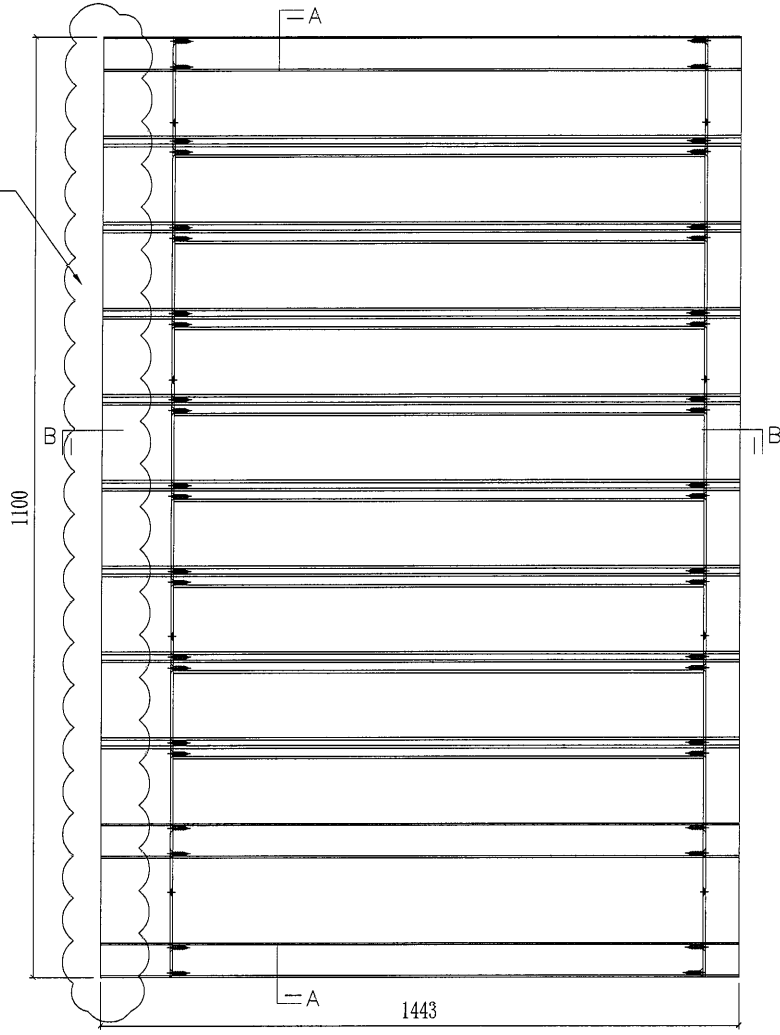


序号	部件图号	长度	数量
6	X85704-A01W-23a	1443	8
5	X85705-A02W-23a	1443	1
4	X85705-A03W-23a	1443	1
3	X85705-A01W-23a	1443	1
2	X85807-A01RW	1095	1
1	X85808-A01LW	1095	1

AC-U11LW(白色) 部件清单


序号	部件图号	长度	数量
6	X85704-A01G-23a	1443	8
5	X85705-A02G-23a	1443	1
4	X85705-A03G-23a	1443	1
3	X85705-A01G-23a	1443	1
2	X85807-A01RG	1095	1
1	X85808-A01LG	1095	1


AC-U11LG(深灰色) 部件清单

部件编号	颜色	数量
AC-U11aLG	深灰色	39
AC-U11aLW	白色	26


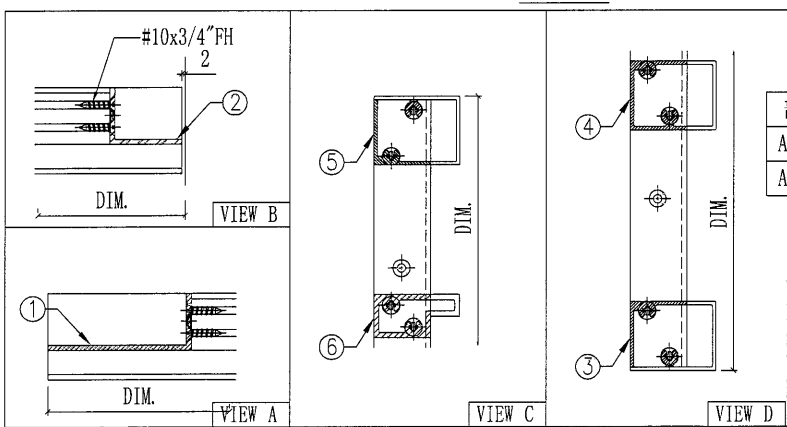


82

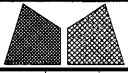
 美特鋁質有限公司 MIDI Aluminium Fabricator Ltd.				工程號	J851	類別		物料號	-
修改	-	-	採用工廠	✓	地盤	圖紙名稱	AC格栅玉组裝圖	圖號	AC-U11R
日期	-	-	材料顏色	-	材料	-	-	數量	-
								單件重量	- (KG)

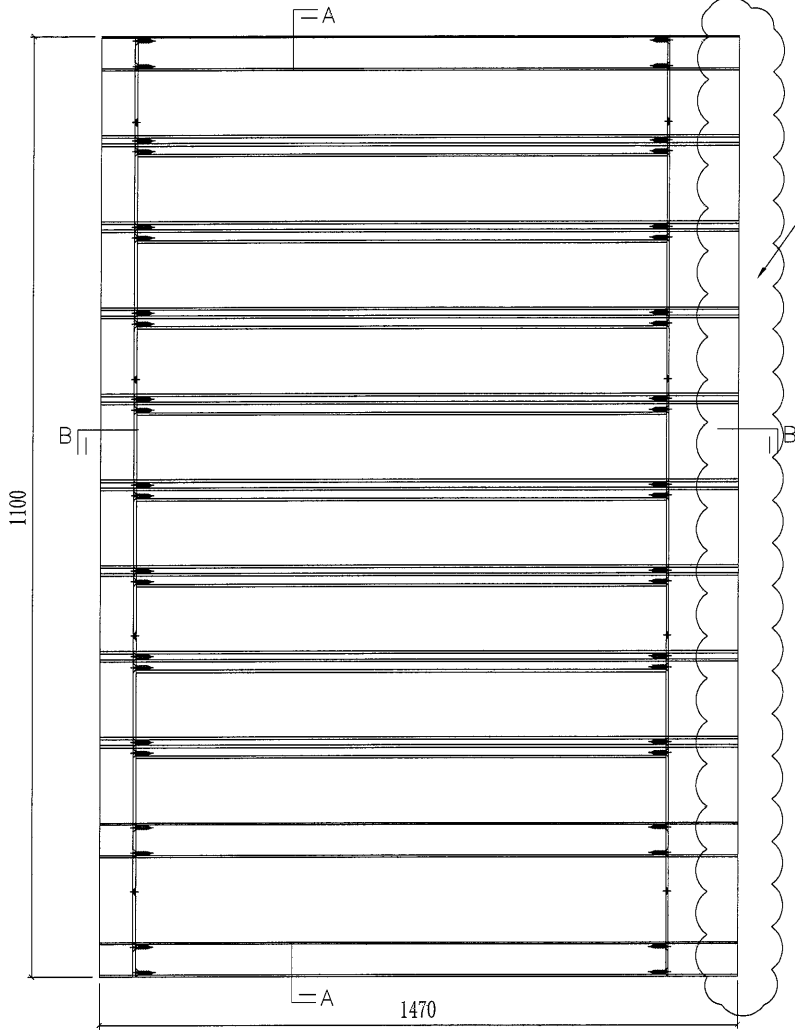

此端橫料廠收封口蓋

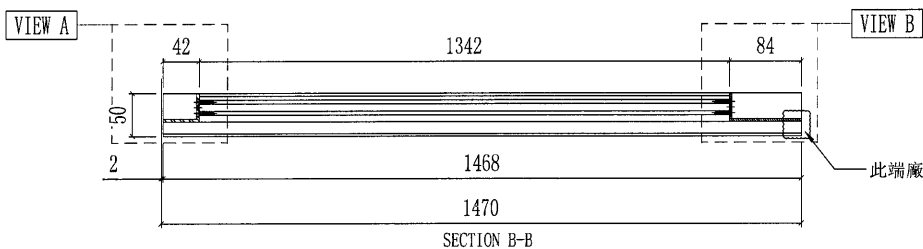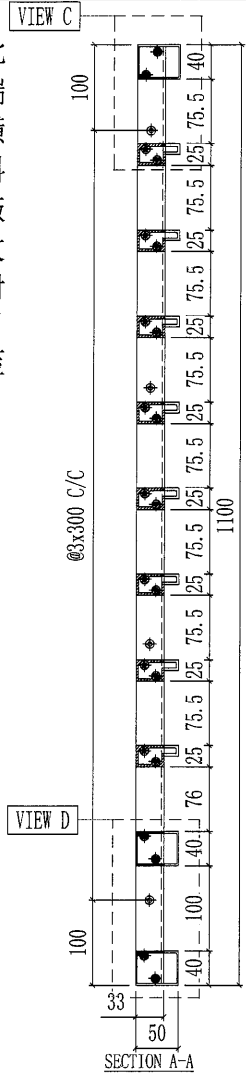

此端廠收封口蓋

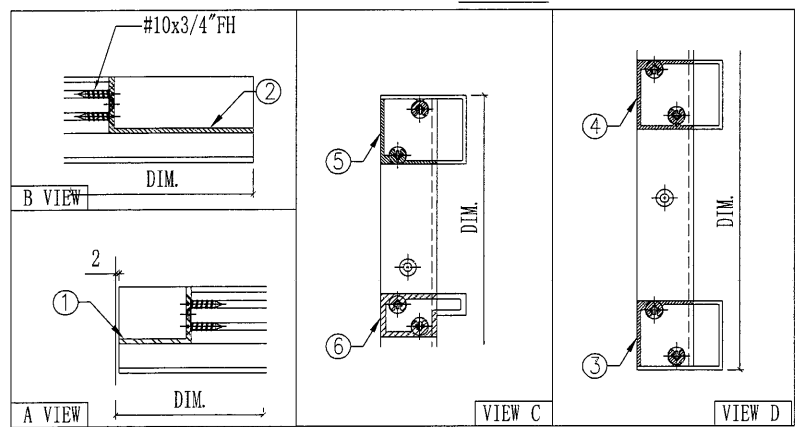





部件编号	颜色	数量
AC-U11RG	深灰色	13

序号	部件图号	长度	数量
6	X85704-A01G-26a	1468	8
5	X85705-A02G-26a	1468	1
4	X85705-A03G-26a	1468	1
3	X85705-A01G-26a	1468	1
2	X85808-A01RG	1095	1
1	X85807-A01LG	1095	1

AC-U11RG(深灰色) 部件清单

83

 美特铝质有限公司 MIDI Aluminium Fabricator Ltd.				工程號 J851 地盘 青衣190	類別 制圖 W. E. X	物料號 - 2020-06-13	圖號 AC-U11aR
修改 - 日期 -	採用工廠 ✓ 材料颜色 -	地盤 材料 -	图纸名称 AC格栅玉组裝图	復核 - 批准 -	數量 - 單件重量 - (KG)		

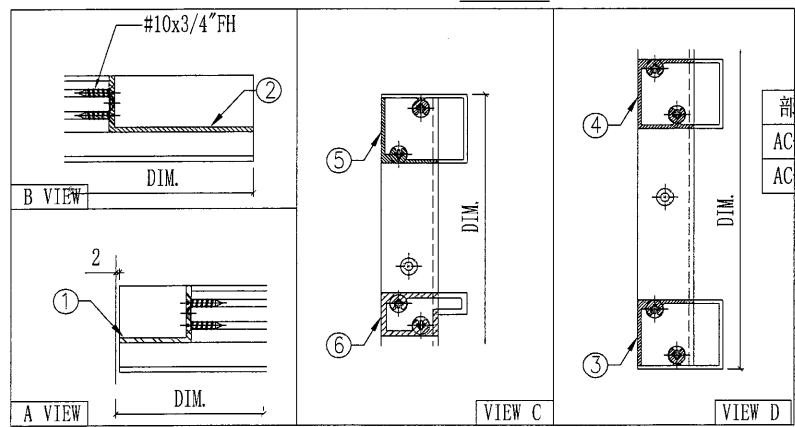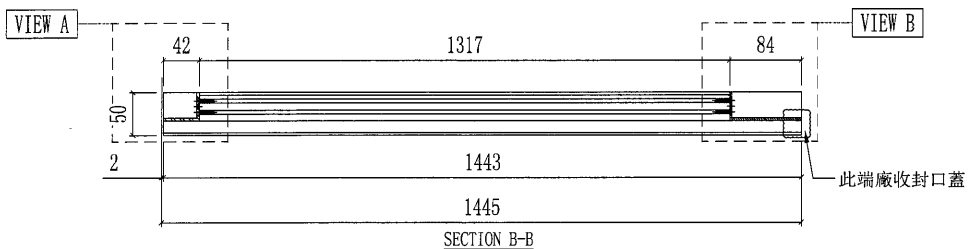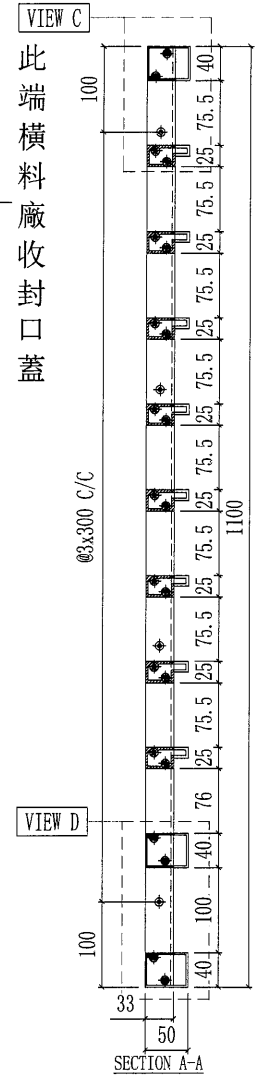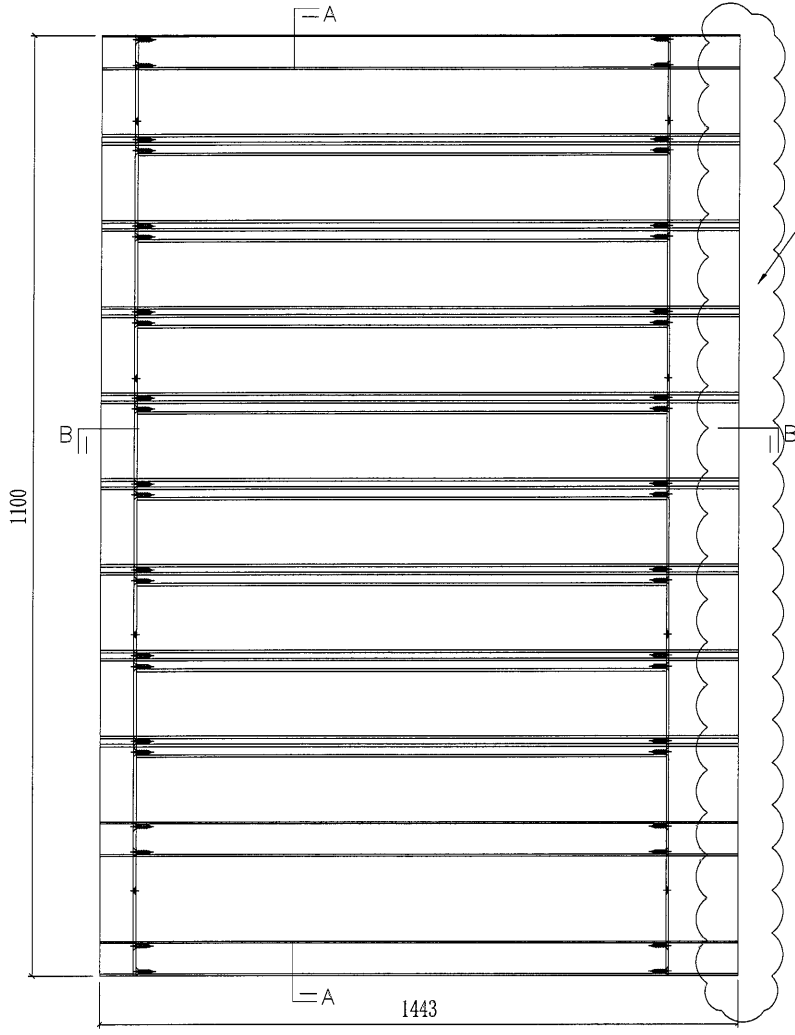

部件编号	颜色	数量
AC-U11aRG	深灰色	13
AC-U11aRW	白色	39

序号	部件图号	长度	数量
6	X85704-A01W-26b	1443	8
5	X85705-A02W-26b	1443	1
4	X85705-A03W-26b	1443	1
3	X85705-A01W-26b	1443	1
2	X85808-A01RW	1095	1
1	X85807-A01LW	1095	1

AC-U11RW (白色) 部件清单




序号	部件图号	长度	数量
6	X85704-A01G-26b	1443	8
5	X85705-A02G-26b	1443	1
4	X85705-A03G-26b	1443	1
3	X85705-A01G-26b	1443	1
2	X85808-A01RG	1095	1
1	X85807-A01LG	1095	1

AC-U11RG (深灰色) 部件清单


84

 美特鋁質有限公司 MIDI Aluminium Fabricator Ltd.				工程號	J851	類別		物料號	-
修改	-	-	採用工廠	✓	地盤	AC格柵玉組裝圖	制圖	W. E. X	2020-06-13
日期	-	-	材料顏色	-	材料	-	復核	-	-
							批准	-	-
								圖號	AC-U14L
								數量	-
								單件重量	- (KG)

此端橫料廠收封口蓋

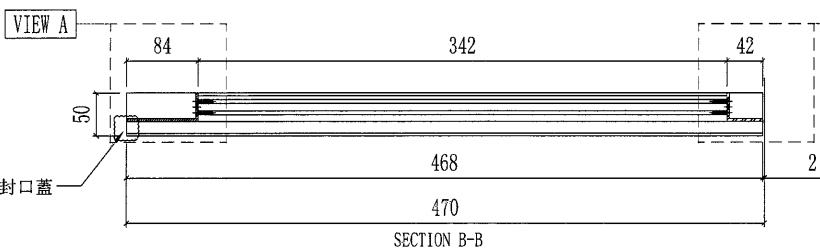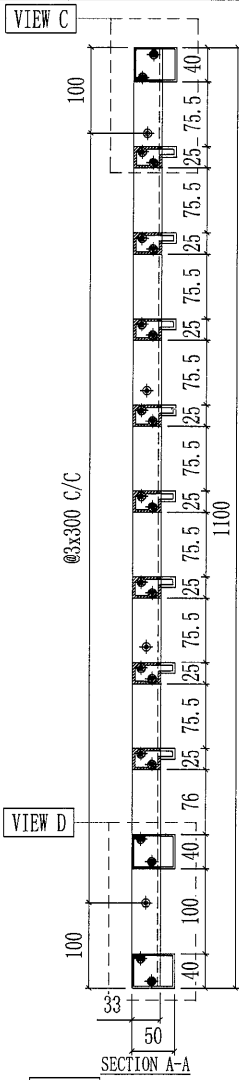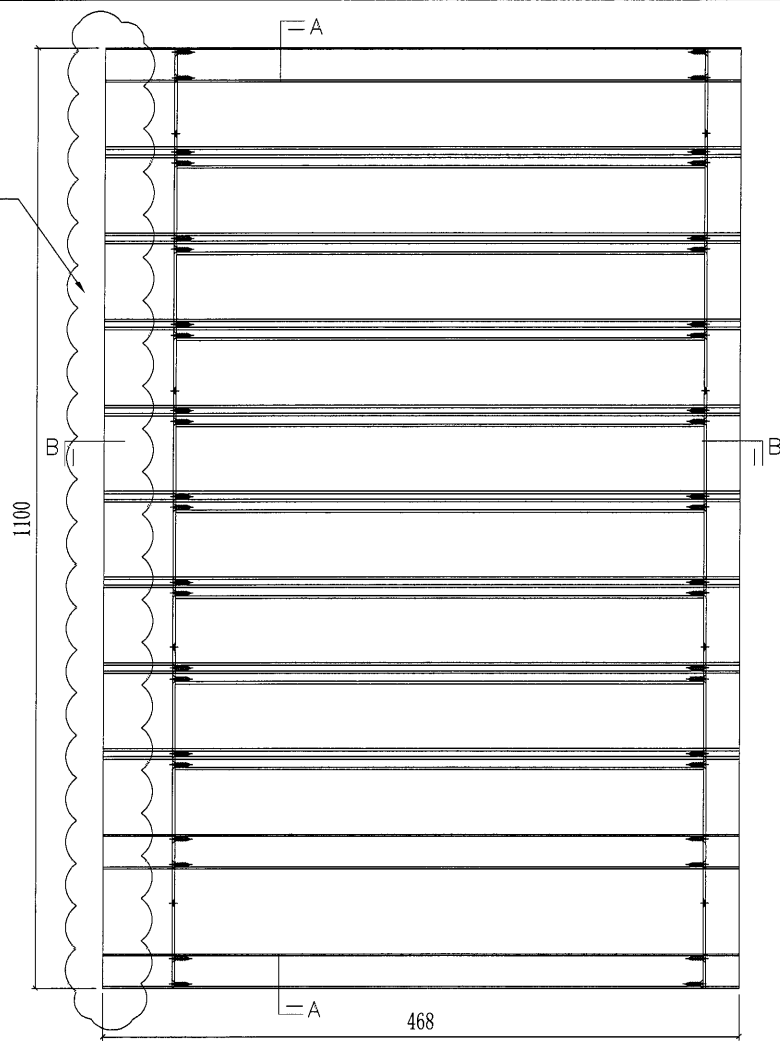

此端廠收封口蓋

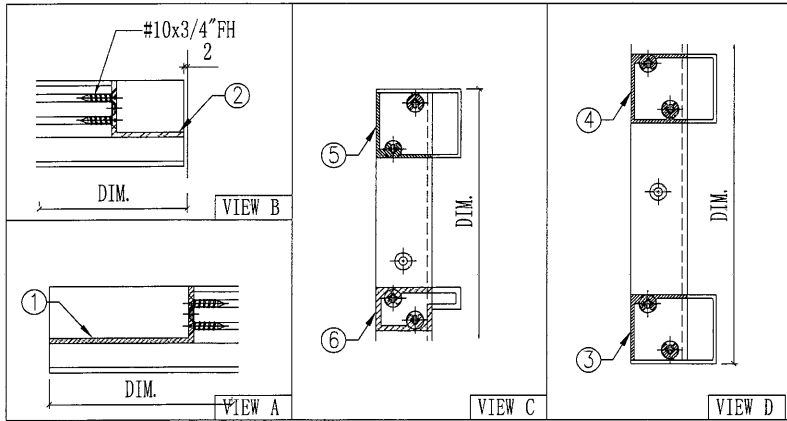






部件编号	颜色	数量
AC-U14LG	深灰色	13

序号	部件图号	长度	数量
6	X85704-A01G-24	468	8
5	X85705-A02G-24	468	1
4	X85705-A03G-24	468	1
3	X85705-A01G-24	468	1
2	X85807-A01RG	1095	1
1	X85808-A01LG	1095	1

AC-U14LG(深灰色) 部件清单


25

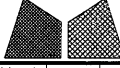 美特鋁質有限公司 MIDI Aluminium Fabricator Ltd.				工程號	J851	類別		物料號	-
修改	-	-	採用工廠	✓	地盤	AC格柵玉組裝圖	制圖	W. E. X	2020-06-13
日期	-	-	材料顏色	-	材料	-	復核	-	-
								圖號	AC-U14R
								數量	-
								單件重量	- (KG)

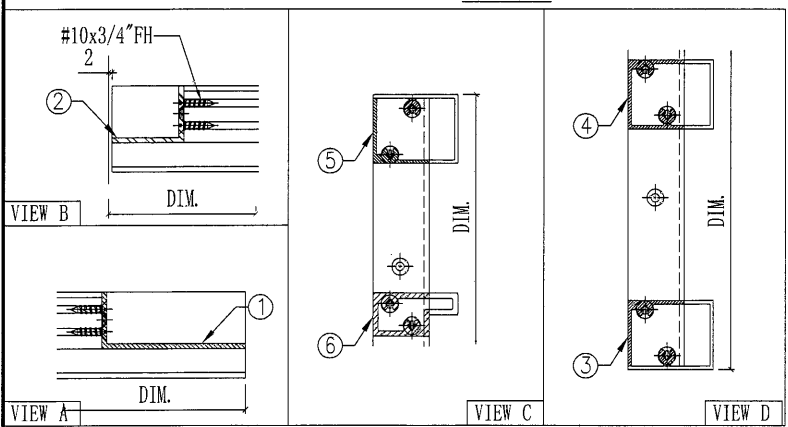
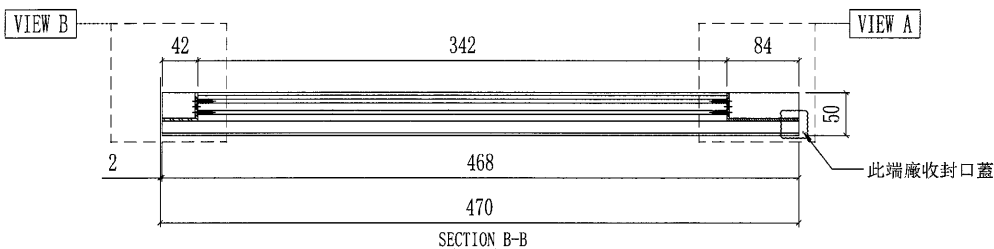
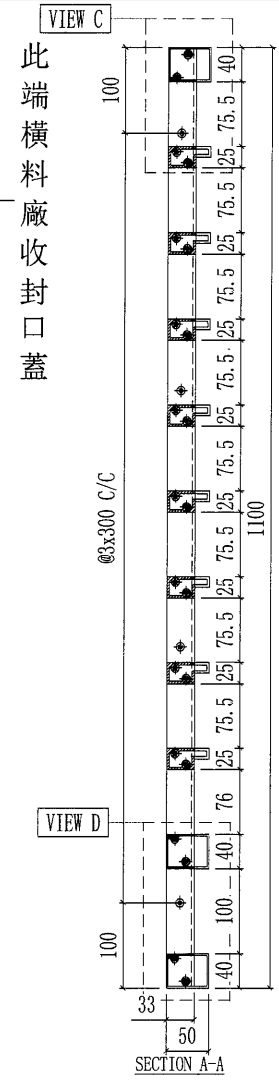
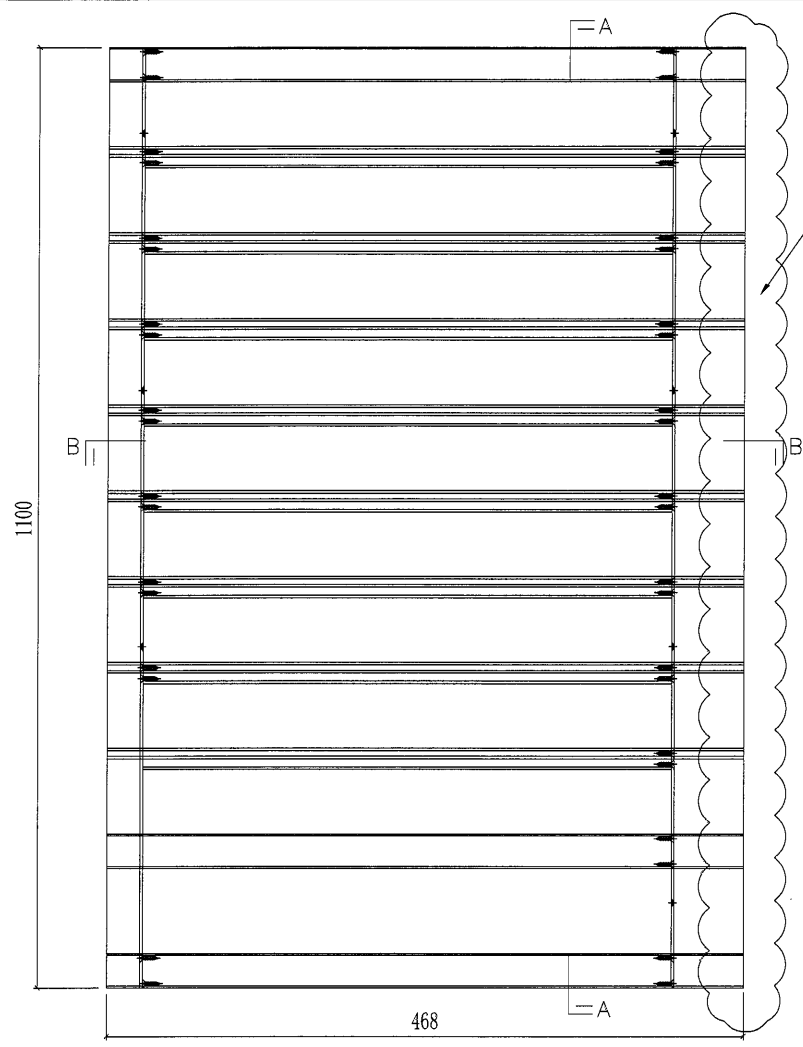


部件编号	颜色	数量
AC-U14RG	深灰色	13

序号	部件图号	长度	数量
6	X85704-A01G-35	468	8
5	X85705-A02G-35	468	1
4	X85705-A03G-29	468	1
3	X85705-A01G-29	468	1
2	X85807-A01LG	1095	1
1	X85808-A01RG	1095	1
AC-U14RG(深灰色) 部件清单			

 美特鋁質有限公司 MIDI Aluminium Fabricator Ltd.				工程號	J851	類別		物料號	-
修改	A	-	-	採用工廠	✓	地盤		圖號	AC-U16
日期	27/10	-	-	材料顏色	-	材料	-	數量	-
								單件重量	- (KG)

此端橫料廠收封口蓋

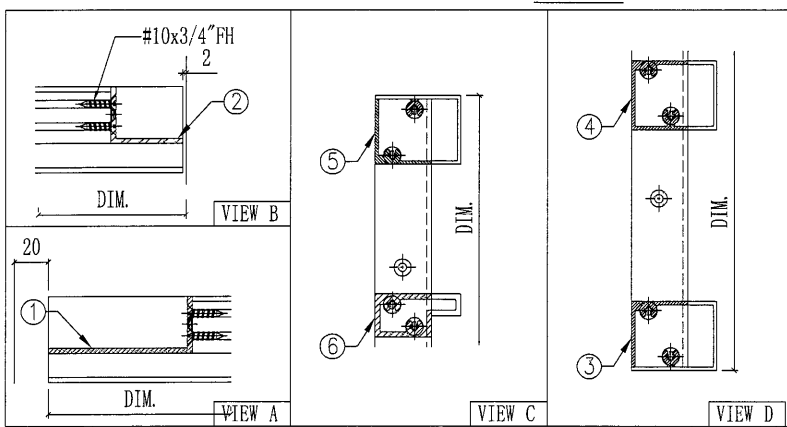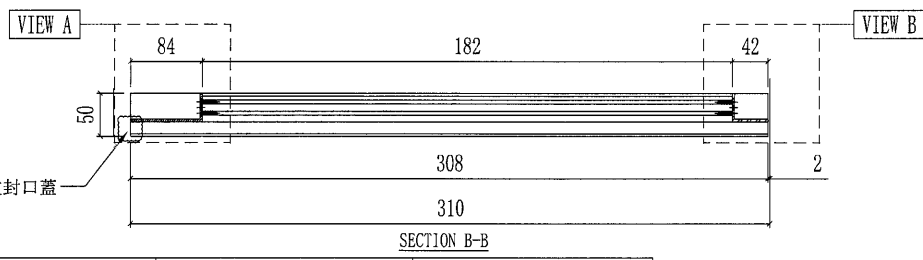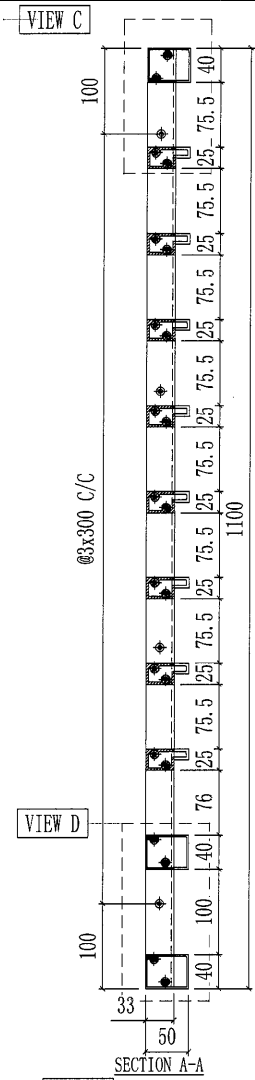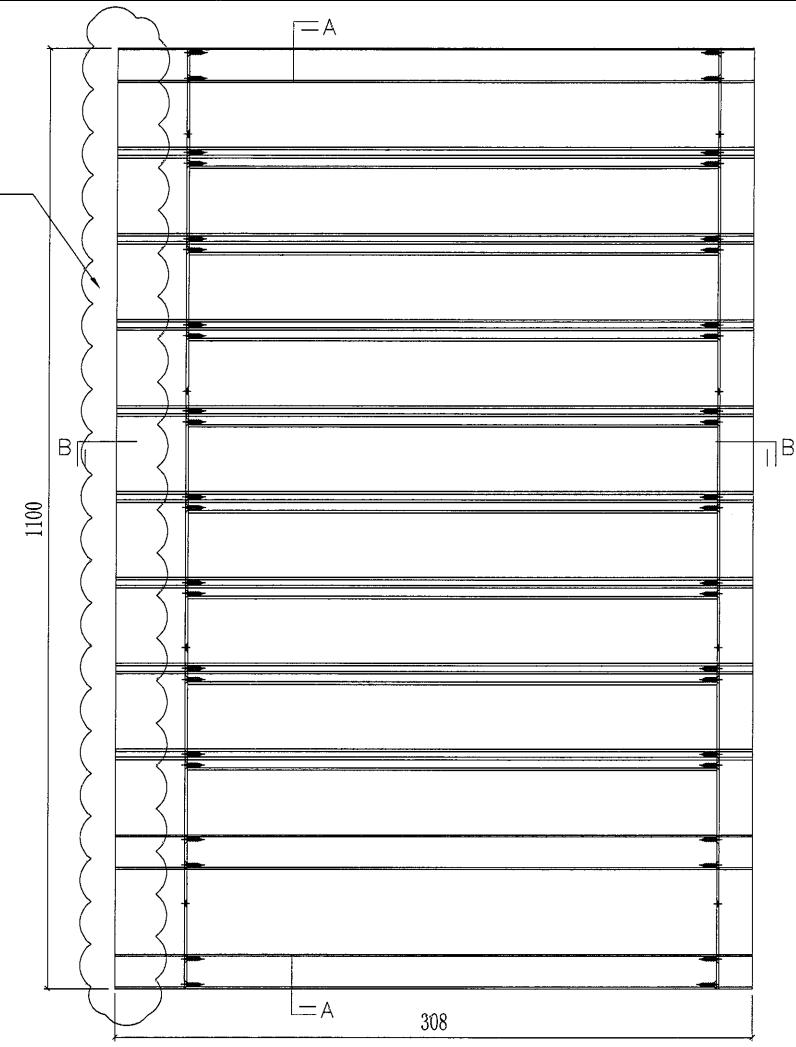




部件编号	颜色	数量
AC-U16G	深灰色	13

序号	部件图号	长度	数量
6	X85704-A01G-21	308	8
5	X85705-A02G-21	308	1
4	X85705-A03G-21	308	1
3	X85705-A01G-21	308	1
2	X85807-A01RG	1095	1
1	X85808-A01LG	1095	1

AC-U16G (深灰色) 部件清单

88


 美特鋁質有限公司 MIDI Aluminium Fabricator Ltd.				工程號 J851 地盘 青衣190	類別 制圖 W. E. X 復核 批准	物料號 - 2020-06-13 - -	圖號 AC-U18 數量 - 單件重量 - (KG)
修改 日期	-	-	採用工廠 ✓ 地盤 材料颜色 -	图纸名称 AC格栅玉组裝圖 材料 -	-	-	-


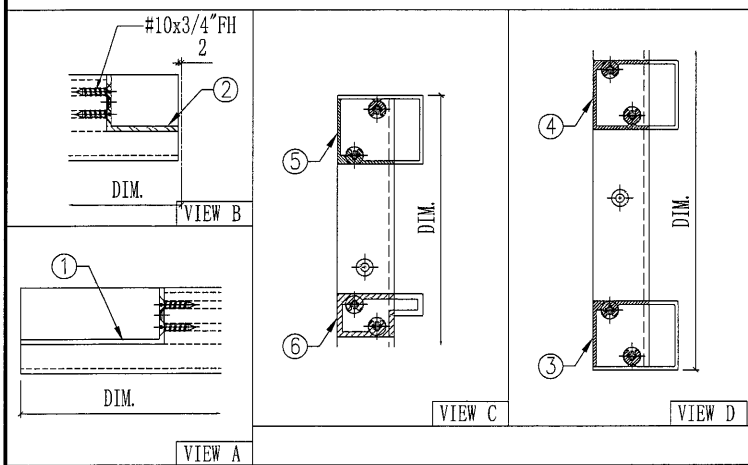
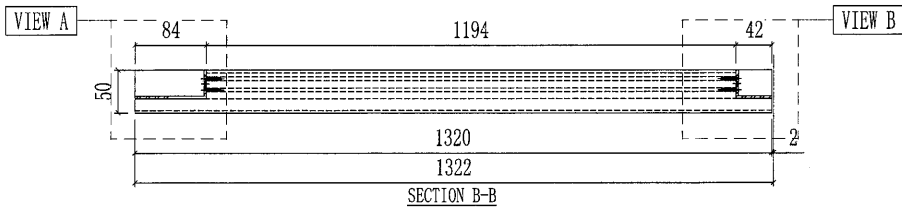
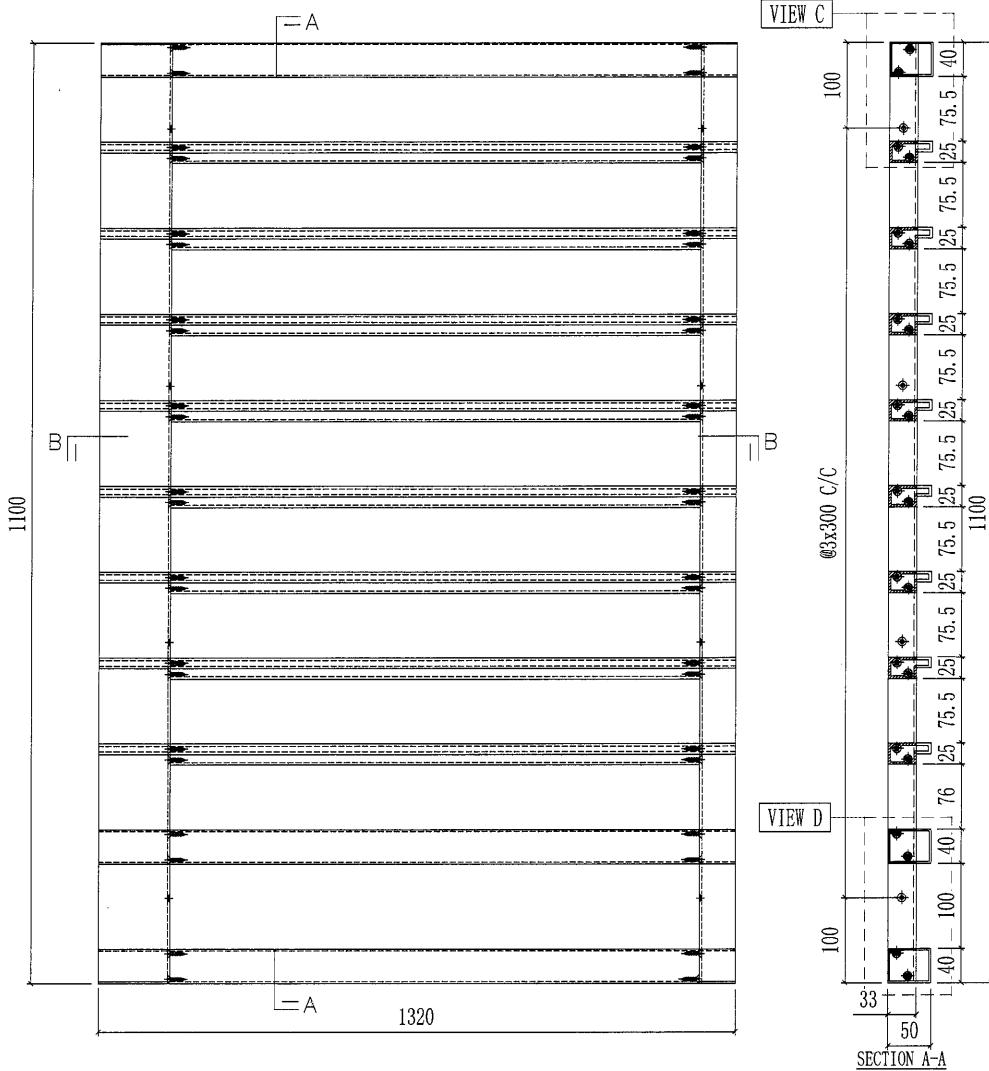


部件编号	颜色	数量
AC-U18G	深灰色	13

序号	部件图号	长度	数量
6	X85704-A01G-02	1320	8
5	X85705-A02G-02	1320	1
4	X85705-A03G-02	1320	1
3	X85705-A01G-02	1320	1
2	X85807-A01RG	1095	1
1	X85808-A01LG	1095	1
AC-U18G(深灰色) 部件清单			

(89)


 美特鋁質有限公司 MIDI Aluminium Fabricator Ltd.				工程號 J851 地盘 青衣190	類別 制圖 W. E. X	物料號 - 2020-06-13	圖號 AC-U19
修改 A 日期 27/10	採用工廠 材料颜色	<input checked="" type="checkbox"/> 地盤 -	图纸名称 AC格栅玉组装图 材料 -	復核 批准	數量 單件重量	- - (KG)	-

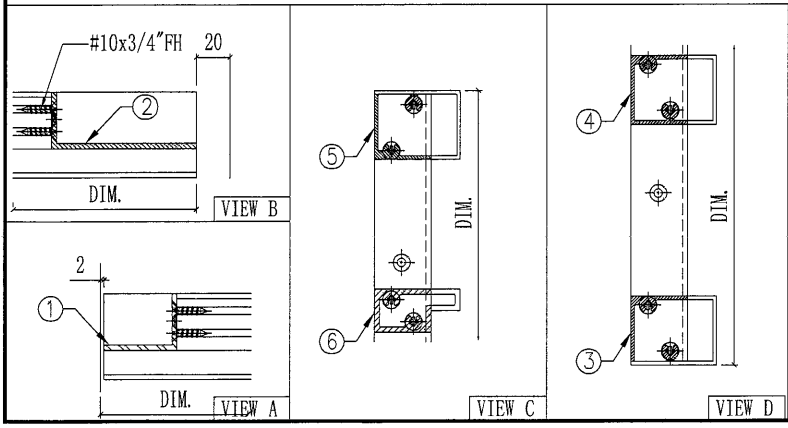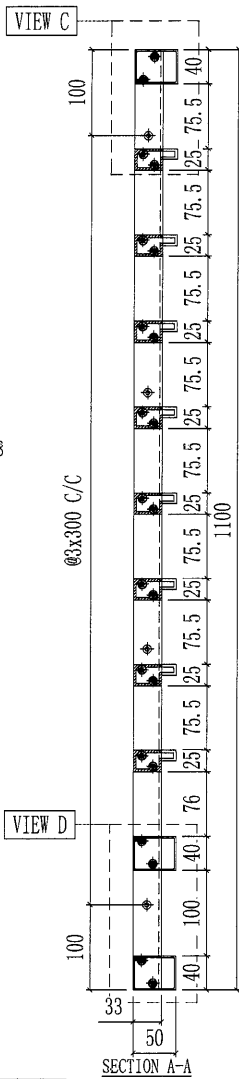
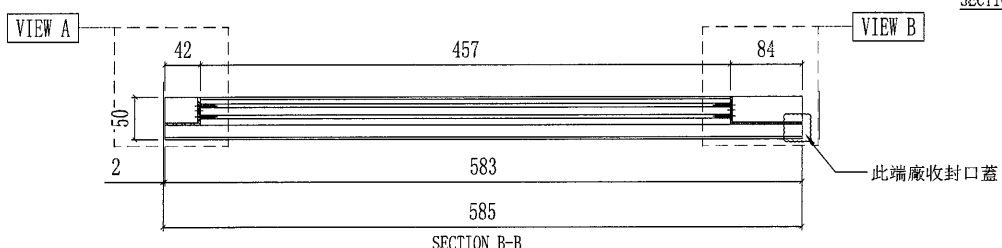
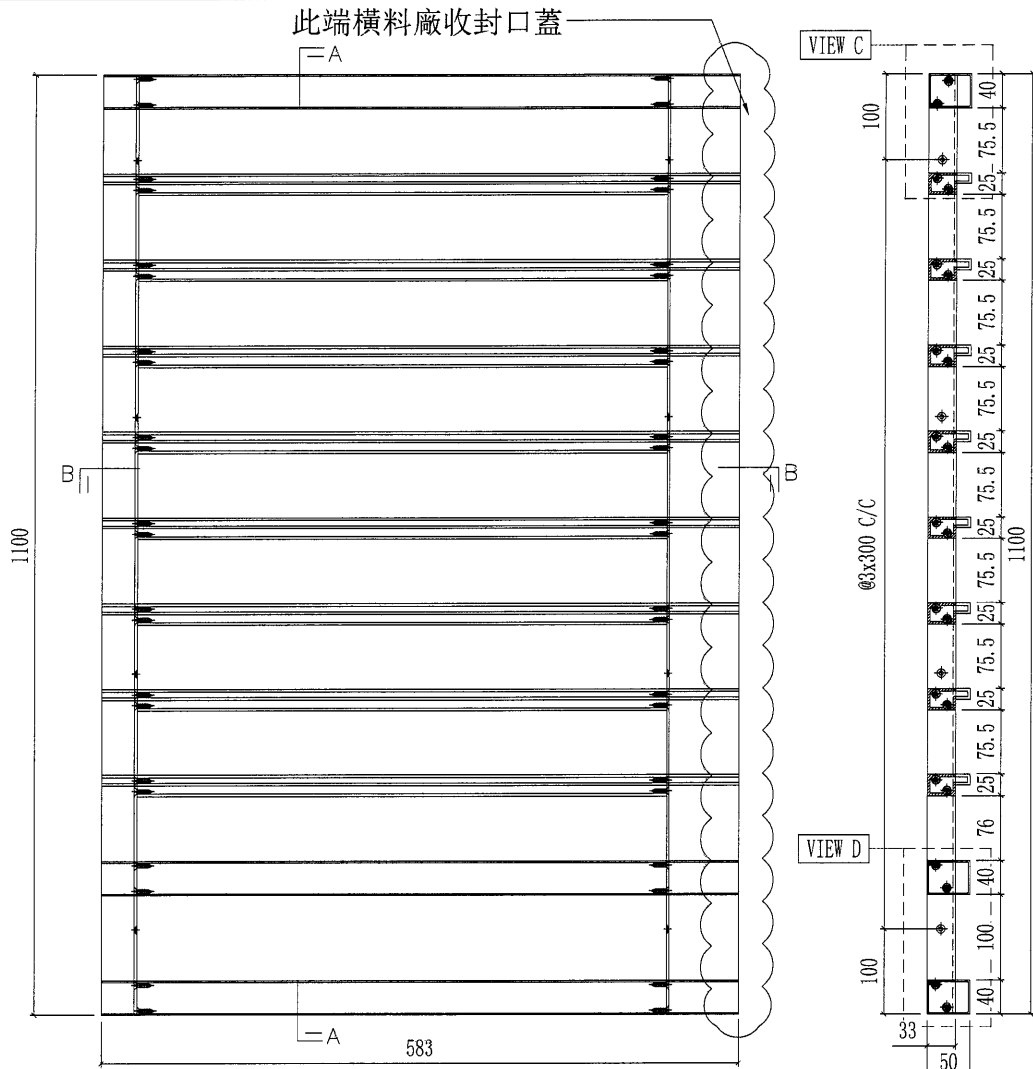


部件编号	颜色	数量
AC-U19G	深灰色	13


序号	部件图号	长度	数量
6	X85704-A01G-18	583	8
5	X85705-A02G-18	583	1
4	X85705-A03G-18	583	1
3	X85705-A01G-18	583	1
2	X85808-A01RG	1095	1
1	X85807-A01LG	1095	1

AC-U19G(深灰色) 部件清单

 美特鋁質有限公司 MIDI Aluminium Fabricator Ltd.				工程號	J851	類別		物料號	-	
修改	A	-	-	採用工廠	✓	地盤		圖號	AC-U20	
日期	27/10	-	-	材料顏色	-	材料	-	數量	-	
							批准	-	單件重量	- (KG)

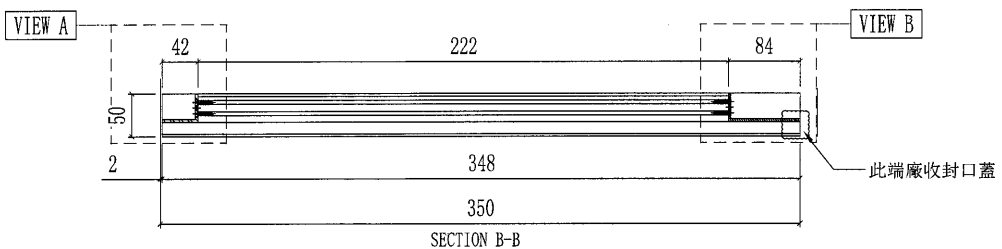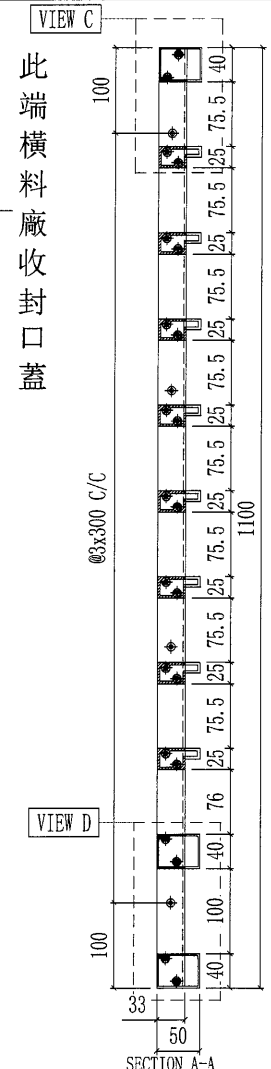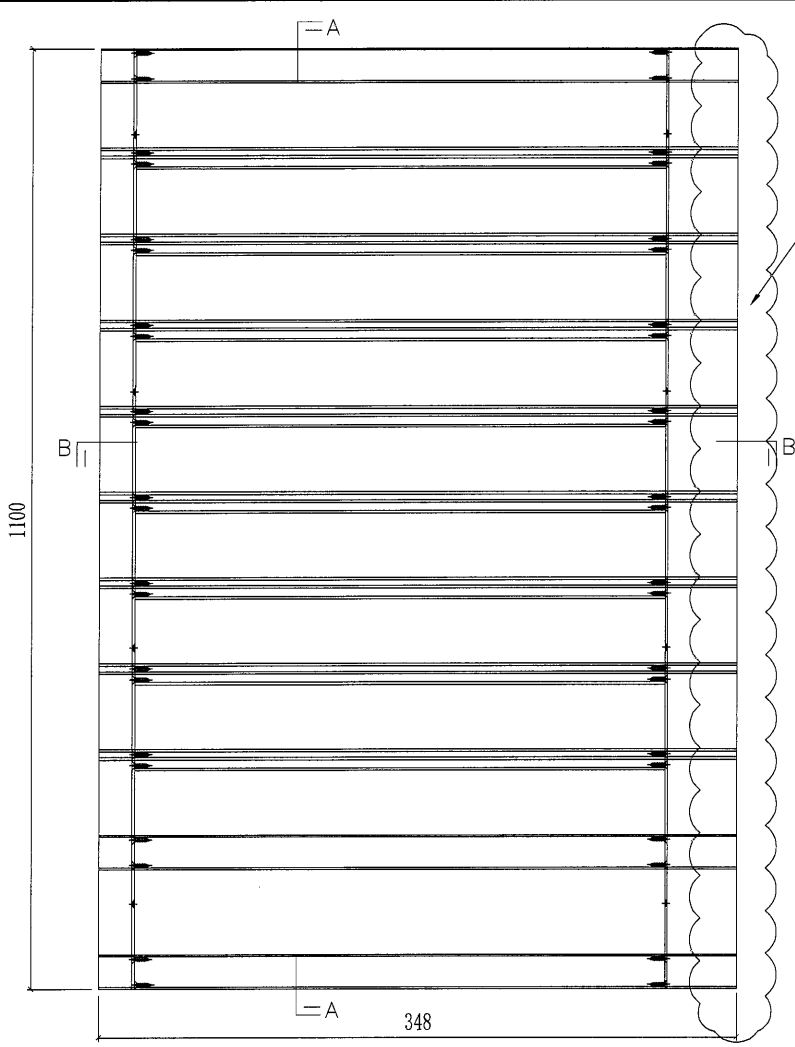


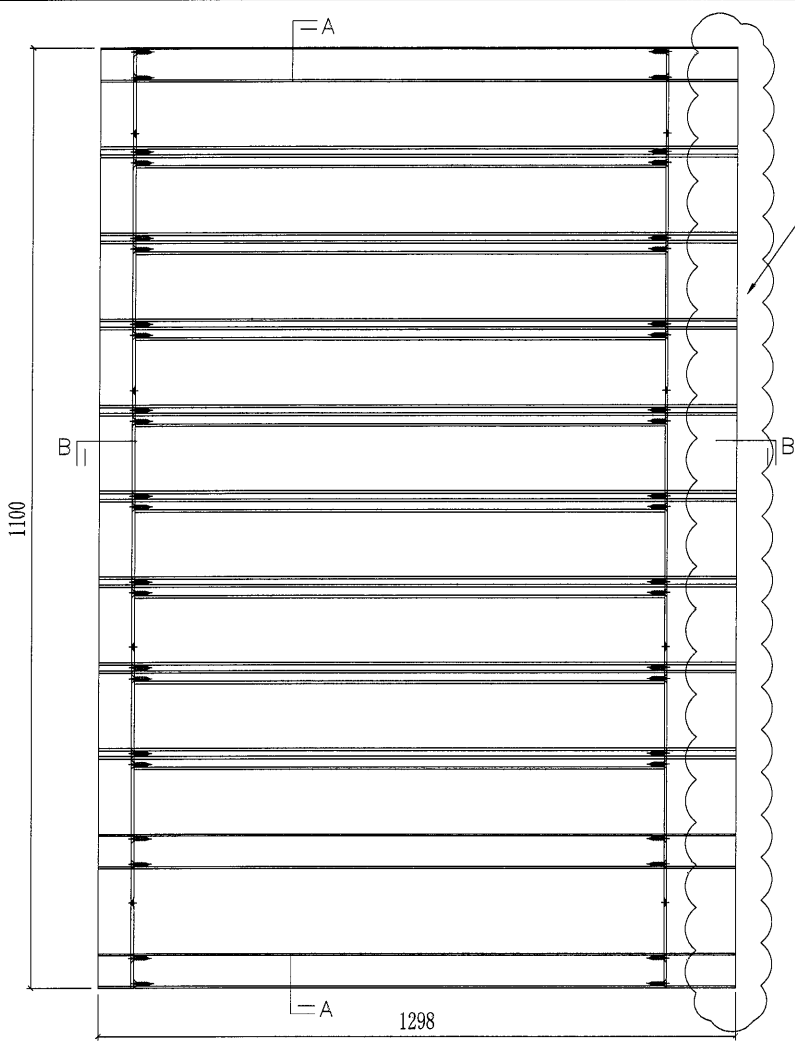
部件编号	颜色	数量
AC-U20G	深灰色	13

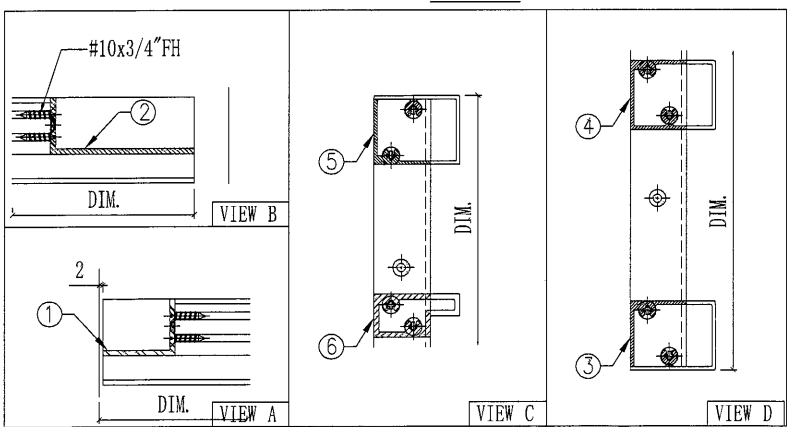




6	X85704-A01G-19	348	8
5	X85705-A02G-19	348	1
4	X85705-A03G-19	348	1
3	X85705-A01G-19	348	1
2	X85808-A01RG	1095	1
1	X85807-A01LG	1095	1
序号	部件图号	长度	数量
AC-U20G (深灰色) 部件清单			

91

 美特鋁質有限公司 MIDI Aluminium Fabricator Ltd.				工程號	J851	類別		物料號	-		
				地盘	青衣190	制圖	W. E. X	2020-06-13	圖號	AC-U22	
修改	-	-	採用工廠	✓	地盤	圖紙名稱	AC格栅玉组裝圖	復核	-	數量	-
日期	-	-	材料顏色	-		材料	-	批准	-	單件重量	- (KG)



此端橫料廠收封口蓋

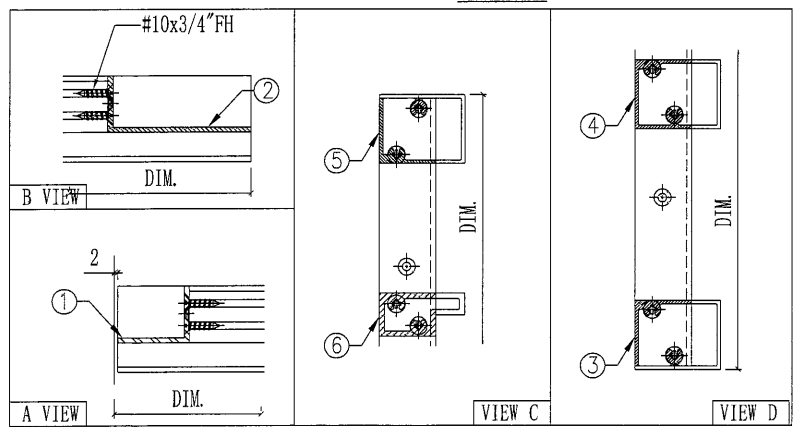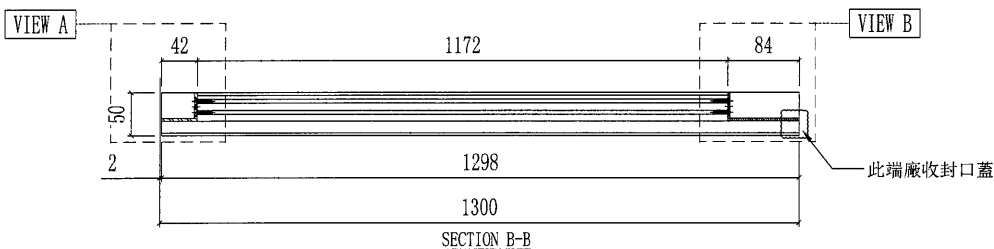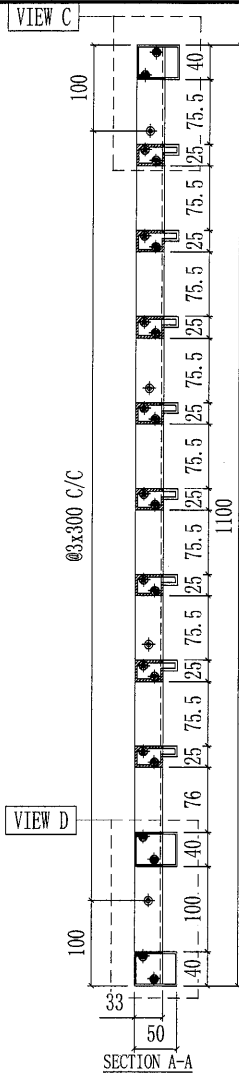




部件编号	颜色	数量
AC-U22W	白色	13

序号	部件图号	长度	数量
6	X85704-A01W-25	1298	8
5	X85705-A02W-25	1298	1
4	X85705-A03W-25	1298	1
3	X85705-A01W-25	1298	1
2	X85808-A01RW	1095	1
1	X85807-A01LW	1095	1


AC-U22W(白色) 部件清单

92

 美特鋁質有限公司 MIDI Aluminium Fabricator Ltd.				工程號	J851	類別		物料號	-
修改	-	-	採用工廠	✓	地盤	圖紙名稱	AC格柵玉組裝圖	圖號	AC-U23
日期	-	-	材料顏色	-	材料	-	復核	-	數量
							批准	-	單件重量
									(KG)

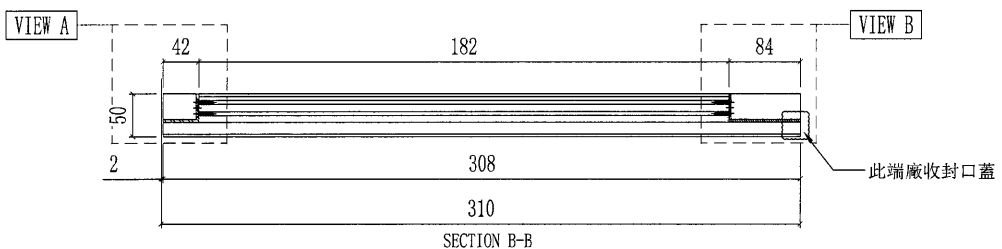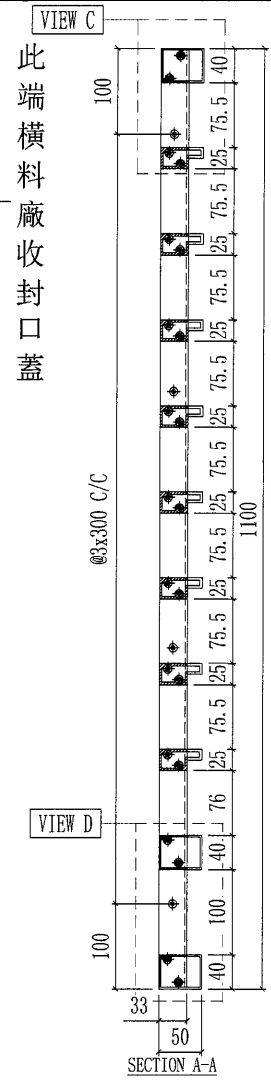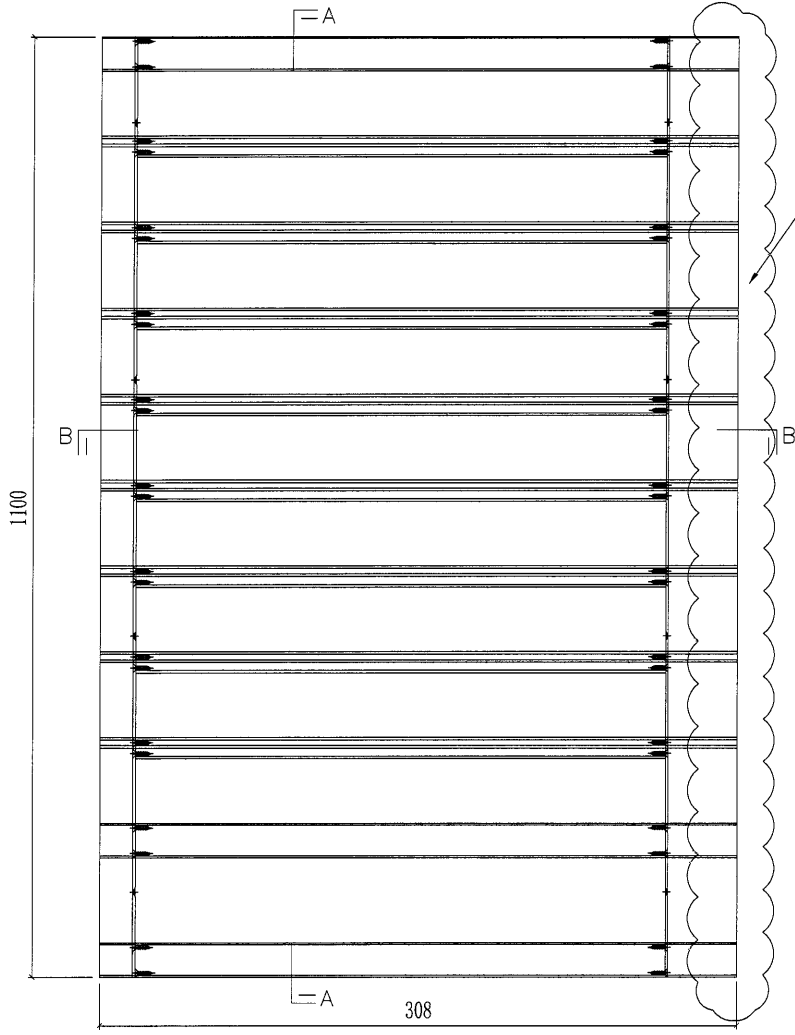

部件编号	颜色	数量
AC-U23W	白色	13



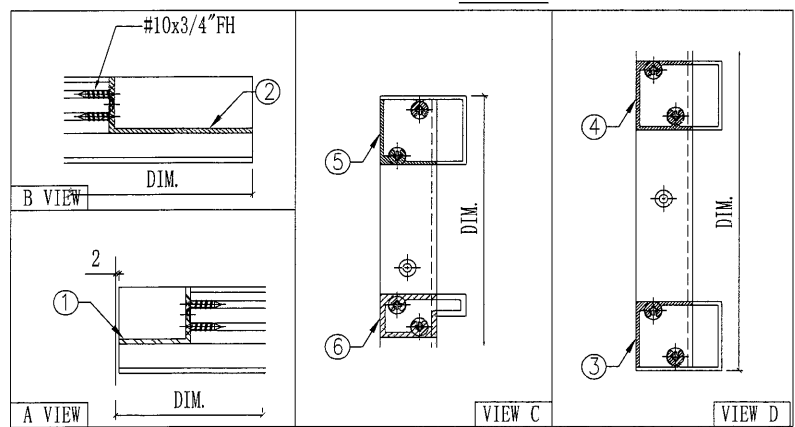


序号	部件图号	长度	数量
6	X85704-A01W-27	308	8
5	X85705-A02W-27	308	1
4	X85705-A03W-27	308	1
3	X85705-A01W-27	308	1
2	X85808-A01RW	1095	1
1	X85807-A01LW	1095	1


AC-U23W(白色) 部件清单

93

 美特鋁質有限公司 MIDI Aluminium Fabricator Ltd.				工程號	J851	類別		物料號	-
修改	-	-	採用工廠	✓	地盤	圖紙名稱	AC格柵玉組裝圖	制圖	W. E. X
日期	-	-	材料顏色	-	材料	-	批准	-	-
								圖號	AC-U24
								數量	-
								單件重量	- (KG)

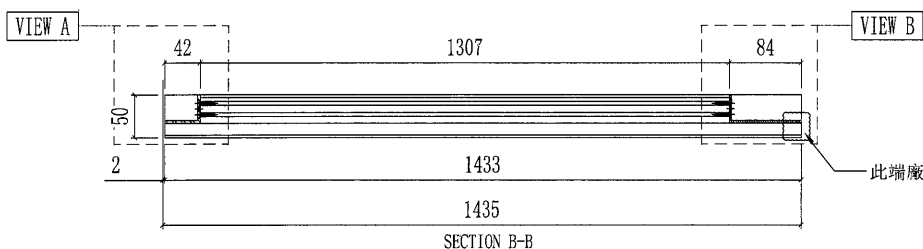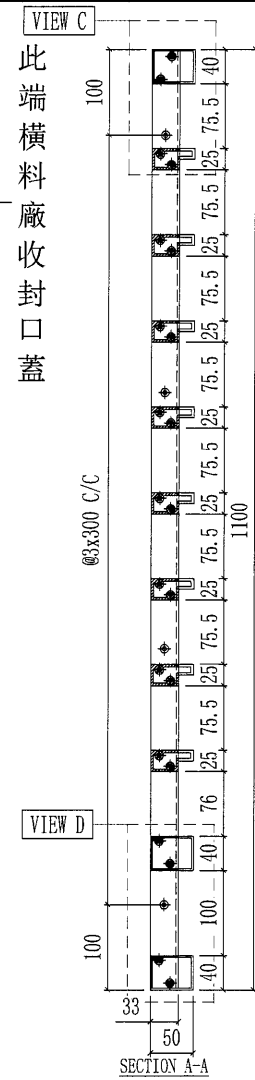
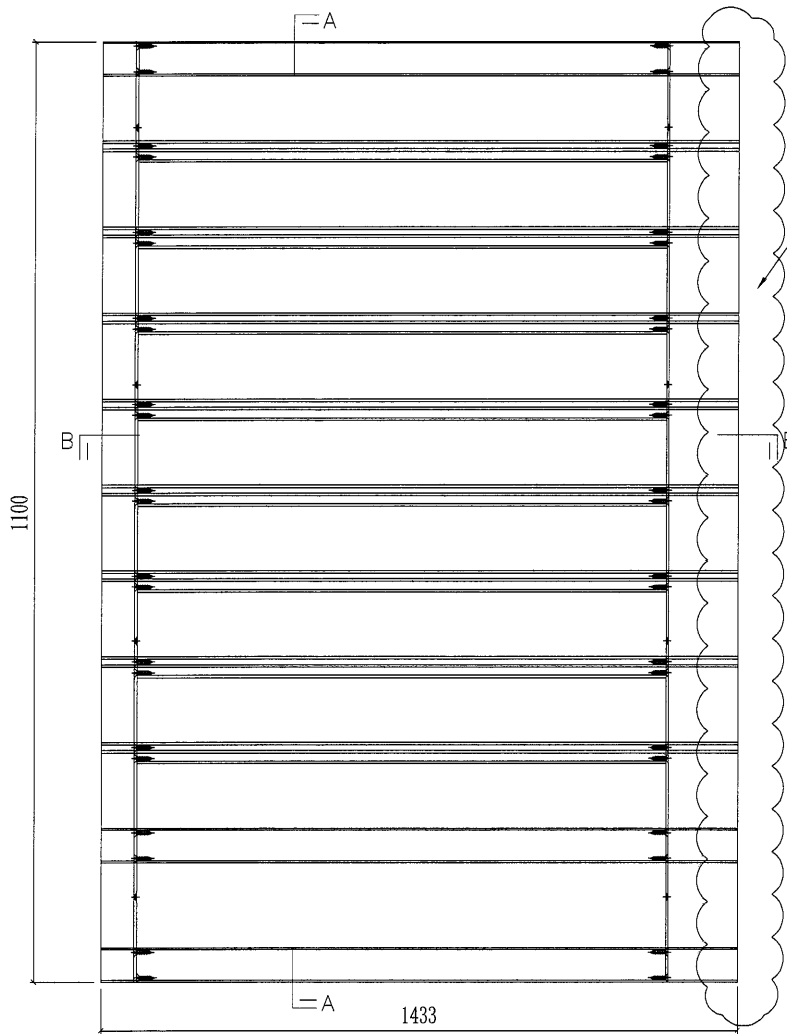


部件编号	颜色	数量
AC-U24W	白色	13

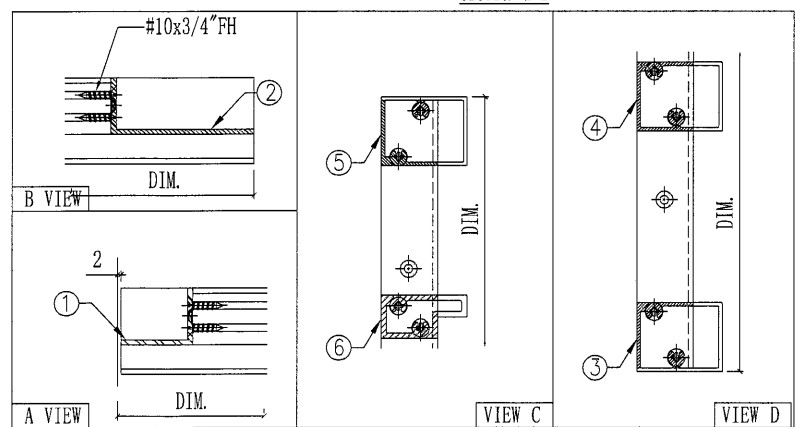


序号	部件图号	长度	数量
6	X85704-A01W-13	1433	8
5	X85705-A02W-13	1433	1
4	X85705-A03W-13	1433	1
3	X85705-A01W-13	1433	1
2	X85808-A01RW	1095	1
1	X85807-A01LW	1095	1
AC-U24W (白色) 部件清单			

 美特鋁質有限公司 MIDI Aluminium Fabricator Ltd.				工程號	J851	類別		物料號	-	
修改	-	-	採用工廠	✓	地盤	制圖	W. E. X	2020-06-13	圖號	AC-U26L
日期	-	-	材料顏色	-	材料	復核	-	-	數量	-
						批准	-	-	單件重量	- (KG)

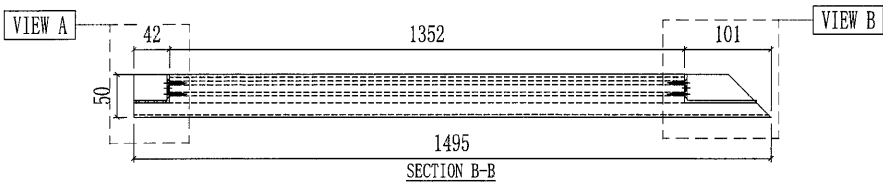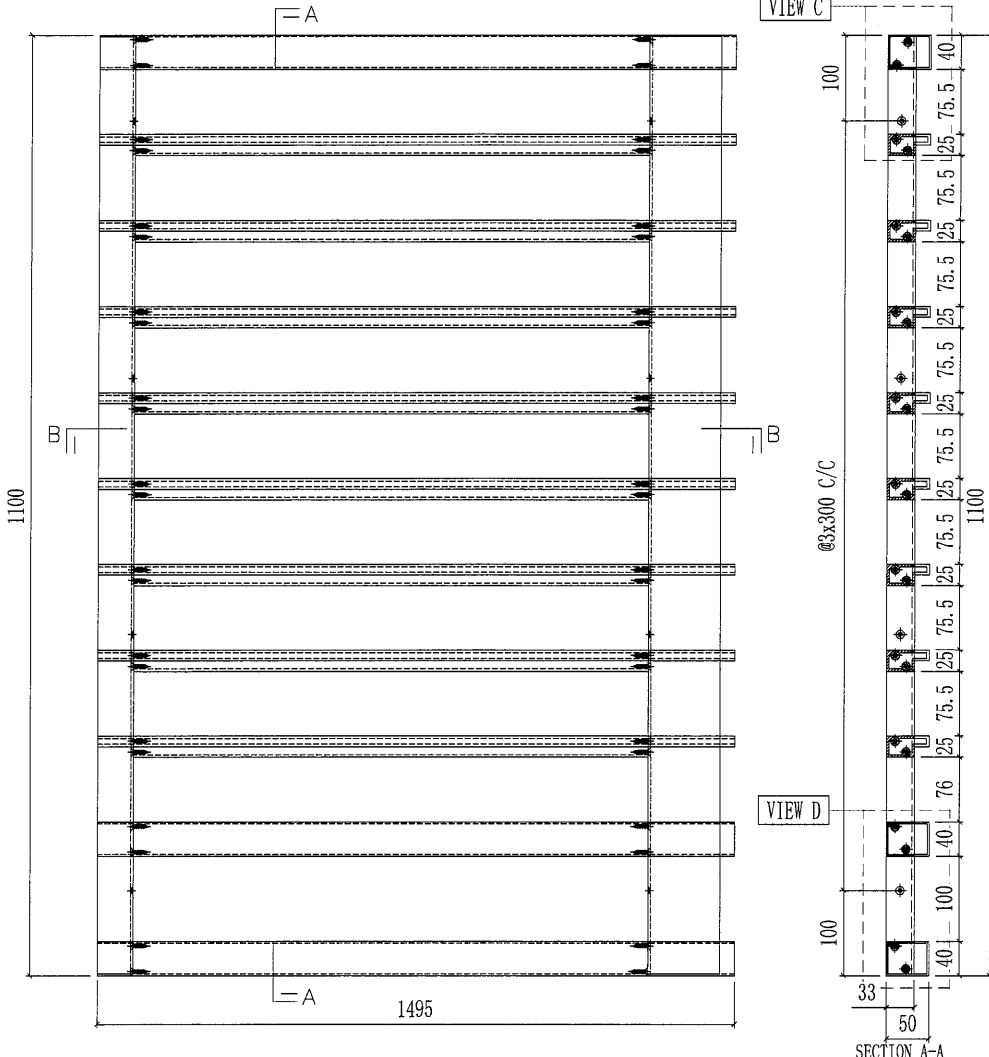

序号	部件图号	长度	数量
6	X85704-A02W-04	1495	8
5	X85705-A05W-04	1495	1
4	X85705-A06W-04	1495	1
3	X85705-A04W-04	1495	1
2	X85808-A01RW	1095	1
1	X85807-A01LW	1095	1

AC-U26LW(白色) 部件清单

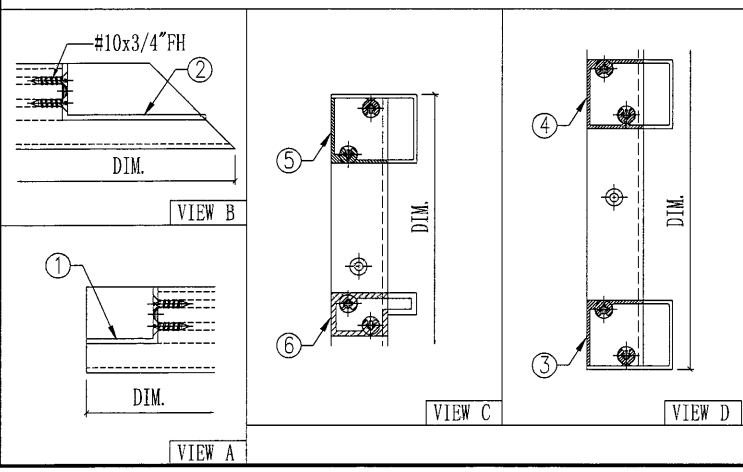


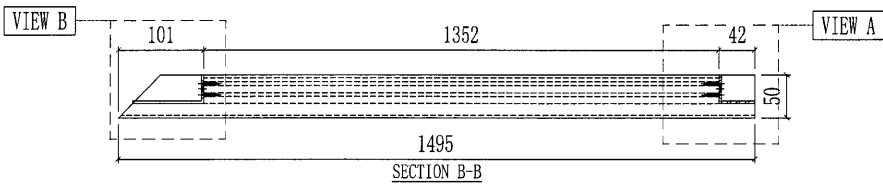
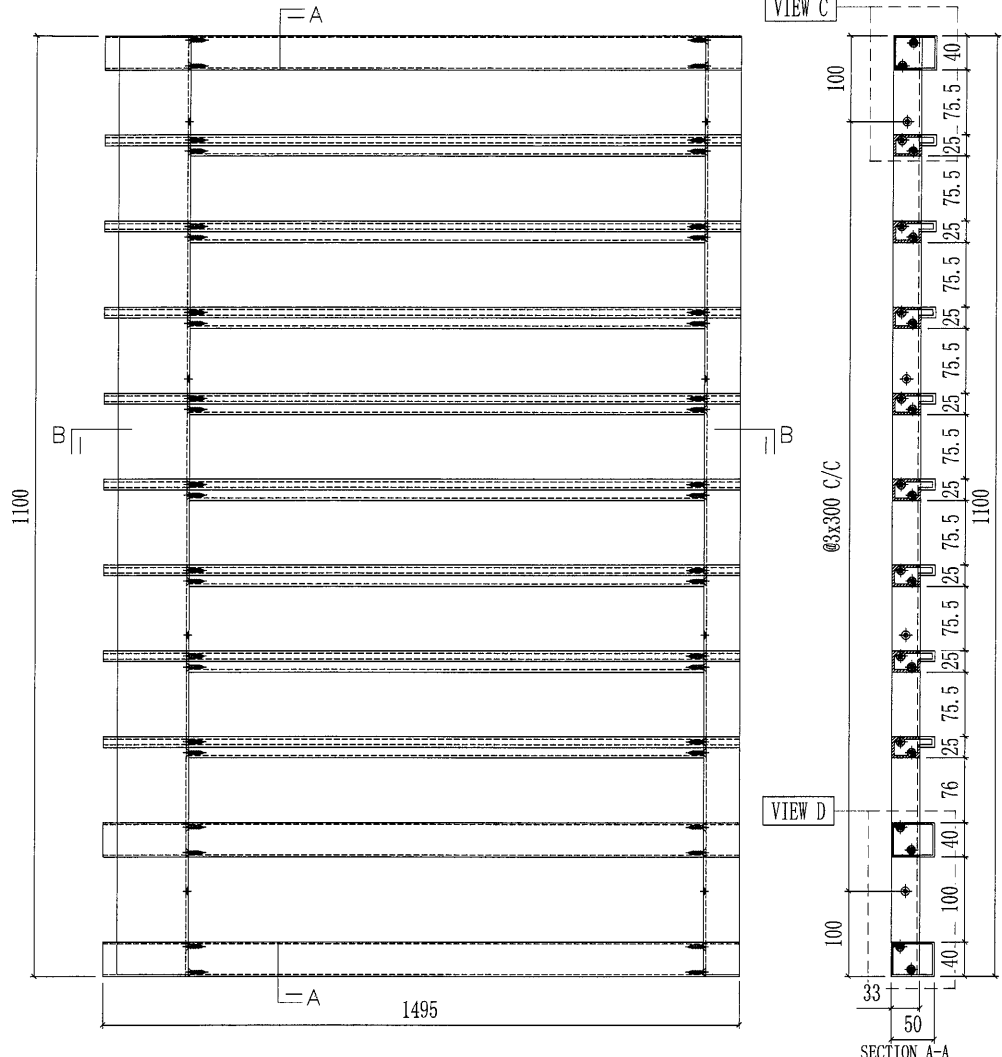
部件编号	颜色	数量
AC-U26LG	深灰色	26
AC-U26LW	白色	26

序号	部件图号	长度	数量
6	X85704-A02G-04	1495	8
5	X85705-A05G-04	1495	1
4	X85705-A06G-04	1495	1
3	X85705-A04G-04	1495	1
2	X85808-A01RG	1095	1
1	X85807-A01LG	1095	1

AC-U26LG(深灰色) 部件清单


95

 美特鋁質有限公司 MIDI Aluminium Fabricator Ltd.				工程號	J851	類別		物料號	-	
修改	-	-	採用工廠	✓	地盤	制圖	W. E. X	2020-06-13	圖號	AC-U26R
日期	-	-	材料顏色	-	材料	復核	-	-	數量	-
						批准	-	-	單件重量	- (KG)




6	X85704-A03W-03	1495	8
5	X85705-A08W-03	1495	1
4	X85705-A09W-03	1495	1
3	X85705-A07W-03	1495	1
2	X85807-A01RW	1095	1
1	X85808-A01LW	1095	1
序号	部件图号	长度	数量
AC-U26RW (白色) 部件清单			




部件编号	颜色	数量
AC-U26RG	深灰色	52
AC-U26RW	白色	39

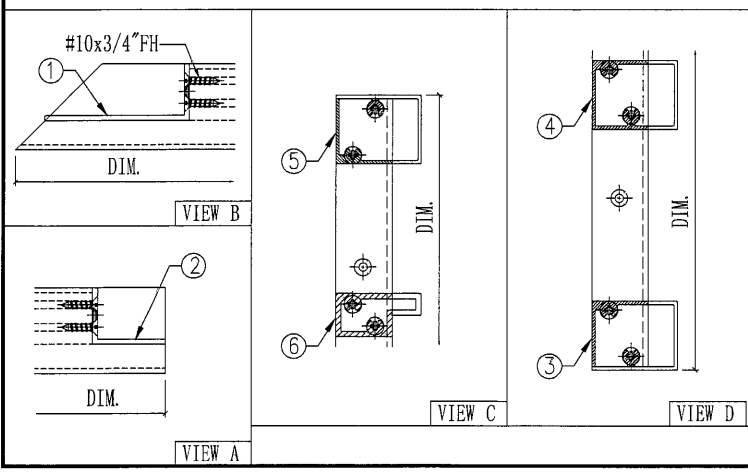

6	X85704-A03G-03	1495	8
5	X85705-A08G-03	1495	1
4	X85705-A09G-03	1495	1
3	X85705-A07G-03	1495	1
2	X85807-A01RG	1095	1
1	X85808-A01LG	1095	1
序号	部件图号	长度	数量
AC-U26RG (深灰色) 部件清单			

96

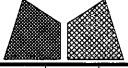
 美特鋁質有限公司 MIDI Aluminium Fabricator Ltd.				工程號	J851	類別		物料號	-	
修改	-	-	採用工廠	✓	地盤	制圖	W. E. X	2020-06-13	圖號	AC-U27
日期	-	-	材料顏色	-	材料	復核	-	-	數量	-
					图纸名称	AC格栅玉组装图	批准	-	單件重量	- (KG)

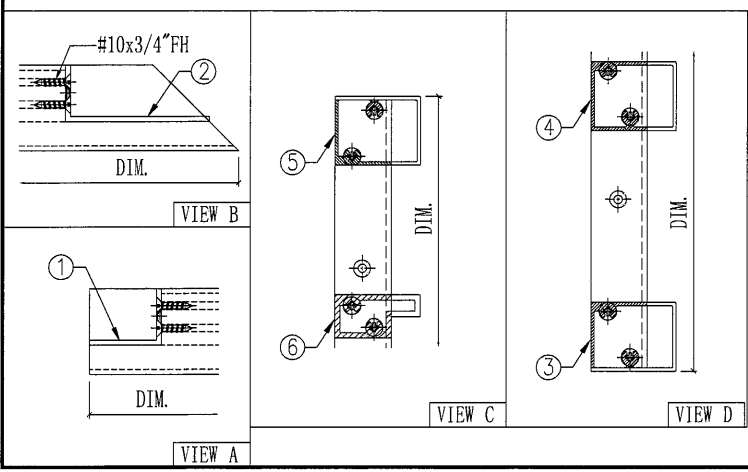
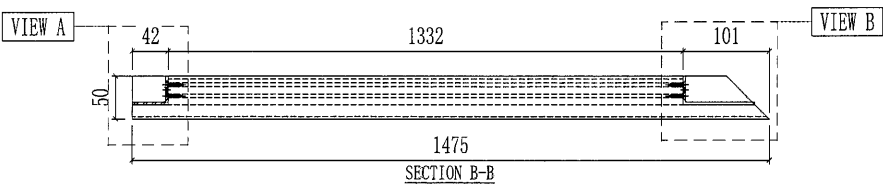
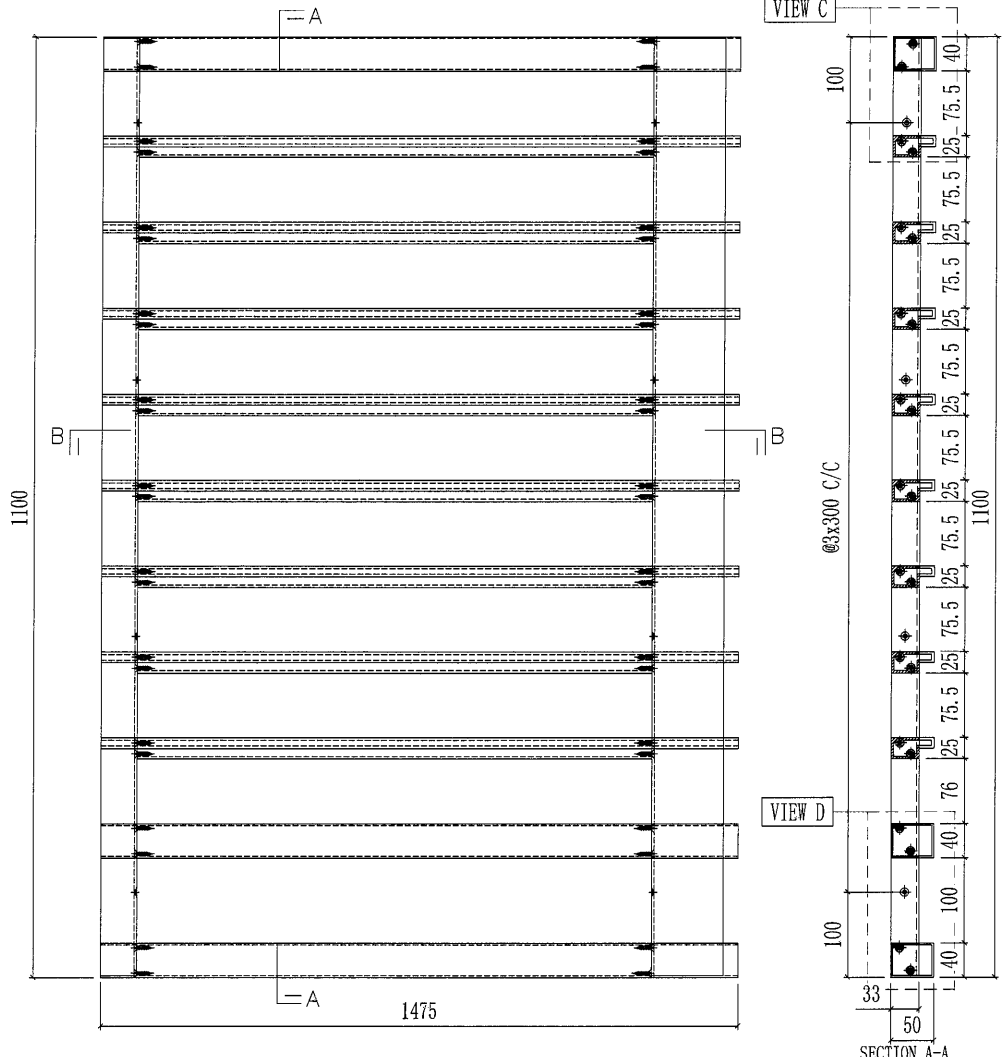


部件编号	颜色	数量
AC-U27G	深灰色	13

序号	部件图号	长度	数量
6	X85704-A02G-05	1475	8
5	X85705-A05G-05	1475	1
4	X85705-A06G-05	1475	1
3	X85705-A04G-05	1475	1
2	X85808-A01RG	1095	1
1	X85807-A01LG	1095	1
AC-U27G (深灰色) 部件清单			

97

 美特鋁質有限公司 MIDI Aluminium Fabricator Ltd.				工程號	J851	類別		物料號	-		
修改	-	-	採用工廠	✓	地盤	AC格柵玉組裝圖	制圖	W. E. X	2020-06-13	圖號	AC-U28L
日期	-	-	材料顏色	-	材料	-	復核	-	-	數量	-
							批准	-	-	單件重量	- (KG)

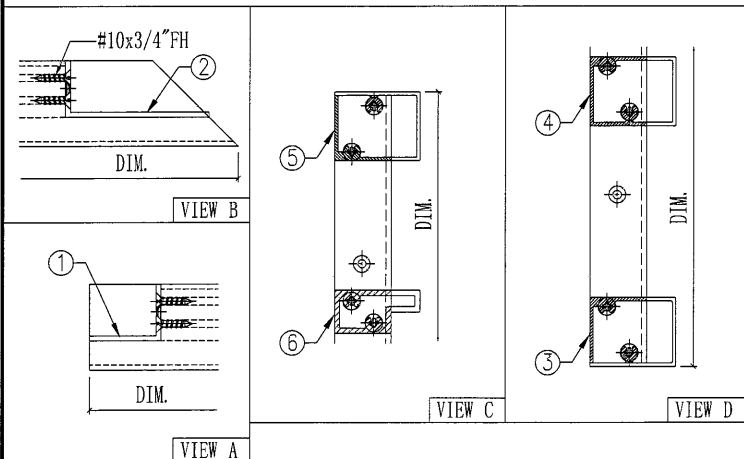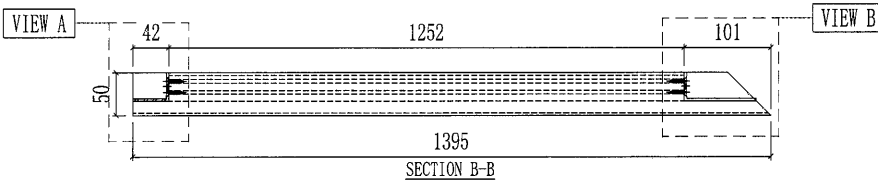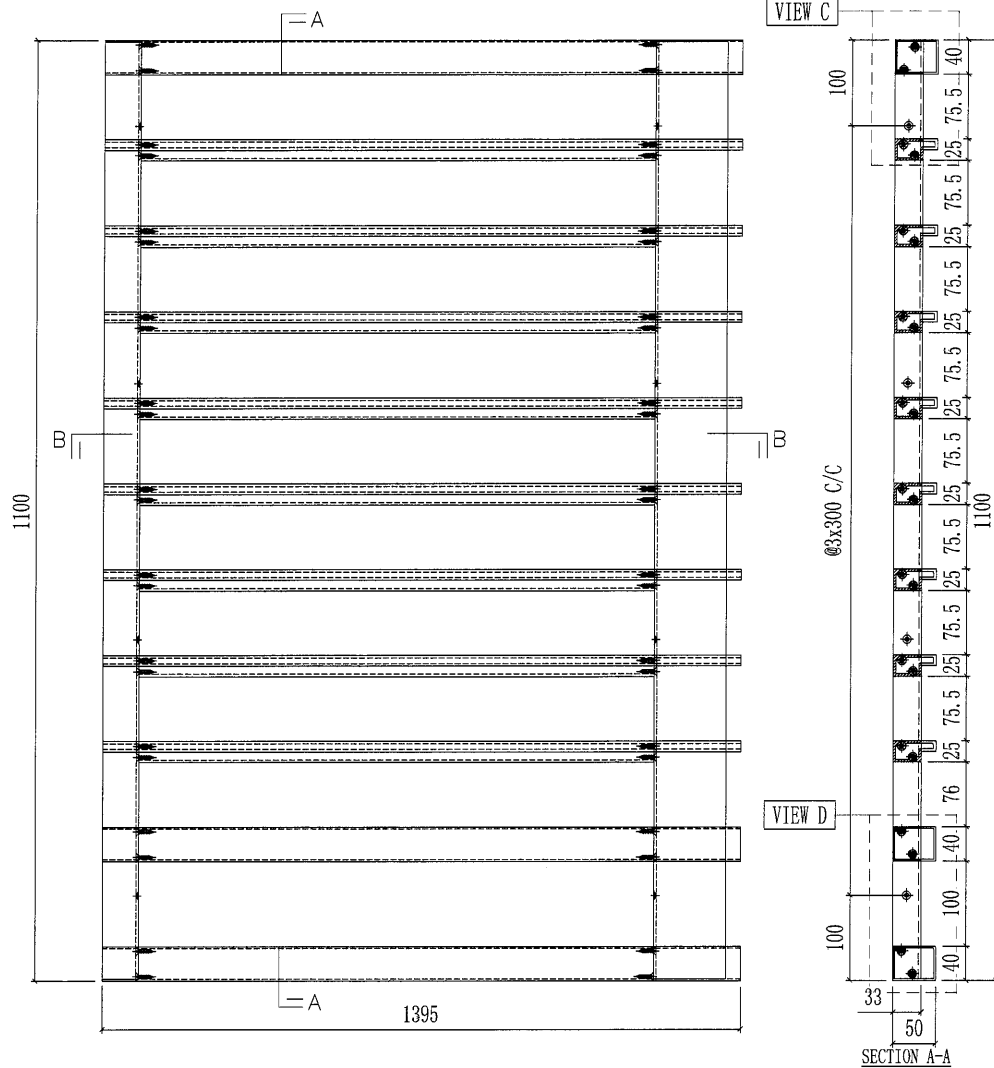


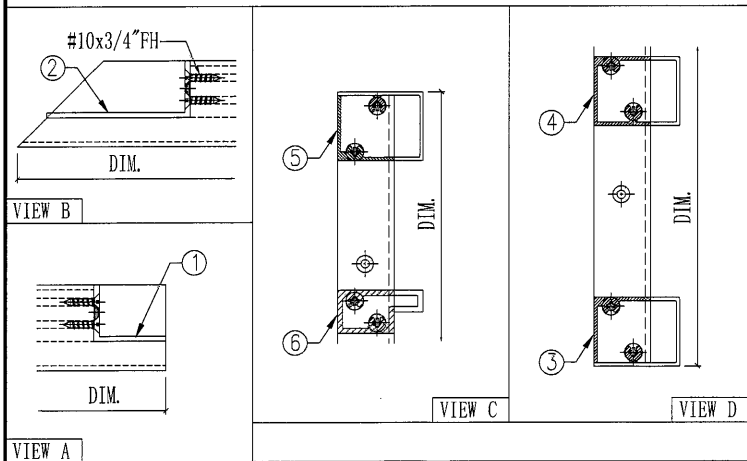
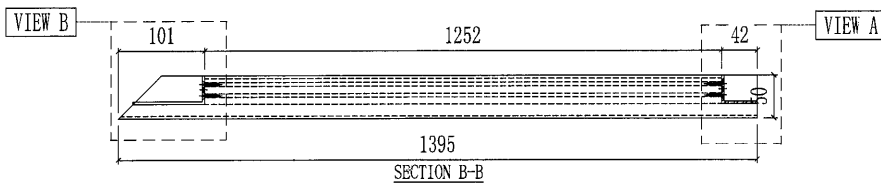
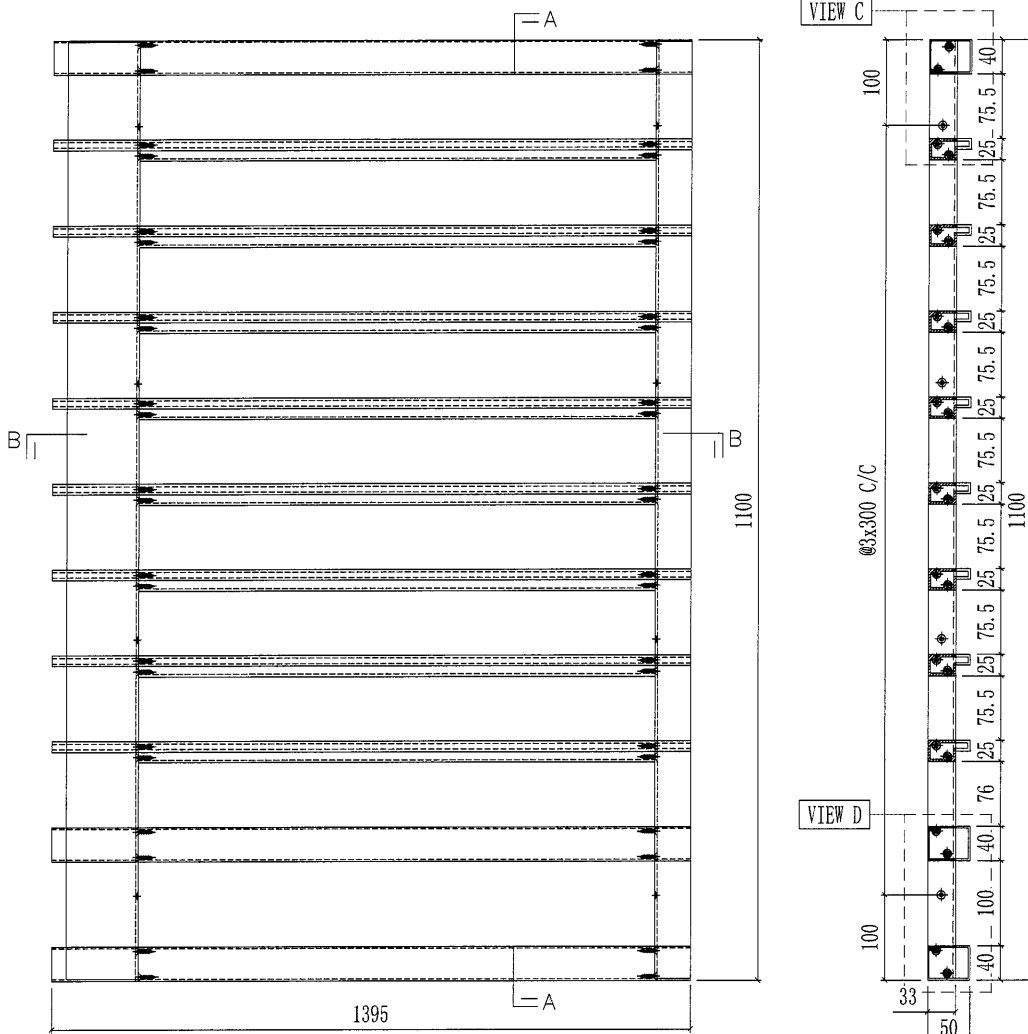
部件编号	颜色	数量
AC-U28LG	深灰色	13

6	X85704-A02G-06	1395	8
5	X85705-A05G-06	1395	1
4	X85705-A06G-06	1395	1
3	X85705-A04G-06	1395	1
2	X85808-A01RG	1095	1
1	X85807-A01LG	1095	1
序号	部件图号	长度	数量

AC-U28LG(深灰色) 部件清单

98

 美特鋁質有限公司 MIDI Aluminium Fabricator Ltd.				工程號 J851 地盘 青衣190	類別 制圖 W. E. X	物料號 - 2020-06-13	圖號 AC-U28R 數量 -
修改 - 日期 -	採用工廠 ✓ 材料颜色 -	图纸名称 AC格栅玉组装图 材料 -	復核 - 批准 -	數量 - 單件重量 - (KG)			




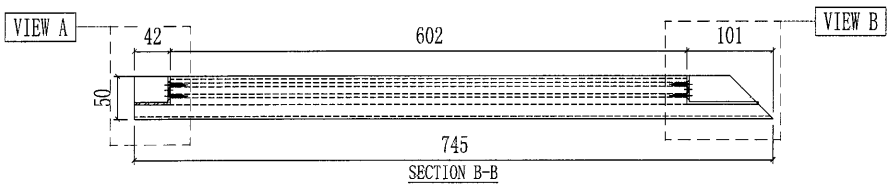
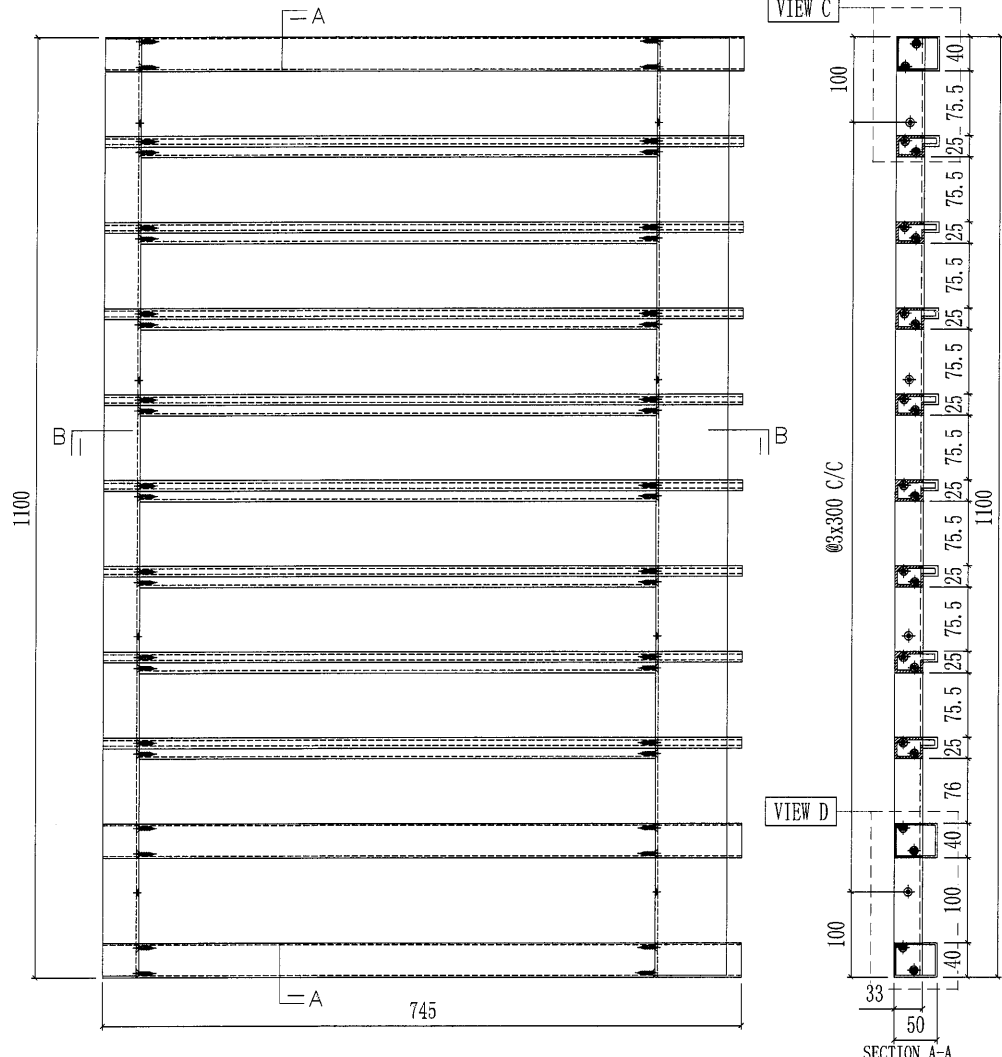
部件编号	颜色	数量
AC-U28RG	深灰色	13

6	X85704-A03G-12	1395	8
5	X85705-A08G-12	1395	1
4	X85705-A09G-11	1395	1
3	X85705-A07G-11	1395	1
2	X85808-A01LG	1095	1
1	X85807-A01RG	1095	1
序号	部件图号	长度	数量


AC-U28RG(深灰色) 部件清单

99

 美特鋁質有限公司 MIDI Aluminium Fabricator Ltd.				工程號 J851 地盘 青衣190	類別 制圖 W. E. X	物料號 - 2020-06-13	圖號 AC-U29
修改 日期	-	-	採用工廠 ✓ 材料颜色 -	图纸名称 AC格栅玉组装图 材料 -	復核 - 批准 -	數量 - 單件重量 - (KG)	



部件编号	颜色	数量
AC-U29G	深灰色	13



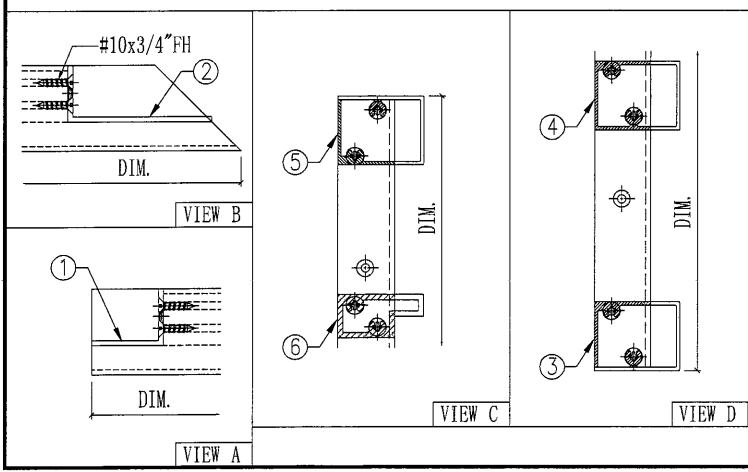


序号	部件图号	长度	数量
6	X85704-A02G-02	745	8
5	X85705-A05G-02	745	1
4	X85705-A06G-02	745	1
3	X85705-A04G-02	745	1
2	X85808-A01RG	1095	1
1	X85807-A01LG	1095	1

AC-U29G(深灰色) 部件清单

100


 美特鋁質有限公司 MIDI Aluminium Fabricator Ltd.			工程號 J851 地盘 青衣190	類別 制圖 W. E. X	物料號 - 2020-06-13	圖號 AC-U30 數量 -
修改 - 日期 -	採用工廠 ✓ 材料颜色 -	地盤 材料 -	图纸名称 AC格栅玉组装图	復核 - 批准 -	數量 - 單件重量 - (KG)	


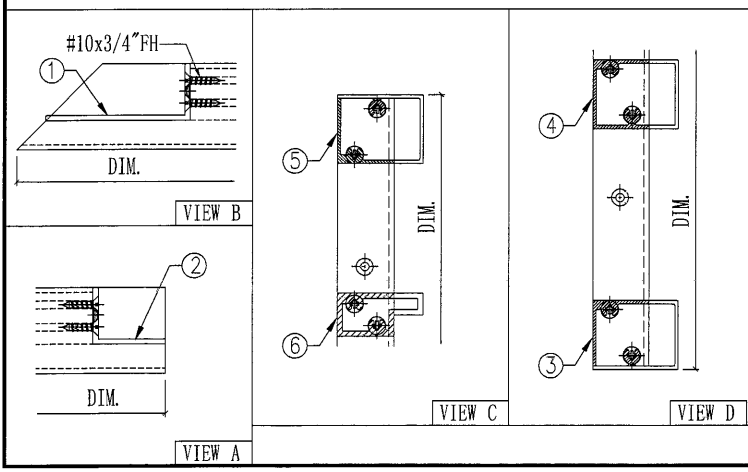
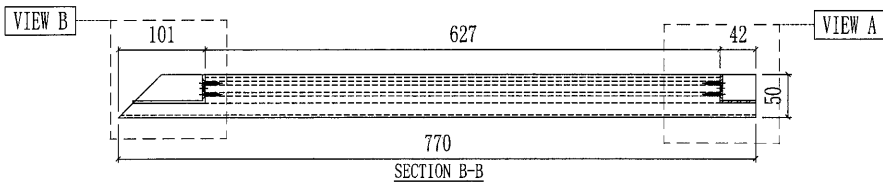
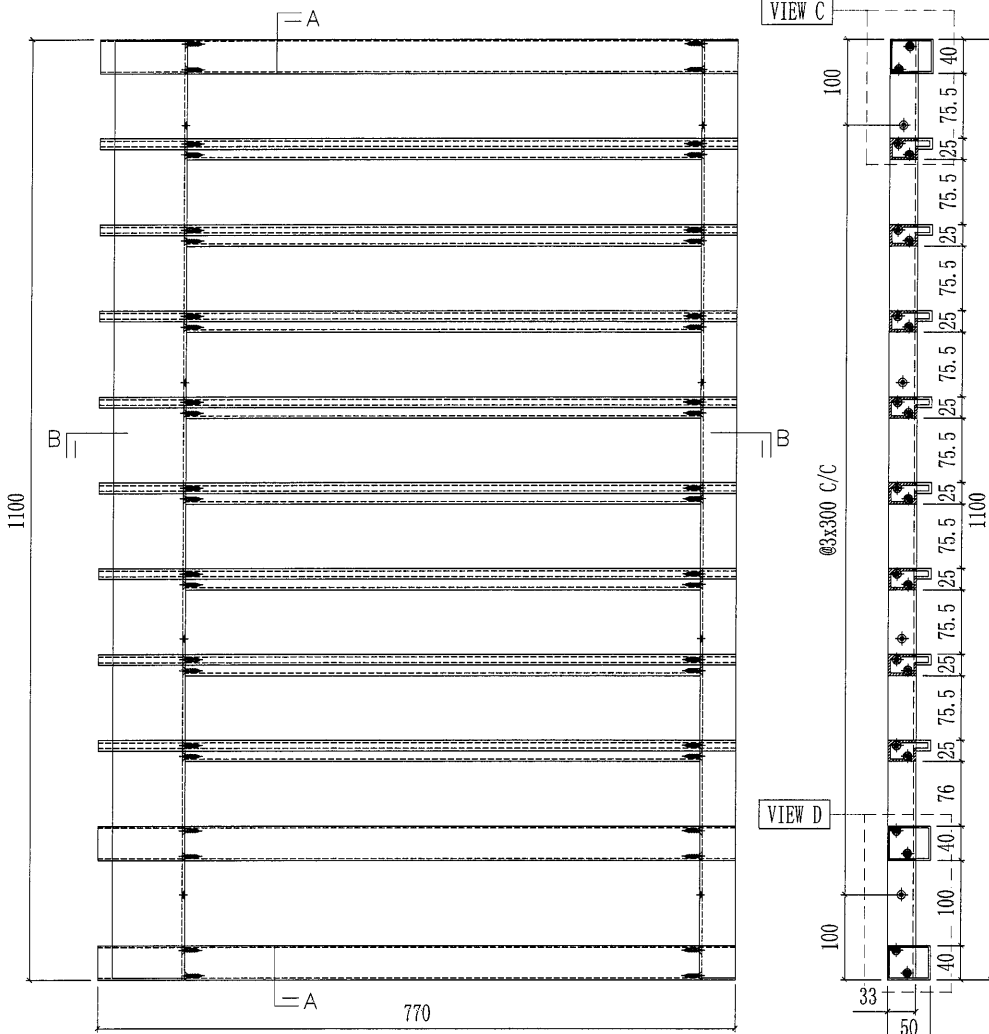


部件编号	颜色	数量
AC-U30G	深灰色	13

序号	部件图号	长度	数量
6	X85704-A03G-04	770	8
5	X85705-A08G-04	770	1
4	X85705-A09G-04	770	1
3	X85705-A07G-04	770	1
2	X85807-A01RG	1095	1
1	X85808-A01LG	1095	1
AC-U30G(深灰色) 部件清单			

102

 美特鋁質有限公司 MIDI Aluminium Fabricator Ltd.				工程號	J851	類別		物料號	-	
修改	-	-	採用工廠	✓	地盤	制圖	W. E. X	2020-06-13	圖號	AC-U31R
日期	-	-	材料顏色	-	材料	圖紙名稱	-	-	數量	-
						復核	-	-	單件重量	- (KG)
						批准	-	-		

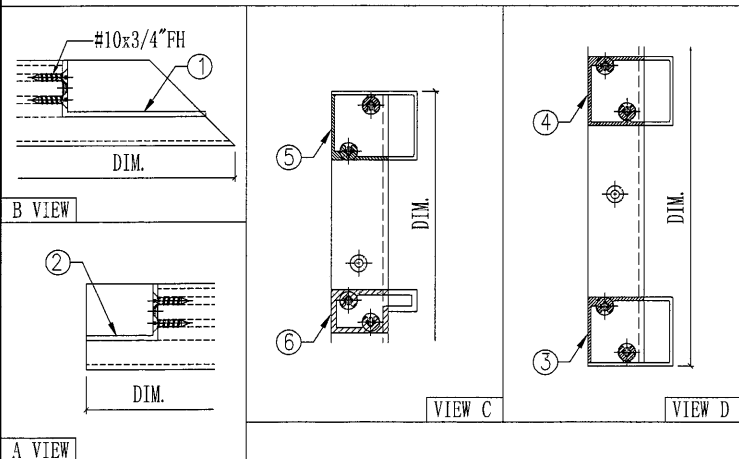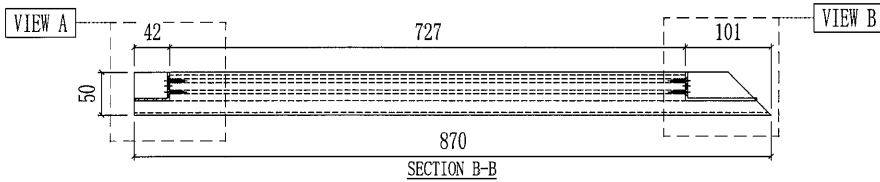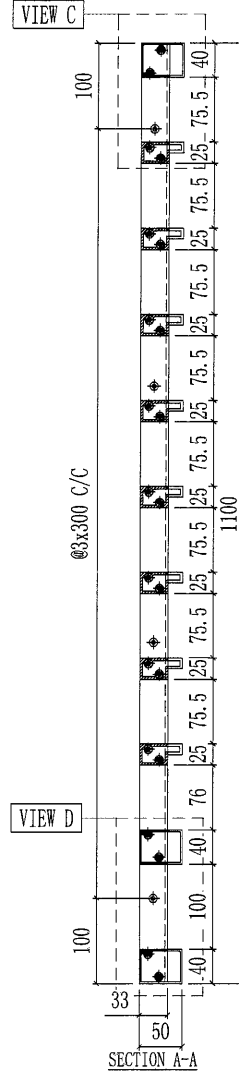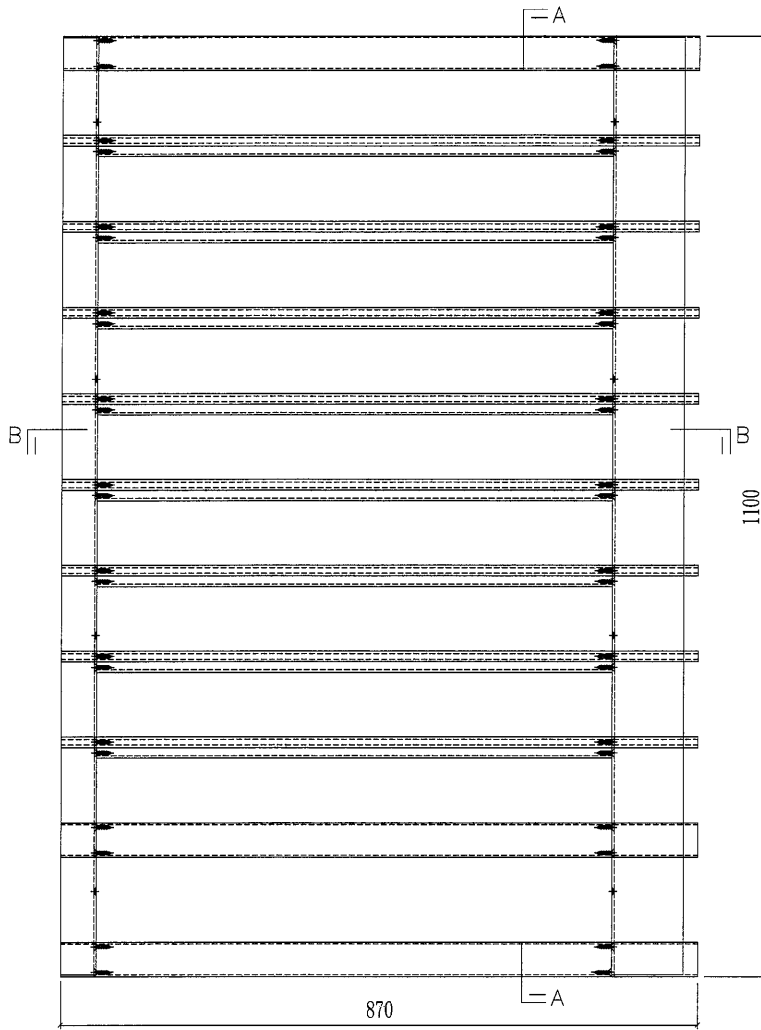


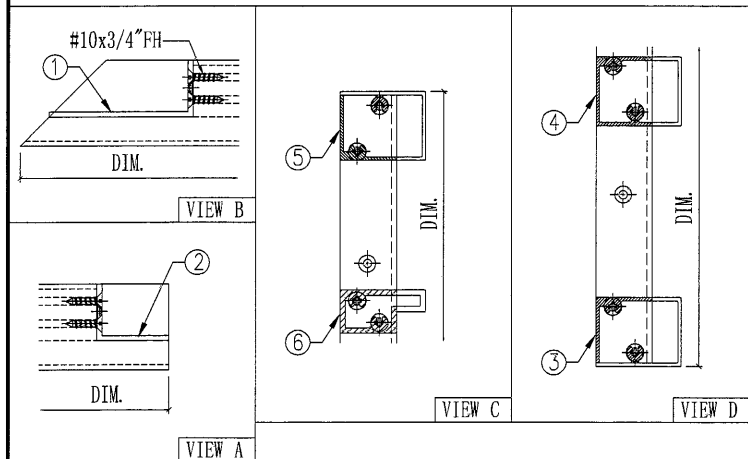
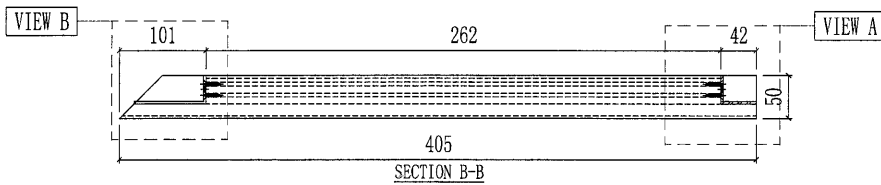
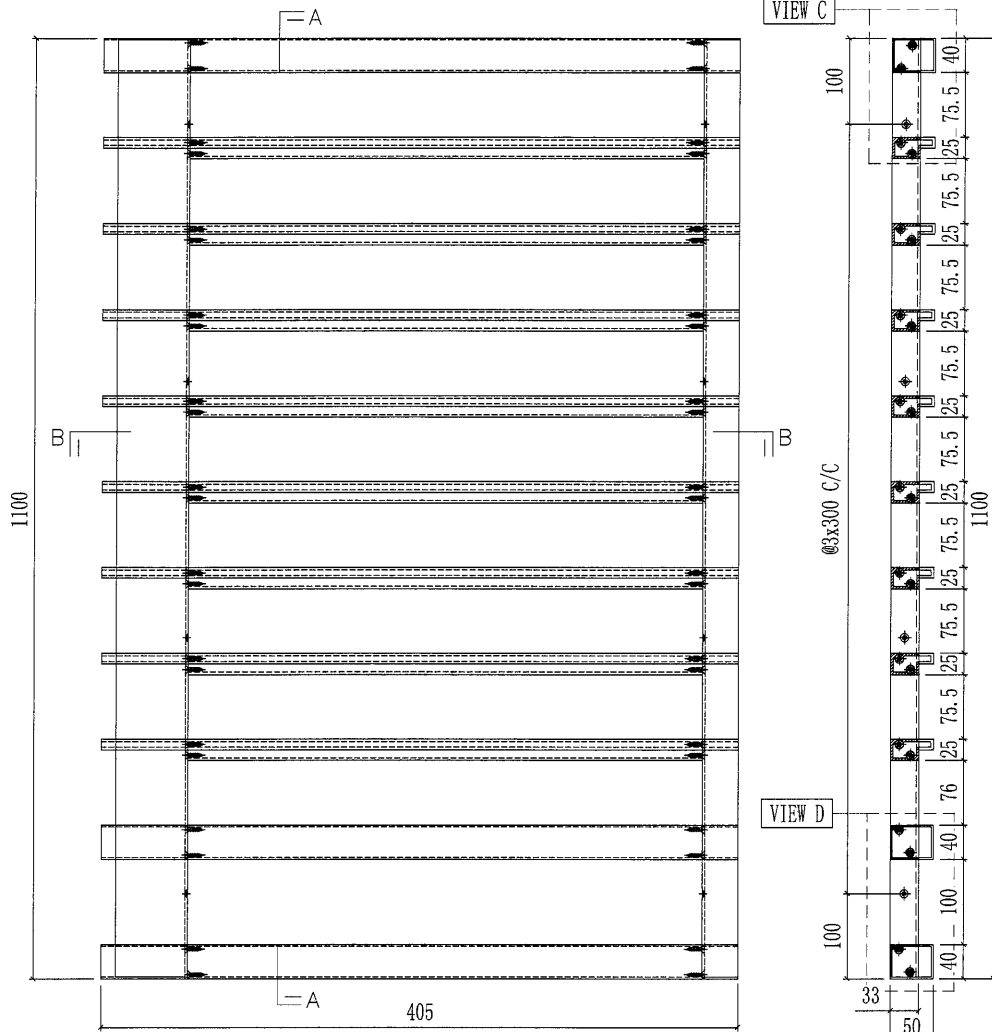
部件编号	颜色	数量
AC-U31RG	深灰色	13

6	X85704-A02G-12	870	8
5	X85705-A05G-12	870	1
4	X85705-A06G-12	870	1
3	X85705-A04G-12	870	1
2	X85808-A01RG	1095	1
1	X85807-A01LG	1095	1
序号	部件图号	长度	数量

AC-U31RG (深灰色) 部件清单

103

 美特鋁質有限公司 MIDI Aluminium Fabricator Ltd.				工程號	J851	類別		物料號	-	
修改	-	-	採用工廠	✓	地盘	制圖	W. E. X	2020-06-13	圖號	AC-U32
日期	-	-	材料颜色	-	材料	復核	-	-	數量	-
						批准	-	-	單件重量	- (KG)






部件编号	颜色	数量
AC-U32W	白色	13

序号	部件图号	长度	数量
6	X85704-A03W-06	405	8
5	X85705-A08W-06	405	1
4	X85705-A09W-06	405	1
3	X85705-A07W-06	405	1
2	X85807-A01RW	1095	1
1	X85808-A01LW	1095	1
AC-U32W(白色) 部件清单			

104

 美特鋁質有限公司 MIDI Aluminium Fabricator Ltd.				工程號	J851	類別		物料號	-		
修改	-	-	採用工廠	✓	地盤	制圖	W. E. X	2020-06-13	圖號	AC-U33	
日期	-	-	材料顏色	-	材料	圖紙名稱	AC格栅玉組裝圖	復核	-	數量	-
						批准	-	-	單件重量	- (KG)	


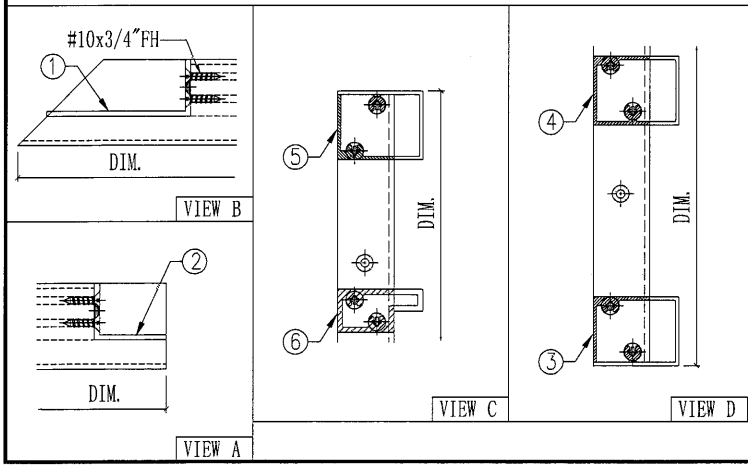
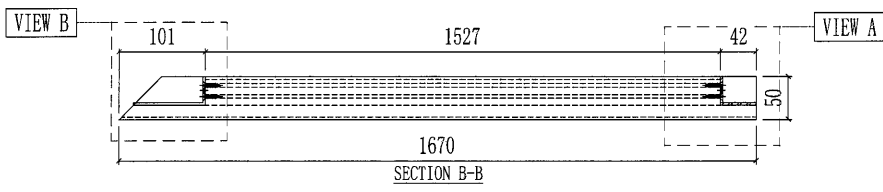
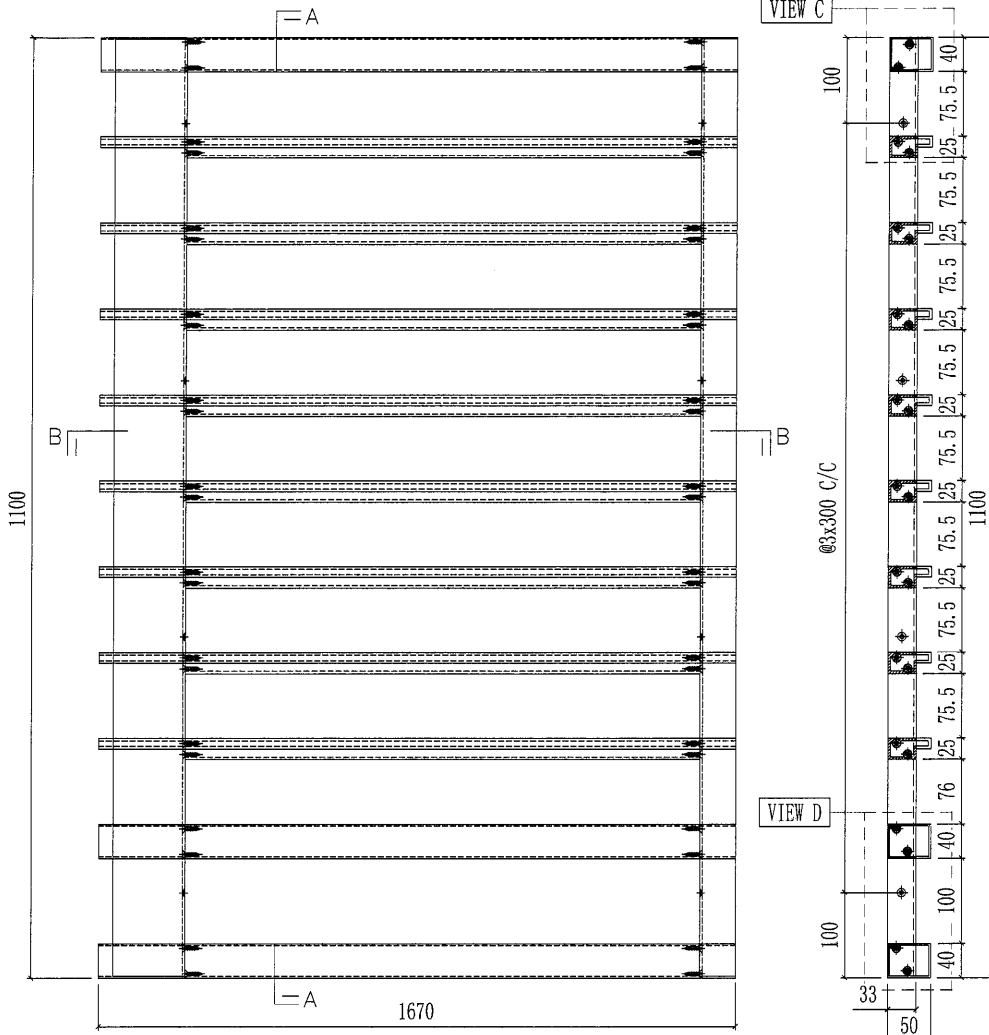


部件编号	颜色	数量
AC-U33G	深灰色	13

序号	部件图号	长度	数量
6	X85704-A03G-02	1670	8
5	X85705-A08G-02	1670	1
4	X85705-A09G-02	1670	1
3	X85705-A07G-02	1670	1
2	X85807-A01RG	1095	1
1	X85808-A01LG	1095	1
AC-U33G(深灰色) 部件清单			

 美特鋁質有限公司 MIDI Aluminium Fabricator Ltd.				工程號	J851	類別		物料號	-
修改	-	-	採用工廠	✓	地盤	圖紙名稱	AC格柵玉組裝圖	圖號	AC-U36
日期	-	-	材料顏色	-	材料	-	-	數量	-
								單件重量	- (KG)

此端橫料廠收封口蓋

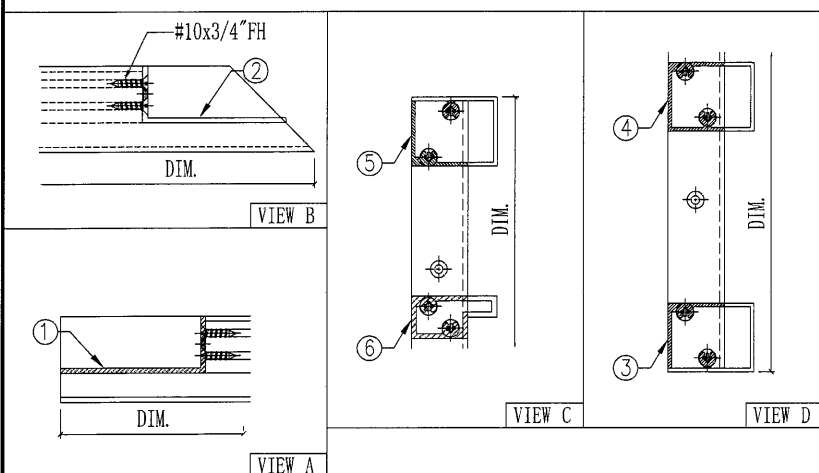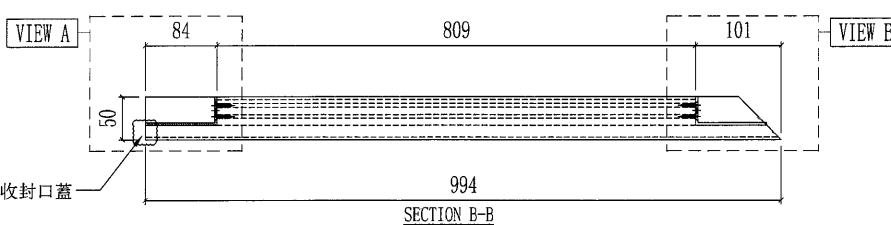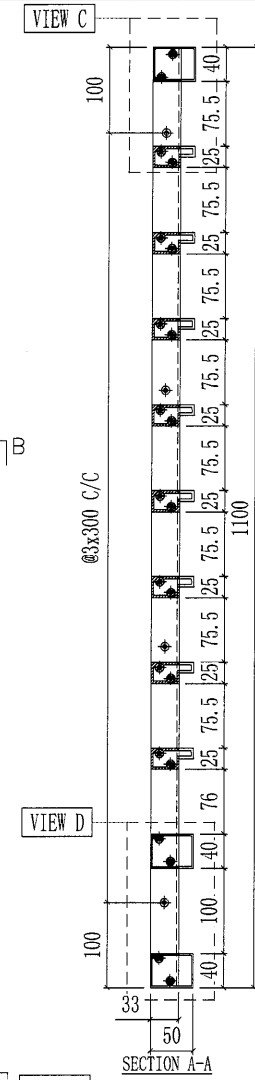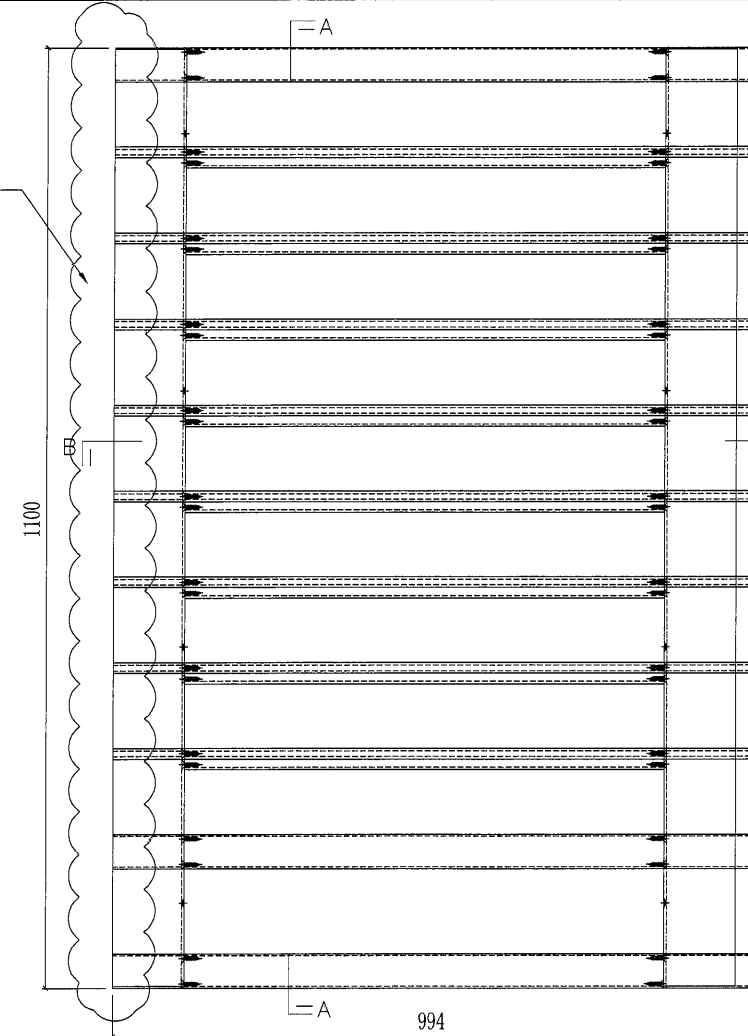


部件编号	颜色	数量
AC-U36G	深灰色	13




序号	部件图号	长度	数量
6	X85704-A02G-08	994	8
5	X85705-A05G-08	994	1
4	X85705-A06G-08	994	1
3	X85705-A04G-08	994	1
2	X85808-A01RG	1095	1
1	X85808-A01LG	1095	1

AC-U36G (深灰色) 部件清单

108

 美特鋁質有限公司 MIDI Aluminium Fabricator Ltd.				工程號 J851 地盘 青衣190	類別 制圖 W. E. X	物料號 - 2020-06-13	圖號 AC-U38L
修改 A - - 日期 27/10 - -	採用工廠 <input checked="" type="checkbox"/> 地盘 材料颜色 -	图纸名称 AC格栅玉组裝图 材料 -	復核 - - 批准 - -	數量 - 單件重量 - (KG)			

此端橫料廠收封口蓋

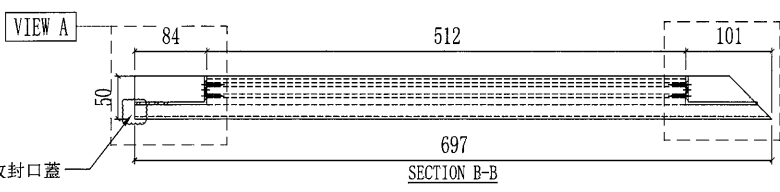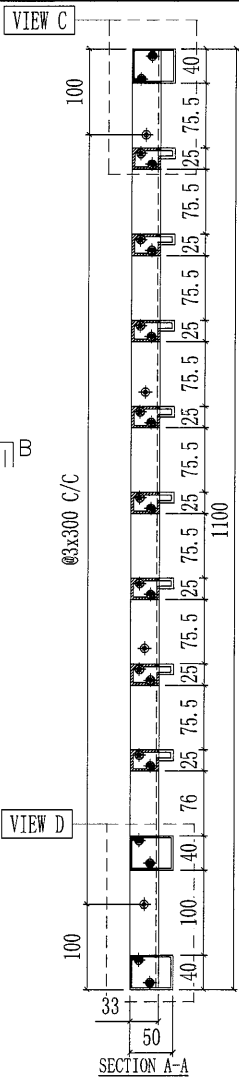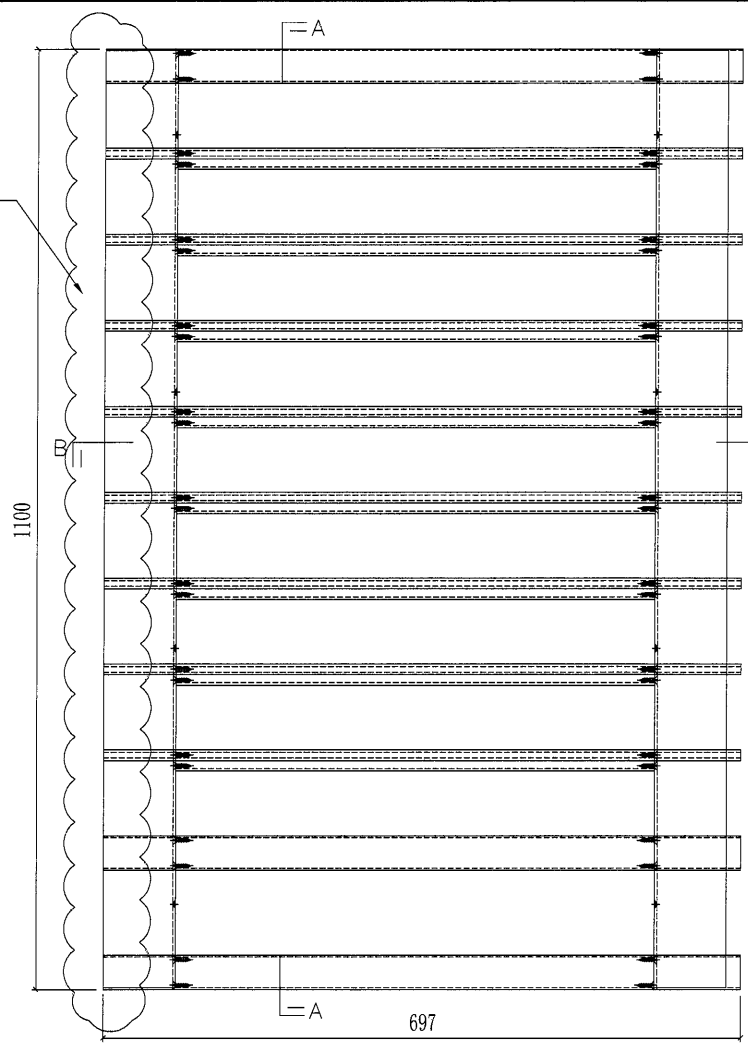

此端廠收封口蓋


序号	部件图号	长度	数量
6	X85704-A02W-01	697	8
5	X85705-A05W-01	697	1
4	X85705-A06W-01	697	1
3	X85705-A04W-01	697	1
2	X85808-A01RW	1095	1
1	X85808-A01LW	1095	1

AC-U38LW (白色) 部件清单

部件编号	颜色	数量
AC-U38LG	深灰色	78
AC-U38LW	白色	26



序号	部件图号	长度	数量
6	X85704-A02G-01	697	8
5	X85705-A05G-01	697	1
4	X85705-A06G-01	697	1
3	X85705-A04G-01	697	1
2	X85808-A01RG	1095	1
1	X85808-A01LG	1095	1

AC-U38LG (深灰色) 部件清单

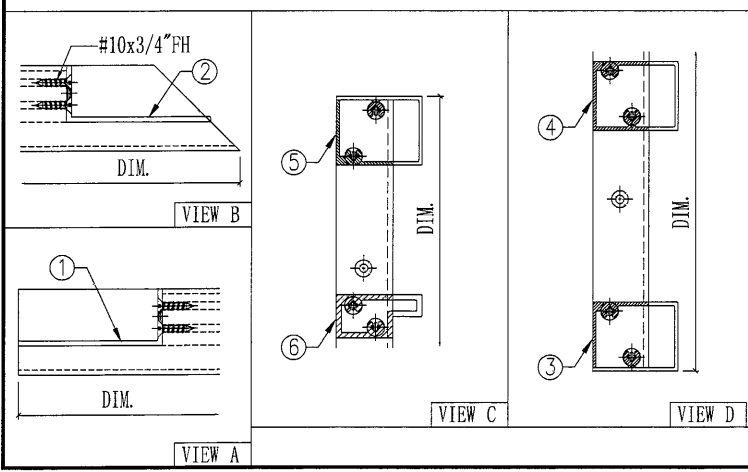


109

 美特鋁質有限公司 MIDI Aluminium Fabricator Ltd.				工程號	J851	類別		物料號	-	
修改	A	-	-	地盤	青衣190	制圖	W. E. X	2020-06-13	圖號	AC-U38R
日期	27/10	-	-	採用工廠	✓	復核	-	-	數量	-
				地盤		批准	-	-	單件重量	- (KG)
				材料顏色	-					
				图纸名称	AC格栅玉组裝图					
				材料	-					

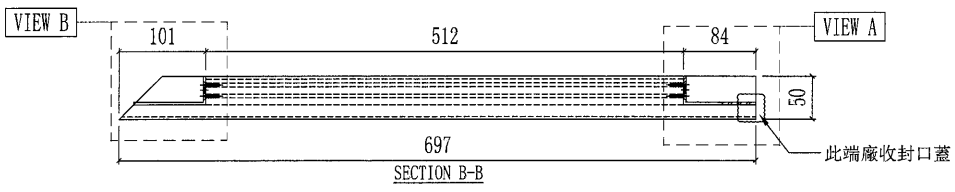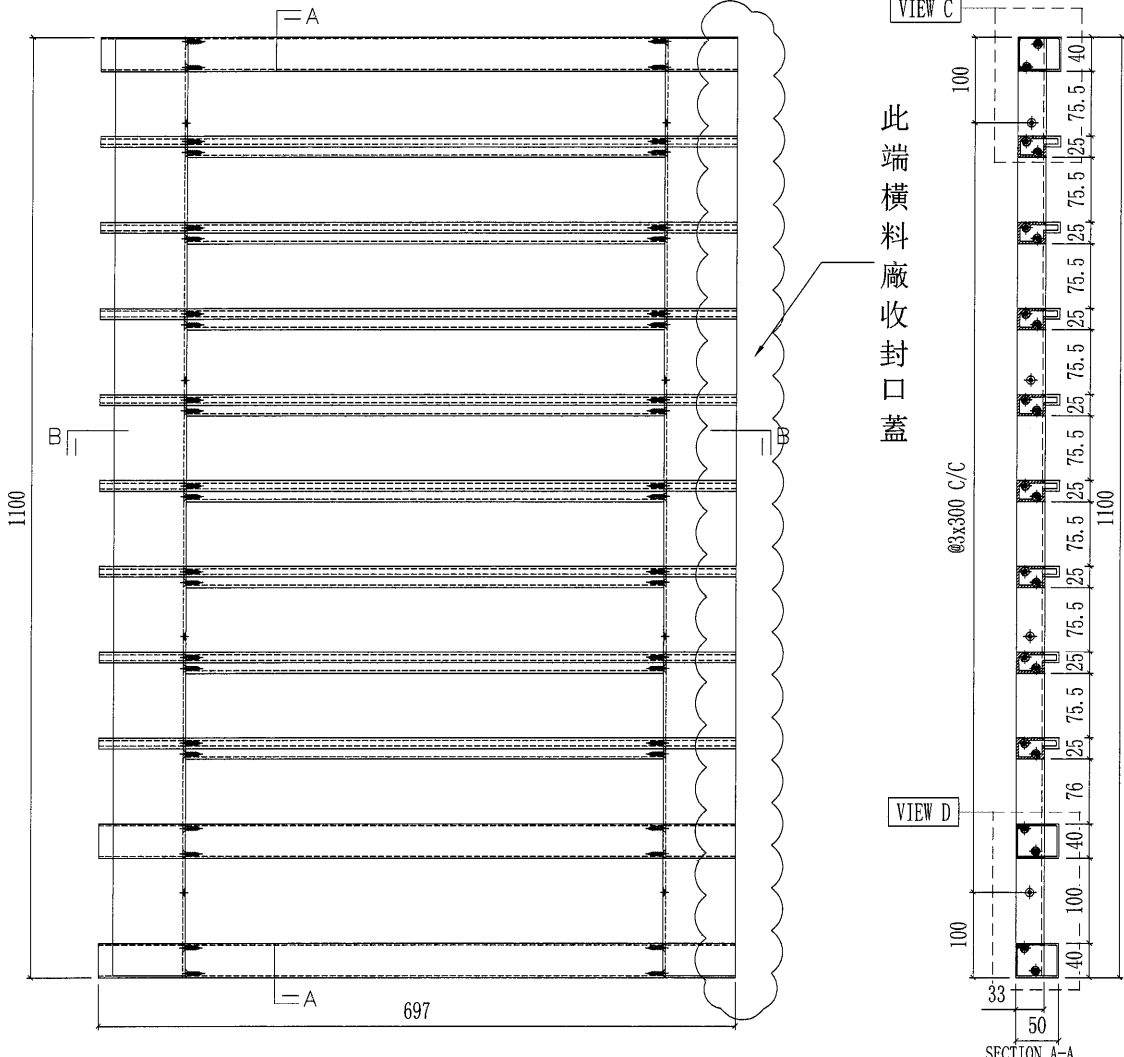



6	X85704-A03W-01	697	8
5	X85705-A08W-01	697	1
4	X85705-A09W-01	697	1
3	X85705-A07W-01	697	1
2	X85808-A01RW	1095	1
1	X85808-A01LW	1095	1
序号	部件图号	长度	数量
AC-U38RW (白色) 部件清单			

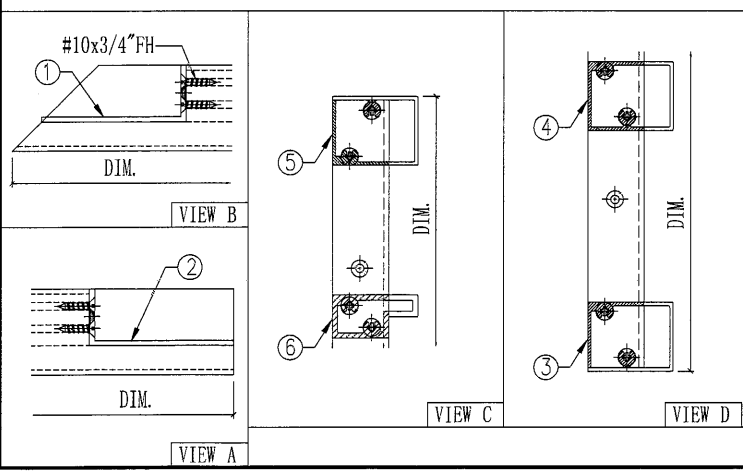



部件编号	颜色	数量
AC-U38RG	深灰色	52
AC-U38RW	白色	13

6	X85704-A03G-01	697	8
5	X85705-A08G-01	697	1
4	X85705-A09G-01	697	1
3	X85705-A07G-01	697	1
2	X85808-A01RG	1095	1
1	X85808-A01LG	1095	1
序号	部件图号	长度	数量
AC-U38RG (深灰色) 部件清单			

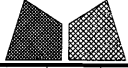 美特鋁質有限公司 MIDI Aluminium Fabricator Ltd.		工程號 J851 地盘 青衣190	類別 制圖 W. E. X 復核 批准	物料號 - 2020-06-13 圖號 AC-U39L 數量 - 單件重量 - (KG)
修改 - 日期 -	採用工廠 <input checked="" type="checkbox"/> 地盤 材料颜色 -	图纸名称 AC格栅玉组裝图 材料 -		

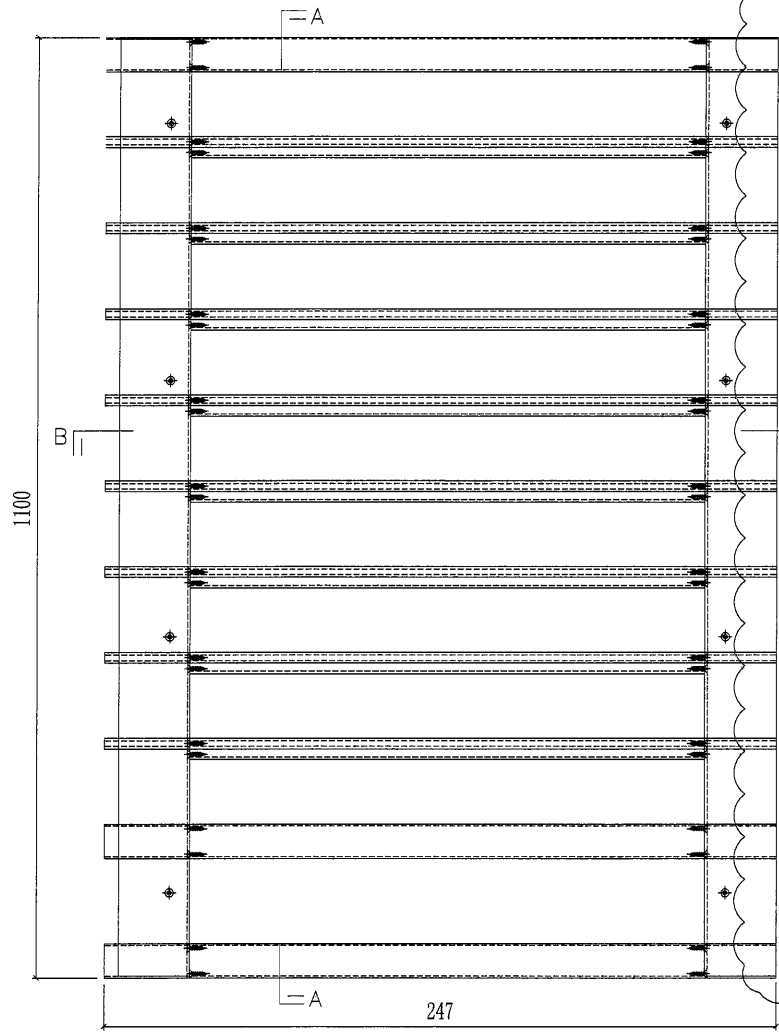

此端橫料廠收封口蓋

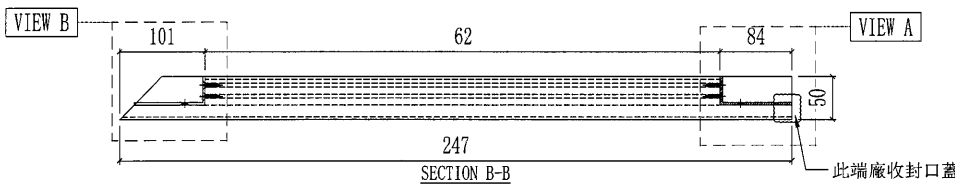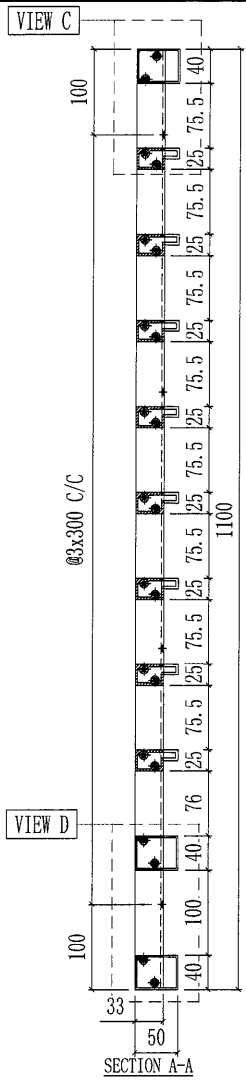


序号	部件图号	长度	数量
6	X85704-A03W-07	247	8
5	X85705-A08W-07	247	1
4	X85705-A09W-07	247	1
3	X85705-A07W-07	247	1
2	X85808-A02RW	1095	1
1	X85808-A02LW	1095	1

AC-U39LW (白色) 部件清单

序号	部件图号	长度	数量
6	X85704-A03G-07	247	8
5	X85705-A08G-07	247	1
4	X85705-A09G-07	247	1
3	X85705-A07G-07	247	1
2	X85808-A02RG	1095	1
1	X85808-A02LG	1095	1

AC-U39LG (深灰色) 部件清单




部件编号	颜色	数量
AC-U39LG	深灰色	13
AC-U39LW	白色	13

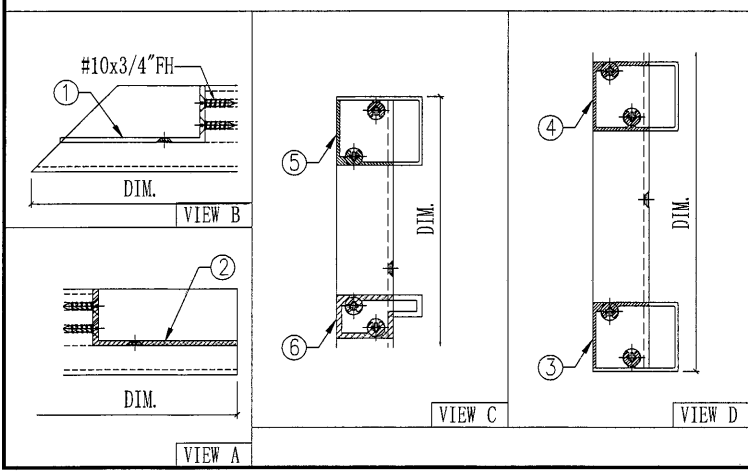

112

 美特鋁質有限公司 MIDI Aluminium Fabricator Ltd.				工程號	J851	類別		物料號	-
修改	-	-	採用工廠	✓	地盤	圖紙名稱	AC格柵玉組裝圖	制圖	W. E. X
日期	-	-	材料顏色	-	材料	-	-	復核	-
								圖號	AC-U39R
								數量	-
								單件重量	- (KG)

此端橫料廠收封口蓋

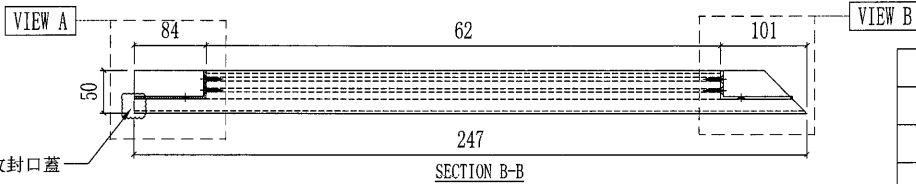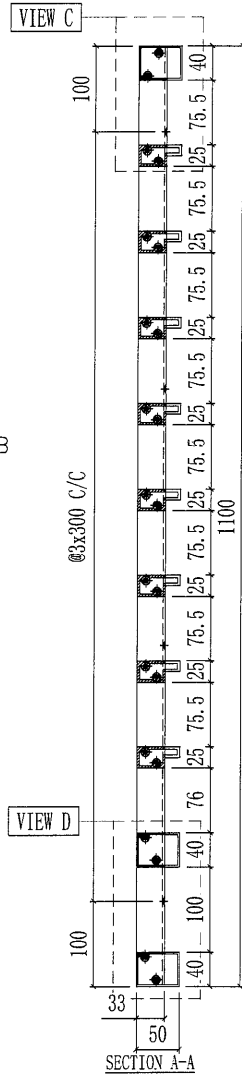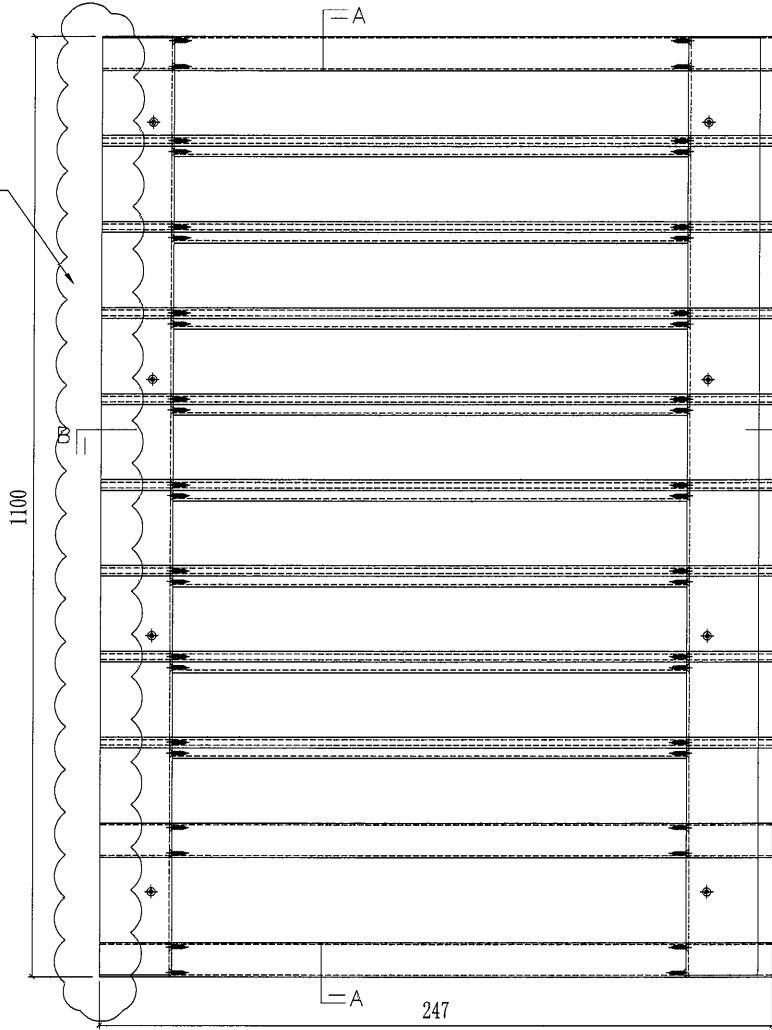


6	X85704-A02W-11	247	8
5	X85705-A05W-11	247	1
4	X85705-A06W-11	247	1
3	X85705-A04W-11	247	1
2	X85808-A02RW	1095	1
1	X85808-A02LW	1095	1
序号	部件图号	长度	数量


AC-U39RW (白色) 部件清单

6	X85704-A02G-11	247	8
5	X85705-A05G-11	247	1
4	X85705-A06G-11	247	1
3	X85705-A04G-11	247	1
2	X85808-A02RG	1095	1
1	X85808-A02LG	1095	1
序号	部件图号	长度	数量





AC-U39RG (深灰色) 部件清单

部件编号	颜色	数量
AC-U39RG	深灰色	13
AC-U39RW	白色	13

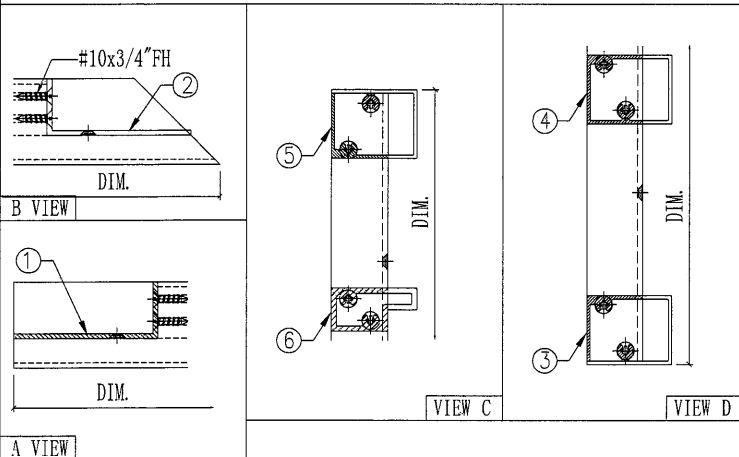

 美特鋁質有限公司 MIDI Aluminium Fabricator Ltd.			工程號 J851 地盘 青衣190	類別 制圖 W. E. X	物料號 - 2020-06-13	圖號 AC-U40 數量 -
修改 - 日期 -	採用工廠 ✓ 材料颜色 -	地盤 材料 -	图纸名称 AC格栅玉组裝图 材料 -	復核 - 批准 -	數量 - 單件重量 - (KG)	


此端橫料廠收封口蓋

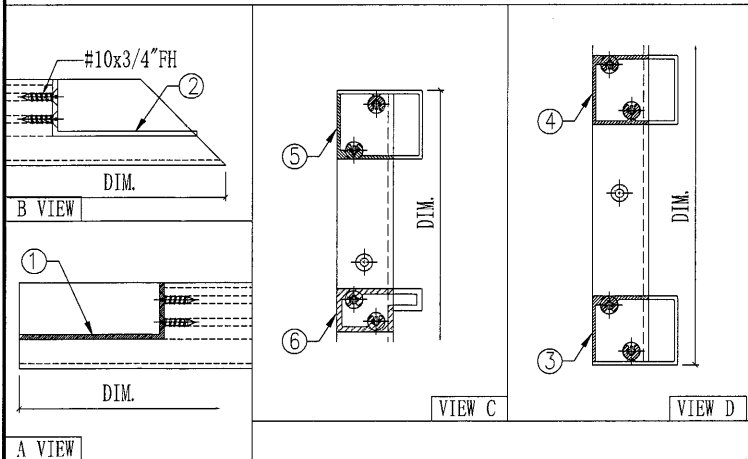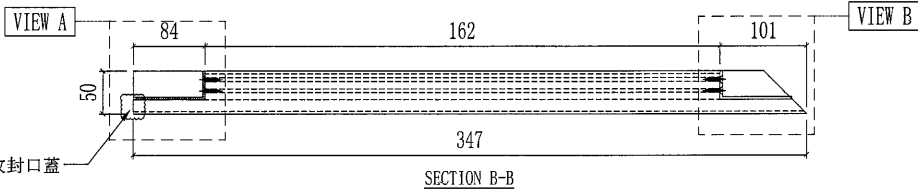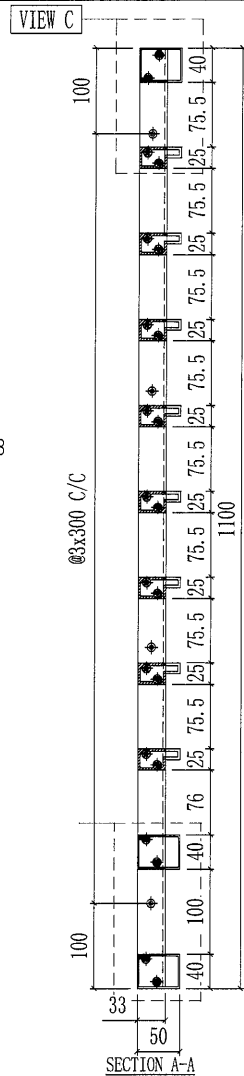
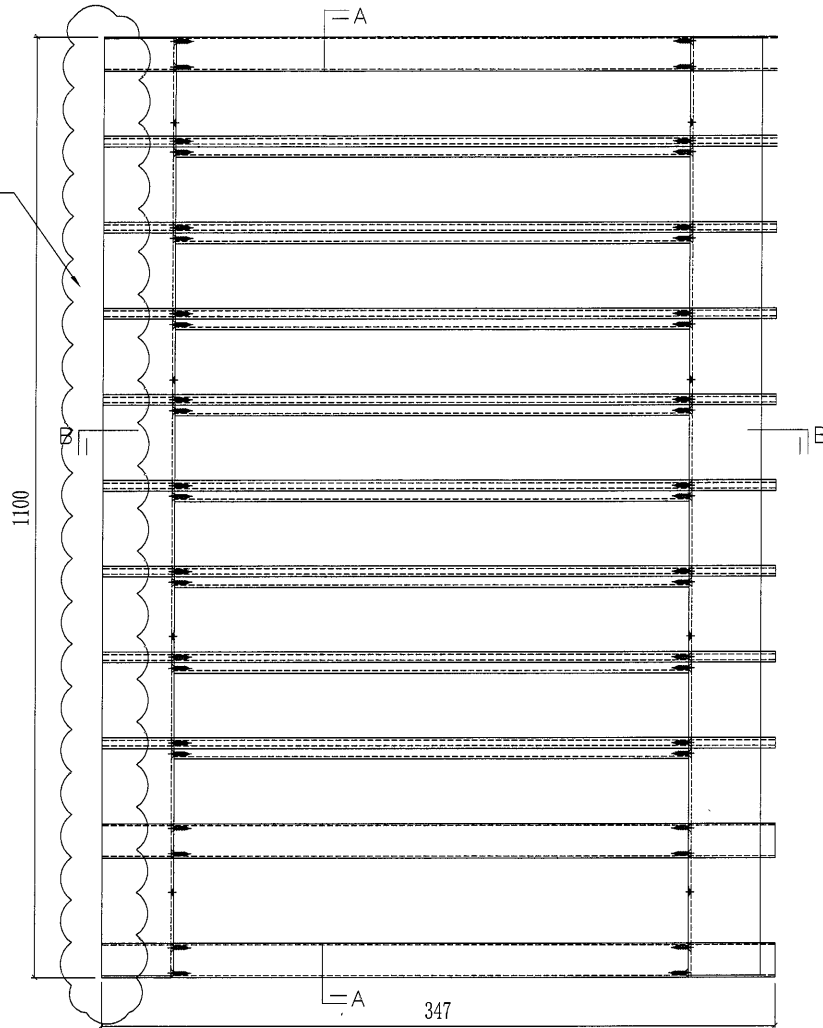


部件编号	颜色	数量
AC-U40W	白色	13

序号	部件图号	长度	数量
6	X85704-A02W-07	347	8
5	X85705-A05W-07	347	1
4	X85705-A06W-07	347	1
3	X85705-A04W-07	347	1
2	X85808-A01RW	1095	1
1	X85808-A01LW	1095	1

AC-U40W(白色) 部件清单

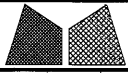
 美特鋁質有限公司 MIDI Aluminium Fabricator Ltd.				工程號	J851	類別		物料號	-
修改	-	-	採用工廠	✓	地盤	圖紙名稱	AC格栅玉组裝圖	制圖	W. E. X
日期	-	-	材料顏色	-	材料	-	-	復核	-
								圖號	AC-U41
								數量	-
								單件重量	- (KG)

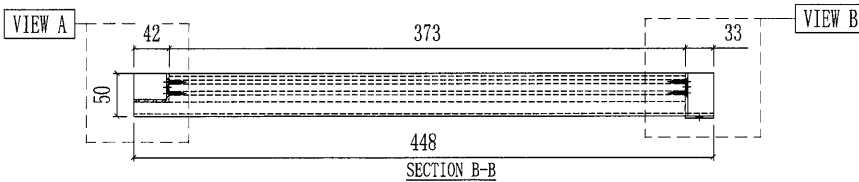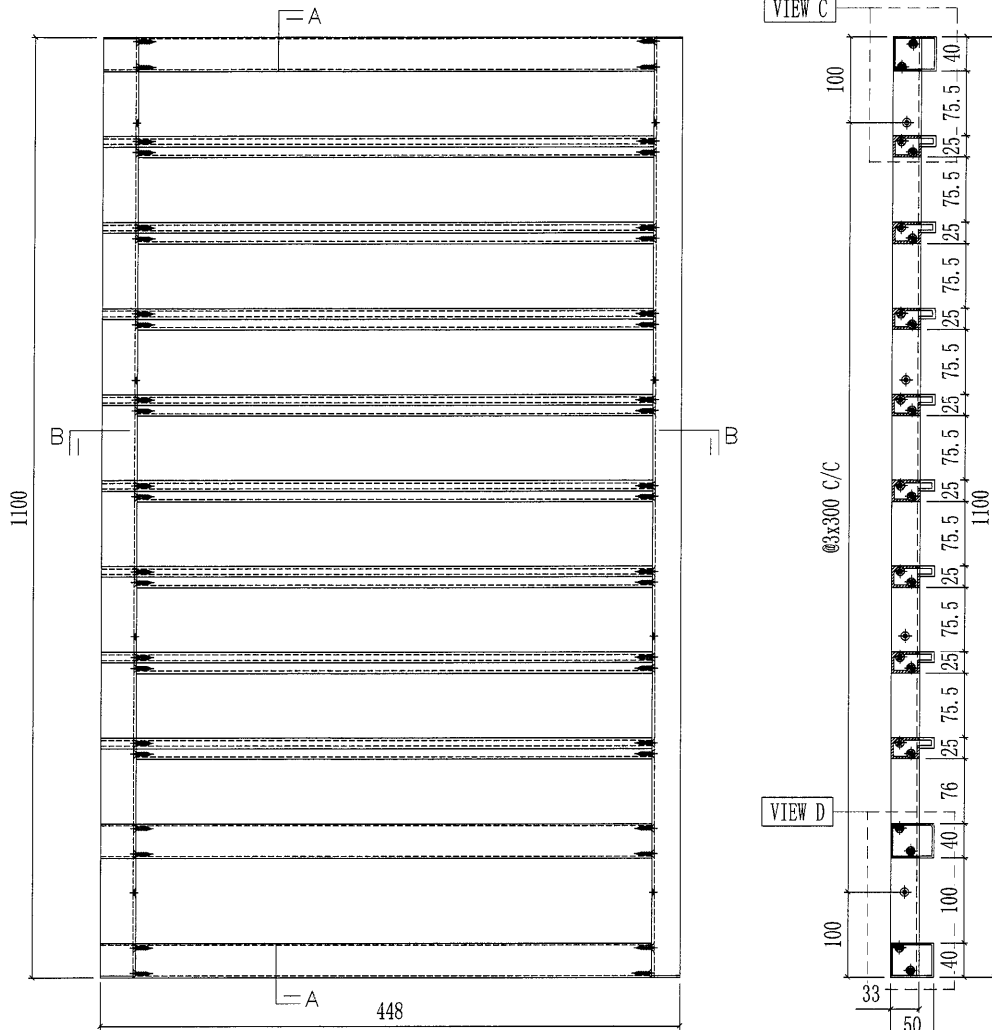


部件编号	颜色	数量
AC-U41G	深灰色	13


6	X85704-A04G-01	448	8
5	X85705-A11G-01	448	1
4	X85705-A12G-01	448	1
3	X85705-A10G-01	448	1
2	X85808-A03G	1095	1
1	X85807-A01LG	1095	1
序号	部件图号	长度	数量

AC-U41G (深灰色) 部件清单

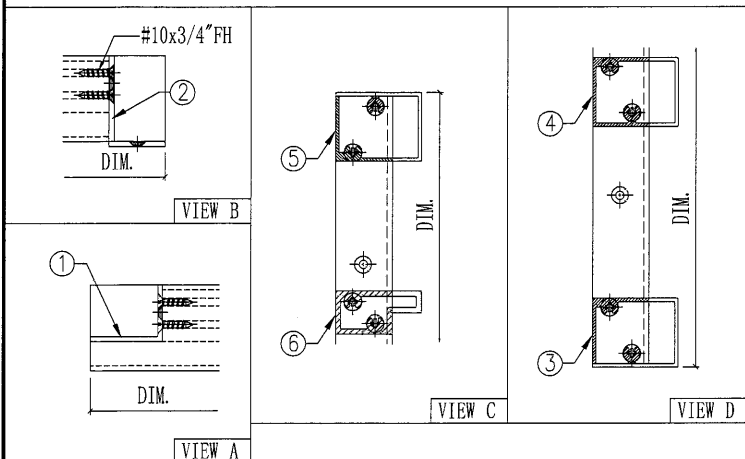


115

 美特鋁質有限公司 MIDI Aluminium Fabricator Ltd.				工程號	J851	類別		物料號	-					
				地盘	青衣190	制圖	W. E. X	2020-06-13	圖號	X85704-A01-1				
修改	A	-	-	採用工廠	✓	地盤		圖紙名稱	AC格栅加工图	復核	-	-	數量	-
日期	27/10	-	-	材料顏色	-	材料	X85704	批准	-	-	單件重量	-	(KG)	

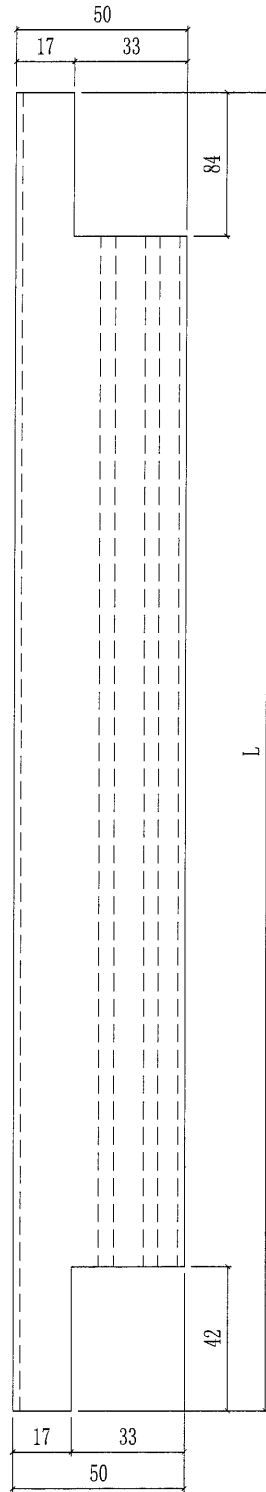


部件编号	颜色	L	数量
X85704-A01G-02	深灰色	1320	104
X85704-A01G-11	深灰色	1448	104
X85704-A01G-11a	深灰色	1268	13
X85704-A01W-15	白色	573	26
X85704-A01G-21	深灰色	308	104
X85704-A01G-22	深灰色	743	104
X85704-A01W-23	白色	1468	104
X85704-A01G-23a	深灰色	1443	312
X85704-A01W-23a	白色	1443	208
X85704-A01G-24	深灰色	468	104
X85704-A01W-50	白色	1248	26

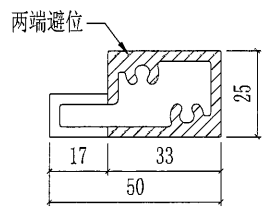


116


 美特鋁質有限公司 MIDI Aluminium Fabricator Ltd.				工程號	J851	類別		物料號	-	
				地盘	青衣190	制圖	W. E. X	2020-06-13	圖號	X85704-A01-2
修改	A	-	-	採用工廠	✓	地盘			數量	-
日期	27/10	-	-	材料颜色	-	材料	X85704		單件重量	- (KG)

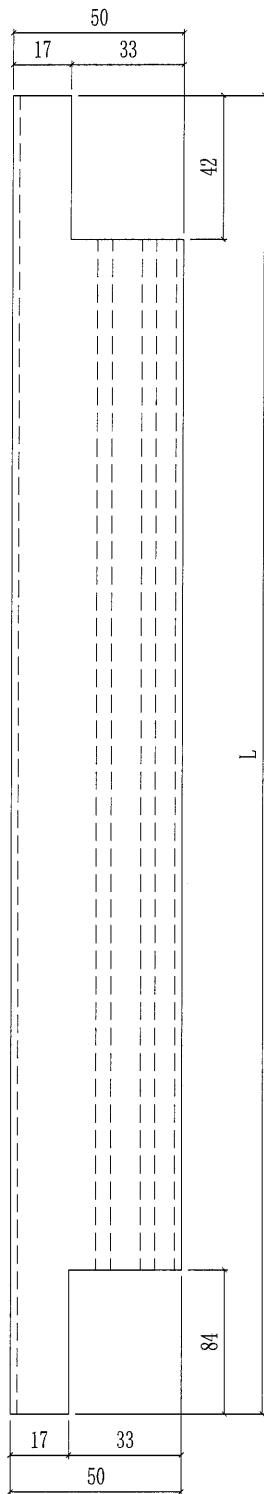


部件编号	颜色	L	数量
X85704-A01W-13	白色	1433	104
X85704-A01G-16	深灰色	1448	234
X85704-A01G-16a	深灰色	1238	13
X85704-A01G-16b	深灰色	1438	104
X85704-A01W-17	白色	573	26
X85704-A01G-18	深灰色	583	104
X85704-A01G-19	深灰色	348	104
X85704-A01W-25	白色	1298	104
X85704-A01G-26a	深灰色	1468	104
X85704-A01G-26b	深灰色	1443	104
X85704-A01W-26b	白色	1443	312
X85704-A01W-27	白色	308	104
X85704-A01G-35	深灰色	468	104
X85704-A01W-51	白色	1248	26

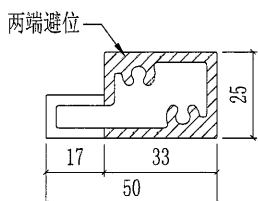

 美特鋁質有限公司 MIDI Aluminium Fabricator Ltd.				工程號	J851	類別		物料號	-	
				地盘	青衣190	制圖	W. E. X	2020-06-13	圖號	X85704-A01-3
修改	A	-	-	採用工廠	✓	地盘			數量	-
日期	27/10	-	-	材料顏色	-	材料	X85704		單件重量	- (KG)

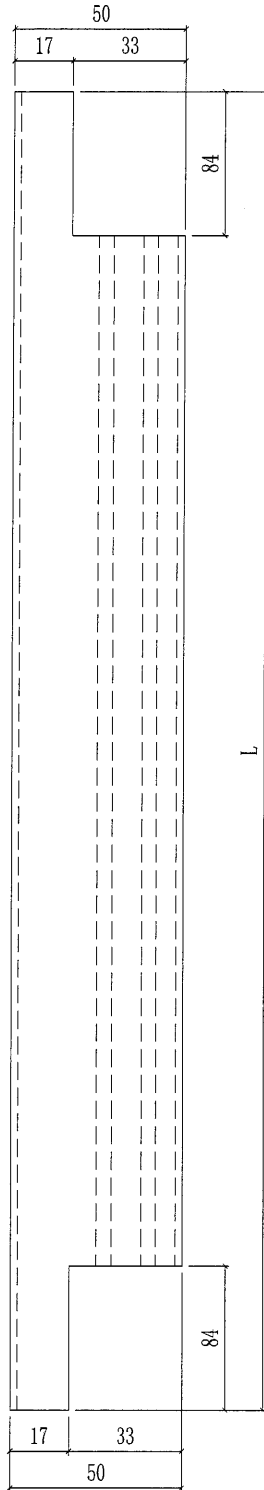


部件编号	顏色	L	数量
X85704-A01G-54	深灰色	1650	26
X85704-A01G-55	深灰色	1439	26

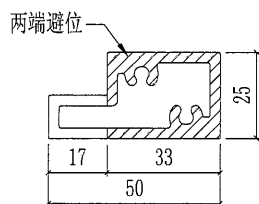


118


美特鋁質有限公司 MIDI Aluminium Fabricator Ltd.				工程號	J851	類別		物料號	-					
				地盘	青衣190	制圖	W. E. X	2020-06-13	圖號	X85704-A01-4				
修改	A	-	-	採用工廠	✓	地盘		圖紙名稱	AC格柵加工圖	復核	-	-	數量	-
日期	27/10	-	-	材料顏色	-	材料	X85704	批准	-	-	單件重量	-	(KG)	

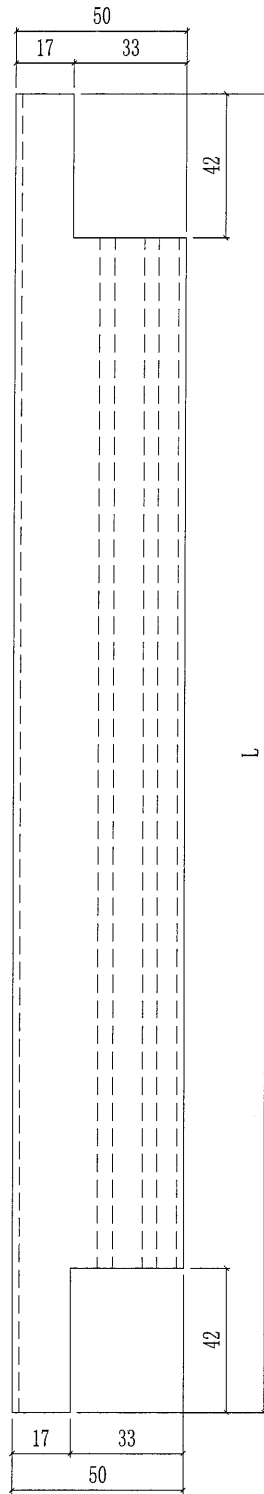


部件编号	颜色	L	数量
X85704-A01G-01	深灰色	1496	416
X85704-A01G-03	深灰色	1146	104
X85704-A01W-04	白色	996	208
X85704-A01G-05	深灰色	361	416
X85704-A01W-05	白色	361	624
X85704-A01G-07	深灰色	1396	208
X85704-A01W-08	白色	1346	52
X85704-A01G-09	深灰色	721	104
X85704-A01G-10	深灰色	1386	104
X85704-A01G-36	深灰色	1461	104

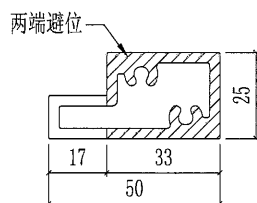

 美特鋁質有限公司 MIDI Aluminium Fabricator Ltd.				工程號	J851	類別		物料號	-	
				地盘	青衣190	制圖	W. E. X	2020-06-13	圖號	X85704-A02-1
修改	A	-	-	採用工廠	✓	地盤			數量	-
日期	27/10	-	-	材料顏色	-	材料	X85704		單件重量	- (KG)

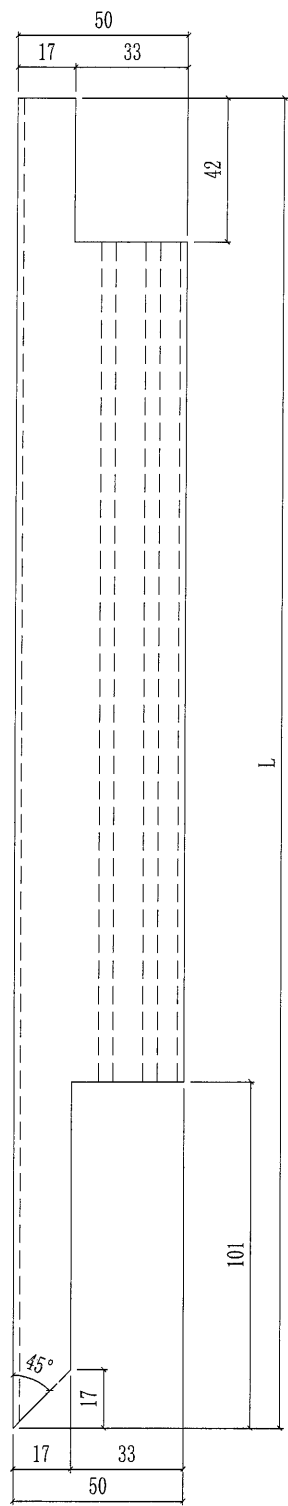


部件编号	颜色	L	数量
X85704-A02G-02	深灰色	745	104
X85704-A02G-04	深灰色	1495	208
X85704-A02W-04	白色	1495	208
X85704-A02G-05	深灰色	1475	104
X85704-A02G-06	深灰色	1395	104
X85704-A02G-12	深灰色	870	104

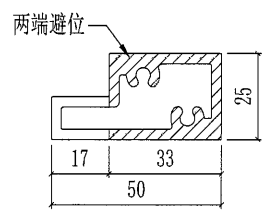


120

 美特鋁質有限公司 MIDI Aluminium Fabricator Ltd.				工程號	J851	類別		物料號	-	
				地盘	青衣190	制圖	W. E. X	2020-06-13	圖號	X85704-A02-2
修改	A	-	-	採用工廠	✓	地盘			數量	-
日期	27/10	-	-	材料颜色	-	材料	X85704		單件重量	- (KG)

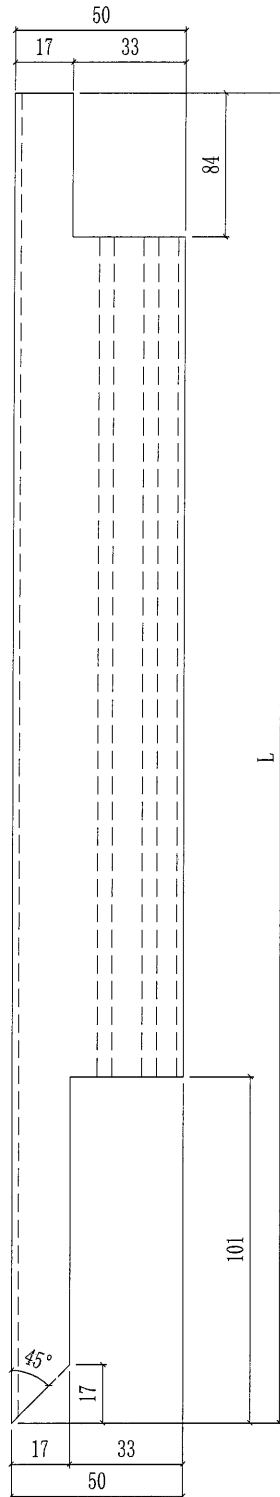


部件编号	颜色	L	数量
X85704-A02G-01	深灰色	697	624
X85704-A02W-01	白色	697	208
X85704-A02G-03	深灰色	652	104
X85704-A02W-07	白色	347	104
X85704-A02G-08	深灰色	994	104
X85704-A02W-11	白色	247	104
X85704-A02G-11	深灰色	247	104

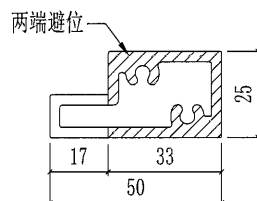


121

 美特鋁質有限公司 MIDI Aluminium Fabricator Ltd.				工程號	J851	類別		物料號	-	
				地盘	青衣190	制圖	W. E. X	2020-06-13	圖號	X85704-A03-1
修改	A	-	-	採用工廠	✓	地盘			數量	-
日期	27/10	-	-	材料颜色	-	材料	X85704		單件重量	- (KG)

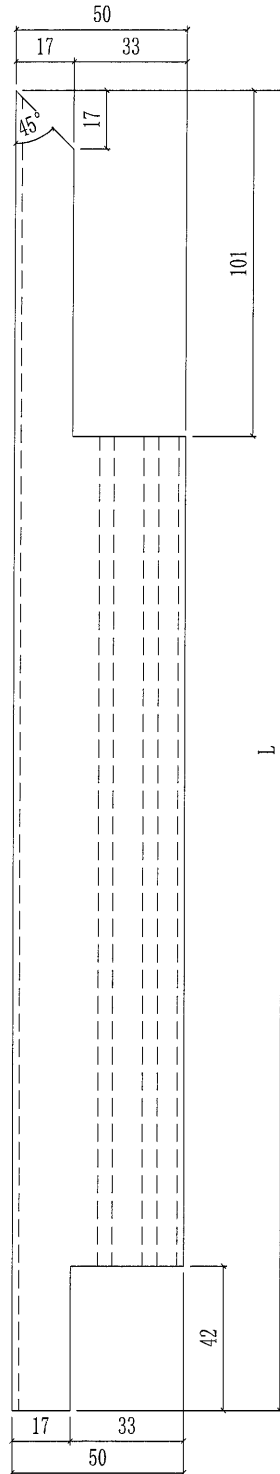


部件编号	颜色	L	数量
X85704-A03G-02	深灰色	1670	104
X85704-A03W-03	白色	1495	312
X85704-A03G-03	深灰色	1495	416
X85704-A03G-04	深灰色	770	104
X85704-A03G-05	深灰色	870	104
X85704-A03W-06	白色	405	104
X85704-A03G-12	深灰色	1395	104

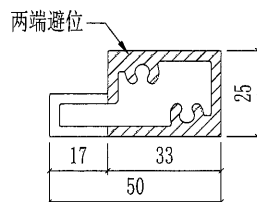


122


 美特鋁質有限公司 MIDI Aluminium Fabricator Ltd.				工程號	J851	類別		物料號	-	
				地盘	青衣190	制圖	W. E. X	2020-06-13	圖號	X85704-A03-2
修改	A	-	-	採用工廠	✓	地盘			數量	-
日期	27/10	-	-	材料顏色	-	材料	X85704		單件重量	- (KG)

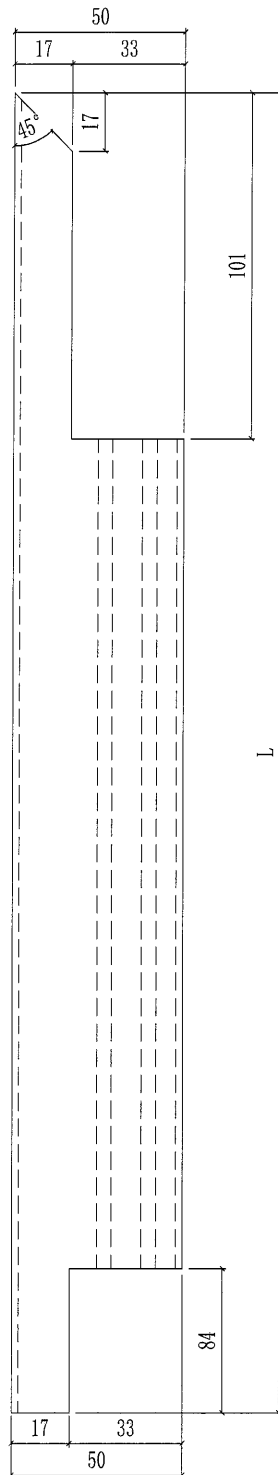


部件编号	颜色	L	数量
X85704-A03G-01	深灰色	697	442
X85704-A03W-01	白色	697	104
X85704-A03G-01a	深灰色	642	104
X85704-A03W-07	白色	247	104
X85704-A03G-07	深灰色	247	104
X85704-A03G-08	深灰色	994	104

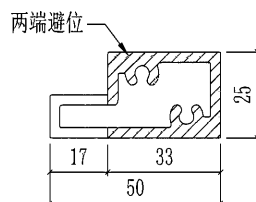


123

 美特鋁質有限公司 MIDI Aluminium Fabricator Ltd.				工程號	J851	類別		物料號	-			
				地盘	青衣190	制圖	W. E. X	2020-06-13	圖號	X85704-A04		
修改	-	-	採用工廠	<input checked="" type="checkbox"/>	地盘	图纸名称	AC格栅加工图	復核	-	-	數量	-
日期	-	-	材料颜色	-		材料	X85704	批准	-	-	單件重量	- (KG)

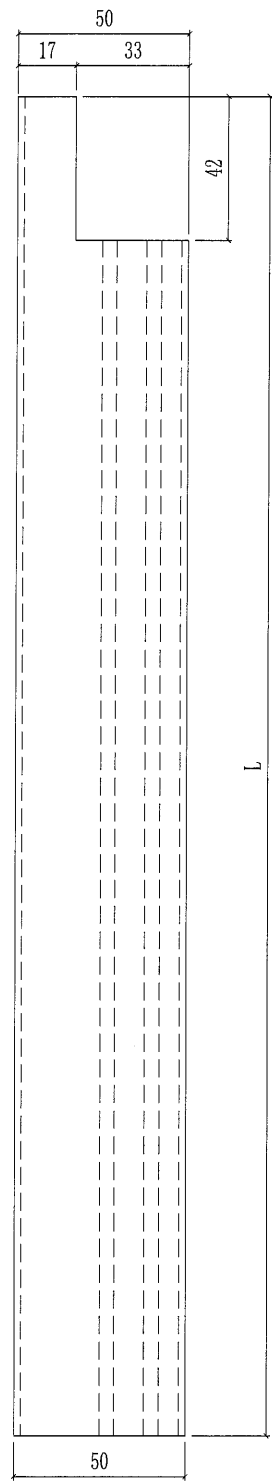


部件编号	颜色	L	数量
X85704-A04G-01	深灰色	415	104

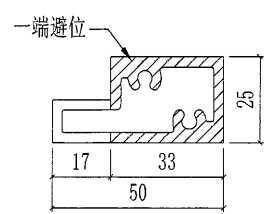


124

 美特鋁質有限公司 MIDI Aluminium Fabricator Ltd.				工程號	J851	類別		物料號	-	
				地盘	青衣190	制圖	W. E. X	2020-06-13	圖號	X85704-B01
修改	A	-	-	採用工廠	✓	地盘			數量	-
日期	27/10	-	-	材料颜色	-	材料	X85704		單件重量	- (KG)

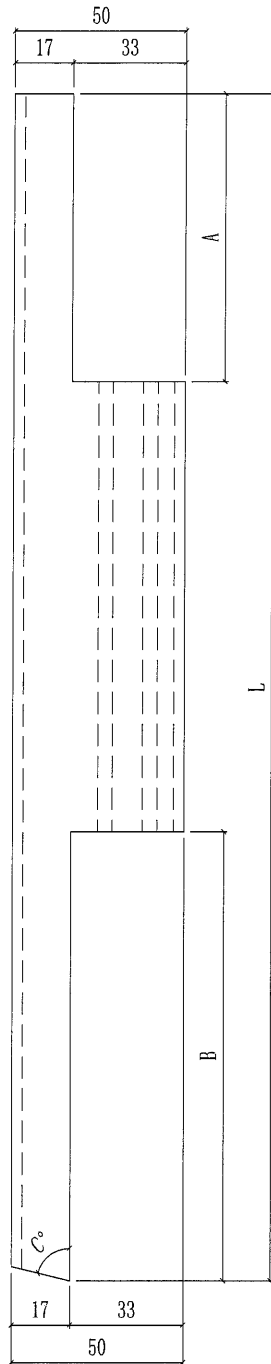



部件编号	颜色	A	B	C	L	数量
X85704-B01G-01	深灰色	84	131.4	76°	335.2	26
X85704-B01G-02	深灰色	84	137	81°	1348.6	26

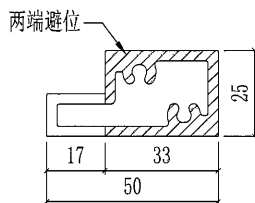

125


美特鋁質有限公司 MIDI Aluminium Fabricator Ltd.				工程號	J851	類別		物料號	-			
				地盘	青衣190	制圖	W. E. X	2020-06-13	圖號	X85704-B03		
修改	-	-	採用工廠	✓	地盘	图纸名称	AC格柵加工图	復核	-	-	數量	-
日期	-	-	材料颜色	-		材料	X85704	批准	-	-	單件重量	- (KG)

部件编号	颜色	L	数量
X85704-B03G-01	深灰色	521.2	26

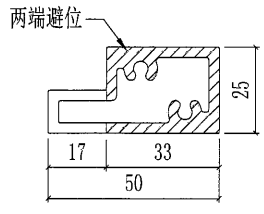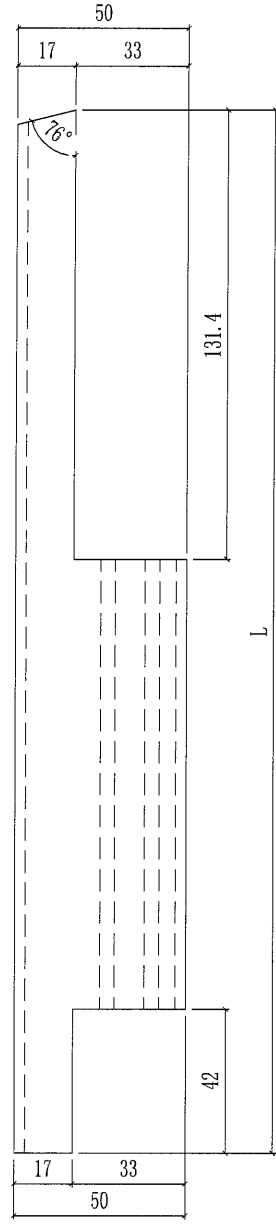


126

 美特鋁質有限公司 MIDI Aluminium Fabricator Ltd.				工程號	J851	類別		物料號	-			
修改	-	-	採用工廠	✓	地盤	圖紙名稱	AC格柵加工圖	制圖	W. E. X	2020-06-13	圖號	X85704-B05
日期	-	-	材料顏色	-		材料	X85704	復核	-	-	數量	-
								批准	-	-	單件重量	- (KG)

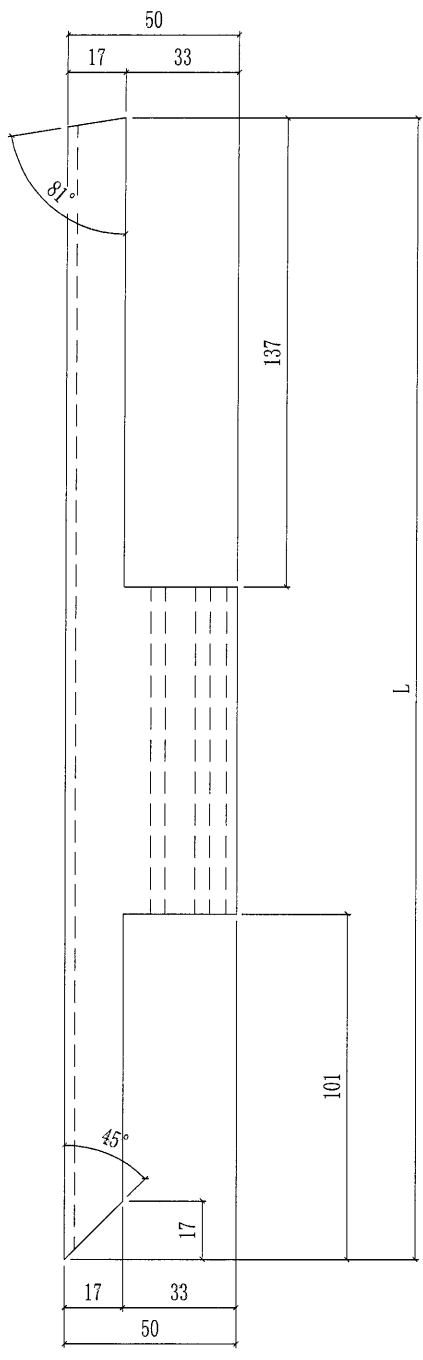


部件编号	颜色	L	数量
X85704-B05G-01	深灰色	1085.6	26

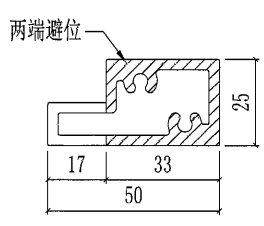


127

 美特鋁質有限公司 MIDI Aluminium Fabricator Ltd.				工程號	J851	類別		物料號	-					
				地盘	青衣190	制圖	W. E. X	2020-06-13	圖號	X85704-X				
修改	A	-	-	採用工廠	<input checked="" type="checkbox"/>	地盤		圖紙名稱	AC格柵加工圖	復核	-	-	數量	-
日期	27/10	-	-	材料顏色	-	材料	X85704	批准	-	-	-	單件重量	-	(KG)

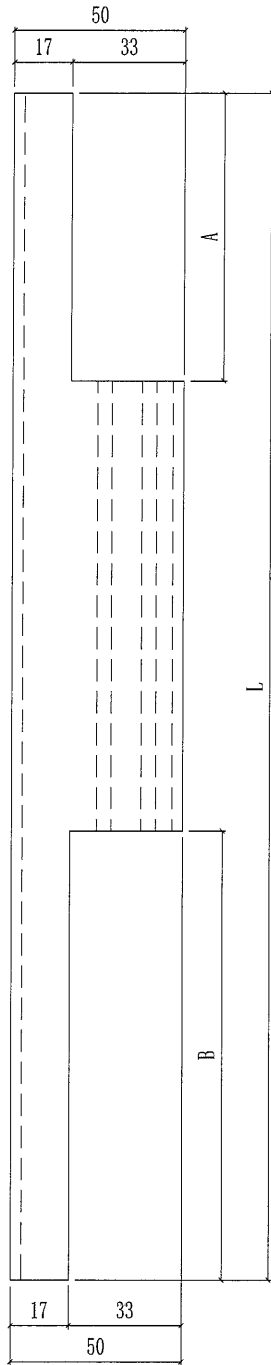


部件编号	颜色	A	B	L	数量
X85704-XG-01	深灰色	264	42	1448	91
X85704-XG-02	深灰色	42	264	1418	91

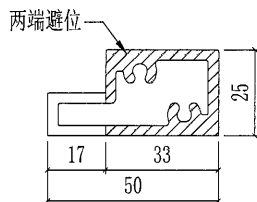


128


 美特鋁質有限公司 MIDI Aluminium Fabricator Ltd.				工程號	J851	類別		物料號	-					
				地盘	青衣190	制圖	W. E. X	2020-06-13	圖號	X85705-A01-1				
修改	A	-	-	採用工廠	✓	地盤		圖紙名稱	AC格柵加工圖	復核	-	-	數量	-
日期	27/10	-	-	材料顏色	-	材料	X85705	批准	-	-	單件重量	-	(KG)	

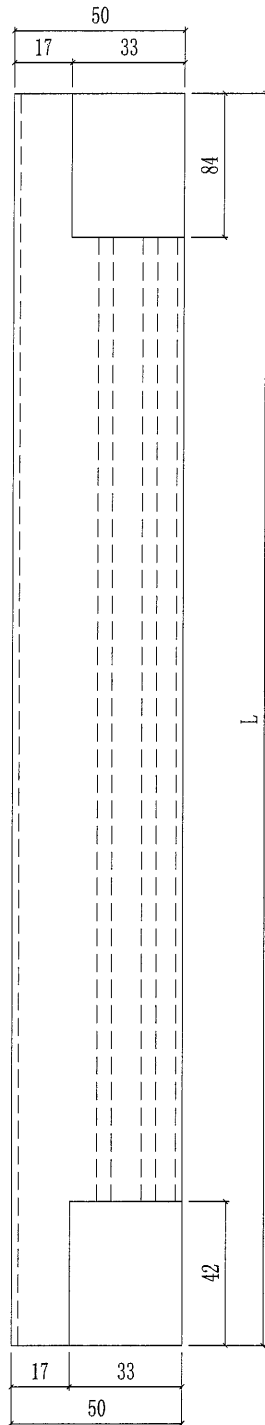


部件编号	颜色	L	数量
X85705-A01G-02	深灰色	1320	13
X85705-A01G-11	深灰色	1448	13
X85705-A01G-11a	深灰色	1268	13
X85705-A01W-15	白色	573	13
X85705-A01G-21	深灰色	308	13
X85705-A01G-22	深灰色	743	13
X85705-A01W-23	白色	1468	13
X85705-A01G-23a	深灰色	1443	39
X85705-A01W-23a	白色	1443	26
X85705-A01G-24	深灰色	468	13
X85705-A01W-50	白色	1248	13

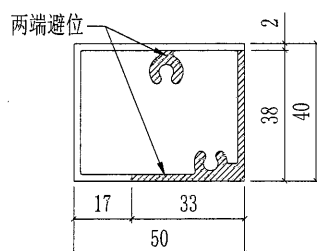


129

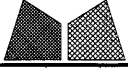
 美特鋁質有限公司 MIDI Aluminium Fabricator Ltd.				工程號 J851 地盘 青衣190	類別 制圖 W. E. X	物料號 - 2020-06-13	圖號 X85705-A01-2
修改 A 日期 27/10	-	-	採用工廠 <input checked="" type="checkbox"/> 地盤	图纸名称 AC格栅加工图 材料 X85705	復核 - 批准 -	數量 - 單件重量 - (KG)	

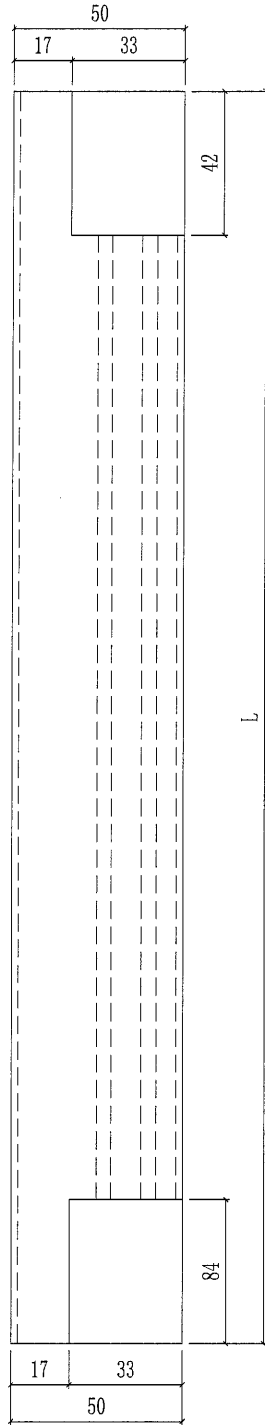


部件编号	颜色	L	数量
X85705-A01W-13	白色	1433	13
X85705-A01G-16	深灰色	1448	39
X85705-A01G-16a	深灰色	1238	13
X85705-A01G-16b	深灰色	1438	13
X85705-A01W-17	白色	573	13
X85705-A01G-18	深灰色	583	13
X85705-A01G-19	深灰色	348	13
X85705-A01W-25	白色	1298	13
X85705-A01G-26a	深灰色	1468	13
X85705-A01G-26b	深灰色	1443	13
X85705-A01W-26b	白色	1443	39
X85705-A01W-27	白色	308	13
X85705-A01G-29	深灰色	468	13
X85705-A01W-51	白色	1248	13

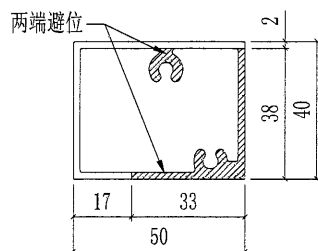


130

 美特鋁質有限公司 MIDI Aluminium Fabricator Ltd.				工程號	J851	類別		物料號	-					
				地盘	青衣190	制圖	W. E. X	2020-06-13	圖號	X85705-A01-3				
修改	A	-	-	採用工廠	✓	地盤		圖紙名稱	AC格柵加工圖	復核	-	-	數量	-
日期	27/10	-	-	材料顏色	-	材料	X85705	批准	-	-	單件重量	-	(KG)	

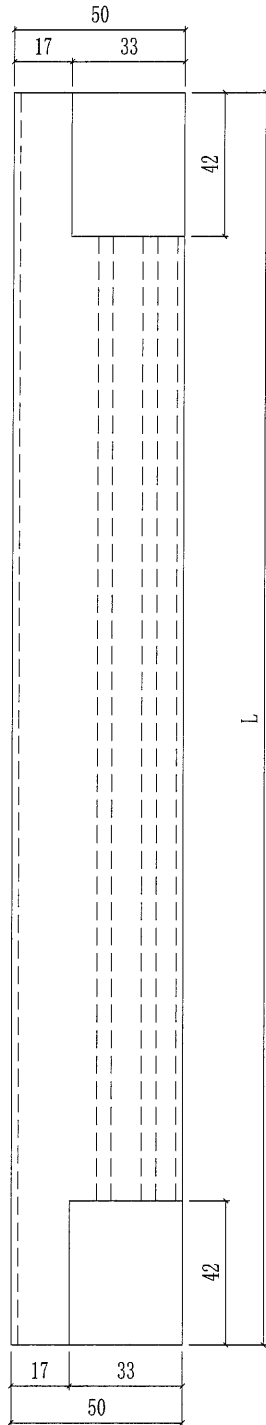


部件编号	颜色	L	数量
X85705-A01G-01	深灰色	1496	52
X85705-A01G-03	深灰色	1146	13
X85705-A01W-04	白色	996	26
X85705-A01G-05	深灰色	361	52
X85705-A01W-05	白色	361	78
X85705-A01G-07	深灰色	1396	26
X85705-A01W-08	白色	1346	26
X85705-A01G-09	深灰色	721	13
X85705-A01G-10	深灰色	1386	13
X85705-A01G-30	深灰色	1461	13

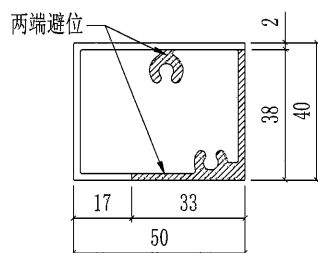


131

美特鋁質有限公司 MIDI Aluminium Fabricator Ltd.				工程號	J851	類別		物料號	-	
修改				地盤	青衣190	制圖	W. E. X	2020-06-13	圖號	X85705-A01-4
日期				採用工廠	✓	地盤		數量	-	
材料顏色				-	圖紙名稱	AC格柵加工圖	復核	-	單件重量	- (KG)
				材料	X85705	批准	-	-		

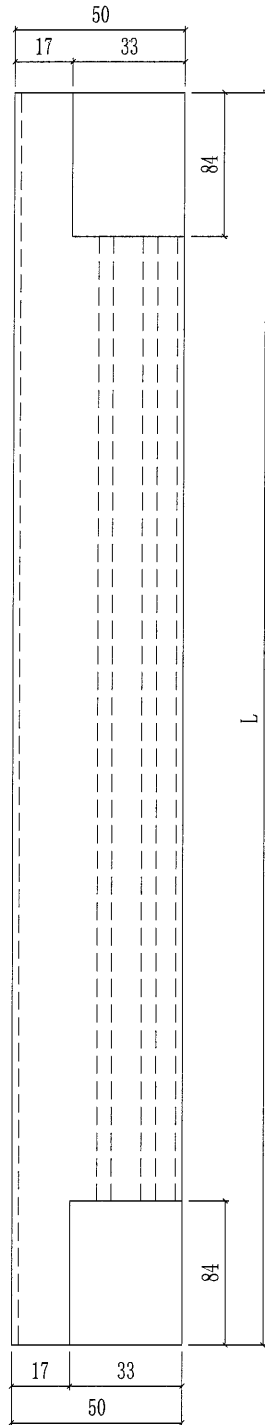


部件编号	颜色	L	数量
X85705-A01G-51	深灰色	1650	13
X85705-A01G-52	深灰色	1439	13

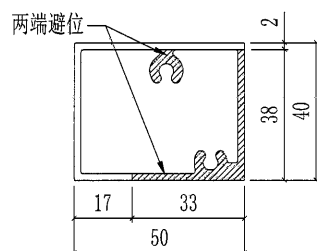


132

 美特鋁質有限公司 MIDI Aluminium Fabricator Ltd.				工程號	J851	類別		物料號	-					
				地盘	青衣190	制圖	W. E. X	2020-06-13	圖號	X85705-A02-1				
修改	A	-	-	採用工廠	✓	地盤		圖紙名稱	AC格栅加工图	復核	-	-	數量	-
日期	27/10	-	-	材料顏色	-	材料	X85705	批准	-	-	單件重量	-	(KG)	

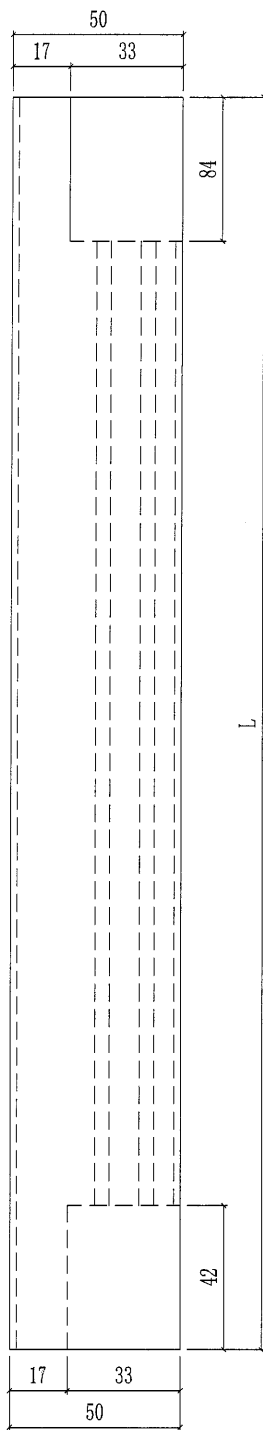


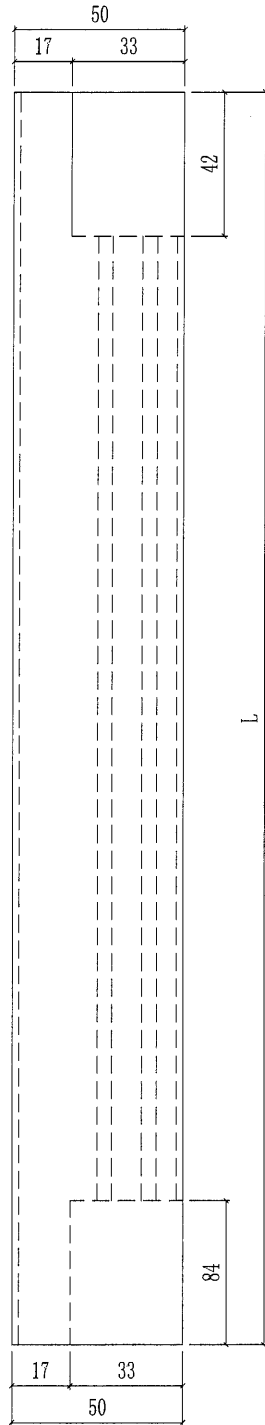
部件编号	颜色	L	数量
X85705-A02G-02	深灰色	1320	13
X85705-A02G-11	深灰色	1448	13
X85705-A02W-15	白色	573	13
X85705-A02G-21	深灰色	308	13
X85705-A02G-22	深灰色	743	13
X85705-A02W-23	白色	1468	13
X85705-A02G-23a	深灰色	1443	39
X85705-A02W-23a	白色	1443	26
X85705-A02G-24	深灰色	468	13
X85705-A02W-50	白色	1248	13

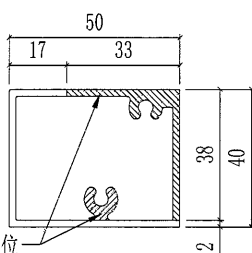


两端避位

133

 美特鋁質有限公司 MIDI Aluminium Fabricator Ltd.				工程號	J851	類別		物料號	-					
				地盘	青衣190	制圖	W. E. X	2020-06-13	圖號	X85705-A02-2				
修改	A	-	-	採用工廠	✓	地盤		圖紙名稱	AC格栅加工图	復核	-	-	數量	-
日期	27/10	-	-	材料顏色	-	材料	X85705	批准	-	-	單件重量	-	(KG)	




部件编号	颜色	L	数量
X85705-A02W-13	白色	1433	13
X85705-A02G-16	深灰色	1448	39
X85705-A02G-16b	深灰色	1438	13
X85705-A02W-17	白色	573	13
X85705-A02G-18	深灰色	583	13
X85705-A02G-19	深灰色	348	13
X85705-A02W-25	白色	1298	13
X85705-A02G-26a	深灰色	1468	13
X85705-A02G-26b	深灰色	1443	13
X85705-A02W-26b	白色	1443	39
X85705-A02W-27	白色	308	13
X85705-A02G-35	深灰色	468	13
X85705-A02W-51	白色	1248	13

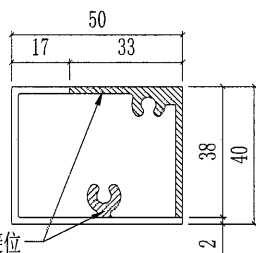


两端避位

134


 美特鋁質有限公司 MIDI Aluminium Fabricator Ltd.				工程號	J851	類別		物料號	-					
				地盘	青衣190	制圖	W. E. X	2020-06-13	圖號	X85705-A02-3				
修改	A	-	-	採用工廠	✓	地盤		圖紙名稱	AC格柵加工圖	復核	-	-	數量	-
日期	27/10	-	-	材料顏色	-	材料	X85705	批准	-	-	單件重量	-	(KG)	

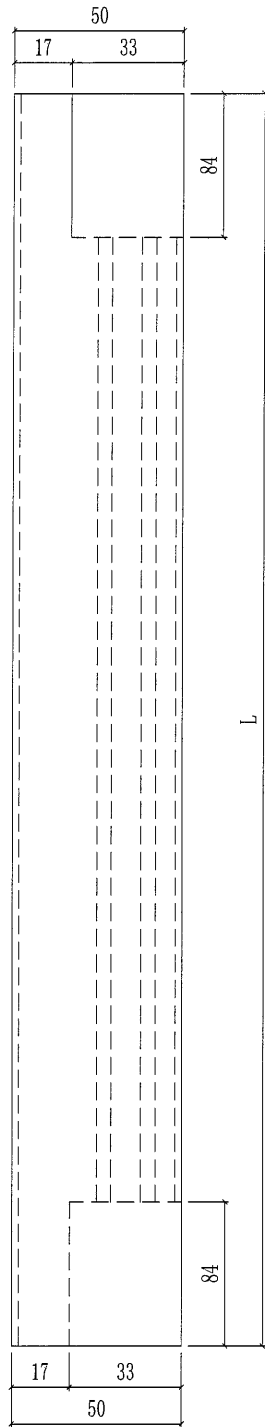


部件编号	颜色	L	数量
X85705-A02G-54	深灰色	1650	13
X85705-A02G-55	深灰色	1439	13

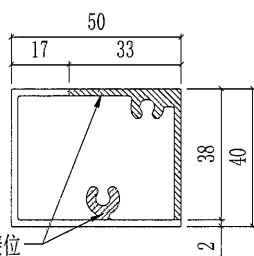


135

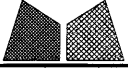 美特鋁質有限公司 MIDI Aluminium Fabricator Ltd.				工程號	J851	類別		物料號	-					
				地盘	青衣190	制圖	W. E. X	2020-06-13	圖號	X85705-A02-4				
修改	A	-	-	採用工廠	✓	地盤		圖紙名稱	AC格柵加工圖	復核	-	-	數量	-
日期	27/10	-	-	材料顏色	-	材料	X85705	批准	-	-	單件重量	-	(KG)	

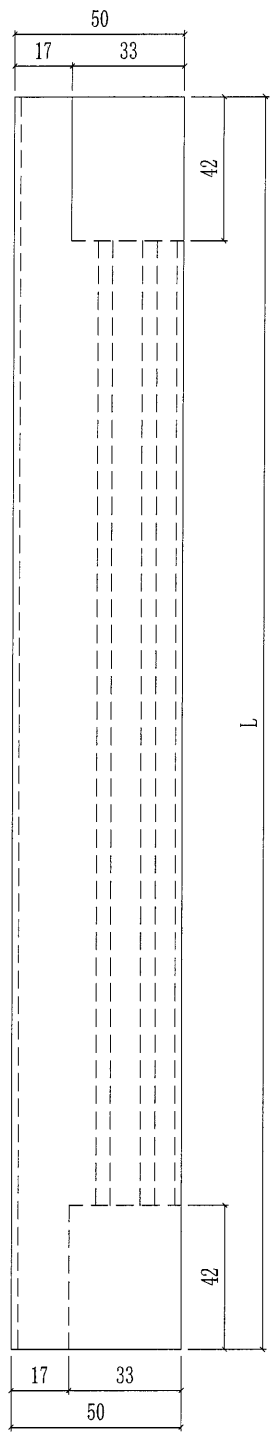


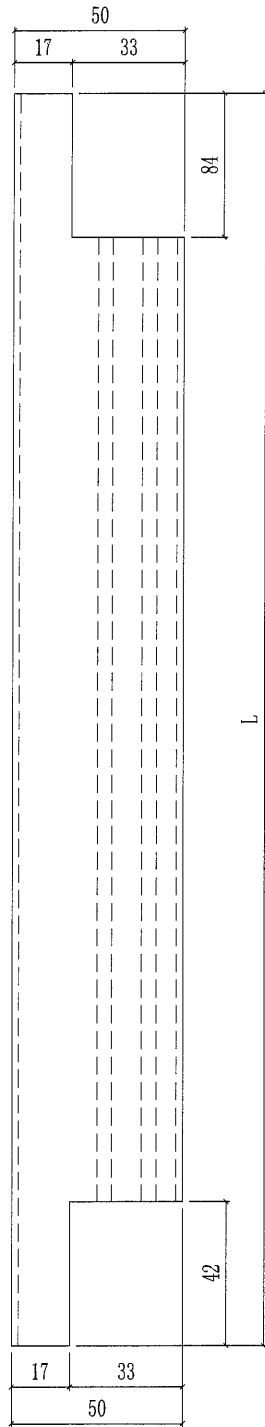
部件编号	颜色	L	数量
X85705-A02G-01	深灰色	1496	52
X85705-A02G-03	深灰色	1146	13
X85705-A02W-04	白色	996	26
X85705-A02G-05	深灰色	361	52
X85705-A02W-05	白色	361	78
X85705-A02G-07	深灰色	1396	26
X85705-A02W-08	白色	1346	26
X85705-A02G-09	深灰色	721	13
X85705-A02G-10	深灰色	1386	13
X85705-A02G-36	深灰色	1461	13

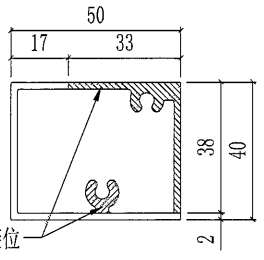


两端避位

136


 美特鋁質有限公司 MIDI Aluminium Fabricator Ltd.				工程號 J851 地盘 青衣190	類別 制圖 W. E. X	物料號 - 圖號 X85705-A03-1	
修改 A 日期 27/10	-	-	採用工廠 <input checked="" type="checkbox"/> 地盘 材料颜色 -	图纸名称 AC格栅加工图 材料 X85705	復核 - 批准 -	-	數量 - 單件重量 - (KG)




部件编号	颜色	L	数量
X85705-A03G-02	深灰色	1320	13
X85705-A03G-11	深灰色	1448	13
X85705-A03G-11a	深灰色	1268	13
X85705-A03W-15	白色	573	13
X85705-A03G-21	深灰色	308	13
X85705-A03G-22	深灰色	743	13
X85705-A03W-23	白色	1468	13
X85705-A03G-23a	深灰色	1443	39
X85705-A03W-23a	白色	1443	26
X85705-A03G-24	深灰色	468	13
X85705-A03W-50	白色	1248	13

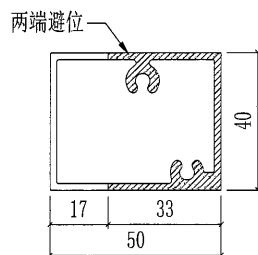


137

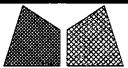 美特鋁質有限公司 MIDI Aluminium Fabricator Ltd.				工程號	J851	類別		物料號	-					
				地盘	青衣190	制圖	W. E. X	2020-06-13	圖號	X85705-A03-2				
修改	A	-	-	採用工廠	✓	地盤		圖紙名稱	AC格柵加工圖	復核	-	-	數量	-
日期	27/10	-	-	材料顏色	-	材料	X85705	批准	-	-	單件重量	-	(KG)	

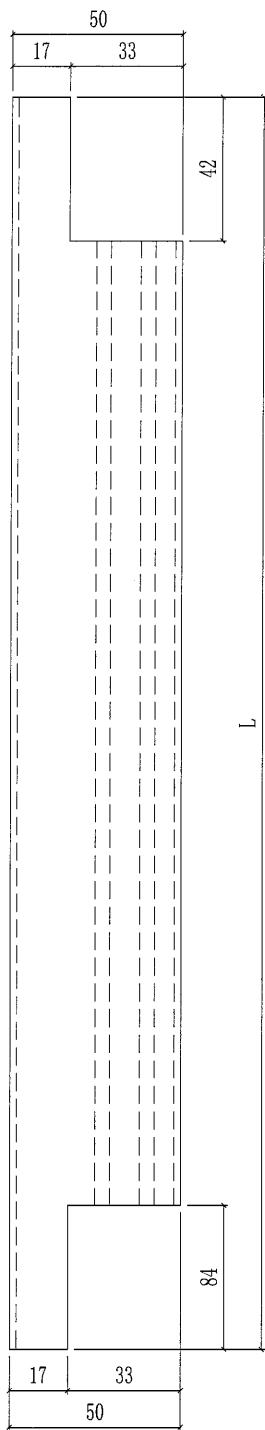


部件编号	颜色	L	数量
X85705-A03W-13	白色	1433	13
X85705-A03G-16	深灰色	1448	39
X85705-A03G-16a	深灰色	1238	13
X85705-A03G-16b	深灰色	1438	13
X85705-A03W-17	白色	573	13
X85705-A03G-18	深灰色	583	13
X85705-A03G-19	深灰色	348	13
X85705-A03W-25	白色	1298	13
X85705-A03G-26a	深灰色	1468	13
X85705-A03G-26b	深灰色	1443	13
X85705-A03W-26b	白色	1443	39
X85705-A03W-27	白色	308	13
X85705-A03G-29	深灰色	468	13
X85705-A03W-51	白色	1248	13

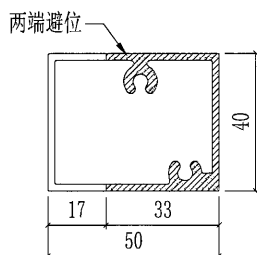


138

 美特鋁質有限公司 MIDI Aluminium Fabricator Ltd.				工程號 J851 地盘 青衣190	類別 制圖 W. E. X	物料號 - 圖號 X85705-A03-3
修改 A - - 日期 27/10 - -	採用工廠 <input checked="" type="checkbox"/> 地盤 材料颜色 -	图纸名称 AC格栅加工图 材料 X85705	復核 - - 批准 - -	數量 - 單件重量 - (KG)		

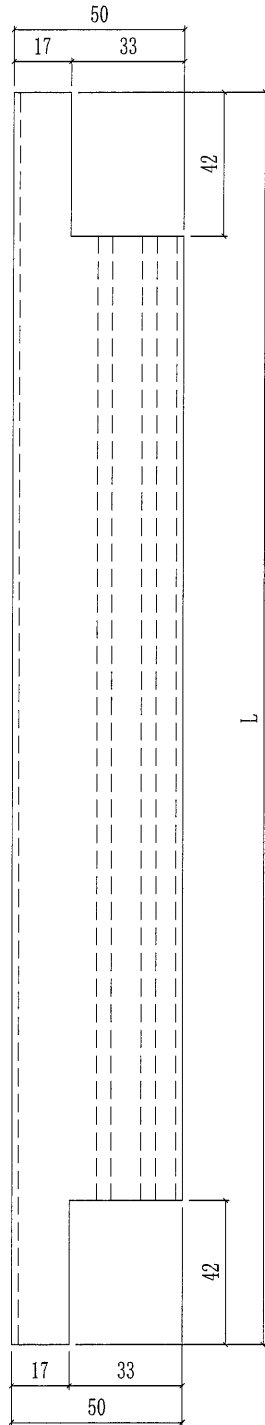


部件编号	颜色	L	数量
X85705-A03G-01	深灰色	1496	52
X85705-A03G-03	深灰色	1146	13
X85705-A03W-04	白色	996	26
X85705-A03G-05	深灰色	361	52
X85705-A03W-05	白色	361	78
X85705-A03G-07	深灰色	1396	26
X85705-A03W-08	白色	1346	26
X85705-A03G-09	深灰色	721	13
X85705-A03G-10	深灰色	1386	13
X85705-A03G-30	深灰色	1461	13

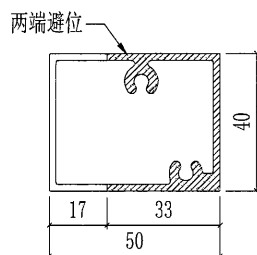


139


美特鋁質有限公司 MIDI Aluminium Fabricator Ltd.				工程號	J851	類別		物料號	-					
				地盘	青衣190	制圖	W. E. X	2020-06-13	圖號	X85705-A03-4				
修改	A	-	-	採用工廠	✓	地盤		圖紙名稱	AC格柵加工圖	復核	-	-	數量	-
日期	27/10	-	-	材料顏色	-	材料	X85705	批准	-	-	單件重量	-	(KG)	

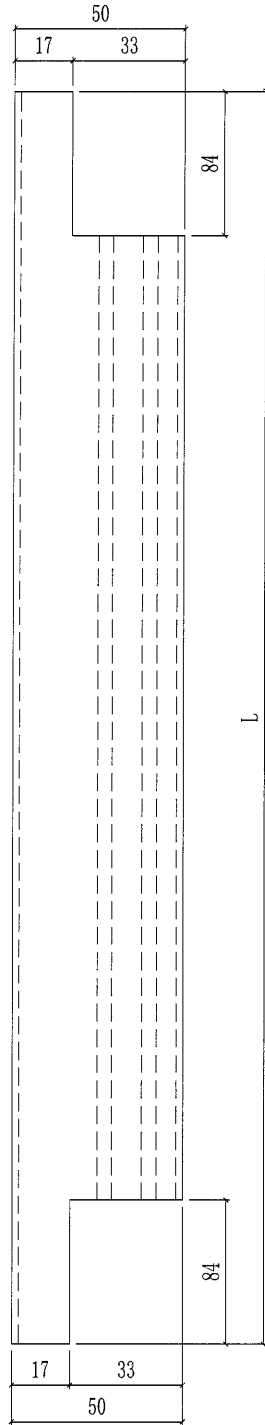


部件编号	颜色	L	数量
X85705-A03G-52	深灰色	1650	13
X85705-A03G-53	深灰色	1438	13

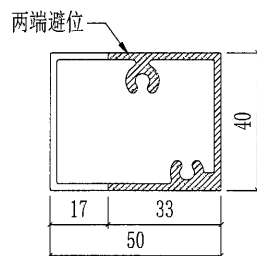


140

 美特鋁質有限公司 MIDI Aluminium Fabricator Ltd.				工程號	J851	類別		物料號	-	
				地盘	青衣190	制圖	W. E. X	2020-06-13	圖號	X85705-A04-1
修改	A	-	-	採用工廠	✓	地盤			數量	-
日期	27/10	-	-	材料顏色	-	材料	X85705		單件重量	- (KG)

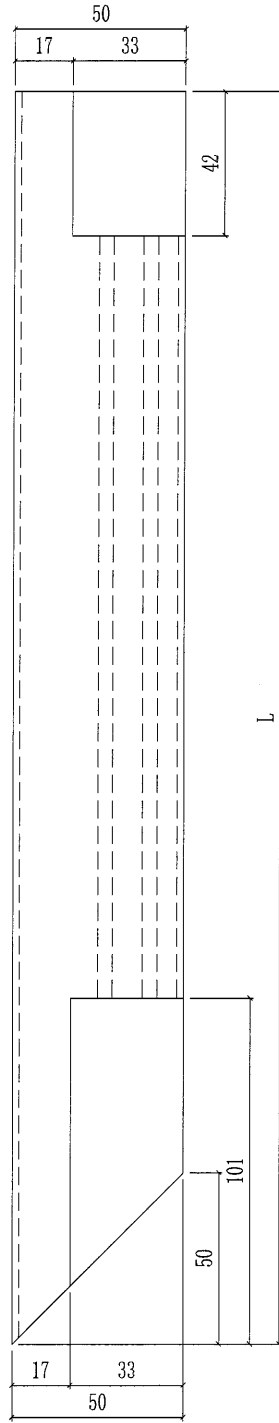


部件编号	颜色	L	数量
X85705-A04G-02	深灰色	745	13
X85705-A04G-04	深灰色	1495	26
X85705-A04W-04	白色	1495	26
X85705-A04G-05	深灰色	1475	13
X85705-A04G-06	深灰色	1395	13
X85705-A04G-12	深灰色	870	13

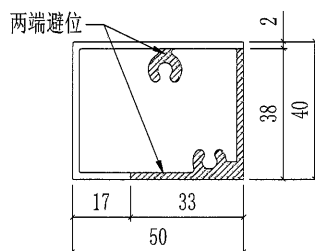


141

美特鋁質有限公司 MIDI Aluminium Fabricator Ltd.				工程號	J851	類別		物料號	-					
				地盘	青衣190	制圖	W. E. X	2020-06-13	圖號	X85705-A04-2				
修改	A	-	-	採用工廠	✓	地盤		圖紙名稱	AC格柵加工圖	復核	-	-	數量	-
日期	27/10	-	-	材料顏色	-	材料	X85705	批准	-	-	單件重量	-	(KG)	

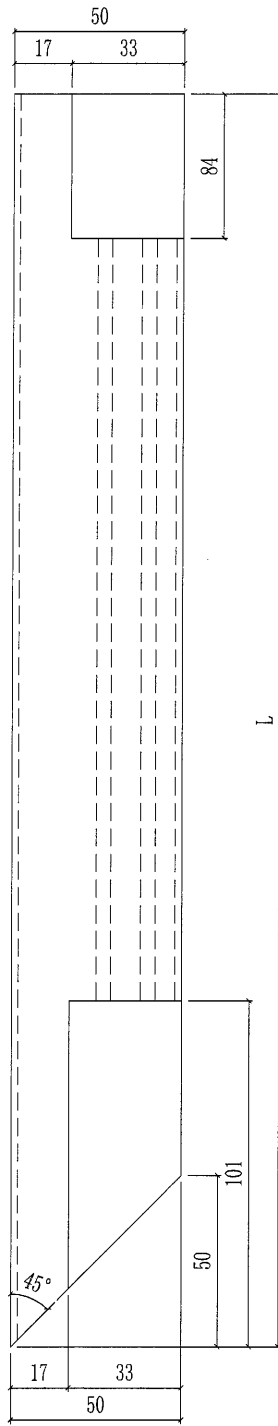


部件编号	颜色	L	数量
X85705-A04G-01	深灰色	697	78
X85705-A04W-01	白色	697	26
X85705-A04G-03	深灰色	652	13
X85705-A04W-07	白色	347	13
X85705-A04G-08	深灰色	994	13
X85705-A04W-11	白色	247	13
X85705-A04G-11	深灰色	247	13

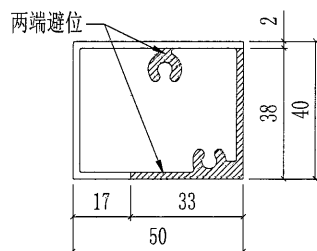


 美特鋁質有限公司 MIDI Aluminium Fabricator Ltd.				工程號	J851	類別		物料號	-					
				地盘	青衣190	制圖	W. E. X	2020-06-13	圖號	X85705-A05-1				
修改	A	-	-	採用工廠	✓	地盤		圖紙名稱	AC格柵加工圖	復核	-	-	數量	-
日期	27/10	-	-	材料顏色	-	材料	X85705	批准	-	-	單件重量	-	(KG)	

部件编号	颜色	L	数量
X85705-A05G-02	深灰色	745	13
X85705-A05G-04	深灰色	1495	26
X85705-A05W-04	白色	1495	26
X85705-A05G-05	深灰色	1475	13
X85705-A05G-06	深灰色	1395	13
X85705-A05G-12	深灰色	870	13

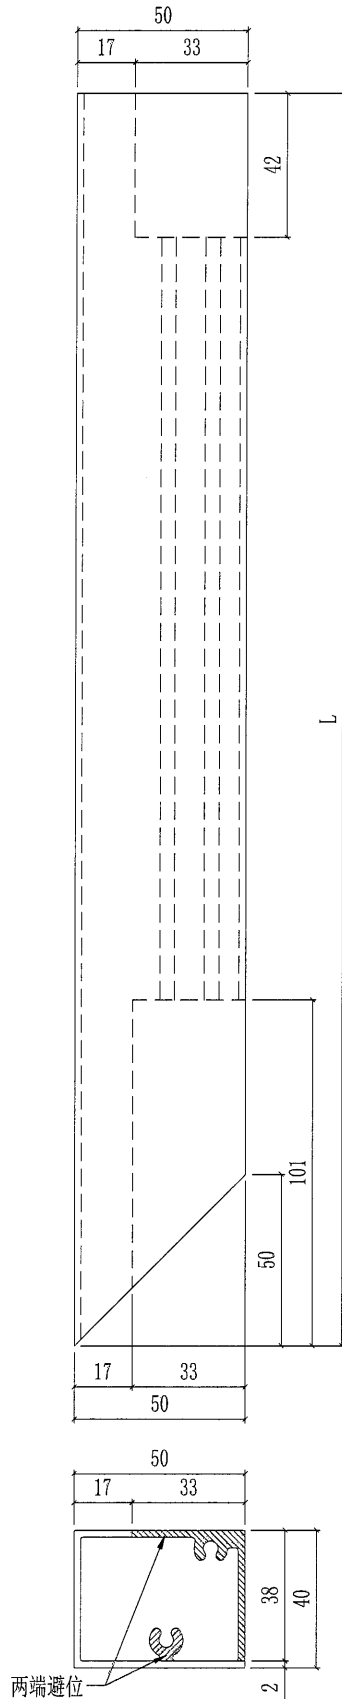


 美特鋁質有限公司 MIDI Aluminium Fabricator Ltd.				工程號 J851	類別 -	物料號 -		
地盤 青衣190				制圖 W. E. X	2020-06-13	圖號 X85705-A05-2	-	
修改 A	-	-	採用工廠 <input checked="" type="checkbox"/>	地盤 -	圖紙名稱 AC格柵加工圖	復核 -	數量 -	-
日期 27/10	-	-	材料顏色 -	材料 X85705	批准 -	單件重量 -	(KG)	

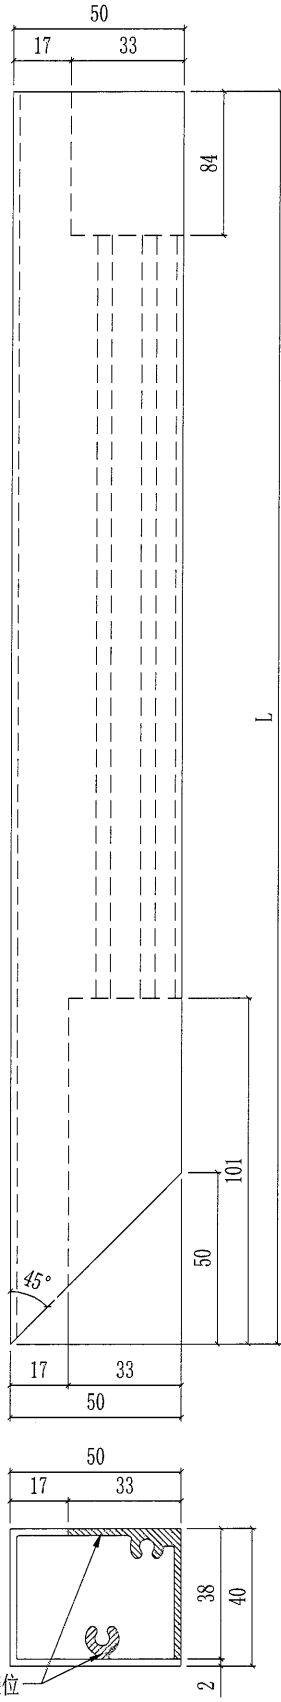


部件编号	颜色	L	数量
X85705-A05G-01	深灰色	697	78
X85705-A05W-01	白色	697	26
X85705-A05G-03	深灰色	652	13
X85705-A05W-07	白色	347	13
X85705-A05G-08	深灰色	994	13
X85705-A05W-11	白色	247	13
X85705-A05G-11	深灰色	247	13


 美特鋁質有限公司 MIDI Aluminium Fabricator Ltd.				工程號	J851	類別		物料號	-					
				地盘	青衣190	制圖	W. E. X	2020-06-13	圖號	X85705-A06-1				
修改	A	-	-	採用工廠	✓	地盤		圖紙名稱	AC格柵加工圖	復核	-	-	數量	-
日期	27/10	-	-	材料顏色	-	材料	X85705	批准	-	-	單件重量	-	(KG)	

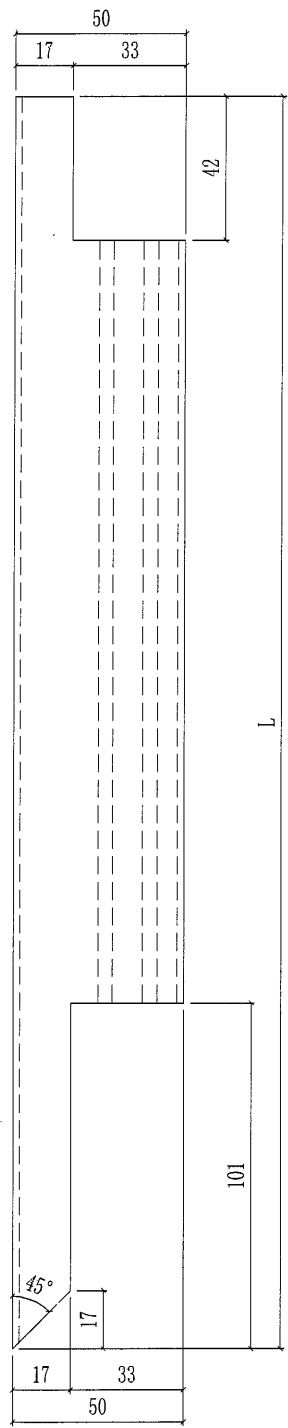


部件编号	颜色	L	数量
X85705-A06G-02	深灰色	745	13
X85705-A06G-04	深灰色	1495	26
X85705-A06W-04	白色	1495	26
X85705-A06G-05	深灰色	1475	13
X85705-A06G-06	深灰色	1395	13
X85705-A06G-12	深灰色	870	13

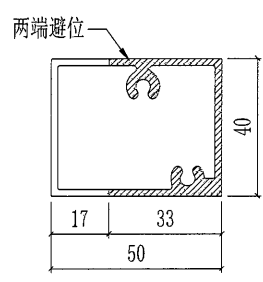


145

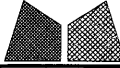
 美特鋁質有限公司 MIDI Aluminium Fabricator Ltd.				工程號 J851 地盘 青衣190	類別 制圖 W. E. X	物料號 - 圖號 X85705-A06-2
修改 A 日期 27/10	-	-	採用工廠 <input checked="" type="checkbox"/> 地盤	图纸名称 AC格柵加工图 材料 X85705	復核 - 批准 -	數量 - 單件重量 - (KG)

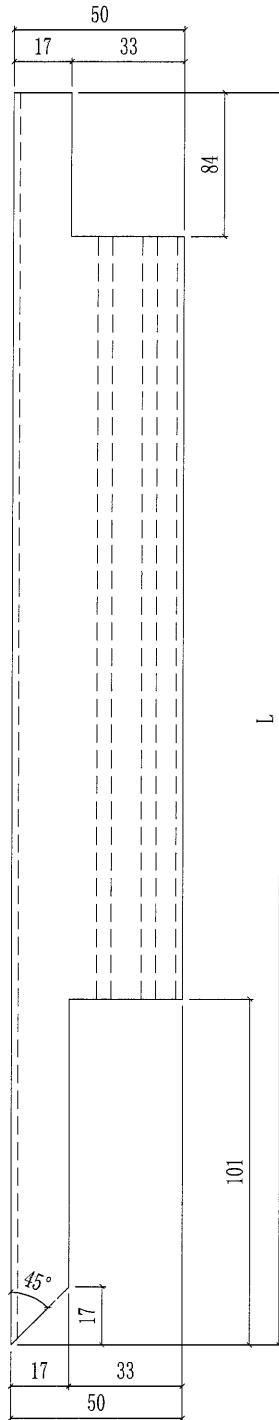


部件编号	颜色	L	数量
X85705-A06G-01	深灰色	697	78
X85705-A06W-01	白色	697	26
X85705-A06G-03	深灰色	652	13
X85705-A06W-07	白色	347	13
X85705-A06G-08	深灰色	994	13
X85705-A06W-11	白色	247	13
X85705-A06G-11	深灰色	247	13

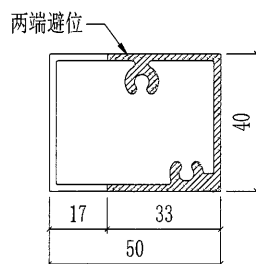

 美特鋁質有限公司 MIDI Aluminium Fabricator Ltd.				工程號	J851	類別		物料號	-					
				地盘	青衣190	制圖	W. E. X	2020-06-13	圖號	X85705-A07-1				
修改	A	-	-	採用工廠	✓	地盤		圖紙名稱	AC格柵加工圖	復核	-	-	數量	-
日期	27/10	-	-	材料顏色	-	材料	X85705	批准	-	-	單件重量	-	(KG)	

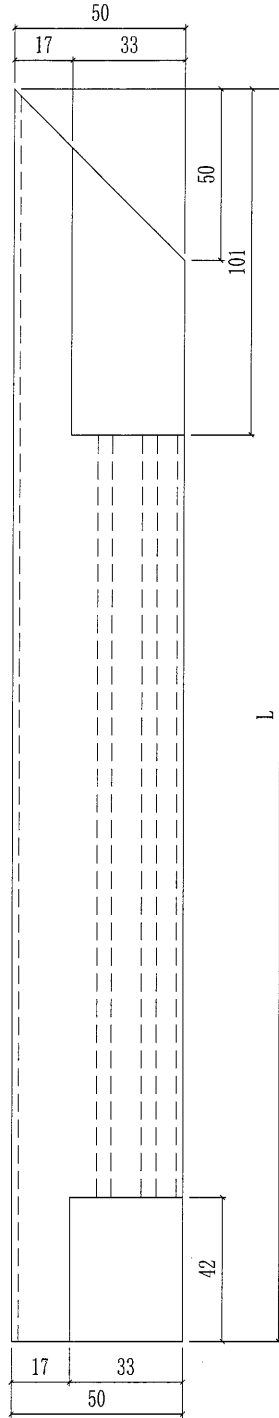


部件编号	颜色	L	数量
X85705-A07G-02	深灰色	1670	13
X85705-A07W-03	白色	1495	39
X85705-A07G-03	深灰色	1495	52
X85705-A07G-04	深灰色	770	13
X85705-A07G-05	深灰色	870	13
X85705-A07W-06	白色	405	13
X85705-A07G-11	深灰色	1395	13

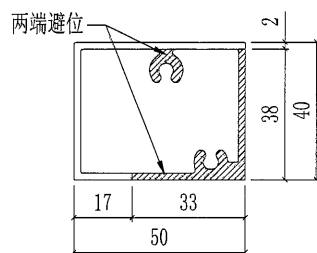


147


 美特鋁質有限公司 MIDI Aluminium Fabricator Ltd.				工程號	J851	類別		物料號	-	
				地盘	青衣190	制圖	W. E. X	2020-06-13	圖號	X85705-A07-2
修改	A	-	-	採用工廠	✓	地盤			數量	-
日期	27/10	-	-	材料顏色	-	材料	X85705		單件重量	- (KG)

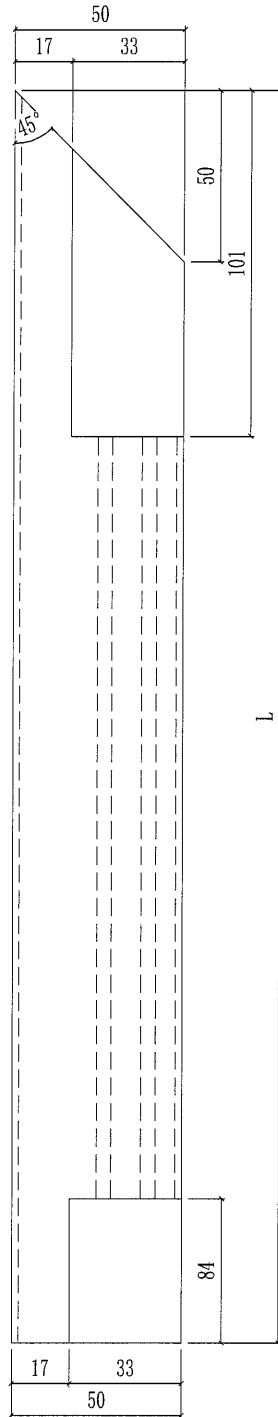


部件编号	颜色	L	数量
X85705-A07G-01	深灰色	697	78
X85705-A07G-01a	深灰色	642	13
X85705-A07W-01	白色	697	13
X85705-A07W-07	白色	247	13
X85705-A07G-07	深灰色	247	13
X85705-A07G-08	深灰色	994	13

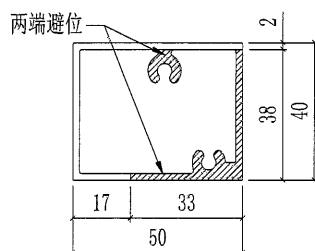


148

 美特鋁質有限公司 MIDI Aluminium Fabricator Ltd.				工程號	J851	類別		物料號	-					
				地盘	青衣190	制圖	W. E. X	2020-06-13	圖號	X85705-A08-1				
修改	A	-	-	採用工廠	✓	地盘		圖紙名稱	AC格栅加工图	復核	-	-	數量	-
日期	27/10	-	-	材料顏色	-	材料	X85705	批准	-	-	單件重量	-	(KG)	

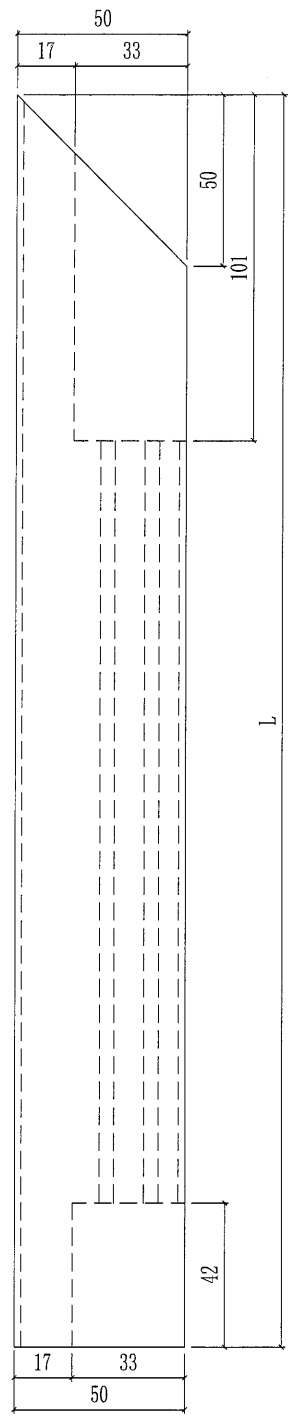


部件编号	颜色	L	数量
X85705-A08G-02	深灰色	1670	13
X85705-A08G-04	深灰色	770	13
X85705-A08G-05	深灰色	870	13
X85705-A08W-06	白色	405	13
X85705-A08G-12	深灰色	1395	13

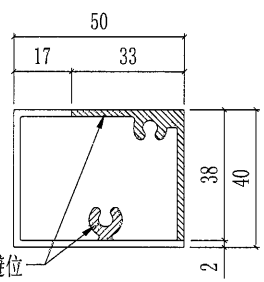


两端避位

149

 美特鋁質有限公司 MIDI Aluminium Fabricator Ltd.				工程號	J851	類別		物料號	-					
				地盘	青衣190	制圖	W. E. X	2020-06-13	圖號	X85705-A08-2				
修改	A	-	-	採用工廠	✓	地盘		圖紙名稱	AC格柵加工圖	復核	-	-	數量	-
日期	27/10	-	-	材料顏色	-	材料	X85705	批准	-	-	-	單件重量	-	(KG)

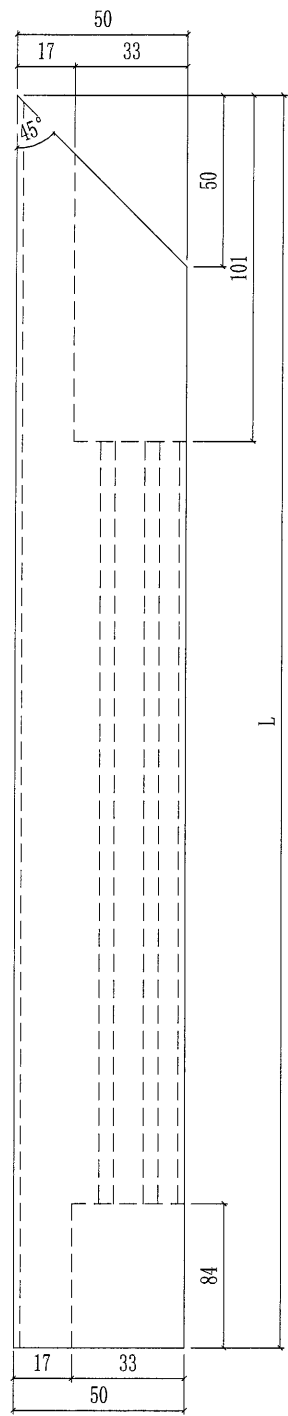


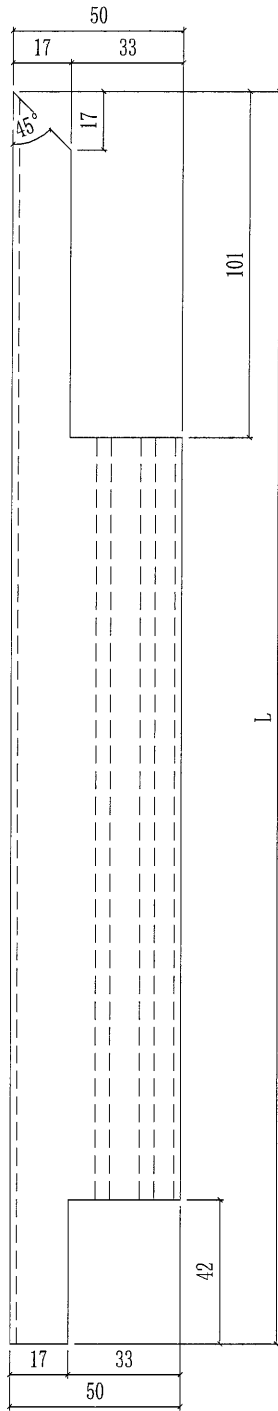
部件编号	颜色	L	数量
X85705-A08G-01	深灰色	697	78
X85705-A08G-01a	深灰色	642	13
X85705-A08W-01	白色	697	13
X85705-A08W-07	白色	247	13
X85705-A08G-07	深灰色	247	13
X85705-A08G-08	深灰色	994	13

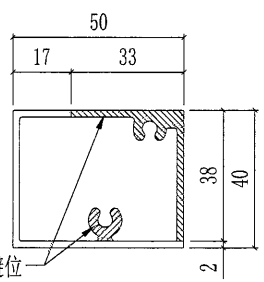


两端避位

150

 美特鋁質有限公司 MIDI Aluminium Fabricator Ltd.				工程號	J851	類別		物料號	-					
				地盘	青衣190	制圖	W. E. X	2020-06-13	圖號	X85705-A09-1				
修改	A	-	-	採用工廠	✓	地盤		圖紙名稱	AC格柵加工圖	復核	-	-	數量	-
日期	27/10	-	-	材料顏色	-	材料	X85705	批准	-	-	單件重量	-	(KG)	




部件编号	颜色	L	数量
X85705-A09G-02	深灰色	1670	13
X85705-A09G-04	深灰色	770	13
X85705-A09G-05	深灰色	870	13
X85705-A09W-06	白色	405	13
X85705-A09G-11	深灰色	1395	13

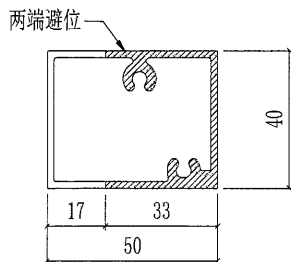


151

美特鋁質有限公司 MIDI Aluminium Fabricator Ltd.				工程號	J851	類別		物料號	-					
				地盘	青衣190	制圖	W. E. X	2020-06-13	圖號	X85705-A09-2				
修改	A	-	-	採用工廠	✓	地盘		圖紙名稱	AC格柵加工圖	復核	-	-	數量	-
日期	27/10	-	-	材料顏色	-	材料	X85705	批准	-	-	單件重量	-	(KG)	

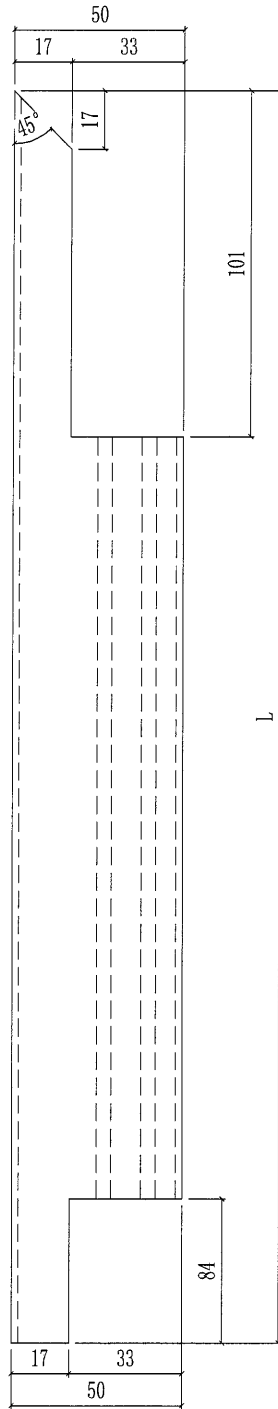


部件编号	颜色	L	数量
X85705-A09G-01	深灰色	697	78
X85705-A09G-01a	深灰色	642	13
X85705-A09W-01	白色	697	13
X85705-A09W-07	白色	247	13
X85705-A09G-07	深灰色	247	13
X85705-A09G-08	深灰色	994	13


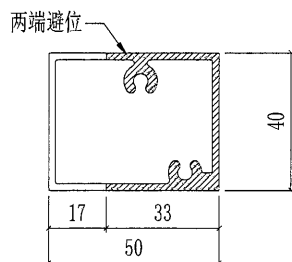


152

美特鋁質有限公司 MIDI Aluminium Fabricator Ltd.				工程號	J851	類別		物料號	-		
				地盘	青衣190	制圖	W. E. X	2020-06-13	圖號	X85705-A10	
修改	-	-	採用工廠	✓	地盘	图纸名称	AC格柵加工图	復核	-	數量	-
日期	-	-	材料颜色	-		材料	X85705	批准	-	單件重量	- (KG)

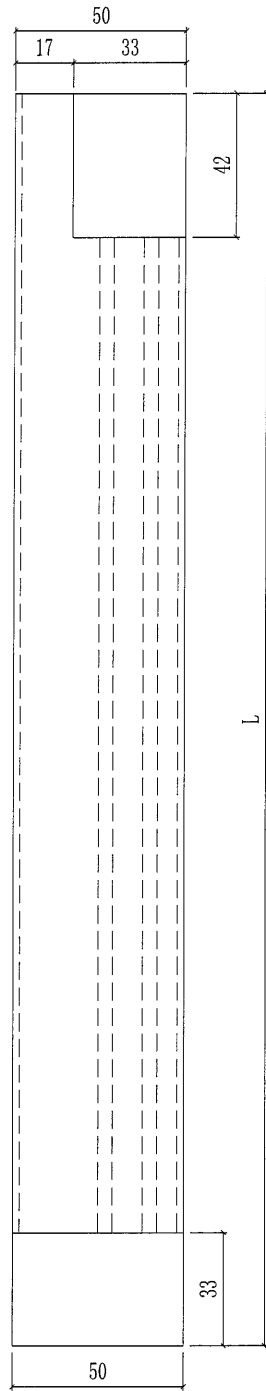


部件编号	颜色	L	数量
X85705-A10G-01	深灰色	448	13

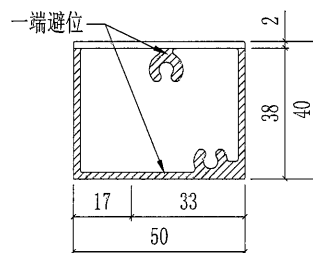
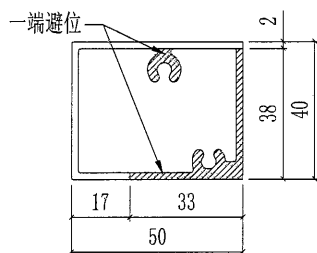


153

美特鋁質有限公司 MIDI Aluminium Fabricator Ltd.				工程號	J851	類別		物料號	-		
				地盘	青衣190	制圖	W. E. X	2020-06-13	圖號	X85705-A11	
修改	-	-	採用工廠	✓	地盤	圖紙名稱	AC格柵加工圖	復核	-	數量	-
日期	-	-	材料顏色	-		材料	X85705	批准	-	單件重量	- (KG)

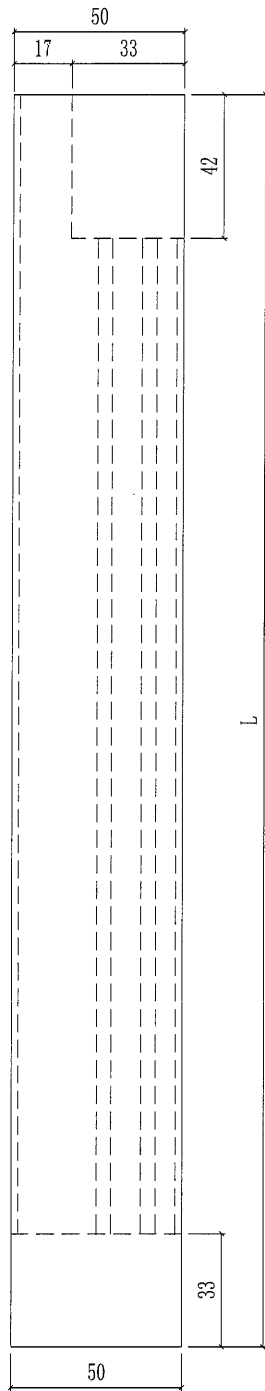


部件编号	颜色	L	数量
X85705-A11G-01	深灰色	448	13

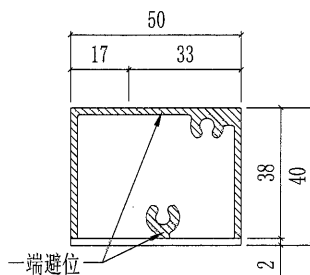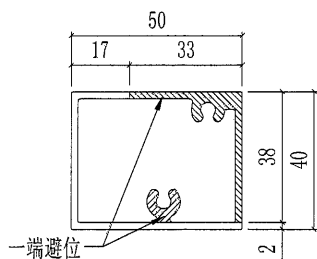


154

美特鋁質有限公司 MIDI Aluminium Fabricator Ltd.				工程號	J851	類別		物料號	-		
				地盤	青衣190	制圖	W. E. X	2020-06-13	圖號	X85705-A12	
修改	-	-	採用工廠	✓	地盤	圖紙名稱	AC格柵加工圖	復核	-	數量	-
日期	-	-	材料顏色	-	材料	X85705	批准	-	-	單件重量	- (KG)

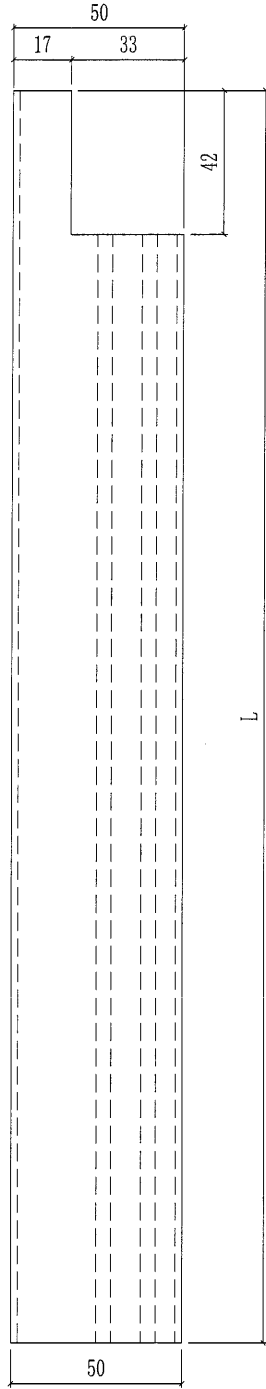


部件编号	颜色	L	数量
X85705-A12G-01	深灰色	415	13

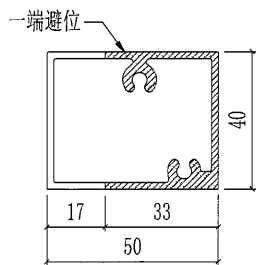


155

 美特鋁質有限公司 MIDI Aluminium Fabricator Ltd.				工程號 J851	類別 -	物料號 -	
修改 A - - 採用工廠 <input checked="" type="checkbox"/> 地盤				地盘 青衣190	制圖 W. E. X	2020-06-13	圖號 X85705-B01
日期 27/10	-	-	材料颜色 -	图纸名称 AC格栅加工图	復核 -	-	數量 -
				材料 X85705	批准 -	-	單件重量 - (KG)

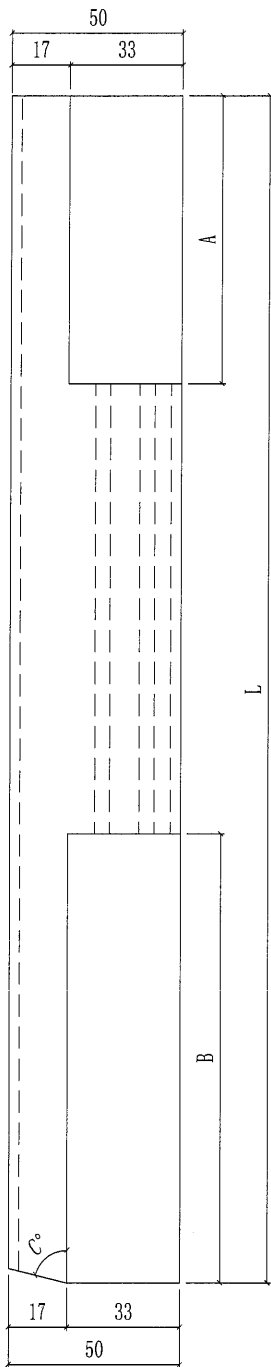


部件编号	颜色	A	B	C	L	数量
X85705-B01G-01	深灰色	84	131.4	76°	335.2	13
X85705-B01G-02	深灰色	84	137	81°	1348.6	13

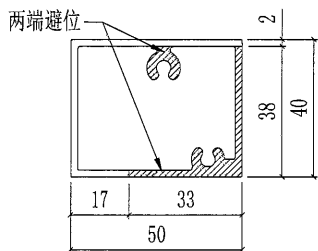


156

 美特鋁質有限公司 MIDI Aluminium Fabricator Ltd.				工程號	J851	類別		物料號	-					
				地盘	青衣190	制圖	W. E. X	2020-06-13	圖號	X85705-B02				
修改	A	-	-	採用工廠	✓	地盘		圖紙名稱	AC格柵加工圖	復核	-	-	數量	-
日期	27/10	-	-	材料顏色	-	材料	X85705	批准	-	-	單件重量	-	(KG)	

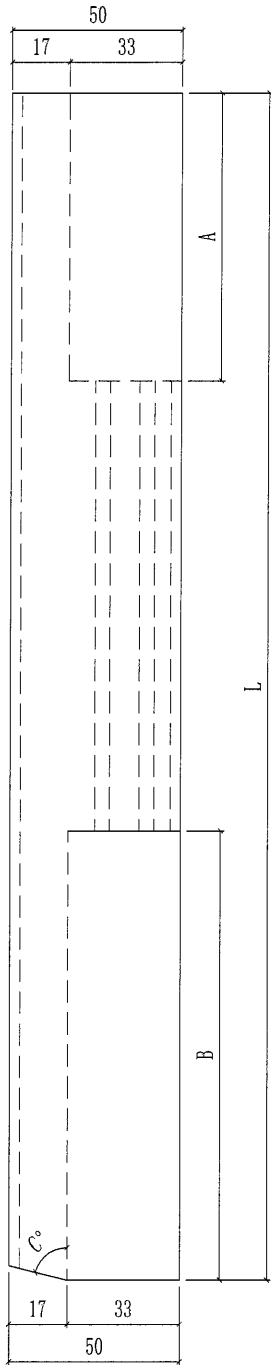


部件编号	颜色	A	B	C	L	数量
X85705-B02G-01	深灰色	84	131.4	76°	335.2	13
X85705-B02G-02	深灰色	84	137	81°	1348.6	13

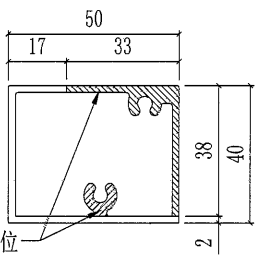


两端避位

157

 美特鋁質有限公司 MIDI Aluminium Fabricator Ltd.				工程號	J851	類別		物料號	-		
修改 A - - 採用工廠 <input checked="" type="checkbox"/> 地盤				地盘	青衣190	制圖	W. E. X	2020-06-13	圖號	X85705-B03	
日期	27/10	-	-	材料颜色	-	图纸名称	AC格栅加工图	復核	-	數量	-
				材料	X85705	批准	-	-	單件重量	- (KG)	

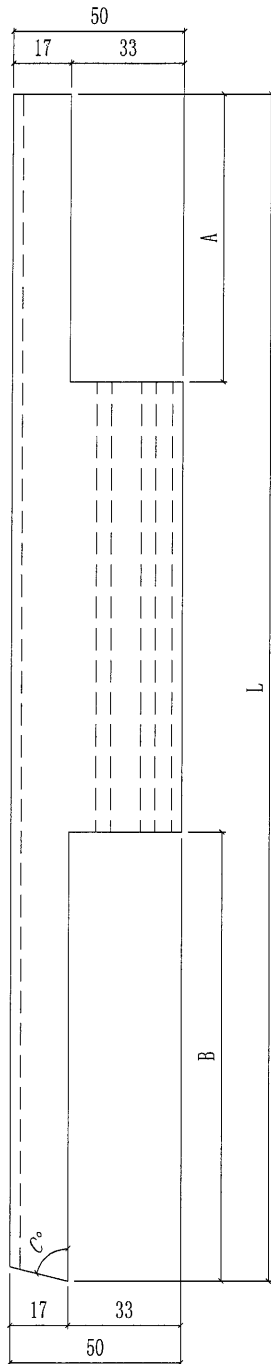


部件编号	颜色	A	B	C	L	数量
X85705-B03G-01	深灰色	83	131.4	76°	335.2	13
X85705-B03G-02	深灰色	83	137	81°	1347.6	13

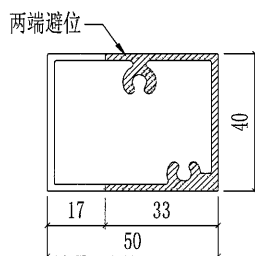


158

美特鋁質有限公司 MIDI Aluminium Fabricator Ltd.				工程號	J851	類別		物料號	-		
修改	-	-	採用工廠	✓	地盤	圖紙名稱	AC格柵加工圖	制圖	W. E. X 2020-06-13	圖號	X85705-B13
日期	-	-	材料顏色	-		材料	X85705	復核	-	數量	-
								批准	-	單件重量	- (KG)

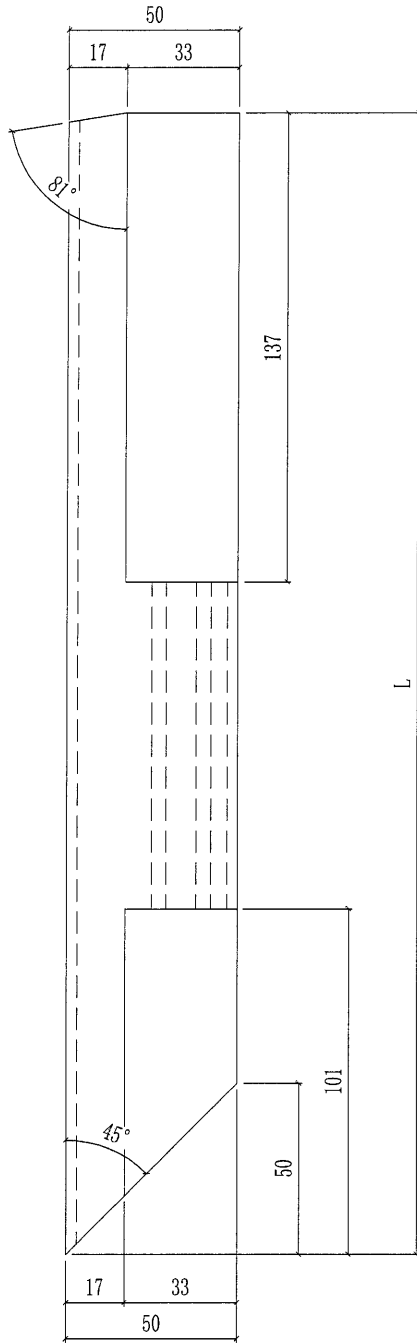


部件编号	颜色	L	数量
X85705-B13G-01	深灰色	1085.6	13

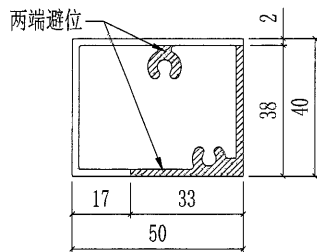


159

美特鋁質有限公司 MIDI Aluminium Fabricator Ltd.				工程號	J851	類別		物料號	-		
				地盘	青衣190	制圖	W. E. X	2020-06-13	圖號	X85705-B14	
修改	-	-	採用工廠	✓	地盘	圖紙名稱	AC格柵加工圖	復核	-	數量	-
日期	-	-	材料顏色	-		材料	X85705	批准	-	單件重量	- (KG)

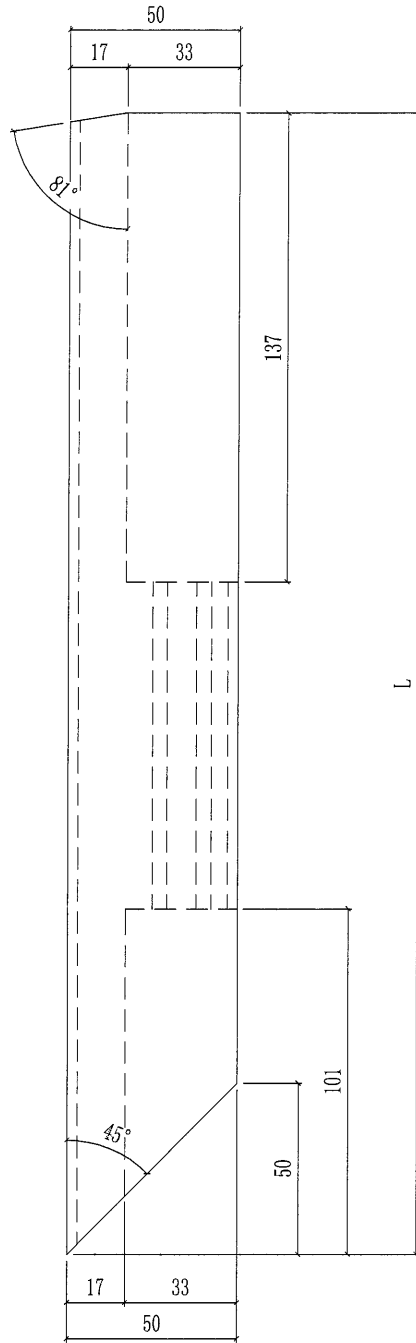


部件编号	颜色	L	数量
X85705-B14G-01	深灰色	1085.6	13

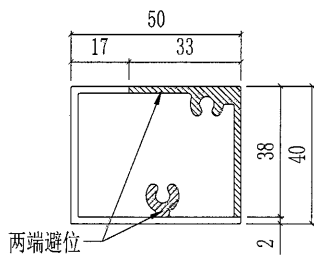


160


美特鋁質有限公司 MIDI Aluminium Fabricator Ltd.				工程號	J851	類別		物料號	-		
				地盘	青衣190	制圖	W. E. X	2020-06-13	圖號	X85705-B15	
修改	-	-	採用工廠	✓	地盤	图纸名称	AC格栅加工图	復核	-	數量	-
日期	-	-	材料颜色	-		材料	X85705	批准	-	單件重量	- (KG)

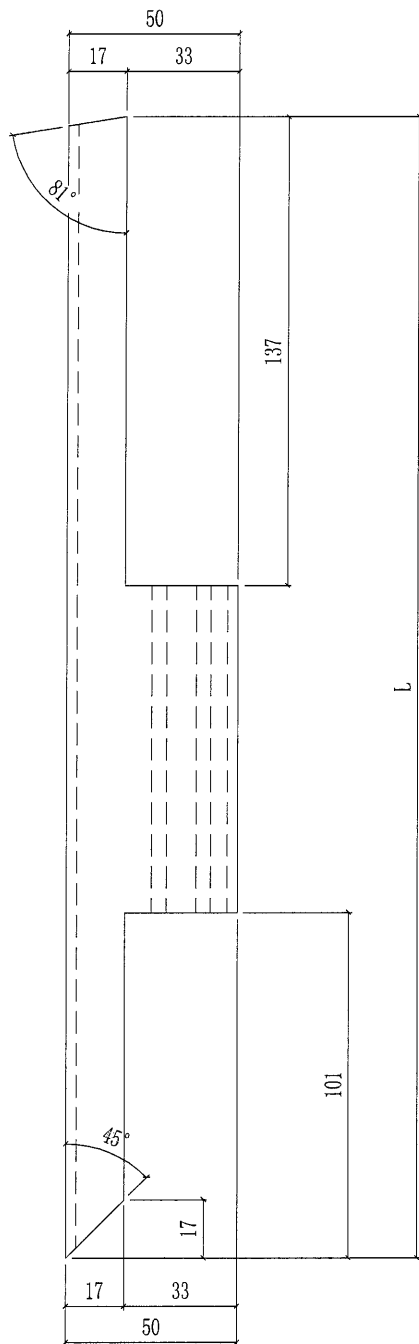


部件编号	颜色	L	数量
X85705-B15G-01	深灰色	1085.6	13

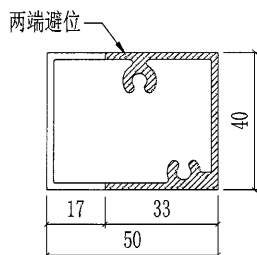


161


 美特鋁質有限公司 MIDI Aluminium Fabricator Ltd.				工程號	J851	類別		物料號	-					
				地盘	青衣190	制圖	W. E. X	2020-06-13	圖號	X85705-X				
修改	A	-	-	採用工廠	<input checked="" type="checkbox"/>	地盘		图纸名称	AC格柵加工圖	復核	-	-	數量	-
日期	27/10	-	-	材料颜色	-	材料	X85705	批准	-	-	單件重量	-	(KG)	

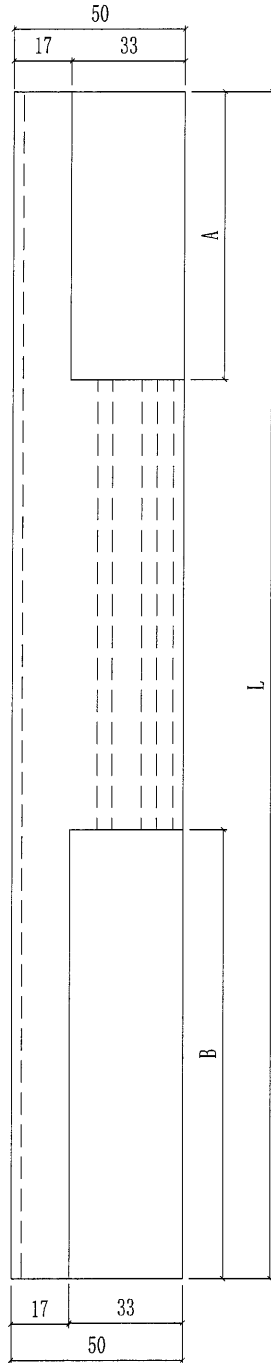


部件编号	颜色	A	B	L	数量
X85705-XG-01	深灰色	264	42	1448	13
X85705-XG-02	深灰色	42	264	1418	13


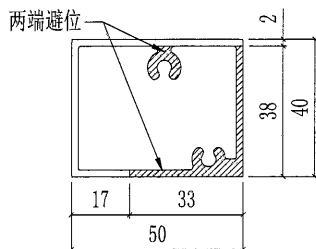


162

 美特鋁質有限公司 MIDI Aluminium Fabricator Ltd.				工程號 J851 地盘 青衣190	類別 制圖 W. E. X	物料號 - 2020-06-13	圖號 X85807-A01L
修改 - 日期 -	採用 工廠 材料 颜色	图纸名称 AC格栅加工图	復核 - 批准 -	數量 - 單件重量 - (KG)			

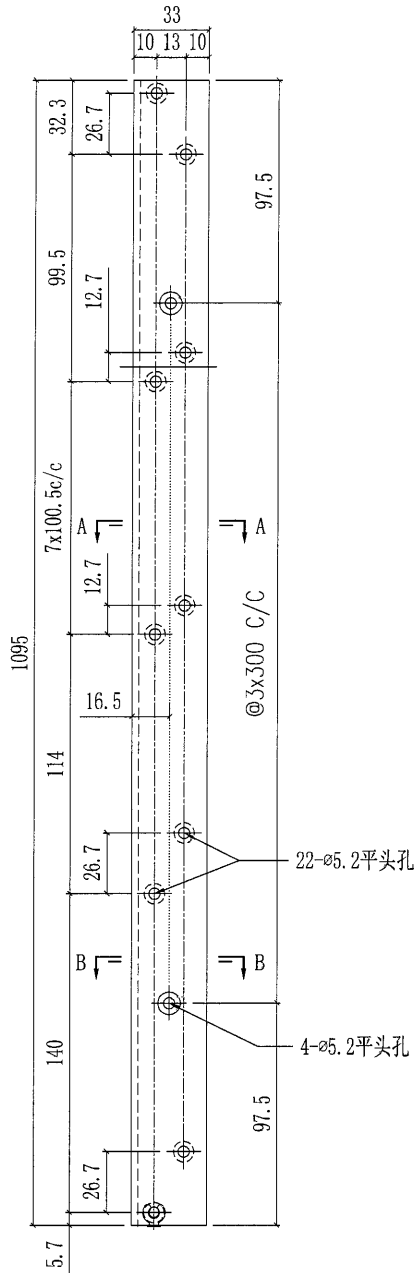




部件编号	颜色	数量
X85807-A01LG	深灰色	390
X85807-A01LW	白色	208

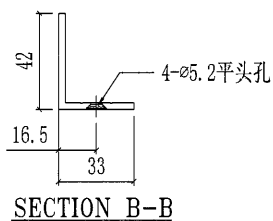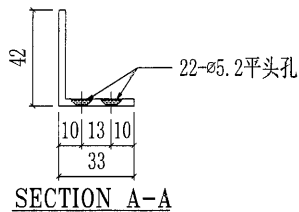


163

 美特鋁質有限公司 MIDI Aluminium Fabricator Ltd.			工程號 J851 地盘 青衣190	類別 制圖 W. E. X	物料號 - 2020-06-13	圖號 X85807-A01R 數量 -
修改 - 日期 -	採用工廠 <input checked="" type="checkbox"/> 地盤	图纸名称 AC格栅加工图	復核 - 批准 -	單件重量 - (KG)		
材料颜色 -			材料 X85807			




部件编号	颜色	数量
X85807-A01RG	深灰色	403
X85807-A01RW	白色	195

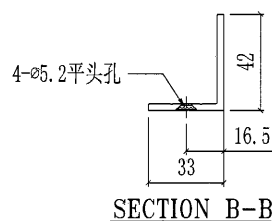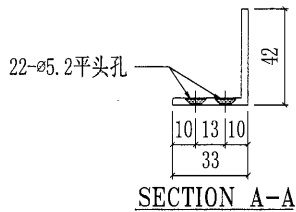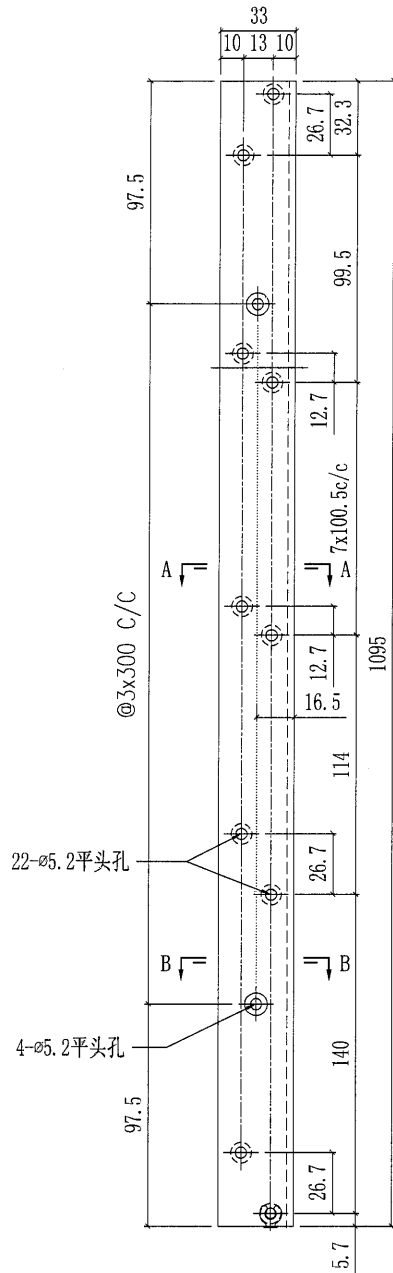

164

 美特鋁質有限公司 MIDI Aluminium Fabricator Ltd.				工程號 J851 地盘 青衣190	類別 制圖 W. E. X	物料號 - 2020-06-13	圖號 X85807-B01L 數量 -
修改 - 日期 -	採用工廠 <input checked="" type="checkbox"/> 地盤	图纸名称 AC格栅加工图	復核 - 批准 -	材料 X85807	單件重量 - (KG)		




部件编号	颜色	数量
X85807-B01LG	深灰色	13
X85807-B01LW	白色	52

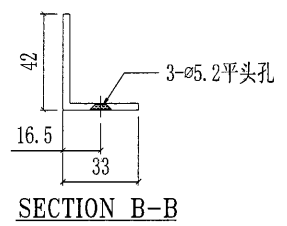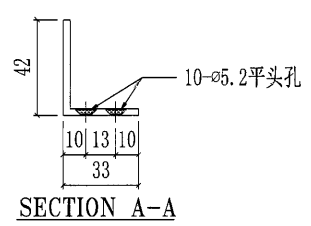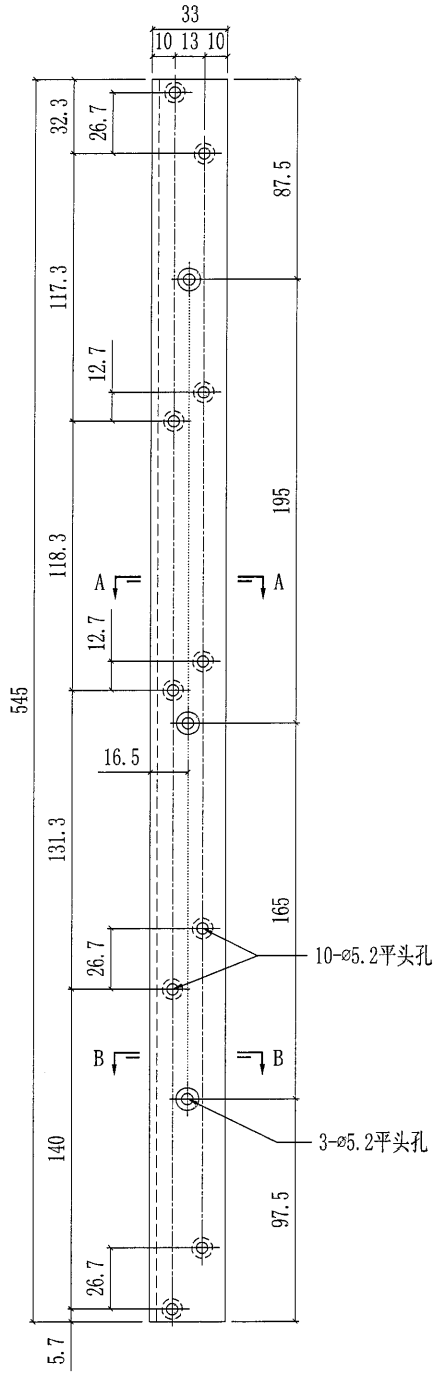

165

 美特鋁質有限公司 MIDI Aluminium Fabricator Ltd.				工程號 J851 地盘 青衣190	類別 制圖 W. E. X	物料號 - 2020-06-13	圖號 X85807-B01R
修改 - 日期 -	採用工廠 <input checked="" type="checkbox"/>	地盤 <input checked="" type="checkbox"/>	图纸名称 AC格栅加工图	復核 - 批准 -	數量 - 單件重量 - (KG)		
材料颜色 -				材料 X85807			




部件编号	颜色	数量
X85807-B01RG	深灰色	13
X85807-B01RW	白色	52

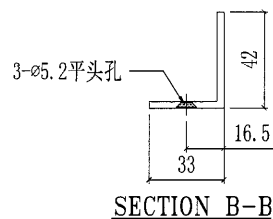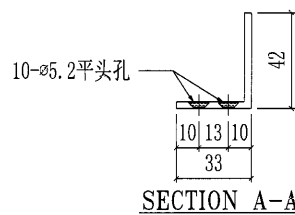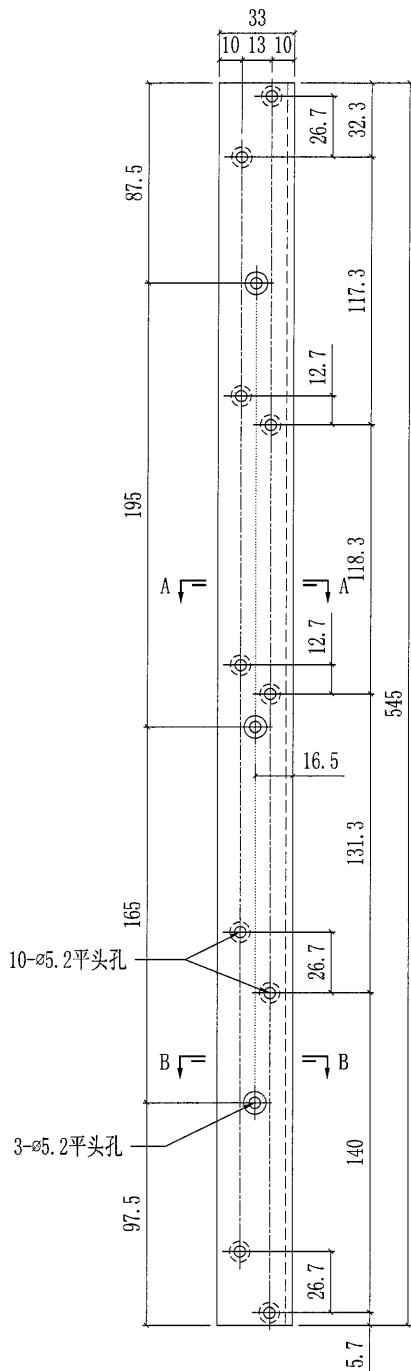


166

 美特鋁質有限公司 MIDI Aluminium Fabricator Ltd.				工程號	J851	類別		物料號	-		
修改	-	-	採用工廠	✓	地盤	制圖	W. E. X	2020-06-13	圖號	X85808-A01L	
日期	-	-	材料顏色	-		圖紙名稱	AC格柵加工圖	復核	-	數量	-
						材料	X85808	批准	-	單件重量	- (KG)




部件编号	颜色	数量
X85808-A01LG	深灰色	403
X85808-A01LW	白色	143

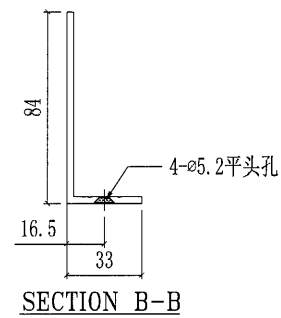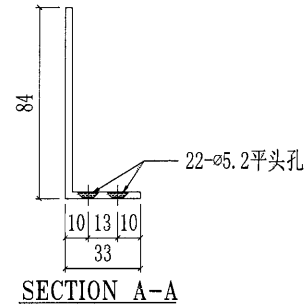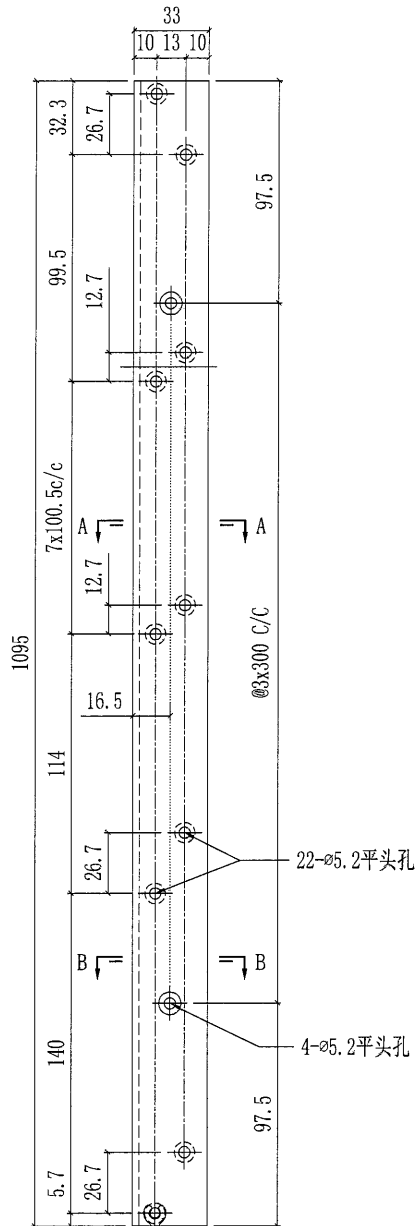

167

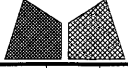 美特鋁質有限公司 MIDI Aluminium Fabricator Ltd.				工程號	J851	類別		物料號	-
修改	-	-	採用工廠	✓	地盤	圖紙名稱	AC格柵加工圖	制圖	W. E. X
日期	-	-	材料顏色	-		材料	X85808	圖號	X85808-A01R
								數量	-
								單件重量	- (KG)




部件编号	颜色	数量
X85808-A01RG	深灰色	377
X85808-A01RW	白色	156

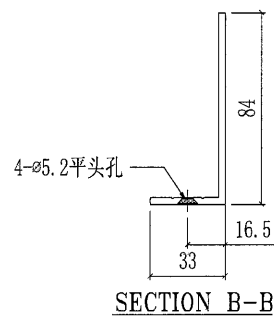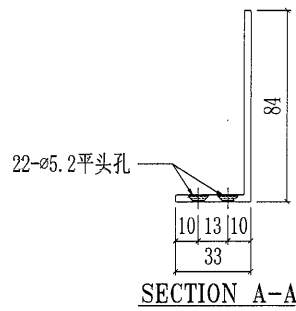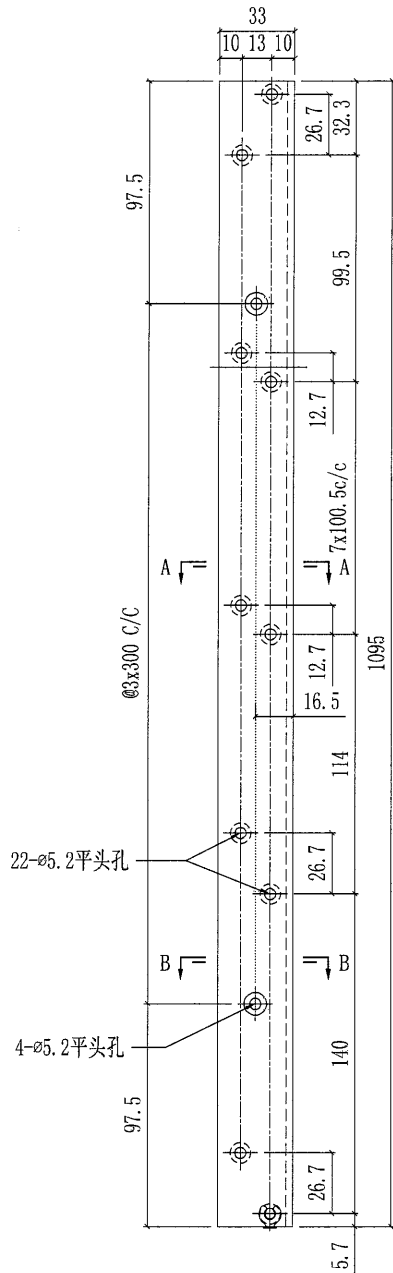

168




 美特鋁質有限公司 MIDI Aluminium Fabricator Ltd.				工程號	J851	類別		物料號	-
修改	-	-	採用工廠	✓	地盤	AC	青衣190	制圖	W. E. X
日期	-	-	材料顏色	-	圖紙名稱	AC	格柵加工圖	復核	-
					材料	X85808	批准	-	-
								圖號	X85808-A02L
								數量	-
								單件重量	- (KG)

部件编号	颜色	数量
X85808-A02LG	深灰色	26
X85808-A02LW	白色	26

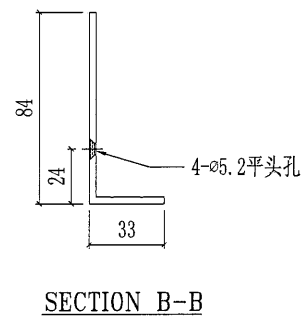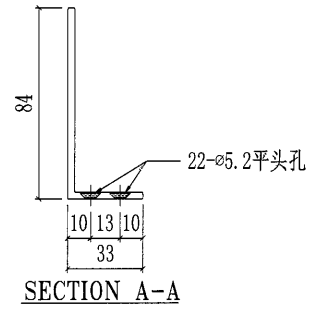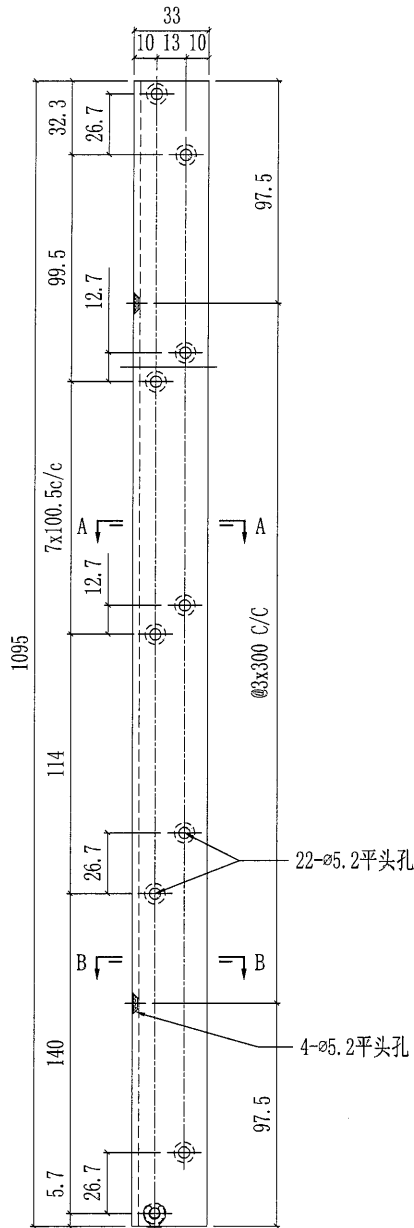


 美特鋁質有限公司 MIDI Aluminium Fabricator Ltd.				工程號 J851 地盘 青衣190	類別 制圖 W. E. X	物料號 - 2020-06-13	圖號 X85808-A02R
修改 - 日期 -	採用工廠 ✓ 材料颜色 -	图纸名称 AC格栅加工图 材料 X85808	復核 - 批准 -	數量 - 單件重量 - (KG)			




部件编号	颜色	数量
X85808-A02RC	深灰色	26
X85808-A02RW	白色	26

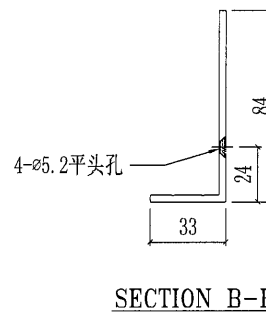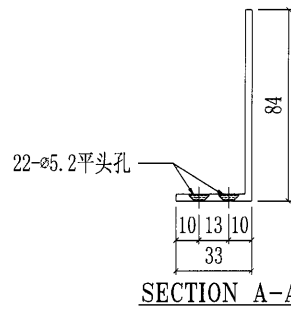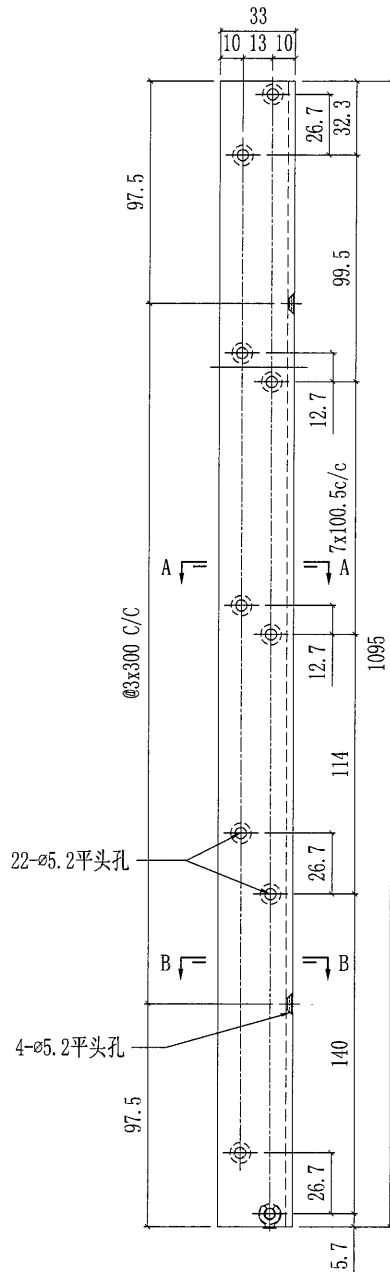

170

 美特鋁質有限公司 MIDI Aluminium Fabricator Ltd.			工程號	J851	類別		物料號	-		
修改	-	-	採用工廠	✓	地盤	制圖	W. E. X	2020-06-13	圖號	X85808-A03
日期	-	-	材料顏色	-		復核	-	-	數量	-
					图纸名称	AC格栅加工图	批准	-	單件重量	- (KG)
					材料	X85808				




部件编号	颜色	数量
X85808-A03G	深灰色	13

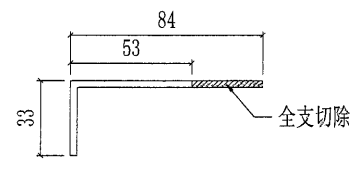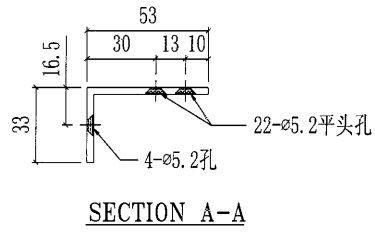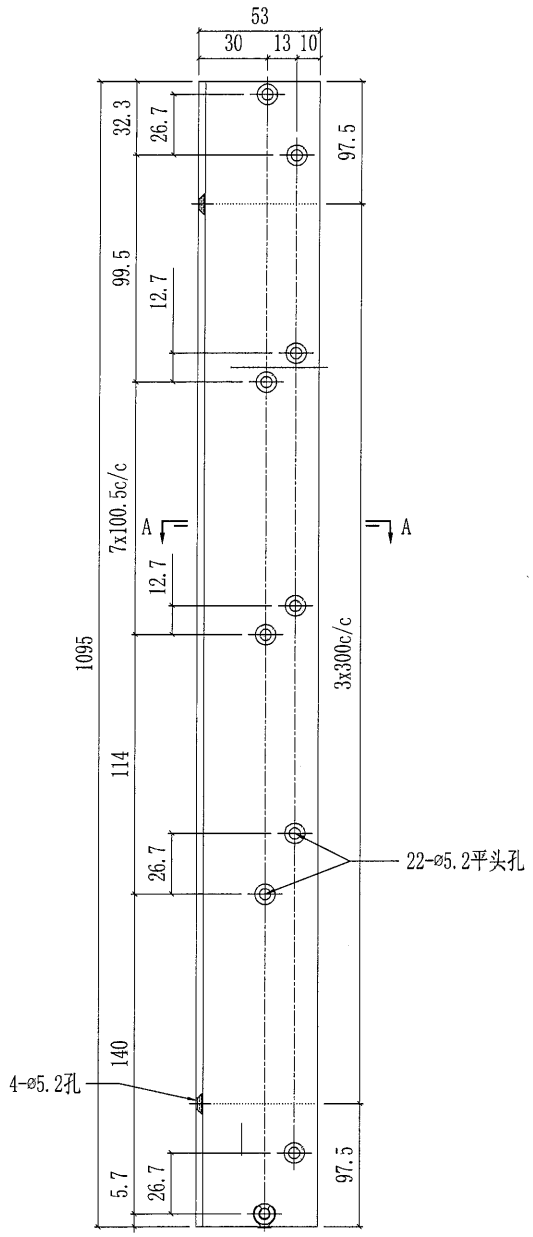

171

 美特鋁質有限公司 MIDI Aluminium Fabricator Ltd.				工程號 J851 地盘 青衣190	類別 制圖 W. E. X	物料號 - 2020-06-13	圖號 X85808-B01L 數量 -
修改 A 日期 27/10	-	-	採用工廠 <input checked="" type="checkbox"/> 地盘 材料颜色 -	图纸名称 AC格栅加工图 材料 X85808	復核 - 批准 -	-	單件重量 - (KG)

部件编号	颜色	数量
X85808-B01LG	深灰色	65
X85808-B01LW	白色	26

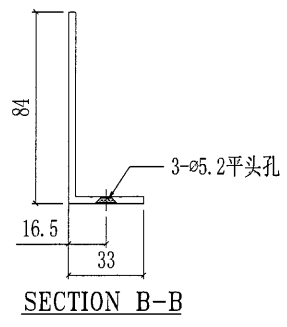
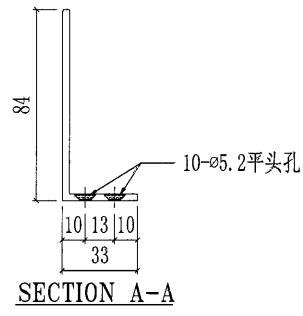
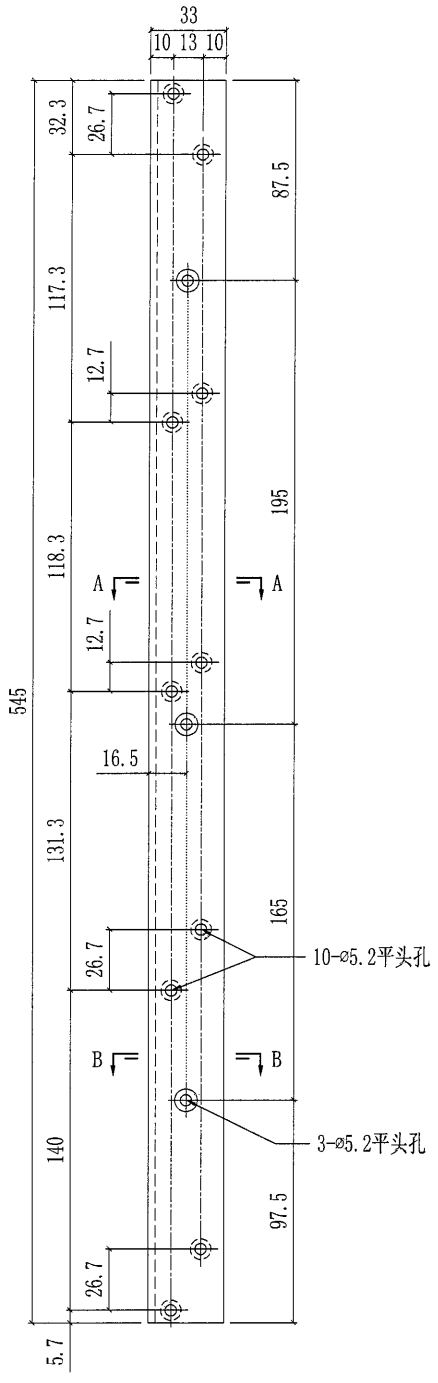


172

美特鋁質有限公司
MIDI Aluminium Fabricator Ltd.

工程號	J851	類別		物料號	-		
地盘	青衣190	制圖	W. E. X	2020-06-13	圖號	X85808-B01R	
修改	A - -	採用工廠	✓	地盤	圖紙名稱	AC格栅加工图	
日期	27/10	材料颜色	-	材料	X85808	復核	-
						批准	-
						單件重量	- (KG)





部件编号	颜色	数量
X85808-B01RG	深灰色	65
X85808-B01RW	白色	26

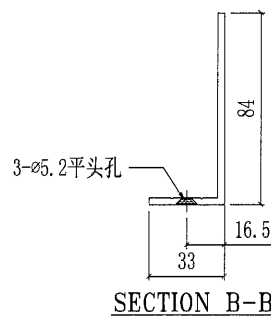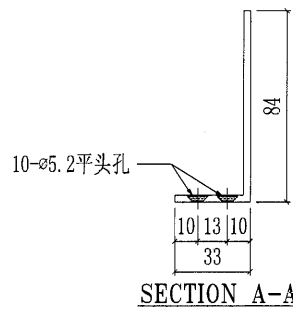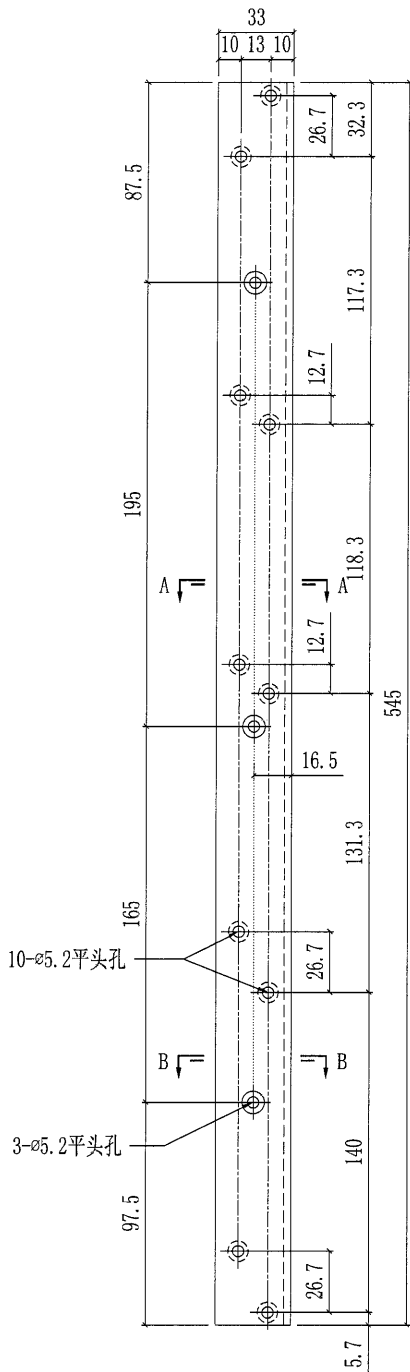

173

 美特鋁質有限公司 MIDI Aluminium Fabricator Ltd.				工程號 J851 地盘 青衣190	類別 制圖 W. E. X	物料號 - 2020-06-13	圖號 AL01-B01L 數量 -
修改 - 日期 -	採用工廠 ✓ 材料颜色 -	地盤 材料 131x33x3mm厚铝角	图纸名称 AC格栅加工图 批准 -	復核 -	單件重量 - (KG)		





部件编号	颜色	数量
AL01-B01LG	深灰色	13

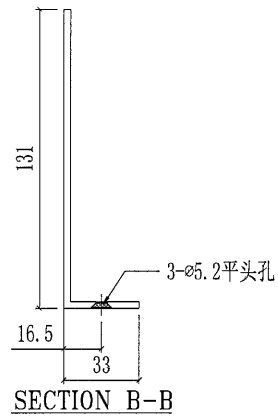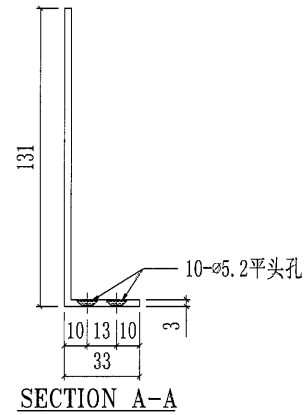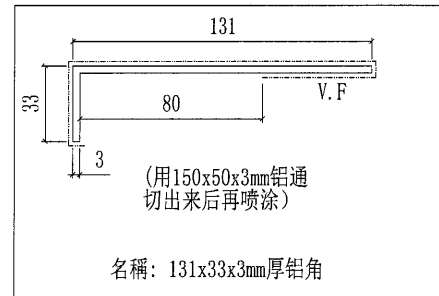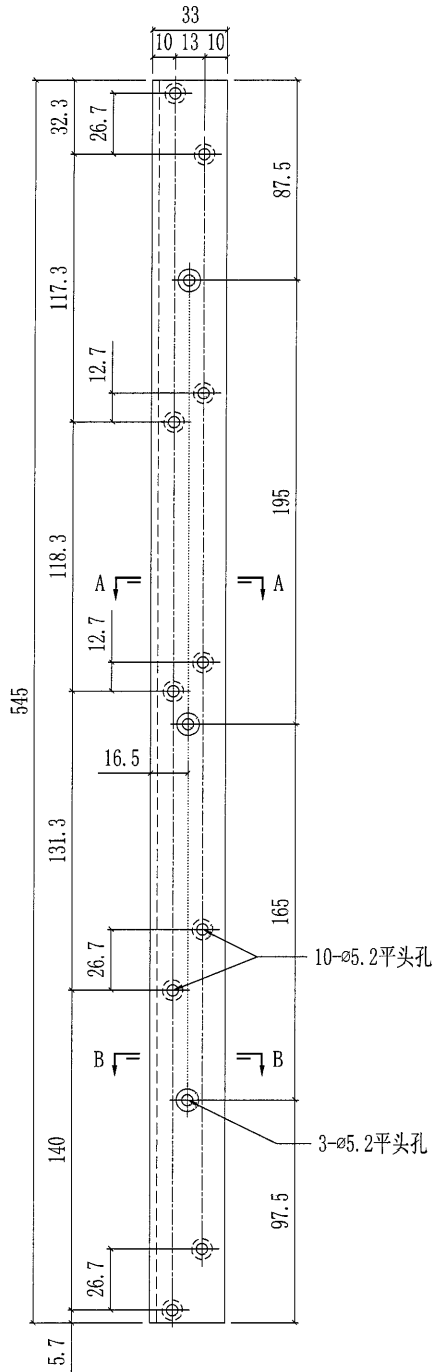

174

 美特鋁質有限公司 MIDI Aluminium Fabricator Ltd.				工程號 J851 地盘 青衣190	類別 制圖 W. E. X	物料號 - 2020-06-13	圖號 AL01-B01R
修改 - 日期 -	採用工廠 ✓ 材料颜色 -	图纸名称 AC格栅加工图 材料 131x33x3mm厚铝角	復核 - 批准 -	數量 - 單件重量 - (KG)			





部件编号	颜色	数量
AL01-B01RG	深灰色	13

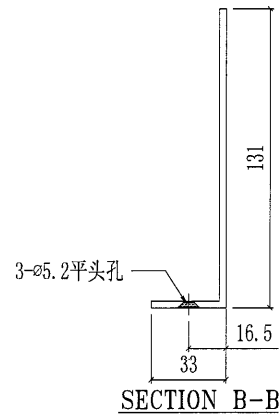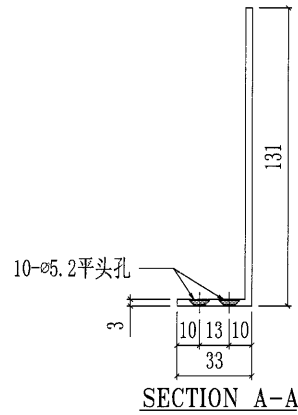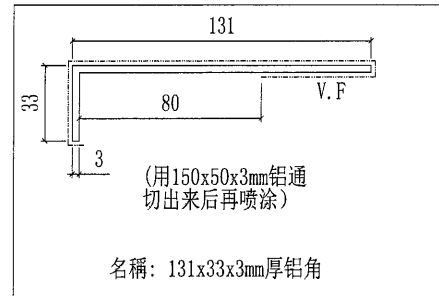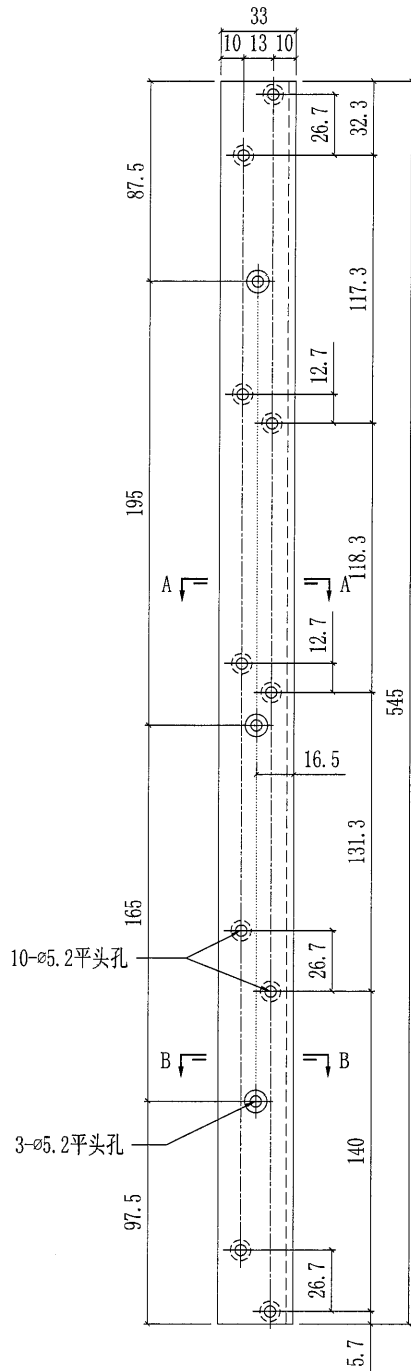

175

 美特鋁質有限公司 MIDI Aluminium Fabricator Ltd.				工程號	J851	類別		物料號	-
修改	-	-	採用工廠	✓	地盤	圖紙名稱	AC格柵加工圖	復核	-
日期	-	-	材料顏色	-	材料	137x33x3mm厚鋁角	批准	-	圖號
								數量	-
								單件重量	- (KG)

部件編號	顏色	數量
AL01-B02LG	深灰色	13

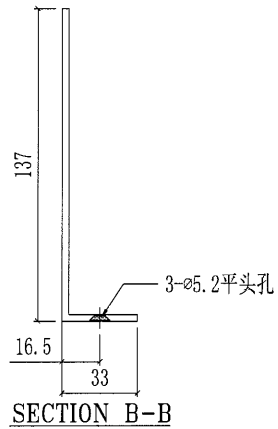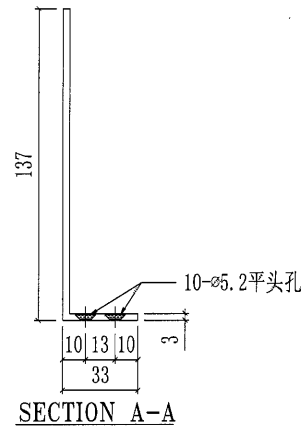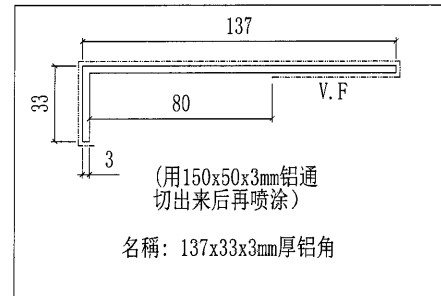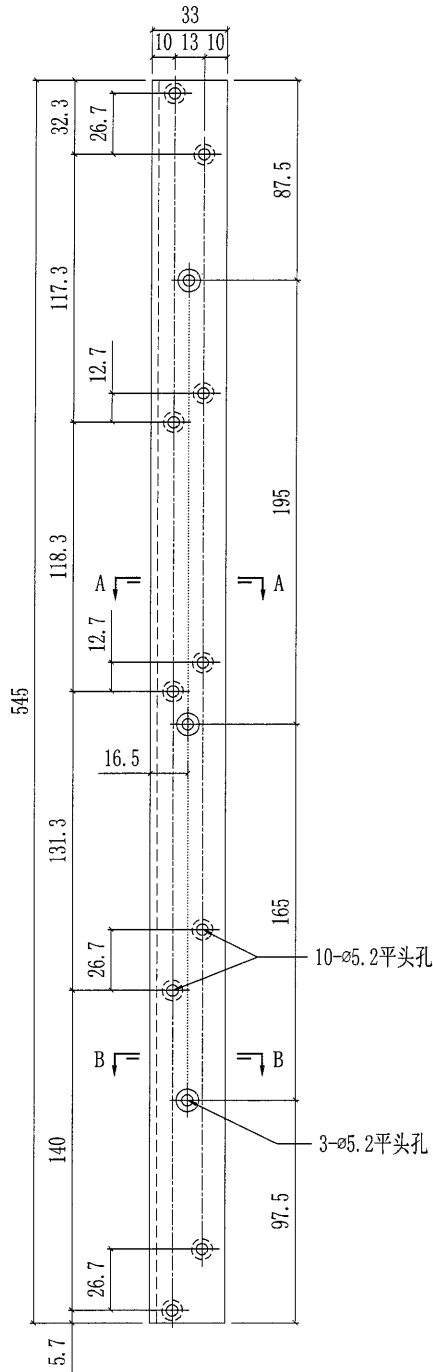

176

 美特鋁質有限公司 MIDI Aluminium Fabricator Ltd.				工程號 J851 地盘 青衣190	類別 制圖 W. E. X	物料號 - 2020-06-13	圖號 AL01-B02R
修改 - 日期 -	採用工廠 ✓ 材料颜色 -	地盤 材料 137x33x3mm厚铝角	图纸名称 AC格栅加工图	復核 - 批准 -	數量 - 單件重量 - (KG)		

部件编号	颜色	数量
AL01-B02RG	深灰色	13

