

工程指示 / 要求簡箋(E.I.)

工程指示編號：EI / 3075 / 21

修改版次：-

工程編號：J851

工程名稱：青衣明翹匯

工程項目：幕牆單元件 - 補訂鐵件

收件人：Maggie Lor (羅小姐)

發件人：Yancy Chen

日期：22/02/2021

要求提供 / 確認 事項：

- | | | |
|------------------------------------|-------------------------------------|-------------------------------|
| <input type="checkbox"/> 初步鋁料 B.M. | <input type="checkbox"/> 加工拆圖，然後生產 | <input type="checkbox"/> 尺寸表 |
| <input type="checkbox"/> 正式鋁料 B.M. | <input type="checkbox"/> 技術上資料 / 指示 | <input type="checkbox"/> 報價 |
| <input type="checkbox"/> 配件 B.M. | <input type="checkbox"/> 樣辦或貨品說明書 | <input type="checkbox"/> 分判合約 |
| <input type="checkbox"/> 其他：_____ | | |

內容：

請按附件鐵件圖紙，訂購鐵件。送地盤。

根據地盤 2月20日 微信指示，

請在 3/3/2021 前完成上列要求。

附：

1+ 3 頁

以上項目為：

- 原合約工程包 原合約工程加 / 減賬 新工程報價

原因：-

分發東莞各部門：

- () 生產技術總監 連附件 () 技術部 連附件 () 生產部 連附件 () 機械設計部 連附件
 () 採購部 連附件 () 生產統籌部 連附件
 () 質檢部 連附件 () 會計部 連附件 () 報關組 連附件 () 其他 _____ 連附件


分發香港各部門：




- () 行政部 連附件 () 會計部 連附件 () 統籌部 連附件 (/) 工程部地盤科文 連附件 積哥
 () 採購部 連附件 () QS 部 連附件 () 維修部 連附件 () 其他 _____ 連附件

傳遞編號：

發件人簽署：Yancy Chen

項目經理簽署：積哥

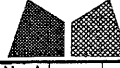 美特鋁質有限公司 MIDI Aluminium Fabricator Ltd.				工程號 J851 地盤 青衣190	類別 制圖 W. E. X	物料號 - 2020-04-16	圖號 MS-X04
修改	-	-	採用工廠	地盤 <input checked="" type="checkbox"/>	圖紙名稱 鐵料加工圖	復核 -	數量 11
日期	-	-	材料顏色 熱浸鋅		材料 100x25x5mm厚鐵角	批准 -	單件重量 - (KG)

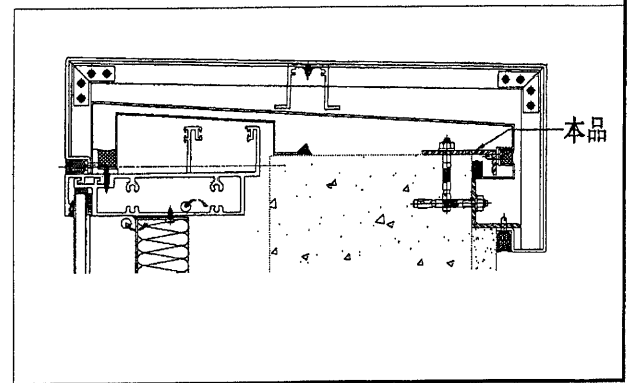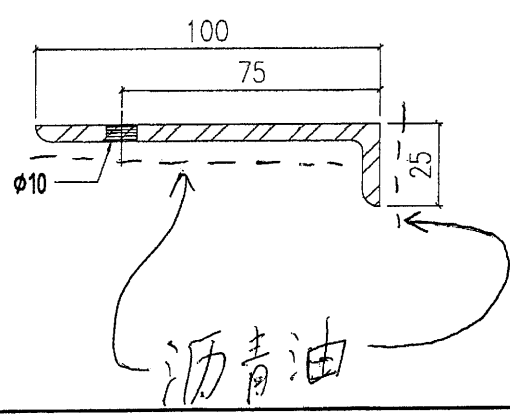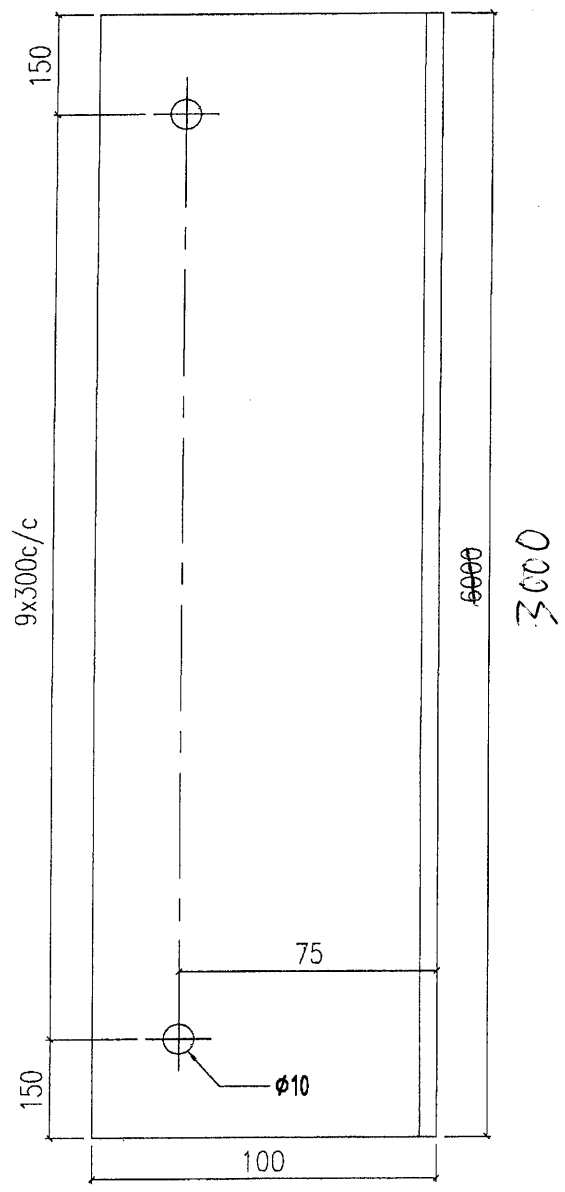

工程號	J851	類別		物料號	-	
地盤	青衣190	制圖	W. E. X	2020-04-16	圖號	MS-X03
修改	-	採用工廠			數量	11
日期	-	材料顏色	熱浸鋅		單件重量	- (KG)
		地盤	✓	圖紙名稱	鐵料加工圖	
				材料	50x50x5mm厚鐵角	
				復核	-	
				批准	-	

