




工程號

J-851

地盤

青衣明翹匯

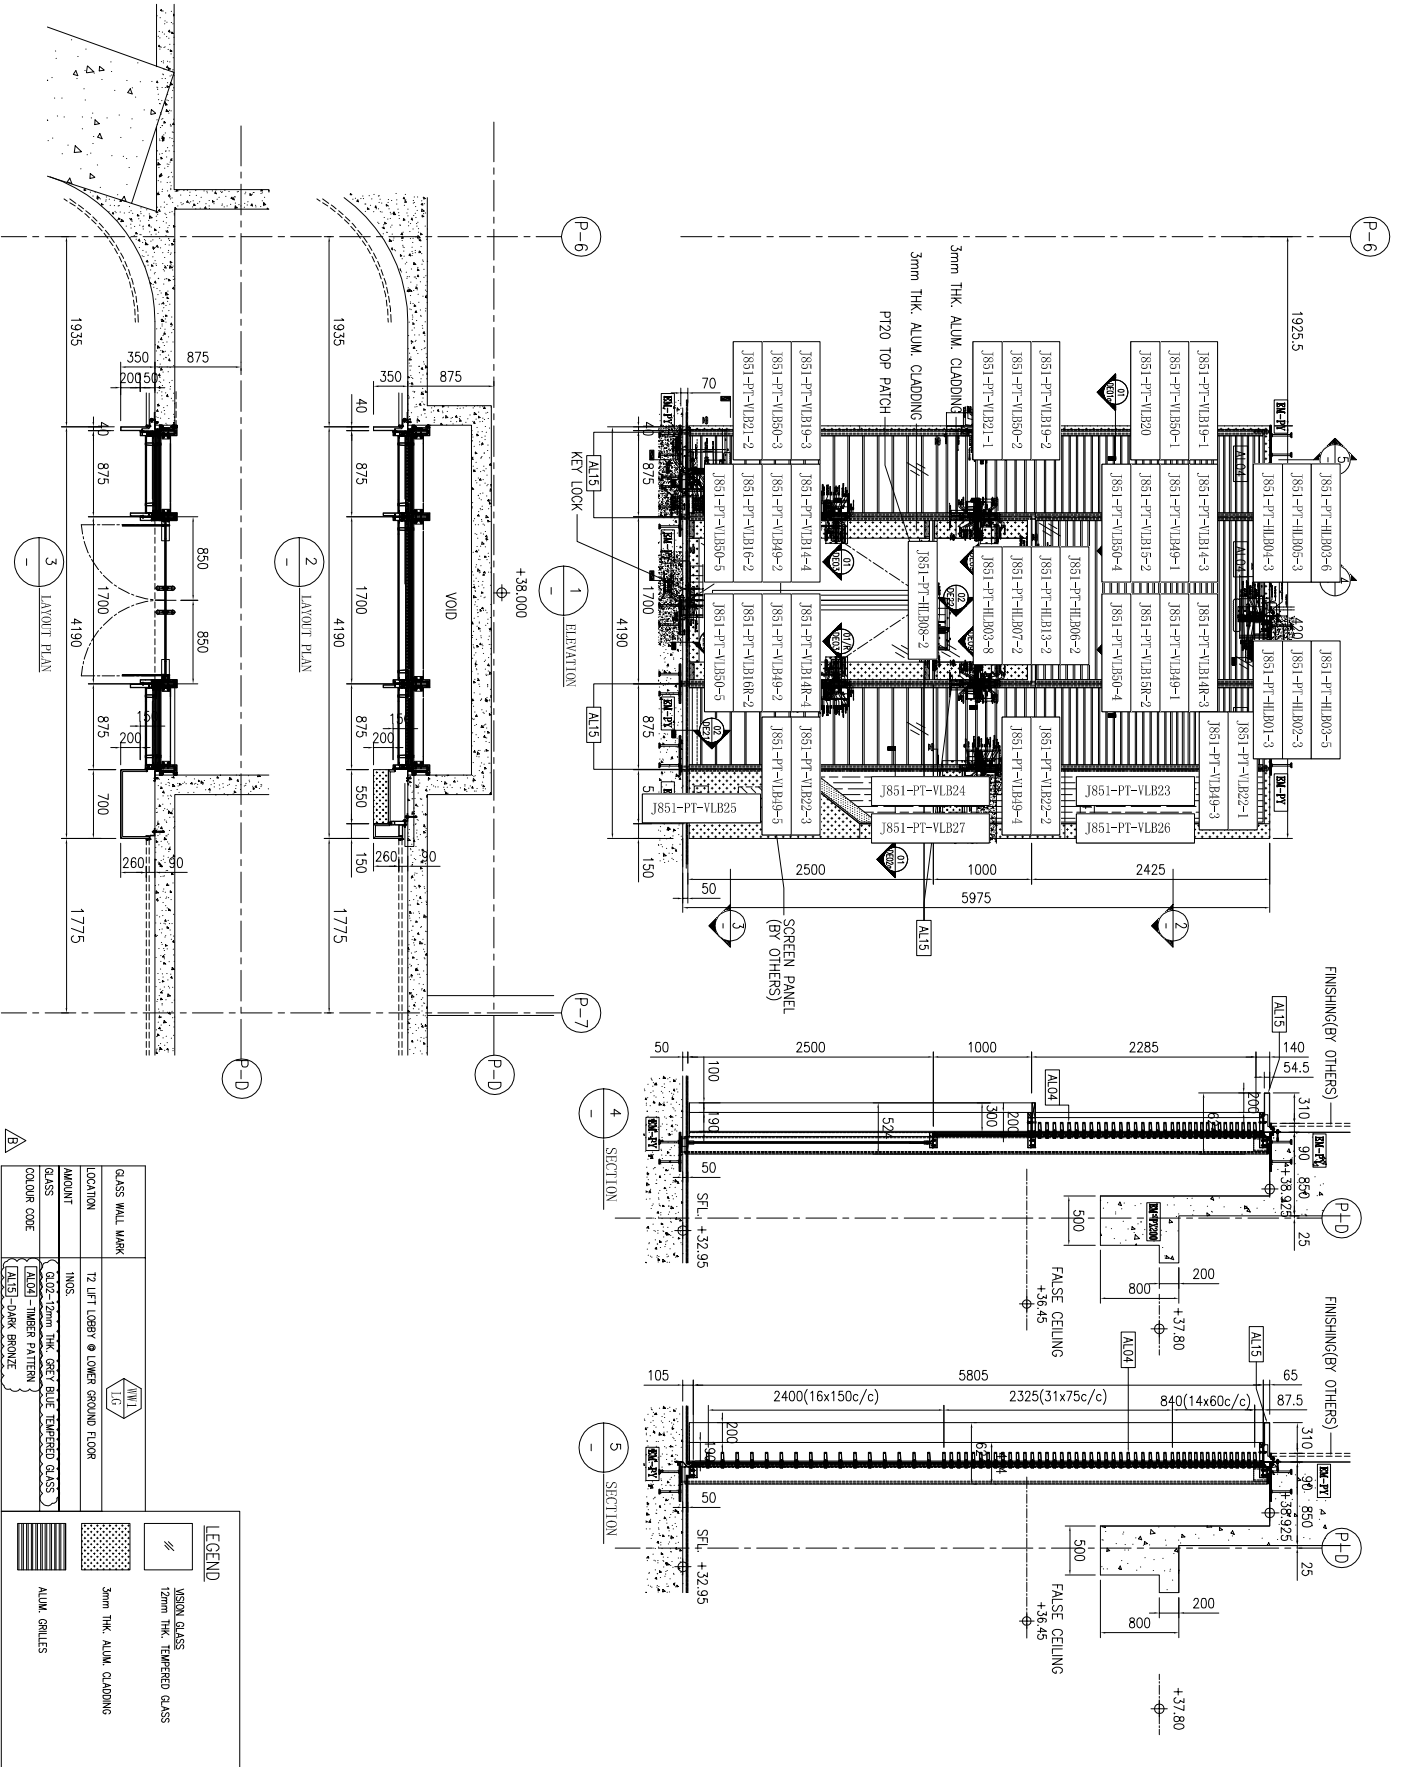

LEGEND	
	VISION GLASS
	12mm THK. TEMPERED GLASS
	3mm THK. ALUM. CLADDING
	ALUM. GRIDS
	GLASS WALL MARK
	AMOUNT
	LOCATION
	KEY LOCK
	FALSE CEILING
	SCREEN PANEL (BY OTHERS)
	FINISHING (BY OTHERS)
	SFL
	SECTION

名稱	鋁板安裝位置圖	制圖	WYY	2021.02.09	修改	
材料		復核			日期	
顏色		批准			圖號	J851-PT-LBW3







工程號

J-851

地盤

青衣明翹匯

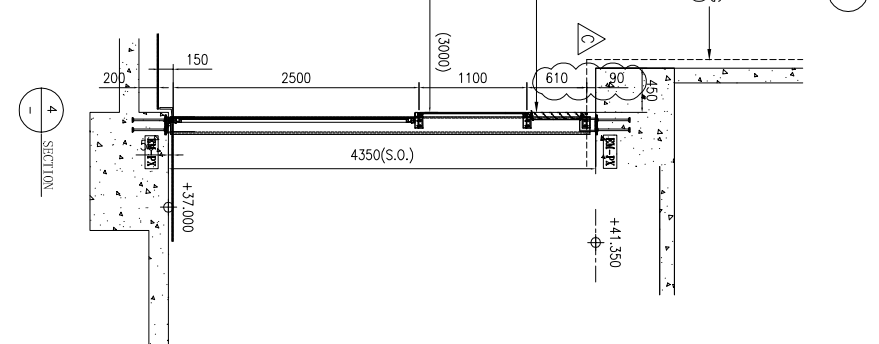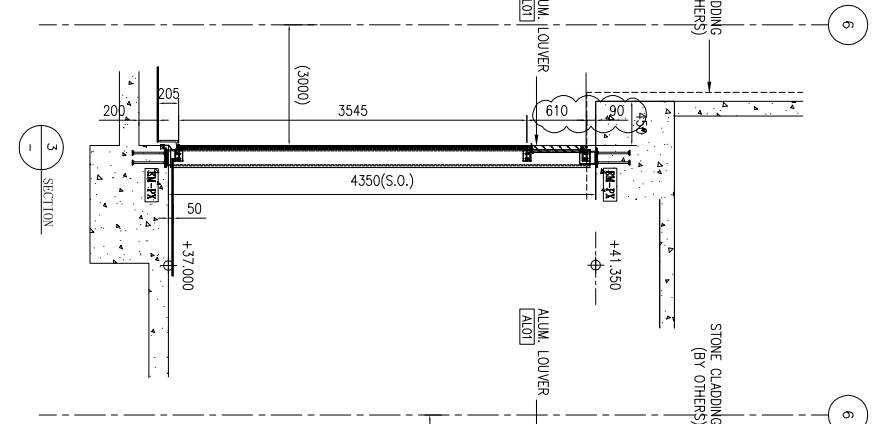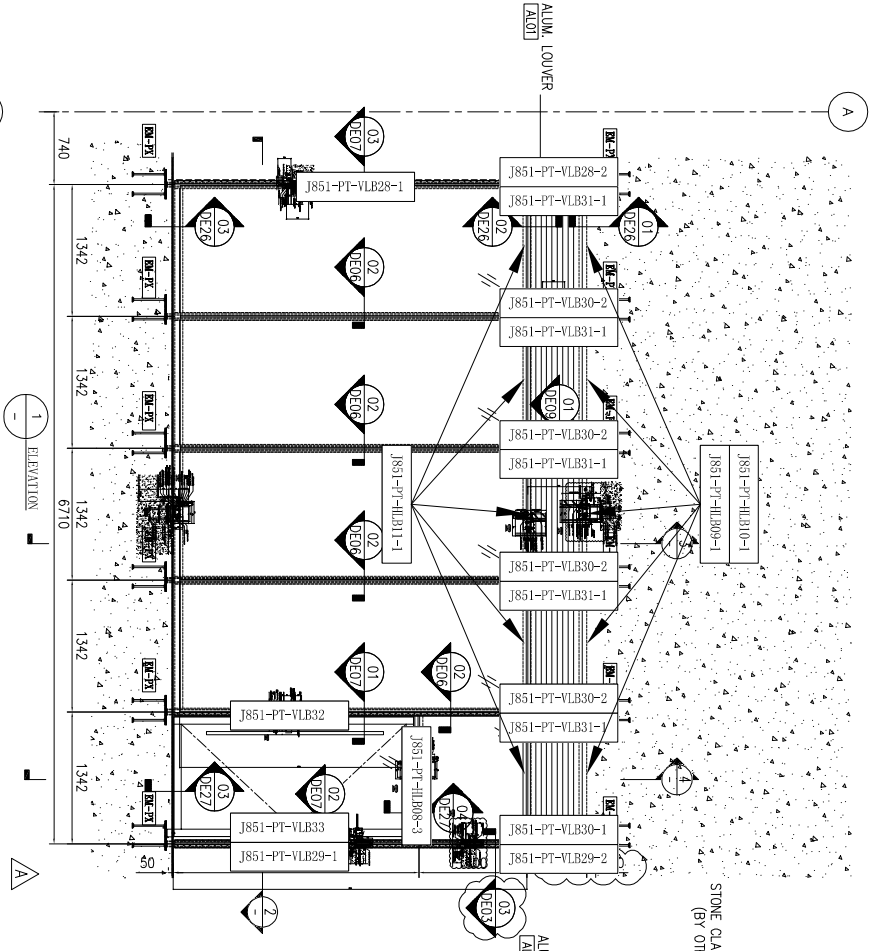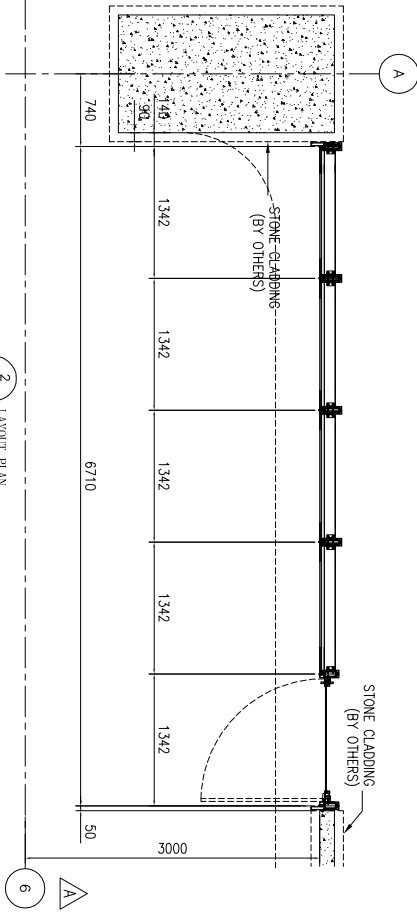

GLASS WALL MARK	VISION GLASS
LOCATION	SETTING AREA @ UPPER GROUND FLOOR
MOUNT	INS.
GLASS	Q11-12mm THK. CLEAR TEMPERED GLASS
COLOR CODE	AL01-DARK GREY

	STONE CLADDING (BY OTHERS)
	3mm THK. ALUM. CLADDING
	VISION GLASS
	12mm THK. TEMPERED GLASS
	15mm THK. ALUM. FLASHING

名稱	鋁板安裝位置圖	制圖	WYY	2021.02.09	修改		
材料		復核			日期		
顏色		批准			圖號	J851-PT-LBW4	






工程號

J-851

地盤

青衣明翹匯

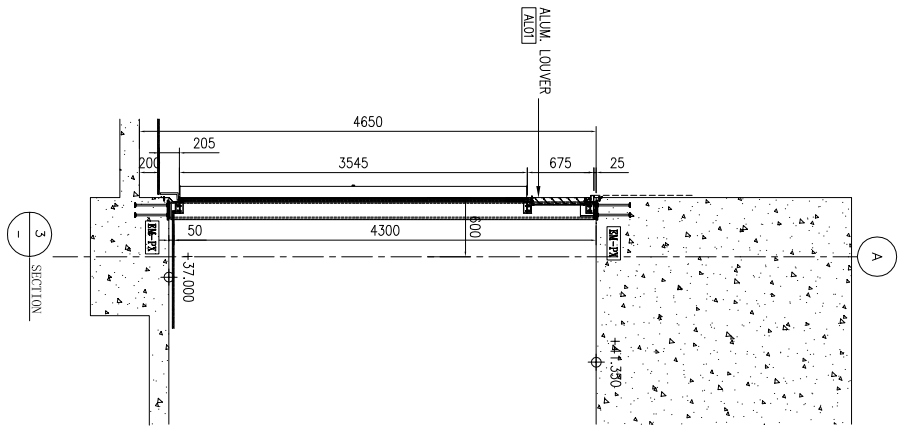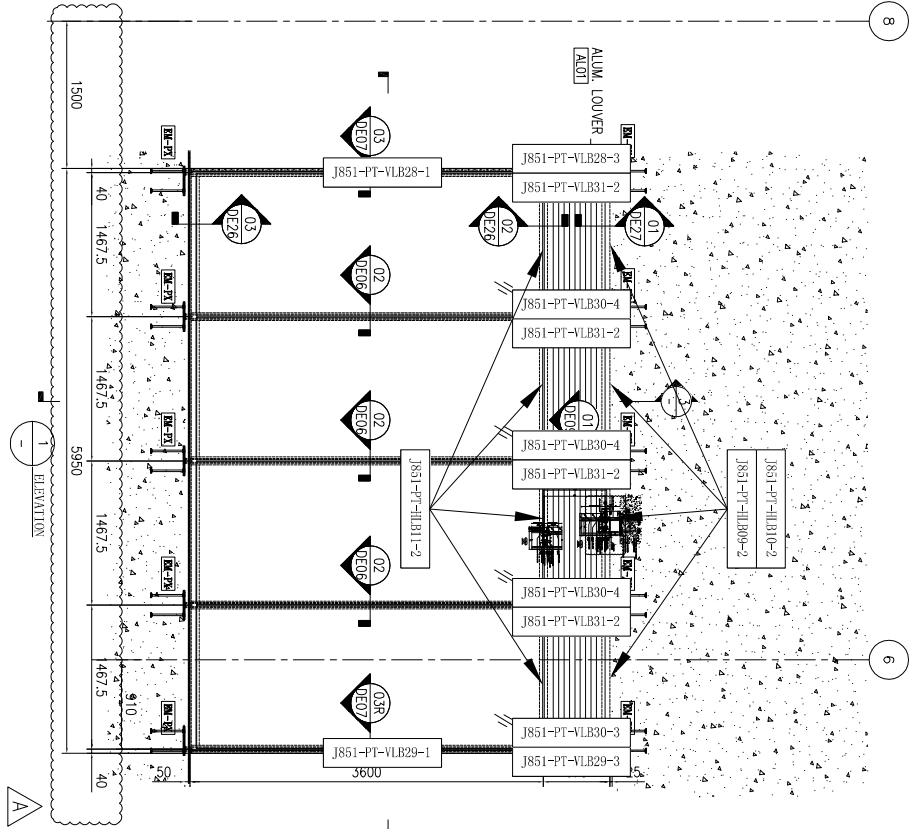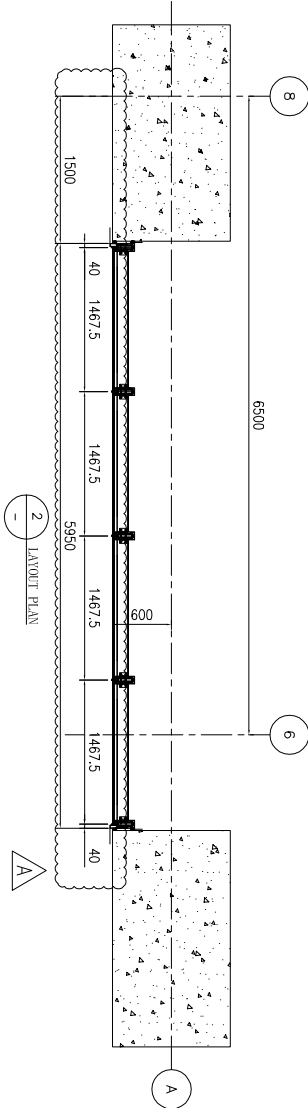

GLASS WALL MARK	VISION GLASS
LOCATION	SETTING AREA @ UPPER GROUND FLOOR
AMOUNT	110S
GLASS	Q11-12mm THK. CLEAR TEMPERED GLASS
COLOR CODE	AL11-DARK GREY

	VISION GLASS
	12mm THK. TEMPERED GLASS
	3mm THK. ALUM. CLADDING
	1.5mm THK. ALUM. FLASHING

名稱	鋁板安裝位置圖	制圖	WYY	2021.02.09	修改		
材料		復核			日期		
顏色		批准			圖號	J851-PT-LBW5	





工程號

J-851

地盤

青衣明翹匯

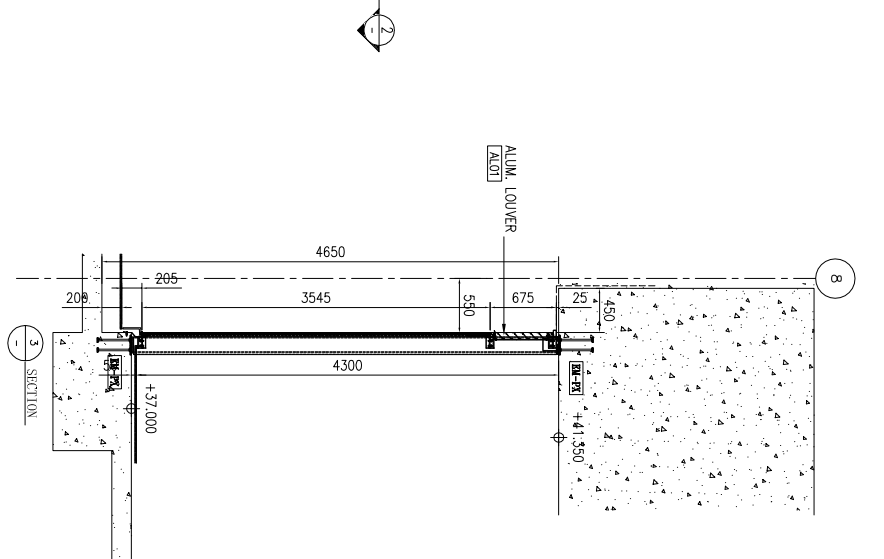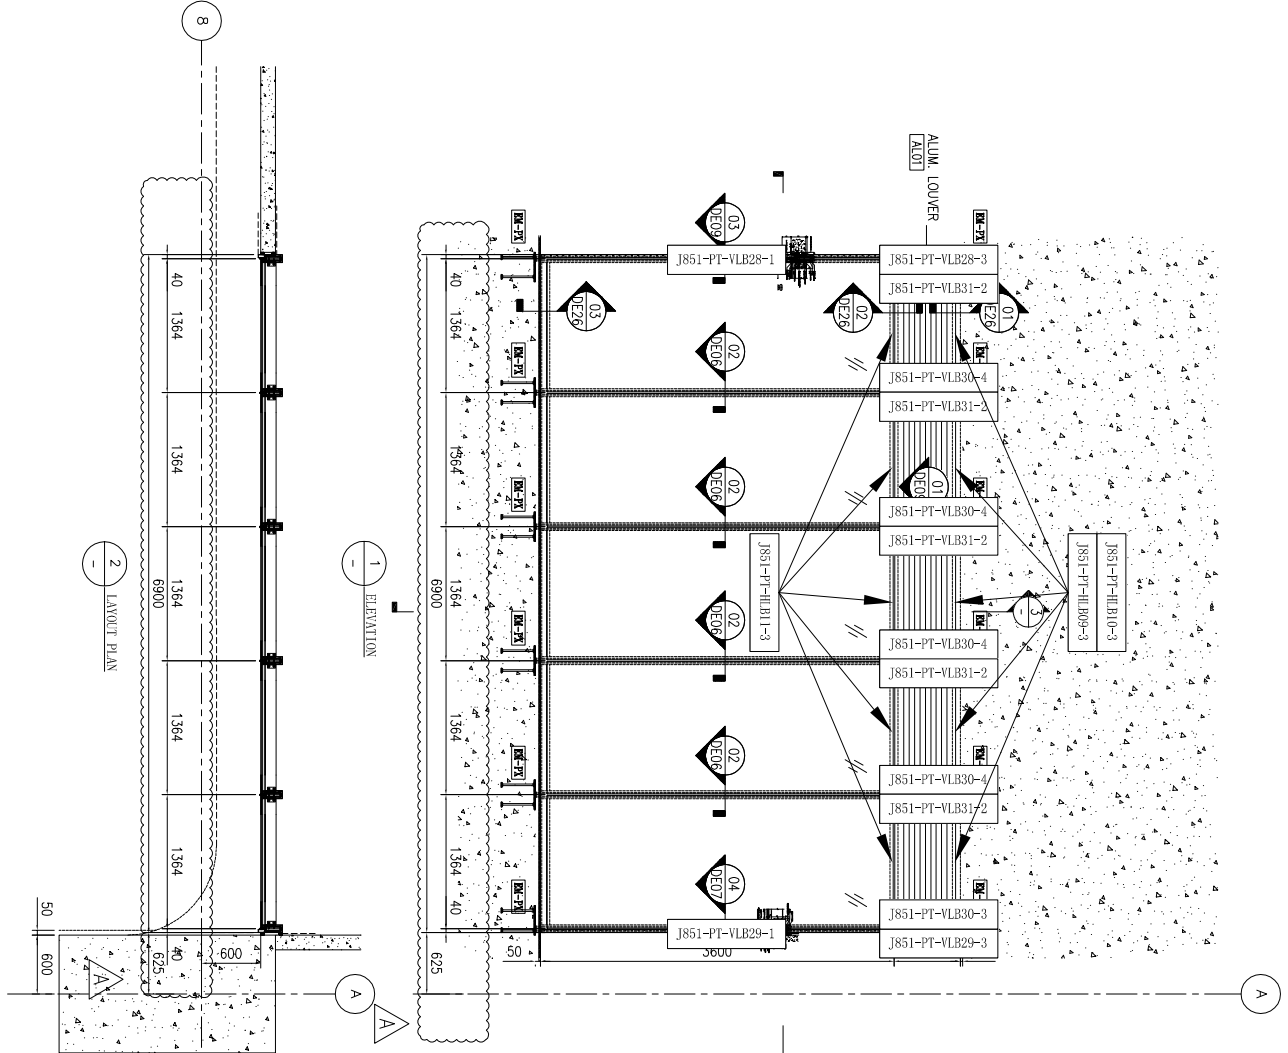

GLASS WALL MARK	MARK
LOCATION	SETTING AREA @ UPPER GROUND FLOOR
AMOUNT	1NGS
GLASS	Q11-12mm THK. CLEAR TEMPERED GLASS
COLOR CODE	[ALU]-DARK GREY

LEGEND	
	VISION GLASS
	12mm THK. TEMPERED GLASS
	3mm THK. ALUM. CLADDING
	15mm THK. ALUM. FLASHING

名稱	鋁板安裝位置圖	制圖	WYY	2021.02.09	修改		
材料		復核			日期		
顏色		批准			圖號	J851-PT-LBW6	

