

工程指示 / 要求簡箋(E.I.)

工程指示編號：EI / 3086 / 21 修改版次：B

工程編號：J851 工程名稱：青衣明翹匯

工程項目：平台 Window Wall - 地盤用铝板加工圖

收件人：生統 發件人：Yancy Chen 日期：11/03/2021

要求提供 / 確認 事項：

- () 初步鋁料 B.M. () 加工拆圖，然後生產 () 尺寸表
- () 正式鋁料 B.M. () 技術上資料 / 指示 () 報價
- () 配件 B.M. () 樣辦或貨品說明書 () 分判合約
- () 其他：_____

內容：

請按附件修改圖紙。(依大圖分倉修改)

請在 30/3/2021 前完成上列要求。

附：

1+ 6 頁

以上項目為：


- 原合約工程包 原合約工程加 / 減賬 新工程報價

原因：-

分發東莞各部門：

- () 生產技術總監 連附件 () 技術部 連附件 () 生產部 連附件 () 機械設計部 連附件
- () 採購部 連附件 () 生產統籌部 連附件
- () 質檢部 連附件 () 會計部 連附件 () 報關組 連附件 () 其他 _____ 連附件

分發香港各部門：


- () 行政部 連附件 () 會計部 連附件 () 統籌部 連附件 () 工程部地盤科文 連附件 
- () 採購部 連附件 () QS 部 連附件 () 維修部 連附件 () 其他 _____ 連附件

傳遞編號：

HK0486 / 21

發件人簽署：

項目經理簽署：

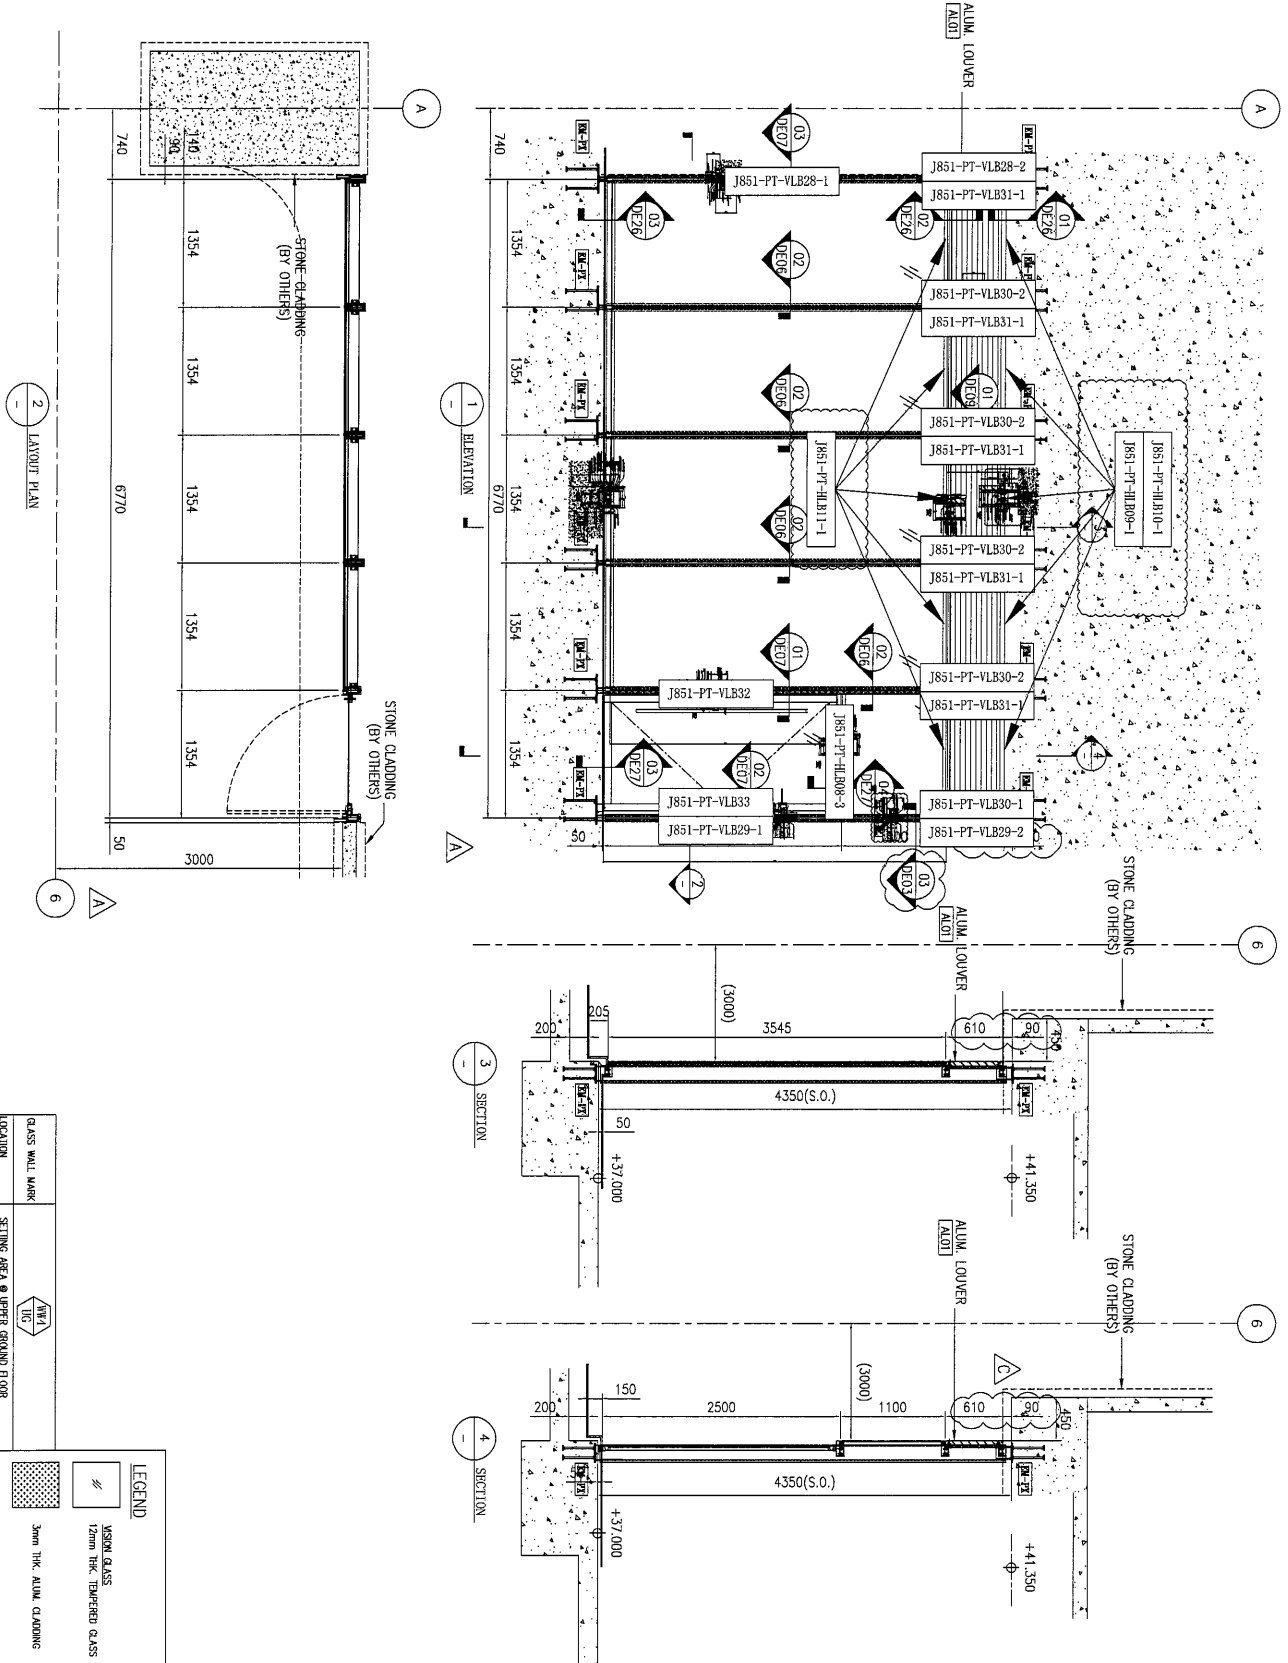

GLASS WALL MARK	SETTING AREA @ UPPER GROUND FLOOR
LOCATION	INSS
AMOUNT	Q11-12mm THK. CLEAR TEMPERED GLASS
GLASS	Q11-12mm THK. CLEAR TEMPERED GLASS
COLOR CODE	AL01-DARK GREY

LEGEND

	VISION GLASS
	12mm THK. TEMPERED GLASS
	3mm THK. ALUM. CLADDING
	15mm THK. ALUM. FLASHING

名稱	鋁板安裝位置圖	制圖	WYY	2021.02.09	修改		
材料		復核			日期		
顏色		批准			圖號	J851-PT-LBW4	




美特鋁質 有限公司
MIDI Aluminium Fabricator Ltd.

工程號

J-851

地盤

青衣明翹匯

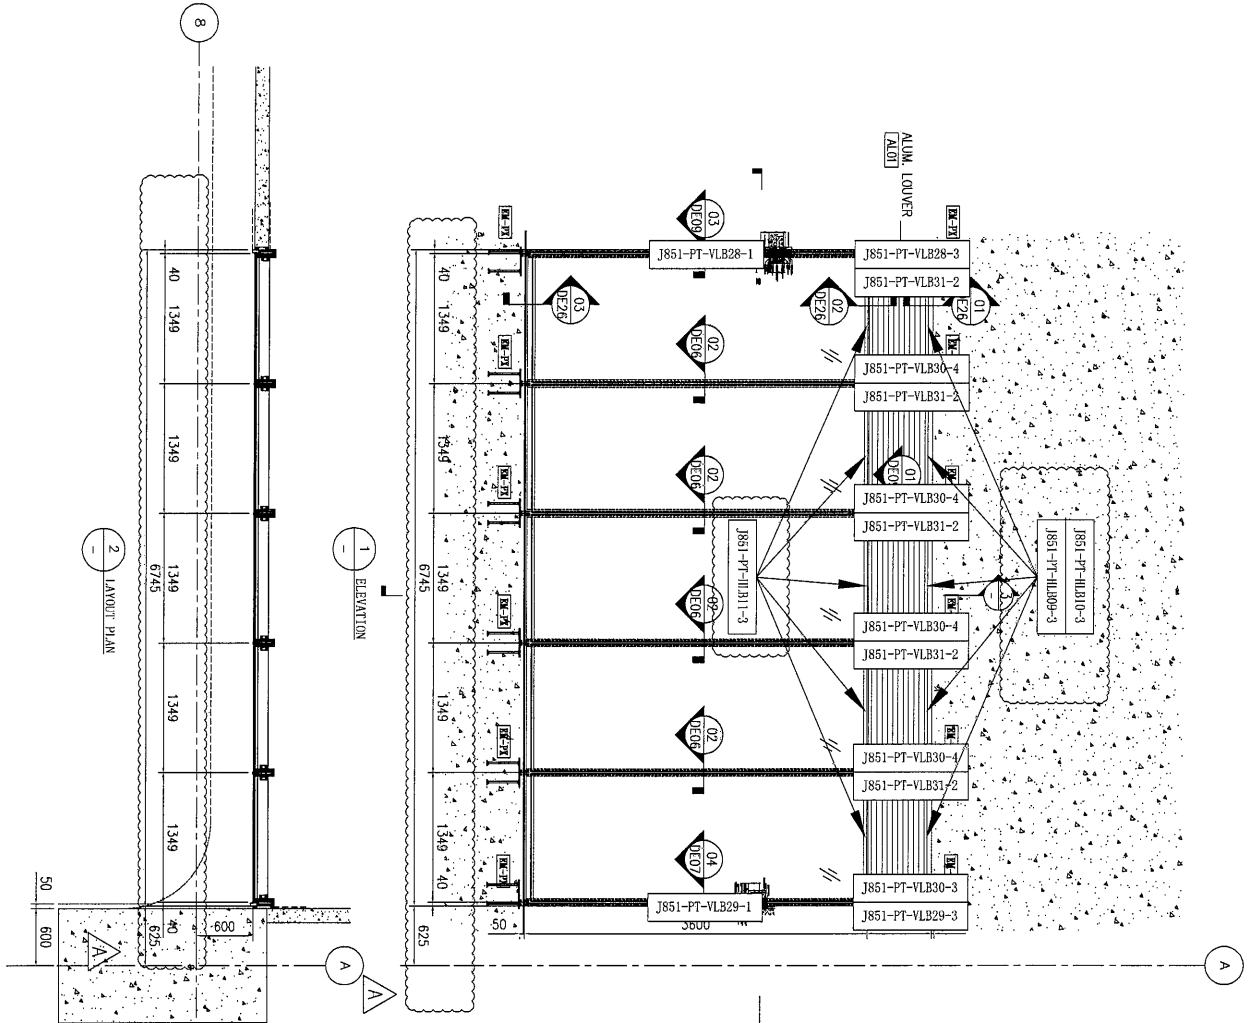




GLASS WALL MARK	WING
LOCATION	SETTING AREA & UPPER GROUND FLOOR
AMOUNT	NOGS.
GLASS	6.11-12mm THK CLEAR TEMPERED GLASS
COLOR CODE	WHITE-DARK GREY

	3mm THK ALUM. CLADDING
	15mm THK ALUM. FLASHING
	12mm THK TEMPERED GLASS
	6.11-12mm THK CLEAR TEMPERED GLASS

名稱	鋁板安裝位置圖	制圖	WYY	2021.02.09	修改			
材料		復核			日期			
顏色		批准			圖號	J851-PT-LBW6		

工程號 J-851 地盤 青衣明翹匯

序号	物料编号	数量	长度	A	N	B
1	J851-PT-HLB09-1	5	1339	69.5	300	69.5
2	J851-PT-HLB09-2	4	1427.5	113.8	300	113.8
3	J851-PT-HLB09-3	5	1334	67	300	67

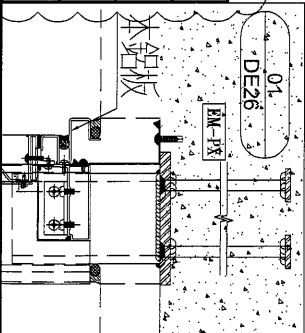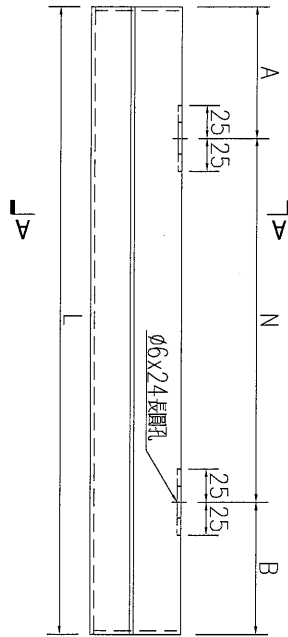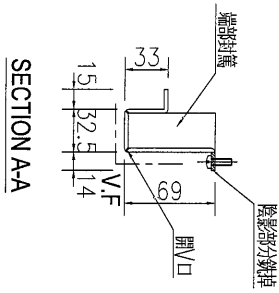




名稱	鋁板加工圖	制圖	WYY	2021.02.01	修改	B	
材料	3mm鋁板	復核			日期	2021.3.11	
顏色	UCT534509SC-3 深灰色	批准			圖號	J851-PT-HLB09	



美特鋁質 有限公司
MIDI Aluminium Fabricator Ltd.

工程號 J-851 地盤 青衣明翹匯

序号	物料编号	数量	长度	A	N	B
1	J851-PT-HLB10-1	5	1258	179	300	179
2	J851-PT-HLB10-2	4	1346.5	223.3	300	223.3
3	J851-PT-HLB10-3	5	1253	176.5	300	176.5

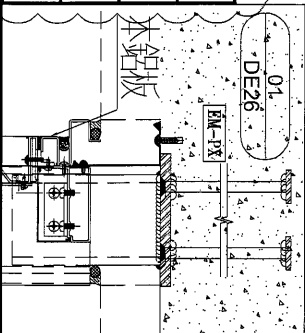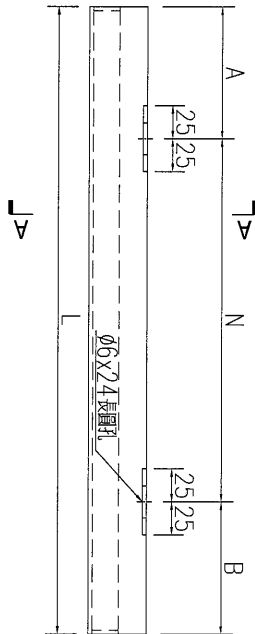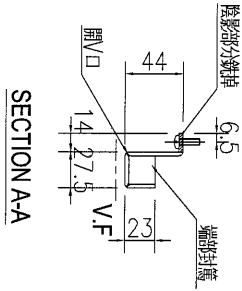




名稱	鋁板加工圖	制圖	WYY	2021.02.01	修改	B	
材料	3mm 鋁板	復核			日期	2021.3.11	
顏色	UCT534509SC-3 深灰色	批准			圖號	J851-PT-HLB10	



美特鋁質有限公司
MIDI Aluminium Fabricator Ltd.

工程號 J-851 地盤 青衣明麗匯

序号	物料编号	数量	长度	A	N	B
1	J851-PT-HLB11-1	5	1258	29	300	29
2	J851-PT-HLB11-2	4	1346.5	73.25	300	73.25
3	J851-PT-HLB11-3	5	1253	26.5	300	26.5

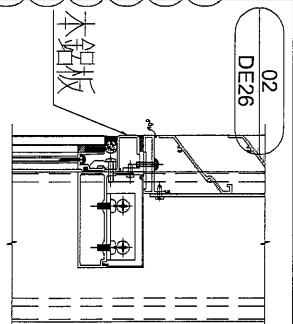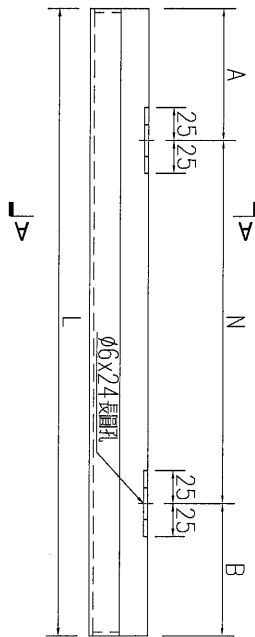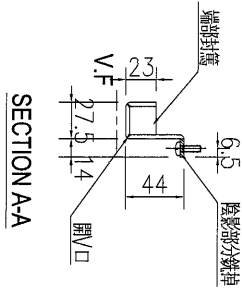

名稱	鋁板加工圖	制圖	WYY	2021.02.01	修改	B	
材料	3mm鋁板	復核			日期	2021.3.11	
顏色	UCT534509SC-3 深灰色	批准			圖號	J851-PT-HLB11	