

工程指示 / 要求簡箋(E.I.)

工程指示編號：EI / 3093 / 21

修改版次：_

工程編號：J851

工程名稱：青衣明翹匯

工程項目：趟門和幕牆間牆位室外鋁板(32/F-33/F)

收件人：生統

發件人：Yancy Chen

日期：25/02/2021

要求提供 / 確認 事項：

- () 初步鋁料 B.M. () 加工拆圖，然後生產 () 尺寸表
- () 正式鋁料 B.M. () 技術上資料 / 指示 () 報價
- () 配件 B.M. () 樣辦或貨品說明書 () 分判合約
- () 其他：_____

內容：

附件加工圖需地盤確定才可正式加工。

灰色顏色編號:UCT534509SC-3 白色顏色編號:TUC43350

請在 15/3/2021 前完成上列要求。

附：

1+ 4 頁

以上項目為：

- 原合約工程包 原合約工程加 / 減賬 新工程報價

原因：-

分發東莞各部門：

- () 生產技術總監 連附件 () 技術部 連附件 () 生產部 連附件 () 機械設計部 連附件
- () 採購部 連附件 (/) 生產統籌部 連附件
- () 質檢部 連附件 () 會計部 連附件 () 報關組 連附件 () 其他 _____ 連附件

分發香港各部門：

- () 行政部 連附件 () 會計部 連附件 () 統籌部 連附件 (/) 工程部地盤科文 連附件
- () 採購部 連附件 () QS 部 連附件 () 維修部 連附件 () 其他 _____ 連附件


積哥, 判頭
相河榮


傳遞編號：

HK0362 / 21

發件人簽署：

項目經理簽署：

 藝 枉 跣 斬 鈕 登 鼠 伺 MIDI Aluminium Fabricator Ltd.		??	易 蹋?		
党 甥		漆?	懷 捨 滂	2020.5.18	?? CC-02
??		? 瞄	璉 蛺 輿	2020.5.30	? 講
			蠶 拘		拿 离


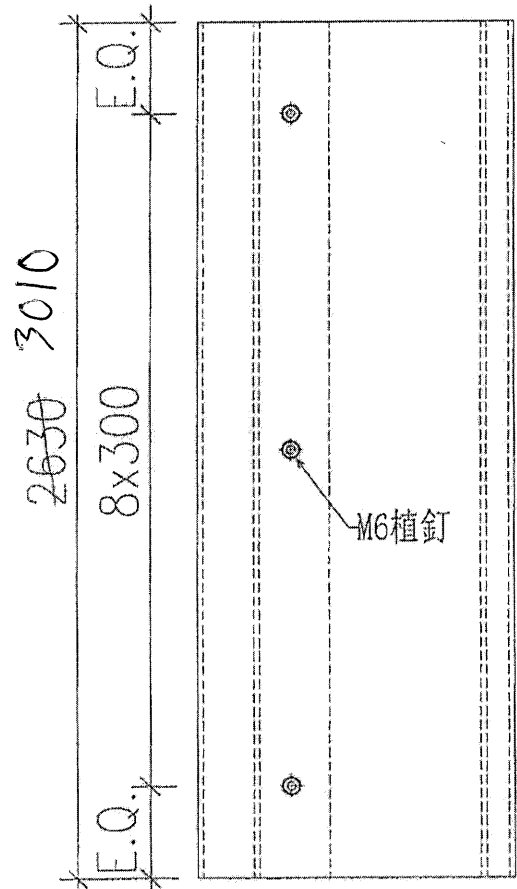


	位置	數量	顏色
32/F	TOWER 1A - FLAT A	1	灰色
32/F	TOWER 1A - FLAT B	1	灰色
32/F	TOWER 1 - FLAT A	1	灰色
	TOWER 1 - FLAT B	15	灰色
	TOWER 1 - FLAT C	15	灰色
32/F	TOWER 1 - FLAT D	1	灰色
32/F	TOWER 2A - FLAT A	1	灰色
	TOWER 2 - FLAT A	15	灰色
32/F	TOWER 2 - FLAT B	1	灰色
32/F	TOWER 2 - FLAT C	1	灰色
	TOWER 2 - FLAT D	15	灰色


總數: 7


	位置	數量	顏色
	TOWER 1 - FLAT A	15	白色
32/F	TOWER 1 - FLAT B	1	白色
32/F	TOWER 1 - FLAT C	1	白色
	TOWER 1 - FLAT D	15	白色
32/F	TOWER 2 - FLAT A	1	白色
	TOWER 2 - FLAT B	15	白色
	TOWER 2 - FLAT C	15	白色
32/F	TOWER 2 - FLAT D	1	白色

總數: 4

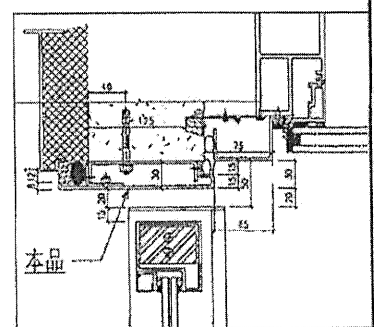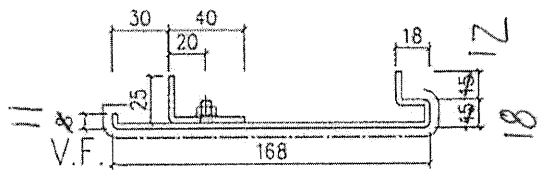

馱 最?	J-851	華 雁	青 衣 明 懸 滙	蛻 璃
摩 < 想	幕 牆 收 口 鋁 板 拆 圖		? 斬	
第 踏	3mm 鋁 板		華 雁 ✓	
? 伎	-		馱?	

 藝 扭 跣 斷 鋁 發 鼠 洞 MIDI Aluminium Fabricator Ltd.		??	易 闕?	
党 蛸		??	懷 槍 滂	2020.5.18
??		??	玃 蛸 與	2020.5.30
			盤 狗	奔 離


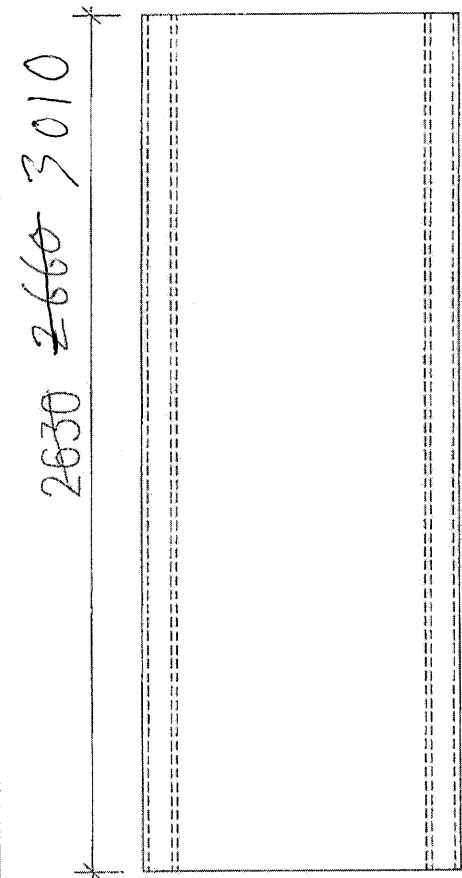


位置	數量	顏色
32F TOWER 1 - FLAT A	1	灰色
32F TOWER 1 - FLAT D	1	灰色
TOWER 1A - FLAT A	30	灰色
32F TOWER 2A - FLAT A	1	灰色
TOWER 2 - FLAT D	15	灰色

總數: 3

位置	數量	顏色
TOWER 1 - FLAT A	15	白色
TOWER 1 - FLAT D	15	白色
32F TOWER 2 - FLAT A	1	白色
32F TOWER 2 - FLAT D	1	白色

總數: 2

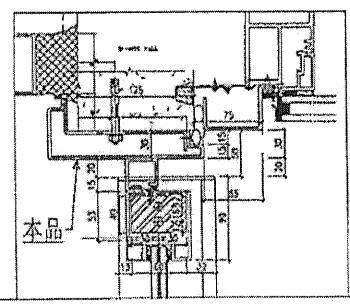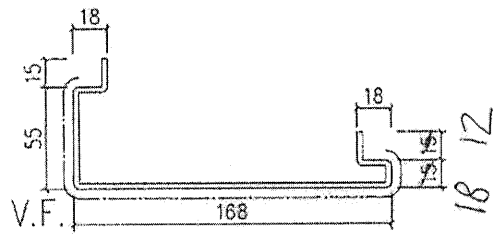


馱 最?	J-851	華 冠	青 衣 明 翹 滙	暫 璃
靡 想	幕 牆 收 口 鋁 板 拆 圖	?	蛸	
第 踏	3mm 鋁 板	華 冠	✓	
? 伎	-	馱?		

EG-DWG4



藝 枉 跣 斷 鈕 葵 鼠 伺
MIDI Aluminium Fabricator Ltd.

??	易 蹋?	
案?	懷 槍 滂	2020.5.18
??	玳 蛩 輿	2020.5.30
??	蠶 拘	?? 講
		奔 離

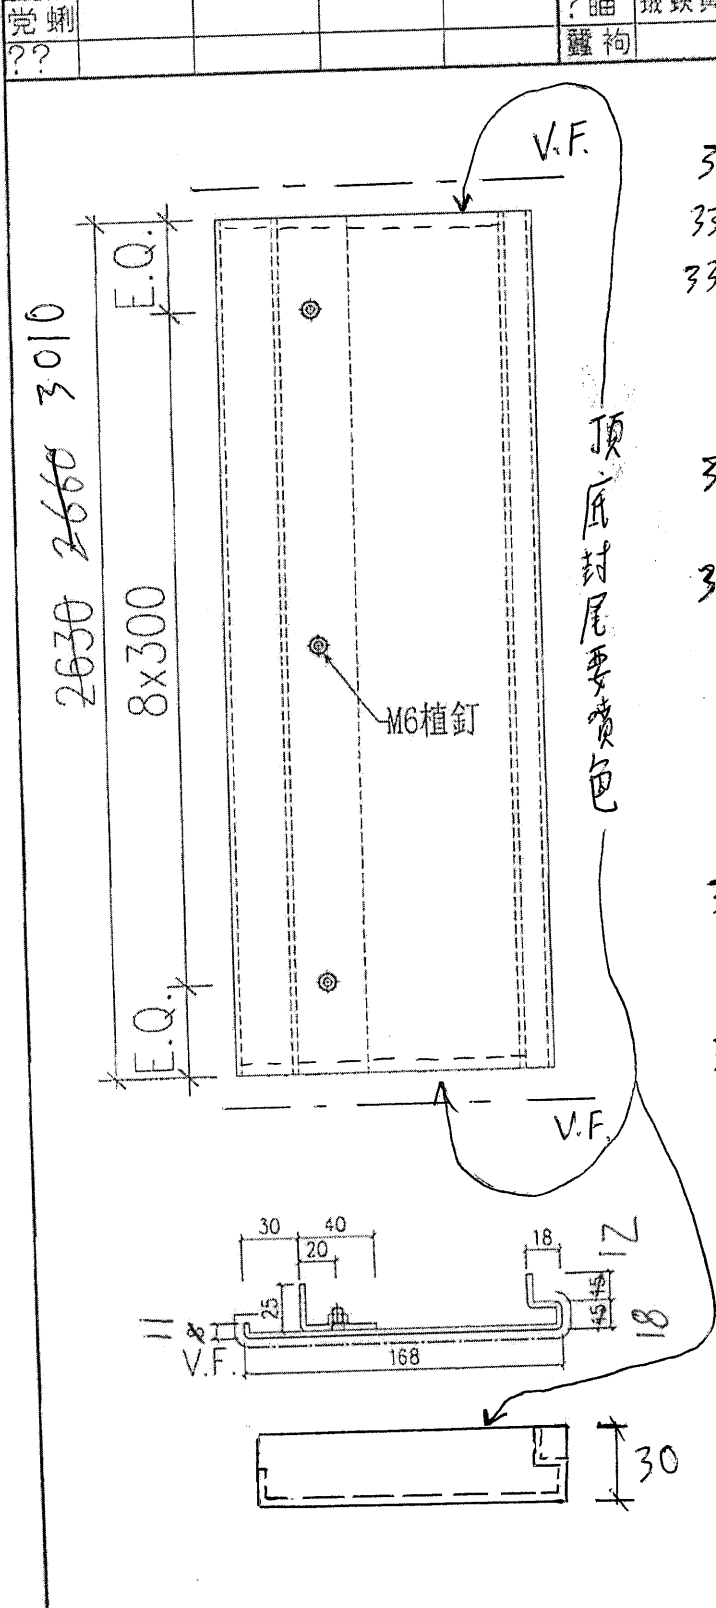


位置	數量	顏色
33F TOWER 1A - FLAT A	1	灰色
33F TOWER 1A - FLAT B	1	灰色
33F TOWER 1 - FLAT A	1	灰色
TOWER 1 - FLAT B		灰色
TOWER 1 - FLAT C	15	灰色
TOWER 1 - FLAT D	15	灰色
33F TOWER 2A - FLAT A	1	灰色
TOWER 2 - FLAT A	15	灰色
33F TOWER 2 - FLAT B	1	灰色
TOWER 2 - FLAT C	15	灰色
TOWER 2 - FLAT D	15	灰色


總數: 5


位置	數量	顏色
TOWER 1 - FLAT A	15	白色
33F TOWER 1 - FLAT B	1	白色
TOWER 1 - FLAT C	15	白色
TOWER 1 - FLAT D	15	白色
33F TOWER 2 - FLAT A	1	白色
TOWER 2 - FLAT B	15	白色
TOWER 2 - FLAT C	15	白色
TOWER 2 - FLAT D	15	白色

總數: 2

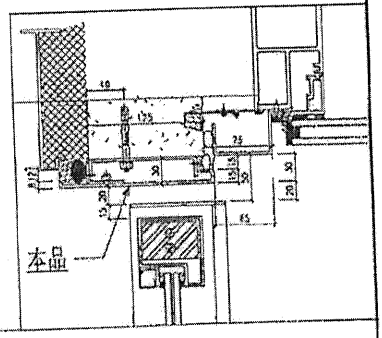

駭 最?	J-851	華 冠	青 衣 明 翹 瀨		暫 璃
靡 想	幕 端 收 口 鋁 板 拆 圖			?	
第 蹋	3mm 鋁 板	華 冠		✓	
? 伎	-	駭?			

 藝 扭 跣 斯 鈕 登 鼠 伺 MIDI Aluminium Fabricator Ltd.	??	易 隔?		
	梁?	懷 槍 滂	2020.5.18	?? DD-02
党 刺		?	? 請	
??		鑿 鉤		拿 离

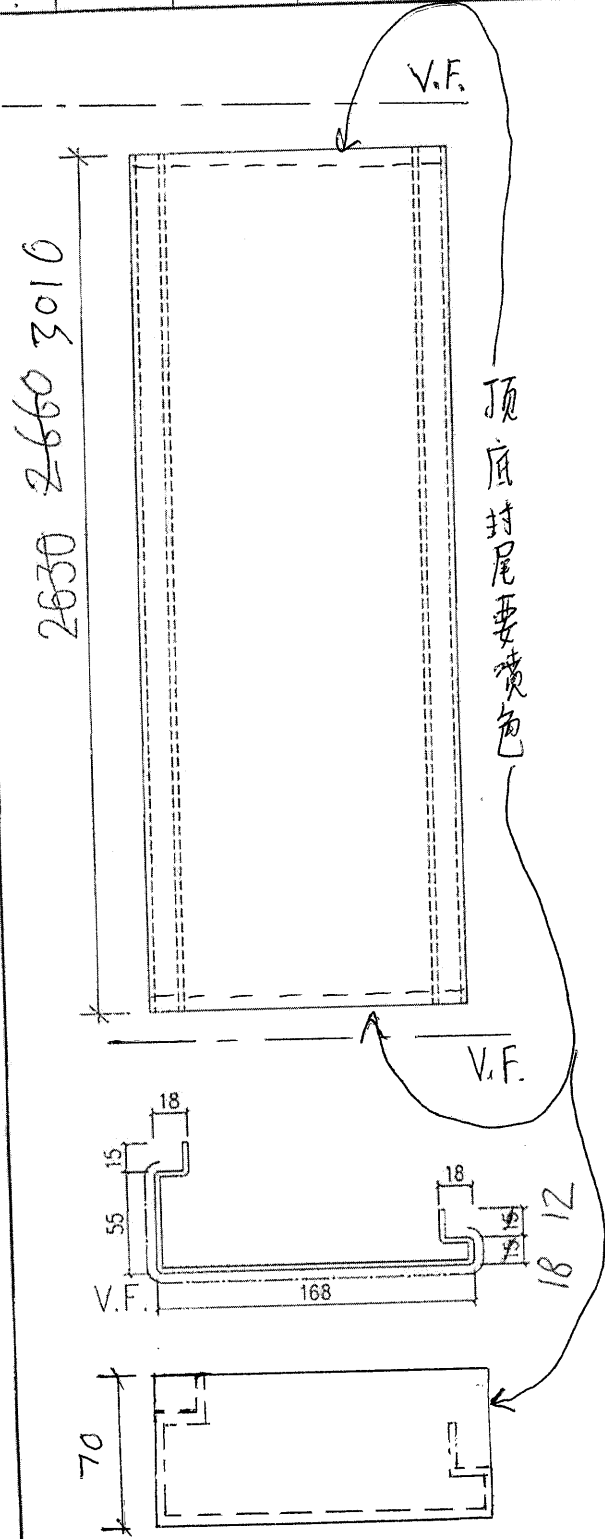


位置	數量	顏色
33F TOWER 1 - FLAT A	1	灰色
33F TOWER 1 - FLAT B	1	灰色
TOWER 1A - FLAT A	30	灰色
33F TOWER 2A - FLAT A	1	灰色
TOWER 2 - FLAT D	15	灰色

總數: 3

位置	數量	顏色
TOWER 1 - FLAT A	15	白色
TOWER 1 - FLAT D	15	白色
33F TOWER 2 - FLAT B	1	白色
33F Tower 2 - FLAT A	1	白色

總數: 2

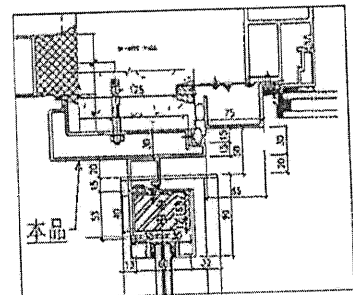

歌 最?	J-851	華 雁	青 衣 明 翹 滙	
靡 想	幕 牆 收 口 鋁 板 拆 圖			?
第 踏	3mm 鋁 板	華 雁	✓	
? 伎	-	馱?		

暫 璃