



工程指示 / 要求簡箋(E.I.)

工程指示編號：EI/ 3115 /21

修改版次：

工程編號：J851

工程名稱：青衣明翹滙

工程項目：

冷氣棚格地盤用棚格至生產 (18/F-35/F)

收件人：

生統

發件人：

Joe Chan

日期：

4/3/2021

☐ 要求提供 / ☒ 確認 事項：

- | | | |
|------------------------------------|-------------------------------------|-------------------------------|
| ☐ 初步鋁料 B.M. | ☐ 加工拆圖，然後生產 | ☐ 尺寸表 |
| ☐ 正式鋁料 B.M. | ☐ 技術上資料 / 指示 | ☐ 報價 |
| ☐ 配件 B.M. | ☐ 樣辦或貨品說明書 | ☐ 分判合約 |
| ☐ 其他：_____ | | |

內容：

請依附件資料，生產棚格至，分樓層出貨送地盤。
(工廠加工前，請先看組裝圖，了解鋁料避位方向，請勿開錯料)
- 標籤要求：請照張料表，每款棚格至需加上 REMARK 資料，
以便地盤派料。謝謝！

請在 20/4/2021 前完成上列要求。

附有關圖紙 / 文件：

1 + 197 頁

以上項目為：

☐ 原合約工程包 ☐ 原合約工程加 / 減賬 ☐ 新工程報價

原因：-

分發東莞各部門：

☐ 生產技術總監 ☐ 連附件	☐ 技術部 ☐ 連附件	☐ 生產部 ☐ 連附件	☐ 機械設計部 ☐ 連附件
☐ 採購部 ☐ 連附件	☒ 生產統籌部 ☒ 連附件	梅軍	
☐ 質檢部 ☐ 連附件	☐ 會計部 ☐ 連附件	☐ 報關組 ☐ 連附件	☒ 其他 小羅 ☒ 連附件

分發香港各部門：

☐ 行政部 ☐ 連附件	☐ 會計部 ☐ 連附件	☐ 統籌部 ☐ 連附件	☒ 工程部地盤科文 ☒ 連附件	積哥
☐ 採購部 ☐ 連附件	☐ QS 部 ☐ 連附件	☐ 維修部 ☐ 連附件	☐ 其他 _____ ☐ 連附件	

傳遞編號：

HK 0406/21

發件人簽署：

項目經理簽署：



鋁材開料總表

工程號碼: J851 工程名稱: 青衣

序號	鋁料編號	名稱	表面處理		開料長度	實用長料總數量		浪費率(%)
			顏色	層厚		支數	長度	
1	X85807(深灰)				5600	185	1036000	1.52
2	X85807(白)				5600	103	576800	1.72
3	X85808(深灰)				5600	229	1282400	1.87
4	X85808(白)				5600	72	403200	1.53
5	X85704(深灰)				6000	1464	8784000	1.09
6	X85704(白)				6000	567	3402000	1.38
7	X85705(深灰)				6000	596	3576000	1.22
8	X85705(白)				6000	222	1332000	1.53
9	PE00E3006(MILL)				5600	6	33600	1.61

送至: _____

由: _____

日期: _____

簡短說明: _____

共19頁 第1頁

打印日期: 4/3/2021 打印時間: 10:25



工程號碼: J851, 工程名稱: 青衣

開料長度: 5600, 總長料支數: 6, 總開料支數: 60

鋸片厚度(mm): 4, 料頭尾總切除(mm): 20, 浪費率(%): 1.61

鋁材開料清單 PE00E3006(MILL)

窗號	編號(用料狀況)	實用長度(長料開數)	需要 支數	開料 支數	長料 支數	餘料 支數	編號(剩餘長度)
AL01-B01LG, AL01-B01RG, AL01-B02LG, AL01-B02RG, AL01-B01RG, AL01-B02RG	1-6, 2, 5	545.0	60	60	6	2	1@(90)x1 2@(2835)x1 3-4@(90)x2 5@(2835)x1 6@(90)x1 2@(90)x1 5@(90)x1

工程號碼: J851, 工程名稱: 青衣

開料長度: 6000, 總長料支數: 222, 總開料支數: 1446

鋸片厚度(mm): 4, 料頭尾總切除(mm): 20, 浪費率(%): 1.53

鋁材開料清單 X85705(白)

窗號	編號(用料狀況)	實用長度(長料開數)	需要 支數	開料 支數	長料 支數	餘料 支數	編號(剩餘長度)
A07W-03, A08W-03, A09W-03	1-15	1495.0	45	45	15	0	1-15@ (1483)x15
A02W-23, A03W-23	16-23	1468.0	45	29	8	0	16-18@ (92)x3 19@ (1564)x1 20-22@ (92)x3 23@ (3036)x1
A01W-23, A03W-23	(餘料)1-15, 19	1468.0		16	0	16	1-15@ (11)x15 19@ (92)x1
A01W-23a, A01W-26b, A02W-13, A02W-23a, A02W-26b, A03W-13, A03W-23a, A03W-26b	24-75	1443.0	210	197	52	0	24-37@ (192)x14 38@ (3086)x1 39-41@ (192)x3 42@ (4533)x1 43-48@ (192)x6 49@ (1639)x1 50-56@ (192)x7 57@ (4533)x1 58-67@ (192)x10 68@ (3086)x1 69-75@ (192)x7
A01W-23a, A02W-13, A02W-23a, A02W-26b, A03W-13, A03W-26b	(餘料)23, 38, 42, 49, 57, 68	1443.0		13	0	6	23@ (142)x1 38@ (192)x1 42@ (192)x1 49@ (192)x1 57@ (192)x1 68@ (192)x1
A01W-13	76-79	1433.0	15	15	4	0	76-78@ (232)x3 79@ (1669)x1
A01W-07, A02W-07, A03W-07	80-102	1396.0	90	85	23	0	80-86@ (380)x7 87@ (4580)x1 88-93@ (380)x6 94@ (1780)x1 95-101@ (380)x7 102@ (4580)x1
A01W-07, A02W-07, A03W-07	(餘料)79, 87, 94	1396.0		5	0	3	79@ (269)x1 87@ (380)x1 94@ (380)x1
A04W-06, A05W-06, A06W-06, A07W-11, A08W-12, A09W-11	103-124	1395.0	90	81	22	0	103-108@ (384)x6 109@ (1783)x1 110-112@ (384)x3 113@ (3182)x1 114-116@ (384)x3 117@ (4581)x1 118-123@ (384)x6 124@ (1783)x1
A04W-06, A06W-06, A07W-11, A08W-12	(餘料)102, 109, 113, 117	1395.0		9	0	4	102@ (383)x1 109@ (384)x1 113@ (384)x1 117@ (384)x1
A01W-08, A02W-08, A03W-08	125-148	1346.0	96	93	24	0	125-131@ (580)x7 132@ (1930)x1 133-139@ (580)x7 140@ (1930)x1 141-147@ (580)x7 148@ (1930)x1
A01W-08, A02W-08, A03W-08	(餘料)124, 132, 140	1346.0		3	0	3	124@ (433)x1 132@ (580)x1 140@ (580)x1

工程號碼: J851, 工程名稱: 青衣

開料長度: 6000, 總長料支數: 222, 總開料支數: 1446

鋸片厚度(mm): 4, 料頭尾總切除(mm): 20, 浪費率(%): 1.53

鋁材開料清單 X85705(白)

窗號	編號(用料狀況)	實用長度(長料開數)	需要 支數	開料 支數	長料 支數	餘料 支數	編號(剩餘長度)
A01W-25, A02W-25, A03W-25	149-159	1298.0	45	39	11	0	149-151@(772)x3 152@(3376)x1 153-155@(772)x3 156@(4678)x1 157-159@(772)x3
A01W-25, A02W-25, A03W-25	(餘料)148, 152, 156	1298.0		6	0	3	148@(628)x1 152@(772)x1 156@(772)x1
A01W-50, A01W-51, A02W-50, A02W-51, A03W-50, A03W-51	160-182	1248.0	90	83	23	0	160-162@(972)x3 163@(2224)x1 164-166@(972)x3 167@(3476)x1 168-170@(972)x3 171@(4728)x1 172-177@(972)x6 178@(2224)x1 179-181@(972)x3 182@(3476)x1
A01W-51, A02W-50, A02W-51, A03W-51	(餘料)163, 167, 171, 178	1248.0		7	0	4	163@(972)x1 167@(972)x1 171@(972)x1 178@(972)x1
A06W-01	183	697.0	45	8	1	0	183@(372)x1
A04W-01, A05W-01, A06W-01	(餘料)149-182	697.0		37	0	34	149-159@(71)x11 160-181@(271)x22 182@(672)x1
A01W-17, A02W-15, A02W-17, A03W-15, A03W-17	184-190	573.0	90	55	7	0	184@(3095)x1 185-186@(210)x2 187@(3095)x1 188-189@(210)x2 190@(3095)x1
A01W-15, A01W-17, A02W-15, A03W-15	(餘料)125-148, 182, 184, 187	573.0		35	0	27	125-147@(3)x23 148@(51)x1 182@(95)x1 184@(210)x1 187@(210)x1
A01W-24, A01W-29, A02W-24, A02W-35, A03W-24, A03W-29	191-197	468.0	90	63	7	0	191@(1732)x1 192-193@(316)x2 194@(4564)x1 195@(3148)x1 196@(1732)x1 197@(316)x1
A01W-24, A01W-29, A02W-35, A03W-24, A03W-29	(餘料)190-191, 194-196	468.0		27	0	5	190@(263)x1 191@(316)x1 194-196@(316)x3
A07W-06, A08W-06, A09W-06	198-201	405.0	45	31	4	0	198-199@(254)x2 200@(5571)x1 201@(5162)x1
A07W-06, A09W-06	(餘料)124, 200	405.0		14	0	2	124@(24)x1 200@(254)x1
A01W-05, A02W-05, A03W-05	202-215	361.0	270	203	14	0	202@(140)x1 203@(505)x1 204-208@(140)x5 209@(2695)x1 210-214@(140)x5 215@(4885)x1

工程號碼: J851, 工程名稱: 青衣

開料長度: 6000, 總長料支數: 222, 總開料支數: 1446

鋸片厚度(mm): 4, 料頭尾總切除(mm): 20, 浪費率(%): 1.53

鋁材開料清單 X85705(白)

窗號	編號(用料狀況)	實用長度(長料開數)	需要 支數	開料 支數	長料 支數	餘料 支數	編號(剩餘長度)
A01W-05, A02W-05, A03W-05	(餘料)80-123, 183, 201, 203, 209	361.0		67	0	48	80-101@(15)x22 102@(18)x1 103-123@(19)x21 183@(7)x1 201@(52)x1 203@(140)x1 209@(140)x1
A04W-07, A06W-07	216-217	347.0	45	17	2	0	216@(5278)x1 217@(715)x1
A04W-07, A05W-07	(餘料)215-216	347.0		28	0	2	215@(322)x1 216@(13)x1
A01W-27, A02W-27	218-219	308.0	45	6	2	0	218@(4420)x1 219@(5668)x1
A01W-27, A02W-27, A03W-27	(餘料)191-197, 215, 217-219	308.0		39	0	11	191-197@(4)x7 215@(10)x1 217@(91)x1 218@(52)x1 219@(988)x1
A06W-11, A07W-07, A09W-07	220-222	247.0	90	36	3	0	220@(2215)x1 221@(4223)x1 222@(2466)x1
A04W-11, A05W-11, A07W-07, A08W-07, A09W-07	(餘料)79, 160-181, 190, 198-200, 219-221, 221	247.0		54	0	31	79@(18)x1 160-181@(20)x22 190@(12)x1 198-200@(3)x3 219@(235)x1 220@(207)x1 221@(458)x1 221@(207)x1

工程號碼: J851, 工程名稱: 青衣

開料長度: 6000, 總長料支數: 596, 總開料支數: 3369

鋸片厚度(mm): 4, 料頭尾總切除(mm): 20, 浪費率(%): 1.22

鋁材開料清單 X85705(深灰)

窗號	編號(用料狀況)	實用長度(長料開數)	需要 支數	開料 支數	長料 支數	餘料 支數	編號(剩餘長度)
A07G-02, A08G-02, A09G-02	1-15	1670.0	45	45	15	0	1-15@(958)x15
A01G-51a, A02G-54, A03G-52	16-30	1650.0	45	45	15	0	16-30@(1018)x15
A01G-01, A02G-01, A03G-01	31-93	1496.0	189	189	63	0	31-93@(1480)x63
A04G-04, A05G-04, A06G-04, A07G-03, A08G-03, A09G-03	94-245	1495.0	456	450	152	0	94-113@(1483)x20 114@(4481)x1 115-133@(1483)x19 134@(2982)x1 135-184@(1483)x50 185@(4481)x1 186-214@(1483)x29 215@(2982)x1 216-245@(1483)x30
A05G-04, A06G-04, A08G-03, A09G-03	(餘料)114, 134, 185, 215	1495.0		6	0	4	114@(1483)x1 134@(1483)x1 185@(1483)x1 215@(1483)x1
A04G-05, A05G-05, A06G-05	(餘料)31-75	1475.0	45	45	0	45	31-75@(1)x45
A01G-28, A02G-28, A03G-28	(餘料)76-78	1473.0	3	3	0	3	76-78@(3)x3
A01G-26a, A02G-26a, A03G-26a	(餘料)79-123	1468.0	45	45	0	45	79-93@(8)x15 94-123@(11)x30
A01G-30, A02G-36, A03G-30	(餘料)124-168	1461.0	45	45	0	45	124-168@(18)x45
A02G-16, A03G-11, A03G-16, XG-01	246-274	1448.0	192	112	29	0	246-255@(172)x10 256@(4528)x1 257-273@(172)x17 274@(1624)x1
A01G-11, A01G-16, A02G-11, A02G-16, A03G-11	(餘料)169-245, 256	1448.0		80	0	78	169-245@(31)x77 256@(172)x1
A01G-23a, A01G-26b, A02G-23a, A02G-26b, A03G-23a, A03G-26b	275-330	1443.0	225	216	56	0	275-292@(192)x18 293@(3086)x1 294-303@(192)x10 304@(1639)x1 305-311@(192)x7 312@(4533)x1 313-322@(192)x10 323@(3086)x1 324-330@(192)x7
A01G-23a, A02G-23a, A02G-26b, A03G-23a, A03G-26b	(餘料)274, 293, 304, 312, 323	1443.0		9	0	5	274@(177)x1 293@(192)x1 304@(192)x1 312@(192)x1 323@(192)x1
A01G-52, A02G-55, A03G-53	331-342	1439.0	45	42	12	0	331-333@(208)x3 334@(1651)x1 335-337@(208)x3 338@(3094)x1 339-341@(208)x3 342@(4537)x1
A02G-55, A03G-53	(餘料)334, 338	1439.0		3	0	2	334@(208)x1 338@(208)x1

工程號碼: J851, 工程名稱: 青衣

開料長度: 6000, 總長料支數: 596, 總開料支數: 3369

鋸片厚度(mm): 4, 料頭尾總切除(mm): 20, 浪費率(%): 1.22

鋁材開料清單 X85705(深灰)

窗號	編號(用料狀況)	實用長度(長料開數)	需要 支數	開料 支數	長料 支數	餘料 支數	編號(剩餘長度)
A01G-16b, A02G-16b, A03G-16b	343-353	1438.0	45	41	11	0	343-348@ (212)x6 349@ (1654)x1 350-352@ (212)x3 353@ (3096)x1
A01G-16b, A03G-16b	(餘料)342, 349	1438.0		4	0	2	342@ (211)x1 349@ (212)x1
XG-02	354-357	1418.0	15	13	4	0	354-356@ (292)x3 357@ (4558)x1
XG-02	(餘料)353	1418.0		2	0	1	353@ (252)x1
A01G-10, A02G-10, A03G- 10	358-368	1386.0	45	41	11	0	358-363@ (420)x6 364@ (1810)x1 365-367@ (420)x3 368@ (3200)x1
A01G-10, A03G-10	(餘料)357, 364	1386.0		4	0	2	357@ (388)x1 364@ (420)x1
B01G-02, B02G-02, B03G- 02	369-379	1348.6	45	40	11	0	369-371@ (569.6)x3 372@ (4627.4)x1 373-378@ (569.6)x6 379@ (1922.2)x1
B01G-02, B02G-02	(餘料)368, 372	1348.6		5	0	2	368@ (494.8)x1 372@ (569.6)x1
A01G-02, A02G-02, A03G- 02	380-390	1320.0	45	39	11	0	380-382@ (684)x3 383@ (3332)x1 384-386@ (684)x3 387@ (4656)x1 388-390@ (684)x3
A01G-02, A02G-02, A03G- 02	(餘料)379, 383, 387	1320.0		6	0	3	379@ (598.2)x1 383@ (684)x1 387@ (684)x1
A01G-11a, A03G-11a	391-398	1268.0	30	29	8	0	391-393@ (892)x3 394@ (2164)x1 395-397@ (892)x3 398@ (3436)x1
A03G-11a	(餘料)394	1268.0		1	0	1	394@ (892)x1
A01G-16a, A03G-16a	399-405	1238.0	30	25	7	0	399-401@ (1012)x3 402@ (4738)x1 403-405@ (1012)x3
A01G-16a, A03G-16a	(餘料)398, 402	1238.0		5	0	2	398@ (952)x1 402@ (1012)x1
A04G-09	406	1194.0	3	1	1	0	406@ (4782)x1
A05G-09, A06G-09	(餘料)406, 406	1194.0		2	0	2	406@ (3584)x1 406@ (2386)x1
A01G-03, A02G-03, A03G- 03	407-415	1146.0	45	39	9	0	407-408@ (230)x2 409@ (2530)x1 410-411@ (230)x2 412@ (2530)x1 413-414@ (230)x2 415@ (2530)x1
A01G-03, A02G-03, A03G- 03	(餘料)406, 409, 412	1146.0		6	0	3	406@ (86)x1 409@ (230)x1 412@ (230)x1
B13G-01, B14G-01, B15G- 01	416-424	1085.6	45	39	9	0	416-417@ (532)x2 418@ (2711.2)x1 419-420@ (532)x2 421@ (2711.2)x1 422-423@ (532)x2 424@ (2711.2)x1

工程號碼: J851, 工程名稱: 青衣

開料長度: 6000, 總長料支數: 596, 總開料支數: 3369

鋸片厚度(mm): 4, 料頭尾總切除(mm): 20, 浪費率(%): 1.22

鋁材開料清單 X85705(深灰)

窗號	編號(用料狀況)	實用長度(長料開數)	需要 支數	開料 支數	長料 支數	餘料 支數	編號(剩餘長度)
B13G-01, B14G-01, B15G-01	(餘料)415, 418, 421	1085.6		6	0	3	415@(350.8)x1 418@(532)x1 421@(532)x1
A08G-08a	425	1053.0	4	2	1	0	425@(3866)x1
A07G-08a	(餘料)424	1053.0		2	0	1	424@(597.2)x1
A09G-08a	(餘料)425	1020.0	2	2	0	1	425@(1818)x1
A01G-04, A02G-04, A03G-04	426-439	996.0	90	61	14	0	426@(980)x1 427@(3980)x1 428-432@(980)x5 433@(3980)x1 434-438@(980)x5 439@(3980)x1
A01G-04, A02G-04, A03G-04	(餘料)16-30, 399-405, 425, 427, 433	996.0		29	0	25	16-30@(18)x15 399-405@(12)x7 425@(818)x1 427@(980)x1 433@(980)x1
A04G-08, A05G-08, A06G-08, A07G-08, A08G-08, A09G-08	440-457	994.0	90	81	18	0	440-441@(990)x2 442@(2986)x1 443-444@(990)x2 445@(1988)x1 446-450@(990)x5 451@(1988)x1 452-453@(990)x2 454@(2986)x1 455-456@(990)x2 457@(3984)x1
A04G-08, A05G-08, A06G-08, A08G-08, A09G-08	(餘料)439, 442, 445, 451, 454	994.0		9	0	5	439@(986)x1 442@(990)x1 445@(990)x1 451@(990)x1 454@(990)x1
A07G-05, A08G-05, A09G-05	458-463	870.0	90	27	6	0	458@(4232)x1 459@(736)x1 460@(1610)x1 461-462@(736)x2 463@(4232)x1
A04G-12, A05G-12, A06G-12, A07G-05, A08G-05, A09G-05	(餘料)1-15, 391-398, 426-458, 460	870.0		63	0	57	1-15@(84)x15 391-397@(18)x7 398@(78)x1 426-438@(106)x13 439@(112)x1 440-456@(116)x17 457@(488)x1 458@(736)x1 460@(736)x1
A07G-04, A08G-04, A09G-04	464-469	770.0	45	30	6	0	464@(562)x1 465@(4432)x1 466@(562)x1 467@(3658)x1 468@(562)x1 469@(2884)x1
A07G-04, A08G-04, A09G-04	(餘料)425, 463, 465, 467	770.0		15	0	4	425@(44)x1 463@(362)x1 465@(562)x1 467@(562)x1

工程號碼: J851, 工程名稱: 青衣

開料長度: 6000, 總長料支數: 596, 總開料支數: 3369

鋸片厚度(mm): 4, 料頭尾總切除(mm): 20, 浪費率(%): 1.22

鋁材開料清單 X85705(深灰)

窗號	編號(用料狀況)	實用長度(長料開數)	需要 支數	開料 支數	長料 支數	餘料 支數	編號(剩餘長度)
A04G-02, A05G-02, A06G-02	470-475	745.0	45	39	6	0	470@(737)x1 471@(2235)x1 472@(737)x1 473@(1486)x1 474-475@(737)x2
A04G-02, A05G-02, A06G-02	(餘料)469, 471, 473	745.0		6	0	3	469@(637)x1 471@(737)x1 473@(737)x1
A01G-22, A02G-22, A03G-22	476-481	743.0	45	42	6	0	476@(4)x1 477@(751)x1 478@(4)x1 479@(1498)x1 480@(4)x1 481@(2245)x1
A02G-22, A03G-22	(餘料)477, 479	743.0		3	0	2	477@(4)x1 479@(4)x1
A02G-09, A03G-09	482-485	721.0	42	26	4	0	482@(180)x1 483@(1630)x1 484@(180)x1 485@(3080)x1
A01G-09, A03G-09	(餘料)458-462, 470-475, 481, 483	721.0		16	0	13	458-462@(11)x5 470-475@(12)x6 481@(70)x1 483@(180)x1
A04G-01, A05G-01, A06G-01, A07G-01, A08G-01, A09G-01	486-559	697.0	594	574	74	0	486-497@(372)x12 498@(1774)x1 499-524@(372)x26 525@(4578)x1 526-535@(372)x10 536@(1774)x1 537-547@(372)x11 548@(4578)x1 549-558@(372)x10 559@(1774)x1
A04G-01, A05G-01, A07G-01, A08G-01, A09G-01	(餘料)485, 498, 525, 536, 548	697.0		20	0	5	485@(276)x1 498@(372)x1 525@(372)x1 536@(372)x1 548@(372)x1
A01G-20, A02G-20, A03G-20	(餘料)380-382	673.0	3	3	0	3	380-382@(7)x3
A04G-03, A05G-03, A06G-03	560-563	652.0	45	24	4	0	560@(2700)x1 561@(76)x1 562@(4668)x1 563@(732)x1
A04G-03, A05G-03, A06G-03	(餘料)383-390, 559-560, 562	652.0		21	0	11	383-390@(28)x8 559@(462)x1 560@(76)x1 562@(76)x1
A07G-01a, A08G-01a, A09G-01a	564-568	642.0	45	33	5	0	564@(166)x1 565@(2750)x1 566@(166)x1 567@(4688)x1 568@(812)x1
A07G-01a, A08G-01a, A09G-01a	(餘料)563, 565, 567	642.0		12	0	3	563@(86)x1 565@(166)x1 567@(166)x1
A03G-06	569	621.0	3	1	1	0	569@(5355)x1

工程號碼: J851, 工程名稱: 青衣

開料長度: 6000, 總長料支數: 596, 總開料支數: 3369

鋸片厚度(mm): 4, 料頭尾總切除(mm): 20, 浪費率(%): 1.22

鋁材開料清單 X85705(深灰)

窗號	編號(用料狀況)	實用長度(長料開數)	需要 支數	開料 支數	長料 支數	餘料 支數	編號(剩餘長度)
A01G-06, A02G-06	(餘料)469, 568	621.0		2	0	2	469@(12)x1 568@(187)x1
A01G-14, A02G-14, A03G-14	(餘料)569, 569, 569	618.0	3	3	0	3	569@(4733)x1 569@(4111)x1 569@(3489)x1
A01G-18, A02G-18, A03G-18	570-574	583.0	48	35	5	0	570@(697)x1 571@(110)x1 572@(3045)x1 573@(110)x1 574@(5393)x1
A01G-18, A02G-18, A03G-18	(餘料)379, 424, 569-570, 572	583.0		13	0	5	379@(11.2)x1 424@(10.2)x1 569@(554)x1 570@(110)x1 572@(110)x1
B09G-01	575	521.2	45	11	1	0	575@(202.8)x1
B07G-01, B08G-01, B09G-01	(餘料)369-378, 416-423, 464-468, 569, 574, 574	521.2		34	0	26	369-378@(44.4)x10 416-423@(6.8)x8 464-468@(36.8)x5 569@(28.8)x1 574@(2241.8)x1 574@(141)x1
A10G-01, A11G-01	576-578	448.0	30	26	3	0	576@(556)x1 577@(104)x1 578@(5528)x1
A10G-01, A11G-01	(餘料)368, 457, 559, 576	448.0		4	0	4	368@(42.8)x1 457@(36)x1 559@(10)x1 576@(104)x1
A12G-01	(餘料)358-367, 578	415.0	15	15	0	11	358-367@(1)x10 578@(3433)x1
A02G-05, A03G-05	579-585	361.0	180	86	7	0	579-580@(140)x2 581@(4155)x1 582-584@(140)x3 585@(5615)x1
A01G-05, A02G-05, A03G-05	(餘料)357, 486-558, 578, 581	361.0		94	0	76	357@(23)x1 486-558@(7)x73 578@(148)x1 581@(140)x1
A02G-19, A03G-19	586-587	348.0	42	22	2	0	586@(1756)x1 587@(2460)x1
A01G-19, A02G-19, A03G-19	(餘料)463, 585, 585-586	348.0		20	0	4	463@(10)x1 585@(1039)x1 585@(335)x1 586@(348)x1
B01G-01, B02G-01, B03G-01	588-590	335.2	45	12	3	0	588@(3944.8)x1 589@(4623.2)x1 590@(5301.6)x1
B01G-01, B02G-01, B03G-01	(餘料)415, 586-589	335.2		33	0	5	415@(11.6)x1 586@(8.8)x1 587@(85.6)x1 588-589@(213.6)x2
A02G-21, A03G-21	591-592	308.0	45	22	2	0	591@(1924)x1 592@(3172)x1
A01G-21, A02G-21, A03G-21	(餘料)585, 590, 590-591	308.0		23	0	4	585@(23)x1 590@(933.6)x1 590@(309.6)x1 591@(52)x1

工程號碼: J851, 工程名稱: 青衣

開料長度: 6000, 總長料支數: 596, 總開料支數: 3369

鋸片厚度(mm): 4, 料頭尾總切除(mm): 20, 浪費率(%): 1.22

鋁材開料清單 X85705(深灰)

窗號	編號(用料狀況)	實用長度(長料開數)	需要 支數	開料 支數	長料 支數	餘料 支數	編號(剩餘長度)
A05G-11, A06G-11, A08G-07, A09G-07	593-596	247.0	90	30	4	0	593@(2968)x1 594@(4976)x1 595@(3219)x1 596@(5227)x1
A04G-11, A05G-11, A06G-11, A07G-07, A08G-07, A09G-07	(餘料)353-356, 485, 590, 592, 592-594, 594-595	247.0		60	0	12	353@(1)x1 354-356@(41)x3 485@(25)x1 590@(58.6)x1 592@(913)x1 592@(160)x1 593@(207)x1 594@(1211)x1 594-595@(207)x2

工程號碼: J851, 工程名稱: 青衣

開料長度: 6000, 總長料支數: 567, 總開料支數: 3908

鋁材開料清單 X85704(白)

鋸片厚度(mm): 4, 料頭尾總切除(mm): 20, 浪費率(%): 1.38

窗號	編號(用料狀況)	實用長度(長料開數)	需要 支數	開料 支數	長料 支數	餘料 支數	編號(剩餘長度)
A03W-03	1-40	1495.0	120	120	40	0	1-40@(1483)x40
A01W-23	41-60	1468.0	120	80	20	0	41-60@(92)x20
A01W-23	(餘料)1-40	1468.0		40	0	40	1-40@(11)x40
A01W-23a, A01W-26b	61-180	1443.0	480	480	120	0	61-180@(192)x120
A01W-13	181-206	1433.0	104	104	26	0	181-206@(232)x26
A01W-07	207-266	1396.0	240	240	60	0	207-266@(380)x60
A02W-06, A03W-12	267-326	1395.0	240	240	60	0	267-326@(384)x60
A01W-08	327-345	1346.0	76	76	19	0	327-345@(580)x19
A01W-25	346-375	1298.0	120	120	30	0	346-375@(772)x30
A01W-50, A01W-51	376-390	1248.0	60	58	15	0	376-382@(972)x7 383@(3476)x1 384-390@(972)x7
A01W-51	(餘料)383	1248.0		2	0	1	383@(972)x1
A02W-01	391-491	697.0	848	803	101	0	391-490@(372)x100 491@(3877)x1
A02W-01	(餘料)346-390	697.0		45	0	45	346-375@(71)x30 376-390@(271)x15
A01W-15, A01W-17	492-495	573.0	60	30	4	0	492@(3095)x1 493-494@(210)x2 495@(3095)x1
A01W-15, A01W-17	(餘料)327-345, 491-492	573.0		30	0	21	327-345@(3)x19 491@(415)x1 492@(210)x1
A01W-35	496-505	468.0	120	114	10	0	496-504@(316)x9 505@(3148)x1
A01W-35	(餘料)495	468.0		6	0	1	495@(263)x1
A03W-06	506-513	405.0	120	112	8	0	506-513@(254)x8
A03W-06	(餘料)491, 505	405.0		8	0	2	491@(6)x1 505@(285)x1
A01W-05	514-545	361.0	720	500	32	0	514-544@(140)x31 545@(4520)x1
A01W-05	(餘料)207-326, 391-490	361.0		220	0	220	207-266@(15)x60 267-326@(19)x60 391-490@(7)x100
A02W-07	546-552	347.0	120	108	7	0	546-551@(13)x6 552@(3874)x1
A02W-07	(餘料)545	347.0		12	0	1	545@(308)x1
A01W-27	553-558	308.0	120	99	6	0	553-557@(52)x5 558@(4732)x1
A01W-27	(餘料)496-504, 552	308.0		21	0	10	496-504@(4)x9 552@(130)x1
A02W-11, A03W-07	559-567	247.0	240	180	9	0	559-561@(207)x3 562@(4223)x1 563-566@(207)x4 567@(2968)x1
A02W-11, A03W-07	(餘料)376-390, 495, 505-513, 545, 558, 562	247.0		60	0	28	376-390@(20)x15 495@(12)x1 505@(34)x1 506-513@(3)x8 545@(57)x1 558@(214)x1 562@(207)x1

工程號碼: J851, 工程名稱: 青衣

開料長度: 6000, 總長料支數: 1464, 總開料支數: 8362

鋸片厚度(mm): 4, 料頭尾總切除(mm): 20, 浪費率(%): 1.09

鋁材開料清單 X85704(深灰)

窗號	編號(用料狀況)	實用長度(長料開數)	需要 支數	開料 支數	長料 支數	餘料 支數	編號(剩餘長度)
A03G-02	1-40	1670.0	120	120	40	0	1-40@(958)x40
A01G-54	41-50	1650.0	30	30	10	0	41-50@(1018)x10
A01G-01	51-218	1496.0	504	504	168	0	51-218@(1480)x168
A02G-04, A03G-03	219-624	1495.0	1216	1215	406	0	219-380@(1483)x162 381@(2982)x1 382-623@(1483)x242 624@(4481)x1
A03G-03	(餘料)381	1495.0		1	0	1	381@(1483)x1
A02G-05	(餘料)51-170	1475.0	120	120	0	120	51-170@(1)x120
A01G-28	(餘料)171-178	1473.0	8	8	0	8	171-178@(3)x8
A01G-26a	(餘料)179-298	1468.0	120	120	0	120	179-218@(8)x40 219-298@(11)x80
A01G-36	(餘料)299-418	1461.0	120	120	0	120	299-418@(18)x120
A01G-16, XG-01	625-687	1448.0	457	249	63	0	625-686@(172)x62 687@(4528)x1
A01G-11, A01G-16	(餘料)419-624	1448.0		208	0	206	419-623@(31)x205 624@(125)x1
A01G-23a, A01G-26b	688-837	1443.0	600	594	150	0	688-776@(192)x89 777@(4533)x1 778-836@(192)x59 837@(4533)x1
A01G-23a, A01G-26b	(餘料)687, 777	1443.0		6	0	2	687@(187)x1 777@(192)x1
A01G-55	838-844	1439.0	30	27	7	0	838-843@(208)x6 844@(1651)x1
A01G-55	(餘料)837	1439.0		3	0	1	837@(204)x1
A01G-16b	845-874	1438.0	120	119	30	0	845-873@(212)x29 874@(1654)x1
A01G-16b	(餘料)844	1438.0		1	0	1	844@(209)x1
XG-02	875-900	1418.0	105	104	26	0	875-900@(292)x26
XG-02	(餘料)874	1418.0		1	0	1	874@(232)x1
A01G-10	901-930	1386.0	120	120	30	0	901-930@(420)x30
B01G-02	931-938	1348.6	30	30	8	0	931-937@(569.6)x7 938@(3274.8)x1
A01G-02	939-968	1320.0	120	118	30	0	939-967@(684)x29 968@(3332)x1
A01G-02	(餘料)938	1320.0		2	0	1	938@(626.8)x1
A01G-11a	969-972	1268.0	15	13	4	0	969-971@(892)x3 972@(4708)x1
A01G-11a	(餘料)968	1268.0		2	0	1	968@(788)x1
A01G-16a	973-975	1238.0	15	12	3	0	973-975@(1012)x3
A01G-16a	(餘料)972	1238.0		3	0	1	972@(982)x1
A02G-09	976-977	1194.0	8	8	2	0	976-977@(1188)x2
A01G-03	978-1001	1146.0	120	118	24	0	978-1000@(230)x23 1001@(2530)x1
A01G-03	(餘料)976-977	1146.0		2	0	2	976-977@(38)x2
B05G-01	1002-1007	1085.6	30	28	6	0	1002-1006@(532)x5 1007@(2711.2)x1
B05G-01	(餘料)1001	1085.6		2	0	1	1001@(350.8)x1
A03G-08a	1008-1010	1020.0	16	14	3	0	1008-1009@(860)x2 1010@(1884)x1
A03G-08a	(餘料)1007	1020.0		2	0	1	1007@(663.2)x1
A01G-04	1011-1056	996.0	240	226	46	0	1011-1055@(980)x45 1056@(4980)x1

工程號碼:J851, 工程名稱:青衣

開料長度:6000, 總長料支數:1464, 總開料支數:8362

鋸片厚度(mm):4, 料頭尾總切除(mm):20, 浪費率(%):1.09

鋁材開料清單 X85704(深灰)

窗號	編號(用料狀況)	實用長度(長料開數)	需要 支數	開料 支數	長料 支數	餘料 支數	編號(剩餘長度)
A01G-04	(餘料)41-50, 973-975, 1010	996.0		14	0	14	41-50@(18)x10 973-975@(12)x3 1010@(884)x1
A02G-08, A03G-08	1057-1105	994.0	248	243	49	0	1057-1080@(990)x24 1081@(1988)x1 1082-1104@(990)x23 1105@(1988)x1
A02G-08, A03G-08	(餘料)1056, 1081	994.0		5	0	2	1056@(988)x1 1081@(990)x1
A03G-05	1106-1122	870.0	240	99	17	0	1106-1121@(736)x16 1122@(3358)x1
A02G-12, A03G-05	(餘料)1-40, 969-972, 1010-1105	870.0		141	0	140	1-40@(84)x40 969-971@(18)x3 972@(108)x1 1010@(10)x1 1011-1055@(106)x45 1056@(114)x1 1057-1104@(116)x48 1105@(240)x1
A03G-04	1123-1139	770.0	120	113	17	0	1123-1138@(562)x16 1139@(5206)x1
A03G-04	(餘料)968, 1008-1009, 1122	770.0		7	0	4	968@(14)x1 1008-1009@(86)x2 1122@(262)x1
A02G-02	1140-1156	745.0	120	114	17	0	1140-1155@(737)x16 1156@(4482)x1
A02G-02	(餘料)1139	745.0		6	0	1	1139@(712)x1
A01G-22	1157-1171	743.0	120	114	15	0	1157-1170@(4)x14 1171@(4486)x1
A01G-22	(餘料)1156	743.0		6	0	1	1156@(0)x1
A01G-09	1172-1181	721.0	112	74	10	0	1172-1180@(180)x9 1181@(4530)x1
A01G-09	(餘料)1106-1121, 1140- 1155, 1171	721.0		38	0	33	1106-1121@(11)x16 1140-1155@(12)x16 1171@(136)x1
A02G-01, A03G-01	1182-1367	697.0	1494	1480	186	0	1182-1286@(372)x105 1287@(5279)x1 1288-1366@(372)x79 1367@(1073)x1
A02G-01, A03G-01	(餘料)1139, 1181, 1287	697.0		14	0	3	1139@(11)x1 1181@(324)x1 1287@(372)x1
A01G-20	(餘料)939-946	673.0	8	8	0	8	939-946@(7)x8
A02G-03	1368-1378	652.0	120	97	11	0	1368-1377@(76)x10 1378@(1388)x1
A02G-03	(餘料)947-967, 1007, 1367	652.0		23	0	23	947-967@(28)x21 1007@(7.2)x1 1367@(417)x1
A01G-14	1379	648.0	8	6	1	0	1379@(2068)x1
A01G-14	(餘料)1378	648.0		2	0	1	1378@(84)x1
A03G-01a	1380-1392	642.0	120	117	13	0	1380-1392@(166)x13
A03G-01a	(餘料)1379	642.0		3	0	1	1379@(130)x1
A01G-06	1393	621.0	8	7	1	0	1393@(1605)x1
A01G-06	(餘料)938	621.0		1	0	1	938@(1.8)x1
A01G-18	1394-1406	583.0	128	126	13	0	1394-1405@(110)x12 1406@(2458)x1
A01G-18	(餘料)1393	583.0		2	0	1	1393@(431)x1

鋁料編號: X85704(深灰)(開料清單), 共19頁 第14頁

打印日期: 4/3/2021 打印時間: 10:25

制表者: _____

工程號碼: J851, 工程名稱: 青衣

開料長度: 6000, 總長料支數: 1464, 總開料支數: 8362

鋸片厚度(mm): 4, 料頭尾總切除(mm): 20, 浪費率(%): 1.09

鋁材開料清單 X85704(深灰)

窗號	編號(用料狀況)	實用長度(長料開數)	需要 支數	開料 支數	長料 支數	餘料 支數	編號(剩餘長度)
B03G-01	(餘料)931-937, 1002-1006, 1123-1138, 1406	521.2	30	30	0	29	931-937@(44.4)x7 1002-1006@(6.8)x5 1123-1138@(36.8)x16 1406@(1407.6)x1
A01G-24	1407-1416	468.0	120	118	10	0	1407-1415@(316)x9 1416@(1260)x1
A01G-24	(餘料)1406	468.0		2	0	1	1406@(463.6)x1
A04G-01	1417-1423	415.0	120	85	7	0	1417-1422@(114)x6 1423@(5561)x1
A04G-01	(餘料)901-930, 1393, 1406, 1416	415.0		35	0	33	901-930@(1)x30 1393@(12)x1 1406@(44.6)x1 1416@(3)x1
A01G-05	1424-1441	361.0	480	279	18	0	1424-1440@(140)x17 1441@(3425)x1
A01G-05	(餘料)1182-1367, 1423	361.0		201	0	187	1182-1366@(7)x185 1367@(52)x1 1423@(86)x1
A01G-19	1442-1448	348.0	112	103	7	0	1442-1447@(348)x6 1448@(3516)x1
A01G-19	(餘料)1441	348.0		9	0	1	1441@(257)x1
B01G-01	1449	335.2	30	13	1	0	1449@(1570.4)x1
B01G-01	(餘料)1001, 1442-1448	335.2		17	0	8	1001@(11.6)x1 1442-1447@(8.8)x6 1448@(124)x1
A01G-21	1450-1455	308.0	120	105	6	0	1450-1454@(52)x5 1455@(2860)x1
A01G-21	(餘料)1181, 1407-1415, 1449	308.0		15	0	11	1181@(12)x1 1407-1415@(4)x9 1449@(10.4)x1
A02G-11, A03G-07	1456-1464	247.0	240	190	9	0	1456-1458@(207)x3 1459@(2968)x1 1460-1463@(207)x4 1464@(1713)x1
A02G-11, A03G-07	(餘料)875-900, 1122, 1441, 1455, 1459	247.0		50	0	30	875-900@(41)x26 1122@(11)x1 1441@(6)x1 1455@(99)x1 1459@(207)x1

工程號碼: J851, 工程名稱: 青衣

開料長度: 5600, 總長料支數: 72, 總開料支數: 390

鋸片厚度(mm): 4, 料頭尾總切除(mm): 20, 浪費率(%): 1.53

鋁材開料清單 X85808(白)

窗號	編號(用料狀況)	實用長度(長料開數)	需要 支數	開料 支數	長料 支數	餘料 支數	編號(剩餘長度)
A01LW, A01RW, A02LW, A02RW	1-66	1095.0	330	330	66	0	1-66@(85)x66
B01LW, B01RW	67-72	545.0	60	60	6	0	67-72@(90)x6

工程號碼: J851, 工程名稱: 青衣

開料長度: 5600, 總長料支數: 229, 總開料支數: 1216

鋸片厚度(mm): 4, 料頭尾總切除(mm): 20, 浪費率(%): 1.87

鋁材開料清單 X85808(深灰)

窗號	編號(用料狀況)	實用長度(長料開數)	需要 支數	開料 支數	長料 支數	餘料 支數	編號(剩餘長度)
A01LG, A01RG, A02LG, A02RG, A03G	1-214	1095.0	1066	1061	214	0	1-100@(85)x100 101@(2283)x1 102-197@(85)x96 198@(1184)x1 199-203@(85)x5 204@(1184)x1 205-209@(85)x5 210@(1184)x1 211-213@(85)x3 214@(4481)x1
A01RG, A02LG, A02RG, A03G	(餘料)101, 198, 204, 210	1095.0		5	0	4	101@(85)x1 198@(85)x1 204@(85)x1 210@(85)x1
B01LG, B01RG	215-229	545.0	150	139	15	0	215-220@(90)x6 221@(1737)x1 222-228@(90)x7 229@(4482)x1
B01LG, B01RG	(餘料)214, 221	545.0		11	0	2	214@(89)x1 221@(90)x1

工程號碼: J851, 工程名稱: 青衣

開料長度: 5600, 總長料支數: 103, 總開料支數: 574

鋸片厚度(mm): 4, 料頭尾總切除(mm): 20, 浪費率(%): 1.72

鋁材開料清單 X85807(白)

窗號	編號(用料狀況)	實用長度(長料開數)	需要 支數	開料 支數	長料 支數	餘料 支數	編號(剩餘長度)
A01LW, A01RW	1-91	1095.0	454	451	91	0	1-45@(85)x45 46@(3382)x1 47-90@(85)x44 91@(1184)x1
A01RW	(餘料)46	1095.0		3	0	1	46@(85)x1
B01LW, B01RW	92-103	545.0	120	116	12	0	92-96@(90)x5 97@(1188)x1 98-102@(90)x5 103@(1188)x1
B01LW, B01RW	(餘料)91, 97	545.0		4	0	2	91@(86)x1 97@(90)x1

工程號碼: J851, 工程名稱: 青衣

開料長度: 5600, 總長料支數: 185, 總開料支數: 940

鋁材開料清單 X85807(深灰)

鋸片厚度(mm): 4, 料頭尾總切除(mm): 20, 浪費率(%): 1.52

窗號	編號(用料狀況)	實用長度(長料開數)	需要 支數	開料 支數	長料 支數	餘料 支數	編號(剩餘長度)
A01LG, A01RG	1-182	1095.0	910	910	182	0	1-182@(85)x182
B01LG, B01RG	183-185, 184	545.0	30	30	3	1	183@(90)x1 184@(2835)x1 185@(90)x1 184@(90)x1

圖則登記表
DRAWING REGISTER

工程名稱 Project Title:		接收日期 Receiving Date (適用於客戶圖則)									
工程編號 Project No:		年	月	日							
J851格柵玉拆圖 (T1,T2)		21									
J851		3									
		3									
圖則編號 Drg. No.	圖則名稱 Drawing Title	修訂編號 Revision No.									
AC1-G	地盤AC柵格總安裝圖	1	-								
AC13-G	地盤AC柵格總安裝圖	2	-								
AC2-G	地盤AC柵格總安裝圖	3	-								
AC4a-G	地盤AC柵格總安裝圖	4	-								
AC6-G	地盤AC柵格總安裝圖	5	-								
AC3-G-1	地盤AC柵格總安裝圖	6	-								
AC3-G-2	地盤AC柵格總安裝圖	7	-								
AC7-W	地盤AC柵格總安裝圖	8	-								
AC8-G	地盤AC柵格總安裝圖	9	-								
AC9-G	地盤AC柵格總安裝圖	10	-								
AC10-G	地盤AC柵格總安裝圖	11	-								
AC11-W	地盤AC柵格總安裝圖	12	-								
AC12.3-WG	地盤AC柵格總安裝圖	13	-								
AC12.2-WG	地盤AC柵格總安裝圖	14	-								
AC5-W-1	地盤AC柵格總安裝圖	15	-								
AC5-W-2	地盤AC柵格總安裝圖	16	-								
AC14-W	地盤AC柵格總安裝圖	17	-								
AC21-G	地盤AC柵格總安裝圖	18	-								
AC22-G	地盤AC柵格總安裝圖	19	-								
AC23-G	地盤AC柵格總安裝圖	20	-								
AC20-G	地盤AC柵格總安裝圖	21	-								
AC4-G	地盤AC柵格總安裝圖	22	-								
AC6.2-G	地盤AC柵格總安裝圖	23	-								
AC15-G-1	地盤AC柵格總安裝圖	24	-								
AC15-G-2	地盤AC柵格總安裝圖	25	-								
AC16-W	地盤AC柵格總安裝圖	26	-								
AC7.3-W	地盤AC柵格總安裝圖	27	-								
AC19-G	地盤AC柵格總安裝圖	28	-								
AC18-G	地盤AC柵格總安裝圖	29	-								
AC24-G	地盤AC柵格總安裝圖	30	-								
AC10.1-G	地盤AC柵格總安裝圖	31	-								

圖則登記表
DRAWING REGISTER

工程名稱 Project Title:		接收日期 Receiving Date (適用於客戶圖則)									
J851格柵玉拆圖		年	21								
(T1,T2)		月	3								
工程編號 Project No: J851		日	3								
圖則編號 Drg. No.	圖則名稱 Drawing Title	修訂編號 Revision No.									
AC11.2-W	地盤AC柵格總安裝圖	32	-								
AC17-W	地盤AC柵格總安裝圖	33	-								
AC12-G	地盤AC柵格總安裝圖	34	-								
AC-V01R	工廠AC柵格玉組裝圖 (H=550)	35	-								
AC-V02L	工廠AC柵格玉組裝圖 (H=550)	36	-								
AC-V02R	工廠AC柵格玉組裝圖 (H=550)	37	-								
AC-V03L	工廠AC柵格玉組裝圖 (H=550)	38	-								
AC-V03R	工廠AC柵格玉組裝圖 (H=550)	39	-								
AC-V04	工廠AC柵格玉組裝圖 (H=550)	40	-								
AC-V05	工廠AC柵格玉組裝圖 (H=550)	41	-								
AC-V06	工廠AC柵格玉組裝圖 (H=550)	42	-								
AC-V07	工廠AC柵格玉組裝圖 (H=550)	43	-								
AC-V08	工廠AC柵格玉組裝圖 (H=550)	44	-								
AC-V09	工廠AC柵格玉組裝圖 (H=550)	45	-								
AC-V10	工廠AC柵格玉組裝圖 (H=550)	46	-								
AC-V11	工廠AC柵格玉組裝圖 (H=550)	47	-								
AC-U01	工廠AC柵格玉組裝圖 (H=1100)	48	-								
AC-U01a	工廠AC柵格玉組裝圖 (H=1100)	49	-								
AC-U02	工廠AC柵格玉組裝圖 (H=1100)	50	-								
AC-U03	工廠AC柵格玉組裝圖 (H=1100)	51	-								
AC-U04	工廠AC柵格玉組裝圖 (H=1100)	52	-								
AC-U05	工廠AC柵格玉組裝圖 (H=1100)	53	-								
AC-U06	工廠AC柵格玉組裝圖 (H=1100)	54	-								
AC-U07	工廠AC柵格玉組裝圖 (H=1100)	55	-								
AC-U08	工廠AC柵格玉組裝圖 (H=1100)	56	-								
AC-U09	工廠AC柵格玉組裝圖 (H=1100)	57	-								
AC-U10L	工廠AC柵格玉組裝圖 (H=1100)	58	-								
AC-U10aL	工廠AC柵格玉組裝圖 (H=1100)	59	-								
AC-U10R	工廠AC柵格玉組裝圖 (H=1100)	60	-								
AC-U10aR	工廠AC柵格玉組裝圖 (H=1100)	61	-								
AC-U10bR	工廠AC柵格玉組裝圖 (H=1100)	62	-								

圖則登記表
DRAWING REGISTER

工程名稱 Project Title:		接收日期 Receiving Date (適用於客戶圖則)									
工程編號 Project No:		年	月	日							
J851格柵玉拆圖 (T1,T2)		21	3	3							
J851											
圖則編號 Drg. No.	圖則名稱 Drawing Title	修訂編號 Revision No.									
AC-U11L	工廠AC柵格玉組裝圖 (H=1100	63	-								
AC-U11aL	工廠AC柵格玉組裝圖 (H=1100	64	-								
AC-U11R	工廠AC柵格玉組裝圖 (H=1100	65	-								
AC-U11aR	工廠AC柵格玉組裝圖 (H=1100	66	-								
AC-U14L	工廠AC柵格玉組裝圖 (H=1100	67	-								
AC-U14R	工廠AC柵格玉組裝圖 (H=1100	68	-								
AC-U15	工廠AC柵格玉組裝圖 (H=1100	69	-								
AC-U16	工廠AC柵格玉組裝圖 (H=1100	70	-								
AC-U17	工廠AC柵格玉組裝圖 (H=1100	71	-								
AC-U18	工廠AC柵格玉組裝圖 (H=1100	72	-								
AC-U19	工廠AC柵格玉組裝圖 (H=1100	73	-								
AC-U20	工廠AC柵格玉組裝圖 (H=1100	74	-								
AC-U21	工廠AC柵格玉組裝圖 (H=1100	75	-								
AC-U22	工廠AC柵格玉組裝圖 (H=1100	76	-								
AC-U23	工廠AC柵格玉組裝圖 (H=1100	77	-								
AC-U24	工廠AC柵格玉組裝圖 (H=1100	78	-								
AC-U25	工廠AC柵格玉組裝圖 (H=1100	79	-								
AC-U26L	工廠AC柵格玉組裝圖 (H=1100	80	-								
AC-U26R	工廠AC柵格玉組裝圖 (H=1100	81	-								
AC-U27	工廠AC柵格玉組裝圖 (H=1100	82	-								
AC-U28L	工廠AC柵格玉組裝圖 (H=1100	83	-								
AC-U28R	工廠AC柵格玉組裝圖 (H=1100	84	-								
AC-U29	工廠AC柵格玉組裝圖 (H=1100	85	-								
AC-U30	工廠AC柵格玉組裝圖 (H=1100	86	-								
AC-U31L	工廠AC柵格玉組裝圖 (H=1100	87	-								
AC-U31R	工廠AC柵格玉組裝圖 (H=1100	88	-								
AC-U32	工廠AC柵格玉組裝圖 (H=1100	89	-								
AC-U33	工廠AC柵格玉組裝圖 (H=1100	90	-								
AC-U34	工廠AC柵格玉組裝圖 (H=1100	91	-								
AC-U34a	工廠AC柵格玉組裝圖 (H=1100	92	-								
AC-U35	工廠AC柵格玉組裝圖 (H=1100	93	-								

圖則登記表
DRAWING REGISTER

工程名稱 Project Title:		J851 格柵玉拆圖 (T1, T2)		接收日期 Receiving Date (適用於客戶圖則)										
工程編號 Project No:		J851		年	21									
				月	3									
				日	3									
圖則編號 Drg. No.	圖則名稱 Drawing Title			修訂編號 Revision No.										
AC-U36	工廠AC柵格玉組裝圖 (H=1100	94	-											
AC-U37	工廠AC柵格玉組裝圖 (H=1100	95	-											
AC-U38L	工廠AC柵格玉組裝圖 (H=1100	96	-											
AC-U38R	工廠AC柵格玉組裝圖 (H=1100	97	-											
AC-U38aR	工廠AC柵格玉組裝圖 (H=1100	98	-											
AC-U39L	工廠AC柵格玉組裝圖 (H=1100	99	-											
AC-U39R	工廠AC柵格玉組裝圖 (H=1100	100	-											
AC-U40	工廠AC柵格玉組裝圖 (H=1100	101	-											
AC-U41	工廠AC柵格玉組裝圖 (H=1100	102	-											
X85704-A01-1	小橫料加工圖	103	-											
X85704-A01-2	小橫料加工圖	104	-											
X85704-A01-3	小橫料加工圖	105	-											
X85704-A01-4	小橫料加工圖	106	-											
X85704-A02-1	小橫料加工圖	107	-											
X85704-A02-2	小橫料加工圖	108	-											
X85704-A03-1	小橫料加工圖	109	-											
X85704-A03-2	小橫料加工圖	110	-											
X85704-A03-3	小橫料加工圖	111	-											
X85704-A04	小橫料加工圖	112	-											
X85704-B01	小橫料加工圖	113	-											
X85704-B03	小橫料加工圖	114	-											
X85704-B05	小橫料加工圖	115	-											
X85704-X	小橫料加工圖	116	-											
X85705-A01-1	大橫料加工圖	117	-											
X85705-A01-2	大橫料加工圖	118	-											
X85705-A01-3	大橫料加工圖	119	-											
X85705-A01-4	大橫料加工圖	120	-											
X85705-A02-1	大橫料加工圖	121	-											
X85705-A02-2	大橫料加工圖	122	-											
X85705-A02-3	大橫料加工圖	123	-											
X85705-A02-4	大橫料加工圖	124	-											

24

圖則登記表
DRAWING REGISTER



工程名稱 Project Title:		J851格柵玉拆圖 (T1,T2)		接收日期 Receiving Date (適用於客戶圖則)										
工程編號 Project No:		J851		年	21									
				月	3									
				日	3									
圖則編號 Drg. No.	圖則名稱 Drawing Title		修訂編號 Revision No.											
X85705-A03-1	大橫料加工圖	125	-											
X85705-A03-2	大橫料加工圖	126	-											
X85705-A03-3	大橫料加工圖	127	-											
X85705-A03-4	大橫料加工圖	128	-											
X85705-A04-1	大橫料加工圖	129	-											
X85705-A04-2	大橫料加工圖	130	-											
X85705-A05-1	大橫料加工圖	131	-											
X85705-A05-2	大橫料加工圖	132	-											
X85705-A06-1	大橫料加工圖	133	-											
X85705-A06-2	大橫料加工圖	134	-											
X85705-A07-1	大橫料加工圖	135	-											
X85705-A07-2	大橫料加工圖	136	-											
X85705-A07-3	大橫料加工圖	137	-											
X85705-A08-1	大橫料加工圖	138	-											
X85705-A08-2	大橫料加工圖	139	-											
X85705-A09-1	大橫料加工圖	140	-											
X85705-A09-2	大橫料加工圖	141	-											
X85705-A09-3	大橫料加工圖	142	-											
X85705-A10	大橫料加工圖	143	-											
X85705-A11	大橫料加工圖	144	-											
X85705-A12	大橫料加工圖	145	-											
X85705-B01	大橫料加工圖	146	-											
X85705-B02	大橫料加工圖	147	-											
X85705-B03	大橫料加工圖	148	-											
X85705-B07	大橫料加工圖	149	-											
X85705-B08	大橫料加工圖	150	-											
X85705-B09	大橫料加工圖	151	-											
X85705-B13	大橫料加工圖	152	-											
X85705-B14	大橫料加工圖	153	-											
X85705-B15	大橫料加工圖	154	-											
X85705-X	大橫料加工圖	155	-											

圖則登記表
DRAWING REGISTER

工程名稱 Project Title:		J851格柵玉拆圖 (T1,T2)		接收日期 Receiving Date (適用於客戶圖則)										
工程編號 Project No:		J851		年	21									
				月	3									
				日	3									
圖則編號 Drg. No.	圖則名稱 Drawing Title			修訂編號 Revision No.										
X85807-A01L	小鋁角加工圖	156	-											
X85807-A01R	小鋁角加工圖	157	-											
X85807-B01L	小鋁角加工圖	158	-											
X85807-B01R	小鋁角加工圖	159	-											
X85808-A01L	大鋁角加工圖	160	-											
X85808-A01R	大鋁角加工圖	161	-											
X85808-A02L	大鋁角加工圖	162	-											
X85808-A02R	大鋁角加工圖	163	-											
X85808-A03	大鋁角加工圖	164	-											
X85808-B01L	大鋁角加工圖	165	-											
X85808-B01R	大鋁角加工圖	166	-											
AL01-B01L	超大鋁角加工圖	167	-											
AL01-B01R	超大鋁角加工圖	168	-											
AL01-B02L	超大鋁角加工圖	169	-											
AL01-B02R	超大鋁角加工圖	170	-											
/	派料表	171	-											


美特鋁質有限公司 MIDI Aluminium Fabricator Ltd.				工程號	J851	類別		物料號	-
修改	A	-	-	採用工廠	✓	地盤		制圖	W. E. X
日期	27/10	-	-	材料顏色	深灰色	圖紙名稱	AC格柵組裝圖	復核	-
						材料	-	批准	-
								圖號	AC1-G
								數量	15
								單件重量	- (KG)

鋁型材部件列表(出地盤)			
序號	部件編號	L	數量
14	AC-U38LG	697x1100	1
15	AC-U33G	1670x1100	1
16	AC-U41G	398x1100	1
17	AC-U18G	1320x1100	1
18	AC-U01G	1496x1100	1
19	AC-U29G	745x1100	1
20	AC-U38RG	697x1100	1

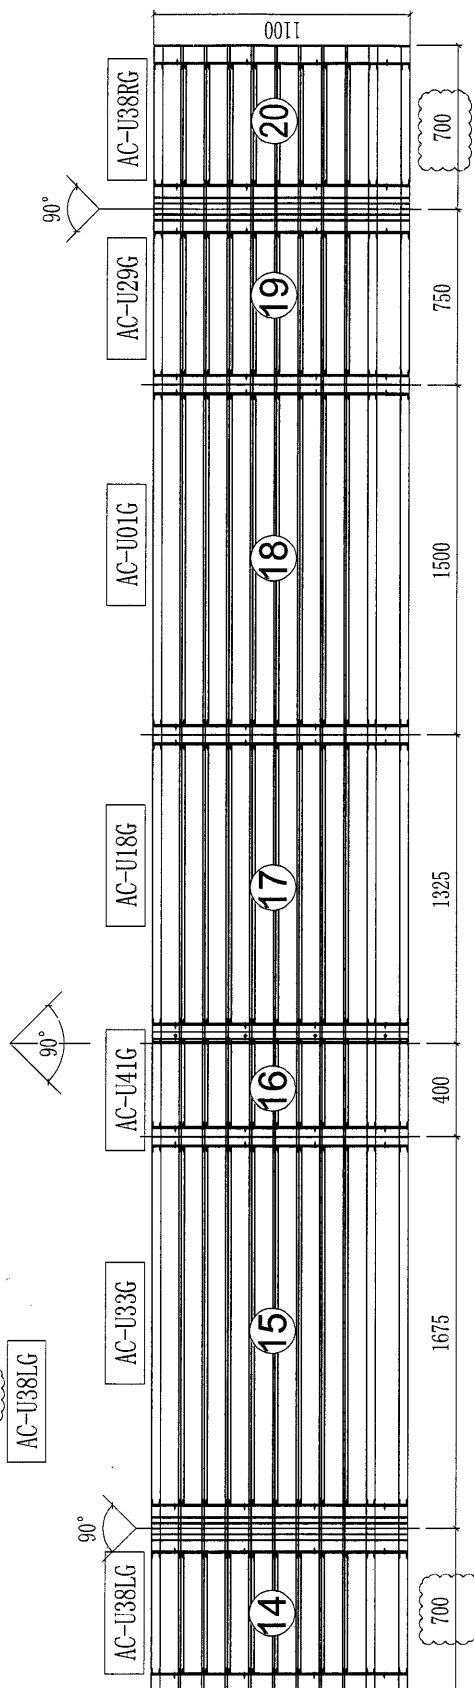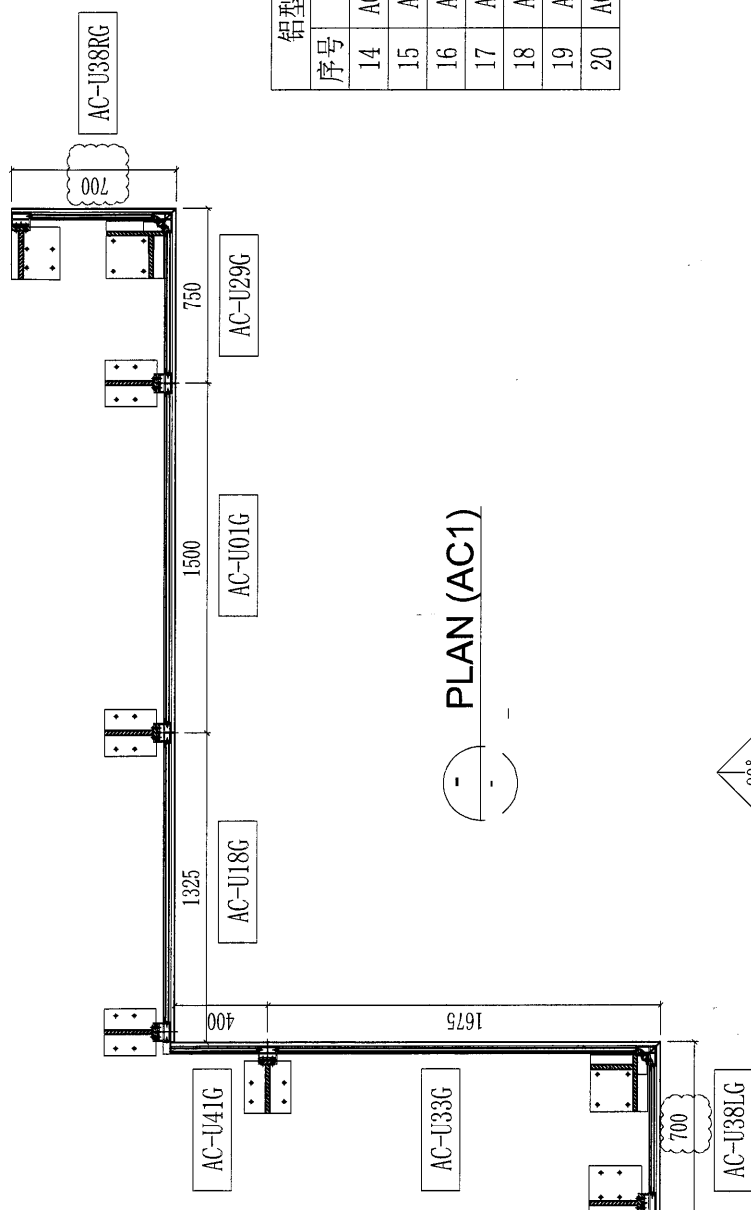


美特鋁質有限公司 MIDI Aluminium Fabricator Ltd.				工程號	J851	類別		物料號	-
修改 A - - 採用工廠 ✓ 地盤				地盤	青衣190	制圖	W. E. X	2020-06-13	圖號 AC13-G
日期 27/10 - - 材料顏色 深灰色				图纸名称	AC格栅组装图	復核	-	-	數量 1
				材料	-	批准	-	-	單件重量 - (KG)

铝型材部件列表 (出地盤)			
序号	部件编号	L	数量
14	AC-U15G	618x1100	1
15	AC-U01G	1496x1100	1
16	AC-U05G	621x1100	1
17	AC-U26LG	1495x1100	1
18	AC-U38RG	697x1100	1

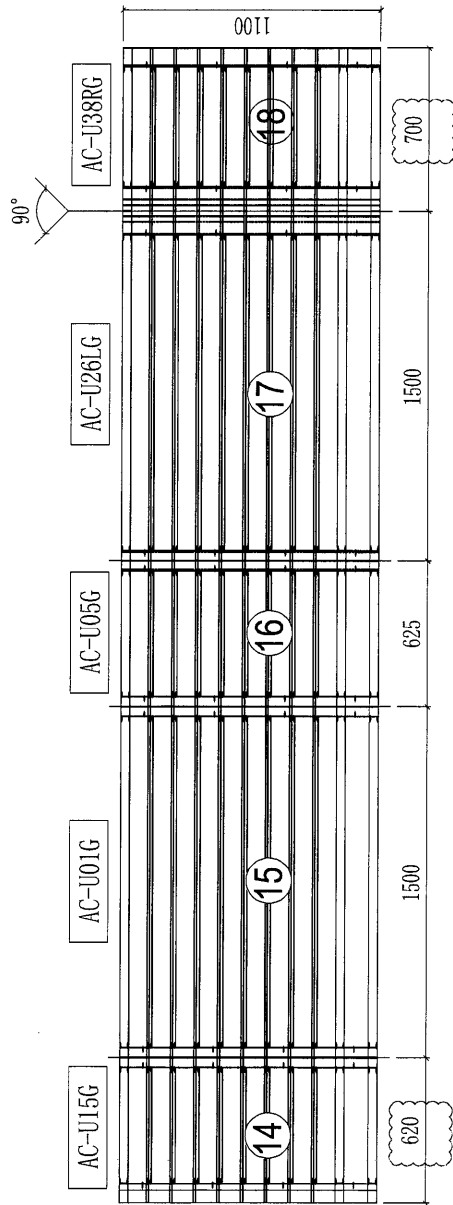


ELEVATION (AC13)
T1/A/35F

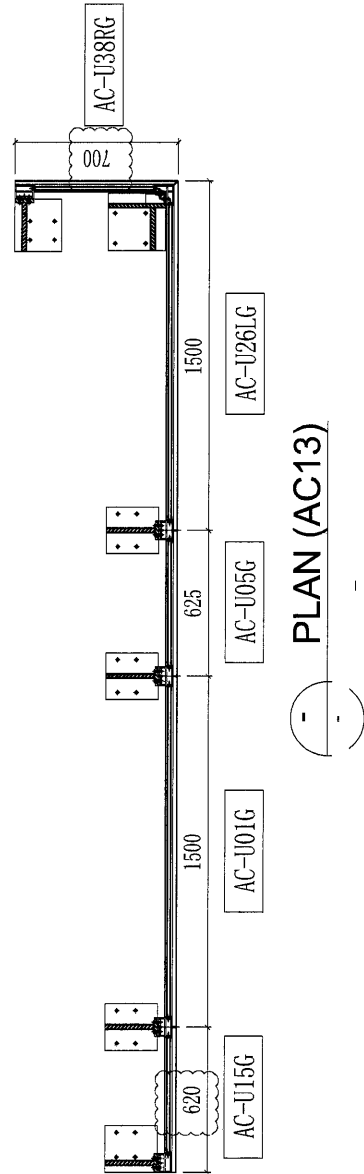


28

 美特鋁質有限公司 MIDI Aluminium Fabricator Ltd.				工程號	J851	類別		物料號	-	
地盤				青衣190	制圖	W. E. X	2020-06-13	圖號	AC2-G	
修改	-	-	採用工廠	✓ 地盤	圖紙名稱	AC格柵組裝圖	復核	-	數量	15
日期	-	-	材料顏色	深灰色	材料	-	批准	-	單件重量	- (KG)

鋁型材部件列表 (出地盤)			
序號	部件編號	L	數量
13	AC-U10LG	1448x1100	1
14	AC-U02G	1146x1100	1
15	AC-U10RG	1448x1100	1

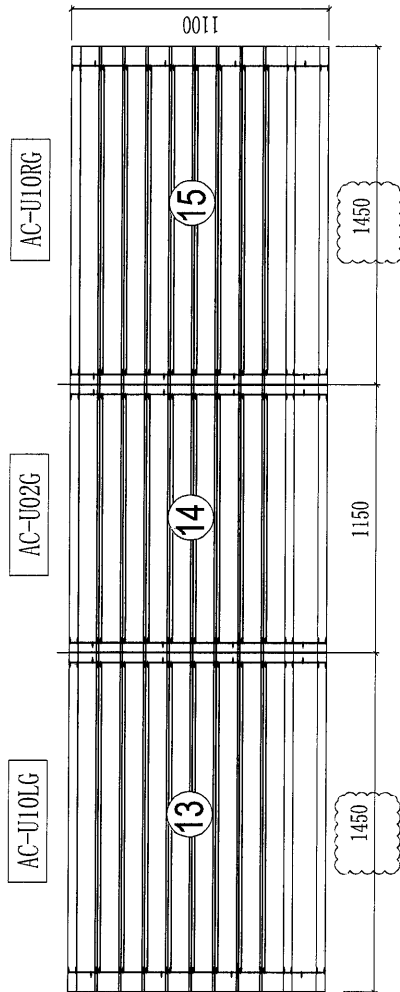


ELEVATION (AC2)
T1&T1A/B/COMMON CORRIDOR/18F~33F

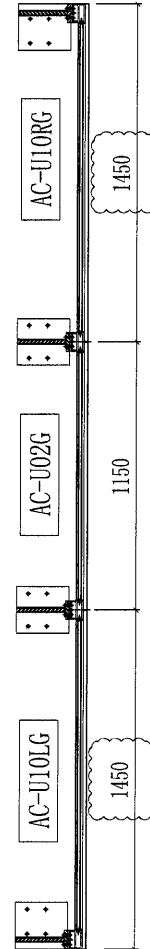

PLAN (AC2)


 美特鋁質有限公司 MIDI Aluminium Fabricator Ltd.				工程號	J851	類別		物料號	-				
地盤				青衣190	制圖	W. E. X	2020-06-13	圖號	AC4a-G				
修改	A	-	-	採用工廠	✓	地盤	圖紙名稱	AC格柵組裝圖	復核	-	-	數量	15
日期	27/10	-	-	材料顏色	深灰色	材料	-	批准	-	-	單件重量	-	(KG)

鋁型材部件列表 (出地盤)			
序號	部件編號	L	數量
14	AC-U38LG	697x1100	1
15	AC-U30G	770x1100	1
16	AC-U11RG	1468x1100	1

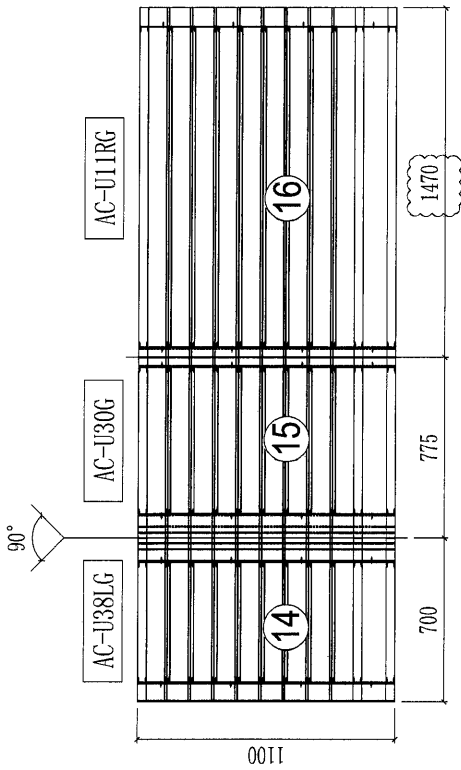

ELEVATION (AC4a)


T1/B/33F&T1/D/18F~32F

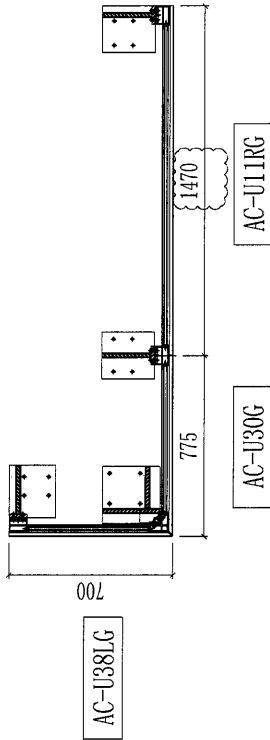


PLAN (AC4a)

美特鋁質有限公司 MIDI Aluminium Fabricator Ltd.				工程號	J851	類別		物料號	-
修改 A - - 採用工廠 ✓ 地盤				地盤	青衣190	制圖	W. E. X	2020-06-13	圖號 AC6-G
日期 27/10 - - 材料顏色 深灰色				图纸名称	AC格栅组装图	復核	-	-	數量 15
				材料	-	批准	-	-	單件重量 - (KG)

铝型材部件列表(出地盤)			
序号	部件编号	L	数量
15	AC-U38LG	697x1100	1
16	AC-U26RG	1495x1100	1
17	AC-U03G	996x1100	1
18	AC-U26LG	1495x1100	1
19	AC-U39LG	247x1100	1

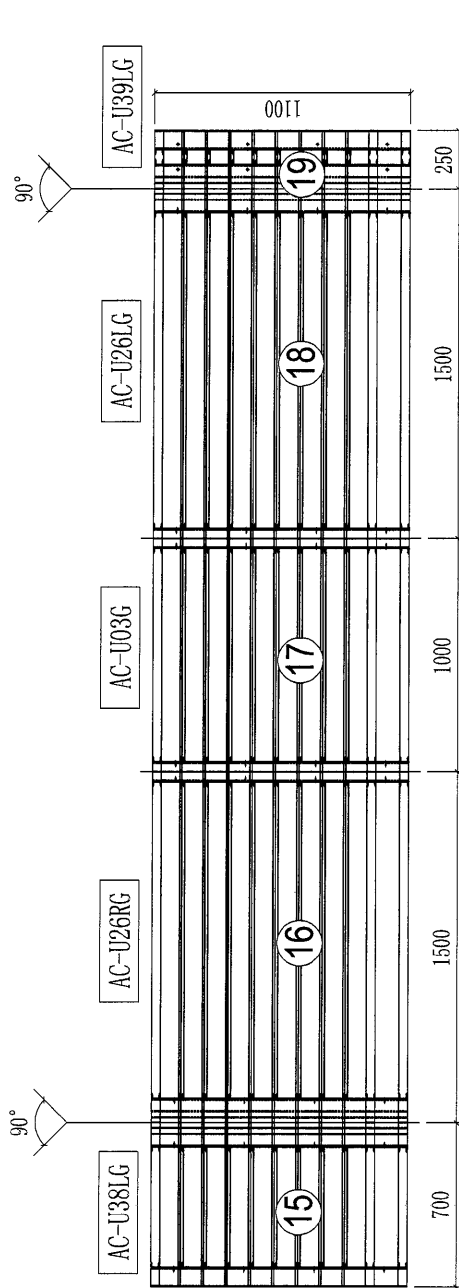



ELEVATION (AC6)
T1/E/18F~33F

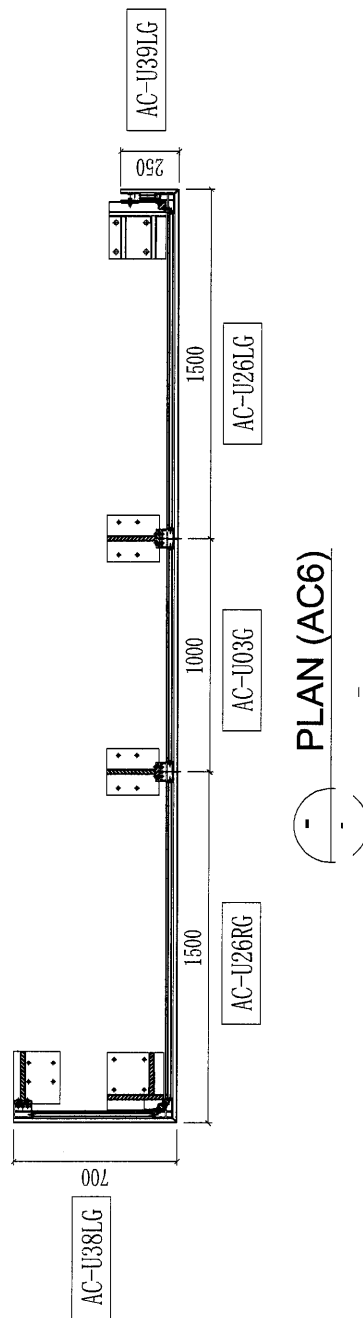

PLAN (AC6)


 美特鋁質有限公司 MIDI Aluminium Fabricator Ltd.				工程號	J851	類別		物料號	-	
				地盘	青衣190	制圖	W. E. X	2020-06-13	圖號	AC3-G-1
修改	A	-	-	採用工廠	✓	地盘			數量	15
日期	27/10	-	-	材料颜色	深灰色	材料	-	-	單件重量	- (KG)
				图纸名称	AC格栅组装图	復核	-	-		
						批准	-	-		

铝型材部件列表(出地盘)			
序号	部件编号	L	数量
12	AC-V07G	1650x550	1

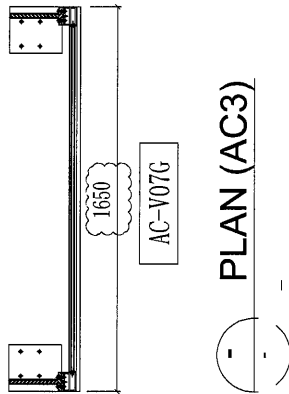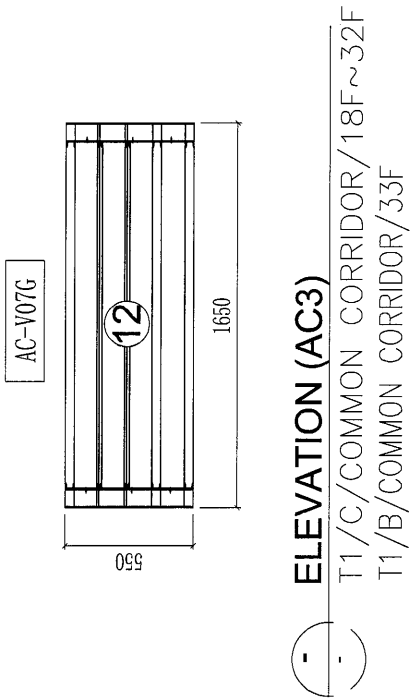


 美特鋁質有限公司 MIDI Aluminium Fabricator Ltd.				工程號	J851	類別		物料號	-
地盤				青衣190	制圖	W. E. X	2020-06-13	圖號	AC3-G-2
修改	A	-	-	採用工廠	✓	地盤		數量	15
日期	27/10	-	-	材料顏色	深灰色	材料	-	單件重量	- (KG)

鋁型材部件列表 (出地盤)			
序號	部件編號	L	數量
13	AC-V04G	335. 2x550	1
14	AC-V09G	521. 2x550	1
15	AC-V08G	1448x550	1

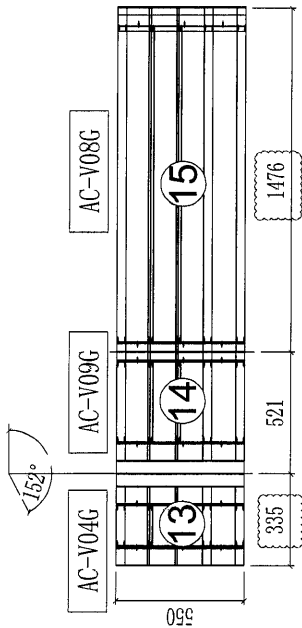

ELEVATION (AC3)

T1/C/COMMON CORRIDOR/18F~32F
T1/B/COMMON CORRIDOR/33F

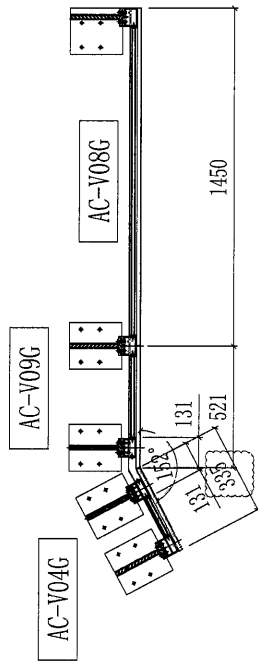


PLAN (AC3)

33


 美特鋁質有限公司 MIDI Aluminium Fabricator Ltd.					工程號	J851	類別		物料號	-		
					地盘	青衣190	制圖	W. E. X	2020-06-13	圖號	AC7-W	
修改	-	-	採用工廠	✓	地盘	图纸名称	AC格栅组装图	復核	-	-	數量	15
日期	-	-	材料颜色	白色		材料	-	批准	-	-	單件重量	- (KG)

鋁型材部件列表表(出地盘)

序号	部件编号	L	数量
13	AC-U11LW	1468x1100	1
14	AC-U04W	361x1100	2
15	AC-U22W	1298x1100	1

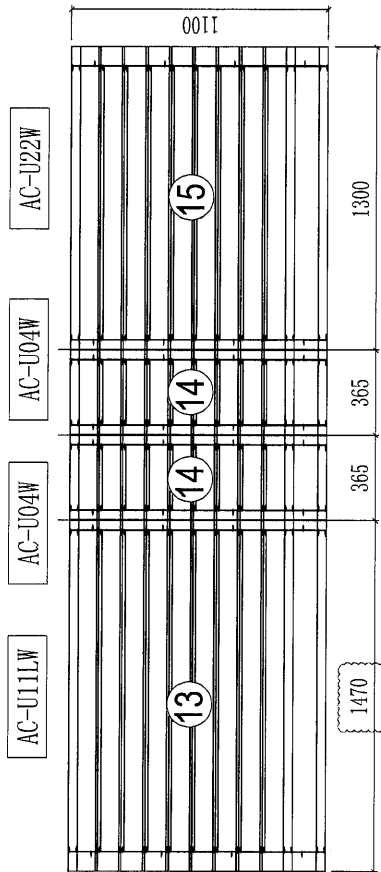


ELEVATION (AC7)
T1/F&G/18F~33F

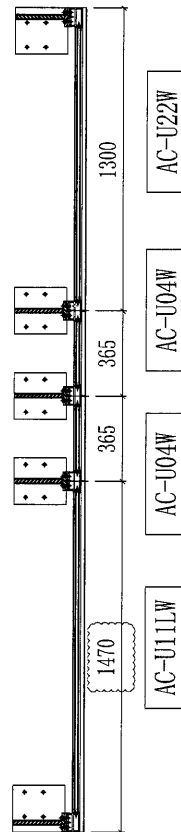


PLAN (AC7)

美特鋁質有限公司 MIDI Aluminium Fabricator Ltd.				工程號	J851	類別		物料號	-
修改 A - - 採用工廠 ✓ 地盤				地盤	青衣190	制圖	W. E. X	2020-06-13	圖號 AC8-G
日期 27/10 - - 材料顏色 深灰色				图纸名称	AC格栅组装图	復核	-	-	數量 15
				材料	-	批准	-	-	單件重量 - (KG)

铝型材部件列表(出地盤)			
序号	部件编号	L	数量
14	AC-U16G	308x1100	1
15	AC-U01aG	1461x1100	1
16	AC-U26LG	1495x1100	1
17	AC-U38RG	697x1100	1

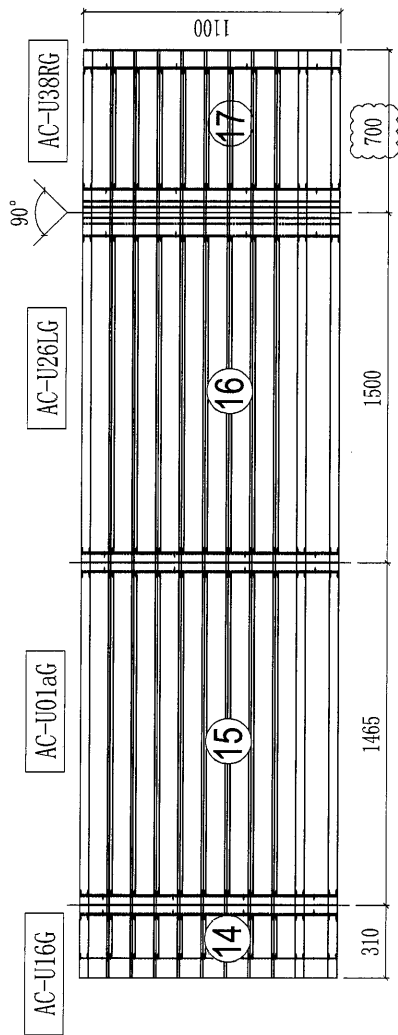


ELEVATION (AC8)
T1A/A/18F~33F

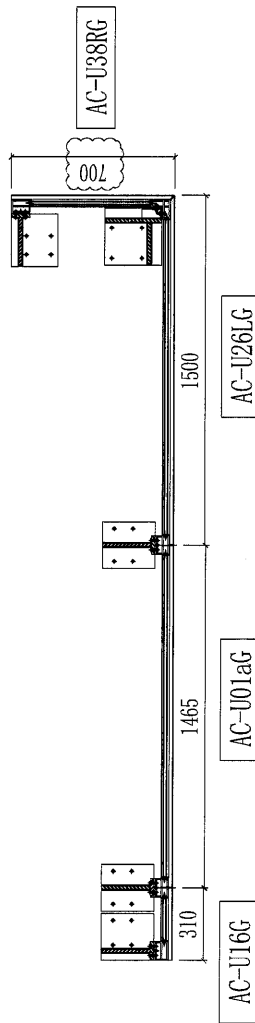


PLAN (AC8)

 美特鋁質有限公司 MIDI Aluminium Fabricator Ltd.					工程號	J851	類別		物料號	-			
地盤					青衣190	制圖	W. E. X	2020-06-13	圖號	AC9-G			
修改	A	-	-	採用工廠	✓	地盤	圖紙名稱	AC格柵組裝圖	復核	-	-	數量	15
日期	27/10	-	-	材料顏色	深灰色		材料	-	批准	-	-	單件重量	- (KG)

鋁型材部件列表(出地盤)			
序號	部件編號	L	數量
14	AC-U13G	1443x1100	1
15	AC-U27G	1475x1100	1
16	AC-U38RG	697x1100	1

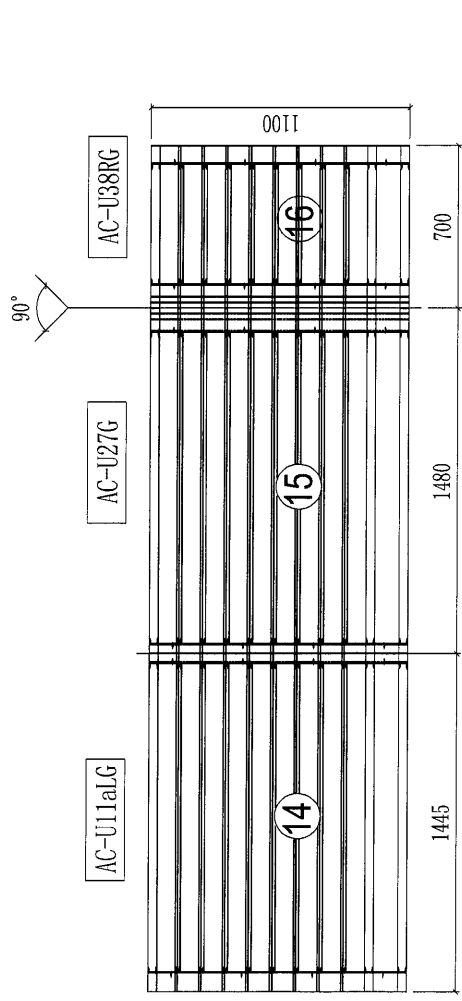


ELEVATION (AC9)
T1A/A/33F&T1A/B/18F~32F

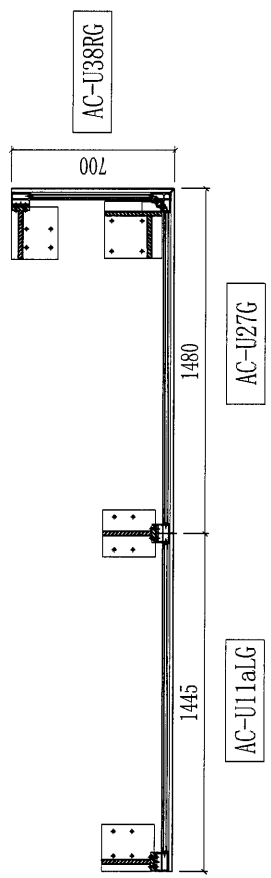

PLAN (AC9)


 美特鋁質有限公司 MIDI Aluminium Fabricator Ltd.					工程號	J851	類別		物料號	-	
					地盘	青衣190	制圖	W. E. X	2020-06-13	圖號	AC10-G
修改	A	-	-	採用工廠	✓	地盘					
日期	27/10	-	-	材料顏色	深灰色		图纸名称	AC格栅组装图	復核	-	-
							材料	-	批准	-	-
									單件重量	-	(KG)

铝型材部件列表(出地盘)		
序号	部件编号	数量
14	AC-U38LG	697x1100 1
15	AC-U31LG	870x1100 1
16	AC-U10aRG	1418x1100 1

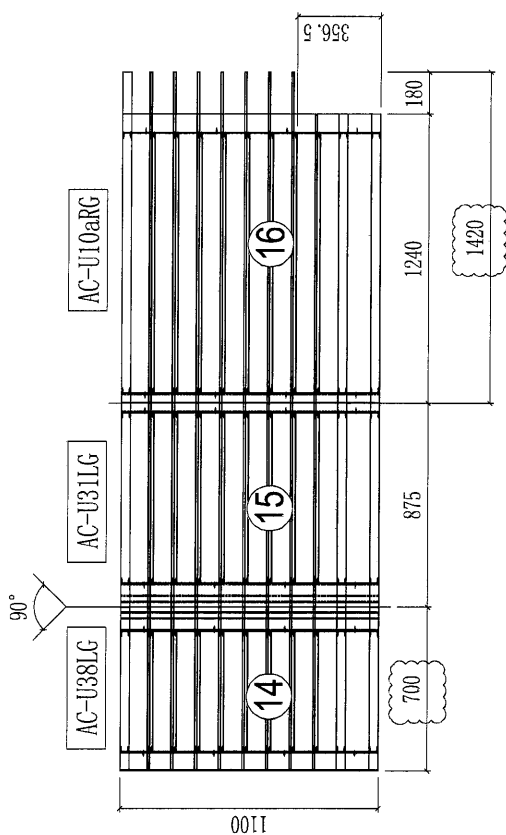

ELEVATION (AC10)


T1A/C/18F~33F

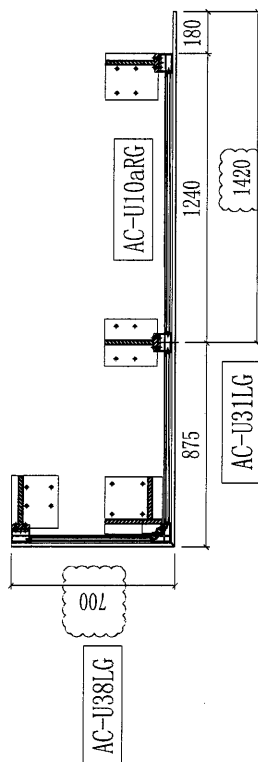


PLAN (AC10)

 美特鋁質有限公司 MIDI Aluminium Fabricator Ltd.				工程號	J851	類別		物料號	-	
				地盘	青衣190	制圖	W. E. X	2020-06-13	圖號	AC11-W
修改		-	-	採用工廠	✓	地盘			數量	15
日期		-	-	材料顏色	白色		材料	-	批准	-
				图纸名称	AC格栅组装图		復核	-	-	單件重量
										- (KG)

铝型材部件列表 (出地盘)				
序号	部件编号	L	数量	
14	AC-U14LW	468x1100	1	
15	AC-U06W	1396x1100	1	
16	AC-U28LW	1395x1100	1	
17	AC-U39LW	247x1100	1	

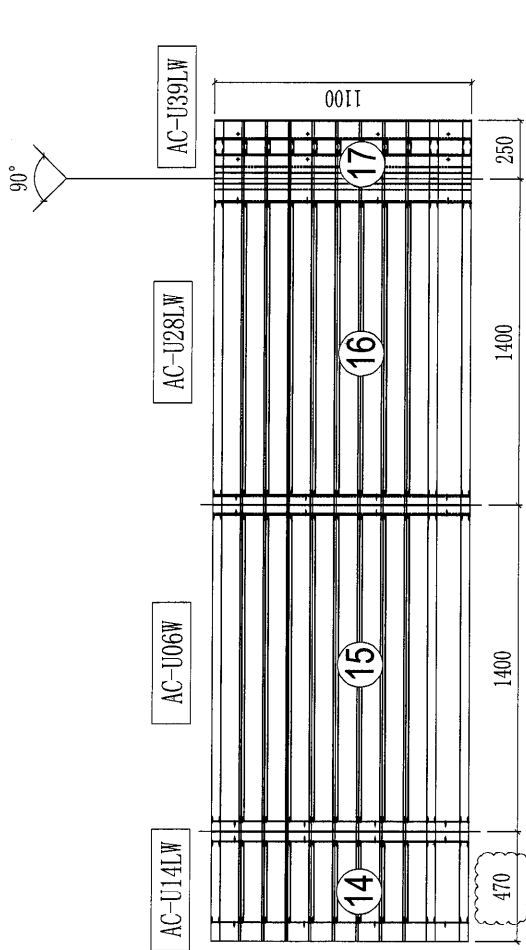


ELEVATION (AC11)
T1A/C/18F~33F

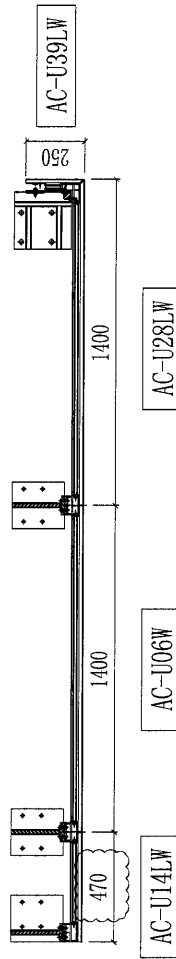


PLAN (AC11)

 美特鋁質有限公司 MIDI Aluminium Fabricator Ltd.				工程號	J851	類別		物料號	-		
				地盘	青衣190	制圖	W. E. X	2020-06-13	圖號	AC12.3-WG	
修改	-	-	採用工廠	✓	地盘	圖紙名稱	AC格柵組裝圖	復核	-	數量	15
日期	-	-	材料顏色	如圖所示		材料	-	批准	-	單件重量	- (KG)

鋁型材部件列表(出地盤)			
序號	部件編號	L	數量
14	AC-U11aLG	1443x1100	1
15	AC-U04G	361x1100	1
16	AC-U04W	361x1100	1
17	AC-U11aRW	1443x1100	1

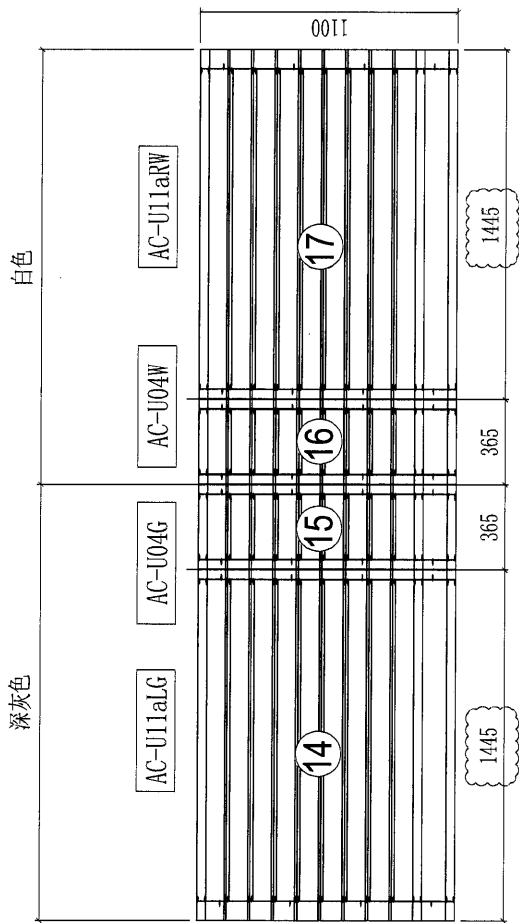


ELEVATION (AC12.3)
T1A/F&G/18F~33F

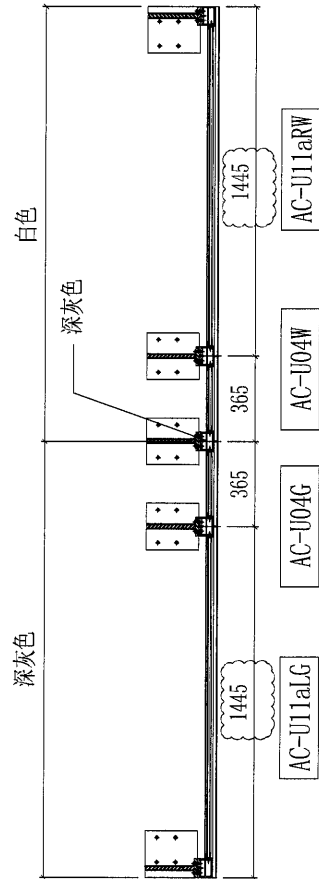


PLAN (ACAC12.3)

 美特鋁質有限公司 MIDI Aluminium Fabricator Ltd.				工程號	J851	類別		物料號	-		
				地盘	青衣190	制圖	W. E. X	2020-06-13	圖號	AC12.2-WG	
修改	-	-	採用工廠	✓	地盘	圖紙名稱	AC格栅组装图	復核	-	數量	15
日期	-	-	材料顏色	如图所示		材料	-	批准	-	單件重量	- (KG)

鋁型材部件列表(出地盘)			
序号	部件编号	L	数量
14	AC-U11aLW	1443x1100	1
15	AC-U04W	361x1100	1
16	AC-U04G	361x1100	1
17	AC-U11aRG	1443x1100	1

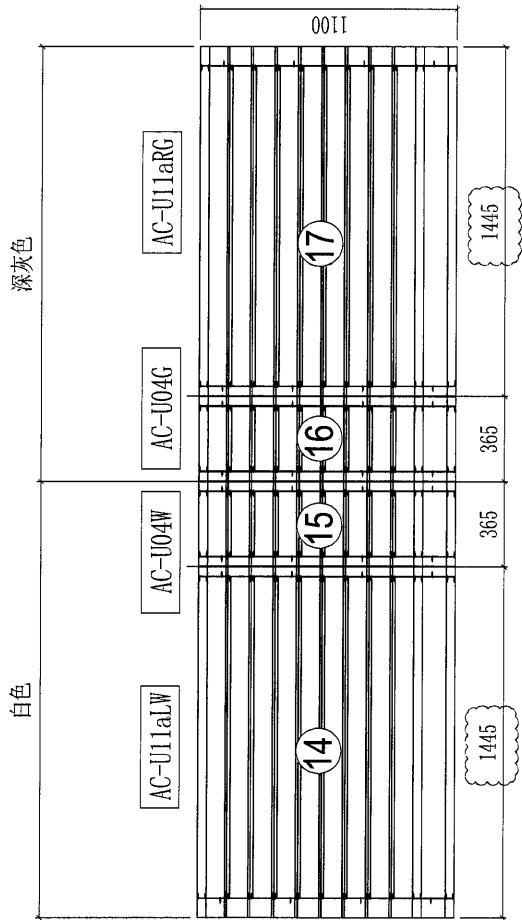


ELEVATION (AC12.2)
T1A/F&G/18F~33F

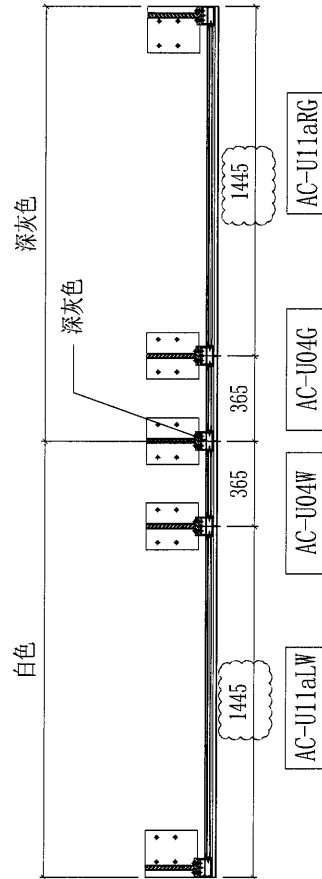


PLAN (AC12.2)

 美特鋁質有限公司 MIDI Aluminium Fabricator Ltd.				工程號	J851	類別		物料號	-	
				地盘	青衣190	制圖	W. E. X	2020-06-13	圖號	AC5-W-1
修改	A	-	-	採用工廠	✓	地盤			數量	15
日期	27/10	-	-	材料顏色	白色				單件重量	- (KG)
				圖紙名稱	AC格柵組裝圖	復核	-	-		
				材料	-	批准	-	-		

鋁型材部件列表 (出地盤)			
序號	部件編號	L	數量
13	AC-V02LW	1348x550	1
14	AC-V02RW	1348x550	1

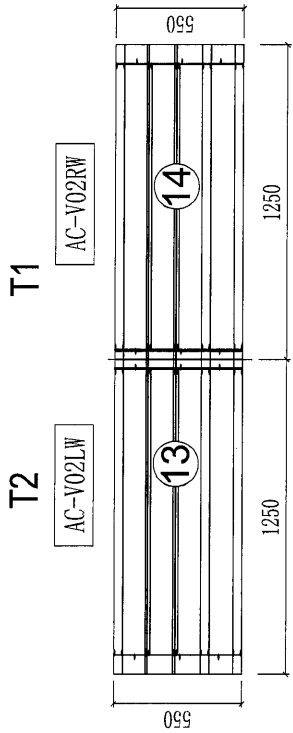


ELEVATION (AC5)
T1, T2/B/33F&T1, T2/D/18F~32F

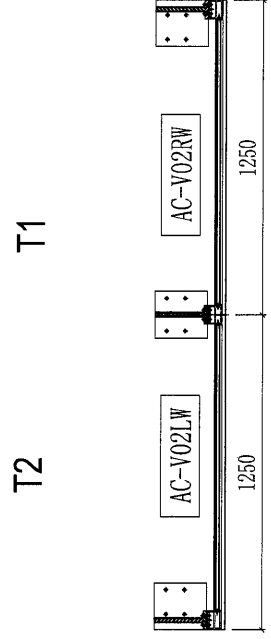


PLAN (AC5)

 美特鋁質有限公司 MIDI Aluminium Fabricator Ltd.					工程號	J851	類別		物料號	-		
					地盘	青衣190	制圖	W. E. X	2020-06-13	圖號	AC5-W-2	
修改	A	-	-	採用工廠	✓	地盘	AC格栅组装图	復核	-	-	數量	15
日期	27/10	-	-	材料颜色	白色	材料	-	批准	-	-	單件重量	- (KG)

铝型材部件列表(出地盘)			
序号	部件编号	L	数量
13	AC-V03LW	573x550	1
14	AC-V11W	1346x550	2
15	AC-V03RW	573x550	1

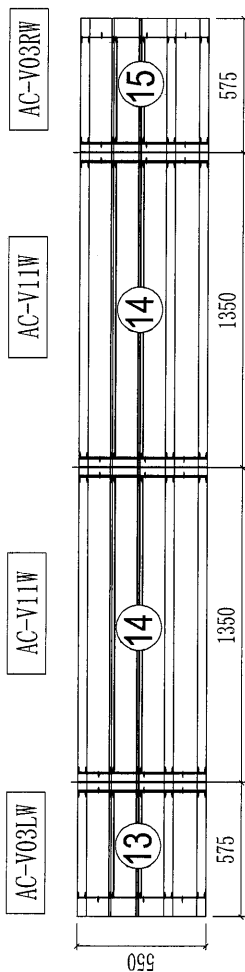



ELEVATION (AC5)
T1, T2/B/33F&T1, T2/D/18F~32F

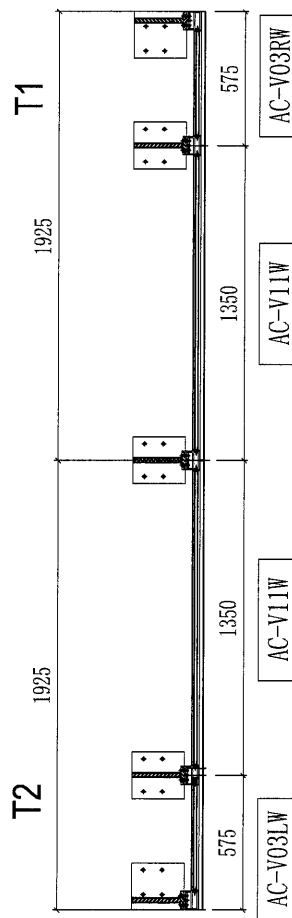


PLAN (AC5)

 美特鋁質有限公司 MIDI Aluminium Fabricator Ltd.				工程號	J851	類別		物料號	-	
				地盘	青衣190	制圖	W. E. X	2020-06-13	圖號	AC21-G
修改	A	-	-	採用工廠	✓	地盘			數量	14
日期	27/10	-	-	材料顏色	深灰色	材料	-		單件重量	- (KG)
				图纸名称	AC格栅组装图	復核	-	-		
				材料	-	批准	-	-		

铝型材部件列表(出地盘)			
序号	部件编号	L	数量
14	AC-U38LG	697x1100	1
15	AC-U34G	997x1100	1
16	AC-U36G	997x1100	1
17	AC-U26RG	1495x1100	1
18	AC-U01G	1496x1100	1
19	AC-U08G	721x1100	1
20	AC-U10RG	1448x1100	1

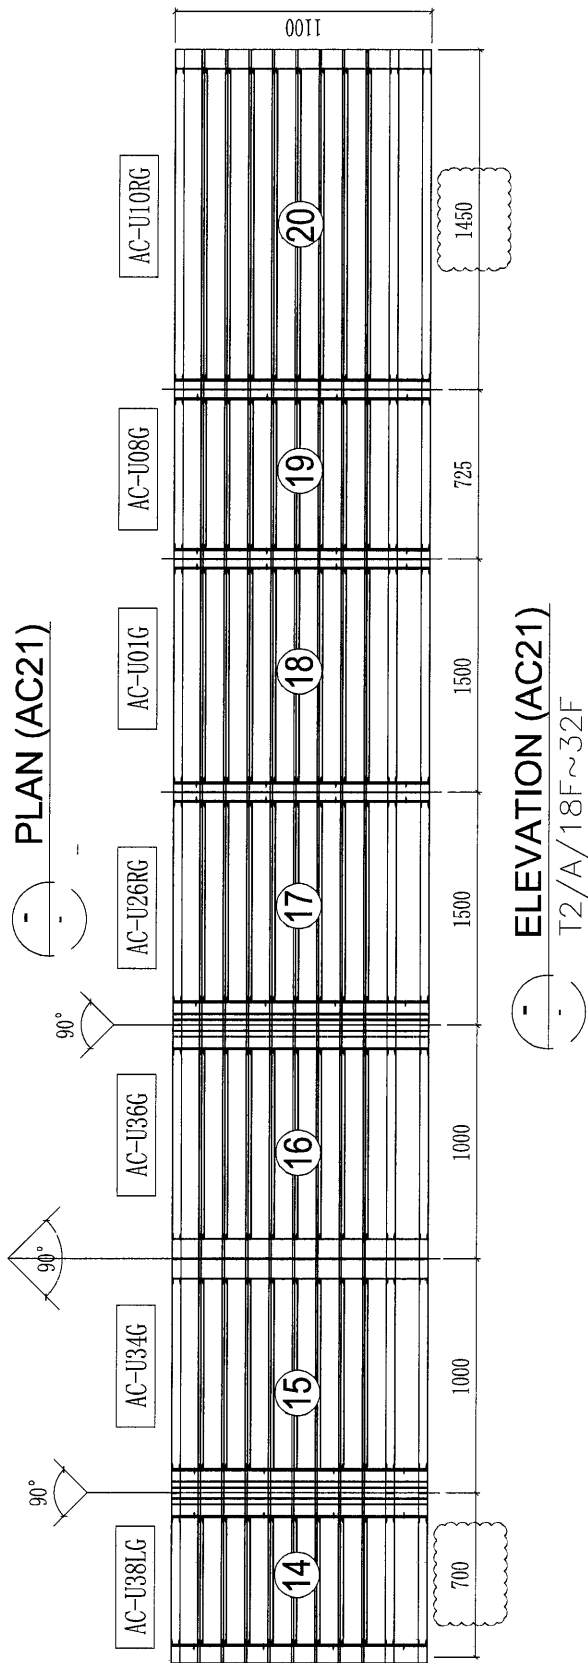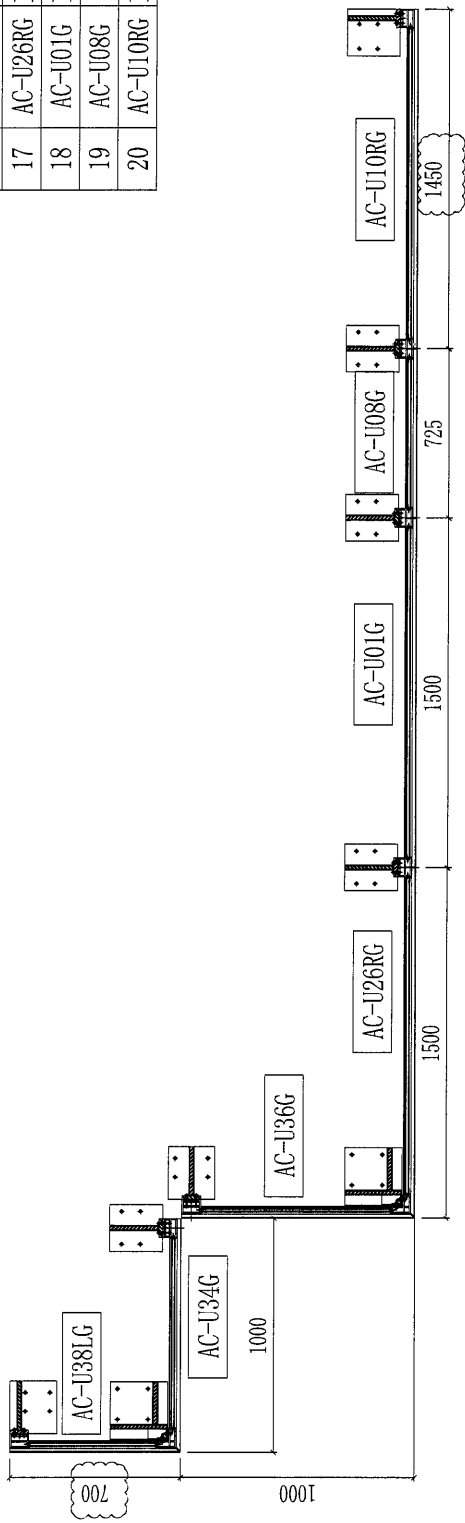

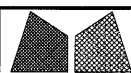

美特鋁質有限公司
MIDI Aluminium Fabricator Ltd.

工程號	J851
-----	------

青衣190

類別

物料號

100

图 纸 名 称	AC 格栅 组装图
---------	-----------

復核	
----	--

■

數量

1


材料	—
----	---

批准


單件重量

(KG)

铝型材部件列表(出地盘)			
序号	部件编号	L	数量
14	AC-U38LG	697x1100	1
15	AC-U34aG	1053 x1100	1
16	AC-U36G	997x1100	1
17	AC-U26RG	1495x1100	1
18	AC-U01G	1496x1100	2
19	AC-U21G	673x1100	1

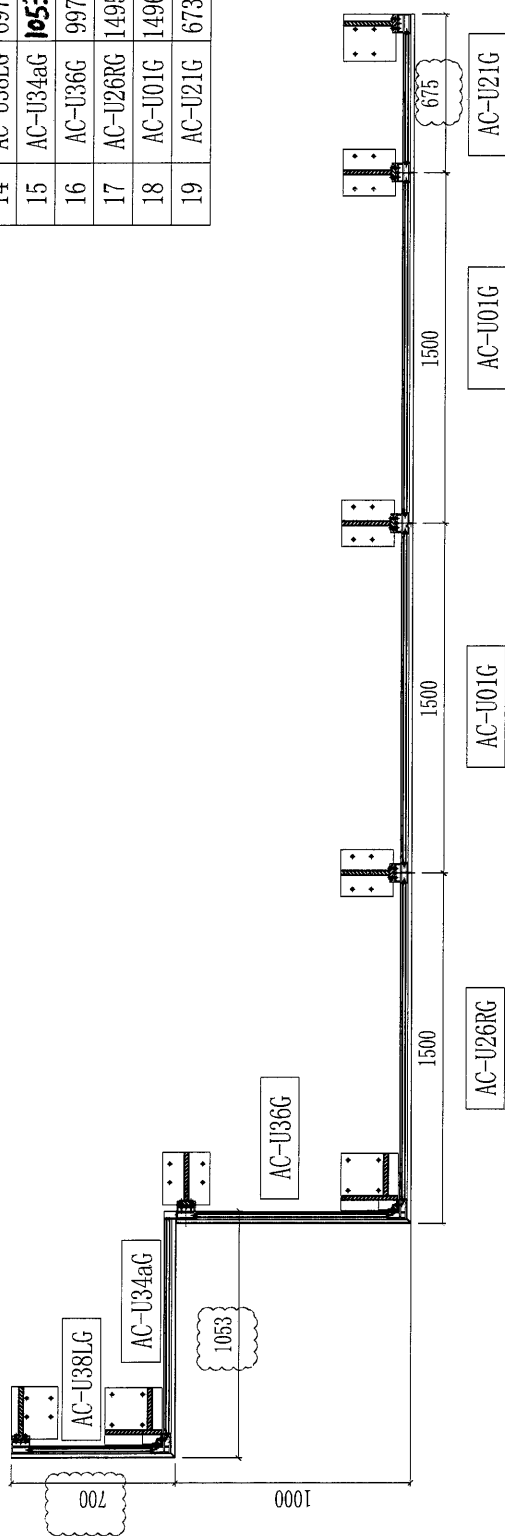

PLAN (AC23)


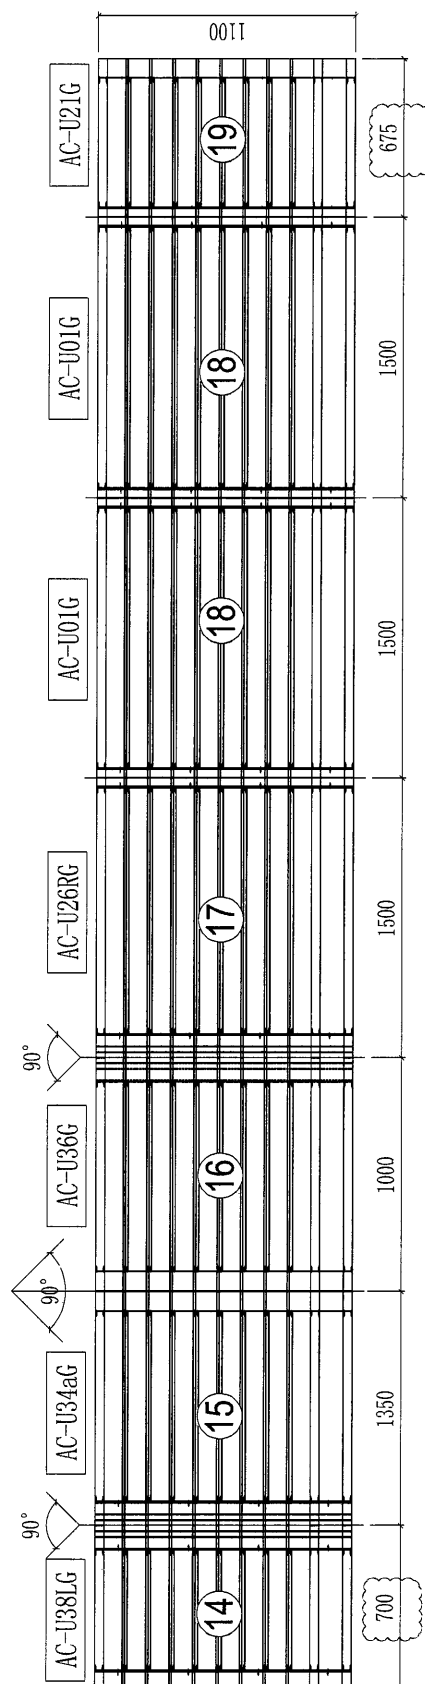


ELEVATION (AC23)

T2/A/35F


 美特鋁質有限公司 MIDI Aluminium Fabricator Ltd.				工程號	J851	類別		物料號	-		
				地盘	青衣190	制圖	W. E. X	2020-06-13	圖號	AC20-G	
修改	A	-	-	採用工廠	✓	地盘					
日期	27/10	-	-	材料顏色	深灰色	材料	-	批准	-	數量	15
										單件重量	- (KG)

鋁型材部件列表(出地盘)			
序号	部件编号	L	数量
14	AC-U35G	652x1100	1
15	AC-U26RG	1495x1100	1
16	AC-U09G	1386x1100	1
17	AC-U106RG	1438x1100	1

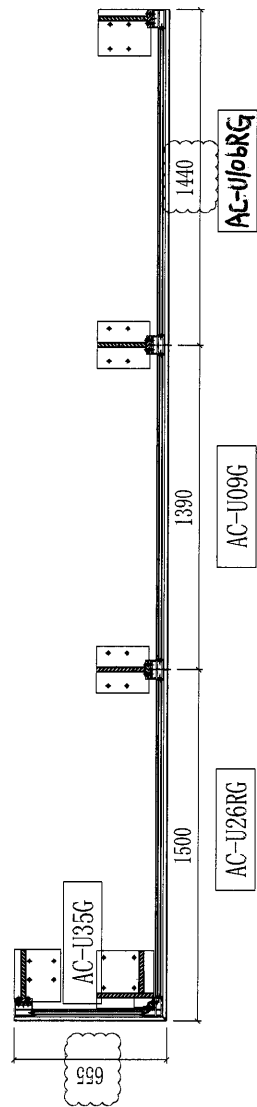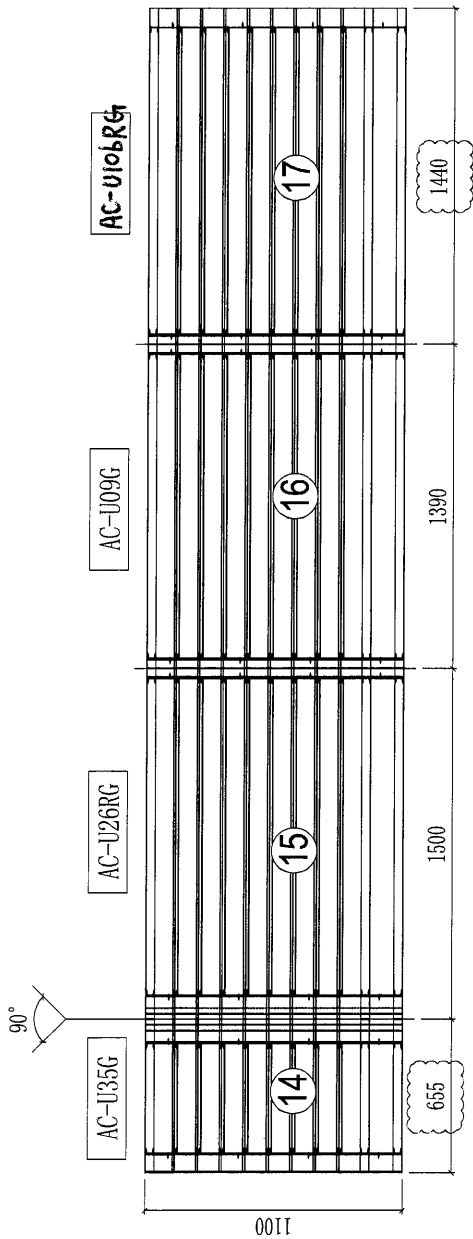


 美特鋁質有限公司 MIDI Aluminium Fabricator Ltd.				工程號	J851	類別		物料號	-		
				地盘	青衣190	制圖	W. E. X	2020-06-13	圖號	AC4-G	
修改	A	-	-	採用工廠	✓ 地盘	图纸名称	AC格栅组装图	復核	-	數量	15
日期	27/10	-	-	材料颜色	深灰色	材料	-	批准	-	單件重量	- (KG)

铝型材部件列表(出地盘)				
序号	部件编号	L	数量	
14	AC-U17G	743x1100	1	
15	AC-U26LG	1495x1100	1	
16	AC-U38aRG	642x1100	1	

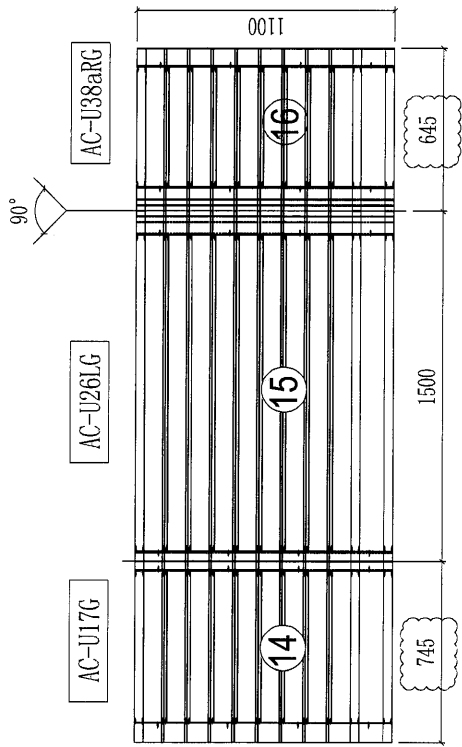

ELEVATION (AC4)

T2/B/33F&T2/D/18F~32F

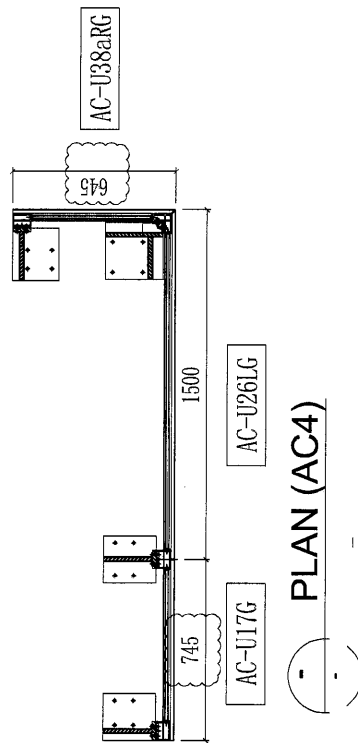


PLAN (AC4)

48


美特鋁質有限公司 MIDI Aluminium Fabricator Ltd.				工程號	J851	類別		物料號	-
修改 A - - 採用工廠 ✓ 地盤				地盤	青衣190	制圖	W. E. X	2020-06-13	圖號 AC6.2-G
日期 27/10 - - 材料顏色 深灰色				圖紙名稱	AC格柵組裝圖	復核	-	-	數量 15
				材料	-	批准	-	-	單件重量 - (KG)

鋁型材部件列表 (出地盤)			
序號	部件編號	L	數量
15	AC-U38RG	697x1100	1
16	AC-U26LG	1495x1100	1
17	AC-U03G	996x1100	1
18	AC-U26RG	1495x1100	1
19	AC-U39RG	247x1100	1

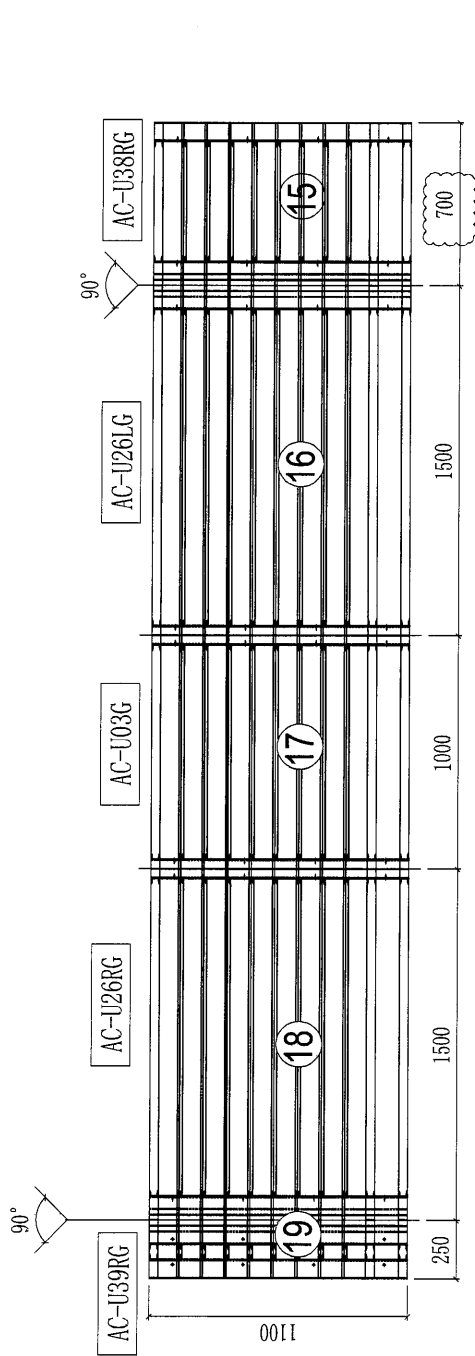

ELEVATION (AC6.2)


T1/E/18F~33F

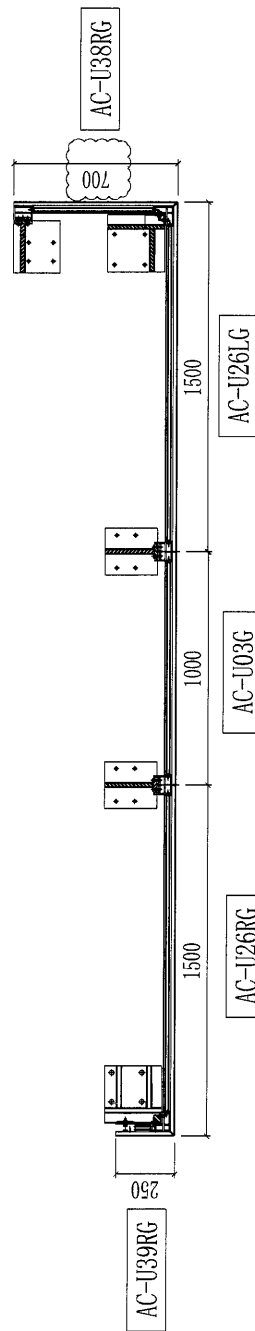


PLAN (AC6.2)

 美特鋁質有限公司 MIDI Aluminium Fabricator Ltd.				工程號	J851	類別		物料號	-	
				地盘	青衣190	制圖	W. E. X	2020-06-13	圖號	AC15-G-1
修改	A	-	-	採用工廠	✓	地盘			數量	15
日期	27/10	-	-	材料顏色	深灰色	材料	-		單件重量	- (KG)
				图纸名称	AC格栅组装图	復核	-	-		
						批准	-	-		

铝型材部件列表 (出地盘)			
序号	部件编号	L	数量
12	AC-V06G	1439x550	1

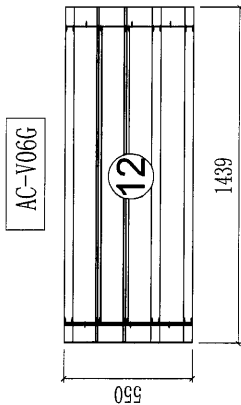


ELEVATION (AC15)
T2/E/18F~33F

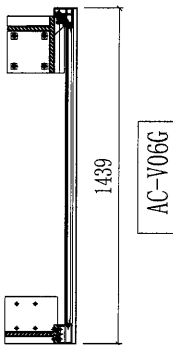


PLAN (AC15)

美特鋁質有限公司 MIDI Aluminium Fabricator Ltd.				工程號	J851	類別		物料號	-	
				地盘	青衣190	制圖	W. E. X	2020-06-13	圖號	AC15-G-2
修改	A	-	-	採用工廠	✓	地盘			數量	15
日期	27/10	-	-	材料顏色	深灰色	材料	-		單件重量	- (KG)
				图纸名称	AC格栅组装图	復核	-	-		
						批准	-	-		

铝型材部件列表(出地盘)				
序号	部件编号	L	数量	
13	AC-V05G	1348. 6x550	1	
14	AC-V10G	1085. 6x550	1	
15	AC-V01RG	697x550	1	

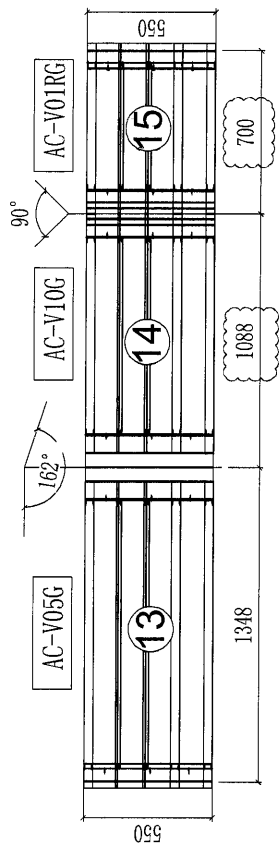


ELEVATION (AC15)
T2/E/18F~33F

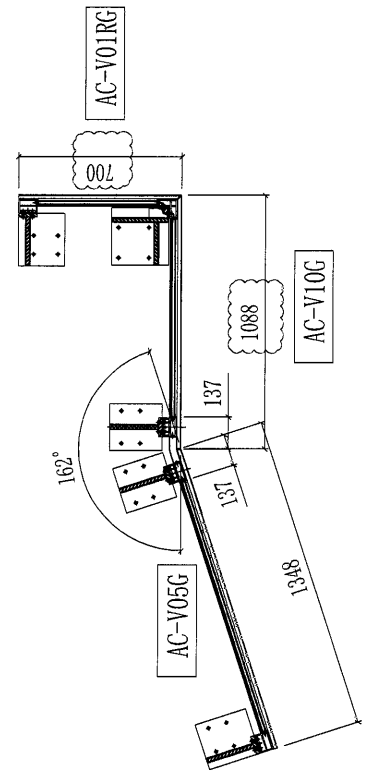


PLAN (AC15)

 美特鋁質有限公司 MIDI Aluminium Fabricator Ltd.					工程號	J851	類別		物料號	-		
					地盘	青衣190	制圖	W. E. X	2020-06-13	圖號	AC16-W	
修改	-	-	採用工廠	✓	地盘	图纸名称	AC格栅组装图	復核	-	-	數量	15
日期	-	-	材料颜色	白色		材料	-	批准	-	-	單件重量	- (KG)

铝型材部件列表 (出地盘)			
序号	部件编号	L	数量
14	AC-U40W	347x1100	1
15	AC-U32W	405x1100	1
16	AC-U24W	1433x1100	1

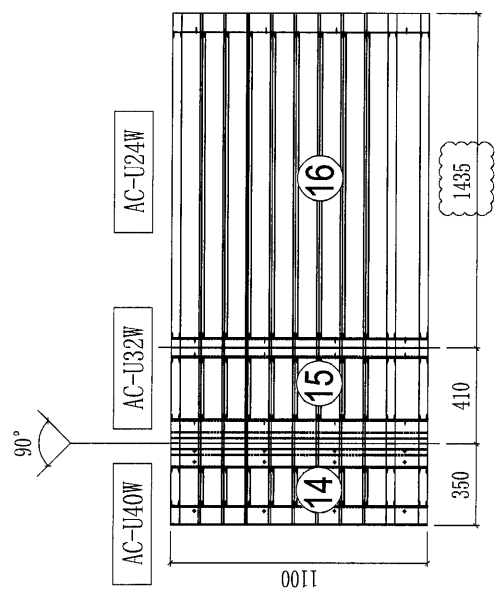


ELEVATION (AC16)
T2/F/18F~33F

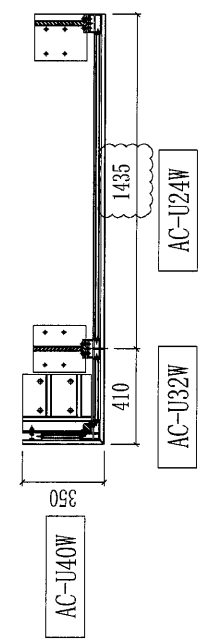


PLAN (AC16)

 美特鋁質有限公司 MIDI Aluminium Fabricator Ltd.					工程號	J851	類別		物料號	-		
修改	-	-	採用工廠	✓	地盤	圖紙名稱	AC格柵組裝圖	制圖	W. E. X	2020-06-13	圖號	AC7.3-W
日期	-	-	材料顏色	白色		材料	-	復核	-	-	數量	15
								批准	-	-	單件重量	- (KG)

鋁型材部件列表 (出地盤)			
序号	部件编号	L	数量
13	AC-U11aLW	1443x1100	1
14	AC-U04W	361x1100	2
15	AC-U11aRW	1443x1100	1

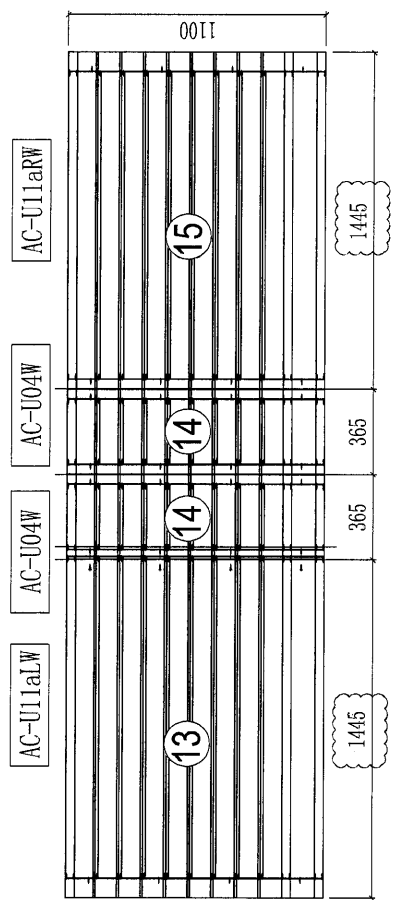


ELEVATION (AC7.3)
T2/H&G/18F~33F

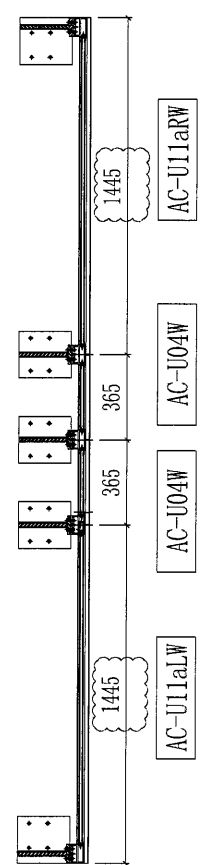


PLAN (AC7.3)

 美特鋁質有限公司 MIDI Aluminium Fabricator Ltd.				工程號	J851	類別		物料號	-		
				地盘	青衣190	制圖	W. E. X	2020-06-13	圖號	AC19-G	
修改	A	-	-	採用工廠	✓	地盘			數量	14	
日期	27/10	-	-	材料顏色	深灰色	材料	-	批准	-	單件重量	- (KG)

鋁型材部件列表 (出地盤)			
序號	部件編號	L	數量
14	AC-U38LG	697x1100	1
15	AC-U26RG	1495x1100	1
16	AC-U01G	1496x1100	1
17	AC-U20G	348x1100	1

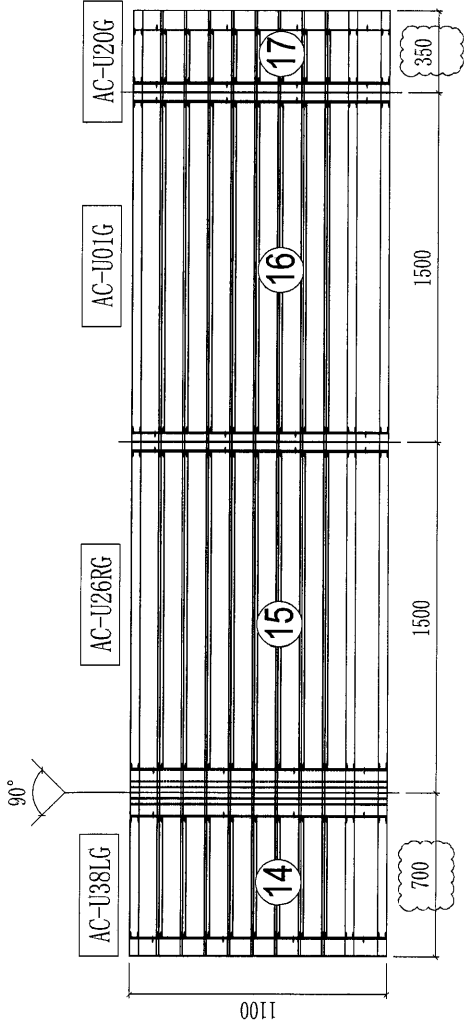

ELEVATION (AC19)
T2A/A/18F~32F

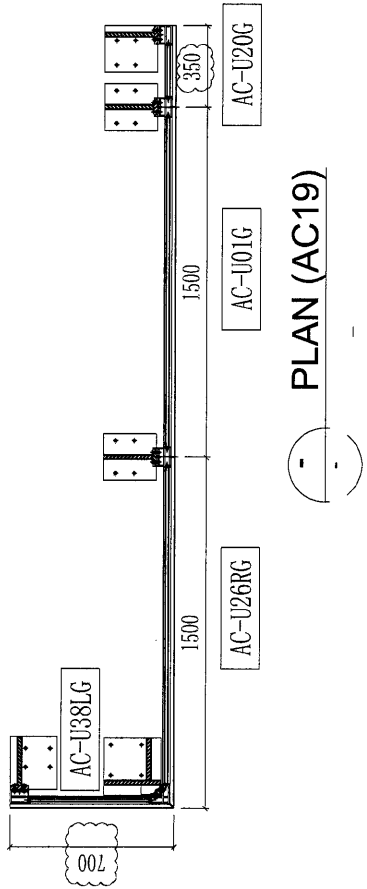


PLAN (AC19)


54

 美特鋁質有限公司 MIDI Aluminium Fabricator Ltd.					工程號	J851	類別		物料號	-		
地盤					地盤	青衣190	制圖	W. E. X	2020-06-13	圖號	AC18-G	
修改	A	-	-	採用工廠	✓	地盤	圖紙名稱	AC格柵組裝圖	復核	-	數量	15
日期	27/10	-	-	材料顏色	深灰色		材料	-	批准	-	單件重量	- (KG)

鋁型材部件列表(出地盤)			
序號	部件編號	L	數量
14	AC-U38LG	697x1100	1
15	AC-U26RG	1495x1100	1
16	AC-U01G	1496x1100	1
17	AC-U19G	583x1100	1

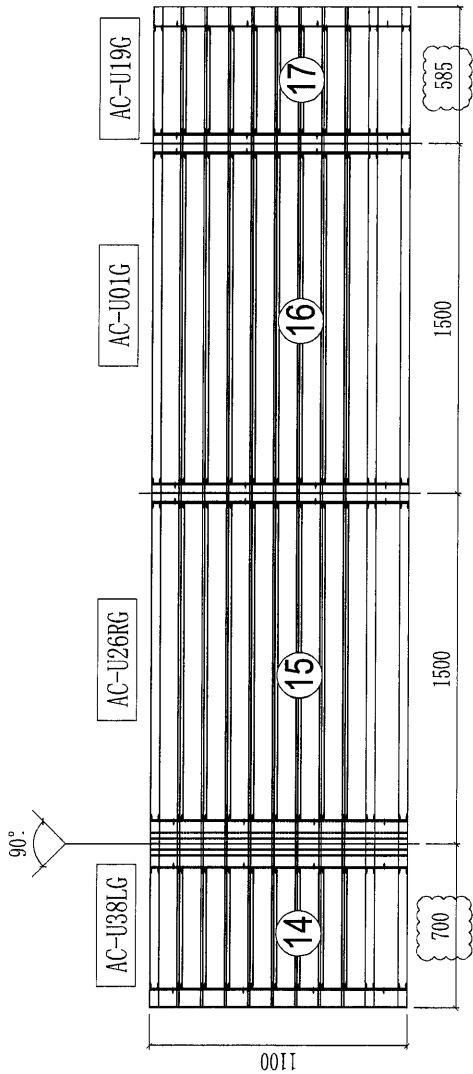


ELEVATION (AC18)
T2A/A/18F~33F

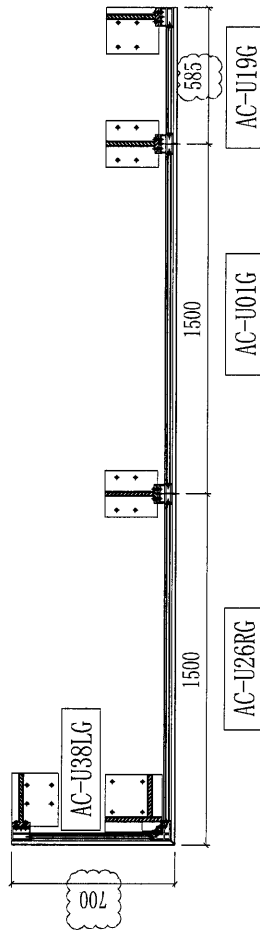


PLAN (AC18)

 美特鋁質有限公司 MIDI Aluminium Fabricator Ltd.				工程號	J851	類別		物料號	-	
				地盘	青衣190	制圖	W. E. X	2020-06-13	圖號	AC24-G
修改	A	-	-	採用工廠	✓	地盘			數量	1
日期	27/10	-	-	材料顏色	深灰色	图纸名称	AC格栅组装图	復核	-	-
				材料	-	批准	-	-	單件重量	- (KG)

铝型材部件列表(出地盘)				
序号	部件编号	L	数量	
14	AC-U38LG	697x1100	1	
15	AC-U26RG	1495x1100	1	
16	AC-U01G	1496x1100	1	
17	AC-U19G	583x1100	1	

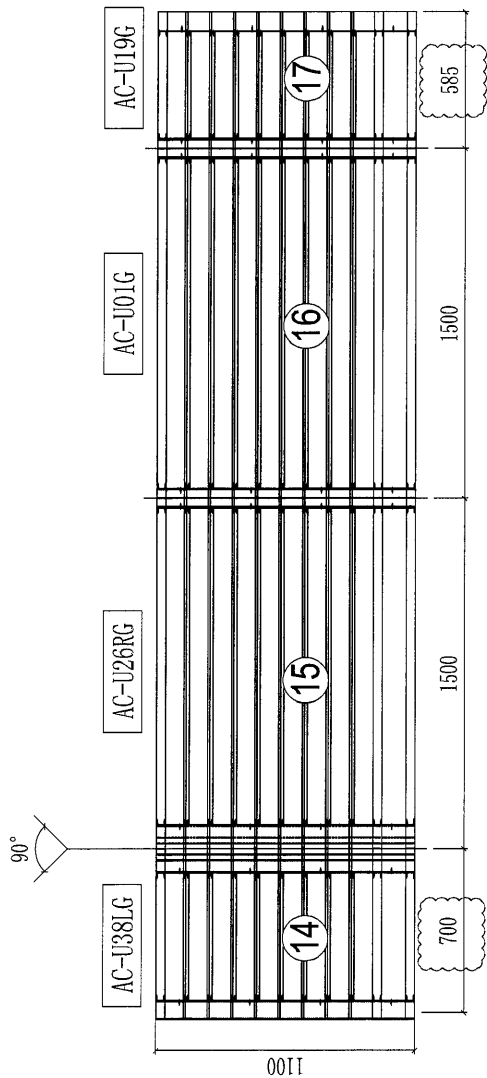


ELEVATION (AC24)
T2A/A/35F

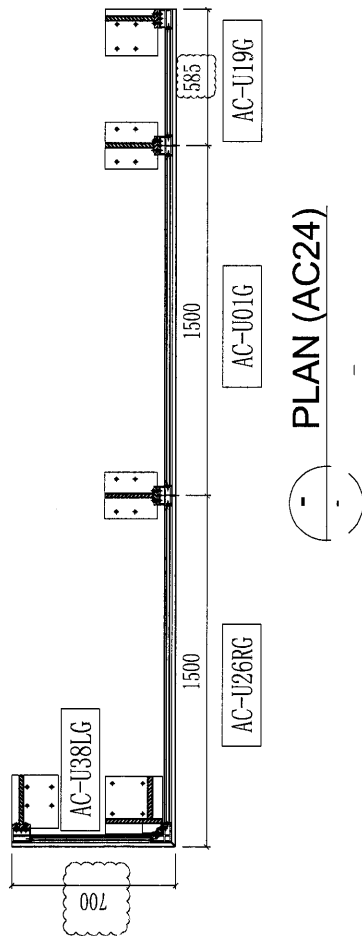


PLAN (AC24)

 美特鋁質有限公司 MIDI Aluminium Fabricator Ltd.				工程號	J851	類別		物料號	-
修改 A - - 採用工廠 ✓ 地盤				地盤	青衣190	制圖	W. E. X	2020-06-13	圖號 AC10. 1-G
日期 27/10 - - 材料顏色 深灰色				圖紙名稱	AC格柵組裝圖	復核	-	-	數量 15
				材料	-	批准	-	-	單件重量 - (KG)

鋁型材部件列表 (出地盤)				
序號	部件編號	L	數量	
14	AC-U38RG	697x1100	1	
15	AC-U31RG	870x1100	1	
16	AC-U10aLG	1448x1100	1	

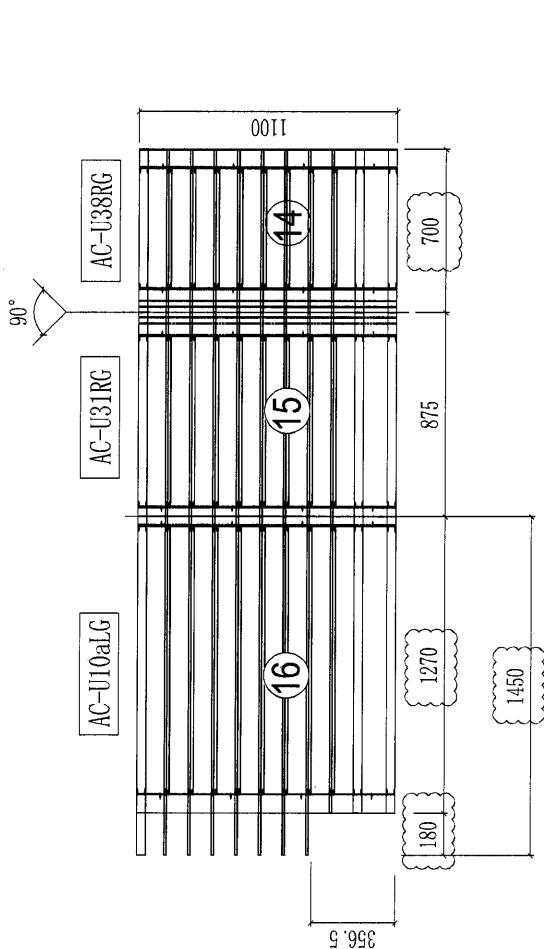


ELEVATION (AC10.1)
T2A/B/18F~33F

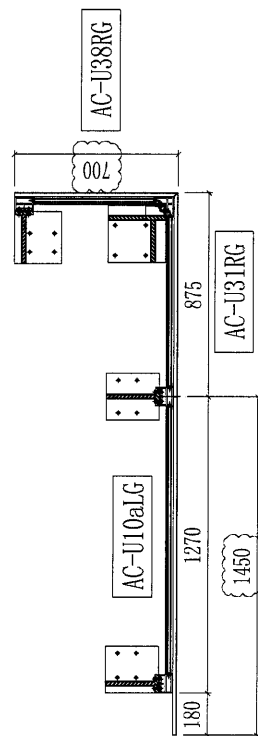


PLAN (AC10.1)

 美特鋁質有限公司 MIDI Aluminium Fabricator Ltd.					工程號	J851	類別		物料號	-		
					地盘	青衣190	制圖	W. E. X	2020-06-13	圖號	AC11.2-W	
修改	-	-	採用工廠	✓	地盘	图纸名称	AC格栅组装图	復核	-	-	數量	15
日期	-	-	材料颜色	白色		材料	-	批准	-	-	單件重量	- (KG)

鋁型材部件列表 (出地盘)			
序号	部件编号	L	数量
14	AC-U14RW	468x1100	1
15	AC-U06W	1396x1100	1
16	AC-U28RW	1395x1100	1
17	AC-U39RW	247x1100	1

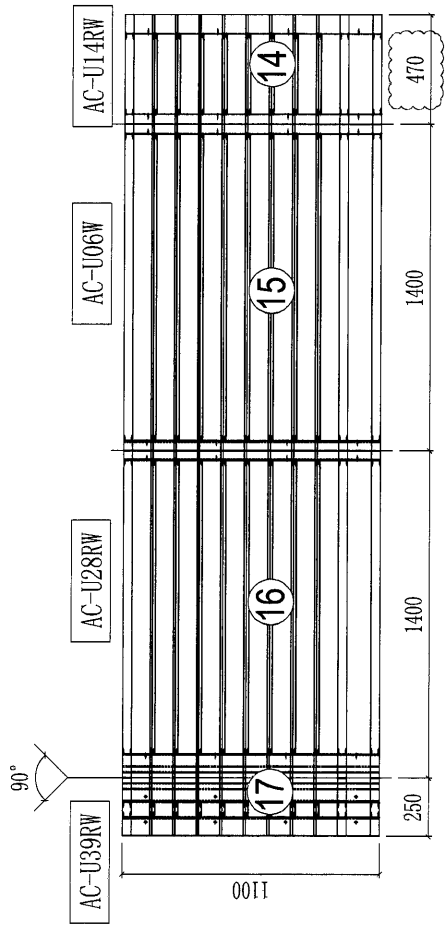


ELEVATION (AC11.2)
T2A/B/18F~33F

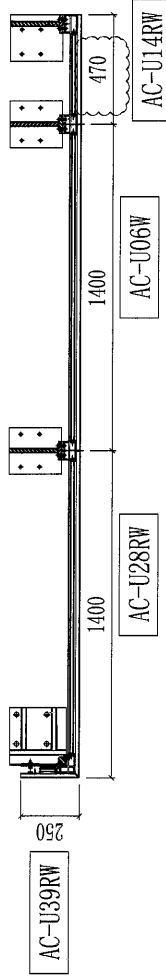

PLAN (AC11.2)


 美特鋁質有限公司 MIDI Aluminium Fabricator Ltd.				工程號	J851	類別		物料號	-					
地盤				青衣190	制圖	W. E. X	2020-06-13	圖號	AC17-W					
修改	A	-	-	採用工廠	✓	地盤		圖紙名稱	AC格柵組裝圖	復核	-	-	數量	15
日期	27/10	-	-	材料顏色	白色			材料	-	批准	-	-	單件重量	- (KG)

鋁型材部件列表 (出地盤)			
序號	部件編號	L	數量
14	AC-U38LW	697x1100	1
15	AC-U26RW	1495x1100	1
16	AC-U23W	308x1100	1

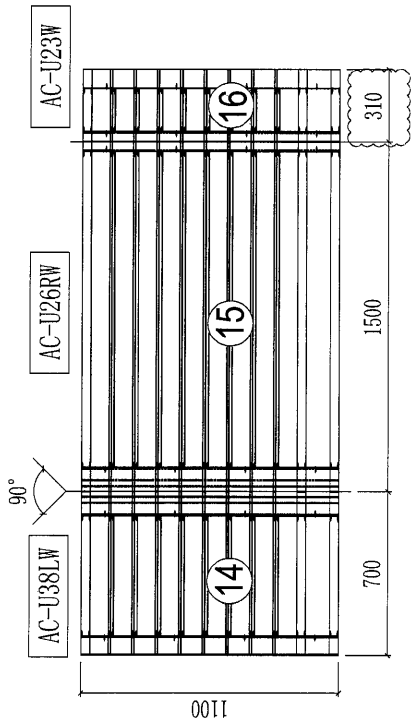

ELEVATION (AC17)

T2A/C/18F~33F

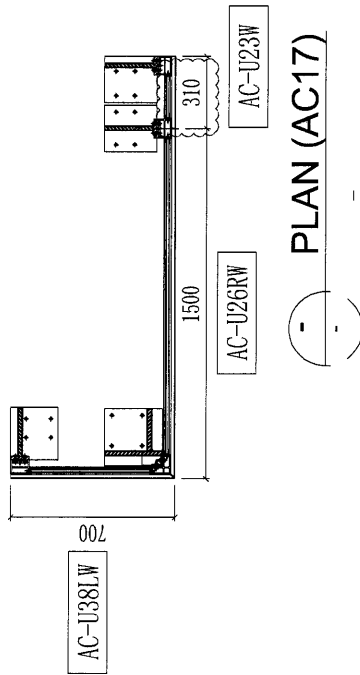


PLAN (AC17)




 美特鋁質有限公司 MIDI Aluminium Fabricator Ltd.				工程號	J851	類別		物料號	-	
				地盘	青衣190	制圖	W. E. X	2020-06-13	圖號	AC12-G
修改		-	-	採用工廠	✓	地盘			數量	15
日期		-	-	材料顏色	深灰色	材料	-	-	單件重量	- (KG)
				图纸名称	AC格栅组装图	復核	-	-		
						批准	-	-		

铝型材部件列表 (出地盘)			
序号	部件编号	L	数量
13	AC-U11aLG	1443x1100	1
14	AC-U04G	361x1100	2
15	AC-U11aRG	1443x1100	1

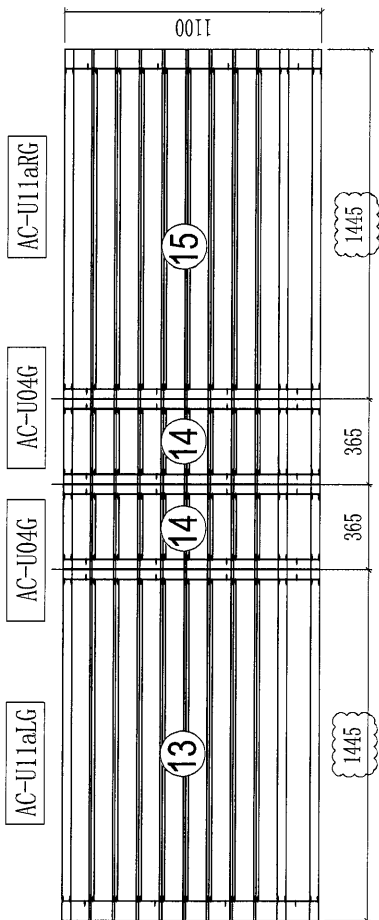



ELEVATION (AC12)
T2A/D&E/18F~33F

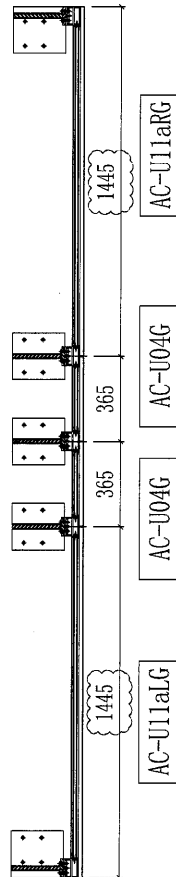

PLAN (AC12)

 美特鋁質有限公司 MIDI Aluminium Fabricator Ltd.				工程號	J851	類別		物料號	-	
				地盘	青衣190	制圖	W. E. X	2020-06-13	圖號	AC-V01R
修改	A	-	-	採用工廠	✓	地盤			數量	-
日期	27/10	-	-	材料顏色	-	材料	-		單件重量	- (KG)

部件编号	颜色	数量
AC-V01RG	深灰色	15


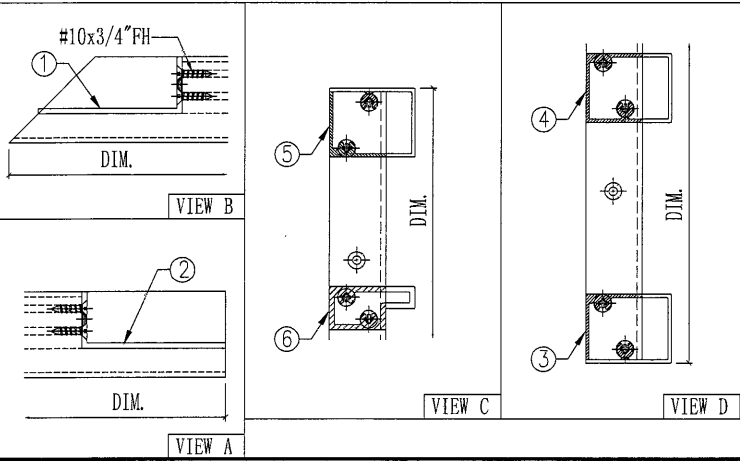
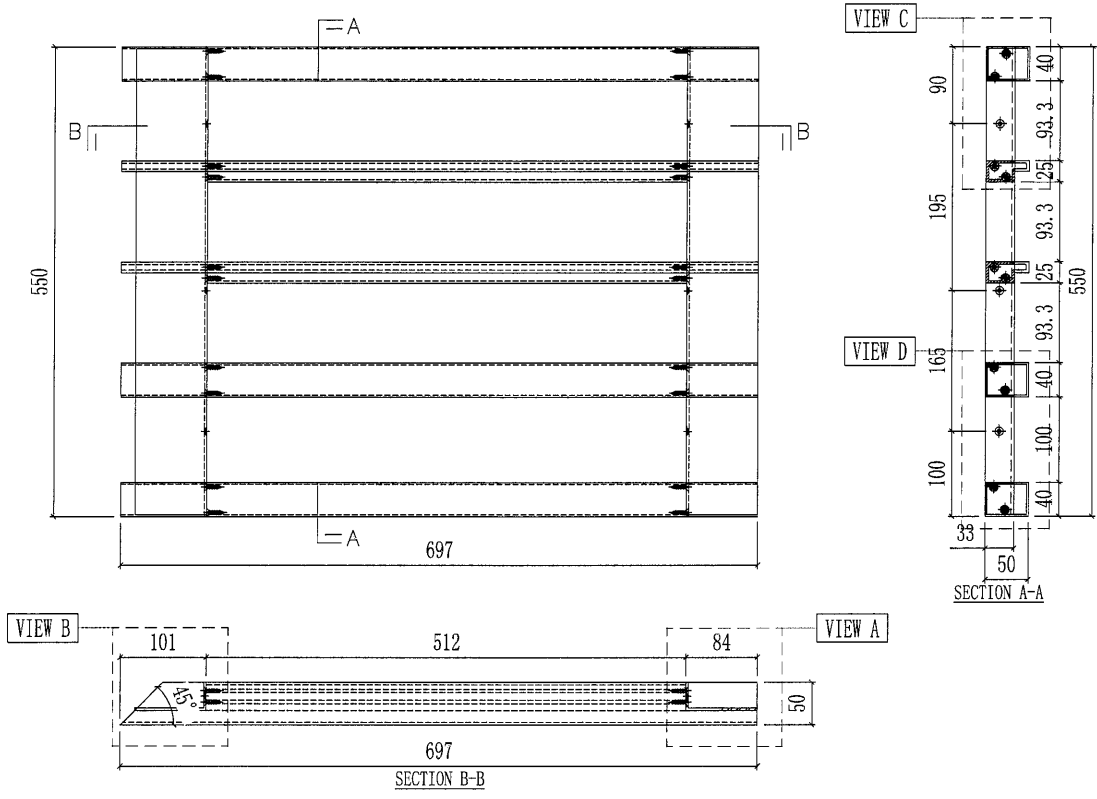


6	X85704-A03G-01	697	2
5	X85705-A08G-01	697	1
4	X85705-A09G-01	697	1
3	X85705-A07G-01	697	1
2	X85808-B01RG	545	1
1	X85808-B01LG	545	1
序号	部件图号	长度	数量
AC-V01RG(深灰色) 部件清单			


61

 美特鋁質有限公司 MIDI Aluminium Fabricator Ltd.					工程號	J851	類別		物料號	-	
					地盘	青衣190	制圖	W. E. X	2020-06-13	圖號	AC-V02L
修改		-	-	採用工廠	✓	地盘	图紙名称	AC格柵玉組裝图	復核	-	-
日期		-	-	材料颜色	-		材料	-	批准	-	-
								數量	-		
								單件重量	-		(KG)

部件編號	顏色	數量
AC-V02LW	白色	15

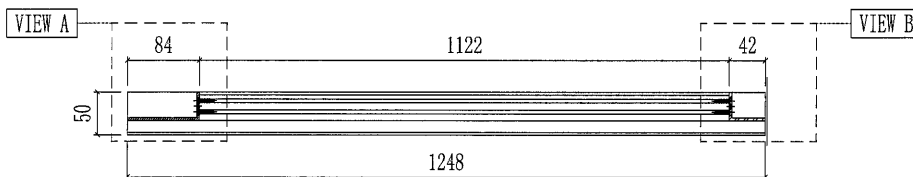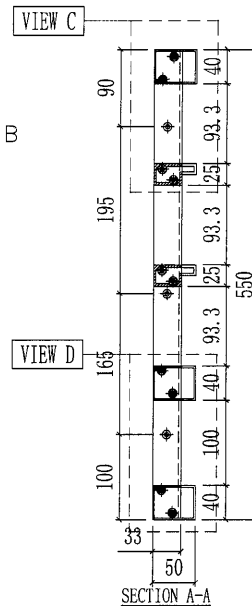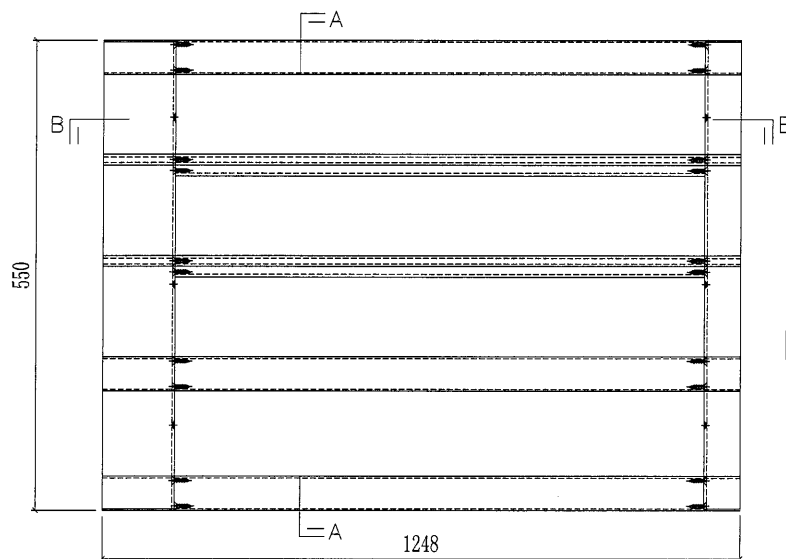

SECTION B-B



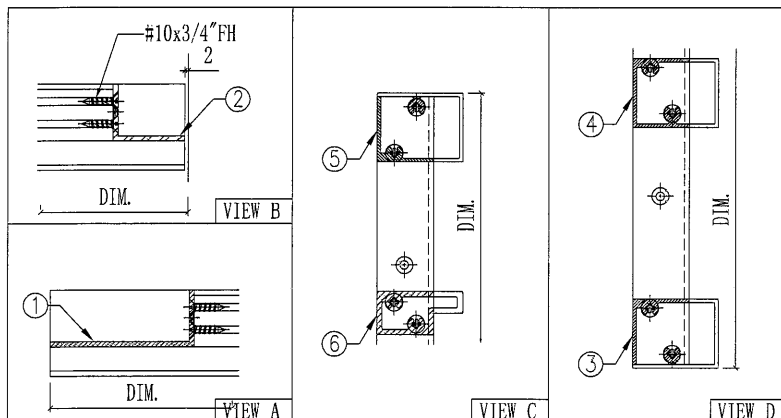


6	X85704-A01W-50	1248	2
5	X85705-A02W-50	1248	1
4	X85705-A03W-50	1248	1
3	X85705-A01W-50	1248	1
2	X85807-B01RW	545	1
1	X85808-B01LW	545	1
序號	部件圖號	長度	數量
AC-V02LW(白色) 部件清單			

(62)


 美特鋁質有限公司 MIDI Aluminium Fabricator Ltd.					工程號	J851	類別		物料號	-		
					地盘	青衣190	制圖	W. E. X	2020-06-13	圖號	AC-V02R	
修改		-	-	採用工廠	✓	地盘	图紙名称	AC格栅玉組裝圖	復核	-	數量	-
日期		-	-	材料顏色	-		材料	-	批准	-	單件重量	- (KG)

部件编号	颜色	数量
AC-V02RW	白色	15

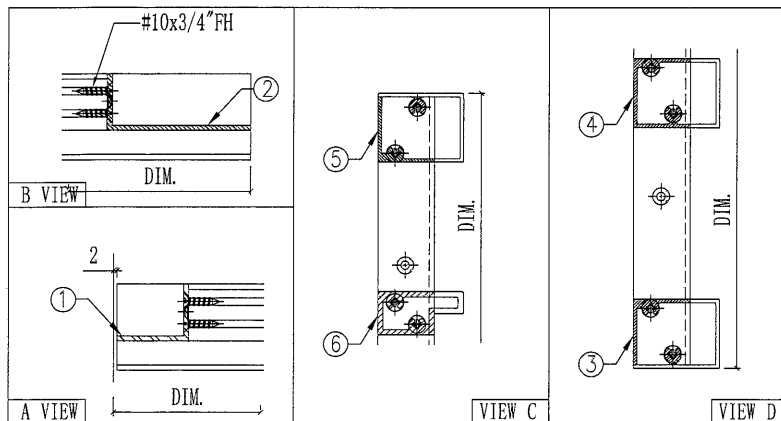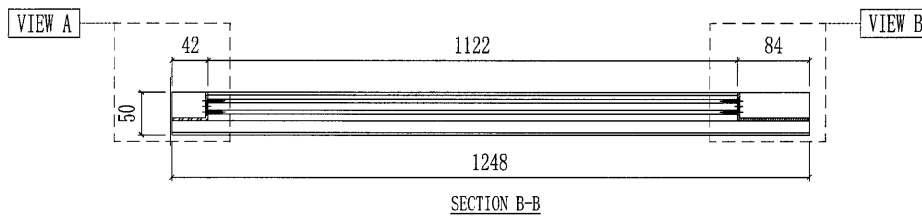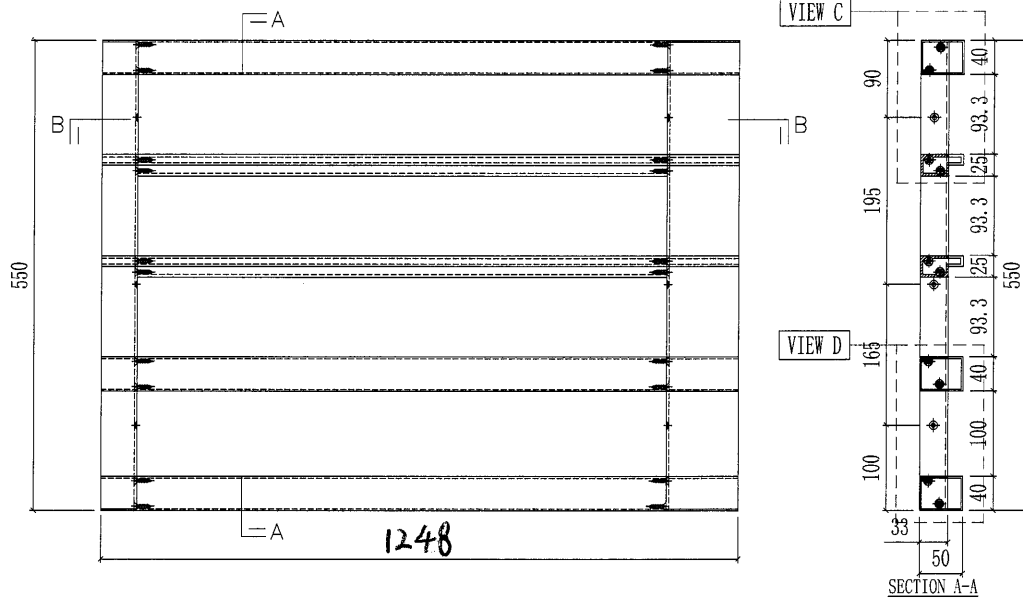

6	X85704-A01W-51	1248	2
5	X85705-A02W-51	1248	1
4	X85705-A03W-51	1248	1
3	X85705-A01W-51	1248	1
2	X85808-B01RW	545	1
1	X85807-B01LW	545	1
序号	部件图号	长度	数量
AC-V02RW (白色) 部件清单			

(63)

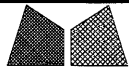

美特鋁質有限公司

MIDI Aluminium Fabricator Ltd.

工程號

J851

類別

物料號

-

地盘

青衣190

制圖

W. E. X

2020-06-13

圖號

AC-V03L

修改

A

-

-

採用工廠

✓

地盘

图纸名称

AC格栅玉组装图

復核

-

-

數量

-

日期

27/10

-

-

材料颜色

-

材料

-

批准

-




-

單件重量


-

(KG)

部件编号	颜色	数量
AC-V03LW	白色	15

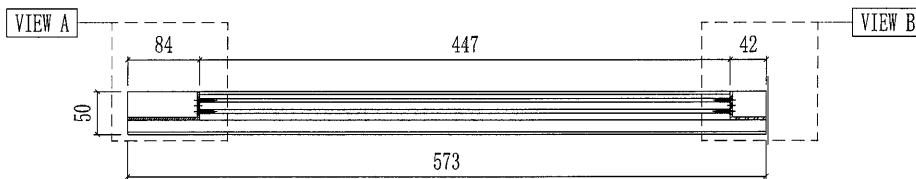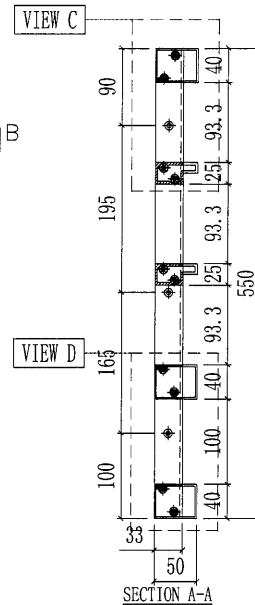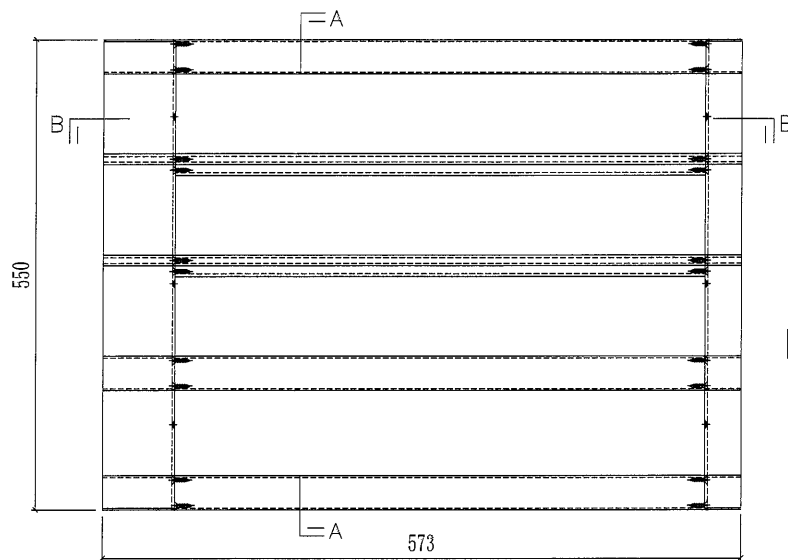



SECTION B-B

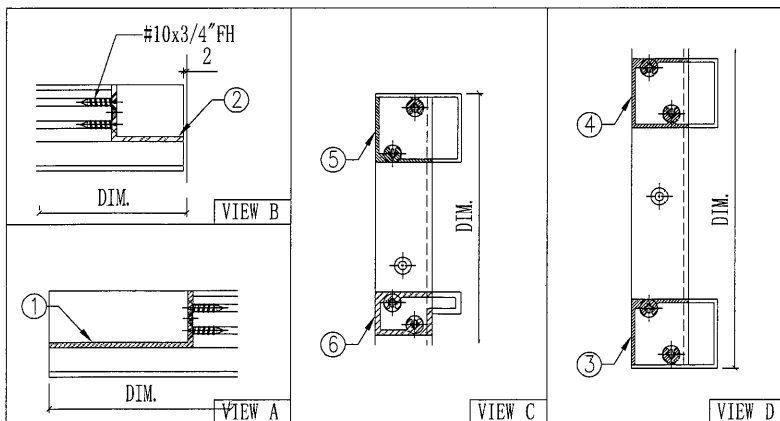

6	X85704-A01W-15	573	2
5	X85705-A02W-15	573	1
4	X85705-A03W-15	573	1
3	X85705-A01W-15	573	1
2	X85807-B01RW	545	1
1	X85808-B01LW	545	1
序号	部件图号	长度	数量
AC-V03LW(白色) 部件清单			

 美特鋁質有限公司 MIDI Aluminium Fabricator Ltd.				工程號	J851	類別		物料號	-		
				地盘	青衣190	制圖	W. E. X	2020-06-13	圖號	AC-V03R	
修改	A	-	-	採用工廠	✓	地盤		圖紙名稱	AC格栅玉组装图	復核	-
日期	27/10	-	-	材料顏色	-			材料	-	批准	-
				材料	-			批准	-	單件重量	- (KG)

部件编号	颜色	数量
AC-V03RW	白色	15



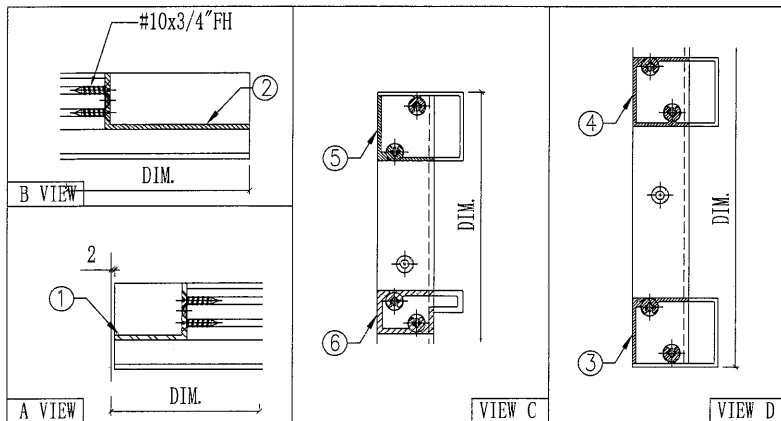
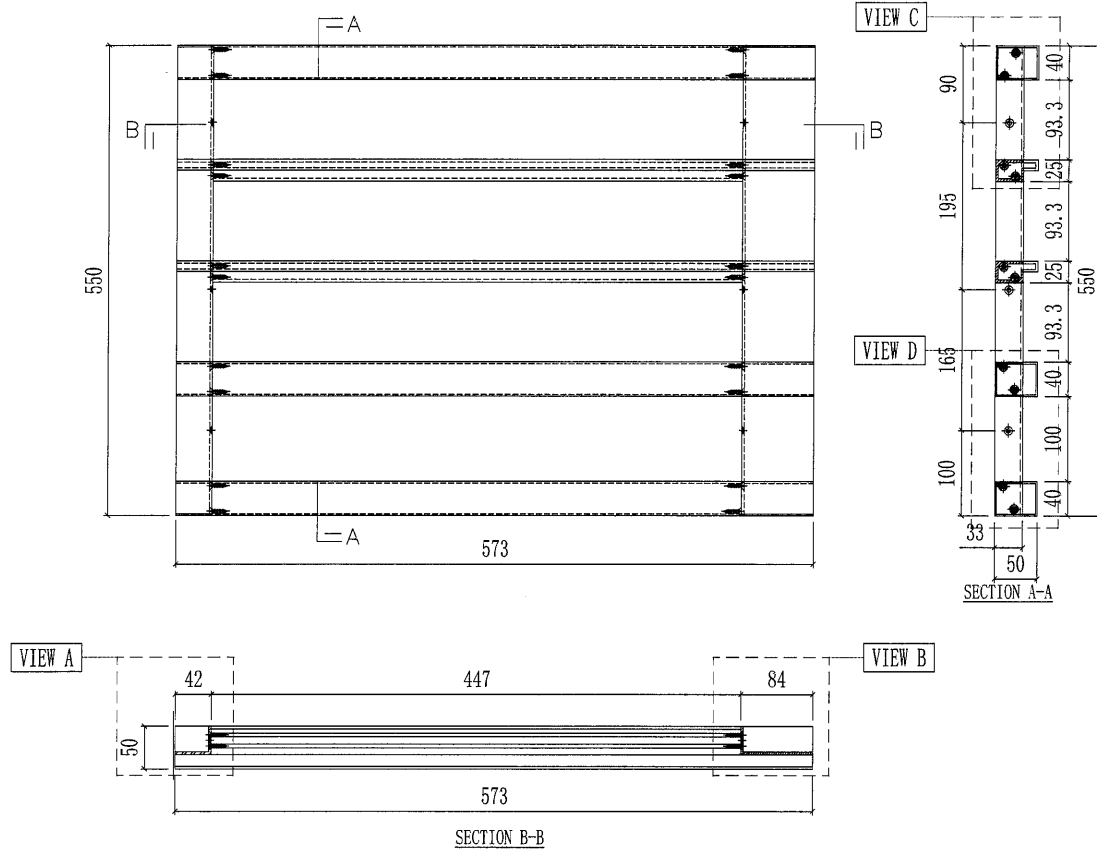


6	X85704-A01W-17	573	2
5	X85705-A02W-17	573	1
4	X85705-A03W-17	573	1
3	X85705-A01W-17	573	1
2	X85808-B01RW	545	1
1	X85807-B01LW	545	1
序号	部件图号	长度	数量
AC-V03RW (白色) 部件清单			

65

 美特鋁質有限公司 MIDI Aluminium Fabricator Ltd.				工程號	J851	類別		物料號	-	
				地盘	青衣190	制圖	W. E. X	2020-06-13	圖號	AC-V04
修改	A	-	-	採用工廠	✓	地盤				
日期	27/10	-	-	材料顏色	-					
				图纸名称	AC格栅玉组装图	復核	-	-	數量	-
				材料	-	批准	-	-	單件重量	- (KG)

部件编号	颜色	数量
AC-V04G	深灰色	15

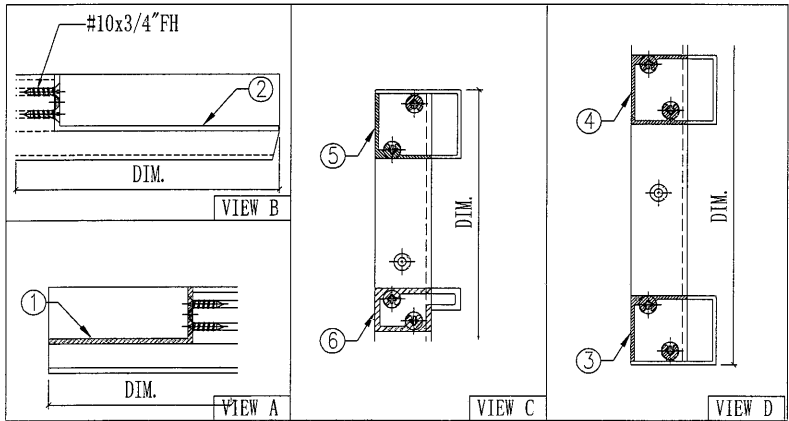
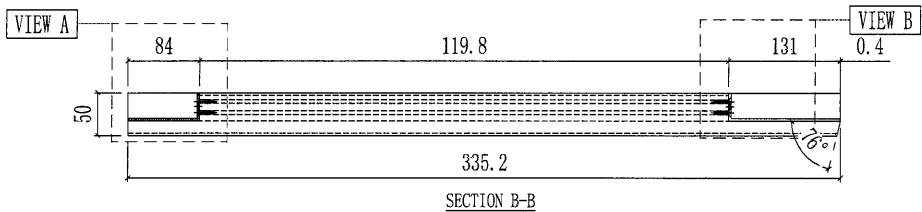
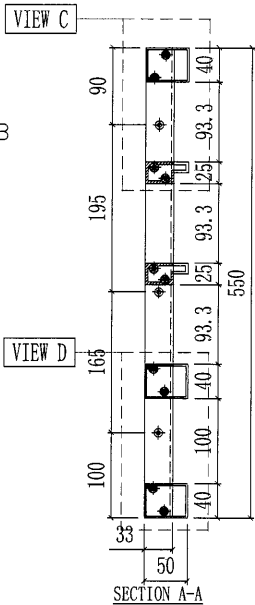
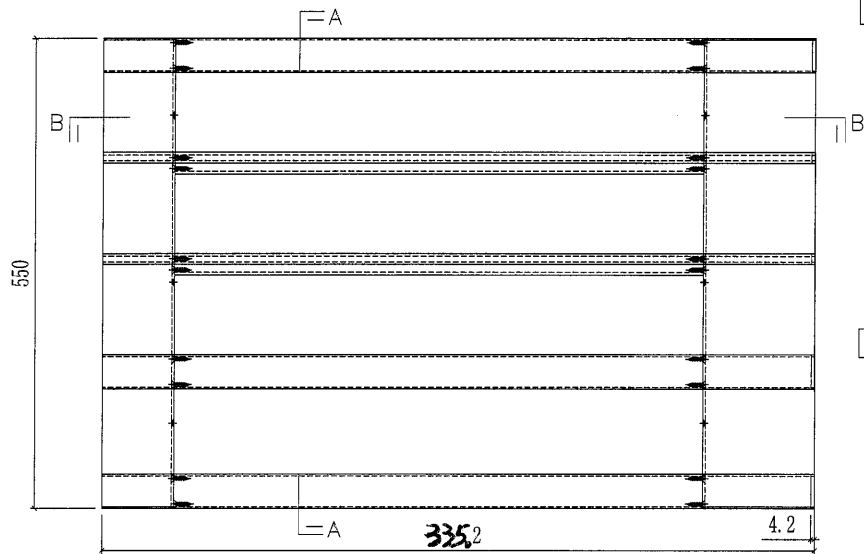


6	X85704-B01G-01	335.2	2
5	X85705-B02G-01	335.2	1
4	X85705-B03G-01	335.2	1
3	X85705-B01G-01	335.2	1
2	AL01-B01RG	545	1
1	X85808-B01LG	545	1
序号	部件图号	长度	数量
AC-V04G (深灰色) 部件清单			

(66)

 美特鋁質有限公司 MIDI Aluminium Fabricator Ltd.						工程號	J851	類別		物料號	-			
						地盘	青衣190	制圖	W. E. X	2020-06-13	圖號	AC-V05		
修改	A	-	-	採用工廠	✓	地盤		圖紙名稱	AC格柵玉組裝圖	復核	-	-	數量	-
日期	27/10	-	-	材料顏色	-			材料	-	批准	-	-	單件重量	- (KG)

部件编号	颜色	数量
AC-V05G	深灰色	15

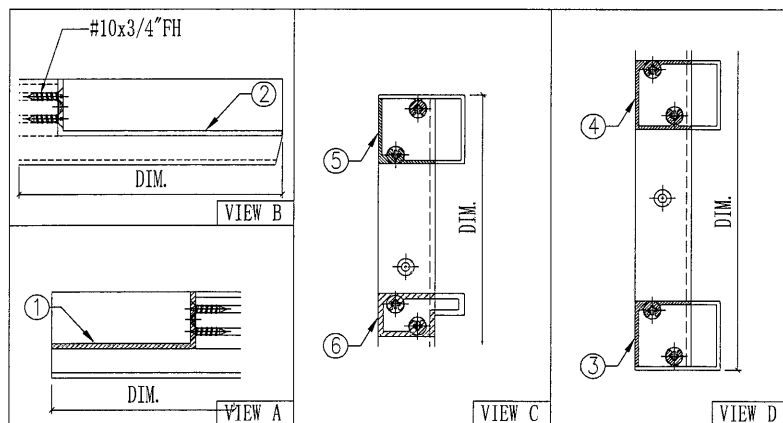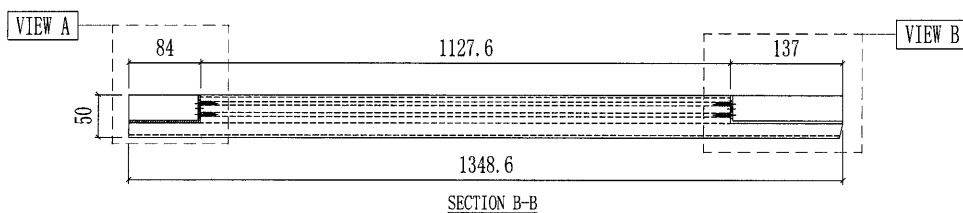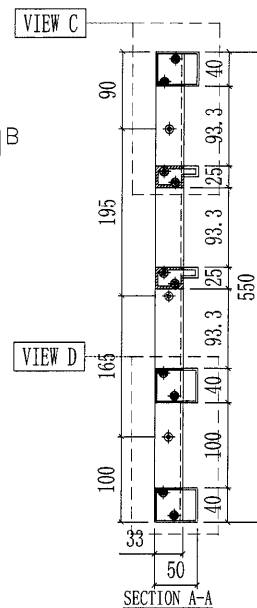
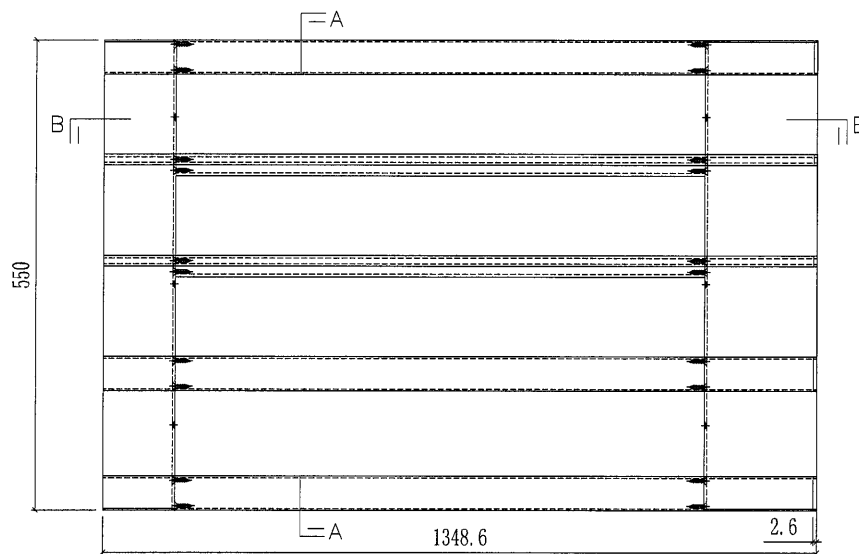


6	X85704-B01G-02	1348.6	2
5	X85705-B02G-02	1348.6	1
4	X85705-B03G-02	1348.6	1
3	X85705-B01G-02	1348.6	1
2	AL01-B02RG	545	1
1	X85808-B01LG	545	1
序号	部件图号	长度	数量
AC-V05G(深灰色) 部件清单			


67

 美特鋁質有限公司 MIDI Aluminium Fabricator Ltd.				工程號	J851	類別		物料號	-	
				地盘	青衣190	制圖	W. E. X	2020-06-13	圖號	AC-V06
修改		-	-	採用工廠	✓	地盘			數量	-
日期		-	-	材料颜色	-				單件重量	- (KG)
				图纸名称	AC格栅玉组装图	復核	-	-		
				材料	-	批准	-	-		

部件编号	颜色	数量
AC-V06G	深灰色	15

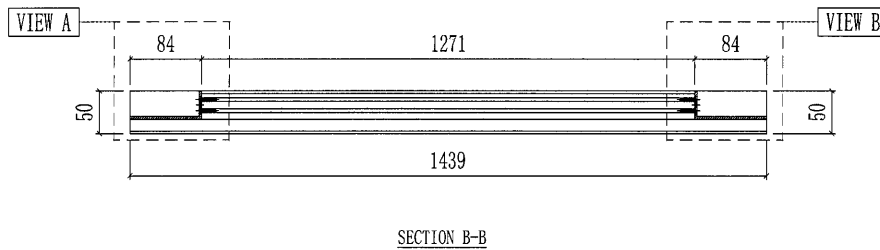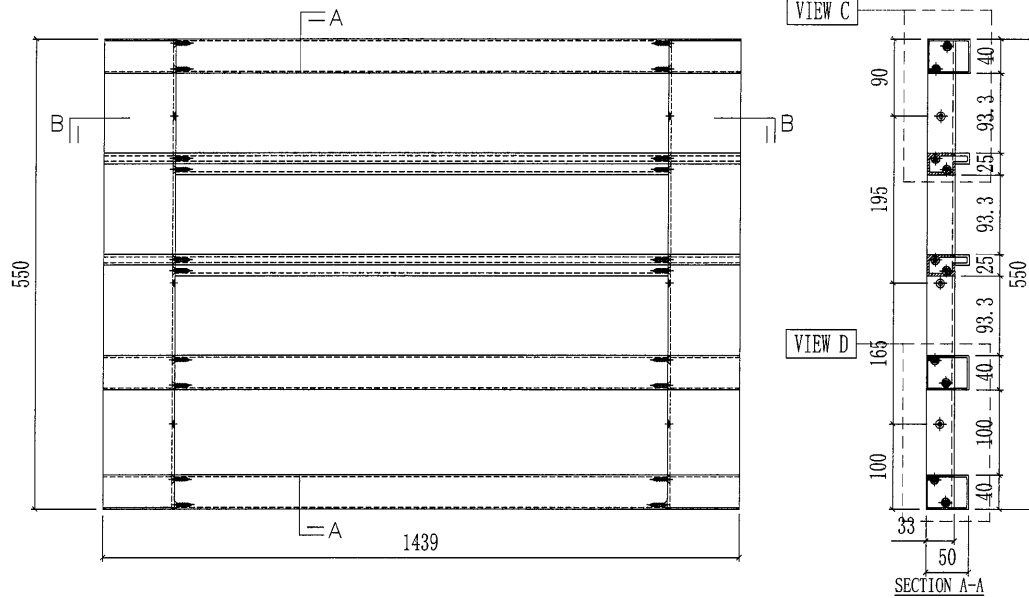

SECTION B-B



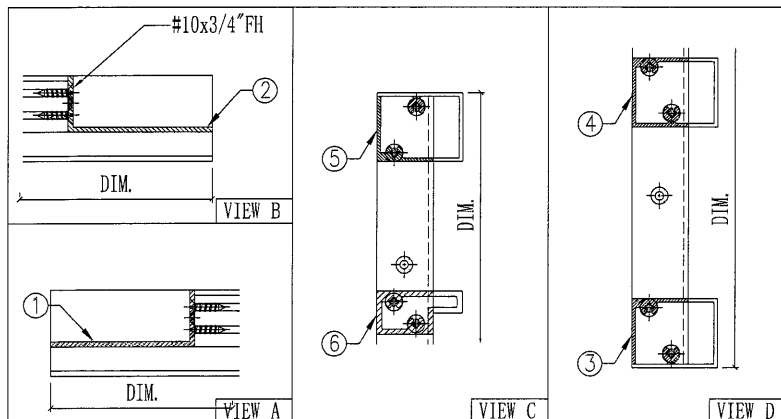


6	X85704-A01G-55	1439	2
5	X85705-A02G-55	1439	1
4	X85705-A03G-53	1439	1
3	X85705-A01G-52	1439	1
2	X85808-B01RG	545	1
1	X85808-B01LG	545	1
序号	部件图号	长度	数量
AC-V06G(深灰色) 部件清单			

68

 美特鋁質有限公司 MIDI Aluminium Fabricator Ltd.					工程號	J851	類別		物料號	-		
					地盘	青衣190	制圖	W. E. X	2020-06-13	圖號	AC-V07	
修改		-	-	採用工廠	✓	地盘	图纸名称	AC格栅玉组装图	復核	-	數量	-
日期		-	-	材料颜色	-		材料	-	批准	-	單件重量	- (KG)



部件编号	颜色	数量
AC-V07G	深灰色	15

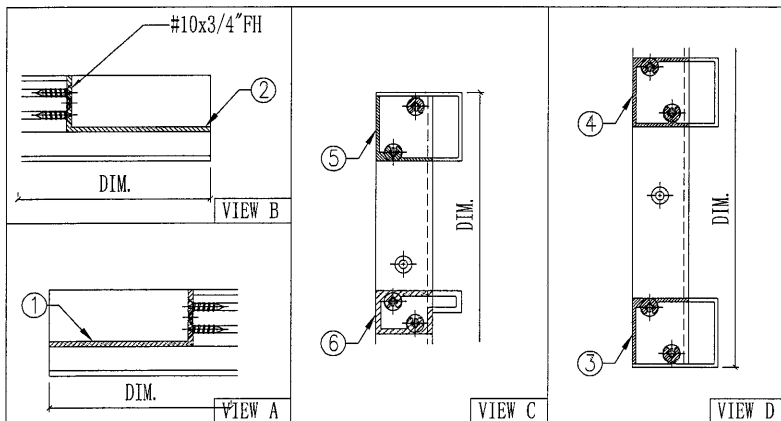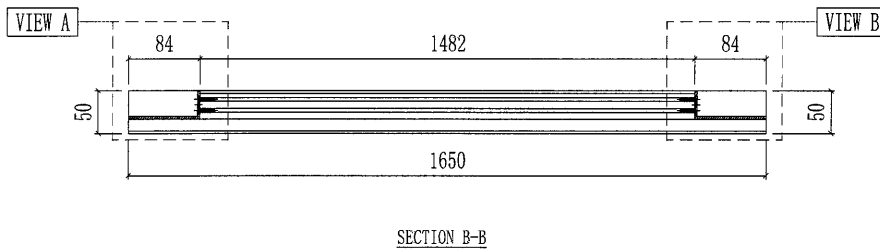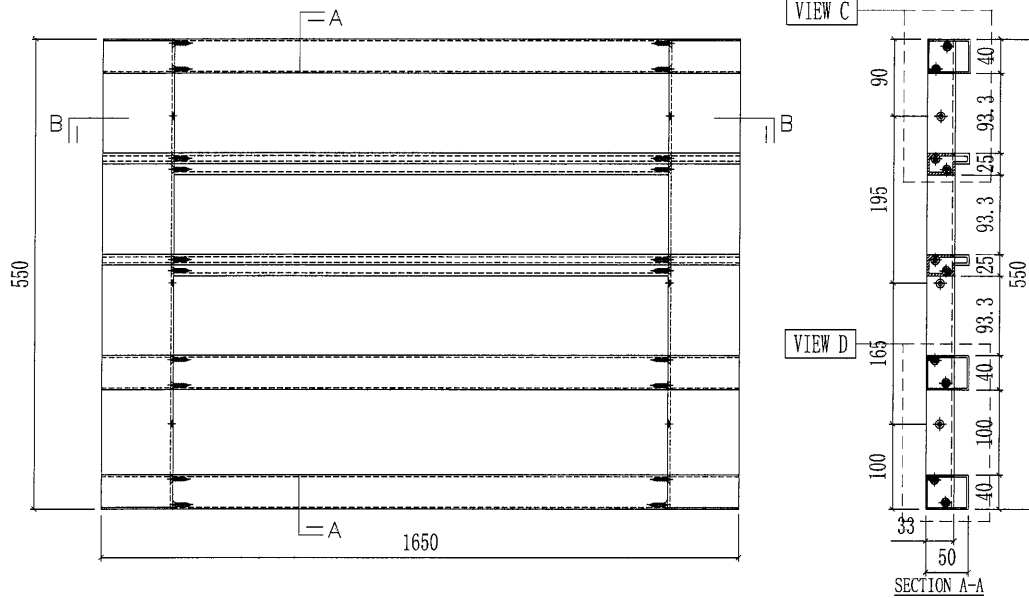

6	X85704-A01G-54	1650	2
5	X85705-A02G-54	1650	1
4	X85705-A03G-52	1650	1
3	X85705-A01G-51	1650	1
2	X85808-B01RG	545	1
1	X85808-B01LG	545	1
序号	部件图号	长度	数量
AC-V07G(深灰色) 部件清单			

 美特鋁質有限公司 MIDI Aluminium Fabricator Ltd.				工程號	J851	類別		物料號	-					
				地盘	青衣190	制圖	W. E. X	2020-06-13	圖號	AC-V08				
修改	A	-	-	採用工廠	✓	地盤		圖紙名稱	AC格柵玉組裝圖	復核	-	-	數量	-
日期	27/10	-	-	材料顏色	-	材料	-	批准	-	-	-	單件重量	-	(KG)

部件编号	颜色	数量
AC-V08G	深灰色	15



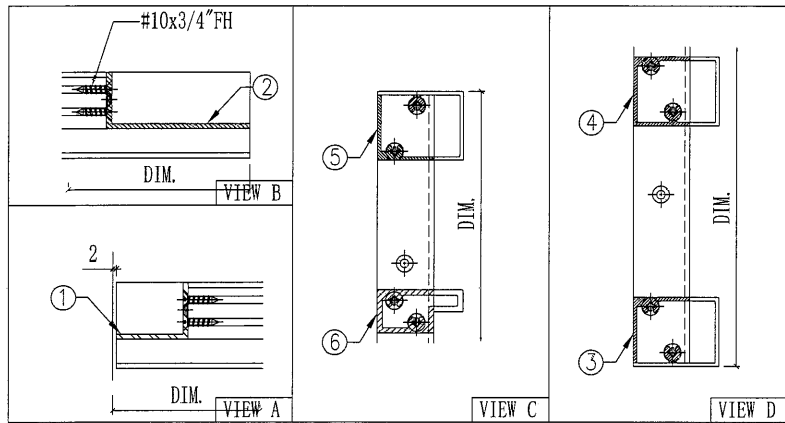
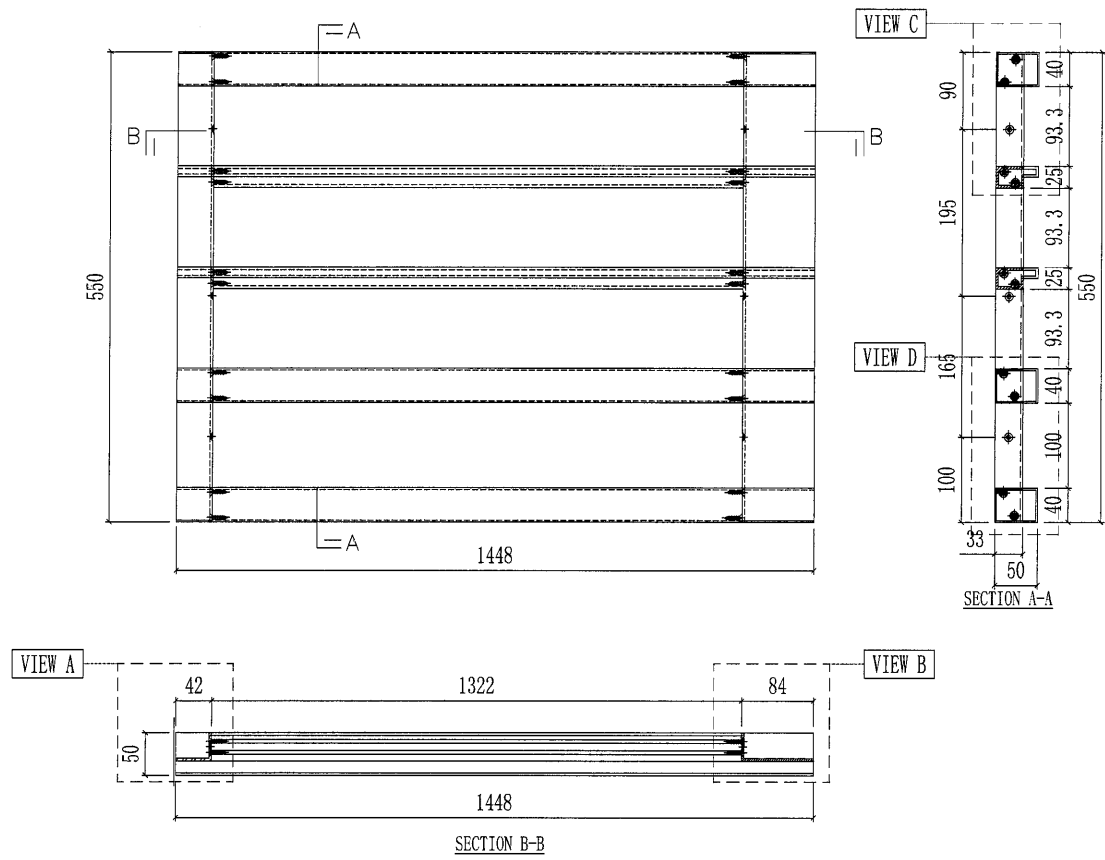


6	X85704-A01G-16	1448	2
5	X85705-A02G-16	1448	1
4	X85705-A03G-16	1448	1
3	X85705-A01G-16	1448	1
2	X85808-B01RG	545	1
1	X85807-B01LG	545	1
序号	部件图号	长度	数量
AC-V08G(深灰色) 部件清单			

70

 美特鋁質有限公司 MIDI Aluminium Fabricator Ltd.				工程號	J851	類別		物料號	-	
				地盘	青衣190	制圖	W. E. X	2020-06-13	圖號	AC-V09
修改		-	-	採用工廠	✓	地盘	图纸名称	AC格栅玉组装图	復核	-
日期		-	-	材料颜色	-		材料	-	批准	-
									單件重量	- (KG)

部件编号	颜色	数量
AC-V09G	深灰色	15

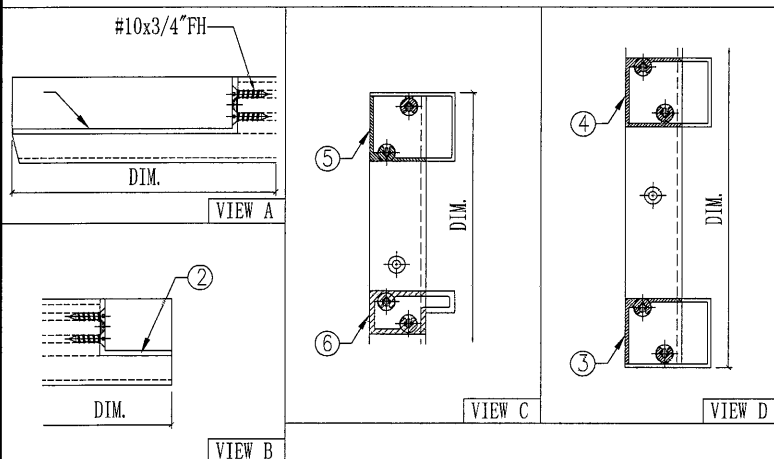
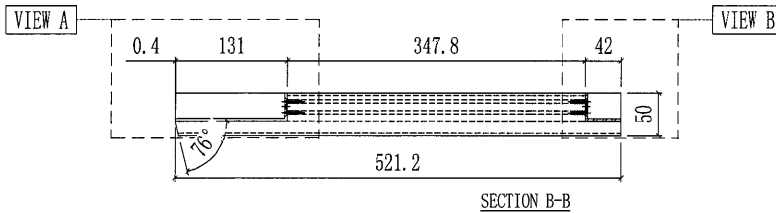
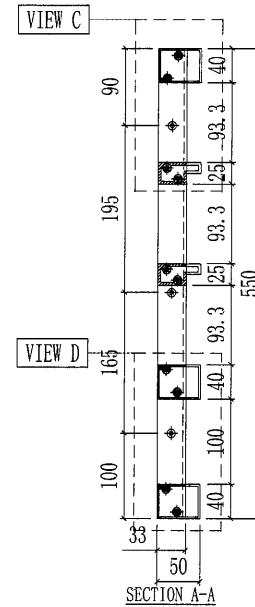
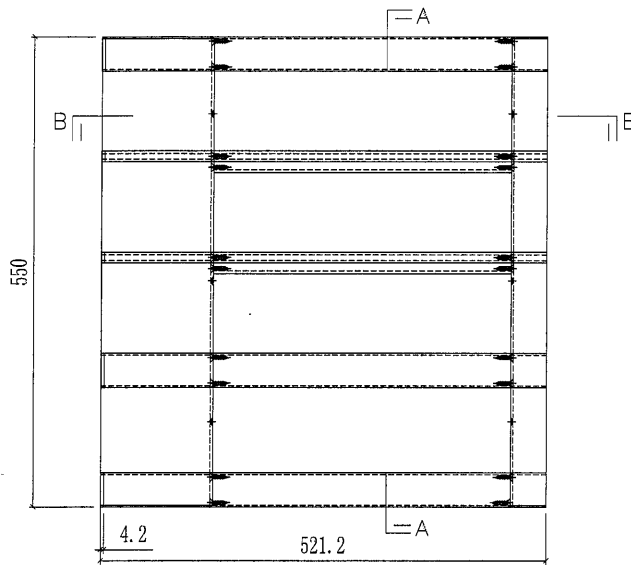


6	X85704-B03G-01	521.2	2
5	X85705-B08G-01	521.2	1
4	X85705-B09G-01	521.2	1
3	X85705-B07G-01	521.2	1
2	X85807-B01RG	545	1
1	AL01-B01LG	545	1
序号	部件图号	长度	数量
AC-V09G(深灰色) 部件清单			

(51)

 美特鋁質有限公司 MIDI Aluminium Fabricator Ltd.					工程號	J851	類別		物料號	-		
					地盘	青衣190	制圖	W. E. X	2020-06-13	圖號	AC-V10	
修改		-	-	採用工廠	✓	地盘	图纸名称	AC格栅玉组装图	復核	-	數量	-
日期		-	-	材料颜色	-		材料	-	批准	-	單件重量	- (KG)



部件编号	颜色	数量
AC-V10G	深灰色	15

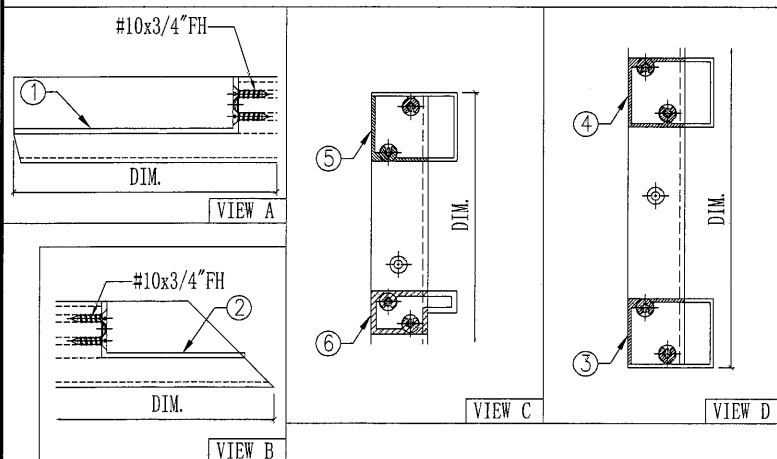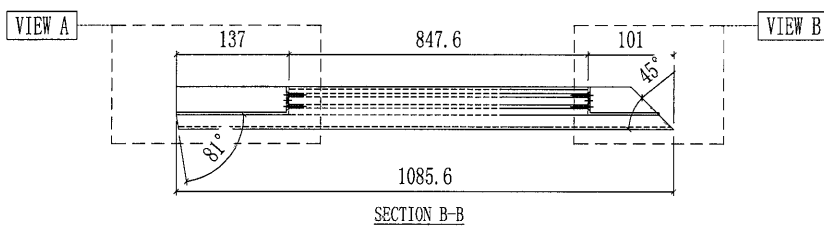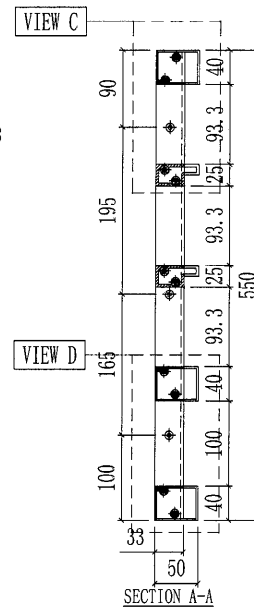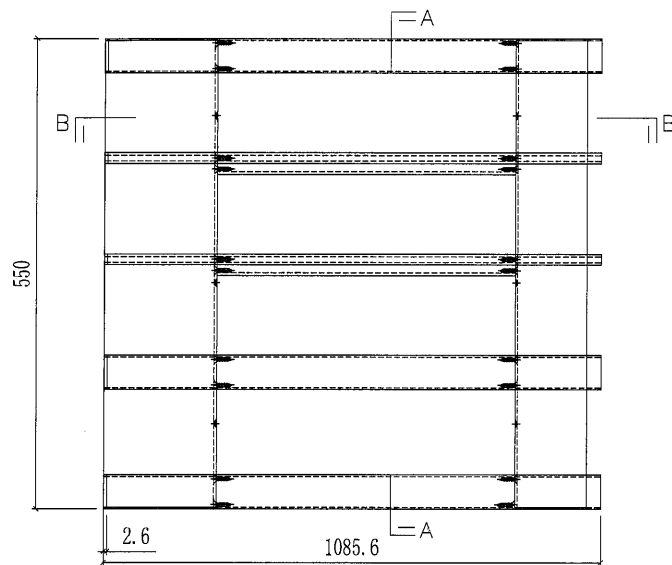

6	X85704-B05G-01	1085.6	2
5	X85705-B14G-01	1085.6	1
4	X85705-B15G-01	1085.6	1
3	X85705-B13G-01	1085.6	1
2	X85808-B01RG	545	1
1	AL01-B02LG	545	1
序号	部件图号	长度	数量
AC-V10G(深灰色) 部件清单			

 美特鋁質有限公司 MIDI Aluminium Fabricator Ltd.					工程號	J851	類別		物料號	-		
					地盘	青衣190	制圖	W. E. X	2020-06-13	圖號	AC-V11	
修改		-	-	採用工廠	✓	地盤	图纸名称	AC格栅玉组裝图	復核	-	數量	-
日期		-	-	材料颜色	-		材料	-	批准	-	單件重量	- (KG)




部件编号	颜色	数量
AC-V11W	白色	30

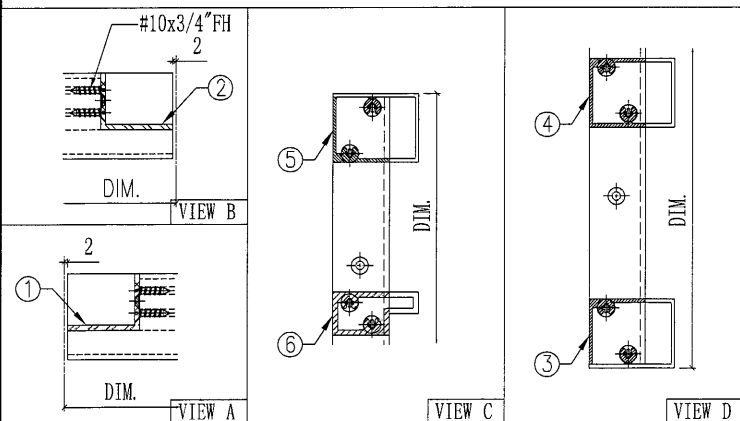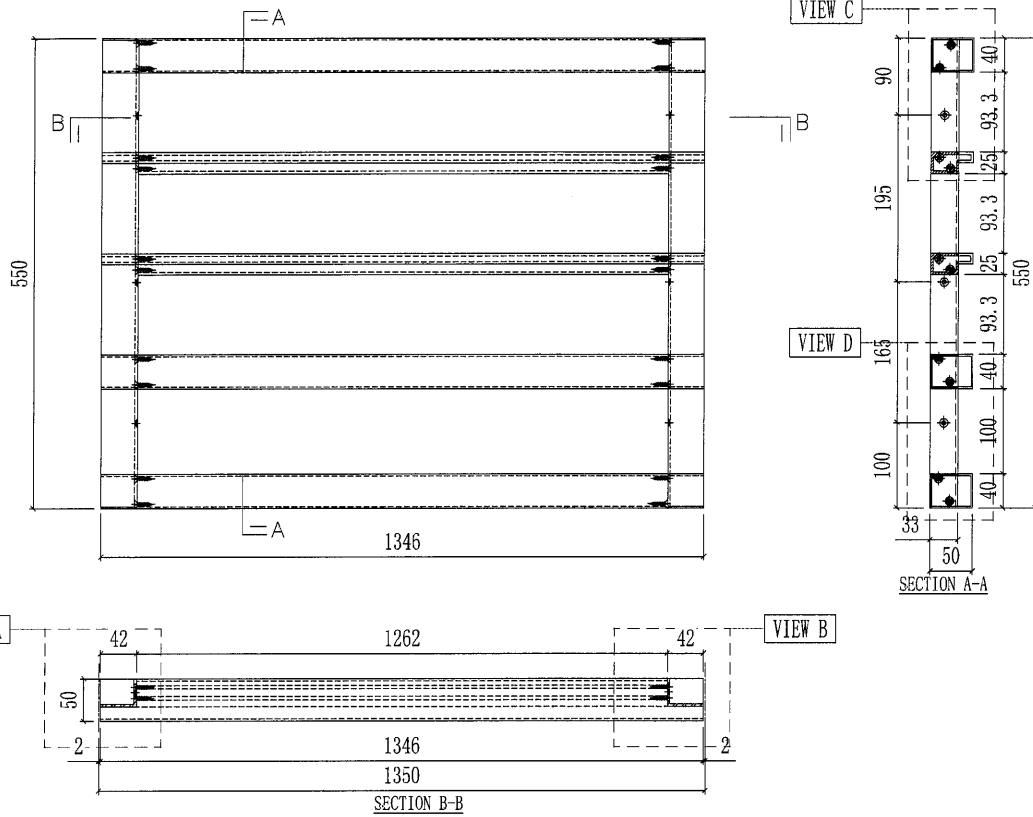

6	X85704-A01W-08	1346	2
5	X85705-A02W-08	1346	1
4	X85705-A03W-08	1346	1
3	X85705-A01W-08	1346	1
2	X85807-B01RW	545	1
1	X85807-B01LW	545	1
序号	部件图号	长度	数量
AC-V11W(白色) 部件清单			

93




美特鋁質有限公司 MIDI Aluminium Fabricator Ltd.			工程號 J851	類別		物料號 -	
修改	-	-	採用工廠 ✓ 地盤	制圖 W.E.X	2020-06-13	圖號 AC-U01	
日期	-	-	材料顏色 -	復核 -	-	數量 -	
			材料 -	批准 -	-	單件重量 -	(KG)

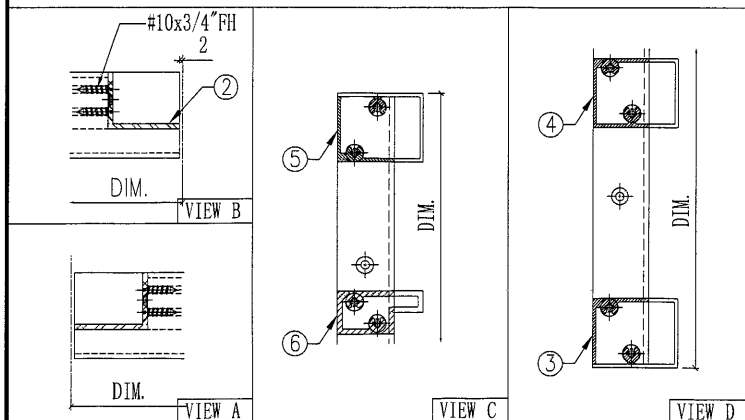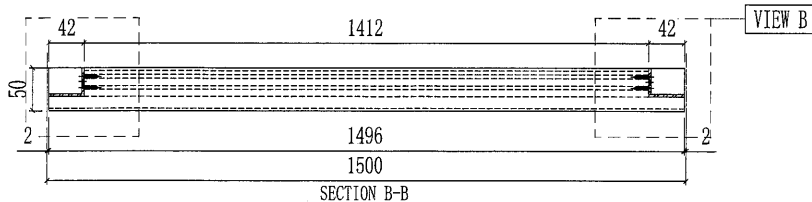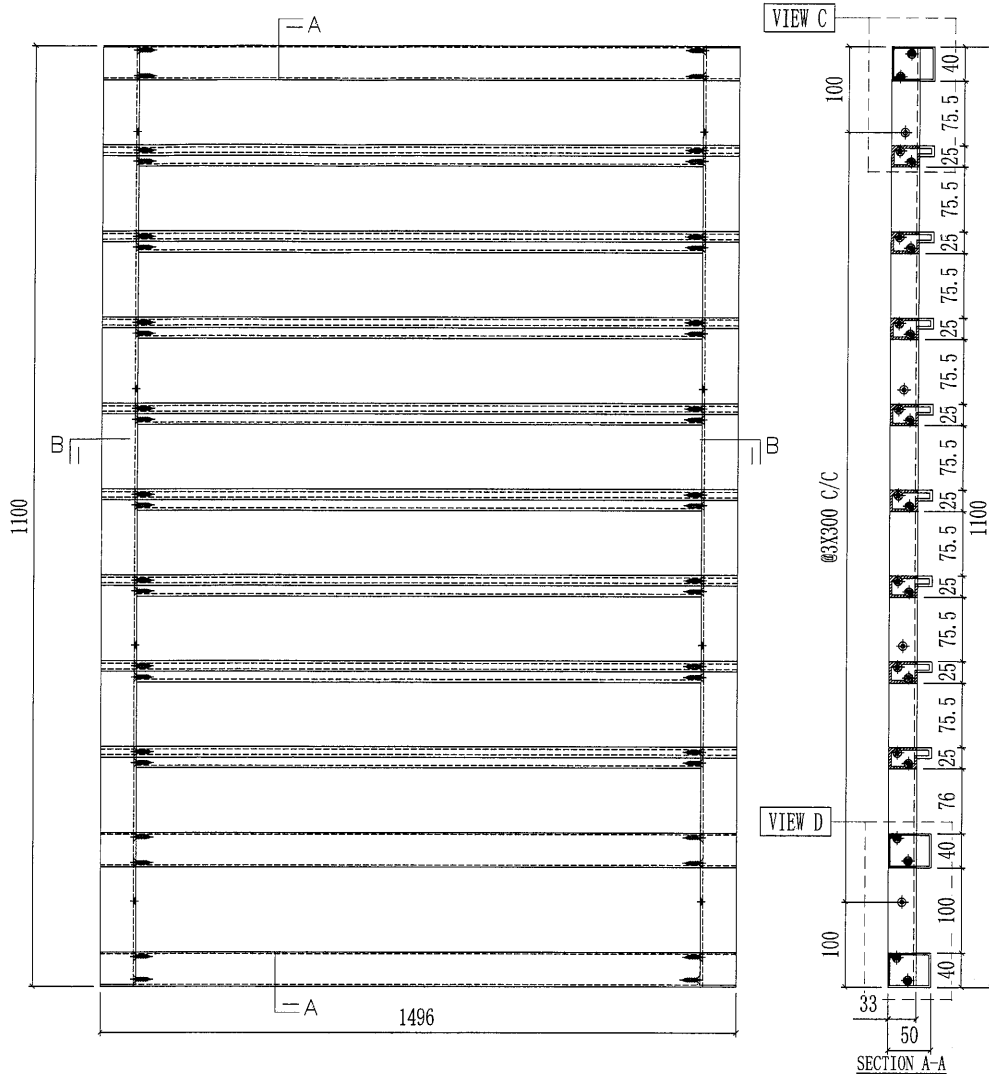

部件编号	颜色	数量
AC-U01G	深灰色	63

序号	部件图号	长度	数量
6	X85704-A01G-01	1496	8
5	X85705-A02G-01	1496	1
4	X85705-A03G-01	1496	1
3	X85705-A01G-01	1496	1
2	X85807-A01RG	1095	1
1	X85807-A01LG	1095	1
AC-U01G(深灰色) 部件清单			

 美特鋁質有限公司 MIDI Aluminium Fabricator Ltd.						工程號	J851	類別		物料號	-		
						地盘	青衣190	制圖	W. E. X	2020-06-13	圖號	AC-U01a	
修改		-	-	採用	工廠	✓	地盤	图纸名称	AC格柵玉組裝圖	復核	-	數量	-
日期		-	-	材料	顏色	-		材料	-	批准	-	單件重量	- (KG)

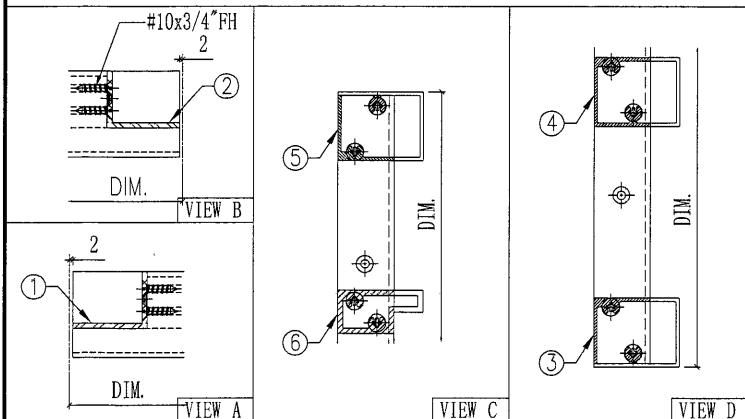
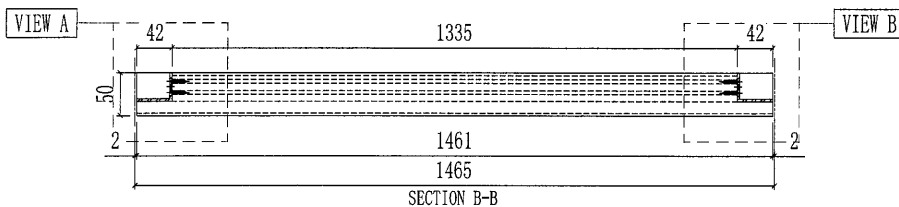
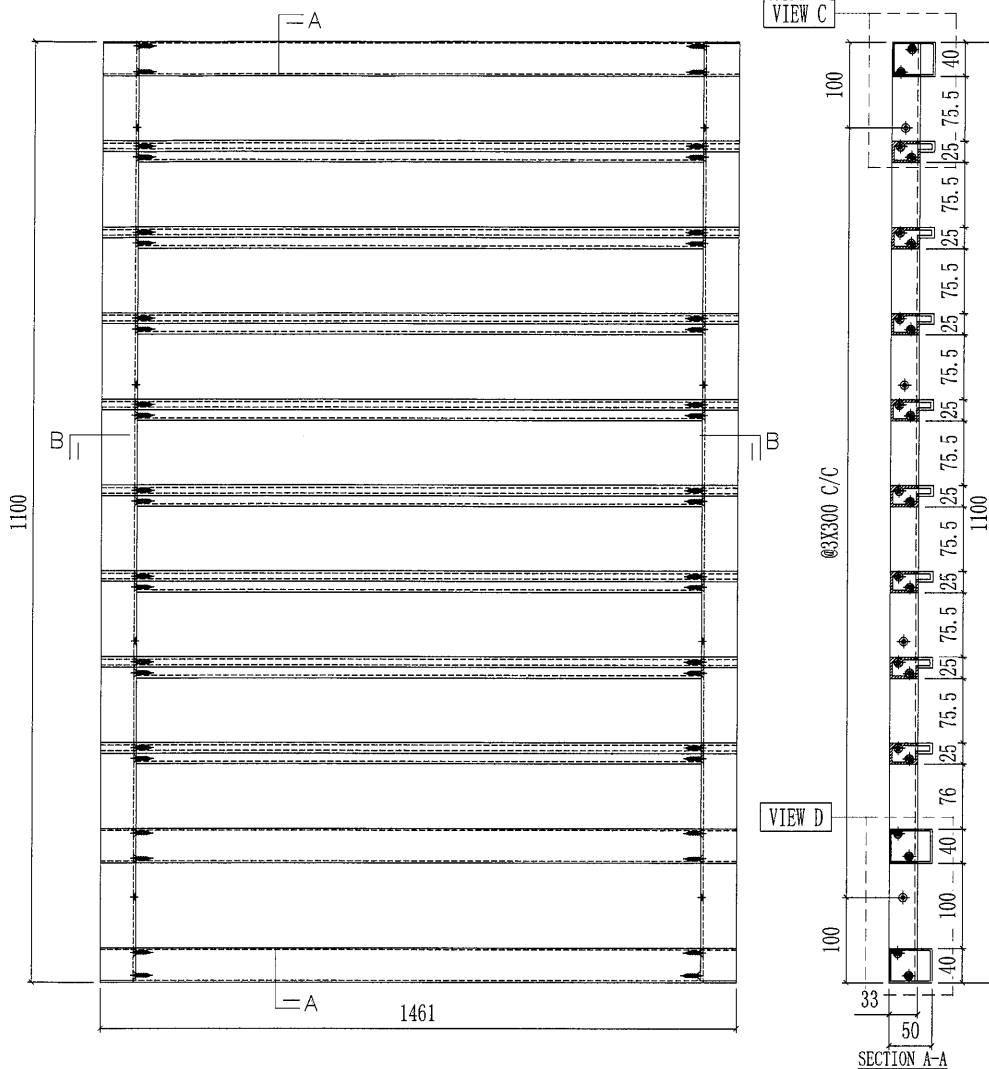


部件编号	颜色	数量
AC-U01aG	深灰色	15

6	X85704-A01G-36	1461	8
5	X85705-A02G-36	1461	1
4	X85705-A03G-30	1461	1
3	X85705-A01G-30	1461	1
2	X85807-A01RG	1095	1
1	X85807-A01LG	1095	1
序号	部件图号	长度	数量
AC-U01aG(深灰色)部件清单			

76



美特鋁質有限公司 MIDI Aluminium Fabricator Ltd.			工程號 J851	類別		物料號 -		
修改 - - 採用工廠 ✓ 地盤			地盘 青衣190	制圖 W. E. X	2020-06-13	圖號 AC-U03		
日期 - - 材料颜色 -			图纸名称 AC格栅玉组裝图	復核 -	-	數量 -		
			材料 -	批准 -	-	單件重量 -	(KG)	

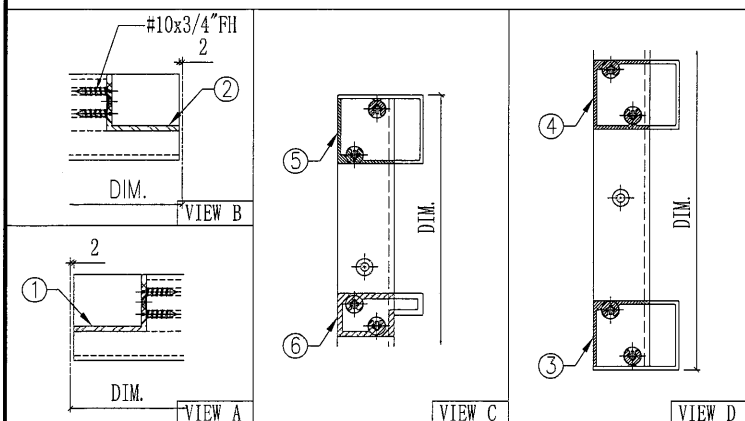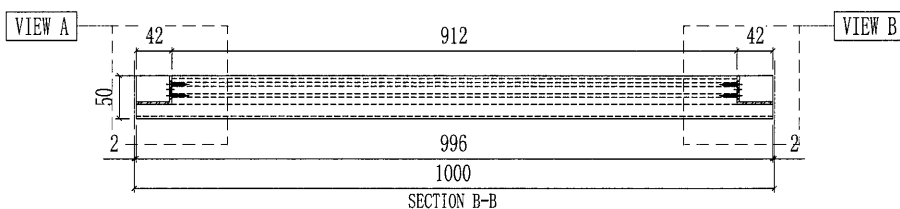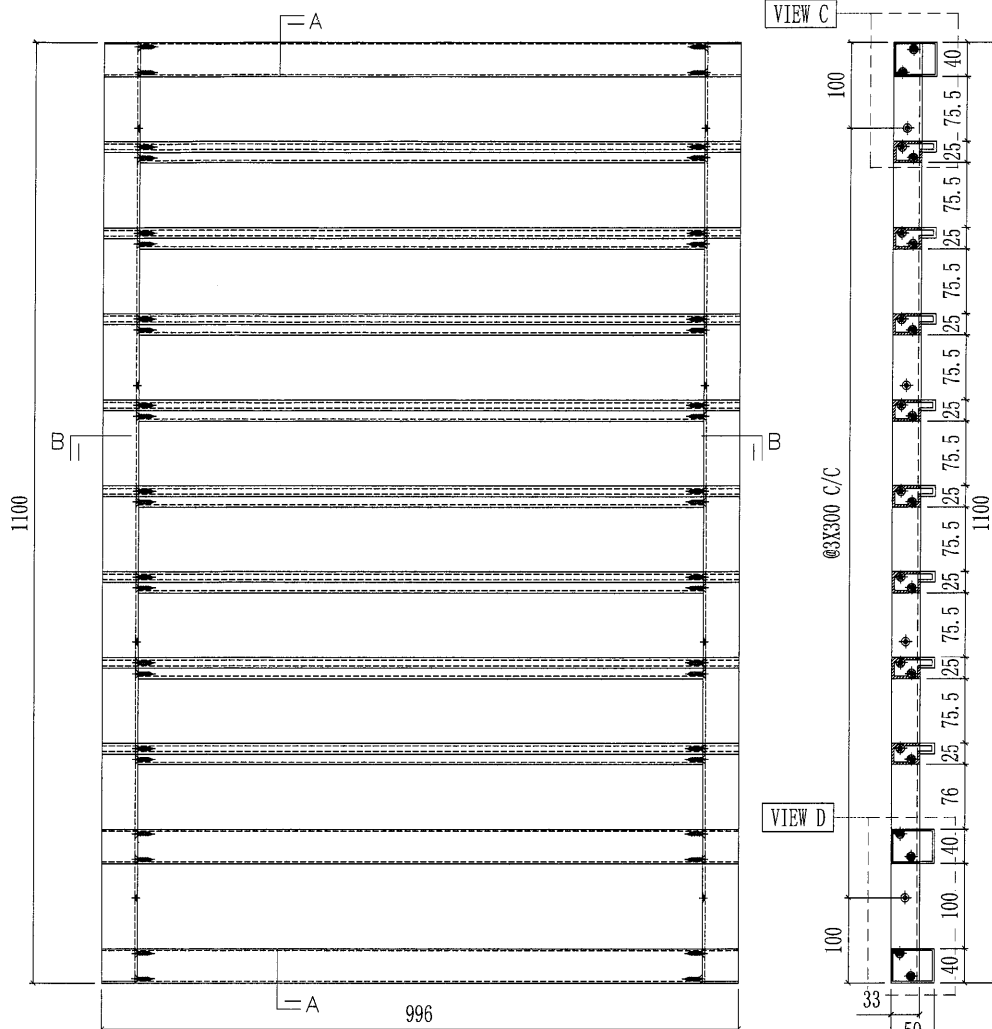

部件编号	颜色	数量
AC-U03G	深灰色	30

序号	部件图号	长度	数量
6	X85704-A01G-04	996	8
5	X85705-A02G-04	996	1
4	X85705-A03G-04	996	1
3	X85705-A01G-04	996	1
2	X85807-A01RG	1095	1
1	X85807-A01LG	1095	1
AC-U03W (白色) 部件清单			

美特铝质有限公司 MIDI Aluminium Fabricator Ltd.				工程號 J851	類別	物料號 -		
				地盘 青衣190	制圖 W. E. X	2020-06-13	圖號 AC-U04	
修改 -	-	採用工廠 ✓	地盘	图纸名称 AC格栅玉组裝图	復核 -	-	數量 -	
日期 -	-	材料颜色 -		材料 -	批准 -	-	單件重量 -	(KG)

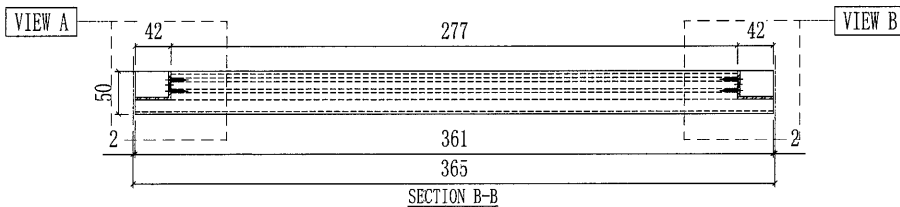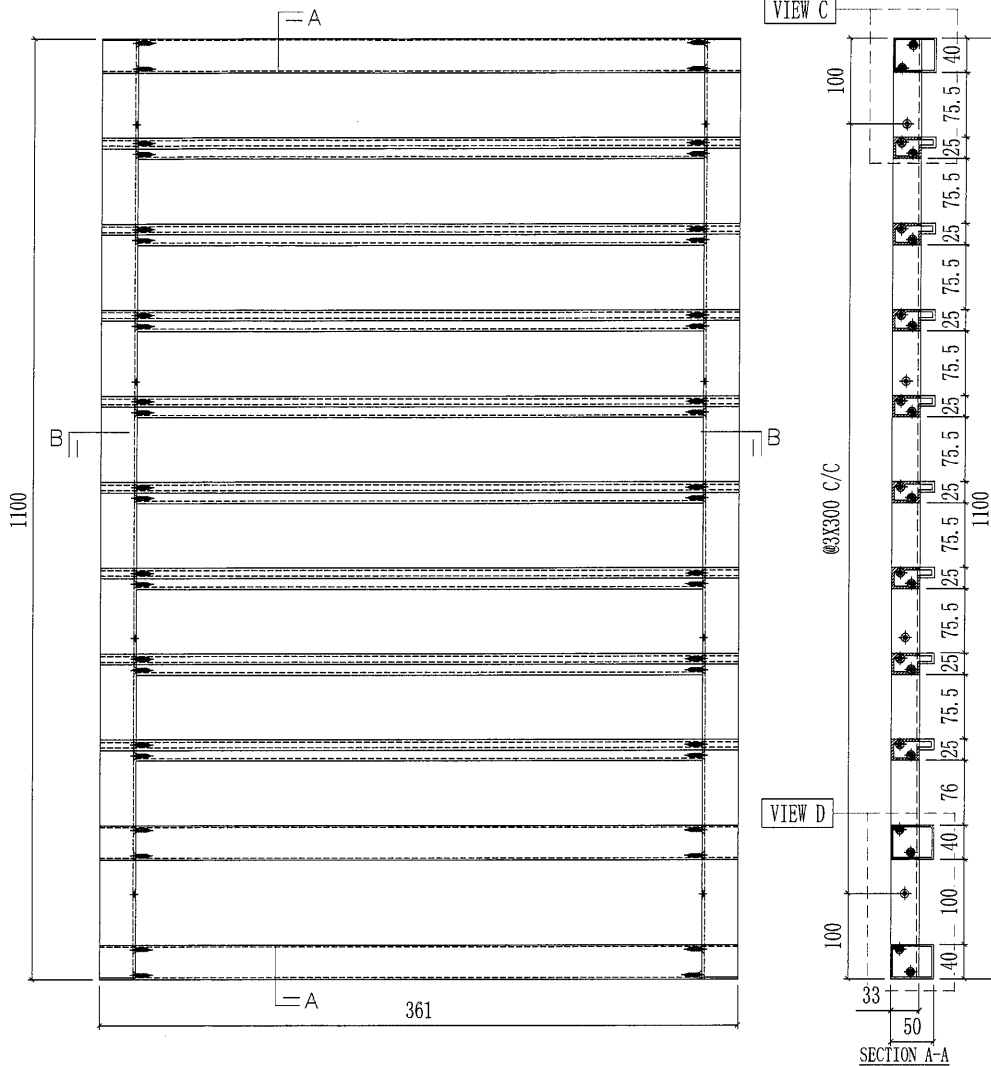


6	X85704-A01W-05	361	8
5	X85705-A02W-05	361	1
4	X85705-A03W-05	361	1
3	X85705-A01W-05	361	1
2	X85807-A01RW	1095	1
1	X85807-A01LW	1095	1
序号	部件图号	长度	数量

AC-U04W(白色) 部件清单




6	X85704-A01G-05	361	8
5	X85705-A02G-05	361	1
4	X85705-A03G-05	361	1
3	X85705-A01G-05	361	1
2	X85807-A01RG	1095	1
1	X85807-A01LG	1095	1
序号	部件图号	长度	数量

AC-U04G(深灰色) 部件清单

部件编号	颜色	数量
AC-U04G	深灰色	60
AC-U04W	白色	90

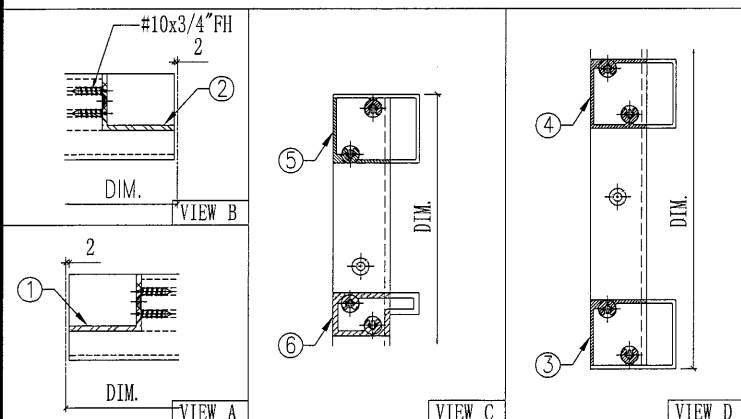


美特鋁質有限公司 MIDI Aluminium Fabricator Ltd.			工程號 J851	類別	物料號 -		
修改	-	-	地盤 青衣190	制圖 W.E. X	2020-06-13	圖號 AC-U06	
日期	-	-	採用工廠 ✓ 地盤	復核 -	-	數量 -	
			图纸名称 AC格栅玉组装图	批准 -	-	單件重量 -	(KG)
			材料 -				

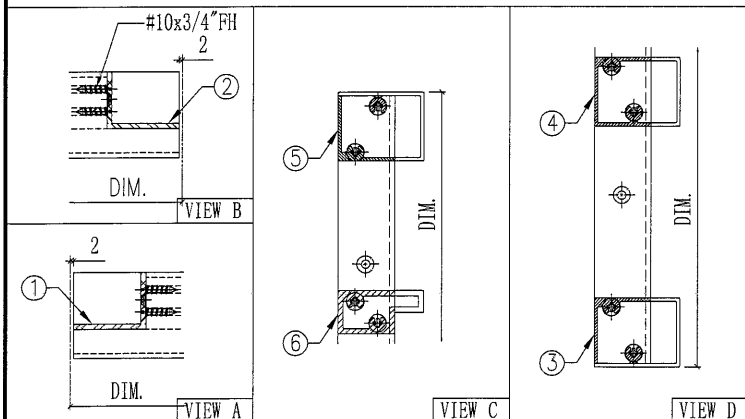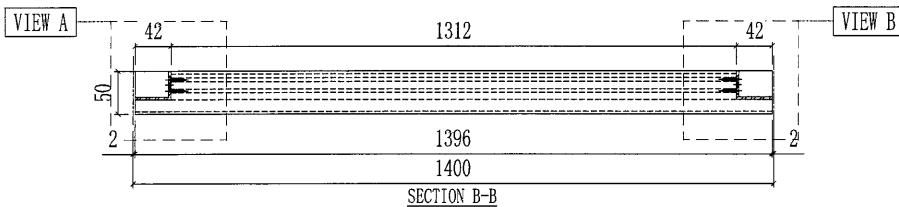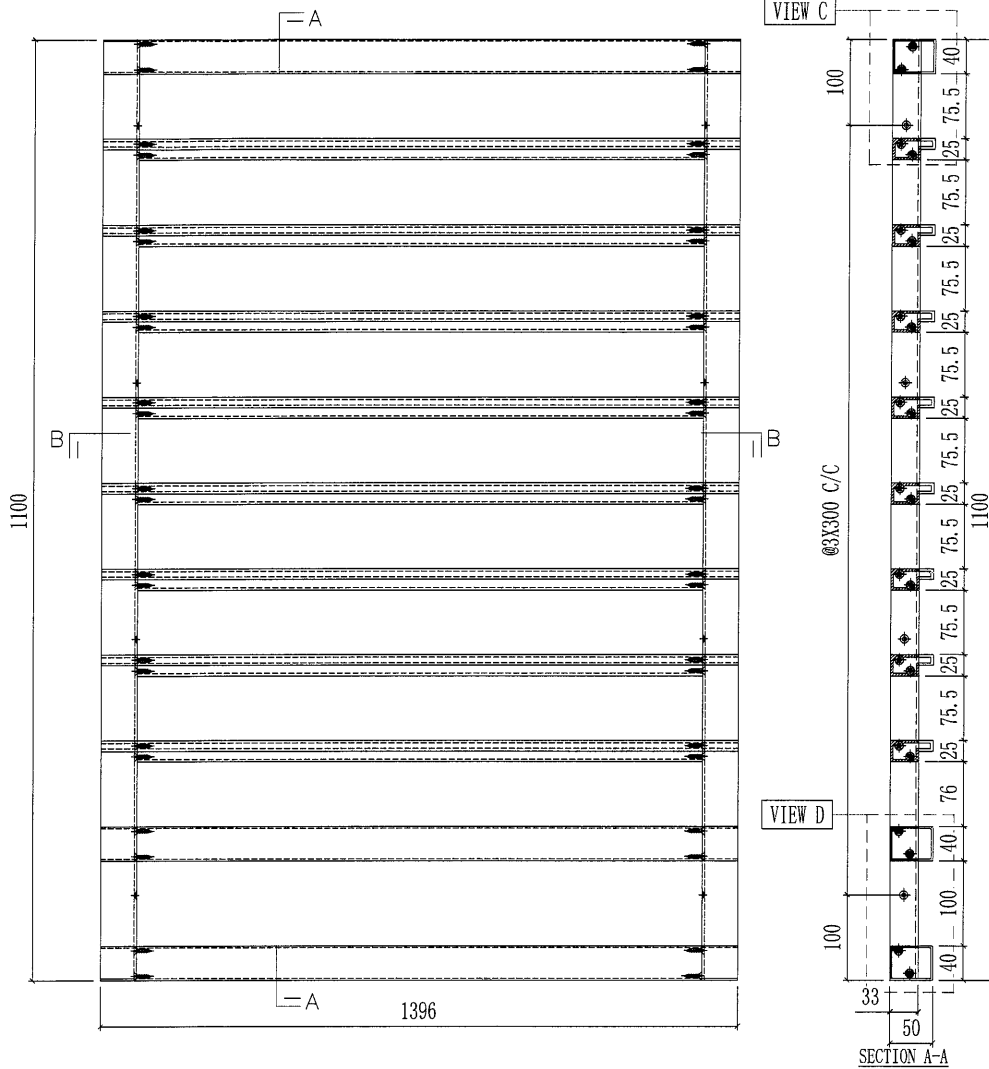

部件编号	颜色	数量
AC-U06W	白色	30

6	X85704-A01W-07	1396	8
5	X85705-A02W-07	1396	1
4	X85705-A03W-07	1396	1
3	X85705-A01W-07	1396	1
2	X85807-A01RW	1095	1
1	X85807-A01LW	1095	1
序号	部件图号	长度	数量

AC-U06G (深灰色) 部件清单



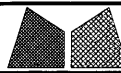


圖號	AC-U07
數量	-
單件重量	- (KG)




82

 美特鋁質有限公司 MIDI Aluminium Fabricator Ltd.					工程號	J851	類別		物料號	-	
					地盘	青衣190	制圖	W. E. X	2020-06-13	圖號	AC-U09
修改		-	-	採用工廠	✓	地盘					
日期		-	-	材料顏色	-						
					图纸名称	AC格栅玉组裝圖	復核	-	-	數量	-
					材料	-	批准	-	-	單件重量	- (KG)

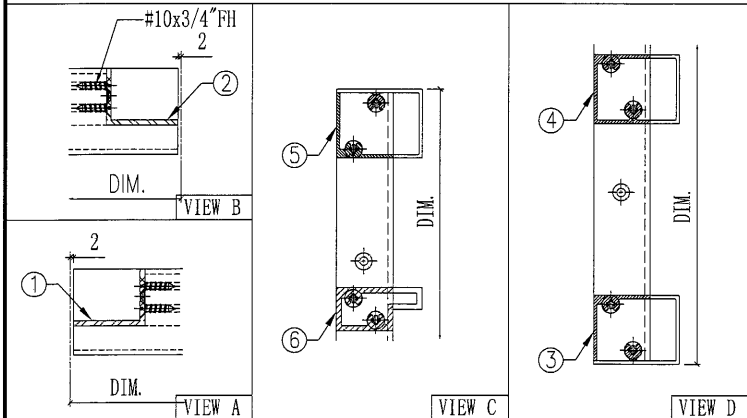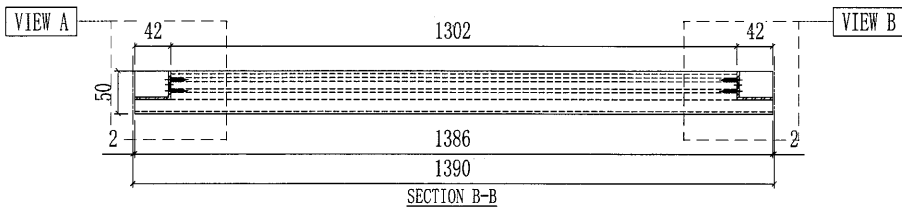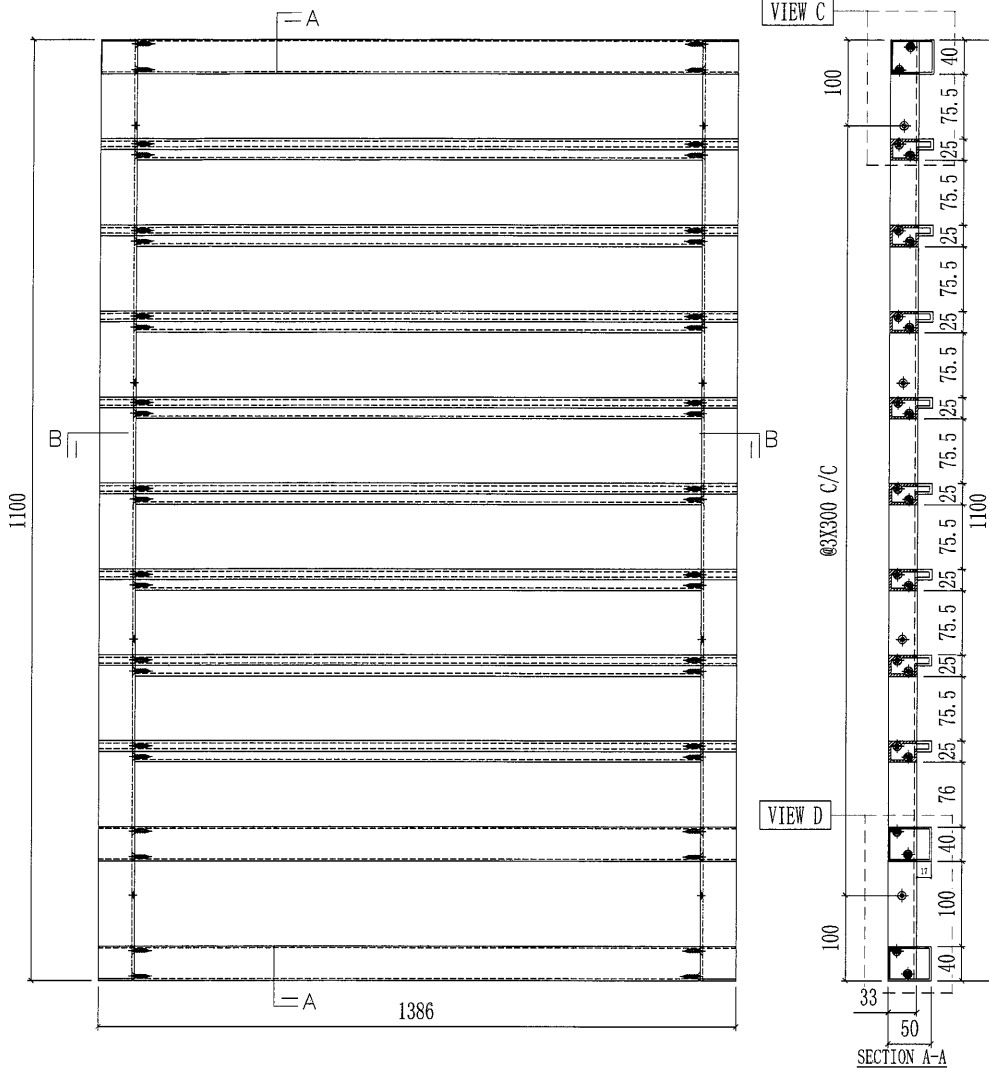

部件编号	颜色	数量
AC-U09G	深灰色	15

序号	部件图号	长度	数量
6	X85704-A01G-10	1386	8
5	X85705-A02G-10	1386	1
4	X85705-A03G-10	1386	1
3	X85705-A01G-10	1386	1
2	X85807-A01RG	1095	1
1	X85807-A01LG	1095	1
AC-U09G(深灰色) 部件清单			

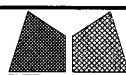

美特鋁質有限公司

MIDI Aluminium Fabricator Ltd.

工程號	J851
-----	------

類別	
----	--

物料號

—

地盤	青衣190
----	-------

制圖	W. E. X
----	---------

2020-06-13

圖號	AC-U10aL
----	----------

修改	A
----	---

A

[illegible]

採

用二

工廠

反	、
---	---

图纸名称 AC格栅玉组裝图

復核

—

數量

1

日期 27/10

7/10

[illegible]

材

料彦

颜色

	-
--	---

材料	
----	--

批准




-

單件重量



	-
--	---

(KG)

此端橫料廠收封口蓋

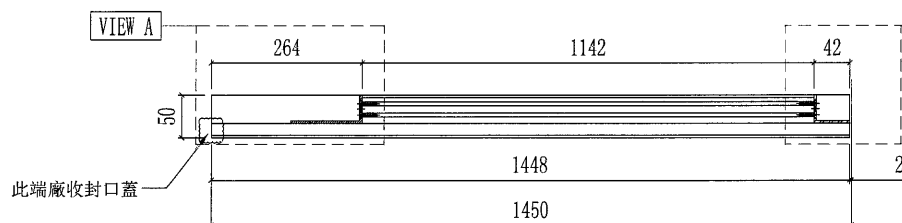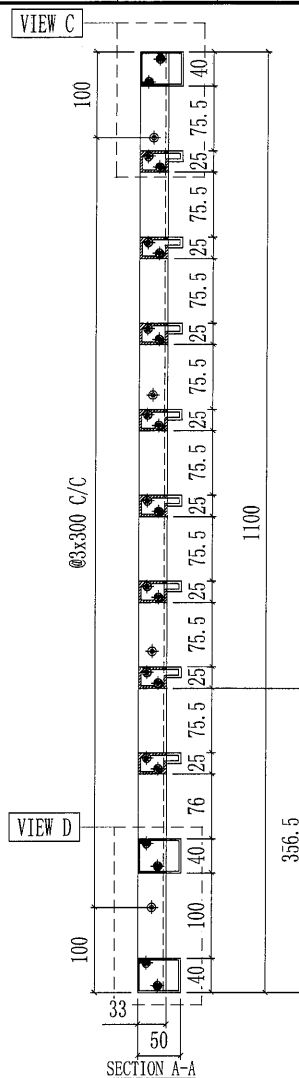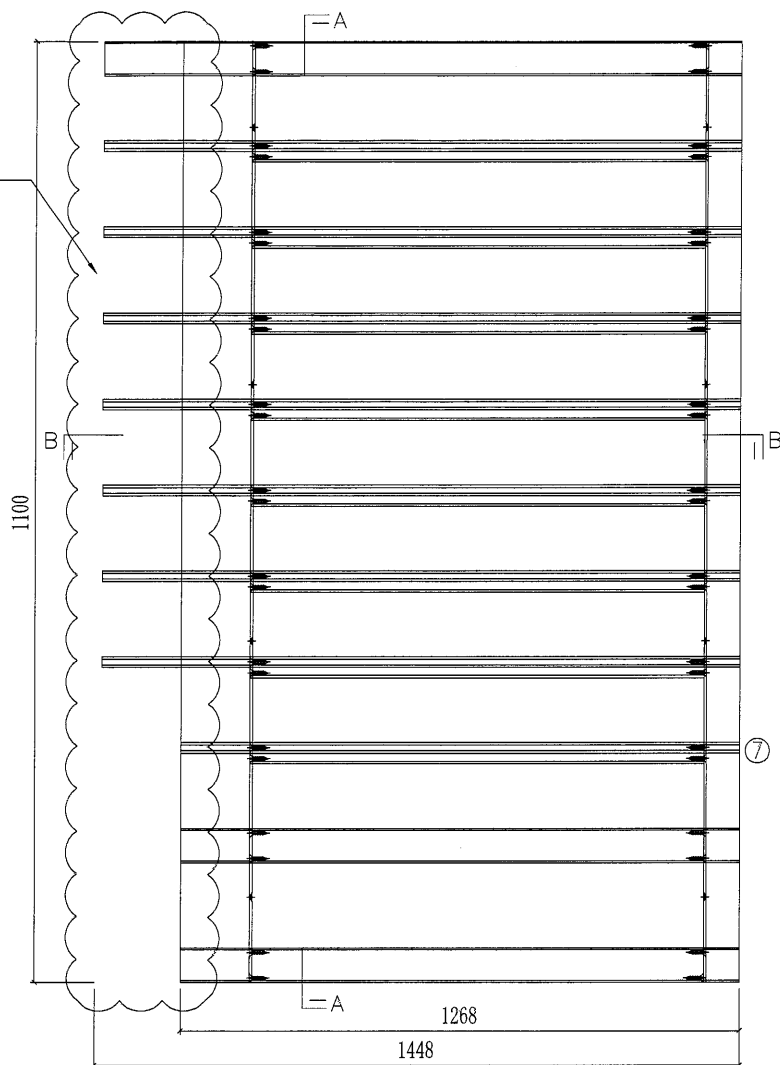

SECTION B-B

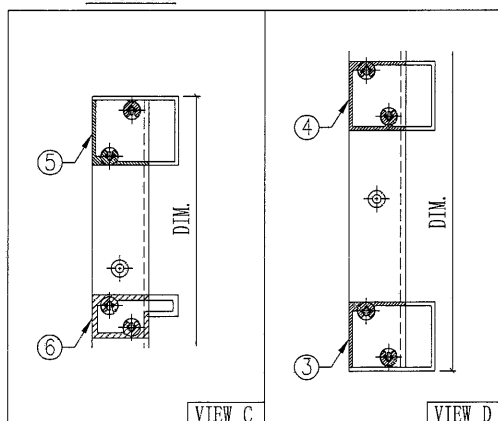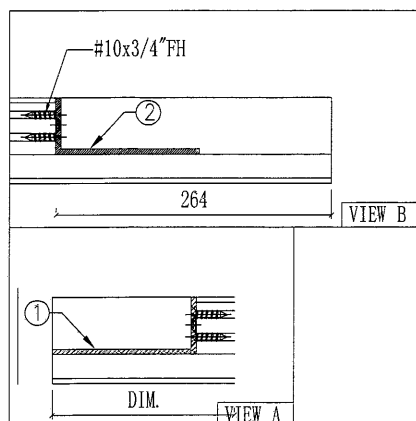




部件编号	颜色	数量
AC-U10aLG	深灰色	15

7	X85704-A01G-11a	1268	1
6	X85704-XG-01	1448	7
5	X85705-XG-01	1448	1
4	X85705-A03G-11a	1268	1
3	X85705-A01G-11a	1268	1
2	X85807-A01RG	1095	1
1	X85808-A01LG	1095	1
序号	部件图号	长度	数量
AC-U10LG (深灰色) 部件清单			

88


美特鋁質有限公司 MIDI Aluminium Fabricator Ltd.				工程號	J851	類別		物料號	-
修改	-	-	採用工廠	✓	地盤	AC格柵玉組裝圖	制圖	W. E. X	2020-06-13
日期	-	-	材料顏色	-	材料	-	復核	-	-
				圖紙名稱	AC格柵玉組裝圖	批准	-	圖號	AC-U11L
								數量	-
								單件重量	- (KG)

此端橫料廠收封口蓋

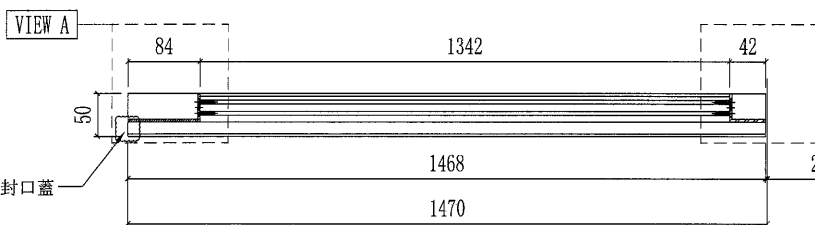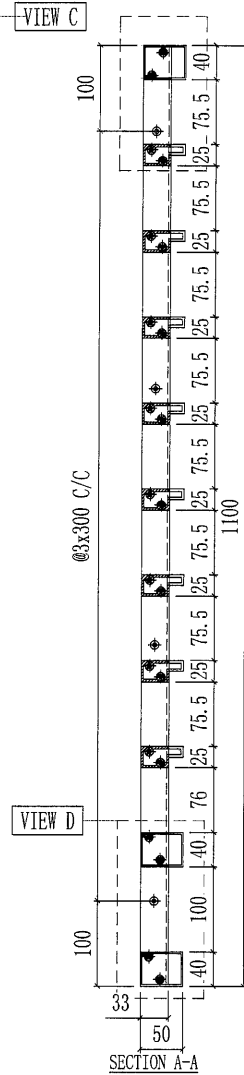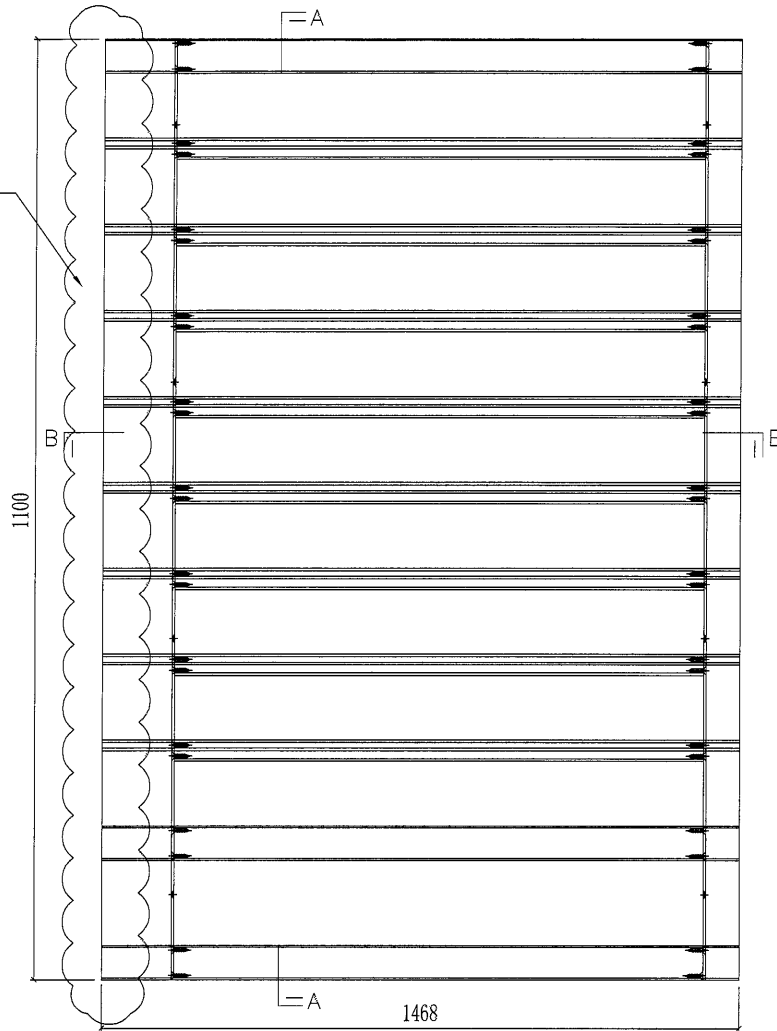

SECTION B-B

VIEW B

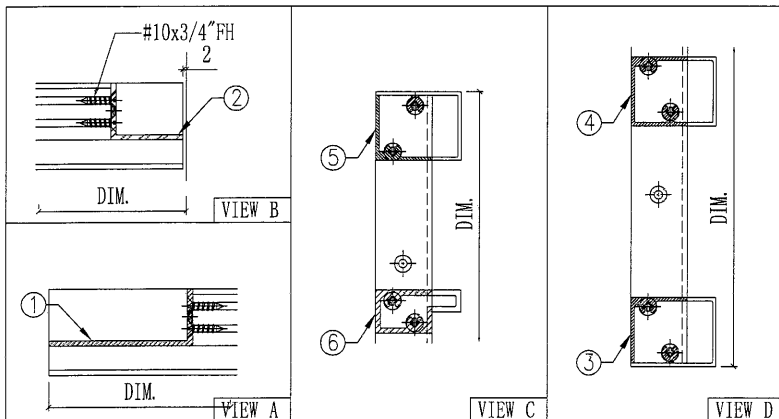





部件编号	颜色	数量
AC-U11LW	白色	15

序号	部件图号	长度	数量
6	X85704-A01W-23	1468	8
5	X85705-A02W-23	1468	1
4	X85705-A03W-23	1468	1
3	X85705-A01W-23	1468	1
2	X85807-A01RW	1095	1
1	X85808-A01LW	1095	1
AC-U11LW(白色) 部件清单			

89

 美特鋁質有限公司 MIDI Aluminium Fabricator Ltd.					工程號	J851	類別		物料號	-		
					地盘	青衣190	制圖	W. E. X	2020-06-13	圖號	AC-U11aL	
修改		-	-	採用工廠	✓	地盘	图纸名称	AC格栅玉组装图	復核	-	數量	-
日期		-	-	材料颜色	-		材料	-	批准	-	單件重量	- (KG)

此端橫料廠收封口蓋

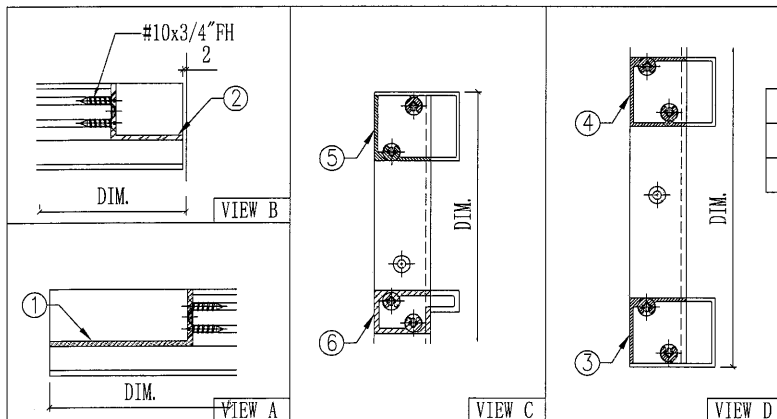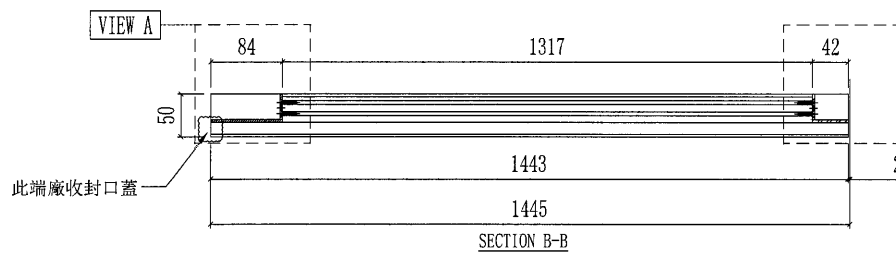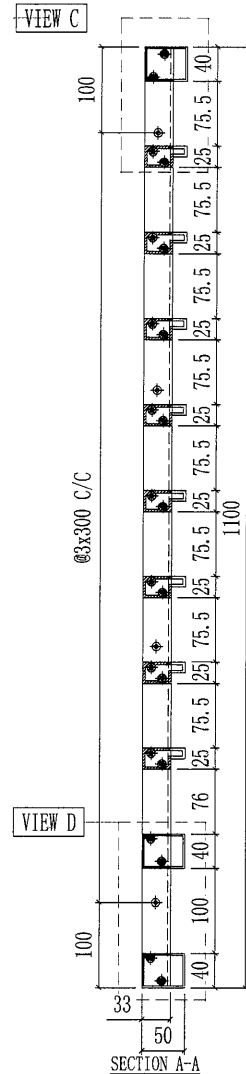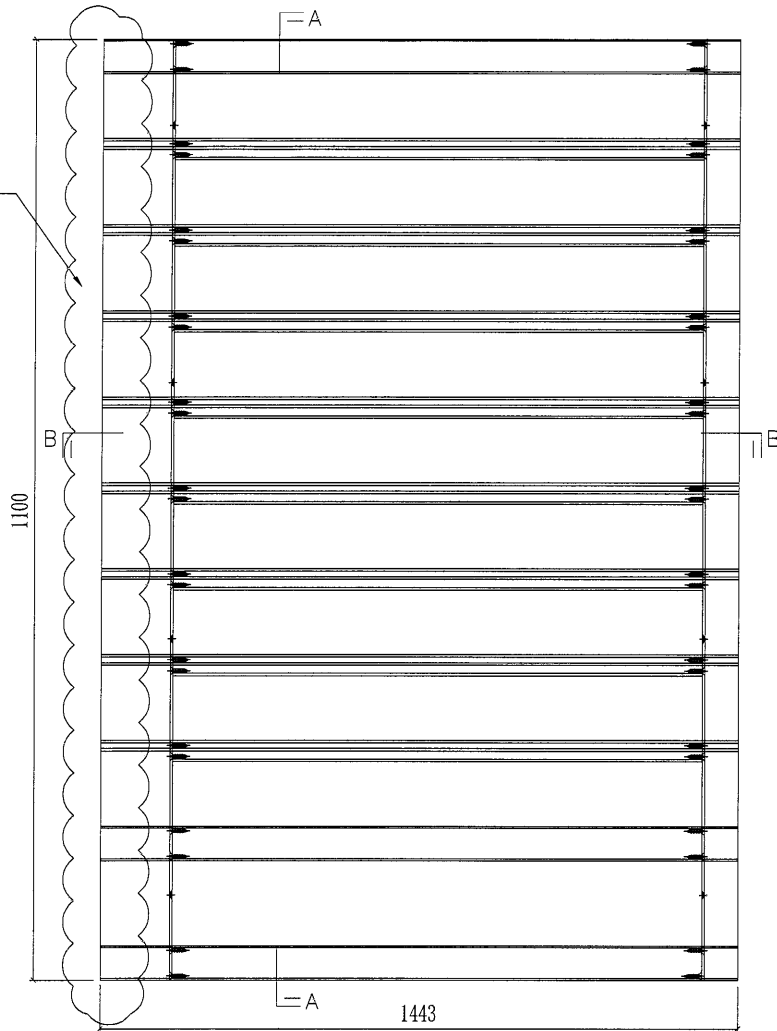


部件编号	颜色	数量
AC-U11aLG	深灰色	45
AC-U11aLW	白色	30

6	X85704-A01W-23a	1443	8
5	X85705-A02W-23a	1443	1
4	X85705-A03W-23a	1443	1
3	X85705-A01W-23a	1443	1
2	X85807-A01RW	1095	1
1	X85808-A01LW	1095	1
序号	部件图号	长度	数量

AC-U11LW(白色) 部件清单

6	X85704-A01G-23a	1443	8
5	X85705-A02G-23a	1443	1
4	X85705-A03G-23a	1443	1
3	X85705-A01G-23a	1443	1
2	X85807-A01RG	1095	1
1	X85808-A01LG	1095	1
序号	部件图号	长度	数量

AC-U11LG(深灰色) 部件清单

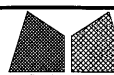

美特鋁質有限公司
MIDI Aluminium Fabricator Ltd.

工程號	J851
地盤	青衣190

類別	
制圖	

物料號


圖號	AC-U11R
----	---------

修改	-	-	採用工廠	✓	地盤
日期	-	-	材料顏色	-	




图纸名称	AC格栅王
材料	-

復核	
批准	

數量	-
單件重量	- (KG)

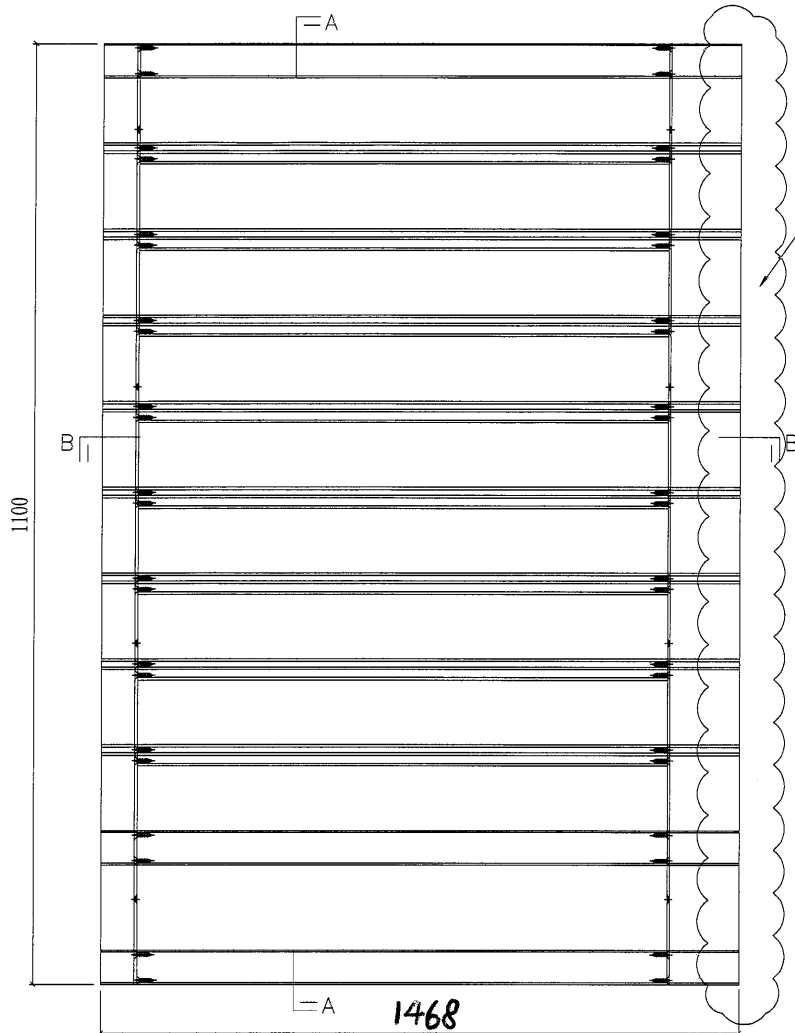

此端橫料廠收封口蓋


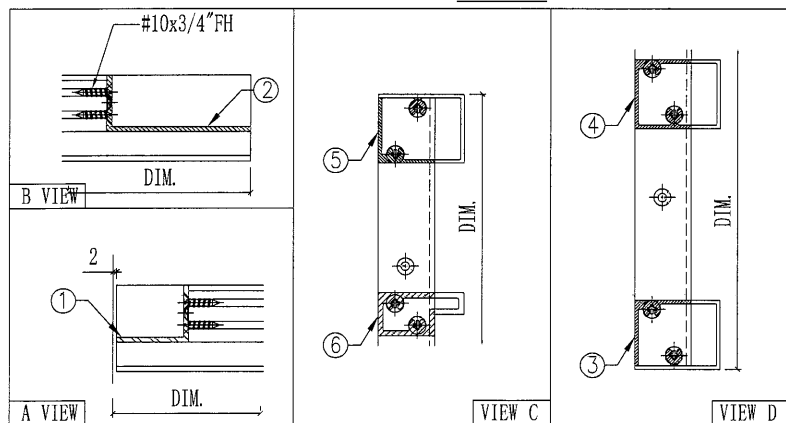
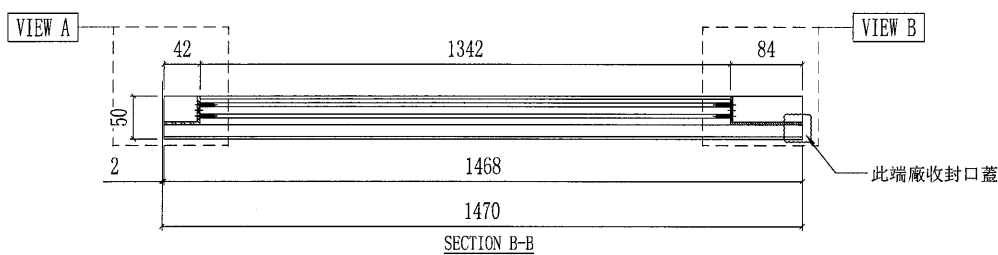
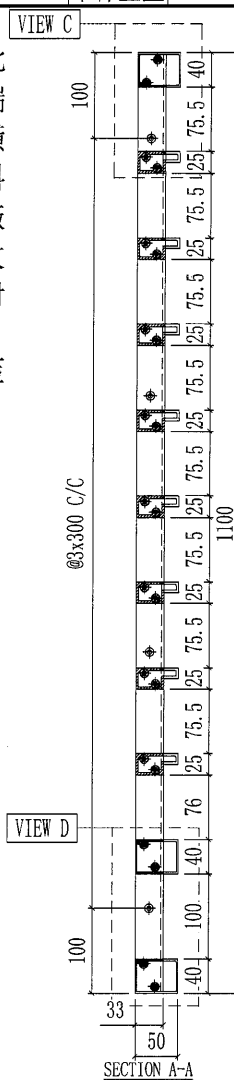


部件编号	颜色	数量
AC-U11RG	深灰色	15

6	X85704-A01G-26a	1468	8
5	X85705-A02G-26a	1468	1
4	X85705-A03G-26a	1468	1
3	X85705-A01G-26a	1468	1
2	X85808-A01RG	1095	1
1	X85807-A01LG	1095	1
序号	部件图号	长度	数量
AC-U11RG (深灰色) 部件清单			

91

 美特鋁質有限公司 MIDI Aluminium Fabricator Ltd.						工程號	J851	類別		物料號	-		
						地盘	青衣190	制圖	W. E. X	2020-06-13	圖號	AC-U11aR	
修改		-	-	採用工廠	✓	地盤	图纸名称	AC格栅玉组装图	復核	-	-	數量	-
日期		-	-	材料颜色	-		材料	-	批准	-	-	單件重量	- (KG)

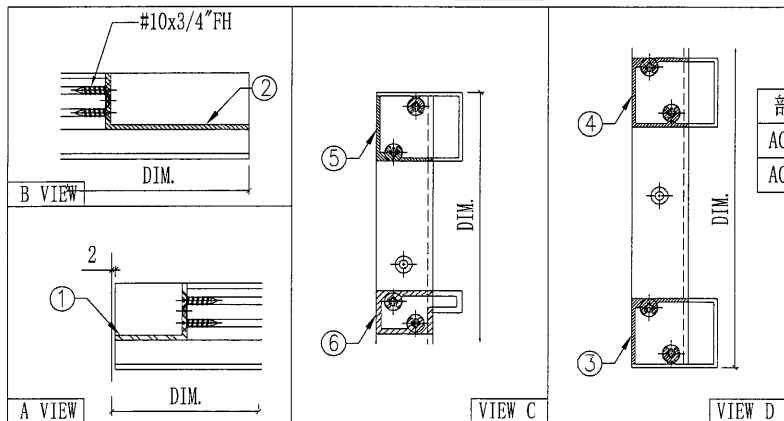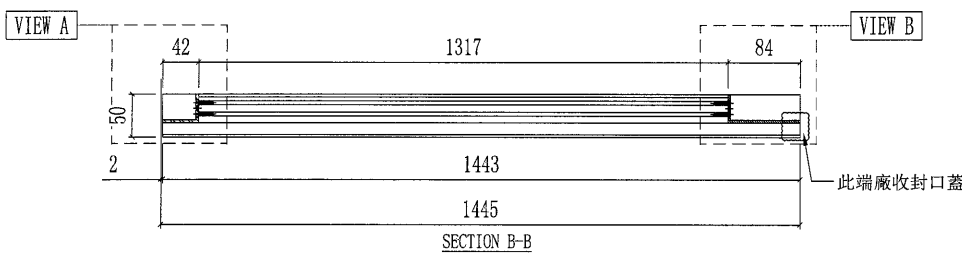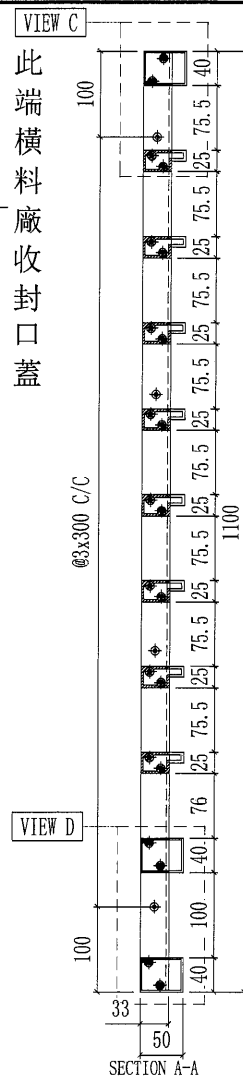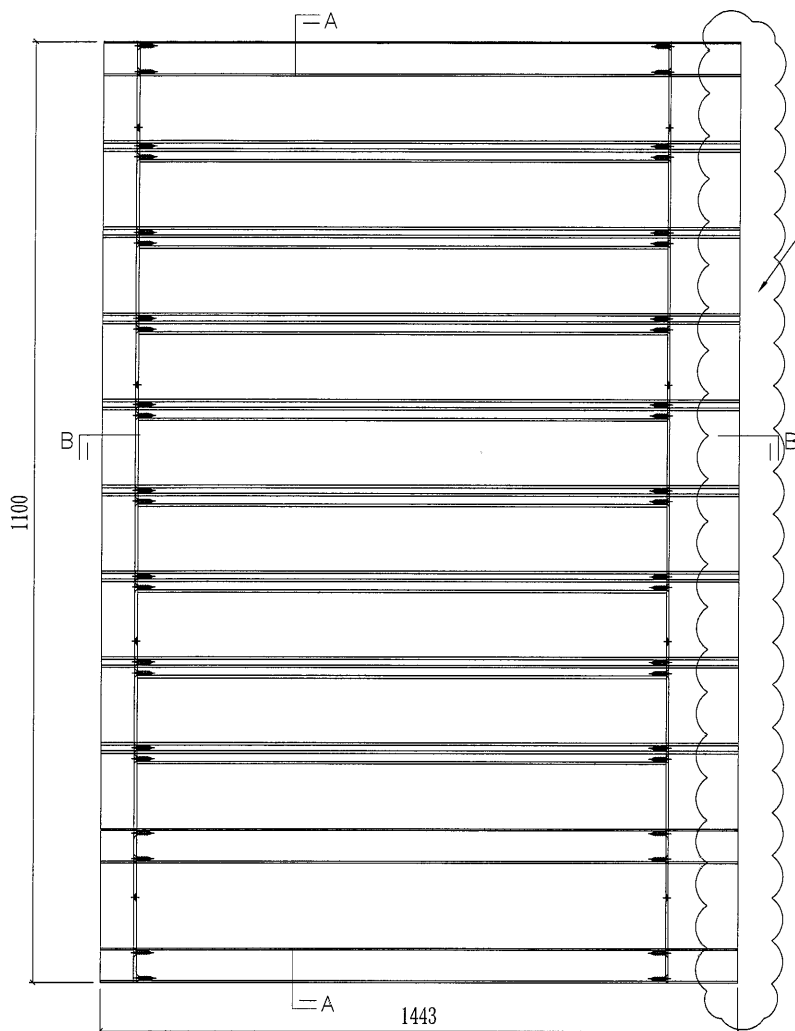

部件编号	颜色	数量
AC-U11aRG	深灰色	30
AC-U11aRW	白色	30



6	X85704-A01W-26b	1443	8
5	X85705-A02W-26b	1443	1
4	X85705-A03W-26b	1443	1
3	X85705-A01W-26b	1443	1
2	X85808-A01RW	1095	1
1	X85807-A01LW	1095	1
序号	部件图号	长度	数量

AC-U11RW(白色) 部件清单

6	X85704-A01G-26b	1443	8
5	X85705-A02G-26b	1443	1
4	X85705-A03G-26b	1443	1
3	X85705-A01G-26b	1443	1
2	X85808-A01RG	1095	1
1	X85807-A01LG	1095	1
序号	部件图号	长度	数量

AC-U11RG(深灰色) 部件清单

美特鋁質有限公司 MIDI Aluminium Fabricator Ltd.				工程號	J851	類別		物料號	-
修改	-	-	採用工廠	✓	地盤	圖紙名稱	AC格柵玉組裝圖	制圖	W. E. X
日期	-	-	材料顏色	-	材料	-	復核	-	圖號
							批准	-	數量
								-	單件重量
								-	(KG)



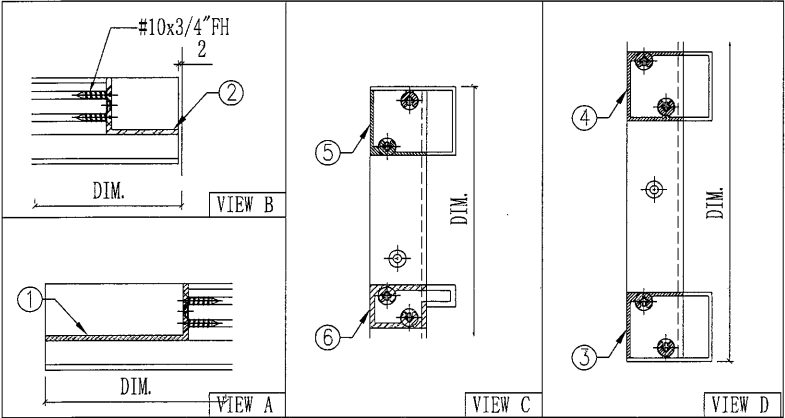
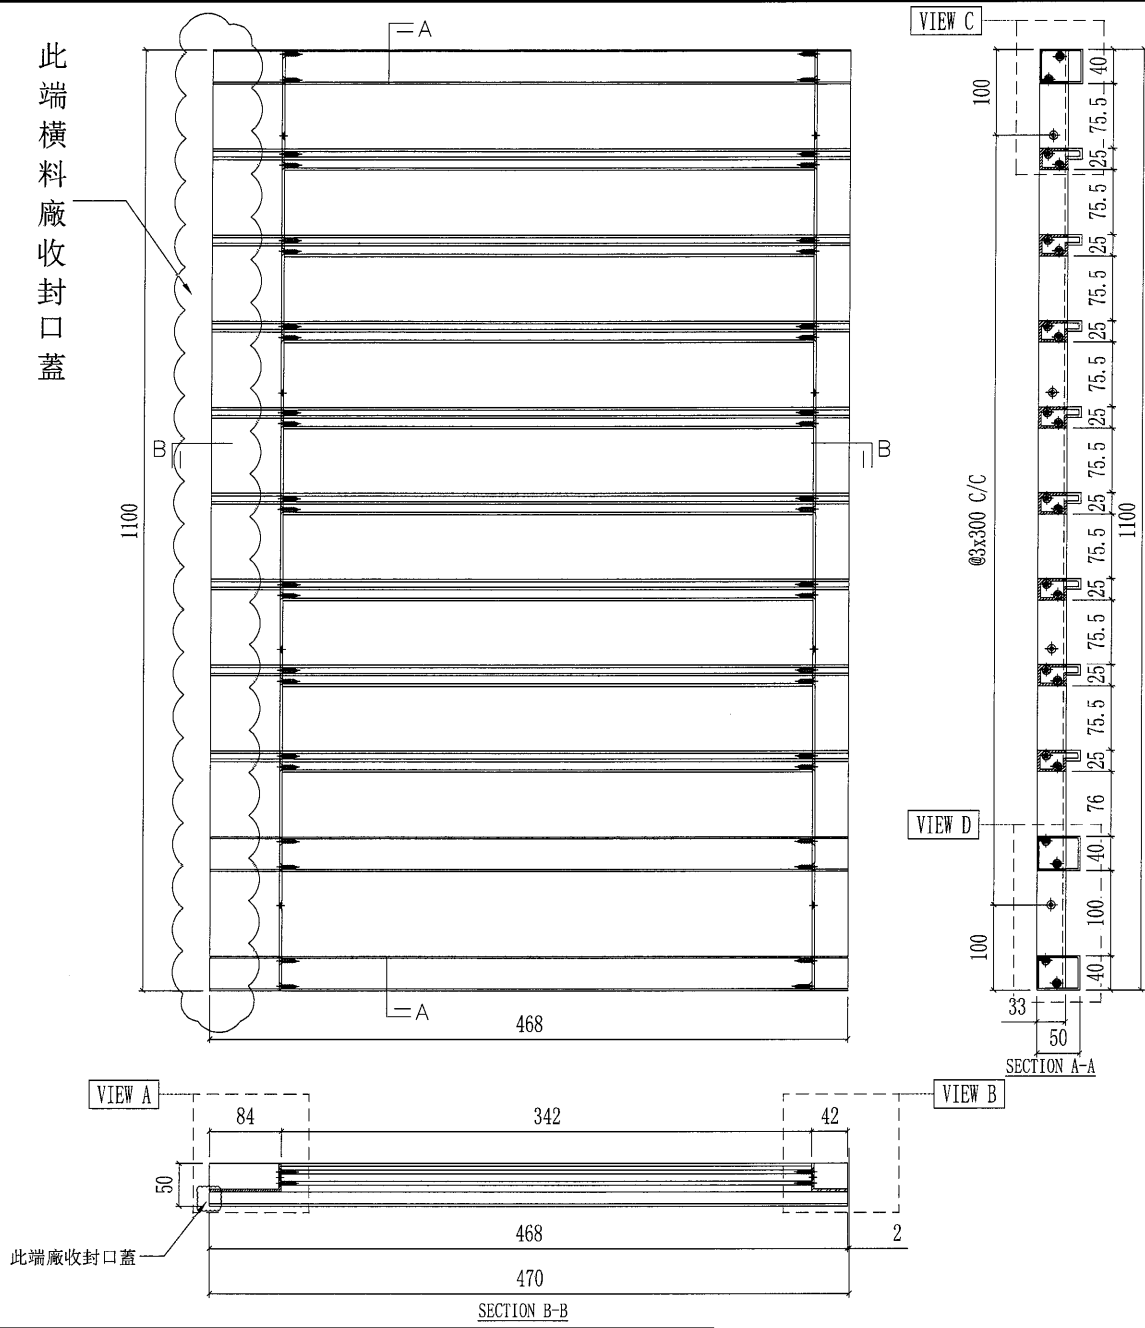


部件编号	颜色	数量
AC-U14LW	白色	15

6	X85704-A01W-24	468	8
5	X85705-A02W-24	468	1
4	X85705-A03W-24	468	1
3	X85705-A01W-24	468	1
2	X85807-A01RW	1095	1
1	X85808-A01LW	1095	1
序号	部件图号	长度	
AC-U14LG(深灰色) 部件清单			

93

 美特鋁質有限公司 MIDI Aluminium Fabricator Ltd.					工程號	J851	類別		物料號	-		
					地盘	青衣190	制圖	W. E. X	2020-06-13	圖號	AC-U14R	
修改		-	-	採用工廠	✓	地盤	图纸名称	AC格栅玉组装图	復核	-	數量	-
日期		-	-	材料颜色	-		材料	-	批准	-	單件重量	- (KG)

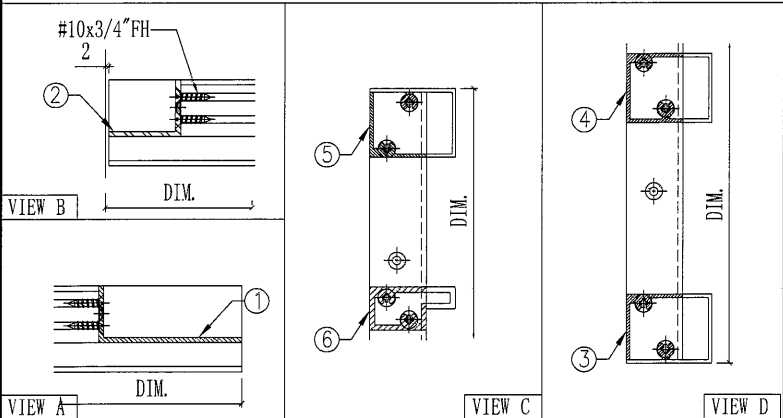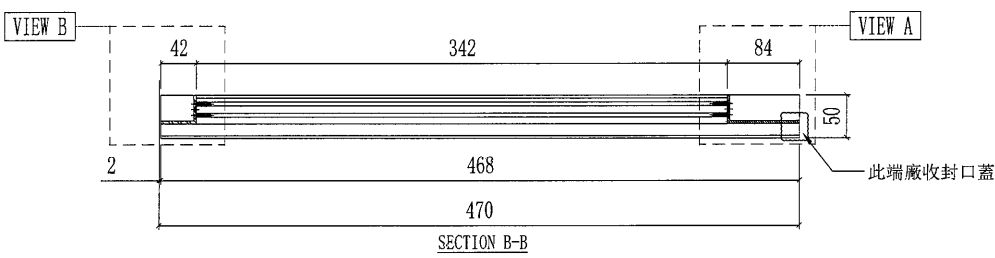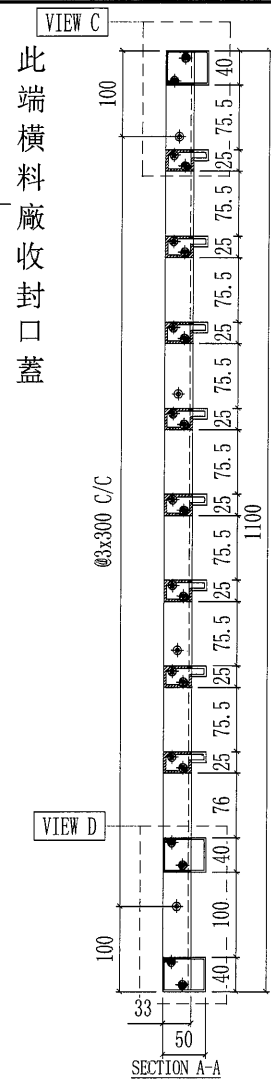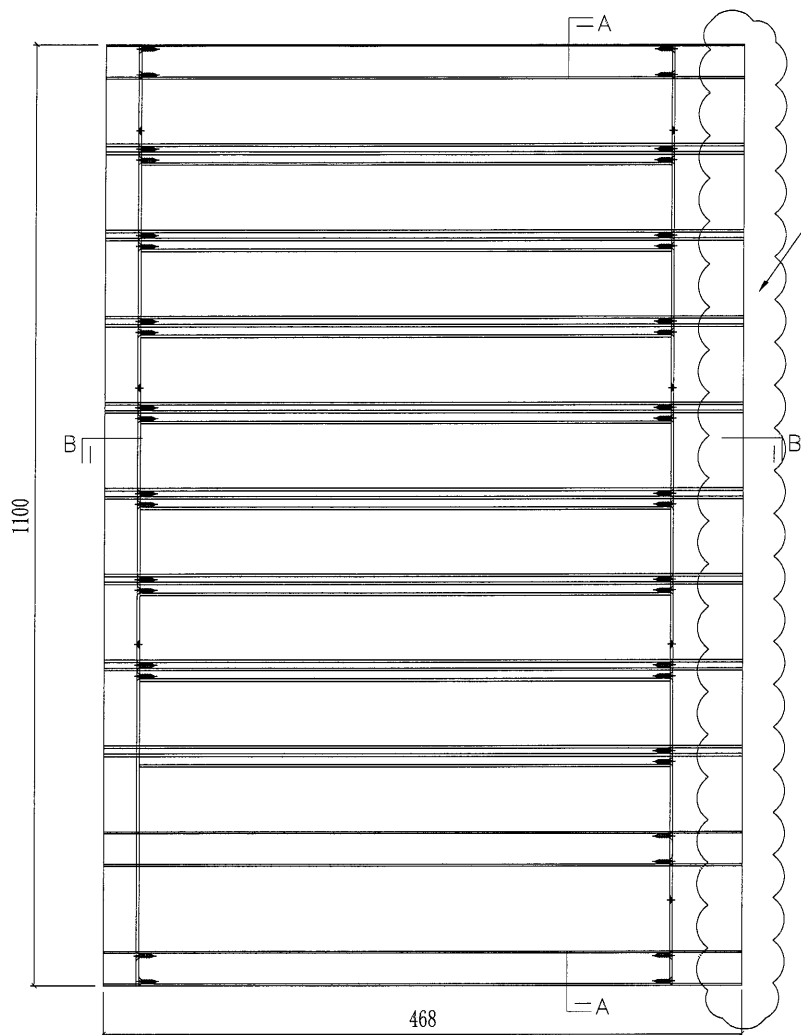





部件编号	颜色	数量
AC-U14RW	白色	15

序号	部件图号	长度	数量
6	X85704-A01W-35	468	8
5	X85705-A02W-35	468	1
4	X85705-A03W-29	468	1
3	X85705-A01W-29	468	1
2	X85807-A01LW	1095	1
1	X85808-A01RW	1095	1
AC-U14RG(深灰色) 部件清单			

95

 美特鋁質有限公司 MIDI Aluminium Fabricator Ltd.				工程號	J851	類別		物料號	-		
				地盘	青衣190	制圖	W. E. X	2020-06-13	圖號	AC-U16	
修改	A	-	-	採用工廠	✓	地盘			數量	-	
日期	27/10	-	-	材料颜色	-	材料	-	批准	-	單件重量	- (KG)

此端橫料廠收封口蓋

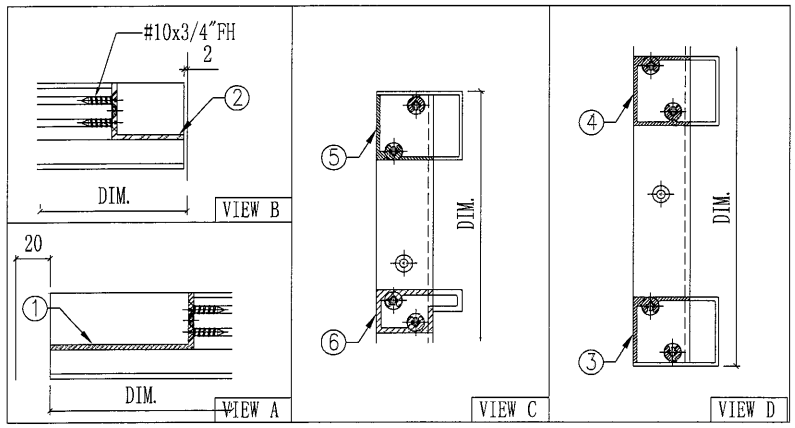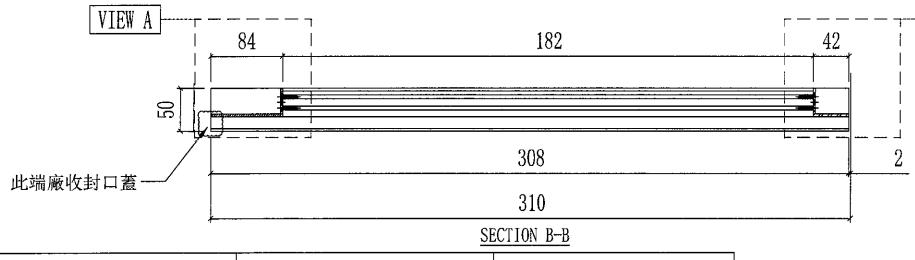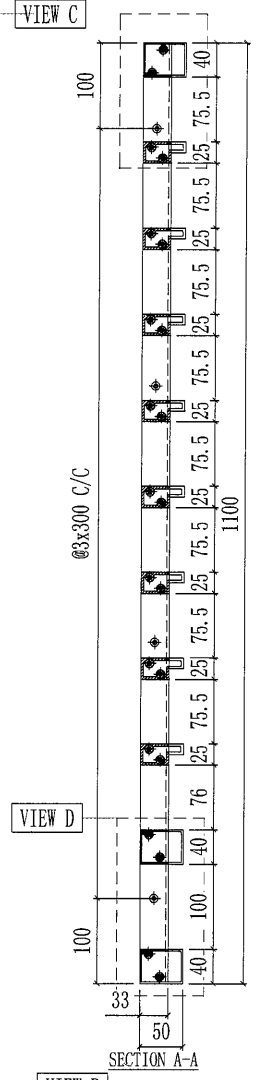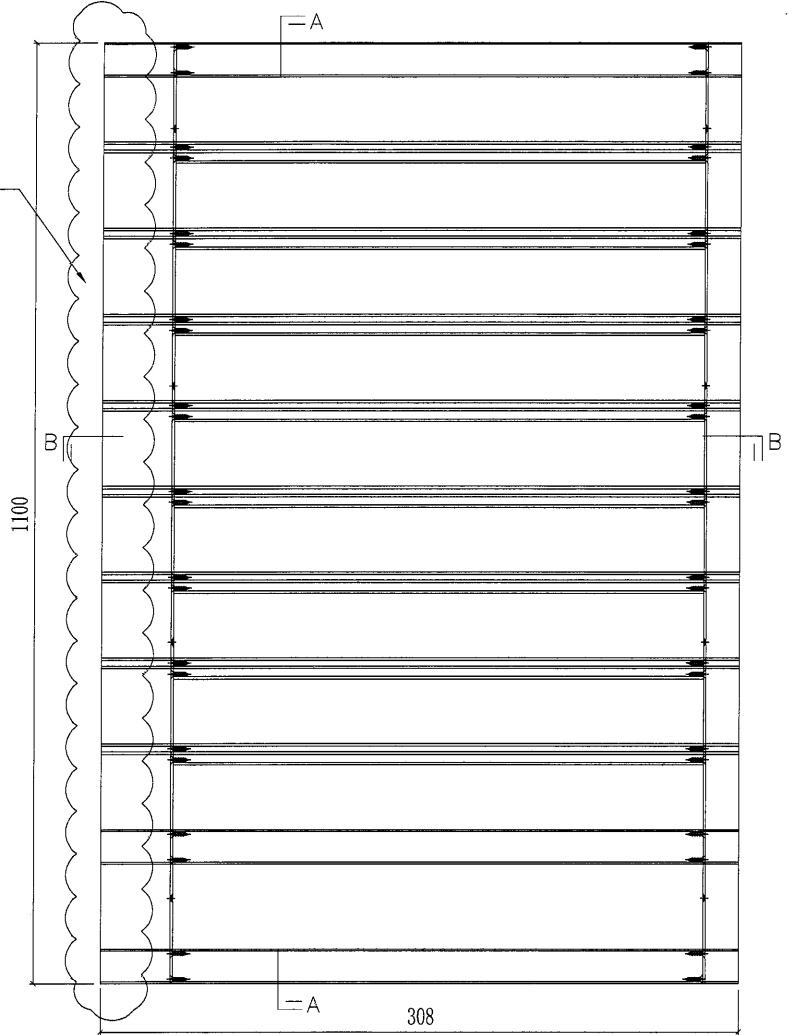

部件编号		颜色	数量
AC-U16G		深灰色	15




序号	部件图号	长度	数量
6	X85704-A01G-21	308	8
5	X85705-A02G-21	308	1
4	X85705-A03G-21	308	1
3	X85705-A01G-21	308	1
2	X85807-A01RG	1095	1
1	X85808-A01LG	1095	1

AC-U16G (深灰色) 部件清单


96

 美特鋁質有限公司 MIDI Aluminium Fabricator Ltd.						工程號	J851	類別		物料號	-		
修改	-	-	採用	工廠	✓	地盤	圖紙名稱	青衣190 AC格柵玉組裝圖	制圖	W. E. X	2020-06-13	圖號	AC-U17
日期	-	-	材料顏色	-			材料	-	復核	-	-	數量	-
									批准	-	-	單件重量	- (KG)

此端橫料廠收封口蓋

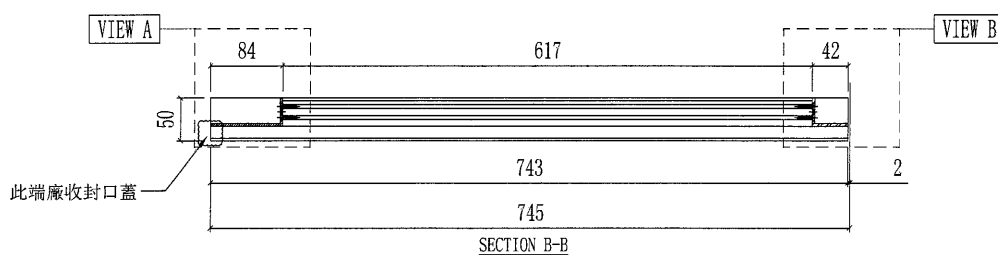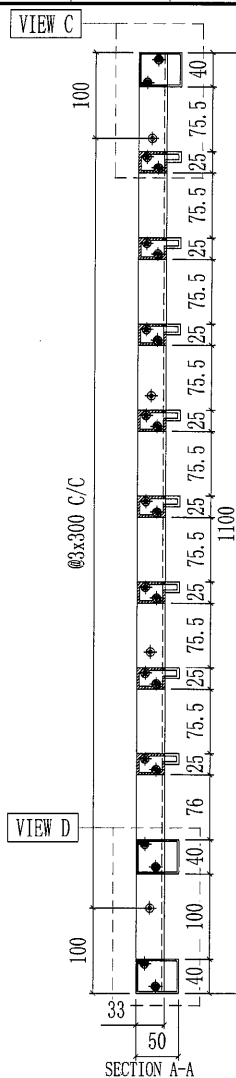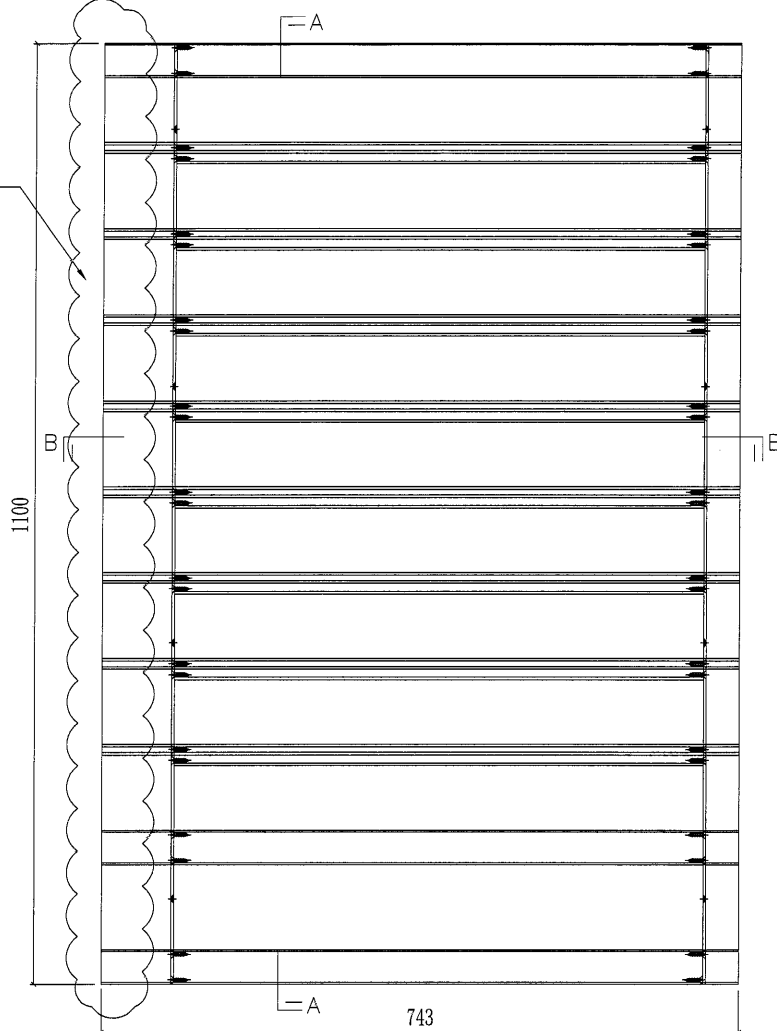


SECTION B-B

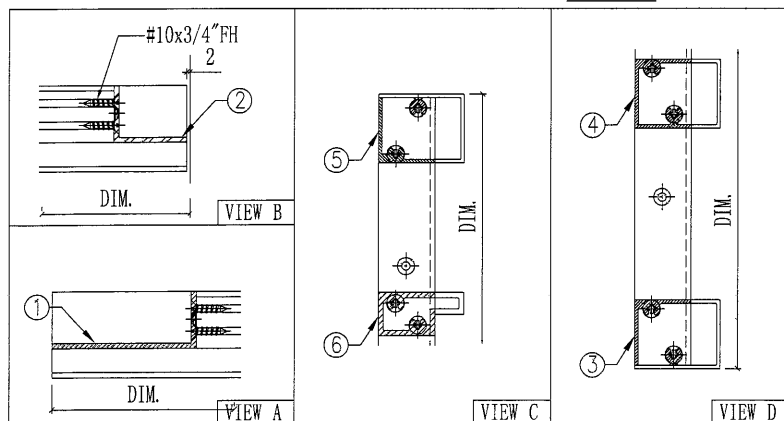

部件编号	颜色	数量
AC-U17G	深灰色	15

序号	部件图号	长度	数量
6	X85704-A01G-22	743	8
5	X85705-A02G-22	743	1
4	X85705-A03G-22	743	1
3	X85705-A01G-22	743	1
2	X85807-A01RG	1095	1
1	X85808-A01LG	1095	1
AC-U17G (深灰色) 部件清单			

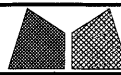

美特鋁質有限公司
MIDI Aluminium Fabricator Ltd.

工程號	J851
地盤	青衣190

類別	
制圖	

物料號
2020-06-13




圖號	AC-U18
----	--------

修改	-	-	採用工廠	✓	地盤
日期	-	-	材料顏色	-	

图纸名称	AC格栅王
材料	-

復核	
批准	

數量	-
單件重量	- (KG)

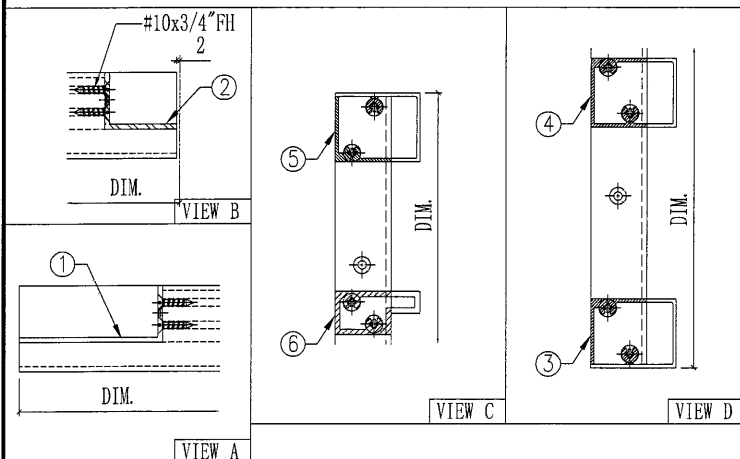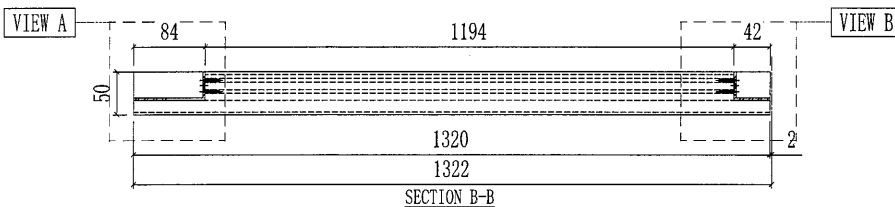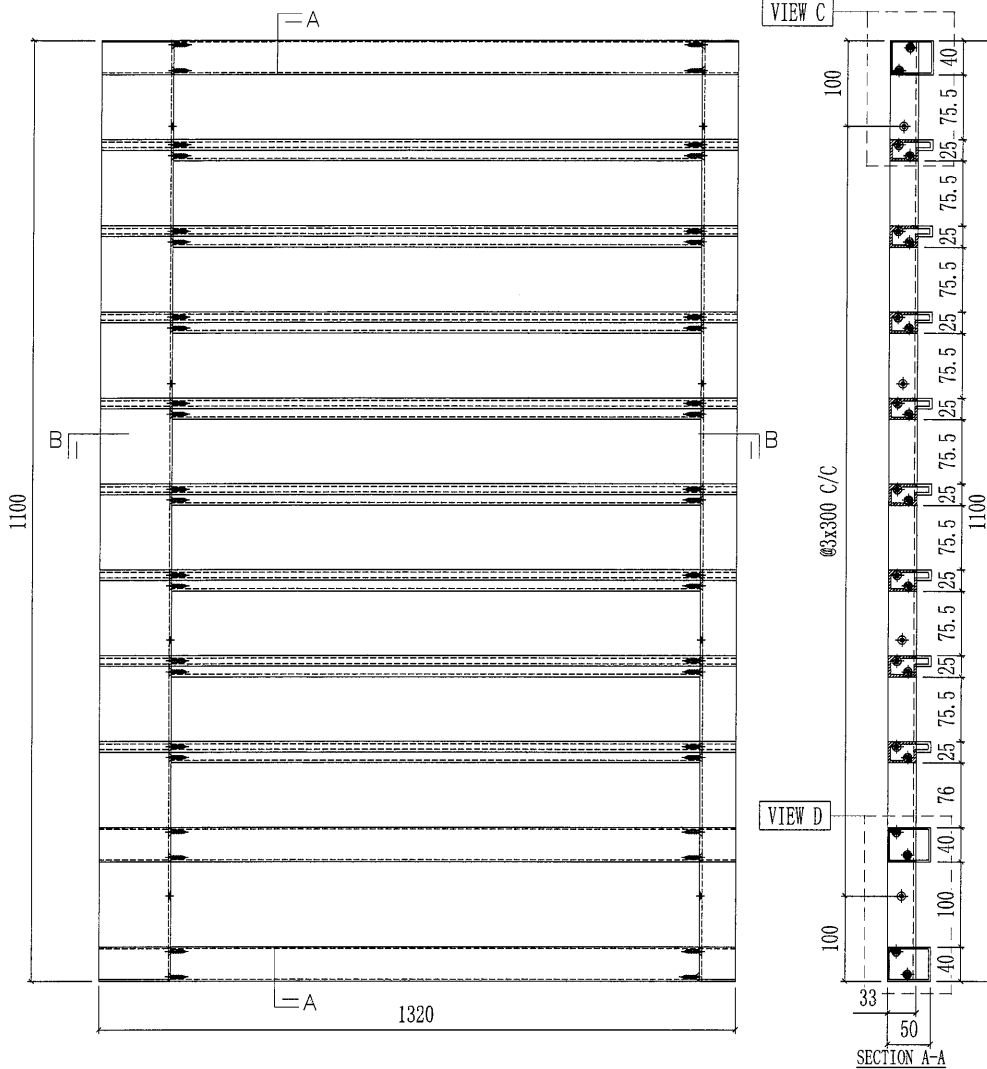


部件编号	颜色	数量
AC-U18G	深灰色	15

6	X85704-A01G-02	1320	8
5	X85705-A02G-02	1320	1
4	X85705-A03G-02	1320	1
3	X85705-A01G-02	1320	1
2	X85807-A01RG	1095	1
1	X85808-A01LG	1095	1
序号	部件图号	长度	数量
AC-U18G(深灰色) 部件清单			





98

 美特鋁質有限公司 MIDI Aluminium Fabricator Ltd.				工程號	J851	類別		物料號	-			
				地盘	青衣190	制圖	W. E. X	2020-06-13	圖號	AC-U19		
修改	A	-	-	採用工廠	✓	地盤	图紙名称	AC格柵玉组装图	復核	數量	-	
日期	27/10	-	-	材料颜色	-		材料	-	批准	-	單件重量	- (KG)

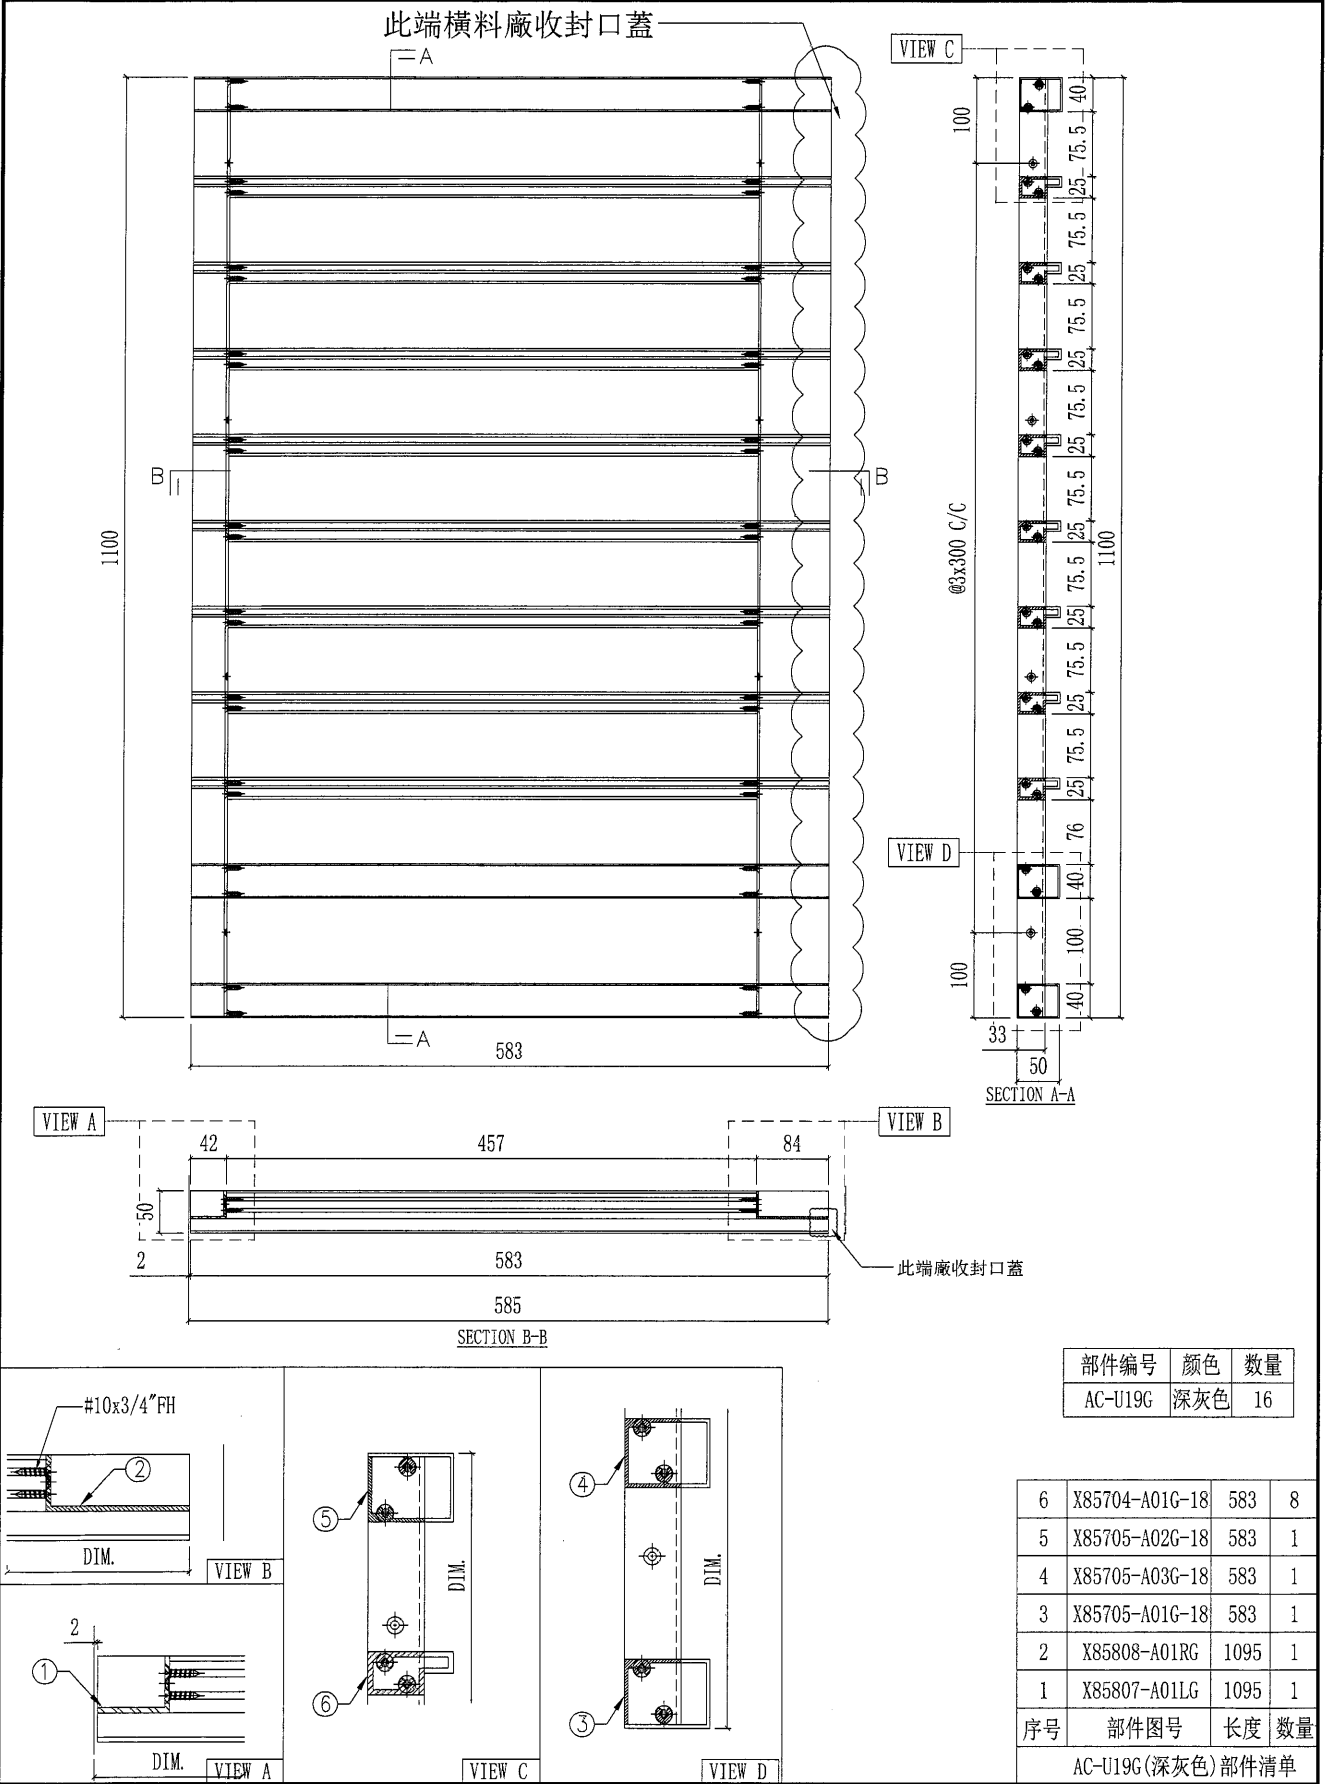

99

 美特鋁質有限公司 MIDI Aluminium Fabricator Ltd.					工程號	J851	類別		物料號	-	
					地盘	青衣190	制圖	W. E. X	2020-06-13	圖號	AC-U20
修改	A	-	-	採用工廠	✓	地盘		图纸名称	AC格栅玉组装图	復核	-
日期	27/10	-	-	材料颜色	-			材料	-	批准	-
								批注	-	單件重量	- (KG)

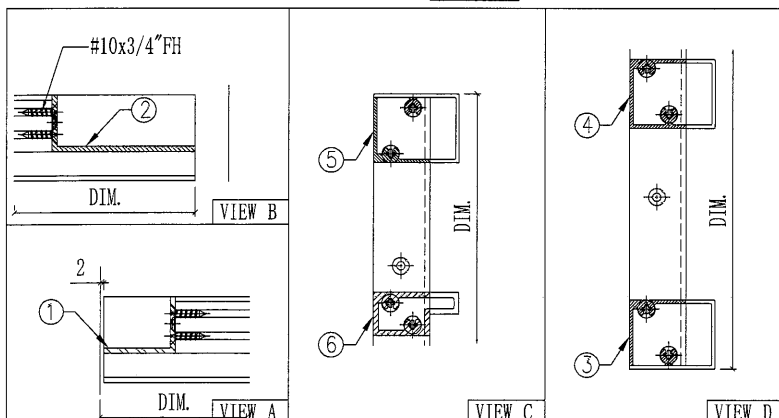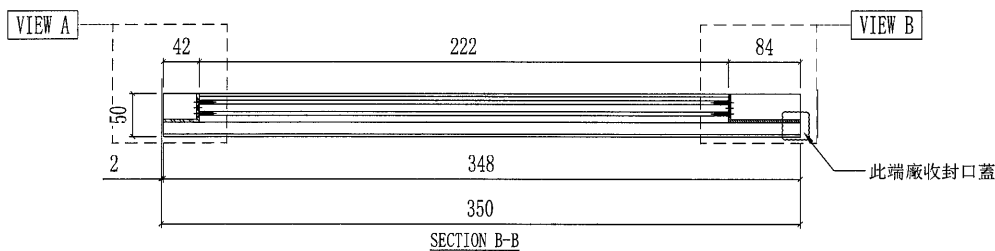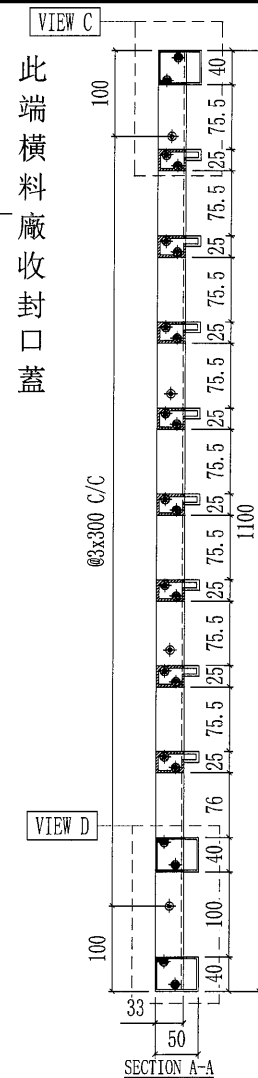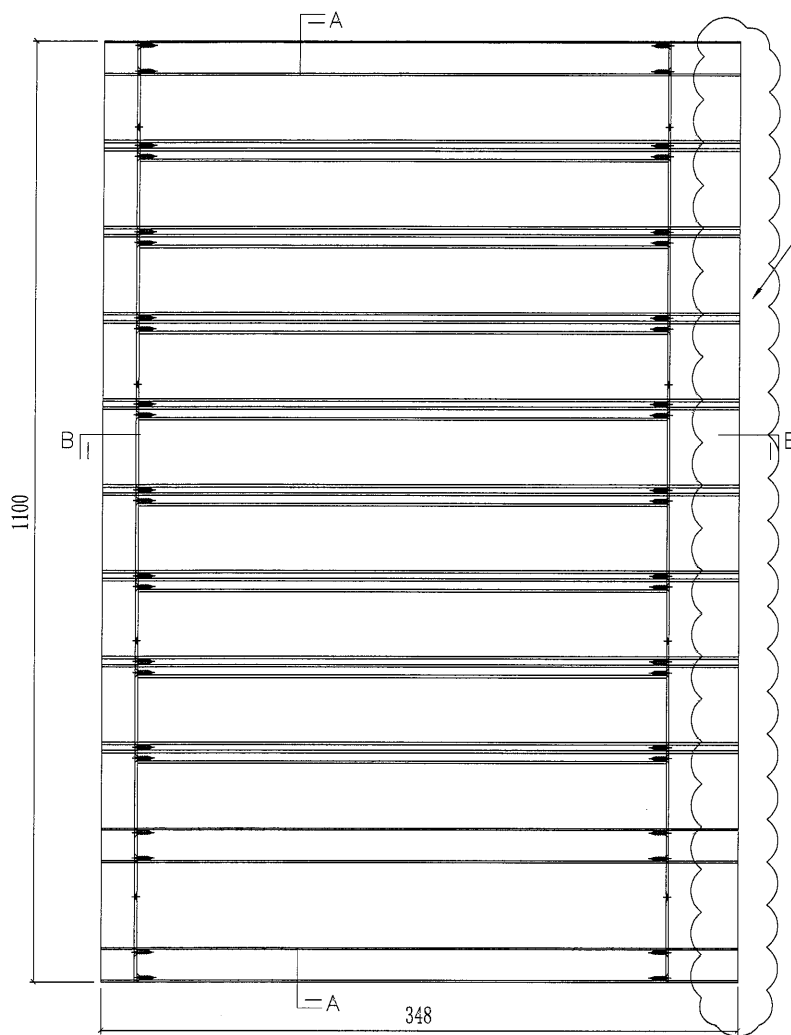

部件编号	颜色	数量
AC-U20G	深灰色	14

6	X85704-A01G-19	348	8
5	X85705-A02G-19	348	1
4	X85705-A03G-19	348	1
3	X85705-A01G-19	348	1
2	X85808-A01RG	1095	1
1	X85807-A01LG	1095	1
序号	部件图号	长度	数量
AC-U20G(深灰色) 部件清单			



美特鋁質有限公司
MIDI Aluminium Fabricator Ltd.

工程號	J851
-----	------

類別

物料號

—

地盘	青衣190
----	-------

制圖	
----	--

2020-06-13

圖號	AC-U21
----	--------

修改	A
----	---

-	-	採用工廠	✓	地盤
---	---	------	---	----

图纸名称	AC格栅玉组装图
------	----------

復核

數量	
----	--

日期	27/10
----	-------


		材料颜色	
--	--	------	--

材料



批准

單件重量

(KG)

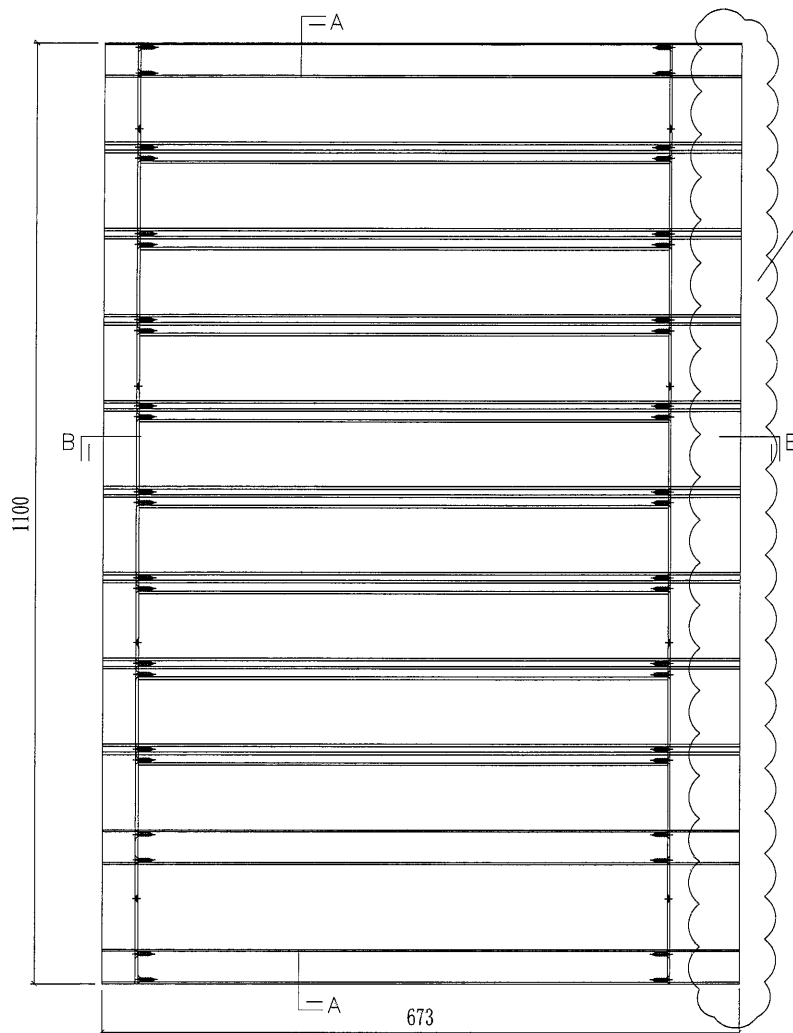


此端橫料廠收封口蓋

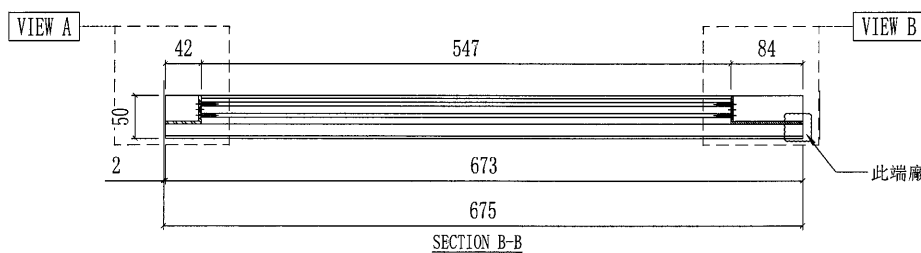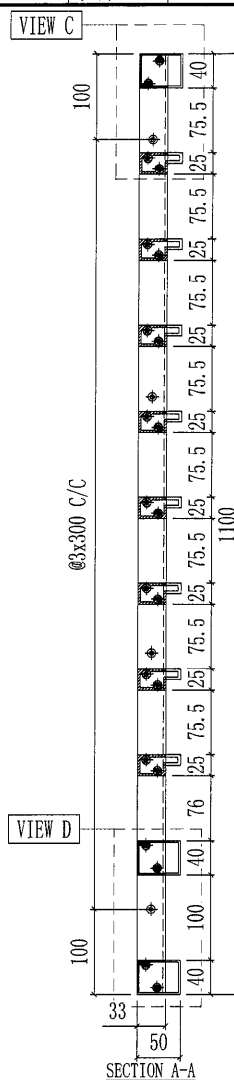


一此端廠收封口蓋

部件编号	颜色	数量
AC-U21G	深灰色	1



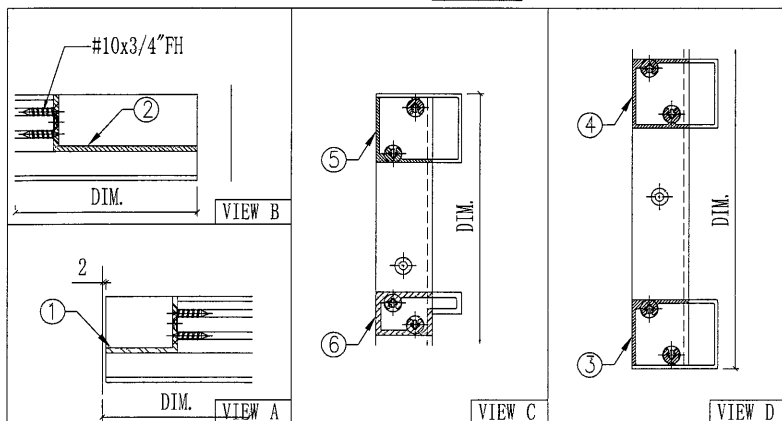


6	X85704-A01G-20	673	8
5	X85705-A02G-20	673	1
4	X85705-A03G-20	673	1
3	X85705-A01G-20	673	1
2	X85808-A01RG	1095	1
1	X85807-A01LG	1095	1
序号	部件图号	长度	数量
AC-U21G(深灰色) 部件清单			

美特铝质有限公司 MIDI Aluminium Fabricator Ltd.				工程號	J851	類別		物料號	-
修改	-	-	採用工廠	✓	地盤	圖紙名稱	AC格栅玉组裝圖	制圖	W. E. X
日期	-	-	材料顏色	-	材料	-	復核	-	圖號
							批准	-	數量
								-	單件重量
								-	(KG)

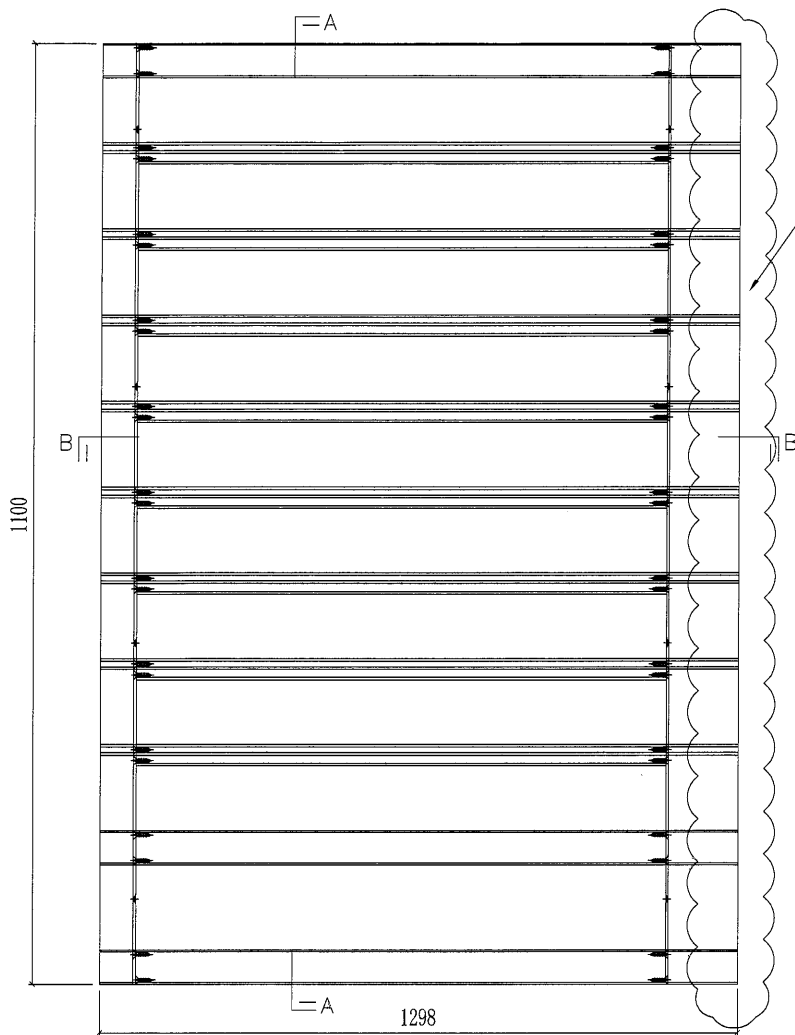





此端橫料廠收封口蓋

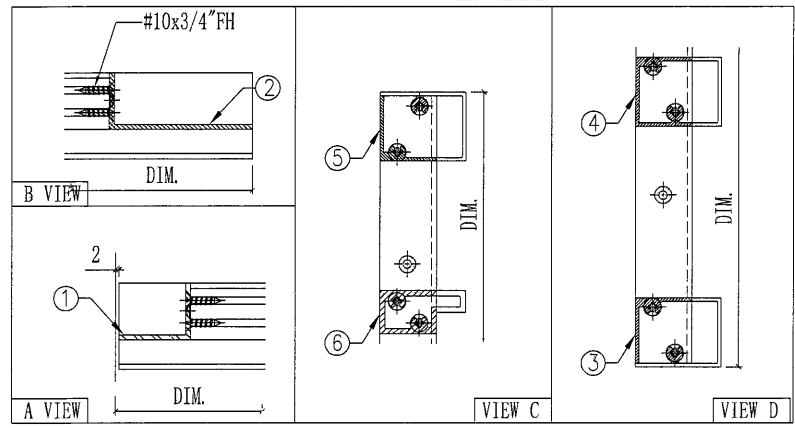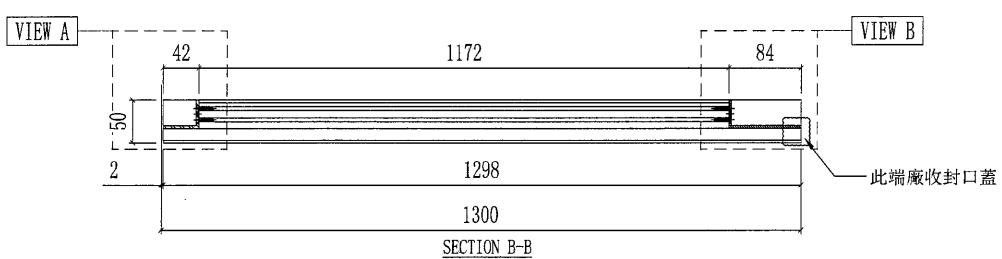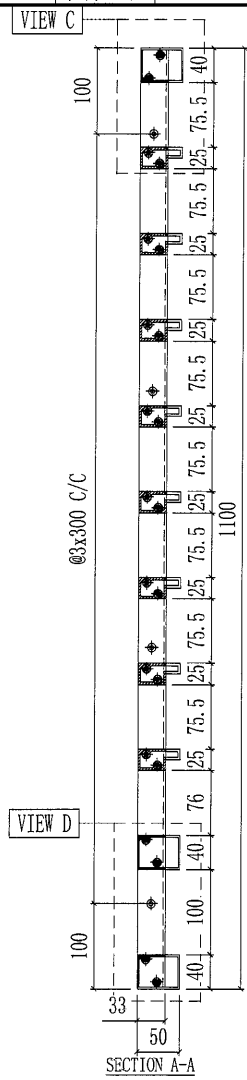

部件编号	颜色	数量
AC-U22W	白色	15

序号	部件图号	长度	数量
6	X85704-A01W-25	1298	8
5	X85705-A02W-25	1298	1
4	X85705-A03W-25	1298	1
3	X85705-A01W-25	1298	1
2	X85808-A01RW	1095	1
1	X85807-A01LW	1095	1
AC-U22W(白色) 部件清单			

 美特鋁質有限公司 MIDI Aluminium Fabricator Ltd.					工程號	J851	類別		物料號	-			
修改		-	-	採用工廠	✓	地盤	圖紙名稱	AC格柵玉組裝圖	制圖	W. E. X	2020-06-13	圖號	AC-U23
日期		-	-	材料顏色	-		材料	-	復核	-	-	數量	-
									批准	-	-	單件重量	- (KG)

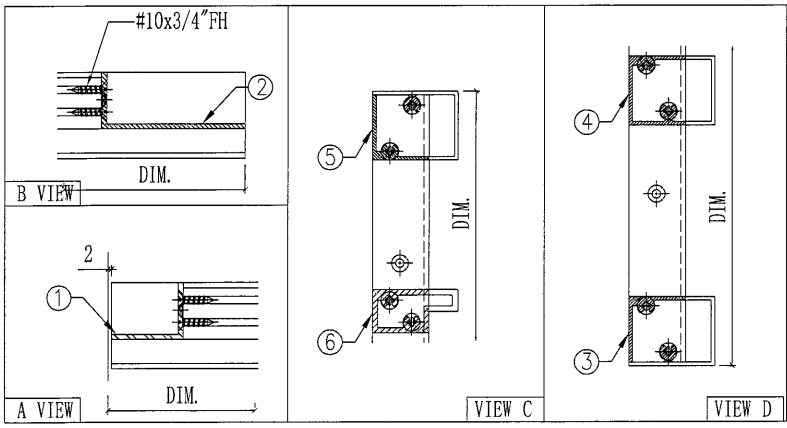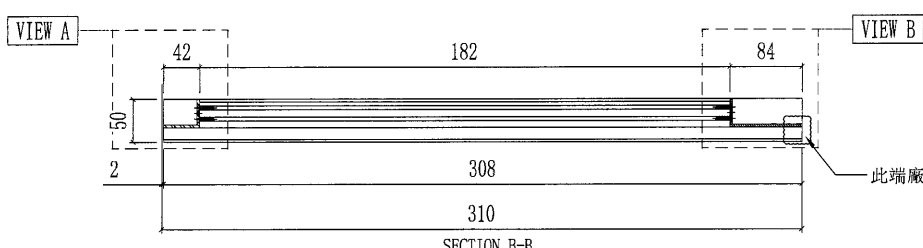
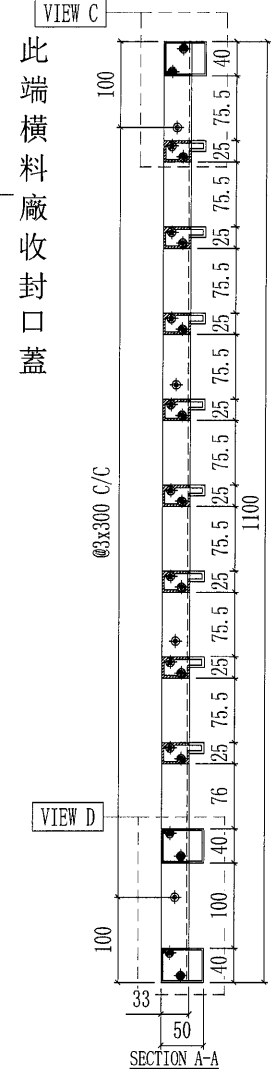
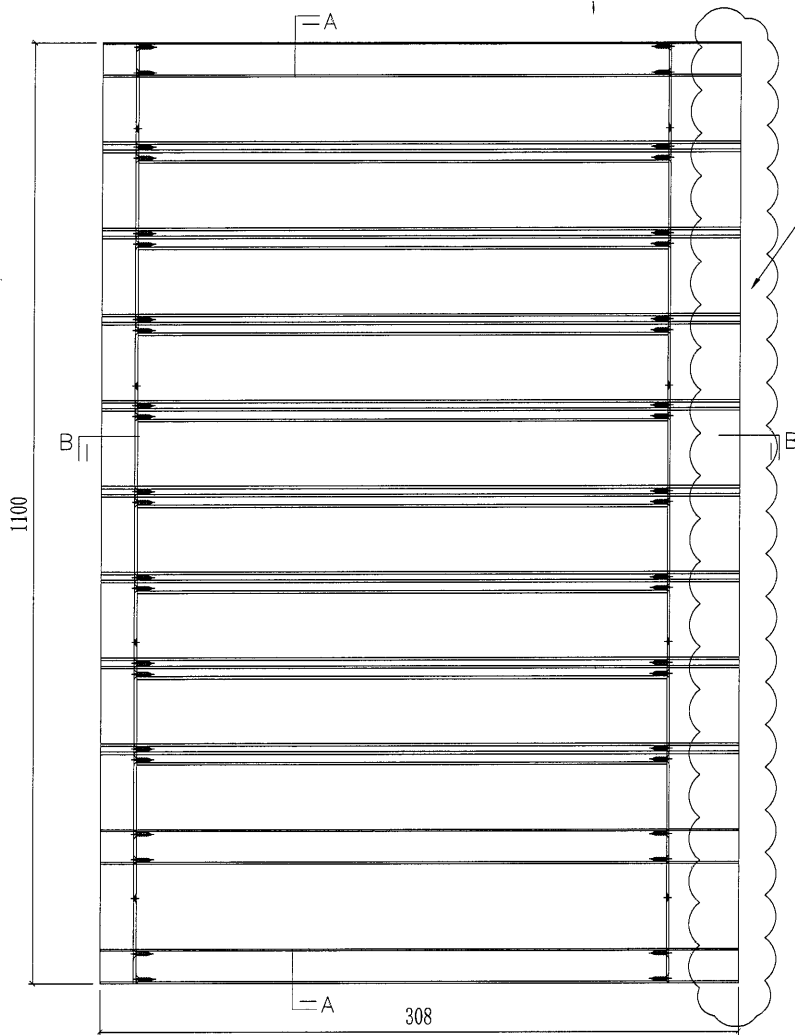


部件编号	颜色	数量
AC-U23W	白色	15


序号	部件图号	长度	数量
6	X85704-A01W-27	308	8
5	X85705-A02W-27	308	1
4	X85705-A03W-27	308	1
3	X85705-A01W-27	308	1
2	X85808-A01RW	1095	1
1	X85807-A01LW	1095	1
AC-U23W (白色) 部件清单			

103


美特鋁質有限公司 MIDI Aluminium Fabricator Ltd.				工程號	J851	類別		物料號	-
修改	-	-	採用工廠	✓	地盤	圖紙名稱	AC格柵玉組裝圖	制圖	W. E. X
日期	-	-	材料顏色	-	材料	-	復核	-	圖號
							批准	-	數量
								-	單件重量
								-	(KG)

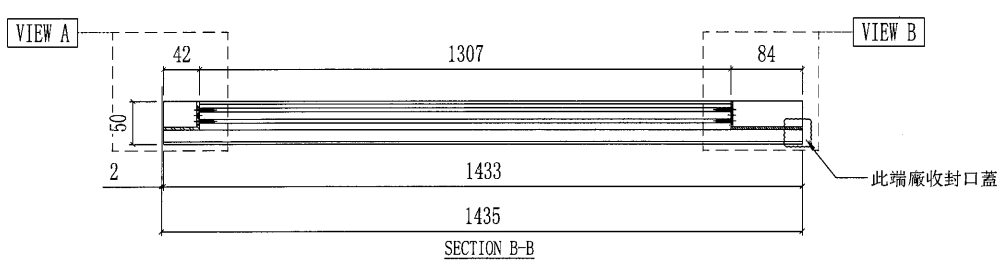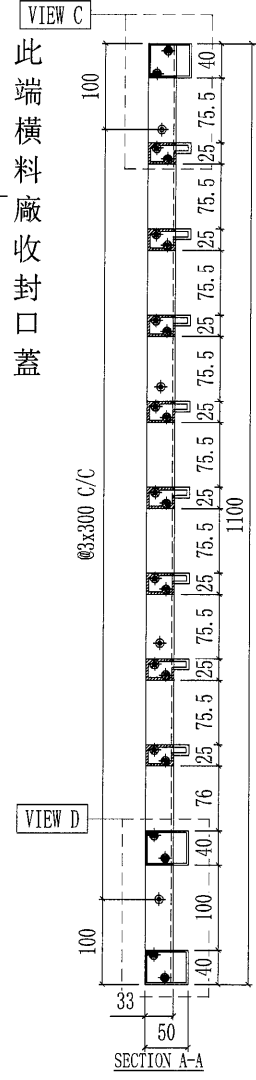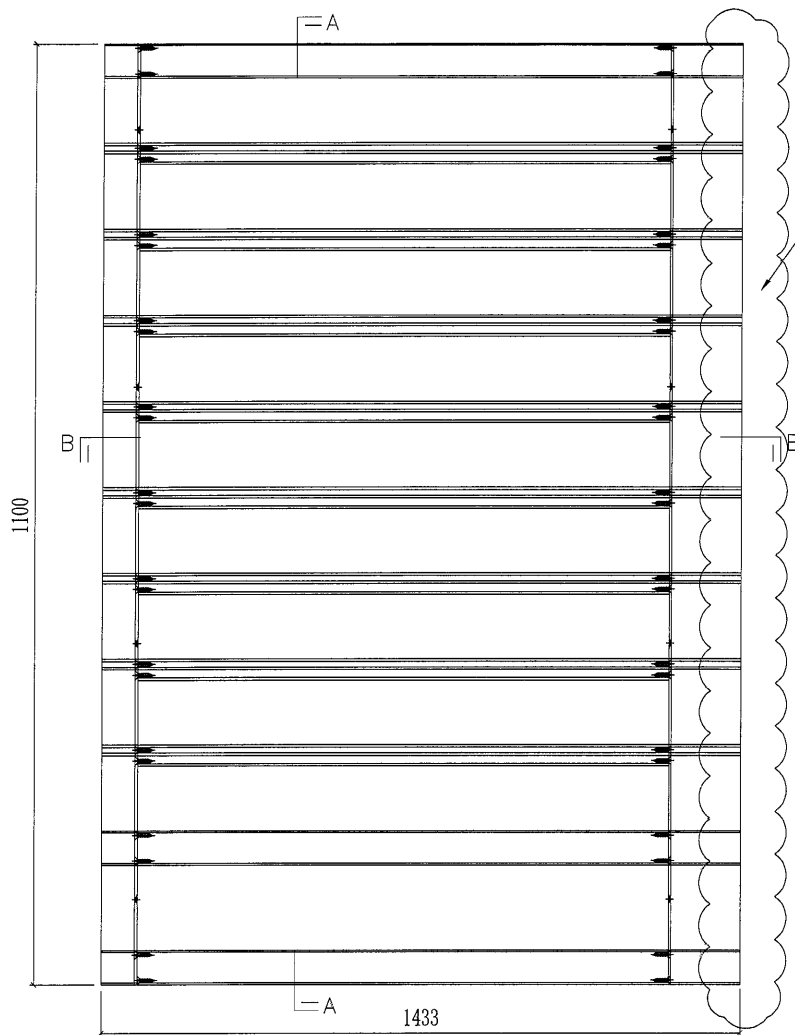

部件編號	顏色	數量
AC-U24W	白色	15

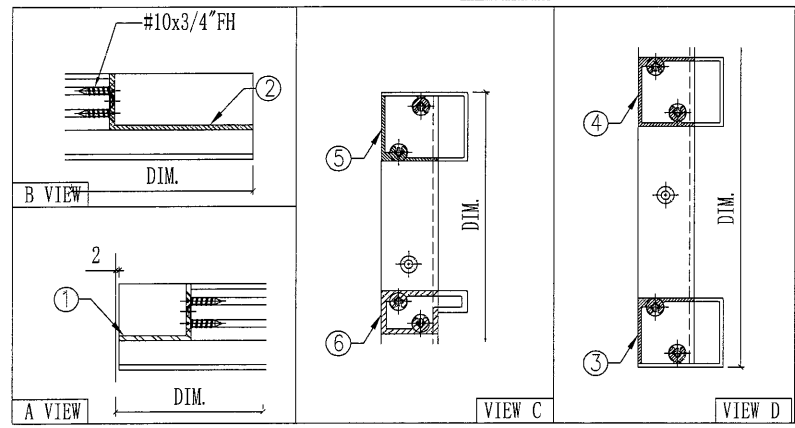

序号	部件圖号	长度	数量
6	X85704-A01W-13	1433	8
5	X85705-A02W-13	1433	1
4	X85705-A03W-13	1433	1
3	X85705-A01W-13	1433	1
2	X85808-A01RW	1095	1
1	X85807-A01LW	1095	1
AC-U24W (白色) 部件清单			

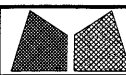

美特鋁質有限公司
MIDI Aluminium Fabricator Ltd.

工程號	J851
-----	------

類別

物料號

100

地盘	青衣190
----	-------

制圖	
----	--

2020-06-13

圖號	AC-U25
----	--------

修改

--	--

--	--

採用	工廠	✓	地盤
----	----	---	----

图纸名称	AC格栅玉组装图
------	----------

復核

1

數量

—

日期

--	--

--	--

材料颜色	-
------	---


材料

批准



1

單件重量

(KG)

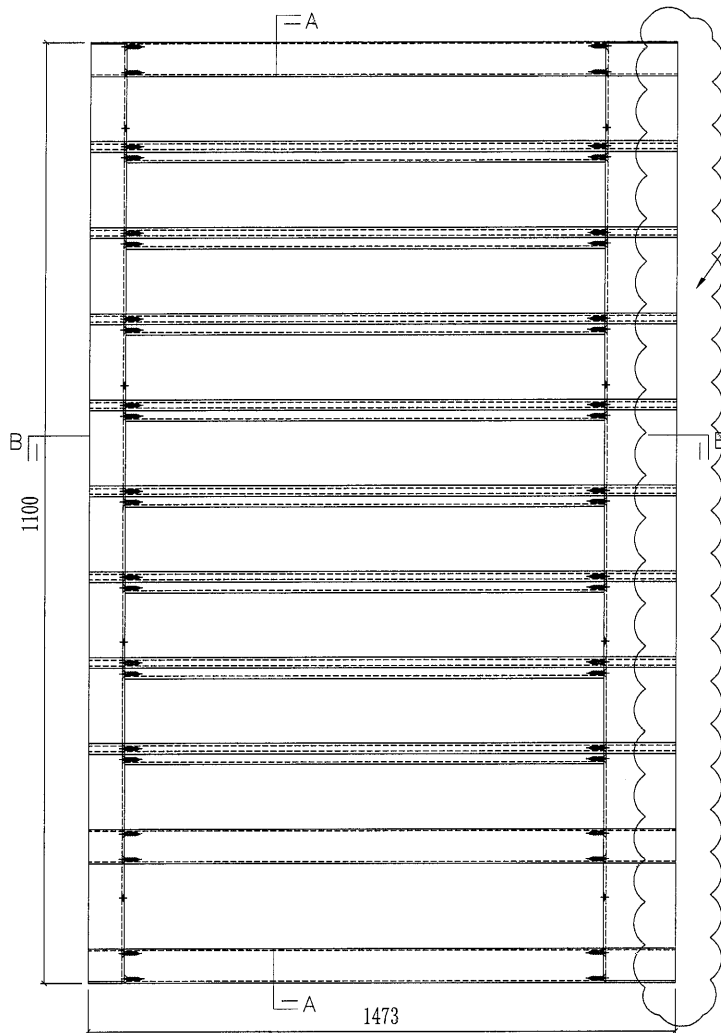


此端橫料廠收封口蓋

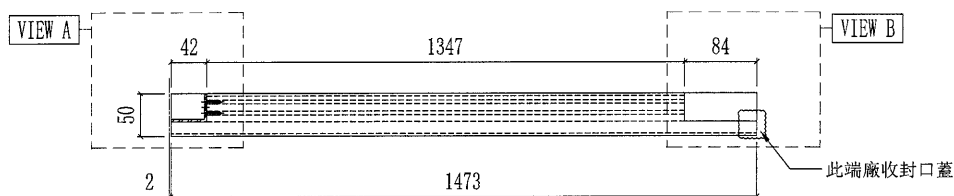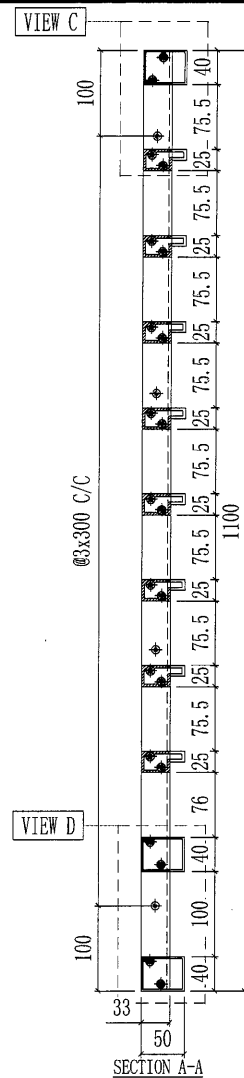


SECTION B-B


部件编号	颜色	数量
AC-U25G	深灰色	1

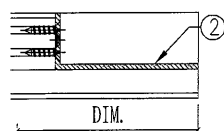


VIEW B

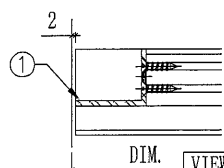

VIEW A

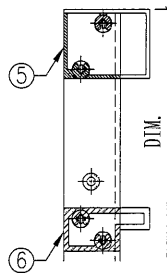

VIEW C

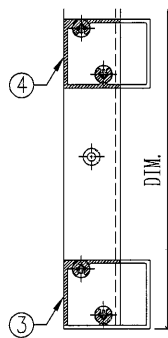


VIEW D

6	X85704-A01G-28	1473	8
5	X85705-A02G-28	1473	1
4	X85705-A03G-28	1473	1
3	X85705-A01G-28	1473	1
2	X85808-A01RG	1095	1
1	X85807-A01LG	1095	1
序号	部件图号	长度	数量
AC-U25G (深灰色) 部件清单			

106

 美特鋁質有限公司 MIDI Aluminium Fabricator Ltd.						工程號	J851	類別		物料號	-		
						地盘	青衣190	制圖	W. E. X	2020-06-13	圖號	AC-U26R	
修改		-	-	採用工廠	✓	地盘	图纸名称	AC格栅玉组装图	復核	-	-	數量	-
日期		-	-	材料颜色	-		材料	-	批准	-	-	單件重量	- (KG)

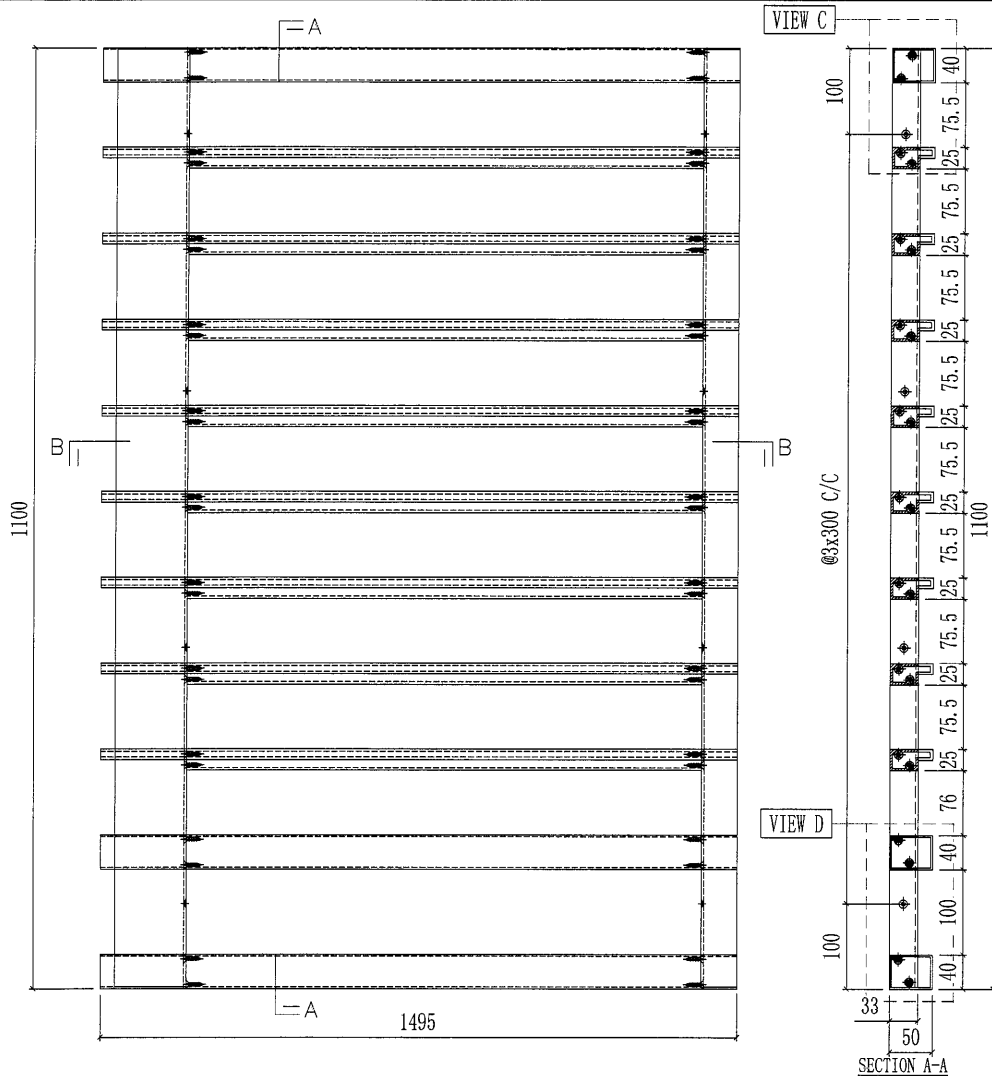


6	X85704-A03W-03	1495	8
5	X85705-A08W-03	1495	1
4	X85705-A09W-03	1495	1
3	X85705-A07W-03	1495	1
2	X85807-A01RW	1095	1
1	X85808-A01LW	1095	1
序号	部件图号	长度	数量

AC-U26RW (白色) 部件清单

6	X85704-A03G-03	1495	8
5	X85705-A08G-03	1495	1
4	X85705-A09G-03	1495	1
3	X85705-A07G-03	1495	1
2	X85807-A01RG	1095	1
1	X85808-A01LG	1095	1
序号	部件图号	长度	数量

AC-U26RG (深灰色) 部件清单




部件编号	颜色	数量
AC-U26RG	深灰色	91
AC-U26RW	白色	15

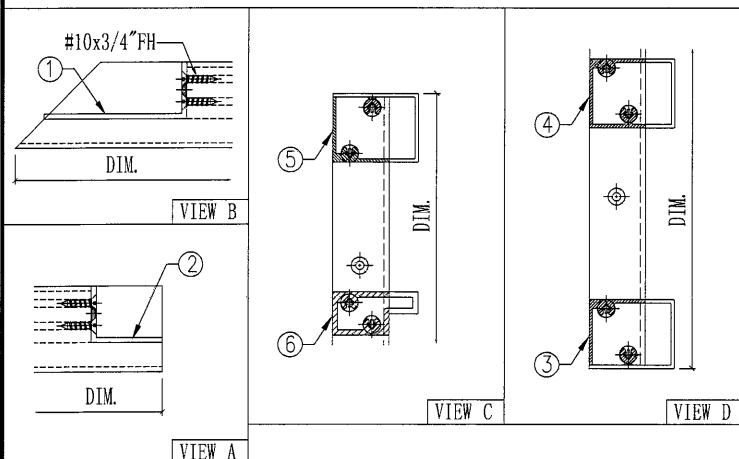

6	X85704-A02G-05	1475	8
5	X85705-A05G-05	1475	1
4	X85705-A06G-05	1475	1
3	X85705-A04G-05	1475	1
2	X85808-A01RG	1095	1
1	X85807-A01LG	1095	1
序号	部件图号	长度	数量
AC-U27G(深灰色) 部件清单			


908

 美特鋁質有限公司 MIDI Aluminium Fabricator Ltd.				工程號	J851	類別		物料號	-		
				地盘	青衣190	制圖	W. E. X	2020-06-13	圖號	AC-U28L	
修改	-	-	採用工廠	✓	地盘	图纸名称	AC格栅玉组装图	復核	-	數量	-
日期	-	-	材料颜色	-		材料	-	批准	-	單件重量	- (KG)

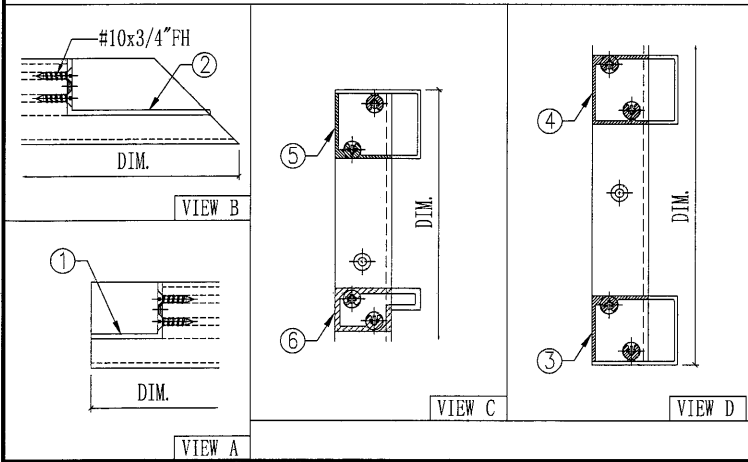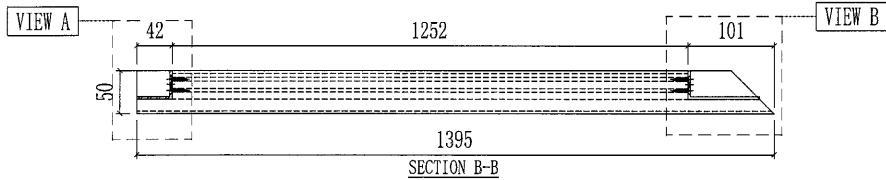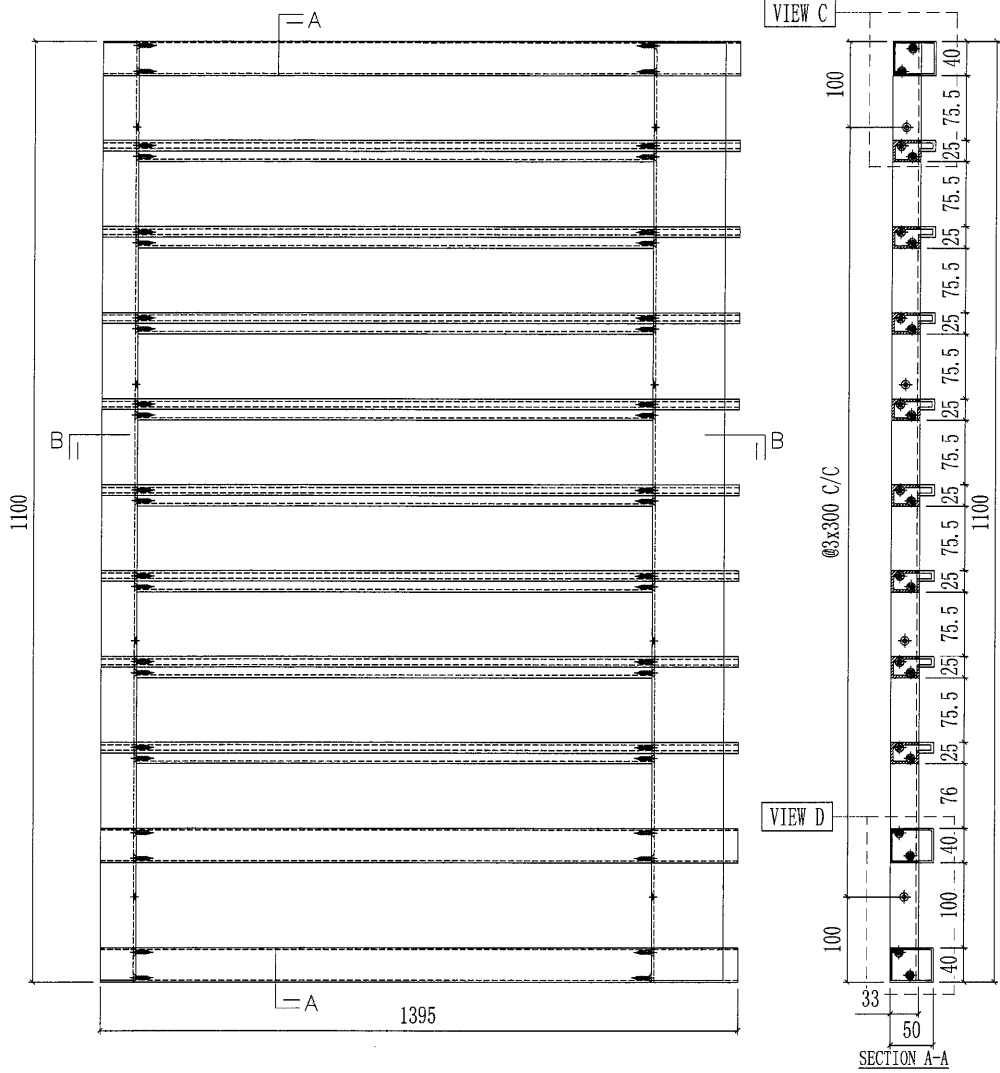

部件编号	颜色	数量
AC-U28LW	白色	15

序号	部件图号	长度	数量
6	X85704-A02W-06	1395	8
5	X85705-A05W-06	1395	1
4	X85705-A06W-06	1395	1
3	X85705-A04W-06	1395	1
2	X85808-A01RW	1095	1
1	X85807-A01LW	1095	1
AC-U28LG (深灰色) 部件清单			

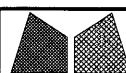

美特鋁質有限公司
MIDI Aluminium Fabricator Ltd.

工程號	J851
-----	------

類別	
----	--

物料號

	-
--	---

地盘	青衣190
----	-------

制圖	
----	--

2020-06-13

圖號	AC-U28R
----	---------

修改		-	-	採用工廠	✓	地盤
----	--	---	---	------	---	----

图纸名称	AC格栅玉组装图
------	----------

復核	
----	--

數量	
----	--

—




日期	-	-	材料颜色	-
----	---	---	------	---

材料	
----	--


批准

單件重量	
------	--

(KG)

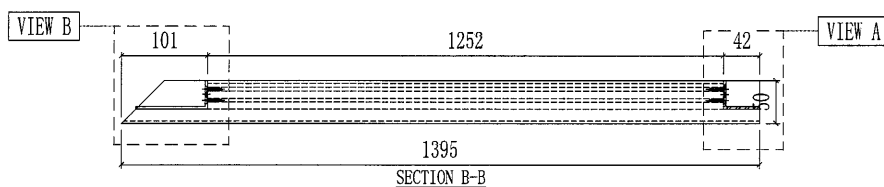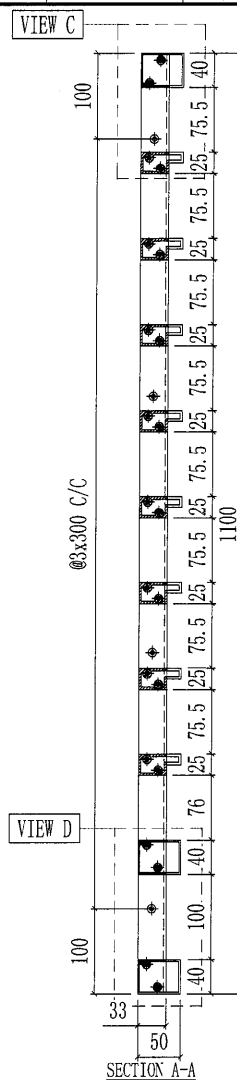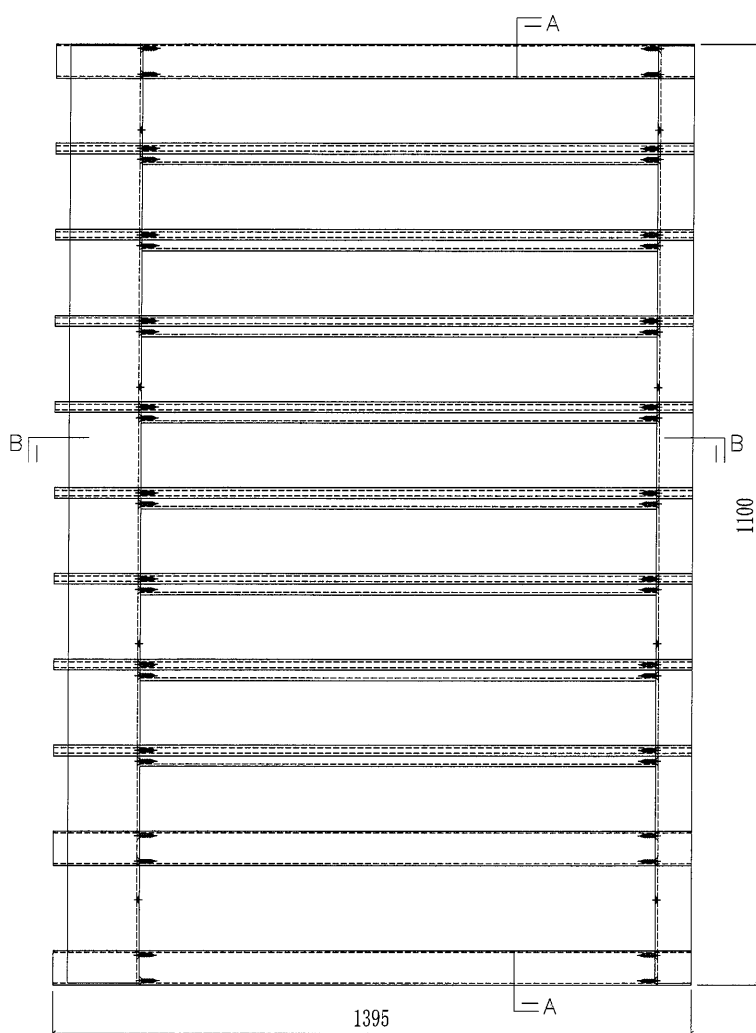


部件编号	颜色	数量
AC-U28RW	白色	15

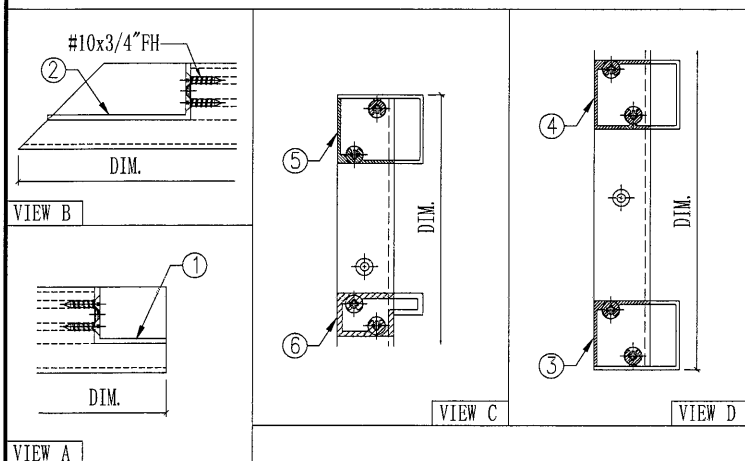

6	X85704-A03W-12	1395	8
5	X85705-A08W-12	1395	1
4	X85705-A09W-11	1395	1
3	X85705-A07W-11	1395	1
2	X85808-A01LW	1095	1
1	X85807-A01RW	1095	1
序号	部件图号	长度	数量


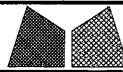


美特鋁質有限公司
MIDI Aluminium Fabricator Ltd.

工程號	J851
地盘	青衣190
图纸名称	AC格栅玉组装图
材料	-


類別		物料號
制圖	W. E. X	2020-06-13
復核	-	-
批准	-	-

圖號	AC-U29
數量	-
單件重量	- (KG)

修改	-	-	採用工廠	✓	地盤
日期	-	-	材料顏色	-	

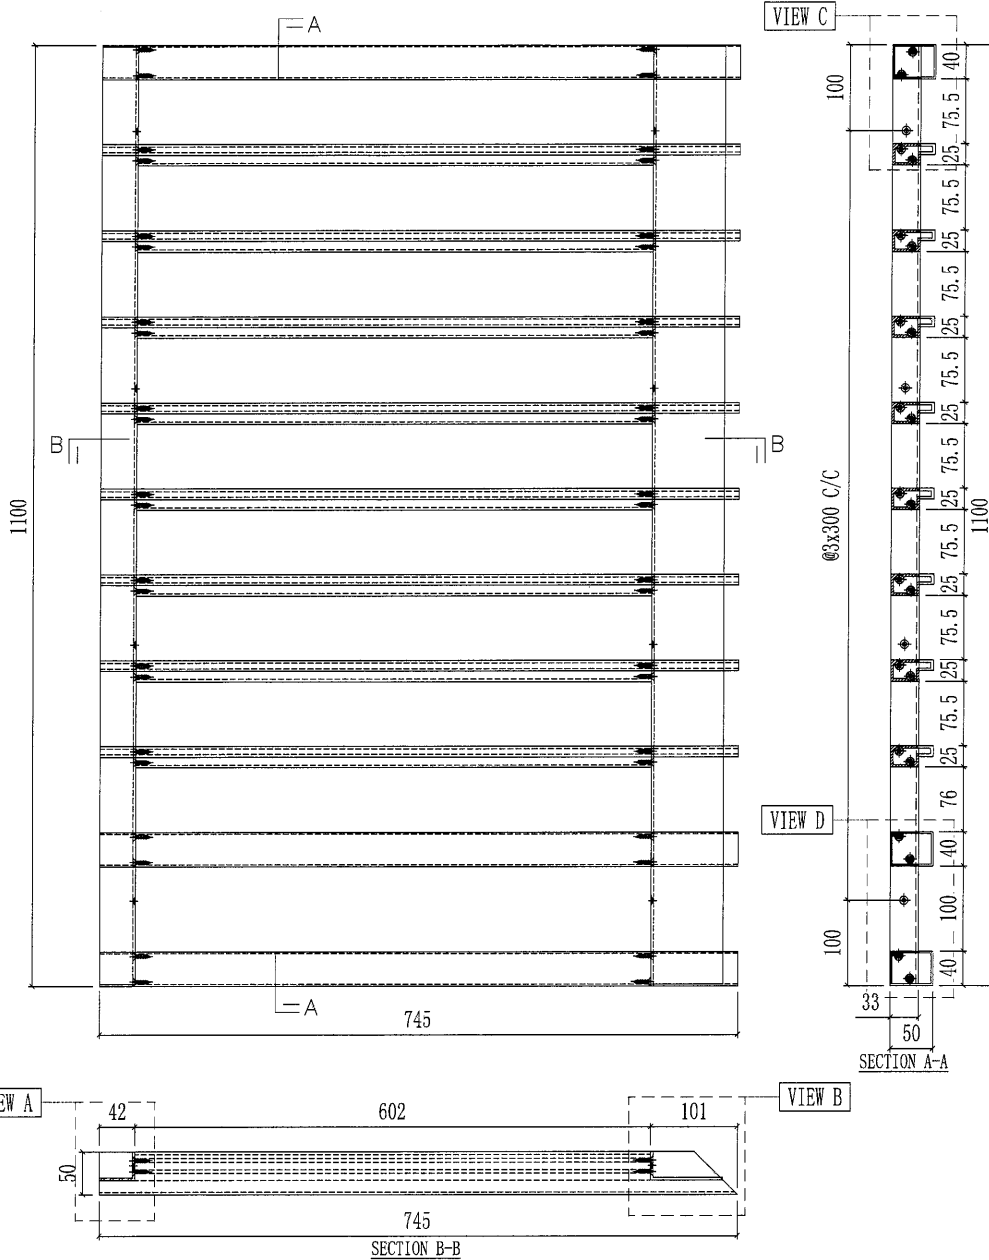

部件编号	颜色	数量
AC-U29G	深灰色	15


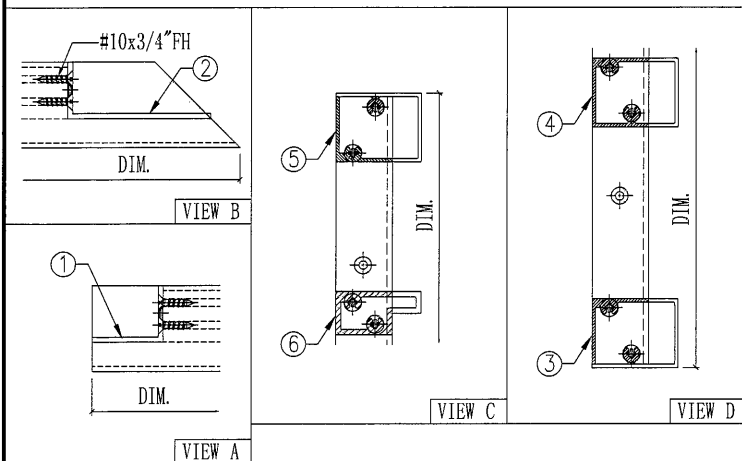


6	X85704-A02G-02	745	8
5	X85705-A05G-02	745	1
4	X85705-A06G-02	745	1
3	X85705-A04G-02	745	1
2	X85808-A01RG	1095	1
1	X85807-A01LG	1095	1
序号	部件图号	长度	数量

AC-U29G(深灰色) 部件清单





 美特鋁質有限公司 MIDI Aluminium Fabricator Ltd.				工程號	J851	類別		物料號	-	
				地盘	青衣190	制圖	W. E. X	2020-06-13	圖號	AC-U30
修改		-	-	採用工廠	✓	地盘			數量	-
日期		-	-	材料颜色	-				單件重量	- (KG)
				图纸名称	AC格栅玉组装图	復核	-	-		
				材料	-	批准	-	-		

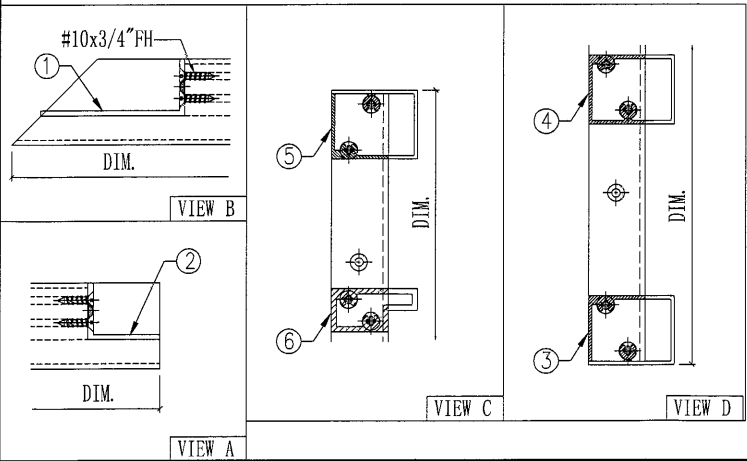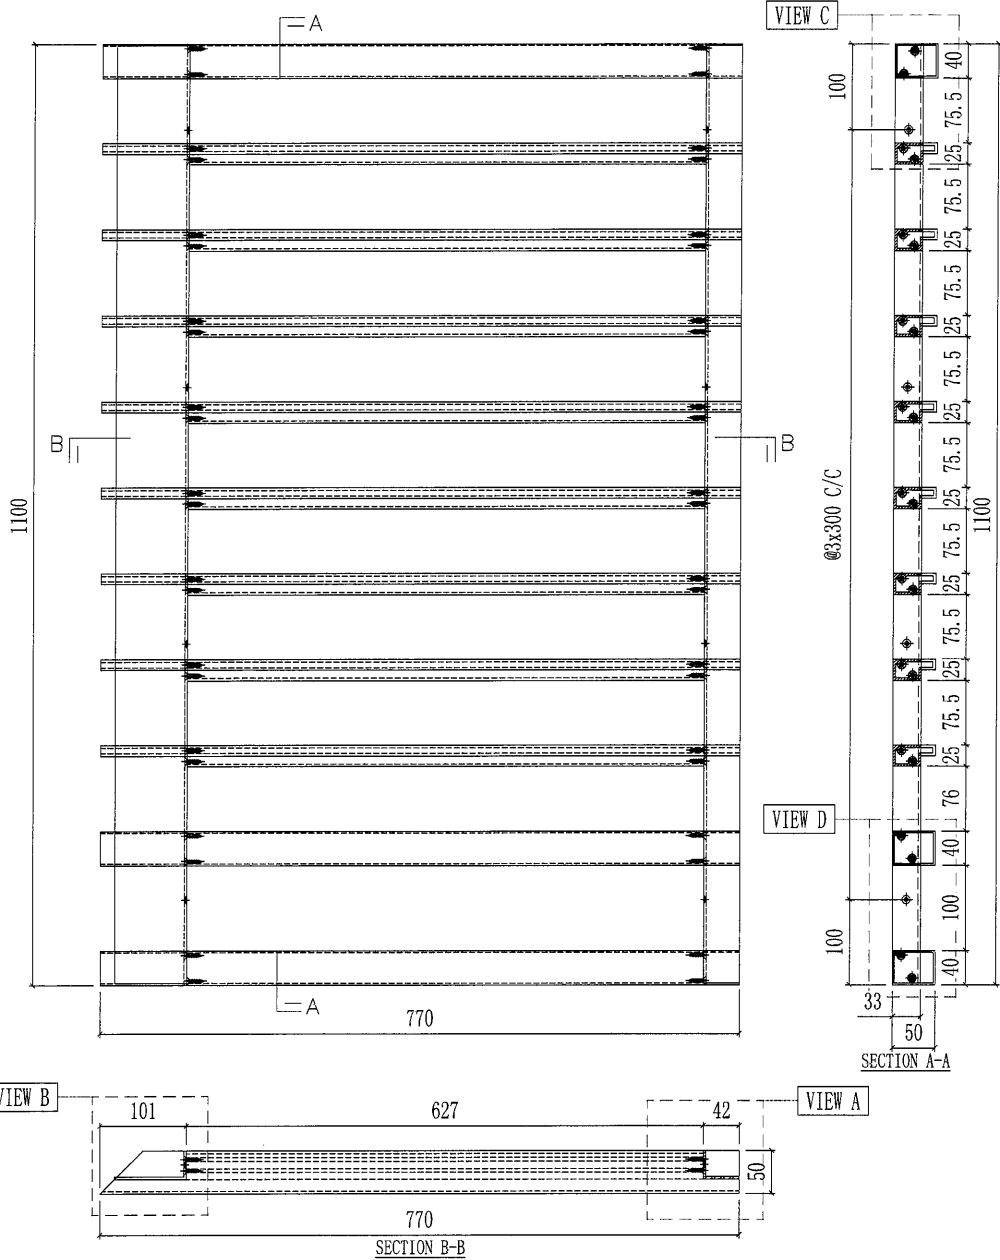

部件编号	颜色	数量
AC-U30G	深灰色	15

6	X85704-A03G-04	770	8
5	X85705-A08G-04	770	1
4	X85705-A09G-04	770	1
3	X85705-A07G-04	770	1
2	X85807-A01RG	1095	1
1	X85808-A01LG	1095	1
序号	部件图号	长度	数量
AC-U30G(深灰色) 部件清单			




 美特鋁質有限公司 MIDI Aluminium Fabricator Ltd.				工程號	J851	類別		物料號	-	
				地盘	青衣190	制圖	W. E. X	2020-06-13	圖號	AC-U31L
修改		-	-	採用工廠	✓	地盘	图纸名称	AC格栅玉组裝图	復核	-
日期		-	-	材料颜色	-		材料	-	批准	-
									數量	-
									單件重量	- (KG)

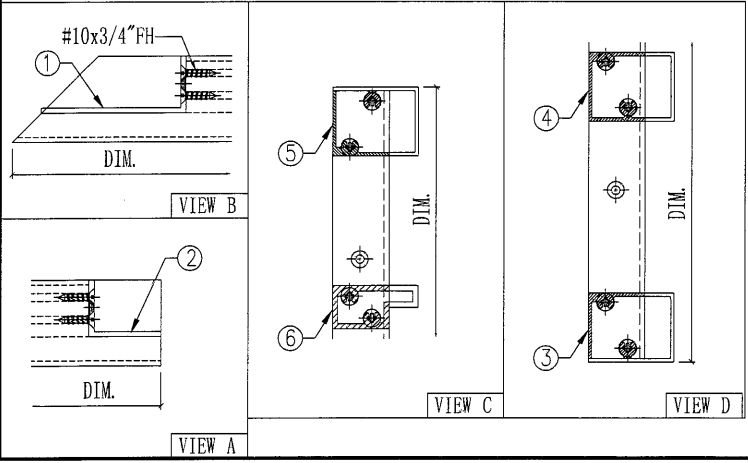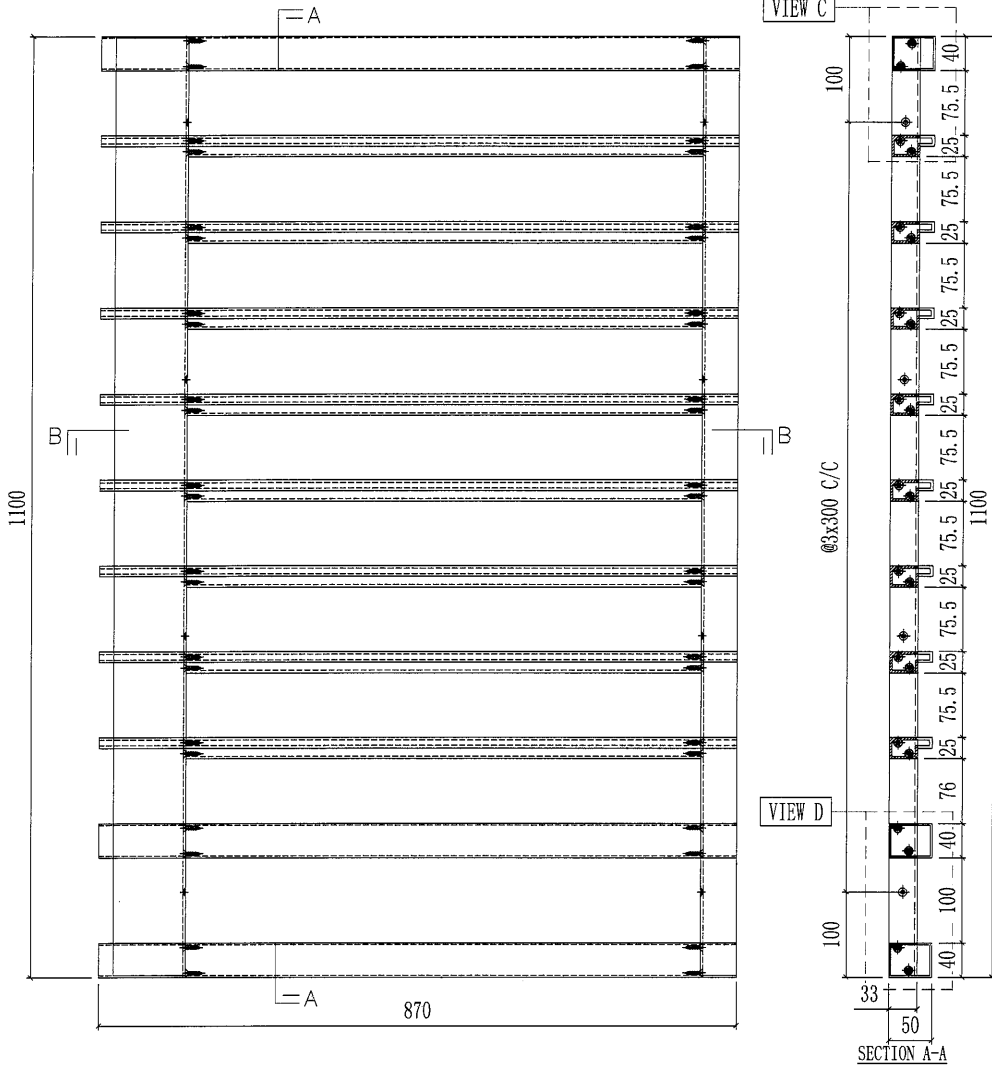

部件编号	颜色	数量
AC-U31LG	深灰色	15

序号	部件图号	长度	数量
6	X85704-A03G-05	870	8
5	X85705-A08G-05	870	1
4	X85705-A09G-05	870	1
3	X85705-A07G-05	870	1
2	X85807-A01RG	1095	1
1	X85808-A01LG	1095	1
AC-U31LG(深灰色) 部件清单			




 美特鋁質有限公司 MIDI Aluminium Fabricator Ltd.					工程號	J851	類別		物料號	-		
					地盘	青衣190	制圖	W. E. X	2020-06-13	圖號	AC-U31R	
修改		-	-	採用工廠	✓	地盘	图纸名称	AC格栅玉组装图	復核	-	數量	-
日期		-	-	材料颜色	-		材料	-	批准	-	單件重量	- (KG)

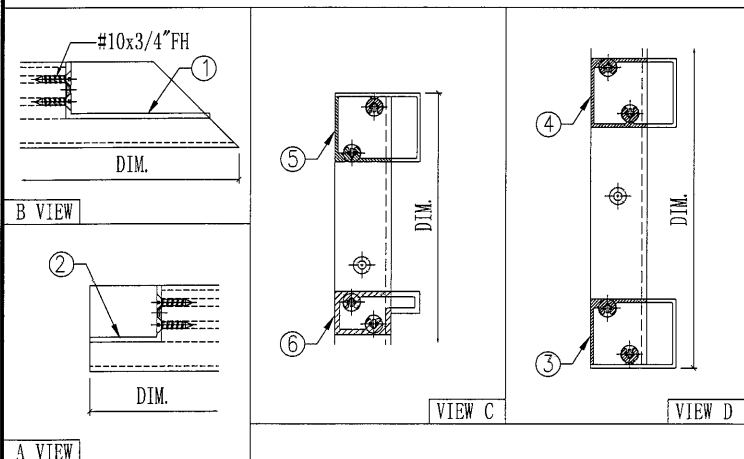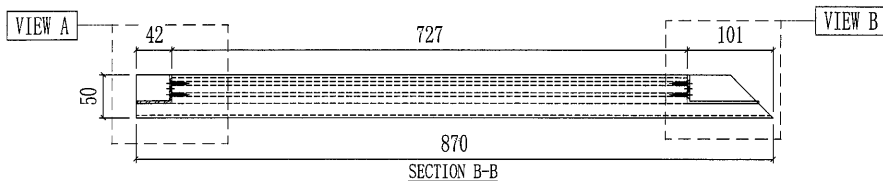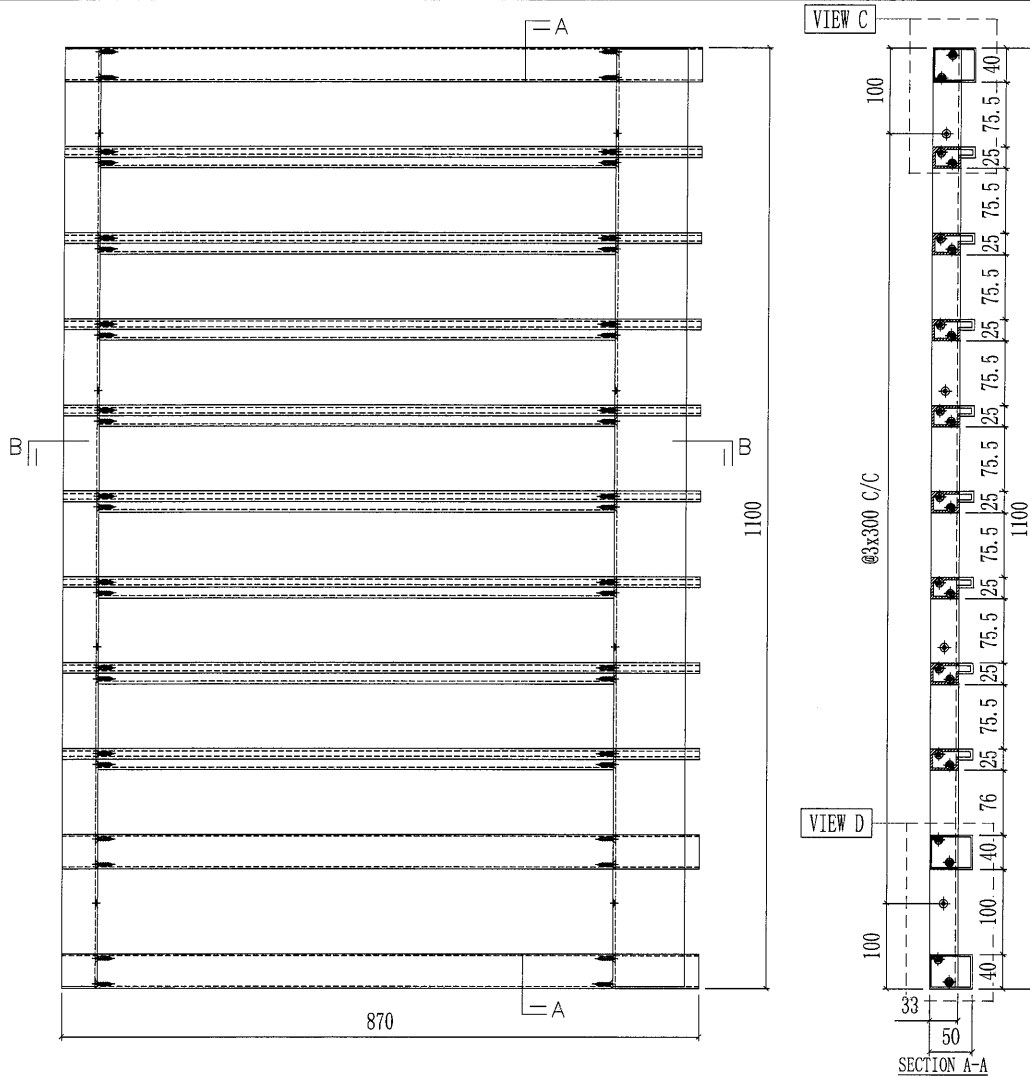

部件编号	颜色	数量
AC-U31RG	深灰色	15


序号	部件图号	长度	数量
6	X85704-A02G-12	870	8
5	X85705-A05G-12	870	1
4	X85705-A06G-12	870	1
3	X85705-A04G-12	870	1
2	X85808-A01RG	1095	1
1	X85807-A01LG	1095	1
AC-U31RG(深灰色) 部件清单			

 美特鋁質有限公司 MIDI Aluminium Fabricator Ltd.					工程號	J851	類別		物料號	-	
修改	-	-	採用工廠	✓	地盤	圖紙名稱	AC格柵玉組裝圖	復核	-	圖號	AC-U32
日期	-	-	材料顏色	-	材料	-	批准	-	-	數量	-
										單件重量	(KG)

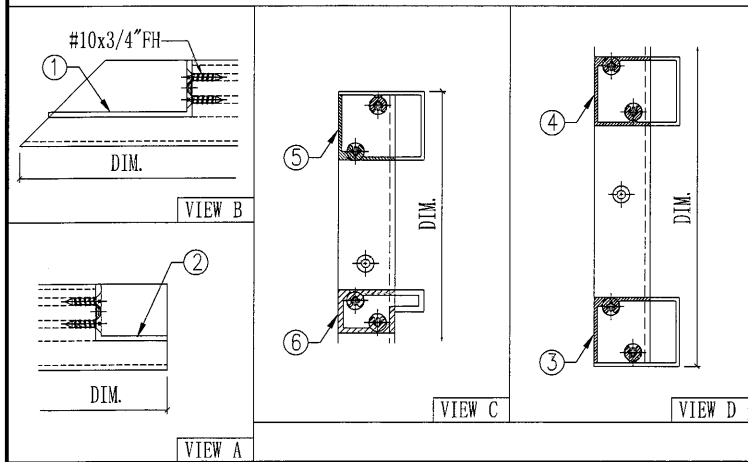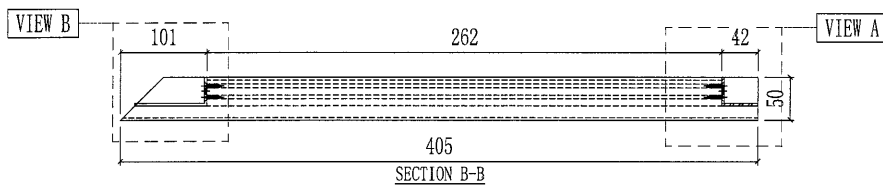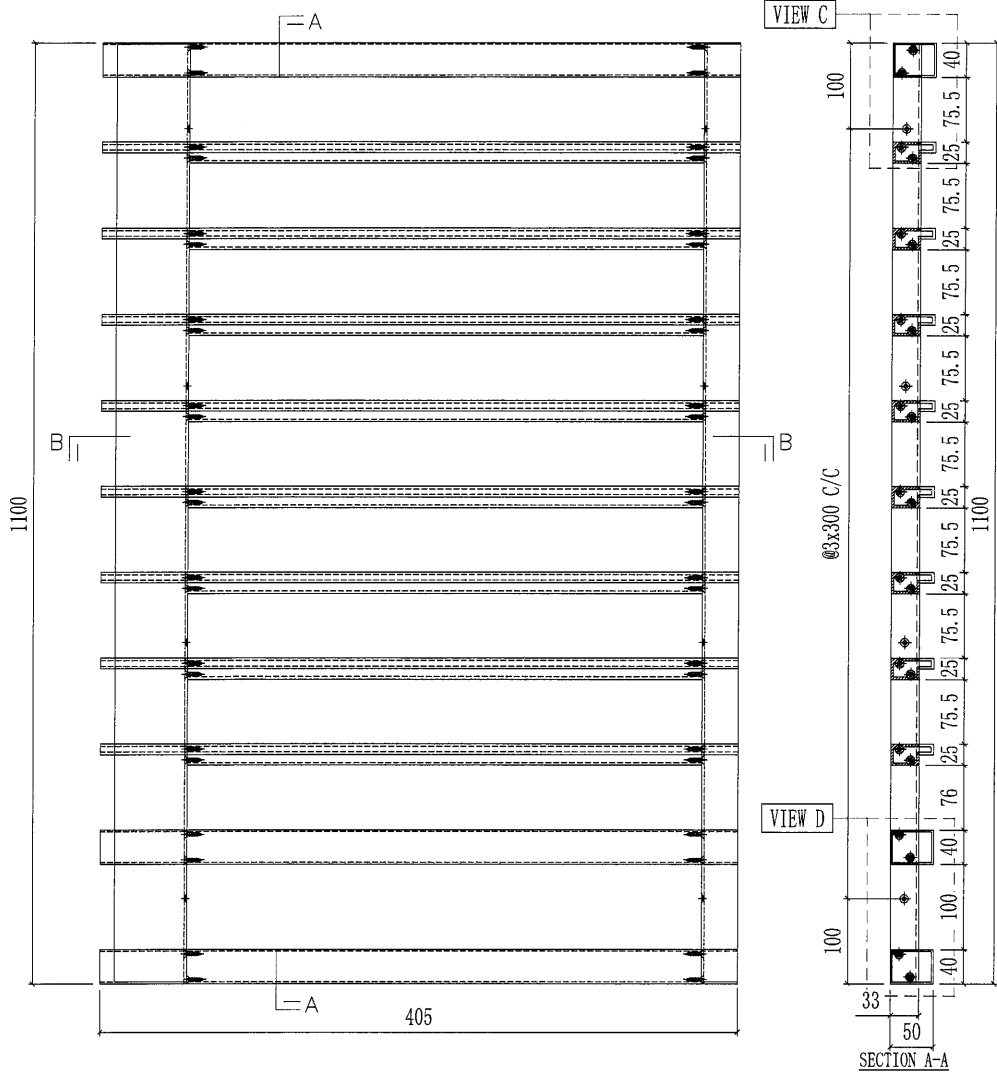

部件编号	颜色	数量
AC-U32W	白色	15

序号	部件图号	长度	数量
6	X85704-A03W-06	405	8
5	X85705-A08W-06	405	1
4	X85705-A09W-06	405	1
3	X85705-A07W-06	405	1
2	X85807-A01RW	1095	1
1	X85808-A01LW	1095	1
AC-U32W(白色) 部件清单			

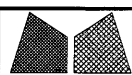

美特鋁質有限公司
MIDI Aluminium Fabricator Ltd.

工程號	J851
地盤	青衣190

類別

物料號


制圖

2020-06-13

圖號

AC-U33

修改


--	--

採用工

✓

地盤

图 纸 名 称

AC格栅玉组装图

復核

1

數量

日期


--	--

材料颜

—

	材料
--	----

[illegible]




批准

—

單件重量

--	--

(KG)

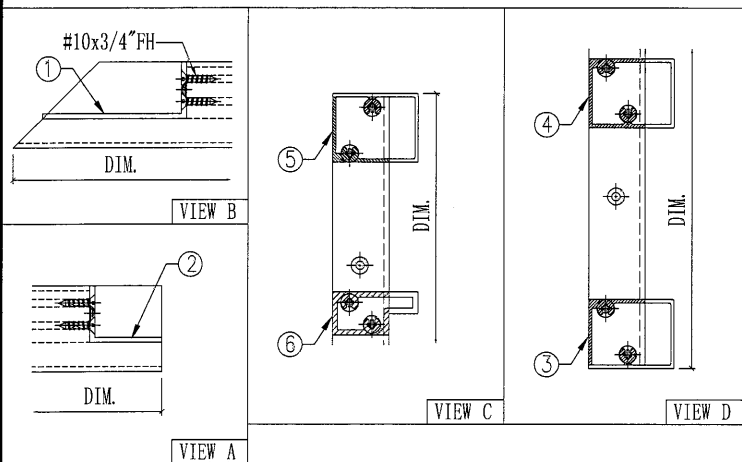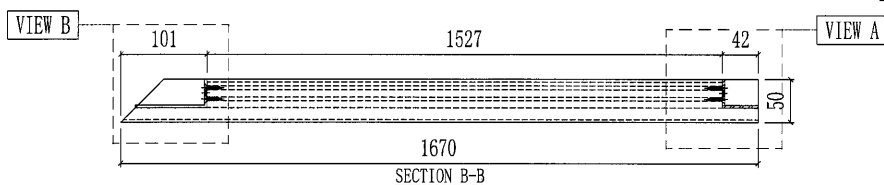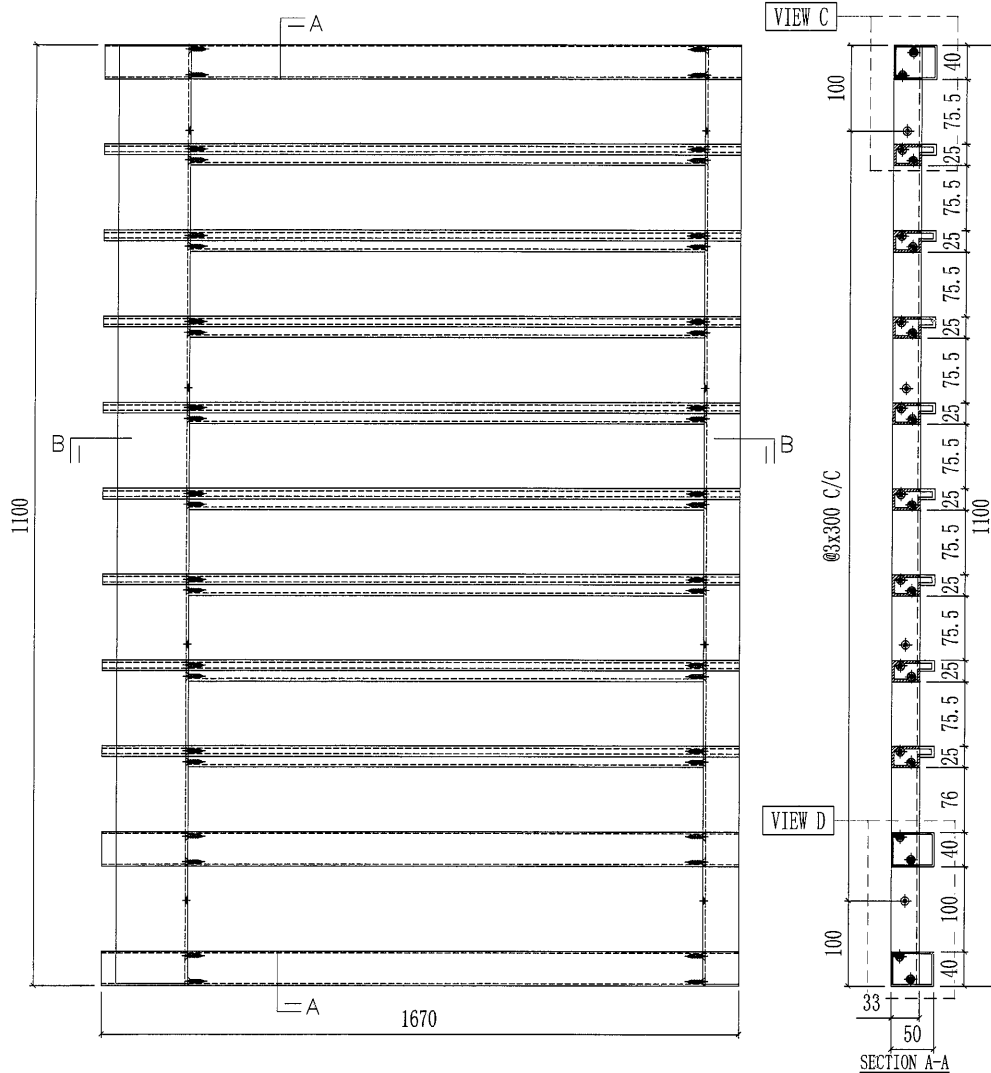


部件编号	颜色	数量
AC-U33G	深灰色	15




6	X85704-A03G-02	1670	8
5	X85705-A08G-02	1670	1
4	X85705-A09G-02	1670	1
3	X85705-A07G-02	1670	1
2	X85807-A01RG	1095	1
1	X85808-A01LG	1095	1
序号	部件图号	长度	数量
AC-U33G(深灰色) 部件清单			

116

 美特鋁質有限公司 MIDI Aluminium Fabricator Ltd.					工程號	J851	類別		物料號	-		
修改	-	-	採用	工廠	✓	地盤		制圖	W. E. X	2020-06-13	圖號	AC-U34
日期	-	-	材料	顏色	-			復核	-	-	數量	-
								批准	-	-	單件重量	- (KG)
圖紙名稱						AC格柵玉組裝圖						
材料						-						

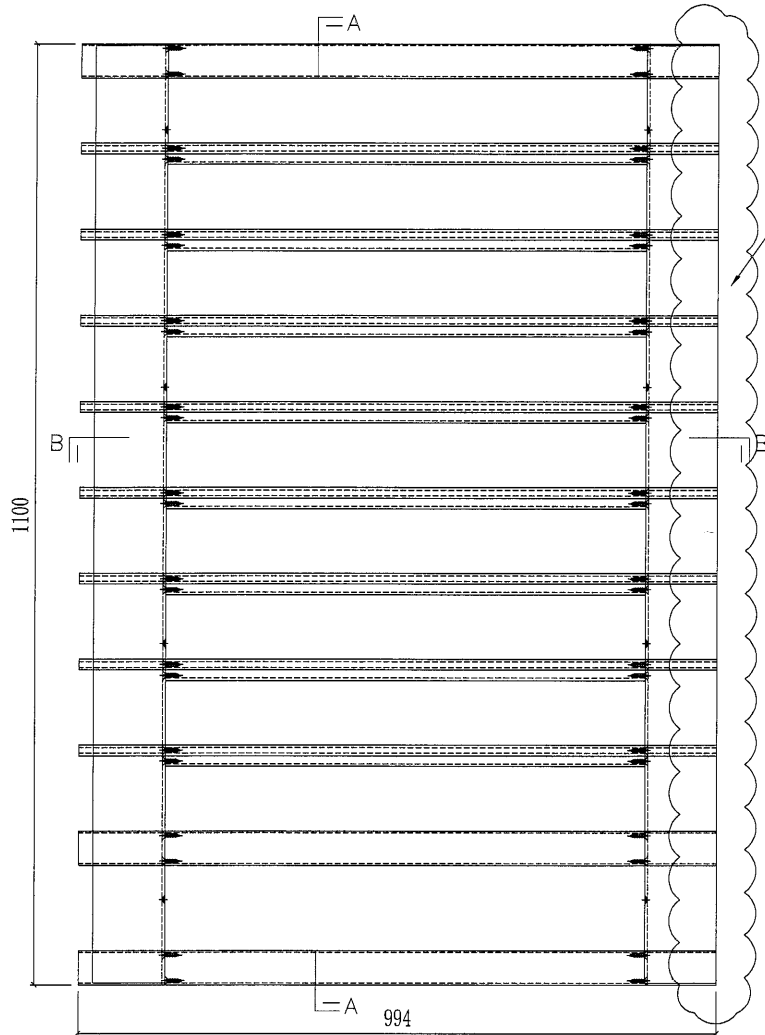

此端橫料廠收封口蓋

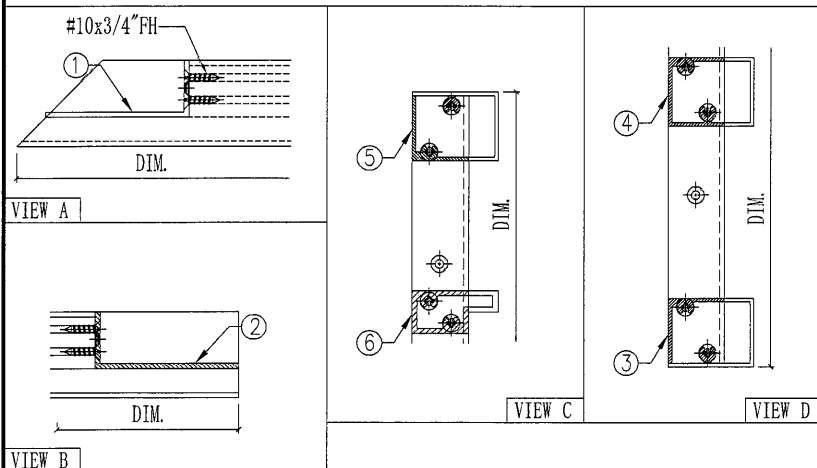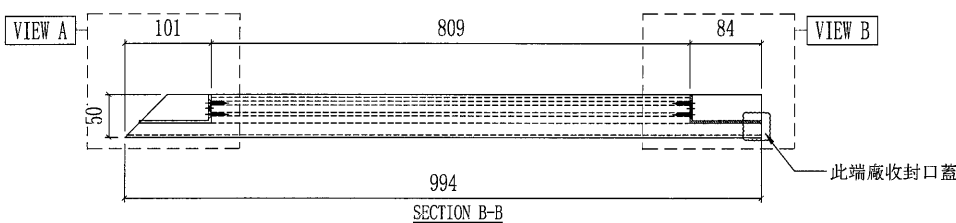
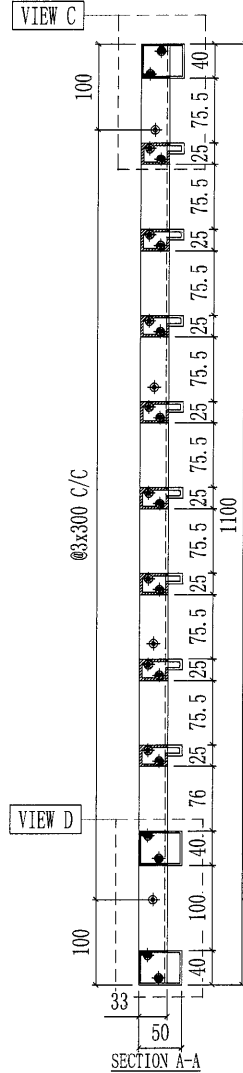


部件编号	颜色	数量
AC-U34G	深灰色	14

序号	部件图号	长度	数量
6	X85704-A03G-08	994	8
5	X85705-A08G-08	994	1
4	X85705-A09G-08	994	1
3	X85705-A07G-08	994	1
2	X85808-A01RG	1095	1
1	X85808-A01LG	1095	1
AC-U34G(深灰色) 部件清单			


118

美特铝质有限公司 MIDI Aluminium Fabricator Ltd.			工程號 J851	類別	物料號 -
修改 - - 採用工廠 ✓ 地盤			地盘 青衣190	制圖 W.E.X	2020-06-13
日期 - - 材料颜色 -			图纸名称 AC格栅玉组装图	復核 -	圖號 AC-U35
			材料 -	批准 -	數量 -
					單件重量 - (KG)

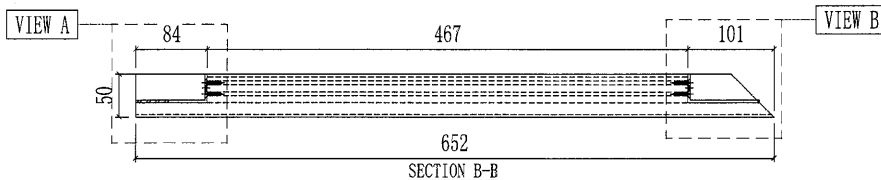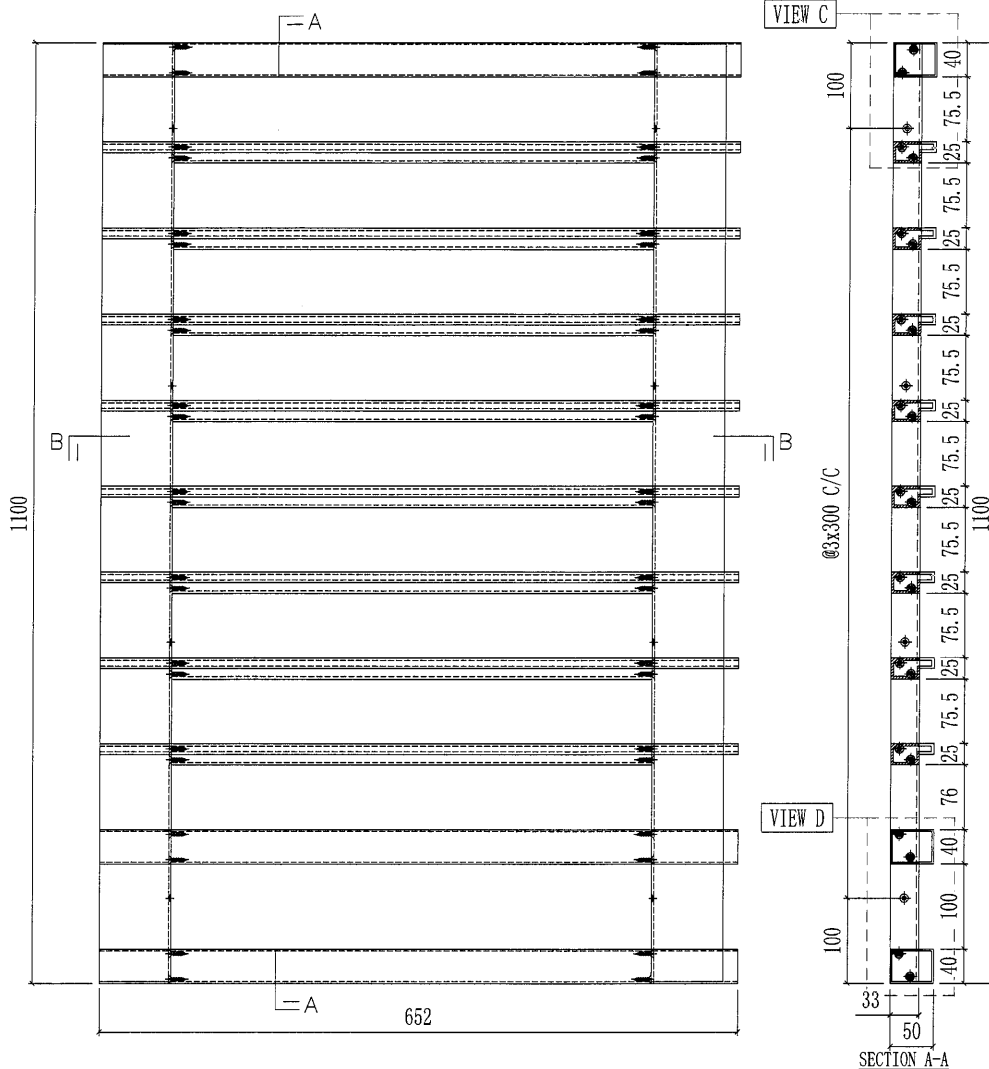




部件编号	颜色	数量
AC-U35G	深灰色	15

6	X85704-A02G-03	652	8
5	X85705-A05G-03	652	1
4	X85705-A06G-03	652	1
3	X85705-A04G-03	652	1
2	X85808-A01RG	1095	1
1	X85808-A01LG	1095	1
序号	部件图号	长度	数量
AC-U35G(深灰色) 部件清单			

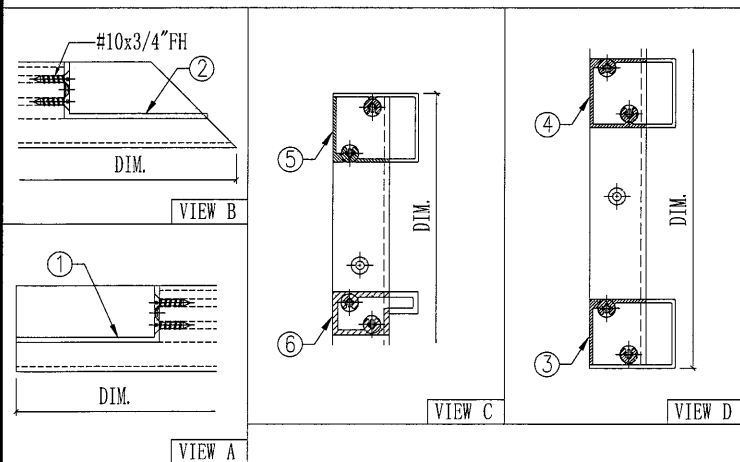

美特鋁質有限公司 MIDI Aluminium Fabricator Ltd.		工程號 J851	類別	物料號 -
修改 - - 採用工廠 ✓ 地盤		地盤 青衣190	制圖 W. E. X	2020-06-13
日期 - - 材料颜色 -		图纸名称 AC格栅玉组装图	復核 - -	圖號 AC-U36
		材料 -	批准 - -	數量 -
				單件重量 - (KG)


此端橫料廠收封口蓋

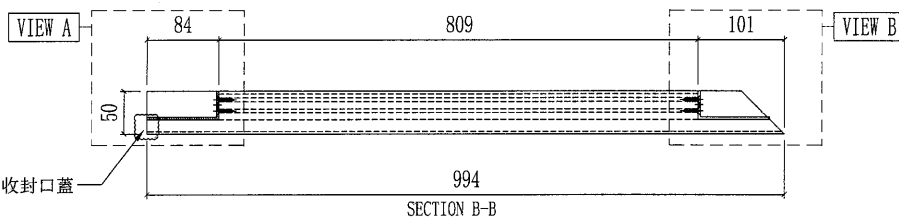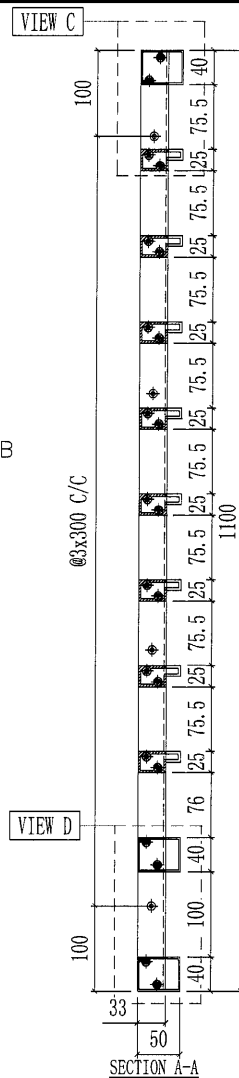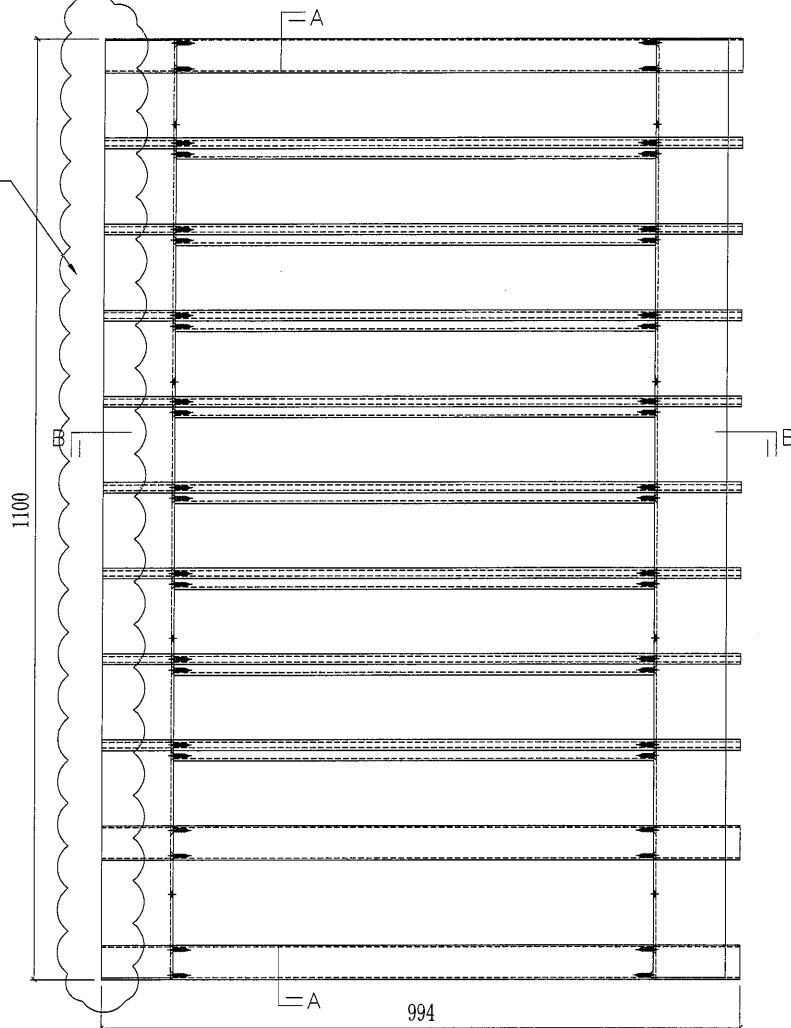


此端廠收封口蓋

部件编号	颜色	数量
AC-U36G	深灰色	16

序号	部件图号	长度	数量
6	X85704-A02G-08	994	8
5	X85705-A05G-08	994	1
4	X85705-A06G-08	994	1
3	X85705-A04G-08	994	1
2	X85808-A01RG	1095	1
1	X85808-A01LG	1095	1
AC-U36G(深灰色) 部件清单			

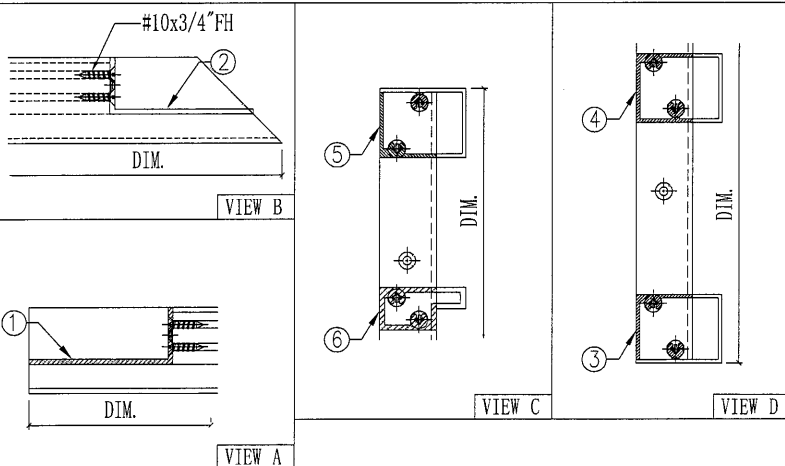

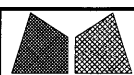

美特鋁質有限公司
MIDI Aluminium Fabricator Ltd.

工程號	J851
地盤	青衣190

類別

物料號

[illegible]

圖號	AC-U37
----	--------

修改

--	--

--	--

採用工廠、

✓

地盤

图纸名称 AC格栅玉组装图

復核	
----	--

數量	
----	--

—

日期

[illegible]

材料颜色	—
------	---

511

	材料
--	----




批准

	-
--	---





單件重量	
------	--

1000

(KG)

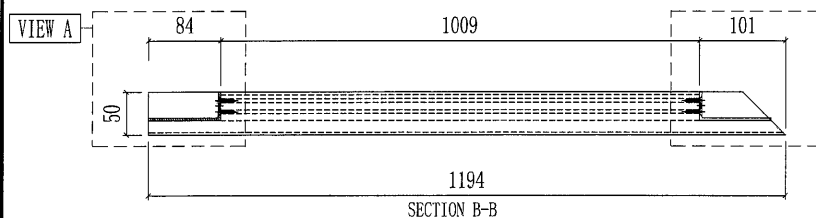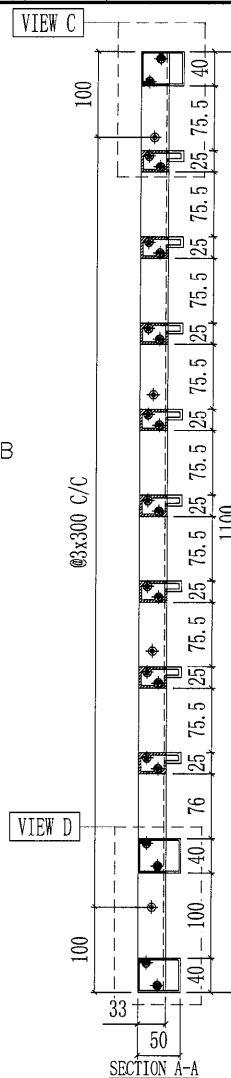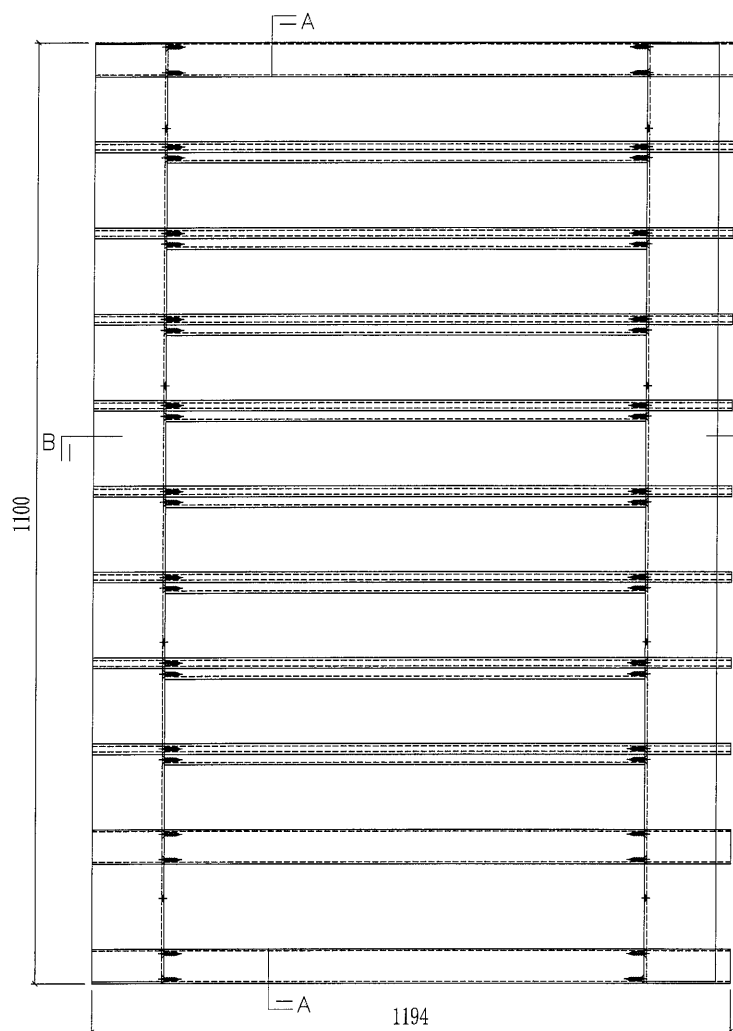


部件编号	颜色	数量
AC-U37G	深灰色	1

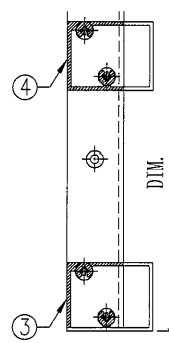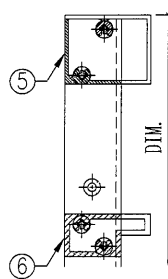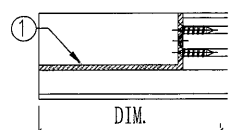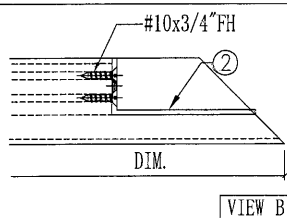

6	X85704-A02G-09	1194	8
5	X85705-A05G-09	1194	1
4	X85705-A06G-09	1194	1
3	X85705-A04G-09	1194	1
2	X85808-A01RG	1095	1
1	X85808-A01LG	1095	1
序号	部件图号	长度	数量
AC-U37G(深灰色) 部件清单			

121

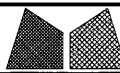

美特鋁質有限公司
MIDI Aluminium Fabricator Ltd.

工程號 J851
地盘 青衣190

類別
制圖 W. E. X 2020-06-13

物料號 -
圖號 AC-U38L

修改 A - -
日期 27/10 - -




採用工廠 ✓ 地盘
材料颜色 -

图纸名称 AC格栅玉组装图
材料 -

復核 - -
批准 - -

數量 -
單件重量 - (KG)

此端橫料廠收封口蓋

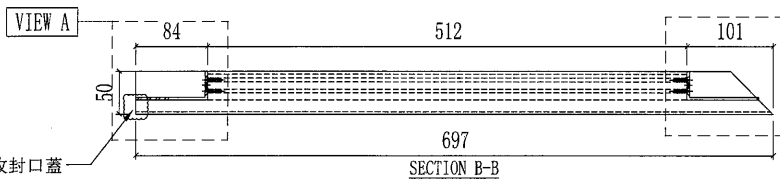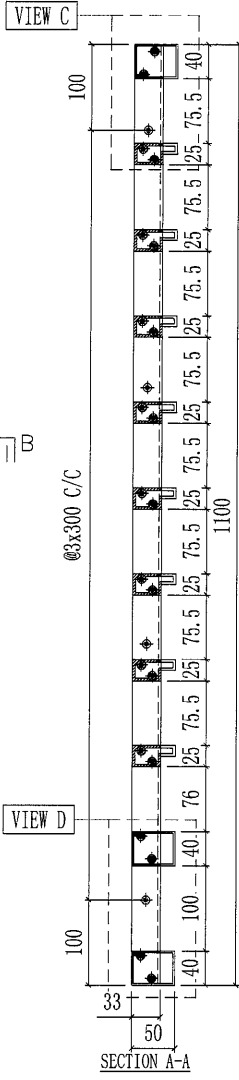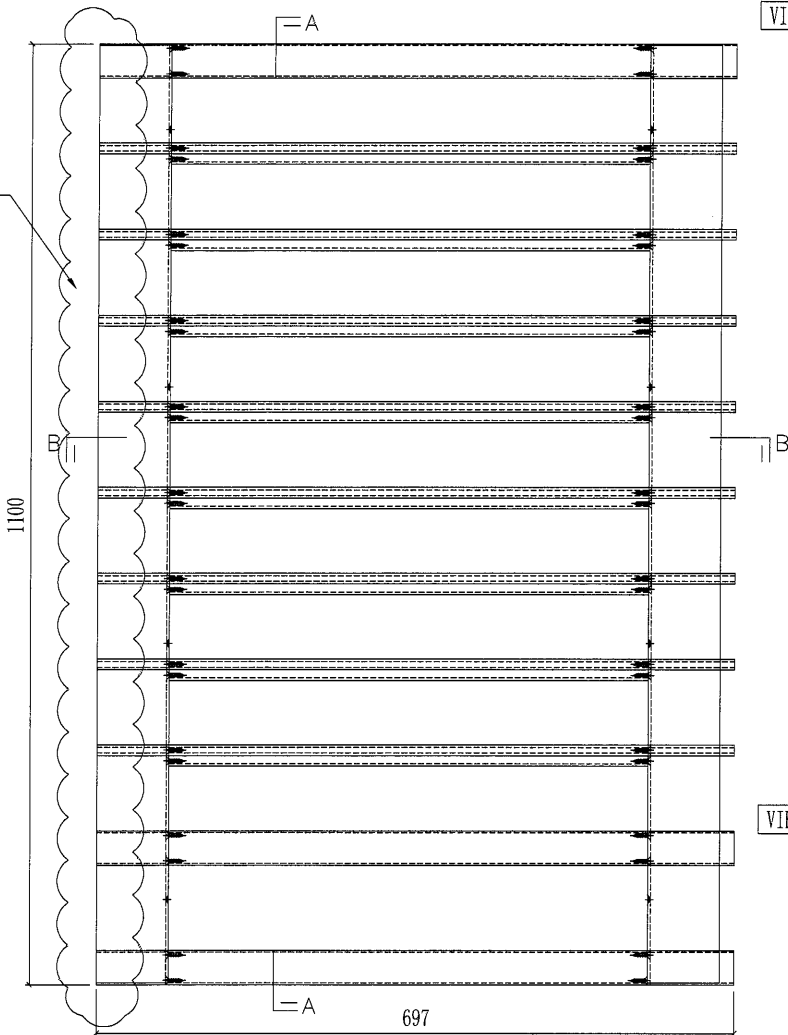

此端廠收封口蓋


6	X85704-A02W-01	697	8
5	X85705-A05W-01	697	1
4	X85705-A06W-01	697	1
3	X85705-A04W-01	697	1
2	X85808-A01RW	1095	1
1	X85808-A01LW	1095	1
序号	部件图号	长度	数量

AC-U38LW (白色) 部件清单


部件编号	颜色	数量
AC-U38LG	深灰色	106
AC-U38LW	白色	15

6	X85704-A02G-01	697	8
5	X85705-A05G-01	697	1
4	X85705-A06G-01	697	1
3	X85705-A04G-01	697	1
2	X85808-A01RG	1095	1
1	X85808-A01LG	1095	1
序号	部件图号	长度	数量


AC-U38LG (深灰色) 部件清单

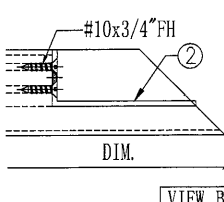


VIEW B

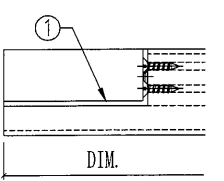


VIEW A

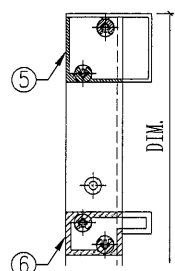

VIEW C

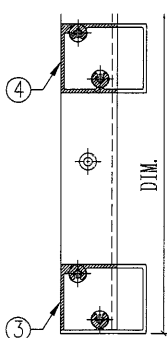

VIEW D

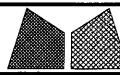

美特鋁質有限公司
MIDI Aluminium Fabricator Ltd.

工程號	J851
地盘	青衣190
图纸名称	AC格栅玉组装图
材料	-


類別	
制圖	
復核	
批准	

物料號
2020-06-13




圖號	AC-U38aR
----	----------

修改	A	-	-	採用工廠	✓	地盤	
日期	27/10	-	-	材料顏色	-		

數量	-
單件重量	- (KG)

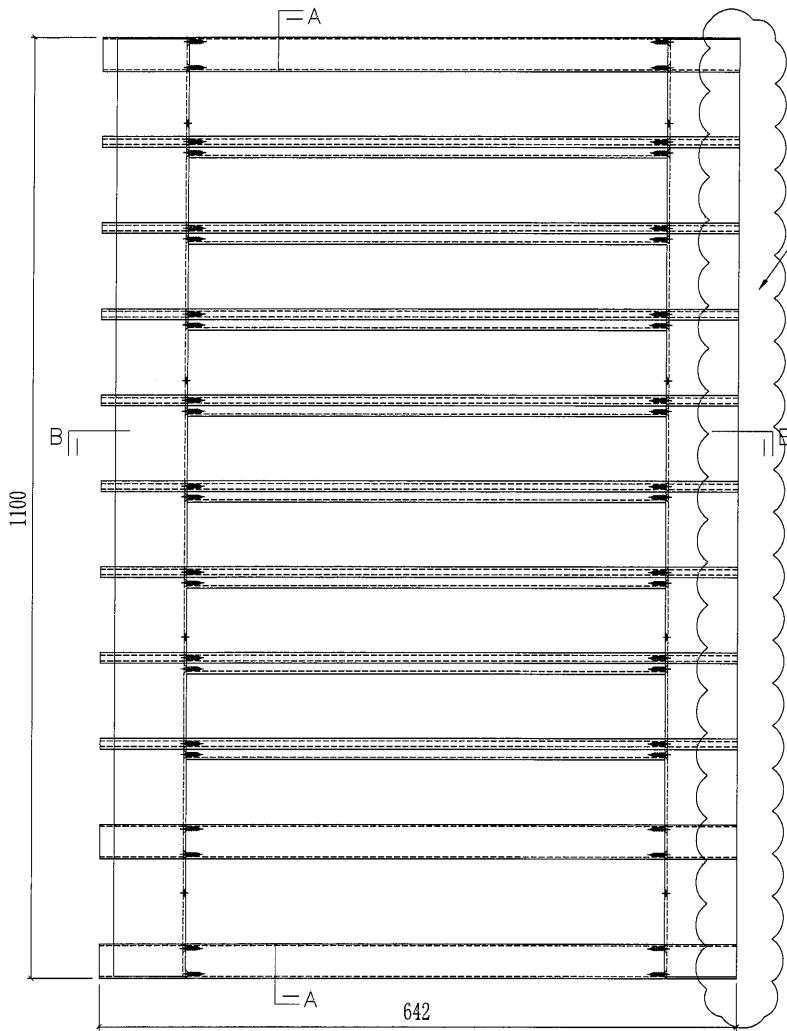


此端橫料廠收封口蓋

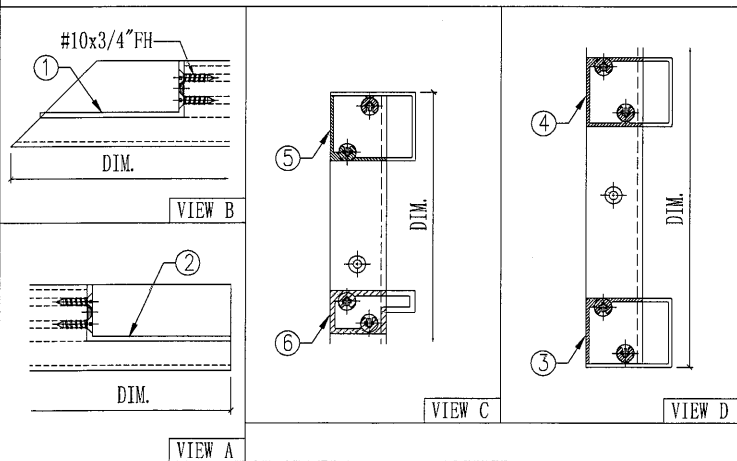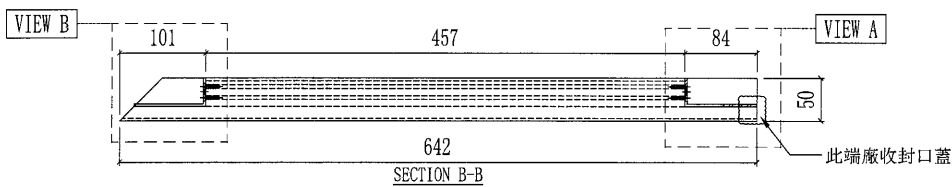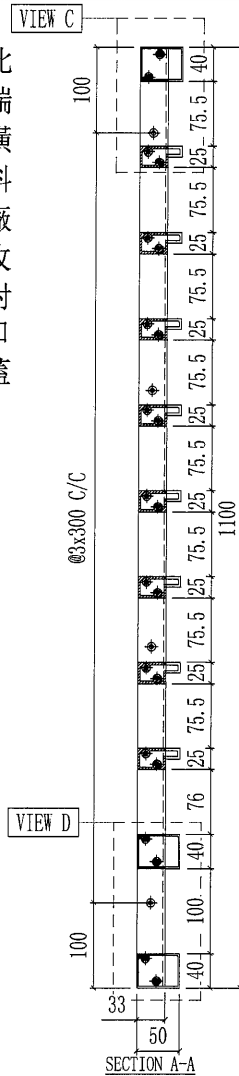

部件编号	颜色	数量
AC-U38aRG	深灰色	15

6	X85704-A03G-01a	642	8
5	X85705-A08G-01a	642	1
4	X85705-A09G-01a	642	1
3	X85705-A07G-01a	642	1
2	X85808-A01RG	1095	1
1	X85808-A01LG	1095	1
序号	部件图号	长度	数量
AC-U38RG(深灰色) 部件清单			

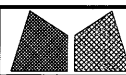

美特鋁質有限公司
MIDI Aluminium Fabricator Ltd.

工程號	J851
地盤	青衣190

類別	
制圖	

物料號


圖號	AC-U39L
----	---------

修改		-	-	採用工廠	✓	地盤
日期		-	-	材料顏色	-	




图纸名称	AC格栅玉组装图
材料	-

復核	
批准	

數量	-
單件重量	- (KG)

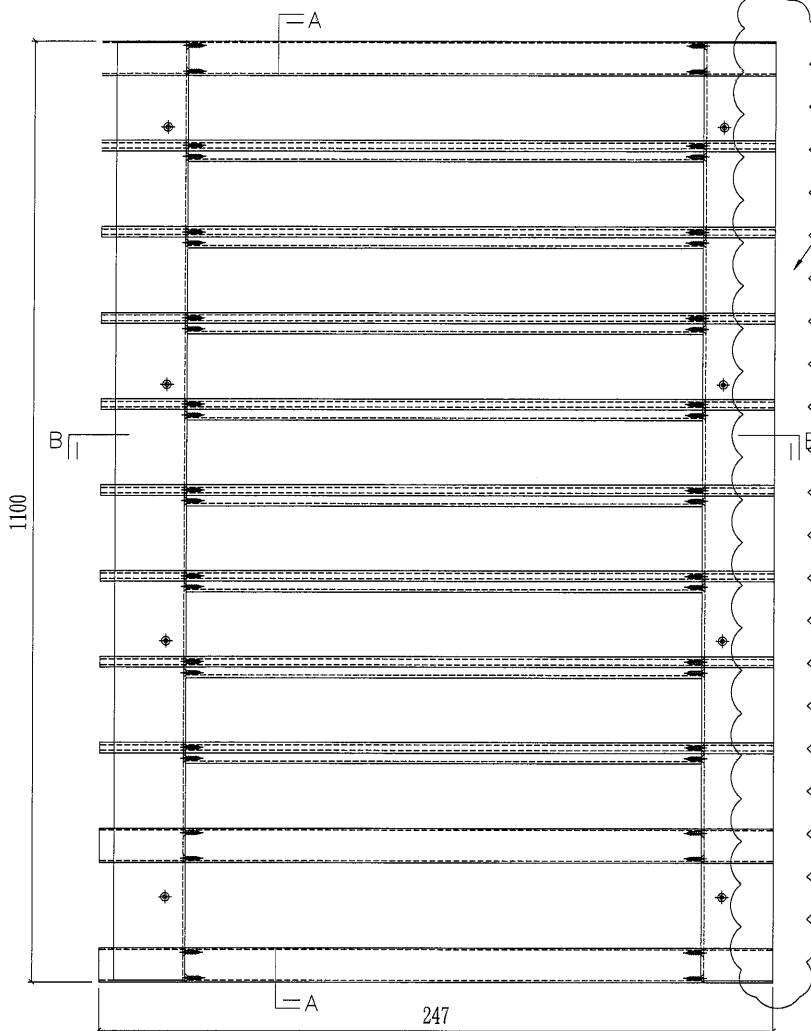

此端橫料廠收封口蓋

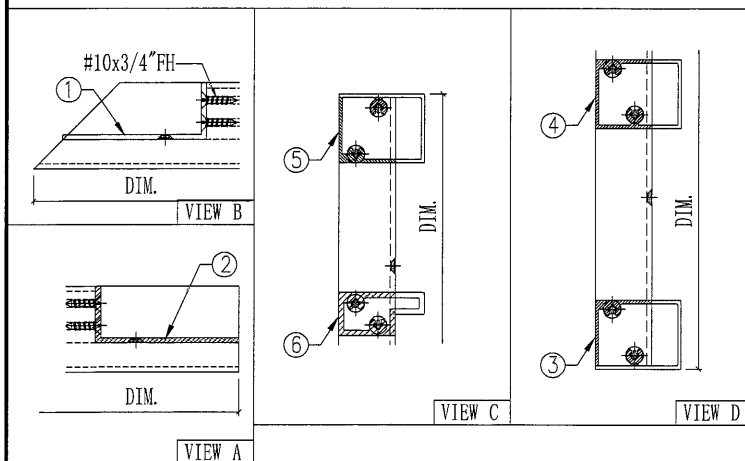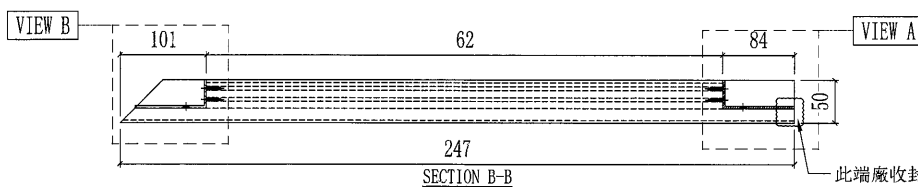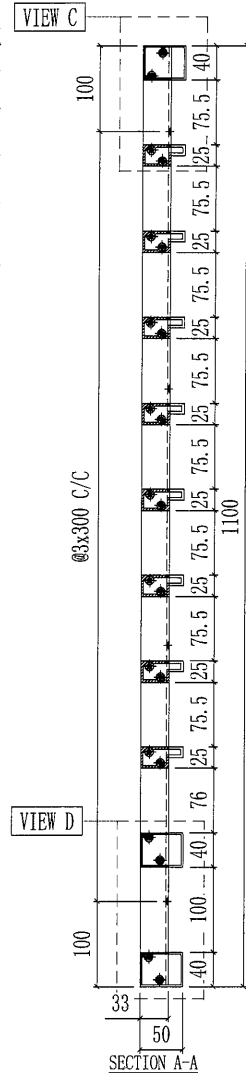

部件编号	颜色	数量
AC-U39LG	深灰色	15
AC-U39LW	白色	15




6	X85704-A03W-07	247	8
5	X85705-A08W-07	247	1
4	X85705-A09W-07	247	1
3	X85705-A07W-07	247	1
2	X85808-A02RW	1095	1
1	X85808-A02LW	1095	1
序号	部件图号	长度	数量

AC-U39LW(白色) 部件清单			
6	X85704-A03G-07	247	8
5	X85705-A08G-07	247	1
4	X85705-A09G-07	247	1
3	X85705-A07G-07	247	1
2	X85808-A02RG	1095	1
1	X85808-A02LG	1095	1
序号	部件图号	长度	数量
AC-U39LG(深灰色) 部件清单			

125

美特鋁質有限公司 MIDI Aluminium Fabricator Ltd.				工程號	J851	類別		物料號	-
修改	-	-	採用工廠	✓	地盤	AC格柵玉組裝圖	制圖	W. E. X	2020-06-13
日期	-	-	材料顏色	-	材料	-	復核	-	-
				圖紙名稱	AC格柵玉組裝圖	批准	-	數量	-
				材料	-	批准	-	單件重量	- (KG)

此端橫料廠收封口蓋

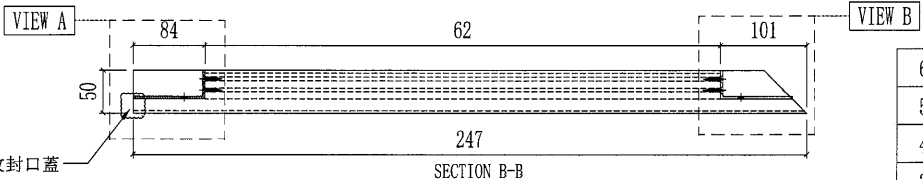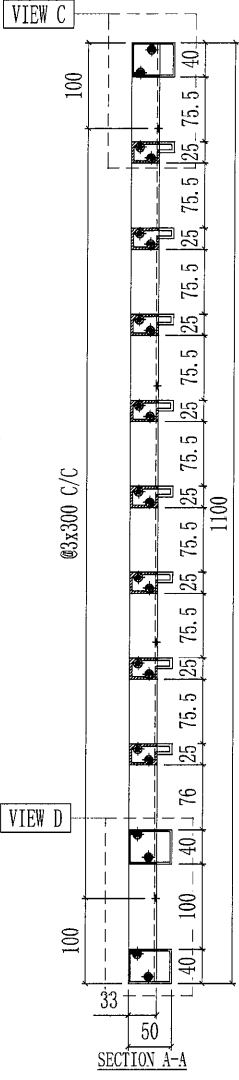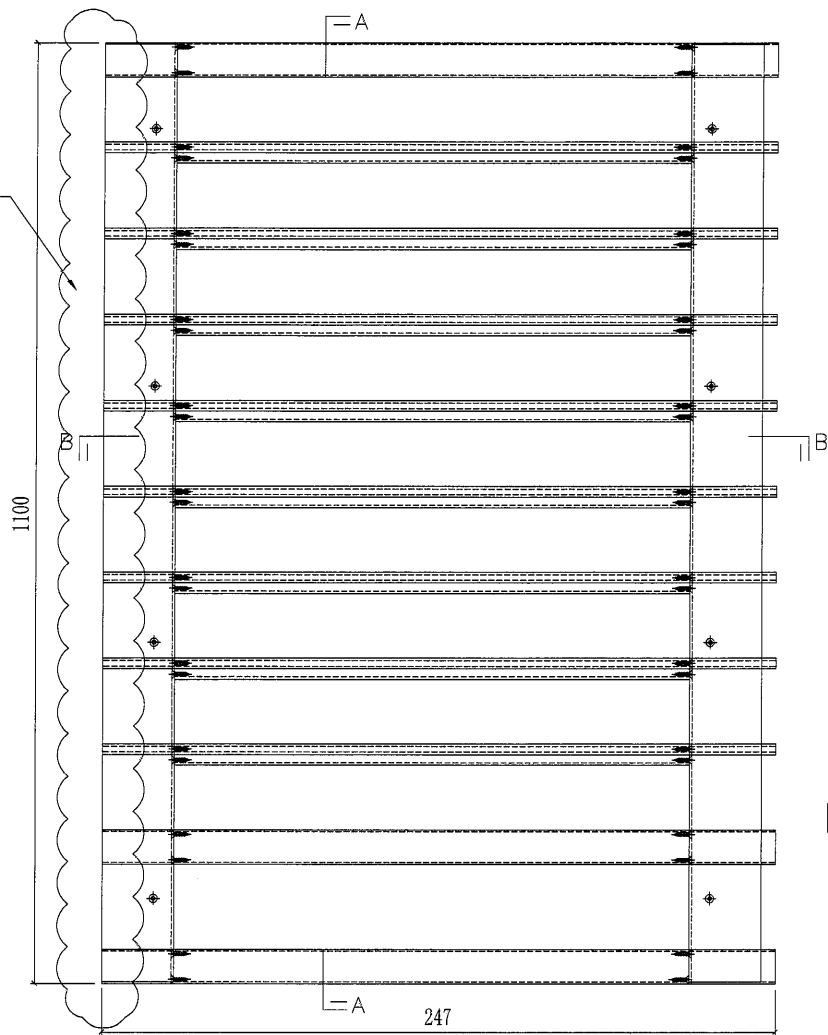

此端廠收封口蓋


6	X85704-A02W-11	247	8
5	X85705-A05W-11	247	1
4	X85705-A06W-11	247	1
3	X85705-A04W-11	247	1
2	X85808-A02RW	1095	1
1	X85808-A02LW	1095	1
序號	部件圖號	長度	數量

AC-U39RW (白色) 部件清單

6	X85704-A02G-11	247	8
5	X85705-A05G-11	247	1
4	X85705-A06G-11	247	1
3	X85705-A04G-11	247	1
2	X85808-A02RG	1095	1
1	X85808-A02LG	1095	1
序號	部件圖號	長度	數量

AC-U39RG (深灰色) 部件清單





部件編號	顏色	數量
AC-U39RG	深灰色	15
AC-U39RW	白色	15

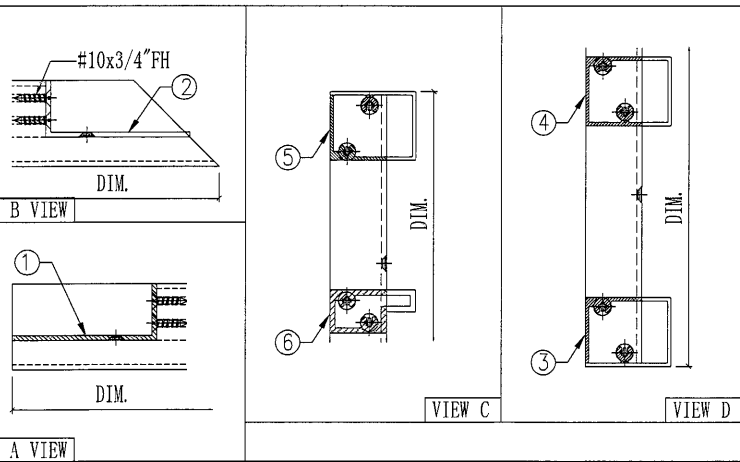

126

 美特鋁質有限公司 MIDI Aluminium Fabricator Ltd.				工程號	J851	類別		物料號	-		
				地盘	青衣190	制圖	W. E. X	2020-06-13	圖號	AC-U40	
修改		-	-	採用工廠	✓	地盘			數量	-	
日期		-	-	材料颜色	-	材料	-	批准	-	單件重量	- (KG)

此端橫料廠收封口蓋

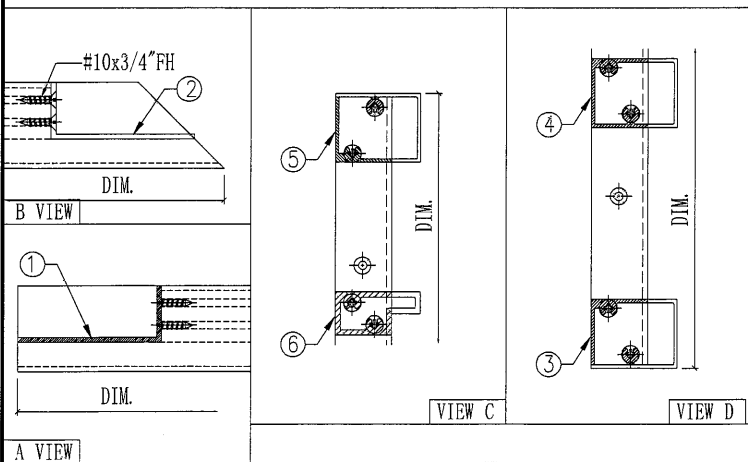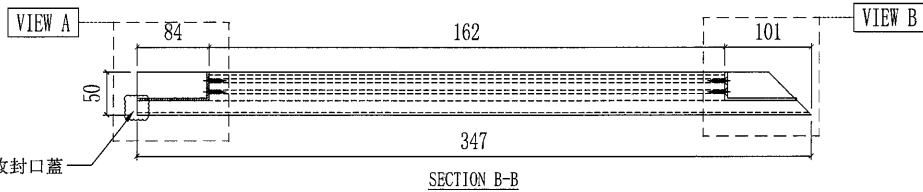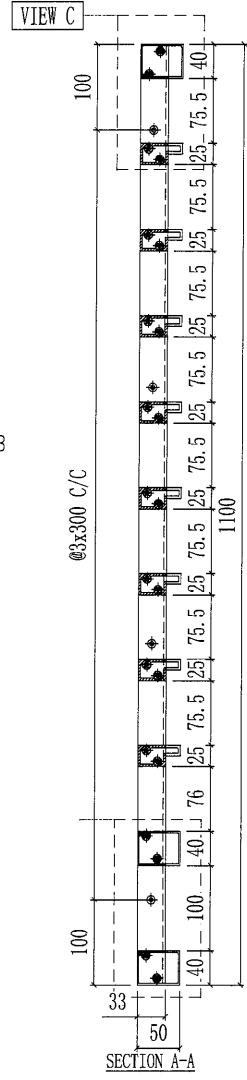
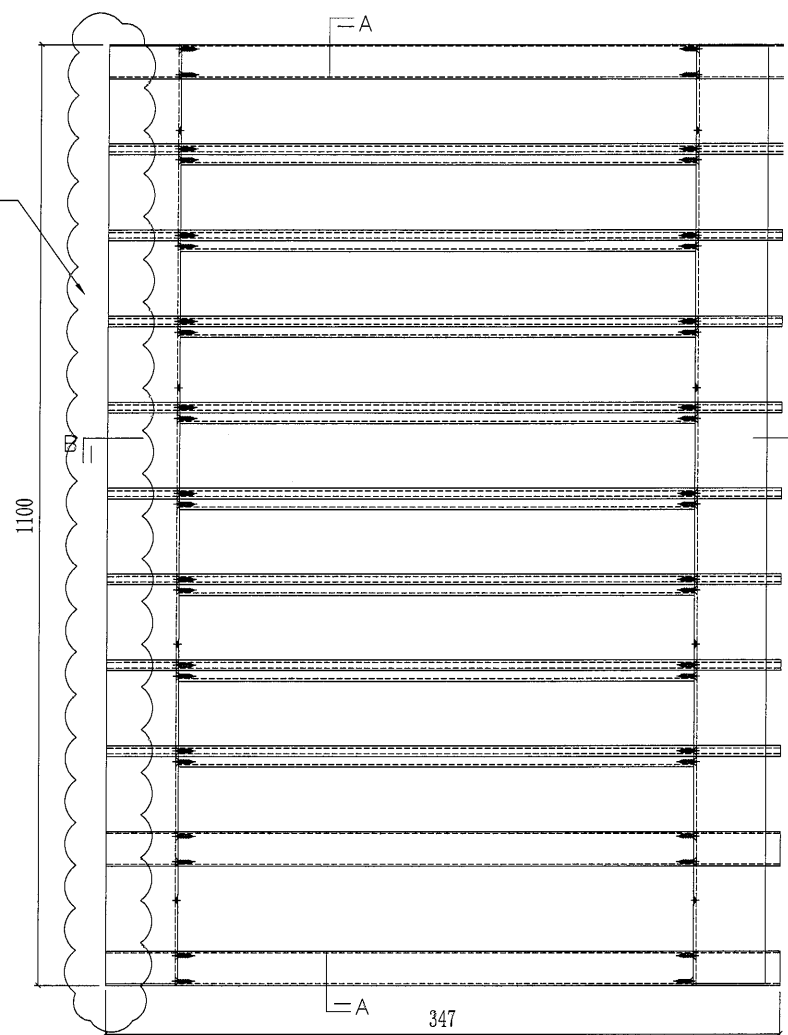


部件编号	颜色	数量
AC-U40W	白色	15

序号	部件图号	长度	数量
6	X85704-A02W-07	347	8
5	X85705-A05W-07	347	1
4	X85705-A06W-07	347	1
3	X85705-A04W-07	347	1
2	X85808-A01RW	1095	1
1	X85808-A01LW	1095	1

AC-U40W(白色) 部件清单

 美特鋁質有限公司 MIDI Aluminium Fabricator Ltd.				工程號	J851	類別		物料號	-	
				地盘	青衣190	制圖	W. E. X	2020-06-13	圖號	AC-U41
修改		-	-	採用工廠	✓	地盘				
日期		-	-	材料颜色	-					
				图纸名称	AC格栅玉组裝圖	復核	-	-	數量	-
				材料	-	批准	-	-	單件重量	- (KG)

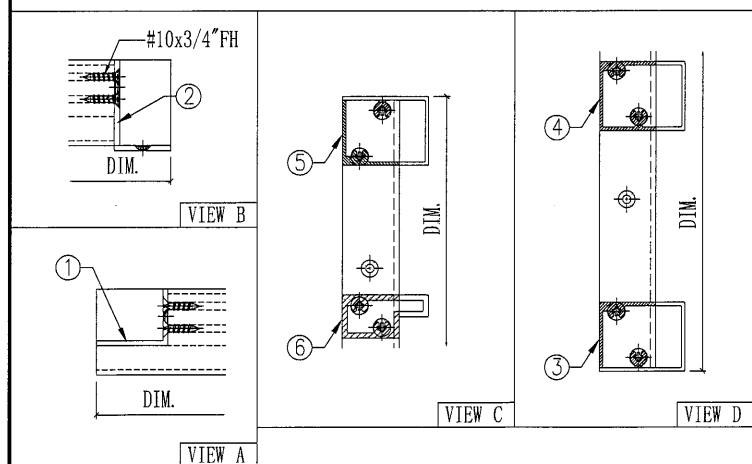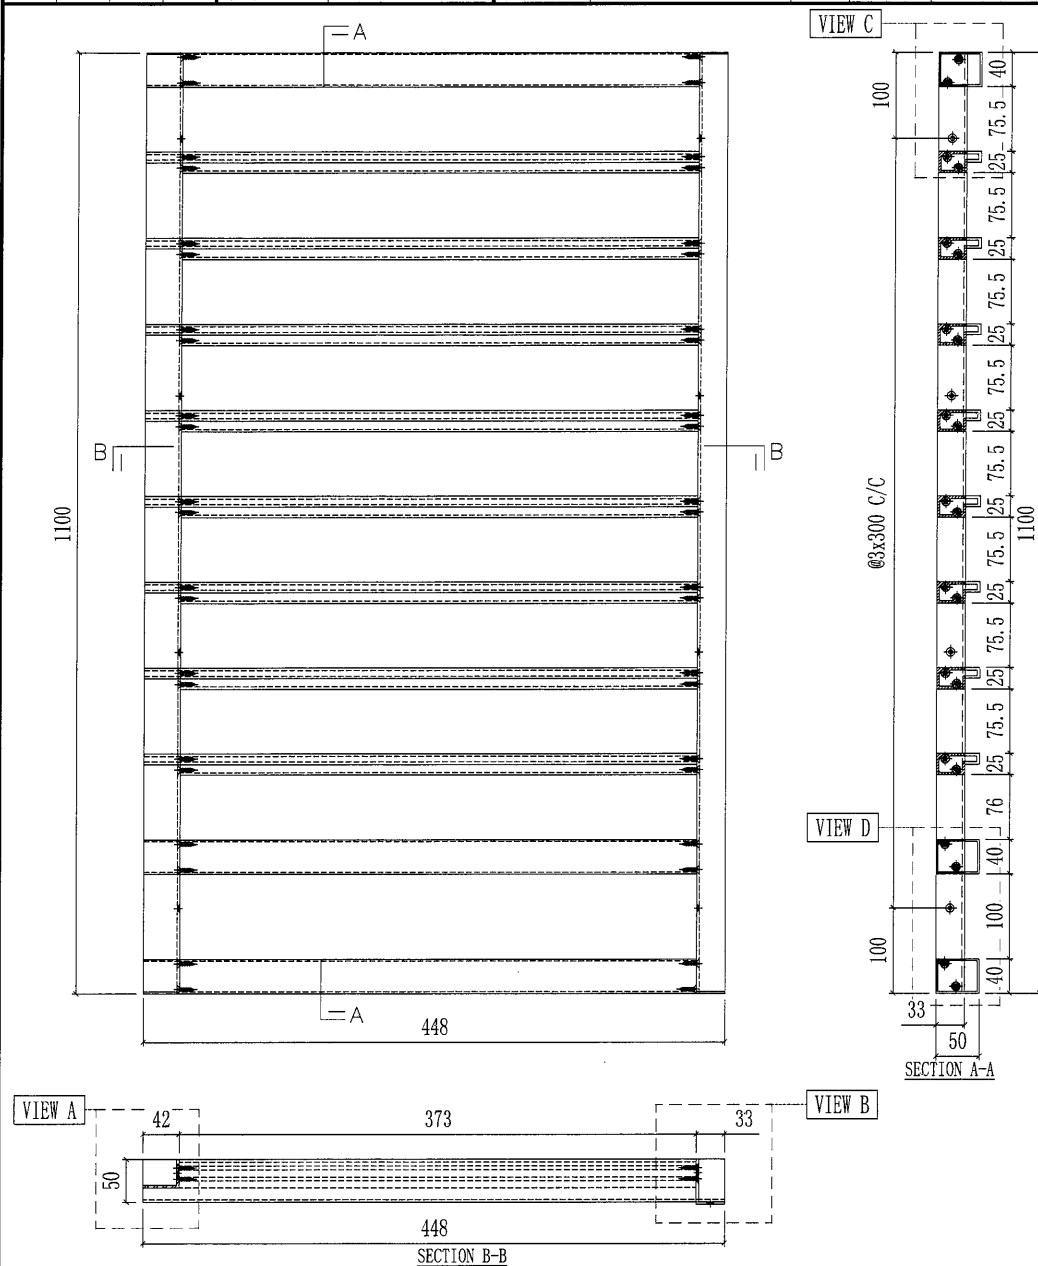


部件编号	颜色	数量
AC-U41G	深灰色	15

6	X85704-A04G-01	415	8
5	X85705-A11G-01	448	1
4	X85705-A12G-01	415	1
3	X85705-A10G-01	448	1
2	X85808-A03G	1095	1
1	X85807-A01LG	1095	1
序号	部件图号	长度	数量
AC-U41G(深灰色) 部件清单			

128


 美特鋁質有限公司 MIDI Aluminium Fabricator Ltd.					工程號	J851	類別		物料號	-		
修改	A	-	-	採用工廠	✓	地盤	圖紙名稱	制圖	W. E. X	2020-06-13	圖號	X85704-A01-1
日期	27/10	-	-	材料顏色	-		AC格柵加工圖	復核	-	-	數量	-
							材料	X85704	批准	-	單件重量	- (KG)

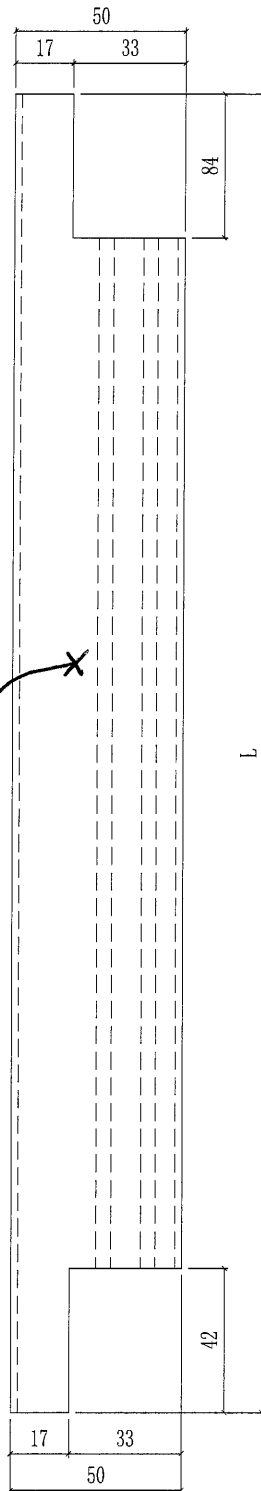

部件编号	颜色	L	数量
X85704-A01G-02	深灰色	1320	120
X85704-A01G-11	深灰色	1448	120
X85704-A01G-11a	深灰色	1268	15
X85704-A01G-14	深灰色	648	8
X85704-A01W-15	白色	573	30
X85704-A01G-21	深灰色	308	120
X85704-A01G-22	深灰色	743	120
X85704-A01G-23a	深灰色	1443	360
X85704-A01W-23	白色	1468	120
X85704-A01W-23a	白色	1443	240
X85704-A01G-24	深灰色	468	120
X85704-A01W-50	白色	1248	30


此面

两端避位

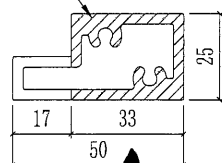


(129)

 美特鋁質有限公司 MIDI Aluminium Fabricator Ltd.				工程號	J851	類別		物料號	-		
				地盘	青衣190	制圖	W. E. X	2020-06-13	圖號	X85704-A01-2	
修改	A	-	-	採用工廠	✓	地盤		圖紙名稱	AC格柵加工圖	復核	-
日期	27/10	-	-	材料顏色	-			材料	X85704	批准	-
										單件重量	- (KG)

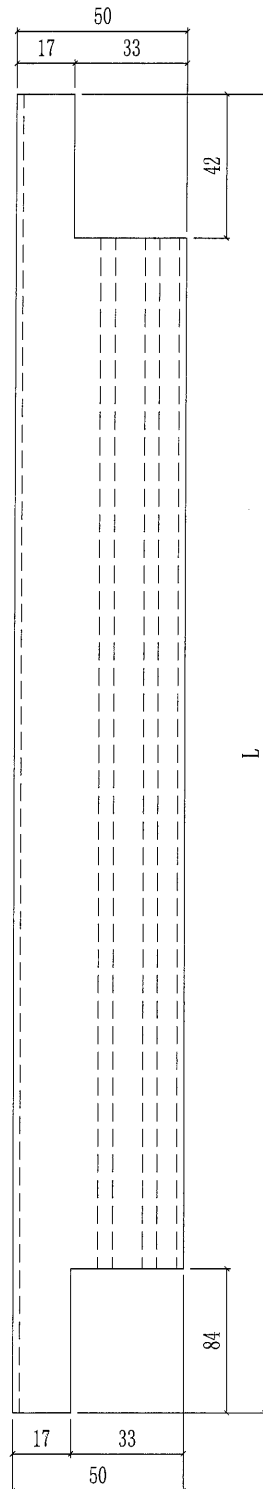


部件编号	颜色	L	数量
X85704-A01W-13	白色	1433	120
X85704-A01G-16	深灰色	1448	~~231~~
X85704-A01G-16a	深灰色	1238	15
X85704-A01G-16b	深灰色	1438	120
X85704-A01W-17	白色	573	30
X85704-A01G-18	深灰色	583	128
X85704-A01G-19	深灰色	348	112
X85704-A01G-20	深灰色	673	8
X85704-A01W-25	白色	1298	120
X85704-A01G-26a	深灰色	1468	120
X85704-A01G-26b	深灰色	1443	240
X85704-A01W-26b	白色	1443	240
X85704-A01W-27	白色	308	120
X85704-A01G-28	深灰色	1473	8
X85704-A01W-35	白色	468	120
X85704-A01W-51	白色	~~1248~~	30

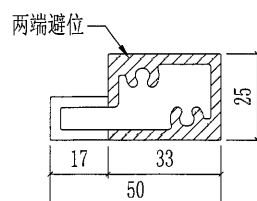


130

 美特鋁質有限公司 MIDI Aluminium Fabricator Ltd.				工程號	J851	類別		物料號	-	
				地盘	青衣190	制圖	W. E. X	2020-06-13	圖號	X85704-A01-3
修改	A	-	-	採用工廠	✓	地盘			數量	-
日期	27/10	-	-	材料颜色	-	材料	X85704	批准	-	單件重量 (KG)

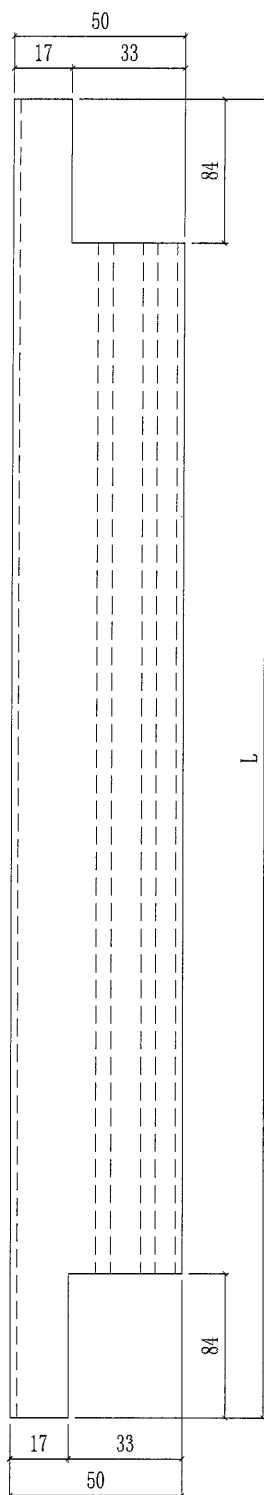


部件编号	颜色	L	数量
X85704-A01G-54	深灰色	1650	30
X85704-A01G-55	深灰色	1439	30

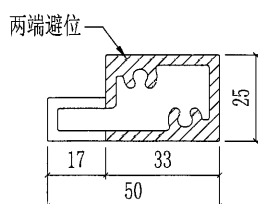


131

 美特鋁質有限公司 MIDI Aluminium Fabricator Ltd.					工程號	J851	類別		物料號	-	
					地盘	青衣190	制圖	W. E. X	2020-06-13	圖號	X85704-A01-4
修改	A	-	-	採用工廠	✓	地盤		圖紙名稱	AC格柵加工圖	復核	-
日期	27/10	-	-	材料顏色	-			材料	X85704	批准	-
										單件重量	(KG)

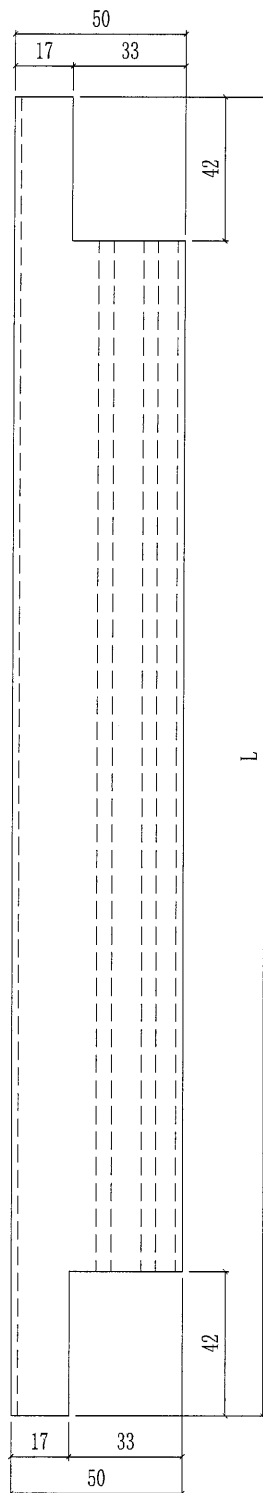


部件编号	颜色	L	数量
X85704-A01G-01	深灰色	1496	504
X85704-A01G-03	深灰色	1146	120
X85704-A01G-04	深灰色	996	240
X85704-A01G-05	深灰色	361	480
X85704-A01W-05	白色	361	720
X85704-A01G-06	深灰色	621	8
X85704-A01W-07	白色	1396	240
X85704-A01W-08	白色	1346	76
X85704-A01G-09	深灰色	721	112
X85704-A01G-10	深灰色	1386	120
X85704-A01G-36	深灰色	1461	120

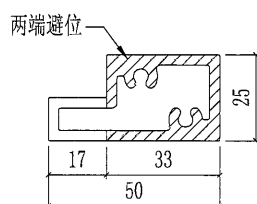


132

 美特鋁質有限公司 MIDI Aluminium Fabricator Ltd.						工程號	J851	類別		物料號	-		
						地盘	青衣190	制圖	W. E. X	2020-06-13	圖號	X85704-A02-1	
修改	A	-	-	採用工廠	✓	地盤	图纸名称	AC格柵加工图	復核	-	-	數量	-
日期	27/10	-	-	材料颜色	-		材料	X85704	批准	-	-	單件重量	- (KG)

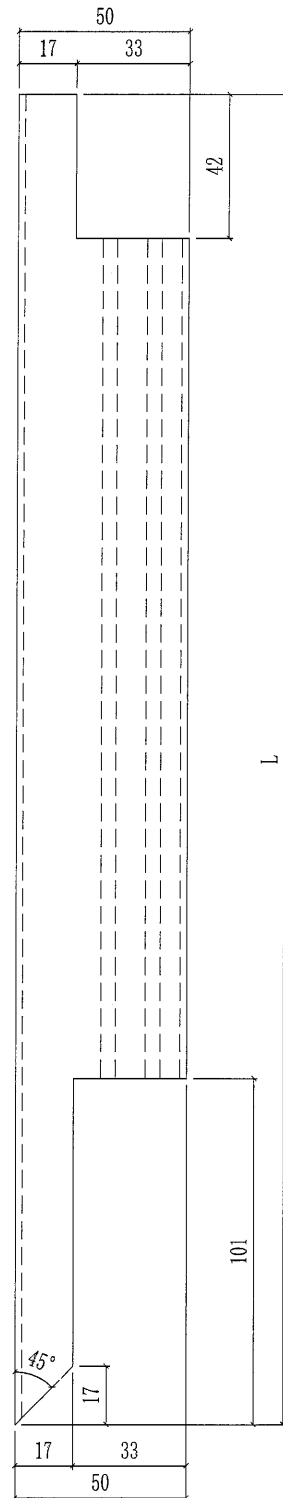


部件编号	颜色	L	数量
X85704-A02G-02	深灰色	745	120
X85704-A02G-04	深灰色	1495	488
X85704-A02G-05	深灰色	1475	120
X85704-A02W-06	白色	1395	120
X85704-A02G-12	深灰色	870	120

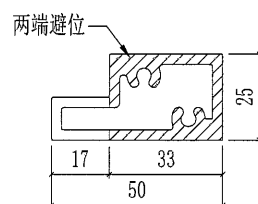


133


 美特鋁質有限公司 MIDI Aluminium Fabricator Ltd.				工程號	J851	類別		物料號	-		
				地盘	青衣190	制圖	W. E. X	2020-06-13	圖號	X85704-A02-2	
修改	A	-	-	採用工廠	✓	地盤		圖紙名稱	AC格柵加工圖	復核	-
日期	27/10	-	-	材料顏色	-			材料	X85704	批准	-
										單件重量	- (KG)

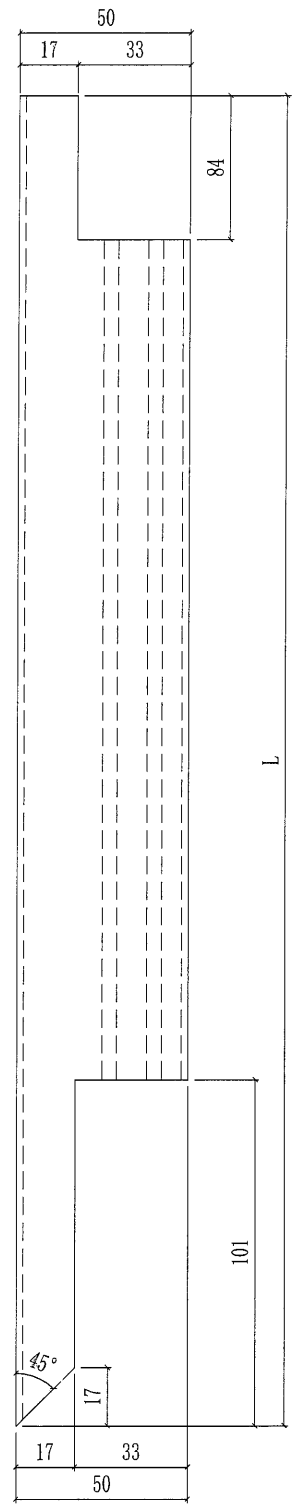


部件编号	颜色	L	数量
X85704-A02G-01	深灰色	697	848
X85704-A02W-01	白色	697	120
X85704-A02G-03	深灰色	652	120
X85704-A02W-07	白色	347	120
X85704-A02G-08	深灰色	994	128
X85704-A02G-09	深灰色	1194	8
X85704-A02W-11	白色	247	120
X85704-A02G-11	深灰色	247	120

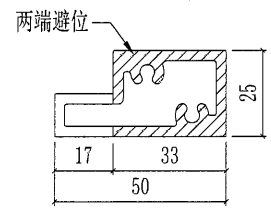

 美特鋁質有限公司 MIDI Aluminium Fabricator Ltd.				工程號	J851	類別		物料號	-					
				地盘	青衣190	制圖	W. E. X	2020-06-13	圖號	X85704-A03-1				
修改	A	-	-	採用工廠	✓	地盤		圖紙名稱	AC格柵加工圖	復核	-	-	數量	-
日期	27/10	-	-	材料顏色	-			材料	X85704	批准	-	-	單件重量	- (KG)

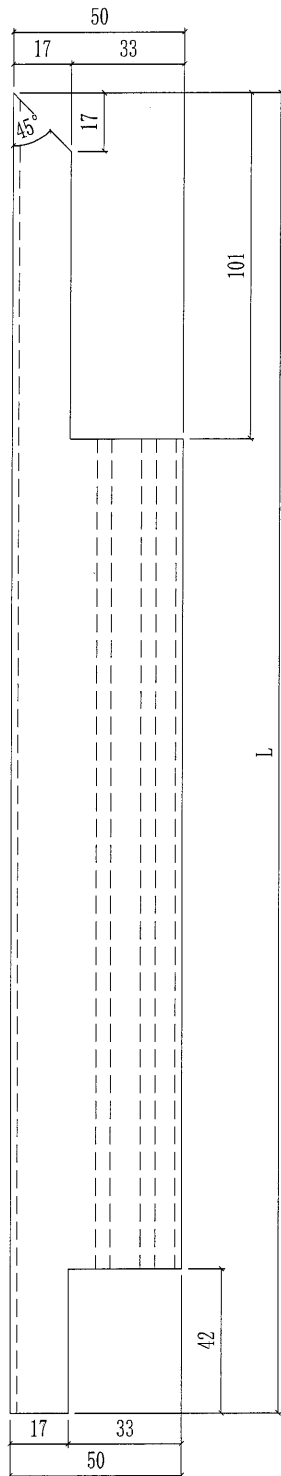


部件编号	颜色	L	数量
X85704-A03G-02	深灰色	1670	120
X85704-A03W-03	白色	1495	120
X85704-A03G-03	深灰色	1495	728
X85704-A03G-04	深灰色	770	120
X85704-A03G-05	深灰色	870	120
X85704-A03W-06	白色	405	120
X85704-A03W-12	白色	1395	120

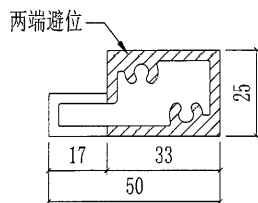


135

 美特鋁質有限公司 MIDI Aluminium Fabricator Ltd.						工程號	J851	類別		物料號	-			
						地盘	青衣190	制圖	W. E. X	2020-06-13	圖號	X85704-A03-2		
修改	A	-	-	採用工廠	✓	地盤		圖紙名稱	AC格柵加工圖	復核	-	-	數量	-
日期	27/10	-	-	材料顏色	-			材料	X85704	批准	-	-	單件重量	- (KG)

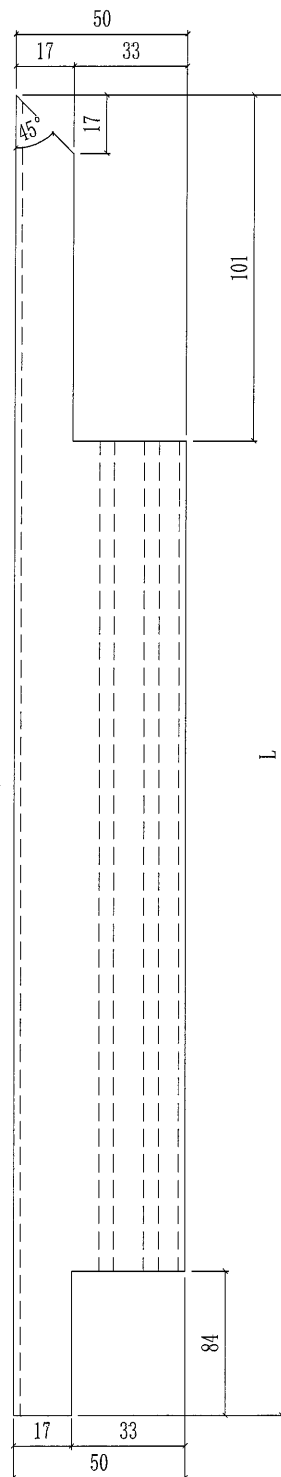


部件编号	颜色	L	数量
X85704-A03G-01	深灰色	697	646
X85704-A03G-01a	深灰色	642	120
X85704-A03W-07	白色	247	120
X85704-A03G-07	深灰色	247	120
X85704-A03G-08	深灰色	994	112

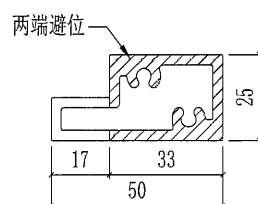

136


 美特鋁質有限公司 MIDI Aluminium Fabricator Ltd.				工程號	J851	類別		物料號	-		
				地盘	青衣190	制圖	W. E. X	2020-06-13	圖號	X85704-A03-3	
修改	A	-	-	採用工廠	✓	地盤		圖紙名稱	AC格柵加工圖	復核	-
日期	27/10	-	-	材料顏色	-			材料	X85704	批准	-
										單件重量	- (KG)

部件编号	颜色	L	数量
X85704-A03G-08a	深灰色	1020	16

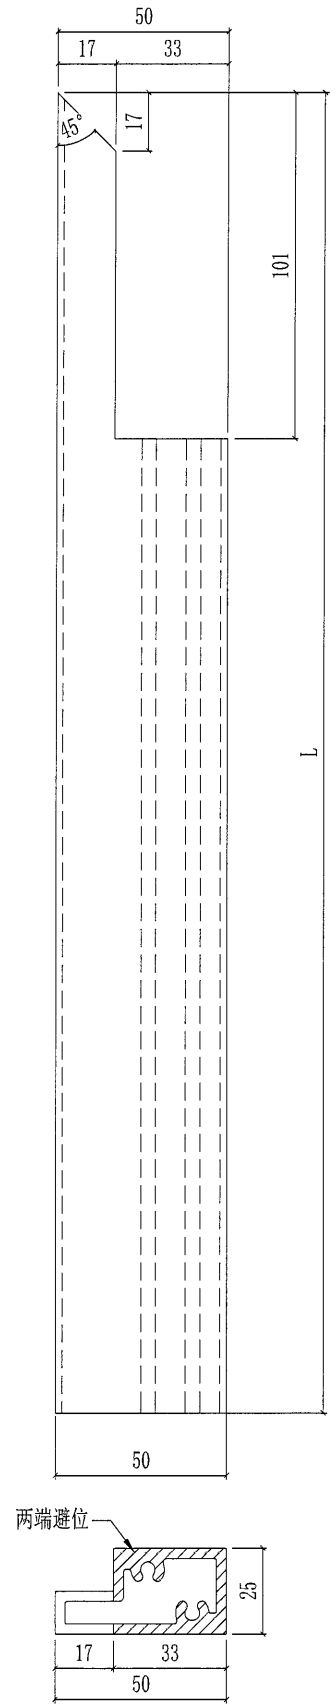


137

 美特鋁質有限公司 MIDI Aluminium Fabricator Ltd.					工程號	J851	類別		物料號	-		
					地盘	青衣190	制圖	W. E. X	2020-06-13	圖號	X85704-A04	
修改		-	-	採用工廠	✓	地盘	图纸名称	AC格栅加工图	復核	-	數量	-
日期		-	-	材料颜色	-		材料	X85704	批准	-	單件重量	- (KG)

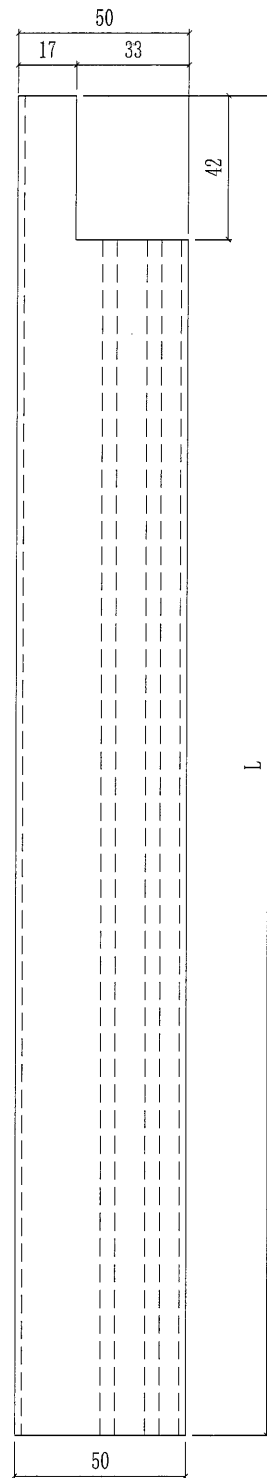


部件编号	颜色	L	数量
X85704-A04G-01	深灰色	415	120

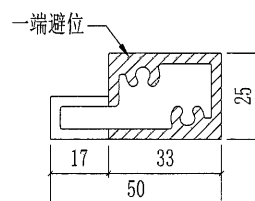


138

 美特鋁質有限公司 MIDI Aluminium Fabricator Ltd.					工程號	J851	類別		物料號	-			
					地盘	青衣190	制圖	W. E. X	2020-06-13	圖號	X85704-B01		
修改	A	-	-	採用工廠	✓	地盤	圖紙名称	AC格柵加工圖	復核	-	-	數量	-
日期	27/10	-	-	材料顏色	-		材料	X85704	批准	-	-	單件重量	- (KG)

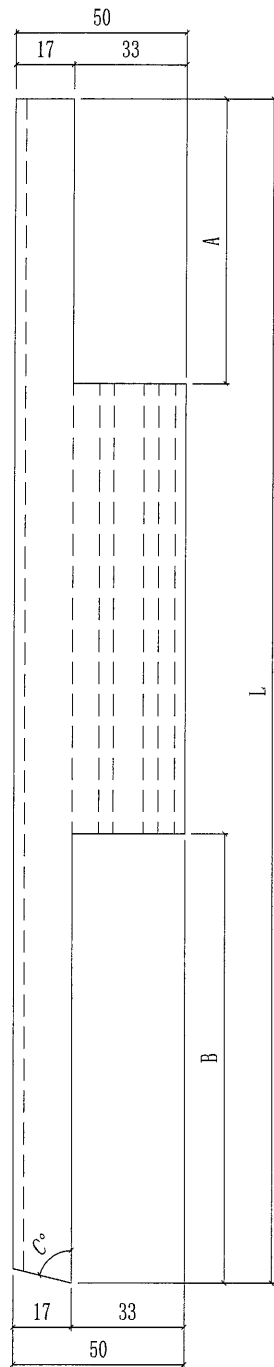



部件编号	颜色	A	B	C	L	数量
X85704-B01G-01	深灰色	84	131.4	76°	335.2	30
X85704-B01G-02	深灰色	84	137	81°	1348.6	30

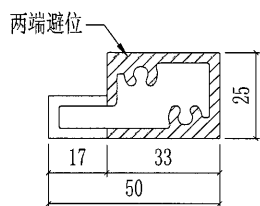

139


 美特鋁質有限公司 MIDI Aluminium Fabricator Ltd.					工程號	J851	類別		物料號	-	
					地盘	青衣190	制圖	W. E. X	2020-06-13	圖號	X85704-B03
修改		-	-	採用工廠	✓	地盘	图纸名称	AC格栅加工图	復核	-	-
日期		-	-	材料颜色	-		材料	X85704	批准	-	-
									單件重量		- (KG)

部件编号	颜色	L	数量
X85704-B03G-01	深灰色	521.2	30

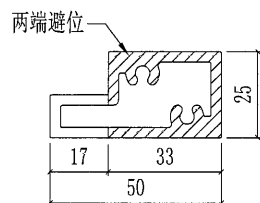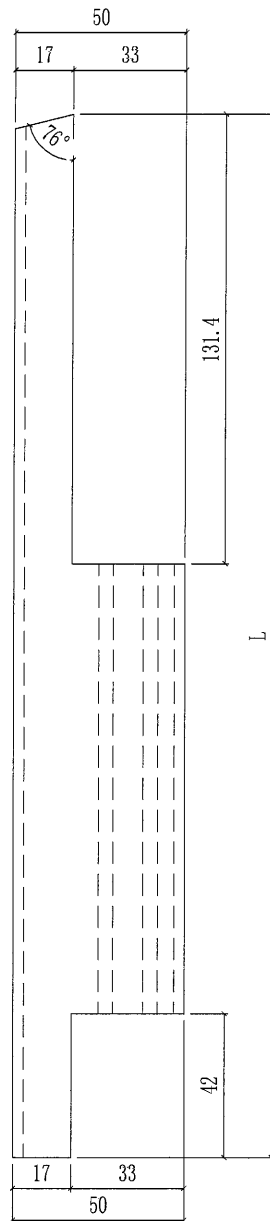


141


 美特鋁質有限公司 MIDI Aluminium Fabricator Ltd.						工程號	J851	類別		物料號	-			
						地盘	青衣190	制圖	W. E. X	2020-06-13	圖號	X85704-X		
修改	A	-	-	採用工廠	✓	地盤		圖紙名稱	AC格柵加工圖	復核	-	-	數量	-
日期	27/10	-	-	材料顏色	-			材料	X85704	批准	-	-	單件重量	- (KG)

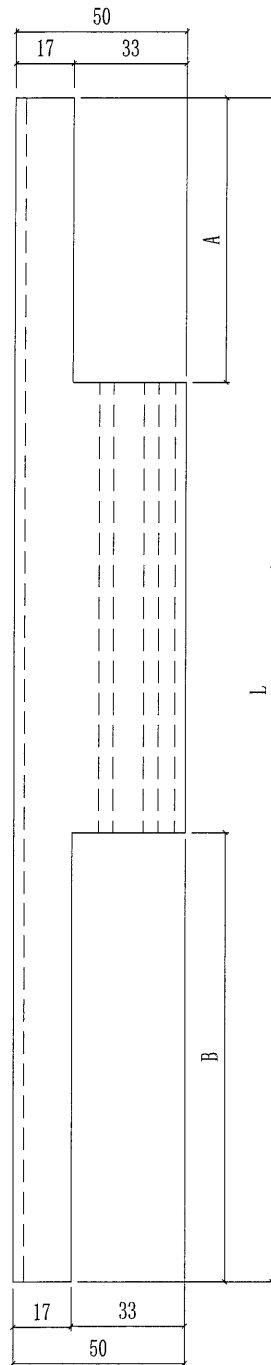

部件编号	颜色	A	B	L	数量
X85704-XG-01	深灰色	246	42	1448	105
X85704-XG-02	深灰色	42	246	1418	105

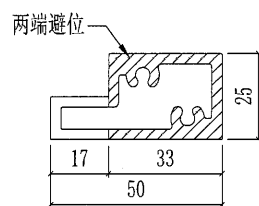

142

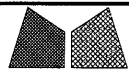

美特鋁質有限公司
MIDI Aluminium Fabricator Ltd.

工程號 J851

類別

物料號

-

地盘 青衣190

制圖 W. E. X

2020-06-13

圖號

X85705-A01-1

修改 A

-

-

採用工廠

✓

地盘

图纸名称 AC格栅加工图

復核

-

-

數量

-

日期 27/10

-

-

材料颜色

-

材料

X85705

批准


-

-

單件重量


-

(KG)

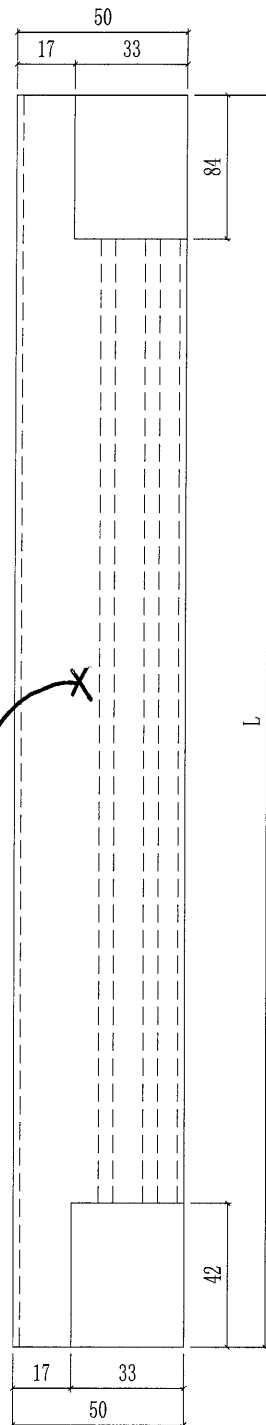

此面


两端避位

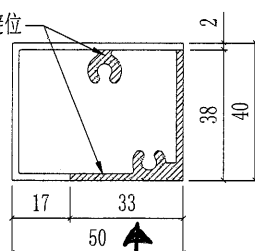


部件编号	颜色	L	数量
X85705-A01G-02	深灰色	1320	15
X85705-A01G-11	深灰色	1448	15
X85705-A01G-11a	深灰色	1268	15
X85705-A01G-14	深灰色	618	1
X85705-A01W-15	白色	573	15
X85705-A01G-21	深灰色	308	15
X85705-A01G-22	深灰色	743	15
X85705-A01W-23	白色	1468	15
X85705-A01G-23a	深灰色	1443	45
X85705-A01W-23a	白色	1443	30
X85705-A01W-24	白色	468	15
X85705-A01W-50	白色	1248	15

143

 美特鋁質有限公司 MIDI Aluminium Fabricator Ltd.				工程號	J851	類別		物料號	-					
				地盘	青衣190	制圖	W. E. X	2020-06-13	圖號	X85705-A01-2				
修改	A	-	-	採用工廠	✓	地盤		圖紙名稱	AC格柵加工圖	復核	-	-	數量	-
日期	27/10	-	-	材料顏色	-	材料	X85705	批准	-	-	單件重量	-	(KG)	

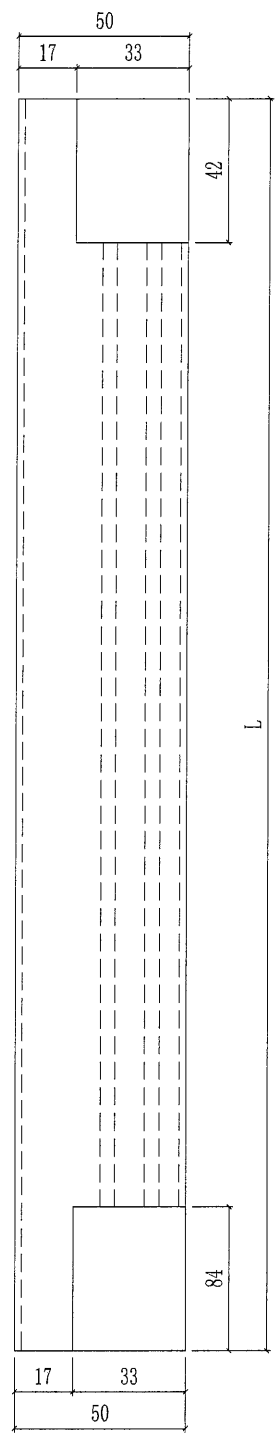


部件编号	颜色	L	数量
X85705-A01W-13	白色	1433	15
X85705-A01G-16	深灰色	1448	44
X85705-A01G-16a	深灰色	1238	15
X85705-A01G-16b	深灰色	1438	15
X85705-A01W-17	白色	573	15
X85705-A01G-18	深灰色	583	16
X85705-A01G-19	深灰色	348	14
X85705-A01G-20	深灰色	673	1
X85705-A01W-25	白色	1298	15
X85705-A01G-26a	深灰色	1468	15
X85705-A01G-26b	深灰色	1443	30
X85705-A01W-26b	白色	1443	30
X85705-A01W-27	白色	308	15
X85705-A01G-28	深灰色	1473	1
X85705-A01W-29	白色	468	15
X85705-A01W-51	白色	1248	15
X85705-A01G-51a	深灰色	1650	15

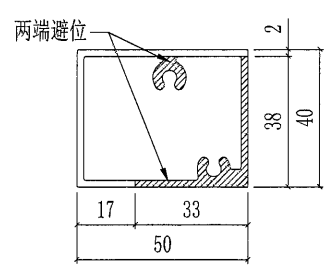


144

 美特鋁質有限公司 MIDI Aluminium Fabricator Ltd.						工程號	J851	類別		物料號	-		
						地盘	青衣190	制圖	W. E. X	2020-06-13	圖號	X85705-A01-3	
修改	A	-	-	採用	工廠	✓	地盘	图纸名称	AC格栅加工图	復核	-	數量	-
日期	27/10	-	-	材料	颜色	-		材料	X85705	批准	-	單件重量	- (KG)

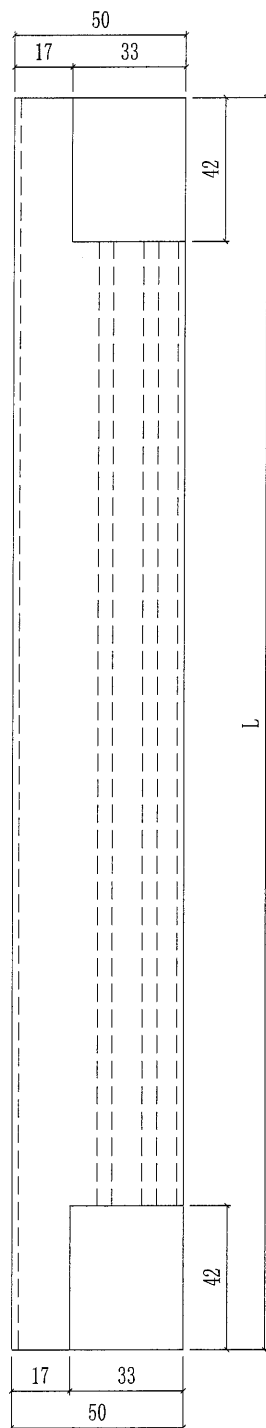


部件编号	颜色	L	数量
X85705-A01G-01	深灰色	1496	63
X85705-A01G-03	深灰色	1146	15
X85705-A01G-04	深灰色	996	30
X85705-A01G-05	深灰色	361	60
X85705-A01W-05	白色	361	90
X85705-A01G-06	深灰色	621	1
X85705-A01W-07	白色	1396	30
X85705-A01W-08	白色	1346	32
X85705-A01G-09	深灰色	721	14
X85705-A01G-10	深灰色	1386	15
X85705-A01G-30	深灰色	1461	15

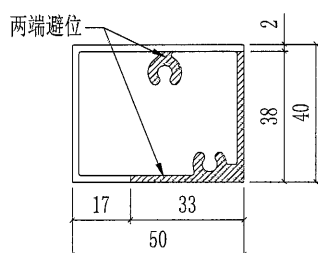


145

 美特鋁質有限公司 MIDI Aluminium Fabricator Ltd.				工程號	J851	類別		物料號	-	
				地盘	青衣190	制圖	W. E. X	2020-06-13	圖號	X85705-A01-4
修改	-	-	採用工廠	✓	地盘	图纸名称	AC格栅加工图	復核	-	-
日期	-	-	材料颜色	-		材料	X85705	批准	-	-
								數量	-	
								單件重量	-	(KG)

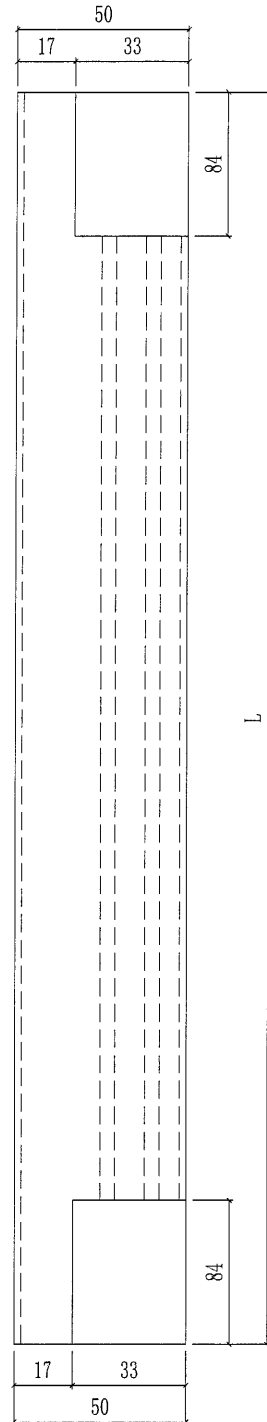


部件编号	颜色	L	数量
X85705-A01G-52	深灰色	1439	15

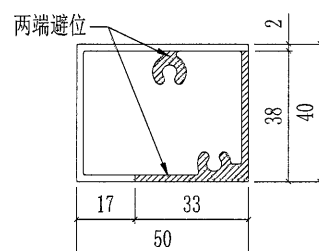


146

 美特鋁質有限公司 MIDI Aluminium Fabricator Ltd.						工程號	J851	類別		物料號	-			
						地盘	青衣190	制圖	W. E. X	2020-06-13	圖號	X85705-A02-1		
修改	A	-	-	採用	工廠	✓	地盤	圖紙名稱	AC格柵加工圖	復核	-	-	數量	-
日期	27/10	-	-	材料	顏色	-		材料	X85705	批准	-	-	單件重量	- (KG)

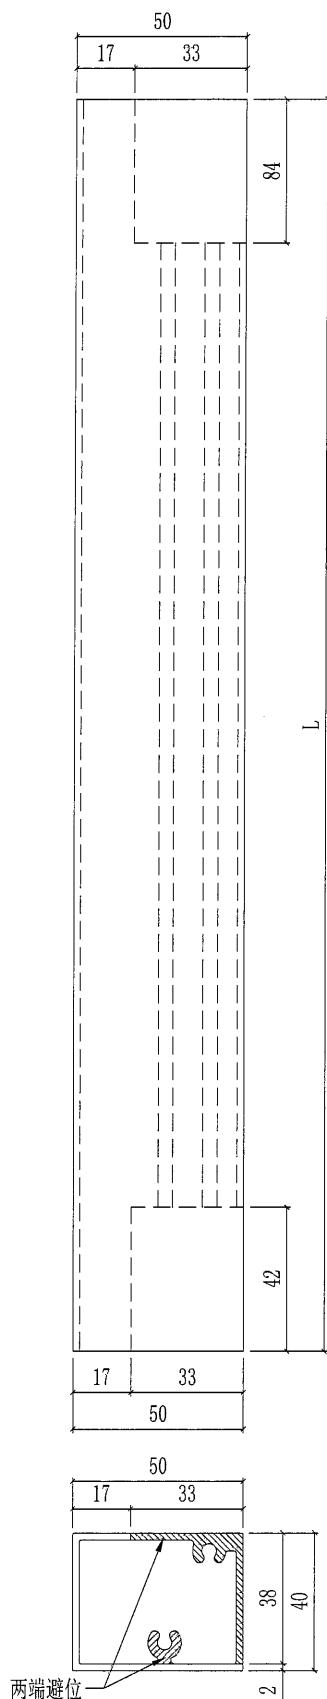

部件编号	颜色	L	数量
X85705-A02G-02	深灰色	1320	15
X85705-A02G-11	深灰色	1448	15
X85705-A02G-14	深灰色	618	1
X85705-A02W-15	白色	573	15
X85705-A02G-21	深灰色	308	15
X85705-A02G-22	深灰色	743	15
X85705-A02W-23	白色	1468	15
X85705-A02G-23a	深灰色	1443	45
X85705-A02W-23a	白色	1443	30
X85705-A02W-24	白色	468	15
X85705-A02W-50	白色	1248	15


 美特鋁質有限公司 MIDI Aluminium Fabricator Ltd.				工程號	J851	類別		物料號	-	
				地盘	青衣190	制圖	W. E. X	2020-06-13	圖號	X85705-A02-2
修改	A	-	-	採用工廠	✓	地盤	圖紙名稱	AC格柵加工圖	復核	-
日期	27/10	-	-	材料顏色	-	材料	X85705	批准	-	-
						數量	-	單件重量	-	(KG)

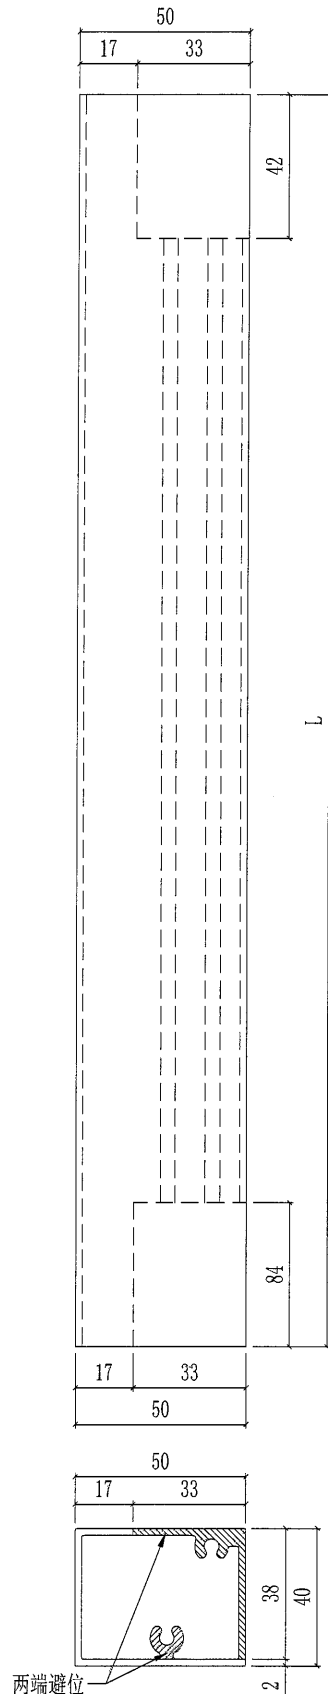

部件编号	颜色	L	数量
X85705-A02W-13	白色	1443	15
X85705-A02G-16	深灰色	1448	44
X85705-A02G-16b	深灰色	1438	15
X85705-A02W-17	白色	573	15
X85705-A02G-18	深灰色	583	16
X85705-A02G-19	深灰色	348	14
X85705-A02G-20	深灰色	673	1
X85705-A02W-25	白色	1298	15
X85705-A02G-26a	深灰色	1468	15
X85705-A02G-26b	深灰色	1443	30
X85705-A02W-26b	白色	1443	30
X85705-A02W-27	白色	308	15
X85705-A02G-28	深灰色	1473	1
X85705-A02W-35	白色	468	15
X85705-A02W-51	白色	1248	15

148



 美特鋁質有限公司 MIDI Aluminium Fabricator Ltd.				工程號	J851	類別		物料號	-	
				地盘	青衣190	制圖	W. E. X	2020-06-13	圖號	X85705-A02-3
修改	A	-	-	採用工廠	✓	地盘	图纸名称	AC格栅加工图	復核	-
日期	27/10	-	-	材料颜色	-	材料	X85705	批准	-	-
									單件重量	- (KG)

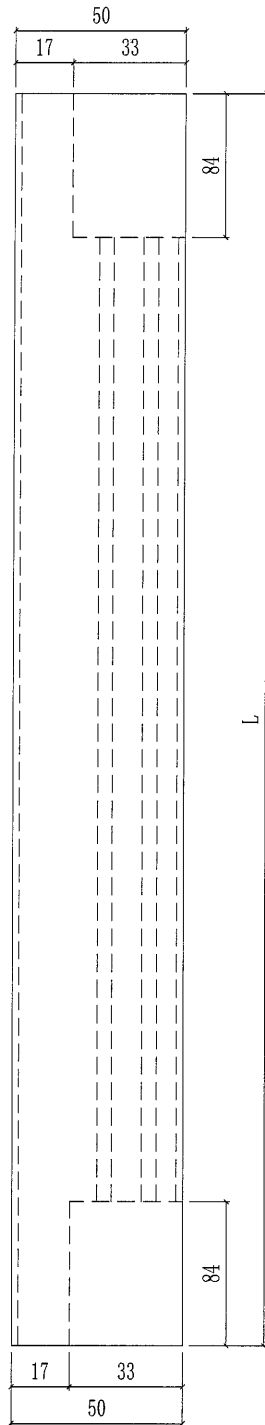

部件编号	颜色	L	数量
X85705-A02G-54	深灰色	1650	15
X85705-A02G-55	深灰色	1439	15

149


 美特鋁質有限公司 MIDI Aluminium Fabricator Ltd.						工程號	J851	類別		物料號	-	
						地盘	青衣190	制圖	W. E. X	2020-06-13	圖號	X85705-A02-4
修改	A	-	-	採用工廠	✓	地盘	图纸名称	AC格栅加工图	復核	-	數量	-
日期	27/10	-	-	材料颜色	-		材料	X85705	批准	-	單件重量	- (KG)

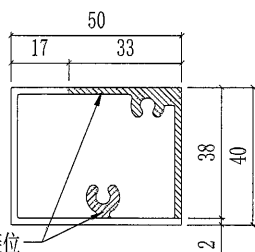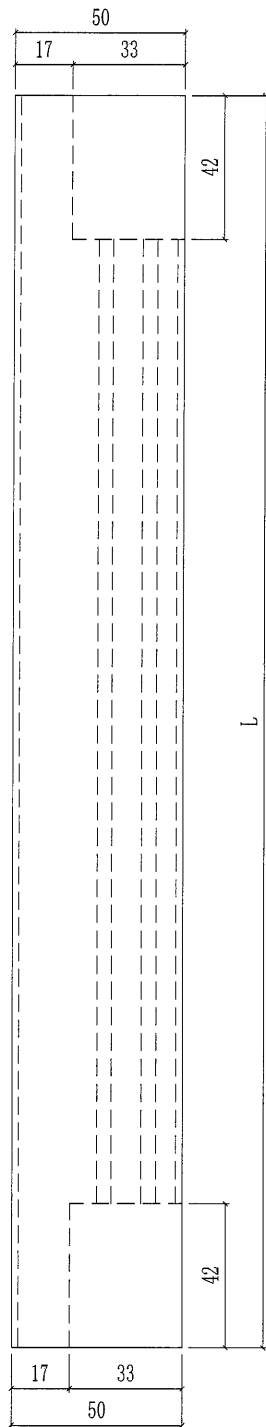

部件编号	颜色	L	数量
X85705-A02G-01	深灰色	1496	63
X85705-A02G-03	深灰色	1146	15
X85705-A02G-04	深灰色	996	30
X85705-A02G-05	深灰色	361	60
X85705-A02W-05	白色	361	90
X85705-A02G-06	深灰色	621	1
X85705-A02W-07	白色	1396	30
X85705-A02W-08	白色	1346	32
X85705-A02G-09	深灰色	721	14
X85705-A02G-10	深灰色	1386	15
X85705-A02G-36	深灰色	1461	15


150

 美特鋁質有限公司 MIDI Aluminium Fabricator Ltd.					工程號	J851	類別		物料號	-		
					地盘	青衣190	制圖	W. E. X	2020-06-13	圖號	X85705-A03-1	
修改	A	-	-	採用工廠	✓	地盘	图纸名称	AC格栅加工图	復核	-	數量	-
日期	27/10	-	-	材料颜色	-		材料	X85705	批准	-	單件重量	- (KG)

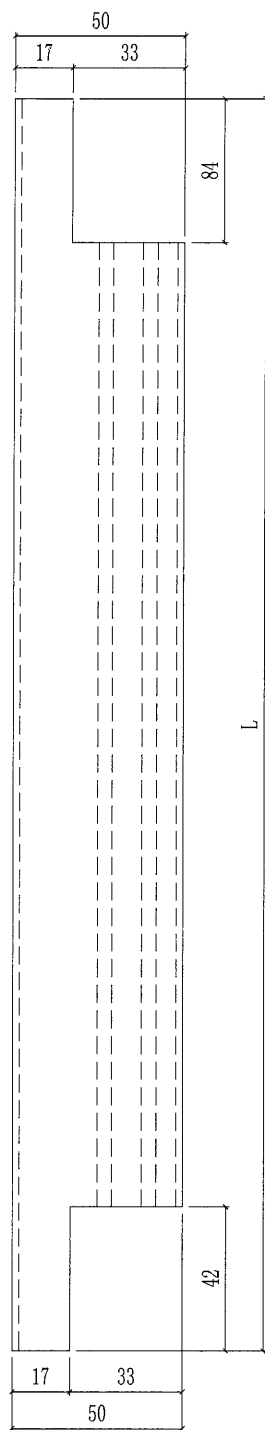


部件编号	颜色	L	数量
X85705-A03G-02	深灰色	1320	15
X85705-A03G-11	深灰色	1448	15
X85705-A03G-11a	深灰色	1268	15
X85705-A03G-14	深灰色	618	1
X85705-A03W-15	白色	573	15
X85705-A03G-21	深灰色	308	15
X85705-A03G-22	深灰色	743	15
X85705-A03W-23	白色	1468	15
X85705-A03G-23a	深灰色	1443	45
X85705-A03W-23a	白色	1443	30
X85705-A03W-24	白色	468	15
X85705-A03W-50	白色	1248	15

两端避位

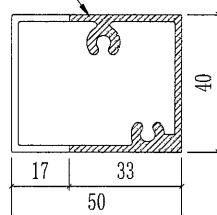


151

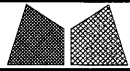


美特铝质有限公司
MIDI Aluminium Fabricator Ltd.

工程號	J851	類別		物料號	-	
地盘	青衣190	制圖	W. E. X	2020-06-13	圖號	X85705-A03-2
图纸名称	AC格栅加工图	復核	-	-	數量	-
材料	X85705	批准	-	-	單件重量	- (KG)

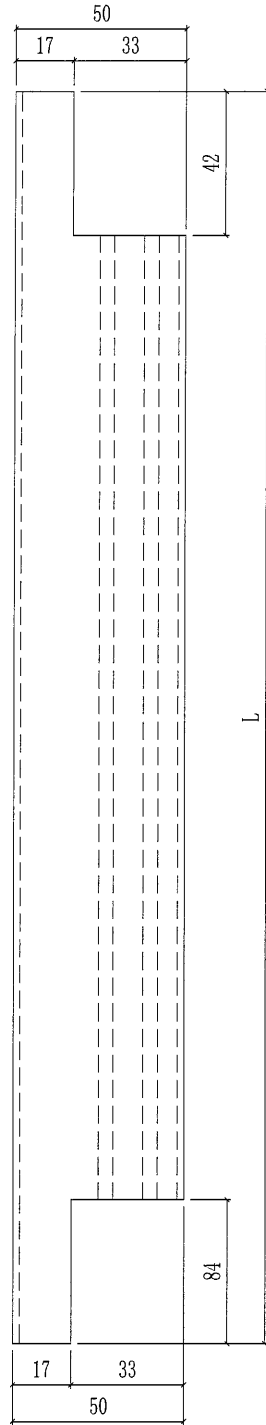


两端避位

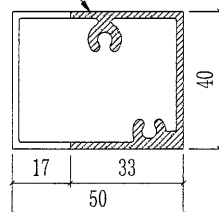


部件编号	颜色	L	数量
X85705-A03W-13	白色	1443	15
X85705-A03G-16	深灰色	1448	44
X85705-A03G-16a	深灰色	1238	15
X85705-A03G-16b	深灰色	1438	15
X85705-A03W-17	白色	573	15
X85705-A03G-18	深灰色	583	16
X85705-A03G-19	深灰色	348	14
X85705-A03G-20	深灰色	673	1
X85705-A03W-25	白色	1298	15
X85705-A03G-26a	深灰色	1468	15
X85705-A03G-26b	深灰色	1443	30
X85705-A03W-26b	白色	1443	30
X85705-A03W-27	白色	308	15
X85705-A03G-28	深灰色	1473	1
X85705-A03W-29	白色	468	15
X85705-A03W-51	白色	1248	15

152


 美特鋁質有限公司 MIDI Aluminium Fabricator Ltd.				工程號	J851	類別		物料號	-		
				地盘	青衣190	制圖	W. E. X	2020-06-13	圖號	X85705-A03-3	
修改	A	-	-	採用工廠	✓	地盘		圖紙名稱	AC格柵加工圖	復核	-
日期	27/10	-	-	材料顏色	-			材料	X85705	批准	-
				材料	X85705	批准	-	-	單件重量	- (KG)	

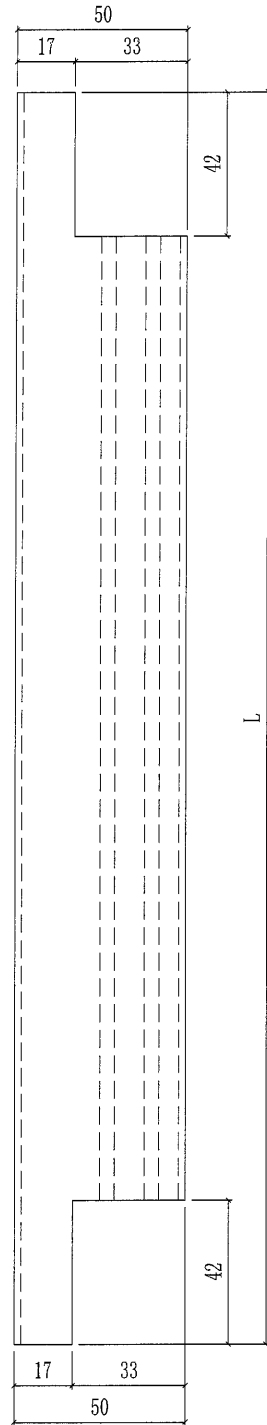

部件编号	颜色	L	数量
X85705-A03G-01	深灰色	1496	63
X85705-A03G-03	深灰色	1146	15
X85705-A03G-04	深灰色	996	30
X85705-A03G-05	深灰色	361	60
X85705-A03W-05	白色	361	90
X85705-A03G-06	深灰色	621	1
X85705-A03W-07	白色	1396	30
X85705-A03W-08	白色	1346	32
X85705-A03G-09	深灰色	721	14
X85705-A03G-10	深灰色	1386	15
X85705-A03G-30	深灰色	1461	15

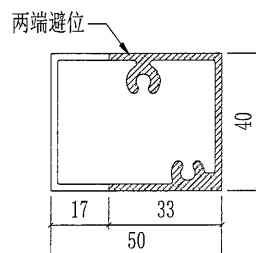


153

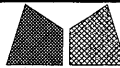


美特鋁質有限公司
MIDI Aluminium Fabricator Ltd.

工程號	J851	類別		物料號	-	
地盘	青衣190	制圖	W. E. X	2020-06-13	圖號	X85705-A03-4
图纸名称	AC格栅加工图	復核	-	-	數量	-
材料	X85705	批准	-	-	單件重量	- (KG)

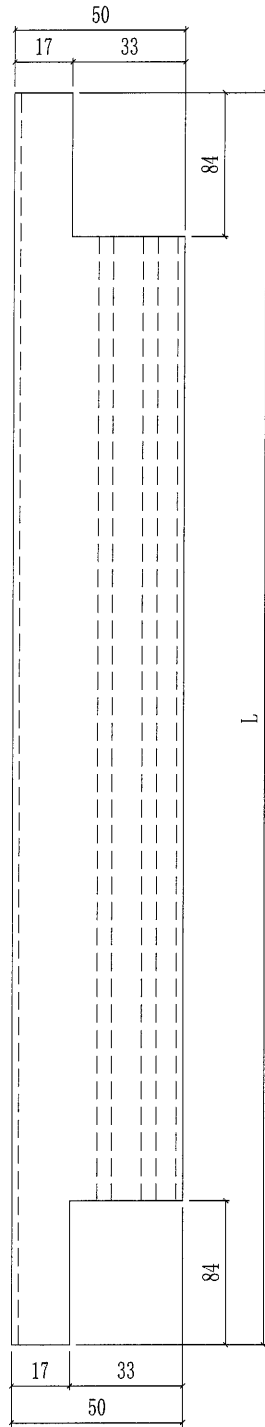



部件编号	颜色	L	数量
X85705-A03G-52	深灰色	1650	15
X85705-A03G-53	深灰色	1439	15

两端避位

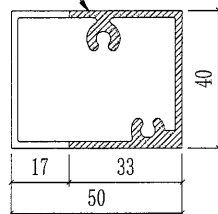

154



 美特鋁質有限公司 MIDI Aluminium Fabricator Ltd.					工程號	J851	類別		物料號	-		
					地盘	青衣190	制圖	W. E. X	2020-06-13	圖號	X85705-A04-1	
修改	A	-	-	採用工廠	✓	地盘	图纸名称	AC格栅加工图	復核	-	數量	-
日期	27/10	-	-	材料颜色	-		材料	X85705	批准	-	單件重量	- (KG)

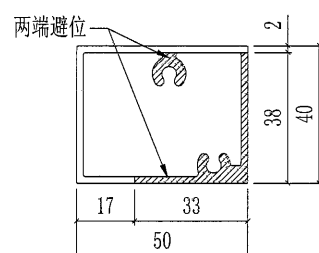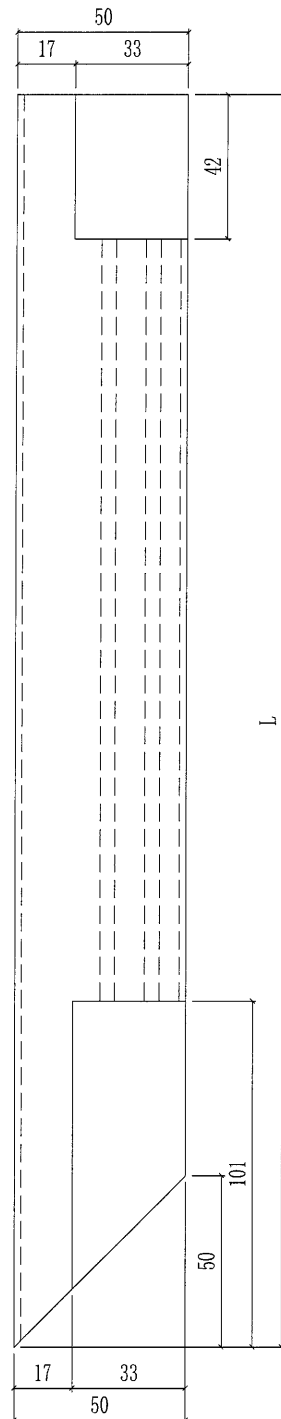

部件编号	颜色	L	数量
X85705-A04G-02	深灰色	745	15
X85705-A04G-04	深灰色	1495	61
X85705-A04G-05	深灰色	1475	15
X85705-A04W-06	白色	1395	15
X85705-A04G-12	深灰色	870	15

155

 美特鋁質有限公司 MIDI Aluminium Fabricator Ltd.					工程號	J851	類別		物料號	-		
					地盘	青衣190	制圖	W. E. X	2020-06-13	圖號	X85705-A04-2	
修改	A	-	-	採用工廠	✓	地盘	图纸名称	AC格栅加工图	復核	-	數量	-
日期	27/10	-	-	材料颜色	-		材料	X85705	批准	-	單件重量	- (KG)

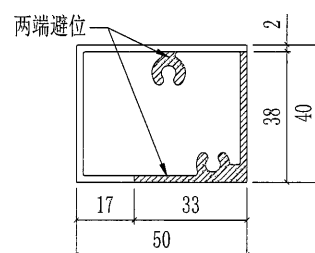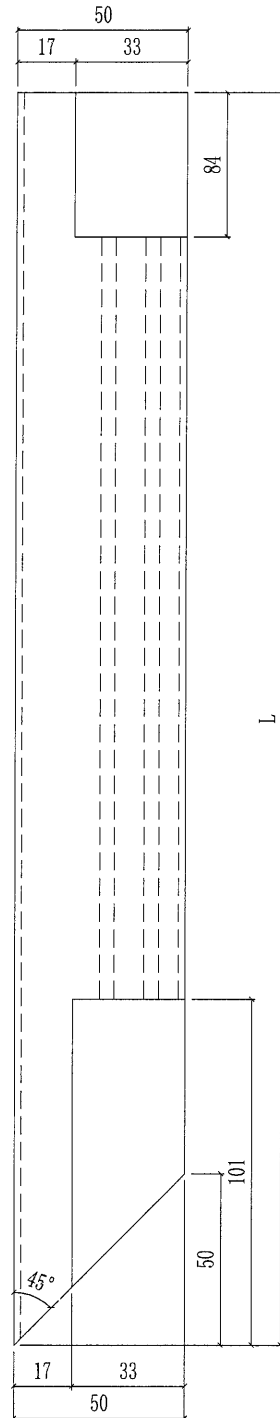


部件编号	颜色	L	数量
X85705-A04G-01	深灰色	697	106
X85705-A04W-01	白色	697	15
X85705-A04G-03	深灰色	652	15
X85705-A04W-07	白色	347	15
X85705-A04G-08	深灰色	994	16
X85705-A04G-09	深灰色	1194	1
X85705-A04W-11	白色	247	15
X85705-A04G-11	深灰色	247	15


156

 美特鋁質有限公司 MIDI Aluminium Fabricator Ltd.					工程號	J851	類別		物料號	-		
					地盘	青衣190	制圖	W. E. X	2020-06-13	圖號	X85705-A05-1	
修改	A	-	-	採用工廠	✓	地盘	图纸名称	AC格栅加工图	復核	-	數量	-
日期	27/10	-	-	材料颜色	-		材料	X85705	批准	-	單件重量	- (KG)

部件编号	颜色	L	数量
X85705-A05G-02	深灰色	745	15
X85705-A05G-04	深灰色	1495	61
X85705-A05G-05	深灰色	1475	15
X85705-A05W-06	白色	1395	15
X85705-A05G-12	深灰色	870	15

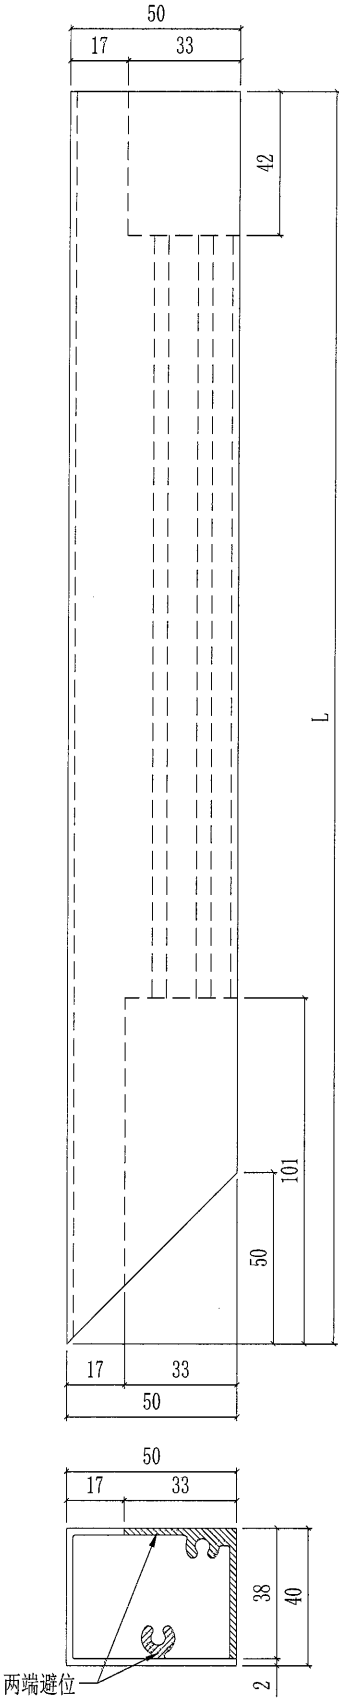


157

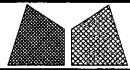

美特鋁質有限公司
MIDI Aluminium Fabricator Ltd.


工程號	J851	類別		物料號	-	
地盘	青衣190	制圖	W. E. X	2020-06-13	圖號	X85705-A05-2
图纸名称	AC格栅加工图	復核	-	-	數量	-
材料	X85705	批准	-	-	單件重量	- (KG)

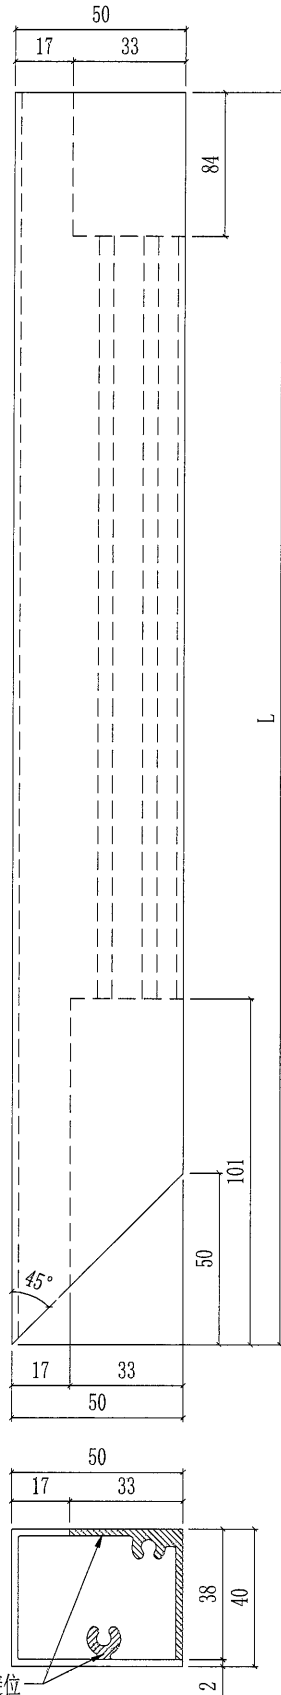

部件编号	颜色	L	数量
X85705-A05G-01	深灰色	697	106
X85705-A05W-01	白色	697	15
X85705-A05G-03	深灰色	652	15
X85705-A05W-07	白色	347	15
X85705-A05G-08	深灰色	994	16
X85705-A05G-09	深灰色	1194	1
X85705-A05W-11	白色	247	15
X85705-A05G-11	深灰色	247	15


158

 美特鋁質有限公司 MIDI Aluminium Fabricator Ltd.						工程號	J851	類別		物料號	-		
						地盘	青衣190	制圖	W. E. X	2020-06-13	圖號	X85705-A06-1	
修改	A	-	-	採用工廠	✓	地盘	图纸名称	AC格栅加工图	復核	-	-	數量	-
日期	27/10	-	-	材料颜色	-		材料	X85705	批准	-	-	單件重量	- (KG)

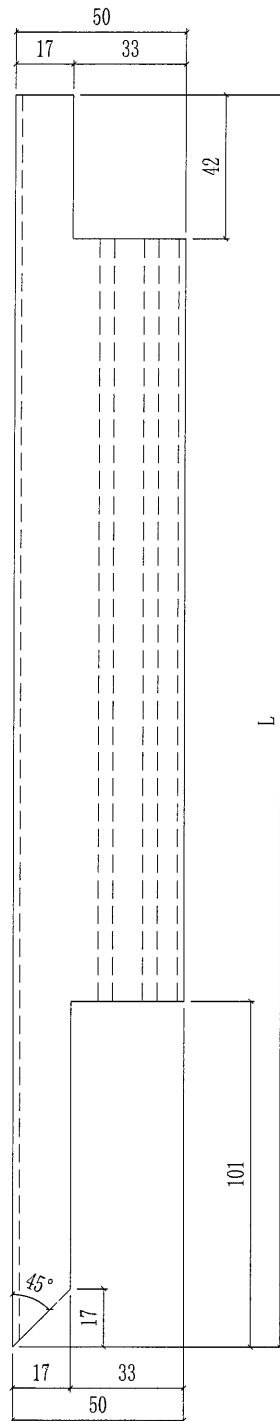


部件编号	颜色	L	数量

两端避位

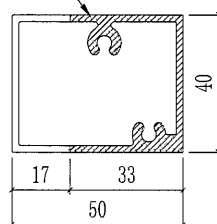


159

 美特鋁質有限公司 MIDI Aluminium Fabricator Ltd.						工程號	J851	類別		物料號	-			
						地盘	青衣190	制圖	W. E. X	2020-06-13	圖號	X85705-A06-2		
修改	A	-	-	採用	工廠	✓	地盘	图纸名称	AC格栅加工图	復核	-	-	數量	-
日期	27/10	-	-	材料	颜色	-		材料	X85705	批准	-	-	單件重量	- (KG)

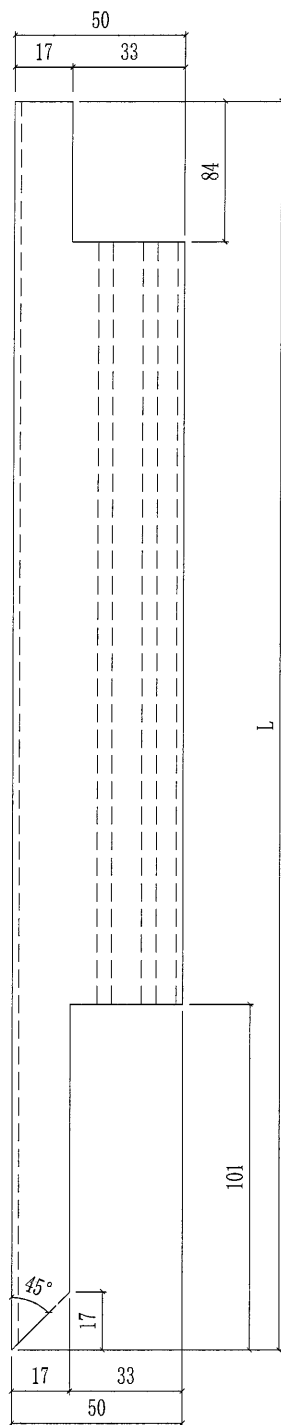


部件编号	颜色	L	数量
X85705-A06G-01	深灰色	697	106
X85705-A06W-01	白色	697	15
X85705-A06G-03	深灰色	652	15
X85705-A06W-07	白色	347	15
X85705-A06G-08	深灰色	994	16
X85705-A06G-09	深灰色	1194	1
X85705-A06W-11	白色	247	15
X85705-A06G-11	深灰色	247	15

两端避位

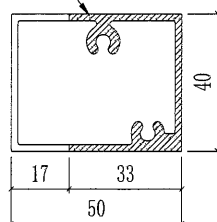


160

 美特鋁質有限公司 MIDI Aluminium Fabricator Ltd.						工程號	J851	類別		物料號	-		
						地盘	青衣190	制圖	W. E. X	2020-06-13	圖號	X85705-A07-1	
修改	A	-	-	採用工廠	✓	地盘	图纸名称	AC格柵加工图	復核	-	-	數量	-
日期	27/10	-	-	材料颜色	-		材料	X85705	批准	-	-	單件重量	- (KG)

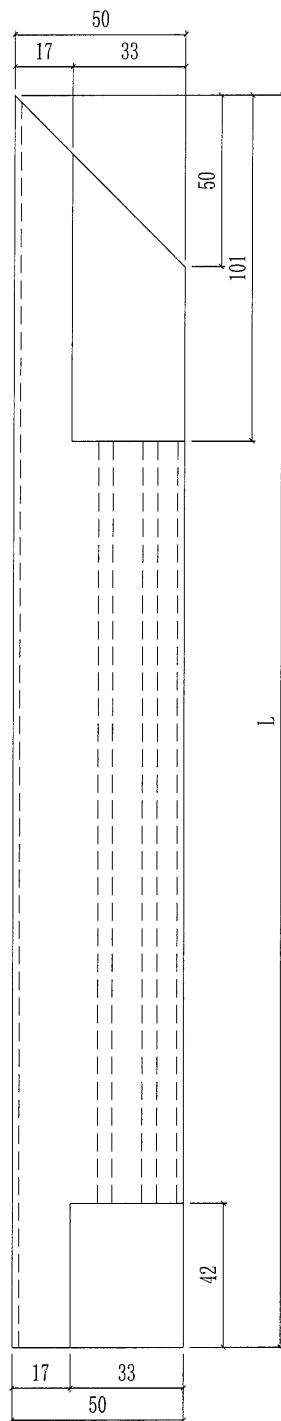


部件编号	颜色	L	数量
X85705-A07G-02	深灰色	1670	15
X85705-A07W-03	白色	1495	15
X85705-A07G-03	深灰色	1495	91
X85705-A07G-04	深灰色	770	15
X85705-A07G-05	深灰色	870	15
X85705-A07W-06	白色	405	15
X85705-A07W-11	白色	1395	15

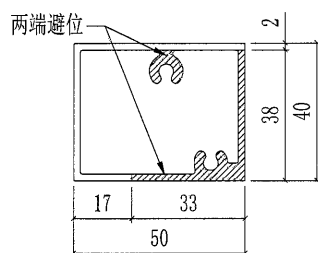


161

 美特鋁質有限公司 MIDI Aluminium Fabricator Ltd.						工程號	J851	類別		物料號	-	
						地盘	青衣190	制圖	W. E. X	2020-06-13	圖號	X85705-A07-2
修改	A	-	-	採用工廠	✓	地盘	图纸名称	AC格柵加工图	復核	-	數量	-
日期	27/10	-	-	材料颜色	-		材料	X85705	批准	-	單件重量	- (KG)
										數量		
										單件重量		

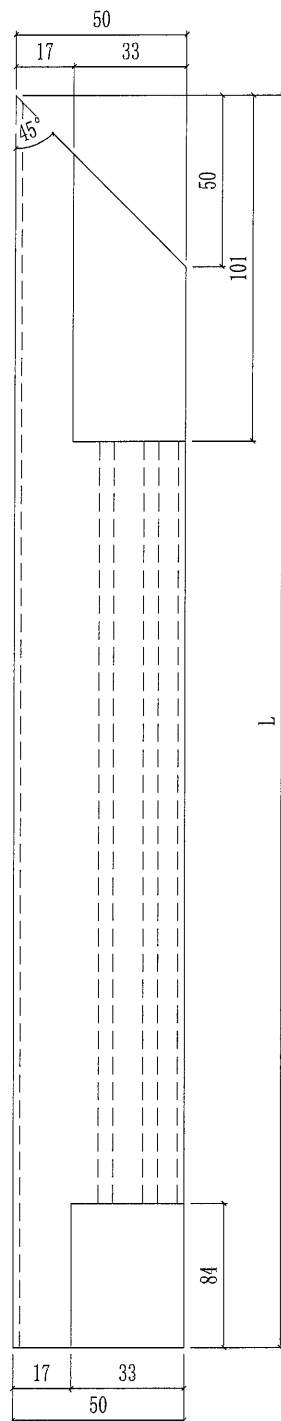


部件编号	颜色	L	数量
X85705-A07G-01	深灰色	697	92
X85705-A07G-01a	深灰色	642	15
X85705-A07W-07	白色	247	15
X85705-A07G-07	深灰色	247	15
X85705-A07G-08	深灰色	994	14


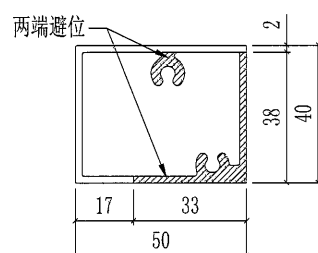


162

 美特鋁質有限公司 MIDI Aluminium Fabricator Ltd.						工程號	J851	類別		物料號	-			
						地盘	青衣190	制圖	W. E. X	2020-06-13	圖號	X85705-A07-3		
修改	A	-	-	採用工廠	✓	地盘		圖紙名稱	AC格柵加工圖	復核	-	-	數量	-
日期	27/10	-	-	材料顏色	-	材料	X85705	批准	-	-	單件重量	-	(KG)	


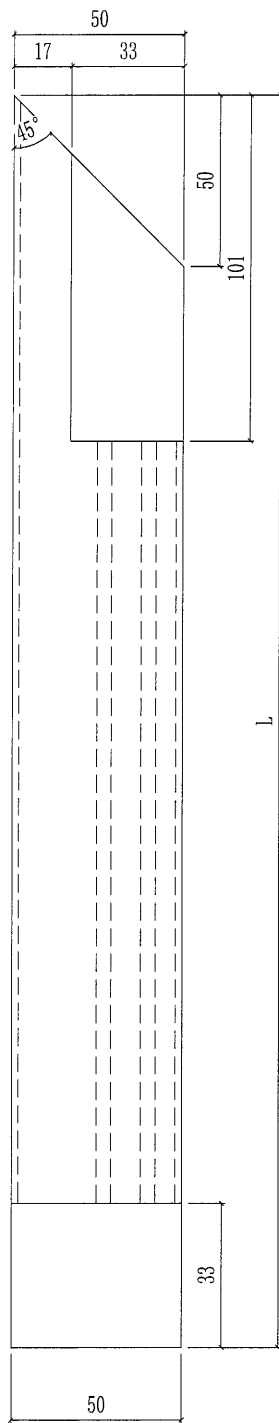


部件编号	颜色	L	数量
X85705-A07G-08a	深灰色	1053	2

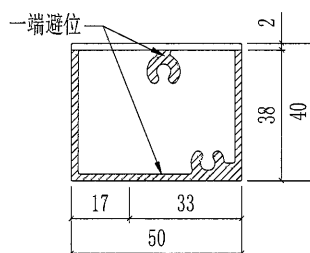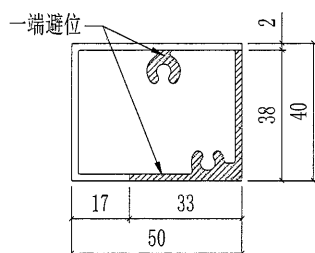

163

 美特鋁質有限公司 MIDI Aluminium Fabricator Ltd.						工程號	J851	類別		物料號	-		
						地盘	青衣190	制圖	W. E. X	2020-06-13	圖號	X85705-A08-1	
修改	A	-	-	採用工廠	✓	地盘	图纸名称	AC格栅加工图	復核	-	-	數量	-
日期	27/10	-	-	材料颜色	-		材料	X85705	批准	-	-	單件重量	- (KG)

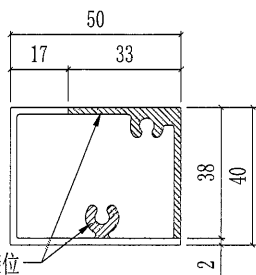
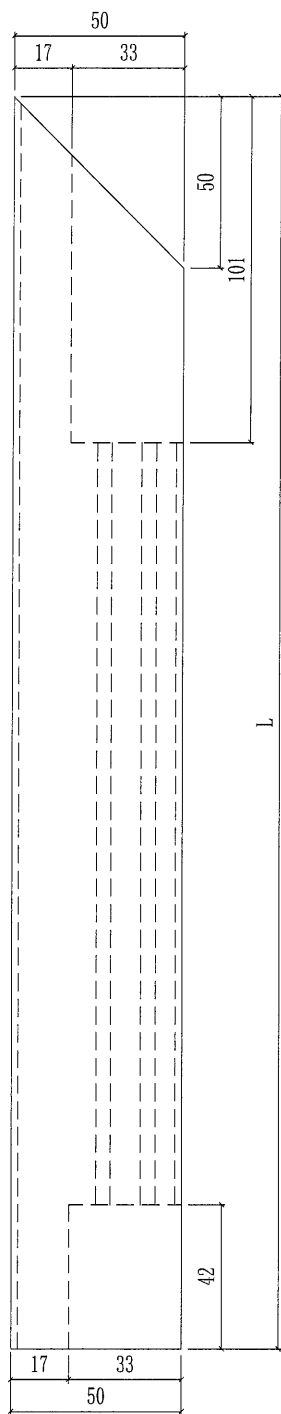


两端避位

部件编号	颜色	L	数量
X85705-A08G-02	深灰色	1670	15
X85705-A08W-03	白色	1495	15
X85705-A08G-03	深灰色	1495	91
X85705-A08G-04	深灰色	770	15
X85705-A08G-05	深灰色	870	15
X85705-A08W-06	白色	405	15
X85705-A08W-12	白色	1395	15


164

 美特鋁質有限公司 MIDI Aluminium Fabricator Ltd.						工程號	J851	類別		物料號	-			
						地盘	青衣190	制圖	W. E. X	2020-06-13	圖號	X85705-A08-2		
修改	A	-	-	採用工廠	✓	地盘		图纸名称	AC格柵加工图	復核	-	-	數量	-
日期	27/10	-	-	材料颜色	-			材料	X85705	批准	-	-	單件重量	- (KG)

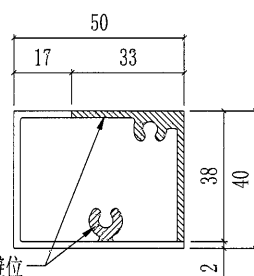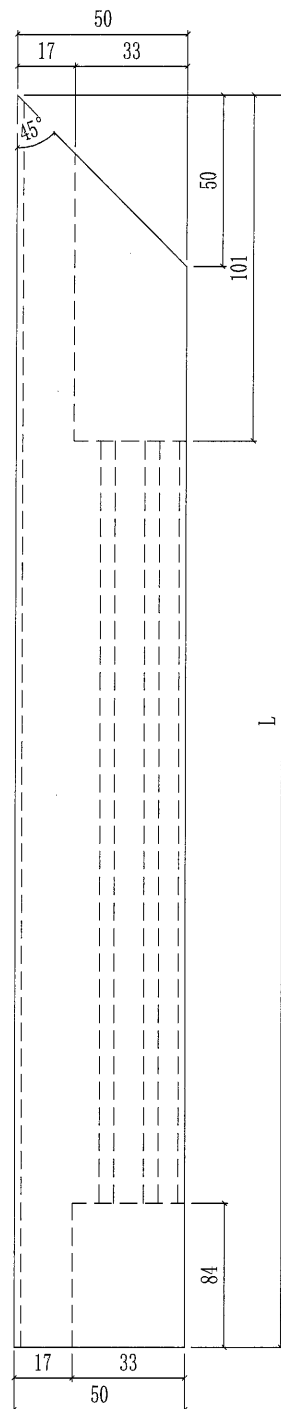

部件编号	颜色	L	数量
X85705-A08G-01	深灰色	697	92
X85705-A08G-01a	深灰色	642	15
X85705-A08W-07	白色	247	15
X85705-A08G-07	深灰色	247	15
X85705-A08G-08	深灰色	994	14



165

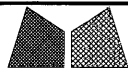

美特鋁質有限公司
MIDI Aluminium Fabricator Ltd.


工程號	J851	類別		物料號	-	
地盘	青衣190	制圖	W. E. X	2020-06-13	圖號	X85705-A08-3
图纸名称	AC格栅加工图	復核	-	-	數量	-
材料	X85705	批准	-	-	單件重量	- (KG)

部件编号	颜色	L	数量
X85705-A08G-08a	深灰色	1053	2

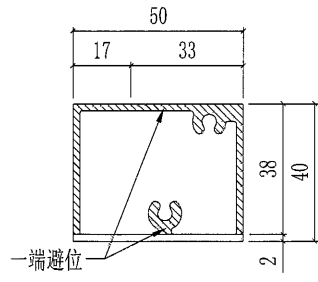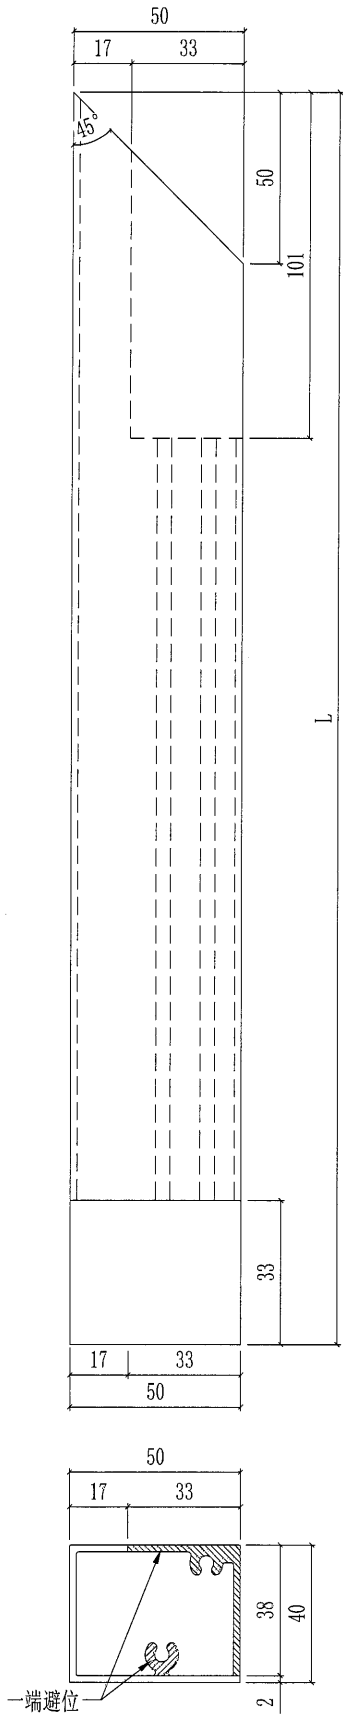


166

 美特鋁質有限公司 MIDI Aluminium Fabricator Ltd.						工程號	J851	類別		物料號	-		
						地盘	青衣190	制圖	W. E. X	2020-06-13	圖號	X85705-A09-1	
修改	A	-	-	採用工廠	✓	地盘		图纸名称	AC格栅加工图	復核	-	數量	-
日期	27/10	-	-	材料颜色	-			材料	X85705	批准	-	單件重量	- (KG)

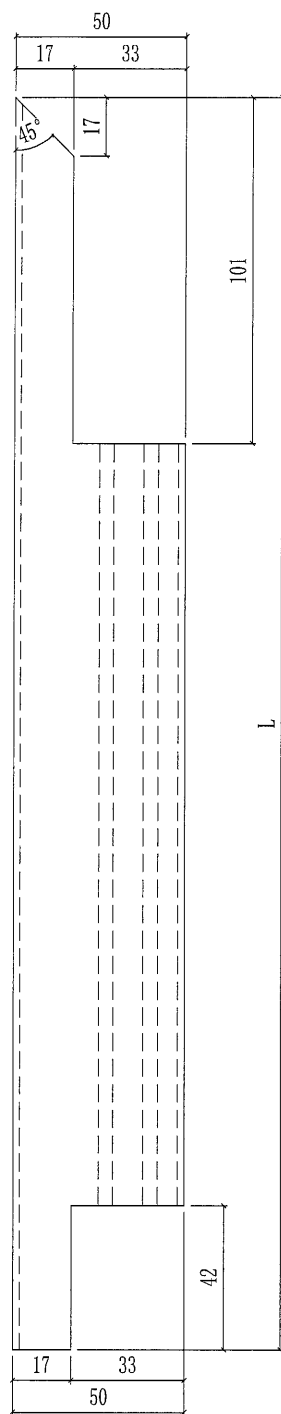


两端避位

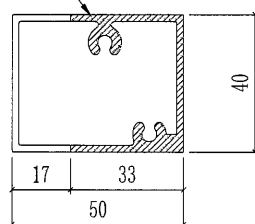

部件编号	颜色	L	数量
X85705-A09G-02	深灰色	1670	15
X85705-A09W-03	白色	1495	15
X85705-A09G-03	深灰色	1495	91
X85705-A09G-04	深灰色	770	15
X85705-A09G-05	深灰色	870	15
X85705-A09W-06	白色	405	15
X85705-A09W-11	白色	1395	15


167

 美特鋁質有限公司 MIDI Aluminium Fabricator Ltd.				工程號	J851	類別		物料號	-	
				地盘	青衣190	制圖	W. E. X	2020-06-13	圖號	X85705-A09-2
修改	A	-	-	採用工廠	✓	地盘	图纸名称	AC格栅加工图	復核	-
日期	27/10	-	-	材料颜色	-		材料	X85705	批准	-
							單件重量		-	(KG)

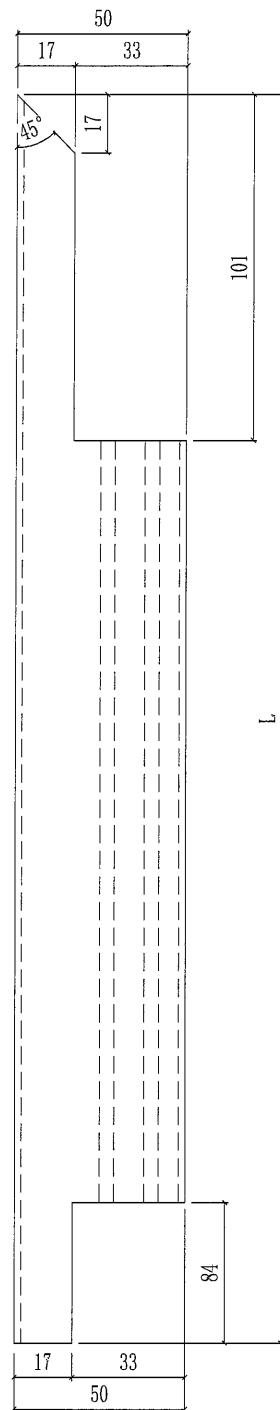


部件编号	颜色	L	数量
X85705-A09G-01	深灰色	697	92
X85705-A09G-01a	深灰色	642	15
X85705-A09W-07	白色	247	15
X85705-A09G-07	深灰色	247	15
X85705-A09G-08	深灰色	994	14

两端避位

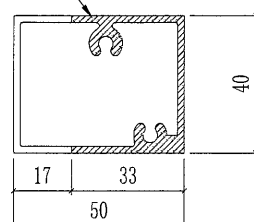


168

 美特鋁質有限公司 MIDI Aluminium Fabricator Ltd.						工程號	J851	類別		物料號	-			
						地盘	青衣190	制圖	W. E. X	2020-06-13	圖號	X85705-A09-3		
修改	A	-	-	採用工廠	✓	地盘		图纸名称	AC格栅加工图	復核	-	-	數量	-
日期	27/10	-	-	材料颜色	-			材料	X85705	批准	-	-	單件重量	- (KG)

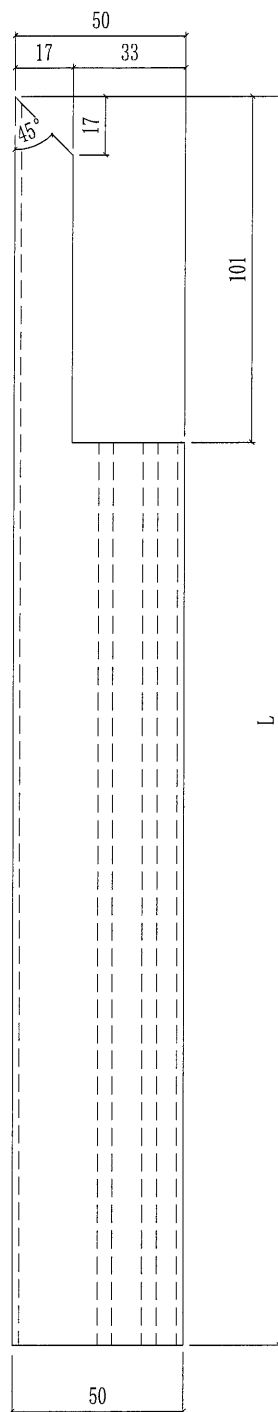


部件编号	颜色	L	数量
X85705-A09G-08a	深灰色	1020	2


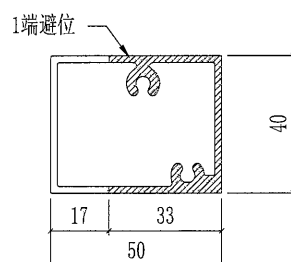


169

 美特鋁質有限公司 MIDI Aluminium Fabricator Ltd.					工程號	J851	類別		物料號	-		
					地盘	青衣190	制圖	W. E. X	2020-06-13	圖號	X85705-A10	
修改	-	-	採用	工廠	✓	地盤	图纸名称	AC格栅加工图	復核	-	數量	-
日期	-	-	材料	颜色	-		材料	X85705	批准	-	單件重量	- (KG)

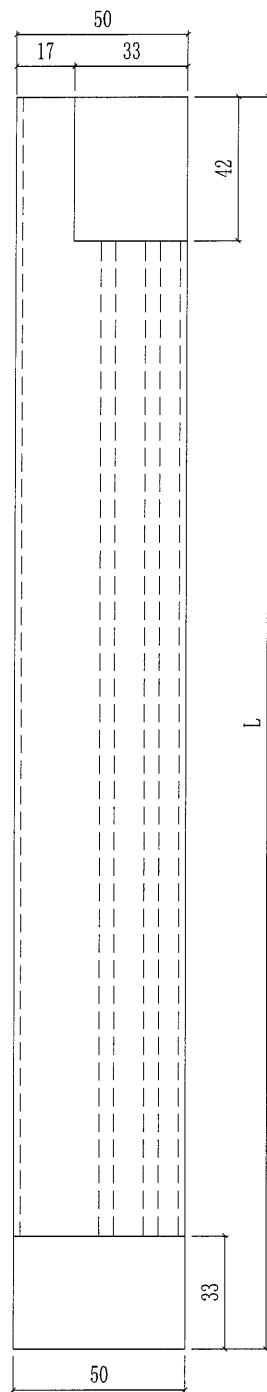


部件编号	颜色	L	数量
X85705-A10G-01	深灰色	448	15

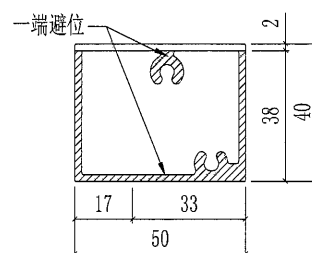
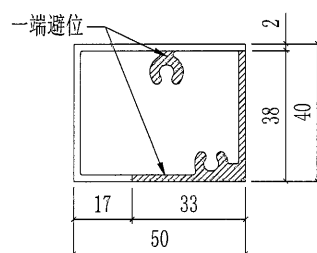


170

 美特鋁質有限公司 MIDI Aluminium Fabricator Ltd.				工程號	J851	類別		物料號	-			
				地盘	青衣190	制圖	W. E. X	2020-06-13	圖號	X85705-A11		
修改		-	-	採用工廠	✓	地盘	图纸名称	AC格栅加工图	復核	-	數量	-
日期		-	-	材料颜色	-		材料	X85705	批准	-	單件重量	- (KG)

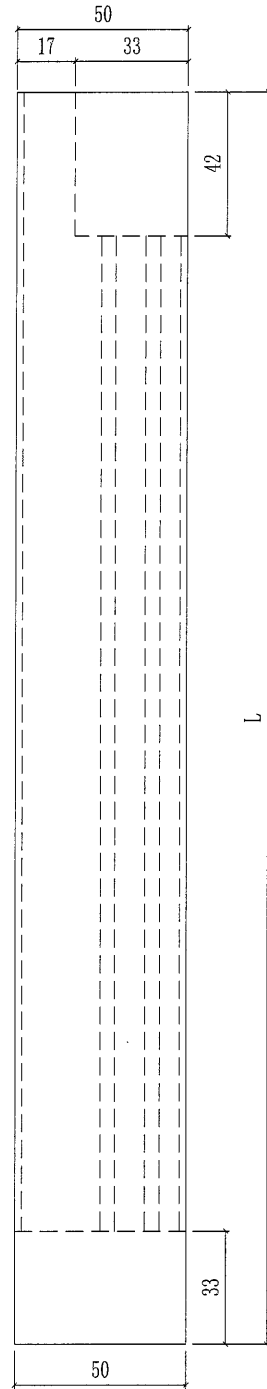

部件编号	颜色	L	数量
X85705-A11G-01	深灰色	448	15

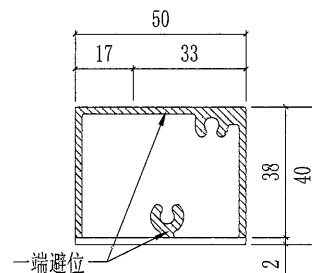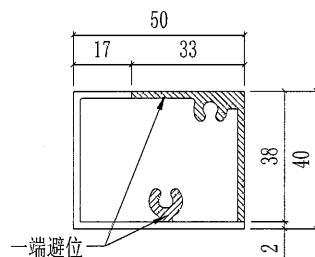

171




美特鋁質有限公司
MIDI Aluminium Fabricator Ltd.


工程號	J851
地盘	青衣190
图纸名称	AC格栅加工图
材料	X85705

類別		物料號	-	
制圖	W. E. X	2020-06-13	圖號	X85705-A12
復核	-	-	數量	-
批准	-	-	單件重量	- (KG)

修改	-	-	採用工廠	✓	地盘
日期	-	-	材料颜色	-	

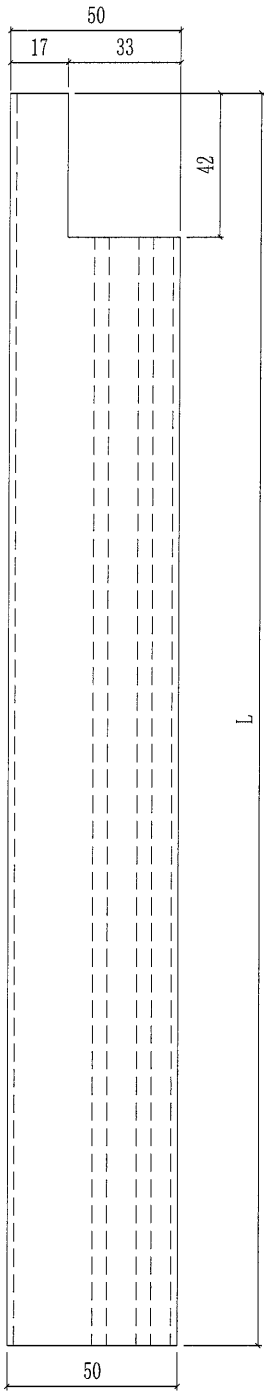

部件编号	颜色	L	数量
X85705-A12G-01	深灰色	415	15

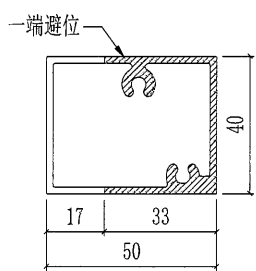


172




美特铝质有限公司
MIDI Aluminium Fabricator Ltd.


工程號	J851	類別		物料號	-
地盘	青衣190	制圖	W. E. X	圖號	X85705-B01
修改	A	-	-	採用工廠	✓
日期	27/10	-	-	材料颜色	-
图纸名称	AC格栅加工图	復核	-	數量	-
材料	X85705	批准	-	單件重量	- (KG)

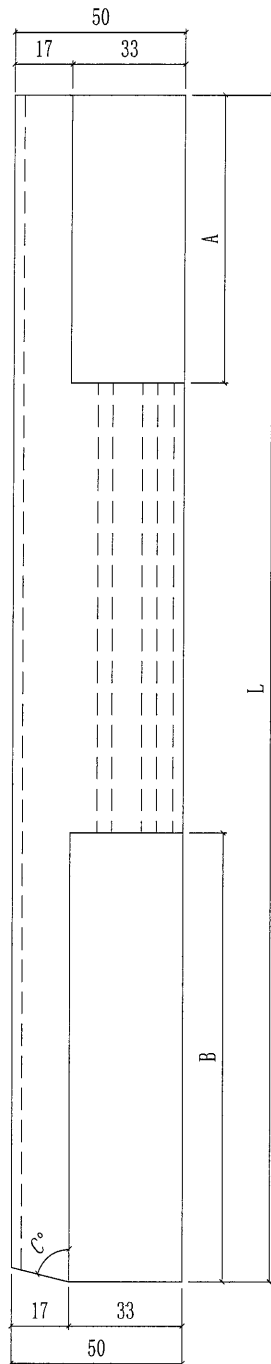

部件编号	颜色	A	B	C	L	数量
X85705-B01G-01	深灰色	84	131.4	76°	335.2	15
X85705-B01G-02	深灰色	84	137	81°	1348.6	15

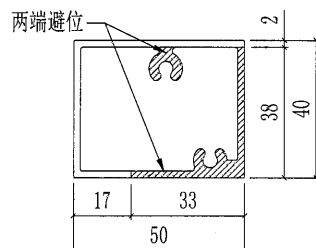


173

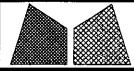



美特鋁質有限公司
MIDI Aluminium Fabricator Ltd.


工程號	J851	類別		物料號	-	
地盘	青衣190	制圖	W. E. X	2020-06-13	圖號	X85705-B02
图纸名称	AC格栅加工图	復核	-	-	數量	-
材料	X85705	批准	-	-	單件重量	- (KG)

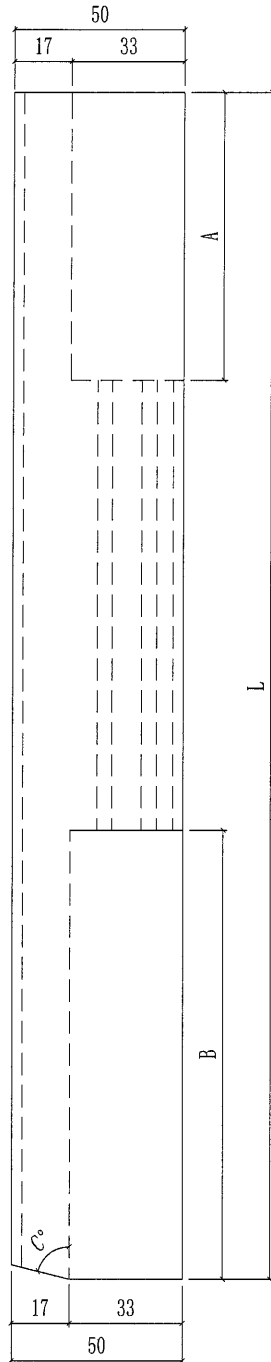


部件编号	颜色	A	B	C	L	数量
X85705-B02G-01	深灰色	84	131.4	76°	335.2	15
X85705-B02G-02	深灰色	84	137	81°	1348.6	15

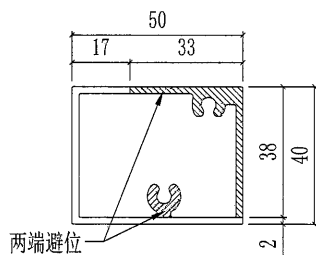

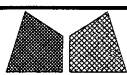 美特鋁質有限公司 MIDI Aluminium Fabricator Ltd.						工程號	J851	類別		物料號	-		
						地盘	青衣190	制圖	W. E. X	2020-06-13	圖號	X85705-B03	
修改	A	-	-	採用工廠	✓	地盤	图纸名称	AC格柵加工图	復核	-	-	數量	-
日期	27/10	-	-	材料颜色	-		材料	X85705	批准	-	-	單件重量	- (KG)

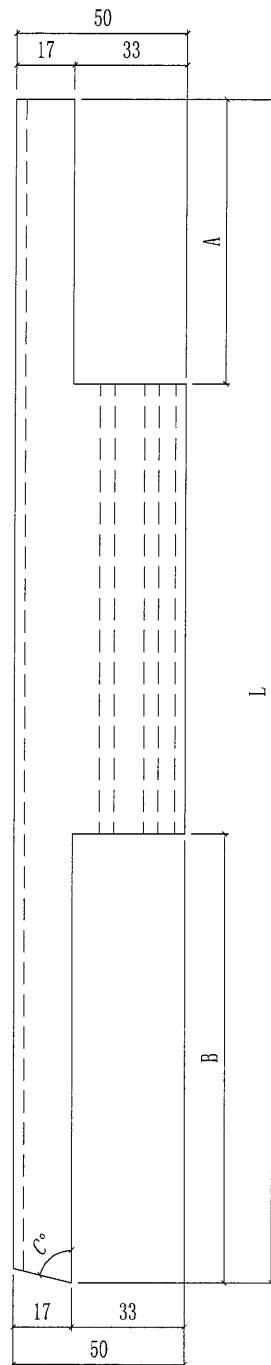



部件编号	颜色	A	B	C	L	数量
X85705-B03G-01	深灰色	83	131.4	76°	335.2	15
X85705-B03G-02	深灰色	83	137	81°	1348.6	15

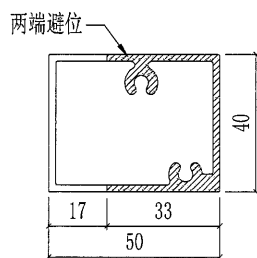

175

 美特鋁質有限公司 MIDI Aluminium Fabricator Ltd.					工程號	J851	類別		物料號	-	
					地盘	青衣190	制圖	W. E. X	2020-06-13	圖號	X85705-B07
修改		-	-	採用工廠	✓	地盘		图纸名称	AC格栅加工图	復核	-
日期		-	-	材料颜色	-			材料	X85705	批准	-
										單件重量	- (KG)



部件编号	颜色	L	数量
X85705-B07G-01	深灰色	521.2	15

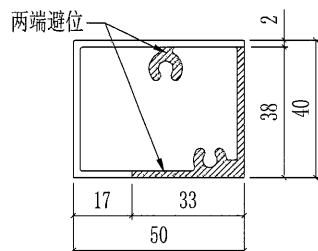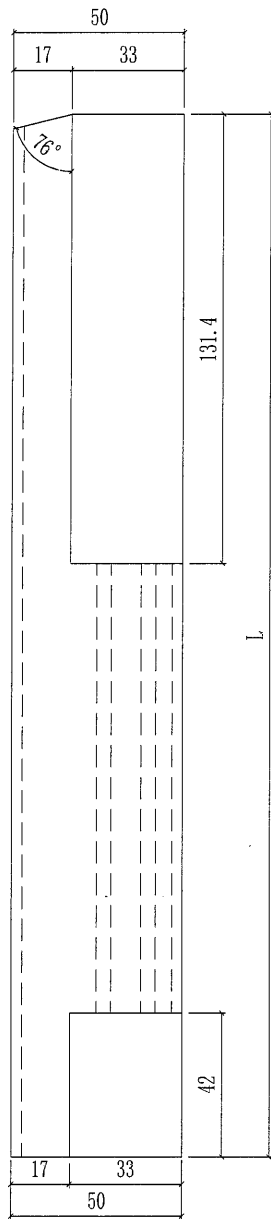

176

 美特鋁質有限公司 MIDI Aluminium Fabricator Ltd.						工程號	J851	類別		物料號	-		
						地盘	青衣190	制圖	W. E. X	2020-06-13	圖號	X85705-B08	
修改		-	-	採用工廠	✓	地盘	图纸名称	AC格栅加工图	復核	-	-	數量	-
日期		-	-	材料颜色	-		材料	X85705	批准	-	-	單件重量	- (KG)



部件编号	颜色	L	数量
X85705-B08G-01	深灰色	521.2	15

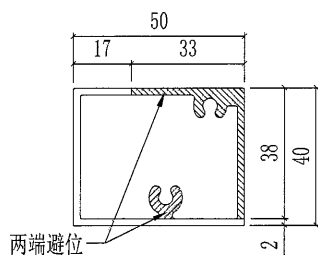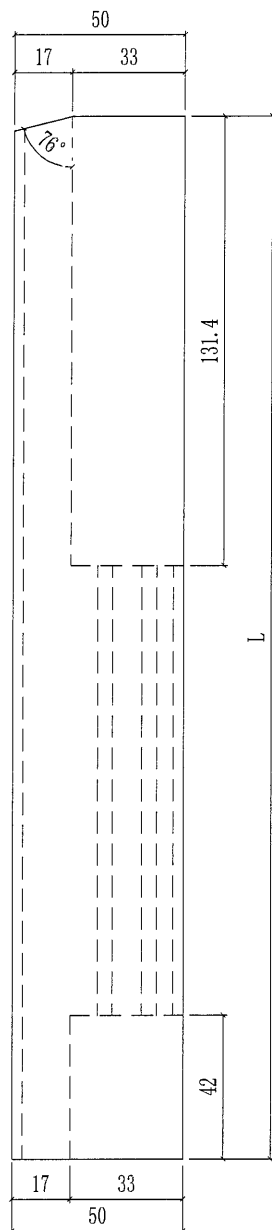

177


 美特鋁質有限公司 MIDI Aluminium Fabricator Ltd.				工程號	J851	類別		物料號	-	
				地盘	青衣190	制圖	W. E. X	2020-06-13	圖號	X85705-B09
修改		-	-	採用工廠	✓	地盘			數量	-
日期		-	-	材料颜色	-	材料	X85705	批准	-	單件重量
									-	(KG)

部件编号	颜色	L	数量
X85705-B09G-01	深灰色	521.2	15

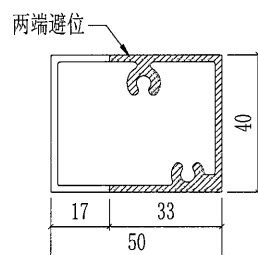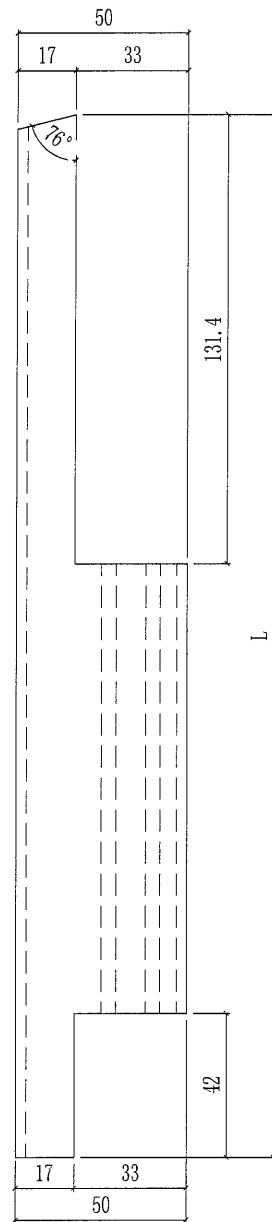


178

 美特鋁質有限公司 MIDI Aluminium Fabricator Ltd.				工程號	J851	類別		物料號	-			
				地盘	青衣190	制圖	W. E. X	2020-06-13	圖號	X85705-B13		
修改		-	-	採用工廠	✓	地盘	图纸名称	AC格柵加工图	復核	-	數量	-
日期		-	-	材料颜色	-		材料	X85705	批准	-	單件重量	- (KG)

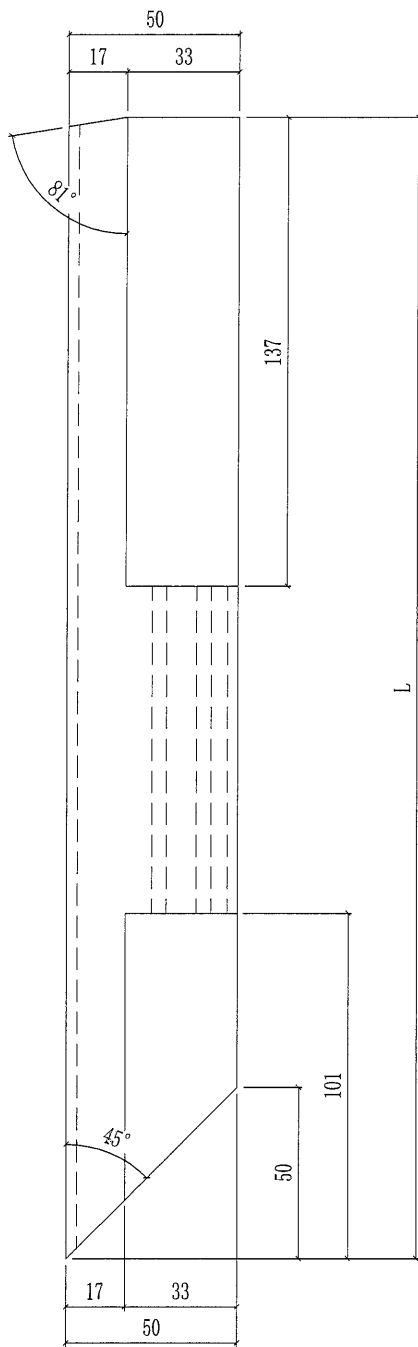


部件编号	颜色	L	数量
X85705-B13G-01	深灰色	1085.6	15

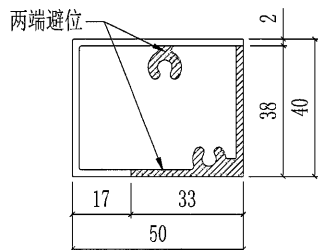


179


 美特鋁質有限公司 MIDI Aluminium Fabricator Ltd.				工程號	J851	類別		物料號	-			
				地盘	青衣190	制圖	W. E. X	2020-06-13	圖號	X85705-B14		
修改		-	-	採用工廠	✓	地盘	图纸名称	AC格栅加工图	復核	-	數量	-
日期		-	-	材料颜色	-		材料	X85705	批准	-	單件重量	- (KG)

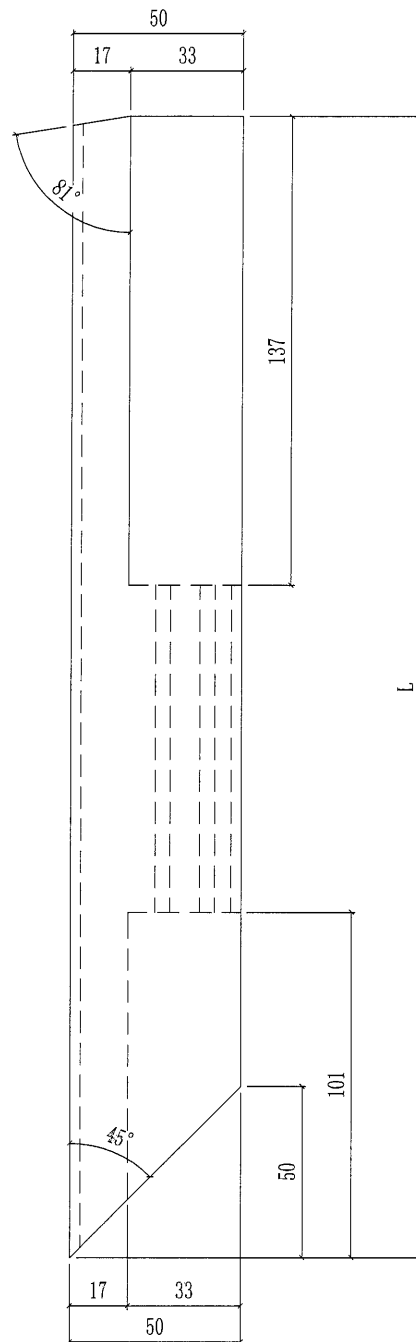

部件编号	颜色	L	数量
X85705-B14G-01	深灰色	1085.6	15

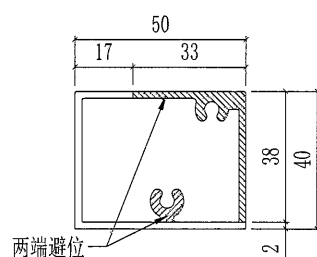


180

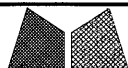


美特鋁質有限公司
MIDI Aluminium Fabricator Ltd.


工程號	J851	類別		物料號	-	
地盘	青衣190	制圖	W. E. X	2020-06-13	圖號	X85705-B15
圖紙名稱	AC格柵加工圖	復核	-	-	數量	-
材料	X85705	批准	-	-	單件重量	- (KG)

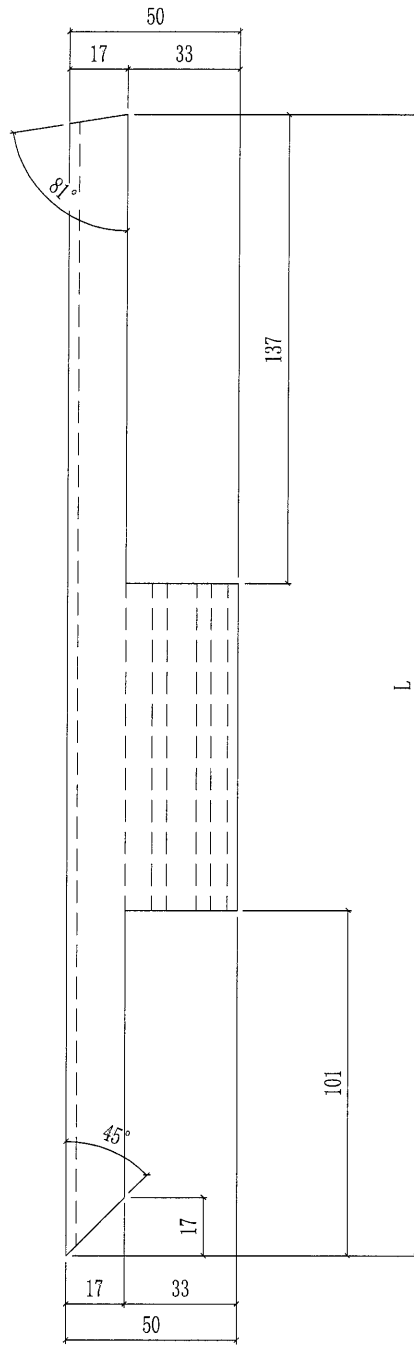

部件编号	颜色	L	数量
X85705-B15G-01	深灰色	1085.6	15

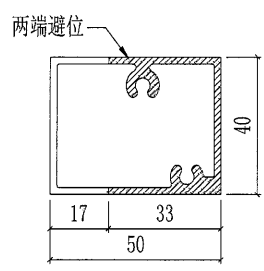

181

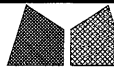

美特铝质有限公司

MIDI Aluminium Fabricator Ltd.

工程號

J851

類別

物料號

-

地盘

青衣190

制圖

W. E. X

2020-06-13

圖號

X85705-X

修改

A

-

-

採用工廠

✓

地盘

图纸名称

AC格栅加工图

復核

-

-

數量

-

日期

27/10

-

-

材料颜色

-

材料

X85705

批准


-

-


單件重量

-

(KG)

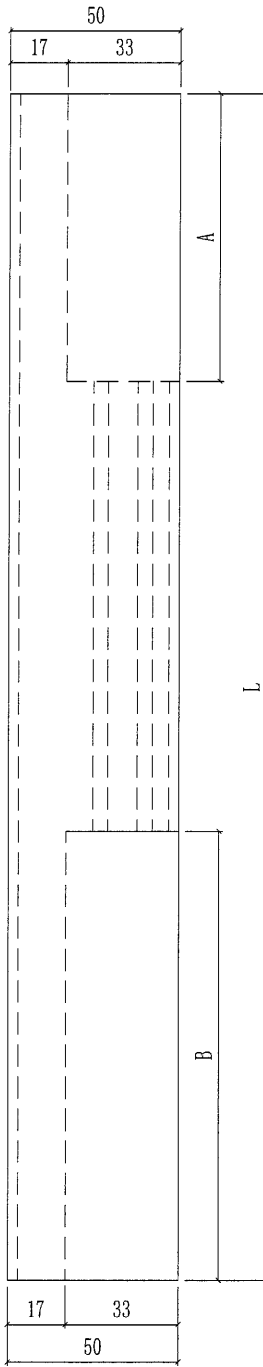


部件编号	颜色	A	B	L	数量
X85705-XG-01	深灰色	264	42	1448	15
X85705-XG-02	深灰色	42	264	1418	15

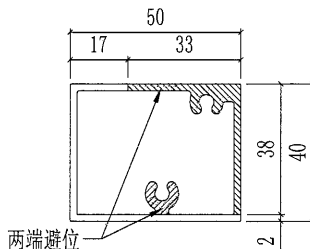


183


 美特鋁質有限公司 MIDI Aluminium Fabricator Ltd.					工程號	J851	類別		物料號	-		
					地盘	青衣190	制圖	W. E. X	2020-06-13	圖號	X85807-A01R	
修改		-	-	採用工廠	✓	地盘	图纸名称	AC格柵加工图	復核	-	數量	-
日期		-	-	材料颜色	-		材料	X85807	批准	-	單件重量	- (KG)

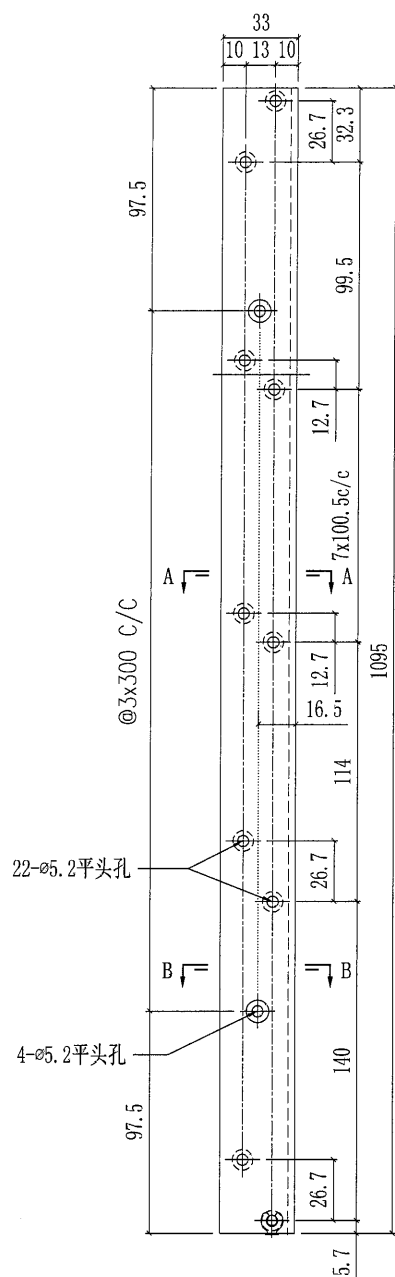


部件编号	颜色	数量
X85807-A01RG	深灰色	455
X85807-A01RW	白色	227

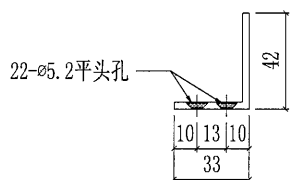

SECTION A-A


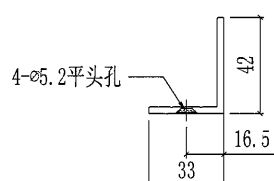


SECTION B-B

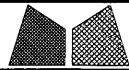
美特鋁質有限公司
MIDI Aluminium Fabricator Ltd.

工程號	J851	類別		物料號	-	
地盘	青衣190	制圖	W. E. X	2020-06-13	圖號	X85807-B01L
图纸名称	AC格柵加工图	復核	-	-	數量	-
材料	X85807	批准	-	-	單件重量	- (KG)

部件编号	颜色	数量
X85807-B01LG	深灰色	15
X85807-B01LW	白色	60

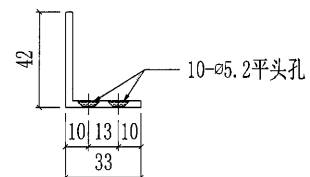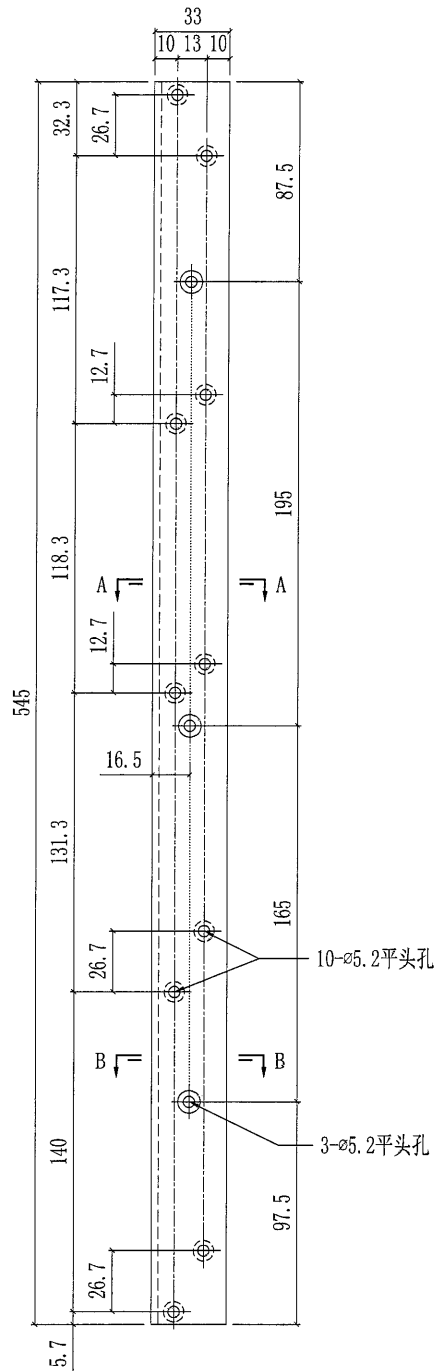

SECTION A-A



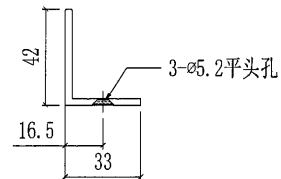


SECTION B-B

185

 美特鋁質有限公司 MIDI Aluminium Fabricator Ltd.				工程號	J851	類別		物料號	-	
				地盘	青衣190	制圖	W. E. X	2020-06-13	圖號	X85807-B01R
修改		-	-	採用工廠	✓	地盘			數量	-
日期		-	-	材料顏色	-	材料	X85807	批准	-	-
				图纸名称	AC格柵加工图	復核	-	-	單件重量	- (KG)




部件编号	颜色	数量
X85807-B01RG	深灰色	15
X85807-B01RW	白色	60

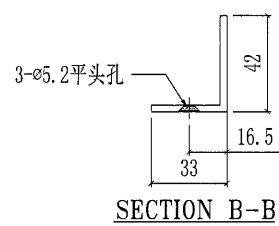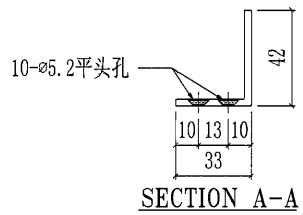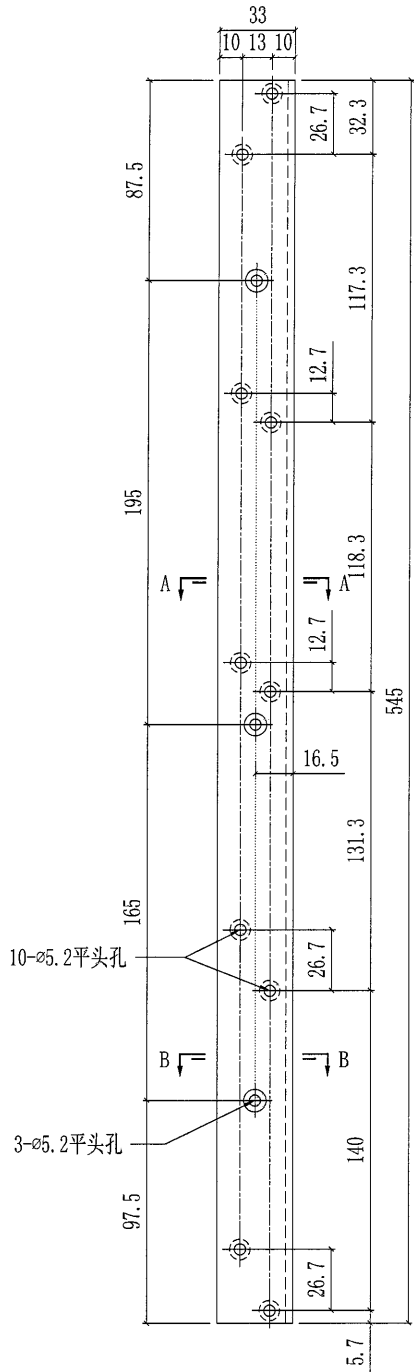


HP6

 美特鋁質有限公司 MIDI Aluminium Fabricator Ltd.					工程號	J851	類別		物料號	-		
修改		-	-	採用	工廠	✓	地盤	圖紙名稱	W. E. X	2020-06-13	圖號	X85808-A01L
日期		-	-	材料顏色	-			材料	-	-	數量	-
									-	-	單件重量	- (KG)




部件編號	顏色	數量
X85808-A01LG	深灰色	503
X85808-A01LW	白色	135

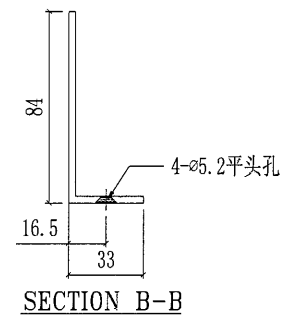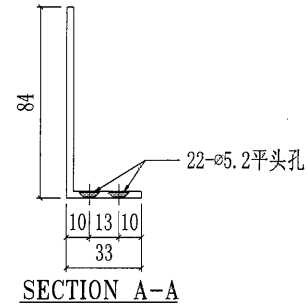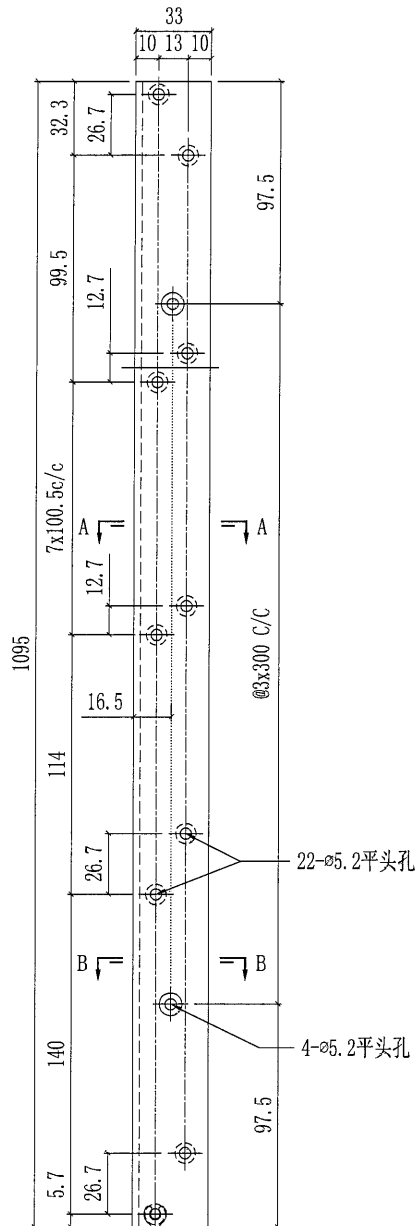

187

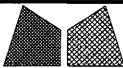 美特鋁質有限公司 MIDI Aluminium Fabricator Ltd.				工程號	J851	類別		物料號	-
修改	-	-	採用工廠	✓	地盤	圖紙名稱	AC格柵加工圖	復核	-
日期	-	-	材料顏色	-	材料	X85808	批准	-	-
								圖號	X85808-A01R
								數量	-
								單件重量	- (KG)




部件编号	颜色	数量
X85808-A01RG	深灰色	486
X85808-A01RW	白色	135

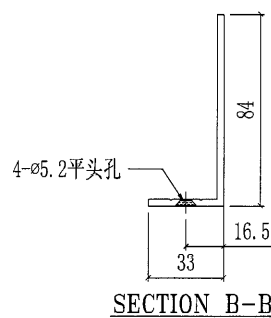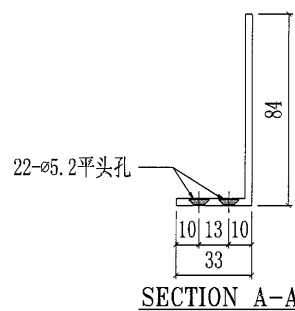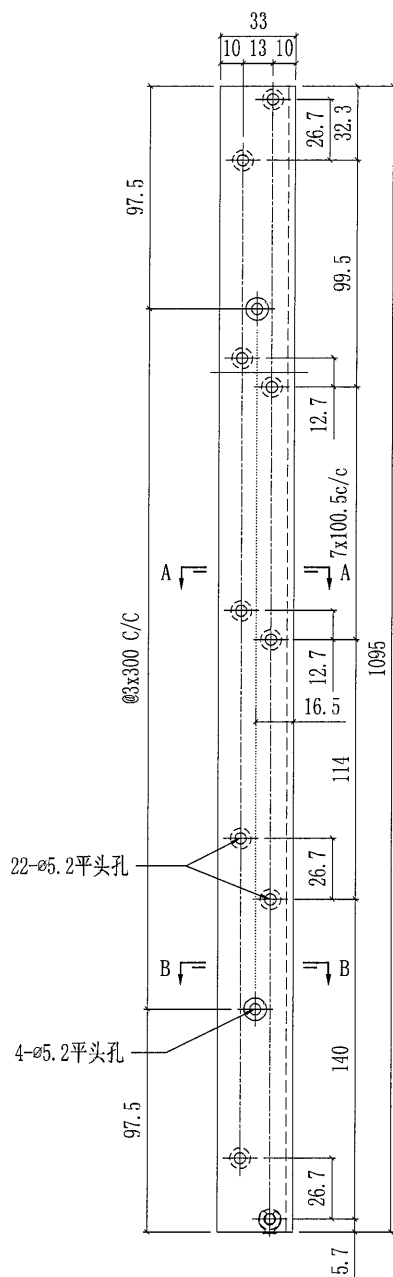

188

 美特鋁質有限公司 MIDI Aluminium Fabricator Ltd.						工程號	J851	類別		物料號	-		
修改	-	-	採用	工廠	✓	地盤	圖紙名稱	AC格柵加工圖	制圖	W. E. X	2020-06-13	圖號	X85808-A02L
日期	-	-	材料顏色	-			材料	X85808	復核	-	-	數量	-
									批准	-	-	單件重量	- (KG)




部件编号	颜色	数量
X85808-A02LG	深灰色	30
X85808-A02LW	白色	30

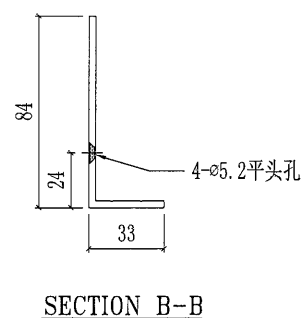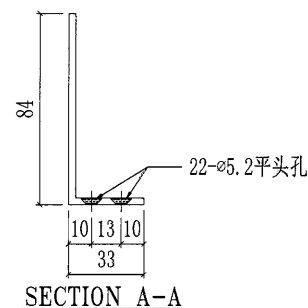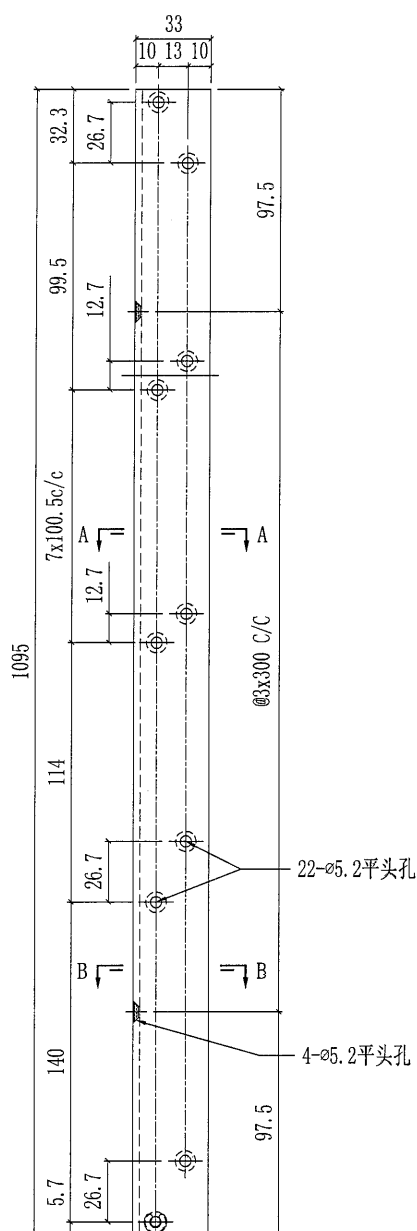

189

 美特鋁質有限公司 MIDI Aluminium Fabricator Ltd.				工程號	J851	類別		物料號	-
修改	-	-	採用工廠	✓	地盤	圖紙名稱	AC格柵加工圖	復核	-
日期	-	-	材料顏色	-		材料	X85808	批准	-
								圖號	X85808-A02R
								數量	-
								單件重量	- (KG)



部件编号	颜色	数量
X85808-A02RG	深灰色	30
X85808-A02RW	白色	30

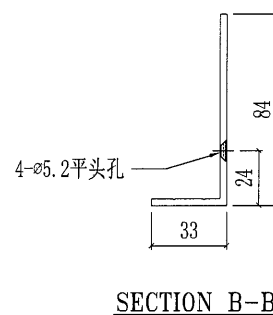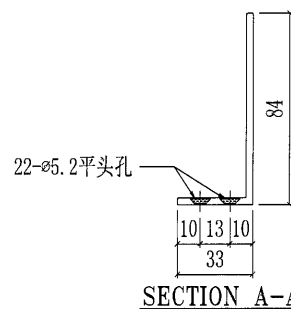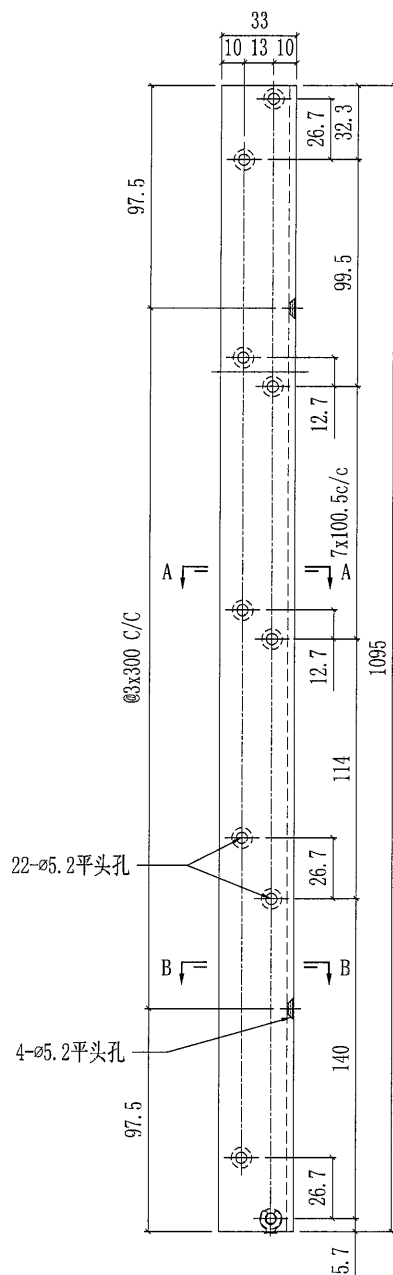


190

 美特鋁質有限公司 MIDI Aluminium Fabricator Ltd.				工程號	J851	類別		物料號	-
修改	-	-	採用工廠	✓	地盤	圖紙名稱	AC格柵加工圖	復核	-
日期	-	-	材料顏色	-	材料	X85808	批准	-	-
								圖號	X85808-A03
								數量	-
								單件重量	- (KG)

部件编号	颜色	数量
X85808-A03G	深灰色	17


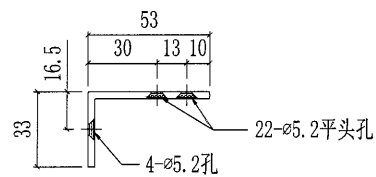
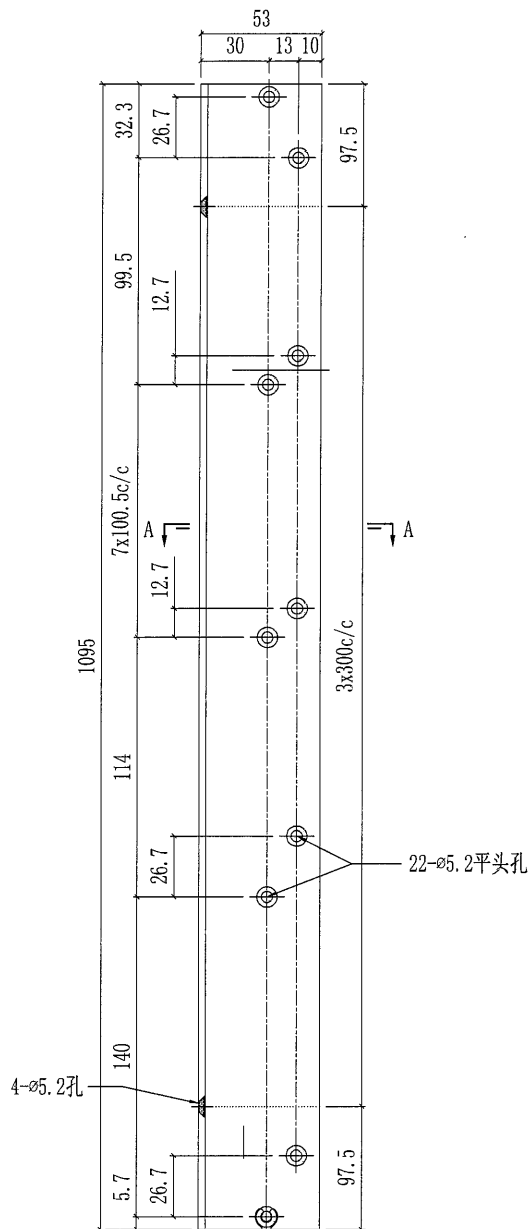


SECTION A-A

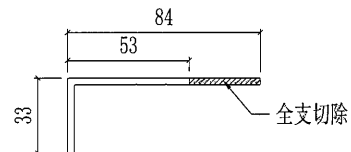


 美特鋁質有限公司 MIDI Aluminium Fabricator Ltd.				工程號	J851	類別		物料號	-				
				地盘	青衣190	制圖	W. E. X	2020-06-13	圖號	X85808-B01L			
修改	A	-	-	採用工廠	✓	地盤	图纸名称		AC格柵加工图	復核	-	數量	-
日期	27/10	-	-	材料顏色	-		材料	X85808	批准	-	-	單件重量	- (KG)





部件編號	顏色	數量
X85808-B01LG	深灰色	75
X85808-B01LW	白色	30

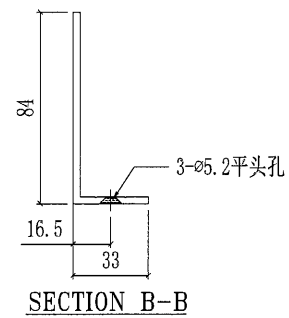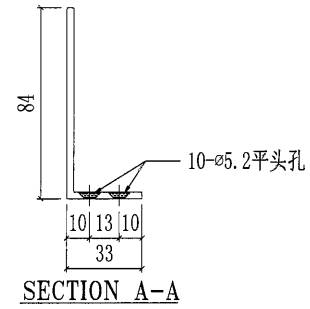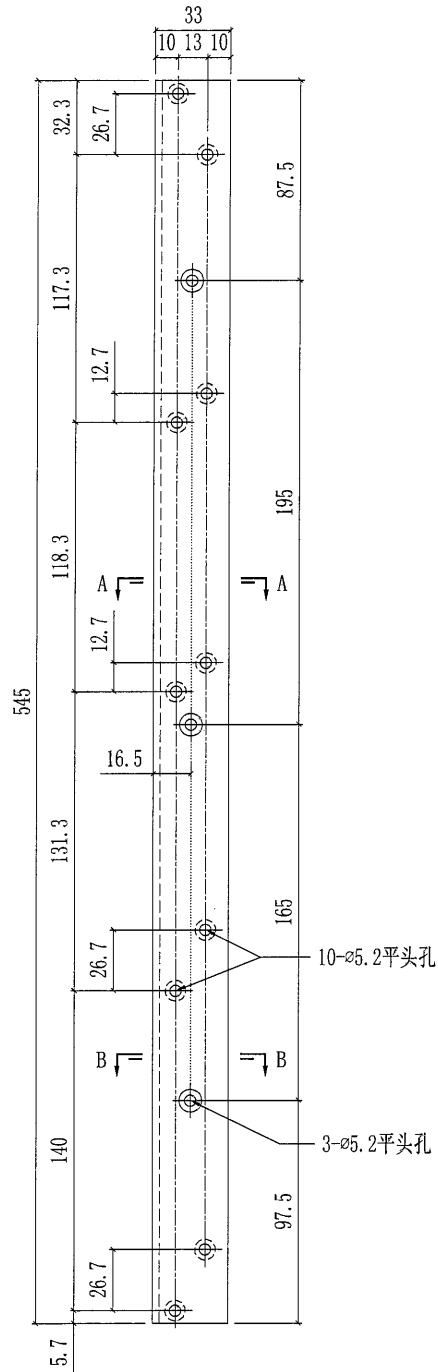


193

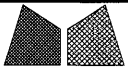 美特鋁質有限公司 MIDI Aluminium Fabricator Ltd.				工程號	J851	類別		物料號	-
修改	-	-	採用工廠	✓	地盤	圖紙名稱	AC格柵加工圖	復核	-
日期	-	-	材料顏色	-	材料	131x33x3mm厚鋁角	批准	-	-
				圖號	AL01-B01L	數量	-	單件重量	- (KG)

部件編號	顏色	數量
AL01-B01LG	深灰色	15

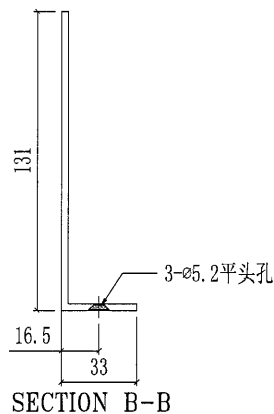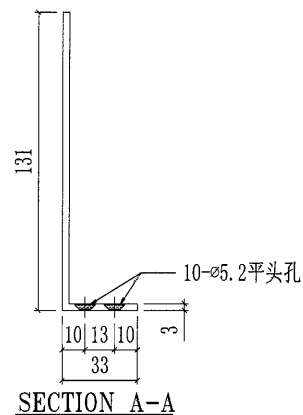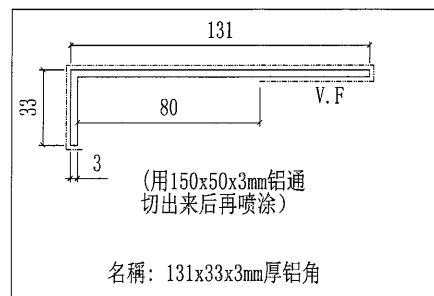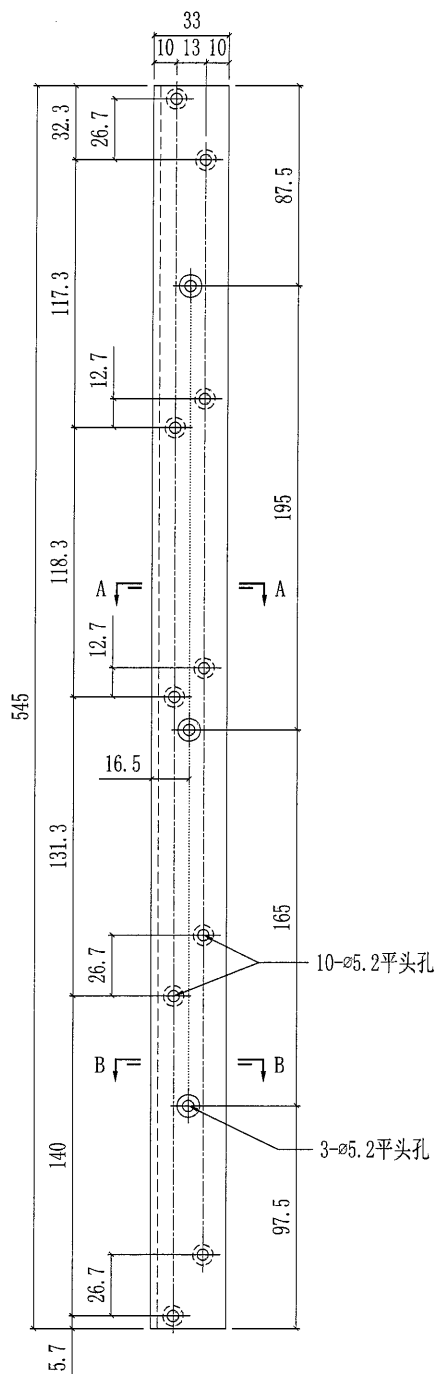

194

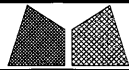

美特鋁質有限公司
MIDI Aluminium Fabricator Ltd.

工程號 J851
地盘 青衣190
图纸名称 AC格栅加工图
材料 131x33x3mm厚铝角

類別
制圖 W. E. X
復核
批准

物料號 -
2020-06-13
數量 -
單件重量 - (KG)

圖號 AL01-B01R
數量 -
單件重量 - (KG)

修改
日期





-
-

採用工廠

✓ 地盘

材料颜色 -

部件编号	颜色	数量
AL01-B01RG	深灰色	15

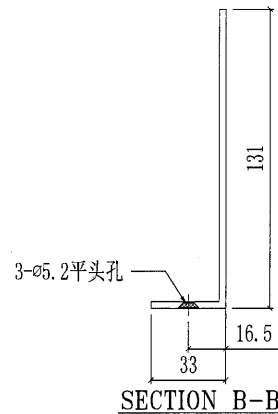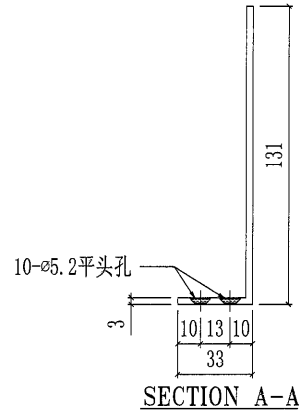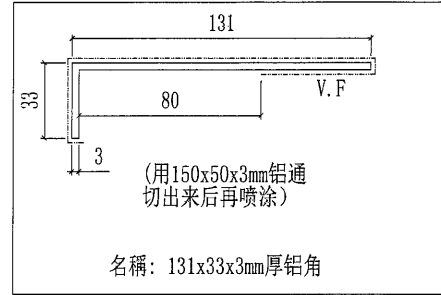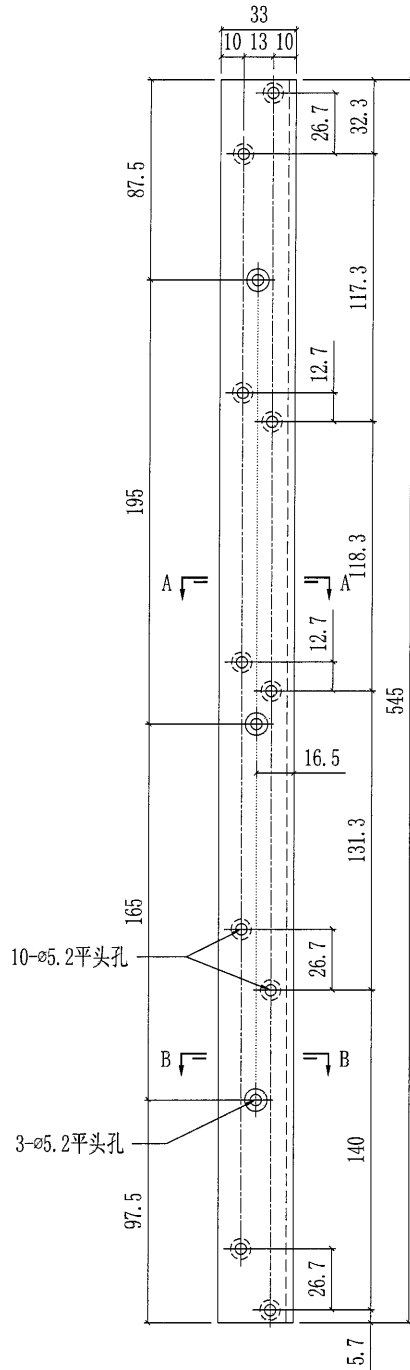





195



美特鋁質有限公司
MIDI Aluminium Fabricator Ltd.

工程號	J851	類別		物料號	-	
地盘	青衣190	制圖	W. E. X	2020-06-13	圖號	AL01-B02L
圖紙名稱	AC格栅加工图	復核	-	-	數量	-
材料	137x33x3mm厚铝角	批准	-	-	單件重量	- (KG)





部件编号	颜色	数量
AL01-B02LG	深灰色	15

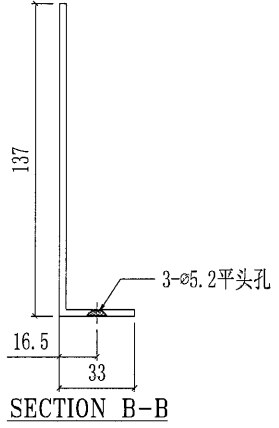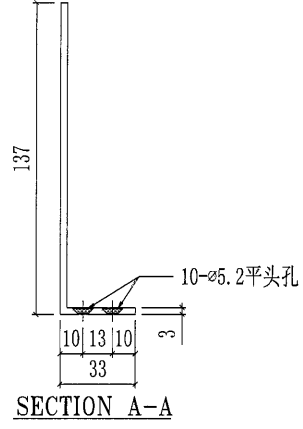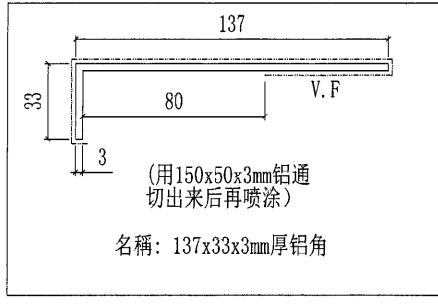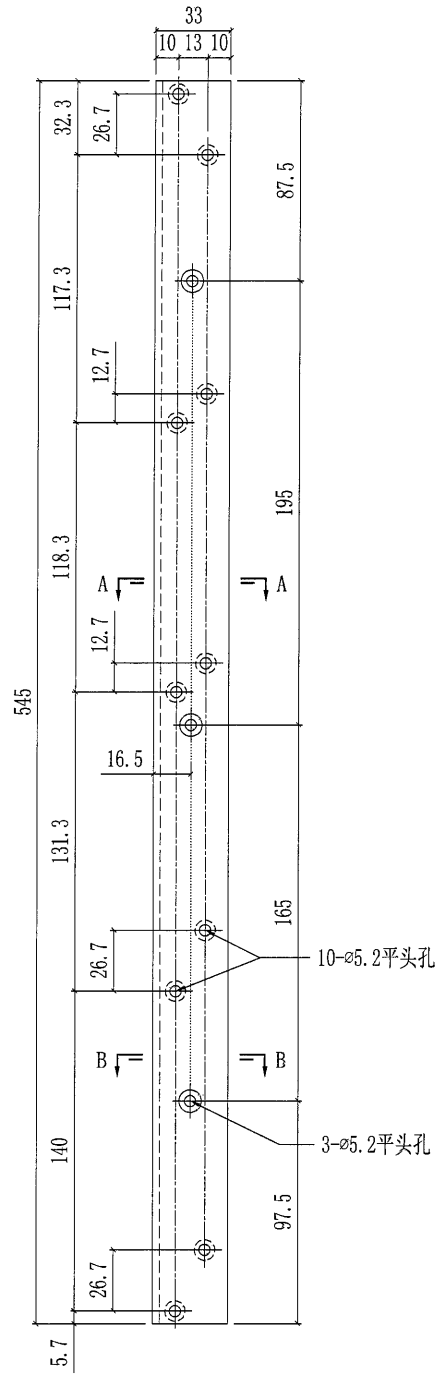

196

 美特鋁質有限公司 MIDI Aluminium Fabricator Ltd.						工程號	J851	類別		物料號	-		
修改	-	-	採用	工廠	✓	地盤	圖紙名稱	AC格柵加工圖	制圖	W. E. X	2020-06-13	圖號	AL01-B02R
日期	-	-	材料顏色	-			材料	137x33x3mm厚鋁角	復核	-	-	數量	-
									批准	-	-	單件重量	- (KG)

部件編號	顏色	數量
AL01-B02RG	深灰色	15

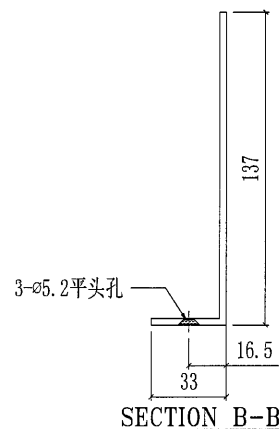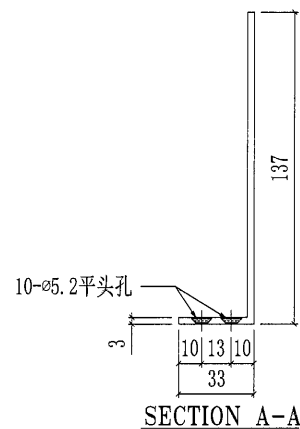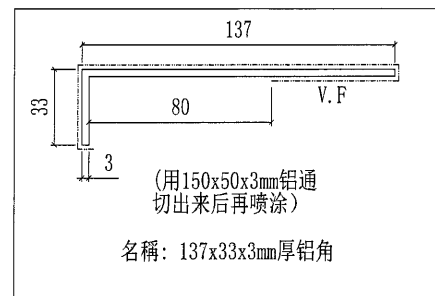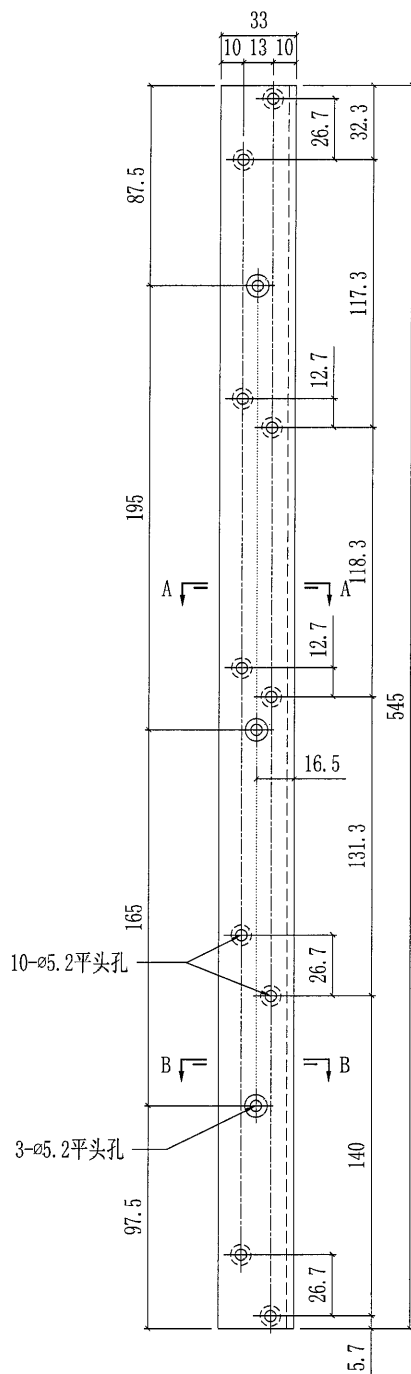

[illegible]