




工程號

J-851

地盤

青衣明翹匯

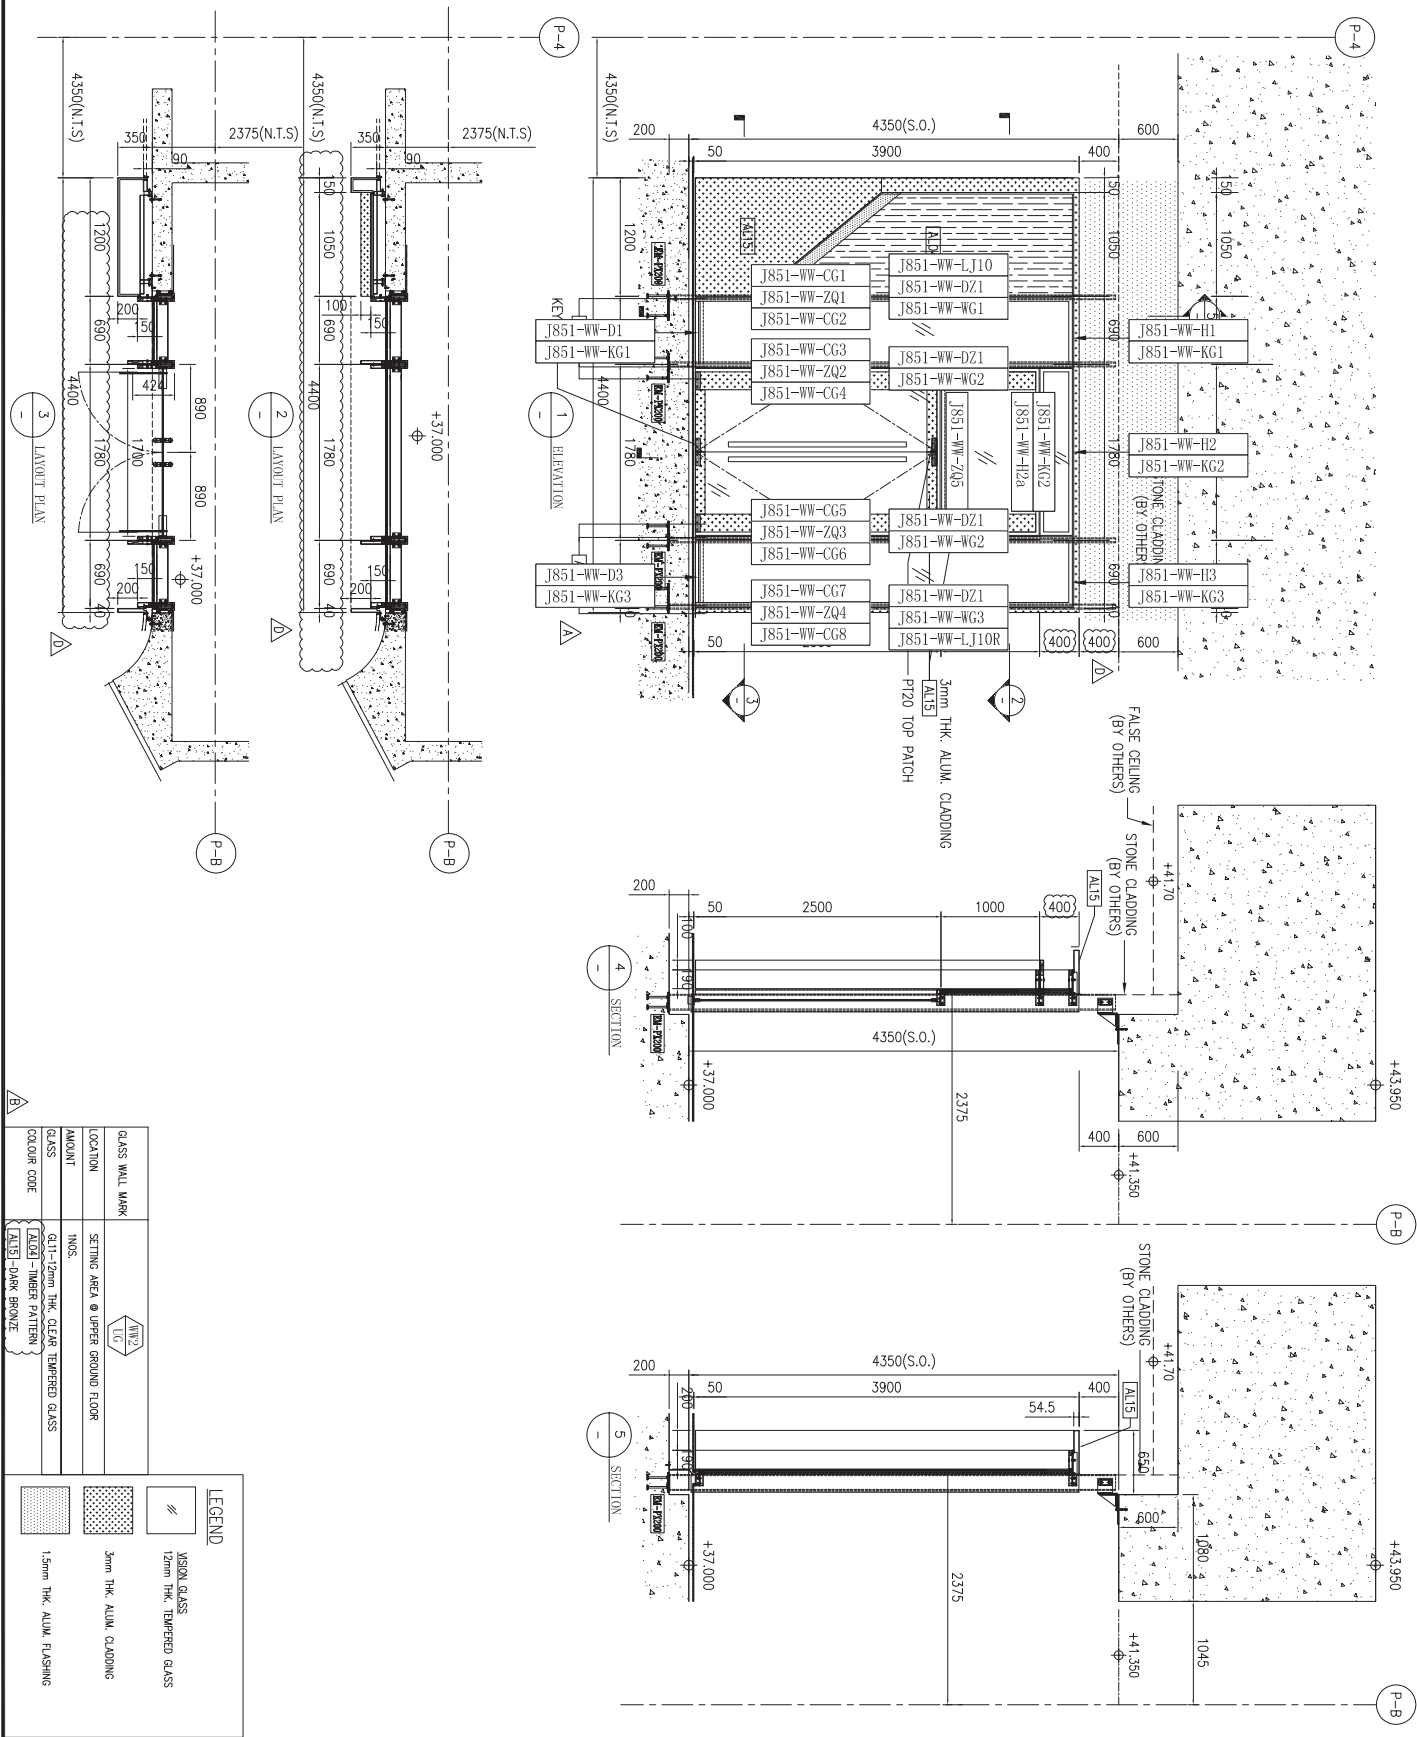

GLASS WALL MARK	
LOCATION	SETTING AREA @ UPPER GROUND FLOOR
AMOUNT	1 NOS.
GLASS	GL11-12mm THK. CLEAR TEMPERED GLASS
COLOUR CODE	[ALU1] - DARK BRONZE

LEGEND	
[Symbol]	12mm THK. TEMPERED GLASS
[Symbol]	3mm THK. ALUM. CLADDING
[Symbol]	1.5mm THK. ALUM. FLASHING

名稱	型材安裝位置圖	制圖	黃漢卿	2021.2.22	修改	
材料		復核			日期	
顏色		批准			圖號	J851-WW-PE03a




工程號

J-851

地盤

青衣明翹匯

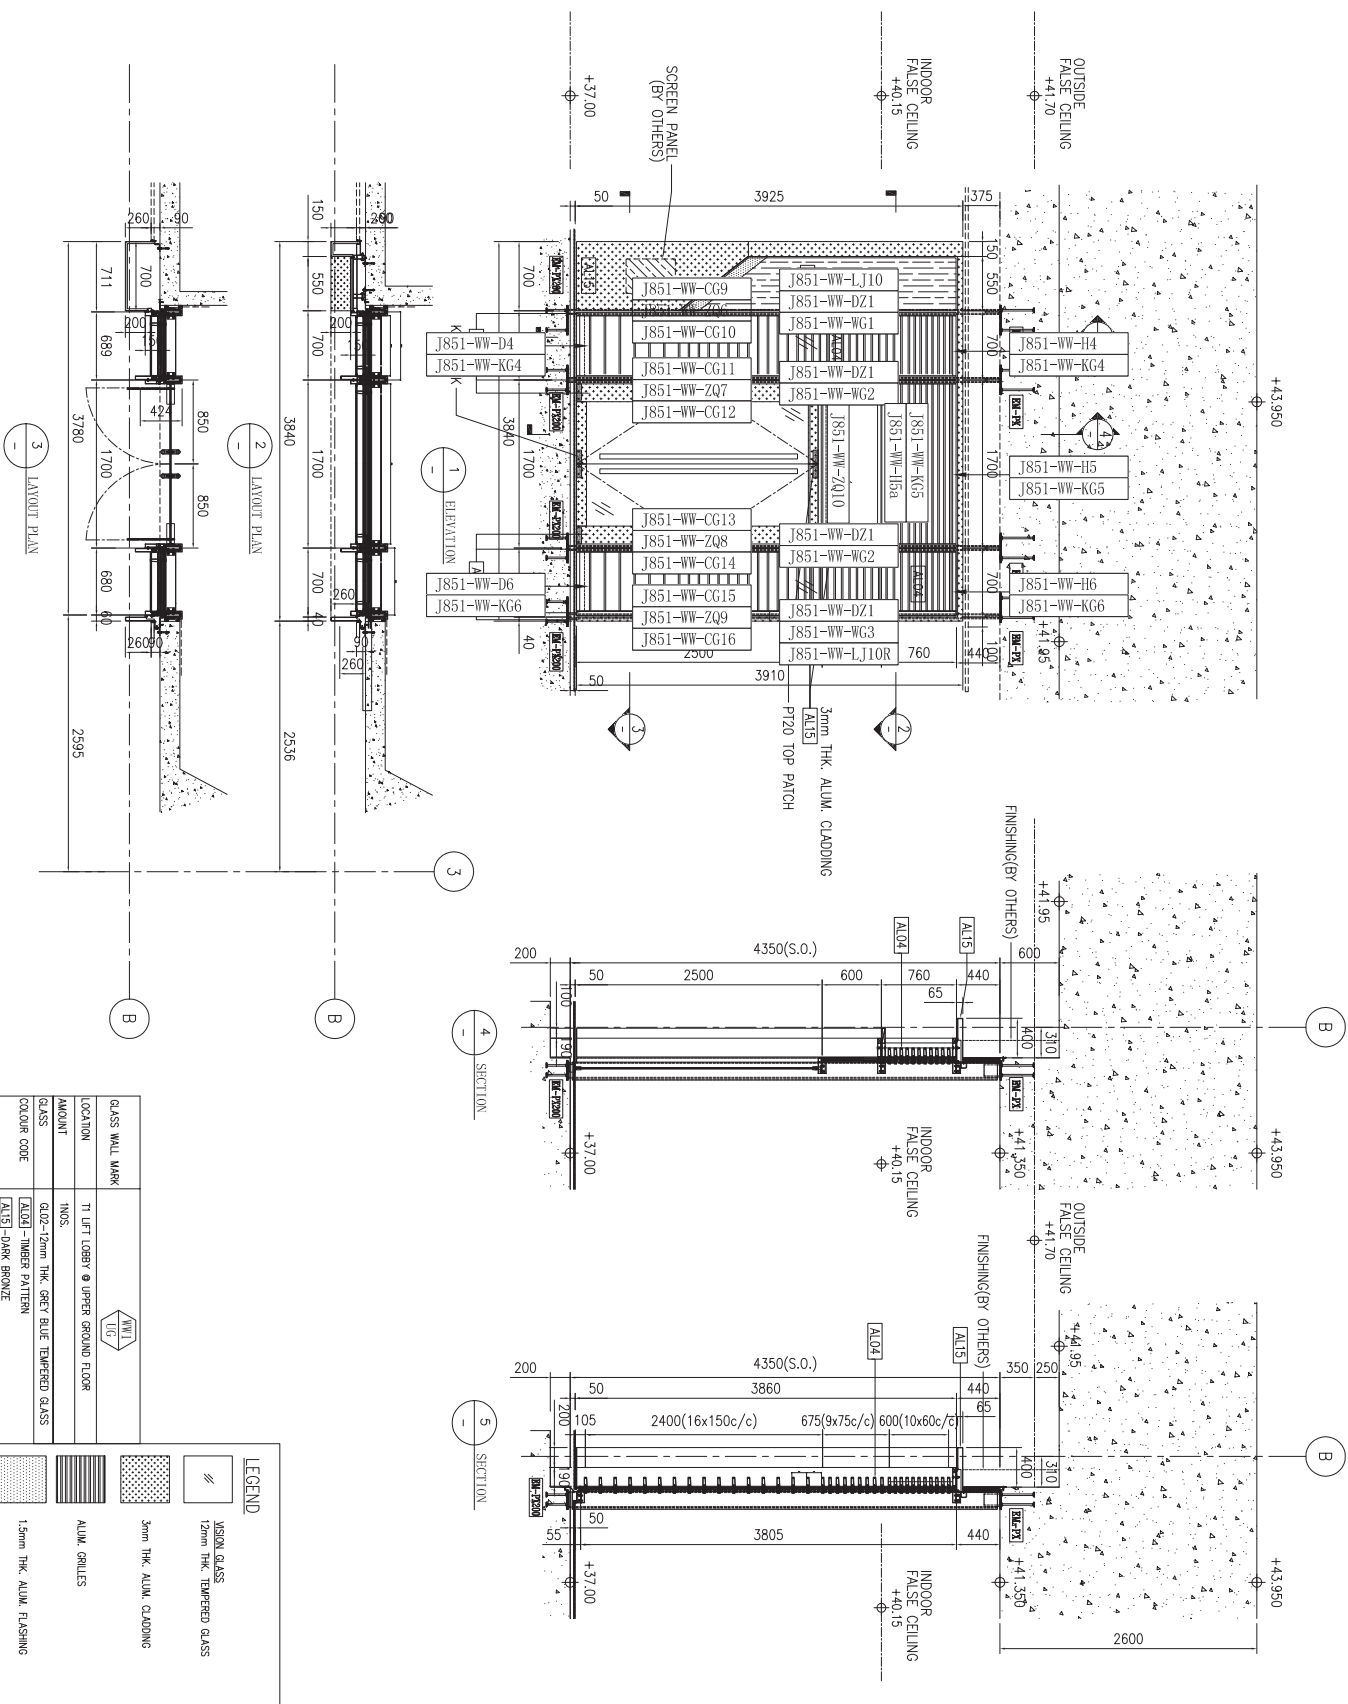

GLASS WALL MARK	
LOCATION	T1 LFT LOBBY @ UPPER GROUND FLOOR
AMOUNT	1 NOS.
GLASS	GL02-12mm THK. GREY BLUE TEMPERED GLASS

LEGEND	
	12mm THK. TEMPERED GLASS
	3mm THK. ALUM. CLADDING
	ALUM. GRILLES
	1.5mm THK. ALUM. FLASHING

名稱	型材安裝位置圖	制圖	黃漢卿	2021. 2. 22	修改	
材料		復核			日期	
顏色		批准			圖號	J851-WW-PE02a




美特鋁質 有限公司
MIDI Aluminium Fabricator Ltd.

工程號

J-851

地盤

青衣明翹匯

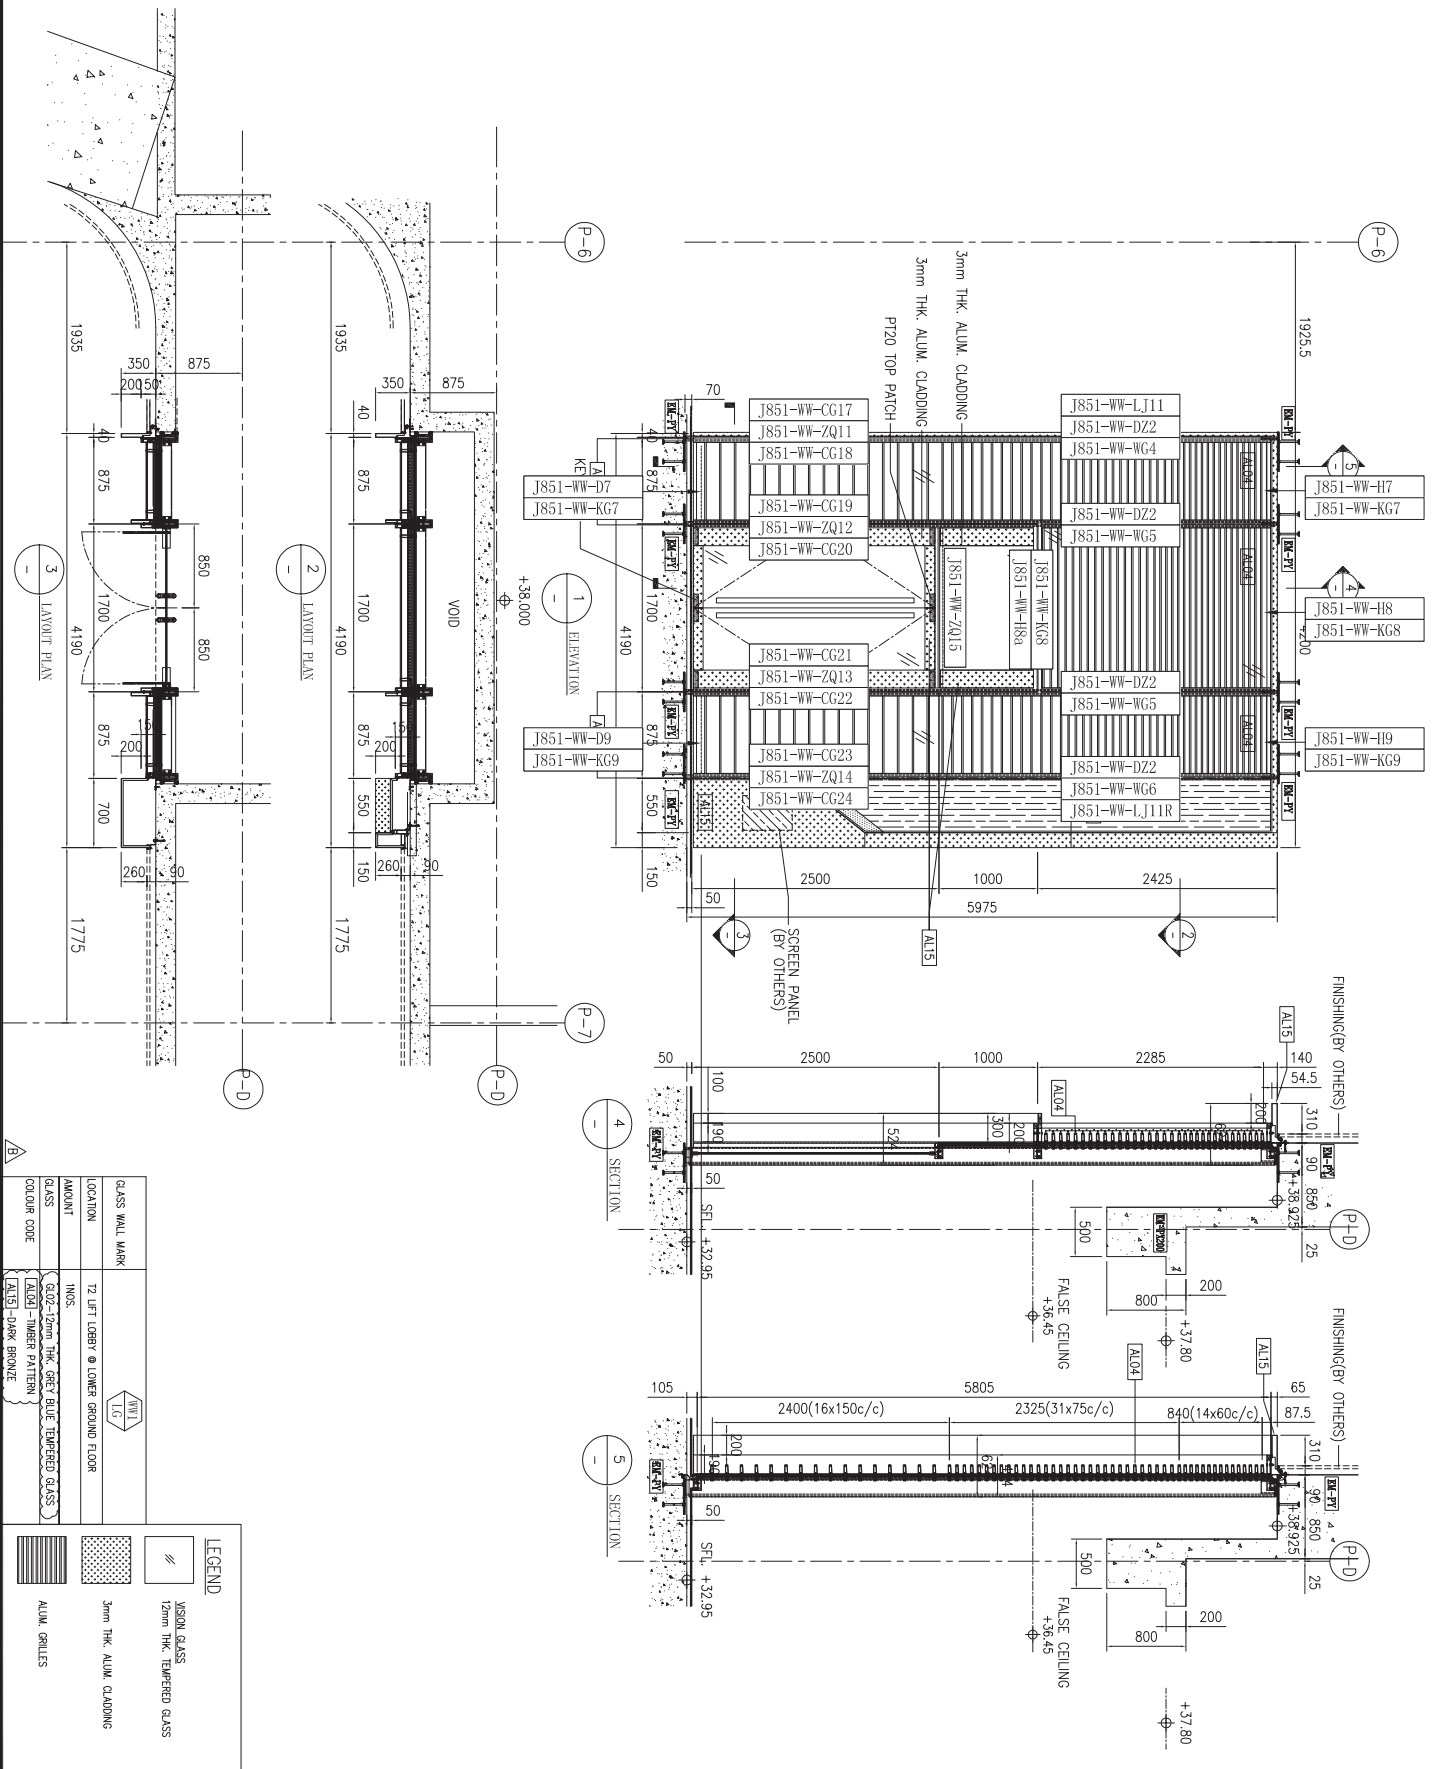

GLASS WALL MARK	GLASS

LEGEND	
	VISION GLASS
	12mm THK TEMPERED GLASS
	3mm THK ALUM. CLADDING
	ALUM. GRILLES

名稱	型材安裝位置圖	制圖	黃漢卿	2021.2.22	修改	
材料		復核			日期	
顏色		批准			圖號	J851-WW-PE01a





工程號

J-851

地盤

青衣明翹匯

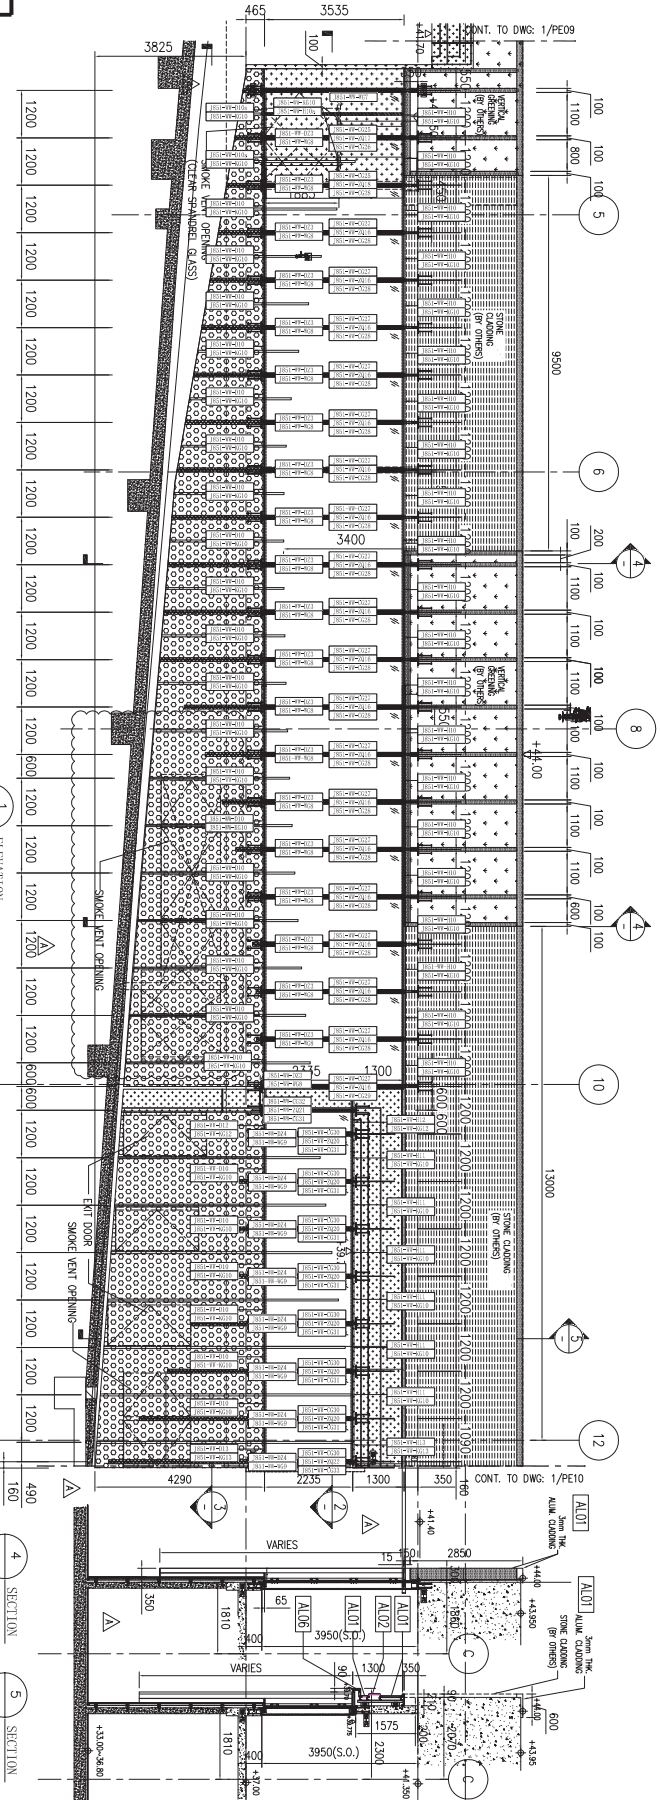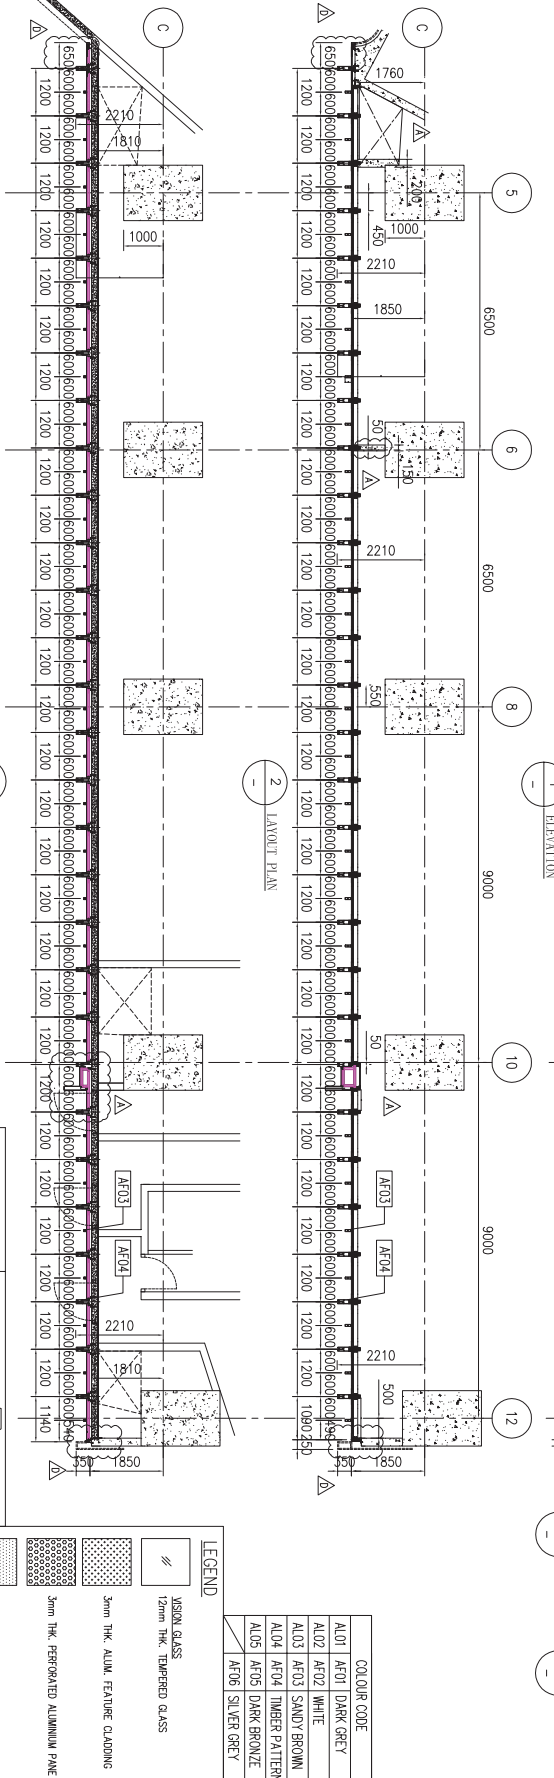

GLASS WALL MARK	
LOCATION	SETTING AREA @ UPPER GROUND FLOOR
GLASS	Q11-12mm THK. CLEAR TEMPERED GLASS

LEGEND	
	VISION GLASS
	12mm THK. TEMPERED GLASS
	3mm THK. ALUM. FEATURE CLADDING
	3mm THK. PERFORATED ALUMINIUM PANE
	15mm THK. ALUM. FLASHING
	AF03-ALUM. FEATURE
	AF04-ALUM. FEATURE

COLOUR CODE	
AL01	AF01 DARK GREY
AL02	AF02 WHITE
AL03	AF03 SANDY BROWN
AL04	AF04 TIMBER PATTERN
AL05	AF05 DARK BRONZE
AF06	SILVER GREY

名稱	型材安裝位置圖
材料	
顏色	

制圖	黃漢卿
復核	
批准	
日期	2021.2.22

修改	
日期	
圖號	J851-WW-PE07a





工程號

J-851

地盤

青衣明翹匯

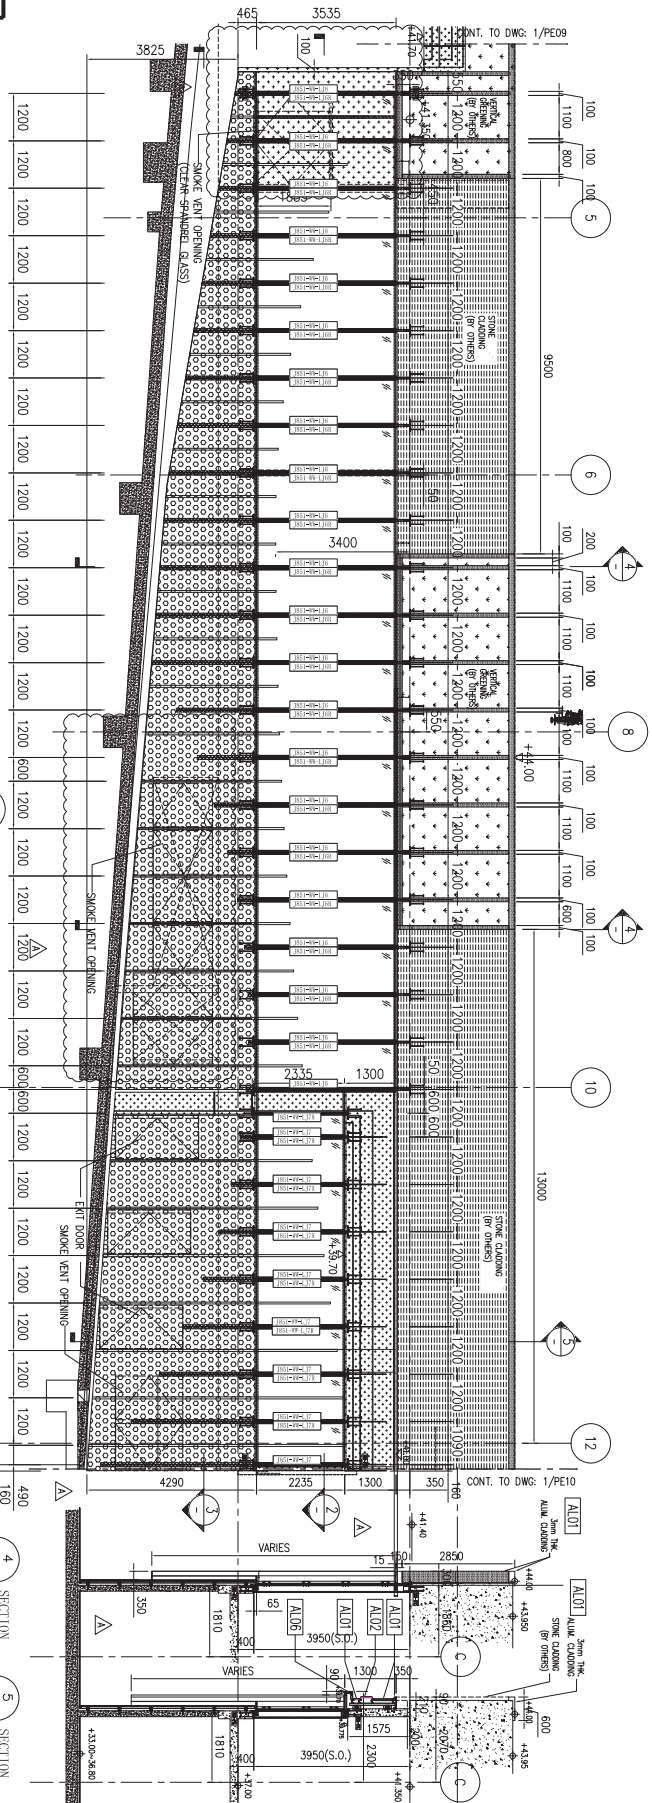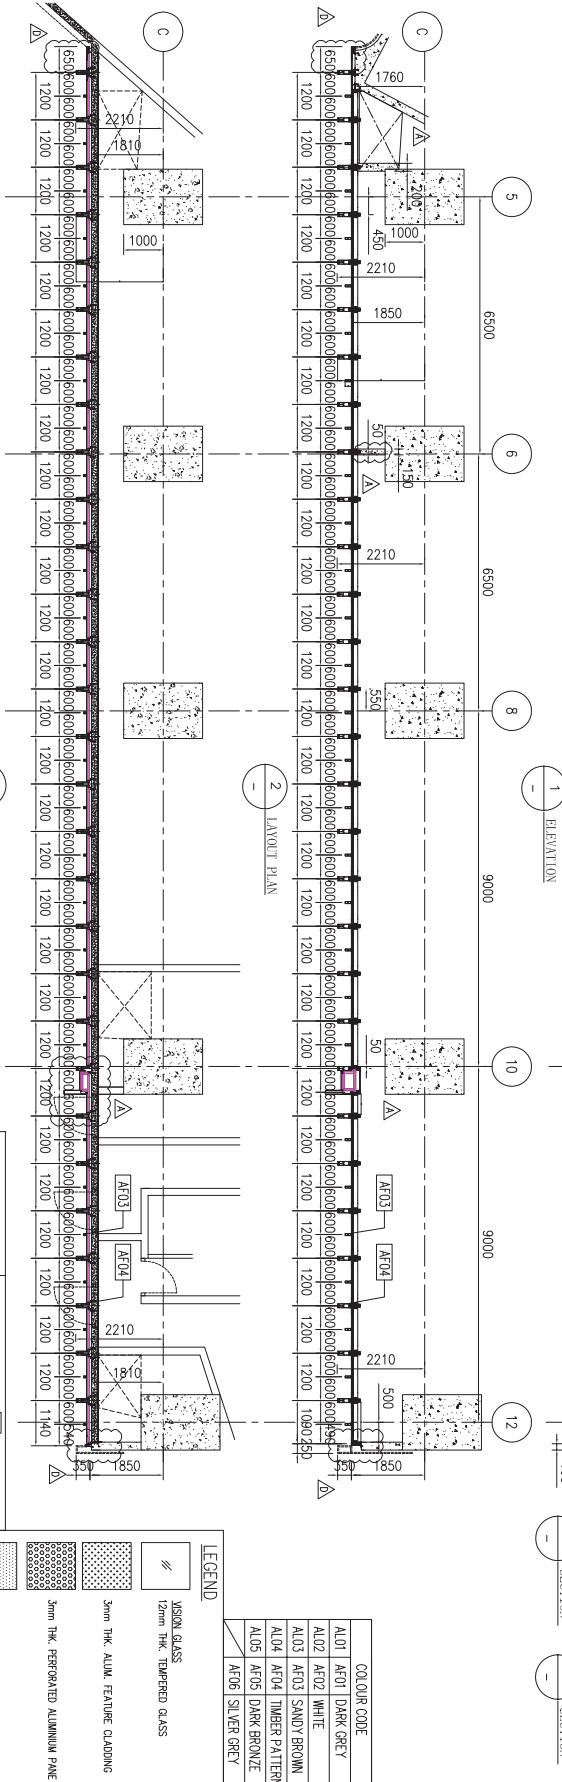

GLASS WALL MARK	SETTING AREA @ UPPER GROUND FLOOR
LOCATION	TONGS
MARKET	GLASS: 611-12mm THK. CLEAR TEMPERED GLASS

	15mm THK. ALUM. FLASHING
	AF03-ALUM. FEATURE
	AF04-ALUM. FEATURE
	3mm THK. ALUM. FEATURE CLADDING
	3mm THK. PERFORATED ALUMINIUM FRAME
	12mm THK. TEMPERED GLASS

LEGEND	
VISION GLASS	
A101	AF01 DARK GREY
A102	AF02 WHITE
A103	AF03 SANDY BROWN
A104	AF04 TIMBER PATTERN
A105	AF05 DARK BRONZE
A106	AF06 SILVER GREY

名稱	玻璃單元压条铝角安裝位置圖	制圖	黃漢卿	2021.2.22	修改	
材料		復核			日期	
顏色		批准			圖號	J851-WW-PE07b




工程號

J-851

地盤

青衣明翹匯

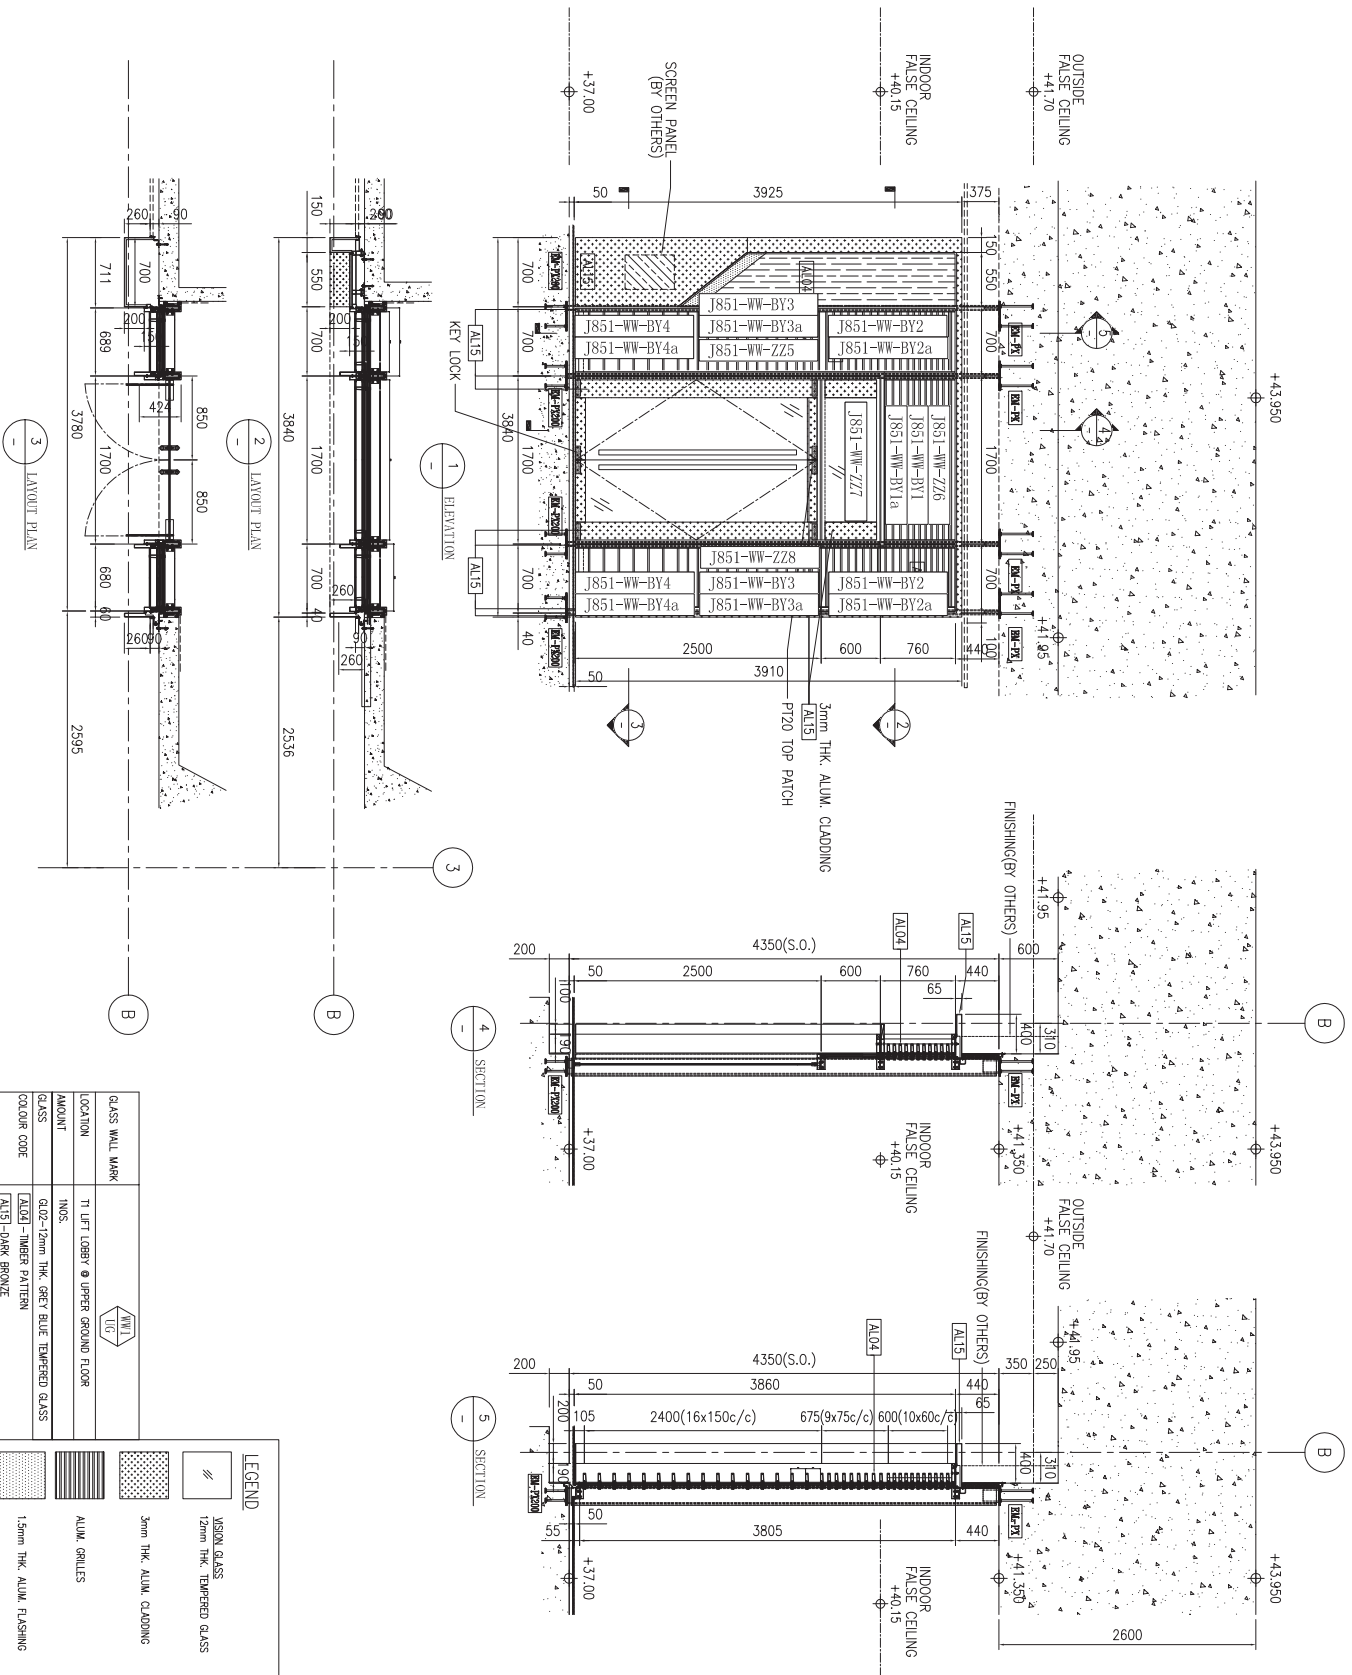

GLASS WALL MARK	
LOCATION	T1 LFT LOBBY @ UPPER GROUND FLOOR
AMOUNT	1 NOS.
GLASS	GL02-12mm THK. GREY BLUE TEMPERED GLASS

	12mm THK. TEMPERED GLASS
	3mm THK. ALUM. CLADDING
	ALUM. GRILLES

名稱	玻璃單元及百葉安裝位置圖	制圖	黃漢卿	2021.2.22	修改	
材料		復核			日期	
顏色		批准			圖號	J851-WW-PE02




美特鋁質 有限公司
MIDI Aluminium Fabricator Ltd.

工程號

J-851

地盤

青衣明翹匯

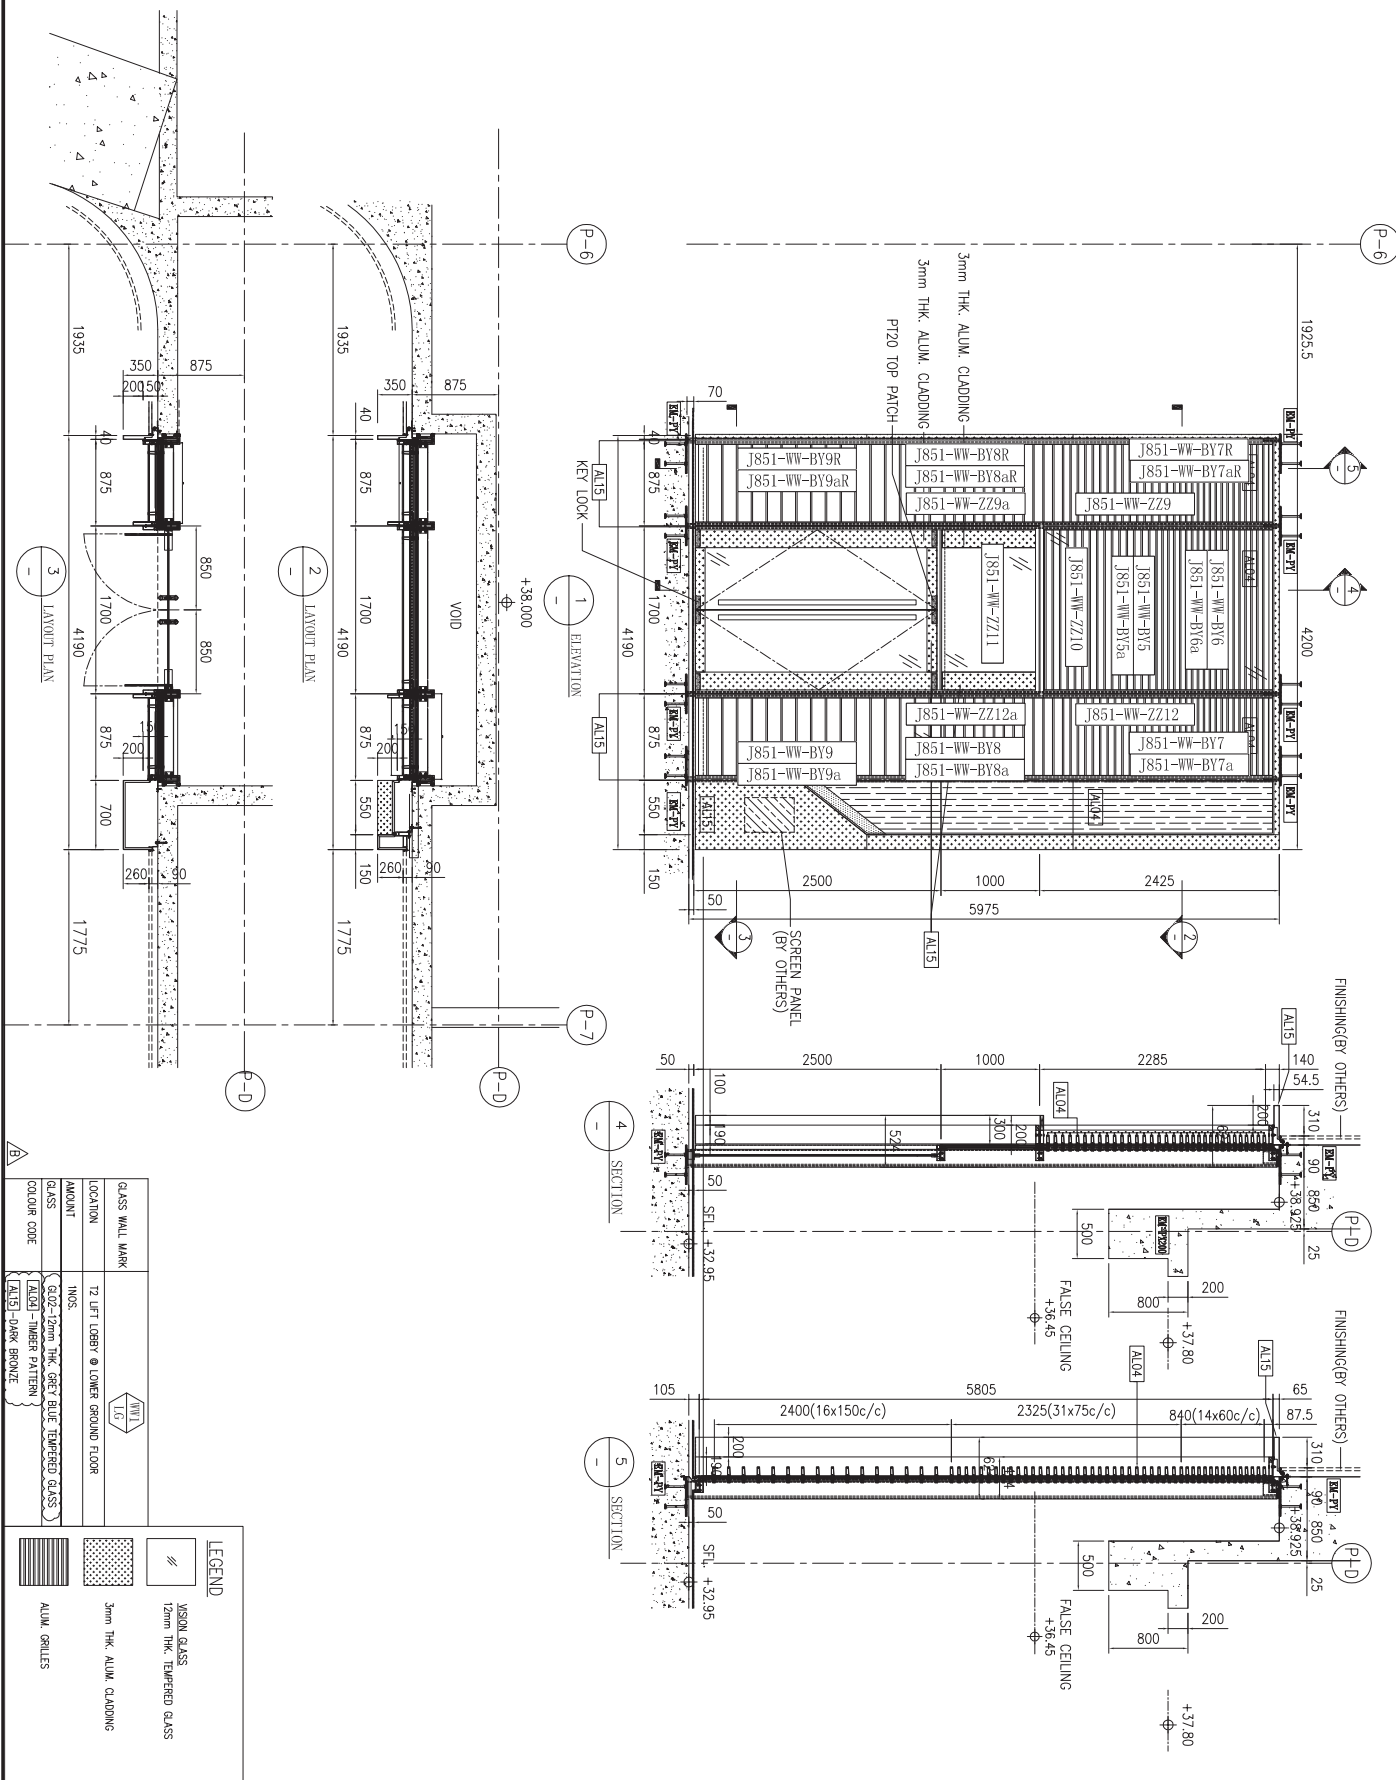

GLASS WALL MARK	GLASS	12 LIFT LOBBY @ LOWER GROUND FLOOR
AMOUNT	UNIS.	

LEGEND	
	VISION GLASS
	12mm THK TEMPERED GLASS
	3mm THK ALUM. CLADDING
	ALUM. GRILLES

名稱	玻璃單元及百葉安裝位置圖	制圖	黃漢卿	2021.2.22	修改	
材料		復核			日期	
顏色		批准			圖號	J851-WW-PE01




工程號

J-851

地盤

青衣明翹匯

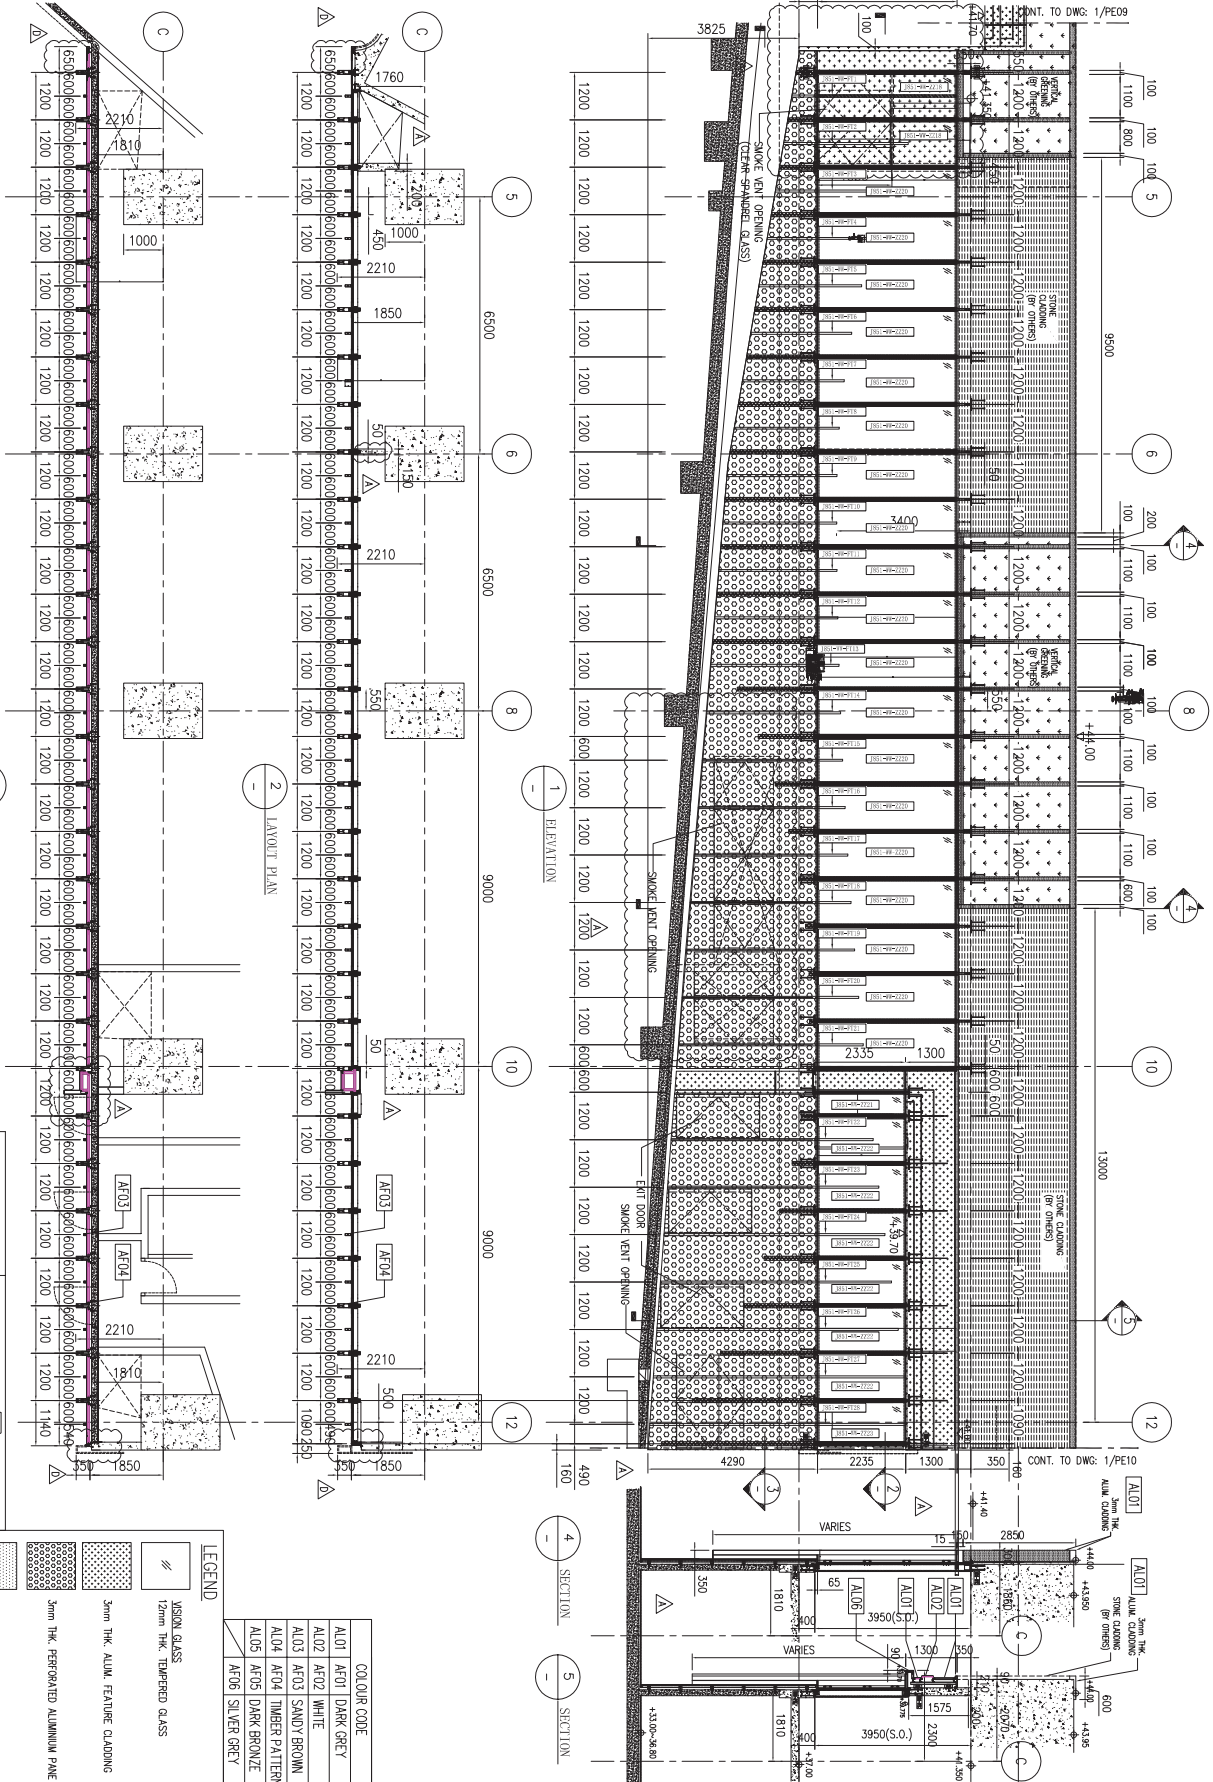

GLASS WALL MARK	
LOCATION	SETTING AREA @ UPPER GROUND FLOOR
MARKET	MKS
GLASS	Q11-12mm THK. CLEAR TEMPERED GLASS

LEGEND	
	VISION GLASS
	12mm THK. TEMPERED GLASS
	3mm THK. ALUM. FEATURE CLADDING
	3mm THK. PERFORATED ALUMINIUM FRAME
	15mm THK. ALUM. FLASHING
	AF03-ALUM. FEATURE
	AF04-ALUM. FEATURE

COLOUR CODE	
AL01	AF01 DARK GREY
AL02	AF02 WHITE
AL03	AF03 SANDY BROWN
AL04	AF04 TIMBER PATTERN
AL05	AF05 DARK BRONZE
AF06	SILVER GREY

名稱	玻璃單元及裝飾條安裝位置圖	制圖	黃漢卿	2021.2.22	修改	
材料		復核			日期	
顏色		批准			圖號	J851-WW-PE07