

工程指示 / 要求簡箋(E.I.)

工程指示編號：EI / 3137 / 21 修改版次：G

工程編號：J851

工程名稱：青衣明翹匯

工程項目：平台 Window Wall - 鋁料加工圖 (WW1-WW3 位置)

收件人：生統

發件人：Yancy Chen

日期：12/05/2021

要求提供 / 確認 事項：

- () 初步鋁料 B.M. () 加工拆圖，然後生產 () 尺寸表
- () 正式鋁料 B.M. () 技術上資料 / 指示 () 報價
- () 配件 B.M. () 樣辦或貨品說明書 () 分判合約
- () 其他：_____

內容：

根據東莞廠 5 月 10 日微信，請按附件修改圖紙加工。

請在 15/5/2021 前完成上列要求。

附：

1+ 3 頁

以上項目為：

- 原合約工程包 原合約工程加 / 減賬 新工程報價

原因：-

分發東莞各部門：

- () 生產技術總監 連附件 () 技術部 連附件 () 生產部 連附件 () 機械設計部 連附件
- () 採購部 連附件 () 生產統籌部 連附件
- () 質檢部 連附件 () 會計部 連附件 () 報關組 連附件 () 其他 _____ 連附件

分發香港各部門：

- () 行政部 連附件 () 會計部 連附件 () 統籌部 連附件 () 工程部地盤科文 連附件 *新陽明*
- () 採購部 連附件 () QS 部 連附件 () 維修部 連附件 () 其他 _____ 連附件

傳遞編號：

HK 1048 / 21

發件人簽署：




項目經理簽署：

 美特鋁質 有限公司
MIDI Aluminium Fabricator Ltd.

工程號	J851	地盤	青衣明翹匯
-----	------	----	-------

原E1/3137

铝料编号	长度	数量
ZZ9-L3	2312.5	2
ZZ9-L4	2312.5	2
ZZ12-L3	3397.5	2
ZZ12-L4	3397.5	2

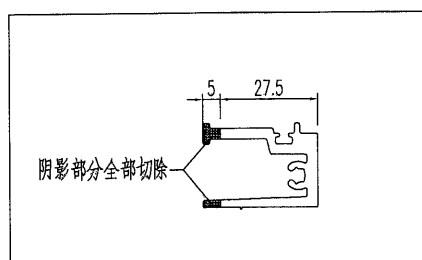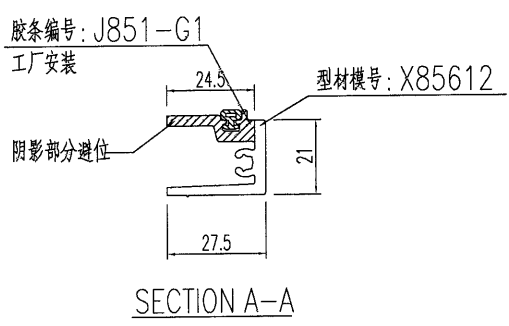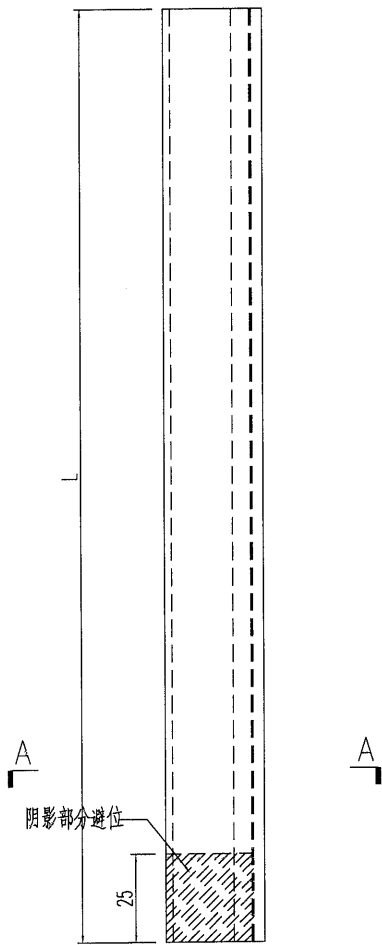

名稱	型材加工圖	制圖	黃漢卿	2021.2.22	修改	A		
材料	X85612	復核			日期	2021.5.10		
顏色	TUC51602XL(RY)-3棕色	批准			圖號	ZZ9-L3		





美特鋁質 有限公司
MIDI Aluminium Fabricator Ltd.


工程號	J851	地盤	青衣明翹匯
-----	------	----	-------

原EI/3137 新增

铝料编号	长度	数量
ZZ9-L4	2312.5	2
ZZ12-L4	3397.5	2

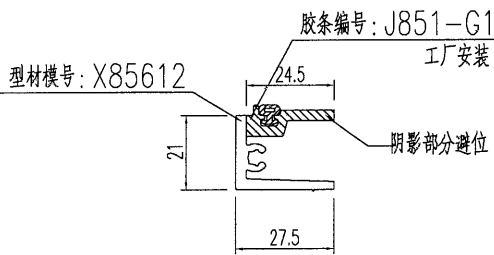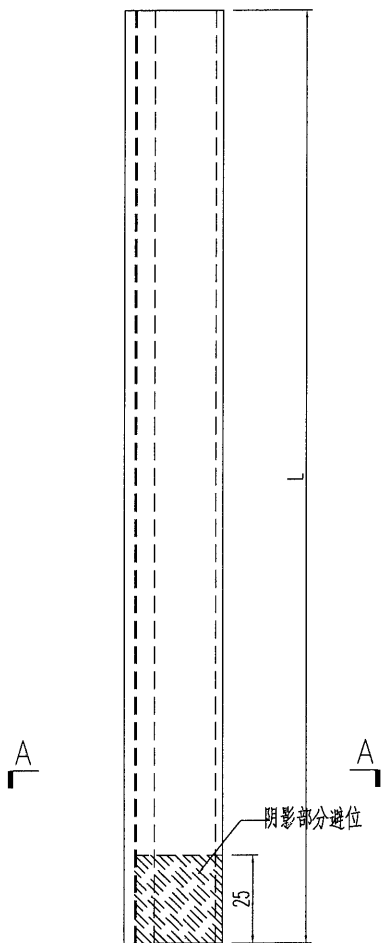

SECTION A-A

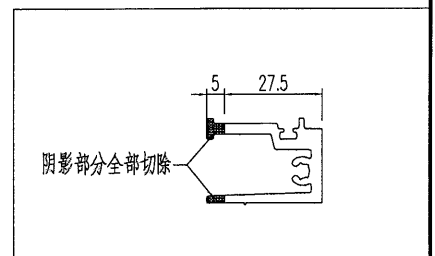

名稱	型材加工圖	制圖	黃漢卿	2021.2.22	修改			
材料	X85612	復核			日期			
顏色	TUC51602XL(RY)-3棕色	批准			圖號	ZZ9-L4		

