

工程指示 / 要求簡箋(E.I.)

工程指示編號：EI / 3137 / 21 修改版次：H

工程編號：J851 工程名稱：青衣明翹匯

工程項目：平台 Window Wall - 鋁料加工圖 (WW1-WW3 位置)

收件人：生統 發件人：Yancy Chen 日期：13/05/2021

要求提供 / 確認 事項：

- ( ) 初步鋁料 B.M. ( ) 加工拆圖，然後生產 ( ) 尺寸表
- ( ) 正式鋁料 B.M. ( ) 技術上資料 / 指示 ( ) 報價
- ( ) 配件 B.M. ( ) 樣辦或貨品說明書 ( ) 分判合約
- ( ) 其他：\_\_\_\_\_

內容：

請按附件開料表和修改圖紙加工。

請在 20/5/2021 前完成上列要求。

附：

1+ 45 頁

以上項目為：

- 原合約工程包  原合約工程加 / 減賬  新工程報價

原因：-

分發東莞各部門：

- ( ) 生產技術總監  連附件 ( ) 技術部  連附件 ( ) 生產部  連附件 ( ) 機械設計部  連附件
- ( ) 採購部  連附件 (  ) 生產統籌部  連附件
- ( ) 質檢部  連附件 ( ) 會計部  連附件 ( ) 報關組  連附件 ( ) 其他 \_\_\_\_\_  連附件

分發香港各部門：

- ( ) 行政部  連附件 ( ) 會計部  連附件 ( ) 統籌部  連附件 (  ) 工程部地盤科文  連附件 許勝明
- ( ) 採購部  連附件 ( ) QS 部  連附件 ( ) 維修部  連附件 ( ) 其他 \_\_\_\_\_  連附件

傳遞編號：

HK 1067/21

發件人簽署：

項目經理簽署：

## 鋁材開料總表

工程號碼: J-851 工程名稱: 青衣明翹匯

序號	鋁料編號	名稱	表面處理		開料長度	實用長料總數量		浪費率(%)
			顏色	層厚		支數	長度	
1	JMA0443	60x40x3mm鋁角	深灰色		5800	3	17400	33.40
2	X85926	21x21x4mm方通	深灰色		5800	3	17400	33.72
3	X85942	95x60x5mm扁管	深灰色		5800	1	5800	35.03
4	10x3mm鋁巴		MILL		5800	1	5800	86.00
5	35x35x3mm鋁角		MILL		5800	1	5800	96.34
6	44x5mm鋁巴		MILL		5800	1	5800	85.03

送至: \_\_\_\_\_


由: \_\_\_\_\_

日期: \_\_\_\_\_

簡短說明: \_\_\_\_\_

共7頁 第1頁

打印日期: 2021-5-13 打印時間: 15:01

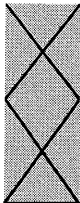


工程號碼:J-851, 工程名稱:青衣明翹匯

開料長度:5800, 總長料支數:1, 總開料支數:8

鋸片厚度(mm):4, 料頭尾總切除(mm):20, 浪費率(%):85.03

鋁材開料清單 44x5mm鋁巴

鋁料 長度	窗號	編號(用料狀況)	實用長度(長料開數)	需要 支數	開料 支數	長料 支數	餘料 支數	編號(剩餘長度)
5800	J851-FD-DB1	1	102.0	8	8	1	0	1@(4932)x1

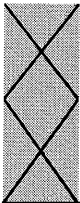

美特鋁質有限公司  
MIDI ALUMINIUM FABRICATOR LTD


工程號碼:J-851, 工程名稱:青衣明翹匯

開料長度:5800, 總長料支數:1, 總開料支數:8

鋸片厚度(mm):4, 料頭尾總切除(mm):20, 浪費率

鋁材開料清單 35x35x3mm铝角

鋁料 長度	窗號	編號(用料狀況)	實用長度(長料開數)	需要 支數	開料 支數	長料 支數	餘料 支數	編號(剩餘長度)
5800	J851-FD-LJ1	1	20.0	8	8	1	0	1@(5588)x1

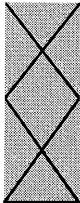


工程號碼:J-851, 工程名稱:青衣明翹匯  
開料長度:5800, 總長料支數:1, 總開料支數:8  
鋸片厚度(mm):4, 料頭尾總切除(mm):20, 浪費率(%):86

鋁材開料清單 10x3mm铝巴

鋁料 長度	窗號	編號(用料狀況)	實用長度(長料開數)	需要 支數	開料 支數	長料 支數	餘料 支數	編號(剩餘長度)
5800		1	95.0	8	8	1	0	1@(4988)x1

鋁材開料清單 X85942


鋁料 長度	窗號	編號(用料狀況)	實用長度(長料開數)	需要 支數	開料 支數	長料 支數	餘料 支數	編號(剩餘長度)
5800	J851-FD-K4	1	1870.0	2	2	1	0	1@(2032)x1

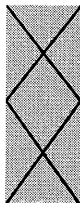

工程號碼: J-851, 工程名稱: 青衣明翹匯  
開料長度: 5800, 總長料支數: 3, 總開料支數: 8  
鋸片厚度(mm): 4, 料頭尾總切除(mm): 20, 浪費率(%): 33.72

鋁材開料清單 X85926

鋁料 長度	窗號	編號(用料狀況)	實用長度(長料開數)	需要 支數	開料 支數	長料 支數	餘料 支數	編號(剩餘長度)
5800	J851-FD-K1aR, J851-FD-K2a	(餘料)1, 1	1863.0	4	2	0	2	1@(2046)x1 1@(179)x1
5800	J851-FD-K1a, J851-FD-K2a	1-2	1863.0		2	2	0	1-2@(3913)x2
5800	J851-FD-K3a	(餘料)2	997.0	4	3	0	1	2@(910)x1
5800	J851-FD-K3a	3	997.0		1	1	0	3@(4779)x1

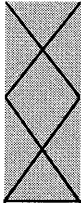



鋁材開料清單 JMA0443

鋁料 長度	窗號	編號(用料狀況)	實用長度(長料開數)	需要 支數	開料 支數	長料 支數	餘料 支數	編號(剩餘長度)
5800	J851-FD-K1R, J851-FD-K2	(餘料)1, 1	1870.0	4	2	0	2	1@(2032)x1 1@(158)x1
5800	J851-FD-K1, J851-FD-K2	1-2	1870.0		2	2	0	1-2@(3906)x2
5800	J851-FD-K3	(餘料)2	1004.0	4	3	0	1	2@(882)x1
5800	J851-FD-K3	3	1004.0		1	1	0	3@(4772)x1




工程號 J851 地盤 青衣明耀匯

原E1/3137/21

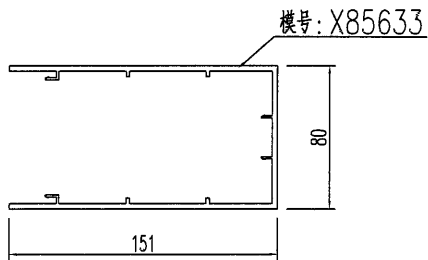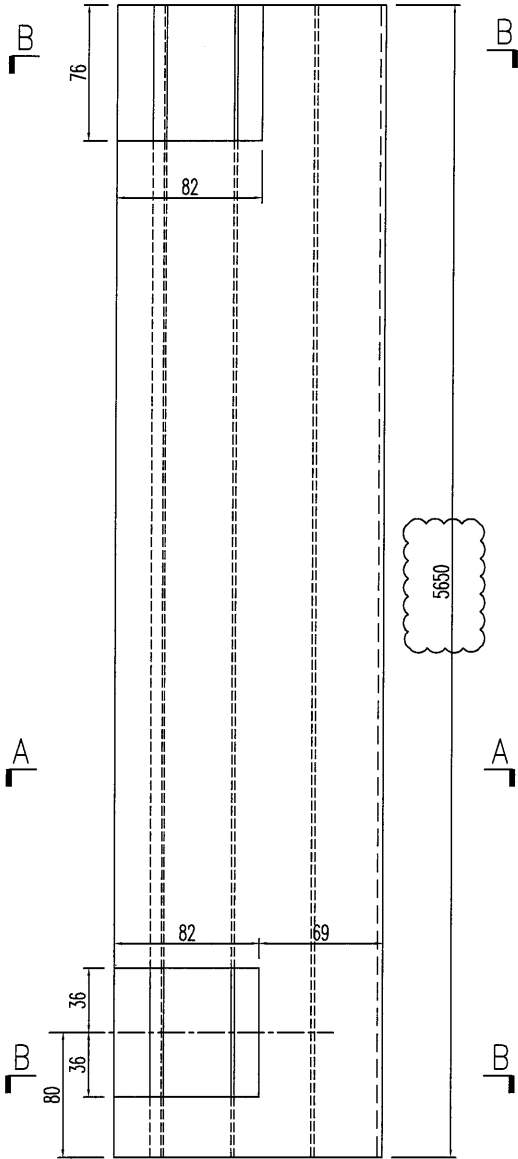

SECTION A-A


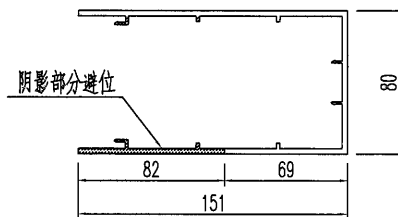


SECTION B-B


名稱	型材加工圖	制圖	黃漢卿	2021.2.22	修改	A		
材料	X85633	復核			日期	2021.5.13		
顏色	TUC51602XL(RY)-3棕色	批准			圖號	J851-WW-ZQ11		




原E1/3137/21

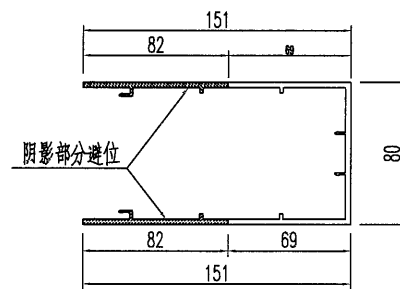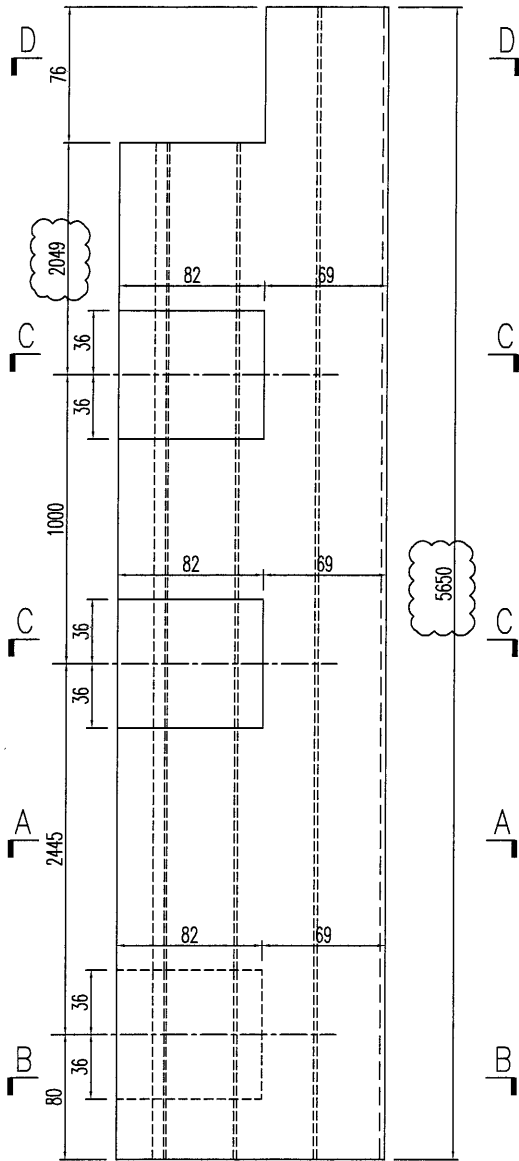


SECTION D-D

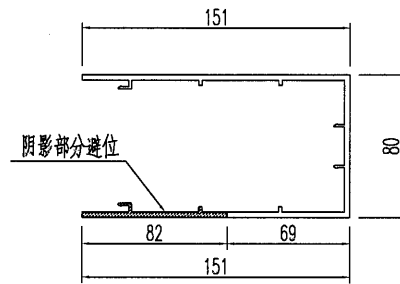

SECTION C-C

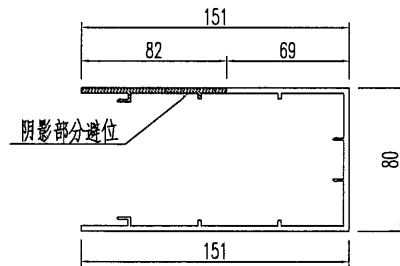

SECTION B-B

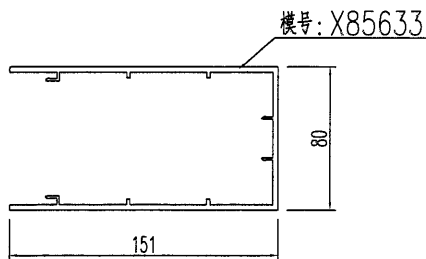

SECTION A-A

名稱	型材加工圖	制圖	黃漢卿	2021.2.22	修改	A		
材料	X85633	復核			日期	2021.5.13		
顏色	TUC51602XL(RY)-3棕色	批准			圖號	J851-WW-ZQ12		




美特鋁質 有限公司  
MIDI Aluminium Fabricator Ltd.


加工数量: 1支

工程號 | J851 | 地盤 | 青衣明翹匯


原E1/3137/21

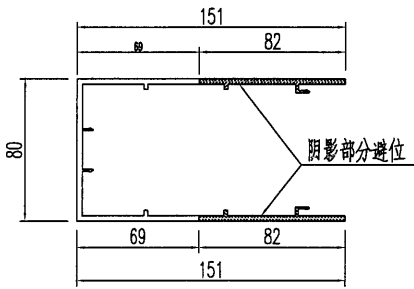


SECTION D-D

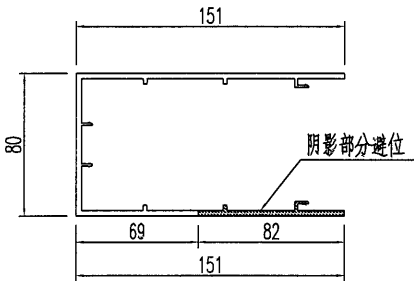


SECTION C-C

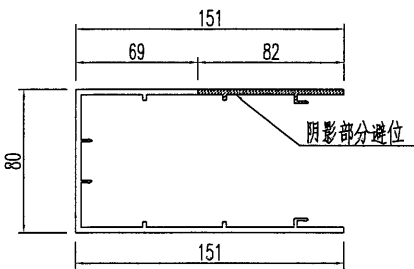

SECTION B-B

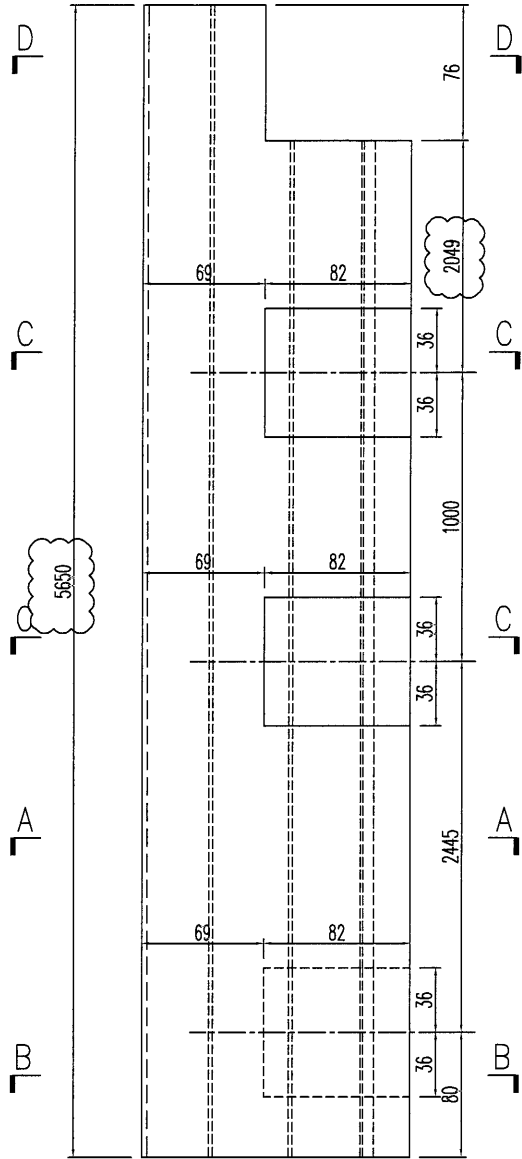

模号: X85633

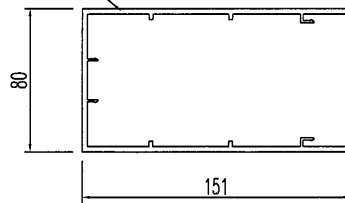

SECTION A-A

名稱	型材加工圖	制圖	黃漢卿	2021.2.22	修改	A	
材料	X85633	復核			日期	2021.5.13	
顏色	TUC51602XL(RY)-3棕色	批准			圖號	J851-WW-ZQ13	





美特鋁質 有限公司  
MIDI Aluminium Fabricator Ltd.

加工数量: 1支


工程號 | J851 | 地盤 | 青衣明翹匯

原E1/3137/21

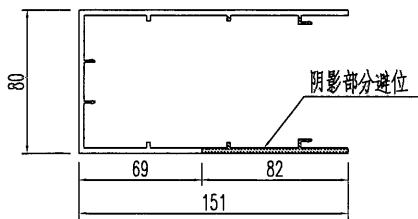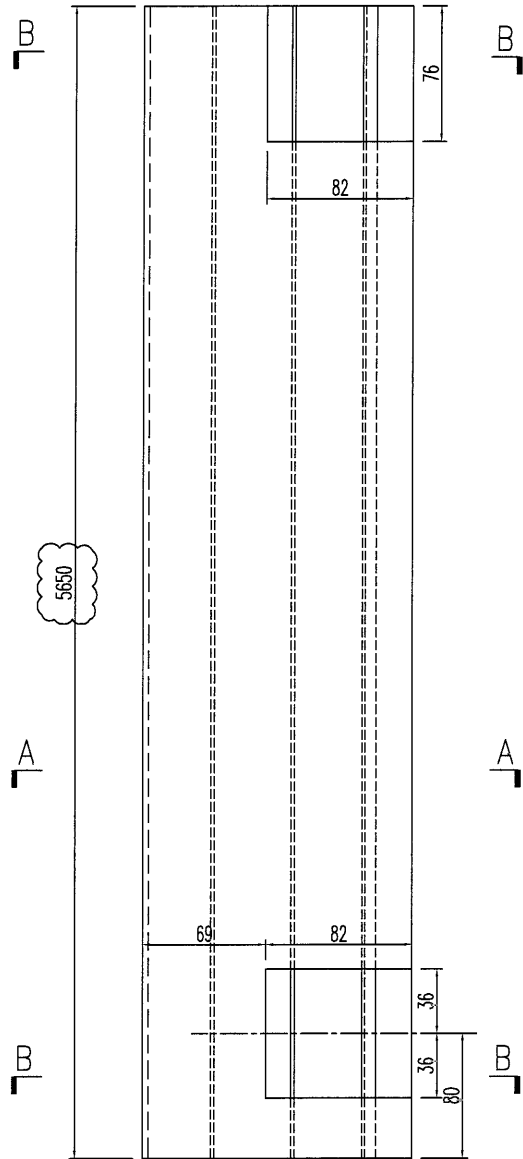

SECTION B-B

模号: X85633

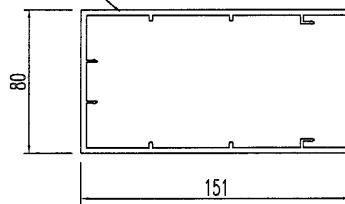



SECTION A-A

名稱	型材加工圖	制圖	黃漢卿	2021.2.22	修改	A		
材料	X85633	復核			日期	2021.5.13		
顏色	TUC51602XL(RY)-3棕色	批准			圖號	J851-WW-ZQ14		



工程號 | J851 | 地盤 | 青衣明耀匯

原EI/3137/21

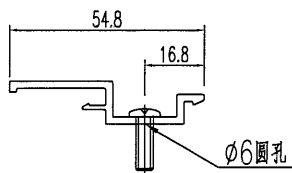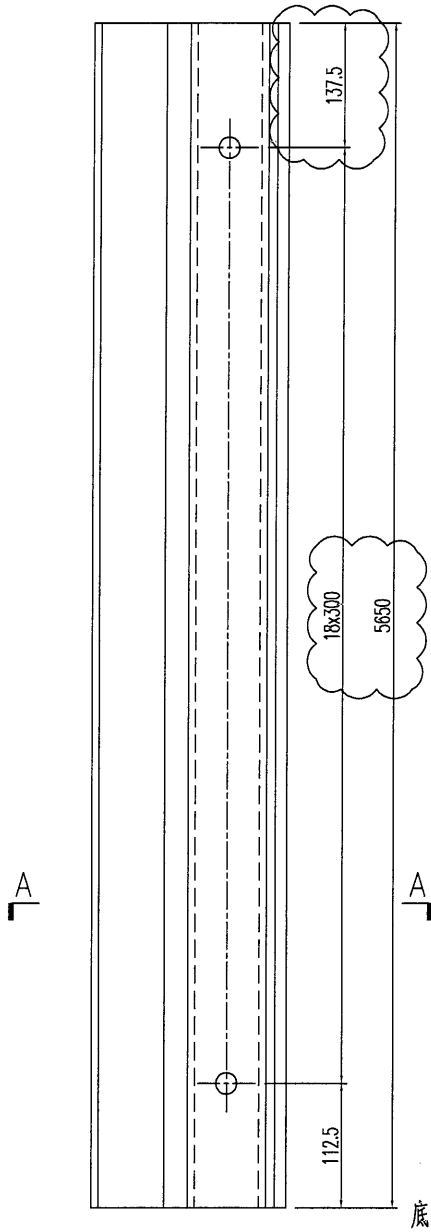

SECTION A-A

名稱	型材加工圖	制圖	黃漢卿	2021.2.22	修改	A		
材料	X85634	復核			日期	2021.5.13		
顏色	TUC51602XL(RY)-3棕色	批准			圖號	J851-WW-CG17		





美特鋁質 有限公司  
MIDI Aluminium Fabricator Ltd.

加工数量: 1支

工程號 | J851 | 地盤 | 青衣明翹匯

原EI/3137/21

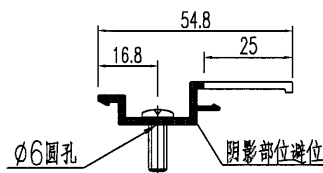
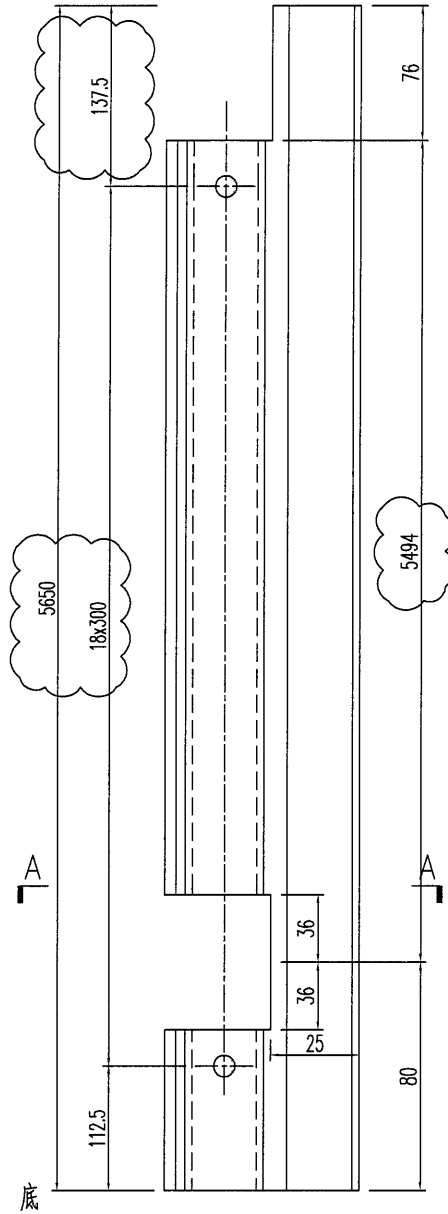


SECTION A-A

名稱	型材加工圖	制圖	黃漢卿	2021.2.22	修改	A		
材料	X85634	復核			日期	2021.5.13		
顏色	TUC51602XL(RY)-3棕色	批准			圖號	J851-WW-CG18		



原EI/3137/21

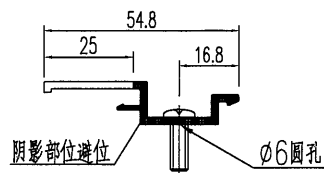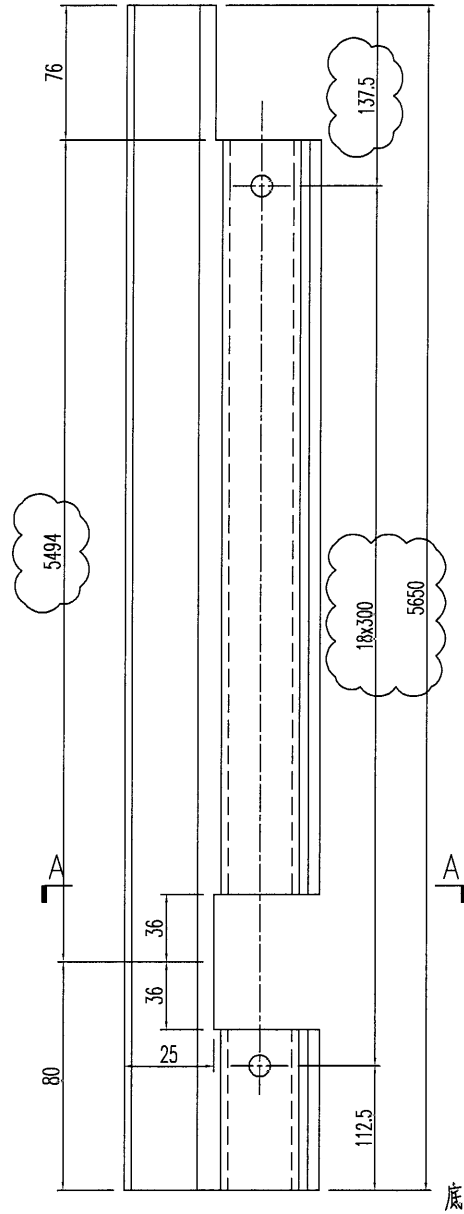

SECTION A-A

名稱	型材加工圖	制圖	黃漢卿	2021.2.22	修改	A		
材料	X85634	復核			日期	2021.5.13		
顏色	TUC51602XL(RY)-3棕色	批准			圖號	J851-WW-CG19		





美特鋁質 有限公司  
MIDI Aluminium Fabricator Ltd.

加工数量: 1支

工程號 | J851 | 地盤 | 青衣明翹匯

原EI/3137/21

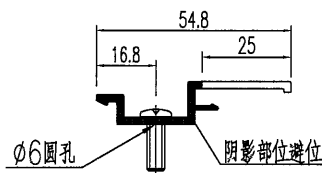
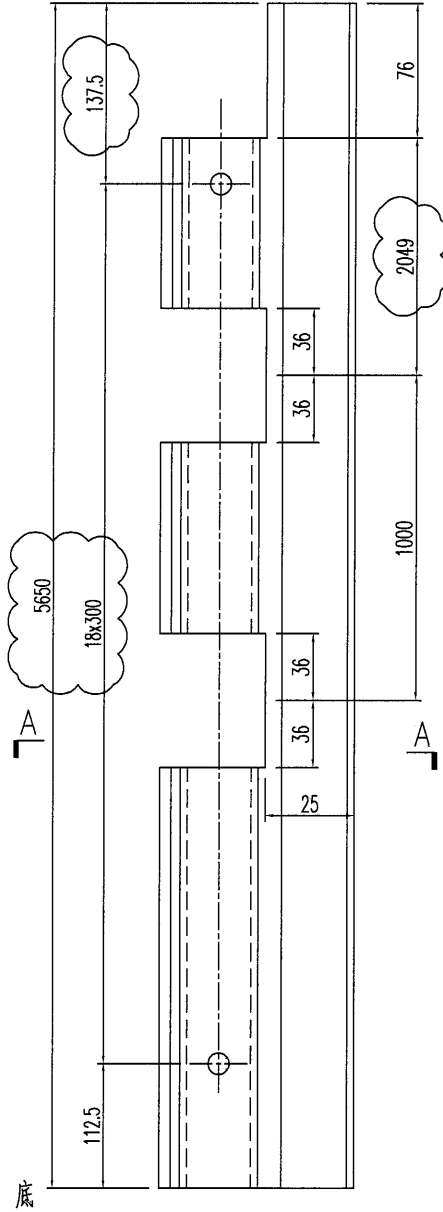


SECTION A-A

名稱	型材加工圖	制圖	黃漢卿	2021.2.22	修改	A		
材料	X85634	復核			日期	2021.5.13		
顏色	TUC51602XL(RY)-3棕色	批准			圖號	J851-WW-CG20		





原EI/3137/21

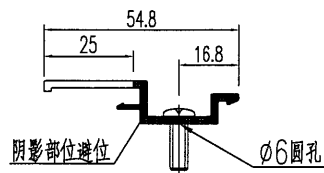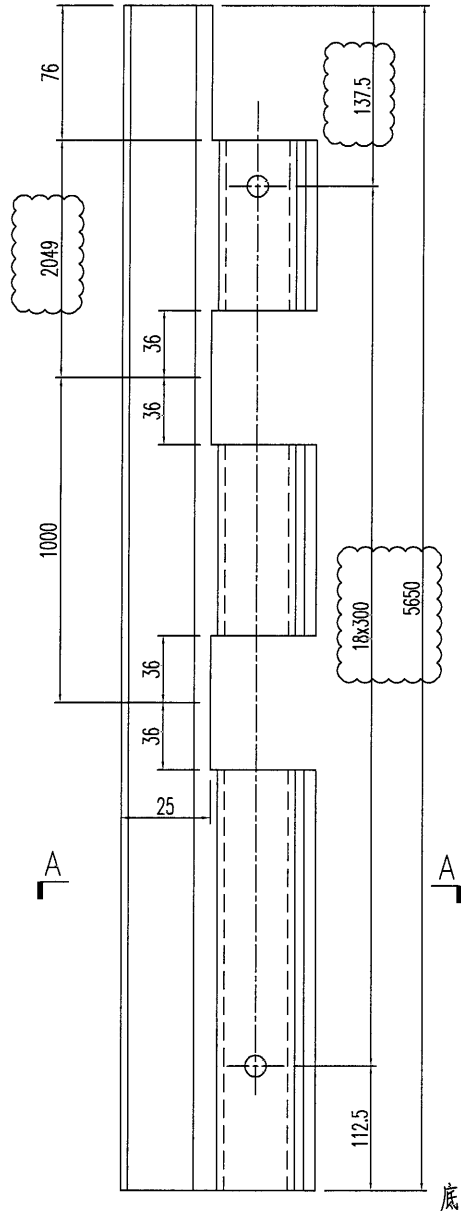

SECTION A-A

名稱	型材加工圖	制圖	黃漢卿	2021.2.22	修改	A		
材料	X85634	復核			日期	2021.5.13		
顏色	TUC51602XL(RY)-3棕色	批准			圖號	J851-WW-CG21		

原EI/3137/21

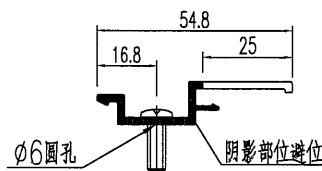
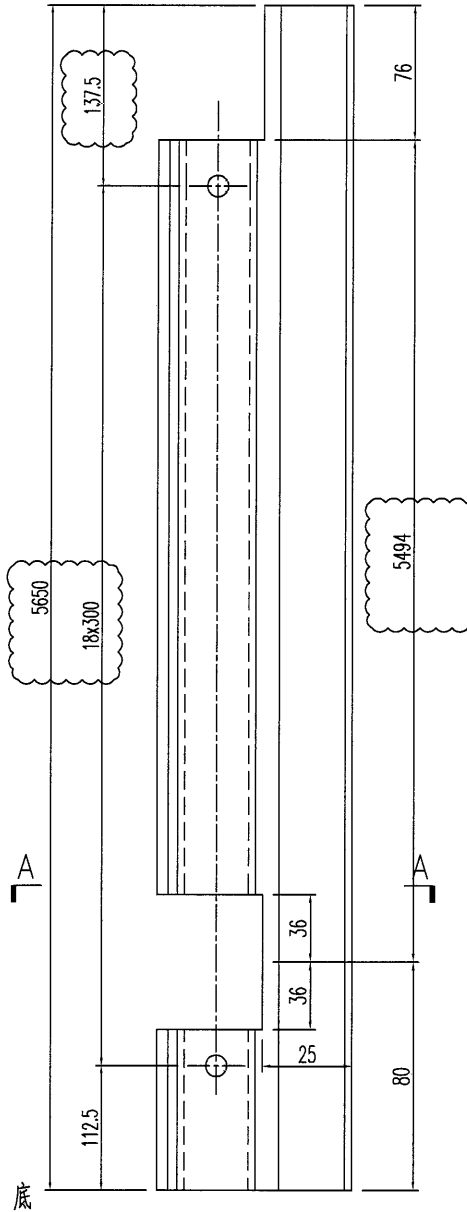


SECTION A-A

名稱	型材加工圖	制圖	黃漢卿	2021.2.22	修改	A		
材料	X85634	復核			日期	2021.5.13		
顏色	TUC51602XL(RY)-3棕色	批准			圖號	J851-WW-CG22		



原EI/3137/21

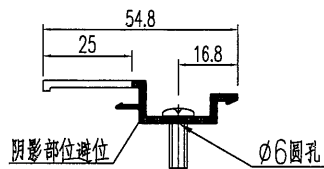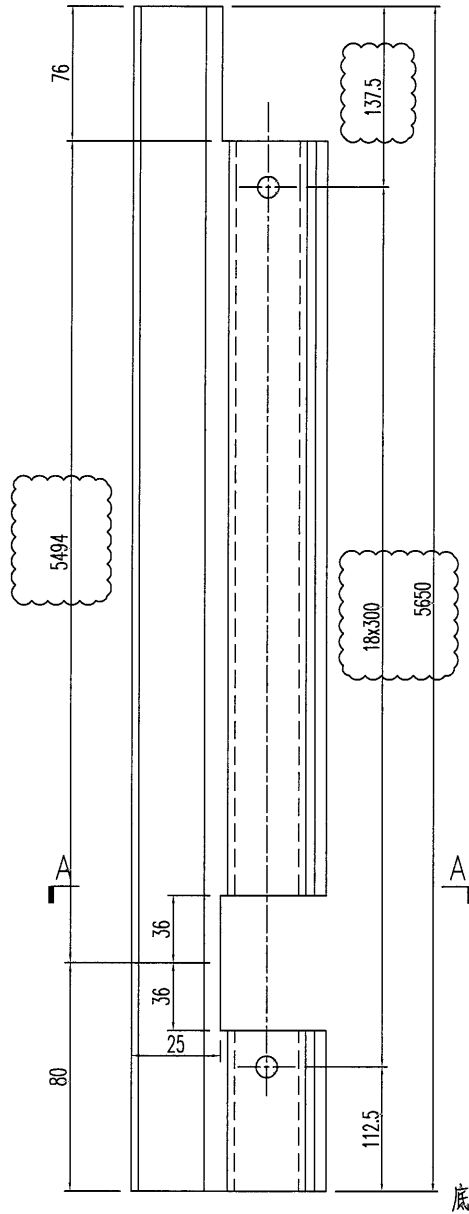

SECTION A-A

名稱	型材加工圖	制圖	黃漢卿	2021.2.22	修改	A		
材料	X85634	復核			日期	2021.5.13		
顏色	TUC51602XL(RY)-3棕色	批准			圖號	J851-WW-CG23		

EG-DWG3





美特鋁質 有限公司  
MIDI Aluminium Fabricator Ltd.

加工数量: 1支

工程號 | J851 | 地盤 | 青衣明翹匯

原EI/3137/21

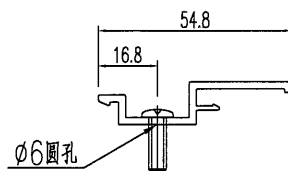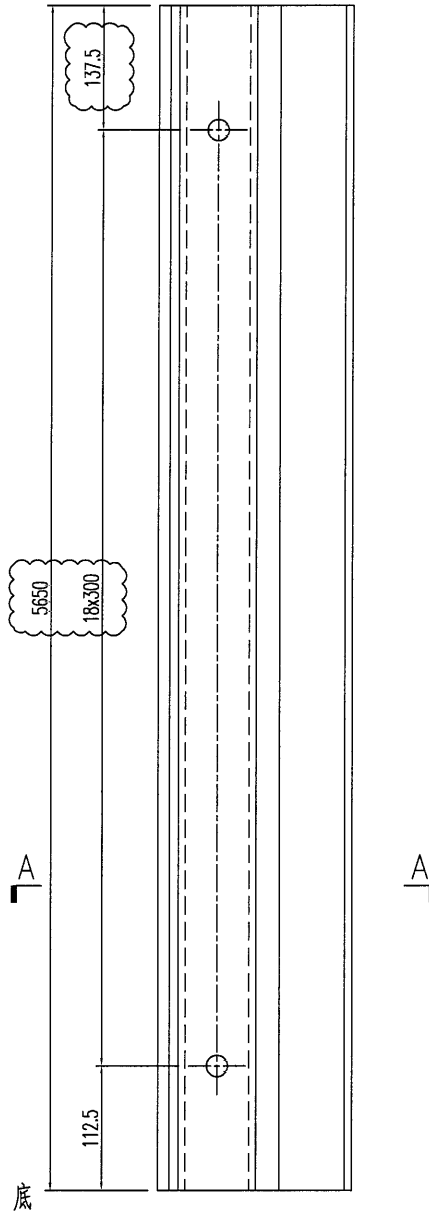

SECTION A-A

名稱	型材加工圖	制圖	黃漢卿	2021.2.22	修改	A		
材料	X85634	復核			日期	2021.5.13		
顏色	TUC51602XL(RY)-3棕色	批准			圖號	J851-WW-CG24		






美特鋁質 有限公司  
MIDI Aluminium Fabricator Ltd.

工程號	J851	地盤	青衣明翹匯
-----	------	----	-------

顏色	料號	名稱	單幅數量	長度 (mm)
棕色	JMFG025830	42x3鋁巴	2	674
木紋色	X85939	鋁格2	9	601.5

加工幅數：2幅

原EI/3137/21

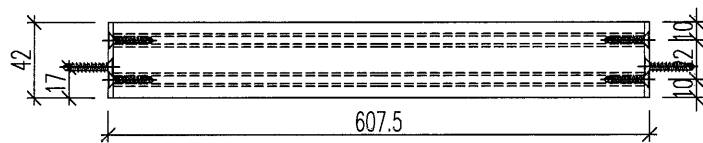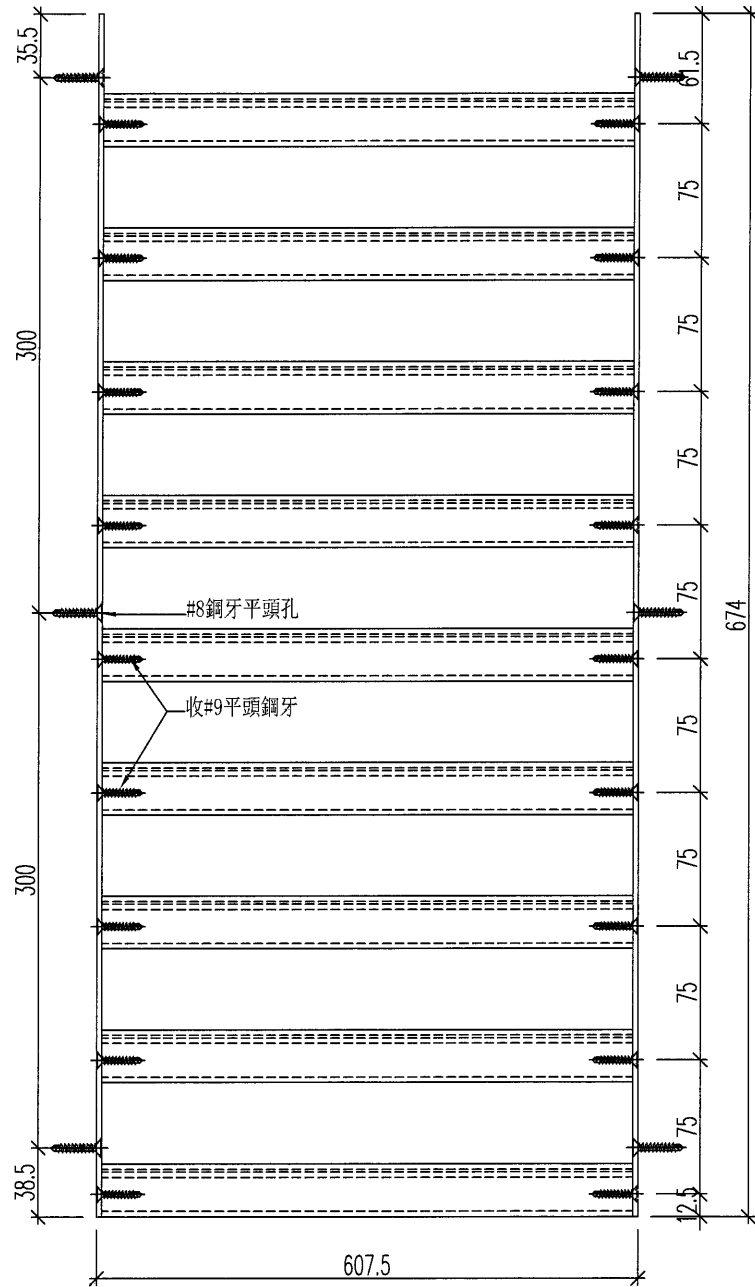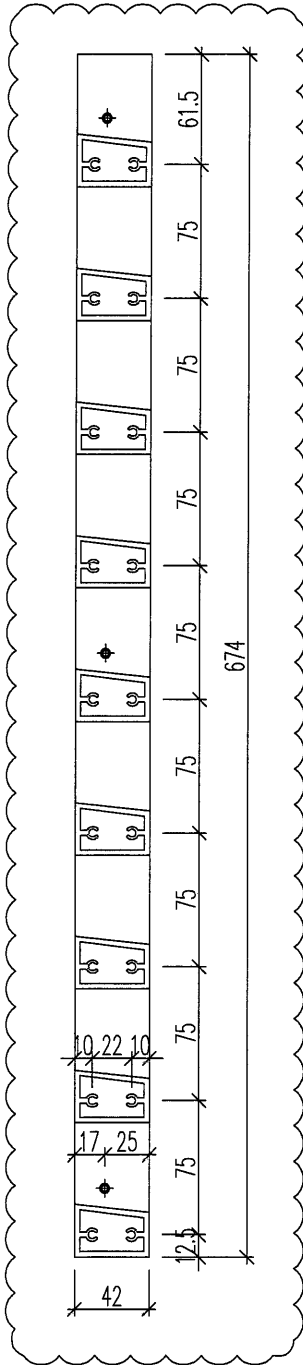

名稱	型材加工圖	制圖	黃漢卿	2021.2.22	修改	A	
材料	X85939+42x3mm鋁巴	復核			日期	2021.5.13	
顏色	見表	批准			圖號	J851-WW-BY3a	

# EG-DWG3





**美特鋁質** 有限公司  
 MIDI Aluminium Fabricator Ltd.

顏色	料號	名稱	單幅數量	長度 (mm)
棕色	JMFG025830	90x3鋁巴	2	624
木紋色	X85938	鋁格1	11	1612

工程號 | J851 | 地盤 | 青衣明翹匯

加工幅數：1幅




原EI/3137/21

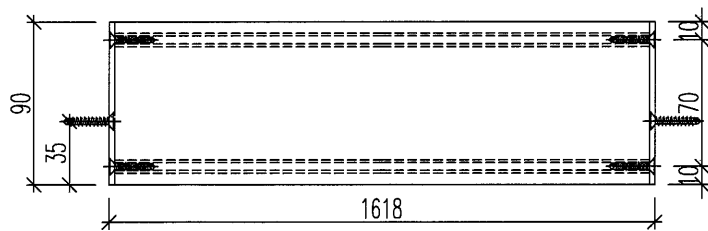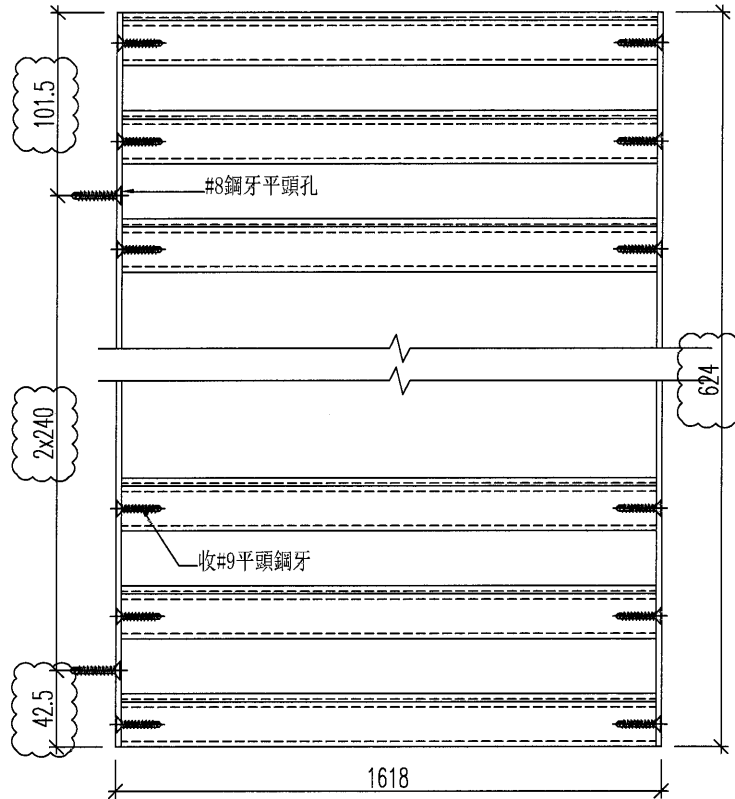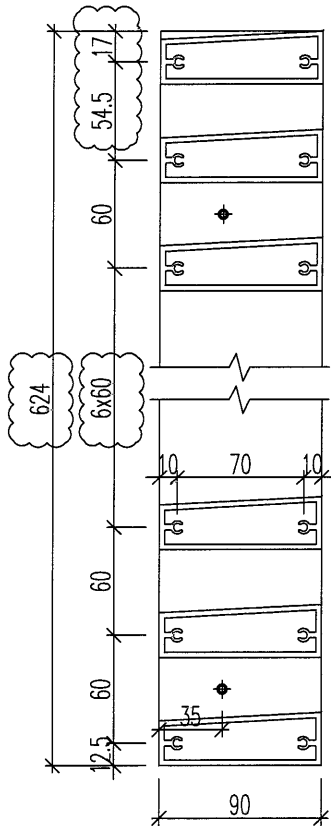

名稱	型材加工圖	制圖	黃漢卿	2021.2.22	修改	A		
材料	X85938+90x3mm鋁	復核			日期	2021.5.13		
顏色	見表	批准			圖號	J851-WW-BY6		

# EG-DWG3

 <b>美特鋁質</b> 有限公司 MIDI Aluminium Fabricator Ltd.	顏色	料號	名稱	單幅數量	長度 (mm)
	棕色	JMFG025830	90x3鋁巴	2	624
	木紋色	X85938	鋁格1	11	767
工程號	J851	地盤	青衣明翹匯	加工幅數: 1幅	
原EI/3137/21					

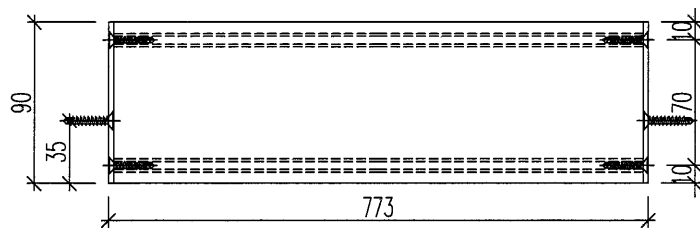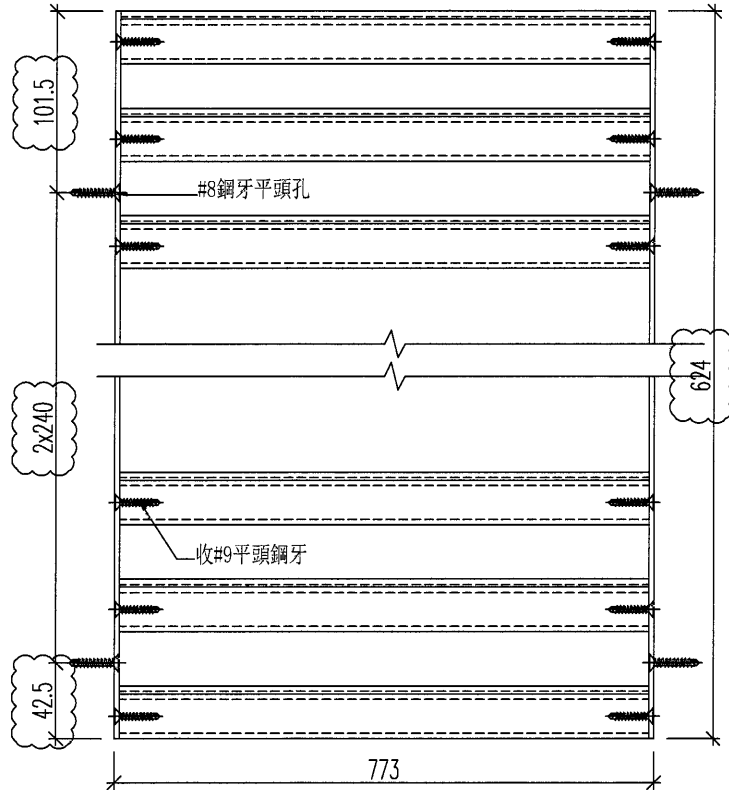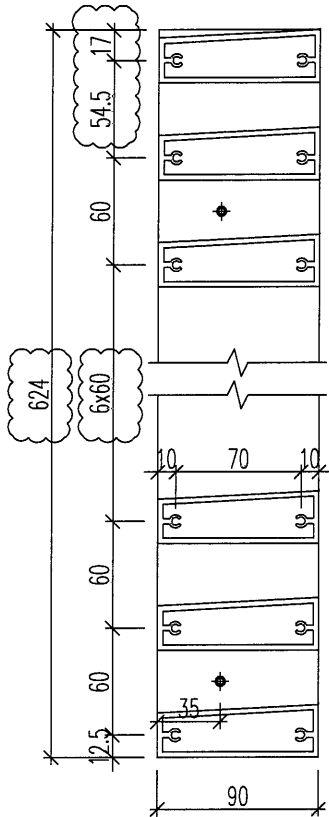

名稱	型材加工圖	制圖	黃漢卿	2021.2.22	修改	A		
材料	X85938+90x3mm鋁巴	復核			日期	2021.5.13		
顏色	見表	批准			圖號	J851-WW-BY7R		

# EG-DWG3






顏色	料號	名稱	單幅數量	長度 (mm)
棕色	JMFG025830	90x3鋁巴	2	624
木紋色	X85938	鋁格1	11	777

工程號	J851	地盤	青衣明翹匯
-----	------	----	-------

加工幅數: 1幅

原EI/3137/21

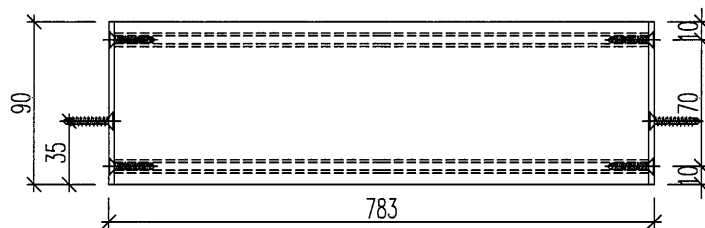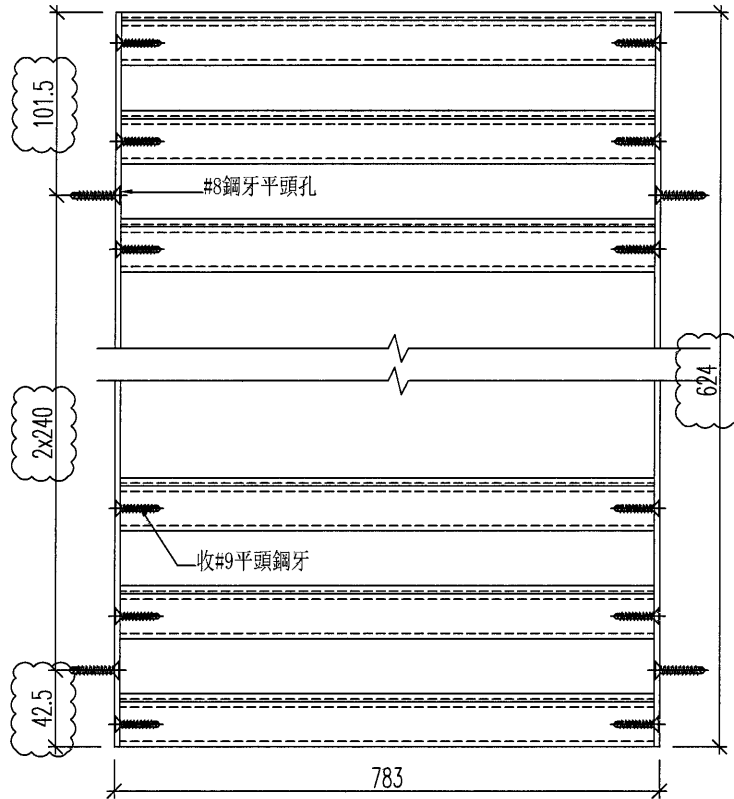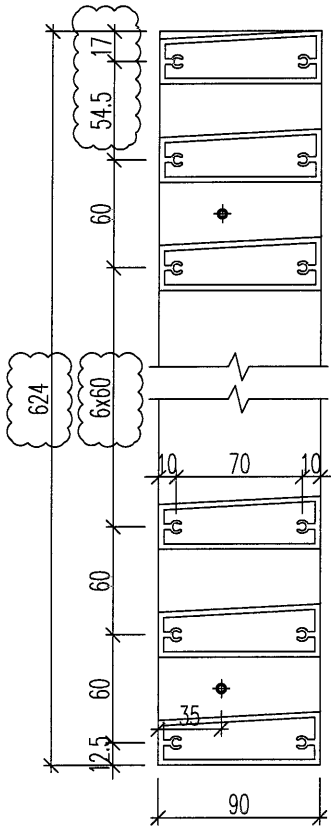

名稱	型材加工圖	制圖	黃漢卿	2021.2.22	修改	A	
材料	X85938+90x3mm鋁	復核			日期	2021.5.13	
顏色	見表	批准			圖號	J851-WW-BY7	

# EG-DWG3




美特鋁質 有限公司  
MIDI Aluminium Fabricator Ltd.

顏色	料號	名稱	單幅數量	長度 (mm)
棕色	JMFG025830	42x3鋁巴	2	624
木紋色	X85939	鋁格2	11	1612

工程號 J851 地盤 青衣明翹匯

加工幅數: 1幅

原EI/3137/21

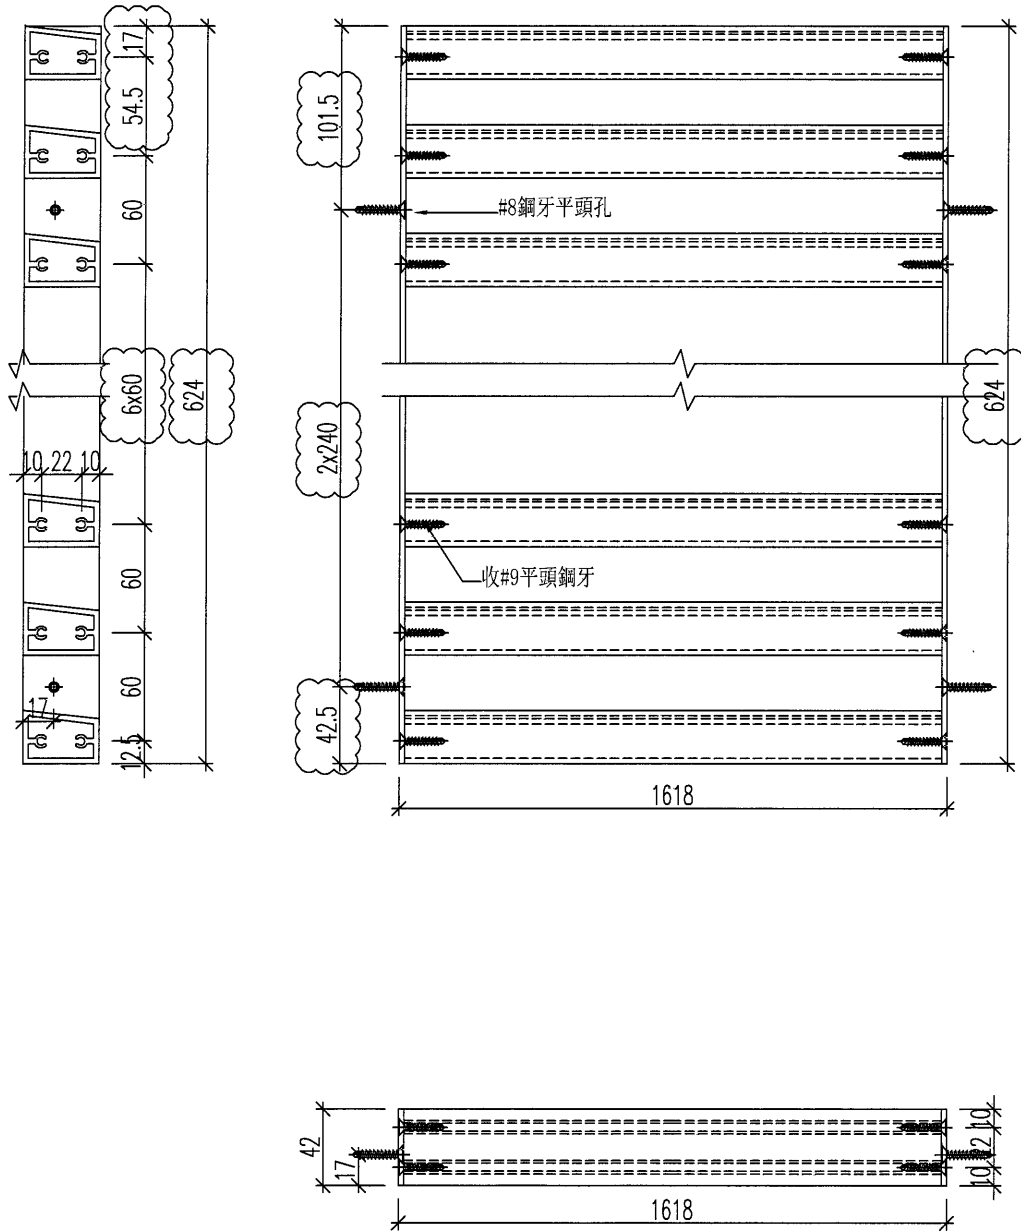

名稱	型材加工圖	制圖	黃漢卿	2021.2.22	修改	A		
材料	X85939+42x3mm鋁巴	復核			日期	2021.5.13		
顏色	見表	批准			圖號	J851-WW-BY6a		




美特鋁質 有限公司  
MIDI Aluminium Fabricator Ltd.

顏色	料號	名稱	單幅數量	長度 (mm)
棕色	JMFG025830	42x3鋁巴	2	624
木紋色	X85939	鋁格2	11	767

工程號	J851	地盤	青衣明翹匯
-----	------	----	-------

加工幅數: 1幅

原EI/3137/21

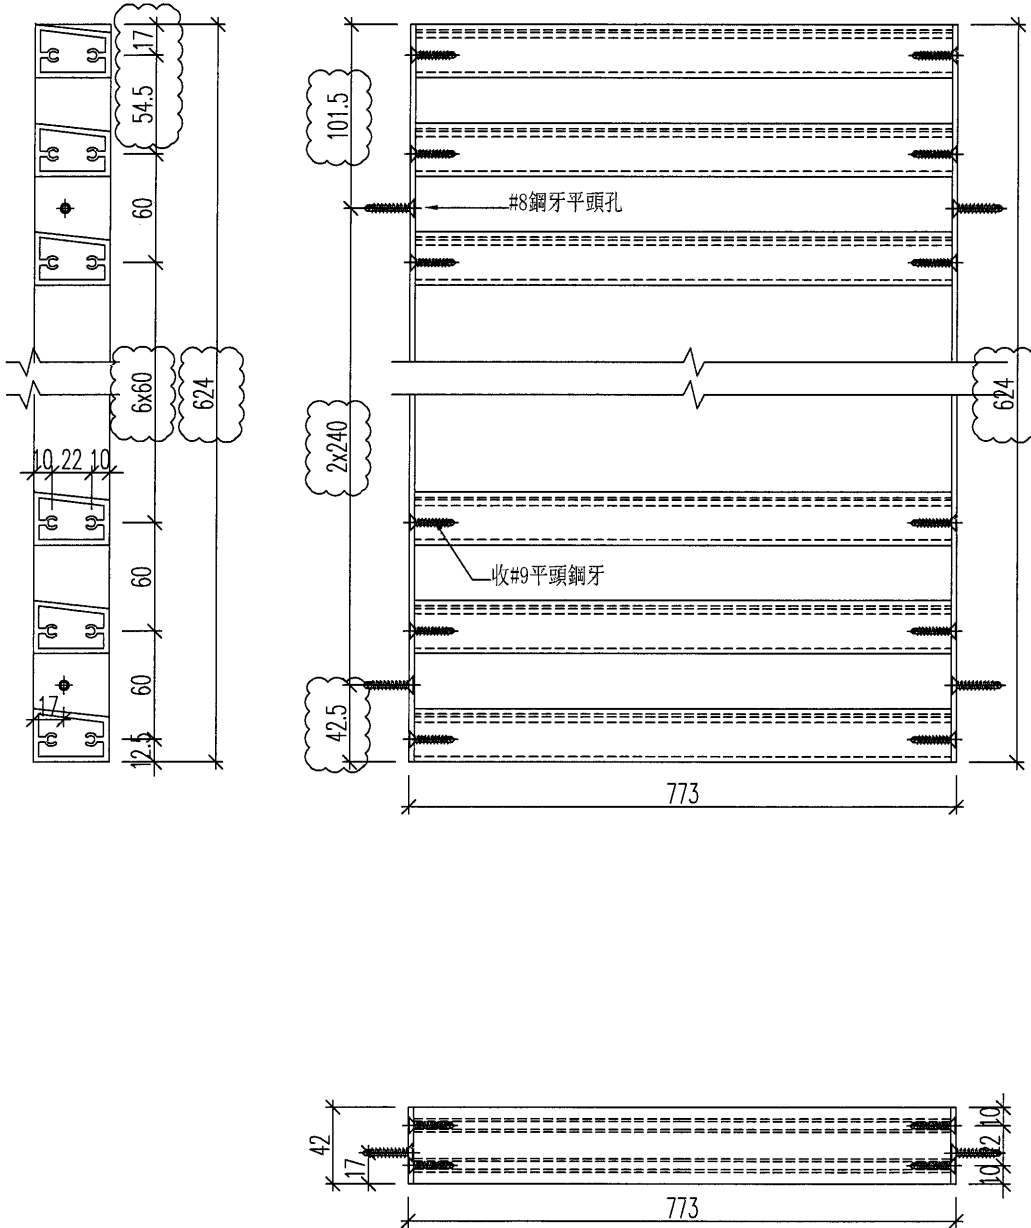

名稱	型材加工圖	制圖	黃漢卿	2021.2.22	修改	A		
材料	X85939+42x3mm鋁巴	復核			日期	2021.5.13		
顏色	見表	批准			圖號	J851-WW-BY7aR		

# EG-DWG3



**美特鋁質** 有限公司  
 MIDI Aluminium Fabricator Ltd.

顏色	料號	名稱	單幅數量	長度 (mm)
棕色	JMFG025830	42x3鋁巴	2	624
木紋色	X85939	鋁格2	11	777

工程號 J851 地盤 青衣明翹匯

加工幅數：1幅

原EI/3137/21

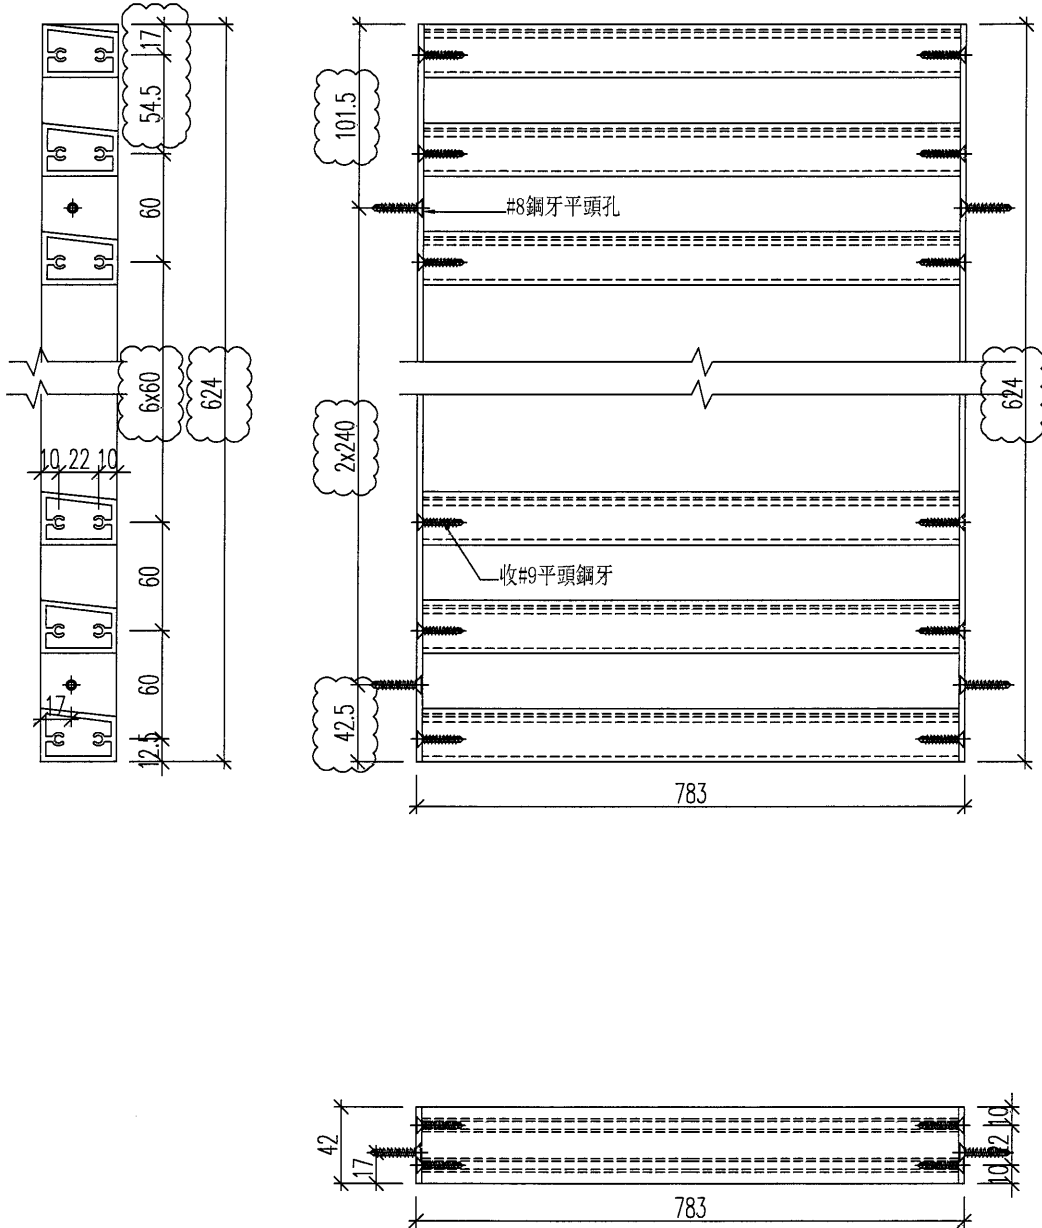


名稱	型材加工圖	制圖	黃漢卿	2021.2.22	修改	A		
材料	X85939+42x3mm鋁巴	復核			日期	2021.5.13		
顏色	見表	批准			圖號	J851-WW-BY7a		

<b>美特鋁質</b> 有限公司 MIDI Aluminium Fabricator Ltd.	原EI/3137/21
--	-------------

工程號	J851	地盤	青衣明耀匯
-----	------	----	-------

单元编号	幅數	宽度W	宽度W2	高度H	高度H1	对角线尺寸H2	顶部料	底部料	左边料	右边料	玻璃编号
J851-WW-ZZ1	1	654	599	3790	3783	3846.0	ZZ1-L1	ZZ1-L2	ZZ1-L3	ZZ1-L4	J851-WW-G01
J851-WW-ZZ2	1	1755	1700	345	338	1788.6	ZZ2-L1	ZZ2-L2	ZZ2-L3	ZZ2-L4	J851-WW-G02
J851-WW-ZZ3	1	1755	1700	985	978	2012.5	ZZ3-L1	ZZ3-L2	ZZ3-L3	ZZ3-L4	J851-WW-G03
J851-WW-ZZ4	1	645	590	3790	3783	3844.5	ZZ4-L1	ZZ4-L2	ZZ4-L3	ZZ4-L4	J851-WW-G04
J851-WW-ZZ5	1	664.5	609.5	3790	3783	3847.8	ZZ5-L1	ZZ5-L2	ZZ5-L3	ZZ5-L4	J851-WW-G05
J851-WW-ZZ6	1	1675	1620	745	738	1833.2	ZZ6-L1	ZZ6-L2	ZZ6-L3	ZZ6-L4	J851-WW-G06
J851-WW-ZZ7	1	1675	1620	585	578	1774.2	ZZ7-L1	ZZ7-L2	ZZ7-L3	ZZ7-L4	J851-WW-G07
J851-WW-ZZ8	1	664	609	3790	3783	3847.7	ZZ8-L1	ZZ8-L2	ZZ8-L3	ZZ8-L4	J851-WW-G08
J851-WW-ZZ10	1	1675	1620	2070	2063	2662.8	ZZ10-L1	ZZ10-L2	ZZ10-L3	ZZ10-L4	J851-WW-G10
J851-WW-ZZ11	1	1675	1620	985	978	1943.2	ZZ11-L1	ZZ11-L2	ZZ11-L3	ZZ11-L4	J851-WW-G11

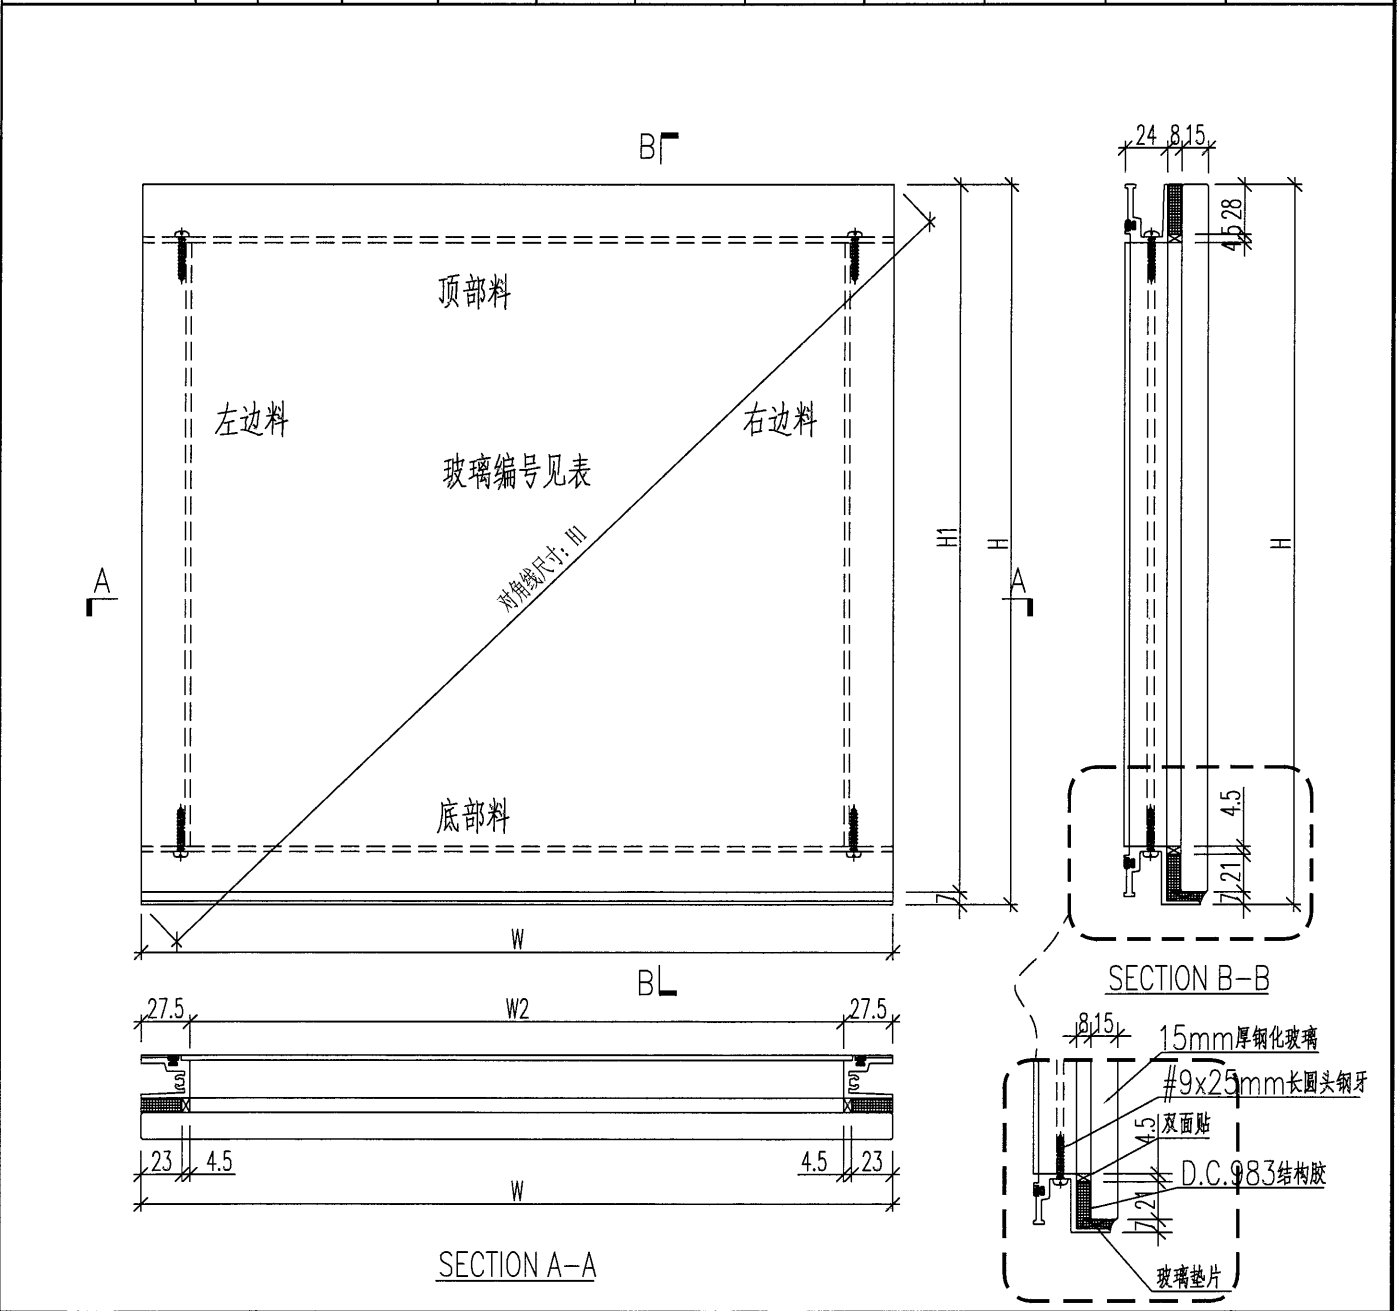

名稱	單元件組裝圖	制圖	黃漢卿	2021.2.22	修改	A
材料		復核			日期	2021.5.13
顏色		批准			圖號	J851-WW-ZZ1




美特鋁質 有限公司  
MIDI Aluminium Fabricator Ltd.

加工数量: 1幅

工程號 | J851 | 地盤 | 青衣明翹匯

原EI/3137/21

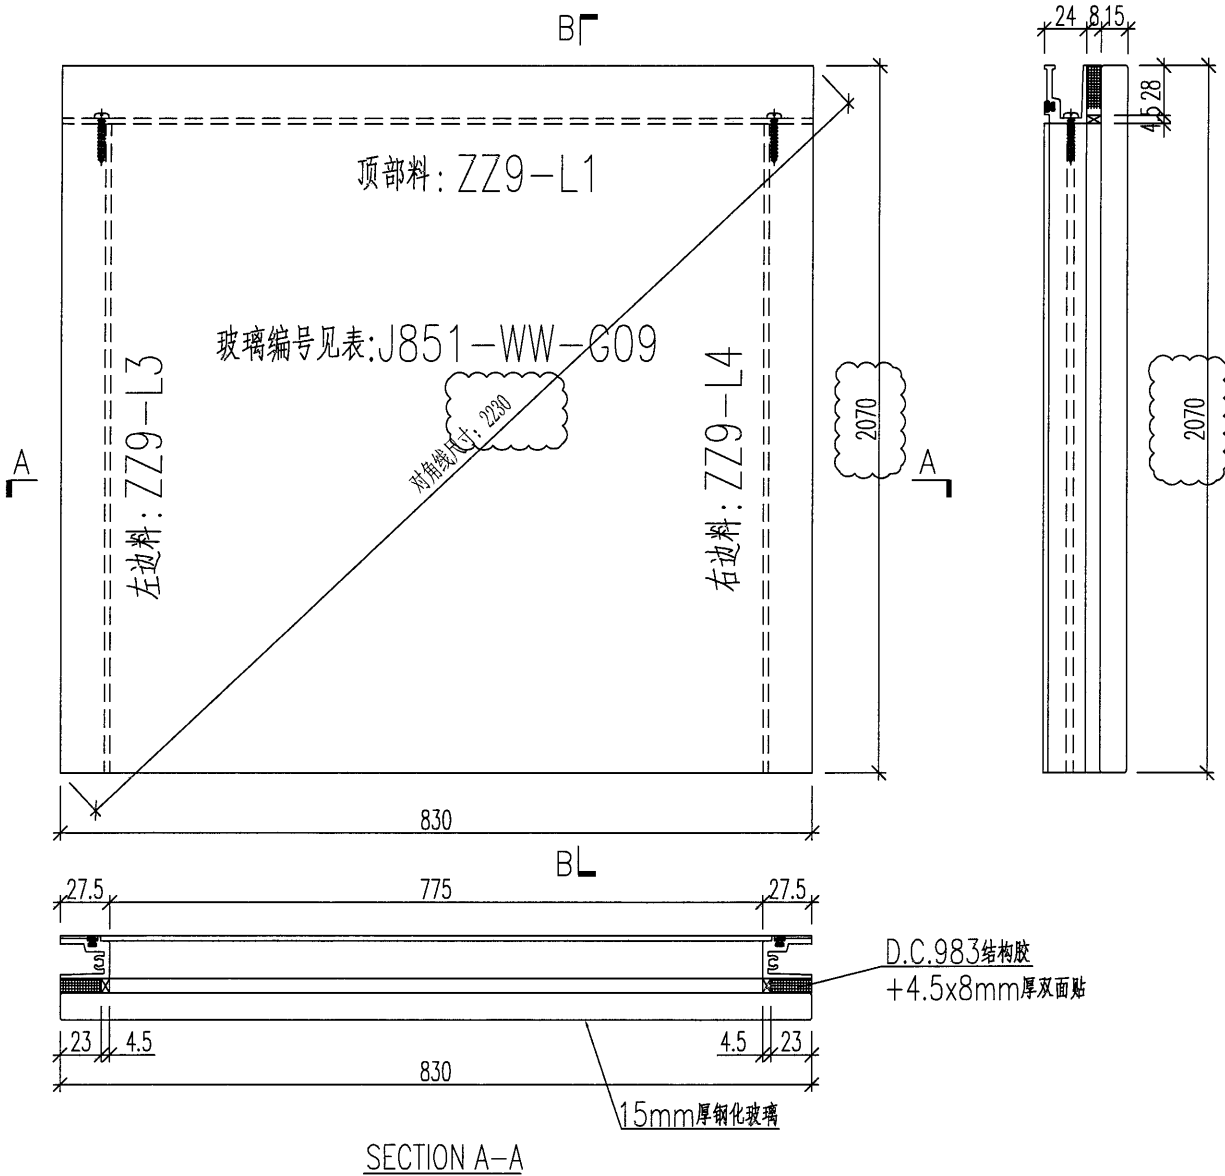

SECTION A-A

名稱	單元件組裝圖	制圖	黃漢卿	2021.2.22	修改	A		
材料		復核			日期	2021.5.13		
顏色		批准			圖號	J851-WW-ZZ9		




美特鋁質 有限公司  
MIDI Aluminium Fabricator Ltd.

加工数量: 1幅

工程號 | J851 | 地盤 | 青衣明翹匯

原EI/3137/21

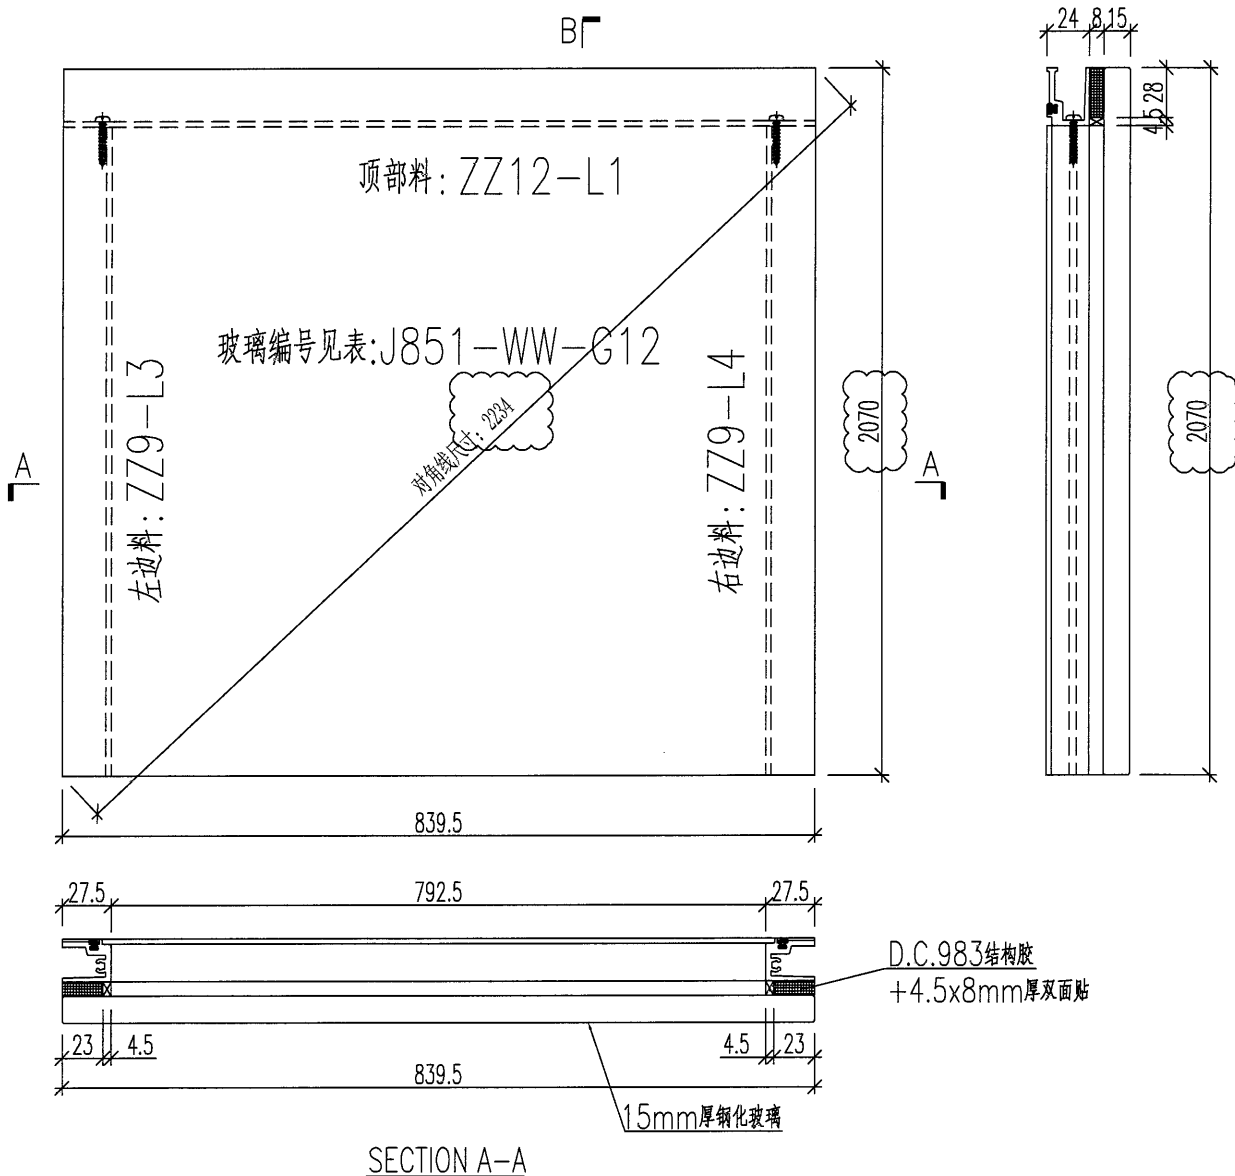

名稱	單元件組裝圖	制圖	黃漢卿	2021.2.22	修改	A		
材料		復核			日期	2021.5.13		
顏色		批准			圖號	J851-WW-ZZ12		





美特鋁質 有限公司  
MIDI Aluminium Fabricator Ltd.


工程號	J851	地盤	青衣明翹匯
-----	------	----	-------

原E1/3137

铝料编号	长度	数量
ZZ9-L3	2037.5	2
<del>ZZ9-L4</del>	<del>2312.5</del>	<del>2</del>
ZZ12-L3	3397.5	2
<del>ZZ12-L4</del>	<del>3397.5</del>	<del>2</del>

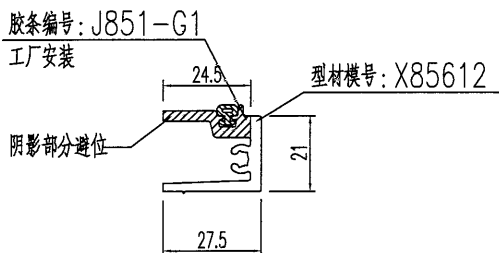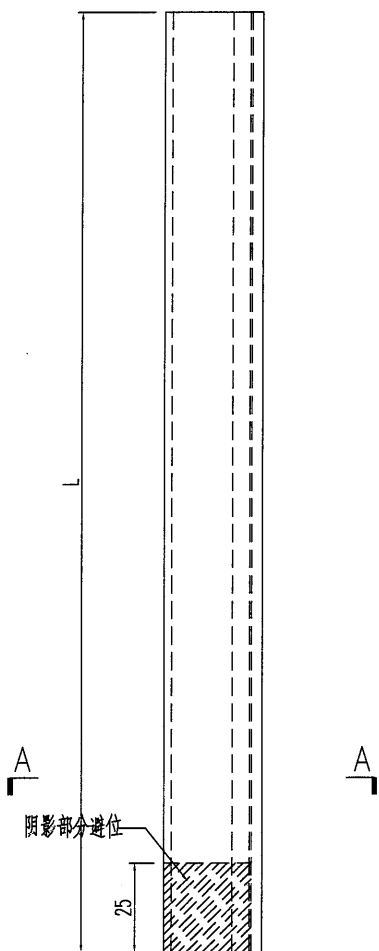

SECTION A-A

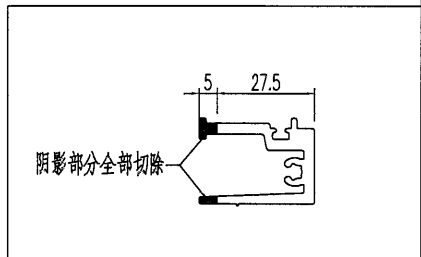

名稱	型材加工圖	制圖	黃漢卿	2021.2.22	修改	A		
材料	X85612	復核			日期	2021.5.13		
顏色	TUC51602XL(RY)-3棕色	批准			圖號	ZZ9-L3		

# EG-DWG3






美特鋁質 有限公司  
MIDI Aluminium Fabricator Ltd.

工程號 J851 地盤 青衣明翹匯

原E1/3137 新增

铝料编号	长度	数量
ZZ9-L4	2037.5	2
ZZ12-L4	3397.5	2

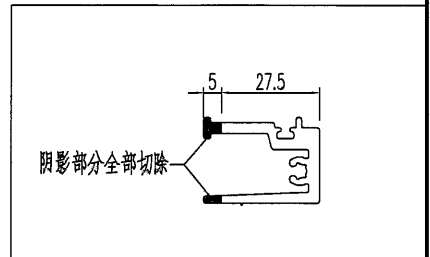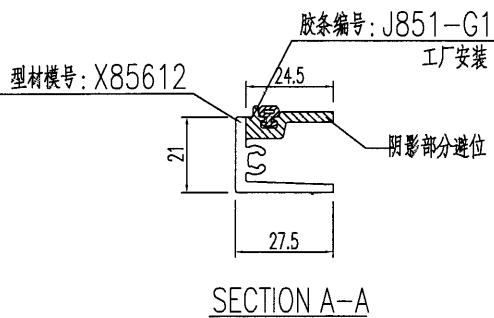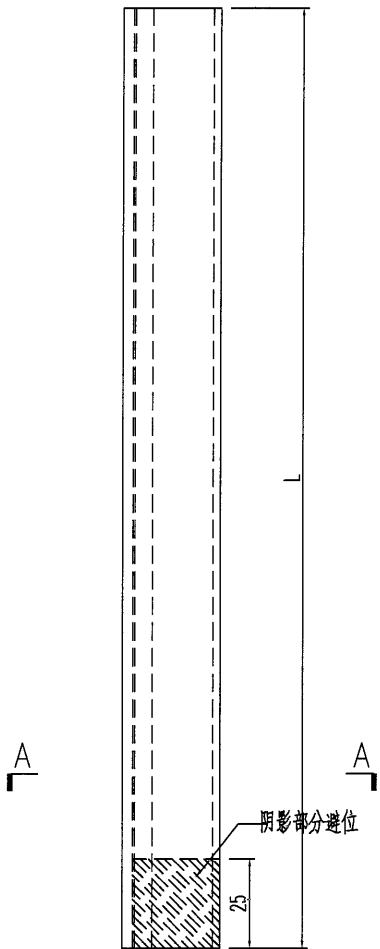

名稱	型材加工圖	制圖	黃漢卿	2021.5.13	修改			
材料	X85612	復核			日期			
顏色	TUC51602XL(RY)-3棕色	批准			圖號	ZZ9-L4		






美特鋁質 有限公司  
MIDI Aluminium Fabricator Ltd.

原EI/3137 新增

加工数量: 1件

工程號	J851	地盤	青衣明翹匯
-----	------	----	-------

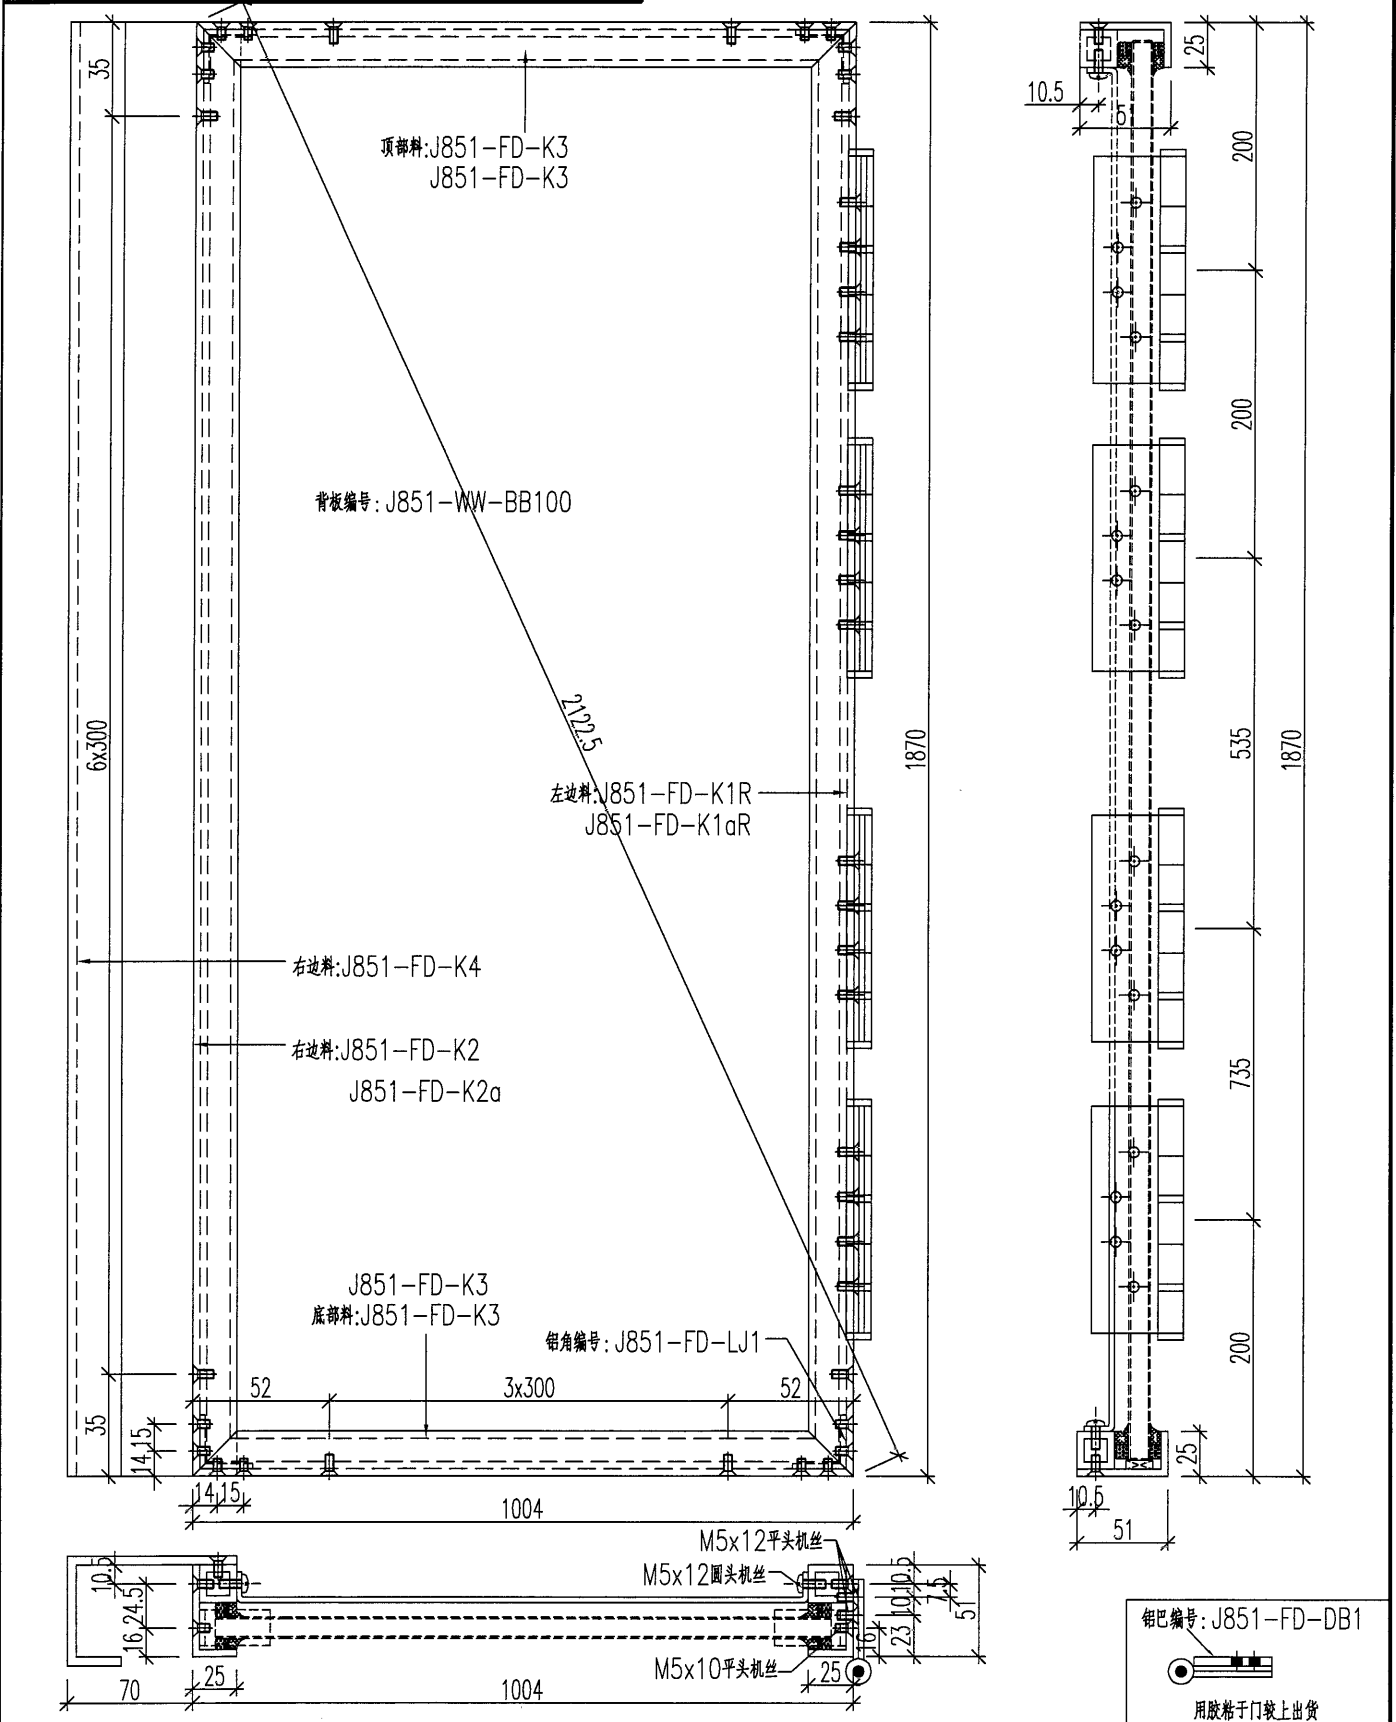

名稱	單元件組裝圖	制圖	黃漢卿	2021.5.13	修改	
材料		復核			日期	
顏色		批准			圖號	J851-FD-ZZ2









美特鋁質 有限公司  
MIDI Aluminium Fabricator Ltd.

工程號 J851 地盤 青衣明翹匯

# 原EI/3137 新增

加工数量: 1件

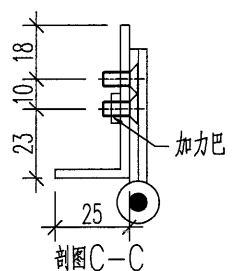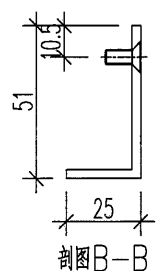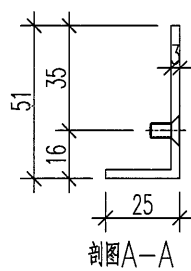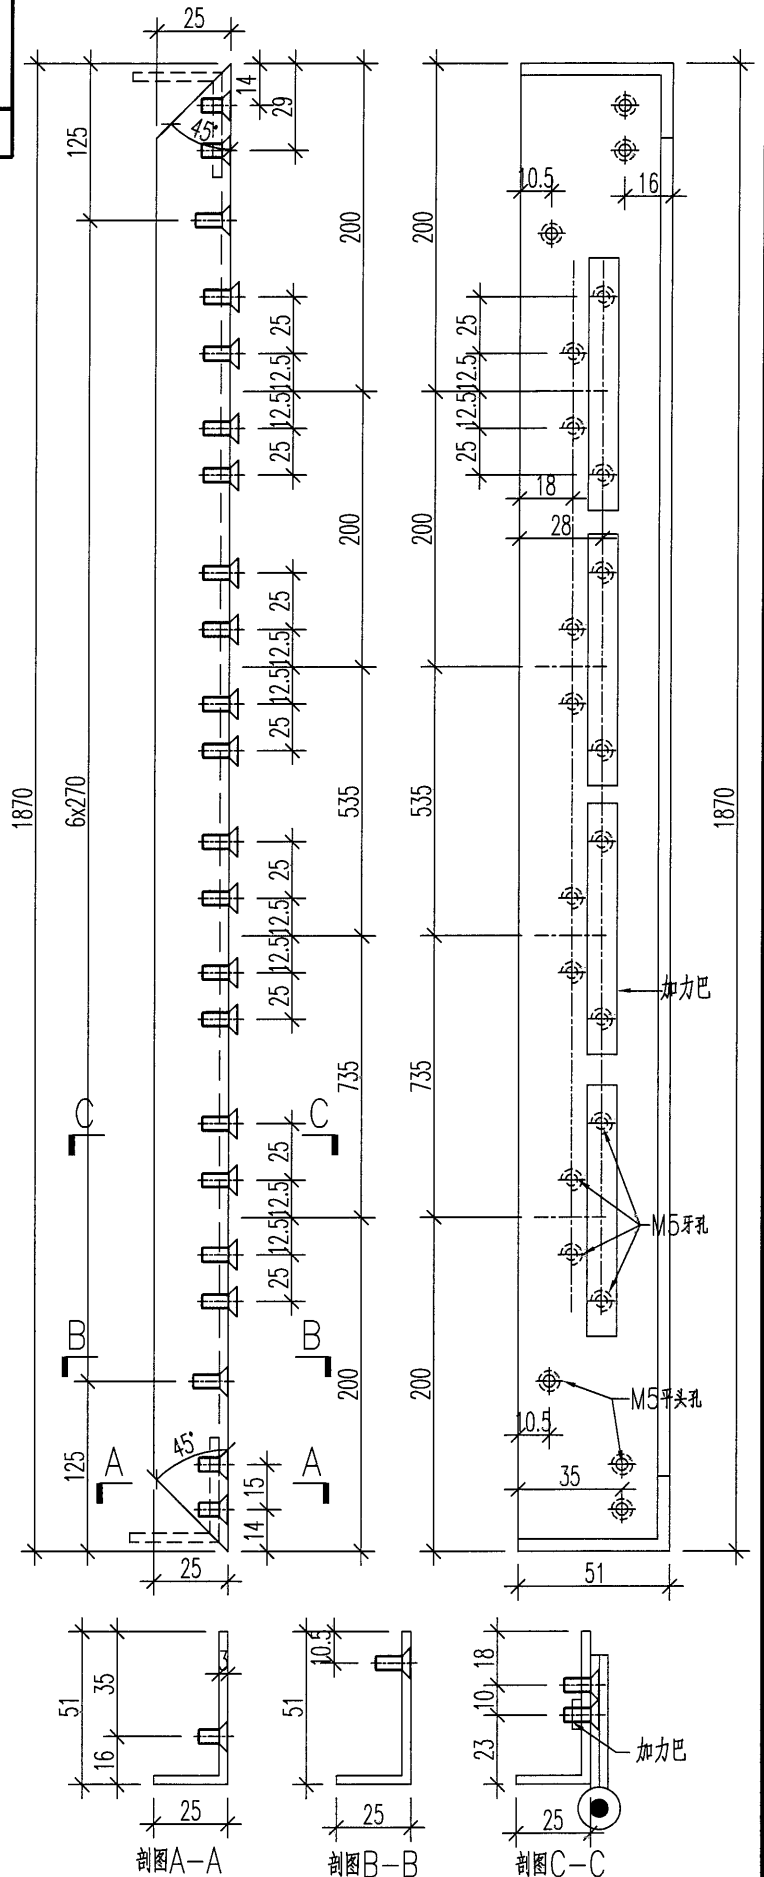

名稱	51x25x3mm鋁角加工圖	制圖	黃漢卿	2021.5.13	修改	
材料	JMA0443	復核			日期	
顏色	UCT534193SC-3 深灰色	批准			圖號	J851-FD-K1R






美特鋁質 有限公司  
MIDI Aluminium Fabricator Ltd.

原EI/3137 新增

工程號	J851	地盤	青衣明翹匯
-----	------	----	-------

加工数量: 2件

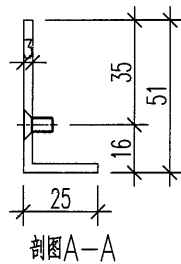
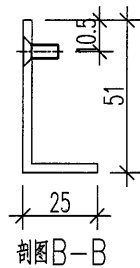
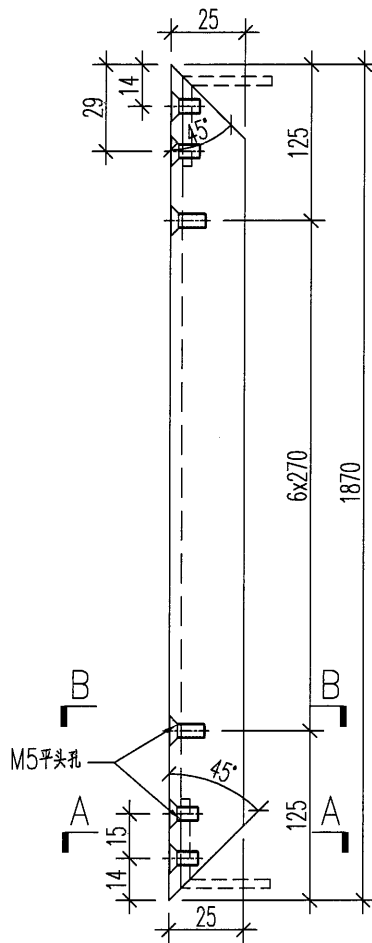


名稱	51x25x3mm鋁角加工圖	制圖	黃漢卿	2021.5.13	修改		
材料	JMA0443	復核			日期		
顏色	UCT534193SC-3 深灰色	批准			圖號	J851-FD-K2	



工程號	J851	地盤	青衣明翹匯
-----	------	----	-------

加工数量：4件

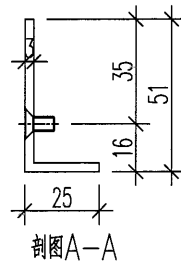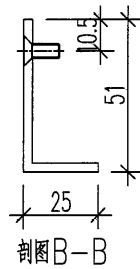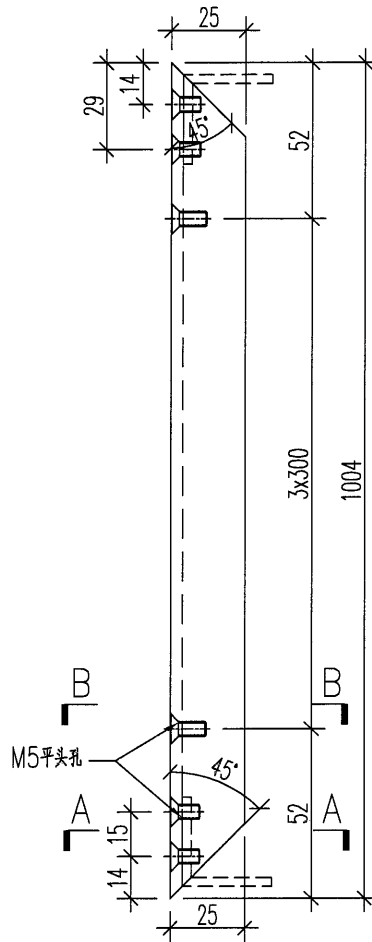

名稱	51x25x3mm鋁角加工圖	制圖	黃漢卿	2021.5.13	修改		
材料	JMA0443	復核			日期		
顏色	UCT534193SC-3 深灰色	批准			圖號	J851-FD-K3	




美特鋁質 有限公司  
MIDI Aluminium Fabricator Ltd.

原EI/3137 新增

工程號	J851	地盤	青衣明翹匯
-----	------	----	-------

加工数量: 1件

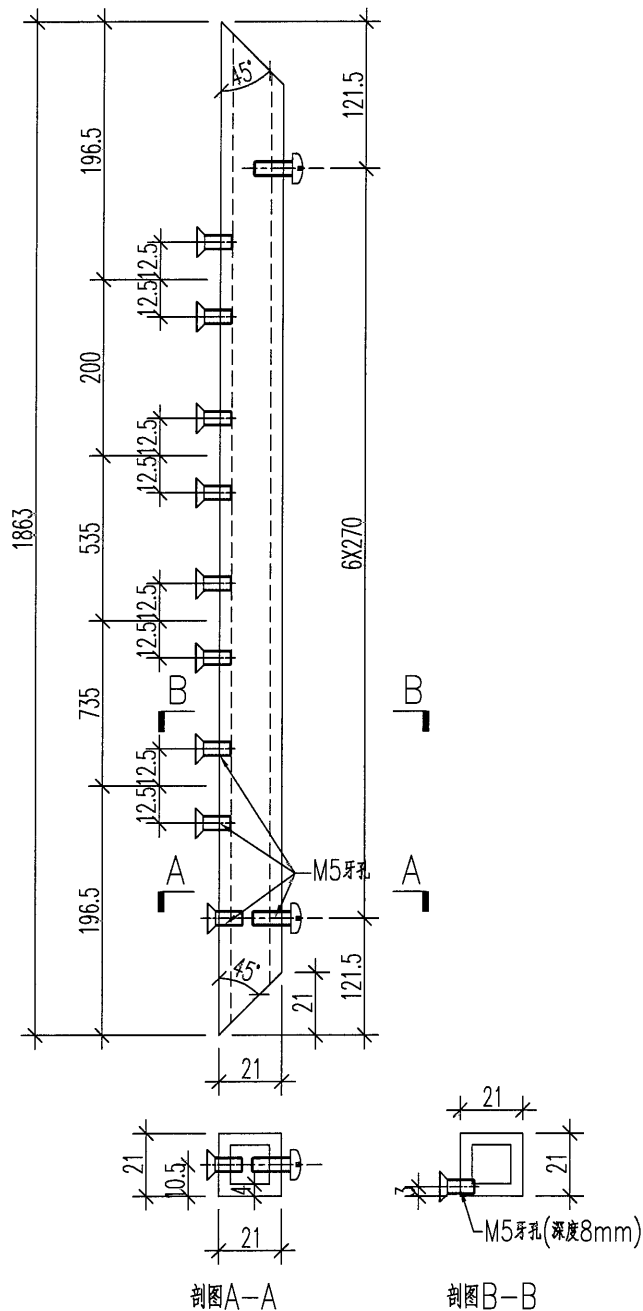

名稱	21x21x4mm方通加工圖	制圖	黃漢卿	2021.5.13	修改		
材料	X85296	復核			日期		
顏色	UCT534193SC-3 深灰色	批准			圖號	J851-FD-K1a	




美特鋁質 有限公司  
MIDI Aluminium Fabricator Ltd.

原EI/3137 新增

工程號	J851	地盤	青衣明翹匯
-----	------	----	-------

加工数量：1件


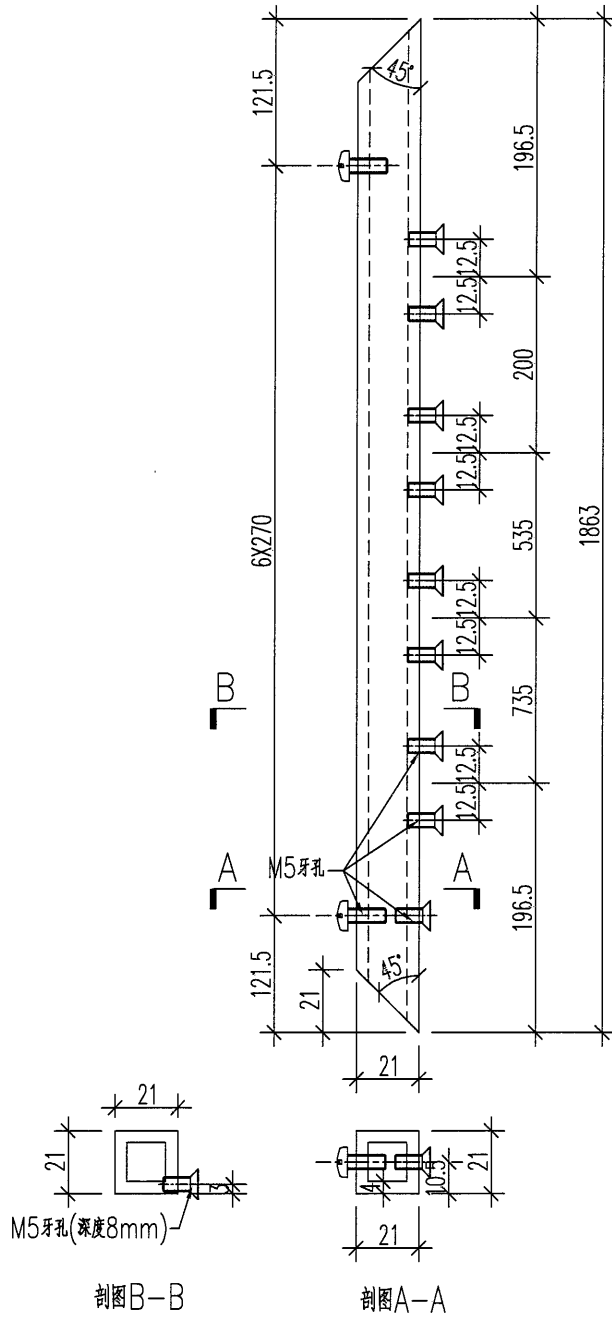


名稱	21x21x4mm方通加工圖	制圖	黃漢卿	2021.5.13	修改		
材料	X85296	復核			日期		
顏色	UCT534193SC-3 深灰色	批准			圖號	J851-FD-K1aR	



工程號	J851	地盤	青衣明翹匯
-----	------	----	-------

加工数量：2件

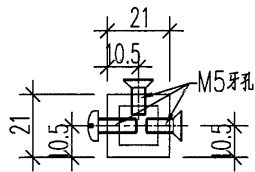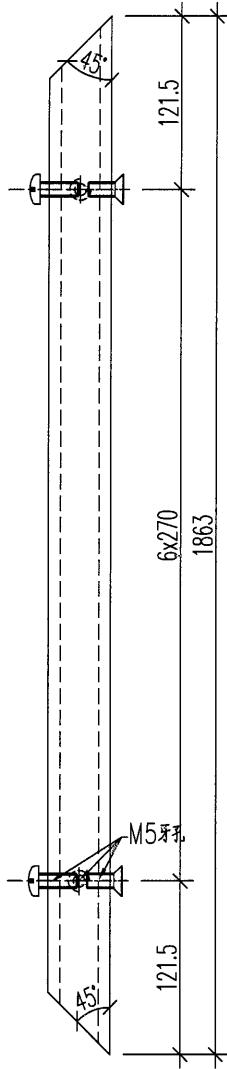


名稱	21x21x4mm方通加工圖	制圖	黃漢卿	2021.5.13	修改		
材料	X85296	復核			日期		
顏色	UCT534193SC-3 深灰色	批准			圖號	J851-FD-K2a	



原EI/3137 新增

工程號	J851	地盤	青衣明翹匯
-----	------	----	-------

加工数量：4件

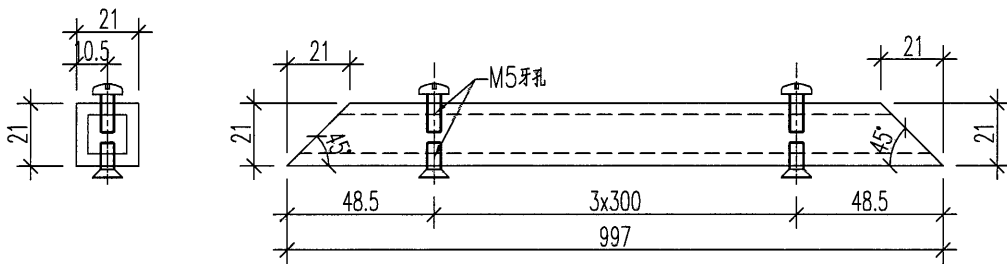

名稱	21x21x4mm方通加工圖	制圖	黃漢卿	2021.5.13	修改			
材料	X85296	復核			日期			
顏色	UCT534193SC-3 深灰色	批准			圖號	J851-FD-K3a		






美特鋁質 有限公司  
MIDI Aluminium Fabricator Ltd.

原EI/3137 新增

工程號	J851	地盤	青衣明耀匯
-----	------	----	-------

加工数量：2件

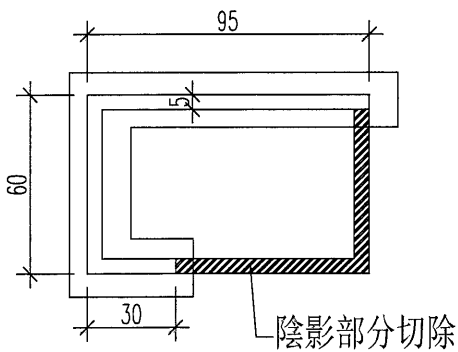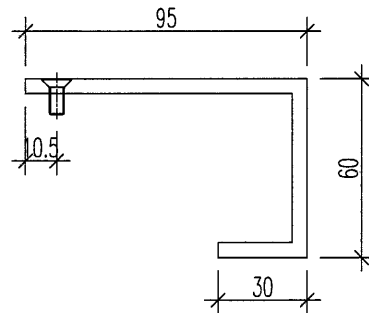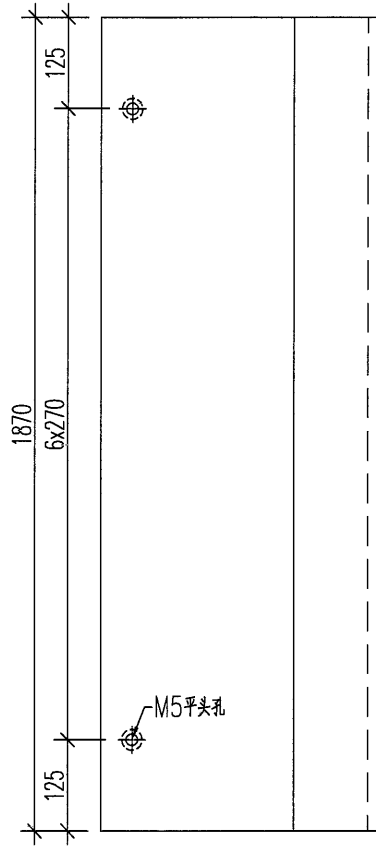

名稱	鋁槽加工圖	制圖	黃漢卿	2021.5.13	修改			
材料	X85942	復核			日期			
顏色	UCT534193SC-3 深灰色	批准			圖號	J851-FD-K4		




美特鋁質 有限公司  
MIDI Aluminium Fabricator Ltd.

原EI/3137 新增

工程號	J851	地盤	青衣明耀匯
-----	------	----	-------

加工数量：8件


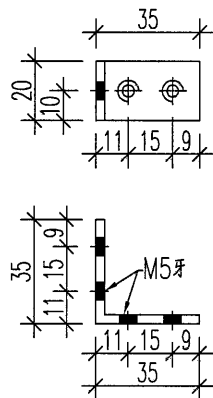


名稱	鋁角加工圖	制圖	黃漢卿	2021.5.13	修改			
材料	35x35x3mm鋁角	復核			日期			
顏色	MILL	批准			圖號	J851-FD-LJ1		



工程號	J851	地盤	青衣明翹匯
-----	------	----	-------

加工数量：8件

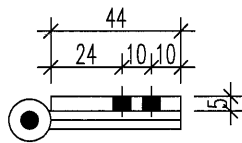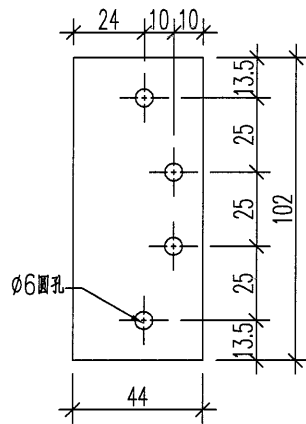

请用胶粘于门较上出货

名稱	鋁巴加工圖	制圖	黃漢卿	2021.5.13	修改			
材料	5mm厚鋁巴	復核			日期			
顏色	MILL	批准			圖號	J851-FD-DB1		





美特鋁質 有限公司  
MIDI Aluminium Fabricator Ltd.

工程號

J-851

地盤

青衣明翹匯

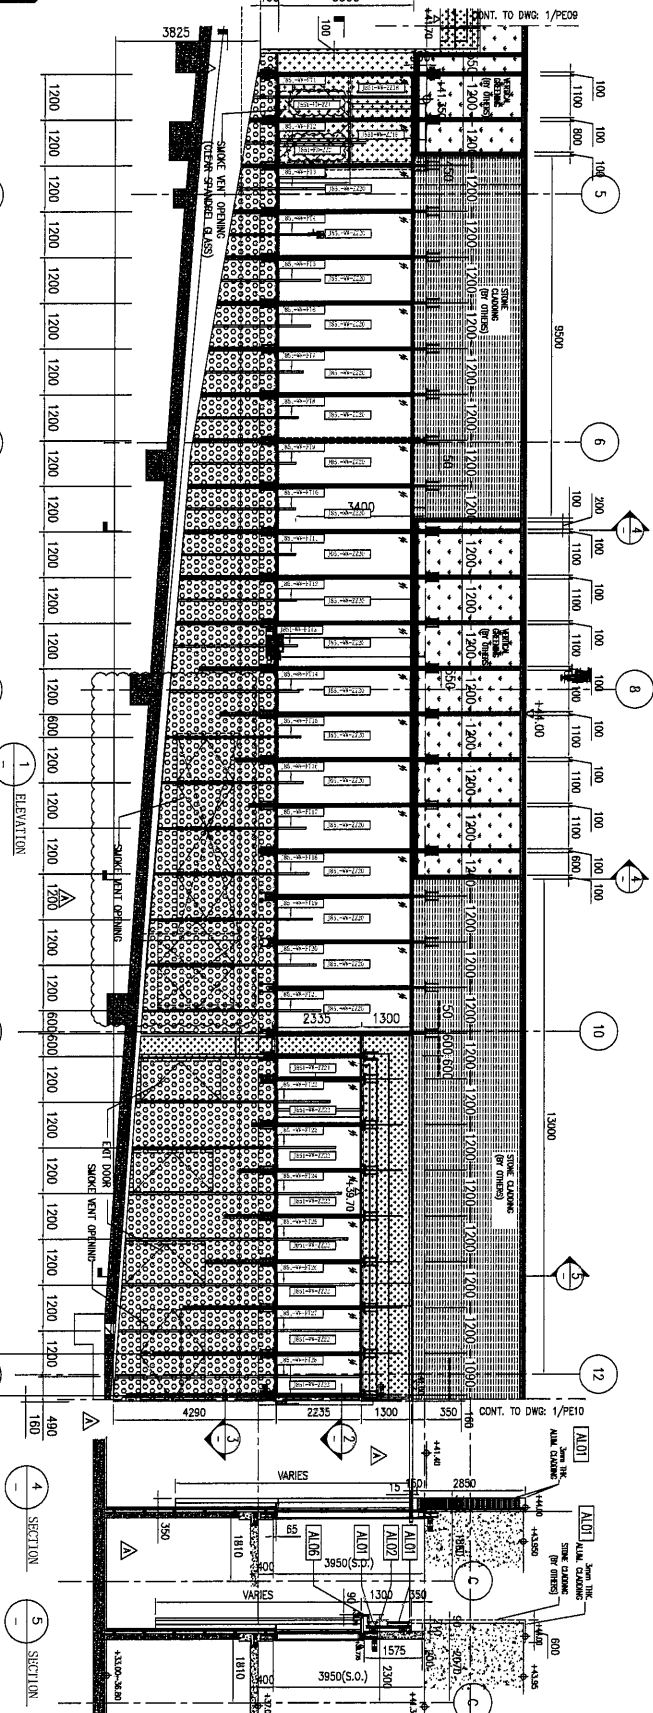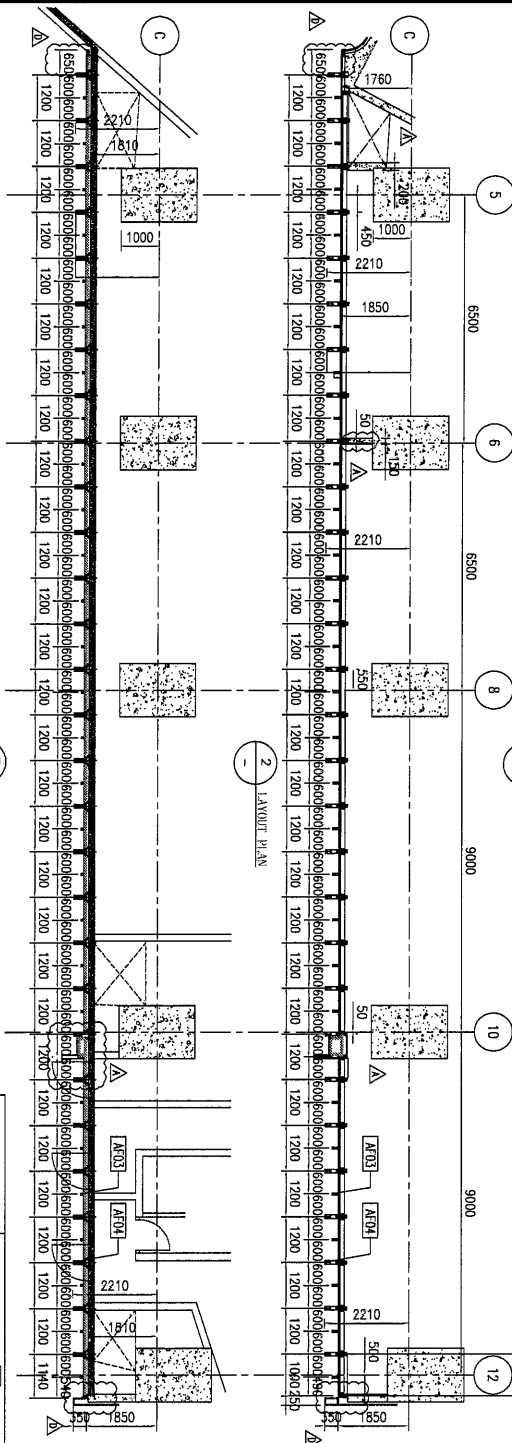

GLASS WALL MARK	SETTING AREA & UPPER GROUND FLOOR
LOCATION	INCS
AMOUNT	GL-1-12mm THK CLEAR TINTED GLASS
GLASS	

LEGEND	
	VISION GLASS
	12mm THK TINTED GLASS
	3mm THK ALUM. FEATURE CLADDING
	3mm THK PERFORATED ALUMINIUM PANE
	15mm THK ALUM. FLASHING
	AFD-ALUM. FEATURE
	AFD-ALUM. FEATURE

COLOUR CODE	
AL01	DARK GREY
AL02	WHITE
AL03	SANDY BROWN
AL04	TIMBER PATTERN
AL05	DARK BRONZE
AL06	SILVER GREY

名稱	玻璃單元及裝飾條安裝位置圖	制圖	黃漢卿	2021.2.22	修改	A
材料		復核			日期	2021.5.13
顏色		批准			圖號	J851-WW-PE07