

工程指示 / 要求簡箋(E.I.)

工程指示編號：EI/ 3142 /21 修改版次：  
 工程編號：J851 工程名稱：青衣明翹滙  
 工程項目：露台欄河(即欄河)地盤用疏子玉(1/F)  
 收件人：生統 發件人：Joe Chan 日期：11/3/2021

要求提供 /  確認 事項：

- |                                    |                                     |                               |
|------------------------------------|-------------------------------------|-------------------------------|
| <input type="checkbox"/> 初步鋁料 B.M. | <input type="checkbox"/> 加工拆圖，然後生產  | <input type="checkbox"/> 尺寸表  |
| <input type="checkbox"/> 正式鋁料 B.M. | <input type="checkbox"/> 技術上資料 / 指示 | <input type="checkbox"/> 報價   |
| <input type="checkbox"/> 配件 B.M.   | <input type="checkbox"/> 樣辦或貨品說明書   | <input type="checkbox"/> 分判合約 |
| <input type="checkbox"/> 其他：_____  |                                     |                               |

內容：

請依附件資料，生產疏子玉，送地盤

請在 20/4/2021 前完成上列要求。

附有關圖紙 / 文件：

1+35頁

以上項目為：

- 原合約工程包  原合約工程加 / 減賬  新工程報價

原因：-

分發東莞各部門：

- ( ) 生產技術總監  連附件 ( ) 技術部  連附件 ( ) 生產部  連附件 ( ) 機械設計部  連附件  
 ( ) 採購部  連附件 ( ) 生產統籌部  連附件 梅軍  
 ( ) 質檢部  連附件 ( ) 會計部  連附件 ( ) 報關組  連附件 ( ) 其他 \_\_\_\_\_  連附件

分發香港各部門：

- ( ) 行政部  連附件 ( ) 會計部  連附件 ( ) 統籌部  連附件 ( ) 工程部地盤科文  連附件 積哥  
 ( ) 採購部  連附件 ( ) QS 部  連附件 ( ) 維修部  連附件 ( ) 其他 \_\_\_\_\_  連附件

傳遞編號：

HK0489/21

發件人簽署：

Joe Chan

項目經理簽署：

P.P. 積哥

## 鋁材開料總表

工程號碼: J851 工程名稱: 青衣

序號	鋁料編號	名稱	表面處理		開料長度	實用長料總數量		浪費率(%)
			顏色	層厚		支數	長度	
1	X85795(灰)				5450	10	54500	6.54
2	X85795(白)				5450	7	38150	13.74
3	X85796(灰)				5450	5	27250	18.18
4	X85796(白)				5450	3	16350	9.13
5	X85917(灰)				6000	2	12000	33.31
6	X85917(白)				6000	1	6000	13.13

送至: \_\_\_\_\_

由: \_\_\_\_\_

日期: \_\_\_\_\_

簡短說明: \_\_\_\_\_

共7頁 第1頁

打印日期: 11/3/2021 打印時間: 12:08

工程號碼: J851, 工程名稱: 青衣  
開料長度: 6000, 總長料支數: 1, 總開料支數: 5

鋁材開料清單 X85917(白)

鋸片厚度(mm): 4, 料頭尾總切除(mm): 20, 浪費率(%): 13.13

窗號	編號(用料狀況)	實用長度(長料開數)	需要 支數	開料 支數	長料 支數	餘料 支數	編號(剩餘長度)
AV-UP07W-01	1	1513.5	1	1	1	0	1@(4462.5)x1
AV-UP07W-02	(餘料)1	1498.5	1	1	0	1	1@(2960)x1
AV-UP01LW-01, AV- UP01RW-01	(餘料)1, 1	860.0	2	2	0	2	1@(2096)x1 1@(1232)x1
AV-UP03LW-01	(餘料)1	440.0	1	1	0	1	1@(788)x1

工程號碼: J851, 工程名稱: 青衣

開料長度: 6000, 總長料支數: 2, 總開料支數: 8

鋸片厚度(mm): 4, 料頭尾總切除(mm): 20, 浪費率(%): 33.31

鋁材開料清單 X85917(灰)

窗號	編號(用料狀況)	實用長度(長料開數)	需要 支數	開料 支數	長料 支數	餘料 支數	編號(剩餘長度)
AV-UP08G-01	1	1758.5	1	1	1	0	1@(4217.5)x1
AV-UP07G-01	(餘料)1	1513.5	1	1	0	1	1@(2700)x1
AV-UP07G-02	(餘料)1	1498.5	1	1	0	1	1@(1197.5)x1
AV-UP01RG-01	2	860.0	2	1	1	0	2@(5116)x1
AV-UP01LG-01	(餘料)1	860.0		1	0	1	1@(333.5)x1
AV-UP05G-01	(餘料)2	710.0	1	1	0	1	2@(4402)x1
AV-UP03RG-01	(餘料)2	440.0	1	1	0	1	2@(3958)x1
AV-UP02RG-02	(餘料)1	290.0	1	1	0	1	1@(39.5)x1

工程號碼: J851, 工程名稱: 青衣

開料長度: 5450, 總長料支數: 3, 總開料支數: 14

鋸片厚度(mm): 4, 料頭尾總切除(mm): 20, 浪費率(%): 9.13

鋁材開料清單 X85796(白)

窗號	編號(用料狀況)	實用長度(長料開數)	需要 支數	開料 支數	長料 支數	餘料 支數	編號(剩餘長度)
X85796-01W-01	1-3	1053.0	14	14	3	0	1-2@(145)x2 3@(1202)x1

工程號碼: J851, 工程名稱: 青衣

開料長度: 5450, 總長料支數: 5, 總開料支數: 21

鋸片厚度(mm): 4, 料頭尾總切除(mm): 20, 浪費率(%): 18.18

鋁材開料清單 X85796(灰)

窗號	編號(用料狀況)	實用長度(長料開數)	需要 支數	開料 支數	長料 支數	餘料 支數	編號(剩餘長度)
X85796-01G-01	1-5	1053.0	21	21	5	0	1-4@(145)x4 5@(4373)x1

16

工程號碼: J851, 工程名稱: 青衣

開料長度: 5450, 總長料支數: 7, 總開料支數: 31

鋸片厚度(mm): 4, 料頭尾總切除(mm): 20, 浪費率(%): 13.74

鋁材開料清單 X85795(白)

窗號	編號(用料狀況)	實用長度(長料開數)	需要 支數	開料 支數	長料 支數	餘料 支數	編號(剩餘長度)
X85795-01W-01	1-7	1053.0	31	31	7	0	1-6@(145)x6 7@(4373)x1

工程號碼: J851, 工程名稱: 青衣


開料長度: 5450, 總長料支數: 10, 總開料支數: 48

鋸片厚度(mm): 4, 料頭尾總切除(mm): 20, 浪費率(%): 6.54



鋁材開料清單 X85795(灰)

窗號	編號(用料狀況)	實用長度(長料開數)	需要 支數	開料 支數	長料 支數	餘料 支數	編號(剩餘長度)
X85795-01G-01	1-10	1053.0	48	48	10	0	1-9@(145)x9 10@(2259)x1


8

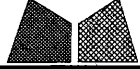 美特鋁質有限公司 MIDI Aluminium Fabricator Ltd.				工程號 J851	類別	物料號 -		
地盤 青衣190				制圖 W.E.X	2020-04-16	圖號 UP-A01L		
修改 A B -	採用工廠 ✓ 地盤			圖紙名稱 格柵玉組裝圖	復核 -	數量 -		
日期 27/07 25/09 -	材料顏色 -			材料 -	批准 -	單件重量 -	(KG)	

部件編號	顏色	數量
UP-A01LG	深灰色	1
UP-A01LW	白色	1

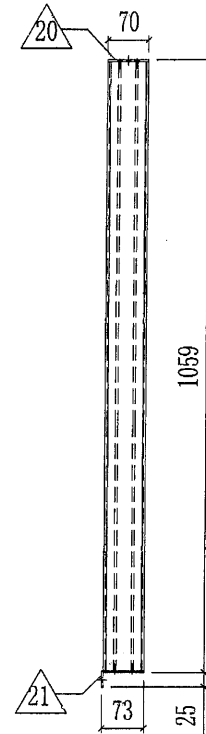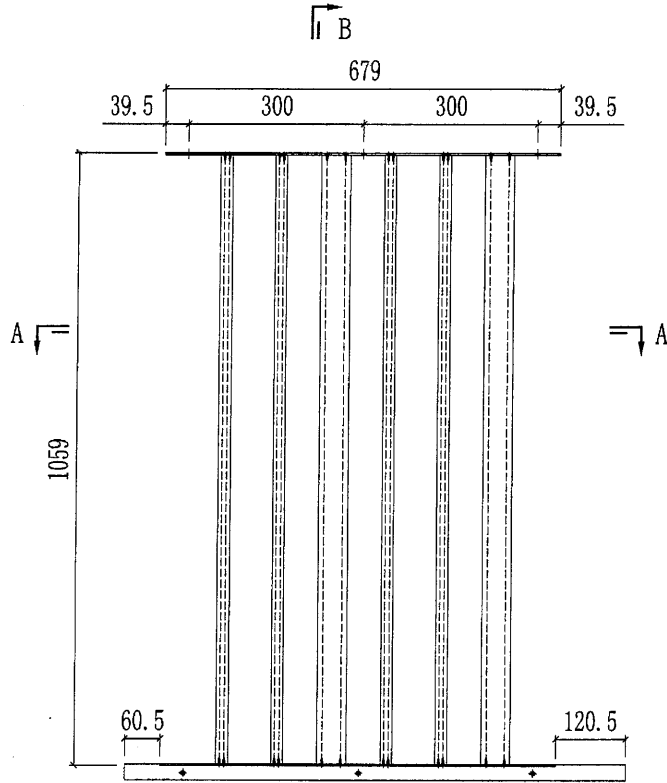

SECTION B-B

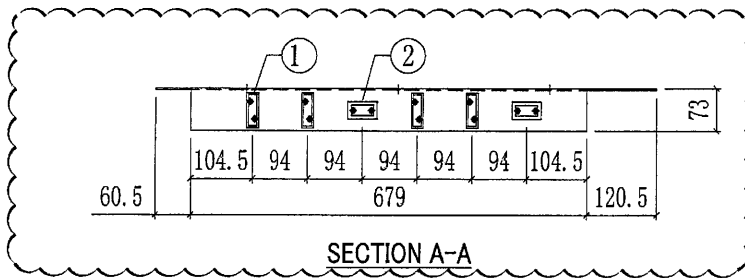


SECTION A-A



UP-A01LW(白色) 部件清单			
○ ALUM. EXTRUSION			
ITEM	FAB. DWG NO.	LENGTH	QTY
1	X85795-01W-01	1053	4
2	X85796-01W-01	1053	2
◇ OTHERS (ALUM. & G.M.S. PARTS)			
ITEM	FAB. DWG NO.	LENGTH (MM)	QTY
20	AL-UP01LW-01	679	1
	3mm THK. ALUM. PLATE		
21	AV-UP01LW-01	860	1
	3mm THK. ALUM. ANGLE		

UP-A01LG(深灰色) 部件清单			
○ ALUM. EXTRUSION			
ITEM	FAB. DWG NO.	LENGTH	QTY
1	X85795-01G-01	1053	4
2	X85796-01G-01	1053	2
◇ OTHERS (ALUM. & G.M.S. PARTS)			
ITEM	FAB. DWG NO.	LENGTH (MM)	QTY
20	AL-UP01LG-01	679	1
	3mm THK. ALUM. PLATE		
21	AV-UP01LG-01	860	1
	3mm THK. ALUM. ANGLE		


9

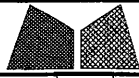 美特鋁質有限公司 MIDI Aluminium Fabricator Ltd.				工程號 J851 地盘 青衣190	類別 制圖 W. E. X 復核 - 批准 -	物料號 - 2020-04-16 圖號 UP-A01R 數量 - 單件重量 - (KG)
修改 A B - 日期 27/07 25/09 -	採用工廠 ✓ 材料颜色 -	图纸名称 格栅玉组裝圖 材料 -				

部件编号	颜色	数量
UP-A01RG	深灰色	1
UP-A01RW	白色	1

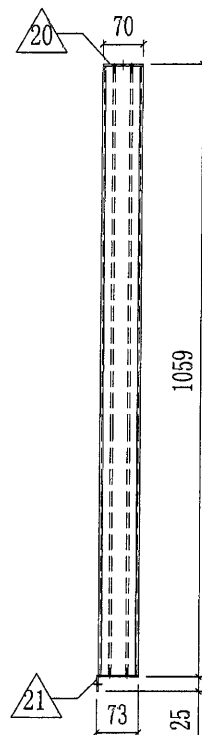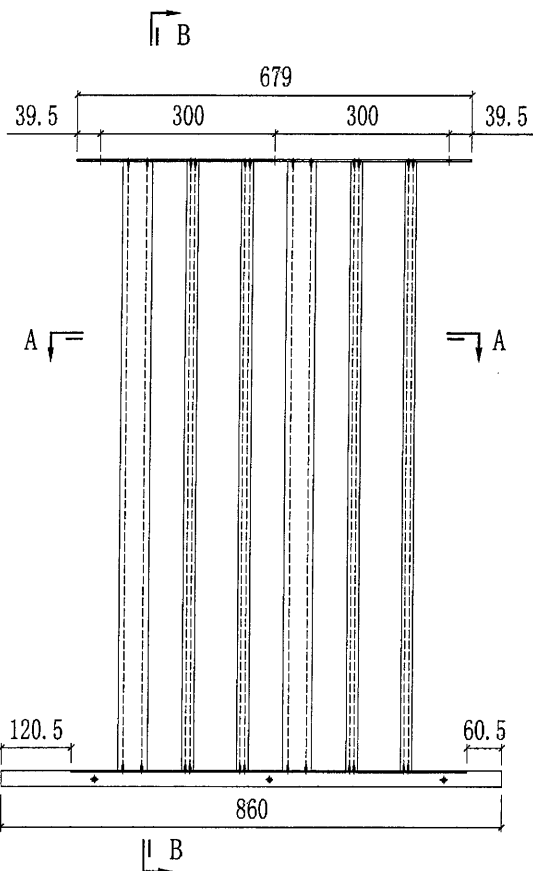

SECTION B-B

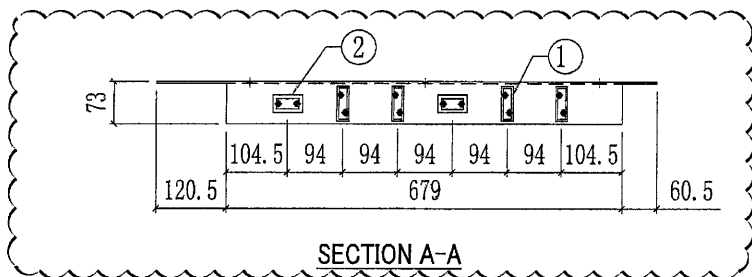

SECTION A-A

UP-A01RW (白色) 部件清单

○ ALUM. EXTRUSION

ITEM	FAB. DWG NO.	LENGTH	QTY
1	X85795-01W-01	1053	4
2	X85796-01W-01	1053	2

◇ OTHERS (ALUM. & G.M.S. PARTS)

ITEM	FAB. DWG NO.	LENGTH (MM)	QTY
20	AL-UP01RW-01	679	1
	3mm THK. ALUM. PLATE		
21	AV-UP01RW-01	860	1
	3mm THK. ALUM. ANGLE		

UP-A01RG (深灰色) 部件清单

○ ALUM. EXTRUSION

ITEM	FAB. DWG NO.	LENGTH	QTY
1	X85795-01G-01	1053	4
2	X85796-01G-01	1053	2



◇ OTHERS (ALUM. & G.M.S. PARTS)

ITEM	FAB. DWG NO.	LENGTH (MM)	QTY
20	AL-UP01RG-01	679	1
	3mm THK. ALUM. PLATE		
21	AV-UP01RG-01	860	1
	3mm THK. ALUM. ANGLE		


70

美特鋁質有限公司 MIDI Aluminium Fabricator Ltd.				工程號	J851	類別		物料號	-		
				地盘	青衣190	制圖	W. E. X	2020-04-16	圖號	UP-A03L	
修改	A	B	-	採用工廠	✓ 地盤	图纸名称	格栅玉组装图	復核	-	數量	-
日期	27/07	11/09	-	材料颜色	-	材料	-	批准	-	單件重量	- (KG)

部件编号	颜色	数量
<del>UP-A03LG</del>	<del>深灰色</del>	<del>1</del>
UP-A03LW	白色	1

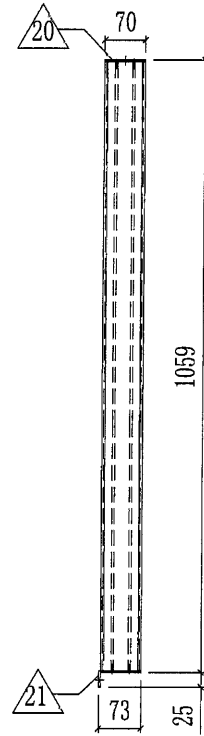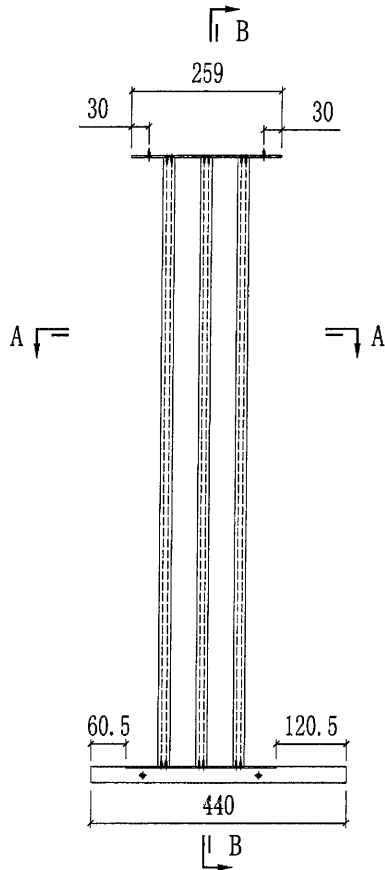

SECTION B-B

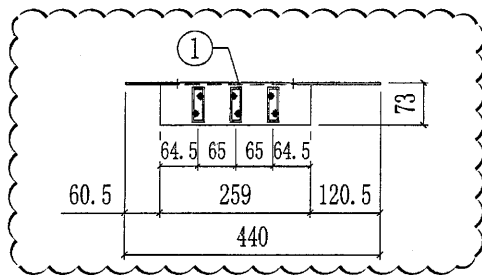


SECTION A-A




UP-A03LW (白色) 部件清单			
○ ALUM. EXTRUSION			
ITEM	FAB. DWG NO.	LENGTH	QTY
1	X85795-01W-01	1053	3
◇ OTHERS (ALUM. & G.M.S. PARTS)			
ITEM	FAB. DWG NO.	LENGTH	QTY
20	AL-UP03W-01	259	1
	3mm THK. ALUM. PLATE		
21	AV-UP03LW-01	440	1
	3mm THK. ALUM. ANGLE		

<del>UP-A03LG (深灰色) 部件清单</del>			
<del>○ ALUM. EXTRUSION</del>			
ITEM	FAB. DWG NO.	LENGTH	QTY
1	X85795-01G-01	1053	3
<del>◇ OTHERS (ALUM. &amp; G.M.S. PARTS)</del>			
ITEM	FAB. DWG NO.	LENGTH	QTY
20	AL-UP03G-01	259	1
	3mm THK. ALUM. PLATE		
21	AV-UP03LG-01	440	1
	3mm THK. ALUM. ANGLE		

11

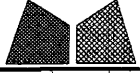 美特鋁質有限公司 MIDI Aluminium Fabricator Ltd.				工程號 J851	類別	物料號 -		
地盤 青衣190				制圖 W. E. X	2020-04-16	圖號 UP-A03R		
修改 A B -	採用工廠 ✓ 地盤			图纸名称 格栅玉组裝圖	復核 -	數量 -		
日期 27/07 11/09 -	材料颜色 -			材料 -	批准 -	單件重量 -	(KG)	

部件编号	颜色	数量
UP-A03RG	深灰色	1
██████████	白色	██████████

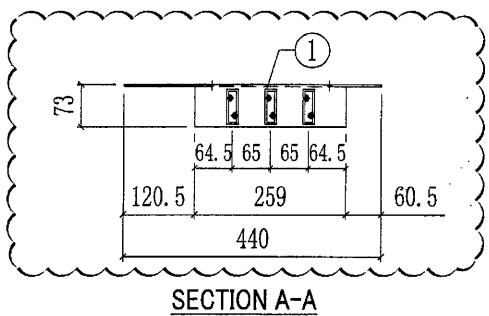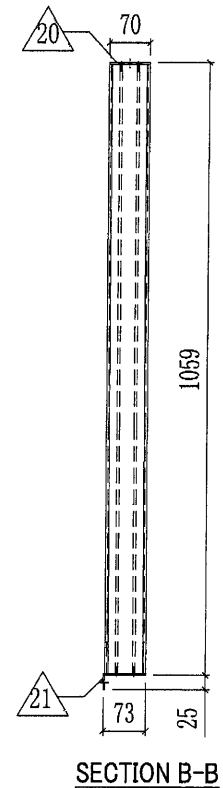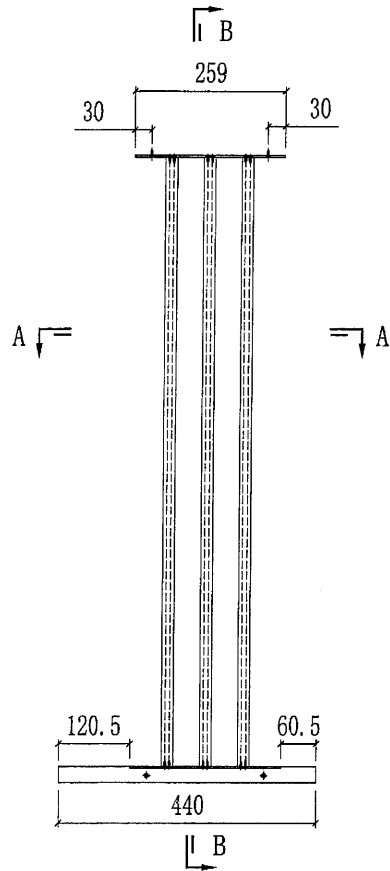


~~UP-A03RW (白色) 部件清单~~

○ ALUM. EXTRUSION			
ITEM	FAB. DWG NO.	LENGTH	QTY
1	X85795-01W-01	1053	3
◇ OTHERS (ALUM. & G.M.S. PARTS)			
ITEM	FAB. DWG NO.	LENGTH	QTY
20	AL-U03W-01 3mm THK. ALUM. PLATE	259	1
21	AV-U03RW-01 3mm THK. ALUM. ANGLE	440	1




UP-A03RG (深灰色) 部件清单

○ ALUM. EXTRUSION			
ITEM	FAB. DWG NO.	LENGTH	QTY
1	X85795-01G-01	1053	3
◇ OTHERS (ALUM. & G.M.S. PARTS)			
ITEM	FAB. DWG NO.	LENGTH	QTY
20	AL-U03G-01 3mm THK. ALUM. PLATE	259	1
21	AV-U03RG-01 3mm THK. ALUM. ANGLE	440	1

12

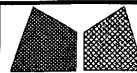
 美特鋁質有限公司 MIDI Aluminium Fabricator Ltd.				工程號 J851 地盤 青衣190	類別 制圖 W. E. X	物料號 - 2020-04-16	圖號 UP-A05
修改 A 日期 27/07	採用工廠 ✓ 材料颜色 -	地盤 材料 -	图纸名称 格栅玉组装图 材料 -	復核 - 批准 -	數量 - 單件重量 - (KG)		

部件编号	颜色	数量
UP-A05G	深灰色	1

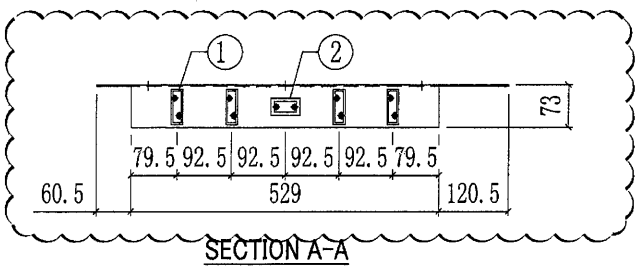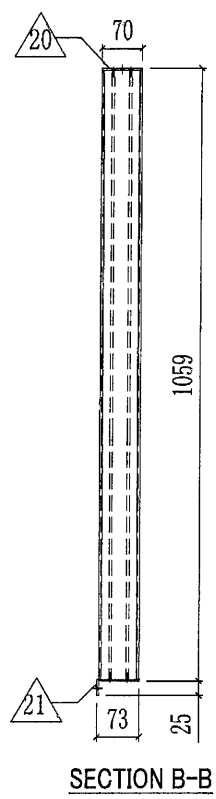
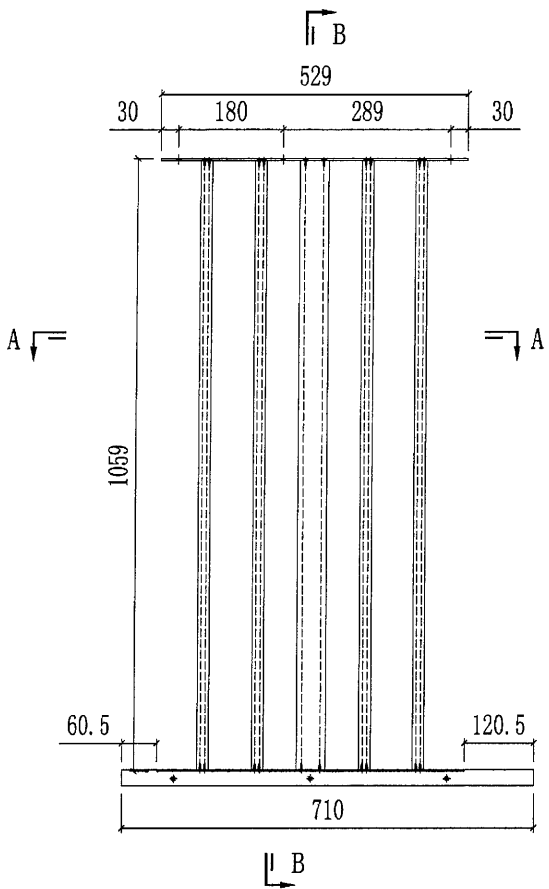


UP-A05G (深灰色) 部件清单			
○ ALUM. EXTRUSION			
ITEM	FAB. DWG NO.	LENGTH	QTY
1	X85795-01G-01	1053	4
2	X85796-01G-01	1053	1
◇ OTHERS (ALUM. & G.M.S. PARTS)			
ITEM	FAB. DWG NO.	LENGTH (MM)	QTY
20	AL-UP05G-01	529	1
	3mm THK. ALUM. PLATE		
21	AV-UP05G-01	710	1
	3mm THK. ALUM. ANGLE		


13

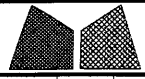 美特鋁質有限公司 MIDI Aluminium Fabricator Ltd.				工程號 J851	類別	物料號 -		
				地盘 青衣190	制圖 W. E. X	2020-04-16	圖號 UP-A06	
修改 A B -	採用工廠 ✓ 地盘			图纸名称 格栅玉组裝图	復核 -	-	數量 -	
日期 27/07 11/09 -	材料颜色 -			材料 -	批准 -	-	單件重量 -	(KG)

部件编号	颜色	数量
UP-A06G	深灰色	1

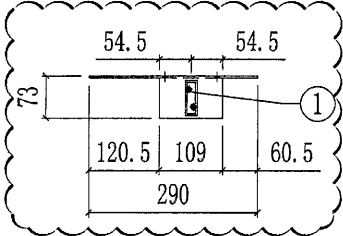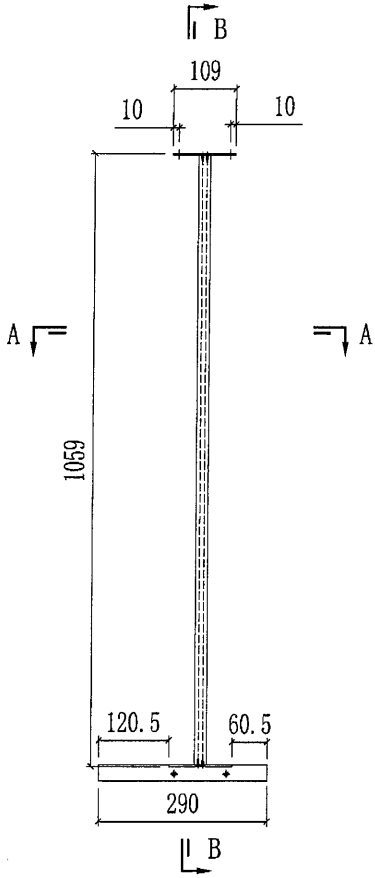

SECTION A-A

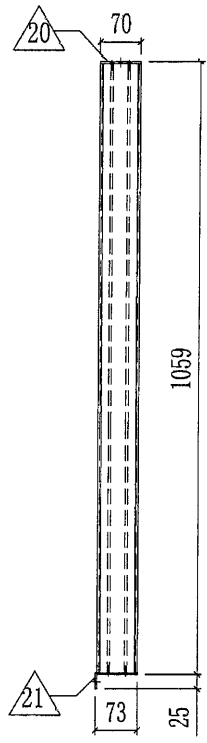


SECTION B-B

UP-A06G (深灰色) 部件清单			
○ ALUM. EXTRUSION			
ITEM	FAB. DWG NO.	LENGTH	QTY
1	X85795-01G-01	1053	1
◇ OTHERS (ALUM. & G.M.S. PARTS)			
ITEM	FAB. DWG NO.	LENGTH	QTY
20	AL-UPO2G-02	109	1
	3mm THK. ALUM. PLATE		
21	AV-UPO2RG-02	290	1
	3mm THK. ALUM. ANGLE		

14

美特鋁質有限公司 MIDI Aluminium Fabricator Ltd.		工程號	J851	類別		物料號	-	
修改 A B - 採用工廠 ✓ 地盤		地盤	青衣190	制圖	W. E. X	2020-04-16	圖號	UP-A08
日期	27/07(11/09)	材料顏色	-	圖紙名稱	格柵玉組裝圖	復核	-	數量
				材料	-	批准	-	單件重量 (KG)

部件编号	颜色	数量
UP-A08G	深灰色	1
UP-A08W	白色	1

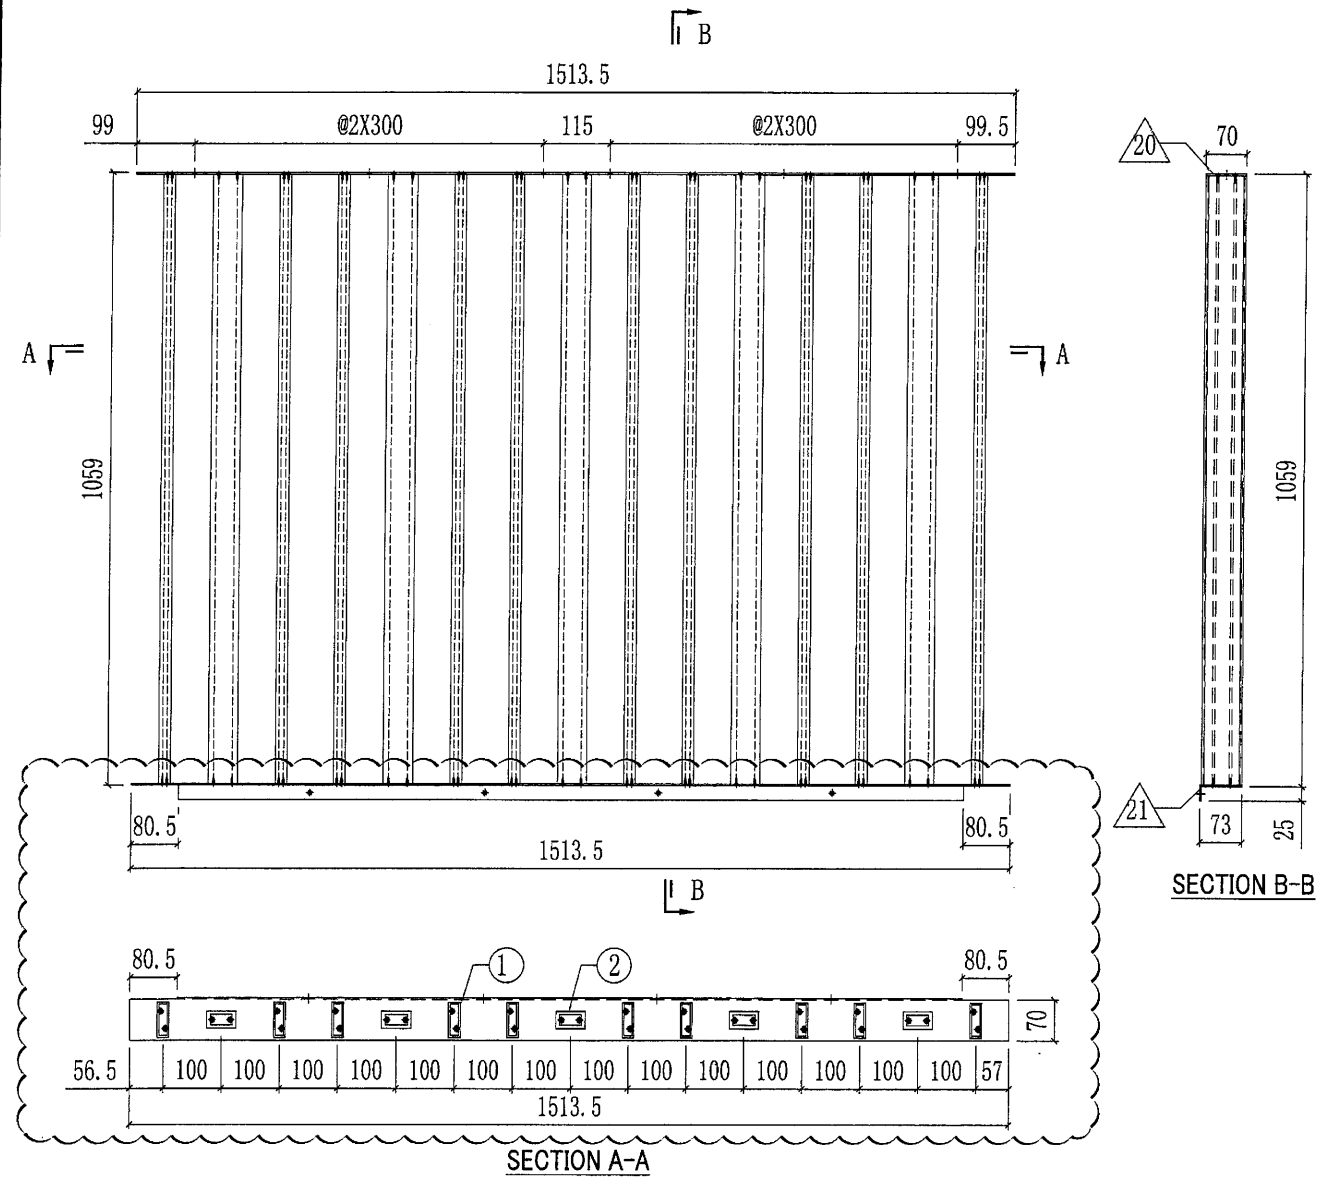


UP-A08W(白色) 部件清单			
○ ALUM. EXTRUSION			
ITEM	FAB. DWG NO.	LENGTH	QTY
1	X85795-01W-01	1053	10
2	X85796-01W-01	1053	5
◇ OTHERS (ALUM. & G.M.S. PARTS)			
ITEM	FAB. DWG NO.	LENGTH (MM)	QTY
20	AL-UP07W-01	1513.5	1
	3mm THK. ALUM. PLATE		
21	AV-UP07W-01	1513.5	1
	3mm THK. ALUM. ANGLE		

UP-A08G(深灰色) 部件清单			
○ ALUM. EXTRUSION			
ITEM	FAB. DWG NO.	LENGTH	QTY
1	X85795-01G-01	1053	10
2	X85796-01G-01	1053	5
◇ OTHERS (ALUM. & G.M.S. PARTS)			
ITEM	FAB. DWG NO.	LENGTH (MM)	QTY
20	AL-UP07G-01	1513.5	1
	3mm THK. ALUM. PLATE		
21	AV-UP07G-01	1513.5	1
	3mm THK. ALUM. ANGLE		

15

美特鋁質有限公司 MIDI Aluminium Fabricator Ltd.				工程號 J851 地盤 青衣190	類別 制圖 W. E. X	物料號 - 2020-04-16	圖號 UP-A09
修改 A B - 日期 27/07(11/09) -	採用工廠 ✓ 材料颜色 -	地盤 材料 -	图纸名称 格栅玉组装图	復核 - 批准 -	數量 - 單件重量 - (KG)		


部件编号	颜色	数量
UP-A09G	深灰色	1
UP-A09W	白色	1

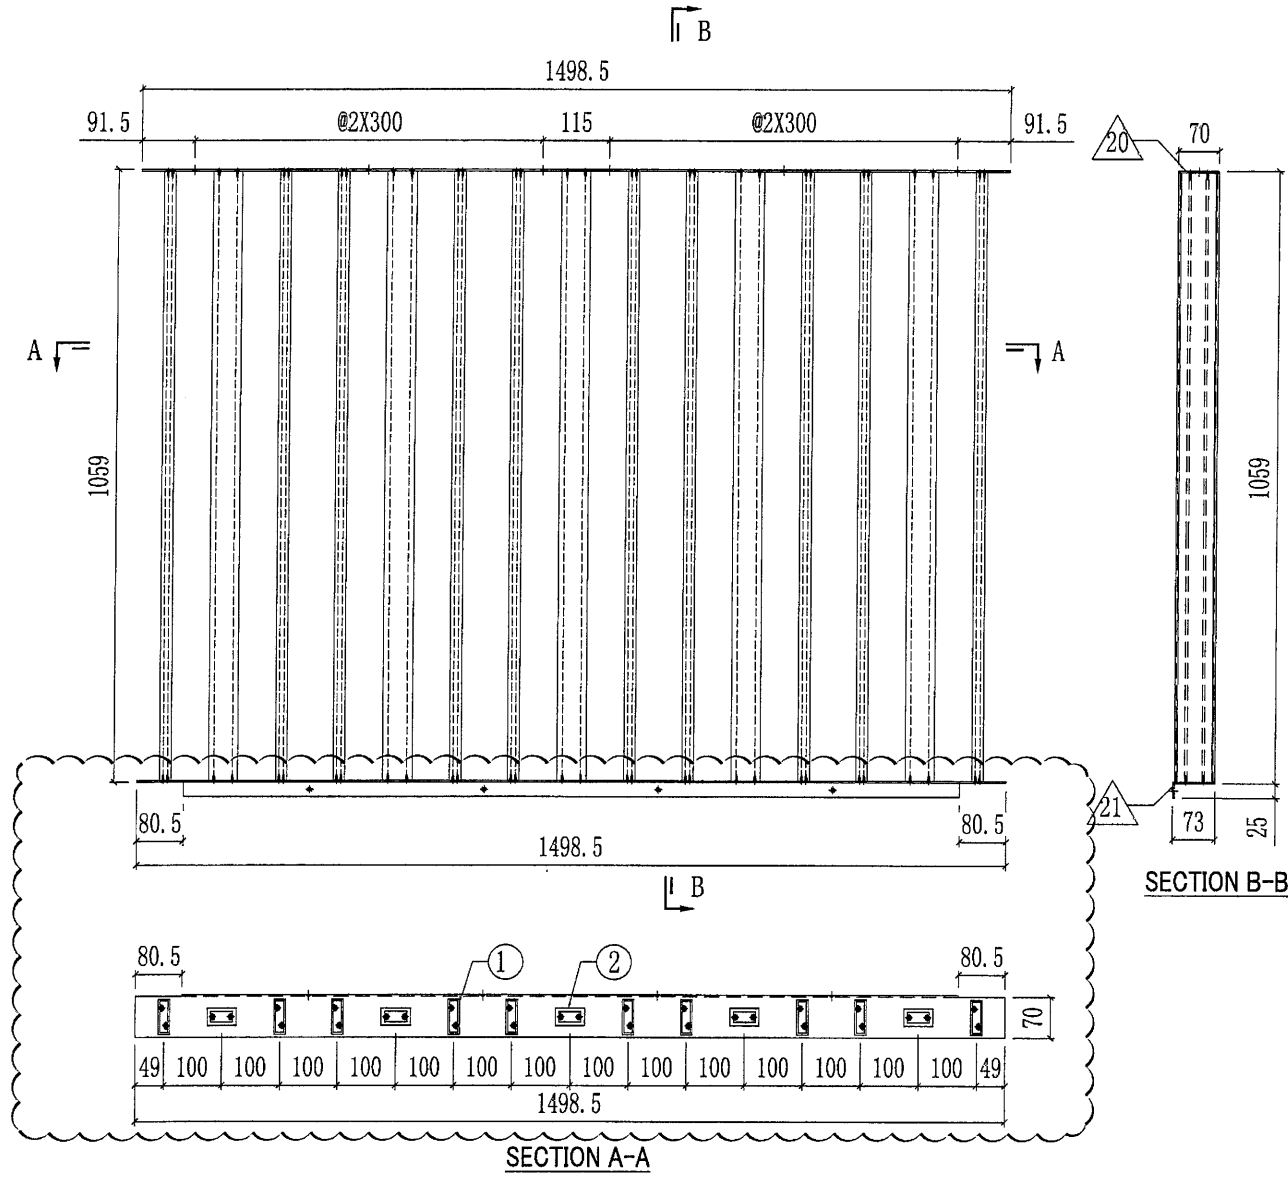


UP-A09W(白色) 部件清单			
○ ALUM. EXTRUSION			
ITEM	FAB. DWG NO.	LENGTH	QTY
1	X85795-01W-01	1053	10
2	X85796-01W-01	1053	5
◇ OTHERS (ALUM. & G.M.S. PARTS)			
ITEM	FAB. DWG NO.	LENGTH (MM)	QTY
20	AL-UP07W-02	1498.5	1
	3mm THK. ALUM. PLATE		
21	AV-UP07W-02	1498.5	1
	3mm THK. ALUM. ANGLE		

UP-A09G(深灰色) 部件清单			
○ ALUM. EXTRUSION			
ITEM	FAB. DWG NO.	LENGTH	QTY
1	X85795-01G-01	1053	10
2	X85796-01G-01	1053	5
◇ OTHERS (ALUM. & G.M.S. PARTS)			
ITEM	FAB. DWG NO.	LENGTH (MM)	QTY
20	AL-UP07G-02	1498.5	1
	3mm THK. ALUM. PLATE		
21	AV-UP07G-02	1498.5	1
	3mm THK. ALUM. ANGLE		


16

 美特鋁質有限公司 MIDI Aluminium Fabricator Ltd.				工程號 J851 地盘 青衣190	類別 制圖 W. E. X	物料號 - 2020-04-16	圖號 UP-A11
修改 A B - 日期 27/07 11/09 -	採用工廠 ✓ 材料颜色 -	图纸名称 格栅玉组装图 材料 -	復核 - 批准 -	數量 - 單件重量 - (KG)			





部件编号	颜色	数量
UP-A11G	深灰色	1

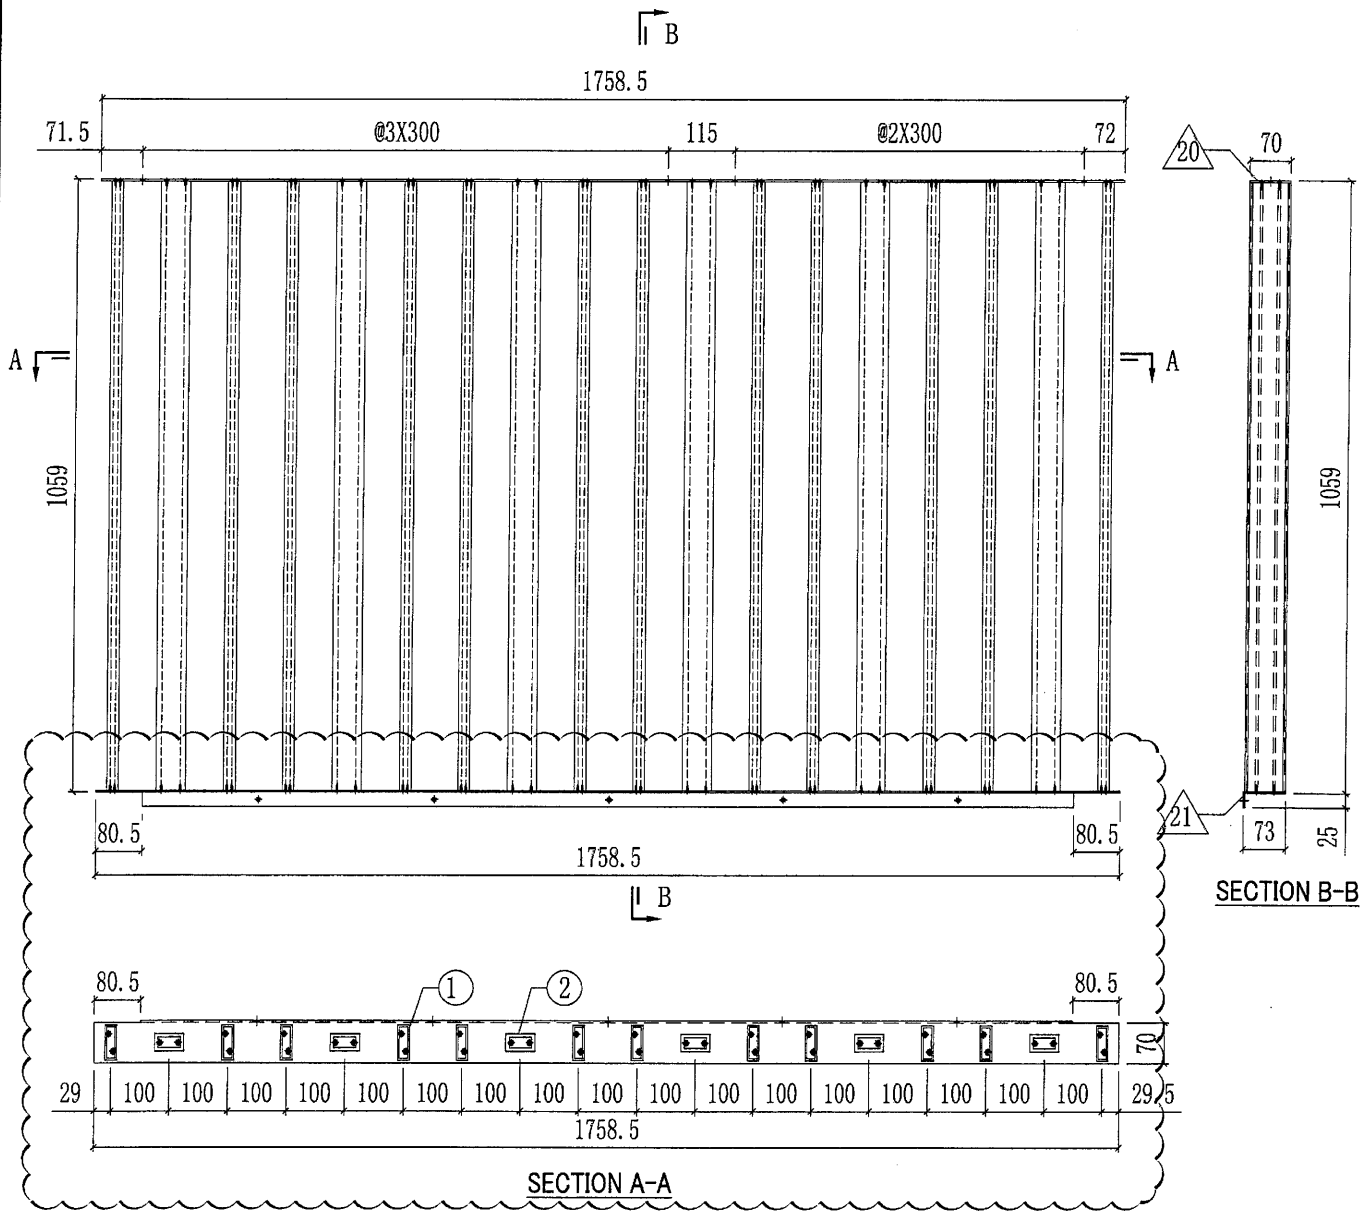


UP-A11G (深灰色) 部件清单			
○ ALUM. EXTRUSION			
ITEM	FAB. DWG NO.	LENGTH	QTY
1	X85795-01G-01	1053	12
2	X85796-01G-01	1053	6
◇ OTHERS (ALUM. & G.M.S. PARTS)			
ITEM	FAB. DWG NO.	LENGTH (MM)	QTY
20	AL-UP08G-01	1758.5	1
	3mm THK. ALUM. PLATE		
21	AV-UP08G-01	1758.5	1
	3mm THK. ALUM. ANGLE		




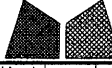
 <b>美特鋁質有限公司</b> MIDI Aluminium Fabricator Ltd.		工程號 J851 地盘 青衣190	類別 制圖 W. E. X	物料號 - 圖號 AL-UP01L
修改 A 日期 24/09	採用工廠 <input checked="" type="checkbox"/> 地盘 材料颜色 -	图纸名称 铝巴加工图 材料 3mm厚铝板	復核 - 批准 -	數量 - 單件重量 - (KG)


部件编号	喷涂颜色	颜色编号	数量
AL-UP01LG-01	深灰色	UCT534509SC-3	1
AL-UP01LW-01	白色	TUC43350	1

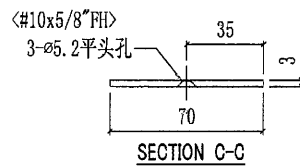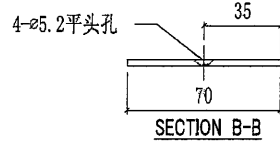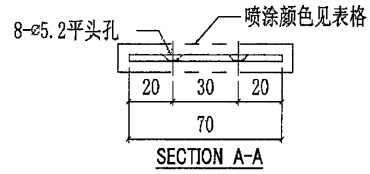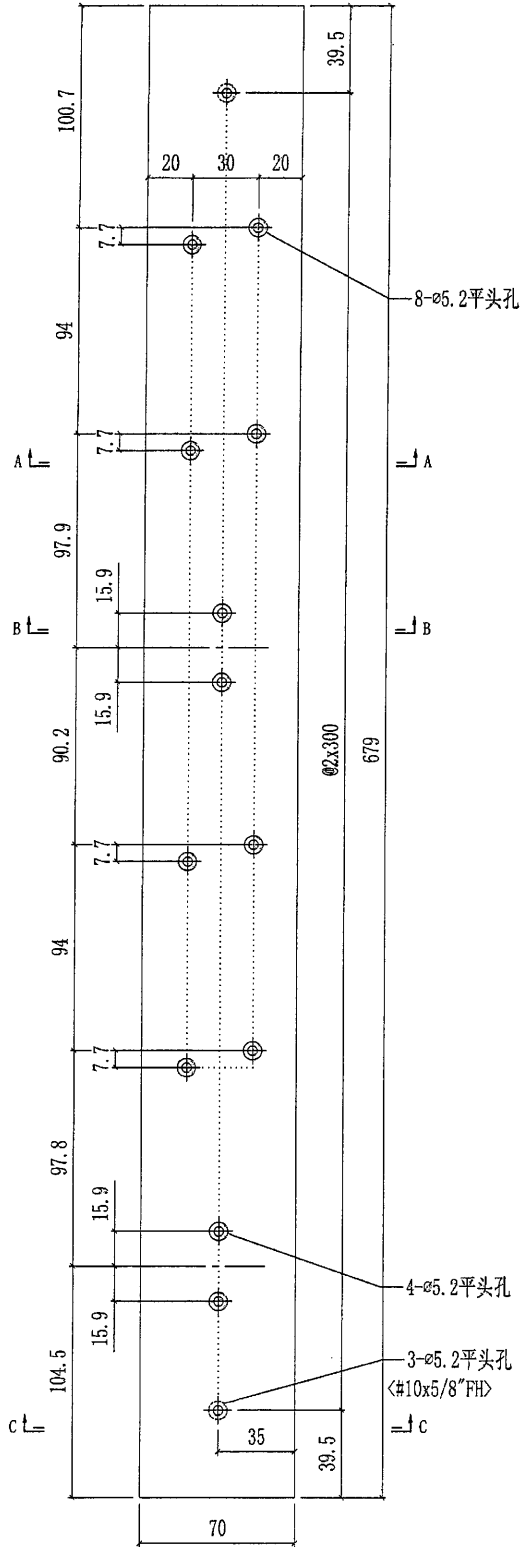



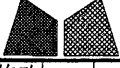
 <b>美特鋁質有限公司</b> MIDI Aluminium Fabricator Ltd.		工程號 J851 地盘 青衣190	類別 制圖 W. E. X	物料號 - 圖號 AL-UP01R
修改 A 日期 24/09	採用工廠 <input checked="" type="checkbox"/> 地盘 材料颜色 -	图纸名称 铝巴加工图 材料 3mm厚铝板	復核 - 批准 -	數量 - 單件重量 - (KG)

部件编号	喷涂颜色	颜色编号	数量
AL-UP01RG-01	深灰色	UCT534509SC-3	1
AL-UP01RW-01	白色	TUC43350	1

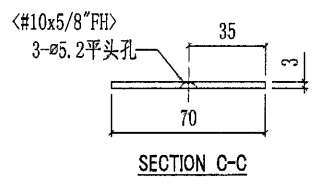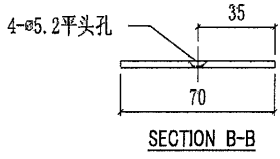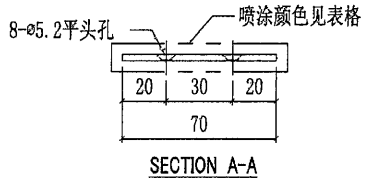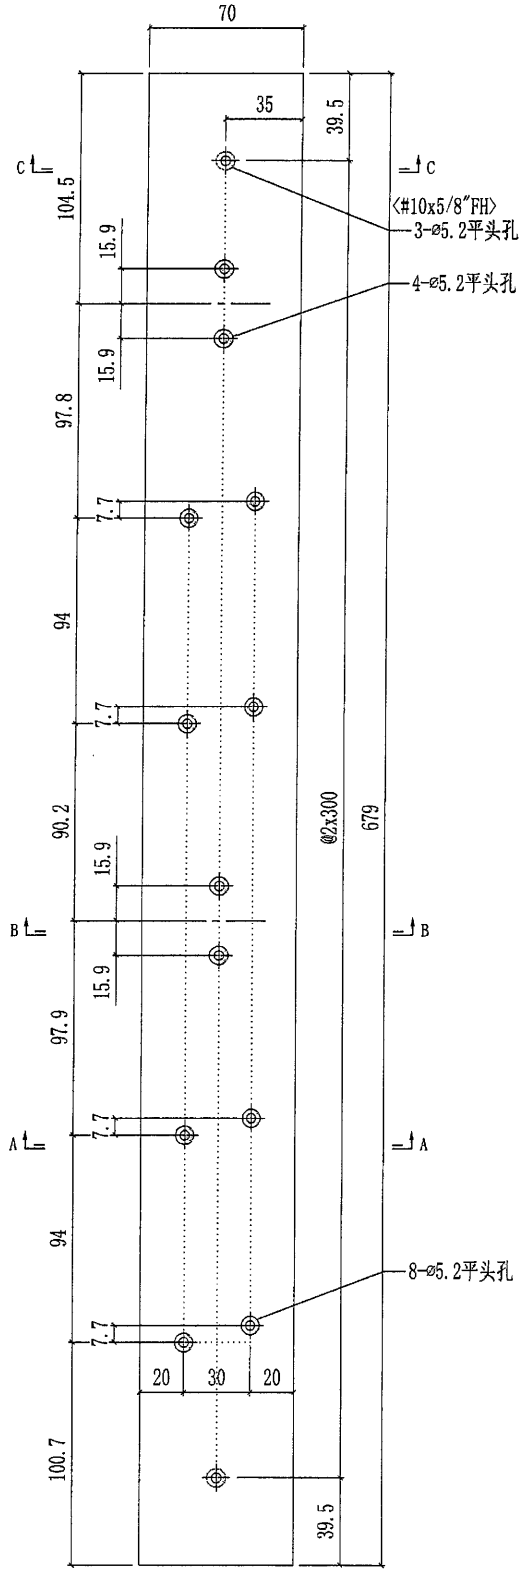




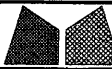
 美特鋁質有限公司 MIDI Aluminium Fabricator Ltd.				工程號	J851	類別		物料號	-	
修改	A	-	採用工廠	✓	地盤	制圖	W. E. X	2020-05-13	圖號	AL-UP03
日期	11/09	-	材料顏色	-	圖紙名稱	復核	-	-	數量	-
					材料	批准	-	-	單件重量	(KG)


部件编号	喷涂颜色	颜色编号	数量
AL-UP03G-01	深灰色	UCT534509SC-3	1
AL-UP03W-01	白色	TUC43350	1

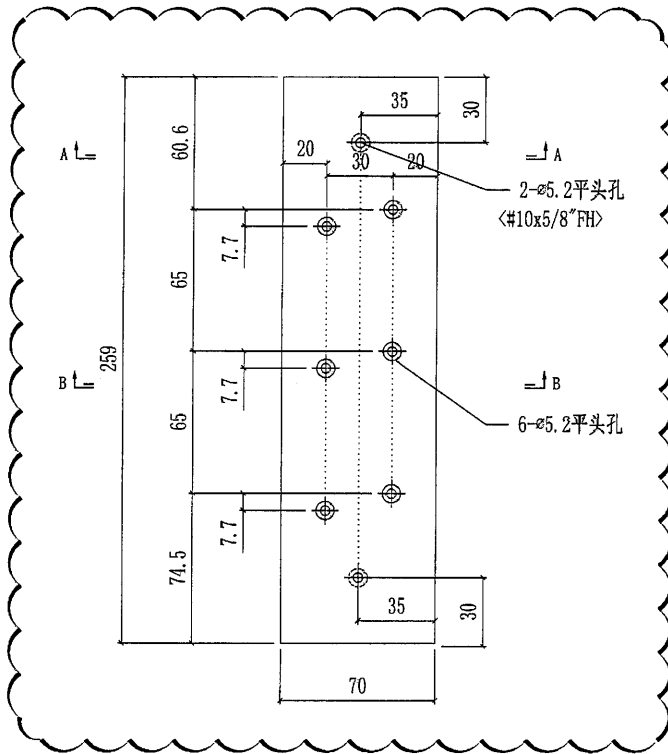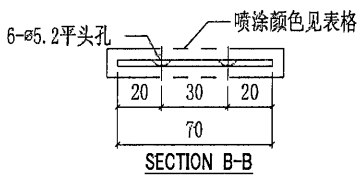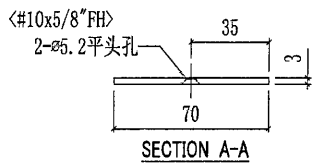


 美特鋁質有限公司 MIDI Aluminium Fabricator Ltd.		工程號 J851 地盘 青衣190	類別 制圖 W. E. X	物料號 - 圖號 AL-UP05
修改 日期	採用工廠 <input checked="" type="checkbox"/> 地盘 材料颜色 -	图纸名称 铝巴加工图 材料 3mm厚铝板	復核 批准	數量 - 單件重量 - (KG)

部件编号	喷涂颜色	颜色编号	数量
AL-UP05G-01	深灰色	UCT534509SC-3	1

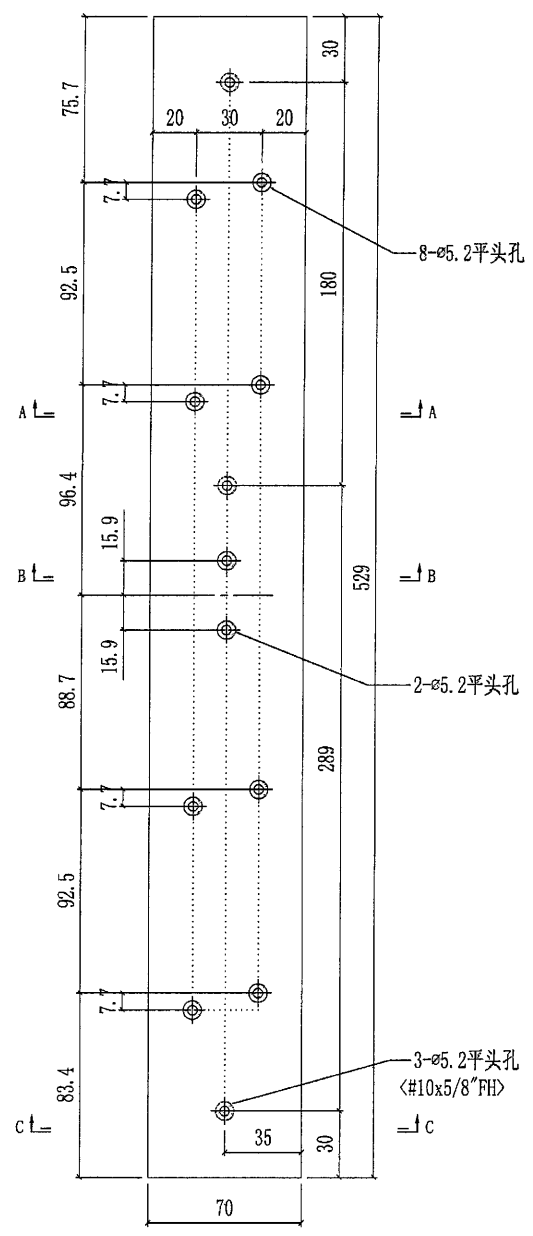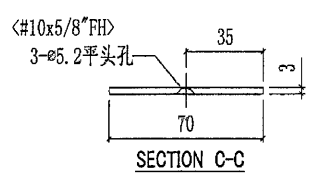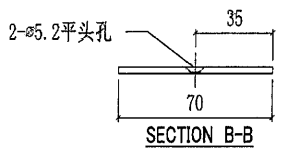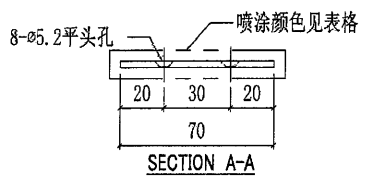





 美特鋁質有限公司 MIDI Aluminium Fabricator Ltd.			工程號	J851	類別		物料號	-		
修改	A	-	採用工廠	✓	地盤	圖紙名稱	铝巴加工图	圖號	AL-UP02	
日期	11/09	-	材料顏色	-	材料	3mm厚铝板	復核	-	數量	-
							批准	-	單件重量	- (KG)

部件编号	L	A	B	喷涂颜色	颜色编号	数量
AL-UP02G-02	109	50.7	58.4	深灰色	UCT534509SC-3	1

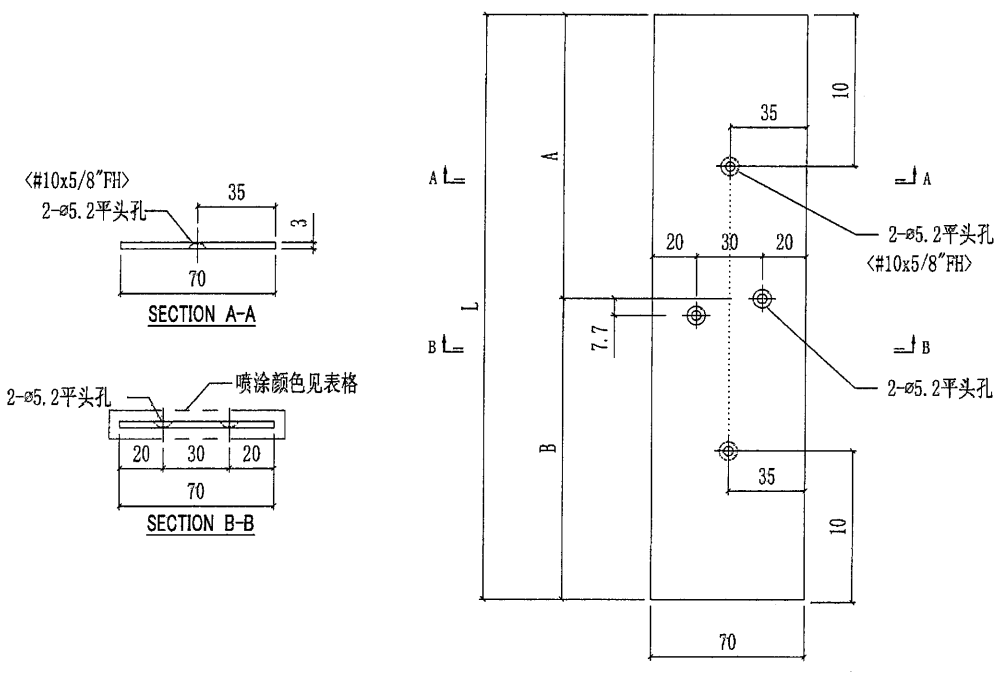


 <b>美特鋁質有限公司</b> MIDI Aluminium Fabricator Ltd.		工程號 J851 地盘 青衣190	類別 制圖 W. E. X	物料號 - 2020-05-13	圖號 AL-UP08 數量 -
修改 日期	- 採用工廠 - 材料颜色	✓ 地盘 图纸名称 铝巴加工图	復核 - 批准 -	數量 - 單件重量 -	(KG)

部件编号	L	喷涂颜色	颜色编号	数量
AL-UP08G-01	1758.5	深灰色	UCT534509SC-3	1

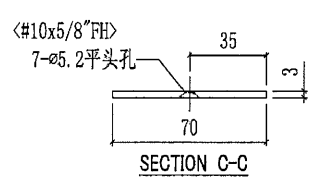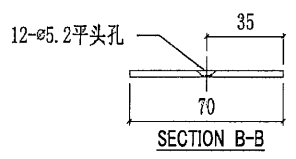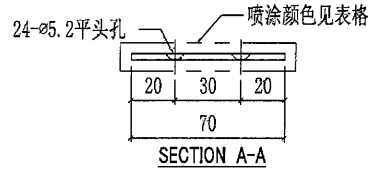
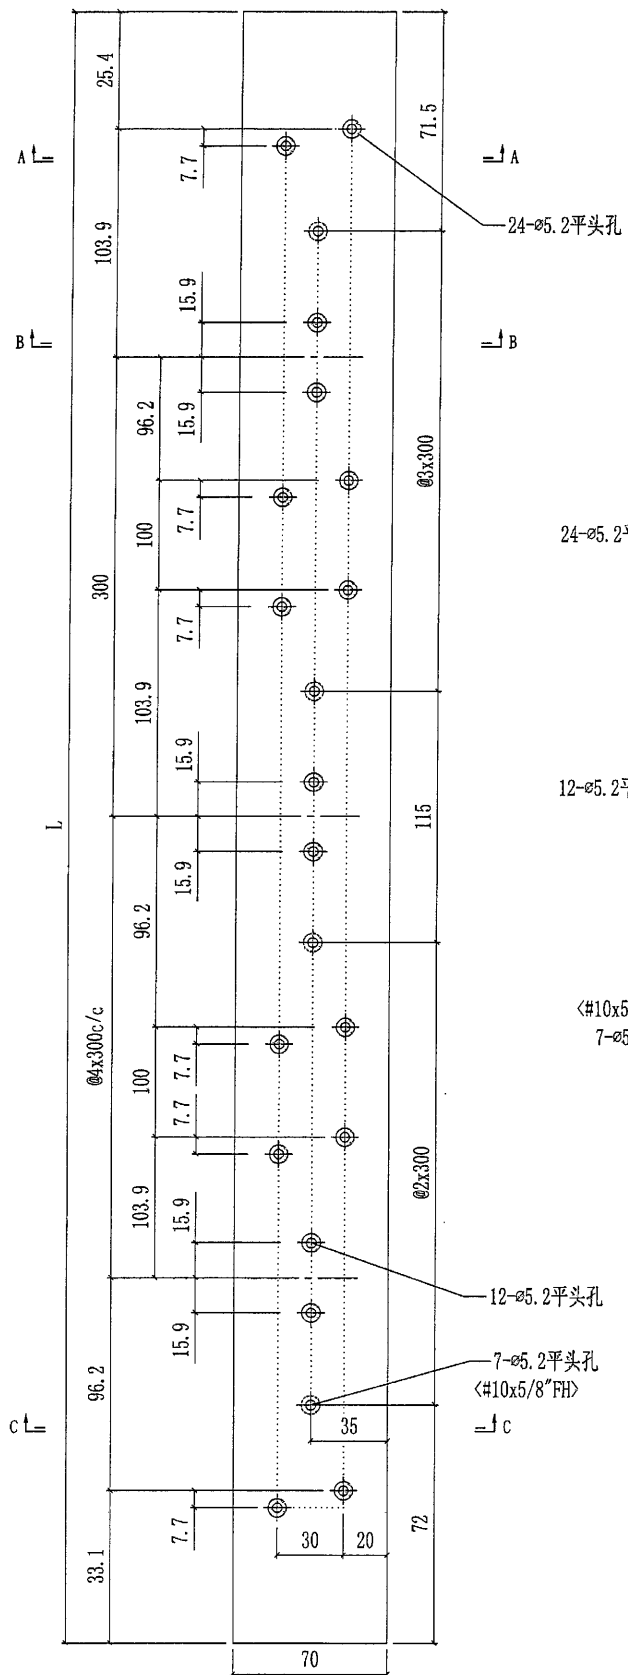




24

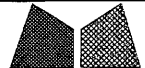 美特鋁質有限公司 MIDI Aluminium Fabricator Ltd.				工程號	J851	類別	物料號 -		
				地盘	青衣190	制圖	W. E. X	2020-05-13	圖號 X85795-01
修改	A	-	採用工廠	<input checked="" type="checkbox"/>	地盘	图纸名称	铝型材加工图		復核 -
日期	11/09	-	材料颜色	-	材料	X85795	批准	-	數量 -
							單件重量	-	(KG)



部件编号	颜色	颜色编号	数量
X85795-01G-01	深灰色	UCT534193SC-3	48
X85795-01W-01	白色	TUC43350SC(2H)-3	31

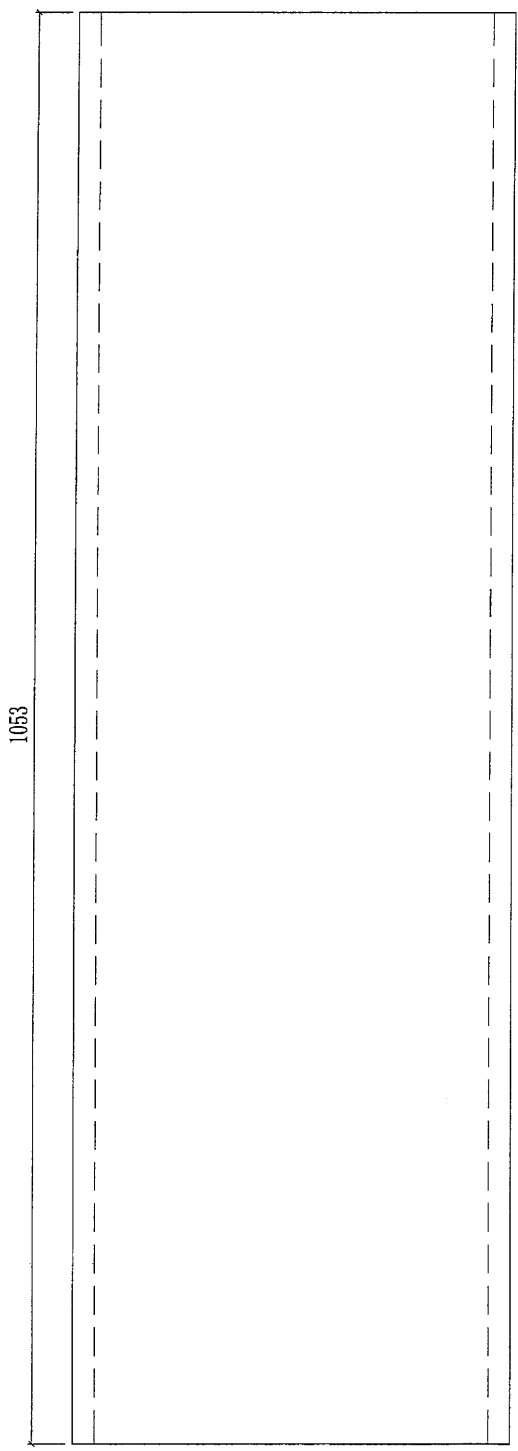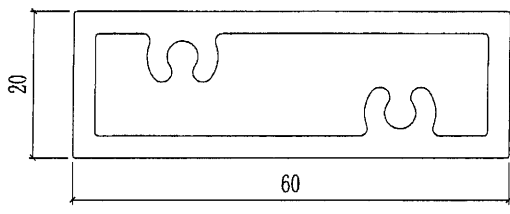


25



 美特鋁質有限公司 MIDI Aluminium Fabricator Ltd.				工程號	J851	類別	物料號 -		
				地盘	青衣190	制圖	W. E. X	2020-05-13	圖號 X85796-01
修改		-	採用工廠	✓	地盘	图纸名称	铝型材加工图	復核	-
日期		-	材料颜色	-		材料	X85796	批准	-
								數量	-
								單件重量	- (KG)


部件编号	颜色	颜色编号	数量
X85796-01G-01	深灰色	UCT534193SC-3	21
X85796-01W-01	白色	TUC43350SC (ZH)-3	14

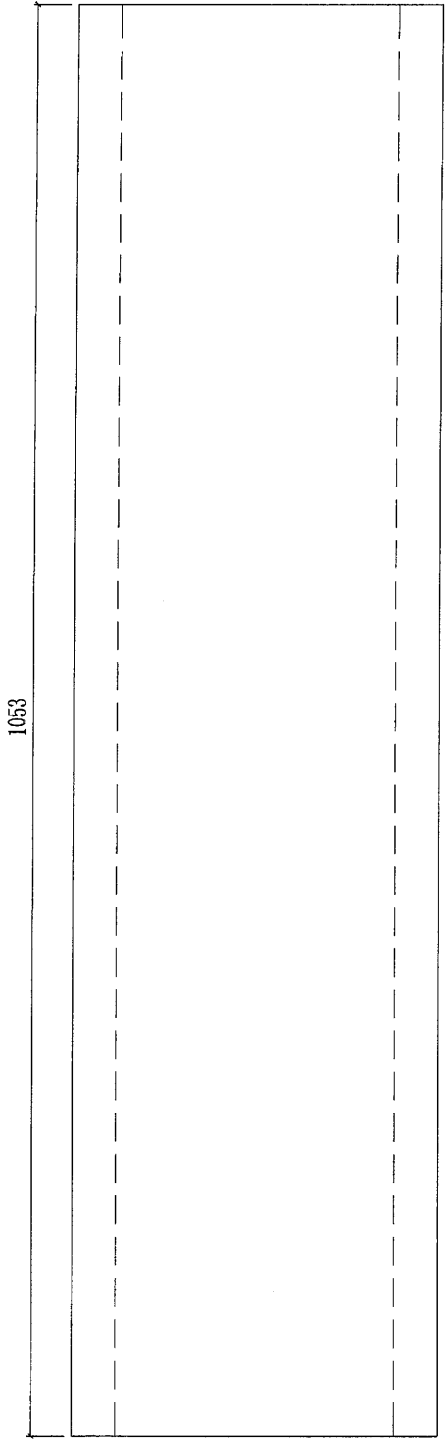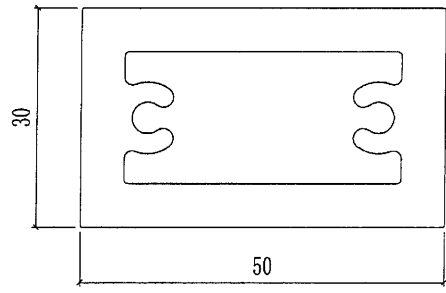



 <b>美特铝质有限公司</b> MIDI Aluminium Fabricator Ltd.				工程號	J851	類別		物料號	-		
				地盘	青衣190	制圖	W. E. X	2020-05-13	圖號	AV-UP01L	
修改	A	B	-	採用工廠	✓ 地盘	图纸名称	铝角加工图	復核	-	數量	-
日期	11/09	24/09	-	材料颜色	-	材料	<del>5mm厚铝角</del>	批准	-	單件重量	- (KG)


部件编号	喷涂颜色	颜色编号	数量
AV-UP01LG-01	深灰色	UCT534193SC-3	1
AV-UP01LW-01	白色	TUC43350SC (ZH)-3	1

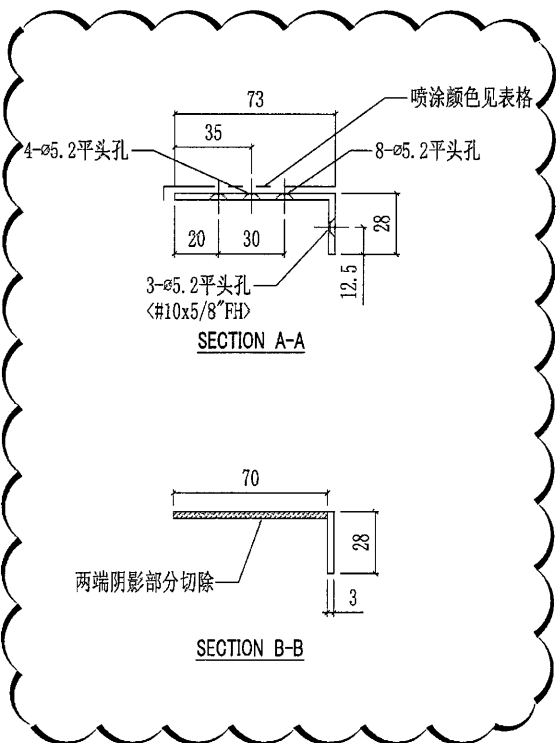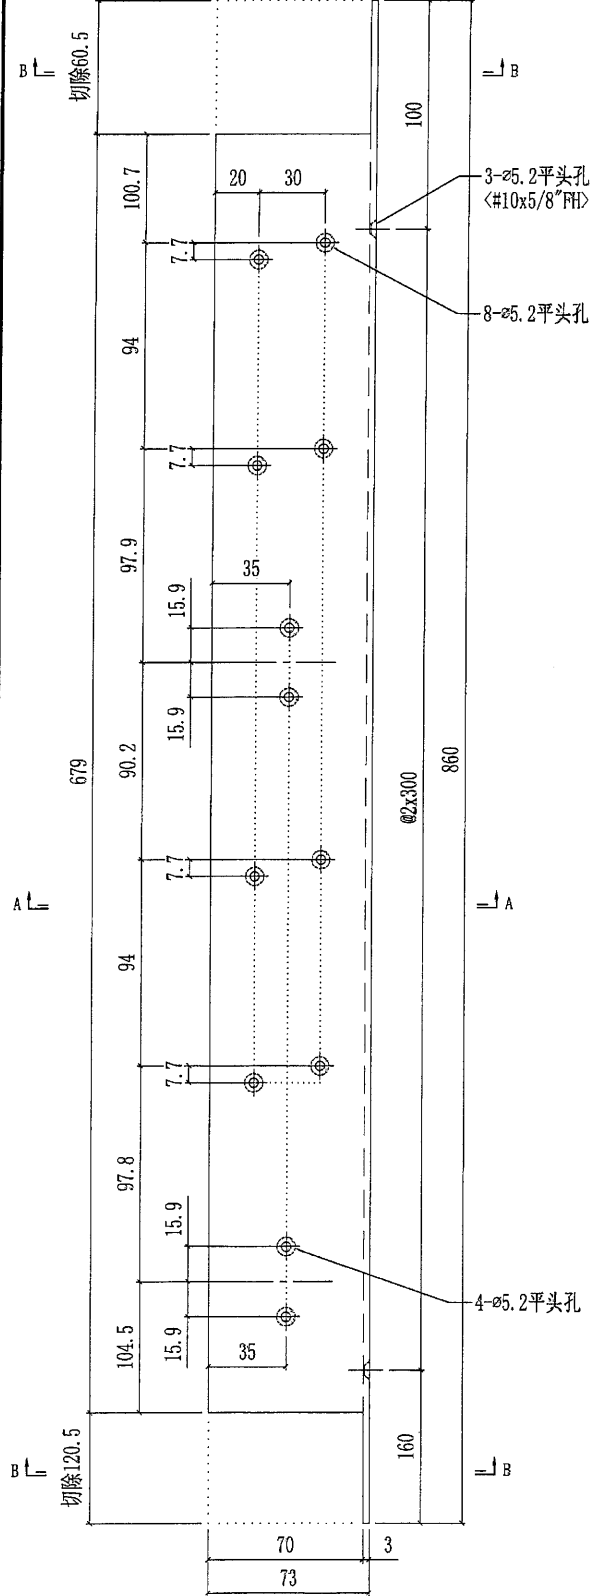




 <b>美特鋁質有限公司</b> MIDI Aluminium Fabricator Ltd.				工程號	J851	類別		物料號	-		
				地盘	青衣190	制圖	W. E. X	2020-05-13	圖號	AV-UP01R	
修改日期	A	B	-	採用工廠	✓ 地盘	图纸名称	铝角加工图	復核	-	數量	-
日期	11/09	24/09	-	材料颜色	-	材料	3mm厚铝板	批准	-	單件重量	- (KG)


部件编号	喷涂颜色	颜色编号	数量
AV-UP01RG-01	深灰色	UCT534193SC-3	1
AV-UP01RW-01	白色	TUC43350SC(ZH)-3	1

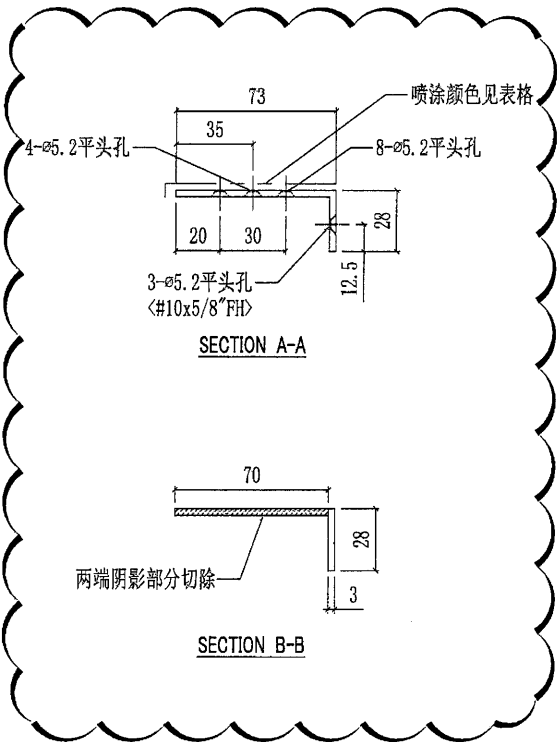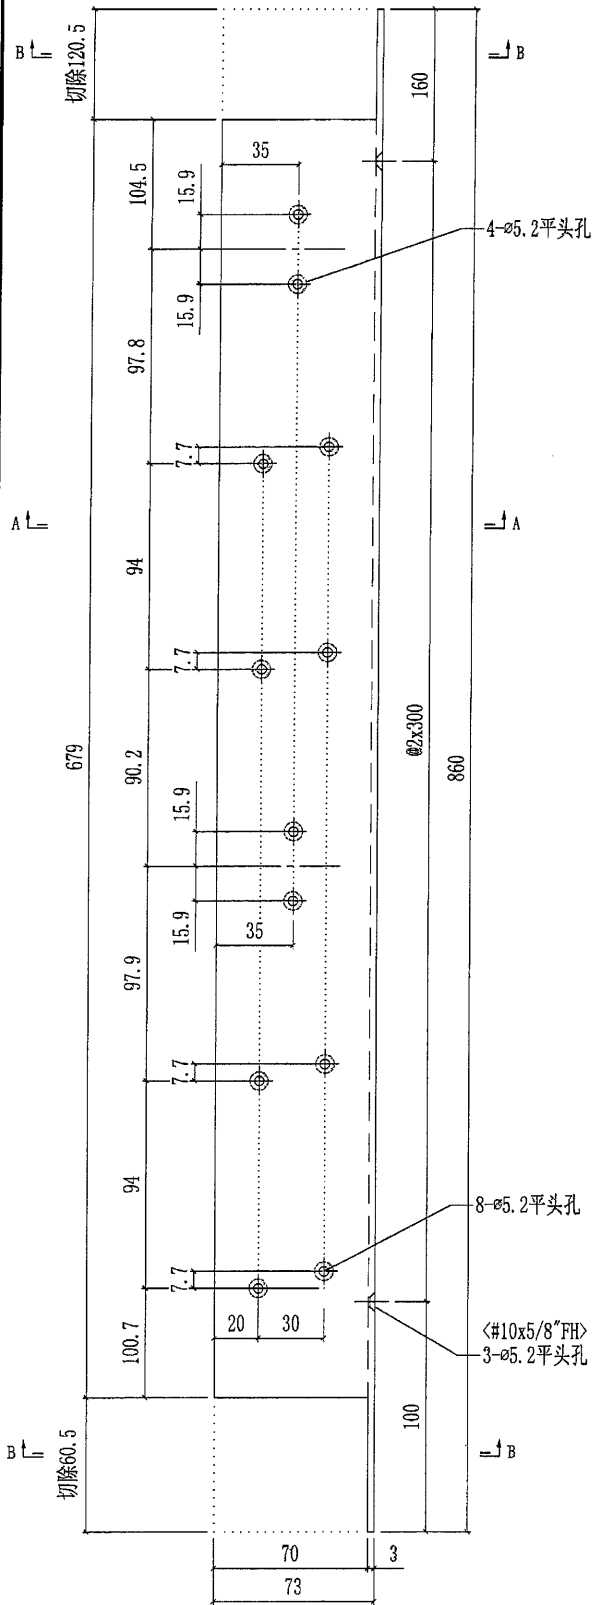




 <b>美特鋁質有限公司</b> MIDI Aluminium Fabricator Ltd.		工程號 J851 地盘 青衣190 图纸名称 铝角加工图 材料 <del>9mm厚铝板</del>	類別 制圖 W. E. X 復核 批准	物料號 - 圖號 AV-UP03L 數量 - 單件重量 - (KG)
修改 A 日期 11/09	採用工廠 <input checked="" type="checkbox"/> 地盘 材料颜色 -			

部件编号	喷涂颜色	颜色编号	数量
<del>AV-UP03LW-01</del>	<del>深灰色</del>	<del>TUC43350SC(ZH)-3</del>	<del>1</del>
AV-UP03LW-01	白色	TUC43350SC(ZH)-3	1

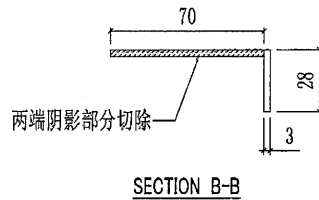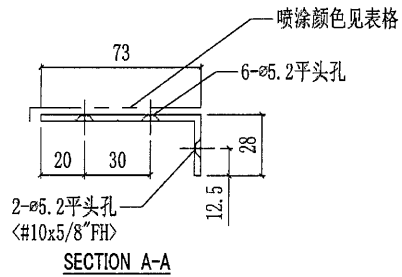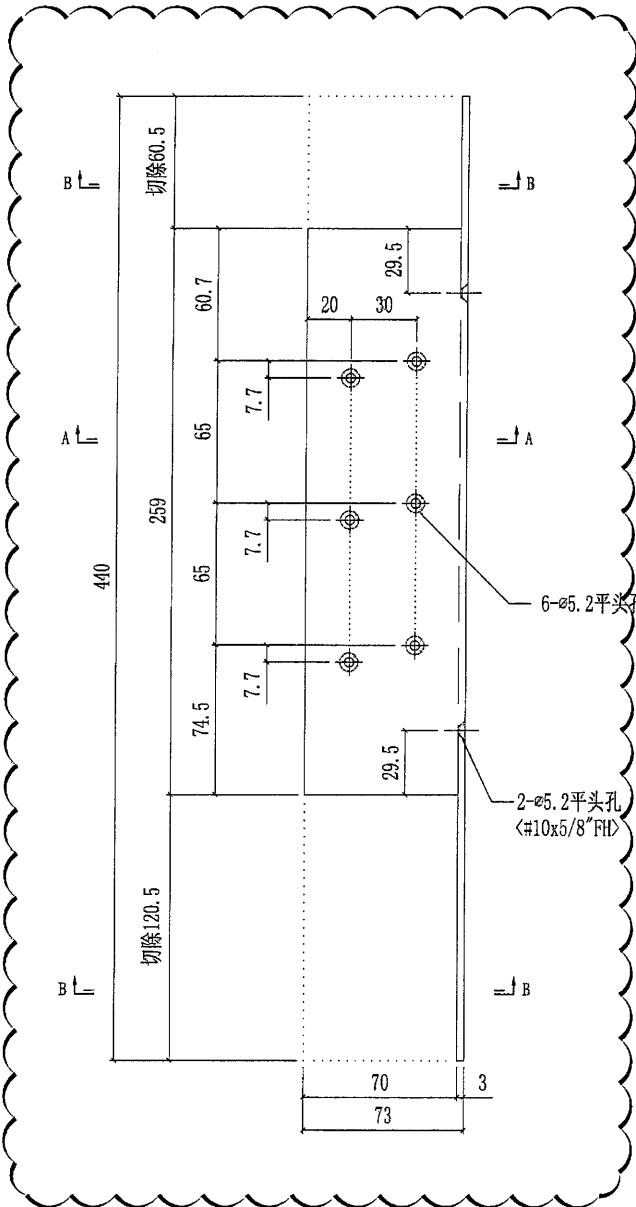



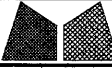
 美特鋁質有限公司 MIDI Aluminium Fabricator Ltd.		工程號 J851 地盘 青衣190	類別 制圖 W. E. X	物料號 - 2020-05-13	圖號 AV-UP03R
修改 A 日期 11/09	採用工廠 <input checked="" type="checkbox"/> 地盘 材料颜色 -	图纸名称 铝角加工图 材料 <del>5mm厚铝板</del>	復核 - 批准 -	數量 - 單件重量 - (KG)	


部件编号	喷涂颜色	颜色编号	数量
AV-UP03RG-01	深灰色	UCT534193SC-3	1
<del>AV-UP03RW-01</del>	<del>白色</del>	<del>UCT488583C (R1)</del>	<del>1</del>

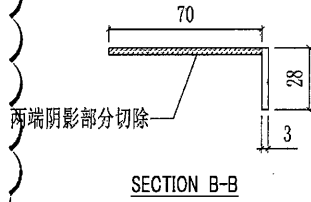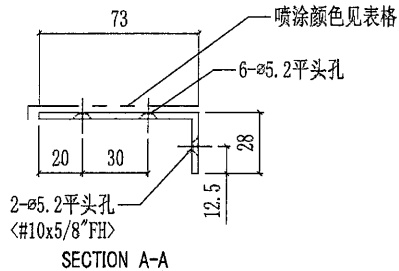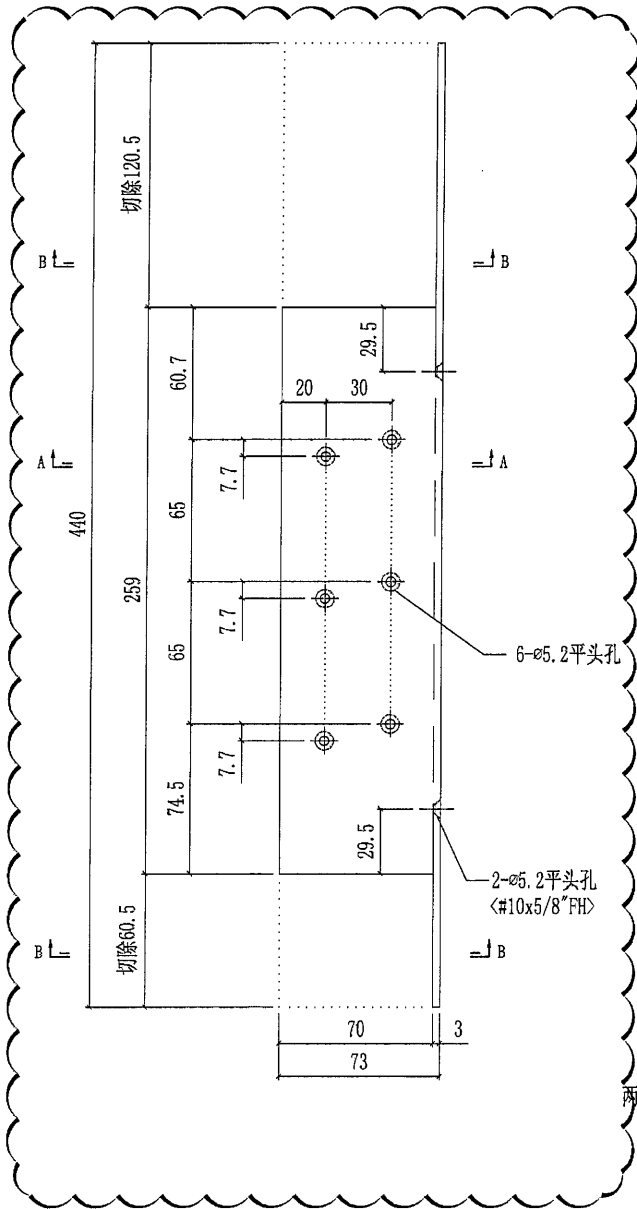




 美特鋁質有限公司 MIDI Aluminium Fabricator Ltd.		工程號 J851 地盘 青衣190	類別 制圖 W. E. X	物料號 - 圖號 AV-UP05
修改 A 日期 11/09	採用工廠 <input checked="" type="checkbox"/> 地盘 材料颜色 -	图纸名称 铝角加工图 材料 <del>6mm厚铝角</del>	復核 - 批准 -	數量 - 單件重量 - (KG)


部件编号	喷涂颜色	颜色编号	数量
AV-UP05G-01	深灰色	UCT534193SC-3	1

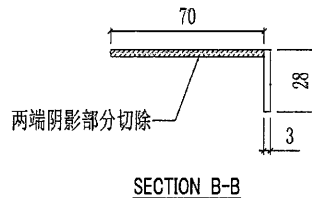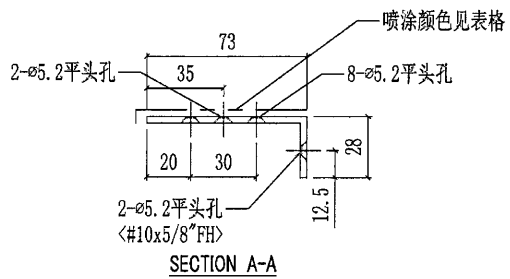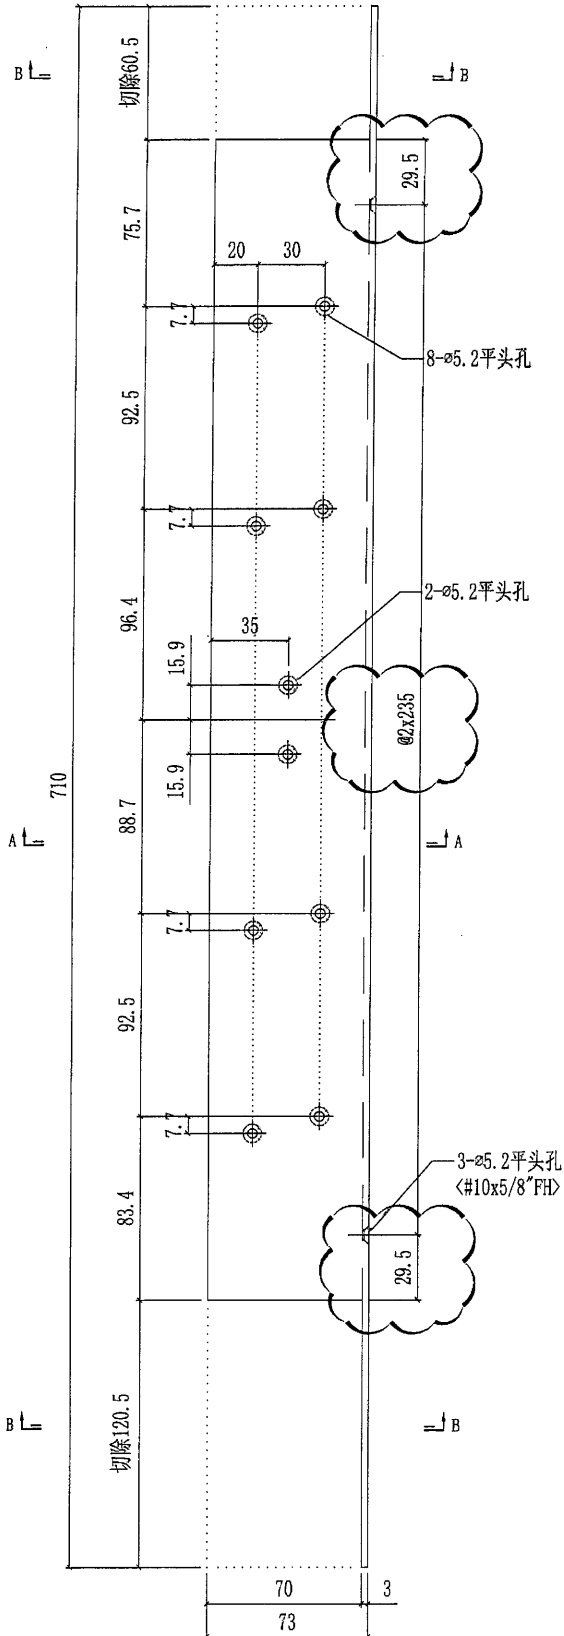


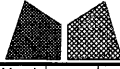
 <b>美特鋁質有限公司</b> MIDI Aluminium Fabricator Ltd.			工程號 J851 地盘 青衣190	類別 制圖 W. E. X	物料號 - 圖號 AV-UP02R
修改 A 日期 11/09	採用工廠 <input checked="" type="checkbox"/> 地盘 材料颜色 -	图纸名称 铝角加工图 材料 <del>6mm厚铝角</del>	復核 - 批准 -	數量 - 單件重量 - (KG)	


部件编号	L	A	B	喷涂颜色	颜色编号	数量
AV-UP02RG-02	290	50.7	58.4	深灰色	UCT534193SC-3	1

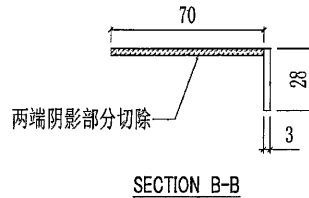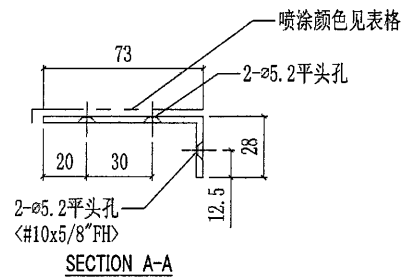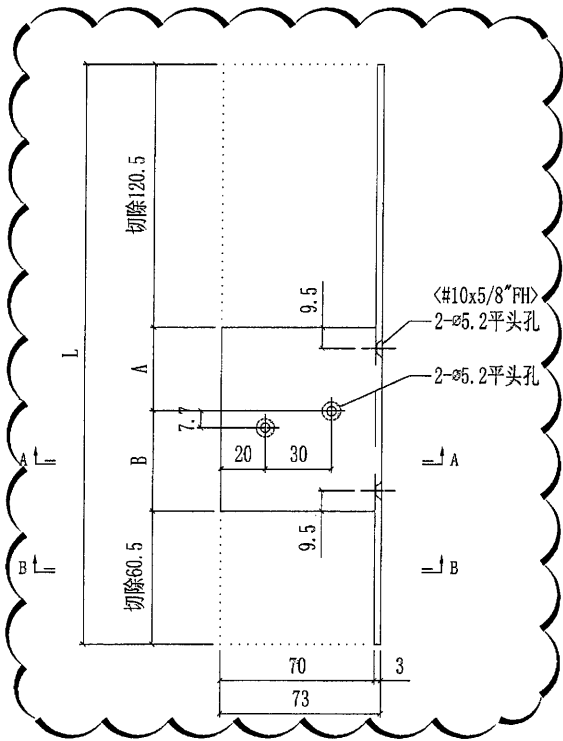

 <b>美特鋁質有限公司</b> MIDI Aluminium Fabricator Ltd.		工程號 J851 地盘 青衣190	類別 制圖 W. E. X	物料號 - 圖號 AV-UP07
修改 A 日期 11/09	採用工廠 <input checked="" type="checkbox"/> 地盘 材料颜色 -	图纸名称 铝角加工图 材料 <del>5mm厚铝角</del>	復核 - 批准 -	數量 - 單件重量 - (KG)

部件编号	L	A	B	喷涂颜色	颜色编号	数量
AV-UP07G-01	1513.5	52.9	60.6	深灰色	UCT534193SC-3	1
AV-UP07W-01	1513.5	52.9	60.6	白色	TUC43350SC(ZH)-3	1
AV-UP07G-02	1498.5	45.4	53.1	深灰色	UCT534193SC-3	1
AV-UP07W-02	1498.5	45.4	53.1	白色	TUC43350SC(ZH)-3	1

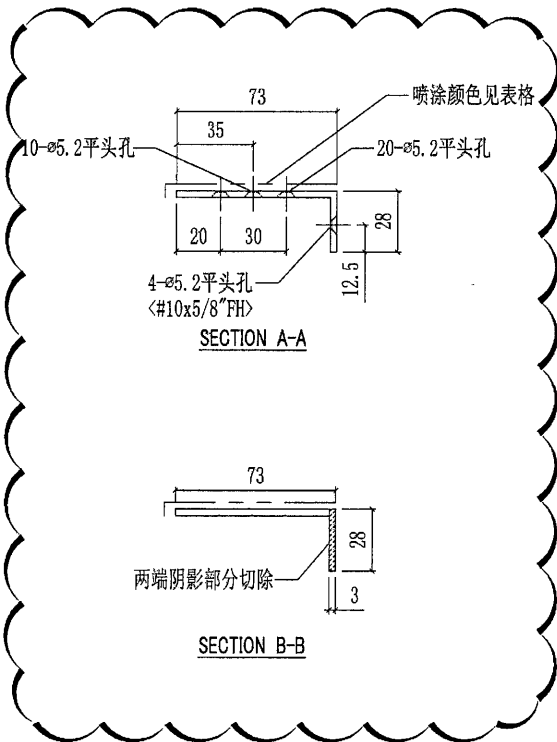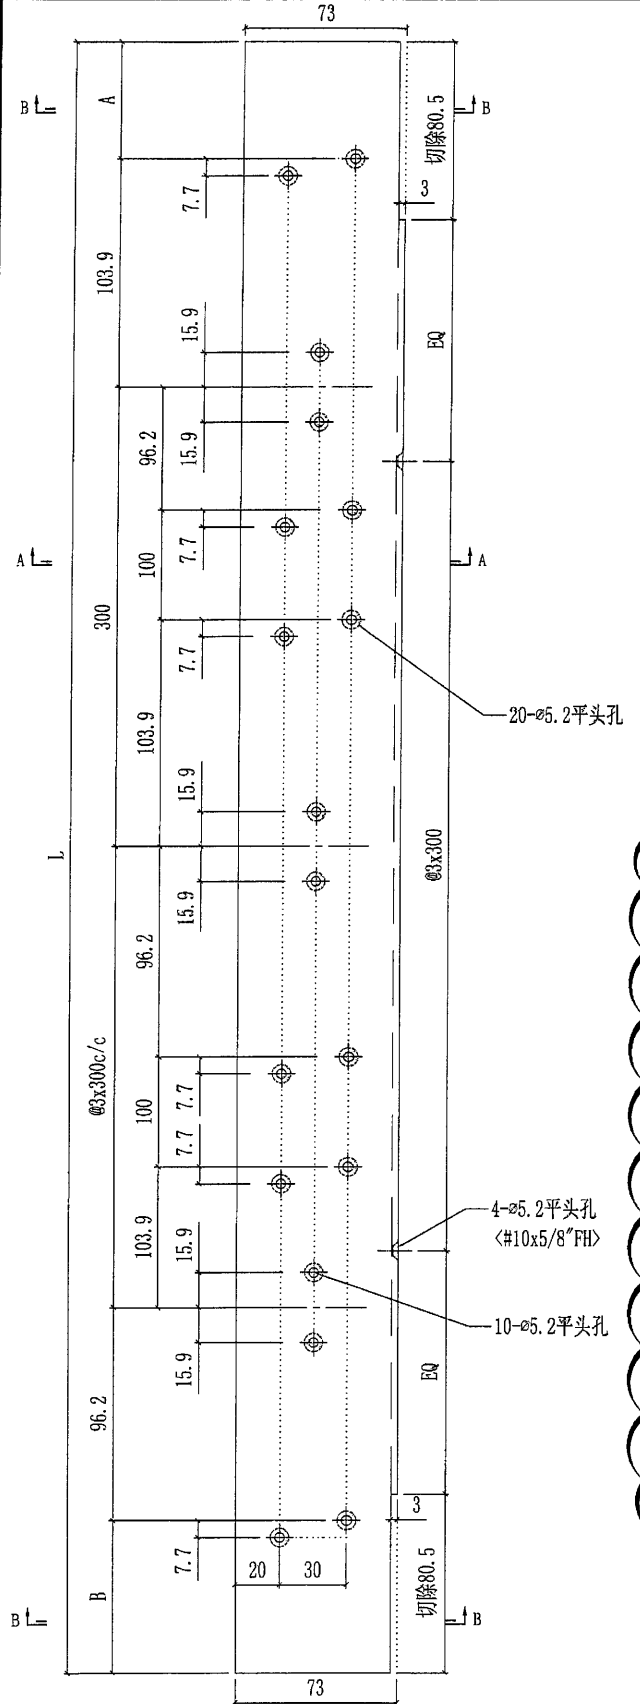

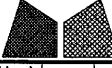 <b>美特鋁質有限公司</b> MIDI Aluminium Fabricator Ltd.		工程號 J851 地盘 青衣190	類別 制圖 W. E. X 復核 - 批准 -	物料號 - 圖號 AV-UP08 數量 - 單件重量 - (KG)
修改 A 日期 11/09	採用工廠 <input checked="" type="checkbox"/> 地盘 材料颜色 -	图纸名称 铝角加工图 材料 <del>9mm厚铝板</del>		

部件编号	L	喷涂颜色	颜色编号	数量
AV-UP08G-01	1758.5	深灰色	UCT534193SC-3	1

