

工程指示 / 要求簡箋(E.I.)

工程指示編號：EI / 3163 / 21 修改版次：A

工程編號：J851 工程名稱：青衣明翹匯

工程項目：露台欄河 (GB 欄河) 扶手面蓋生產

收件人：生統 發件人：Yancy Chen 日期：30/06/2021

要求提供 / 確認 事項：

- | | | |
|------------------------------------|-------------------------------------|-------------------------------|
| <input type="checkbox"/> 初步鋁料 B.M. | <input type="checkbox"/> 加工拆圖，然後生產 | <input type="checkbox"/> 尺寸表 |
| <input type="checkbox"/> 正式鋁料 B.M. | <input type="checkbox"/> 技術上資料 / 指示 | <input type="checkbox"/> 報價 |
| <input type="checkbox"/> 配件 B.M. | <input type="checkbox"/> 樣辦或貨品說明書 | <input type="checkbox"/> 分判合約 |
| <input type="checkbox"/> 其他：_____ | | |

內容：

根據東莞廠微信，請按附件修改圖紙加工。(數量修改)

請在 5/7/2021 前完成上列要求。

附：

1+ 2 頁

以上項目為：

- 原合約工程包 原合約工程加 / 減賬 新工程報價

原因：-

分發東莞各部門：

- () 生產技術總監 連附件 () 技術部 連附件 () 生產部 連附件 () 機械設計部 連附件
 () 採購部 連附件 (✓) 生產統籌部 連附件
 () 質檢部 連附件 () 會計部 連附件 () 報關組 連附件 () 其他 _____ 連附件

分發香港各部門：

- () 行政部 連附件 () 會計部 連附件 () 統籌部 連附件 (✓) 工程部地盤科文 連附件 **積哥**
 () 採購部 連附件 () QS 部 連附件 () 維修部 連附件 () 其他 _____ 連附件

傳遞編號：

HK1381/21


發件人簽署：


項目經理簽署：

ET/3136 "A"


3163

(5)

 美特鋁質有限公司 MIDI Aluminium Fabricator Ltd.				工程號 J851 地盘 青衣190	類別 制圖 W. E. X	物料號 - 2020-07-29	圖號 X85797-M
修改 - 日期 -	採用工廠 材料颜色 -	地盘 <input checked="" type="checkbox"/>	图纸名称 铝型材加工图 材料 X85797	復核 - 批准 -	數量 - 單件重量 - (KG)		

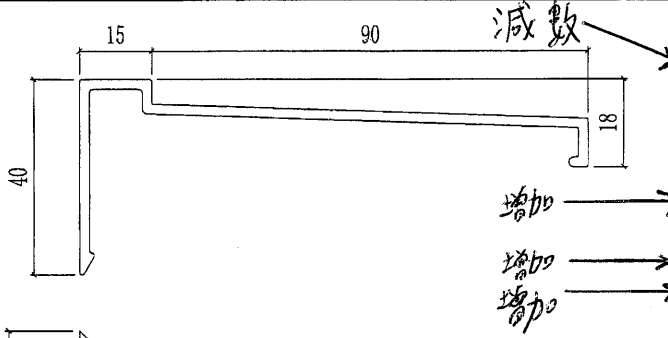

部件编号	颜色	颜色编号	L	数量
X85797-02G	深灰色	UCT534193SC-3	2417	29
X85797-02W	白色	TUC43350SC (ZH)-3	2417	29
X85797-04G	深灰色	UCT534193SC-3	2061	58
X85797-04W	白色	TUC43350SC (ZH)-3	2061	58
X85797-06G	深灰色	UCT534193SC-3	2041	175
X85797-06W	白色	TUC43350SC (ZH)-3	2041	237
X85797-08G	深灰色	UCT534193SC-3	2051	58
X85797-10G	深灰色	UCT534193SC-3	2121	29
X85797-10W	白色	TUC43350SC (ZH)-3	2121	29
X85797-12W	白色	TUC43350SC (ZH)-3	1882	29
X85797-13G	深灰色	UCT534193SC-3	2032	14
X85797-13W	白色	TUC43350SC (ZH)-3	2032	15
X85797-21G	深灰色	UCT534193SC-3	2271	29

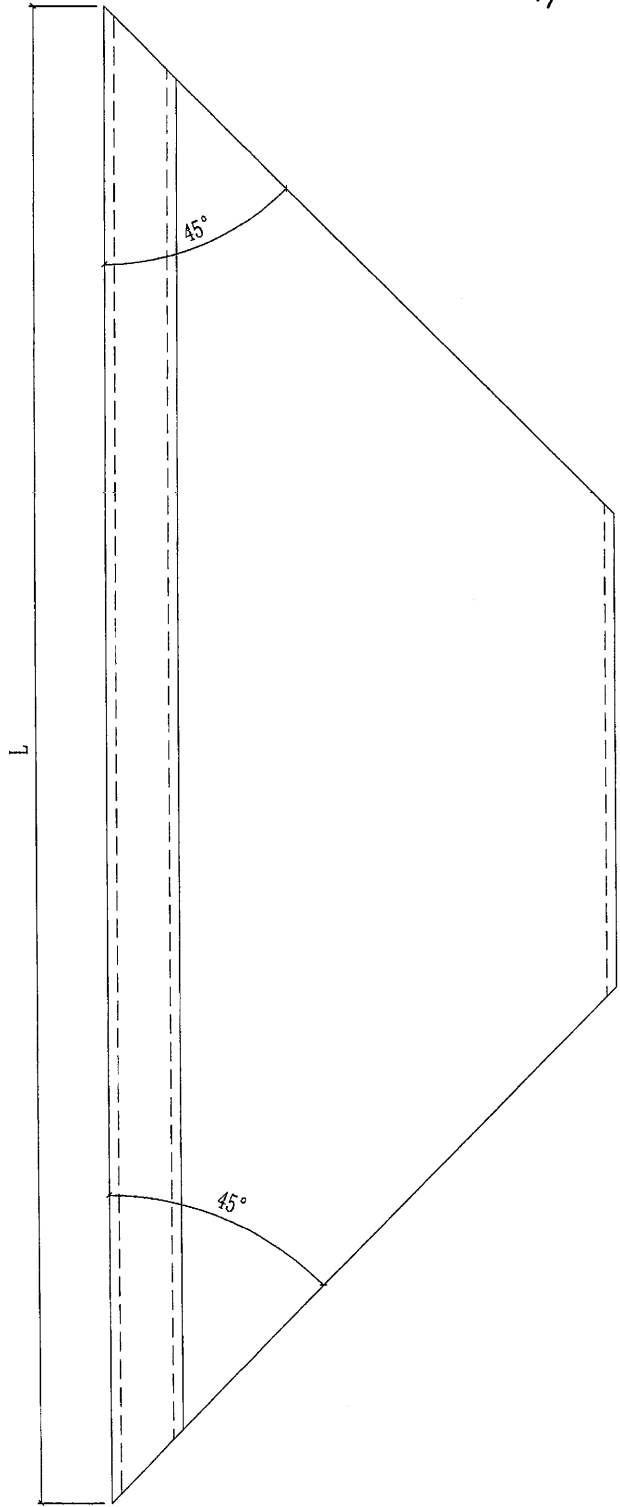

如果已開料建議 X85797-10G 用
 X85797-02G 修改, 其他需開新料

< J851青衣明翹匯 (鋁~... (40人) ...

下午 2:23

MAY YEE PO

上面补单做好第一时间跟最近的车落地盘。

MAY YEE PO


大楼上面好麻烦。全部要用吊船。俾人逼紧拆船。

下午 2:42

黃琪梅

E13163加工图数量与派窗表数量不符，请查正！

黃琪梅



黃琪梅

E13163 派料表 2021 年6月28日.xls

109KB

微信電腦版

B	C	D	E	F
部分编号	加工数量	派位表数量	差数	
X85797-05G	44	43	1	
X85797-05W	14	13	1	
X85797-07G	44	43	1	
X85797-07W	72	69	3	
X85797-14aG	116	115	1	
X85797-14G	87	84	3	
X85797-14W	145	140	5	
X85797-18G	14	13	1	
X85797-02G	43	29	14	
X85797-06G	175	155	20	
X85797-06W	175	237	-62	
X85797-08G	58	56	2	
X85797-10G	14	29	-15	
X85797-10W	15	29	-14	
X85797-12W	29	28	1	
X85797-13G	14	13	1	
X85797-03aG	87	86	1	
X85797-03G	73	71	2	
X85797-03W	101	97	4	
X85797-11G	14	13	1	
X85797-11W	44	43	1	

Sheet1

统计后派位表清单

数量不符清单

+