

工程指示 / 要求簡箋(E.I.)

工程指示編號：EI / 3208 / 21

修改版次：_

工程編號：J851

工程名稱：青衣明翹匯

工程項目：幕牆單元件 - 優先出貨調整

收件人：生統

發件人：Yancy Chen

日期：25/03/2021

□要求提供 / □確認 事項：

- () 初步鋁料 B.M.
- () 加工拆圖，然後生產
- () 尺寸表
- () 正式鋁料 B.M.
- () 技術上資料 / 指示
- () 報價
- () 配件 B.M.
- () 樣辦或貨品說明書
- () 分判合約
- () 其他：_____

內容：

根據 3 月 25 日上午香港寫字樓與東莞廠會議，東莞廠提出因 X85738 欠料而未能出貨，為配合地盤現時施工進度，現確認不用等 X85738 到料，東莞廠直接出貨單元件到地盤。

(如果 X85738 到料，請東莞廠立即組裝，再補交給地盤)

剩餘單元件

請在 30/3/2021 前完成上列要求。

附：

1+ / 頁

以上項目為：

- 原合約工程包
- 原合約工程加 / 減賬
- 新工程報價

原因：-

分發東莞各部門：

- (✓) 生產技術總監 連附件 () 技術部 連附件 () 生產部 連附件 () 機械設計部 連附件
- () 採購部 連附件 (✓) 生產統籌部 連附件 葉青, 梅軍, 陳建華, 何執安, 譚春根
- () 質檢部 連附件 () 會計部 連附件 () 報關組 連附件 (✓) 其他 小龍 連附件

分發香港各部門：

- () 行政部 連附件 () 會計部 連附件 () 統籌部 連附件 (✓) 工程部地盤科文 連附件 積哥
- () 採購部 連附件 () QS 部 連附件 () 維修部 連附件 () 其他 _____ 連附件

傳遞編號：

PK 0616 / 21

發件人簽署：

Ye

項目經理簽署：

EA


3. All dimensions to l
before fabrication.

GEI

Legend :

- 1. F.F.L. -- Finished Fl
- 2. S.F.L. -- Structural
- 3. (R) -- Reversed I

X1
X001

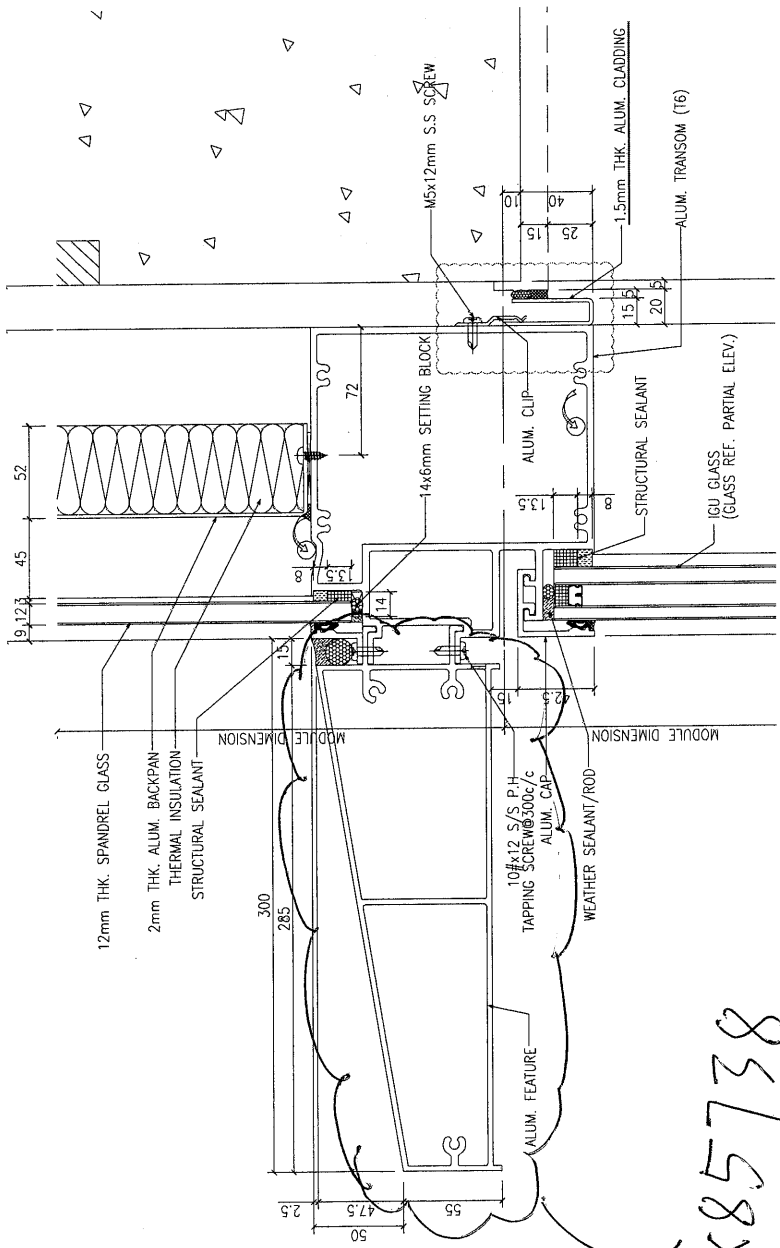

X85738