



工程指示 / 要求簡箋(E.I.)

工程指示編號：EI/3217/21

修改版次：A

工程編號：J851

工程名稱：青衣明翹匯

工程項目：單元件幕牆 - 訂購雙面貼(只用於 17 樓轉換層位置)

收件人：生統

發件人：Yancy Chen

日期：01/04/2021

□要求提供 / □確認 事項：

- () 初步鋁料 B.M. () 加工拆圖，然後生產 () 尺寸表
- () 正式鋁料 B.M. () 技術上資料 / 指示 () 報價
- () 配件 B.M. () 樣辦或貨品說明書 () 分判合約
- () 其他：_____

急用

內容：改用廠倉存 10x2 單面(黑色)

請在 10/4/2021 前完成上列要求。

附：

1+ 1 頁

以上項目為：

- 原合約工程包 原合約工程加 / 減賬 新工程報價

原因：-

分發東莞各部門：

- () 生產技術總監 連附件 () 技術部 連附件 () 生產部 連附件 () 機械設計部 連附件
- () 採購部 連附件 () 生產統籌部 連附件
- () 質檢部 連附件 () 會計部 連附件 () 報關組 連附件 () 其他 _____ 連附件

分發香港各部門：

- () 行政部 連附件 () 會計部 連附件 () 統籌部 連附件 () 工程部地盤科文 連附件
- () 採購部 連附件 () QS 部 連附件 () 維修部 連附件 () 其他 _____ 連附件

傳遞編號：

HK0690 / 21


發件人簽署：

項目經理簽署：

Yc
[Signature]

鋁板

如鋁板是白色，請在這
單面貼的邊位塗白膠

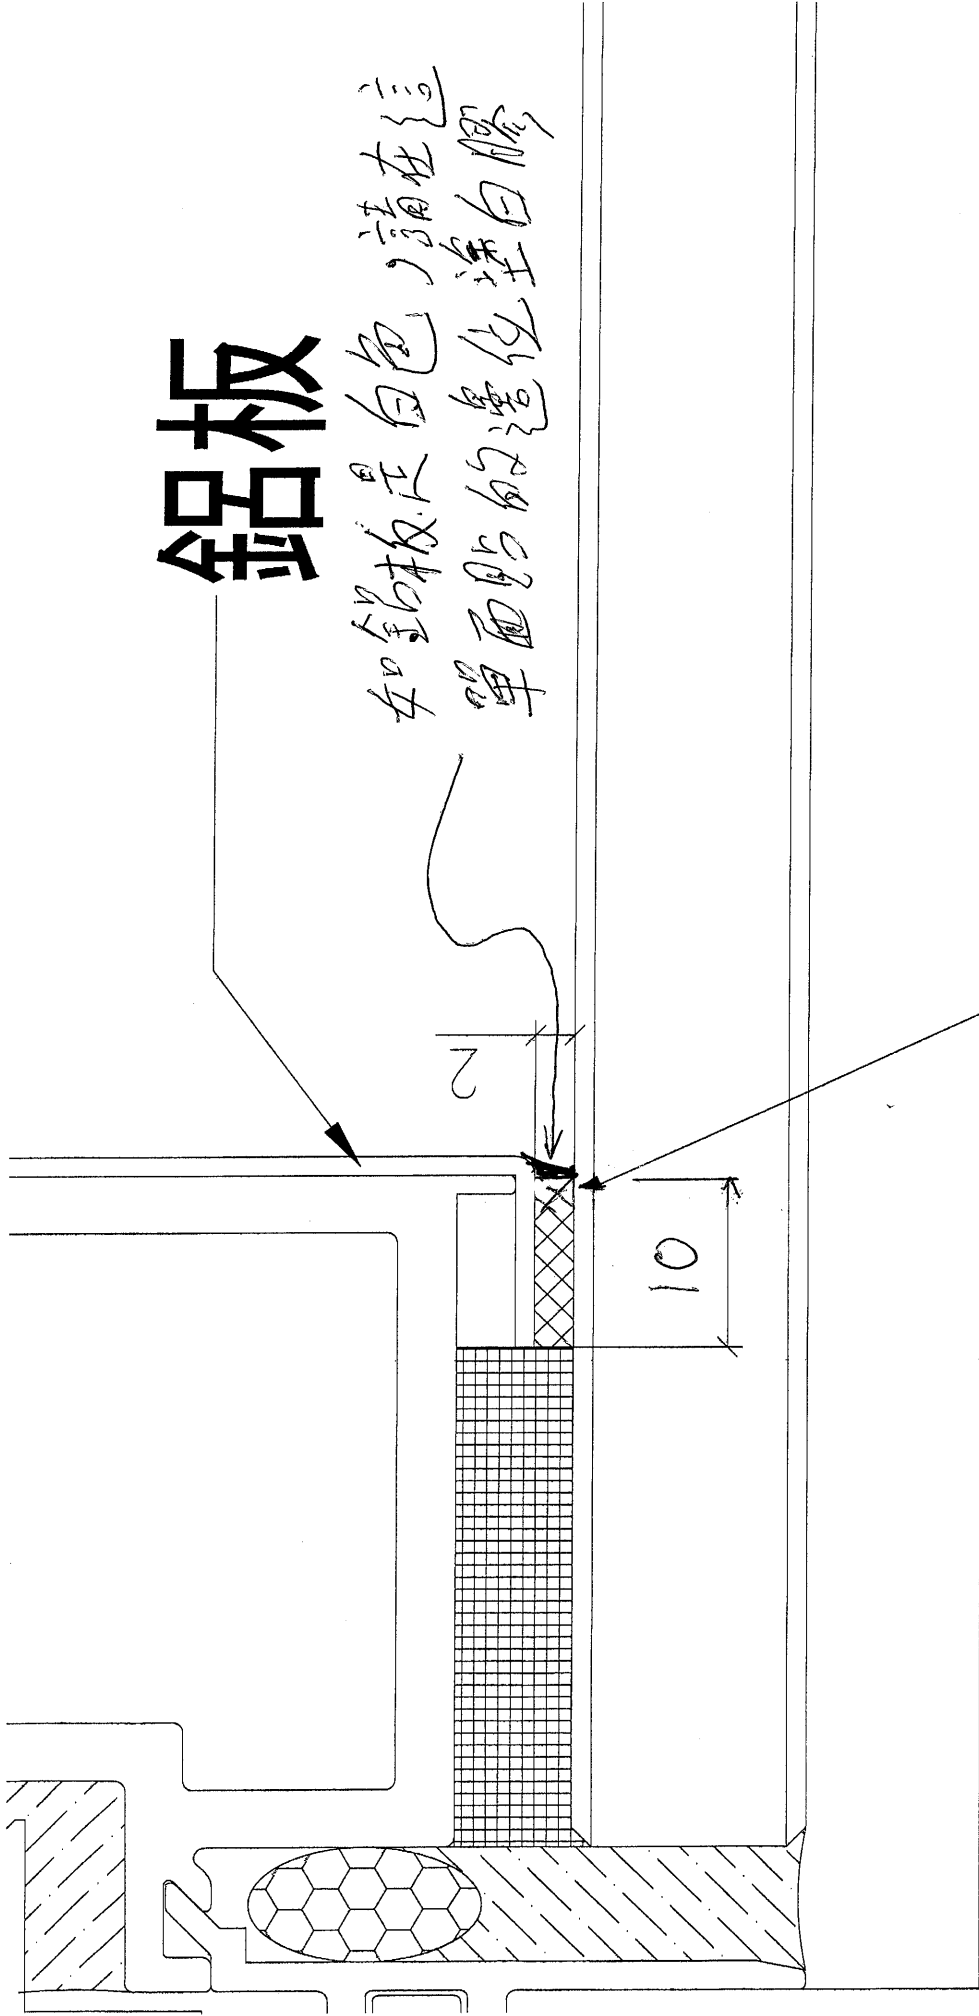

單面貼 (黑色)

只是用於17樓轉換層位置