

工程指示 / 要求簡箋(E.I.)

工程指示編號：EI/ 3227 /21 修改版次：
 工程編號：J851 工程名稱：青衣明翹滙
 工程項目：露台欄河廠用鐵件 (1/F)
 收件人：Maggie Lo 發件人：Joe Chan 日期：29/3/2021

要求提供 / 確認 事項：

- | | | |
|------------------------------------|-------------------------------------|-------------------------------|
| <input type="checkbox"/> 初步鋁料 B.M. | <input type="checkbox"/> 加工拆圖，然後生產 | <input type="checkbox"/> 尺寸表 |
| <input type="checkbox"/> 正式鋁料 B.M. | <input type="checkbox"/> 技術上資料 / 指示 | <input type="checkbox"/> 報價 |
| <input type="checkbox"/> 配件 B.M. | <input type="checkbox"/> 樣辦或貨品說明書 | <input type="checkbox"/> 分判合約 |
| <input type="checkbox"/> 其他：_____ | | |



內容：

請依附件資料，生產 GMS 鐵件，送美特廠。
 (此單鐵廠不需驗焊)

請在 10/4/2021 前完成上列要求。

附有關圖紙 / 文件：

11 順

以上項目為：

- 原合約工程包 原合約工程加 / 減賬 新工程報價

原因：-

分發東莞各部門：

- () 生產技術總監 連附件 () 技術部 連附件 () 生產部 連附件 () 機械設計部 連附件
 () 採購部 連附件 () 生產統籌部 連附件 梅 軍
 () 質檢部 連附件 () 會計部 連附件 () 報關組 連附件 () 其他 _____ 連附件

分發香港各部門：

- () 行政部 連附件 () 會計部 連附件 () 統籌部 連附件 () 工程部地盤科文 連附件
 () 採購部 連附件 () QS 部 連附件 () 維修部 連附件 () 其他 _____ 連附件


傳遞編號：

HK0650/21

發件人簽署：

項目經理簽署：

U

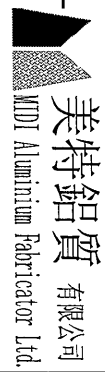

美特鋁質 有限公司
MDT Aluminium Fabricator Ltd.

工程號:	J-851	計算:	JOE	日期:	29/3/2021	送呈:
地盤名稱:	TYTTL190 青衣明匯	核對:	JOE	日期:	29/3/2021	副本:
項目類別:		批准:		日期:		
BM編號:		修改版次:		A/C Code:		


序號	修改內容	鐵件圖號	鐵件名稱	顏色	實用	後備	總數	單位	單件 (kg)	總重量 (kg)	備注
1		ST-UP03	60x40實心鐵	熱浸鋅	10	0	10	件	23.530	235.300	
2		ST-UP04	100x60x6鐵通	熱浸鋅	10	0	10	件	23.150	231.500	
3		ST-GB01	6mm鐵巴	熱浸鋅	18	0	18	件	0.370	6.660	
4		ST-GB02	10mm鐵巴	熱浸鋅	18	0	18	件	0.280	5.040	
5		ST-GB03	6mm鐵巴	熱浸鋅	18	0	18	件	0.070	1.260	
6		ST-GB04	6mm鐵巴	熱浸鋅	18	0	18	件	0.130	2.340	
7		ST-GB05L	60x40實心鐵	熱浸鋅	9	0	9	件	24.220	217.980	
8		ST-GB05R	60x40實心鐵	熱浸鋅	9	0	9	件	24.220	217.980	
9		ST-GB06	100x60x6鐵通	熱浸鋅	18	0	18	件	23.150	416.700	
					合計:		128	件	合共:	1334.760	


鐵件總重量KG: 1334.76

	1/F	2/F	3/F	5/F	6/F	7/F	8/F	9/F	10/F	11/F	12/F	15/F	16/F	17/F	18/F	19/F	20/F	21/F	22/F	23/F	25/F	26/F	27/F	28/F	29/F	30/F	31/F	32/F	33/F	35/F			
ST-UP03	10	14	14	14	14	14	14	14	14	14	14	14	14	14	14	14	14	14	14	14	14	14	14	14	14	14	14	14	14	15	/	403	
ST-UP04	10	14	14	14	14	14	14	14	14	14	14	14	14	14	14	14	14	14	14	14	14	14	14	14	14	14	14	14	14	16	/	404	
ST-GB05a	/	1	1	1	1	1	1	1	1	1	1	1	1	1	1	1	1	1	1	1	1	1	1	1	1	1	1	1	1	1	/	28	
ST-GB05L	9	27	27	27	27	27	27	27	27	27	27	27	27	27	27	27	27	27	27	27	27	27	27	27	27	27	27	27	27	22	/	759	
ST-GB05R	9	27	27	27	27	27	27	27	27	27	27	27	27	27	27	27	27	27	27	27	27	27	27	27	27	27	27	27	27	22	/	759	
ST-GB06	18	52	52	52	52	52	52	52	52	52	52	52	52	52	52	52	52	52	52	52	52	52	52	52	52	52	52	52	52	52	42	/	1462


4

3


 美特鋁質有限公司 MIDI Aluminium Fabricator Ltd.				工程號	J851	類別		物料號	-			
				地盘	青衣190	制圖	W. E. X	2020-05-13	圖號	ST-UP03		
修改	A	-	-	採用工廠	地盤	✓	圖紙名稱	铁件加工图	復核	-	數量	10
日期	21/07	-	-	材料颜色	热浸锌		材料	60x40mm实心方铁	批准	-	單件重量	23.53 (KG)

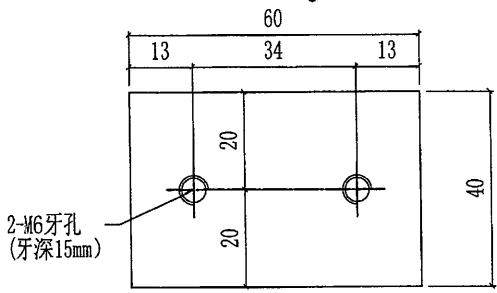


SECTION A-A

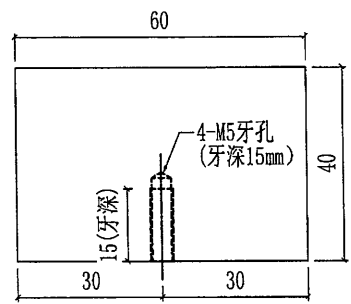

SECTION B-B

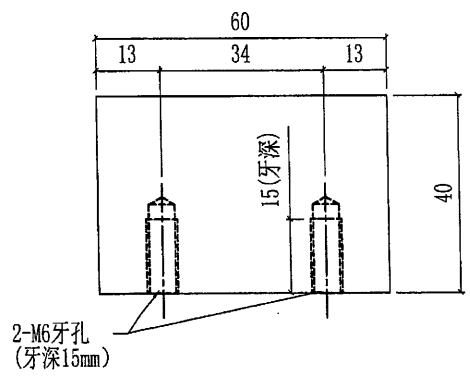


SECTION C-C

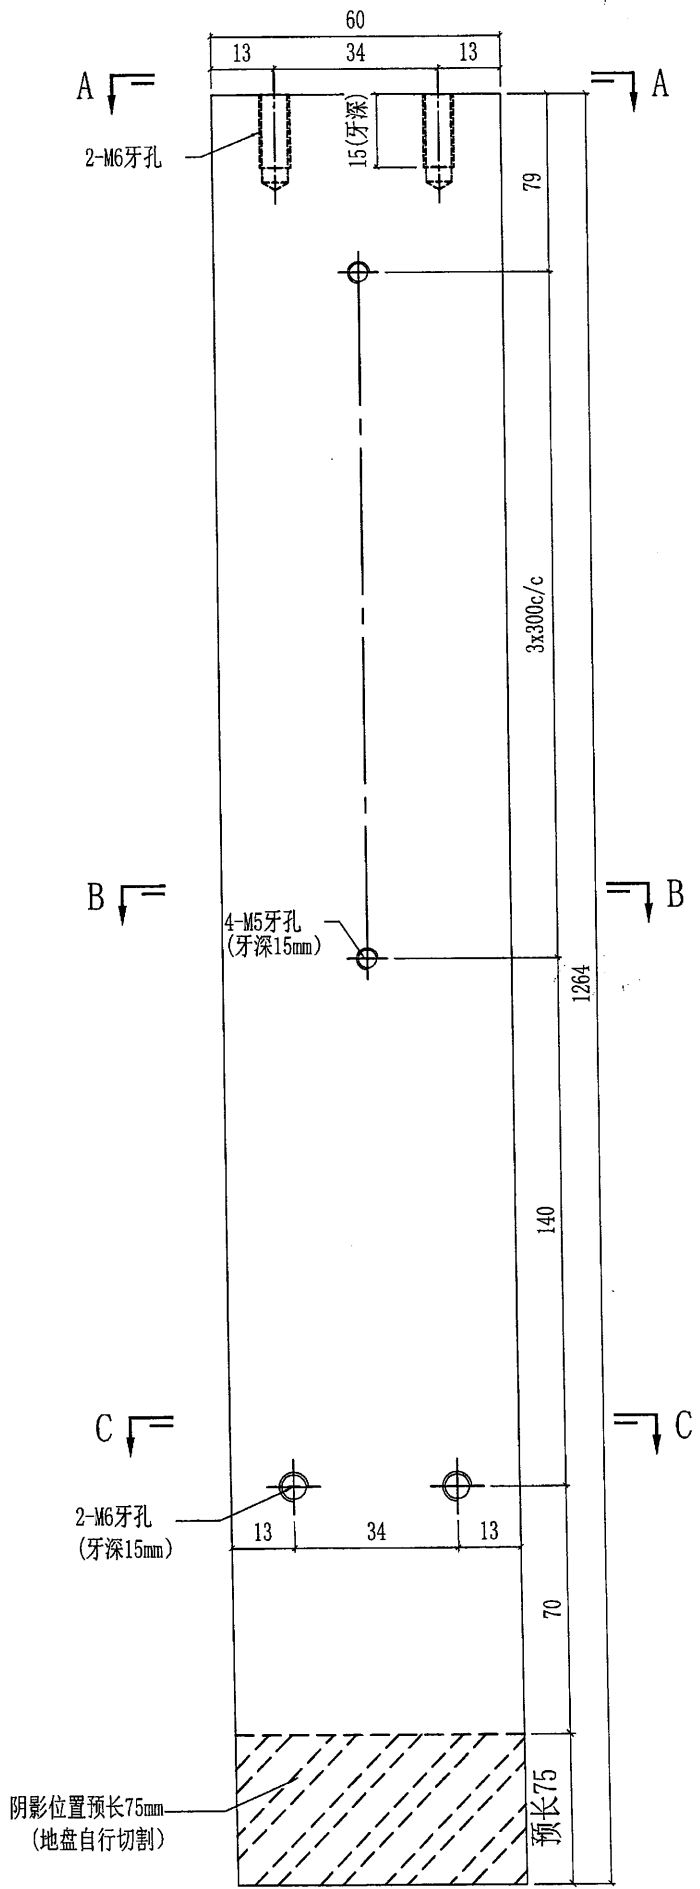

阴影位置预长75mm
(地盘自行切割)

(4)


美特鋁質有限公司 MIDI Aluminium Fabricator Ltd.				工程號	J851	類別		物料號	-				
地盤				青衣190	制圖	W. E. X	2020-05-13	圖號	ST-UP04				
修改	A	-	-	採用工廠	地盤	✓	圖紙名稱	鐵件加工圖	復核	-	-	數量	10
日期	21/07	-	-	材料顏色	熱浸鋅		材料	100x60x8mm鐵通	批准	-	-	單件重量	23.15 (KG)

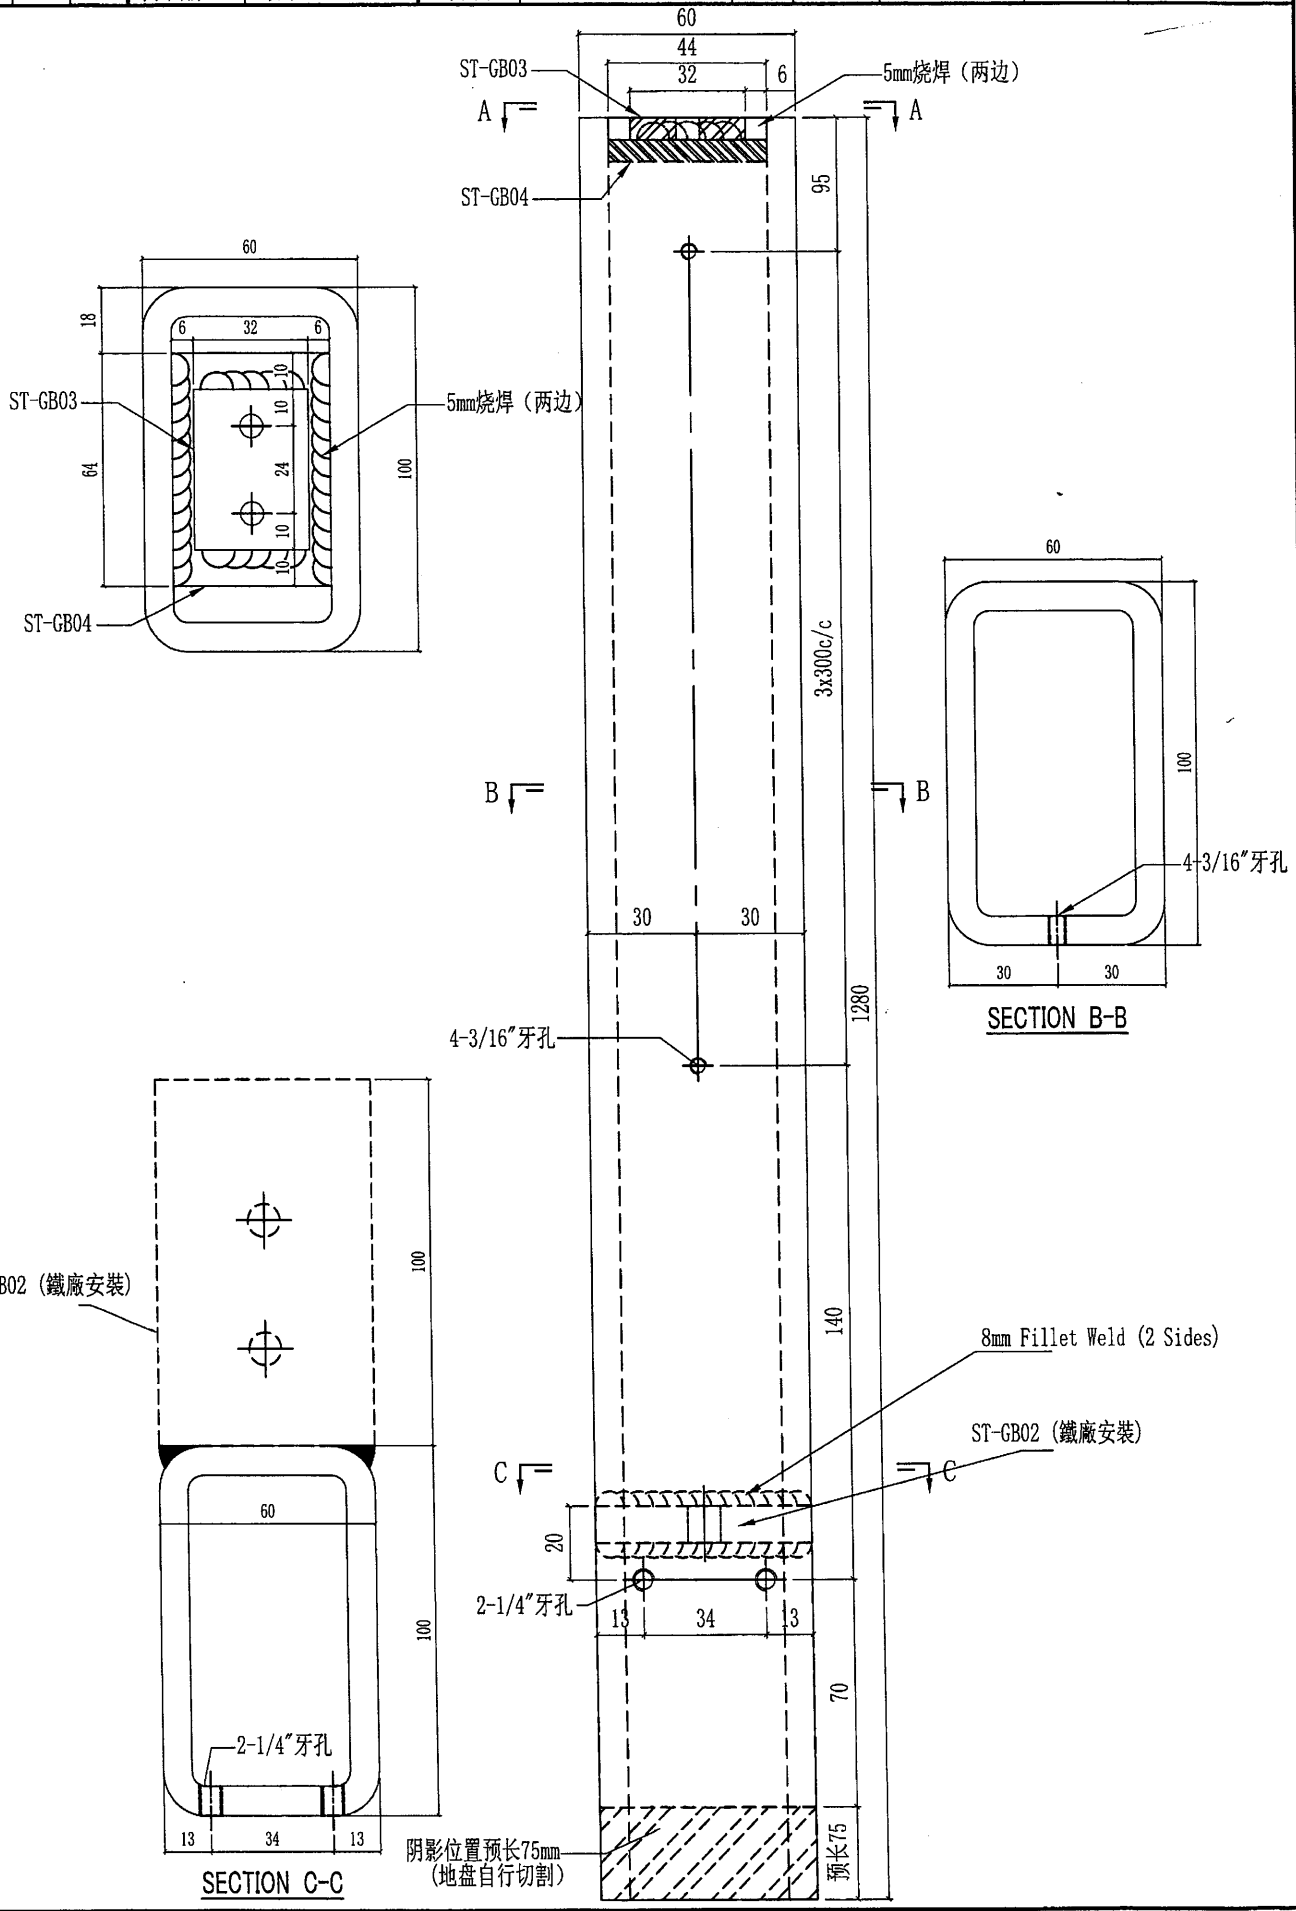

5

美特鋁質有限公司 MIDI Aluminium Fabricator Ltd.				工程號	J851	類別		物料號	-					
				地盘	青衣190	制圖	W. E. X	2020-05-13	圖號	ST-GB01				
修改	A	-	-	採用工廠		地盤	✓	图纸名称	铁件加工图	復核	-	-	數量	18
日期	21/07	-	-	材料颜色	热浸锌	材料	132x60x6mm厚铁巴	批准	-	-	單件重量	0.37	(KG)	


散出美特廠.

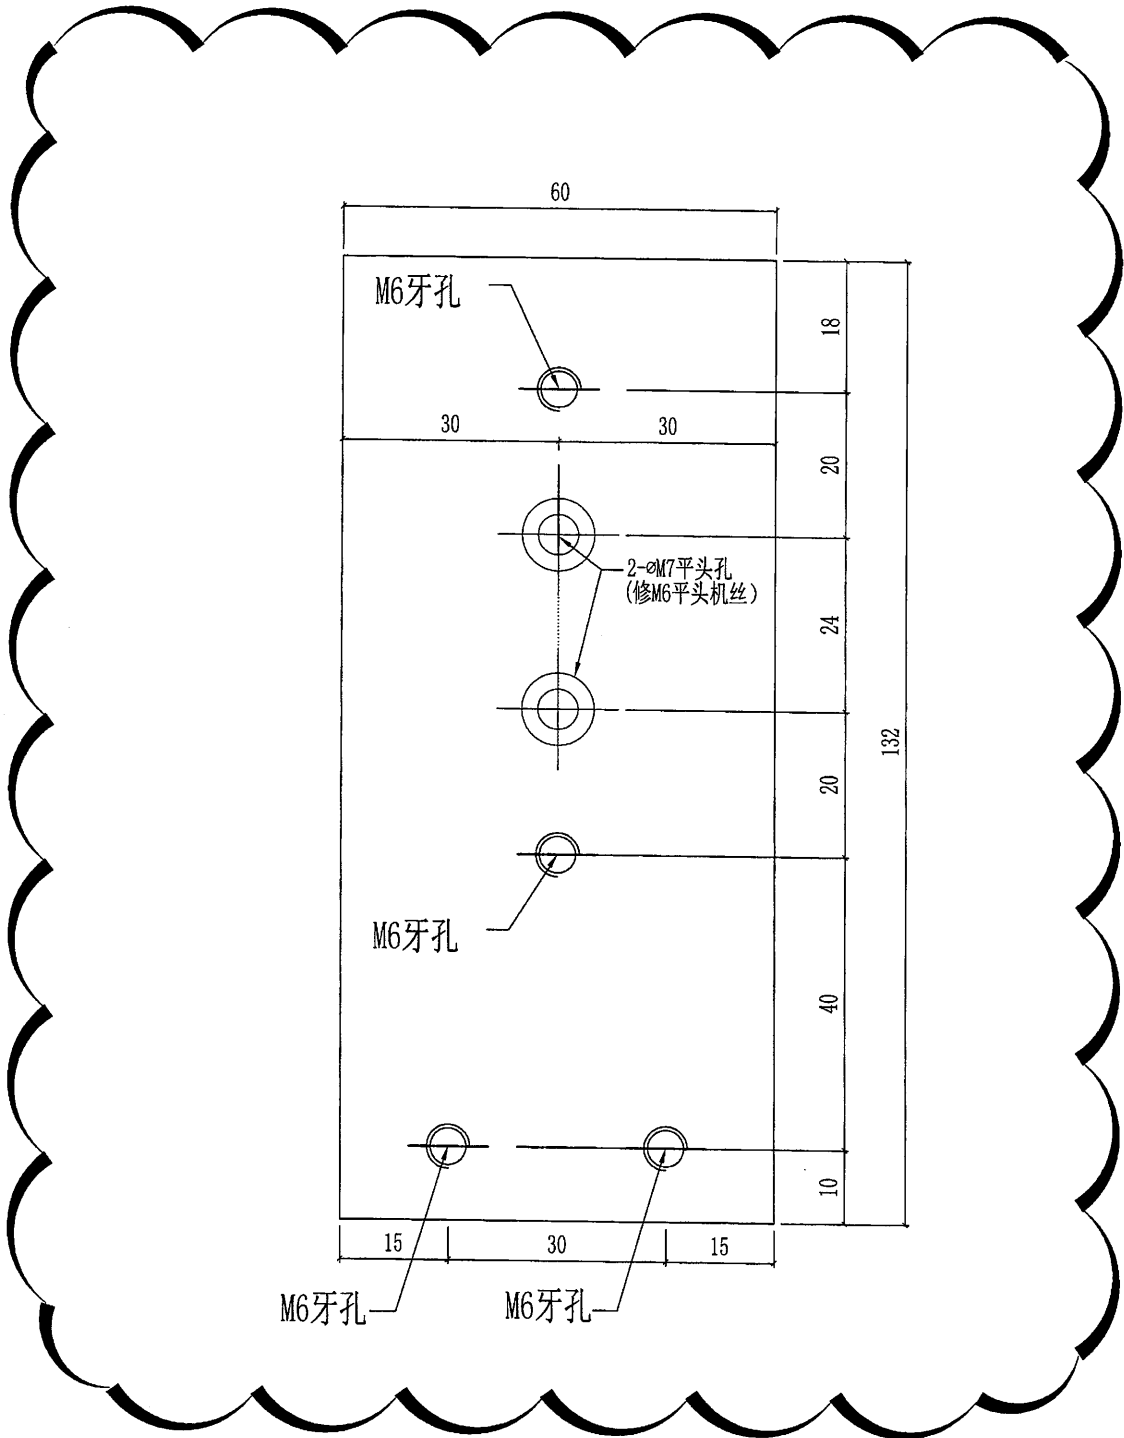


⑥

美特鋁質有限公司 MIDI Aluminium Fabricator Ltd.				工程號	J851	類別		物料號	-			
				地盤	青衣190	制圖	W. E. X	2020-05-13	圖號	ST-GB02		
修改	A	-	-	採用工廠	✓ 地盤	圖紙名稱	鐵件加工圖	復核	-	-	數量	18
日期	21/07	-	-	材料顏色	熱浸鋅	材料	100x60x6mm鐵巴	批准	-	-	單件重量	0.28 (KG)


鐵廠用

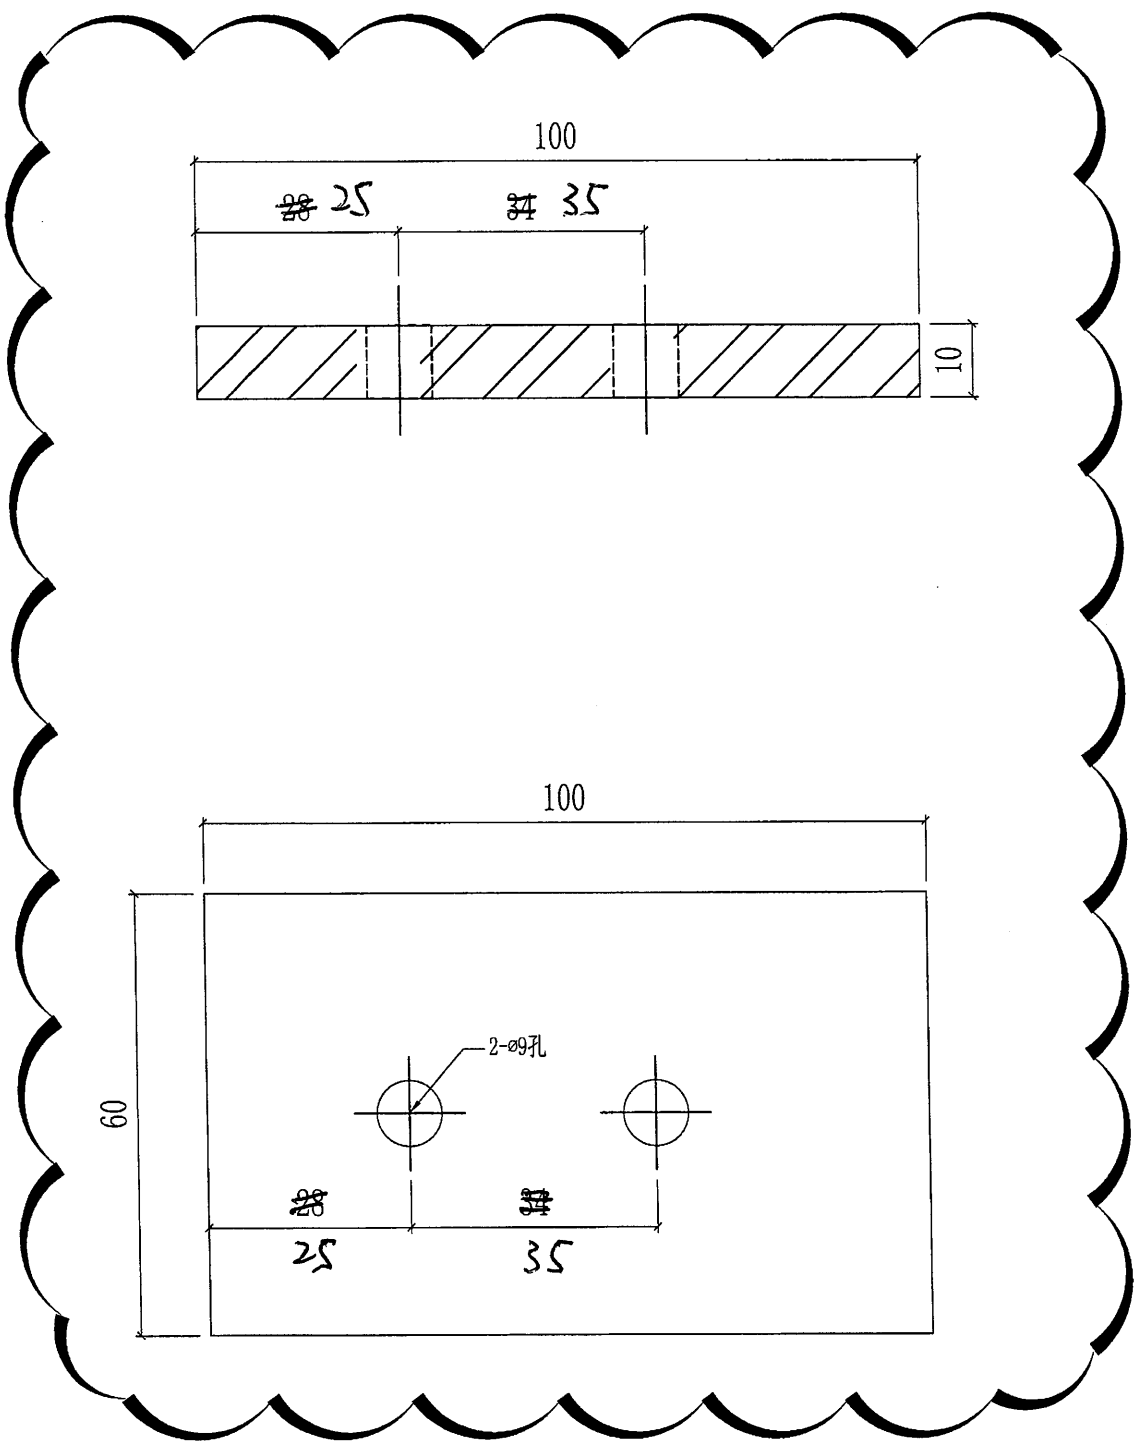

(7)

 美特鋁質有限公司 MIDI Aluminium Fabricator Ltd.				工程號	J851	類別		物料號	-		
				地盤	青衣190	制圖	W. E. X	2020-05-13	圖號	ST-GB03	
修改	A	-	-	採用工廠	✓ 地盤	圖紙名稱	鐵件加工圖	復核	-	數量	18
日期	21/07	-	-	材料顏色	熱浸鋅	材料	44x32x6mm鐵巴	批准	-	單件重量	0.07 (KG)


鐵廠用

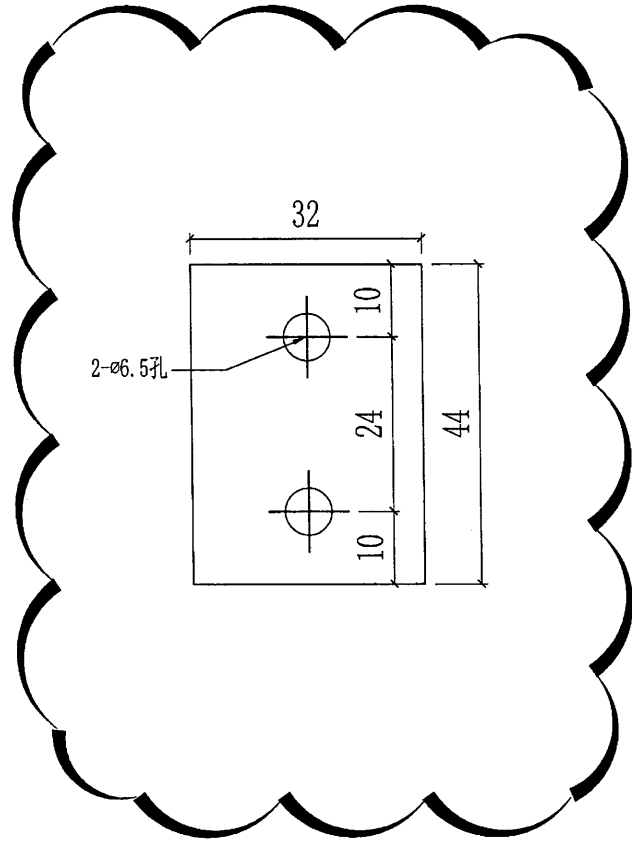


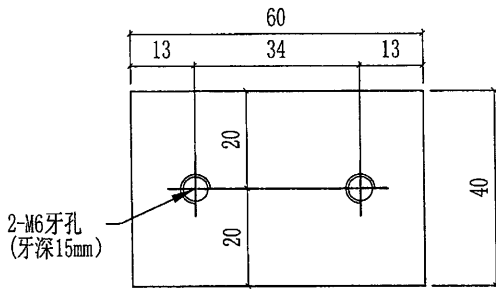
18

 美特鋁質有限公司 MIDI Aluminium Fabricator Ltd.				工程號	J851	類別		物料號	-			
				地盤	青衣190	制圖	W. E. X	2020-05-13	圖號	ST-GB04		
修改	A	-	-	採用工廠	✓ 地盤	圖紙名稱	鐵件加工圖	復核	-	-	數量	18
日期	21/07	-	-	材料顏色	熱浸鋅	材料	64x44x6mm鐵巴	批准	-	-	單件重量	0.13 (KG)


鐵廠用

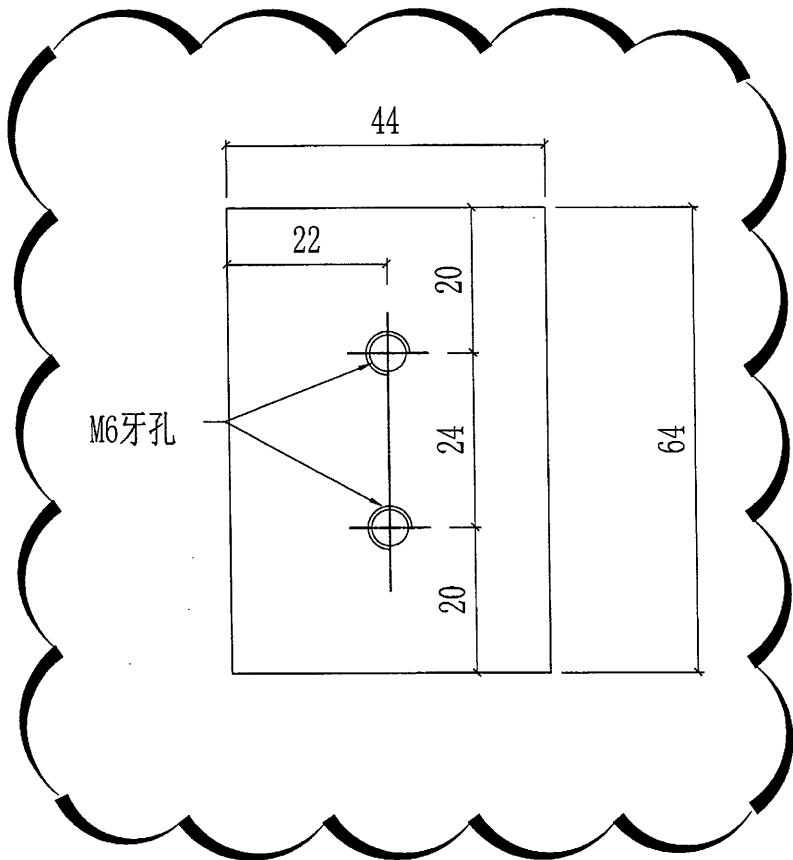


 美特鋁質有限公司 MIDI Aluminium Fabricator Ltd.				工程號	J851	類別		物料號	-	
				地盘	青衣190	制圖	W. E. X	2020-05-13	圖號	ST-GB05L
修改	A	-	-	採用工廠	地盘	✓	图纸名称	铁件加工图	復核	-
日期	21/07	-	-	材料颜色	热浸锌		材料	60x40mm实心方铁	批准	-
								數量	9	
								單件重量	24.22 (KG)	




SECTION A-A

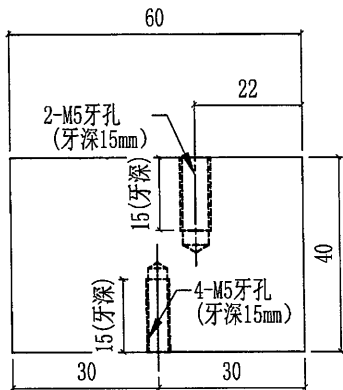

SECTION B-B

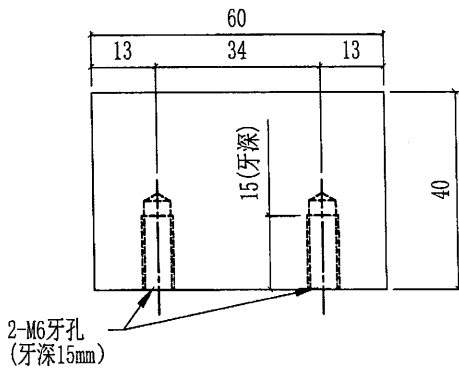


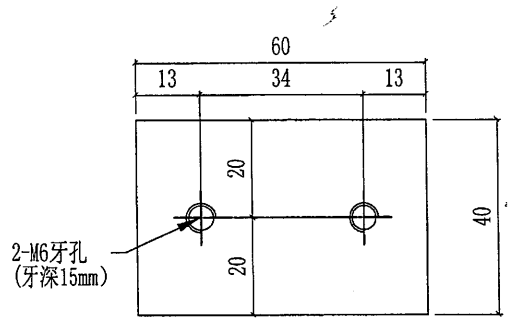
SECTION C-C

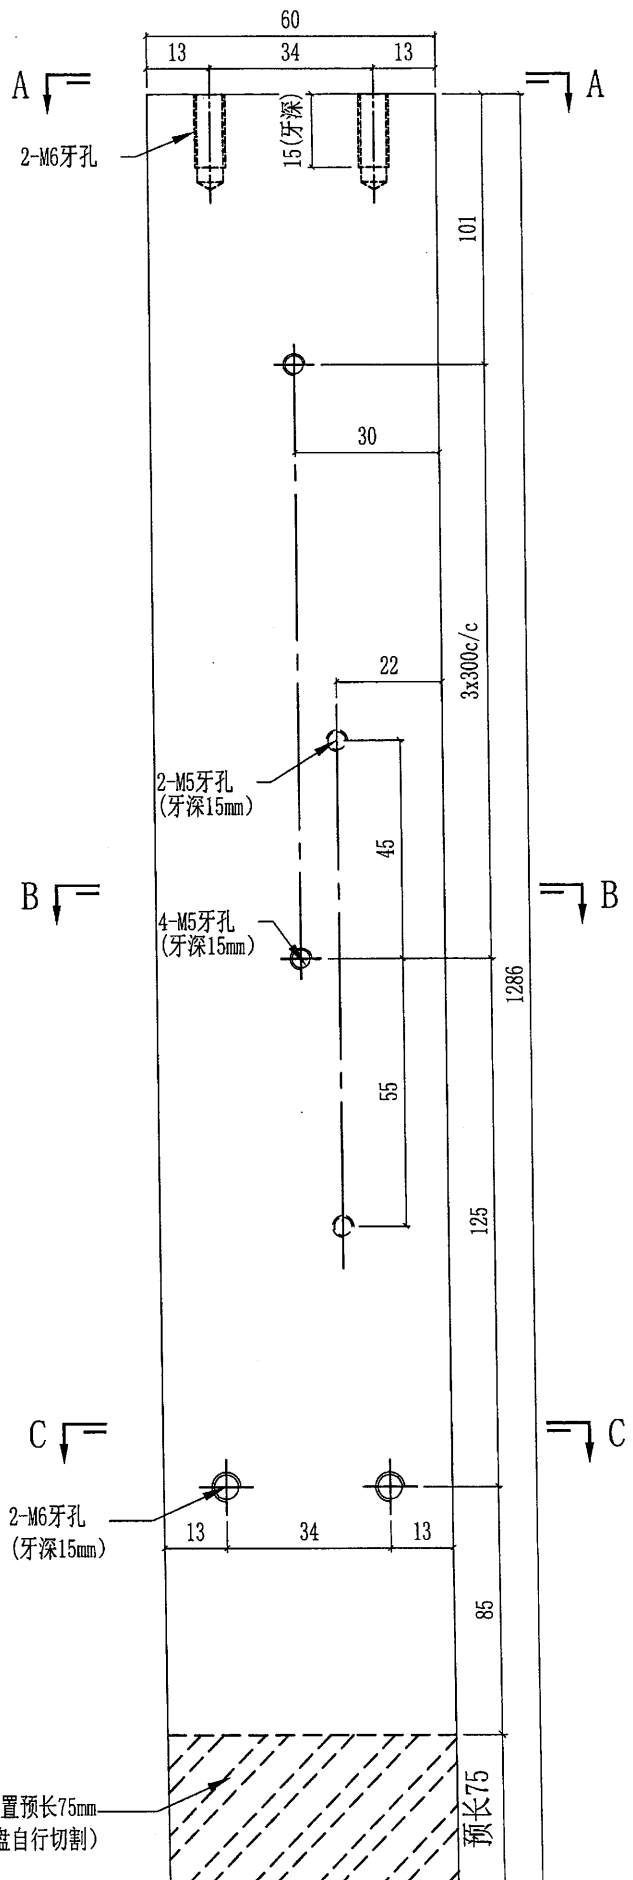


阴影位置预长75mm
(地盘自行切割)

预长75


 美特鋁質有限公司 MIDI Aluminium Fabricator Ltd.				工程號 J851 地盘 青衣190	類別 制圖 W. E. X	物料號 - 2020-05-13	圖號 ST-GB05R
修改 A 日期 21/07	採用工廠 材料颜色 热浸锌	地盘 <input checked="" type="checkbox"/>	图纸名称 铁件加工图	復核 - 批准 -	數量 9	單件重量 24.22 (KG)	




SECTION A-A

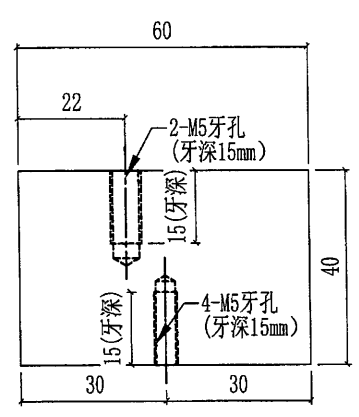

SECTION B-B

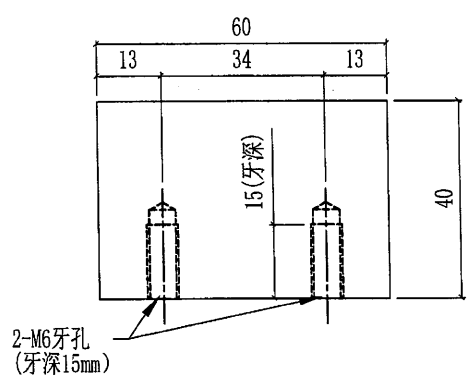

SECTION C-C

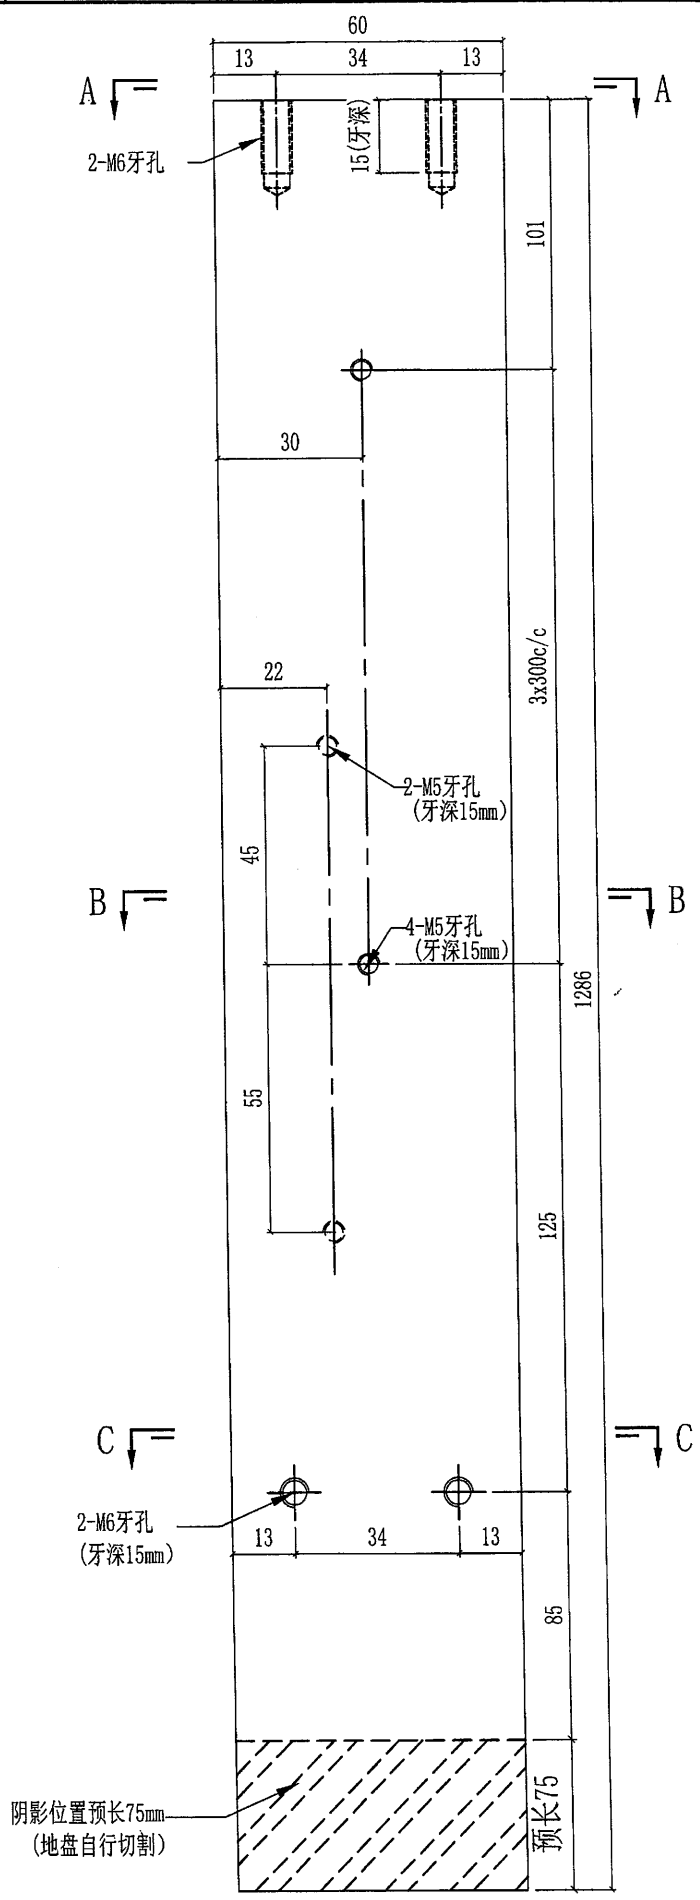


阴影位置预长75mm
(地盘自行切割)


预长75

(11)


美特鋁質有限公司 MIDI Aluminium Fabricator Ltd.				工程號	J851	類別		物料號	-		
				地盘	青衣190	制圖	W. E. X	2020-05-13	圖號	ST-GB06	
修改	A	-	-	採用工廠	✓	图纸名称	铁件加工图	復核	-	數量	18
日期	21/07	-	-	材料颜色	热浸锌	材料	100x60x8mm铁通	批准	-	單件重量	23.15 (KG)

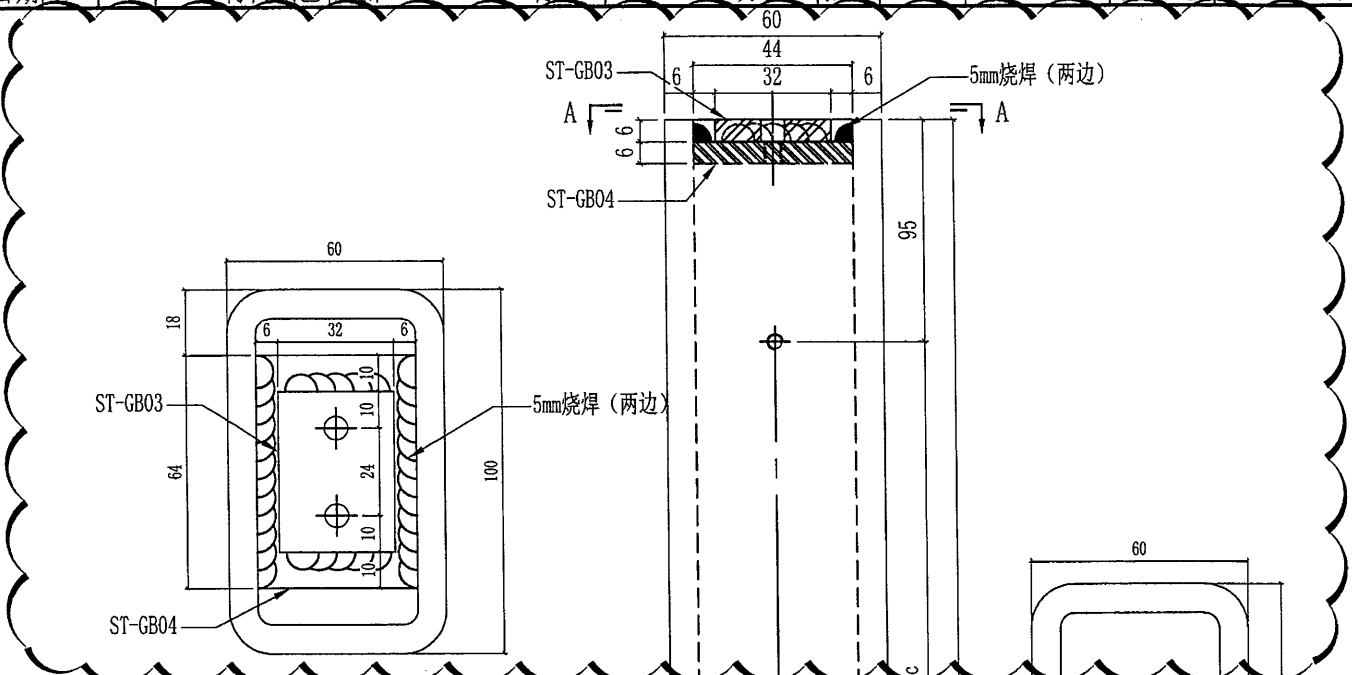


SECTION A-A

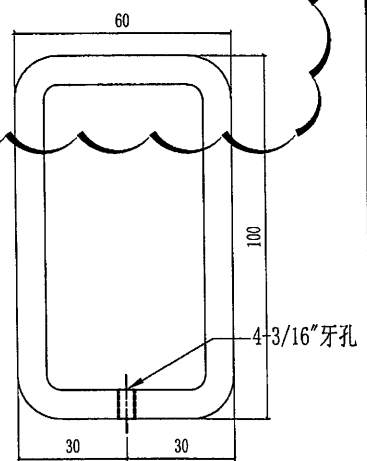

SECTION B-B

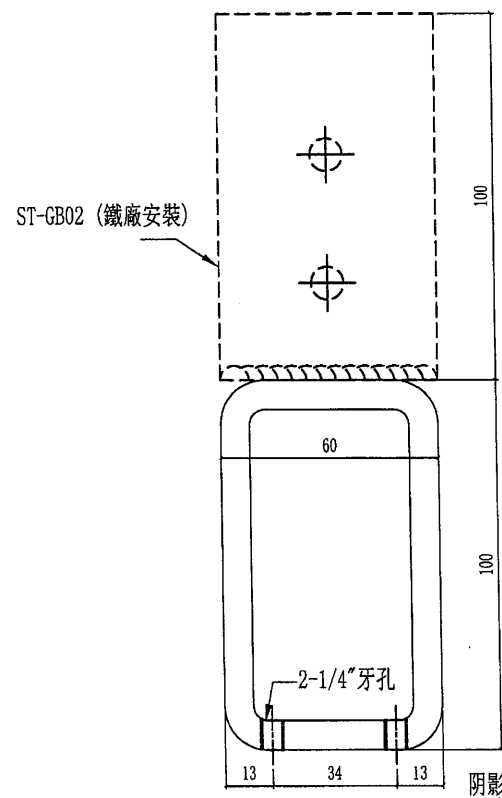

SECTION C-C

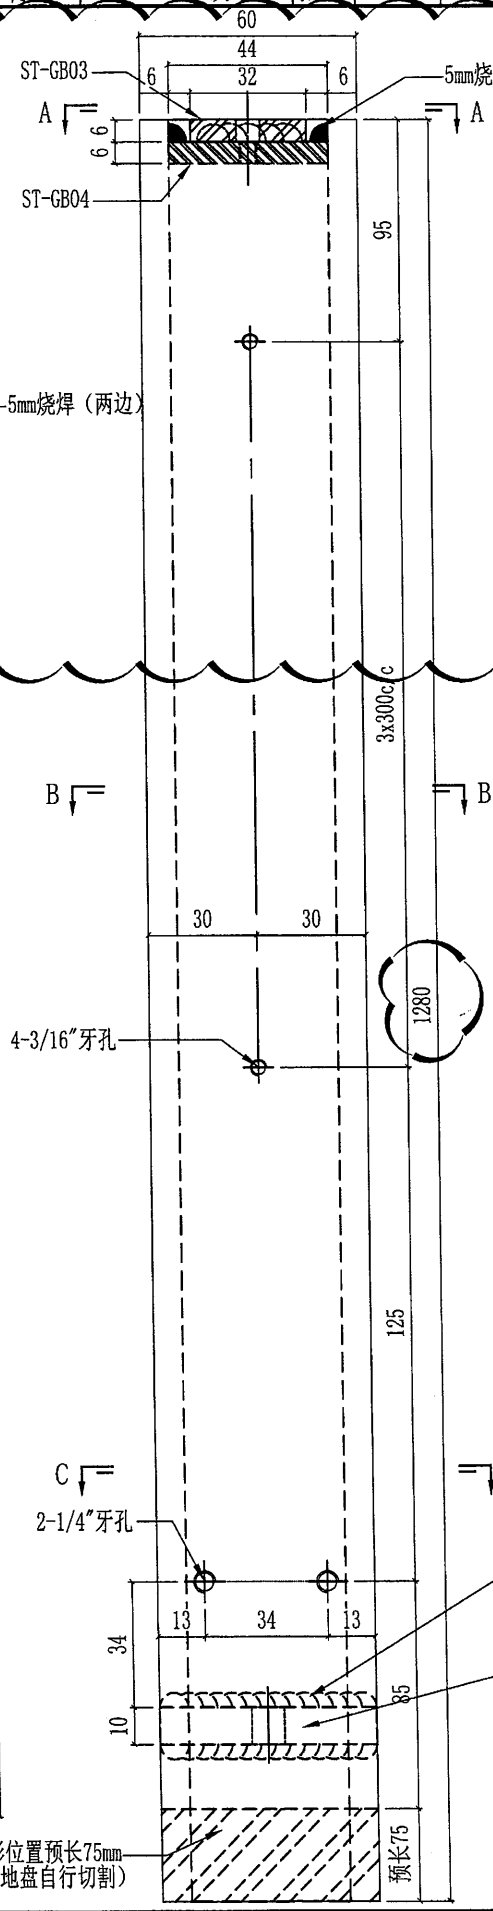

23.15 kg

阴影位置预长75mm
(地盘自行切割)